


План балок покрытия

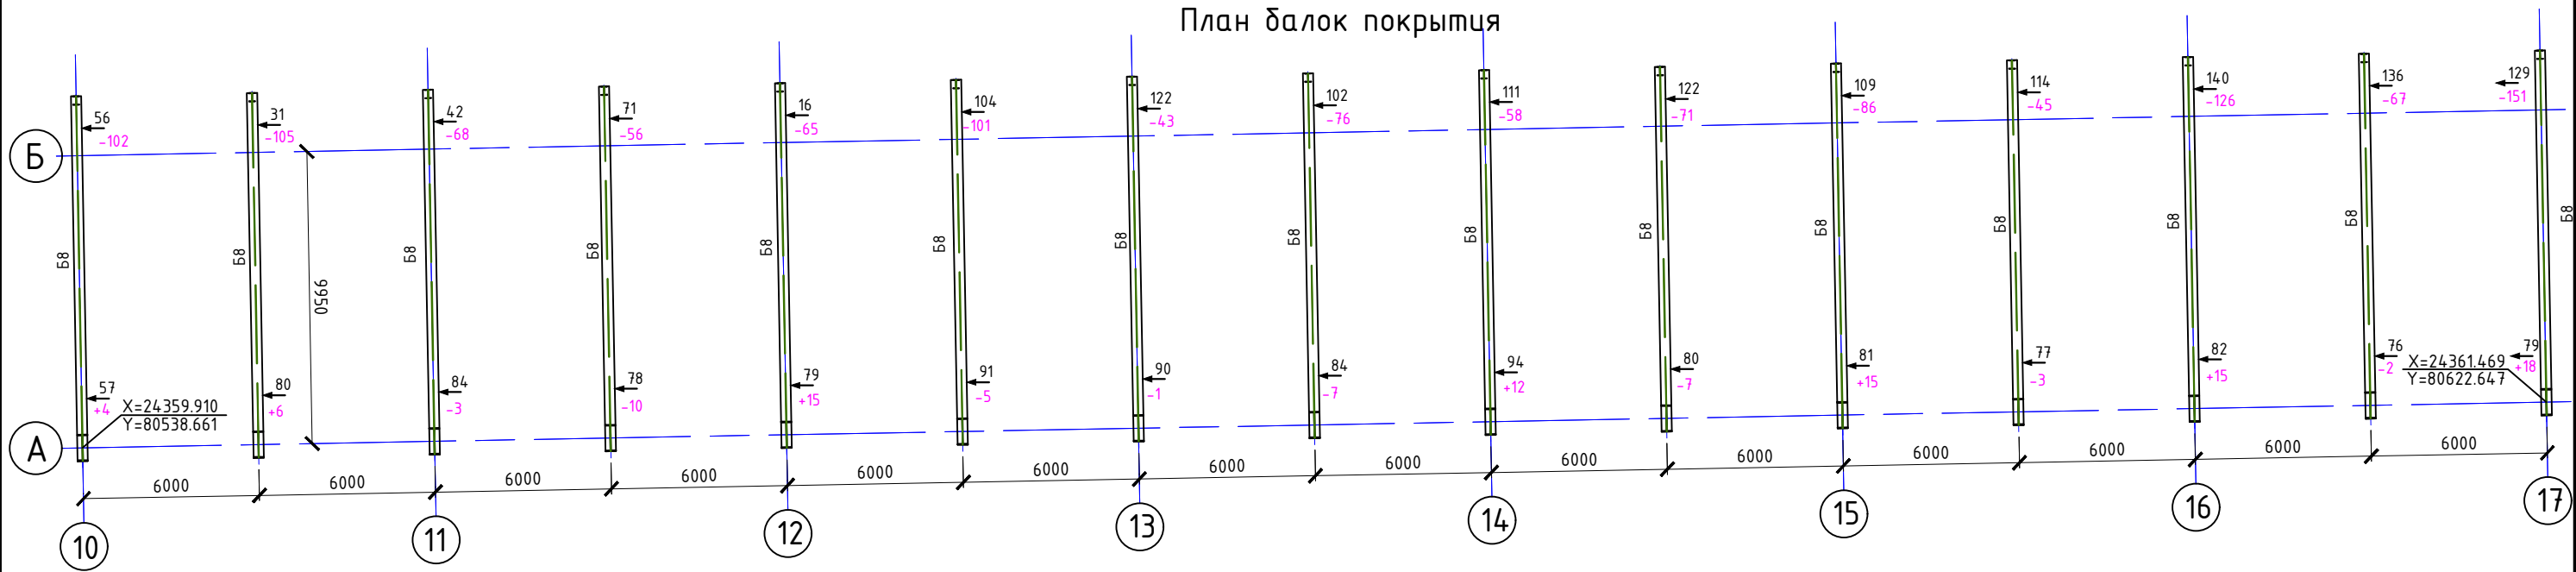

Согласовано			
Гл. спец.			
Взам. инв. N			

						1632-2021-2.1.3-КМ			
						Терминал по перевалке минеральных удобрений в Морском торговом порту Усть-Луга. Береговые объекты терминала.			
Должность	Фамилия И.О.	Подпись	Дата			Конвейерная галерея №3	Стадия	Лист	Листов
Геодезист	Костин А.К.						ИД	3	3
Геодезист									
ООО "ЕТУ"	Усаев Р.Р.					Исполнительная схема планово-высотного положения колонн К2, К4 с балками Б1, Б2, Б8 в осях А-Б/10-17	ООО "КиКГЕОСТРОЙ"		