



ПЛАН
М 1:500

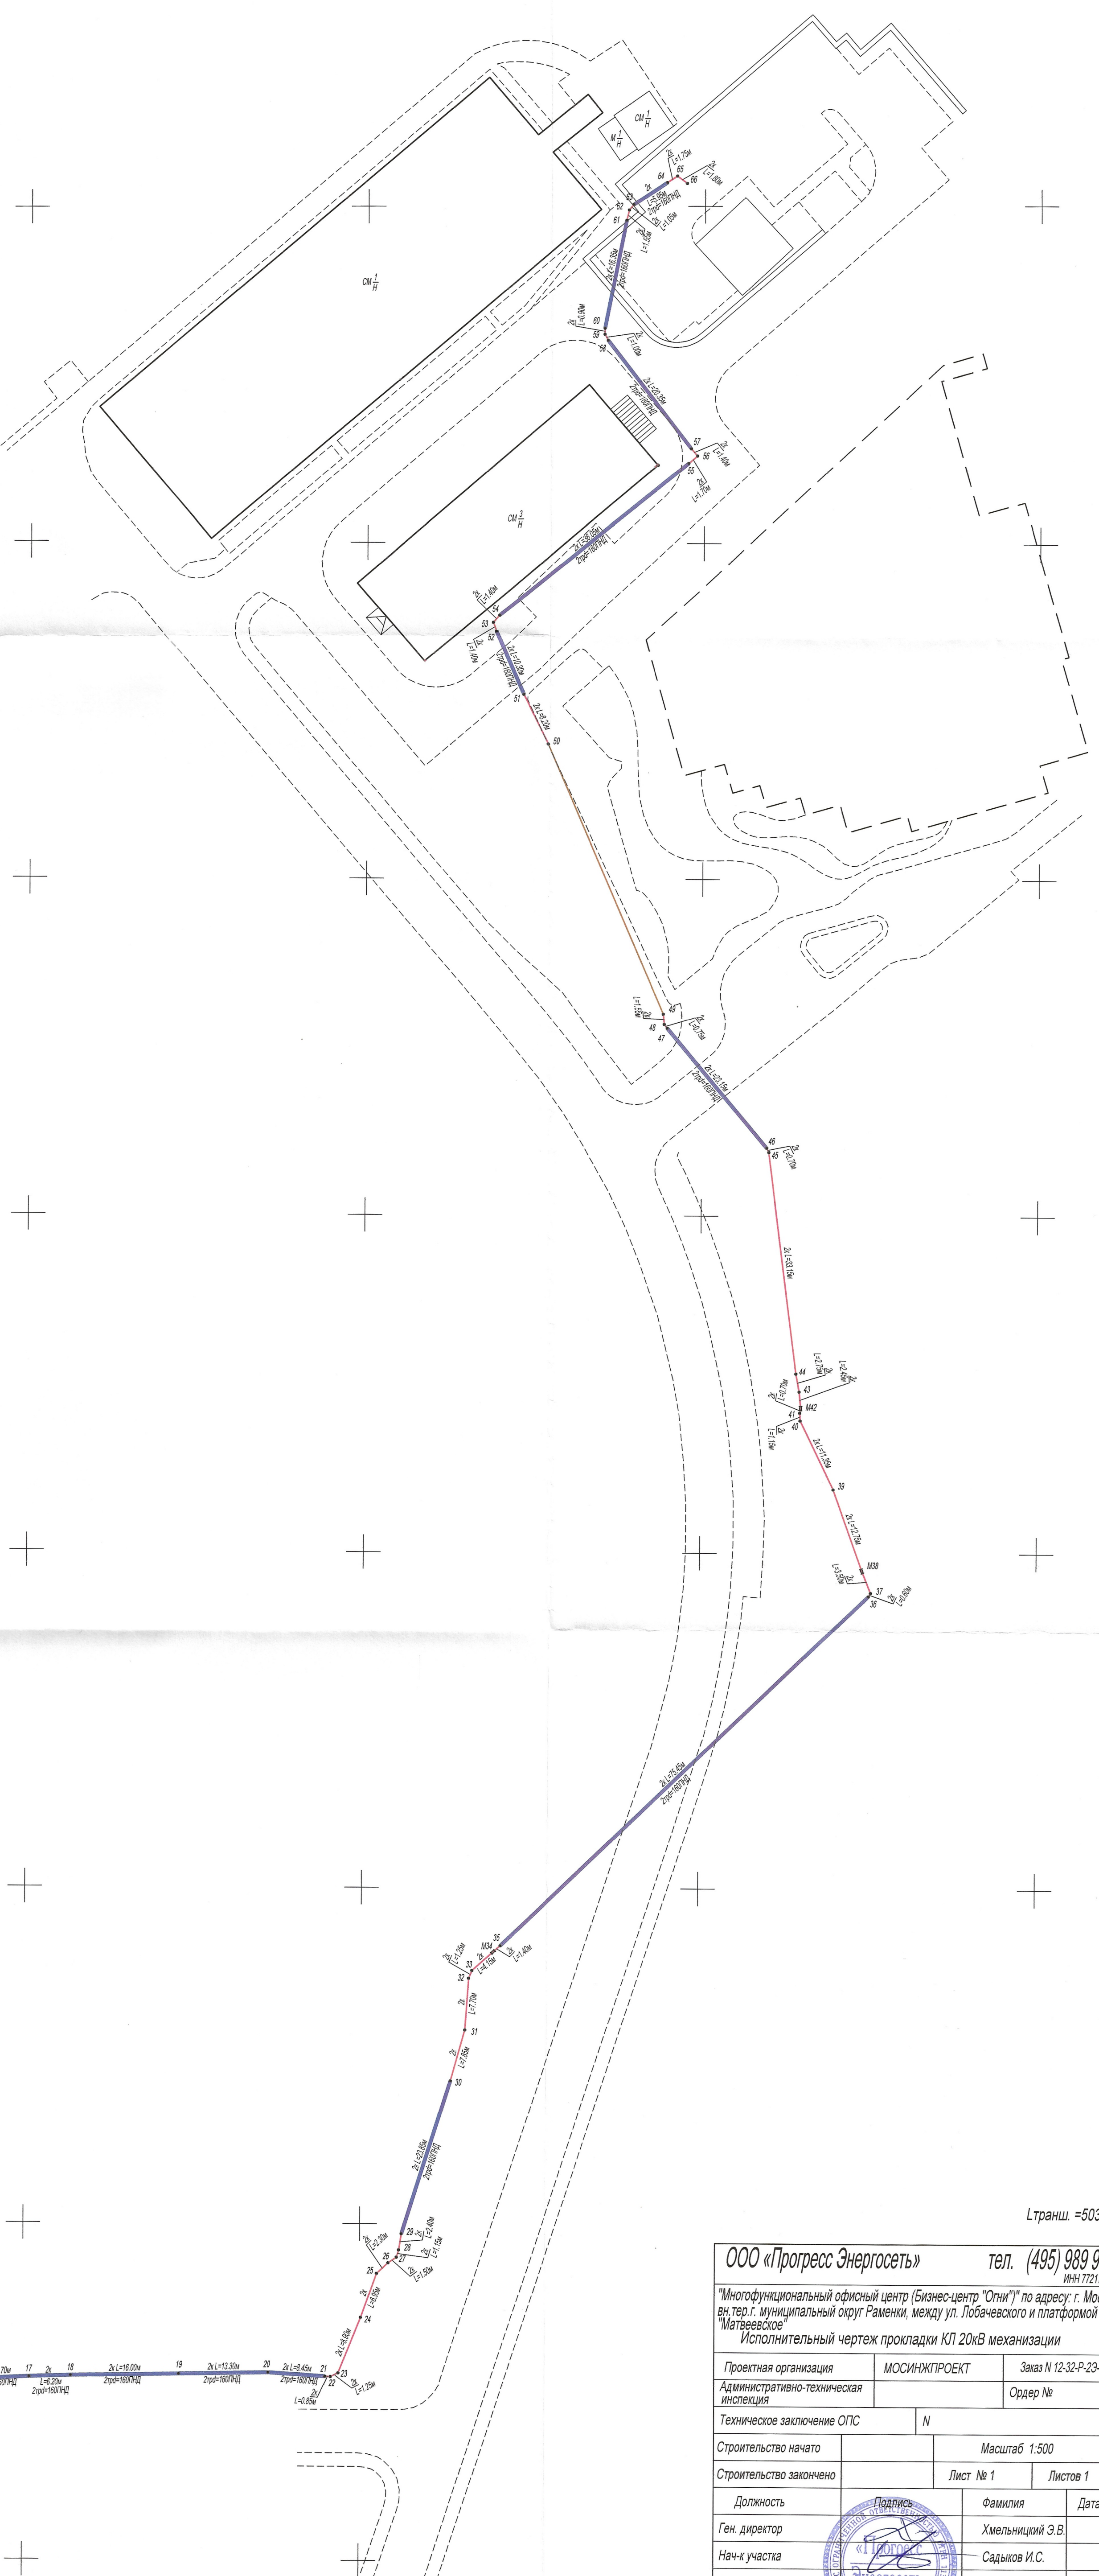

Координаты характерных точек трассы

№ п/п	X	Y
1	3867.89	-854.71
M2	3868.50	-854.75
3	3872.09	-854.89
M4	3871.13	-854.94
5	3869.00	-854.64
6	3870.29	-852.69
7	3871.76	-846.38
8	3874.23	-841.34
9	3874.84	-837.91
10	3875.75	-834.40
11	3876.01	-831.20
12	3876.27	-823.36
13	3876.42	-803.89
14	3876.37	-883.02
15	3876.71	-873.21
16	3876.68	-858.70
17	3877.09	-846.00
18	3877.30	-842.82
19	3877.58	-826.83
20	3877.86	-813.52
21	3877.33	-805.09
22	3877.28	-804.25
23	3877.84	-803.12
24	3886.08	-799.83
25	3892.65	-797.48
26	3894.21	-795.79
27	3895.06	-794.96
28	3895.15	-794.21
29	3898.55	-793.84
30	3921.31	-786.65
31	3928.87	-784.53
32	3936.56	-783.99
33	3937.72	-783.50
M34	3940.48	-780.38
35	3941.39	-779.33
36	3983.64	-724.90
37	3994.16	-724.59
M38	3997.44	-725.88
39	4009.43	-720.20
40	4019.65	-725.15
41	4020.90	-725.21
M42	4021.50	-725.08
43	4023.83	-725.32
44	4026.83	-725.82
45	4059.52	-729.99
46	4060.16	-740.30
47	4077.88	-755.16
48	4078.45	-755.91
49	4079.98	-755.78
50	4120.03	-773.06
51	4127.37	-776.76
52	4136.79	-780.89
53	4138.13	-781.34
54	4139.20	-780.42
55	4161.83	-782.37
56	4162.94	-751.08
57	4164.01	-752.00
58	4180.11	-764.41
59	4181.00	-764.50
60	4181.88	-764.50
61	4197.94	-761.67
62	4198.47	-761.31
63	4200.27	-760.62
64	4203.55	-755.63
65	4204.51	-754.16
66	4203.44	-752.70

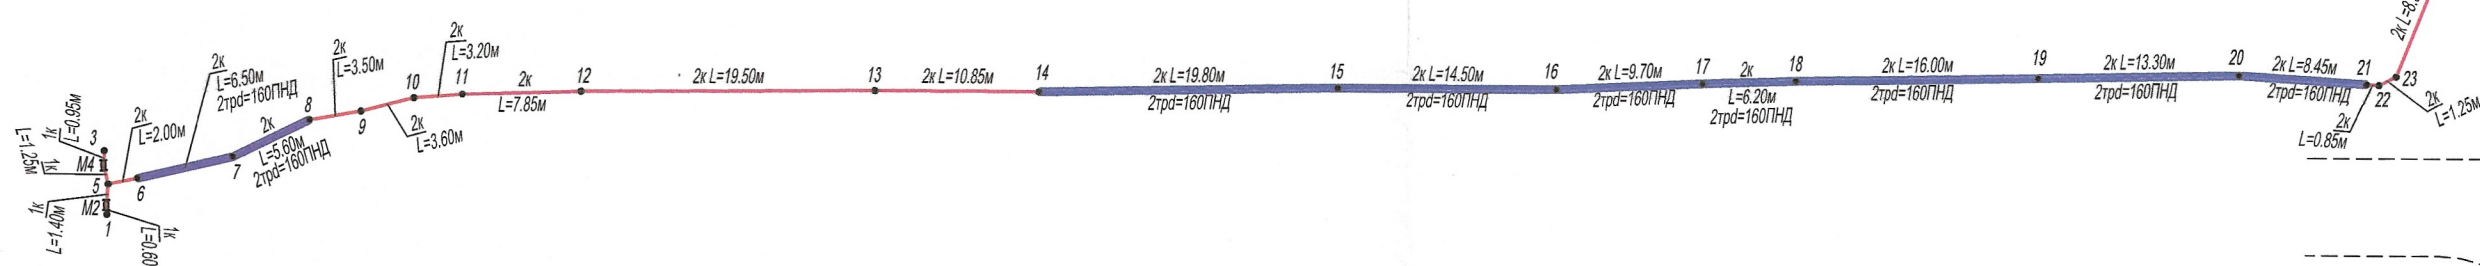

Лтранш. =503.40м

ООО «Прогресс Энергосеть»		тел. (495) 989 98 61	
ИНН 77-1782887			
"Многофункциональный офисный центр (Бизнес-центр "Опи") по адресу: г. Москва, вн.тер.г. муниципальный округ Раменки, между ул. Лобачевского и платформой "Матвеевское"			
Исполнительный чертеж прокладки КЛ 20кВ механизации			
Проектная организация	МОСИНЖПРОЕКТ	Заказ N 12-32-Р-23-3СТ135	
Административно-техническая инспекция		Ордер №	
Техническое заключение ОПС	N		
Строительство начато	Масштаб 1:500		
Строительство закончено	Лист № 1	Листов 1	
Должность	Подпись	Фамилия	Дата
Ген. директор		Хмельницкий Э.В.	
Нач-к участка		Садыхов И.С.	
Геодезист		Пискунов Ал.	

