План участка производства работ
Масштаб 1:250

Участок реконструкции ж / д пути №3
L=250,07 м

24

ПК0
ПК0+5.10
ПК0+17.53
ПК0+29.52
ПК0+35.43
ПК0+46.12
ПК0+53.24
ПК0+79.02
ПК0+88.35
ПК1+1.08
ПК1+15.95
ПК1+32.72
ПК1+52.63
ПК1+72.32
ПК1+86.91
ПК2
ПК2+4.49
ПК2+10.31
ПК2+20.19
ПК2+31.19
ПК2+47.07

35

Разрез участка выемки грунта ж / д пути №3

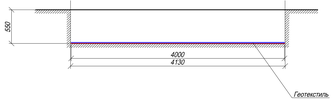

Условные обозначения

ж.д. путь 3

24 Стрелочный перевод

Ведомость работ					
№ п.п.	Наименование работ	Ед. изм.	Кол.	Примечание Формула расчета	
Реконструкция пути 3					
1	Устройство прослойки из геотекстиля Дорнит 500	м2	1000,28	250,07*4=1000,28	

Согласовано

Взам. инв. №

Подп. и дата

Инв. № подл.

Изм.	Кол.	Лист	N док.	Подпись	Дата
					2024

КЗ /12-07- СП 1

Московская область , г. Коломна , ул. Партизан , д. 42, территория АО "Коломенский Завод "

Руков.проекта	Арсеньев Д.С.	09.08
Нач.участка	Шамарев М.В.	09.08
Нач.участка	Денисов Д.Н.	09.08

Ремонт и устройство пути №3 от СП.24 до СП.35.

Стадия	Лист	Листов
ИД	1	1

Исполнительная схема №3
Устройство прослойки из геотекстиля на участке ПК0 - ПК2+47.07

ООО "КиКГЕОСТРОЙ"

Формат А4хб