

**К3/20-06-СПИ «Ремонт аварийных переездов ЖД путей № 8 (пути № и №2), б/н (путь №1) у ЛСЦ, инв.№460000594 и ремонт аварийного переезда ЖД путей №30 у ЖДЦ, инв.№460000595» Обустройство переездов ЖД путей №8,30, б/н»
Ремонт и устройство путей №9, №10, №11**

Реестр исполнительной документации ООО "КиКГЕОСТРОЙ"

№ п/п	Наименование документа	№ акта, чертежа, разрешения, журнала и др.	Количество листов	Страница по списку
1	2	3	4	5
1	АОСР Очистка железнодорожных путей №9, №10, №11	№ К3/20-06-СПИ-12 от 12.02.2025г.	1	1
2	Исполнительная схема №12 Очистка железнодорожных путей №9, №10, №11	№ К3/20-06-СПИ-12 от 12.02.2025г.	1	2
3	АОСР Демонтаж железнодорожных путей №9, №10, №11	№ К3/20-06-СПИ-13 от 12.02.2025г.	1	3
4	Исполнительная схема №13 Демонтаж железнодорожных путей №9, №10, №11	№ К3/20-06-СПИ-13 от 12.02.2025г.	1	4
5	АОСР Очистка железнодорожных путей №9, №10, №11	№ К3/20-06-СПИ-14 от 12.02.2025г.	1	5
6	Исполнительная схема №14 Очистка железнодорожных путей №9, №10, №11	№ К3/20-06-СПИ-14 от 12.02.2025г.	1	6
7	АОСР Внесение дополнительного щебня в основания железнодорожных путей №9, №10, №11	№ К3/20-06-СПИ-15 от 14.02.2025г.	1	7
8	Исполнительная схема №15 Внесение дополнительного щебня в основания железнодорожных путей №9, №10, №11	№ К3/20-06-СПИ-15 от 14.02.2025г.	1	8
9	Паспорт продукции Щебень фр. 20-40	№142 от 11.03.2022г.	2	9-10
10	Протокол испытания	№88н от 31.01.2022г.	2	11-12
11	АОСР Усиление железнодорожных путей №9, №10, №11	№ К3/20-06-СПИ-16 от 17.02.2025г.	1	13
12	Исполнительная схема №16 Усиление железнодорожных путей №9, №10, №11	№ К3/20-06-СПИ-16 от 17.02.2025г.	1	14
13	Реестр документов качества	№Р-К3/20-0-СПИ-16 - от 17.02.2025г.	1	15
14	Сертификат качества Рельс Р65 L=12,5м	№ 87-3358 от 29.05.2024г.	3	16-18
15	Паспорт качества Шпала железобетонная ШП	№1738 от 25.12.2024г.	1	19
16	Паспорт качества Шпала железобетонная ШП	№1739 от 25.12.2024г.	1	20
17	Паспорт качества Шпала железобетонная ШП	№1740 от 25.12.2024г.	1	21
18	Паспорт качества Шпала железобетонная ШП	№1745 от 28.12.2024г.	1	22
19	Паспорт качества Накладка стыковая 1Р65	№ 1686.1 от 19.05.2022г.	1	23
20	Паспорт качества Болт стыковой в сборе М27х160 (под накладку Р65)	№ 674 от 20.10.2023.	1	24
21	Паспорт качества Подкладка КБ-65	№ 1686.2 от 19.05.2022г.	1	25
22	Паспорт качества Прокладка резиновая ЦП-143	№277В от 27.06.2024г.	1	26
23	Паспорт качества Прокладка резиновая ЦП-328	№279В от 27.06.2024.	1	27
24	Паспорт качества Болт закладной М22х175 в сборе	№53 от 31.01.2023г.	1	28
25	Паспорт качества Болт клеммный М22х75 в сборе	№ Г21-1180 от 30.03.2023г.	1	29
26	Паспорт продукции Щебень фр. 20-40	№ 142 от 11.03.2022г.	2	30-31
27	Протокол испытания	№88н от 31.01.2022г.	2	32-33
28	Паспорт качества Песок карьерный	№б/н от 22.06.2024г.	1	34

Составил:

Инженер ПТО

(фамилия, инициалы)

(подпись)

Принял:

(фамилия, инициалы)

(подпись)

Объект капитального строительства:КЗ/20-06-СП1 «Ремонт СП12-Электрифицированный путь у ЛСЦ.»

(наименование проектной документации, почтовый или строительный адрес объекта капитального строительства)

Застройщик (технический заказчик, эксплуатирующая организация или региональный оператор):

(фамилия, имя, отчество, адрес места жительства, ОГНИП, ИНН индивидуального предпринимателя, наименование, ОГРН, ИНН, место нахождения юридического лица, телефон/факс, наименование, ОГРН, ИНН саморегулируемой организации, членом которой является – для индивидуальных предпринимателей и юридических лиц; фамилия, имя, отчество, паспортные данные, адрес места жительства, телефон/факс – для физических лиц, не являющихся индивидуальными предпринимателями)

Лицо, осуществляющее строительство: ООО «КуКГЕОСТРОЙ», ОГРН 1127747247704, ИНН 7709918820, 109004, Г.МОСКВА, УЛ. ЗЕМЛЯНОЙ ВАЛ, Д.65, КВ.59, тел. +7 (495) 915-24-71, член саморегулируемой ассоциации СРО «МАС» регистрационный номер СРО-С-148-24122009

(фамилия, имя, отчество, адрес места жительства, ОГНИП, ИНН индивидуального предпринимателя, наименование, ОГРН, ИНН, место нахождения юридического лица, телефон/факс, наименование, ОГРН, ИНН саморегулируемой организации, членом которой является)

Лицо, осуществляющее подготовку проектной документации: ООО «КуКГЕОСТРОЙ», ОГРН 1127747247704, ИНН 7709918820, 109004, Г.МОСКВА, УЛ. ЗЕМЛЯНОЙ ВАЛ, Д.65, КВ.59, тел. +7 (495) 915-24-71, член саморегулируемой ассоциации СРО «Объединение проектировщиков «УниверсалПроект», регистрационный номер СРО-П-179-12122012

(фамилия, имя, отчество, адрес места жительства, ОГНИП, ИНН индивидуального предпринимателя, наименование, ОГРН, ИНН, место нахождения юридического лица, телефон/факс, наименование, ОГРН, ИНН саморегулируемой организации, членом которой является)

Лицо, осуществляющее строительство, выполнившее работы, подлежащие освидетельствованию:

1. ООО «ШЕЛПРОК», ОГРН 1237700462427, ИНН 9726048866, 117535, Г.МОСКВА, МУНИЦИПАЛЬНЫЙ ОКРУГ ЧЕРТАНОВО ЮЖНОЕ, ПРОЕЗД 3-Й ДОРОЖНЫЙ, Д. 6, К. 2, член саморегулируемой ассоциации «Архитектурное наследие», регистрационный номер СРО-С-230-07092010

2. ООО «ЭлектроЭнергетика», ОГРН 1175074004698, ИНН 5037011400, 142281, Московская обл., г. Протвино, Кременковское ш., д. 5, член саморегулируемой ассоциации «Объединение Специализированных Организаций Профессиональные Строители», регистрационный номер СРО-С-219-21042010

(фамилия, имя, отчество, адрес места жительства, ОГНИП, ИНН индивидуального предпринимателя, наименование, ОГРН, ИНН, место нахождения юридического лица, телефон/факс, наименование, ОГРН, ИНН саморегулируемой организации, членом которой является)

АКТ**освидетельствования скрытых работ**

№ КЗ/20-06-СП1-12

«12» февраля 2025г.

(дата составления акта)

Представитель застройщика (технического заказчика, эксплуатирующей организации или регионального оператора) по вопросам строительного контроля:

Инженер строительного надзора ОЭРЗиС АО «Коломенский завод» Никифоров С.И., распоряжение №501/101 от 25.06.2024г.

(должность, фамилия, инициалы, идентификационный номер в национальном реестре специалистов в области строительства, реквизиты распорядительного документа, подтверждающего полномочия, с указанием наименования, ОГРН, ИНН, места нахождения юридического лица, фамилии, имени, отчества, адреса места жительства, ОГНИП, ИНН индивидуального предпринимателя)

Представитель лица, осуществляющего строительство:

Руководитель проекта ООО «КуКГЕОСТРОЙ» Арсеньев Д.С. приказ №1-КЗ, №2-КЗ, №3-КЗ, №4-КЗ от 20.06.2024г.

(должность, фамилия, инициалы, реквизиты распорядительного документа, подтверждающего полномочия)

Представитель лица, осуществляющего строительство, по вопросам строительного контроля (специалист по организации строительства): -

(должность, фамилия, инициалы, идентификационный номер в национальном реестре специалистов в области строительства, реквизиты распорядительного документа, подтверждающего полномочия)

Представитель лица, осуществляющего подготовку проектной документации:

-

(должность, фамилия, инициалы, реквизиты распорядительного документа, подтверждающего полномочия, с указанием наименования, ОГРН, ИНН, места нахождения юридического лица, фамилии, имени, отчества, адреса места жительства, ОГНИП, ИНН индивидуального предпринимателя, наименования, ОГРН, ИНН саморегулируемой организации, членом которой является указанное юридическое лицо, индивидуальный предприниматель)

Представитель лица, выполнившего работы, подлежащие освидетельствованию:

1. Старший прораб ООО «ШЕЛПРОК» Шинкарев М.В., приказ №13 от 26.06.2024г.

2. Начальник участка ООО «ЭлектроЭнергетика» Денисов Д.Н., приказ № 01/06 от 20.06.2024г.

(должность, фамилия, инициалы, реквизиты распорядительного документа, подтверждающего полномочия, с указанием наименования, ОГРН, ИНН, места нахождения юридического лица, фамилии, имени, отчества, адреса места жительства, ОГНИП, ИНН индивидуального предпринимателя)

а также иные представители лиц, участвующих в освидетельствовании:

(должность с указанием наименования организации, фамилия, инициалы, реквизиты распорядительного документа, подтверждающего полномочия)

произвели осмотр работ, выполненныхООО "ШЕЛПРОК", ООО "ЭлектроЭнергетика"

(наименование лица, выполнившего работы, подлежащие освидетельствованию)

и составили настоящий акт о нижеследующем:

1. К освидетельствованию предъявлены следующие работы:

Очистка железнодорожных путей №9, №10, №11

(наименование скрытых работ)

2. Работы выполнены по проектной документации

КЗ/20-06-СП1 ООО "ШЕЛПРОКК" «Ремонт СП12-Электрифицированный путь у ЛСЦ.» Ремонт и устройство путей №9, №10, №11
(номер, другие реквизиты чертежа, наименование проектной и/или рабочей документации, сведения о лицах, осуществляющих подготовку раздела проектной и/или рабочей документации)

3. При выполнении работ применены:

-
(наименование строительных материалов (изделий), реквизиты сертификатов и/или других документов, подтверждающих их качество и безопасность)

4. Предъявлены документы, подтверждающие соответствие работ предъявляемым требованиям:

Исполнительная схема №12 Очистка железнодорожных путей №9, №10, №11
(исполнительные схемы и чертежи, результаты экспертиз, обследований, лабораторных и иных испытаний выполненных работ, проведенных в процессе) строительного контроля)

5. Даты: начала работ: «29» июля 2024 г.
окончания работ: «12» февраля 2025 г.

6. Работы выполнены в соответствии:

КЗ/20-06-СП1 «Ремонт СП12-Электрифицированный путь у ЛСЦ.» Ремонт и устройство путей №9, №10, №11
СП 37.13330.2012 «Промышленный транспорт», СП 119.13330.2017 «Железные дороги колеи 1520 мм», СП 238.1326000.2015 «Железнодорожный путь»
(наименования и структурные единицы технических регламентов, иных нормативных правовых актов, разделы проектной и/или рабочей документации)

7. Разрешается производство последующих работ

Демонтаж железнодорожных путей №9, №10, №11
(наименование работ, конструкций, участков сетей инженерно-технического обеспечения)

Дополнительные сведения: отсутствуют

Акт составлен в 5 (пяти) экземплярах.

Приложения:

1. Исполнительная схема №12 Очистка железнодорожных путей №9, №10, №11 – 1 лист.

Представитель застройщика (технического заказчика, эксплуатирующей организации или регионального оператора) по вопросам строительного контроля

Никифоров С.И.
(фамилия, инициалы, подпись)

Представитель лица, осуществляющего строительство

Арсеньев Д.С.
(фамилия, инициалы, подпись)

Представитель лица, осуществляющего строительство, по вопросам строительного контроля (специалист по организации строительства)

-
(фамилия, инициалы, подпись)

Представитель лица, осуществляющего подготовку проектной документации

-
(фамилия, инициалы, подпись)



Представитель лица, выполнившего работы, подлежащие освидетельствованию

1. Шинкарев М.В.
(фамилия, инициалы, подпись)

2. Денисов Д.Н.
(фамилия, инициалы, подпись)

Представители иных лиц

-
(фамилия, инициалы, подпись)

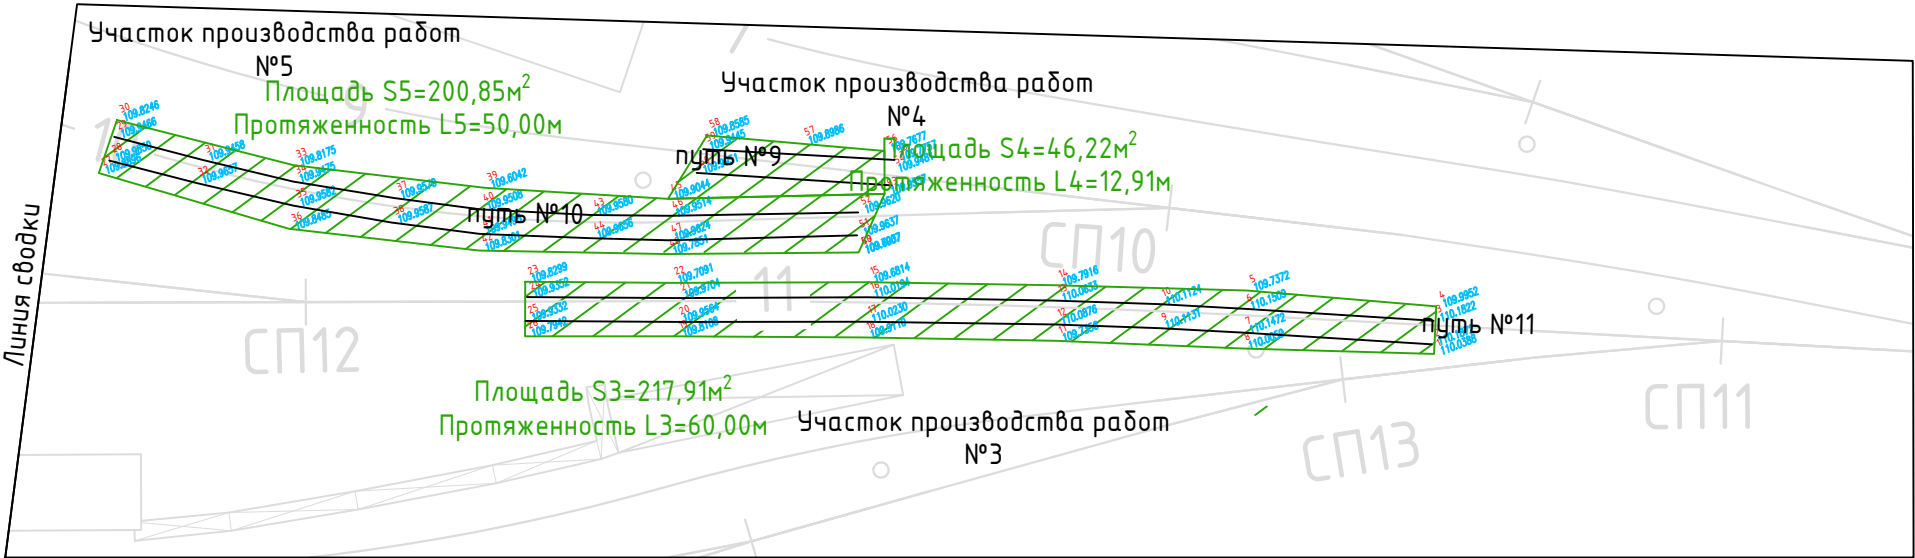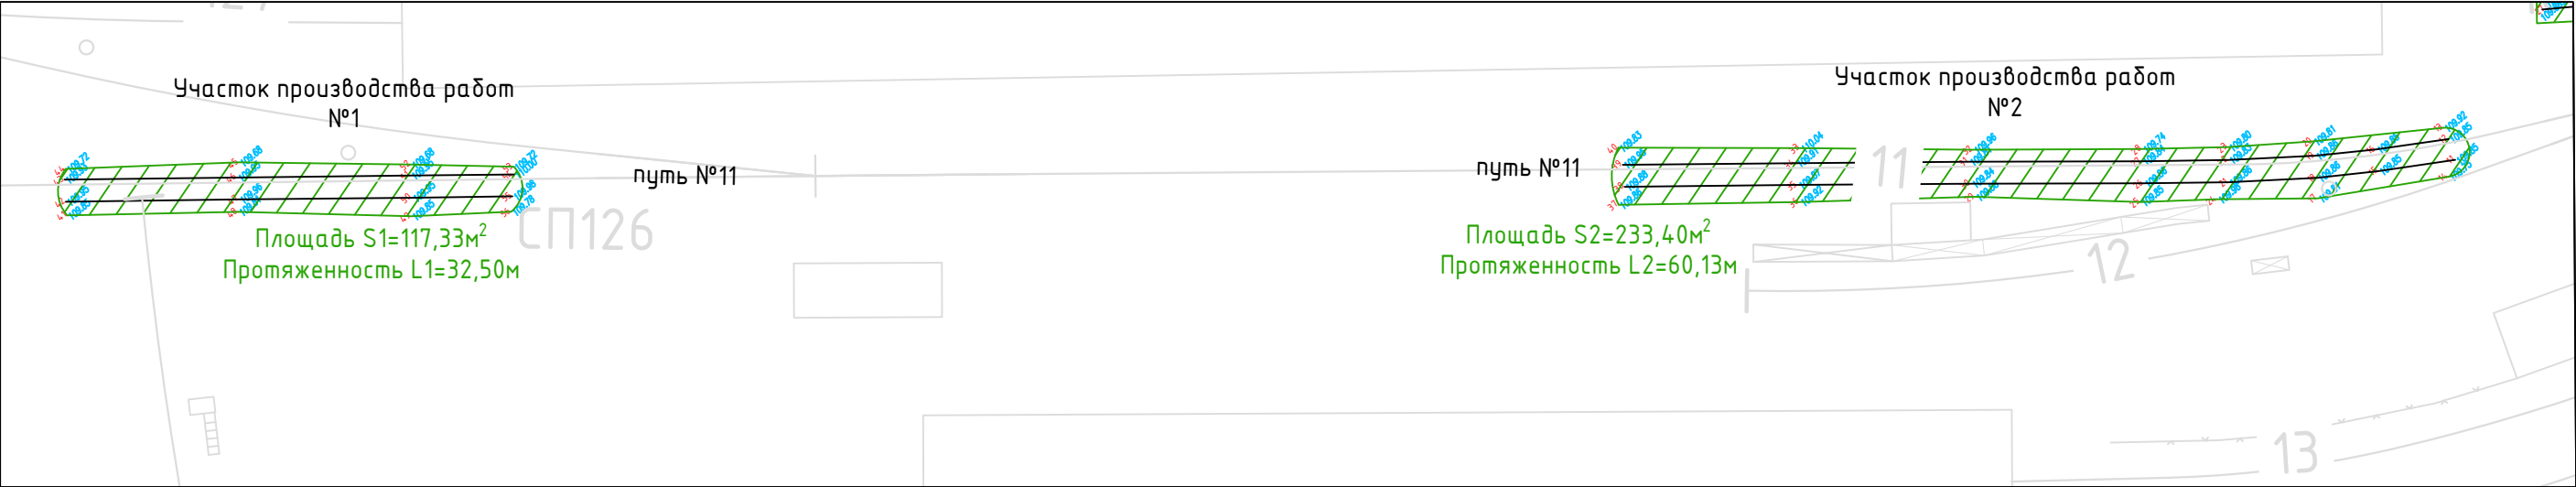

1. Очистка железнодорожных путей №9, №10, №11:
Площадь очистки железнодорожных путей:
 $S=S1+S2+S3+S4+S5=117,33+233,40+217,91+46,22+200,85=815,71\text{ м}^2$
Глубина загрязненного балласта и грунта $h=0,10\text{ м}$
Объем загрязненного балласта и грунта: $V= S\cdot h=815,71=81,57\text{ м}^3$

Условные обозначения:

 - очистка железнодорожных путей №9, №10, №11

Инв. № подл.	Подп. и дата	Взам. инв. №

					2025	КЗ/20-06-СП1				
						Ремонт СП12-Электрифицированный путь у ЛСЦ.				
Изм.	Кол.	Лист	№ док.	Подпись	Дата					
Руков.проекта		Арсеньев Д.С.			12.02	Ремонт и устройство путей №9, №10, №11		Стадия	Лист	Листов
Нач.участка		Шинкарев М.В.			12.02			ИД	1	1
Нач.участка		Денисов Д.Н.			12.02					
						Исполнительная схема №12 Очистка железнодорожных путей №9, №10, №11		ООО "КуКГЕОСТРОЙ"		

Объект капитального строительства:КЗ/20-06-СП1 «Ремонт СП12-Электрифицированный путь у ЛСЦ.»

(наименование проектной документации, почтовый или строительный адрес объекта капитального строительства)

Застройщик (технический заказчик, эксплуатирующая организация или региональный оператор):

(фамилия, имя, отчество, адрес места жительства, ОГРНИП, ИНН индивидуального предпринимателя, наименование, ОГРН, ИНН, место нахождения юридического лица, телефон/факс, наименование, ОГРН, ИНН саморегулируемой организации, членом которой является – для индивидуальных предпринимателей и юридических лиц; фамилия, имя, отчество, паспортные данные, адрес места жительства, телефон/факс – для физических лиц, не являющихся индивидуальными предпринимателями)

Лицо, осуществляющее строительство: ООО «КиКГЕОСТРОЙ», ОГРН 1127747247704, ИНН 7709918820, 109004, Г.МОСКВА, УЛ. ЗЕМЛЯНОЙ ВАЛ, Д.65, КВ.59, тел. +7 (495) 915-24-71, член саморегулируемой ассоциации СРО «МАС» регистрационный номер СРО-С-148-24122009

(фамилия, имя, отчество, адрес места жительства, ОГРНИП, ИНН индивидуального предпринимателя, наименование, ОГРН, ИНН, место нахождения юридического лица, телефон/факс, наименование, ОГРН, ИНН саморегулируемой организации, членом которой является)

Лицо, осуществляющее подготовку проектной документации: ООО «КиКГЕОСТРОЙ», ОГРН 1127747247704, ИНН 7709918820, 109004, Г.МОСКВА, УЛ. ЗЕМЛЯНОЙ ВАЛ, Д.65, КВ.59, тел. +7 (495) 915-24-71, член саморегулируемой ассоциации СРО «Объединение проектировщиков «УниверсалПроект», регистрационный номер СРО-П-179-12122012

(фамилия, имя, отчество, адрес места жительства, ОГРНИП, ИНН индивидуального предпринимателя, наименование, ОГРН, ИНН, место нахождения юридического лица, телефон/факс, наименование, ОГРН, ИНН саморегулируемой организации, членом которой является)

Лицо, осуществляющее строительство, выполнившее работы, подлежащие освидетельствованию:

1. ООО «ШЕЛПРОКК», ОГРН 1237700462427, ИНН 9726048866, 117535, Г.МОСКВА, МУНИЦИПАЛЬНЫЙ ОКРУГ ЧЕРТАНОВО ЮЖНОЕ, ПРОЕЗД 3-Й ДОРОЖНЫЙ, Д. 6, К. 2, член саморегулируемой ассоциации «Архитектурное наследие», регистрационный номер СРО-С-230-07092010

2. ООО «ЭлектроЭнергетика», ОГРН 1175074004698, ИНН 5037011400, 142281, Московская обл., г. Протвино, Кременковское ш., д. 5, член саморегулируемой ассоциации «Объединение Специализированных Организаций Профессиональные Строители», регистрационный номер СРО-С-219-21042010

(фамилия, имя, отчество, адрес места жительства, ОГРНИП, ИНН индивидуального предпринимателя, наименование, ОГРН, ИНН, место нахождения юридического лица, телефон/факс, наименование, ОГРН, ИНН саморегулируемой организации, членом которой является)

АКТ**освидетельствования скрытых работ**

№ КЗ/20-06-СП1-13

«12» февраля 2025г.

(дата составления акта)

Представитель застройщика (технического заказчика, эксплуатирующей организации или регионального оператора) по вопросам строительного контроля:

Инженер строительного надзора ОЭРЗиС АО «Коломенский завод» Никифоров С.И., распоряжение №501/101 от 25.06.2024г.

(должность, фамилия, инициалы, идентификационный номер в национальном реестре специалистов в области строительства, реквизиты распорядительного документа, подтверждающего полномочия, с указанием наименования, ОГРН, ИНН, места нахождения юридического лица, фамилии, имени, отчества, адреса места жительства, ОГРНИП, ИНН индивидуального предпринимателя)

Представитель лица, осуществляющего строительство:

Руководитель проекта ООО «КиКГЕОСТРОЙ» Арсеньев Д.С. приказ №1-КЗ, №2-КЗ, №3-КЗ, №4-КЗ от 20.06.2024г.

(должность, фамилия, инициалы, реквизиты распорядительного документа, подтверждающего полномочия)

Представитель лица, осуществляющего строительство, по вопросам строительного контроля (специалист по организации строительства): -

(должность, фамилия, инициалы, идентификационный номер в национальном реестре специалистов в области строительства, реквизиты распорядительного документа, подтверждающего полномочия)

Представитель лица, осуществляющего подготовку проектной документации:

-

(должность, фамилия, инициалы, реквизиты распорядительного документа, подтверждающего полномочия, с указанием наименования, ОГРН, ИНН, места нахождения юридического лица, фамилии, имени, отчества, адреса места жительства, ОГРНИП, ИНН индивидуального предпринимателя, наименования, ОГРН, ИНН саморегулируемой организации, членом которой является указанное юридическое лицо, индивидуальный предприниматель)

Представитель лица, выполнившего работы, подлежащие освидетельствованию:

1. Старший прораб ООО «ШЕЛПРОКК» Шинкарев М.В., приказ №13 от 26.06.2024г.

2. Начальник участка ООО «ЭлектроЭнергетика» Денисов Д.Н., приказ № 01/06 от 20.06.2024г.

(должность, фамилия, инициалы, реквизиты распорядительного документа, подтверждающего полномочия, с указанием наименования, ОГРН, ИНН, места нахождения юридического лица, фамилии, имени, отчества, адреса места жительства, ОГРНИП, ИНН индивидуального предпринимателя)

а также иные представители лиц, участвующих в освидетельствовании:

(должность с указанием наименования организации, фамилия, инициалы, реквизиты распорядительного документа, подтверждающего полномочия)

произвели осмотр работ, выполненныхООО "ШЕЛПРОКК", ООО "ЭлектроЭнергетика"

(наименование лица, выполнившего работы, подлежащие освидетельствованию)

и составили настоящий акт о нижеследующем:

1. К освидетельствованию предъявлены следующие работы:

Демонтаж железнодорожных путей №9, №10, №11

(наименование скрытых работ)

2. Работы выполнены по проектной документации

(номер, другие реквизиты чертежа, наименование проектной и/или рабочей документации, сведения о лицах, осуществляющих подготовку раздела проектной и/или рабочей документации)

3. При выполнении работ применены:

-
(наименование строительных материалов (изделий), реквизиты сертификатов и/или других документов, подтверждающих их качество и безопасность)

4. Предъявлены документы, подтверждающие соответствие работ предъявляемым требованиям:

Исполнительная схема №13 Демонтаж железнодорожных путей №9, №10, №11

(исполнительные схемы и чертежи, результаты экспертиз, обследований, лабораторных и иных испытаний выполненных работ, проведенных в процессе) строительного контроля)

5. Даты: начала работ: «30» июля 2024 г.
окончания работ: «12» февраля 2025 г.

6. Работы выполнены в соответствии:

КЗ/20-06-СПИ «Ремонт СП12-Электрифицированный путь у ЛСЦ.» Ремонт и устройство путей №9, №10, №11
СП 37.13330.2012 «Промышленный транспорт», СП 119.13330.2017 «Железные дороги колеи 1520 мм», СП 238.1326000.2015 «Железнодорожный путь»

(наименования и структурные единицы технических регламентов, иных нормативных правовых актов, разделы проектной и/или рабочей документации)

7. Разрешается производство последующих работ

Очистку железнодорожных путей №9, №10, №11

(наименование работ, конструкций, участков сетей инженерно-технического обеспечения)

Дополнительные сведения: отсутствуют

Акт составлен в 5 (пяти) экземплярах.

Приложения:

1. Исполнительная схема №13 Демонтаж железнодорожных путей №9, №10, №11 – 1 лист.

Представитель застройщика (технического заказчика, эксплуатирующей организации или регионального оператора) по вопросам строительного контроля

Никифоров С.И.

(фамилия, инициалы, подпись)

Представитель лица, осуществляющего строительство

Арсеньев Д.С.

(фамилия, инициалы, подпись)

Представитель лица, осуществляющего строительство, по вопросам строительного контроля (специалист по организации строительства)

-
(фамилия, инициалы, подпись)

Представитель лица, осуществляющего подготовку проектной документации

-
(фамилия, инициалы, подпись)

Представитель лица, выполнившего работы, подлежащие освидетельствованию

1. Шинкарев М.В.


(фамилия, инициалы, подпись)

2. Денисов Д.Н.


(фамилия, инициалы, подпись)

Представители иных лиц

-
(фамилия, инициалы, подпись)

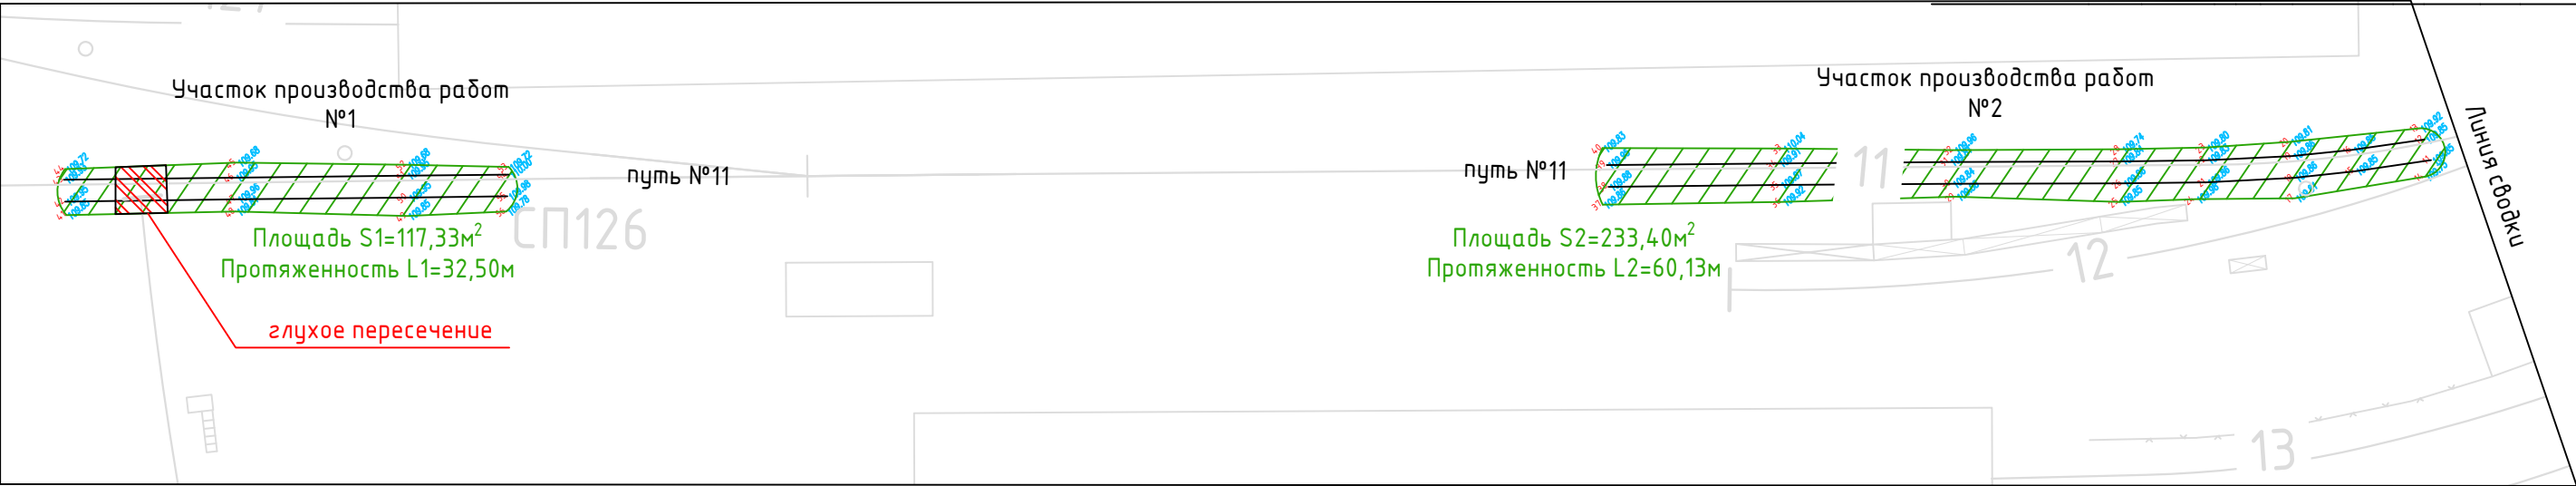

1. Демонтаж рельсошпальной решетки (РШР):
- Демонтаж рельсошпальной решетки (РШР) на деревянных шпалах $L=L1+L2+L3+L4+L5=32,50+60,13+60,00+12,91+50,00=215,54$ м.(см. таблицу);
 - Демонтаж глухого пересечения 2,00х6,00 м (300 кг);
 - Резка швеллера 26С 4 реза (34.61кг)
 - Демонтаж железобетонного основания $V=0.60*0.50*3.30=0.99м^3$

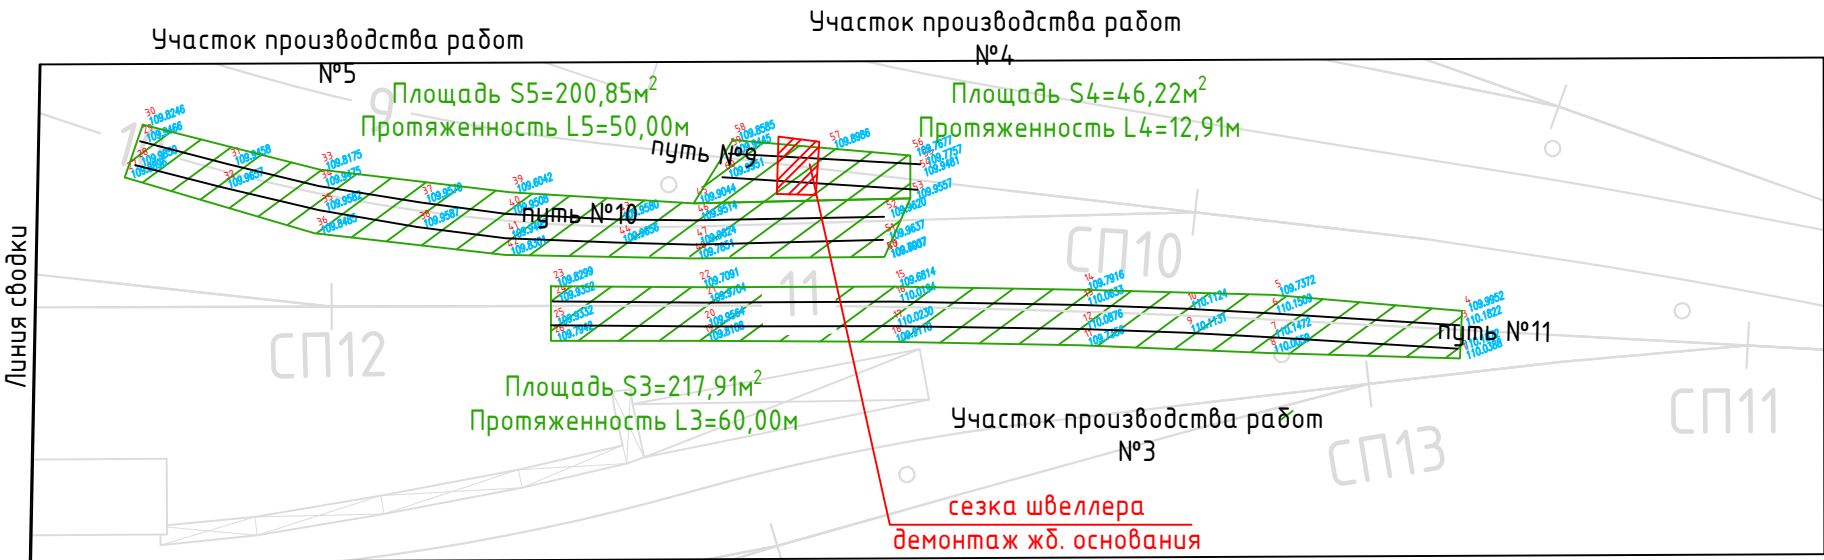

Ведомость демонтированного оборудования и материалов						
№ п.п.	Наименование работ	Ед. изм.	Кол.	Масса ед, кг	Итого, кг	Примечание
Реконструкция путей №9, №10, №11						
	Демонтаж рельсошпальной решетки отдельными элементами с эшпурой шпал 1600 шт/км, длина рельса 12,5м, в т.ч.:	м пути	215,54			
1	Рельс Р50 L=12,5м	м	431,08	51,80	862,16	
2	Стяжка в сборе	шт.	44	5,40	237,60	
3	Накладка стыковая Р50	шт.	92	18,77	1 726,84	
4	Болт стыковой М24х150	шт.	276	0,59	162,84	
5	Гайка М24	шт.	276	0,16	44,16	
6	Шайба пружинная М24	шт.	276	0,07	19,32	
7	Подкладка Д-50	шт.	690	6,20	4 276,31	
8	Костыль путевой	шт.	2760	0,38	1 048,77	
9	Шпала деверянная	шт.	345	85,00	29 313,44	

Условные обозначения:

 - демонтаж железнодорожных путей №9, №10, №11

					2025	КЗ/20-06-СП1			
						Ремонт СП12-Электрифицированный путь у ЛСЦ.			
Изм.	Кол.	Лист	№ док.	Подпись	Дата				
Руков.проекта		Арсеньев Д.С.			12.02	Ремонт и устройство путей №9, №10, №11	Стадия	Лист	Листов
Нач.участка		Шинкарев М.В.			12.02		ИД	1	1
Нач.участка		Денисов Д.Н.			12.02				
						Исполнительная схема №13 Демонтаж железнодорожных путей №9, №10, №11	ООО "КуКГЕОСТРОЙ"		

Объект капитального строительства:КЗ/20-06-СП1 «Ремонт СП12-Электрифицированный путь у ЛСЦ.»

(наименование проектной документации, почтовый или строительный адрес объекта капитального строительства)

Застройщик (технический заказчик, эксплуатирующая организация или региональный оператор):

(фамилия, имя, отчество, адрес места жительства, ОГНИП, ИНН индивидуального предпринимателя, наименование, ОГРН, ИНН, место нахождения юридического лица, телефон/факс, наименование, ОГРН, ИНН саморегулируемой организации, членом которой является – для индивидуальных предпринимателей и юридических лиц; фамилия, имя, отчество, паспортные данные, адрес места жительства, телефон/факс – для физических лиц, не являющихся индивидуальными предпринимателями)

Лицо, осуществляющее строительство: ООО «КиКГЕОСТРОЙ», ОГРН 1127747247704, ИНН 7709918820, 109004, Г.МОСКВА, УЛ. ЗЕМЛЯНОЙ ВАЛ, Д.65, КВ.59, тел. +7 (495) 915-24-71, член саморегулируемой ассоциации СРО «МАС» регистрационный номер СРО-С-148-24122009

(фамилия, имя, отчество, адрес места жительства, ОГНИП, ИНН индивидуального предпринимателя, наименование, ОГРН, ИНН, место нахождения юридического лица, телефон/факс, наименование, ОГРН, ИНН саморегулируемой организации, членом которой является)

Лицо, осуществляющее подготовку проектной документации: ООО «КиКГЕОСТРОЙ», ОГРН 1127747247704, ИНН 7709918820, 109004, Г.МОСКВА, УЛ. ЗЕМЛЯНОЙ ВАЛ, Д.65, КВ.59, тел. +7 (495) 915-24-71, член саморегулируемой ассоциации СРО «Объединение проектировщиков «УниверсалПроект», регистрационный номер СРО-П-179-12122012

(фамилия, имя, отчество, адрес места жительства, ОГНИП, ИНН индивидуального предпринимателя, наименование, ОГРН, ИНН, место нахождения юридического лица, телефон/факс, наименование, ОГРН, ИНН саморегулируемой организации, членом которой является)

Лицо, осуществляющее строительство, выполнившее работы, подлежащие освидетельствованию:1. ООО «ШЕЛПРОКК», ОГРН 1237700462427, ИНН 9726048866, 117535, Г.МОСКВА, МУНИЦИПАЛЬНЫЙ ОКРУГ ЧЕРТАНОВО ЮЖНОЕ, ПРОЕЗД 3-Й ДОРОЖНЫЙ, Д. 6, К. 2, член саморегулируемой ассоциации «Архитектурное наследие», регистрационный номер СРО-С-230-070920102. ООО «ЭлектроЭнергетика», ОГРН 1175074004698, ИНН 5037011400, 142281, Московская обл., г. Протвино, Кременковское ш., д. 5, член саморегулируемой ассоциации «Объединение Специализированных Организаций Профессиональные Строители», регистрационный номер СРО-С-219-21042010

(фамилия, имя, отчество, адрес места жительства, ОГНИП, ИНН индивидуального предпринимателя, наименование, ОГРН, ИНН, место нахождения юридического лица, телефон/факс, наименование, ОГРН, ИНН саморегулируемой организации, членом которой является)

АКТ**освидетельствования скрытых работ**

№ КЗ/20-06-СП1-14

«12» февраля 2025г.

(дата составления акта)

Представитель застройщика (технического заказчика, эксплуатирующей организации или регионального оператора) по вопросам строительного контроля:Инженер строительного надзора ОЭРЗиС АО «Коломенский завод» Никифоров С.И., распоряжение №501/101 от 25.06.2024г.

(должность, фамилия, инициалы, идентификационный номер в национальном реестре специалистов в области строительства, реквизиты распорядительного документа, подтверждающего полномочия, с указанием наименования, ОГРН, ИНН, места нахождения юридического лица, фамилии, имени, отчества, адреса места жительства, ОГНИП, ИНН индивидуального предпринимателя)

Представитель лица, осуществляющего строительство:Руководитель проекта ООО «КиКГЕОСТРОЙ» Арсеньев Д.С. приказ №1-КЗ, №2-КЗ, №3-КЗ, №4-КЗ от 20.06.2024г.

(должность, фамилия, инициалы, реквизиты распорядительного документа, подтверждающего полномочия)

Представитель лица, осуществляющего строительство, по вопросам строительного контроля (специалист по организации строительства): -

(должность, фамилия, инициалы, идентификационный номер в национальном реестре специалистов в области строительства, реквизиты распорядительного документа, подтверждающего полномочия)

Представитель лица, осуществляющего подготовку проектной документации:

-

(должность, фамилия, инициалы, реквизиты распорядительного документа, подтверждающего полномочия, с указанием наименования, ОГРН, ИНН, места нахождения юридического лица, фамилии, имени, отчества, адреса места жительства, ОГНИП, ИНН индивидуального предпринимателя, наименования, ОГРН, ИНН саморегулируемой организации, членом которой является указанное юридическое лицо, индивидуальный предприниматель)

Представитель лица, выполнившего работы, подлежащие освидетельствованию:1. Старший прораб ООО «ШЕЛПРОКК» Шинкарев М.В., приказ №13 от 26.06.2024г.2. Начальник участка ООО «ЭлектроЭнергетика» Денисов Д.Н., приказ № 01/06 от 20.06.2024г.

(должность, фамилия, инициалы, реквизиты распорядительного документа, подтверждающего полномочия, с указанием наименования, ОГРН, ИНН, места нахождения юридического лица, фамилии, имени, отчества, адреса места жительства, ОГНИП, ИНН индивидуального предпринимателя)

а также иные представители лиц, участвующих в освидетельствовании:

(должность с указанием наименования организации, фамилия, инициалы, реквизиты распорядительного документа, подтверждающего полномочия)

произвели осмотр работ, выполненныхООО "ШЕЛПРОКК", ООО "ЭлектроЭнергетика"

(наименование лица, выполнившего работы, подлежащие освидетельствованию)

и составили настоящий акт о нижеследующем:

1. К освидетельствованию предъявлены следующие работы:Очистка железнодорожных путей №9, №10, №11

(наименование скрытых работ)

2. Работы выполнены по проектной документации

(номер, другие реквизиты чертежа, наименование проектной и/или рабочей документации, сведения о лицах, осуществляющих подготовку раздела проектной и/или рабочей документации)

3. При выполнении работ применены:

-
(наименование строительных материалов (изделий), реквизиты сертификатов и/или других документов, подтверждающих их качество и безопасность)

4. Предъявлены документы, подтверждающие соответствие работ предъявляемым требованиям:

Исполнительная схема №14 Очистка железнодорожных путей №9, №10, №11
(исполнительные схемы и чертежи, результаты экспертиз, обследований, лабораторных и иных испытаний выполненных работ, проведенных в процессе строительного контроля)

5. Даты: начала работ: «07» августа 2024 г.
окончания работ: «12» февраля 2025 г.

6. Работы выполнены в соответствии:

КЗ/20-06-СП1 «Ремонт СП12-Электрифицированный путь у ЛСЦ.» Ремонт и устройство путей №9, №10, №11
СП 37.13330.2012 «Промышленный транспорт», СП 119.13330.2017 «Железные дороги колеи 1520 мм», СП 238.1326000.2015 «Железнодорожный путь»
(наименования и структурные единицы технических регламентов, иных нормативных правовых актов, разделы проектной и/или рабочей документации)

7. Разрешается производство последующих работ

Внесение дополнительного щебня в основания железнодорожных путей №9, №10, №11
(наименование работ, конструкций, участков сетей инженерно-технического обеспечения)

Дополнительные сведения: отсутствуют

Акт составлен в 5 (пяти) экземплярах.

Приложения:

1. Исполнительная схема №14 Очистка железнодорожных путей №9, №10, №11 – 1 лист.

Представитель застройщика (технического заказчика, эксплуатирующей организации или регионального оператора) по вопросам строительного контроля

Никифоров С.И.
(фамилия, инициалы, подпись)

Представитель лица, осуществляющего строительство

Арсеньев Д.С.
(фамилия, инициалы, подпись)

Представитель лица, осуществляющего строительство, по вопросам строительного контроля (специалист по организации строительства)

-
(фамилия, инициалы, подпись)

Представитель лица, осуществляющего подготовку проектной документации

-
(фамилия, инициалы, подпись)



Представитель лица, выполнившего работы, подлежащие освидетельствованию

1. Шинкарев М.В.
(фамилия, инициалы, подпись)

2. Денисов Д.Н.
(фамилия, инициалы, подпись)

Представители иных лиц

-
(фамилия, инициалы, подпись)

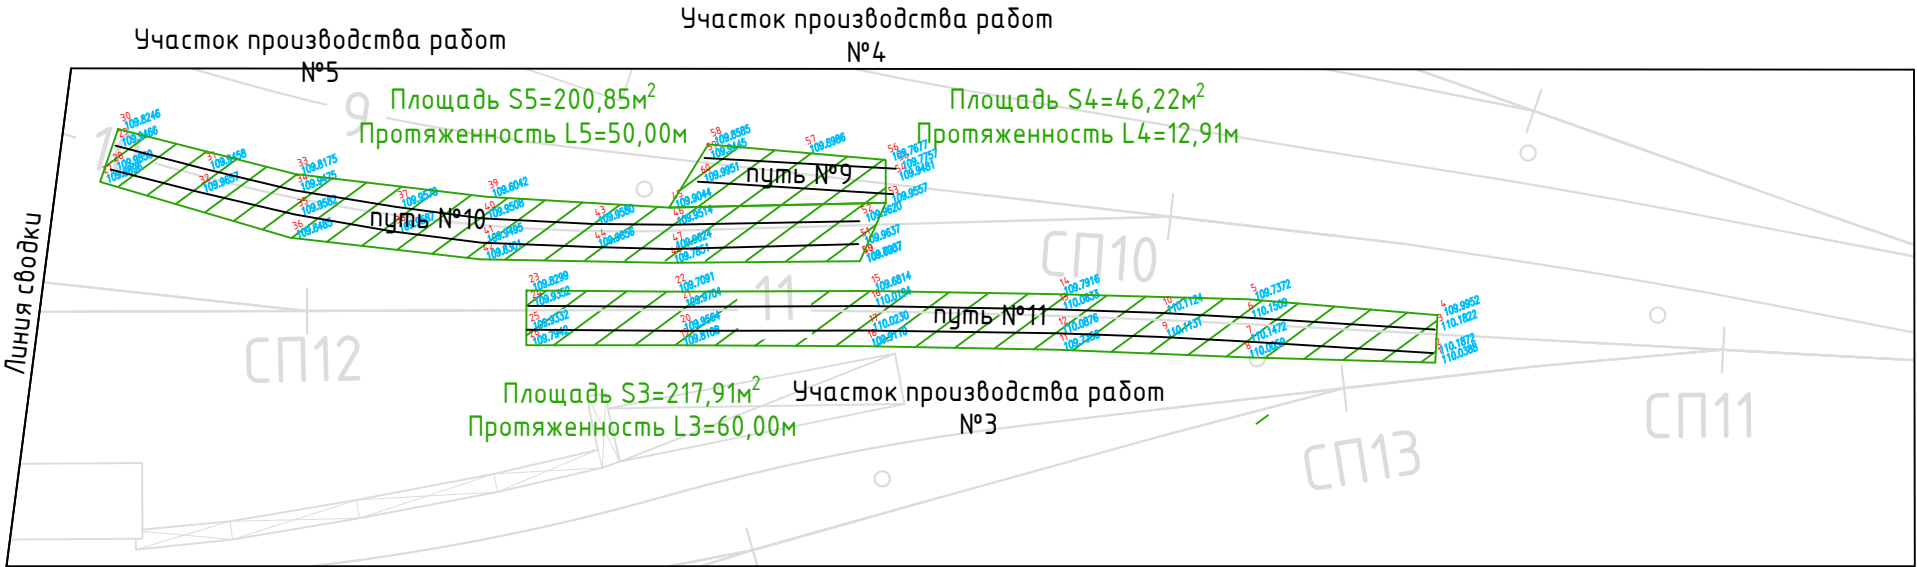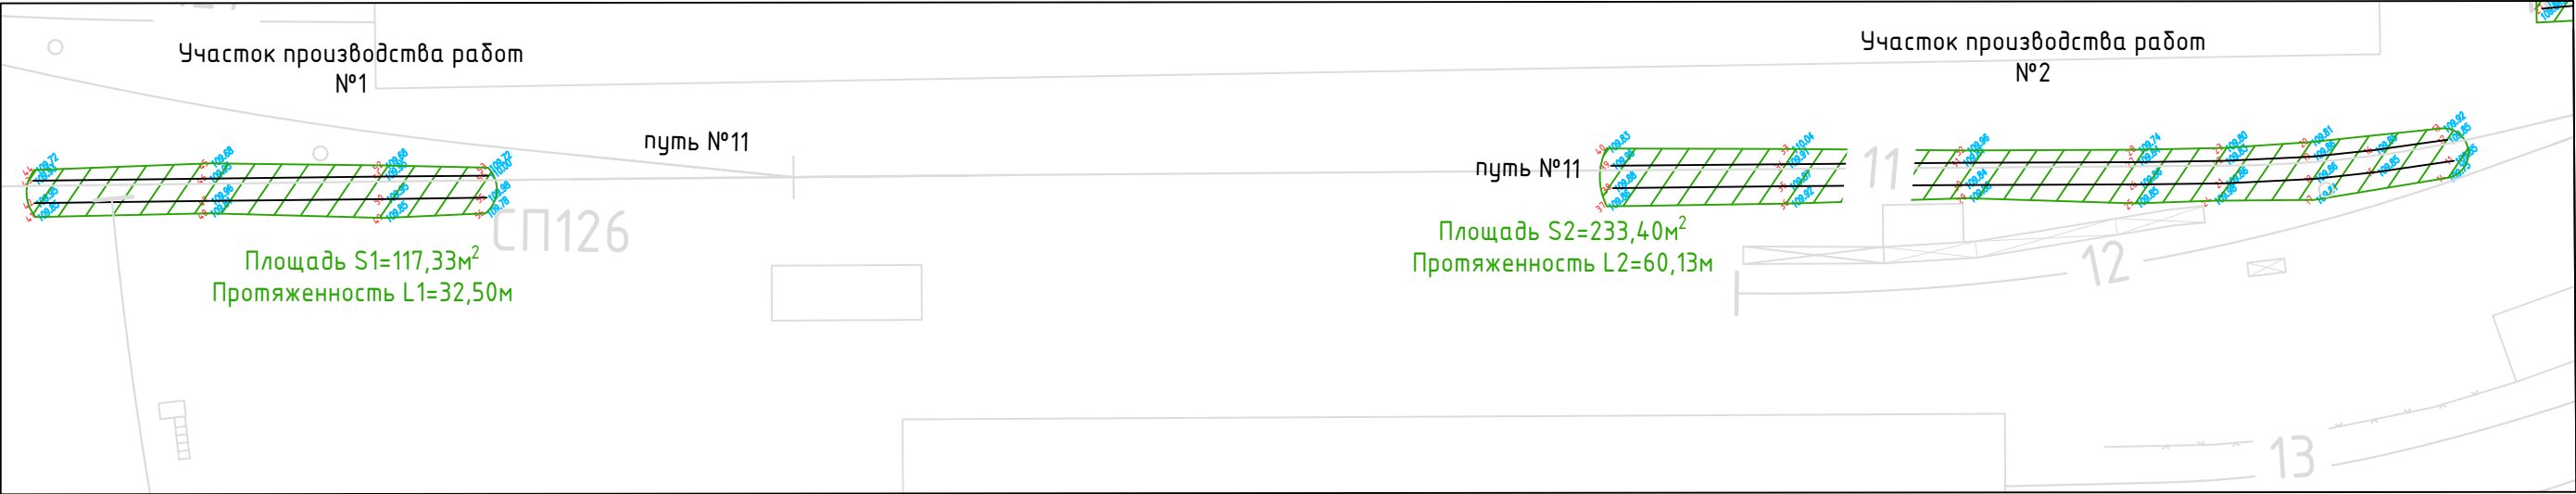

1. Очистка основания железнодорожных путей после демонтажа РШР от загрязненного щебня, мусора, грунта и пр.
Глубина загрязненного балласта и грунта h=0,15 м
Объем загрязненного балласта и грунта: V= S*h=815,71*0,15=122,36 м³

Условные обозначения:

 - очистка железнодорожных путей №9, №10, №11

Взам. инв. №	
Подп. и дата	
Инв. № подл.	

					2025	К3/20-06-СП1				
						Ремонт СП12-Электрифицированный путь у ЛСЦ.				
Изм.	Кол.	Лист	№ док.	Подпись	Дата					
Руков.проекта		Арсеньев Д.С.			12.02	Ремонт и устройство путей №9, №10, №11		Стадия	Лист	Листов
Нач.участка		Шинкарев М.В.			12.02			ИД	1	1
Нач.участка		Денисов Д.Н.			12.02					
						Исполнительная схема №14 Очистка железнодорожных путей №9, №10, №11		ООО "КуКГЕОСТРОЙ"		

Объект капитального строительства:КЗ/20-06-СП1 «Ремонт СП12-Электрифицированный путь у ЛСЦ.»

(наименование проектной документации, почтовый или строительный адрес объекта капитального строительства)

Застройщик (технический заказчик, эксплуатирующая организация или региональный оператор):

(фамилия, имя, отчество, адрес места жительства, ОГРНИП, ИНН индивидуального предпринимателя, наименование, ОГРН, ИНН, место нахождения юридического лица, телефон/факс, наименование, ОГРН, ИНН саморегулируемой организации, членом которой является – для индивидуальных предпринимателей и юридических лиц; фамилия, имя, отчество, паспортные данные, адрес места жительства, телефон/факс – для физических лиц, не являющихся индивидуальными предпринимателями)

Лицо, осуществляющее строительство: ООО «КиКГЕОСТРОЙ», ОГРН 1127747247704, ИНН 7709918820, 109004, Г.МОСКВА, УЛ. ЗЕМЛЯНОЙ ВАЛ, Д.65, КВ.59, тел. +7 (495) 915-24-71, член саморегулируемой ассоциации СРО «МАС» регистрационный номер СРО-С-148-24122009

(фамилия, имя, отчество, адрес места жительства, ОГРНИП, ИНН индивидуального предпринимателя, наименование, ОГРН, ИНН, место нахождения юридического лица, телефон/факс, наименование, ОГРН, ИНН саморегулируемой организации, членом которой является)

Лицо, осуществляющее подготовку проектной документации: ООО «КиКГЕОСТРОЙ», ОГРН 1127747247704, ИНН 7709918820, 109004, Г.МОСКВА, УЛ. ЗЕМЛЯНОЙ ВАЛ, Д.65, КВ.59, тел. +7 (495) 915-24-71, член саморегулируемой ассоциации СРО «Объединение проектировщиков «УниверсалПроект», регистрационный номер СРО-П-179-12122012

(фамилия, имя, отчество, адрес места жительства, ОГРНИП, ИНН индивидуального предпринимателя, наименование, ОГРН, ИНН, место нахождения юридического лица, телефон/факс, наименование, ОГРН, ИНН саморегулируемой организации, членом которой является)

Лицо, осуществляющее строительство, выполнившее работы, подлежащие освидетельствованию:

1. ООО «ШЕЛПРОКК», ОГРН 1237700462427, ИНН 9726048866, 117535, Г.МОСКВА, МУНИЦИПАЛЬНЫЙ ОКРУГ ЧЕРТАНОВО ЮЖНОЕ, ПРОЕЗД 3-Й ДОРОЖНЫЙ, Д. 6, К. 2, член саморегулируемой ассоциации «Архитектурное наследие», регистрационный номер СРО-С-230-07092010

2. ООО «ЭлектроЭнергетика», ОГРН 1175074004698, ИНН 5037011400, 142281, Московская обл., г. Протвино, Кременковское ш., д. 5, член саморегулируемой ассоциации «Объединение Специализированных Организаций Профессиональные Строители», регистрационный номер СРО-С-219-21042010

(фамилия, имя, отчество, адрес места жительства, ОГРНИП, ИНН индивидуального предпринимателя, наименование, ОГРН, ИНН, место нахождения юридического лица, телефон/факс, наименование, ОГРН, ИНН саморегулируемой организации, членом которой является)

АКТ**освидетельствования скрытых работ**

№ КЗ/20-06-СП1-15

«14» февраля 2025г.

(дата составления акта)

Представитель застройщика (технического заказчика, эксплуатирующей организации или регионального оператора) по вопросам строительного контроля:

Инженер строительного надзора ОЭРЗиС АО «Коломенский завод» Никифоров С.И., распоряжение №501/101 от 25.06.2024г.

(должность, фамилия, инициалы, идентификационный номер в национальном реестре специалистов в области строительства, реквизиты распорядительного документа, подтверждающего полномочия, с указанием наименования, ОГРН, ИНН, места нахождения юридического лица, фамилии, имени, отчества, адреса места жительства, ОГРНИП, ИНН индивидуального предпринимателя)

Представитель лица, осуществляющего строительство:

Руководитель проекта ООО «КиКГЕОСТРОЙ» Арсеньев Д.С. приказ №1-КЗ, №2-КЗ, №3-КЗ, №4-КЗ от 20.06.2024г.

(должность, фамилия, инициалы, реквизиты распорядительного документа, подтверждающего полномочия)

Представитель лица, осуществляющего строительство, по вопросам строительного контроля (специалист по организации строительства): -

(должность, фамилия, инициалы, идентификационный номер в национальном реестре специалистов в области строительства, реквизиты распорядительного документа, подтверждающего полномочия)

Представитель лица, осуществляющего подготовку проектной документации:

-
(должность, фамилия, инициалы, реквизиты распорядительного документа, подтверждающего полномочия, с указанием наименования, ОГРН, ИНН, места нахождения юридического лица, фамилии, имени, отчества, адреса места жительства, ОГРНИП, ИНН индивидуального предпринимателя, наименования, ОГРН, ИНН саморегулируемой организации, членом которой является указанное юридическое лицо, индивидуальный предприниматель)

Представитель лица, выполнившего работы, подлежащие освидетельствованию:

1. Старший прораб ООО «ШЕЛПРОКК» Шинкарев М.В., приказ №13 от 26.06.2024г.

2. Начальник участка ООО «ЭлектроЭнергетика» Денисов Д.Н., приказ № 01/06 от 20.06.2024г.

(должность, фамилия, инициалы, реквизиты распорядительного документа, подтверждающего полномочия, с указанием наименования, ОГРН, ИНН, места нахождения юридического лица, фамилии, имени, отчества, адреса места жительства, ОГРНИП, ИНН индивидуального предпринимателя)

а также иные представители лиц, участвующих в освидетельствовании:

(должность с указанием наименования организации, фамилия, инициалы, реквизиты распорядительного документа, подтверждающего полномочия)

произвели осмотр работ, выполненныхООО "ШЕЛПРОКК", ООО "ЭлектроЭнергетика"

(наименование лица, выполнившего работы, подлежащие освидетельствованию)

и составили настоящий акт о нижеследующем:

1. К освидетельствованию предъявлены следующие работы:

Внесение дополнительного щебня в основания железнодорожных путей №9, №10, №11

(наименование скрытых работ)

2. Работы выполнены по проектной документации

КЗ/20-06-СП1 ООО "ШЕЛЛИРОКК" «Ремонт СП12-Электрифицированный путь у ЛСЦ.» Ремонт и устройство путей

№9, №10, №11

(номер, другие реквизиты чертежа, наименование проектной и/или рабочей документации, сведения о лицах, осуществляющих подготовку раздела проектной и/или рабочей документации)

3. При выполнении работ применены:

Щебень (паспорт №142 от 11.03.2022г., протокол испытания №88п от 31.01.2022г.)

(наименование строительных материалов (изделий), реквизиты сертификатов и/или других документов, подтверждающих их качество и безопасность)

4. Предъявлены документы, подтверждающие соответствие работ предъявляемым требованиям:

Исполнительная схема №15 Внесение дополнительного щебня в основания железнодорожных путей №9, №10, №11

(исполнительные схемы и чертежи, результаты экспертиз, обследований, лабораторных и иных испытаний выполненных работ, проведенных в процессе строительного контроля)

5. Даты: начала работ: «07» августа 2024 г.

окончания работ: «14» февраля 2025 г.

6. Работы выполнены в соответствии:

КЗ/20-06-СП1 «Ремонт СП12-Электрифицированный путь у ЛСЦ.» Ремонт и устройство путей №9, №10, №11

СП 37.13330.2012 «Промышленный транспорт», СП 119.13330.2017 «Железные дороги колеи 1520 мм», СП 238.1326000.2015 «Железнодорожный путь»

(наименования и структурные единицы технических регламентов, иных нормативных правовых актов, разделы проектной и/или рабочей документации)

7. Разрешается производство последующих работ

Усиление железнодорожных путей №9, №10, №11

(наименование работ, конструкций, участков сетей инженерно-технического обеспечения)

Дополнительные сведения: отсутствуют

Акт составлен в 5 (пяти) экземплярах.

Приложения:

1. Исполнительная схема №15 Внесение дополнительного щебня в основания железнодорожных путей №9, №10, №11

- 1 лист;

2. Щебень паспорт №142 от 11.03.2022г – 2листа;

3. Протокол испытаний №88п от 31.01.2022г. – 2листа.

Представитель застройщика (технического заказчика, эксплуатирующей организации или регионального оператора) по вопросам строительного контроля

Никифоров С.И.

(фамилия, инициалы, подпись)

Представитель лица, осуществляющего строительство

Арсеньев Д.С.

(фамилия, инициалы, подпись)

Представитель лица, осуществляющего строительство, по вопросам строительного контроля (специалист по организации строительства)

-

(фамилия, инициалы, подпись)

Представитель лица, осуществляющего подготовку проектной документации

-

(фамилия, инициалы, подпись)

Представитель лица, выполнившего работы, подлежащие освидетельствованию

1. Шинкарев М.В.


(фамилия, инициалы, подпись)

2. Денисов Д.Н.

(фамилия, инициалы, подпись)

Представители иных лиц

(фамилия, инициалы, подпись)

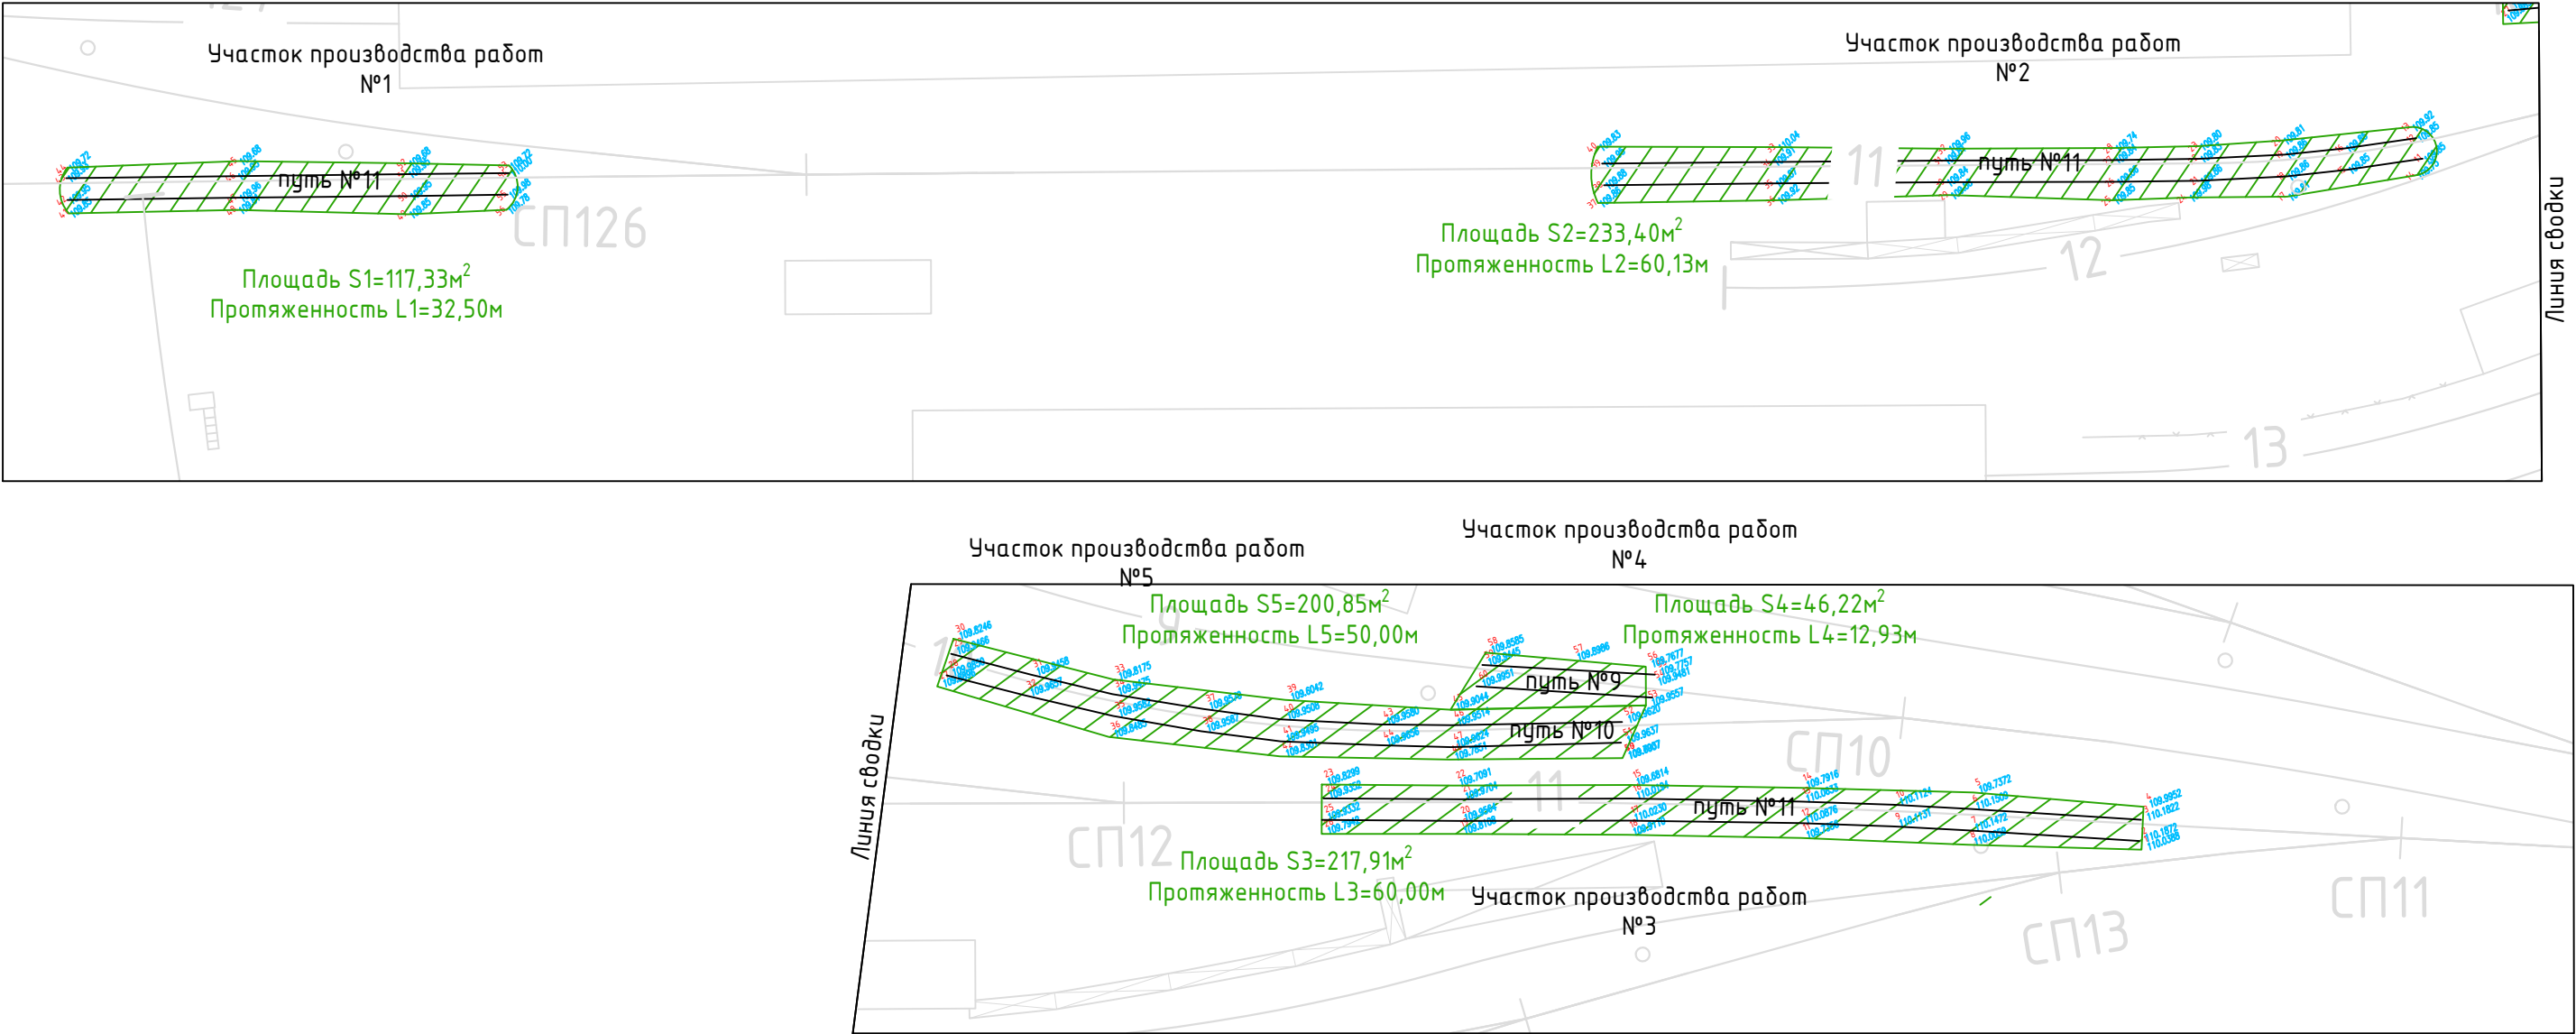

1.. Внесение дополнительного щебня в основание пути:

Площадь участка очистки: $S = 815,71 \text{ м}^2$

Высота щебеночной подсыпки $h_{\text{щед}} = 0,10 \text{ м}$

Объем щебня: $V_{\text{щ}} = S \cdot h_{\text{щед}} = 815,71 \cdot 0,10 = 81,57 \text{ м}^3$


Уплотнение основание балластного : $S = 815,71 \text{ м}^2$

Условные обозначения:

 - участок железнодорожных путей №9, №10, №11

Инв. № подл.	Подп. и дата	Взам. инв. №

					2025	К3/20-06-СП1				
						Ремонт СП12-Электрифицированный путь у ЛСЦ.				
Изм.	Кол.	Лист	№ док.	Подпись	Дата					
Руков.проекта		Арсеньев Д.С.			14.02	Ремонт и устройство путей №9, №10, №11		Стадия	Лист	Листов
Нач.участка		Шинкарев М.В.			14.02			ИД	1	1
Нач.участка		Денисов Д.Н.			14.02					
						Исполнительная схема №15 Внесение дополнительного щебня в основания железнодорожных путей №9, №10, №11		ООО "КуКГЕОСТРОЙ"		

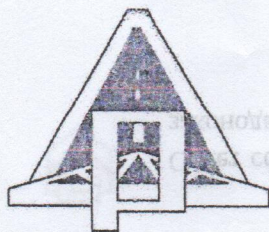

РОССИЙСКАЯ ФЕДЕРАЦИЯ

Акционерное общество

«ПАВЛОВСК НЕРУД»

396446 Воронежская обл, Павловский р-он, с
Елизаветовка

MSRDS RU.DT.01.30

срок действия с 14.02.2022 г. по 13.02.2025 г.

ПАСПОРТ ПРОДУКЦИИ № 142

Выдан «11» марта 2022 г

1. Щебень из плотных горных пород (гранитов) фракции свыше 20 до 40 мм
2. ГОСТ 8267-93 *шурово, колесников*
3. *г.п.п. А.А. Грант*
4. Дата отгрузки «11» 03.2022 г. кол-во 1671 тонн 000 м
5. № партии 031499 № накладной 70 031499

6. Результаты лабораторных испытаний:

6.1. Зерновой состав:

Диаметр отверстий контрольных сит, мм	d наиб.	0,5 (d наиб. + D наиб.)	D наиб.	1,25 D наиб.
20	20	30	40	50
Полные остатки на ситах, % по массе	91,4	55,5	9,4	0,0

6.2. Содержание:

- 6.2.1. зёрен пластинчатой и игольчатой формы 20,4 3 группа %
6.2.2. пылевидных илистых и глинистых частиц 0,60 в том числе глины в комках 0,0 %
6.2.3. зёрен слабых пород 0,0 %
6.2.4. вредных компонентов: см. приложение %

6.3. Марка щебня по дробимости 1400

6.4. Марка щебня по истираемости HI

6.5. Марка щебня по морозостойкости F 300

6.6. Насыпная плотность для перевода количества материала из единиц массы в объемные 1,36 т/м³

6.7. Удельная эффективная активность радионуклидов (А эфф.) 265,7 Бк/кг

Первый класс использования (протокол № 88п от 31.01.2022)

ФБУЗ «Центр гигиены и эпидемиологии в Воронежской области»

6.8. Устойчивость структуры щебня против распада 0,27 %

Заключение: щебень фр. 20-40 мм соответствует требованию ГОСТ 8267-93

Контрольный мастер ОТК

Скураторова Е.А.

«ВЕРНО»

Главный бухгалтер
Т.В. Кандаурова

Приложение к паспорту продукции № _____ протокол № 392/21 от 19.03.2021 г.

Таблица 1

Наименование вредных компонентов и примесей	Требования ГОСТ 8267-93 приложение А	Фактические показатели
Аморфные разновидности диоксида кремния, растворимые в щелочах	Не более 50 ммоль/л	4,33 ммоль/л
Сульфаты и сульфиды в пересчёте на SO ₃	1,5% по массе	0,10 % по массе
Пирит	4 % по массе	0,20 % по массе
Породообразующие слюды и гидрослюды	15 % по объёму силикатов	4,7%
Галоидные соединения	0,1 % по массе в пересчёте на ион хлора	0,02 %
Свободные волокна асбеста	0,25 % по массе	0,0% по массе
Уголь и древесные остатки	1% по массе	0,0% по массе
Оксиды и гидрооксиды железа (магнетит, гетит, гематит и др.)	10 % по объёму каждого или их суммы не более 15 %	0,01 %

Контрольный мастер ОТК _____

Скуратова Е.А.

«ВЕРНО»
Главный бухгалтер
Т.В. Кандаурова



ФЕДЕРАЛЬНАЯ СЛУЖБА ПО НАДЗОРУ В СФЕРЕ ЗАЩИТЫ
ПРАВ ПОТРЕБИТЕЛЕЙ И БЛАГОПОЛУЧИЯ ЧЕЛОВЕКА
ФЕДЕРАЛЬНОЕ БЮДЖЕТНОЕ УЧРЕЖДЕНИЕ ЗДРАВООХРАНЕНИЯ
«ЦЕНТР ГИГИЕНЫ И ЭПИДЕМИОЛОГИИ В ВОРОНЕЖСКОЙ ОБЛАСТИ»
ФИЛИАЛ ФЕДЕРАЛЬНОГО БЮДЖЕТНОГО УЧРЕЖДЕНИЯ ЗДРАВООХРАНЕНИЯ
«ЦЕНТР ГИГИЕНЫ И ЭПИДЕМИОЛОГИИ В ВОРОНЕЖСКОЙ ОБЛАСТИ» В ПАВЛОВСКОМ,
БОГУЧАРСКОМ, ВЕРХНЕМАМОНСКОМ РАЙОНАХ
ИСПЫТАТЕЛЬНАЯ ЛАБОРАТОРИЯ

Юридический адрес и место осуществления деятельности ИЛ: 396422, Воронежская область, Павловский район, г. Павловск, ул. К.Готвальда, 12
Телефон/факс: 2-53-93, 2-57-64, 2-44-93
e-mail: pvlses@mail.ru
ОКПО 01661844
ОГРН 1053600128889.
ИНН 3665049241
КПП 362002001

Уникальный номер записи об аккредитации в реестре аккредитованных лиц: РОСС RU.0001.510199



УТВЕРЖДАЮ:
Е.В. Третьякова

Дата утверждения: 4.01.22

ПРОТОКОЛ ИСПЫТАНИЙ

№ 88п от 31 января 2022г.

1. Наименование заказчика: АО «Павловск Неруд»
2. Адрес заказчика (юридический/фактический): Россия, Воронежская область, Павловский район, с.Елизаветовка
3. Наименование и описание объекта (образца) испытаний, дата изготовления (для продукции): Щебень гранитный ГОСТ 8267-93; упаковка: ПЭТ пакет; вес (объем) пробы для испытаний: 1 кг; партия 4300000 кг, дата выработки 16.01.2022г
4. Изготовитель (фирма, предприятие, организация): АО «Павловск Неруд», Россия, Воронежская область, Павловский район, с.Елизаветовка
страна: Россия
5. Место отбора: карьер, АО «Павловск Неруд»
6. Условия отбора, доставки: образец доставлен в опечатанном виде (печать АО «Павловск Неруд»), автотранспортом
Дата и время отбора: 17.01.2022г. 09:00
ФИО, должность специалиста проводившего отбор: проба отобрана начальником ОТК АО «Павловск Неруд» Сладких Ольгой Николаевной
Условия доставки, ссылка на план и методы отбора: соответствуют НД
Дата и время доставки в ИЛ: 25.01.2022г. 10:00
7. Дополнительные сведения: Протокол (Акт) отбора № от 25.01.2021 г
Проба отобрана в соответствии с нормативными документами.
Основание: договор № 158 от 17.01.2022 г. Проба отобрана в соответствии с ГОСТ 30108-94 «Материалы и изделия строительные. Определение удельной эффективной активности естественных радионуклидов».
8. Код образца (пробы): ВР 88-05п



Протокол № 88п

*Результаты отбора относятся к представленному заказчиком образцу, поэтому лаборатория не несет ответственности за стадию отбора образца и достоверность информации, представленной в данных разделах протокола.
Результаты исследований (испытаний) /измерений относятся к представленному заказчиком образцу.
Протокол характеризует исключительно испытанный объект и не может быть частично воспроизведен без согласия ИЛ

9. Средства измерений:

№ п/п	Наименование, тип	Заводской номер	Номер в Госреестре	№ свидетельства о поверке, протокола об аттестации	Срок действия
1.	Установка спектрометрическая СКС-99 «Спутник»	748-Б-Г, 2003	18488-03	С-Т/02-02-2021/34157175	01.02.2022
2.	Контрольный источник гамма-излучения типа ОИСН-22-4,5	20002	-	паспорт	18.08.2026

10. Условия проведения испытаний: соответствуют требованиям нормативных документов и приведены в технических записях лаборатории (ий)

11. Отклонения процедуры проведения испытания от стандартной процедуры по методу испытаний: да или нет

12. Место проведения испытаний: _____
(для измерений если они проводятся не по адресу лаборатории)

Результаты испытаний

Санитарно-гигиеническое отделение ИЛ				
№ п/п	Определяемый показатель	Единицы измерения	Результаты испытаний	НД на методы испытаний
Образец поступил: 28.01.2022 г.				
Дата начала испытаний: 28.01.2022 г. Дата выдачи результата: 31.01.2022 г.				
1.	Цезий-137	Бк/кг	0,502±0,125	ГОСТ 30108-94 «Материалы и изделия строительные. Определение удельной эффективной активности естественных радионуклидов»
2.	Калий-40	Бк/кг	1250,4±233,2	
3.	Торий-232	Бк/кг	84,6±40,3	
4.	Радий-226	Бк/кг	70,10±36,58	
5.	Удельная эффективная активность	Бк/кг	265,70±89,65	
Испытания проводил(и): Третьякова Е.В., химик-эксперт медицинской организации (ФИО, должность)				

Лицо ответственное за оформление протокола Жукова Н.И., документовед группы приема, кодирования, регистрации проб и выдачи результатов лабораторных исследований
(подпись)



Объект капитального строительства:КЗ/20-06-СП1 «Ремонт СП12-Электрифицированный путь у ЛСЦ.»

(наименование проектной документации, почтовый или строительный адрес объекта капитального строительства)

Застройщик (технический заказчик, эксплуатирующая организация или региональный оператор):

(фамилия, имя, отчество, адрес места жительства, ОГРНИП, ИНН индивидуального предпринимателя, наименование, ОГРН, ИНН, место нахождения юридического лица, телефон/факс, наименование, ОГРН, ИНН саморегулируемой организации, членом которой является – для индивидуальных предпринимателей и юридических лиц; фамилия, имя, отчество, паспортные данные, адрес места жительства, телефон/факс – для физических лиц, не являющихся индивидуальными предпринимателями)

Лицо, осуществляющее строительство: ООО «КуКГЕОСТРОЙ», ОГРН 1127747247704, ИНН 7709918820, 109004, Г.МОСКВА, УЛ. ЗЕМЛЯНОЙ ВАЛ, Д.65, КВ.59, тел. +7 (495) 915-24-71, член саморегулируемой ассоциации СРО «МАС» регистрационный номер СРО-С-148-24122009

(фамилия, имя, отчество, адрес места жительства, ОГРНИП, ИНН индивидуального предпринимателя, наименование, ОГРН, ИНН, место нахождения юридического лица, телефон/факс, наименование, ОГРН, ИНН саморегулируемой организации, членом которой является)

Лицо, осуществляющее подготовку проектной документации: ООО «КуКГЕОСТРОЙ», ОГРН 1127747247704, ИНН 7709918820, 109004, Г.МОСКВА, УЛ. ЗЕМЛЯНОЙ ВАЛ, Д.65, КВ.59, тел. +7 (495) 915-24-71, член саморегулируемой ассоциации СРО «Объединение проектировщиков «УниверсалПроект», регистрационный номер СРО-П-179-12122012

(фамилия, имя, отчество, адрес места жительства, ОГРНИП, ИНН индивидуального предпринимателя, наименование, ОГРН, ИНН, место нахождения юридического лица, телефон/факс, наименование, ОГРН, ИНН саморегулируемой организации, членом которой является)

Лицо, осуществляющее строительство, выполнившее работы, подлежащие освидетельствованию:

1. ООО «ШЕЛПРОКК», ОГРН 1237700462427, ИНН 9726048866, 117535, Г.МОСКВА, МУНИЦИПАЛЬНЫЙ ОКРУГ ЧЕРТАНОВО ЮЖНОЕ, ПРОЕЗД 3-Й ДОРОЖНЫЙ, Д. 6, К. 2, член саморегулируемой ассоциации «Архитектурное наследие», регистрационный номер СРО-С-230-07092010

2. ООО «ЭлектроЭнергетика», ОГРН 1175074004698, ИНН 5037011400, 142281, Московская обл., г. Протвино, Кременковское ш., д. 5, член саморегулируемой ассоциации «Объединение Специализированных Организаций Профессиональные Строители», регистрационный номер СРО-С-219-21042010

(фамилия, имя, отчество, адрес места жительства, ОГРНИП, ИНН индивидуального предпринимателя, наименование, ОГРН, ИНН, место нахождения юридического лица, телефон/факс, наименование, ОГРН, ИНН саморегулируемой организации, членом которой является)

АКТ**освидетельствования скрытых работ**

№ КЗ/20-06-СП1-16

«17» февраля 2025г.

(дата составления акта)

Представитель застройщика (технического заказчика, эксплуатирующей организации или регионального оператора) по вопросам строительного контроля:

Инженер строительного надзора ОЭРЗиС АО «Коломенский завод» Никифоров С.И., распоряжение №501/101 от 25.06.2024г.

(должность, фамилия, инициалы, идентификационный номер в национальном реестре специалистов в области строительства, реквизиты распорядительного документа, подтверждающего полномочия, с указанием наименования, ОГРН, ИНН, места нахождения юридического лица, фамилии, имени, отчества, адреса места жительства, ОГРНИП, ИНН индивидуального предпринимателя)

Представитель лица, осуществляющего строительство:

Руководитель проекта ООО «КуКГЕОСТРОЙ» Арсеньев Д.С. приказ №1-КЗ, №2-КЗ, №3-КЗ, №4-КЗ от 20.06.2024г.

(должность, фамилия, инициалы, реквизиты распорядительного документа, подтверждающего полномочия)

Представитель лица, осуществляющего строительство, по вопросам строительного контроля (специалист по организации строительства): -

(должность, фамилия, инициалы, идентификационный номер в национальном реестре специалистов в области строительства, реквизиты распорядительного документа, подтверждающего полномочия)

Представитель лица, осуществляющего подготовку проектной документации:

-
(должность, фамилия, инициалы, реквизиты распорядительного документа, подтверждающего полномочия, с указанием наименования, ОГРН, ИНН, места нахождения юридического лица, фамилии, имени, отчества, адреса места жительства, ОГРНИП, ИНН индивидуального предпринимателя, наименования, ОГРН, ИНН саморегулируемой организации, членом которой является указанное юридическое лицо, индивидуальный предприниматель)

Представитель лица, выполнившего работы, подлежащие освидетельствованию:

1. Старший прораб ООО «ШЕЛПРОКК» Шинкарев М.В., приказ №13 от 26.06.2024г.

2. Начальник участка ООО «ЭлектроЭнергетика» Денисов Д.Н., приказ № 01/06 от 20.06.2024г.

(должность, фамилия, инициалы, реквизиты распорядительного документа, подтверждающего полномочия, с указанием наименования, ОГРН, ИНН, места нахождения юридического лица, фамилии, имени, отчества, адреса места жительства, ОГРНИП, ИНН индивидуального предпринимателя)

а также иные представители лиц, участвующих в освидетельствовании:

(должность с указанием наименования организации, фамилия, инициалы, реквизиты распорядительного документа, подтверждающего полномочия)

произвели осмотр работ, выполненныхООО "ШЕЛПРОКК", ООО "ЭлектроЭнергетика"

(наименование лица, выполнившего работы, подлежащие освидетельствованию)

и составили настоящий акт о нижеследующем:

1. К освидетельствованию предъявлены следующие работы:

Усиление железнодорожных путей №9, №10, №11

(наименование скрытых работ)

2. Работы выполнены по проектной документации

КЗ/20-06-СП1 ООО "ШЕЛПРОКК" «Ремонт СП12-Электрифицированный путь у ЛСЦ.» Ремонт и устройство путей

№9, №10, №11

(номер, другие реквизиты чертежа, наименование проектной и/или рабочей документации, сведения о лицах, осуществляющих подготовку раздела проектной и/или рабочей документации)

3. При выполнении работ применены:

Реестр документов качества №Р-КЗ/20-0-СП1-16 - от 17.02.2025г.

(наименование строительных материалов (изделий), реквизиты сертификатов и/или других документов, подтверждающих их качество и безопасность)

4. Предъявлены документы, подтверждающие соответствие работ предъявляемым требованиям:

Исполнительная схема №16 Усиление железнодорожных путей №9, №10, №11

(исполнительные схемы и чертежи, результаты экспертиз, обследований, лабораторных и иных испытаний выполненных работ, проведенных в процессе) строительного контроля)

5. Даты: начала работ: «12» августа 2024 г.

окончания работ: «17» февраля 2025 г.

6. Работы выполнены в соответствии:

КЗ/20-06-СП1 «Ремонт СП12-Электрифицированный путь у ЛСЦ.» Ремонт и устройство путей №9, №10, №11

СП 37.13330.2012 «Промышленный транспорт», СП 119.13330.2017 «Железные дороги колеи 1520 мм», СП 238.1326000.2015 «Железнодорожный путь»

(наименования и структурные единицы технических регламентов, иных нормативных правовых актов, разделы проектной и/или рабочей документации)

7. Разрешается производство последующих работ

Передача в эксплуатацию

(наименование работ, конструкций, участков сетей инженерно-технического обеспечения)

Дополнительные сведения: отсутствуют

Акт составлен в 5 (пяти) экземплярах.

Приложения:

1. Исполнительная схема №16 Усиление железнодорожных путей №9, №10, №11 - 1 лист;

2. Реестр документов качества №Р-КЗ/20-0-СП1-16 - от 17.02.2025г. – 19 листов

Представитель застройщика (технического заказчика, эксплуатирующей организации или регионального оператора) по вопросам строительного контроля

Никифоров С.И.

(фамилия, инициалы, подпись)

Представитель лица, осуществляющего строительство

Арсеньев Д.С.

(фамилия, инициалы, подпись)

Представитель лица, осуществляющего строительство, по вопросам строительного контроля (специалист по организации строительства)

-

(фамилия, инициалы, подпись)

Представитель лица, осуществляющего подготовку проектной документации

-

(фамилия, инициалы, подпись)

Представитель лица, выполнившего работы, подлежащие освидетельствованию

1. Шинкарев М.В.


(фамилия, инициалы, подпись)

2. Денисов Д.Н.

(фамилия, инициалы, подпись)

Представители иных лиц


(фамилия, инициалы, подпись)

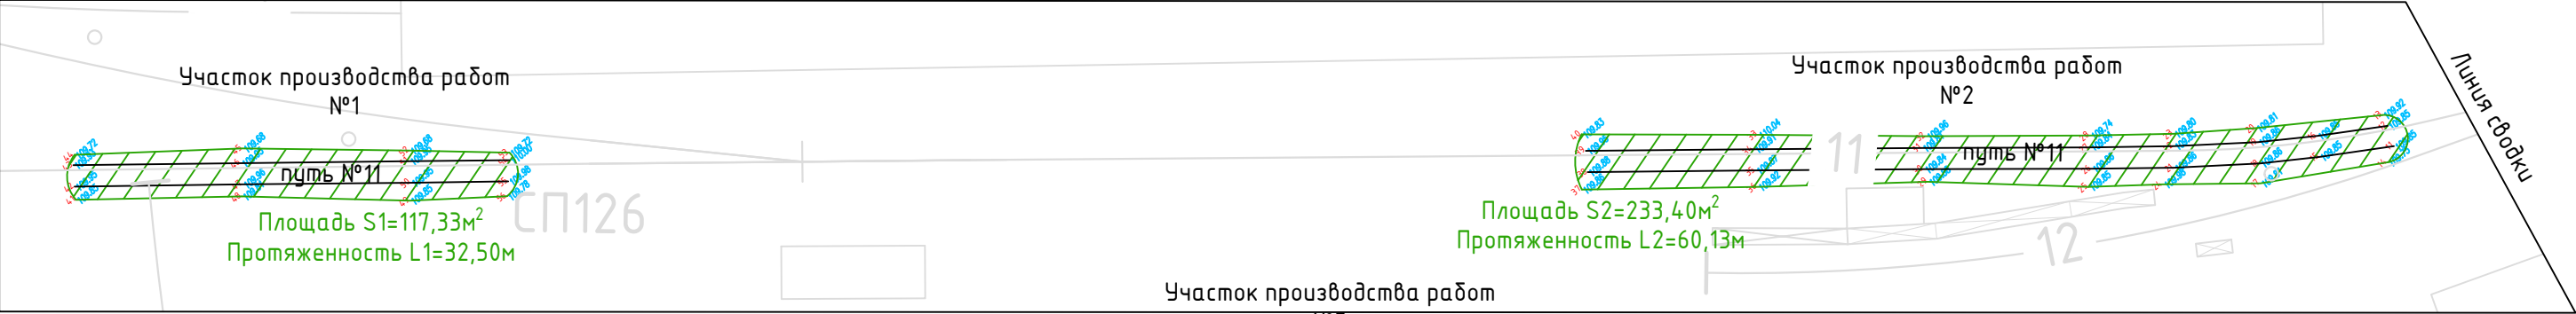


1. Усиление железнодорожных путей №9, №10, №11:
–Укладка рельсошпальной решетки (РШР) с комплектом креплений КБ-65 на железобетонных шпалах L= 215,54 м. (см. расчет)

Перечень элементов рельсового крепления КБ-65						
Поз. обознач.	Наименование элемента	Ед. изм.	Кол.	Масса ед., кг	Итого, кг	Примечание
1	Подкладка металл. КБ-65	шт	1	7,00	7,00	
2	Прокладка резиновая ЦП-143	шт	1	0,25	0,25	
3	Прокладка резиновая ЦП-328	шт	1	0,64	0,64	
4	Болт закладной М22х175 в сборе	шт	2	1,00	2,00	
5	Болт клеммный М22х75 в сборе	шт	2	1,23	2,47	
Итого:				12,36		

Ведомость смонтированного оборудования и материалов						
№ п.п.	Наименование работ	Ед. изм.	Кол.	Масса ед., кг	Итого, кг	Примечание
Реконструкция путей №9, №10, №11						
	Укладка рельсошпальной решетки отдельными элементами с энюрой шпал 1840 шт/км, длина рельса 12,5м, в т.ч.:	м пути	215,54			
1	Рельс Р65 L=12,5м	м	431,08	65,00	28 020,20	
2	Шпала железобетонная ШП	шт.	397	250,00	99 148,40	
3	Накладка стыковая 1Р65	шт.	92	29,50	2 714,00	
4	Болт стыковой в сборе М27х160 (под накладку Р65)	шт.	276	1,13	311,88	
5	Подкладка КБ-65	шт.	794	7,00	5 559,31	
6	Прокладка резиновая ЦП-143	шт.	794	0,25	198,55	
7	Прокладка резиновая ЦП-328	шт.	794	0,64	508,28	
8	Болт закладной М22х175 в сборе	шт.	1588	1,00	1 588,37	
9	Болт клеммный М22х75 в сборе	шт.	1588	1,23	1 953,70	
10	Балластировка путей	м3	110,05			см. расчет
11	Выправка пути	м3	11,01			см. расчет
12	Рихтовка пути	м	215,54			
13	Послеосадоочный ремонт ж.д. пути	м	215,54			
14	Сварка соединителей рельсовых	шт.	10			

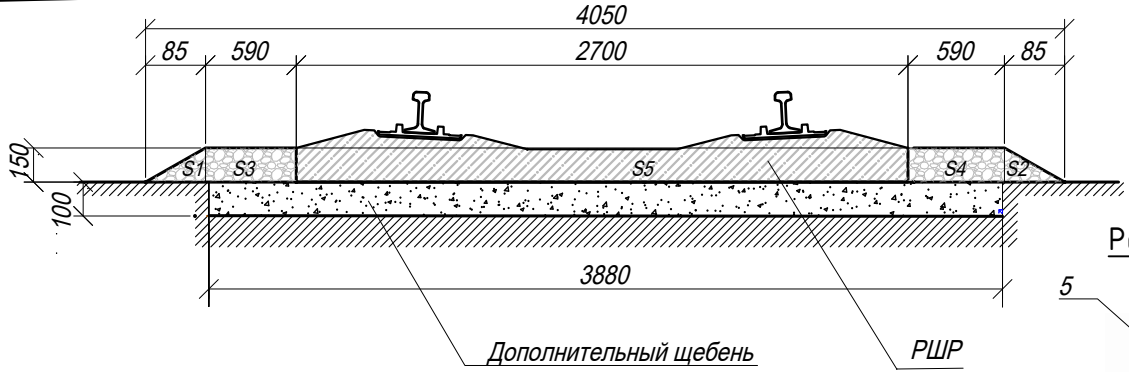

Рельсовое крепление КБ-65

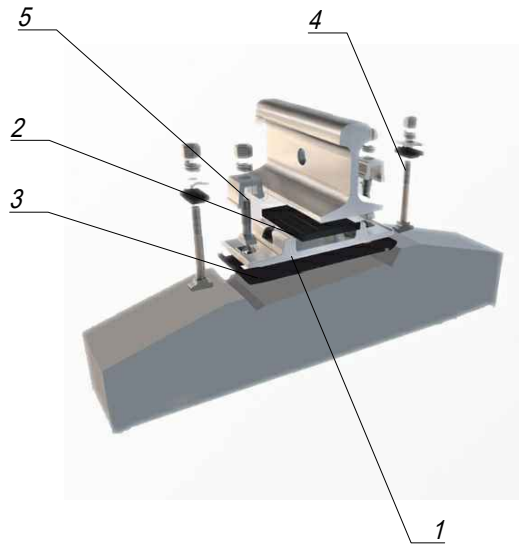

Условные обозначения:

– усиление железнодорожных путей №9, №10, №11

Расчет объема щебня при балластировке пути										
Длина участка L,м	Площадь сечения, м2						Итого объем щебня на участке балластировки V1=L*Собщ. м3	Объем вытесняемый шпалой V2, м3	Кол-во шпал Q, шт	Итого объем балластировки V3=V1-(V2*Q), м3
	S1=(0,85*0,15)/2	S2=(0,85*0,15)/2	S3=0,59*0,15	S4=0,59*0,15	S5=2,7*0,15	Собщ.				
	215,54	0,064	0,064	0,089	0,089	0,405				

Расчет расхода щебня при выправке пути	
Объем щебня на участке балластировки V3, м3	Подсыпка под шпалу после вывешивания РШР домкратами в проектные отметки (выправка) 10% V=V1*0,1 м3
110,05	11,01

					2025	К3/20-06-СП1				
						Ремонт СП12-Электрифицированный путь у ЛСЦ.				
Изм.	Кол.	Лист	№ док.	Подпись	Дата					
Руков.проекта		Арсеньев Д.С.			17.02	Ремонт и устройство путей №9, №10, №11		Стадия	Лист	Листов
Нач.участка		Шинкарев М.В.			17.02			ИД	1	1
Нач.участка		Денисов Д.Н.			17.02					
						Исполнительная схема №16 Усиление железнодорожных путей №9, №10, №11		ООО "КуКГЕОСТРОЙ"		

**Реестр № КЗ/20-06-СП1-16-1 документов о качестве
к Акту освидетельствования скрытых работ
№КЗ/20-06-СП1-16 от 17.02.2025г.**

КЗ/20-06-СП1 «Ремонт СП12-Электрифицированный путь у ЛСЦ.» Ремонт и устройство путей №9, №10, №11

№ п/п	Наименование материалов и оборудования	Документы качества	Дата документа	Количество листов
1	Рельс Р65 L=12,5м	Сертификат качества № 87-3358	от 29.05.2024г.	3
2	Шпала железобетонная Ш1	Паспорт качества №1738	от 25.12.2024г.	1
3	Шпала железобетонная Ш1	Паспорт качества №1739	от 25.12.2024г.	1
4	Шпала железобетонная Ш1	Паспорт качества №1740	от 25.12.2024г.	1
5	Шпала железобетонная Ш1	Паспорт качества №1746	от 28.12.2024г.	1
6	Накладка стыковая 1Р65	Паспорт качества № 1686.1	от 19.05.2022г.	1
7	Болт стыковой в сборе М27х160 (под накладку Р65)	Паспорт качества № 674	от 20.10.2023г.	1
8	Подкладка КБ-65	Паспорт качества № 1686.2	от 19.05.2022г.	1
9	Прокладка резиновая ЦП-143	Паспорт качества №277В	от 27.06.2024г.	1
10	Прокладка резиновая ЦП-328	Паспорт качества №279В	от 27.06.2024г.	1
11	Болт закладной М22х175 в сборе	Паспорт качества №53	от 31.01.2023г.	1
12	Болт клеммный М22х75 в сборе	Паспорт качества № Г21-1180	от 30.03.2023г.	1
13	Щебень фр. 20-40	Паспорт продукции № 142	от 11.03.2022г.	2
14	Щебень фр. 20-40	Протокол испытаний №88п	от 31.01.2022г.	2
15	Песок карьерный	Паспорт качества	от 22.06.2024г.	1

Составил: Начальник участка ООО "ЭлектроЭнергетика"

(должность)

Денисов Д. Н.

(фамилия, инициалы, подпись)



ПАСПОРТ КАЧЕСТВА № /38

Наименование предприятия изготовителя ЗАО «БЕЛШПАЛА»
Почтовый адрес: 308029, г. Белгород, ул. Макаренко, 25
Телефон/факс: +7 (4722) 21-18-42, 74-94-07
E-mail: belshpala@belshpala.ru

Сертификат соответствия №ЕАЭС RU С-RU.ЖТ02.В.00546/20, срок действия с 29.09.2020 по 28.09.2025г
(серия RU, учетный номер бланка сертификата №0266652)
Сертификат соответствия РОСС RU.32001.04НБФ1.ОС40.38728 системы менеджмента качества на
соответствие требованиям ГОСТ Р ISO 9001-2015 (ISO 9001:2015), срок действия до 28.09.2026г.

Дата выдачи паспорта	25.12.2024
Грузополучатель	ООО «ВСП74»
Станция назначения, ж. д. дорога	-
№ вагона(ов); автотранспорта	Т 531 ЕО
Наименование изделия	Шпалы железобетонные типа I для раздельного рельсового скрепления с резьбовым прикреплением рельса и подкладки к шпале (подтип Ш1)
Нормативная документация	ГОСТ 33320, РЧ 2002-02.00.000, 2002-02.00.000ПЗ.
Номер партии	107,115,117,120,121
Дата изготовления	25.06.2024г.
Дата приемки ОТК	08.07.2024г.
Количество изделий, шт.	77
Сорт шпал	I
Класс бетона по прочности	B40
Марка бетона по морозостойкости	F1200
Отпускная прочность бетона, МПа	58,4;59,3;58,8;59,9
Удельная эффективная активность ЕРН, Бк/кг	Протокол лабораторных исследований №1-4735-24 от 26.02.2024г.
Гарантийный срок эксплуатации шпал при условии выполнения установленных правил транспортирования, выгрузки, хранения, сборки, укладки, периодичности ремонтов и эксплуатации верхнего строения пути составляет 5 лет со дня укладки их в жд путь или 300 млн т брутто пропущенного тоннажа.	
Назначенный ресурс железобетонных шпал составляет 1500 млн.т.брутто или назначен срок службы 50 лет. По истечении назначенного срока службы (назначенного ресурса) продукция подлежит утилизации в соответствии с порядком накопления, транспортировки, обезвреживания и захоронения промышленных отходов согласно Федерального закона «О санитарно-эпидемиологическом благополучии населения» №М-52 ФЗ от 30.03.1999г. ст.22 и Сан-ПиН 2.1.7.1322-03.	



Генеральный
директор

Р.Х. Мананов

И.о.Зам. ген. директора по качеству _____ Денисова О.В.

(подпись)

М.П.

В адрес ООО «Шеширок» отгружено: Шпала железобетонная Ш1 - 77 шт.



ПАСПОРТ КАЧЕСТВА № 1739

Наименование предприятия изготовителя ЗАО «БЕЛШПАЛА»
Почтовый адрес: 308029, г. Белгород, ул. Макаренко, 25
Телефон/факс +7 (4722) 21-18-42, 74-94-07
E-mail: belshpala@belshpala.ru

Сертификат соответствия №ЕАЭС RU C-RU.ЖТ02.В.00546/20, срок действия с 29.09.2020 по 28.09.2025 г
(серия RU, учетный номер бланка сертификата №0266652)
Сертификат соответствия РОСС RU.32001.04НБФ1.ОС40.38728 системы менеджмента качества на
соответствие требованиям ГОСТ Р ISO 9001-2015 (ISO 9001:2015). срок действия до 28.09.2026г.

Дата выдачи паспорта	25.12.2024
Грузополучатель	ООО «ВСП74»
Станция назначения, ж. д. дорога	-
№ вагона(ов); автотранспорта	О 109 НН
Наименование изделия	Шпалы железобетонные типа I для раздельного рельсового скрепления с резьбовым прикреплением рельса и подкладки к шпале (подтип Ш1)
Нормативная документация	ГОСТ 33320, РЧ 2002-02.00.000, 2002-02.00.000ПЗ.
Номер партии	107,110,111,115
Дата изготовления	25.06.2024г.
Дата приемки ОТК	02.07.2024г.
Количество изделий, шт	77
Сорт шпал	1
Класс бетона по прочности	B40
Марка бетона по морозостойкости	F1200
Отпускная прочность бетона, МПа	58,4;60,4;61,6;59,3
Удельная эффективная активность ЕРН, Бк/кг	Протокол лабораторных исследований №1-4735-24 от 26.02.2024г.
Гарантийный срок эксплуатации шпал при условии выполнения установленных правил транспортирования, выгрузки, хранения, сборки, укладки, периодичности ремонтов и эксплуатации верхнего строения пути составляет 5 лет со дня укладки их в жд путь или 300 млн т брутто пропущенного тоннажа.	
Назначенный ресурс железобетонных шпал составляет 1500 млн .т .брутто или назнач . срок службы 50 лет. По истечении назначенного срока службы (назначенного ресурса) продукция подлежит утилизации в соответствии с порядком накопления, транспортировки, обезвреживания и захоронения промышленных отходов согласно Федерального закона «О санитарно-эпидемиологическом благополучии населения» №М-52 ФЗ от 30.03.1999г. ст.22 и Сан-Пин 2.1.7.1322-03.	



Handwritten signature

Р.Х. Мананов

И.о. Зам. ген. директора по качеству

Денисова О.В.

(подпись)

М.П.

В адрес ООО «Шширок» отгружено: Шпала железобетонная Ш1-77 шт



ПАСПОРТ КАЧЕСТВА № 740

Наименование предприятия изготовителя ЗАО «БЕЛШПАЛА»
Почтовый адрес: 308029, г. Белгород, ул. Макаренко, 25
Телефон/факс: +7 (4722) 21-18-42, 74-94-07
E-mail: belshpala@belshpala.ru

Сертификат соответствия №ЕАЭС RU С-RU.ЖТ02.В.00546/20, срок действия с 29.09.2020 по 28.09.2025г
(серия RU, учетный номер бланка сертификата №0266652)

Сертификат соответствия РОСС RU.32001.04НБФ1.ОС40.38728 системы менеджмента качества на
соответствие требованиям ГОСТ Р ISO 9001-2015 (ISO 9001:2015), срок действия до 28.09.2026г.

Дата выдачи паспорта	25.12.2024
Грузополучатель	ООО «ВСП74»
Станция назначения, ж. д. дорога	-
№ вагона(ов); автотранспорта	М 975 ХА
Наименование изделия	Шпалы железобетонные типа 1 для раздельного рельсового скрепления с резьбовым креплением рельса и подкладки к шпале (подтип Ш1)
Нормативная документация	ГОСТ 33320, РЧ 2002-02.00.000, 2002-02.00.000ПЗ.
Номер партии	107,118,119
Дата изготовления	25.06.2024г.
Дата приемки ОТК	05.07.2024г.
Количество изделий, шт.	77
Сорт шпал	1
Класс бетона по прочности	B40
Марка бетона по морозостойкости	F200
Отпускная прочность бетона, МПа	58,4;59,4;58,6
Удельная эффективная активность ЕРН, Бк/кг	Протокол лабораторных исследований №1-4735-24 от 26.02.2024г.

Гарантийный срок эксплуатации шпал при условии выполнения установленных правил
транспортирования, выгрузки, хранения, сборки, укладки, периодичности ремонтов и
эксплуатации верхнего строения пути составляет 5 лет со дня укладки их в жд путь или 300
млн т брутто пропущенного тоннажа.

Назначенный ресурс железобетонных шпал составляет 1500 млн.т.брутто или назнач. срок
службы 50 лет. По истечении назначенного срока службы (назначенного ресурса) продукция
подлежит утилизации в соответствии с порядком накопления, транспортировки,
обезвреживания и захоронения промышленных отходов согласно Федерального закона «О
санитарно-эпидемиологическом благополучии населения» №М-52 ФЗ от 30.03.1999г. ст.22 и
Сан-ПиН 2.1.7.1322-03.

И.о.Зам. ген. директора по качеству

Денисова О.В.

(подпись)

М.П.

Шпала железобетонная - 77шт. Отгружено в адрес: ООО «Шеншироок».



КОПИЯ ВЕРНА

Генеральный
директор

P.X. Мананов



ПАСПОРТ КАЧЕСТВА № 1745

Наименование предприятия изготовителя ЗАО «БЕЛШПАЛА»
Почтовый адрес: 308029, г. Белгород, ул. Макаренко, 25
Телефон/факс: +7 (4722) 21-18-42, 74-94-07
E-mail: belshpala@belshpala.ru

Сертификат соответствия №ЕАЭС RU С-RU.ЖТ02.В.00546/20, срок действия с 29.09.2020 по 28.09.2025г
(серия RU, учетный номер бланки сертификата №0266652)
Сертификат соответствия РОСС RU.32001.04НБФ1.ОС40.38728 системы менеджмента качества на
соответствие требованиям ГОСТ Р ISO 9001-2015 (ISO 9001:2015), срок действия до 28.09.2026г.

Дата выдачи паспорта	28.12.2024
Грузополучатель	ООО ВСП74
Станция назначения, ж. д. дорога	-
№ вагона(ов); автотранспорта	У 470 МН
Наименование изделия	Шпалы железобетонные типа I для раздельного рельсового скрепления с резьбовым прикреплением рельса и подкладки к шпале (подтип Ш1)
Нормативная документация	ГОСТ 33320, РЧ 2002-02.00.000, 2002-02.00.000ПЗ.
Номер партии	107,109,110,111,112,113,114,115
Дата изготовления	25.06.2024г.
Дата приемки ОТК	02.07.2024г.
Количество изделий, шт.	76
Сорт шпал	1
Класс бетона по прочности	B40
Марка бетона по морозостойкости	F1200
Отпускная прочность бетона, МПа	58,4;58,2;60,4;61,6;58,7;61,8;59,3;59,3
Удельная эффективная активность ЕРН, Бк/кг	Протокол лабораторных исследований №1-4735-24 от 26.02.2024г.

Гарантийный срок эксплуатации шпал при условии выполнения установленных правил
транспортирования, выгрузки, хранения, сборки, укладки, периодичности ремонтов и
эксплуатации верхнего строения пути составляет 5 лет со дня укладки их в жд путь или 300
млн т брутто пропущенного тоннажа.

Назначенный ресурс железобетонных шпал составляет 1500 млн.т.брутто или назначен срок
службы 50 лет. По истечении назначенного срока службы (назначенного ресурса) продукция
подлежит утилизации в соответствии с порядком накопления, транспортировки,
обезвреживания и захоронения промышленных отходов согласно Федерального закона «О
санитарно-эпидемиологическом благополучии населения» №18-ФЗ от 30.03.1999г. ст.22 и
Сан-ПиН 2.1.7.1322-03.

И.о.Зам. ген. директора по качеству Денисова О.В.
(подпись)

М.П.

В адрес ООО «Шширок» отгружено: Шпала железобетонная Ш1-76 шт.



Генеральный
директор

Р.Х. Мананов

Продавец (Экспортер) /Seller (Exporter) Публичное акционерное общество ЧЕЛЯБИНСКИЙ МЕТАЛЛУРГИЧЕСКИЙ КОМБИНАТ, РОССИЯ				CHELYABINSK METALLURGICAL PLANT PAO, RUSSIA				Грузополучатель, адрес, Consignee, address АО "НТПК" Россия 197374, Г. ГОРОД САНКТ-ПЕТЕРБУРГ УЛ. САВУШКИНА Д.89 КАБИНЕТ 46 ПОМЕЩ. 15-Н ЛИТЕР А				Сертификат качества № 87-3358 Quality certificate No. 87-3358 Лист 2 Sheet Листов 2 Sheets			
Заказ № Order No 280113		Поз. Pos. 1		вагон Car № 60230075		Кол-во мест Package Nos 5		Вид груз. мест СВЯЗКИ Type of packages							
Наименование продукции Name of material						Метод производства Steel-making practice		НД Standards Тех. требования заказа Technical requirements of the order							
Рельсы железнодорожные широкой колеи						Конвертерная сталь Oxygen - blown Steel		ГОСТ Р 51045-2014; дт350, болтовые отверстия 3/2, класс профиля - Y, качество поверхности и загрязненности НМВ - 2							
N	Номера плавков Heat №	Усл. № плавки Conv. heat №	№ парт. Lot №	Марка Grade Класс прочности, класс проката, класс стали.	Размеры Dimensions			Кол-во Quant.		Масса Weight		Сорт Class	Доп. требования Additional requirements		
					Толщина Thickness мм Проф. Тип	Ширина Width мм	Длина Length мм	шт. pieces	связки	нетто net, kg	брутто gross, kg				
1	K232359			K76Ф	РП65		12500	1	1	808		1	A504;		
2	K234042			K76Ф	РП65		12500	7		5656		1	A205, B205, Y205, C205, D205, E205, F205;		
3	K234074			K76Ф	РП65		12500	2	1	1616		1	A104, B104;		
4	K234390			K76Ф	РП65		12500	2		1616		1	A204, B204;		
5	K305784			K76Ф	РП65		12500	6	1	4848		1	Y403, E403, F403, G403, C403, D403;		
6	K306774			K76Ф	РП65		12500	4	1	3232		1	Y302, G302, D302, C302;		
7	K307539			K76Ф	РП65		12500	2		1616		1	A104, B104;		
8	K308218			K76Ф	РП65		12500	4	1	3232		1	A302, B302, C302, D302;		
9	K309960			K76Ф	РП65		12500	6		4848		1	B302;		
10	K311669			K76Ф	РП65		12500	6		4849		1	B301;		

Показатели качества товара. Quality characteristics of goods

Указанный в настоящем товаросопроводительном документе товар соответствует по качеству требованиям заказа, действующим стандартам и техническим условиям. При переписке по вопросам качества ссылайтесь на № документа./ It is hereby certified that the quality of goods mentioned in this shipping document is in conformity with the requirement of the order, standards and mentioned specifications.
 Please make reference to this certificate number in all correspondence regarding quality of the goods.

87-3358

ID септ. 3915625

Химический состав в %	Chemical composition, %
-----------------------	-------------------------

№	C	Mn	Si	S	P	Cr	Ni	Cu	V	Ti	O2	Al	H2, ppm	Cu+Ni	Cu+Ni+Ti+Cr
1	0,76	1,13	0,35	0,015	0,020	0,04	0,01	0,07	0,08	0,002		0,003	1,6	0,08	0,12
2	0,79	1,11	0,34	0,007	0,010	0,03	0,02	0,04	0,09	0,002		0,003	0,8	0,06	0,09
3	0,78	1,12	0,34	0,008	0,008	0,04	0,02	0,02	0,08	0,002	0,0012	0,003	1,6	0,04	0,08
4	0,77	1,15	0,35	0,014	0,009	0,04	0,03	0,07	0,09	0,002		0,003	1,4	0,10	0,14
5	0,77	1,12	0,36	0,013	0,012	0,03	0,03	0,02	0,09	0,003		0,002	1,1	0,05	0,08
6	0,77	1,14	0,39	0,008	0,010	0,05	0,03	0,03	0,09	0,003		0,003	1,2	0,06	0,11
7	0,80	1,13	0,35	0,012	0,011	0,04	0,02	0,02	0,09	0,002		0,002	1,7	0,04	0,08
8	0,77	1,14	0,35	0,010	0,012	0,03	0,02	0,04	0,08	0,002		0,003	1,1	0,06	0,09
9	0,81	1,17	0,34	0,011	0,014	0,07	0,02	0,05	0,08	0,001	0,0008	0,002	1,4	0,07	0,14
10	0,79	1,17	0,37	0,009	0,012	0,04	0,02	0,06	0,09	0,003		0,003	1,0	0,08	0,12

Механические св-ва Mechanical properties			
№	Вр. сопр. н/мм2 Tensile strength	Отн.удлин. % Elongation (A)	Уд.вяз.КСУ Дж/см2 Impact strength
1			21,0
			24,0
2			21,0
			24,0
3			25,0
			25,0
4			24,0
			25,0
5	1230,0	11,0	21,0
			19,0
6			24,0
			26,0
7			23,0
			23,0
8	1240,0	15,0	28,0
			26,0
9			23,0
			22,0
10			23,0
			23,0

Копровые испытания Falling weight tests		Твердость, HB на пов. кат. по длине Hardness HB along running surface		Твердость, HB по сечению Hardness HB in the cross-section		Макроструктура Macrostructure			Микроструктура Microstructure		
№	Результат Result	№	в конце At the end	№	на поверхности катания Along running surface	№			№		
1		1	363	1		1			1		
2		2	368	2		2			2		
3		3	376	3		3	Удовл.		3		
4		4	382	4		4			4		
5	Удовл.	5	363	5		5			5	Удовл.	
6		6	364	6		6			6		
7		7	378	7		7			7		
8		8		8	366	8			8		
9		9	377	9		9	Удовл.		9		
10		10	373	10		10			10		

Указанный в настоящем товаросопроводительном документе товар соответствует по качеству требованиям заказа, действующим стандартам и техническим условиям. При переписке по вопросам качества ссылаться на № документа./ It is hereby certified that the quality of goods mentioned in this shipping document is in conformity with the requirement of the order, standards and mentioned specifications.
Please make reference to this certificate number in all correspondence regarding quality of the goods.

87-3358

ID септ. 391562

87-3358

ID септ. 3915625

Показатели качества товара. Quality characteristics of goods

Неметалл. включения, мкм
Non-metallic inclusions

№		
1		
2		
3		
4		
5	Удовл.	
6		
7		
8		
9		
10		

Примечание Указанная в сертификате качества продукция прошла полный цикл изготовления и контроля на ПАО ЧМК. Результаты неразрушающего контроля удовлетворительны.
Согласно заказа допускается выпускная маркировка в соответствии с п. 3.13.1.1, маркировка клеймовочной машиной в соответствии с п. 13.2.1. ГОСТ Р51685-2022.

Маркировка / Marking Торцы головок рельс замаркированы краской синего цвета.

Сертификат № 87-3358
Certificate No

Дата
/Date/ 29.05.2024

Подлинность документа о качестве можно проверить на сайте http://cmk-otk-cert01.mechel.com/otk_cert/cert.php

Подписи: ОТК _____ Марченко Ж.А.

Исполнитель



Указанный в настоящем товаросопроводительном документе товар соответствует по качеству требованиям заказа, действующим стандартам и техническим условиям. При переписке по вопросам качества ссылаться на № документа. / It is hereby certified that the quality of goods mentioned in this shipping document is in conformity with the requirement of the order, standards and mentioned specifications.
Please make reference to this certificate number in all correspondence regarding quality of the goods.

87-3358

ID серт. 3915625

С

Паспорт качества № 1686.1

ОТК-32/Р4 от 19.05.2022

ООО "Нижнесалдинский металлургический завод"
624742, г. Нижняя Салда, ул. Энгельса, 1

Отгрузка по договору № от 2024 г.

Грузоотправитель
Грузополучатель

Общество с ограниченной ответственностью "Нижнесалдинский металлургический завод" Свердловская область, г. Нижняя Салда, ул.Энгельса, 1 83434532-671

Общество с ограниченной ответственностью "ВСН 74"

Дата выписки: 25.11.2024

Вагон № Н96РМ196

Код способа отправления: 2

Адрес
Грузополучателя
Код получателя
Конечный
получатель

454080, Челябинская обл, Челябинск г, Труда ул, дом № 197 тел.+7 (351) 723-07-57

КОПИЯ ВЕРНА

Наименование продукции: Накладка рельсовая двухголовая 1 Р65

НД : ГОСТ 33184-2014

Сертификат соответствия Выдан 12.03.2020г. № ЕАЭС RU С-RU.ЖТ02.В.00382/20
Действителен до 11.03.2025 г., серия RU № 0201982

№ п/п	Дата изготовления	Номер партии	Масса партии в тоннах	Тип	Сорт	Термоупрочнение
1	14.11.2024	270	6,000	1 Р65	1	Защита воло-волоушной смесью с самоотпуском
ИТОГО			6,000			

По вопросам несоответствия товара по качеству или количеству обращаться в ООО "НСМЗ" на адрес info@nsmz.ru

В результате испытаний и освидетельствования указанные в сертификате накладке сертифицированы (декларированы) и соответствуют требованиям 1 сорта ГОСТ 33184-2014

Гарантийный срок службы накладок 1 Р65 с момента укладки в путь при условии соблюдения установленных правил транспортировки, выгрузки, хранения, сборки, укладки, эксплуатации и текущего содержания пути составляет пять лет

Способ утилизации-передача потребителем для использования в производстве в качестве металлургического сырья (код отхода 1 61 010001 20 5, класс опасности для окружающей среды - 5 (малоопасен).

Назначенный срок службы, по истечению которого накладки считаются непригодными для использования по назначению, составляет 15 лет.



ООО "Мешерок" отгружает
Накладка Р65 - 3268,96 кг.

Генеральный директор

Р.Х. Мананов

Представитель ОТК

Зарубина Л.Ю.
расшифровка подписи

Дата печати 25.11.2024

Паспорт качества №674

Декларация о соответствии ЕАЭС
№ RU Д-RU.ЖТО2.В.00509/20
Срок действия по 25.09.2025г.

г. Новокузнецк

20.10.2023

1. Наименование продукции :

Болты для рельсовых стыков М27-8gx160.88.35, изготавливаемых по ГОСТ 11530-2014

2. Производитель : ООО "УК "Кузбасстрасмет"

3. Адрес производителя: 654063 Кемеровская область-Кузбасс, г.Новокузнецк, ул. Рудокопровая 42

4. Нормативная документация (ГОСТ, ОСТ, технические условия и т.д.):
ГОСТ 11530-2014

5. Номер договора : УК-965 от 30.03.2022

6. Количество продукции:

Марка стали	Количество, тн
35	11,200

10 шт. ООО "Шенрок" отгружено:
Болт стыковой с шайбой М27х160-322кг.

Генеральный директор

Р.Х. Мананов

7. Получатель, адрес получателя: ООО "ВСП74", Челябинская обл., г. Челябинск, ул. Труда, дом №197

8. Примечание:

Продукция:

Болты для рельсовых стыков М27-8gx160.88.35, изготавливаемых по ГОСТ 11530-2014 по результатам приемо-сдаточных испытаний признана годной.

Условия хранения болтов для рельсовых стыков - 6 по ГОСТ 15150-69.


Назначенный срок службы болтов для рельсовых стыков 3 года.

Болты для рельсовых стыков не являются вредными для окружающей среды. После завершения срока эксплуатации, утилизация болтов должна осуществляться путем сдачи в металлолом.

Представитель производителя:

Начальник ОТК

В.А. Борщевский

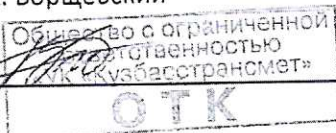

Паспорт качества № 1686.2

ОТК-09/Р5 от 19.05.2022

ООО "Нижнесалдинский металлургический завод"
624742, г.Нижняя Салда, ул. Энгельса, 1
Отгрузка по договору № от 2024 г.

Грузоотправитель Общество с ограниченной ответственностью "Нижнесалдинский металлургический завод" Свердловская область, г. Нижняя Салда, ул.Энгельса, 1 83434532-671
Грузополучатель Общество с ограниченной ответственностью "ВСП 74"

Дата выписки: 25.11.2024
Вагон (машина) Н96РМ196
Код способа отправления: 2

Адрес 454080, Челябинская обл, Челябинск г, Труда ул, дом № 197 тел.+7 (351) 723-07-57
Грузополучателя
Код получателя
получатель
Выдан 30.07.2020г. Сертификат соответствия № ЕАЭС RU С-РУ.ЖТ02.В.00488/20
Действителен до 29.07.2025 г., серия RU № 0241338

КОПИЯ ВЕРНА

Наименование продукции: ПОДКЛАДКА КБ-65

НД (ГОСТ, ТУ) : ГОСТ 16277-2016, ТУ 14-2Р-294-2005 ГОСТ 380-2005

№ п/п	Марка стали	Тип продукции	Номер партии	Фактическая масса продукции в тоннах	Сорт	Степень точности
1	СТЗСП	КБ-65	770	3.000	1	Повышенная
2	СТЗСП	КБ-65	771	10.000	1	Повышенная
ИТОГО				13.000		

ЕВИ

По вопросам несоответствия товара по качеству или количеству обращаться в ООО "НСМЗ" на адрес info@nsmz.pro
В результате испытаний и освидетельствования указанные в паспорте подкладки КБ-65 сертифицированы (декларированы) принятыми и соответствуют требованиям 1 сорта ГОСТ 16277-2016, ТУ 14-2Р-294-2005
Гарантийный срок службы подкладок КБ-65 с момента укладки в путь при условии соблюдения установленных правил эксплуатации, хранения, сборки, укладки, эксплуатации и текущего содержания пути составляет десять лет
Способ утилизации-передана потребителям для использования в производстве в качестве металлургического сырья (магномаслен).



Адрес ООО "Нижнесалдинский металлургический завод" 624742, г. Нижняя Салда, ул. Энгельса, 1
Отгрузка КБ-65 - 7016 кг

Генеральный директор

Представитель ОТК

подпись

Зарубина Л.Ю.

расшифровка подписи

Р.Х. Мананов

Дата печати 25.11.2024

РОССИЙСКАЯ ФЕДЕРАЦИЯ
Общество с ограниченной ответственностью
«Брянскрезинотехника»
Россия, 241022, г. Брянск, ул. Комарова, д. 35,
ИНН/КПП 3255052427/325701001
Тел: +7(920) 868-44-44; +7(980) 315-40-77

КОПИЯ ВЕРНА

ПАСПОРТ качества №277В
Прокладка резиновая ЦП-143
ТУ 2539-161-01124323-2003

Номер партии №277В

Марка резиновой смеси: 6190

Количество прокладок: 10 000 шт

Масса нетто расчетная: 3 000 кг

Размеры прокладки: 165x148x15 мм

Дата изготовления: июнь 2024 г.



Входное
В адрес ООО «Шширокк»
Вручено:

Прокладка ЦП-143 - 1022 шт.

Генеральный
директор

Результат проверки:

Продукция соответствует требованиям ТУ 2539-161-01124323-2003

Начальник ОТК



Исх. №329 от 27 июня 2024 г.

РОССИЙСКАЯ ФЕДЕРАЦИЯ
Общество с ограниченной ответственностью

«Брянскрезинотехника»

Россия, 241022.Брянская обл., г. Брянск, ул. Комарова, д. 35, оф. I
ИНН/КПП 3255052427/325701001
Тел: +7(920) 868-44-44; +7(980) 315-40-77

КОПИЯ ВЕРНА

ПАСПОРТ качества №279В
Прокладка резиновая ЦП-328
ТУ 2539-161-01124323-2003

Номер партии №279В

Марка резиновой смеси: 6190

Количество прокладок: 5 000 шт

Масса нетто расчетная: 3 550 кг

Размеры прокладки: 399x145x25 мм



ООО «Машпрок»

Исполнитель:

Прокладка ЦП-328 - 1022 шт

Дата изготовления: май 2024г.

Генеральный
директор

Р.Х. Мананов

Результат проверки:

Продукция соответствует требованиям ТУ 2539-161-01124323-2003

Начальник ОТК



Исх. №329 от 27 июня 2024 г.



ММК-МЕТИЗ

Открытое акционерное общество
"Магнитогорский метизно-
калывровочный завод "ММК-
МЕТИЗ" (ОАО "ММК-МЕТИЗ") ул.
Метизников, 5,
г. Магнитогорск, Челябинская
область, Россия, 455019
Телефоны: сбыт 8(3519) 24-70-33,
факс 25-46-00,
начальник ЦКП 8(3519) 24-14-09
E-mail: quality@mmk-metiz.ru

ПАСПОРТ КАЧЕСТВА № Г21-1180

Дата выдачи паспорта

30.03.2023 10:01

Продавец

ОАО МАГНИТОГОРСКИЙ МЕТИЗНО-КАЛЫВРОВОЧНЫЙ ЗАВОД ММК-МЕТИЗ

Грузополучатель

ОБЩЕСТВО С ОГРАНИЧЕННОЙ ОТВЕТСТВЕННОСТЬЮ "МАММЕТИЗСЕРВИС"

Наименование продукции

Болты клеммные для рельсовых креплений ж/д пути, Гайки для клеммных и закладных болтов рельсовых креплений ж/д пути

Договор № МК209679

Доставка № МК2096792096790078-

Транспортное средство (вид транспорта, номер)

МАЗ С225АС/74 ВР7915/74

№ ЕАЭС N RU Д-РУ ЖТО2.В.00708/21 с 09.06.2021г. по 04.06.2026г. № ЕАЭС RU С-РУ ЖТО2.В.01148/22 с 17.03.2022г. по 16.03.2027г.
№ ЕАЭС N RU Д-РУ ЖТО2.В.00048/22 с 16.03.2022г. по 22.02.2027г.

ПОКАЗАТЕЛИ КАЧЕСТВА

№ п/п	Условное обозначение	Марка стали	Номер плавки	Номер партии	Условное обозначение ОАО "ММК-МЕТИЗ"	Предел прочности от растяжения, Р _м , МПа	Напряжение от пробной нагрузки, S _p , МПа	Пробная нагрузка, ка, Н	Испытания на длительный изгиб	Пружины на изгибные свойства	Тех. кратное обжатие	Тверд. дость, НРС	Тверд. дость, НВ	Тверд. дость, НВW	Ударная вязкость (работа удара), Дж	Консервация	Вид упаковки	Нето, т	Брутто, т	Количество мест	Количество штук								
1	Болт М22-8g/5.48 ГОСТ 16016-2014	10	894755	А86-9000.22	М 22	486-492	-	-	-	-	-	-	-	-	-	ТехОИ л	Магний контейнер	2	2.004	2	-								
2	Гайка М22-7Н.5 ГОСТ 16018-2014	35	890159	А86-440.3.31.23	М	-	-	190900	-	-	-	148-156	-	-	-	ТехОИ л	Магний контейнер	1	1.002	1	-								
3	Гайка М22-7Н.5 ГОСТ 16018-2014	35	890161	А86-406.4.2.2.3	М	-	-	190900	-	-	-	145-149	-	-	-	ТехОИ л	Магний контейнер	1	1.002	1	-								

Контроль ЦКП СОГЛАСОВАНО НАТАЛЬЯ ИВАНОВНА

Подпись

М.П.

Дата печати паспорта

30 марта 2023



Срок защиты консервирующего материала - 12 мес.
По результатам приемо-сдаточных испытаний и приемочного контроля продукция признана пригодной для использования по назначению
Гайки М22-7Н.5 ГОСТ 16018-2014 прошли периодические испытания на трехкратное заворачивание и отвинчивание, результаты удовлетворительные

Используйте QR-код (либо www.qr.mmk.ru) для проверки подлинности сертификата/паспорта качества. Обратная связь на сайте www.mmk-metiz.ru в разделе "Потребителям"

Генеральный директор

В адрес ООО "МетизСервис" отгружено:
Болт клеммный М22х45
Гайка М22

Р.Х. Мананов

КОПИЯ ВЕРНА

Паспорт качества №53

КОПИЯ ВЕРНА

Декларация о соответствии
ЕАЭС № RU Д-РУ.ЖТ02.В.00393/20
Срок действия по 05.02.2025г.

г. Новокузнецк

31.01.2023

1. Наименование продукции :

Болты закладные для рельсовых скреплений железнодорожного пути М22-8g x175.58, изготавливаемых по ГОСТ 16017-2014 и чертежу № 19-1007.01

2. Производитель : ООО "УК "Кузбастрансмет"

3. Адрес производителя: 654063, Кемеровская обл., г.Новокузнецк, ул. Рудокопровая 42

4. Нормативная документация (ГОСТ, ОСТ, технические условия и т.д.):
ГОСТ 16017-2014 и чертеж № 19-1007.01

5. Номер договора :

6. Количество продукции, № партии:

№ партии	Дата изготовления	Марка стали	Количество
17	24.06.2022	20	1,000
18	28.06.2022	20	1,000
22	08.07.2022	20	1,000
25	23.07.2022	20	2,000
27	28.07.2022	20	1,500
52	06.12.2022	20	3,000
Итого:			9,500

В адрес ООО "Шенрок"
отгружено:
Болт закладной М22х175

Генеральный директор

7. Получатель, адрес получателя:

ООО "ВСП74", Челябинская обл., г. Челябинск, ул Труда, д. 197

Р.Х. Мананов

8. Примечание:

Продукция:

Болты закладные для рельсовых скреплений железнодорожного пути М22-8g x175.58, изготавливаемых по ГОСТ 16017-2014 и чертежу №19-1007.01 по результатам приемо-сдаточных испытаний признана годной.

Назначенный срок службы болтов закладных 5 лет

Условия хранения болтов закладных - 6 по ГОСТ 15150-69.


Болты закладные не являются вредными для окружающей среды. После завершения срока эксплуатации, утилизация болтов закладных должна осуществляться путем сдачи в металлолом.

Представитель производителя:

Начальник ОТК

В.А. Борщевский



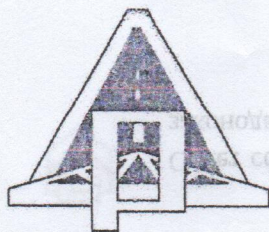

РОССИЙСКАЯ ФЕДЕРАЦИЯ

Акционерное общество

«ПАВЛОВСК НЕРУД»

396446 Воронежская обл, Павловский р-он, с
Елизаветовка

MSRDS RU.DT.01.30

срок действия с 14.02.2022 г. по 13.02.2025 г.

ПАСПОРТ ПРОДУКЦИИ № 142

Выдан «11» марта 2022 г

1. Щебень из плотных горных пород (гранитов) фракции свыше 20 до 40 мм
2. ГОСТ 8267-93 *шурфово, колесом*
3. *филлиал АО "Павловск-Нефть"*
4. Дата отгрузки «11» 03 2022 г. кол-во 1671 тонн 000 м
5. № партии 031499 № накладной 70 031499

6. Результаты лабораторных испытаний:

6.1. Зерновой состав:

Диаметр отверстий контрольных сит, мм	d наиб.	0,5 (d наиб. + D наиб.)	D наиб.	1,25 D наиб.
20	30	40	50	
Полные остатки на ситах, % по массе	91,4	55,5	9,4	0,0

6.2. Содержание:

- 6.2.1. зёрен пластинчатой и игольчатой формы 20,4 3 группа %
6.2.2. пылевидных илистых и глинистых частиц 0,60 в том числе глины в комках 0,0 %
6.2.3. зёрен слабых пород 0,0 %
6.2.4. вредных компонентов: см. приложение %

6.3. Марка щебня по дробимости 1400

6.4. Марка щебня по истираемости HI

6.5. Марка щебня по морозостойкости F 300

6.6. Насыпная плотность для перевода количества материала из единиц массы в объемные 1,36 т/м³

6.7. Удельная эффективная активность радионуклидов (А эфф.) 265,7 Бк/кг.

Первый класс использования (протокол № 88п от 31.01.2022)

ФБУЗ «Центр гигиены и эпидемиологии в Воронежской области»

6.8. Устойчивость структуры щебня против распада 0,27 %

Заключение: щебень фр. 20-40 мм соответствует требованию ГОСТ 8267-93

Контрольный мастер ОТК

Скураторова Е.А.

«ВЕРНО»

Главный бухгалтер
Т.В. Кандаурова

Приложение к паспорту продукции № _____ протокол № 392/21 от 19.03.2021 г.

Таблица 1

Наименование вредных компонентов и примесей	Требования ГОСТ 8267-93 приложение А	Фактические показатели
Аморфные разновидности диоксида кремния, растворимые в щелочах	Не более 50 ммоль/л	4,33 ммоль/л
Сульфаты и сульфиды в пересчёте на SO ₃	1,5% по массе	0,10 % по массе
Пирит	4 % по массе	0,20 % по массе
Породообразующие слюды и гидрослюды	15 % по объёму силикатов	4,7%
Галоидные соединения	0,1 % по массе в пересчёте на ион хлора	0,02 %
Свободные волокна асбеста	0,25 % по массе	0,0% по массе
Уголь и древесные остатки	1% по массе	0,0% по массе
Оксиды и гидрооксиды железа (магнетит, гетит, гематит и др.)	10 % по объёму каждого или их суммы не более 15 %	0,01 %

Контрольный мастер ОТК _____

Скуратова Е.А.

«ВЕРНО»
Главный бухгалтер
Т.В. Кандаурова



ФЕДЕРАЛЬНАЯ СЛУЖБА ПО НАДЗОРУ В СФЕРЕ ЗАЩИТЫ
ПРАВ ПОТРЕБИТЕЛЕЙ И БЛАГОПОЛУЧИЯ ЧЕЛОВЕКА
ФЕДЕРАЛЬНОЕ БЮДЖЕТНОЕ УЧРЕЖДЕНИЕ ЗДРАВООХРАНЕНИЯ
«ЦЕНТР ГИГИЕНЫ И ЭПИДЕМИОЛОГИИ В ВОРОНЕЖСКОЙ ОБЛАСТИ»
ФИЛИАЛ ФЕДЕРАЛЬНОГО БЮДЖЕТНОГО УЧРЕЖДЕНИЯ ЗДРАВООХРАНЕНИЯ
«ЦЕНТР ГИГИЕНЫ И ЭПИДЕМИОЛОГИИ В ВОРОНЕЖСКОЙ ОБЛАСТИ» В ПАВЛОВСКОМ,
БОГУЧАРСКОМ, ВЕРХНЕМАМОНСКОМ РАЙОНАХ
ИСПЫТАТЕЛЬНАЯ ЛАБОРАТОРИЯ

Юридический адрес и место осуществления деятельности ИЛ: 396422, Воронежская область, Павловский район, г. Павловск, ул. К.Готвальда, 12
Телефон/факс: 2-53-93, 2-57-64, 2-44-93
e-mail: pvlses@mail.ru
ОКПО 01661844
ОГРН 1053600128889.
ИНН 3665049241
КПП 362002001

Уникальный номер записи об аккредитации в реестре аккредитованных лиц: РОСС RU.0001.510199



УТВЕРЖДАЮ:
Е.В. Третьякова

Дата утверждения: 4.01.22

ПРОТОКОЛ ИСПЫТАНИЙ

№ 88п от 31 января 2022г.

1. Наименование заказчика: АО «Павловск Неруд»
2. Адрес заказчика (юридический/фактический): Россия, Воронежская область, Павловский район, с.Елизаветовка
3. Наименование и описание объекта (образца) испытаний, дата изготовления (для продукции): Щебень гранитный ГОСТ 8267-93; упаковка: ПЭТ пакет; вес (объем) пробы для испытаний: 1 кг; партия 4300000 кг, дата выработки 16.01.2022г
4. Изготовитель (фирма, предприятие, организация): АО «Павловск Неруд», Россия, Воронежская область, Павловский район, с.Елизаветовка
страна: Россия
5. Место отбора: карьер, АО «Павловск Неруд»
6. Условия отбора, доставки: образец доставлен в опечатанном виде (печать АО «Павловск Неруд»), автотранспортом
Дата и время отбора: 17.01.2022г. 09:00
ФИО, должность специалиста проводившего отбор: проба отобрана начальником ОТК АО «Павловск Неруд» Сладких Ольгой Николаевной
Условия доставки, ссылка на план и методы отбора: соответствуют НД
Дата и время доставки в ИЛ: 25.01.2022г. 10:00
7. Дополнительные сведения: Протокол (Акт) отбора № от 25.01.2021 г
Проба отобрана в соответствии с нормативными документами.
Основание: договор № 158 от 17.01.2022 г. Проба отобрана в соответствии с ГОСТ 30108-94 «Материалы и изделия строительные. Определение удельной эффективной активности естественных радионуклидов».
8. Код образца (пробы): ВР 88-05п



Протокол № 88п

*Результаты отбора относятся к представленному заказчиком образцу, поэтому лаборатория не несет ответственности за стадию отбора образца и достоверность информации, представленной в данных разделах протокола.
Результаты исследований (испытаний) /измерений относятся к представленному заказчиком образцу.
Протокол характеризует исключительно испытанный объект и не может быть частично воспроизведен без согласия ИЛ

9. Средства измерений:

№ п/п	Наименование, тип	Заводской номер	Номер в Госреестре	№ свидетельства о поверке, протокола об аттестации	Срок действия
1.	Установка спектрометрическая СКС-99 «Спутник»	748-Б-Г, 2003	18488-03	С-Т/02-02-2021/34157175	01.02.2022
2.	Контрольный источник гамма-излучения типа ОИСН-22-4,5	20002	-	паспорт	18.08.2026

10. Условия проведения испытаний: соответствуют требованиям нормативных документов и приведены в технических записях лаборатории (ий)

11. Отклонения процедуры проведения испытания от стандартной процедуры по методу испытаний: да или нет

12. Место проведения испытаний: _____
(для измерений если они проводятся не по адресу лаборатории)

Результаты испытаний

Санитарно-гигиеническое отделение ИЛ				
№ п/п	Определяемый показатель	Единицы измерения	Результаты испытаний	НД на методы испытаний
Образец поступил: 28.01.2022 г.				
Дата начала испытаний: 28.01.2022 г. Дата выдачи результата: 31.01.2022 г.				
1.	Цезий-137	Бк/кг	0,502±0,125	ГОСТ 30108-94 «Материалы и изделия строительные. Определение удельной эффективной активности естественных радионуклидов»
2.	Калий-40	Бк/кг	1250,4±233,2	
3.	Торий-232	Бк/кг	84,6±40,3	
4.	Радий-226	Бк/кг	70,10±36,58	
5.	Удельная эффективная активность	Бк/кг	265,70±89,65	
Испытания проводил(и): Третьякова Е.В., химик-эксперт медицинской организации (ФИО, должность)				

Лицо ответственное за оформление протокола Жукова Н.И., документовед группы приема, кодирования, регистрации проб и выдачи результатов лабораторных исследований
(подпись)



Производитель ООО «Седрус»
125252, г. Москва, ул. Зорге, д.28, к.1, 5 эт, пом 6, комн 42.
т. (495) 777-00-05

Дата 22/06/24

Паспорт качества

- Октябрьское месторождение. Песок карьерный, карта 2/24 уч 3. Объем 1000 куб.**
- класс песка **I класс**
- группа **мелкий**
- содержание посторонних засоряющих примесей **не обнаружено**
- зерновой состав песка:

№ п/п	Показатель	Нормативное значение	Фактическое значение
1	Полный остаток на сите 5 мм,	5	1,1
2	Полный остаток на сите 0,63 мм	10-30	14,25
3	Содержание фр менее 0,16 мм, не более	10	9,43
4	Модуль крупности	1,5-2,0	1,44
5	Содержание глины в комках, % не более	0,35	0,2
6	Содержание вредных компонентов и примесей	отс	отс
7	Наличие засоряющих примесей	отс	отс
8	Удельную эффективную активность естественных радионуклидов, Бк/кг	370	114
9	Коэффициент фильтрации, м/сут	отс	4,02
10	Насыпная плотность, влажный в г/см3	отс	1,50

Заключение: песок соответствует ГОСТ 8736-2014 «Песок для строительных работ»

Анализ провёл:



Ведущий инженер по качеству Музыкантова Е.А.