

КЗ/20-06-СП1 «Ремонт аварийных переездов ЖД путей № 8 (пути № и №2), б/н (путь №1) у ЛСЦ, инв.№460000594 и ремонт аварийного переезда ЖД путей №30 у ЖДЦ, инв.№460000595» Обустройство переездов ЖД путей №8,30, б/н» Обустройство переездов ЖД путей №8,30, б/н

Реестр исполнительной документации. ООО "КиКГЕОСТРОЙ"

№ n/n	Наименование документа	№ акта, чертежа, разрешения, журнала и др.	Количество листов	Страница по списку
<i>1</i>	<i>2</i>	<i>3</i>	<i>4</i>	<i>5</i>
1	АОСР Демонтаж асфальтового покрытия переезда №30	№ КЗ/20-06-СП1-5 от 05.07.2024г.	1	1
2	Исполнительная схема Демонтаж асфальтового покрытия переезда №30	№ КЗ/20-06-СП1-5 от 05.07.2024г.	1	2
3	АОСР Монтаж новой рельсошпальной решетки жд. пути №7а переезд №30	№ КЗ/20-06-СП1-6 от 06.07.2024г.	1	3
4	Исполнительная схема Монтаж новой рельсошпальной решетки жд. пути №7а переезд №30	№ КЗ/20-06-СП1-6 от 06.07.2024г.	1	4
5	Сертификат качества - Шпала железобетонная	№325-13/1 СК от 22.07.2024г.	1	5
6	Сертификат соответствия - Шпала железобетонная	№ ЕАЭС ВУ /112 02.01. ТРООЗ 064.01 00245 с 30.04.2024 по 29.04.2025г.	1	6
7	Паспорт качества Упоры для плит	№27/2024 от 26.04.2024г.	1	7
8	Сертификат соответствия Рельс Р65	№87-3358 от 29.05.2024г.	3	8-10
9	Паспорт качества Гайка для болтов клеммных и закладных М22	№624464470/2 от 15.03.2024г.	3	11-13
10	Паспорт качества Шайба двухвитковая	№624543299 от 01.04.2024г.	2	14-15
11	Паспорт Клемма промежуточная ПК-65	№1193 от 22.02.2024г.	1	16

1	2	3	4	5
12	Паспорт качества Болт клеммный М22х75	№624623449/3 от 19.04.2024г.	3	17-19
13	Паспорт изделия Шайба -скоба плоская	№1133 от 17.11.2023г.	1	20
14	Паспорт изделия Втулка изолирующая	№6/н от 09.04.2023г.	1	21
15	Паспорт качества Болт закладной	№624650186/2 от 24.04.2024г.	1	22
16	Паспорт качества Прокладка подрельсовая ЦП-143	№333В от 01.07.2024г.	1	23
17	Паспорт качества Подкладка КБ-65	№514.2 от 18.04.2024г.	1	24
18	Паспорт качества Прокладка наипальная ЦП-328	№334В от 01.07.2024г.	1	25
19	Паспорт качества Шуруп путевой	№625096361/2 от 29.07.2024г.	2	26-27
20	Паспорт качества Накладка стыковая	№1001 от 15.08.2023г.	1	28
21	Паспорт качества Болт стыковой М27х160	№624623449/1 от 19.04.2024г.	1	29
22	Паспорт качества Гайка М27	№623640047/5 от 29.09.2023г.	1	30
23	Паспорт качества Шайба М27	№Г21-2034 от 29.05.2022г.	2	31-32
24	Паспорт Щебень гранитный фракции 20-40	№142 от 11.03.2022г.	2	33-34
25	Протокол испытаний Щебень гранитный фракции 20-40	№88н от 31.01.2022г	2	35-36
26	Заключение о степени уплотнения	06.07-1/24 от 06.07.2024г	1	37
27	АОСР Балластировка, выправка и рихтовка жд. пути №7а переезд №30	№ К3/20-06-СИП-7 от 09.07.2024г.	1	38

<i>1</i>	<i>2</i>	<i>3</i>	<i>4</i>	<i>5</i>
<i>28</i>	<i>Исполнительная схема Балластировка, выправка и рихтовка жд. пути №7а переезд №30</i>	<i>№ К3/20-06-СПП-7 от 09.07.2024г.</i>	<i>1</i>	<i>39</i>
<i>29</i>	<i>Паспорт Щебень гранитный фракции 20-40</i>	<i>№142 от 11.03.2022г.</i>	<i>2</i>	<i>40-41</i>
<i>30</i>	<i>Протокол испытаний Щебень гранитный фракции 20-40</i>	<i>№88п от 31.01.2022г</i>	<i>2</i>	<i>42-43</i>
<i>31</i>	<i>АОСР Устройство асфальтового покрытия переезда №30</i>	<i>№ К3/20-06-СПП-8 от 11.07.2024г.</i>	<i>1</i>	<i>44</i>

1	2	3	4	5
32	Исполнительная схема Устройство асфальтового покрытия переезда №30	№ КЗ/20-06-СПП-8 от 11.07.2024г.	1	45
33	Паспорт качества Песок	№б/н от 22.06.2024г.	1	46
34	Паспорт Щебень	№ 28/06/24 от 28.06.2024г.	1	47
35	Сертификат соответствия Щебень	№ РОСС RU.32001.04ИБФ1.ОСП28.49566 с 20.03.2024 по 19.03.2027г.	1	48
36	Документ о качестве Асфальтобетон крупнозернистый	№12-07/ПКЗ М-П/2024 от 11.07.2024г.	1	49
37	Документ о качестве Асфальтобетон мелкозернистый	№12-07/МЗ Б-П/2024 от 11.07.2024г.	1	50
38	Технический паспорт - Балка железобетонная прижимная	№015/24, 016/24 от 09.07.2024г.	1	51
39	Паспорт качества - Резиножелезобетонныс плиты для настилов	№27/2024 от 24.06.2024г.	1	52
40	Паспорт - Детали резиновые для настилов	№61 от 01.04.2024г.	1	53
		№6979 от 01.02.2024г.		
		№34593 от 01.05.2024г.		
		№73 от 01.05.2024г.		
41	Паспорт Щебень гранитный фракции 20-40	№142 от 11.03.2022г.	2	54-55
42	Протокол испытаний Щебень гранитный фракции 20-40	№88н от 31.01.2022г	2	56-57
43	АОСР Переустройство резинокордового покрытия переезда №30	№ КЗ/20-06-СПП-9 от 30.08.2024г.	1	58
44	Исполнительная схема Переустройство резинокордового покрытия переезда №30	№ КЗ/20-06-СПП-9 от 30.08.2024г.	1	59

1	2	3	4	5
45	Технический паспорт - Балка железобетонная прижимная	№015/24, 016/24 от 09.07.2024г.	1	60
46	Паспорт качества - Резиножелезобетонныс плиты для настилов	№27/2024 от 24.06.2024г.	1	61
47	Паспорт - Детали резиновые для настилов	№61 от 01.04.2024г.	1	62
		№6979 от 01.02.2024г.		
		№34593 от 01.05.2024г.		
		№73 от 01.05.2024г.		

Составил:

Инженер ПТО

(фамилия, инициалы)

(подпись)

Принял:

(фамилия, инициалы)

(подпись)

Объект капитального строительства:

«Ремонт аварийных переездов ЖД путей № 8 (пути № и №2), б/н (путь №1) у ЛСЦ, инв.№460000594 и ремонт аварийного переезда ЖД путей №30 у ЖДЦ, инв.№460000595»

(наименование проектной документации, почтовый или строительный адрес объекта капитального строительства)

Застройщик (технический заказчик, эксплуатирующая организация или региональный оператор):

АО «Коломенский завод» ОГРН 1025002737242, ИНН 5022013517, 140408, Московская обл., г.Коломна, ул. Партизан, д.42

(фамилия, имя, отчество, адрес места жительства, ОГНИП, ИНН индивидуального предпринимателя, наименование, ОГРН, ИНН, место нахождения юридического лица, телефон/факс, наименование, ОГРН, ИНН саморегулируемой организации, членом которой является – для индивидуальных предпринимателей и юридических лиц; фамилия, имя, отчество, паспортные данные, адрес места жительства, телефон/факс – для физических лиц, не являющихся индивидуальными предпринимателями)

Лицо, осуществляющее строительство: ООО «КуКГЕОСТРОЙ», ОГРН 1127747247704, ИНН 7709918820, 109004, Г.МОСКВА, УЛ. ЗЕМЛЯНОЙ ВАЛ, Д.65, КВ.59, тел. +7 (495) 915-24-71, член саморегулируемой ассоциации СРО «МАС» регистрационный номер СРО-С-148-24122009

(фамилия, имя, отчество, адрес места жительства, ОГНИП, ИНН индивидуального предпринимателя, наименование, ОГРН, ИНН, место нахождения юридического лица, телефон/факс, наименование, ОГРН, ИНН саморегулируемой организации, членом которой является)

Лицо, осуществляющее подготовку проектной документации: ООО «КуКГЕОСТРОЙ», ОГРН 1127747247704, ИНН 7709918820, 109004, Г.МОСКВА, УЛ. ЗЕМЛЯНОЙ ВАЛ, Д.65, КВ.59, тел. +7 (495) 915-24-71, член саморегулируемой ассоциации СРО «Объединение проектировщиков «УниверсалПроект», регистрационный номер СРО-П-179-12122012

(фамилия, имя, отчество, адрес места жительства, ОГНИП, ИНН индивидуального предпринимателя, наименование, ОГРН, ИНН, место нахождения юридического лица, телефон/факс, наименование, ОГРН, ИНН саморегулируемой организации, членом которой является)

Лицо, осуществляющее строительство, выполнившее работы, подлежащие освидетельствованию:

1. ООО «ШЕЛПРОКК», ОГРН 1237700462427, ИНН 9726048866, 117535, Г.МОСКВА, МУНИЦИПАЛЬНЫЙ ОКРУГ ЧЕРТАНОВО ЮЖНОЕ, ПРОЕЗД 3-Й ДОРОЖНЫЙ, Д. 6, К. 2, член саморегулируемой ассоциации «Архитектурное наследие», регистрационный номер СРО-С-230-07092010

2. ООО «ЭлектроЭнергетика», ОГРН 1175074004698, ИНН 5037011400, 142281, Московская обл., г. Протвино, Кременковское ш., д. 5, член саморегулируемой ассоциации «Объединение Специализированных Организаций Профессиональные Строители», регистрационный номер СРО-С-219-21042010

(фамилия, имя, отчество, адрес места жительства, ОГНИП, ИНН индивидуального предпринимателя, наименование, ОГРН, ИНН, место нахождения юридического лица, телефон/факс, наименование, ОГРН, ИНН саморегулируемой организации, членом которой является)

АКТ

освидетельствования скрытых работ

№ КЗ/20-06-СП1-5

«05» июля 2024г.
(дата составления акта)

Представитель застройщика (технического заказчика, эксплуатирующей организации или регионального оператора) по вопросам строительного контроля:

Инженер строительного надзора ОЭРЗиС АО «Коломенский завод» Никифоров С.И., распоряжение №501/101 от 25.06.2024г.

(должность, фамилия, инициалы, идентификационный номер в национальном реестре специалистов в области строительства, реквизиты распорядительного документа, подтверждающего полномочия, с указанием наименования, ОГРН, ИНН, места нахождения юридического лица, фамилии, имени, отчества, адреса места жительства, ОГНИП, ИНН индивидуального предпринимателя)

Представитель лица, осуществляющего строительство:

Руководитель проекта ООО «КуКГЕОСТРОЙ» Арсеньев Д.С. приказ №1-КЗ от 20.06.2024г.

(должность, фамилия, инициалы, реквизиты распорядительного документа, подтверждающего полномочия)

Представитель лица, осуществляющего строительство, по вопросам строительного контроля (специалист по организации строительства): -

(должность, фамилия, инициалы, идентификационный номер в национальном реестре специалистов в области строительства, реквизиты распорядительного документа, подтверждающего полномочия)

Представитель лица, осуществляющего подготовку проектной документации:

-

(должность, фамилия, инициалы, реквизиты распорядительного документа, подтверждающего полномочия, с указанием наименования, ОГРН, ИНН, места нахождения юридического лица, фамилии, имени, отчества, адреса места жительства, ОГНИП, ИНН индивидуального предпринимателя, наименования, ОГРН, ИНН саморегулируемой организации, членом которой является указанное юридическое лицо, индивидуальный предприниматель)

Представитель лица, выполнившего работы, подлежащие освидетельствованию:

1. Старший прораб ООО «ШЕЛПРОКК» Шинкарев М.В., приказ №13 от 26.06.2024г.

2. Начальник участка ООО «ЭлектроЭнергетика» Денисов Д.Н., приказ № 01/06 от 20.06.2024г.

(должность, фамилия, инициалы, реквизиты распорядительного документа, подтверждающего полномочия, с указанием наименования, ОГРН, ИНН, места нахождения юридического лица, фамилии, имени, отчества, адреса места жительства, ОГНИП, ИНН индивидуального предпринимателя)

а также иные представители лиц, участвующих в освидетельствовании:

(должность с указанием наименования организации, фамилия, инициалы, реквизиты распорядительного документа, подтверждающего полномочия)

произвели осмотр работ, выполненных

ООО "ШЕЛПРОКК", ООО "ЭлектроЭнергетика"

(наименование лица, выполнившего работы, подлежащие освидетельствованию)

и составили настоящий акт о нижеследующем:

1. К освидетельствованию предъявлены следующие работы:

Демонтаж асфальтового покрытия переезда №30

(наименование скрытых работ)

2. Работы выполнены по проектной документации

Техническое задание к Договору подряда №2 от 10.07.2024г.

(номер, другие реквизиты чертежа, наименование проектной и/или рабочей документации, сведения о лицах, осуществляющих подготовку раздела проектной и/или рабочей документации)

3. При выполнении работ применены:

-
(наименование строительных материалов (изделий), реквизиты сертификатов и/или других документов, подтверждающих их качество и безопасность)

4. Предъявлены документы, подтверждающие соответствие работ предъявляемым требованиям:

Исполнительная схема №5. Демонтаж асфальтового покрытия переезда №30

(исполнительные схемы и чертежи, результаты экспертиз, обследований, лабораторных и иных испытаний выполненных работ, проведенных в процессе) строительного контроля)

5. Даты: начала работ: «04» июля 2024 г.
окончания работ: «05» июля 2024 г.

6. Работы выполнены в соответствии:

СП 37.13330.2012 «Промышленный транспорт», СП 119.13330.2017 «Железные дороги колеи 1520 мм», СП 238.1326000.2015 «Железнодорожный путь»

(наименования и структурные единицы технических регламентов, иных нормативных правовых актов, разделы проектной и/или рабочей документации)

7. Разрешается производство последующих работ

Монтаж новой рельсоопальной решетки жд. пути №7а переезд №30

(наименование работ, конструкций, участков сетей инженерно-технического обеспечения)

Дополнительные сведения: отсутствуют

Акт составлен в 5 (пяти) экземплярах.

Приложения:

1.Исполнительная схема №5. Демонтаж асфальтового покрытия переезда №30 – 1 лист;

Представитель застройщика (технического заказчика, эксплуатирующей организации или регионального оператора) по вопросам строительного контроля

Никифоров С.И.

(фамилия, инициалы, подпись)

Представитель лица, осуществляющего строительство

Арсеньев Д.С.

(фамилия, инициалы, подпись)

Представитель лица, осуществляющего строительство, по вопросам строительного контроля (специалист по организации строительства)

-
(фамилия, инициалы, подпись)

Представитель лица, осуществляющего подготовку проектной документации

-
(фамилия, инициалы, подпись)

Представитель лица, выполнившего работы, подлежащие освидетельствованию

1. Шинкарев М.В.



(фамилия, инициалы, подпись)

2. Денисов Д.Н.

(фамилия, инициалы, подпись)

Представители иных лиц

-
(фамилия, инициалы, подпись)

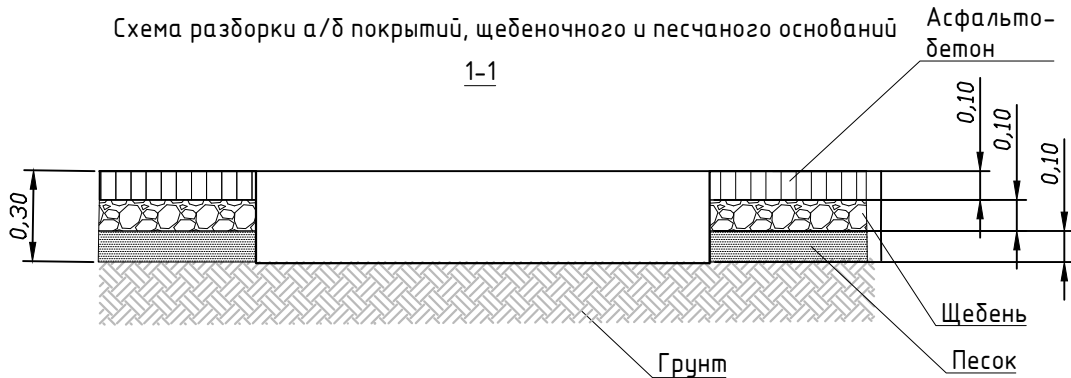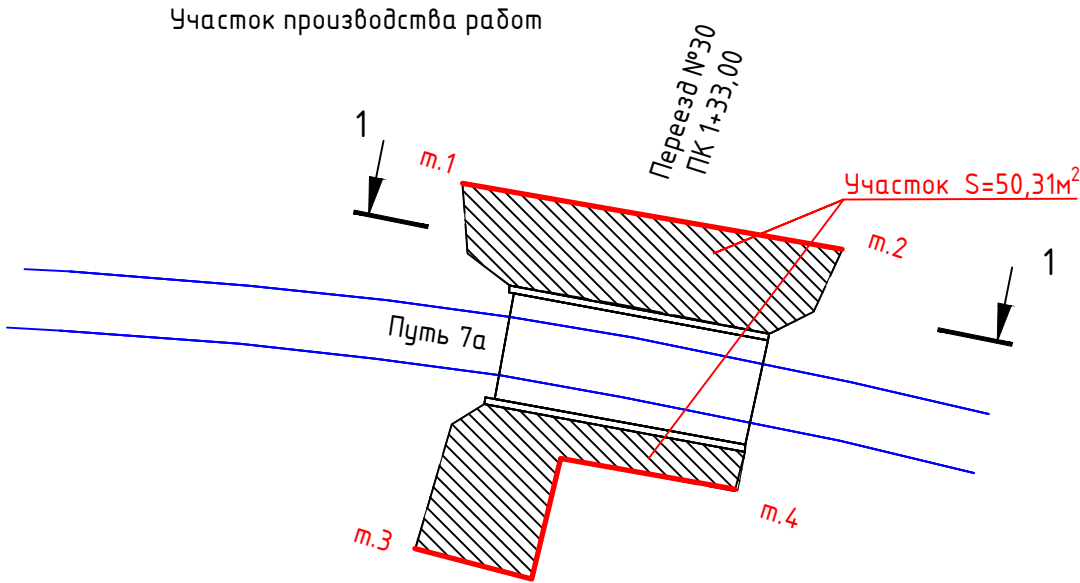

Разборка покрытия переезда №30

1. Резка асфальтобетонного покрытия фрезой глубиной 0,20 м.
(м.1-м.2): $L_1 = 16,00$ м, (м.3-м.4): $L_2 = 16,10$ м,
Общая длина нарезки швов: $L = L_1 + L_2 = 16,00 + 16,10 = 32,10$ м.

2. Разборка асфальтобетонного покрытия отбойными молотками с погрузкой экскаватором (емк. ковша 0,5 м³) на автомобили.
Площадь разборки асфальтобетонного покрытия: $S = 50,31$ м²
Толщина слоя асфальтобетонного покрытия: $h_{асф} = 0,10$ м
Объем разработки асфальтового покрытия отбойными молотками: $V_{асф} = S \cdot h_{асф} = 50,31 \cdot 0,10 = 5,03$ м³
Толщина слоя щебеночного основания: $h_{щеб} = 0,15$ м
Объем разработки щебеночного основания: $V_{щеб} = S \cdot h_{щеб} = 50,31 \cdot 0,15 = 7,55$ м³
Толщина слоя песчаного основания: $h_{пес} = 0,10$ м
Объем разработки песчаного основания: $V_{пес} = S \cdot h_{пес} = 50,31 \cdot 0,10 = 5,03$ м³

- Условные обозначения:
-  - Демонтаж асфальтобетонного покрытия
 -  - Резка асфальтобетона фрезой

					2024	КЗ/20-06-СП1			
						Ремонт аварийных переездов ЖД путей № 8 (пути № и №2), б/н (путь №1) у ЛСЦ, инв.№460000594 и ремонт аварийного переезда ЖД путей №30 у ЖДЦ, инв.№460000595			
Изм.	Кол.	Лист	№ док.	Подпись	Дата				
Руков.проекта		Арсеньев Д.С.			05.07	Обустройство переездов ЖД путей №8,30, б/н	Стадия	Лист	Листов
Нач.участка		Шинкарев М.В.			05.07		ИД	1	1
Нач.участка		Денисов Д.Н.			05.07				
						Исполнительная схема №5 Демонтаж асфальтового покрытия переезда №30		ООО "КуКГЕОСТРОЙ"	

Объект капитального строительства:

«Ремонт аварийных переездов ЖД путей № 8 (пути № и №2), б/н (путь №1) у ЛСЦ, инв.№460000594 и ремонт аварийного переезда ЖД путей №30 у ЖДЦ, инв.№460000595»

(наименование проектной документации, почтовый или строительный адрес объекта капитального строительства)

Застройщик (технический заказчик, эксплуатирующая организация или региональный оператор):

АО «Коломенский завод» ОГРН 1025002737242, ИНН 5022013517, 140408, Московская обл., г.Коломна, ул. Партизан, д.42

(фамилия, имя, отчество, адрес места жительства, ОГРНИП, ИНН индивидуального предпринимателя, наименование, ОГРН, ИНН, место нахождения юридического лица, телефон/факс, наименование, ОГРН, ИНН саморегулируемой организации, членом которой является – для индивидуальных предпринимателей и юридических лиц; фамилия, имя, отчество, паспортные данные, адрес места жительства, телефон/факс – для физических лиц, не являющихся индивидуальными предпринимателями)

Лицо, осуществляющее строительство: ООО «КуКГЕОСТРОЙ», ОГРН 1127747247704, ИНН 7709918820, 109004, Г.МОСКВА, УЛ. ЗЕМЛЯНОЙ ВАЛ, Д.65, КВ.59, тел. +7 (495) 915-24-71, член саморегулируемой ассоциации СРО «МАС» регистрационный номер СРО-С-148-24122009

(фамилия, имя, отчество, адрес места жительства, ОГРНИП, ИНН индивидуального предпринимателя, наименование, ОГРН, ИНН, место нахождения юридического лица, телефон/факс, наименование, ОГРН, ИНН саморегулируемой организации, членом которой является)

Лицо, осуществляющее подготовку проектной документации: ООО «КуКГЕОСТРОЙ», ОГРН 1127747247704, ИНН 7709918820, 109004, Г.МОСКВА, УЛ. ЗЕМЛЯНОЙ ВАЛ, Д.65, КВ.59, тел. +7 (495) 915-24-71, член саморегулируемой ассоциации СРО «Объединение проектировщиков «УниверсалПроект», регистрационный номер СРО-П-179-12122012

(фамилия, имя, отчество, адрес места жительства, ОГРНИП, ИНН индивидуального предпринимателя, наименование, ОГРН, ИНН, место нахождения юридического лица, телефон/факс, наименование, ОГРН, ИНН саморегулируемой организации, членом которой является)

Лицо, осуществляющее строительство, выполнившее работы, подлежащие освидетельствованию:

1. ООО «ШЕЛПРОКК», ОГРН 1237700462427, ИНН 9726048866, 117535, Г.МОСКВА, МУНИЦИПАЛЬНЫЙ ОКРУГ ЧЕРТАНОВО ЮЖНОЕ, ПРОЕЗД 3-Й ДОРОЖНЫЙ, Д. 6, К. 2, член саморегулируемой ассоциации «Архитектурное наследие», регистрационный номер СРО-С-230-07092010

2. ООО «ЭлектроЭнергетика», ОГРН 1175074004698, ИНН 5037011400, 142281, Московская обл., г. Протвино, Кременковское ш., д. 5, член саморегулируемой ассоциации «Объединение Специализированных Организаций Профессиональные Строители», регистрационный номер СРО-С-219-21042010

(фамилия, имя, отчество, адрес места жительства, ОГРНИП, ИНН индивидуального предпринимателя, наименование, ОГРН, ИНН, место нахождения юридического лица, телефон/факс, наименование, ОГРН, ИНН саморегулируемой организации, членом которой является)

АКТ

освидетельствования скрытых работ

№ КЗ/20-06-СП1-6

«06» июля 2024г.

(дата составления акта)

Представитель застройщика (технического заказчика, эксплуатирующей организации или регионального оператора) по вопросам строительного контроля:

Инженер строительного надзора ОЭРЗиС АО «Коломенский завод» Никифоров С.И., распоряжение №501/101 от 25.06.2024г.

(должность, фамилия, инициалы, идентификационный номер в национальном реестре специалистов в области строительства, реквизиты распорядительного документа, подтверждающего полномочия, с указанием наименования, ОГРН, ИНН, места нахождения юридического лица, фамилии, имени, отчества, адреса места жительства, ОГРНИП, ИНН индивидуального предпринимателя)

Представитель лица, осуществляющего строительство:

Руководитель проекта ООО «КуКГЕОСТРОЙ» Арсеньев Д.С. приказ №1-КЗ от 20.06.2024г.

(должность, фамилия, инициалы, реквизиты распорядительного документа, подтверждающего полномочия)

Представитель лица, осуществляющего строительство, по вопросам строительного контроля (специалист по организации строительства): -

(должность, фамилия, инициалы, идентификационный номер в национальном реестре специалистов в области строительства, реквизиты распорядительного документа, подтверждающего полномочия)

Представитель лица, осуществляющего подготовку проектной документации:

-

(должность, фамилия, инициалы, реквизиты распорядительного документа, подтверждающего полномочия, с указанием наименования, ОГРН, ИНН, места нахождения юридического лица, фамилии, имени, отчества, адреса места жительства, ОГРНИП, ИНН индивидуального предпринимателя, наименования, ОГРН, ИНН саморегулируемой организации, членом которой является указанное юридическое лицо, индивидуальный предприниматель)

Представитель лица, выполнившего работы, подлежащие освидетельствованию:

1. Старший прораб ООО «ШЕЛПРОКК» Шинкарев М.В., приказ №13 от 26.06.2024г.

2. Начальник участка ООО «ЭлектроЭнергетика» Денисов Д.Н., приказ № 01/06 от 20.06.2024г.

(должность, фамилия, инициалы, реквизиты распорядительного документа, подтверждающего полномочия, с указанием наименования, ОГРН, ИНН, места нахождения юридического лица, фамилии, имени, отчества, адреса места жительства, ОГРНИП, ИНН индивидуального предпринимателя)

а также иные представители лиц, участвующих в освидетельствовании:

(должность с указанием наименования организации, фамилия, инициалы, реквизиты распорядительного документа, подтверждающего полномочия)

произвели осмотр работ, выполненных

ООО "ШЕЛПРОКК", ООО "ЭлектроЭнергетика"

(наименование лица, выполнившего работы, подлежащие освидетельствованию)

и составили настоящий акт о нижеследующем:

1. К освидетельствованию предъявлены следующие работы:

Монтаж новой рельсошпальной решетки жд. пути №7а переезд №30

(наименование скрытых работ)

2. Работы выполнены по проектной документации

Техническое задание к Договору подряда №2 от 10.07.2024г.

(номер, другие реквизиты чертежа, наименование проектной и/или рабочей документации, сведения о лицах, осуществляющих подготовку раздела проектной и/или рабочей документации)

3. При выполнении работ применены:

Реестр документов качества №Р-КЗ/20-06-СПП-6 от 06.07.2024г.

(наименование строительных материалов (изделий), реквизиты сертификатов и/или других документов, подтверждающих их качество и безопасность)

4. Предъявлены документы, подтверждающие соответствие работ предъявляемым требованиям:

Исполнительная схема №6. Монтаж новой рельсоопальной решетки жд. пути №7а переезд №30

(исполнительные схемы и чертежи, результаты экспертиз, обследований, лабораторных и иных испытаний выполненных работ, проведенных в процессе строительного контроля)

5. Даты: начала работ: «04» июля 2024 г.

окончания работ: «06» июля 2024 г.

6. Работы выполнены в соответствии:

СП 37.13330.2012 «Промышленный транспорт», СП 119.13330.2017 «Железные дороги колеи 1520 мм», СП 238.1326000.2015 «Железнодорожный путь»

(наименования и структурные единицы технических регламентов, иных нормативных правовых актов, разделы проектной и/или рабочей документации)

7. Разрешается производство последующих работ

Балластировка, выправка и рихтовка жд. пути №7а переезд №30

(наименование работ, конструкций, участков сетей инженерно-технического обеспечения)

Дополнительные сведения: отсутствуют

Акт составлен в 5 (пяти) экземплярах.

Приложения:

1. Исполнительная схема №6. Монтаж новой рельсоопальной решетки жд. пути №7а переезд №30 – 1 лист;

2. Реестр документов качества №Р-КЗ/20-06-СПП-6 от 06.07.2024г. – 34 листа.

Представитель застройщика (технического заказчика, эксплуатирующей организации или регионального оператора) по вопросам строительного контроля

Никифоров С.И.

(фамилия, инициалы, подпись)

Представитель лица, осуществляющего строительство

Арсеньев Д.С.

(фамилия, инициалы, подпись)

Представитель лица, осуществляющего строительство, по вопросам строительного контроля (специалист по организации строительства)

-

(фамилия, инициалы, подпись)

Представитель лица, осуществляющего подготовку проектной документации

-

(фамилия, инициалы, подпись)

Представитель лица, выполнившего работы, подлежащие освидетельствованию

1. Шинкарев М.В.

(фамилия, инициалы, подпись)


2. Денисов Д.Н.

(фамилия, инициалы, подпись)

Представители иных лиц

(фамилия, инициалы, подпись)

Участок производства работ

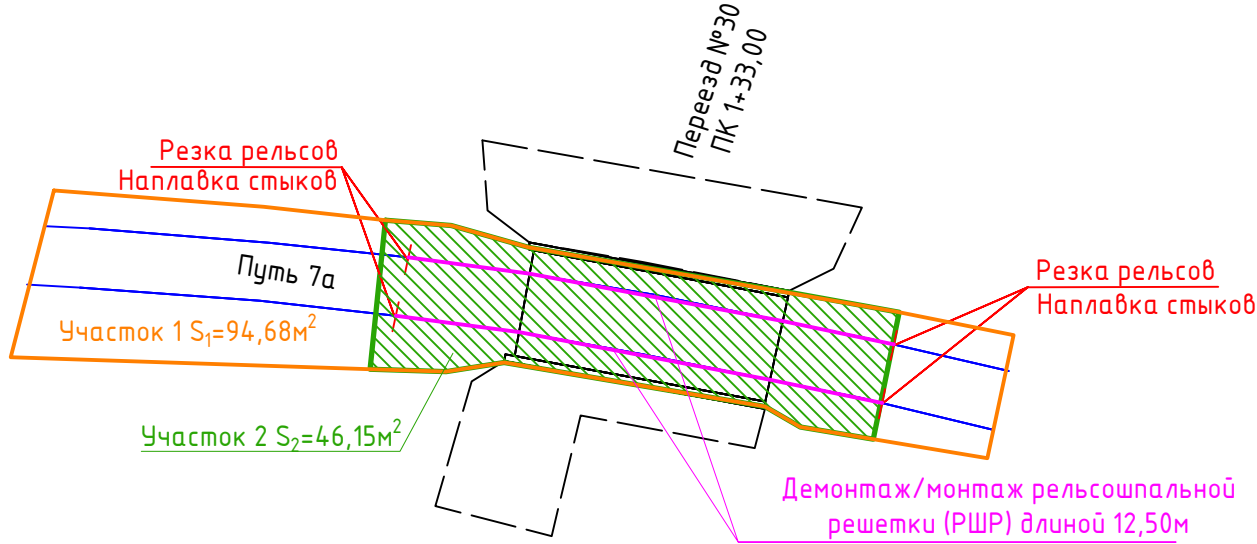

1. Очистка железнодорожного пути 7а:
Площадь очистки железнодорожных путей: $S_1 = 94,68 \text{ м}$
Глубина загрязненного балласта $h_{бал} = 0,13 \text{ м}$
Объем загрязненного балласта: $V_{бал} = S_1 \cdot h_{бал} = 94,68 \cdot 0,13 = 12,31 \text{ м}^3$
Глубина загрязненного грунта $h_{гр} = 0,12 \text{ м}$
Объем загрязненного грунта: $V_{гр} = S_1 \cdot h_{гр} = 94,68 \cdot 0,12 = 11,36 \text{ м}^3$
2. Ремонт рельсошпальной решетки (РШР) пути 7а:
- Резка дисковыми пилами существующего пути – 4 реза;
- Демонтаж рельсошпальной решетки (РШР) шпалы железобетонные – 12,5 м;
- Демонтаж 2-х деревянных шпал.
3. Очистка железнодорожного пути 7а после демонтажа рельсошпальной решетки (РШР):
Площадь очистки железнодорожных путей: $S_2 = 46,15 \text{ м}$
Глубина загрязненного балласта $h_{бал} = 0,08 \text{ м}$
Объем загрязненного балласта: $V_{бал} = S_2 \cdot h_{бал} = 46,15 \cdot 0,08 = 3,69 \text{ м}^3$
Глубина загрязненного грунта $h_{гр1} = 0,07 \text{ м}$
Объем загрязненного грунта: $V_{гр1} = S_2 \cdot h_{гр1} = 46,15 \cdot 0,07 = 3,23 \text{ м}^3$
4. Внесение дополнительного щебня в основание пути 7а:
Площадь участка очистки: $S_2 = 46,15 \text{ м}^2$
Высота щебеночной подсыпки $h_{щед} = 0,10 \text{ м}$
Объем щебня: $V_{щед} = S_2 \cdot h_{щед} = 46,15 \cdot 0,10 = 4,62 \text{ м}^3$
5. Монтаж новой рельсошпальной решетки (РШР) :
- Установка шпал железобетонных – 25 шт;
- Установка рельсов Р65 – 25 м;
- Установка креплений КБ-65 – 50 комплектов;
- Установка 4 комплектов накладок стыковых со сверлением 24-х отверстий;
- Установка 2-х деревянных шпал под упоры резинокордового покрытия переезда;
- Наплавка 4 стыков из-за износа поверхности катания рельса.

- Условные обозначения:
- очистка железнодорожного пути 7а
 - очистка железнодорожного пути 7а после демонтажа РШР

					2024	КЗ/20-06-СП1			
						Ремонт аварийных переездов ЖД путей № 8 (пути № и №2), б/н (путь №1) у ЛСЦ, инв.№460000594 и ремонт аварийного переезда ЖД путей №30 у ЖДЦ, инв.№460000595			
Изм.	Кол.	Лист	№ док.	Подпись	Дата				
Руков.проекта		Арсеньев Д.С.			06.07	Обустройство переездов ЖД путей №8,30, б/н	Стадия	Лист	Листов
Нач.участка		Шинкарев М.В.			06.07		ИД	1	1
Нач.участка		Денисов Д.Н.			06.07				
						Исполнительная схема №6 Монтаж новой рельсошпальной решетки жд. пути №7а переезд №30	ООО "КуКГЕОСТРОЙ"		

Реестр № Р-КЗ/20-06-СП1-6 от 06.07.2024г. документов о качестве
к Акту освидетельствования скрытых работ
№ КЗ/20-06-СП1-6 от 06.07.2024г.

Объект: «Ремонт аварийных переездов ЖД путей № 8 (пути № и №2), б/н (путь №1) у ЛСЦ, инв.№460000594 и ремонт
аварийного переезда ЖД путей №30 у ЖДЦ, инв.№460000595» Обустройство переездов ЖД путей №8,30, б/н

№ п/п	Наименование изделия	Документ качества	№ документа	Дата документа	Количество листов
1	Шпала железобетонная	Сертификат качества	№325-13/1 СК	от 22.07.2024г	1
		Сертификат соответствия	№ ЕАЭС ВУ /112 02.01. ТРООЗ 064.01 00245	с 30.04.2024 по 29.04.2029г.	1
2	Упоры для плит	Паспорт качества	№27/2024	от 26.04.2024г.	1
3	Рельс Р65	Сертификат соответствия	№87-3358	от 29.05.2024г.	3
4	Гайка для болтов клеммных и закладных М22	Паспорт качества	624464470/2	от 15.03.2024г.	3
5	Шайба двухвитковая	Паспорт качества	№624543299	от 01.04.2024г.	2
6	Клемма промежуточная ПК	Паспорт	№1193	от 22.02.2024г.	1
7	Болт клеммный М22х75	Паспорт качества	624623449/3	от 19.04.2024г.	3
8	Шайба-скоба плоская	Паспорт изделия	№1133	от 17.11.2023г.	1
9	Втулка изолирующая	Паспорт изделия	№б/н	от 09.04.2023г.	1
10	Болт закладной	Паспорт качества	№624650186/2	от 24.04.2024г.	1
11	Прокладка подрельсовая ЦП-143	Паспорт качества	№333В	от 01.07.2024г.	1
12	Подкладка КБ-65	Паспорт качества	№514.2	от 18.04.2024г.	1
13	Прокладка нащпальная ЦП-328	Паспорт качества	№334В	от 01.07.2024г.	1
14	Шуруп путевой	Паспорт качества	№625096361/2	от 29.07.2024г.	2
15	Накладка стыковая	Паспорт качества	№1001	от 15.08.2023г.	1
16	Болт стыковой М27х160	Паспорт качества	№624623449/1	от 19.04.2024г.	1
17	Гайка М27	Паспорт качества	№623640047/5	от 29.09.2023г.	1
18	Шайба М27	Паспорт качества	№Г21-2034	от 29.05.2022г.	2
19	Щебень фракции 20-40мм	Паспорт продукции	№142	от 11.03.2022г.	2
		Протокол испытаний	№88п	от 31.01.2022г.	2
20	Заклучение о степени уплотнения	Заклучение	06.07-1/24	от 06.07.2024г.	1
Итого :					33

Составил:

(должность)

(фамилия, инициалы, подпись)



АДКРЫТАЕ АКЦЫЯНЕРНАЕ ТАВАРЫСТВА
ДАРБУДМАНТАЖТРЭСТ

**АСІПОВІЦКІ ЗАВОД
ЖАЛЕЗАБЕТОННЫХ КАНСТРУКЦЫЙ**

вул. Патоцкага, 15, 213760, г. Асіповічы
тэл. (02235) 6-42-51, факс (02235) 6-45-83
e-mail: Belrw-dst-ojbk@yandex.ru
р.р. BY27BPSB30121205070189330000 ЦБП №602
ААТ «БПС-Сбербанк» БИК BPSBBY2X г. Асіповічы
УНП 700180194 АКПА 010959657010

ОТКРЫТОЕ АКЦИОНЕРНОЕ ОБЩЕСТВО
ДОРСТРОЙМОНТАЖТРЕСТ

**ОСИПОВИЧСКИЙ ЗАВОД
ЖЕЛЕЗОБЕТОННЫХ КОНСТРУКЦИЙ**

ул. Потоцкого, 15, 213760, г. Осиповичи
тел. (02235) 6-42-51, факс (02235) 6-45-83
e-mail: Belrw-dst-ojbk@yandex.ru
р.р. BY27BPSB30121205070189330000 ЦБУ №602
ОАО «БПС-Сбербанк» БИК BPSBBY2X г. Осиповичи
УНП 700180194 ОКПО 010959657010

22.07.2024 № 492-13-11-325-13/1СК

На № _____ ад _____



Страна назначения Российская Федерация

Сертификат качества №325-13/1СК

Наименование изделий: Шпалы железобетонные I-III-КБ

Грузоотправитель: «Осиповичский завод железобетонных конструкций» филиал

ОАО «Дорстроймонтажтрест» 213760 г. Осиповичи, ул. Потоцкого, 15, Могилевская обл., РБ

Покупатель: Акционерное общество «Невский Торгово-Промышленный Комплекс»

Юридический адрес: 197374, г. Санкт-Петербург, ул. Савушкина д. 89 литер А, пом. 15-Н, каб. 46

Грузополучатель: ООО "ШЕЛЛПРОКК" г. Москва, 3-ий Дорожный проезд, дом № 6, корпус 2, кв. 54

Марка транспорта: автомобиль тягач MERCEDES-BENZ ACTROS 1844 LS государственный номер АЕ 9979-6 полуприцеп KOEGEL SN24 государственный номер А 3925 А-6

Место поставки: Российская Федерация, Московская обл., г. Коломна, ул. Партизан, 42

Номер партии: №225/1, №383/1

Марка и число изделий: Шпалы железобетонные I-III-КБ= 75 шт.

Дата изготовления изделий: 27.04.2024г., 20.07.2024г.

Класс бетона по прочности на сжатие, МПа: В40

Отпускная прочность бетона: не менее 34,2 МПа

Марка бетона по морозостойкости: F₁₂₀₀

Удельная эффективная активность естественных радионуклидов, Бк/кг: 67,6+16,9

Обозначение стандарта: соответствуют ГОСТ 33320-2015, серия БЗ.501.1-1 вып. 2.04 ТР ТС 003/2011 «О безопасности инфраструктуры железнодорожного транспорта»

Сертификат соответствия выдан органом по сертификации железнодорожной продукции и услуг УО БелГУТ: №ЕАЭС ВУ/112 02.01. ТР003 064.01 00245
серия ВУ №0055713, срок действия с 30.04.2024 по 29.04.2029.

Предприятие гарантирует, что прочность бетона (при хранении контрольных образцов в нормальных условиях по ГОСТ 10180) достигнет проектной марки в возрасте 28 суток со дня изготовления.

Первый заместитель директора –
главный инженер

Начальник ОТК

Зам. начальника ОТК

В.П. Климович

А.П. Косяков

А.В. Слабышев





ЕВРАЗИЙСКИЙ ЭКОНОМИЧЕСКИЙ СОЮЗ

СЕРТИФИКАТ СООТВЕТСТВИЯ

№ ЕАЭС ВУ/112 02.01. ТР003 064.01 00245

Серия ВУ № 0055713

ОРГАН ПО СЕРТИФИКАЦИИ

Орган по сертификации железнодорожной продукции и услуг Учреждения образования «Белорусский государственный университет транспорта»; место нахождения: Республика Беларусь, 246653, город Гомель, улица Кирова, дом 34; телефон: +375232953714; адрес электронной почты (e-mail): otdse@yandex.ru; аттестат аккредитации: ВУ/112 064.01 от 17.03.2004

ЗАЯВИТЕЛЬ

Открытое акционерное общество «Дорстроймонтажтрест»; место нахождения: Республика Беларусь, 220039, город Минск, улица Вирская, дом 44, офис 701; сведения о регистрации: свидетельство о государственной регистрации юридического лица с регистрационным номером 100468835 выдано Минским горисполкомом 27.12.2010; телефон: +375172257707; адрес электронной почты (e-mail): dst@sml.by

ИЗГОТОВИТЕЛЬ

Филиал «Осиповичский завод железобетонных конструкций» Открытого акционерного общества «Дорстроймонтажтрест»; место нахождения: Республика Беларусь, 213760, Могилевская область, город Осиповичи, улица Потоцкого, дом 15

ПРОДУКЦИЯ

Шпалы железобетонные предварительно напряженные для железных дорог колеи 1520 мм, II-Ш-СБ, II-Ш1-СБ, I-Ш-КБ. ГОСТ 33320-2015 «Шпалы железобетонные для железных дорог. Общие технические условия», рабочие чертежи серия Б 3.501.1-1 выпуск 3.10, рабочие чертежи серия Б 3.501.1-1 выпуск 2.04, серийный выпуск

КОД ТН ВЭД ЕАЭС

6810 99 000 0

СООТВЕТСТВУЕТ ТРЕБОВАНИЯМ

ТР ТС 003/2011 «О безопасности инфраструктуры железнодорожного транспорта»

СЕРТИФИКАТ СООТВЕТСТВИЯ ВЫДАН НА ОСНОВАНИИ

Протоколы испытаний № 2345/24-ИЦ от 28.03.2024, № 2346/24-ИЦ от 28.03.2024 Испытательного центра железнодорожного транспорта БелГУТа Учреждения образования «Белорусский государственный университет транспорта», аттестат аккредитации № ВУ/112 2.4523. Экспертное заключение № ЭЗ-623/24-ИЦ от 28.03.2024. Протокол испытаний № 723 от 15.04.2024 научно-исследовательской и испытательной лаборатории бетонов и строительных материалов филиала БНТУ «Научно-исследовательский политехнический институт», аттестат аккредитации № ВУ/112 1.0024. Акт анализа состояния производства № АА1916 от 18.04.2024 (эксперты-аудиторы Перекрестова Наталья Михайловна, Альховская Елена Михайловна) Органа по сертификации железнодорожной продукции и услуг Учреждения образования «Белорусский государственный университет транспорта», аттестат аккредитации № ВУ/112 064.01. Схема сертификации 1с

ДОПОЛНИТЕЛЬНАЯ ИНФОРМАЦИЯ

Пункты 5.1.3, 5.1.4, 5.1.5, 5.1.6, 5.1.7, 5.1.9, 5.1.10, 5.1.11, 5.1.14, подпункты 5.2.1.2, 5.2.1.3, подраздел 5.3, раздел 10 ГОСТ 33320-2015 «Шпалы железобетонные для железных дорог. Общие технические условия». Назначенный срок службы не установлен. Назначенный ресурс в соответствии с разделом 10 ГОСТ 33320-2015. Условия транспортирования и хранения в соответствии с разделом 8 ГОСТ 33320-2015. Гарантийный срок эксплуатации в соответствии с разделом 9 ГОСТ 33320-2015

СРОК ДЕЙСТВИЯ С

30.04.2024

ПО

29.04.2029

ВКЛЮЧИТЕЛЬНО



Руководитель (уполномоченное лицо) органа по сертификации

Эксперт (эксперт-аудитор)
(эксперты (эксперты-аудиторы))

(подпись)

(подпись)

Зайчик Вячеслав Семенович

(Ф. И. О.)

Перекрестова Наталья Михайловна

(Ф. И. О.)

КОПИЯ ВЕРНА

Директор

В.Г. Юковский

ПАСПОРТ КАЧЕСТВА № 27/2024

На резиножелезобетонные плиты для настилов
железнодорожных переездов по проекту А1.РБ.000
ТУ 22.19.73.110-001-78969127-2018

Обозначение изделия: А1.РБ.000 (для переездов на Р-65 ж/б шпалы)

Наименование организации потребителя: ООО «ШЕЛПРОКК»

Партия № 4, 11

Дата изготовления ноябрь 2023/апрель 2024г.

Комплект поставки:

- | | |
|---|---------|
| - плита внутренняя А1.РБ.001-3250 (170мм) | - 2шт. |
| - плита наружная А1.РБ.002-3250 (170мм) | - 4шт. |
| - накладка нашпальная НБШ - 74 | - 12шт. |
| - полоса резиновая 6377р-160 - 5х80х3250 | - 4шт. |
| - полоса резиновая 6377р-160 - 10х80х3250 | - 4шт. |
| - уплотнитель наружный—1,625(м) | - 8шт. |
| - уплотнитель внутренний – 1,625(м) | - 8шт. |
| - упоры для плит | - 6шт. |

Марка бетона ГОСТ 26633-91

Марка стали ГОСТ 5781-82

Твердость резинового элемента по Шор А - 55-80 ед.

Гарантийные обязательства

Изготовитель гарантирует соответствие плит требованиям настоящих технических условий при соблюдении потребителем правил транспортирования, хранения, монтажа и эксплуатации.

В случае укладки плит настилов железнодорожных переездов, переходов не в соответствии с инструкцией по монтажу ответственность за качество плит настилов АО «А.Миллер» не несет.

Гарантийный срок эксплуатации — 7 лет с момента отгрузки потребителю.

Свидетельство о приемке

Качество сформованных плит по проекту А1.РБ.000, а также резиновых комплектующих, соответствует ТУ 22.19.73.110-001-78969127-2018.

АО «А.Миллер»

Начальник ОТК



Завадский М.А.

Подпись

24.06.2024

Продавец (Экспортер) /Seller (Exporter) Публичное акционерное общество ЧЕЛЯБИНСКИЙ МЕТАЛЛУРГИЧЕСКИЙ КОМБИНАТ, РОССИЯ 				Грузополучатель, адрес, Consignee, address АО "НТПК" Россия 197374,Г. ГОРОД САНКТ-ПЕТЕРБУРГ УЛ.САВУШКИНА Д.89 КАБИНЕТ 46 ПОМЕЩ. 15-Н ЛИТЕР А				Сертификат качества № Quality certificate No. 87-3358	
Заказ № Order No 280113		Поз. 1 Pos.	вагон Car	№ No 60230075	Кол-во мест Package Nos 5		Вид груз. мест Type of packages СВЯЗКИ		
Наименование продукции Name of material				Метод производства Steel-making practice		Тех. требования заказа Technical requirements of the order			
Рельсы железнодорожные широкой колеи				Конвертерная сталь Охуген - blown Steel		ГОСТ Р 51045-2014; ДТ350, болтовые отверстия 3/2, класс профиля – У, качество поверхности и загрязненности НМВ – 2			
Размеры Dimensions			Кол-во Quant.		Масса Weight		Доп. требования Additional requirements		
Толщина Thickness мм Проф. Тип			Ширина Width мм		Длина Length мм		Сорт Class		
Марка Grade класс прочности, класс проката, класс стали.			шт. piece		связки		брутто gross, kg		
Усл. № плавки Conv. heat №			№ парт. Lot №		Номера плавки Heat №				
N									
1 K232359					1 1 808		1 A504;		
2 K234042					7 5656		1 A205, B205, Y205, C205, D205, E205, F205;		
3 K234074					2 1 1616		1 A104, B104;		
4 K234390					2 1616		1 A204, B204;		
5 K305784					6 1 4848		1 Y403, E403, F403, G403, C403, D403;		
6 K306774					4 1 3232		1 Y302, G302, D302, C302;		
7 K307539					2 1616		1 A104, B104;		
8 K308218					4 1 3232		1 A302, B302, C302, D302;		
9 K309960					1 808		1 B302;		
10 K311669					1 810		1 B301;		

Показатели качества товара. Quality characteristics of goods

Показатели качества товара. Quality characteristics of goods

Химический состав в %															
Chemical composition, %															
№	C	Mn	Si	S	P	Cr	Ni	Cu	V	Ti	O2	Al	H2, ppm	Cu+Ni	Cu+Ni+Ti+Cr
1	0,76	1,13	0,35	0,015	0,020	0,04	0,01	0,07	0,08	0,002		0,003	1,6	0,08	0,12
2	0,79	1,11	0,34	0,007	0,010	0,03	0,02	0,04	0,09	0,002		0,003	0,8	0,06	0,09
3	0,78	1,12	0,34	0,008	0,008	0,04	0,02	0,02	0,08	0,002	0,0012	0,003	1,6	0,04	0,08
4	0,77	1,15	0,35	0,014	0,009	0,04	0,03	0,07	0,09	0,002		0,003	1,4	0,10	0,14
5	0,77	1,12	0,36	0,013	0,012	0,03	0,03	0,02	0,09	0,003		0,002	1,1	0,05	0,08
6	0,77	1,14	0,39	0,008	0,010	0,05	0,03	0,03	0,09	0,003		0,003	1,2	0,06	0,11
7	0,80	1,13	0,35	0,012	0,011	0,04	0,02	0,02	0,09	0,002		0,002	1,7	0,04	0,08
8	0,77	1,14	0,35	0,010	0,012	0,03	0,02	0,04	0,08	0,002		0,003	1,1	0,06	0,09
9	0,81	1,17	0,34	0,011	0,014	0,07	0,02	0,05	0,08	0,001	0,0008	0,002	1,4	0,07	0,14
10	0,79	1,17	0,37	0,009	0,012	0,04	0,02	0,06	0,09	0,003		0,003	1,0	0,08	0,12

Механические св-ва Mechanical properties			
Вр. сопр. н/мм2 Tensile strength	Отн.удлин. % Elongation (A)	Уд.вяз.KCU Дж/см2 Impact strength	
№			
1		21,0	
2		24,0	
3		21,0	
4		24,0	
5		25,0	
6		25,0	
7		24,0	
8		26,0	
9		23,0	
10		23,0	
11		23,0	
12		28,0	
13		26,0	
14		23,0	
15		22,0	
16		23,0	
17		23,0	
Копровые испытания Falling weight tests		Твердость, НВ на пов. кат. по длине Hardness HB along running surface		Твердость, НВ по сечению Hardness HB in the cross-section		Макроструктура Macrostructure		Микроструктура Microstructure	
№	Результат Result	№	в конце At the end	№	на поверхности катания Along running surface				
1		1	363			№		№	
2		2	368			1		1	
3		3	376			2		2	
4		4	382			3	Удовл.	3	
5	Удовл.	5	363			4		4	
6		6	364			5		5	Удовл.
7		7	378			6		6	
8		8			366	7		7	
9		9	377			8		8	
10		10	373			9	Удовл.	9	
						10		10	

Указанный в настоящем товаросопроводительном документе товар соответствует по качеству требованиям заказа, действующим стандартам и техническим условиям. При переписке по вопросам качества обращайтесь на № документа./ It is hereby certified that the quality of goods mentioned in this shipping document is in conformity with the requirement of the order, standards and mentioned specifications.

87-3358 ID серт. 3915625

Please make reference to this certificate number in all correspondence regarding quality of the goods.

Показатели качества товара. Quality characteristics of goods

Неметалл. включения, мкм
Non-metallic inclusions

№	
1	
2	
3	
4	
5	Удовл.
6	
7	
8	
9	
10	

Примечание Указанная в сертификате качества продукция прошла полный цикл изготовления и контроля на ПАО ЧМК. Результаты неразрушающего контроля удовлетворительны.
Согласно заказа допускается выпускная маркировка в соответствии с п. 3.13.1.1, маркировка клеймовочной машиной в соответствии с п. 13.2.1. ГОСТ Р51685-2022.
Маркировка / Marking Торцы головок рельс замаркированы краской синего цвета.

Сертификат № 87-3358
Certificate No

Дата
/Date/ 29.05.2024

Подлинность документа о качестве можно проверить на сайте http://cmk-otk-cert01.mechel.com/otk_cert/cert.php

Подпись: ОТК Марченко Ж.А.

Исполнитель
ПАО «ЧМК»
ДЛЯ СЕРТИФИКАТОВ
ОТДЕЛА ТЕХНИЧЕСКОГО КОНТРОЛЯ
№ 34

Указанный в настоящем товаросопроводительном документе товар соответствует по качеству требованиям заказа, действующим стандартам и техническим условиям. При переписке по вопросам качества ссылаться на № документа. / It is hereby certified that the quality of goods mentioned in this shipping document is in conformity with the requirement of the order, standards and mentioned specifications.
Please make reference to this certificate number in all correspondence regarding quality of the goods.

87-3358

ID серт. 3915625



ПАСПОРТ КАЧЕСТВА 624464470/2

Клиент	Акционерное общество "Невский Торгово-Промышленный комплекс"		
Адрес	197374, Россия, г. Санкт-Петербург, ул. Савушкина, д. 89 лит. А пом. 15-Н, каб. 46		
Грузополучатель	Акционерное общество "Невский Торгово-Промышленный комплекс"		
Адрес	197374, Россия, г. Санкт-Петербург, ул. Савушкина, д. 89 лит. А пом. 15-Н, каб. 46		
Вид отправления	08 Самовывоз		
№ Трансп. средства	B006PM98RUS		
№ Дов/Накл	0000374907	№ прицеп	00.00.0000
Склад отгрузки	2060 ГП ЧП КЛЦ	Дата	15.03.2024
		Всего по сертификату	15
		Грузомест	15,030
		Масса брутто, т	15
		Масса нетто, т	15

Наименование продукции: Гайки ж/д

№ п/п	Код изделия	Масса брутто, т	Масса нетто, т	Стандарт	Партия	Марка стали	Размер	Исполнение	Упаковка	Поле допуска	Класс прочности	Консервация	Дата изготовления
1	RFG160181-00022-01	1,002	1,000	ГОСТ 16018-2014	9415271133	25	M22	1	Мягкий контейнер типа МКР-1,0С	7Н	5	Нет	07.12.2023
2	RFG160181-00022-01	1,002	1,000	ГОСТ 16018-2014	9417401093	25	M22	1	Мягкий контейнер типа МКР-1,0С	7Н	5	Нет	08.02.2024
3	RFG160181-00022-01	1,002	1,000	ГОСТ 16018-2014	9417401240	25	M22	1	Мягкий контейнер типа МКР-1,0С	7Н	5	Нет	07.03.2024
4	RFG160181-00022-01	1,002	1,000	ГОСТ 16018-2014	9417401252	25	M22	1	Мягкий контейнер типа МКР-1,0С	7Н	5	Нет	07.03.2024
5	RFG160181-00022-01	1,002	1,000	ГОСТ 16018-2014	9417401259	25	M22	1	Мягкий контейнер типа МКР-1,0С	7Н	5	Нет	10.03.2024
6	RFG160181-00022-01	1,002	1,000	ГОСТ 16018-2014	9417401260	25	M22	1	Мягкий контейнер типа МКР-1,0С	7Н	5	Нет	10.03.2024
7	RFG160181-00022-01	1,002	1,000	ГОСТ 16018-2014	9417401123	25	M22	1	Мягкий контейнер типа МКР-1,0С	7Н	5	Нет	10.03.2024
8	RFG160181-00022-01	1,002	1,000	ГОСТ 16018-2014	9417401258	25	M22	1	Мягкий контейнер типа МКР-1,0С	7Н	5	Нет	12.03.2024
9	RFG160181-00022-01	1,002	1,000	ГОСТ 16018-2014	9417401197	25	M22	1	Мягкий контейнер типа МКР-1,0С	7Н	5	Нет	12.03.2024
10	RFG160181-00022-01	1,002	1,000	ГОСТ 16018-2014	9417401221	25	M22	1	Мягкий контейнер типа МКР-1,0С	7Н	5	Нет	12.03.2024
11	RFG160181-00022-01	1,002	1,000	ГОСТ 16018-2014	9417401210	25	M22	1	Мягкий контейнер типа МКР-1,0С	7Н	5	Нет	14.03.2024
12	RFG160181-00022-01	1,002	1,000	ГОСТ 16018-2014	9417401260	25	M22	1	Мягкий контейнер типа МКР-1,0С	7Н	5	Нет	10.03.2024

№ п/п	Код изделия	Масса брутто, т	Масса нетто, т	Стандарт	Партия	Марка стали	Размер	Исполнение	Упаковка	Пол допуска	Класс прочности	Консервация	Дата изготовления
13	RFG160181-00022-01	1,002	1,000	ГОСТ 16018-2014	9417401258	25	M22	1	Мягкий контейнер типа МКР-1,0С	7Н	5	Нет	12.03.2024
14	RFG160181-00022-01	1,002	1,000	ГОСТ 16018-2014	9417401197	25	M22	1	Мягкий контейнер типа МКР-1,0С	7Н	5	Нет	12.03.2024
15	RFG160181-00022-01	1,002	1,000	ГОСТ 16018-2014	9417401221	25	M22	1	Мягкий контейнер типа МКР-1,0С	7Н	5	Нет	12.03.2024
	Итого	15,030	15,000										
	Итого по сертификату	15,030	15,000										

Показатели качества - результаты испытаний

№ партии	Плавка	Пробная нагрузка	Твердость, НВ
9415271133	26062	Выдержал	152-158
9417401093	41843	Выдержал	150-156
9417401123	41843	Выдержал	151-156
9417401197	41844	Выдержал	154-159
9417401210	41844	Выдержал	154-155
9417401221	42400	Выдержал	151-153
9417401240	41843	Выдержал	151-154
9417401252	41844	Выдержал	155-156
9417401258	41843	Выдержал	154-157
9417401259	41842	Выдержал	149-154
9417401260	41842	Выдержал	155-158

Химический состав, %

Плавка	C, %	Mn, %	Si, %	S, %	P, %	Cr, %	Ni, %	Cu, %	As, %	N, %
26062	0,24	0,55	0,24	0,007	0,007	0,04	0,02	0,03	0,001	0,008
41842	0,26	0,59	0,24	0,007	0,006	0,03	0,01	0,01	0,001	0,008
41843	0,27	0,59	0,27	0,012	0,006	0,04	0,01	0,02	0,001	0,008

ПАСПОРТ КАЧЕСТВА 624543299

Клиент: Акционерное общество "Невский Торгово-Промышленный комплекс"
Адрес: 197374, Россия, г. Санкт-Петербург, ул. Савушкина, д. 89
лит. А пом. 15-Н, каб. 46
Спецификация 0313645141 от 21.03.2024
Грузополучатель: Акционерное общество "Невский Торгово-Промышленный комплекс"
Адрес: 197374, Россия, г. Санкт-Петербург, ул. Савушкина, д. 89
лит. А пом. 15-Н, каб. 46
Договор 2001/10120960/11 от 01.10.2018
Трансп. документ
Вид отправления: 08 Самовывоз
№ Трансп. средства: B629HY98RUS
№ Дов/Накл: 0000384556
Склад отгрузки: 2070 ГП ЧП ЦСФП
Дата: 01.04.2024
Всего по сертификату: 10
Грузомест: 10,020
Масса брутто, т: 10,020
Масса нетто, т: 10

Наименование продукции: Шайба ж/д двухвитковая

№ п/п	Код изделия	Масса брутто, т	Масса нетто, т	Стандарт, ТУ	Партия	Плоскость	Марка стали	Размер	Упаковка	Консервация	Дата изготовления
1	RFG217970-00250-00	1,002	1,000	ГОСТ 21797-2014	2447031	721030	40C2	25,0	Мягкий контейнер типа МКР-1,0С	Нет	30.03.2024
2	RFG217970-00250-00	1,002	1,000	ГОСТ 21797-2014	2447307	722410	40C2	25,0	Мягкий контейнер типа МКР-1,0С	Нет	30.03.2024
3	RFG217970-00250-00	1,002	1,000	ГОСТ 21797-2014	2447365	722410	40C2	25,0	Мягкий контейнер типа МКР-1,0С	Нет	30.03.2024
4	RFG217970-00250-00	1,002	1,000	ГОСТ 21797-2014	2447267	723085	40C2	25,0	Мягкий контейнер типа МКР-1,0С	Нет	30.03.2024
5	RFG217970-00250-00	1,002	1,000	ГОСТ 21797-2014	2447319	723085	40C2	25,0	Мягкий контейнер типа МКР-1,0С	Нет	30.03.2024
6	RFG217970-00250-00	1,002	1,000	ГОСТ 21797-2014	2447375	723085	40C2	25,0	Мягкий контейнер типа МКР-1,0С	Нет	30.03.2024
7	RFG217970-00250-00	1,002	1,000	ГОСТ 21797-2014	2447376	723085	40C2	25,0	Мягкий контейнер типа МКР-1,0С	Нет	30.03.2024
8	RFG217970-00250-00	1,002	1,000	ГОСТ 21797-2014	2447311	722387	40C2	25,0	Мягкий контейнер типа МКР-1,0С	Нет	31.03.2024
9	RFG217970-00250-00	1,002	1,000	ГОСТ 21797-2014	2447374	722387	40C2	25,0	Мягкий контейнер типа МКР-1,0С	Нет	31.03.2024
10	RFG217970-00250-00	1,002	1,000	ГОСТ 21797-2014	2447372	722410	40C2	25,0	Мягкий контейнер типа МКР-1,0С	Нет	31.03.2024
Итого		10,020	10,000								

Примечания

1. Представитель приёмочного контроля: инспектор – приёмщик ЦТА структурного подразделения ОАО «РЖД» К.Д. Никитин

U.S. O L 2024

Система менеджмента качества сертифицирована на соответствие требованиям МС ИСО 9001:2015. Указанные сертификаты качества продукции соответствуют действующим в РФ стандартам и техническим условиям. При переписке по вопросам качества качества обращайтесь на номер сертификата. При транспортировке и хранении не допускать воздействия влаги и агрессивной среды.

Сертификат соответствия на шайбу пружинную для железнодорожного пути № ЕАЭС RU C-RU.ЖТ02.В 01123/22. Серия № 0347615 Срок действия с 01.03.2022 по 28.02.2027

Электрический документ проверен, дата и время проверки: 01.04.2024, 14:53:25;
Немчилова Марина Михайловна, Сортировщик-сдатчик металла 3 разряда, 20027248,
Проверочный код: 0441255784

Электронный документ проверен, дата и время проверки: 01.04.2024, 14:53:25;

Немчи́кова Марина Михайловна, Сортировщик-сдатчик металла 3 разряда, 20027248.

Проверочный код: 0441255784

КОТІЯ ВЕРНА

Чернышов А.Г.
Уполномочен доверенно
№ 69 от 28.07.2022 г.



Общество с ограниченной ответственностью «Ранд»

(ООО «Ранд»)

620149, г. Екатеринбург, ул. Зоологическая дом 9 офис 212

ИНН 6685018991 КПП 665801001 ОГРН 1126685026192

Тел./факс (343) 287-35-59, e-mail:randekb@gmail.com

р/с 40702810416090000397 в Уральский банк ОАО Сбербанка России к/с 30101810500000000674 БИК 046577674



Сертификат соответствия
№ ЕАЭС RU С-RU.ЖТ02.В.01803/24
от «15» января 2024 г.
Действителен до
«14» января 2029 г.

ПАСПОРТ

№1193 от «22» февраля 2024 г.

Наименование продукции	Клемма ПК
Дата изготовления	Февраль 2024 г.
Материал	Сталь Ст4сп

Номера партий	Масса нетто, кг	Масса брутто, кг	Количество упаковочных мест
0102/1-5, 0202/5, 0502/1-5, 0802/1-5, 0902/1-4	20 000	20 020	20

Продукция прошла полный цикл изготовления и испытаний на соответствие требованиям ГОСТ 22343-2014 и по результатам приёмочного контроля признана годной для использования по назначению.

Грузополучатель: АО «НТПК», 197374, Санкт-Петербург г, ул. Савушкина, дом 89, литер А, помещение 15-Н, кабинет 46

Гарантийный срок эксплуатации: 6 лет с момента укладки в путь.

Назначенный ресурс: в прямых и кривых участках пути радиусом более 650 м – не менее 2500 млн т брутто пропущенного груза; в кривых участках пути радиусом от 650 м до 350 м – не менее 1500 млн т брутто пропущенного груза; в кривых участках пути радиусом 350 м и менее – не менее 1000 млн т брутто пропущенного груза.

Клеммы ПК неремонтопригодны.

Клеммы ПК не являются опасными для окружающей среды.

Утилизация: по истечении назначенного срока службы клеммы утилизируются потребителем путем использования в качестве шихты при переплавке металлолома.

Условия транспортирования и хранения – по группе 8 ГОСТ 15150-69.

В связи с технической невозможностью нанесения маркировки непосредственно на клемму, то в соответствии с требованиями пункта 5.2 ГОСТ 22343-2014 маркировка с указанием условного обозначения предприятия изготовителя, месяца и года изготовления, массы партии в тоннах, номера партии, клейма технического контроля наносится на ярлыки из пластика, навешиваемые на две клеммы партии.

В связи с технической невозможностью нанесения единого знака обращения продукции на рынке государств-членов ЕАЭС непосредственно на продукцию, единый знак обращения продукции наносится в настоящем паспорте печатным способом.

Информация по монтажу и эксплуатации клемм ПК приведена в «Инструкции по текущему содержанию железнодорожного пути» утвержденной распоряжением ОАО «РЖД» от 14.11.2016 №2288р.

Начальник ОТК

штамп ОТК



АНЕСЯН А.Л.

ПАСПОРТ КАЧЕСТВА 624623449/3

Клиент

Адрес

Грузополучатель

Адрес

Вид отправления

№ Трансп. средства

№ Дов/Накл

Склад отгрузки

Акционерное общество "Невский Торгово-Промышленный комплекс"

197374, Россия, г. Санкт-Петербург, ул. Савушкина, д. 89
лит. А пом. 15-Н, каб. 46

Акционерное общество "Невский Торгово-Промышленный комплекс"

197374, Россия, г. Санкт-Петербург, ул. Савушкина, д. 89
лит. А пом. 15-Н, каб. 46

08 Самовывоз

В005КС35RUS

0000394554

2060 ГП ЧП КЛЦ

Спецификация 0313646346 от 22.03.2024

Договор 2001/10120960/11 от 01.10.2018

Трансп. документ

Всего по сертификату

Грузомест

Масса брутто, т

Масса нетто, т

13

13,026

13

Наименование продукции: Болт ж/д клеммный

№ п/п	Код изделия	Масса брутто, т	Масса нетто, т	Стандарт	Партия	Марка стали	Размер	Исполнение	Упаковка	Поле допуска	Класс прочности	Консервация	Дата изготовления
1	RFG160161-22075-00	1,002	1,000	ГОСТ 16016-2014	9418584076	20	M22x75	1	Мягкий контейнер типа МКР-1,0С	8g	5.8	Нет	02.04.2024
2	RFG160161-22075-00	1,002	1,000	ГОСТ 16016-2014	9418584008	20	M22x75	1	Мягкий контейнер типа МКР-1,0С	8g	5.8	Нет	18.04.2024
3	RFG160161-22075-00	1,002	1,000	ГОСТ 16016-2014	9418584155	20	M22x75	1	Мягкий контейнер типа МКР-1,0С	8g	5.8	Нет	18.04.2024
4	RFG160161-22075-00	1,002	1,000	ГОСТ 16016-2014	9418584123	20	M22x75	1	Мягкий контейнер типа МКР-1,0С	8g	5.8	Нет	18.04.2024
5	RFG160161-22075-00	1,002	1,000	ГОСТ 16016-2014	9418584157	20	M22x75	1	Мягкий контейнер типа МКР-1,0С	8g	5.8	Нет	18.04.2024
6	RFG160161-22075-00	1,002	1,000	ГОСТ 16016-2014	9418584008	20	M22x75	1	Мягкий контейнер типа МКР-1,0С	8g	5.8	Нет	18.04.2024
7	RFG160161-22075-00	1,002	1,000	ГОСТ 16016-2014	9418584008	20	M22x75	1	Мягкий контейнер типа МКР-1,0С	8g	5.8	Нет	18.04.2024
8	RFG160161-22075-00	1,002	1,000	ГОСТ 16016-2014	9418584155	20	M22x75	1	Мягкий контейнер типа МКР-1,0С	8g	5.8	Нет	18.04.2024
9	RFG160161-22075-00	1,002	1,000	ГОСТ 16016-2014	9418584155	20	M22x75	1	Мягкий контейнер типа МКР-1,0С	8g	5.8	Нет	18.04.2024
10	RFG160161-22075-00	1,002	1,000	ГОСТ 16016-2014	9418584123	20	M22x75	1	Мягкий контейнер типа МКР-1,0С	8g	5.8	Нет	18.04.2024
11	RFG160161-22075-00	1,002	1,000	ГОСТ 16016-2014	9418584123	20	M22x75	1	Мягкий контейнер типа МКР-1,0С	8g	5.8	Нет	18.04.2024
12	RFG160161-22075-00	1,002	1,000	ГОСТ 16016-2014	9418584157	20	M22x75	1	Мягкий контейнер типа МКР-1,0С	8g	5.8	Нет	18.04.2024

№ п/п	Код изделия	Масса брутто, т	Масса нетто, т	Стандарт	Партия	Марка стали	Размер	Исполнение	Упаковка	Поле допуска	Класс прочности	Консервация	Дата изготовления
13	RFG160161-22075-00	1,002	1,000	ГОСТ 16016-2014	9418584157	20	M22x75	1	Мягкий контейнер типа МКР-1,0С	8g	5.8	Нет	18.04.2024
	Итого	13,026	13,000										
	Итого по сертификату	13,026	13,000										

Показатели качества - результаты испытаний

№ партии	Плавка	Временное сопротивление разрыву, Н/мм²	Твердость НВ (диаг.)	Твердость НВ на конц. креп. изд.	Удлинение после разрыва MIN	Удлинение после разрыва MAX
9418584008	722245	610-650	-	179-187	0,31	0,34
9418584076	722247	610-630	-	190-198	0,36	0,37
9418584123	723852	610-630	-	179-187	0,31	0,37
9418584155	723848	620-620	-	179-207	0,34	0,37
9418584157	723854	620-620	-	179-187	0,32	0,36

Химический состав, %

Плавка	C, %	Mn, %	Si, %	S, %	P, %	Cr, %	Ni, %	Cu, %	As, %	N, %
722245	0,19	0,41	0,30	0,005	0,006	0,04	0,02	0,02	0,002	0,006
722247	0,20	0,45	0,30	0,010	0,012	0,04	0,02	0,02	0,002	0,007
723848	0,20	0,44	0,33	0,005	0,009	0,04	0,02	0,04	0,002	0,005
723852	0,21	0,44	0,30	0,007	0,009	0,03	0,02	0,03	0,002	0,005
723854	0,20	0,42	0,31	0,011	0,011	0,04	0,02	0,04	0,002	0,006

Утилизация изделий для железнодорожного пути осуществляется в соответствии с требованиями действующего Российского законодательства как черный лом.

Система менеджмента качества сертифицирована на соответствие требованиям МС ИСО 9001:2015. Указанная в сертификате качества продукция соответствует действующим в РФ стандартам и техническим условиям. При переписке по вопросам качества ссылаться на номер сертификата. При транспортировке и хранении не допускать воздействия влаги и агрессивной среды. Сертификат соответствия на Болты клеммные для рельсовых креплений железнодорожного пути №ЕАЭС RU C-RU.ЖТ02.В.00988/21. Выдан 18.10.2021 по 17.10.2026. Учетный номер бланка 0347477. Продукция выпускается по чертежу 07-43-153. Маркировочный знак — Ч.

ОТК

Н.В. Станкене



Электронный документ проверен, дата и время проверки: 19.04.2024, 15:30:31.
Станкене Нина Владимировна, Контролер маг. мет. полуф. 5 р. 20003386.
Примерочный код: 6449610052

Общество с ограниченной ответственностью «Ранд»

620149, г. Екатеринбург, ул. Зоологическая дом 9 офис 212

ИНН 6685018991 КПП 665801001 ОГРН 1126685026192

Тел./факс (343) 287-35-59, e-mail:randekb@gmail.com

р/с 40702810416090000397 в Уральский банк ОАО Сбербанк России

к/с 30101810500000000674 БИК 046577674

ПАСПОРТ ИЗДЕЛИЯ №1133

НАИМЕНОВАНИЕ ПРЕДПРИЯТИЯ-ИЗГОТОВИТЕЛЯ: ООО «РАНД»

ДАТА ВЫДАЧИ: 17.11.2023 г.

НАИМЕНОВАНИЕ ИЗДЕЛИЯ: Скоба для изолирующей втулки КБ

ГРУЗОПОЛУЧАТЕЛЬ: АО «НТПК», 197374, Санкт-Петербург г, ул. Савушкина, дом 89, литер А, помещение 15-Н, кабинет 46

ДАТА ИЗГОТОВЛЕНИЯ: Ноябрь 2023

НОМЕР ПАРТИИ: 0711/1


МАРКА МАТЕРИАЛА: Сталь СтЗсп ГОСТ 380-2005

КОЛИЧЕСТВО: 300 000 шт.

МАССА: 20 000 кг

КОЛИЧЕСТВО УПАКОВОЧНЫХ МЕСТ: 20

ОТДЕЛ ТЕХНИЧЕСКОГО КОНТРОЛЯ:  **ОГАНЕСЯН А.Л.**

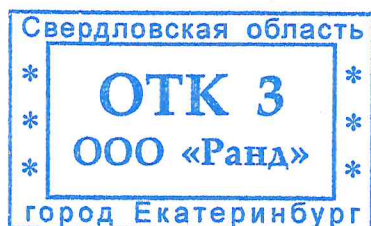

ООО "Перспектива"

107140, г. Москва, ул. Краснопрудная, д. 12/1, стр. 1, пом. 15,17
тел.: (495) 643-02-68 , факс.: (496) 225-11-35

ПАСПОРТ ИЗДЕЛИЯ

НАИМЕНОВАНИЕ ИЗГОТОВИТЕЛЯ: ООО "Перспектива"

УСЛОВНОЕ ОБОЗНАЧЕНИЕ: Втулка изолирующая полимерная ОП-142А
(ЦП-142)

НОМЕР ПАРТИИ ИЗДЕЛИЯ: 063/А

ДАТА ИЗГОТОВЛЕНИЯ: 13 марта 2023 г.

МАРКА МАТЕРИАЛА: Армамид ПА СВ 30-1

КОЛИЧЕСТВО ИЗДЕЛИЙ В ПАРТИИ, ШТ.: 50 000

МАССА НЕТТО РАСЧЕТНАЯ, КГ: 1 700

КОЛИЧЕСТВО УПАКОВАННЫХ МЕСТ, ШТ.: 50

ПОДТВЕРЖДЕНИЕ СООТВЕТСТВИЯ ИЗДЕЛИЙ ТРЕБОВАНИЯМ
ТУ 3185-024-55239716-2006 : СООТВЕТСТВУЕТ

СЕРТИФИКАТ СООТВЕТСТВИЯ РС ФЖТ № № ССЖТ-RU.OO11.Г.00888
Срок действия до **15 октября 2025 г.**

Выдан на : 50 000 шт.

КОПИЯ ВЕРНА
Генеральный директор ООО «Аскот»

И.В. Колотов

ШТАМП ОТК:

Дата выдачи: 9 апреля 2023 г.

ОТК

КОПИЯ ВЕРНА

Чернышов А.Г.
Уполномочен доверенностью
№ 69 от 28.07.2020 г.





ПАСПОРТ КАЧЕСТВА 624650186/2

Клиент	Акционерное общество "Невский Торгово-Промышленный комплекс"		
Адрес	197374, Россия, г. Санкт-Петербург, ул. Савушкина, д. 89 лит. А пом. 15-Н, каб. 46		
Грузополучатель	Акционерное общество "Невский Торгово-Промышленный комплекс"		
Адрес	197374, Россия, г. Санкт-Петербург, ул. Савушкина, д. 89 лит. А пом. 15-Н, каб. 46		
Вид отправления	08 Самовывоз		
№ Трансп. средства	№ прицепа	Всего по сертификату	
№ Дов/Накл	0000397853	от	Грузомест
Склад отгрузки	2060 ГП ЧП КЛЦ	Дата	13
			13.026
			13

Наименование продукции: Болты закладные

№ п/п	Код изделия	Масса брутто, т	Масса нетто, т	Стандарт	Партия	Марка стали	Размер	Исполнение	Упаковка	Поле допуска	Класс прочности	Консервация	Дата изготовления
1	RFG160171-22175-00	1,002	1,000	ГОСТ 16017-2014	9418583347	20	M22x175	1	Мягкий контейнер типа МКР-1,0С	8g	5.8	Нет	23.04.2024
2	RFG160171-22175-00	1,002	1,000	ГОСТ 16017-2014	9418583348	20	M22x175	1	Мягкий контейнер типа МКР-1,0С	8g	5.8	Нет	23.04.2024
3	RFG160171-22175-00	1,002	1,000	ГОСТ 16017-2014	9418583355	20	M22x175	1	Мягкий контейнер типа МКР-1,0С	8g	5.8	Нет	23.04.2024
4	RFG160171-22175-00	1,002	1,000	ГОСТ 16017-2014	9418583356	20	M22x175	1	Мягкий контейнер типа МКР-1,0С	8g	5.8	Нет	23.04.2024
5	RFG160171-22175-00	1,002	1,000	ГОСТ 16017-2014	9418583347	20	M22x175	1	Мягкий контейнер типа МКР-1,0С	8g	5.8	Нет	23.04.2024
6	RFG160171-22175-00	1,002	1,000	ГОСТ 16017-2014	9418583347	20	M22x175	1	Мягкий контейнер типа МКР-1,0С	8g	5.8	Нет	23.04.2024
7	RFG160171-22175-00	1,002	1,000	ГОСТ 16017-2014	9418583347	20	M22x175	1	Мягкий контейнер типа МКР-1,0С	8g	5.8	Нет	23.04.2024
8	RFG160171-22175-00	1,002	1,000	ГОСТ 16017-2014	9418583348	20	M22x175	1	Мягкий контейнер типа МКР-1,0С	8g	5.8	Нет	23.04.2024
9	RFG160171-22175-00	1,002	1,000	ГОСТ 16017-2014	9418583348	20	M22x175	1	Мягкий контейнер типа МКР-1,0С	8g	5.8	Нет	23.04.2024
10	RFG160171-22175-00	1,002	1,000	ГОСТ 16017-2014	9418583355	20	M22x175	1	Мягкий контейнер типа МКР-1,0С	8g	5.8	Нет	23.04.2024
11	RFG160171-22175-00	1,002	1,000	ГОСТ 16017-2014	9418583355	20	M22x175	1	Мягкий контейнер типа МКР-1,0С	8g	5.8	Нет	23.04.2024
12	RFG160171-22175-00	1,002	1,000	ГОСТ 16017-2014	9418583356	20	M22x175	1	Мягкий контейнер типа МКР-1,0С	8g	5.8	Нет	23.04.2024

РОССИЙСКАЯ ФЕДЕРАЦИЯ
Общество с ограниченной ответственностью
«Брянскрезинотехника»
Россия, 241022, г. Брянск, ул. Комарова, д. 35,
ИНН/КПП 3255052427/325701001
Тел: +7(920) 868-44-44; +7(980) 315-40-77

ПАСПОРТ качества №333В
Прокладка резиновая ЦП-143
ТУ 2539-161-01124323-2003

Номер партии №333В

Марка резиновой смеси: 6190

Количество прокладок: 8 000 шт

Масса нетто расчетная: 2 400 кг

Размеры прокладки: 165x148x15 мм

Дата изготовления: июль 2024 г.

Результат проверки:

Продукция соответствует требованиям ТУ 2539-161-01124323-2003

Начальник ОТК



Исх. №384 от 08 августа 2024 г.

С

Паспорт качества № 514.2

ОТК-09/P5 от 19.05.2022

ООО "Нижнесалдинский металлургический завод"
624742, г. Нижняя Салда, ул. Энгельса, 1
Отгрузка по договору № от 2024 г.

Грузоотправитель Общество с ограниченной ответственностью "Нижнесалдинский металлургический завод" Свердловская область, г. Нижняя Салда, ул. Энгельса, 1 83434532671
Грузополучатель Акционерное общество "НТПК"

Дата выписки: 18.04.2024
Вагон (машина): 0775EM31
Код способа отправления: 2

Адрес 197374, Санкт-Петербург г, Саушкина ул., дом 89, литер А, помещение 15-Н кабинет 46 тел.8-921-946-31-51
грузополучателя
Код получателя
Конечный Ультрамар ООО ИНН 7810565869 КПП 470701001

Выдан 30.07.2020г. Сертификат соответствия № ЕАЭС RU C-RU.ЖТ02.В.00488/20
Действителен до 29.07.2025 г., серия RU № 0241338

Наименование продукции: ПОДКЛАДКА КБ-65

НД (ГОСТ, ТУ): ГОСТ 16277-2016, ТУ 14-2Р-294-2005 ГОСТ 380-2005

№ п/п	Марка стали	Тип продукции	Номер партии	Фактическая масса продукции в тоннах	Сорт	Степень точности
1	СТЗСП	КБ-65	215	6.000	1	Повышенная
2	СТЗСП	КБ-65	217	5.620	1	Повышенная
ИТОГО				11.620		



По вопросам несоответствия товара по качеству или количеству обращаться в ООО "НСМЗ" на адрес info@nsmz.pro
В результате испытаний и освидетельствования указанные в паспорте подкладки КБ-65 сертифицированы (декларированы), признаны годными и соответствуют требованиям 1 сорта ГОСТ 16277-2016, ТУ 14-2Р-294-2005

Гарантийный срок службы подкладок КБ-65 с момента укладки в путь при условии соблюдения установленных правил транспортирования, выгрузки, хранения, сборки, укладки, эксплуатации и текущего содержания пути составляет десять лет
Способ утилизации-передача потребителям для использования в производстве в качестве металлургического сырья (код отхода - 4 61 010 01 20 5, класс опасности для окружающей среды - 5 (малоопасен)).



КОПИЯ ВЕРНА

Чернышов А.Г.
Уполномочен Доверенностью
№ 69 от 28.07.2022 г.



Представитель ОТК

Зарубина Л.Ю.
расшифровка подписи

Дата печати 18.04.2024

РОССИЙСКАЯ ФЕДЕРАЦИЯ
Общество с ограниченной ответственностью

«Брянскрезинотехника»

Россия, 241022, Брянская обл., г. Брянск, ул. Комарова, д. 35, оф.1

ИНН/КПП 3255052427/325701001

Тел: +7(920) 868-44-44; +7(980) 315-40-77

ПАСПОРТ качества №334В

Прокладка резиновая ЦП-328

ТУ 2539-161-01124323-2003

Номер партии №334В

Марка резиновой смеси: 6190

Количество прокладок: 10 000 шт

Масса нетто расчетная: 7 100 кг

Размеры прокладки: 399x145x25 мм

Дата изготовления: июль 2024г.


Результат проверки:

Продукция соответствует требованиям ТУ 2539-161-01124323-2003

Начальник ОТК



Исх. №384 от 08 августа 2024 г.

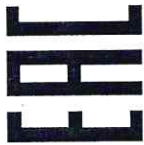

ПАСПОРТ КАЧЕСТВА 625096361/2

Клиент	Акционерное общество "Невский Торгово-Промышленный комплекс"		
Адрес	197374, Россия, г. Санкт-Петербург, ул. Савушкина, д. 89, Спецификация 0313750472 от 26.07.2024 лит. А, пом. 15-Н, каб. 46		
Грузополучатель	Акционерное общество "Невский Торгово-Промышленный комплекс"		
Адрес	197374, Россия, г. Санкт-Петербург, ул. Савушкина, д. 89, Трансп. документ лит. А, пом. 15-Н, каб. 46		
Вид отправления	08 Самовывоз		
№ Трансп. средства	№ прицепа	AB902335	Всего по сертификату
№ Дов/Накл	от	00.00.0000	Грузомест
Склад отгрузки	Дата	29.07.2024	Масса брутто, т
			Масса нетто, т
			10
			10,020
			10

Наименование продукции: Шуруп

№ п/п	Код изделия	Масса брутто, т	Масса нетто, т	Стандарт, ТУ	Партия	Марка стали	Размер	Исполнение	Упаковка	Консервация	Дата изготовления
1	RFG809001-24170-01	1,002	1,000	ГОСТ 809-2020	9418587205	20	24x170	1	Мягкий контейнер типа МКР-1,0С	Нет	23.05.2024
2	RFG809001-24170-01	1,002	1,000	ГОСТ 809-2020	9418587206	20	24x170	1	Мягкий контейнер типа МКР-1,0С	Нет	23.05.2024
3	RFG809001-24170-01	1,002	1,000	ГОСТ 809-2020	9418587207	20	24x170	1	Мягкий контейнер типа МКР-1,0С	Нет	23.05.2024
4	RFG809001-24170-01	1,002	1,000	ГОСТ 809-2020	9418587219	20	24x170	1	Мягкий контейнер типа МКР-1,0С	Нет	30.05.2024
5	RFG809001-24170-01	1,002	1,000	ГОСТ 809-2020	9418587230	20	24x170	1	Мягкий контейнер типа МКР-1,0С	Нет	30.05.2024
6	RFG809001-24170-01	1,002	1,000	ГОСТ 809-2020	9418587227	20	24x170	1	Мягкий контейнер типа МКР-1,0С	Нет	30.05.2024
7	RFG809001-24170-01	1,002	1,000	ГОСТ 809-2020	9418587192	20	24x170	1	Мягкий контейнер типа МКР-1,0С	Нет	31.05.2024
8	RFG809001-24170-01	1,002	1,000	ГОСТ 809-2020	9418587209	20	24x170	1	Мягкий контейнер типа МКР-1,0С	Нет	31.05.2024
9	RFG809001-24170-01	1,002	1,000	ГОСТ 809-2020	9418587206	20	24x170	1	Мягкий контейнер типа МКР-1,0С	Нет	23.05.2024
10	RFG809001-24170-01	1,002	1,000	ГОСТ 809-2020	9418587227	20	24x170	1	Мягкий контейнер типа МКР-1,0С	Нет	30.05.2024
	Итого	10,020	10,000								
	Итого по сертификату	10,020	10,000								

Показатели качества - результаты испытаний(Шуруп)

Партия	Плавка	Изгиб
9418587192	33586	Выдерживает
9418587205	33586	Выдерживает
9418587206	33586	Выдерживает
9418587207	33586	Выдерживает
9418587209	33586	Выдерживает
9418587219	33586	Выдерживает
9418587227	93904	Выдерживает
9418587230	33586	Выдерживает

Химический состав, %(Шуруп)

Плавка	C, %	Mn, %	Si, %	S, %	P, %	Cr, %	Ni, %	Cu, %	As, %	N, %
33586	0,20	0,45	0,22	0,009	0,005	0,06	0,06	0,03	0,001	0,008
93904	0,20	0,47	0,25	0,009	0,005	0,05	0,01	0,02	0,001	0,008

Утилизация изделий для железнодорожного пути осуществляется в соответствии с требованиями действующего Российского законодательства как черный лом.

Система менеджмента качества сертифицирована на соответствие требованиям МС ИСО 9001:2015. Указанная в сертификате качества продукция соответствует действующим в РФ стандартам и техническим условиям. При переписке по вопросам качества ссылаться на номер сертификата. При транспортировке и хранении не допускать воздействия влаги и агрессивной среды.

Декларация о соответствии на шурупы путевые 24x150 по чертежу №07-43-146 и 24x170 по чертежу №07-43-147 ЕАЭС N RU Д-РУ.ЖТ02.В.00671/21 от 28.04.2021 по 13.04.2026.

Маркировочный знак - 

ОТК

Н.В. Станкене



Электронный документ проверен, дата и время проверки: 29.07.2024, 15:06:41.
Станкене Нина Владимировна, Контролер мат.мет.полуп. 5 р, 20003386.
Проверочный код: 0449187277

ОТК-32/P4 от 19.05.2022

Паспорт качества № 1001

Общество с ограниченной ответственностью "Нижнесалдинский металлургический завод" Свердловская область, г. Нижняя

Грузополучатель

Салда, ул.Энгельса, 1834343/32-571

Грузополучатель

Акционерное общество "Акционерная компания "Железные дороги Якутии" - грузополучатель

Отгрузка по договору № 68/ОКЗ-ЦДЗС/21/111 от 30.03.2021

Разнарядка № 1475/ЦДЗС МВСП от 12.05.2023

Дата выписки: 15.08.2023

Вагон № 68243237

Код способа отправления: 1

Код СКМТР 1131000021

Наименование продукции: Накладка рельсовая двухголовая 1 Р65

НД: ГОСТ 33184-2014

Сертификат соответствия Выдан 12.03.2020г. № ЕАЭС RU С-РУ.ЖТ02.В 00382/20

Действителен до 11.03.2025 г., серия RU № 0201982

№ п/п	Дата изготовления	Номер партии	Масса партии в тоннах	Тип	Сорт	Термоупрочнение
1	13.08.2319	233	13.500	1 Р65	1	Заказ на изготовление выполнен с соблюдением условий
2	14.08.2023	234	25.900	1 Р65	1	Заказ на изготовление выполнен с соблюдением условий
			ИТОГО			
			39.400			

По вопросам несоответствия товара по качеству или количеству обращаться в ООО "НСМЗ" на адрес info@nsmz.ru

В результате испытаний и освидетельствования указанные в сертификате накладки сертифицированы (декларированы), признаны годными и соответствуют требованиям 1 сорта ГОСТ 33184-2014

Гарантийный срок службы накладок 1 Р65 с момента укладки в путь при условии соблюдения установленных правил транспортирования, выгрузки, хранения, укладки, эксплуатации и текущего содержания пути составляет пять лет.

Способ утилизации-передача потребителям для использования в производстве в качестве металлургического сырья (код отхода - 4 61 010 01 20 5, класс опасности для окружающей среды - 5 (малоопасен).

Назначенный срок службы, по истечению которого накладки считаются непригодными для использования по назначению и подлежат замене, составляет 15 лет.

Кроме аттестованной продукции отгружено: транспортная оснастка - 1 комплект

Вагон - 68243237(безлюковой)

Чернышов А.Г.

Уполномочен доверенностью № 69 от 28.07.2022 г.



Инспектор ЦТА ОАО "РЖД"

Пузырьков Н.С.

Представитель ОТК

Зарубина Г.Ю.

расшифровка подписи

Дата печати 15.08.2023

ПАСПОРТ КАЧЕСТВА 624623449/1


Клиент: Акционерное общество "Невский Торгово-Промышленный комплекс"
Адрес: 197374, Россия, г. Санкт-Петербург, ул. Савушкина, д. 89
лит. А пом. 15-Н, каб. 46
Грузополучатель: Акционерное общество "Невский Торгово-Промышленный комплекс"
Адрес: 197374, Россия, г. Санкт-Петербург, ул. Савушкина, д. 89
лит. А пом. 15-Н, каб. 46
Вид отправления: 08 Самовывоз
№ Трансп. средства: B005KC35RUS
№ Дов/Накл: 0000394554
Склад отгрузки: 2060 ГП ЧП КЛЦ

Спецификация 0313646346 от 22.03.2024
Договор 2001/10120960/11 от 01.10.2018
Трансп. документ
Всего по сертификату
Грузомест
Масса брутто, т
Масса нетто, т

7
6,628
6,614

Наименование продукции: Болты пугевые

№ п/п	Код издания	Масса брутто, т	Масса нетто, т	Стандарт	Партия	Марк а стали	Исполнение	Упаковка	Покрытие	Полс допуска	Класс прочности	Консервация	Дата изготовления	Размер болта
1	RFG115300-27160-12	1,002	1,000	ГОСТ 11530-2014	9419180001	20Г2Р	1	Мягкий контейнер типа МКР-1,0С	Без покрытия	8g	8.8	Нет	19.04.2024	M27x160
2	RFG115300-27160-12	1,002	1,000	ГОСТ 11530-2014	9419180000	20Г2Р	1	Мягкий контейнер типа МКР-1,0С	Без покрытия	8g	8.8	Нет	19.04.2024	M27x160
3	RFG115300-27160-12	1,002	1,000	ГОСТ 11530-2014	9419180001	20Г2Р	1	Мягкий контейнер типа МКР-1,0С	Без покрытия	8g	8.8	Нет	19.04.2024	M27x160
4	RFG115300-27160-12	1,002	1,000	ГОСТ 11530-2014	9419180001	20Г2Р	1	Мягкий контейнер типа МКР-1,0С	Без покрытия	8g	8.8	Нет	19.04.2024	M27x160
5	RFG115300-27160-12	1,002	1,000	ГОСТ 11530-2014	9419180001	20Г2Р	1	Мягкий контейнер типа МКР-1,0С	Без покрытия	8g	8.8	Нет	19.04.2024	M27x160
6	RFG115300-27160-12	1,002	1,000	ГОСТ 11530-2014	9419180000	20Г2Р	1	Мягкий контейнер типа МКР-1,0С	Без покрытия	8g	8.8	Нет	19.04.2024	M27x160
7	RFG115300-27160-12	0,616	0,614	ГОСТ 11530-2014	9419180000	20Г2Р	1	Мягкий контейнер типа МКР-1,0С	Без покрытия	8g	8.8	Нет	19.04.2024	M27x160
	Итого	6,628	6,614											
	Итого по сертификату	6,628	6,614											

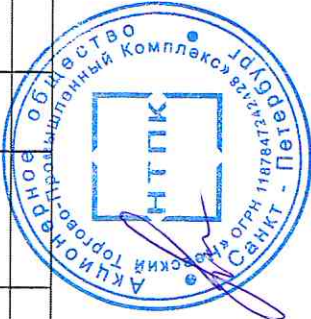

Показатели качества - результаты испытаний



ПАСПОРТ КАЧЕСТВА 623640047/5

Клиент: Акционерное общество "Невский Торгово-Промышленный комплекс"
Адрес: 197374, Россия, г. Санкт-Петербург, ул. Савушкина, д. 89
лит. А пом. 15-Н, каб. 46
Грузополучатель: Акционерное общество "Невский Торгово-Промышленный комплекс"
Адрес: 197374, Россия, г. Санкт-Петербург, ул. Савушкина, д. 89
лит. А пом. 15-Н, каб. 46
Вид отправления: 01 ЖД
№ Трансп. средства: 56304538
№ Дов/Накл: 0000304517
Склад отгрузки: 2060 ГП ЧП КЛЦ

Спецификация 03135-17462 от 25.09.2023
Договор 2001/10120960/11 от 01.10.2018
Трансп. документ

Всего по сертификату
Грузомест 5
Масса брутто, т 5,010
Масса нетто, т 5

Наименование продукции: Гайки ж/д

№ п/п	Код изделия	Масса брутто, т	Масса нетто, т	Стандарт	Партия	Марка стали	Размер	Исполнение	Упаковка	Поле допуска	Класс прочности	Консервация	Дата изготовления
1	RFG115320-00027-02	1,002	1,000	ГОСТ 11532-2014	9413281032	35	M27	2	Мягкий контейнер типа МКР-1,0С	7Н	5	Нет	03.08.2023
2	RFG115320-00027-02	1,002	1,000	ГОСТ 11532-2014	9413281072	35	M27	2	Мягкий контейнер типа МКР-1,0С	7Н	5	Нет	18.09.2023
3	RFG115320-00027-02	1,002	1,000	ГОСТ 11532-2014	9413281073	35	M27	2	Мягкий контейнер типа МКР-1,0С	7Н	5	Нет	21.09.2023
4	RFG115320-00027-02	1,002	1,000	ГОСТ 11532-2014	9413281072	35	M27	2	Мягкий контейнер типа МКР-1,0С	7Н	5	Нет	18.09.2023
5	RFG115320-00027-02	1,002	1,000	ГОСТ 11532-2014	9413281073	35	M27	2	Мягкий контейнер типа МКР-1,0С	7Н	5	Нет	21.09.2023
	Итого	5,010	5,000										
	Итого по сертификату	5,010	5,000										

Показатели качества и результаты испытаний

Чернышов А.Г.
Уполномочен доверенностью
№ 69 от 28.07.2022 г.

АКЦИОНЕРНО-ТОРГОВО-ПРОМЫШЛЕННАЯ КОМПЛЕКС "НЕВСКИЙ" Санкт - Петербург

КОПИЯ ВЕРНА

КОПИЯ ВЕРНА



СТАЛЬ
ММК-МЕТИЗ

Открытое акционерное общество
"Магнитогорский метизно-
калывочный завод "ММК-
МЕТИЗ" (ОАО "ММК-МЕТИЗ") ул.
Метизников, 5,
г. Магнитогорск, Челябинская
область, Россия, 455019
Телефоны: Сбыт 8(3519) 24-70-33,
факс 25-48-00,
начальник ЦКП 8(3519) 24-14-09
E-mail: quality@mmk-metiz.ru

Дата выдачи паспорта

ПАСПОРТ КАЧЕСТВА № Г21-2034

29.05.2022 15:12

Грузополучатель

ОАО МАГНИТОГОРСКИЙ МЕТИЗНО-КАЛЫВОВОЧНЫЙ ЗАВОД ММК-МЕТИЗ

Акционерное общество "НТГК" 197374, Санкт-Петербург г, Самуишная ул., дом 69, литер А, помещение 15-Н кабинет 46

Шайбы пружинные лутевые

Наименования продукции

Договор № МК209464
Доставка № МК209464
МК2094642094640083-34308365

Транспортное средство (вид транспорта, номер)

ДАФ Х 314 ТТ/174 ВР 1888-74

ПОКАЗАТЕЛИ КАЧЕСТВА

№ п/п	Условная обозначение	Марка стали	Номер партии	Условное обозначение ОАО "ММК-МЕТИЗ"	Предел прочности на растяжение, Р _т , МПа	Напряжение от пробной нагрузки, Sp, МПа	Пробная нагрузка, ка, Н	Испытание на долговременный изгиб	Пружинные свойства	Трещиноватость, НРС	Твердость, НВ	Твердость, HBW	Ударная вязкость (работа удара), Дж	Консервация	Вид упаковки	Нетто, т	Брутто, т	Количество мест	Количество штук
1	Шайба 24.40C2A ГОСТ 19115-91	40C2A	890288	A86-37.22	-	-	-	-	Уд	-	44-46	-	-	-	Мягкий контейнер	0.95	0.952	1	0
2	Шайба 24.40C2A ГОСТ 19115-91	40C2A	890288	A86-43.22	-	-	-	-	Уд	-	43-46	-	-	-	Мягкий контейнер	1	1.002	1	0
3	Шайба 24.40C2A ГОСТ 19115-91	40C2A	890285	A86-56.22	-	-	-	-	Уд	-	45-48	-	-	-	Мягкий контейнер	0.05	0.052	1	0
4	Шайба 27.40C2A ГОСТ 19115-91	40C2A	891388	A86-79.22	-	-	-	-	Уд	-	44-47	-	-	-	Мягкий контейнер	1	1.002	1	0
5	Шайба 24.40C2A ГОСТ 19115-91	40C2A	891387	A86-129.22	-	-	-	-	Уд	-	44-46	-	-	-	Мягкий контейнер	1	1.002	1	0
6	Шайба 24.40C2A ГОСТ 19115-91	40C2A	890558	A86-133.22	-	-	-	-	Уд	-	43-46	-	-	-	Мягкий контейнер	1	1.002	1	0
7	Шайба 24.40C2A ГОСТ 19115-91	40C2A	893777	A86-134.22	-	-	-	-	Уд	-	43-46	-	-	-	Мягкий контейнер	1	1.002	1	0
8	Шайба 24.40C2A ГОСТ 19115-91	40C2A	891387	A86-139.22	-	-	-	-	Уд	-	44-46	-	-	-	Мягкий контейнер	1	1.002	1	0
9	Шайба 24.40C2A ГОСТ 19115-91	40C2A	891387	A86-140.22	-	-	-	-	Уд	-	44-47	-	-	-	Мягкий контейнер	1	1.002	1	0
10	Шайба 27.40C2A ГОСТ 19115-91	40C2A	891388	A86-146.22	-	-	-	-	Уд	-	43-46	-	-	-	Мягкий контейнер	1	1.002	1	0
11	Шайба 27.40C2A ГОСТ 19115-91	40C2A	891388	A86-147.22	-	-	-	-	Уд	-	43-45	-	-	-	Мягкий контейнер	1	1.002	1	0
12	Шайба 27.40C2A ГОСТ 19115-91	40C2A	891388	A86-150.22	-	-	-	-	Уд	-	43-45	-	-	-	Мягкий контейнер	1	1.002	1	0
13	Шайба 27.40C2A ГОСТ 19115-91	40C2A	891388	A86-152.22	-	-	-	-	Уд	-	44-47	-	-	-	Мягкий контейнер	1	1.002	1	0



СТАЛЬ
ММК-МЕТИЗ

Открытое акционерное общество
"Магнитогорский метизно-
калыворочный завод "ММК-
МЕТИЗ"(ОАО "ММК-МЕТИЗ") ул.
Метизников, 5,
г. Магнитогорск, Челябинская
область, Россия, 455019
Телефоны: сбыт 8(3519) 24-70-33,
факс 25-46-00,
начальник ЦКП 8(3519) 24-14-09
E-mail: quality@mmk-metiz.ru

ПАСПОРТ КАЧЕСТВА № Г21-2034

Дата выдачи паспорта 28.05.2022 15:12

Продивец

ОАО МАГНИТОГОРСКИЙ МЕТИЗНО-КАЛЫВОРОЧНЫЙ ЗАВОД ММК-МЕТИЗ

Грузополучатель

Акционерное общество "НТПК" 197374, Санкт-Петербург г, Сапушкина ул., дом 89, литер А, помещение 15-Н кабинет 46

Наименование продукции

Шайбы пружинные лутевые

Договор № МК209464

Доставка № МК2094642094640083-34898365

Транспортное средство (вид транспорта, номер)

ДАФ Х 314 ТТ/174 ВР 1888-74

Примечание:

Note:

При переписке по вопросам качества ссылаться на номер паспорта

Продукция соответствует ТР ТС


Утилизацию проводит потребитель

Приемо-сдаточные испытания проведены испытательной лабораторией ОАО "ММК-МЕТИЗ"

Контролер ЦКП

СУХОВА ИРИНА НИКОЛАЕВНА

Подпись

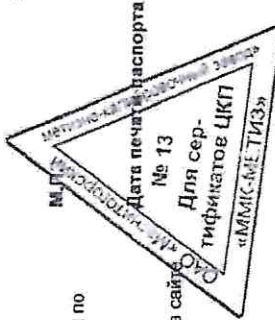


29 мая 2022

По результатам приемо-сдаточных испытаний и приемочного контроля продукция признана пригодной для использования по назначению

Используйте QR-код (либо www.qr.mmk.ru) для проверки подлинности сертификата/паспорта качества. Обратная связь на сайте www.mmk-metiz.ru в разделе "Покупателям"



КОПИЯ ВЕРНА
Чепных А.Г.
Уполномочен доверенностью
№ 69 от 28.07.2022 г.

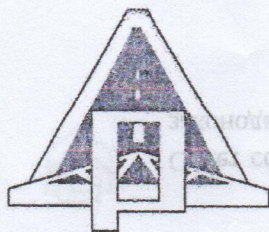

РОССИЙСКАЯ ФЕДЕРАЦИЯ

Акционерное общество

«ПАВЛОВСК НЕРУД»

396446 Воронежская обл, Павловский р-он, с
Елизаветовка

MSRDS RU.DT.01.30

срок действия с 14.02.2022 г. по 13.02.2025 г.

ПАСПОРТ ПРОДУКЦИИ № 142

Выдан «11» марта 2022 г

1. Щебень из плотных горных пород (гранитов) фракции свыше 20 до 40 мм
4. Дата отгрузки «11» 03.2022 г. кол-во 1671 тонн 000 м
5. № партии 031499 № накладной 70 031499

6. Результаты лабораторных испытаний:

6.1. Зерновой состав:

Диаметр отверстий контрольных сит, мм	d наиб.	0,5 (d наиб. + D наиб.)	D наиб.	1,25 D наиб.
20	20	30	40	50
Полные остатки на ситах, % по массе	91,4	55,5	9,4	0,0

6.2. Содержание:

- 6.2.1. зёрен пластинчатой и игольчатой формы 20,4 3 группа %
6.2.2. пылевидных илистых и глинистых частиц 0,60 в том числе глины в комках 0,0 %
6.2.3. зёрен слабых пород 0,0 %
6.2.4. вредных компонентов: см. приложение %

6.3. Марка щебня по дробимости 1400

6.4. Марка щебня по истираемости HI

6.5. Марка щебня по морозостойкости F 300

6.6. Насыпная плотность для перевода количества материала из единиц массы в объемные 1,36 т/м³

6.7. Удельная эффективная активность радионуклидов (А эфф.) 265,7 Бк/кг

Первый класс использования (протокол № 88п от 31.01.2022)

ФБУЗ «Центр гигиены и эпидемиологии в Воронежской области»

6.8. Устойчивость структуры щебня против распада 0,27 %

Заключение: щебень фр. 20-40 мм соответствует требованию ГОСТ 8267-93

Контрольный мастер ОТК

Скураторова Е.А.

«ВЕРНО»

Главный бухгалтер
Т.В. Кандаурова

Приложение к паспорту продукции № _____ протокол № 392/21 от 19.03.2021 г.

Таблица 1

Наименование вредных компонентов и примесей	Требования ГОСТ 8267-93 приложение А	Фактические показатели
Аморфные разновидности диоксида кремния, растворимые в щелочах	Не более 50 ммоль/л	4,33 ммоль/л
Сульфаты и сульфиды в пересчёте на SO ₃	1,5% по массе	0,10 % по массе
Пирит	4 % по массе	0,20 % по массе
Породообразующие слюды и гидрослюды	15 % по объёму силикатов	4,7%
Галоидные соединения	0,1 % по массе в пересчёте на ион хлора	0,02 %
Свободные волокна асбеста	0,25 % по массе	0,0% по массе
Уголь и древесные остатки	1% по массе	0,0% по массе
Оксиды и гидрооксиды железа (магнетит, гетит, гематит и др.)	10 % по объёму каждого или их суммы не более 15 %	0,01 %

Контрольный мастер ОТК _____

Скуратова Е.А.

«ВЕРНО»
Главный бухгалтер
Т.В. Кандаурова



ФЕДЕРАЛЬНАЯ СЛУЖБА ПО НАДЗОРУ В СФЕРЕ ЗАЩИТЫ
ПРАВ ПОТРЕБИТЕЛЕЙ И БЛАГОПОЛУЧИЯ ЧЕЛОВЕКА
ФЕДЕРАЛЬНОЕ БЮДЖЕТНОЕ УЧРЕЖДЕНИЕ ЗДРАВООХРАНЕНИЯ
«ЦЕНТР ГИГИЕНЫ И ЭПИДЕМИОЛОГИИ В ВОРОНЕЖСКОЙ ОБЛАСТИ»
ФИЛИАЛ ФЕДЕРАЛЬНОГО БЮДЖЕТНОГО УЧРЕЖДЕНИЯ ЗДРАВООХРАНЕНИЯ
«ЦЕНТР ГИГИЕНЫ И ЭПИДЕМИОЛОГИИ В ВОРОНЕЖСКОЙ ОБЛАСТИ» В ПАВЛОВСКОМ,
БОГУЧАРСКОМ, ВЕРХНЕМАМОНСКОМ РАЙОНАХ
ИСПЫТАТЕЛЬНАЯ ЛАБОРАТОРИЯ

Юридический адрес и место осуществления деятельности ИЛ: 396422, Воронежская область, Павловский район, г. Павловск, ул. К.Готвальда, 12
Телефон/факс: 2-53-93, 2-57-64, 2-44-93
e-mail: pvlses@mail.ru
ОКПО 01661844
ОГРН 1053600128889.
ИНН 3665049241
КПП 362002001

Уникальный номер записи об аккредитации в реестре аккредитованных лиц: РОСС RU.0001.510199



УТВЕРЖДАЮ:
Е.В. Третьякова

Дата утверждения: 4.01.22

ПРОТОКОЛ ИСПЫТАНИЙ

№ 88п от 31 января 2022г.

1. Наименование заказчика: АО «Павловск Неруд»
2. Адрес заказчика (юридический/фактический): Россия, Воронежская область, Павловский район, с.Елизаветовка
3. Наименование и описание объекта (образца) испытаний, дата изготовления (для продукции): Щебень гранитный ГОСТ 8267-93; упаковка: ПЭТ пакет; вес (объем) пробы для испытаний: 1 кг; партия 4300000 кг, дата выработки 16.01.2022г
4. Изготовитель (фирма, предприятие, организация): АО «Павловск Неруд», Россия, Воронежская область, Павловский район, с.Елизаветовка
страна: Россия
5. Место отбора: карьер, АО «Павловск Неруд»
6. Условия отбора, доставки: образец доставлен в опечатанном виде (печать АО «Павловск Неруд»), автотранспортом
Дата и время отбора: 17.01.2022г. 09:00
ФИО, должность специалиста проводившего отбор: проба отобрана начальником ОТК АО «Павловск Неруд» Сладких Ольгой Николаевной
Условия доставки, ссылка на план и методы отбора: соответствуют НД
Дата и время доставки в ИЛ: 25.01.2022г. 10:00
7. Дополнительные сведения: Протокол (Акт) отбора № от 25.01.2021 г
Проба отобрана в соответствии с нормативными документами.
Основание: договор № 158 от 17.01.2022 г. Проба отобрана в соответствии с ГОСТ 30108-94 «Материалы и изделия строительные. Определение удельной эффективной активности естественных радионуклидов».
8. Код образца (пробы): ВР 88-05п



Протокол № 88п

*Результаты отбора относятся к представленному заказчиком образцу, поэтому лаборатория не несет ответственности за стадию отбора образца и достоверность информации, представленной в данных разделах протокола.
Результаты исследований (испытаний) /измерений относятся к представленному заказчиком образцу.
Протокол характеризует исключительно испытанный объект и не может быть частично воспроизведен без согласия ИЛ

9. Средства измерений:

№ п/п	Наименование, тип	Заводской номер	Номер в Госреестре	№ свидетельства о поверке, протокола об аттестации	Срок действия
1.	Установка спектрометрическая СКС-99 «Спутник»	748-Б-Г, 2003	18488-03	С-Т/02-02-2021/34157175	01.02.2022
2.	Контрольный источник гамма-излучения типа ОИСН-22-4,5	20002	-	паспорт	18.08.2026

10. Условия проведения испытаний: соответствуют требованиям нормативных документов и приведены в технических записях лаборатории (ий)

11. Отклонения процедуры проведения испытания от стандартной процедуры по методу испытаний: да или нет

12. Место проведения испытаний: _____
(для измерений если они проводятся не по адресу лаборатории)

Результаты испытаний

Санитарно-гигиеническое отделение ИЛ				
№ п/п	Определяемый показатель	Единицы измерения	Результаты испытаний	НД на методы испытаний
Образец поступил: 28.01.2022 г.				
Дата начала испытаний: 28.01.2022 г. Дата выдачи результата: 31.01.2022 г.				
1.	Цезий-137	Бк/кг	0,502±0,125	ГОСТ 30108-94 «Материалы и изделия строительные. Определение удельной эффективной активности естественных радионуклидов»
2.	Калий-40	Бк/кг	1250,4±233,2	
3.	Торий-232	Бк/кг	84,6±40,3	
4.	Радий-226	Бк/кг	70,10±36,58	
5.	Удельная эффективная активность	Бк/кг	265,70±89,65	
Испытания проводил(и): Третьякова Е.В., химик-эксперт медицинской организации (ФИО, должность)				

Лицо ответственное за оформление протокола Жукова Н.И., документовед группы приема, кодирования, регистрации проб и выдачи результатов лабораторных исследований
(подпись)



Объект капитального строительства:

«Ремонт аварийных переездов ЖД путей № 8 (пути № и №2), б/н (путь №1) у ЛСЦ, инв.№460000594 и ремонт аварийного переезда ЖД путей №30 у ЖДЦ, инв.№460000595»

(наименование проектной документации, почтовый или строительный адрес объекта капитального строительства)

Застройщик (технический заказчик, эксплуатирующая организация или региональный оператор):

АО «Коломенский завод» ОГРН 1025002737242, ИНН 5022013517, 140408, Московская обл., г.Коломна, ул. Партизан, д.42

(фамилия, имя, отчество, адрес места жительства, ОГНИП, ИНН индивидуального предпринимателя, наименование, ОГРН, ИНН, место нахождения юридического лица, телефон/факс, наименование, ОГРН, ИНН саморегулируемой организации, членом которой является – для индивидуальных предпринимателей и юридических лиц; фамилия, имя, отчество, паспортные данные, адрес места жительства, телефон/факс – для физических лиц, не являющихся индивидуальными предпринимателями)

Лицо, осуществляющее строительство: ООО «КиКГЕОСТРОЙ», ОГРН 1127747247704, ИНН 7709918820, 109004, Г.МОСКВА, УЛ. ЗЕМЛЯНОЙ ВАЛ, Д.65, КВ.59, тел. +7 (495) 915-24-71, член саморегулируемой ассоциации СРО «МАС» регистрационный номер СРО-С-148-24122009

(фамилия, имя, отчество, адрес места жительства, ОГНИП, ИНН индивидуального предпринимателя, наименование, ОГРН, ИНН, место нахождения юридического лица, телефон/факс, наименование, ОГРН, ИНН саморегулируемой организации, членом которой является)

Лицо, осуществляющее подготовку проектной документации: ООО «КиКГЕОСТРОЙ», ОГРН 1127747247704, ИНН 7709918820, 109004, Г.МОСКВА, УЛ. ЗЕМЛЯНОЙ ВАЛ, Д.65, КВ.59, тел. +7 (495) 915-24-71, член саморегулируемой ассоциации СРО «Объединение проектировщиков «УниверсалПроект», регистрационный номер СРО-П-179-12122012

(фамилия, имя, отчество, адрес места жительства, ОГНИП, ИНН индивидуального предпринимателя, наименование, ОГРН, ИНН, место нахождения юридического лица, телефон/факс, наименование, ОГРН, ИНН саморегулируемой организации, членом которой является)

Лицо, осуществляющее строительство, выполнившее работы, подлежащие освидетельствованию:

1. ООО «ШЕЛПРОКК», ОГРН 1237700462427, ИНН 9726048866, 117535, Г.МОСКВА, МУНИЦИПАЛЬНЫЙ ОКРУГ ЧЕРТАНОВО ЮЖНОЕ, ПРОЕЗД 3-Й ДОРОЖНЫЙ, Д. 6, К. 2, член саморегулируемой ассоциации «Архитектурное наследие», регистрационный номер СРО-С-230-07092010

2. ООО «ЭлектроЭнергетика», ОГРН 1175074004698, ИНН 5037011400, 142281, Московская обл., г. Протвино, Кременковское ш., д. 5, член саморегулируемой ассоциации «Объединение Специализированных Организаций Профессиональные Строители», регистрационный номер СРО-С-219-21042010

(фамилия, имя, отчество, адрес места жительства, ОГНИП, ИНН индивидуального предпринимателя, наименование, ОГРН, ИНН, место нахождения юридического лица, телефон/факс, наименование, ОГРН, ИНН саморегулируемой организации, членом которой является)

АКТ**освидетельствования скрытых работ**

№ КЗ/20-06-СП1-7

«09» июля 2024г.

(дата составления акта)

Представитель застройщика (технического заказчика, эксплуатирующей организации или регионального оператора) по вопросам строительного контроля:

Инженер строительного надзора ОЭРЗиС АО «Коломенский завод» Никифоров С.И., распоряжение №501/101 от 25.06.2024г.

(должность, фамилия, инициалы, идентификационный номер в национальном реестре специалистов в области строительства, реквизиты распорядительного документа, подтверждающего полномочия, с указанием наименования, ОГРН, ИНН, места нахождения юридического лица, фамилии, имени, отчества, адреса места жительства, ОГНИП, ИНН индивидуального предпринимателя)

Представитель лица, осуществляющего строительство:

Руководитель проекта ООО «КиКГЕОСТРОЙ» Арсеньев Д.С. приказ №1-КЗ от 20.06.2024г.

(должность, фамилия, инициалы, реквизиты распорядительного документа, подтверждающего полномочия)

Представитель лица, осуществляющего строительство, по вопросам строительного контроля (специалист по организации строительства): -

(должность, фамилия, инициалы, идентификационный номер в национальном реестре специалистов в области строительства, реквизиты распорядительного документа, подтверждающего полномочия)

Представитель лица, осуществляющего подготовку проектной документации:

-

(должность, фамилия, инициалы, реквизиты распорядительного документа, подтверждающего полномочия, с указанием наименования, ОГРН, ИНН, места нахождения юридического лица, фамилии, имени, отчества, адреса места жительства, ОГНИП, ИНН индивидуального предпринимателя, наименование, ОГРН, ИНН саморегулируемой организации, членом которой является указанное юридическое лицо, индивидуальный предприниматель)

Представитель лица, выполнившего работы, подлежащие освидетельствованию:

1. Старший прораб ООО «ШЕЛПРОКК» Шинкарев М.В., приказ №13 от 26.06.2024г.

2. Начальник участка ООО «ЭлектроЭнергетика» Денисов Д.Н., приказ № 01/06 от 20.06.2024г.

(должность, фамилия, инициалы, реквизиты распорядительного документа, подтверждающего полномочия, с указанием наименования, ОГРН, ИНН, места нахождения юридического лица, фамилии, имени, отчества, адреса места жительства, ОГНИП, ИНН индивидуального предпринимателя)

а также иные представители лиц, участвующих в освидетельствовании:

(должность с указанием наименования организации, фамилия, инициалы, реквизиты распорядительного документа, подтверждающего полномочия)

произвели осмотр работ, выполненных

ООО "ШЕЛПРОКК", ООО "ЭлектроЭнергетика"

(наименование лица, выполнившего работы, подлежащие освидетельствованию)

и составили настоящий акт о нижеследующем:

1. К освидетельствованию предъявлены следующие работы:

Балластировка, выправка и рихтовка жд. пути №7а переезд №30

(наименование скрытых работ)

2. Работы выполнены по проектной документации

Техническое задание к Договору подряда №2 от 10.07.2024г.

(номер, другие реквизиты чертежа, наименование проектной и/или рабочей документации, сведения о лицах, осуществляющих подготовку раздела проектной и/или рабочей документации)

3. При выполнении работ применены:

Щебень фракции 20-40мм паспорт продукции №142 от 11.03.2022г. протокол испытаний №88п от 31.01.2022г.

(наименование строительных материалов (изделий), реквизиты сертификатов и/или других документов, подтверждающих их качество и безопасность)

4. Предъявлены документы, подтверждающие соответствие работ предъявляемым требованиям:

Исполнительная схема №7. Балластировка, выправка и рихтовка жд. пути №7а переезд №30

(исполнительные схемы и чертежи, результаты экспертиз, обследований, лабораторных и иных испытаний выполненных работ, проведенных в процессе строительного контроля)

5. Даты: начала работ: «08» июля 2024 г.

окончания работ: «09» июля 2024 г.

6. Работы выполнены в соответствии:

СП 37.13330.2012 «Промышленный транспорт», СП 119.13330.2017 «Железные дороги колеи 1520 мм», СП 238.1326000.2015 «Железнодорожный путь»

(наименования и структурные единицы технических регламентов, иных нормативных правовых актов, разделы проектной и/или рабочей документации)

7. Разрешается производство последующих работ

Устройство асфальтового покрытия переезда №30

(наименование работ, конструкций, участков сетей инженерно-технического обеспечения)

Дополнительные сведения: отсутствуют

Акт составлен в 5 (пяти) экземплярах.

Приложения:

1.Исполнительная схема №7. Балластировка, выправка и рихтовка жд. пути №7а переезд №30 – 1 лист;

2.Щебень фракции 20-40мм паспорт продукции №142 от 11.03.2022г. – 2 листа;

3. Протокол испытаний №88п от 31.01.2022г – 2 листа.

Представитель застройщика (технического заказчика, эксплуатирующей организации или регионального оператора) по вопросам строительного контроля

Никифоров С.И.

(фамилия, инициалы, подпись)

Представитель лица, осуществляющего строительство

Арсеньев Д.С.

(фамилия, инициалы, подпись)

Представитель лица, осуществляющего строительство, по вопросам строительного контроля (специалист по организации строительства)

-

(фамилия, инициалы, подпись)

Представитель лица, осуществляющего подготовку проектной документации

-

(фамилия, инициалы, подпись)

Представитель лица, выполнившего работы, подлежащие освидетельствованию

1. Шинкарев М.В.


(фамилия, инициалы, подпись)

2. Денисов Д.Н.

(фамилия, инициалы, подпись)


Представители иных лиц

(фамилия, инициалы, подпись)

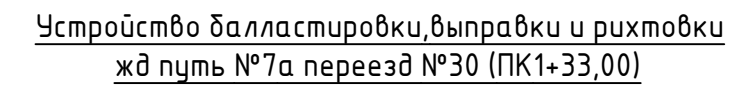

Формат А3

Инв. № подл.	Подп. и дата	Взам. инв. №

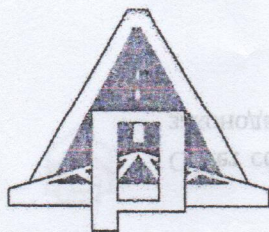

РОССИЙСКАЯ ФЕДЕРАЦИЯ

Акционерное общество

«ПАВЛОВСК НЕРУД»

396446 Воронежская обл, Павловский р-он, с
Елизаветовка

MSRDS RU.DT.01.30

срок действия с 14.02.2022 г. по 13.02.2025 г.

ПАСПОРТ ПРОДУКЦИИ № 142

Выдан «11» марта 2022 г

1. Щебень из плотных горных пород (гранитов) фракции свыше 20 до 40 мм
2. ГОСТ 8267-93 *шурфов, каменщическ*
3. *применя* *Аз. Гран. тм. дорож. ф.е*
4. Дата отгрузки «11» 03.2022 г. кол-во 1671 тонн 000м
5. № партии 031499 № накладной 70 031499

6. Результаты лабораторных испытаний:

6.1. Зерновой состав:

Диаметр отверстий контрольных сит, мм	d наиб.	0,5 (d наиб. + D наиб.)	D наиб.	1,25 D наиб.
20	20	30	40	50
Полные остатки на ситах, % по массе	91,4	55,5	9,4	0,0

6.2. Содержание:

- 6.2.1. зёрен пластинчатой и игольчатой формы 20,4 3 группа %
6.2.2. пылевидных илистых и глинистых частиц 0,60 в том числе глины в комках 0,0 %
6.2.3. зёрен слабых пород 0,0 %
6.2.4. вредных компонентов: см. приложение %

6.3. Марка щебня по дробимости 1400

6.4. Марка щебня по истираемости HI

6.5. Марка щебня по морозостойкости F 300

6.6. Насыпная плотность для перевода количества материала из единиц массы в объемные 1,36 т/м³

6.7. Удельная эффективная активность радионуклидов (А эфф.) 265,7 Бк/кг

Первый класс использования (протокол № 88п от 31.01.2022)

ФБУЗ «Центр гигиены и эпидемиологии в Воронежской области»

6.8. Устойчивость структуры щебня против распада 0,27 %

Заключение: щебень фр. 20-40 мм соответствует требованию ГОСТ 8267-93

Контрольный мастер ОТК

Скураторова Е.А.

«ВЕРНО»

Главный бухгалтер
Т.В. Кандаурова

Приложение к паспорту продукции № _____ протокол № 392/21 от 19.03.2021 г.

Таблица 1

Наименование вредных компонентов и примесей	Требования ГОСТ 8267-93 приложение А	Фактические показатели
Аморфные разновидности диоксида кремния, растворимые в щелочах	Не более 50 ммоль/л	4,33 ммоль/л
Сульфаты и сульфиды в пересчёте на SO ₃	1,5% по массе	0,10 % по массе
Пирит	4 % по массе	0,20 % по массе
Породообразующие слюды и гидрослюды	15 % по объёму силикатов	4,7%
Галоидные соединения	0,1 % по массе в пересчёте на ион хлора	0,02 %
Свободные волокна асбеста	0,25 % по массе	0,0% по массе
Уголь и древесные остатки	1% по массе	0,0% по массе
Оксиды и гидрооксиды железа (магнетит, гетит, гематит и др.)	10 % по объёму каждого или их суммы не более 15 %	0,01 %

Контрольный мастер ОТК _____

Скуратова Е.А.

«ВЕРНО»
Главный бухгалтер
Т.В. Кандаурова



ФЕДЕРАЛЬНАЯ СЛУЖБА ПО НАДЗОРУ В СФЕРЕ ЗАЩИТЫ
ПРАВ ПОТРЕБИТЕЛЕЙ И БЛАГОПОЛУЧИЯ ЧЕЛОВЕКА
ФЕДЕРАЛЬНОЕ БЮДЖЕТНОЕ УЧРЕЖДЕНИЕ ЗДРАВООХРАНЕНИЯ
«ЦЕНТР ГИГИЕНЫ И ЭПИДЕМИОЛОГИИ В ВОРОНЕЖСКОЙ ОБЛАСТИ»
ФИЛИАЛ ФЕДЕРАЛЬНОГО БЮДЖЕТНОГО УЧРЕЖДЕНИЯ ЗДРАВООХРАНЕНИЯ
«ЦЕНТР ГИГИЕНЫ И ЭПИДЕМИОЛОГИИ В ВОРОНЕЖСКОЙ ОБЛАСТИ» В ПАВЛОВСКОМ,
БОГУЧАРСКОМ, ВЕРХНЕМАМОНСКОМ РАЙОНАХ
ИСПЫТАТЕЛЬНАЯ ЛАБОРАТОРИЯ

Юридический адрес и место осуществления деятельности ИЛ: 396422, Воронежская область, Павловский район, г. Павловск, ул. К.Готвальда, 12
Телефон/факс: 2-53-93, 2-57-64, 2-44-93
e-mail: pvlses@mail.ru
ОКПО 01661844
ОГРН 1053600128889.
ИНН 3665049241
КПП 362002001

Уникальный номер записи об аккредитации в реестре аккредитованных лиц: РОСС RU.0001.510199



УТВЕРЖДАЮ:
Е.В. Третьякова

Дата утверждения: 4.01.22

ПРОТОКОЛ ИСПЫТАНИЙ

№ 88п от 31 января 2022г.

1. Наименование заказчика: АО «Павловск Неруд»
2. Адрес заказчика (юридический/фактический): Россия, Воронежская область, Павловский район, с.Елизаветовка
3. Наименование и описание объекта (образца) испытаний, дата изготовления (для продукции): Щебень гранитный ГОСТ 8267-93; упаковка: ПЭТ пакет; вес (объем) пробы для испытаний: 1 кг; партия 4300000 кг, дата выработки 16.01.2022г
4. Изготовитель (фирма, предприятие, организация): АО «Павловск Неруд», Россия, Воронежская область, Павловский район, с.Елизаветовка
страна: Россия
5. Место отбора: карьер, АО «Павловск Неруд»
6. Условия отбора, доставки: образец доставлен в опечатанном виде (печать АО «Павловск Неруд»), автотранспортом
Дата и время отбора: 17.01.2022г. 09:00
ФИО, должность специалиста проводившего отбор: проба отобрана начальником ОТК АО «Павловск Неруд» Сладких Ольгой Николаевной
Условия доставки, ссылка на план и методы отбора: соответствуют НД
Дата и время доставки в ИЛ: 25.01.2022г. 10:00
7. Дополнительные сведения: Протокол (Акт) отбора № от 25.01.2021 г
Проба отобрана в соответствии с нормативными документами.
Основание: договор № 158 от 17.01.2022 г. Проба отобрана в соответствии с ГОСТ 30108-94 «Материалы и изделия строительные. Определение удельной эффективной активности естественных радионуклидов».
8. Код образца (пробы): ВР 88-05п



Протокол № 88п

*Результаты отбора относятся к представленному заказчиком образцу, поэтому лаборатория не несет ответственности за стадию отбора образца и достоверность информации, представленной в данных разделах протокола.
Результаты исследований (испытаний) /измерений относятся к представленному заказчиком образцу.
Протокол характеризует исключительно испытанный объект и не может быть частично воспроизведен без согласия ИЛ

9. Средства измерений:

№ п/п	Наименование, тип	Заводской номер	Номер в Госреестре	№ свидетельства о поверке, протокола об аттестации	Срок действия
1.	Установка спектрометрическая СКС-99 «Спутник»	748-Б-Г, 2003	18488-03	С-Т/02-02-2021/34157175	01.02.2022
2.	Контрольный источник гамма-излучения типа ОИСН-22-4,5	20002	-	паспорт	18.08.2026

10. Условия проведения испытаний: соответствуют требованиям нормативных документов и приведены в технических записях лаборатории (ий)

11. Отклонения процедуры проведения испытания от стандартной процедуры по методу испытаний: да или нет

12. Место проведения испытаний: _____
(для измерений если они проводятся не по адресу лаборатории)

Результаты испытаний

Санитарно-гигиеническое отделение ИЛ				
№ п/п	Определяемый показатель	Единицы измерения	Результаты испытаний	НД на методы испытаний
Образец поступил: 28.01.2022 г.				
Дата начала испытаний: 28.01.2022 г. Дата выдачи результата: 31.01.2022 г.				
1.	Цезий-137	Бк/кг	0,502±0,125	ГОСТ 30108-94 «Материалы и изделия строительные. Определение удельной эффективной активности естественных радионуклидов»
2.	Калий-40	Бк/кг	1250,4±233,2	
3.	Торий-232	Бк/кг	84,6±40,3	
4.	Радий-226	Бк/кг	70,10±36,58	
5.	Удельная эффективная активность	Бк/кг	265,70±89,65	
Испытания проводил(и): Третьякова Е.В., химик-эксперт медицинской организации (ФИО, должность)				

Лицо ответственное за оформление протокола Жукова Н.И., документовед группы приема, кодирования, регистрации проб и выдачи результатов лабораторных исследований
(подпись)



Объект капитального строительства:

«Ремонт аварийных переездов ЖД путей № 8 (пути № и №2), б/н (путь №1) у ЛСЦ, инв.№460000594 и ремонт аварийного переезда ЖД путей №30 у ЖДЦ, инв.№460000595»

(наименование проектной документации, почтовый или строительный адрес объекта капитального строительства)

Застройщик (технический заказчик, эксплуатирующая организация или региональный оператор):

АО «Коломенский завод» ОГРН 1025002737242, ИНН 5022013517, 140408, Московская обл., г.Коломна, ул. Партизан, д.42

(фамилия, имя, отчество, адрес места жительства, ОГНИП, ИНН индивидуального предпринимателя, наименование, ОГРН, ИНН, место нахождения юридического лица, телефон/факс, наименование, ОГРН, ИНН саморегулируемой организации, членом которой является – для индивидуальных предпринимателей и юридических лиц; фамилия, имя, отчество, паспортные данные, адрес места жительства, телефон/факс – для физических лиц, не являющихся индивидуальными предпринимателями)

Лицо, осуществляющее строительство: ООО «КуКГЕОСТРОЙ», ОГРН 1127747247704, ИНН 7709918820, 109004, Г.МОСКВА, УЛ. ЗЕМЛЯНОЙ ВАЛ, Д.65, КВ.59, тел. +7 (495) 915-24-71, член саморегулируемой ассоциации СРО «МАС» регистрационный номер СРО-С-148-24122009

(фамилия, имя, отчество, адрес места жительства, ОГНИП, ИНН индивидуального предпринимателя, наименование, ОГРН, ИНН, место нахождения юридического лица, телефон/факс, наименование, ОГРН, ИНН саморегулируемой организации, членом которой является)

Лицо, осуществляющее подготовку проектной документации: ООО «КуКГЕОСТРОЙ», ОГРН 1127747247704, ИНН 7709918820, 109004, Г.МОСКВА, УЛ. ЗЕМЛЯНОЙ ВАЛ, Д.65, КВ.59, тел. +7 (495) 915-24-71, член саморегулируемой ассоциации СРО «Объединение проектировщиков «УниверсалПроект», регистрационный номер СРО-П-179-12122012

(фамилия, имя, отчество, адрес места жительства, ОГНИП, ИНН индивидуального предпринимателя, наименование, ОГРН, ИНН, место нахождения юридического лица, телефон/факс, наименование, ОГРН, ИНН саморегулируемой организации, членом которой является)

Лицо, осуществляющее строительство, выполнившее работы, подлежащие освидетельствованию:

1. ООО «ШЕЛПРОКК», ОГРН 1237700462427, ИНН 9726048866, 117535, Г.МОСКВА, МУНИЦИПАЛЬНЫЙ ОКРУГ ЧЕРТАНОВО ЮЖНОЕ, ПРОЕЗД 3-Й ДОРОЖНЫЙ, Д. 6, К. 2, член саморегулируемой ассоциации «Архитектурное наследие», регистрационный номер СРО-С-230-07092010

2. ООО «ЭлектроЭнергетика», ОГРН 1175074004698, ИНН 5037011400, 142281, Московская обл., г. Протвино, Кременковское ш., д. 5, член саморегулируемой ассоциации «Объединение Специализированных Организаций Профессиональные Строители», регистрационный номер СРО-С-219-21042010

(фамилия, имя, отчество, адрес места жительства, ОГНИП, ИНН индивидуального предпринимателя, наименование, ОГРН, ИНН, место нахождения юридического лица, телефон/факс, наименование, ОГРН, ИНН саморегулируемой организации, членом которой является)

АКТ**освидетельствования скрытых работ**

№ КЗ/20-06-СП1-8

«11» июля 2024г.

(дата составления акта)

Представитель застройщика (технического заказчика, эксплуатирующей организации или регионального оператора) по вопросам строительного контроля:

Инженер строительного надзора ОЭРЗиС АО «Коломенский завод» Никифоров С.И., распоряжение №501/101 от 25.06.2024г.

(должность, фамилия, инициалы, идентификационный номер в национальном реестре специалистов в области строительства, реквизиты распорядительного документа, подтверждающего полномочия, с указанием наименования, ОГРН, ИНН, места нахождения юридического лица, фамилии, имени, отчества, адреса места жительства, ОГНИП, ИНН индивидуального предпринимателя)

Представитель лица, осуществляющего строительство:

Руководитель проекта ООО «КуКГЕОСТРОЙ» Арсеньев Д.С. приказ №1-КЗ от 20.06.2024г.

(должность, фамилия, инициалы, реквизиты распорядительного документа, подтверждающего полномочия)

Представитель лица, осуществляющего строительство, по вопросам строительного контроля (специалист по организации строительства): -

(должность, фамилия, инициалы, идентификационный номер в национальном реестре специалистов в области строительства, реквизиты распорядительного документа, подтверждающего полномочия)

Представитель лица, осуществляющего подготовку проектной документации:

-

(должность, фамилия, инициалы, реквизиты распорядительного документа, подтверждающего полномочия, с указанием наименования, ОГРН, ИНН, места нахождения юридического лица, фамилии, имени, отчества, адреса места жительства, ОГНИП, ИНН индивидуального предпринимателя, наименование, ОГРН, ИНН саморегулируемой организации, членом которой является указанное юридическое лицо, индивидуальный предприниматель)

Представитель лица, выполнившего работы, подлежащие освидетельствованию:

1. Старший прораб ООО «ШЕЛПРОКК» Шинкарев М.В., приказ №13 от 26.06.2024г.

2. Начальник участка ООО «ЭлектроЭнергетика» Денисов Д.Н., приказ № 01/06 от 20.06.2024г.

(должность, фамилия, инициалы, реквизиты распорядительного документа, подтверждающего полномочия, с указанием наименования, ОГРН, ИНН, места нахождения юридического лица, фамилии, имени, отчества, адреса места жительства, ОГНИП, ИНН индивидуального предпринимателя)

а также иные представители лиц, участвующих в освидетельствовании:

(должность с указанием наименования организации, фамилия, инициалы, реквизиты распорядительного документа, подтверждающего полномочия)

произвели осмотр работ, выполненных

ООО "ШЕЛПРОКК", ООО "ЭлектроЭнергетика"

(наименование лица, выполнившего работы, подлежащие освидетельствованию)

и составили настоящий акт о нижеследующем:

1. К освидетельствованию предъявлены следующие работы:

Устройство асфальтового покрытия переезда №30

(наименование скрытых работ)

2. Работы выполнены по проектной документации

Техническое задание к Договору подряда №2 от 10.07.2024г.

(номер, другие реквизиты чертежа, наименование проектной и/или рабочей документации, сведения о лицах, осуществляющих подготовку раздела проектной и/или рабочей документации)

3. При выполнении работ применены:

Реестр документов качества №Р-КЗ/20-06-СПП-8 от 11.07.2024г.

(наименование строительных материалов (изделий), реквизиты сертификатов и/или других документов, подтверждающих их качество и безопасность)

4. Предъявлены документы, подтверждающие соответствие работ предъявляемым требованиям:

Исполнительная схема №8. Устройство асфальтового покрытия переезда №30

(исполнительные схемы и чертежи, результаты экспертиз, обследований, лабораторных и иных испытаний выполненных работ, проведенных в процессе) строительного контроля)

5. Даты: начала работ: «09» июля 2024 г.

окончания работ: «11» июля 2024 г.

6. Работы выполнены в соответствии:

КЗ/20-06-СПП «Ремонт аварийных переездов ЖД путей № 8 (пути № и №2), б/н (путь №1) у ЛСИ, инв.№460000594 и ремонт аварийного переезда ЖД путей №30 у ЖДЦ, инв.№460000595» Обустройство переездов ЖД путей №8,30, б/н СП 37.13330.2012 «Промышленный транспорт», СП 119.13330.2017 «Железные дороги колеи 1520 мм», СП 238.1326000.2015 «Железнодорожный путь»

(наименования и структурные единицы технических регламентов, иных нормативных правовых актов, разделы проектной и/или рабочей документации)

7. Разрешается производство последующих работ

Переустройство резинокордового покрытия переезда №30

(наименование работ, конструкций, участков сетей инженерно-технического обеспечения)

Дополнительные сведения: отсутствуют

Акт составлен в 5 (пяти) экземплярах.

Приложения:

1.Исполнительная схема №8. Устройство асфальтового покрытия переезда №30 – 1 лист;

2.Реестр документов качества №Р-КЗ/20-06-СПП-8 от 11.07.2024г. – 13 листов.

Представитель застройщика (технического заказчика, эксплуатирующей организации или регионального оператора) по вопросам строительного контроля

Никифоров С.И.

(фамилия, инициалы, подпись)

Представитель лица, осуществляющего строительство

Арсеньев Д.С.

(фамилия, инициалы, подпись)

Представитель лица, осуществляющего строительство, по вопросам строительного контроля (специалист по организации строительства)

-

(фамилия, инициалы, подпись)

Представитель лица, осуществляющего подготовку проектной документации

-

(фамилия, инициалы, подпись)

Представитель лица, выполнившего работы, подлежащие освидетельствованию

1. Шинкарев М.В.

(фамилия, инициалы, подпись)

2. Денисов Д.Н.

(фамилия, инициалы, подпись)

Представители иных лиц

(фамилия, инициалы, подпись)


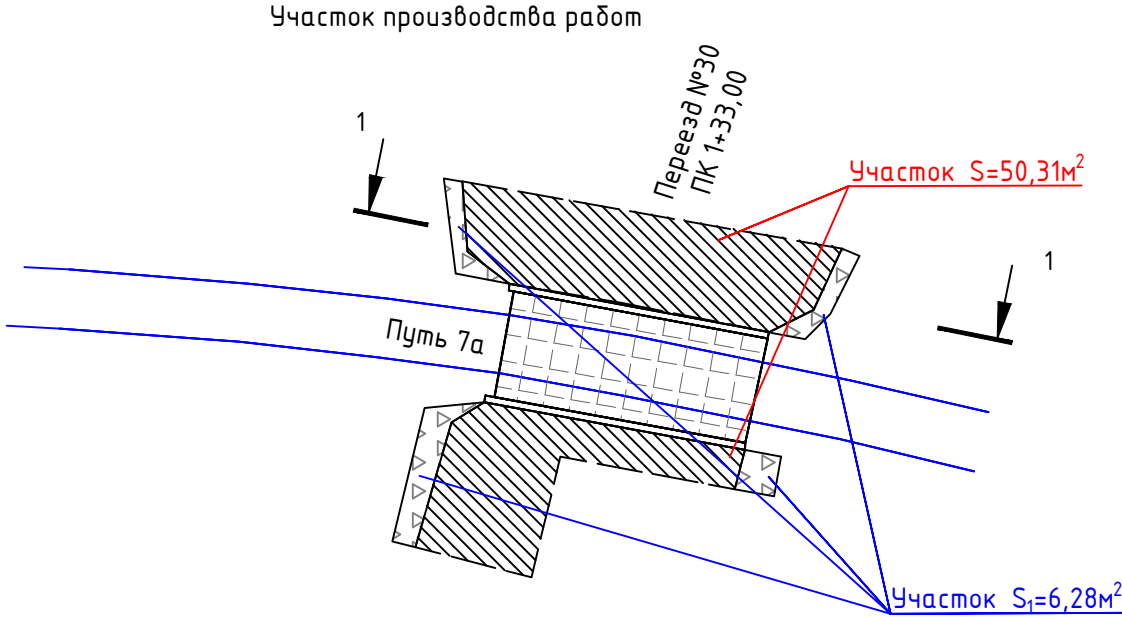


Схема а/б покрытия, щебеночного основания и песчаной подушки

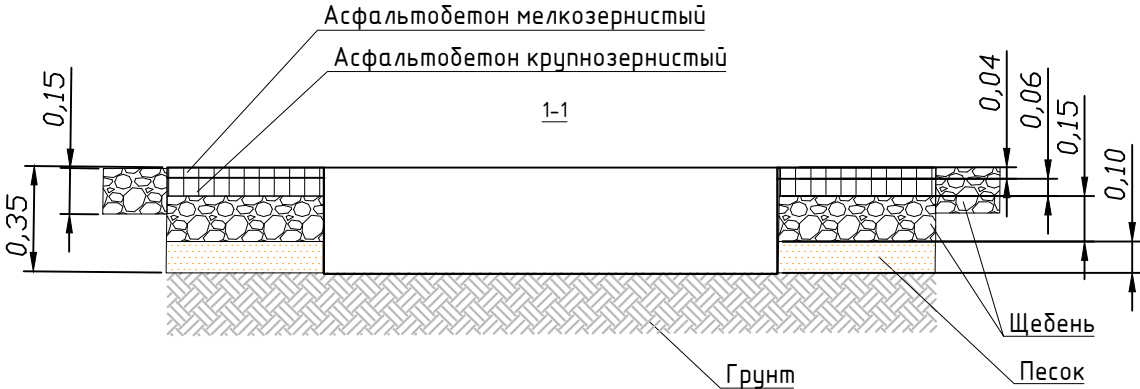

1. Устройство основания из песка переезд №30:

Площадь участка $S_{асф}=S=50,31\text{ м}^2$
Толщина слоя песка $h_n=0,10\text{ м}$
Объем песка: $V_n = S_{асф} \cdot h_n = 50,31 \cdot 0,10 = 5,03\text{ м}^3$

2. Устройство основания из щебня переезд №30:

Площадь участка $S_{асф}=S=52,31\text{ м}^2$
Толщина слоя щебня крупного $h_{щк}=0,15\text{ м}$
Объем щебня крупного: $V_{щк} = S_{асф} \cdot h_{щк} = 52,31 \cdot 0,15 = 7,85\text{ м}^3$

3. Устройство асфальтобетона крупнозернистого переезд №30:

Площадь участка $S_{асф}=S=50,31\text{ м}^2$
Розлив битума $S=50,31\text{ м}^2/0,042\text{ т}$
Толщина слоя асфальтобетона крупнозернистого $h_{ак}=0,06\text{ м}$
Объем асфальтобетона крупнозернистого: $V_{ак} = S_{асф} \cdot h_{ак} = 50,31 \cdot 0,06 = 3,02\text{ м}^3$

4. Устройство асфальтобетона мелкозернистого переезд №30:

Площадь участка $S_{асф}=S=50,31\text{ м}^2$
Розлив битума $S=50,31\text{ м}^2/0,021\text{ т}$
Толщина слоя асфальтобетона мелкозернистого: $h_{ам}=0,04\text{ м}$
Объем асфальтобетона мелкозернистого:
 $V_{ам} = S_{асфм} \cdot h_{ам} = 50,31 \cdot 0,04 = 2,01\text{ м}^3$

5. Устройство резинокордового покрытия из плит переезда 1 комплект.


6. Отсыпка щебнем крупным :

Площадь участка $S_1=6,28\text{ м}^2$
Высота щебеночной подсыпки $h_{щк}=0,15\text{ м}$
Объем щебня: $V_{щк1} = S_1 \cdot h_{щк} = 6,28 \cdot 0,15 = 0,94\text{ м}^3$

Условные обозначения:



- монтаж асфальтобетонного покрытия

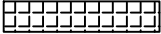

- монтаж резинокордового покрытия



- укрепление из щебня

					2024	КЗ/20-06-СП1			
						Ремонт аварийных переездов ЖД путей № 8 (пути № и №2), б/н (путь №1) у ЛСЦ, инв.№460000594 и ремонт аварийного переезда ЖД путей №30 у ЖДЦ, инв.№460000595			
Изм.	Кол.	Лист	№ док.	Подпись	Дата				
Рцков.проекта		Арсеньев Д.С.			11.07	Обустройство переездов ЖД путей №8,30, б/н	Стадия	Лист	Листов
Нач.участка		Шинкарев М.В.			11.07		ИД	1	1
Нач.участка		Денисов Д.Н.			11.07				
						Исполнительная схема №8 Устройство асфальтового покрытия переезда №30	ООО "КуКГЕОСТРОЙ"		

**Реестр № Р-КЗ/20-06-СП1-8 от 11.07.2024г. документов о качестве
к Акту освидетельствования скрытых работ
№ КЗ/20-06-СП1-8 от 11.07.2024г.**

Объект:«Ремонт аварийных переездов ЖД путей № 8 (пути № и №2), б/н (путь №1) у ЛСЦ, инв.№460000594 и ремонт
аварийного переезда ЖД путей №30 у ЖДЦ, инв.№460000595» Обустройство переездов ЖД путей №8,30, б/н

<i>№ п/п</i>	<i>Наименование изделия</i>	<i>Документ качества</i>	<i>№ документа</i>	<i>Дата документа</i>	<i>Количество листов</i>
1	Песок	Паспорт качества	№б/н	от 22.06.2024г.	1
2	Щебень	Паспорт	№ 28/06/24	от 28.06.2024г.	1
		Сертификат соответствия	№ РОСС RU.32001.04ИБФ1.ОСП28.49566	с 20.03.2024 по 19.03.2027г.	1
3	Асфальтобетон крупнозернистый	Документ о качестве	№12-07/ПКЗ М-П/2024	от 11.07.2024г.	1
4	Асфальтобетон мелкозернистый	Документ о качестве	№12-07/МЗ Б-П/2024	от 11.07.2024г.	1
5	Балка железобетонная прижимная	Технический паспорт	№015/24, 016/24	от 09.07.2024	1
6	Резиножелезобетонные плиты для настилов	Паспорт качества	№27/2024	от 24.06.2024г.	1
7	Детали резиновые для настилов	Паспорт	№61	от 01.04.2024г.	1
			№6979	от 01.02.2024г.	
			№34593	от 01.05.2024г.	
			№73	от 01.05.2024г.	
8	Щебень фракции 20-40мм	Паспорт продукции	№142	от 11.03.2022г	2
		Протокол испытаний	№88п	от 31.01.2022г	2
Итого :					12

Составил:

(должность)

(фамилия, инициалы, подпись)

Производитель ООО «Седрус»
125252, г. Москва, ул. Зорге, д.28, к.1, 5 эт, пом 6, комн 42.
т. (495) 777-00-05

Дата 22/06/24

Паспорт качества

- Октябрьское месторождение. Песок карьерный, карта 2/24 уч 3. Объем 1000 куб.**
- класс песка **I класс**
- группа **мелкий**
- содержание посторонних засоряющих примесей **не обнаружено**
- зерновой состав песка:

№ п/п	Показатель	Нормативное значение	Фактическое значение
1	Полный остаток на сите 5 мм,	5	1,1
2	Полный остаток на сите 0,63 мм	10-30	14,25
3	Содержание фр менее 0,16 мм, не более	10	9,43
4	Модуль крупности	1,5-2,0	1,44
5	Содержание глины в комках, % не более	0,35	0,2
6	Содержание вредных компонентов и примесей	отс	отс
7	Наличие засоряющих примесей	отс	отс
8	Удельную эффективную активность естественных радионуклидов, Бк/кг	370	114
9	Коэффициент фильтрации, м/сут	отс	4,02
10	Насыпная плотность, влажный в г/см3	отс	1,50

Заключение: песок соответствует ГОСТ 8736-2014 «Песок для строительных работ»

Анализ провёл:



Ведущий инженер по качеству Музыкантова Е.А.

Паспорт № 28/06/24

На поставленный щебень известняковый фракции 5-20мм

ООО «Коломенский щебёночный карьер»

140478

п./о Акатьево, Коломенского района, М.О.

Накладная № 3

Партия -	КОЛ-ВО	25	м ³
----------	--------	----	----------------

Потребитель и его адрес:

АО "Коломенский завод"

г. Коломна, ул.Партизан д.42

Качественные показатели

ГОСТ 8267-93

	Наименование показателей	Значение показателей
1.	Зерновой состав – полный остаток на ситах, % по массе d 0.5(d+D) D 1.25	
		97,4
		59.6
		23.2
		-
2.	Содержание зерен пластин. и игловат. формы, % по массе не более	11,5%
3.	Содержание пылевидных и глинистых частиц, % по массе не более	2,7%
4.	Содержание глины в комках,% по массе не более	0,14%
5.	Содержание зерен слабых пород, % по массе не более	6,1%
6.	Марка по прочности, дробимости	400
7.	Марка по морозостойкости	F 50
8.	Насыпная плотность, т/м ³	1,3
9.	Удельная эффективная активность естественных радионуклидов, Бк/кг/Аэфф	До 370,0

Заключение лаборатории: известняковый щебень см. фр. 5-20мм соответствует требованиям ГОСТ 8267-93 «Щебень и гравий из плотных горных пород для строительных работ»



**СИСТЕМА ДОБРОВОЛЬНОЙ СЕРТИФИКАЦИИ
«ПРОМТЕХСТАНДАРТ»**

№РОСС RU.32001.04ИБФ1 в едином реестре зарегистрированных систем добровольной сертификации
ФЕДЕРАЛЬНОЕ АГЕНТСТВО ПО ТЕХНИЧЕСКОМУ РЕГУЛИРОВАНИЮ И МЕТРОЛОГИИ

СЕРТИФИКАТ СООТВЕТСТВИЯ

Регистрационный номер РОСС RU.32001.04ИБФ1.ОСП28.49566

Срок действия с 20.03.2024 по 19.03.2027

ОРГАН ПО СЕРТИФИКАЦИИ № РОСС RU.32001.04ИБФ1.ОСП28, Общество с ограниченной ответственностью "Прогресс", Россия, 115191, г. Москва, вн.тер.г. муниципальный округ Донской, переулок Духовской, д. 17, стр. 15, пом. 11н/2, ИНН: 7733398635, ОГРН: 1227700834613, email: progress.reestr@yandex.ru

ПРОДУКЦИЯ Щебень известняковый, фракции 5 x 20 мм, 20 x 40 мм, 40 x 70 мм.
Серийный выпуск.

код ОК
08.12.12.140

код ТН ВЭД
2517101000

СООТВЕТСТВУЕТ ТРЕБОВАНИЯМ НОРМАТИВНЫХ ДОКУМЕНТОВ
ГОСТ 8267-93

ИЗГОТОВИТЕЛЬ Общество с ограниченной ответственностью «КОЛОМЕНСКИЙ ЩЕБЕНОЧНЫЙ КАРЬЕР». Адрес: Россия, 140478, Московская область, Коломенский район, село Акатьево, ИНН: 5022037966, ОГРН: 1125022000652, телефон: 8 (915) 286-13-25, электронная почта: psk_karer@mail.ru

СЕРТИФИКАТ ВЫДАН Общество с ограниченной ответственностью «КОЛОМЕНСКИЙ ЩЕБЕНОЧНЫЙ КАРЬЕР». Адрес: Россия, 140478, Московская область, Коломенский район, село Акатьево, ИНН: 5022037966, ОГРН: 1125022000652, телефон: 8 (915) 286-13-25, электронная почта: psk_karer@mail.ru

НА ОСНОВАНИИ Протокол испытаний (исследований) № 44868-ПРГ/24 от 19.03.2024 Испытательная лаборатория ООО «Прогресс» аттестат аккредитации №РОСС RU.32001.04ИБФ1.ИЛ58 от 2022-12-09

ДОПОЛНИТЕЛЬНАЯ ИНФОРМАЦИЯ Схема сертификации: 2с (ГОСТ Р 53603-2020. Оценка соответствия. Схемы сертификации продукции в Российской Федерации).



Проверка
подлинности
сертификата
соответствия



Руководитель органа
по сертификации

Эксперт
«Коломенский
щебеночный
карьер»

Сертификат не применяется при обязательной сертификации

подпись

Д.В. Мальцев
инициалы, фамилия

подпись

А.Н. Ткаченко
инициалы, фамилия

Настоящий сертификат соответствия обязывает организацию поддерживать выпуск (реализацию) продукции в соответствии с вышеуказанным стандартом, что будет находиться под контролем органа по сертификации системы добровольной сертификации «ПромТехСтандарт» и подтверждаться при прохождении ежегодного инспекционного контроля

ДОКУМЕНТ О КАЧЕСТВЕ №12-07/ПКЗ М-II/2024

1. Наименование предприятия, организации (заявитель): ООО «СК Лидер»
2. Адрес:
3. Наименование образца: Смесь асфальтобетонная горячая пористая крупнозернистая Марки II.
4. Место отбора: АБЗ, МО, г. Коломна, Пирочинское шоссе, 17а
5. Поставщик: ООО «СТАНДАРТ РЕСУРС»
6. Дополнительные сведения: 4,00т.
7. НД на продукцию: ГОСТ 9128-2013
8. НД регламентирующие объем лабораторных исследований и их оценку: ГОСТ 12801-98
9. Код образца, пробы: 11.07.2024 г.

РЕЗУЛЬТАТЫ ИСПЫТАНИЙ:

ФИЗИКО-МЕХАНИЧЕСКИЕ ХАРАКТЕРИСТИКИ

№ п. п.	Наименование показателей	ГОСТ 9128-2013	Фактические показатели
1	Водонасыщение, %	От 4,0 до 10,0	8,6
2	Средняя плотность, г/см ³	Не нормируется	2,24
3	Истинная плотность смеси, г/см ³	Не нормируется	2,41
4	Остаточная пористость, %	Св. 5,0 до 10,0	8,8
5	Пористость минерального остова, % по объему, не более	Не более 23	18,1
6	Сцевление битума с минеральной частью асфальтобетонной смеси	Соответствие требованиям ГОСТ 12801, п. 24	выдерживает
7	Вид крупного заполнителя	щебень или гравий	щебень

ЗАКЛЮЧЕНИЕ: Показатели физико-механических свойств отгруженной горячей пористой крупнозернистой асфальтобетонной смеси Марки II не соответствуют требованиям ГОСТ 9128-2013.

Начальник лаборатории ООО «Стандарт-Ресурс»



А.С. Катуган

Изготовитель гарантирует соответствие качества смеси требованиям ГОСТ 9128-2013 при соблюдении условий транспортирования, хранения и применения.

ДОКУМЕНТ О КАЧЕСТВЕ №12-07/МЗ Б-II/2024

1. Наименование предприятия, организации (заявитель): ООО «СК Лидер»
2. Адрес:
3. Наименование образца: Смесь асфальтобетонная горячая плотная мелкозернистая Тип Б Марки II с ПАВ.
4. Место отбора: АБЗ, МО, г. Коломна, Пирочинское шоссе, 17а
5. Поставщик: ООО «СТАНДАРТ РЕСУРС»
6. Дополнительные сведения: 6,50т.
7. НД на продукцию: ГОСТ 9128-2013
8. НД регламентирующие объем лабораторных исследований и их оценку: ГОСТ 12801-98
9. Код образца, пробы: 11.07.2024 г.

РЕЗУЛЬТАТЫ ИСПЫТАНИЙ:

ФИЗИКО-МЕХАНИЧЕСКИЕ ХАРАКТЕРИСТИКИ

Наименование показателей	Требования ГОСТ 9128-2013	Фактически
Средняя плотность, г/см ³	не нормируется	2,33
Водонасыщение образцов, отформованных из смесей, % по объему	от 1,5 до 4,0	3,1
Предел прочности при сжатии, МПа: - при температуре 50 °С	не менее 1,0	2,2
- при температуре 20 °С	не менее 2,2	3,6
Трещиностойкость – предел прочности на растяжение при расколе при температуре 0 °С, и скорости деформирования 50 мм/мин, МПа	3,0 – 6,5	5,9
Сдвигоустойчивость: - коэффициент внутреннего трения	не менее 0,81	0,82
- сцепление при сдвиге при температуре 50 °С, МПа	не менее 0,35	0,40
Коэффициент водостойкости	не менее 0,85	0,87
Сцепление битума с минеральной частью асфальтобетонной смеси	Соответствие требованиям ГОСТ 12801 п.24	выдержано

ЗАКЛЮЧЕНИЕ: Показатели физико-механических свойств отгруженной мелкозернистой асфальтобетонной смеси Тип Б Марки II соответствуют требованиям ГОСТ 9128-2013.

Начальник лаборатории ООО «Стандарт-Ресурс»

А.С.Калугин

Изготовитель гарантирует соответствие качества смеси требованиям настоящего стандарта при соблюдении условий транспортирования, хранения и применения.

ИП Малыгин В.В.
150020, Ярославская обл, г. о. город Ярославль, г
Ярославль, пер Пролетарский, д. 4

Технический паспорт №015/24

Выдан АО «А.Миллер»

Наименование изделий Балка железобетонная прижимная

Номер партии или изделия 4,5

Марка и число изделий БПР-3 – 4 шт.

Дата изготовления изделий апрель/май 2024

Марка бетона по прочности B30 (400)

Отпускная прочность бетона в проц. лето-70%, зима – 90%

Требуемая отпускная прочность бетона кгс/см кв. 274

Фактическая отпускная прочность бетона, кгс/см кв. 280, 288

Марка бетона по морозостойкости F 300

Марка бетона по водонепроницаемости W 8

Марка стали закладных изделий и выпусков арматур» Ст 3

Категория лицевых бетонных поверхностей,
предназначенных под отделку А 3

Обозначение Стандарта (ТУ) GOST13015-2018



ИП Малыгин В.В.
150020, Ярославская обл, г. о. город Ярославль, г
Ярославль, пер Пролетарский, д. 4

Технический паспорт № 016/24

Выдан АО «А.Миллер»

Наименование изделий Балка железобетонная прижимная

Номер партии или изделия 5

Марка и число изделий БПР-4 – 5 шт.

Дата изготовления изделий май 2024

Марка бетона по прочности B30 (400)

Отпускная прочность бетона в проц. лето-70%, зима – 90%

Требуемая отпускная прочность бетона кгс/см кв. 274

Фактическая отпускная прочность бетона, кгс/см кв. 280, 288

Марка бетона по морозостойкости F 300

Марка бетона по водонепроницаемости W 8

Марка стали закладных изделий и выпусков арматур» Ст 3

Категория лицевых бетонных поверхностей,
предназначенных под отделку А 3

Обозначение Стандарта (ТУ) GOST13015-2018



ПАСПОРТ КАЧЕСТВА № 27/2024

На резиножелезобетонные плиты для настилов
железнодорожных переездов по проекту А1.РБ.000
ТУ 22.19.73.110-001-78969127-2018

Обозначение изделия: А1.РБ.000 (для переездов на Р-65 ж/б шпалы)

Наименование организации потребителя: ООО «ШЕЛПРОКК»

Партия № 4, 11

Дата изготовления ноябрь 2023/апрель 2024г.

Комплект поставки:

- | | |
|---|---------|
| - плита внутренняя А1.РБ.001-3250 (170мм) | - 2шт. |
| - плита наружная А1.РБ.002-3250 (170мм) | - 4шт. |
| - накладка нашпальная НБШ - 74 | - 12шт. |
| - полоса резиновая 6377р-160 - 5х80х3250 | - 4шт. |
| - полоса резиновая 6377р-160 - 10х80х3250 | - 4шт. |
| - уплотнитель наружный-1,625(м) | - 8шт. |
| - уплотнитель внутренний - 1,625(м) | - 8шт. |
| - упоры для плит | - 6шт. |

Марка бетона ГОСТ 26633-91

Марка стали ГОСТ 5781-82

Твердость резинового элемента по Шор А - 55-80 ед.

Гарантийные обязательства

Изготовитель гарантирует соответствие плит требованиям настоящих технических условий при соблюдении потребителем правил транспортирования, хранения, монтажа и эксплуатации.

В случае укладки плит настилов железнодорожных переездов, переходов не в соответствии с инструкцией по монтажу ответственность за качество плит настилов АО «А.Миллер» не несет.

Гарантийный срок эксплуатации — 7 лет с момента отгрузки потребителю.

Свидетельство о приемке

Качество сформованных плит по проекту А1.РБ.000, а также резиновых комплектующих, соответствует ТУ 22.19.73.110-001-78969127-2018.

АО «А.Миллер»

Начальник ОТК



Завадский М.А.

Подпись

24.06.2024

№ ССЖТ RU.ЖТ02.Г.01433 от 22.02.2023 до 21.02.2026



открытое акционерное общество
«КУРСКРЕЗИНОТЕХНИКА»

ПАСПОРТ № 87

Наименование изделий детали резиновые для настилов

железнодорожных поездов 2847003

ТУ 22.19.73. 110-001-78969127-2018

Количество 25 шт
08.2024

партия 70

Дата изготовления, № партии согласно маркировке на упаковочных местах.

По внешнему виду и физико-механическим показателям соответствуют


ТУ 22.19.73. 110-001-78969127-2018

Начальник ОТК

Без предъявления паспорта
претензии не принимаются
Личное
клеймо № 125

№ ССЖТ RU. ЖТ. 02. Г. 01433

от 22.02.2023 до 21.02.2026

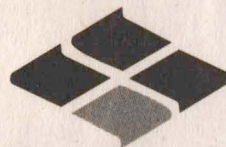

открытое акционерное общество

«КУРСКРЕЗИНОТЕХНИКА»

ПАСПОРТ № 6979

Наименование изделий детали резиновые для
настилов железнодорожных поездов
прокладка ваг-а 2847003

Количество 20 шт
02.2024 75

Дата изготовления, № партии согласно маркировке на упаковочных местах.

По внешнему виду и физико-механическим показателям соответствуют

ТУ или ГОСТу ТУ 22.19.73.110-001-78969127-2018

Начальник ОТК

Без предъявления паспорта
претензии не принимаются
Личное
клеймо № 22

№ ССЖТ RU ЖТ 02. Г. 01433
от 22.02.2023 до 21.02.2026



открытое акционерное общество
«КУРСКРЕЗИНОТЕХНИКА»

ПАСПОРТ № 34593

Наименование изделий детали резиновые для
настилов железнодорожных поездов
прокладка ваг-а 2847003

Количество 25 шт
08.2024 75

Дата изготовления, № партии согласно маркировке на упаковочных местах.

По внешнему виду и физико-механическим показателям соответствуют

ТУ или ГОСТу ТУ 22.19.73.110-001-78969127-2018

Начальник ОТК

Личное

клеймо № 22

Без предъявления паспорта
претензии не принимаются

№ ССЖТ RU.ЖТ02.Г.01433 от 22.02.2023 до 21.02.2026



открытое акционерное общество

«КУРСКРЕЗИНОТЕХНИКА»

ПАСПОРТ № 73

Наименование изделий детали резиновые для настилов

железнодорожных поездов 2847002

ТУ 22.19.73. 110-001-78969127-2018

Количество 24 шт
08.2024

партия 25


Дата изготовления, № партии согласно маркировке на упаковочных местах.

По внешнему виду и физико-механическим показателям соответствуют

ТУ 22.19.73. 110-001-78969127-2018

Начальник ОТК

Без предъявления паспорта
претензии не принимаются
Личное
клеймо № 125

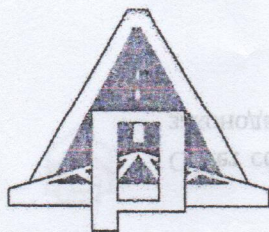

РОССИЙСКАЯ ФЕДЕРАЦИЯ

Акционерное общество

«ПАВЛОВСК НЕРУД»

396446 Воронежская обл, Павловский р-он, с
Елизаветовка

MSRDS RU.DT.01.30

срок действия с 14.02.2022 г. по 13.02.2025 г.

ПАСПОРТ ПРОДУКЦИИ № 142

Выдан «11» марта 2022 г

1. Щебень из плотных горных пород (гранитов) фракции свыше 20 до 40 мм
2. ГОСТ 8267-93 *шурфов, каменщический*
3. *применяется для строительства*
4. Дата отгрузки «11» 03.2022 г. кол-во 1671 тонн 000 м
5. № партии 031499 № накладной 70 031499

6. Результаты лабораторных испытаний:

6.1. Зерновой состав:

Диаметр отверстий контрольных сит, мм	d наиб.	0,5 (d наиб. + D наиб.)	D наиб.	1,25 D наиб.
20	30	40	50	
Полные остатки на ситах, % по массе	91,4	55,5	9,4	0,0

6.2. Содержание:

- 6.2.1. зёрен пластинчатой и игольчатой формы 20,4 3 группа %
6.2.2. пылевидных илистых и глинистых частиц 0,60 в том числе глины в комках 0,0 %
6.2.3. зёрен слабых пород 0,0 %
6.2.4. вредных компонентов: см. приложение %

6.3. Марка щебня по дробимости 1400

6.4. Марка щебня по истираемости HI

6.5. Марка щебня по морозостойкости F 300

6.6. Насыпная плотность для перевода количества материала из единиц массы в объемные 1,36 т/м³

6.7. Удельная эффективная активность радионуклидов (А эфф.) 265,7 Бк/кг

Первый класс использования (протокол № 88п от 31.01.2022)

ФБУЗ «Центр гигиены и эпидемиологии в Воронежской области»

6.8. Устойчивость структуры щебня против распада 0,27 %

Заключение: щебень фр. 20-40 мм соответствует требованию ГОСТ 8267-93

Контрольный мастер ОТК

Скураторова Е.А.

«ВЕРНО»

Главный бухгалтер
Т.В. Кандаурова

Приложение к паспорту продукции № _____ протокол № 392/21 от 19.03.2021 г.

Таблица 1

Наименование вредных компонентов и примесей	Требования ГОСТ 8267-93 приложение А	Фактические показатели
Аморфные разновидности диоксида кремния, растворимые в щелочах	Не более 50 ммоль/л	4,33 ммоль/л
Сульфаты и сульфиды в пересчёте на SO ₃	1,5% по массе	0,10 % по массе
Пирит	4 % по массе	0,20 % по массе
Породообразующие слюды и гидрослюды	15 % по объёму силикатов	4,7%
Галоидные соединения	0,1 % по массе в пересчёте на ион хлора	0,02 %
Свободные волокна асбеста	0,25 % по массе	0,0% по массе
Уголь и древесные остатки	1% по массе	0,0% по массе
Оксиды и гидрооксиды железа (магнетит, гетит, гематит и др.)	10 % по объёму каждого или их суммы не более 15 %	0,01 %

Контрольный мастер ОТК _____

Скуратова Е.А.

«ВЕРНО»
Главный бухгалтер
Т.В. Кандаурова



ФЕДЕРАЛЬНАЯ СЛУЖБА ПО НАДЗОРУ В СФЕРЕ ЗАЩИТЫ
ПРАВ ПОТРЕБИТЕЛЕЙ И БЛАГОПОЛУЧИЯ ЧЕЛОВЕКА
ФЕДЕРАЛЬНОЕ БЮДЖЕТНОЕ УЧРЕЖДЕНИЕ ЗДРАВООХРАНЕНИЯ
«ЦЕНТР ГИГИЕНЫ И ЭПИДЕМИОЛОГИИ В ВОРОНЕЖСКОЙ ОБЛАСТИ»
ФИЛИАЛ ФЕДЕРАЛЬНОГО БЮДЖЕТНОГО УЧРЕЖДЕНИЯ ЗДРАВООХРАНЕНИЯ
«ЦЕНТР ГИГИЕНЫ И ЭПИДЕМИОЛОГИИ В ВОРОНЕЖСКОЙ ОБЛАСТИ» В ПАВЛОВСКОМ,
БОГУЧАРСКОМ, ВЕРХНЕМАМОНСКОМ РАЙОНАХ
ИСПЫТАТЕЛЬНАЯ ЛАБОРАТОРИЯ

Юридический адрес и место осуществления деятельности ИЛ: 396422, Воронежская область, Павловский район, г. Павловск, ул. К.Готвальда, 12
Телефон/факс: 2-53-93, 2-57-64, 2-44-93
e-mail: pvlses@mail.ru
ОКПО 01661844
ОГРН 1053600128889.
ИНН 3665049241
КПП 362002001

Уникальный номер записи об аккредитации в реестре аккредитованных лиц: РОСС RU.0001.510199



УТВЕРЖДАЮ:
Е.В. Третьякова

Дата утверждения: 4.01.22

ПРОТОКОЛ ИСПЫТАНИЙ

№ 88п от 31 января 2022г.

1. Наименование заказчика: АО «Павловск Неруд»
2. Адрес заказчика (юридический/фактический): Россия, Воронежская область, Павловский район, с.Елизаветовка
3. Наименование и описание объекта (образца) испытаний, дата изготовления (для продукции): Щебень гранитный ГОСТ 8267-93; упаковка: ПЭТ пакет; вес (объем) пробы для испытаний: 1 кг; партия 4300000 кг, дата выработки 16.01.2022г
4. Изготовитель (фирма, предприятие, организация): АО «Павловск Неруд», Россия, Воронежская область, Павловский район, с.Елизаветовка
страна: Россия
5. Место отбора: карьер, АО «Павловск Неруд»
6. Условия отбора, доставки: образец доставлен в опечатанном виде (печать АО «Павловск Неруд»), автотранспортом
Дата и время отбора: 17.01.2022г. 09:00
ФИО, должность специалиста проводившего отбор: проба отобрана начальником ОТК АО «Павловск Неруд» Сладких Ольгой Николаевной
Условия доставки, ссылка на план и методы отбора: соответствуют НД
Дата и время доставки в ИЛ: 25.01.2022г. 10:00
7. Дополнительные сведения: Протокол (Акт) отбора № от 25.01.2021 г
Проба отобрана в соответствии с нормативными документами.
Основание: договор № 158 от 17.01.2022 г. Проба отобрана в соответствии с ГОСТ 30108-94 «Материалы и изделия строительные. Определение удельной эффективной активности естественных радионуклидов».
8. Код образца (пробы): ВР 88-05п



Протокол № 88п

*Результаты отбора относятся к представленному заказчиком образцу, поэтому лаборатория не несет ответственности за стадию отбора образца и достоверность информации, представленной в данных разделах протокола.
Результаты исследований (испытаний) /измерений относятся к представленному заказчиком образцу.
Протокол характеризует исключительно испытанный объект и не может быть частично воспроизведен без согласия ИЛ

9. Средства измерений:

№ п/п	Наименование, тип	Заводской номер	Номер в Госреестре	№ свидетельства о поверке, протокола об аттестации	Срок действия
1.	Установка спектрометрическая СКС-99 «Спутник»	748-Б-Г, 2003	18488-03	С-Т/02-02-2021/34157175	01.02.2022
2.	Контрольный источник гамма-излучения типа ОИСН-22-4,5	20002	-	паспорт	18.08.2026

10. Условия проведения испытаний: соответствуют требованиям нормативных документов и приведены в технических записях лаборатории (ий)

11. Отклонения процедуры проведения испытания от стандартной процедуры по методу испытаний: да или нет

12. Место проведения испытаний: _____
(для измерений если они проводятся не по адресу лаборатории)

Результаты испытаний

Санитарно-гигиеническое отделение ИЛ				
№ п/п	Определяемый показатель	Единицы измерения	Результаты испытаний	НД на методы испытаний
Образец поступил: 28.01.2022 г.				
Дата начала испытаний: 28.01.2022 г. Дата выдачи результата: 31.01.2022 г.				
1.	Цезий-137	Бк/кг	0,502±0,125	ГОСТ 30108-94 «Материалы и изделия строительные. Определение удельной эффективной активности естественных радионуклидов»
2.	Калий-40	Бк/кг	1250,4±233,2	
3.	Торий-232	Бк/кг	84,6±40,3	
4.	Радий-226	Бк/кг	70,10±36,58	
5.	Удельная эффективная активность	Бк/кг	265,70±89,65	
Испытания проводил(и): Третьякова Е.В., химик-эксперт медицинской организации (ФИО, должность)				

Лицо ответственное за оформление протокола Жукова Н.И., документовед группы приема, кодирования, регистрации проб и выдачи результатов лабораторных исследований
(подпись)



Объект капитального строительства:

«Ремонт аварийных поездов ЖД путей № 8 (пути № и №2), б/н (путь №1) у ЛСЦ, инв.№460000594 и ремонт аварийного поезда ЖД путей №30 у ЖДЦ, инв.№460000595»

(наименование проектной документации, почтовый или строительный адрес объекта капитального строительства)

Застройщик (технический заказчик, эксплуатирующая организация или региональный оператор):

АО «Коломенский завод» ОГРН 1025002737242, ИНН 5022013517, 140408, Московская обл., г.Коломна, ул. Партизан, д.42

(фамилия, имя, отчество, адрес места жительства, ОГНИП, ИНН индивидуального предпринимателя, наименование, ОГРН, ИНН, место нахождения юридического лица, телефон/факс, наименование, ОГРН, ИНН саморегулируемой организации, членом которой является – для индивидуальных предпринимателей и юридических лиц; фамилия, имя, отчество, паспортные данные, адрес места жительства, телефон/факс – для физических лиц, не являющихся индивидуальными предпринимателями)

Лицо, осуществляющее строительство: ООО «КуКГЕОСТРОЙ», ОГРН 1127747247704, ИНН 7709918820, 109004, Г.МОСКВА, УЛ. ЗЕМЛЯНОЙ ВАЛ, Д.65, КВ.59, тел. +7 (495) 915-24-71, член саморегулируемой ассоциации СРО «МАС» регистрационный номер СРО-С-148-24122009

(фамилия, имя, отчество, адрес места жительства, ОГНИП, ИНН индивидуального предпринимателя, наименование, ОГРН, ИНН, место нахождения юридического лица, телефон/факс, наименование, ОГРН, ИНН саморегулируемой организации, членом которой является)

Лицо, осуществляющее подготовку проектной документации: ООО «КуКГЕОСТРОЙ», ОГРН 1127747247704, ИНН 7709918820, 109004, Г.МОСКВА, УЛ. ЗЕМЛЯНОЙ ВАЛ, Д.65, КВ.59, тел. +7 (495) 915-24-71, член саморегулируемой ассоциации СРО «Объединение проектировщиков «УниверсалПроект», регистрационный номер СРО-П-179-12122012

(фамилия, имя, отчество, адрес места жительства, ОГНИП, ИНН индивидуального предпринимателя, наименование, ОГРН, ИНН, место нахождения юридического лица, телефон/факс, наименование, ОГРН, ИНН саморегулируемой организации, членом которой является)

Лицо, осуществляющее строительство, выполнившее работы, подлежащие освидетельствованию:

1. ООО «ШЕЛПРОКК», ОГРН 1237700462427, ИНН 9726048866, 117535, Г.МОСКВА, МУНИЦИПАЛЬНЫЙ ОКРУГ ЧЕРТАНОВО ЮЖНОЕ, ПРОЕЗД 3-Й ДОРОЖНЫЙ, Д. 6, К. 2, член саморегулируемой ассоциации «Архитектурное наследие», регистрационный номер СРО-С-230-07092010

2. ООО «ЭлектроЭнергетика», ОГРН 1175074004698, ИНН 5037011400, 142281, Московская обл., г. Протвино, Кременковское ш., д. 5, член саморегулируемой ассоциации «Объединение Специализированных Организаций Профессиональные Строители», регистрационный номер СРО-С-219-21042010

(фамилия, имя, отчество, адрес места жительства, ОГНИП, ИНН индивидуального предпринимателя, наименование, ОГРН, ИНН, место нахождения юридического лица, телефон/факс, наименование, ОГРН, ИНН саморегулируемой организации, членом которой является)

АКТ

освидетельствования скрытых работ

№ КЗ/20-06-СП1-9

«30» августа 2024г.

(дата составления акта)

Представитель застройщика (технического заказчика, эксплуатирующей организации или регионального оператора) по вопросам строительного контроля:

Инженер строительного надзора ОЭРЗиС АО «Коломенский завод» Никифоров С.И., распоряжение №501/101 от 25.06.2024г.

(должность, фамилия, инициалы, идентификационный номер в национальном реестре специалистов в области строительства, реквизиты распорядительного документа, подтверждающего полномочия, с указанием наименования, ОГРН, ИНН, места нахождения юридического лица, фамилии, имени, отчества, адреса места жительства, ОГНИП, ИНН индивидуального предпринимателя)

Представитель лица, осуществляющего строительство:

Руководитель проекта ООО «КуКГЕОСТРОЙ» Арсеньев Д.С. приказ №1-КЗ от 20.06.2024г.

(должность, фамилия, инициалы, реквизиты распорядительного документа, подтверждающего полномочия)

Представитель лица, осуществляющего строительство, по вопросам строительного контроля (специалист по организации строительства): -

(должность, фамилия, инициалы, идентификационный номер в национальном реестре специалистов в области строительства, реквизиты распорядительного документа, подтверждающего полномочия)

Представитель лица, осуществляющего подготовку проектной документации:

-
(должность, фамилия, инициалы, реквизиты распорядительного документа, подтверждающего полномочия, с указанием наименования, ОГРН, ИНН, места нахождения юридического лица, фамилии, имени, отчества, адреса места жительства, ОГНИП, ИНН индивидуального предпринимателя, наименования, ОГРН, ИНН саморегулируемой организации, членом которой является указанное юридическое лицо, индивидуальный предприниматель)

Представитель лица, выполнившего работы, подлежащие освидетельствованию:

1. Старший прораб ООО «ШЕЛПРОКК» Шинкарев М.В., приказ №13 от 26.06.2024г.

2. Начальник участка ООО «ЭлектроЭнергетика» Денисов Д.Н., приказ № 01/06 от 20.06.2024г.

(должность, фамилия, инициалы, реквизиты распорядительного документа, подтверждающего полномочия, с указанием наименования, ОГРН, ИНН, места нахождения юридического лица, фамилии, имени, отчества, адреса места жительства, ОГНИП, ИНН индивидуального предпринимателя)

а также иные представители лиц, участвующих в освидетельствовании:

(должность с указанием наименования организации, фамилия, инициалы, реквизиты распорядительного документа, подтверждающего полномочия)

произвели осмотр работ, выполненных

ООО "ШЕЛПРОКК", ООО "ЭлектроЭнергетика"

(наименование лица, выполнившего работы, подлежащие освидетельствованию)

и составили настоящий акт о нижеследующем:

1. К освидетельствованию предъявлены следующие работы:

Переустройство резинокордового покрытия поезда №30

(наименование скрытых работ)

2. Работы выполнены по проектной документации

Техническое задание к Договору подряда №2 от 10.07.2024г.

(номер, другие реквизиты чертежа, наименование проектной и/или рабочей документации, сведения о лицах, осуществляющих подготовку раздела проектной и/или рабочей документации)

3. При выполнении работ применены:

Балка железобетонная прижимная - Технический паспорт №015/24, 016/24 от 09.07.2024г.;

Резиножелезобетонныс плиты для настилов - Паспорт качества №27/2024 от 24.06.2024г.;

Детали резиновые для настилов – Паспорт №61 от 01.04.2024г, №6979 от 01.02.2024г., №34593 от 01.05.2024г.,

№73 от 01.05.2024.

(наименование строительных материалов (изделий), реквизиты сертификатов и/или других документов, подтверждающих их качество и безопасность)

4. Предъявлены документы, подтверждающие соответствие работ предъявляемым требованиям:

Исполнительная схема №9. Переустройство резинокордового покрытия переезда №30

(исполнительные схемы и чертежи, результаты экспертиз, обследований, лабораторных и иных испытаний выполненных работ, проведенных в процессе) строительного контроля)

5. Даты: начала работ: «29» августа 2024 г.

окончания работ: «30» августа 2024 г.

6. Работы выполнены в соответствии:

СП 37.13330.2012 «Промышленный транспорт», СП 119.13330.2017 «Железные дороги колеи 1520 мм», СП 238.1326000.2015 «Железнодорожный путь»

(наименования и структурные единицы технических регламентов, иных нормативных правовых актов, разделы проектной и/или рабочей документации)

7. Разрешается производство последующих работ

Передача в эксплуатацию

(наименование работ, конструкций, участков сетей инженерно-технического обеспечения)

Дополнительные сведения: отсутствуют

Акт составлен в 5 (пяти) экземплярах.

Приложения:

1. Исполнительная схема №9. Переустройство резинокордового покрытия переезда №30 – 1 лист;

2. Балка железобетонная прижимная - Технический паспорт №015/24, 016/24 от 09.07.2024г. – 1 лист;

3. Резиножелезобетонныс плиты для настилов - Паспорт качества №27/2024 от 24.06.2024г. – 1 лист;

4. Детали резиновые для настилов – Паспорт №61 от 01.04.2024г, №6979 от 01.02.2024г., №34593 от 01.05.2024г.,

№73 от 01.05.2024. – 1 лист.

Представитель застройщика (технического заказчика, эксплуатирующей организации или регионального оператора) по вопросам строительного контроля

Никифоров С.И.

(фамилия, инициалы, подпись)

Представитель лица, осуществляющего строительство

Арсеньев Д.С.

(фамилия, инициалы, подпись)

Представитель лица, осуществляющего строительство, по вопросам строительного контроля (специалист по организации строительства)

-

(фамилия, инициалы, подпись)

Представитель лица, осуществляющего подготовку проектной документации

-

(фамилия, инициалы, подпись)

Представитель лица, выполнившего работы, подлежащие освидетельствованию

1. Шинкарев М.В.


(фамилия, инициалы, подпись)

2. Денисов Д.Н.

(фамилия, инициалы, подпись)



Представители иных лиц

(фамилия, инициалы, подпись)

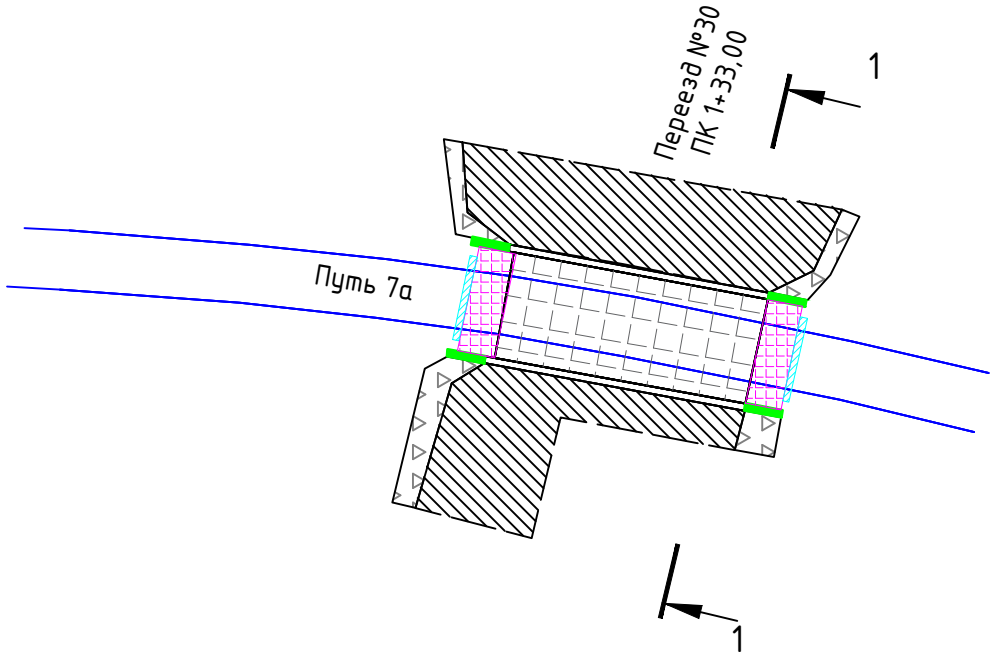

Переезд №30 Путь 7а

1. Демонтаж 2-х деревянных шпал с цпорами
2. Монтаж 2-х деревянных шпал с цпорами
3. Расширение резинокордового покрытия из плит переезда :
- монтаж 8-ми плит наружных;
 - монтаж 4-х плит внутренних;
 - монтаж 4-х прижимных ж.б. балки БПР-4 длиной по 1,00м

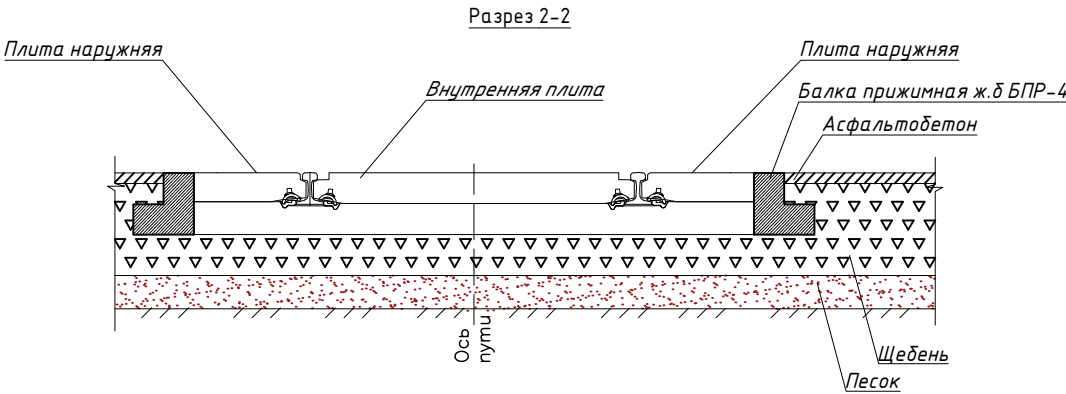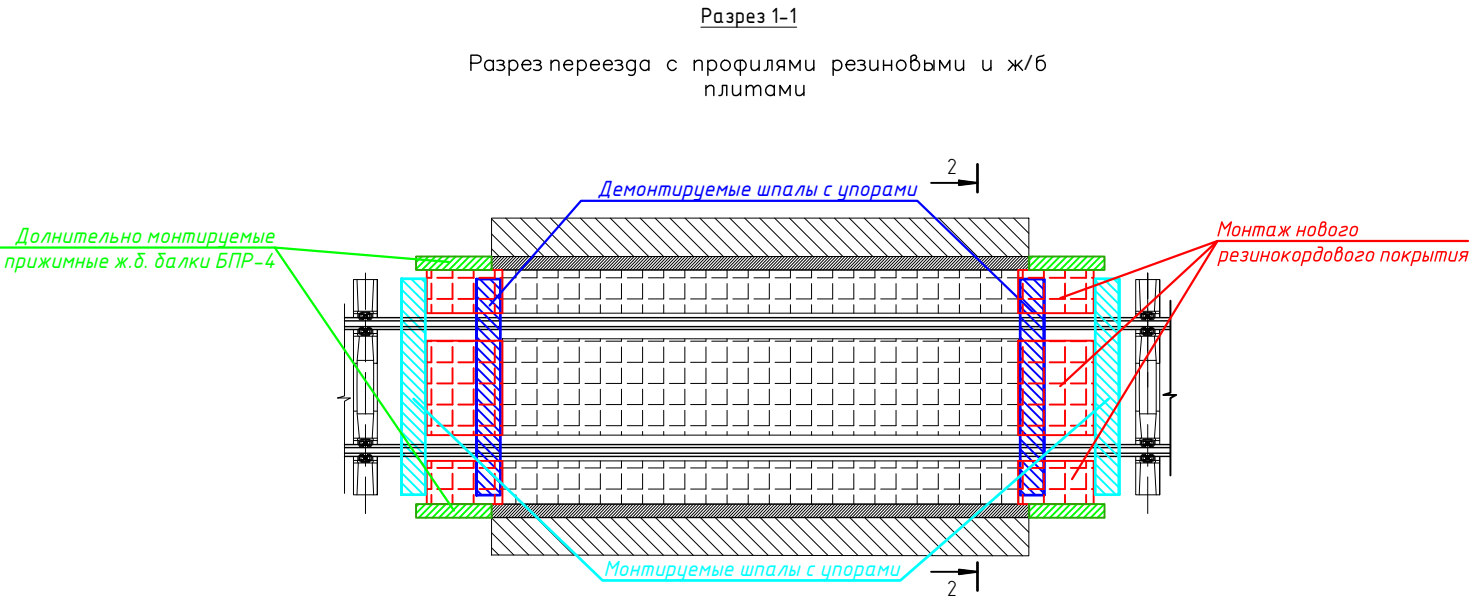

- Условные обозначения:
- асфальтобетонное покрытие
 - уложенное ранее резинокордовое покрытие
 - монтаж нового резинокордового покрытия
 - монтируемый брус
 - демонтируемый брус
 - прижимная железобетонная балка БПР-4

					2024	КЗ/20-06-СП1			
						Ремонт аварийных переездов ЖД путей № 8 (пути № и №2), б/н (путь №1) у ЛСЦ, инв.№460000594 и ремонт аварийного переезда ЖД путей №30 у ЖДЦ, инв.№460000595			
Изм.	Кол.	Лист	№ док.	Подпись	Дата				
Руков.проекта		Арсеньев Д.С.			30.08	Обустройство переездов ЖД путей №8,30, б/н	Стадия	Лист	Листов
Нач.участка		Шинкарев М.В.			30.08		ИД	1	1
Нач.участка		Денисов Д.Н.			30.08				
						Исполнительная схема №9 Переустройство резинокордового покрытия переезда №30	ООО "КуКГЕОСТРОЙ"		

ИП Малыгин В.В.
150020, Ярославская обл, г. о. город Ярославль, г
Ярославль, пер Пролетарский, д. 4

Технический паспорт №015/24

Выдан АО «А.Миллер»

Наименование изделий Балка железобетонная прижимная

Номер партии или изделия 4,5

Марка и число изделий БПР-3 – 4 шт.

Дата изготовления изделий апрель/май 2024

Марка бетона по прочности B30 (400)

Отпускная прочность бетона в проц. лето-70%, зима – 90%

Требуемая отпускная прочность бетона кгс/см кв. 274

Фактическая отпускная прочность бетона, кгс/см кв. 280, 288

Марка бетона по морозостойкости F 300

Марка бетона по водонепроницаемости W 8

Марка стали закладных изделий и выпусков арматур» Ст 3

Категория лицевых бетонных поверхностей,
предназначенных под отделку А 3

Обозначение Стандарта (ТУ) GOST13015-2018



ИП Малыгин В.В.
150020, Ярославская обл, г. о. город Ярославль, г
Ярославль, пер Пролетарский, д. 4

Технический паспорт № 016/24

Выдан АО «А.Миллер»

Наименование изделий Балка железобетонная прижимная

Номер партии или изделия 5

Марка и число изделий БПР-4 – 5 шт.

Дата изготовления изделий май 2024

Марка бетона по прочности B30 (400)

Отпускная прочность бетона в проц. лето-70%, зима – 90%

Требуемая отпускная прочность бетона кгс/см кв. 274

Фактическая отпускная прочность бетона, кгс/см кв. 280, 288

Марка бетона по морозостойкости F 300

Марка бетона по водонепроницаемости W 8

Марка стали закладных изделий и выпусков арматур» Ст 3

Категория лицевых бетонных поверхностей,
предназначенных под отделку А 3

Обозначение Стандарта (ТУ) GOST13015-2018



ПАСПОРТ КАЧЕСТВА № 27/2024

На резиножелезобетонные плиты для настилов
железнодорожных переездов по проекту А1.РБ.000
ТУ 22.19.73.110-001-78969127-2018

Обозначение изделия: А1.РБ.000 (для переездов на Р-65 ж/б шпалы)

Наименование организации потребителя: ООО «ШЕЛПРОКК»

Партия № 4, 11

Дата изготовления ноябрь 2023/апрель 2024г.

Комплект поставки:

- | | |
|---|---------|
| - плита внутренняя А1.РБ.001-3250 (170мм) | - 2шт. |
| - плита наружная А1.РБ.002-3250 (170мм) | - 4шт. |
| - накладка нашпальная НБШ - 74 | - 12шт. |
| - полоса резиновая 6377р-160 - 5х80х3250 | - 4шт. |
| - полоса резиновая 6377р-160 - 10х80х3250 | - 4шт. |
| - уплотнитель наружный—1,625(м) | - 8шт. |
| - уплотнитель внутренний – 1,625(м) | - 8шт. |
| - упоры для плит | - 6шт. |

Марка бетона ГОСТ 26633-91

Марка стали ГОСТ 5781-82

Твердость резинового элемента по Шор А - 55-80 ед.

Гарантийные обязательства

Изготовитель гарантирует соответствие плит требованиям настоящих технических условий при соблюдении потребителем правил транспортирования, хранения, монтажа и эксплуатации.

В случае укладки плит настилов железнодорожных переездов, переходов не в соответствии с инструкцией по монтажу ответственность за качество плит настилов АО «А.Миллер» не несет.

Гарантийный срок эксплуатации — 7 лет с момента отгрузки потребителю.

Свидетельство о приемке

Качество сформованных плит по проекту А1.РБ.000, а также резиновых комплектующих, соответствует ТУ 22.19.73.110-001-78969127-2018.

АО «А.Миллер»

Начальник ОТК

Завадский М.А.

Подпись



24.06.2024

№ ССЖТ RU.ЖТ02.Г.01433 от 22.02.2023 до 21.02.2026



открытое акционерное общество
«КУРСКРЕЗИНОТЕХНИКА»

ПАСПОРТ № 87

Наименование изделий детали резиновые для настилов

железнодорожных поездов 2841003

ТУ 22.19.73. 110-001-78969127-2018

Количество 25 шт
04.2024

партия 10

Дата изготовления, № партии согласно маркировке на упаковочных местах.

По внешнему виду и физико-механическим показателям соответствуют


ТУ 22.19.73. 110-001-78969127-2018

Начальник ОТК

Без предъявления паспорта
претензии не принимаются
Личное
клеймо № 125

№ ССЖТ RU. ЖТ. 02. Г. 01433

от 22.02.2023 до 21.02.2026

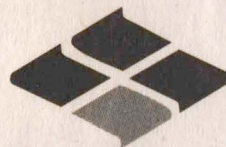

открытое акционерное общество
«КУРСКРЕЗИНОТЕХНИКА»

ПАСПОРТ № 6979

Наименование изделий детали резиновые для
настилов железнодорожных поездов
прокладка ваг-а эл-р. со-в

Количество 20 шт
02.2024 05

Дата изготовления, № партии согласно маркировке на упаковочных местах.

По внешнему виду и физико-механическим показателям соответствуют

ТУ или ГОСТу ТУ 22.19.73.110-001-78969127-2018

Начальник ОТК

Без предъявления паспорта
претензии не принимаются
Личное
клеймо № 22

№ ССЖТ RU ЖТ 02. Г. 01433
от 22.02.2023 до 21.02.2026



открытое акционерное общество
«КУРСКРЕЗИНОТЕХНИКА»

ПАСПОРТ № 34593

Наименование изделий детали резиновые для
настилов железнодорожных поездов
прокладка ваг-а эл-р. со-в

Количество 25 шт
05.2024 102

Дата изготовления, № партии согласно маркировке на упаковочных местах.

По внешнему виду и физико-механическим показателям соответствуют

ТУ или ГОСТу ТУ 22.19.73.110-001-78969127-2018

Начальник ОТК

Личное

клеймо № 22

Без предъявления паспорта
претензии не принимаются

№ ССЖТ RU.ЖТ02.Г.01433 от 22.02.2023 до 21.02.2026



открытое акционерное общество
«КУРСКРЕЗИНОТЕХНИКА»

ПАСПОРТ № 73

Наименование изделий детали резиновые для настилов

железнодорожных поездов 2841002

ТУ 22.19.73. 110-001-78969127-2018

Количество 24 шт
05.2024

партия 25

Дата изготовления, № партии согласно маркировке на упаковочных местах.

По внешнему виду и физико-механическим показателям соответствуют

ТУ 22.19.73. 110-001-78969127-2018

Начальник ОТК

Без предъявления паспорта
претензии не принимаются
Личное
клеймо № 125