

Исх. № 027-К от 01.08.2023г.

**Заместителю директора
по эксплуатации БПД и АУ
АО "МЕТРОВАГОНМАШ"****Суханову Я. И.****Копия****Техническому директору****АО «Метровагонмаш»****Гафурову А.А.**

О дополнительных работах ц. 121

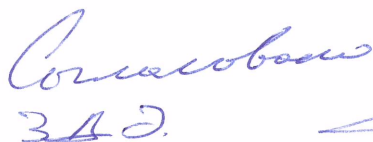
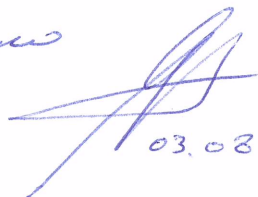
Уважаемый Ярослав Игоревич!

ООО «КиКГЕОСТРОЙ» выполняет работы рамках договора №МВМ/03-07 от 03.07.2023г. на объекте «Ж/Д пути от ИЦ до обкаточной линии с удлинением трансбордера расположенные по адресу: Московская область, г. Мытищи, ул. Колонцова, 4, территория завода АО «МЕТРОВАГОНМАШ».

В связи с производственной необходимостью и по инициативе Заказчика просим согласовать выполнение работ по переустройству трассы электроснабжения в цеху №121 путем прокладки кабеля по внутренней стороне соседнего цеха (Приложение №1.Схема прокладки).

Так же просим согласовать выполнение следующих работ, не предусмотренных договором:

- Снятие люминесцентных ламп перед началом демонтажа здания;
- Переустройство хозяйственного водопровода (В1) по временной схеме (Приложение №2.);
- Прокладка кабельной трассы питания кран-балки цеха 121/18.


ЗАО.
03.08.2023г.
Я.И. Суханов.

Руководитель проекта

Шевчук К.А.

Подключенные кран балки

Соседний
действующий цех

АВВГнг-LS-1
2х(4х50)

АВВГнг-LS-1
2х(4х50)

Цех №121/18

ТП30

Демонтируемая
часть
цеха
№121/18

проектируемые
ж/г пути

Синица

Зам. Директ

Исполн

10.08.2023