
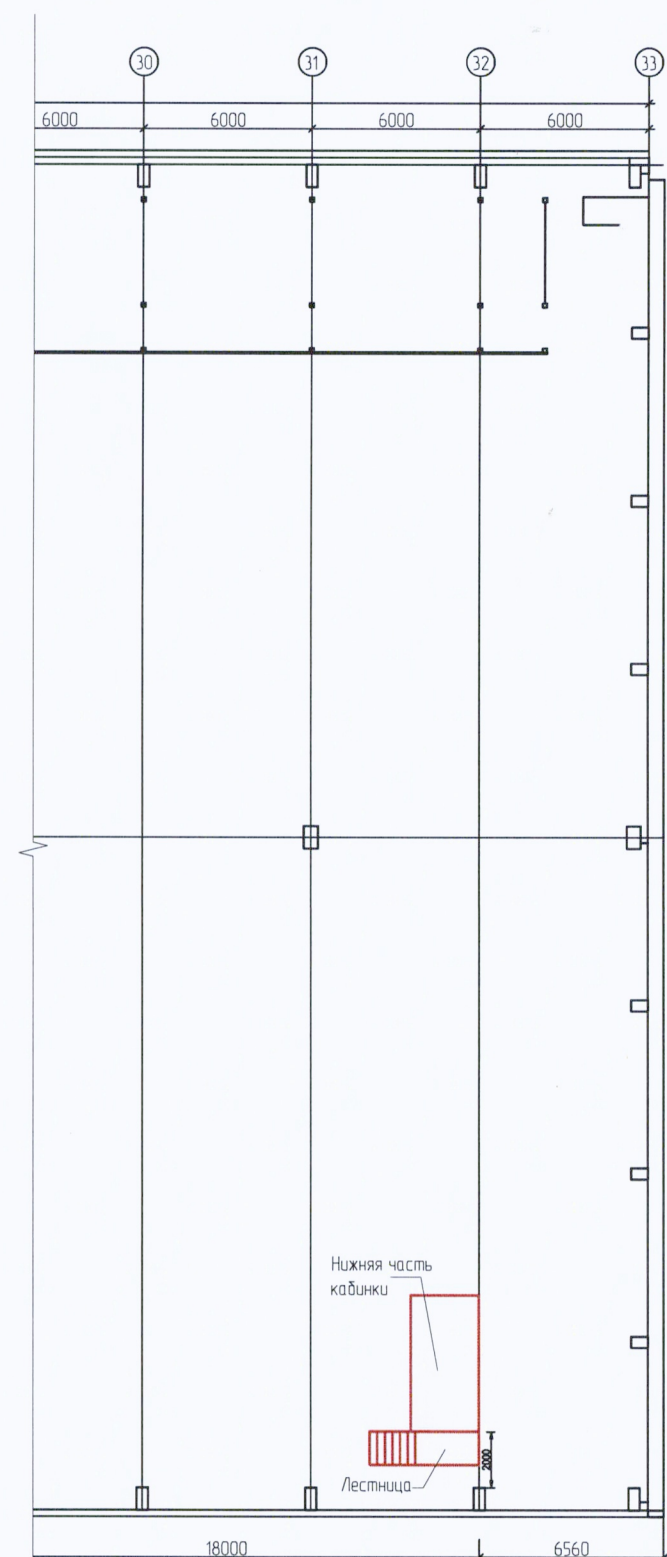
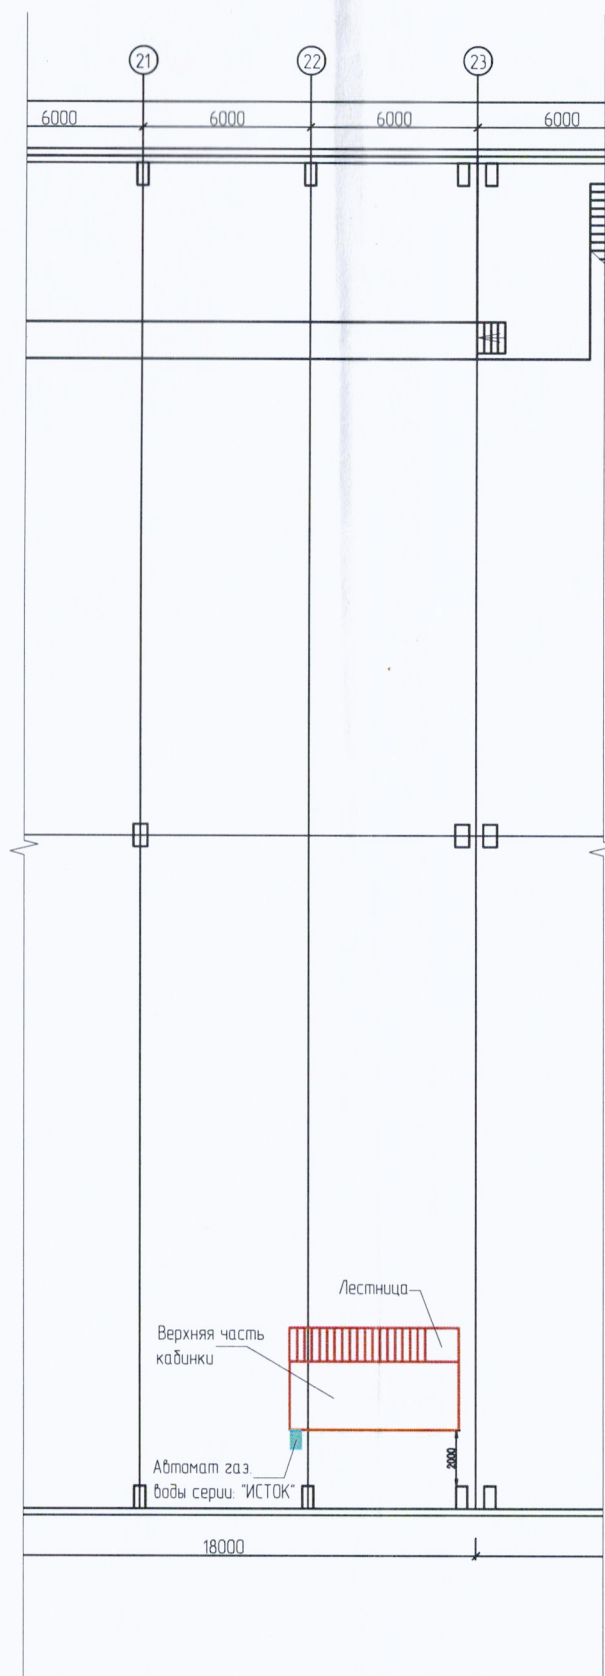


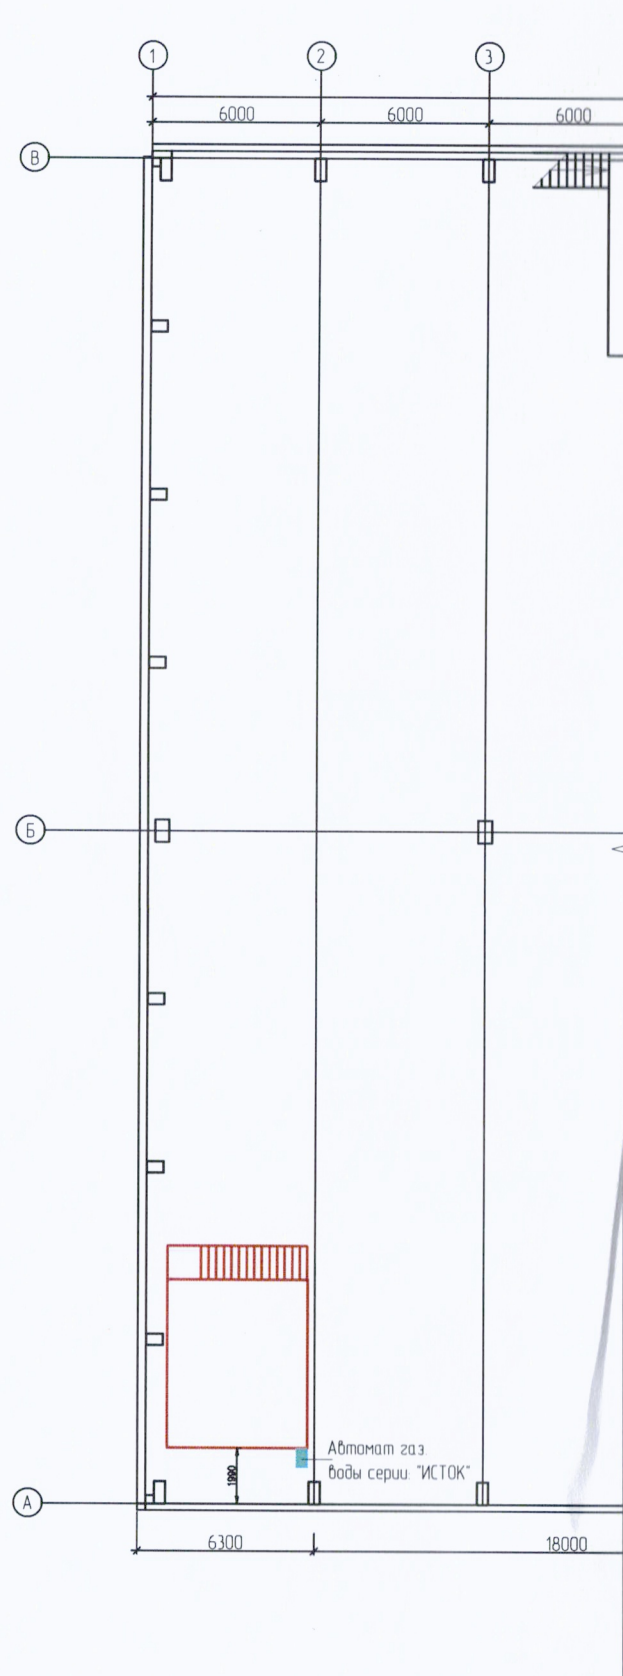

Согласовано
Вод. Б.В.
Места расположения
автоматов г.у.-вода
согласовано
Г.И. Иергетин