

АКТ

Выявления дополнительных работ

Г. О. Мытищи


«18» августа 2023 г.

ООО «КикГЕОСТРОЙ» в лице Руководителя проекта Шевчука К.А., действующего на основании Приказа, именуемый в дальнейшем «Генеральный подрядчик», с одной стороны, и ООО «Проминжиниринг» в лице ведущего инженера технического надзора Дураева В.Ю., действующего на основании Приказа, именуемый в дальнейшем «Технический заказчик», с другой стороны, именуемые в дальнейшем «Стороны», составили настоящий Акт о том что:

1. При производстве работ в зоне Трансбордера (РД 131-23-ГП1), вместо предусмотренного проектом грунта, выявлен строительный мусор в виде железобетонного и кирпичного боя.
2. Настоящий Акт составлен в 2 (Двух) экземплярах, по одному для Генерального подрядчика и Технического заказчика

ПОДПИСИ СТОРОН

Генеральный подрядчик
Руководитель проекта
ООО «КикГЕОСТРОЙ»

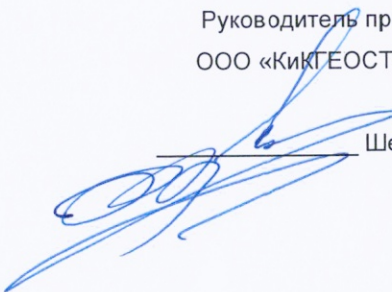

Шевчук К.А.

Заказчик
Ведущий инженер технического надзора
ООО «Проминжиниринг»



Дураев В.Ю.

КиКГЕОСТРОЙ
K&KGEOSTROY

ООО «КиКГЕОСТРОЙ»

РФ, 109004, Москва, ул. Земляной вал 65

Тел.: (495) 915-24-71

Факс: (495) 915-24-71

Исх № 025-К от 31.07.2023г.

Заместителю директора по эксплуатации
и безопасности производственной деятельности
АО «МЕТРОВАГОНМАШ»
Суханову Я.И.

О согласовании замены марки светильников 8 цеха

Уважаемый Ярослав Игоревич

В рамках подготовки к поставке материалов и строительно-монтажным работам по титулу «цех №8 расположенный по адресу: Московская область, г.о. Мытищи, ул. Колонцова, 4. капитальный ремонт», в целях улучшения эксплуатационных показателей оборудования, просим Вас согласовать замену светильников марки «Varton» на марку «TERRA».

К настоящему письму прилагаем сравнительную таблицу характеристик вышеуказанного оборудования.

Приложение 1 - Технические характеристики с отличиями систем на 1 л.

С уважением,

Руководитель проекта



Шевчук К.А.

Суханов Я.И.

*Зам. Директора
по эксплуатации*



КиКГЕОСТРОЙ
K&KGEOSTROY

ООО «КиКГЕОСТРОЙ»

РФ, 109004, Москва, ул. Земляной вал 65

Тел.: (495) 915-24-71

Факс: (495) 915-24-71

Исх № 058-К от 04.09.2023г.

Техническому директору
АО «МЕТРОВАГОНМАШ»
Гафурову А.А.

КОПИЯ:

Заместителю директора по эксплуатации
и безопасности производственной деятельности
АО «МЕТРОВАГОНМАШ»
Суханову Я.И.

О продлении подпорной стены трансбордера

Уважаемый Абдулкадир Абдурахманович!

ООО «КиКГЕОСТРОЙ» выполняет работы в рамках Договора №МВМ/03-07 от 03.07.2023г. на объекте «Ж/Д пути от ИЦ до обкаточной линии с удлинением трансбордера расположенные по адресу: Московская область, г. Мытищи, ул. Колонцова, 4, территория завода АО «МЕТРОВАГОНМАШ».

Просим согласовать выполнение работ по удлинению подпорной стены переустройства трансбордера трансбордера согласно схеме (Приложение №1). Данные работы не входят в состав проекта 131-23-АС2 и не предусмотрены договором.

Приложения:

1. Приложение №1. Схема устройства подпорной стены трансбордера.


С уважением,

Руководитель проекта



Шевчук К.А.

Инв. № подл			Подпись и дата			Взам инв №			Согласовано		

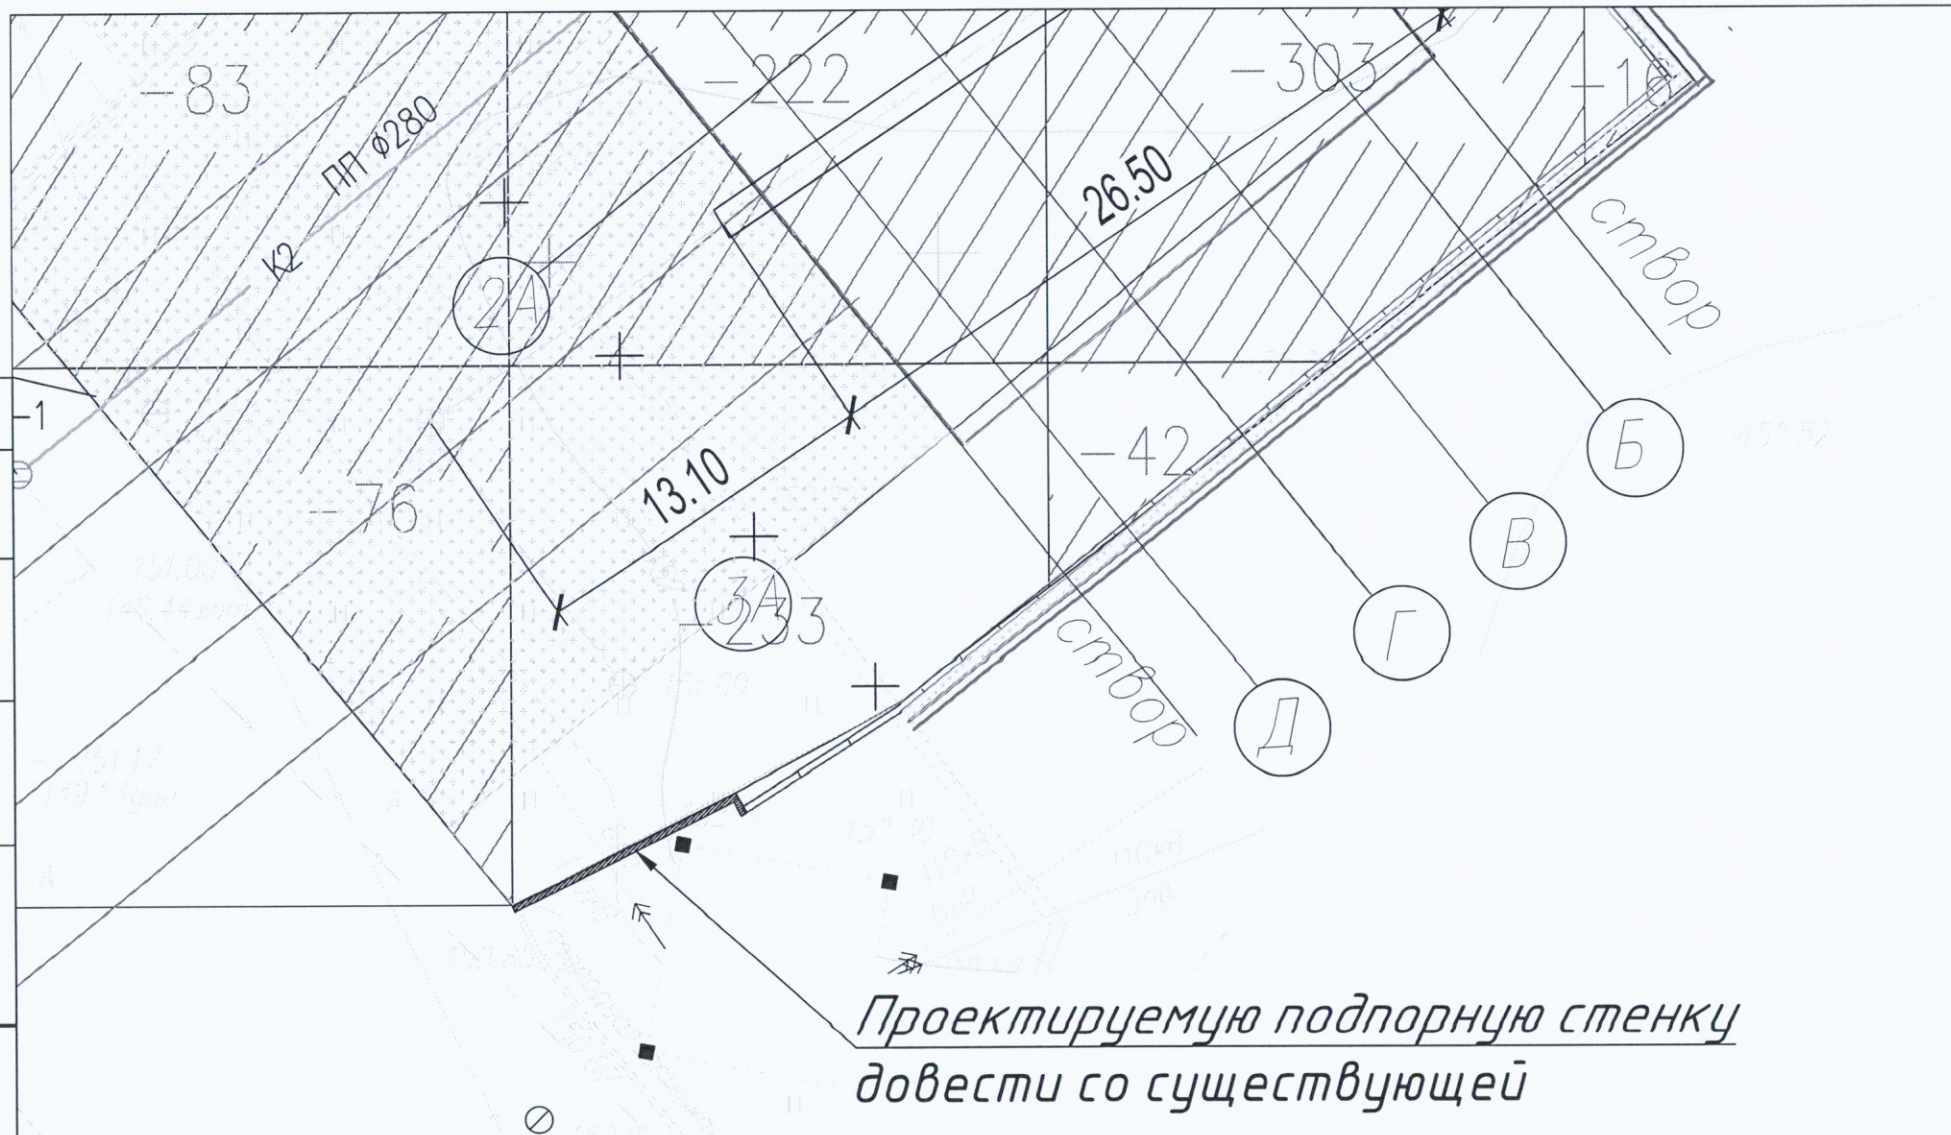

Приложение №1. Схема устройства подпорной стены трансбордера.

Проектируемую подпорную стенку
довести со существующей

Считаю необходимыми.

Зем. Тур

А. Смирнов Л.М.

По указанию Заказчика
А. Верейского АР

Приложение 1

Лист

1

Формат А4

КиКГЕОСТРОЙ
K&KGEOSTROY

ООО «КиКГЕОСТРОЙ»

РФ, 109004, Москва, ул. Земляной вал 65

Тел.: (495) 915-24-71

Факс: (495) 915-24-71

Исх № 060-К от 05.09.2023г.

Техническому директору
АО «МЕТРОВАГОНМАШ»
Гафурову А.А.

КОПИЯ:

Заместителю директора по эксплуатации
и безопасности производственной деятельности
АО «МЕТРОВАГОНМАШ»
Суханову Я.И.

Об опорах контактной сети

Уважаемый Абдулкадир Абдурахманович!

ООО «КиКГЕОСТРОЙ» выполняет работы в рамках Договора №МВМ/03-07 от 03.07.2023г. на объекте «Ж/Д пути от ИЦ до обкаточной линии с удлинением трансбордера расположенные по адресу: Московская область, г. Мытищи, ул. Колонцова, 4, территория завода АО «МЕТРОВАГОНМАШ».

В связи с загруженностью профильных заводов и долгим сроком производства опор контактной сети в рамках проекта «шифр 132-23-КС» по переустройству контактной сети прошу, в целях ускорения производства работ, допустить использование стоек МШП-12-150 и МШК1-12-100 со складов ОАО «РЖД» выпуска 2017-2020 гг. с сохранением гарантии и предоставлением всех необходимых сертификатов.

Согласовано
Зам. Директора
по эксплуатации

С уважением,

Руководитель проекта

[Подписи]

Шевчук К.А.

В согласовано
Верный АР

КиКГЕОСТРОЙ
K&KGEOSTROY

ООО «КиКГЕОСТРОЙ»

РФ, 109004, Москва, ул. Земляной вал 65

Тел.: (495) 915-24-71

Факс: (495) 915-24-71

Исх № 061-К от 05.09.2023г.

Техническому директору
АО «МЕТРОВАГОНМАШ»
Гафурову А.А.

КОПИЯ:
Заместителю директора по эксплуатации
и безопасности производственной деятельности
АО «МЕТРОВАГОНМАШ»
Суханову Я.И.

О согласовании RAL сэндвич - панелей цех №8

Уважаемый Абдулкадир Абдурахманович!

ООО «КиКГЕОСТРОЙ» заключил с АО «МЕТРОВАГОНМАШ» Договор №МВМ/19-07 от 19.07.2023г. на объекте «Цех № 8, расположенный по адресу: Московская область, г.о. Мытищи, ул. Колонцова, 4, капитальный ремонт».

Для ускорения сроков производства и поставки просим согласовать RAL 9002 сэндвич-панелей, используемых при устройстве перегородки цеха №8 в рамках проекта 130-23-АС1.

*Согласовано:
Зам. Директора
по эксплуатации*



Юрьев И. А.

С уважением,

Руководитель проекта



Шевчук К.А.

Исх № 051-К от 30.08.2023г.

Техническому директору
АО «МЕТРОВАГОНМАШ»
Гафурову А.А.

КОПИЯ:

Заместителю директора по эксплуатации
и безопасности производственной деятельности
АО «МЕТРОВАГОНМАШ»
Суханову Я.И.

О дополнительных работах по восстановлению пути №19

Уважаемый Абдулкадир Абдурахманович!

ООО «КиКГЕОСТРОЙ» выполняет работы в рамках Договора №МВМ/03-07 от 03.07.2023г. на объекте «Ж/Д пути от ИЦ до обкаточной линии с удлинением трансбордера расположенные по адресу: Московская область, г. Мытищи, ул. Колонцова, 4, территория завода АО «МЕТРОВАГОНМАШ».

Согласно рабочей документации раздел 131-23-ПЖ Железнодорожные пути были выполнены работы по демонтажу пути №19. В ходе производства работ со стороны Заказчика поступила просьба восстановить участок демонтированного пути для осуществления производственных процессов АО «МЕТРОВАГОНМАШ».

Просим согласовать выполнение работ по восстановлению участка пути №19 в районе пересечения с путем №31 ПК 3 так как данные работы не предусмотрены договором.

Приложение №1. Схема участка восстановления пути.

С уважением,

Руководитель проекта




Шевчук К.А.

Сотникова
Зам. Директора
по эксплуатации



Суханов Я.И.

По указанию Заказчика
Верейко А.С.

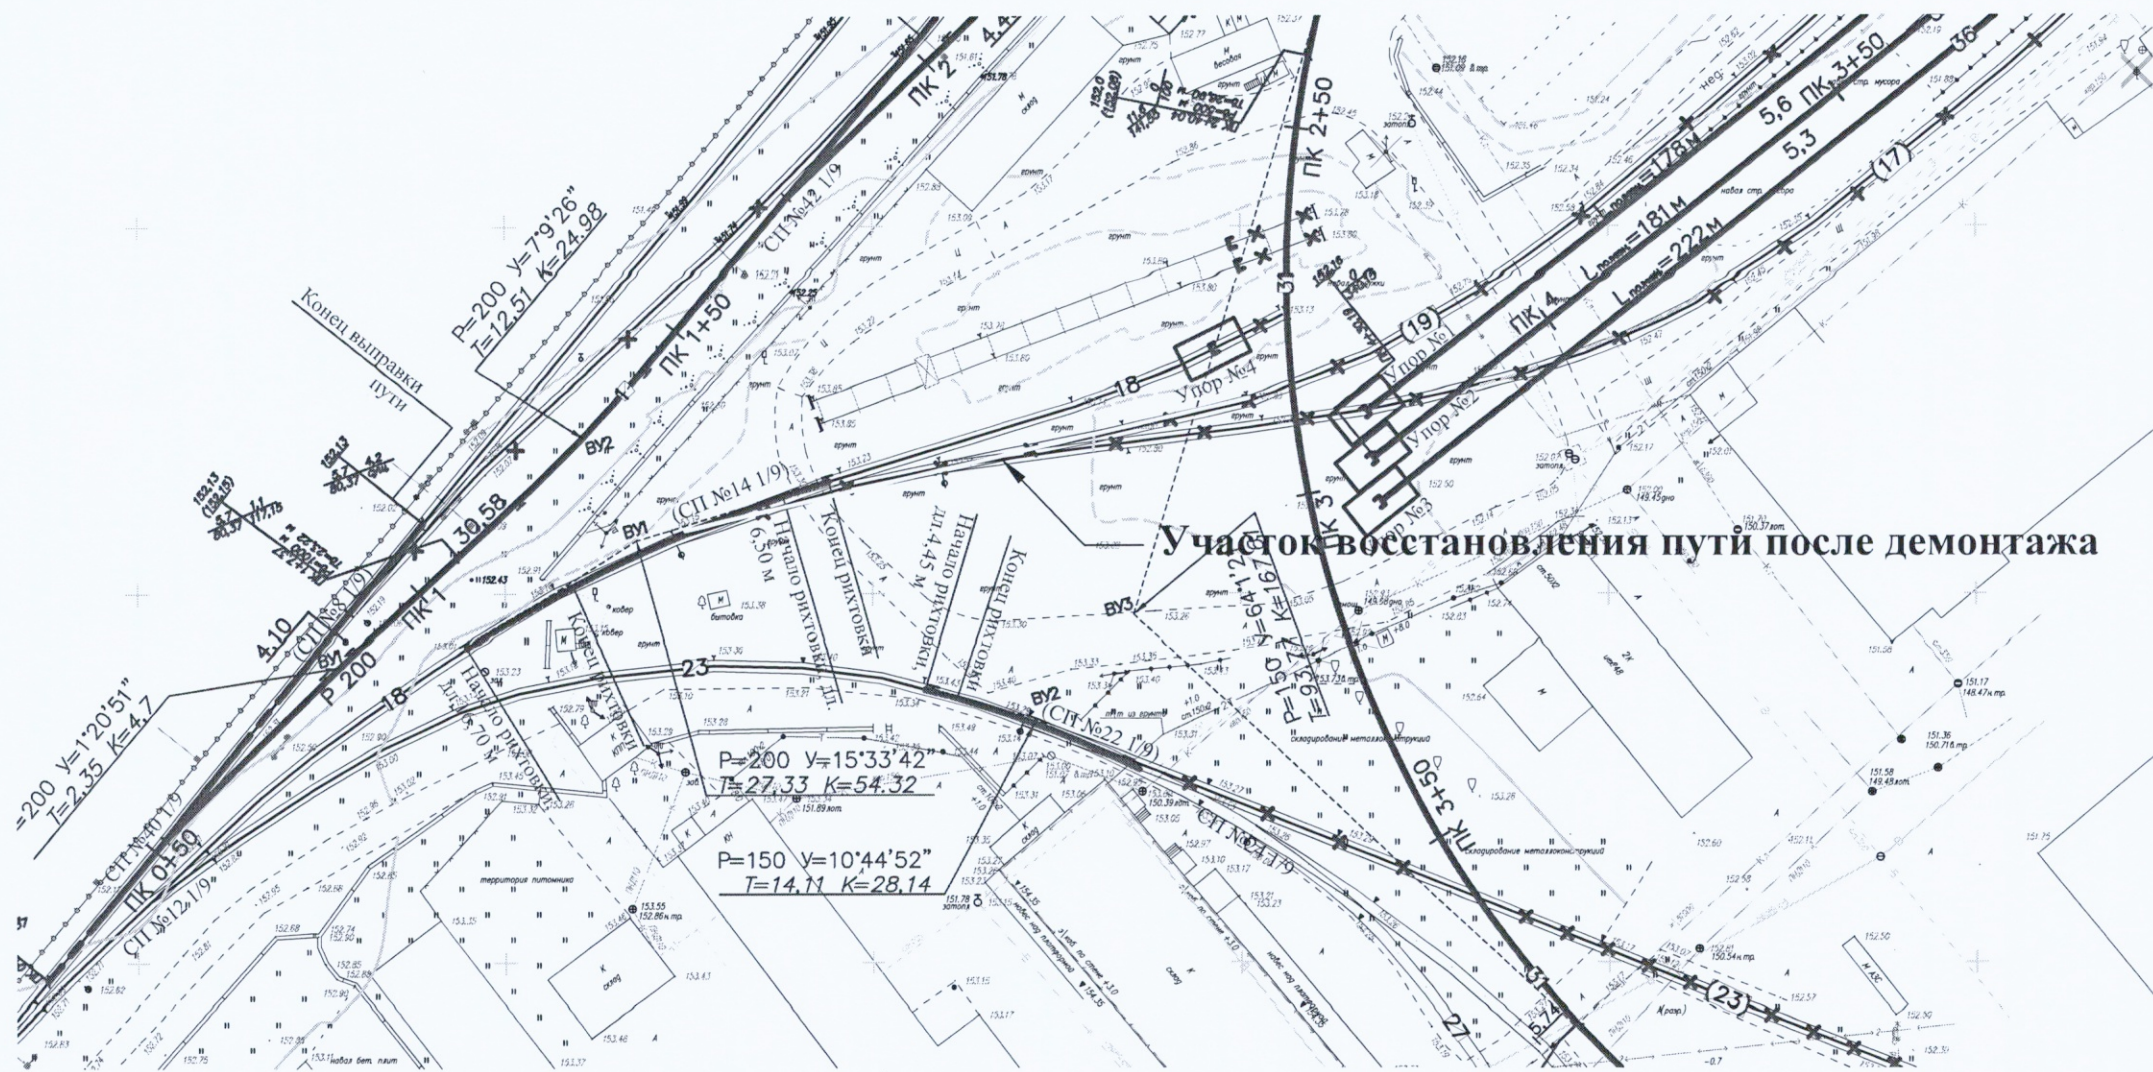

КиКГЕОСТРОЙ
K&KGEOSTROY

ООО «КиКГЕОСТРОЙ»

РФ, 109004, Москва, ул. Земляной вал 65

Тел.: (495) 915-24-71

Факс: (495) 915-24-71

Исх № 054-К от 01.09.2023г.

Техническому директору
АО «МЕТРОВАГОНМАШ»
Гафурову А.А.

КОПИЯ:

Заместителю директора по эксплуатации
и безопасности производственной деятельности
АО «МЕТРОВАГОНМАШ»
Суханову Я.И.

О реконструкции узла водопровода на участке В1-30 – В1-31

Уважаемый Абдулкадир Абдурахманович!

ООО «КиКГЕОСТРОЙ» выполняет работы по переустройству хозяйственного водопровода (В1) на участках В1-1 – В1-1А и В1-30 – В1-31 в рамках Договора №МВМ/03-07 от 03.07.2023г. на объекте «Ж/Д пути от ИЦ до обкаточной линии с удлинением трансбордера расположенные по адресу: Московская область, г. Мытищи, ул. Колонцова, 4, территория завода АО «МЕТРОВАГОНМАШ».

Ввиду неудовлетворительного состояния узла водопровода (В1) в колодцах В1-1А и В1-30 в связи с большим сроком эксплуатации и старостью материалов невозможно выполнить врезку новых укладываемых труб без реконструкции внутренних элементов. Просим согласовать проведение дополнительных работ по данному узлу согласно приложенной схеме (приложение №1. Схема переустройства узла колодцев В1-1А и В1-30).

Согласовано
Зам. Директора
по эксплуатации

С уважением,

Руководитель проекта


Суханов Я.И.

Шевчук К.А.

Необходимость доп. работ
подтверждена

Сергей И. АС

Инв. № подл	Подпись и дата	Взам инв №	Согласовано		

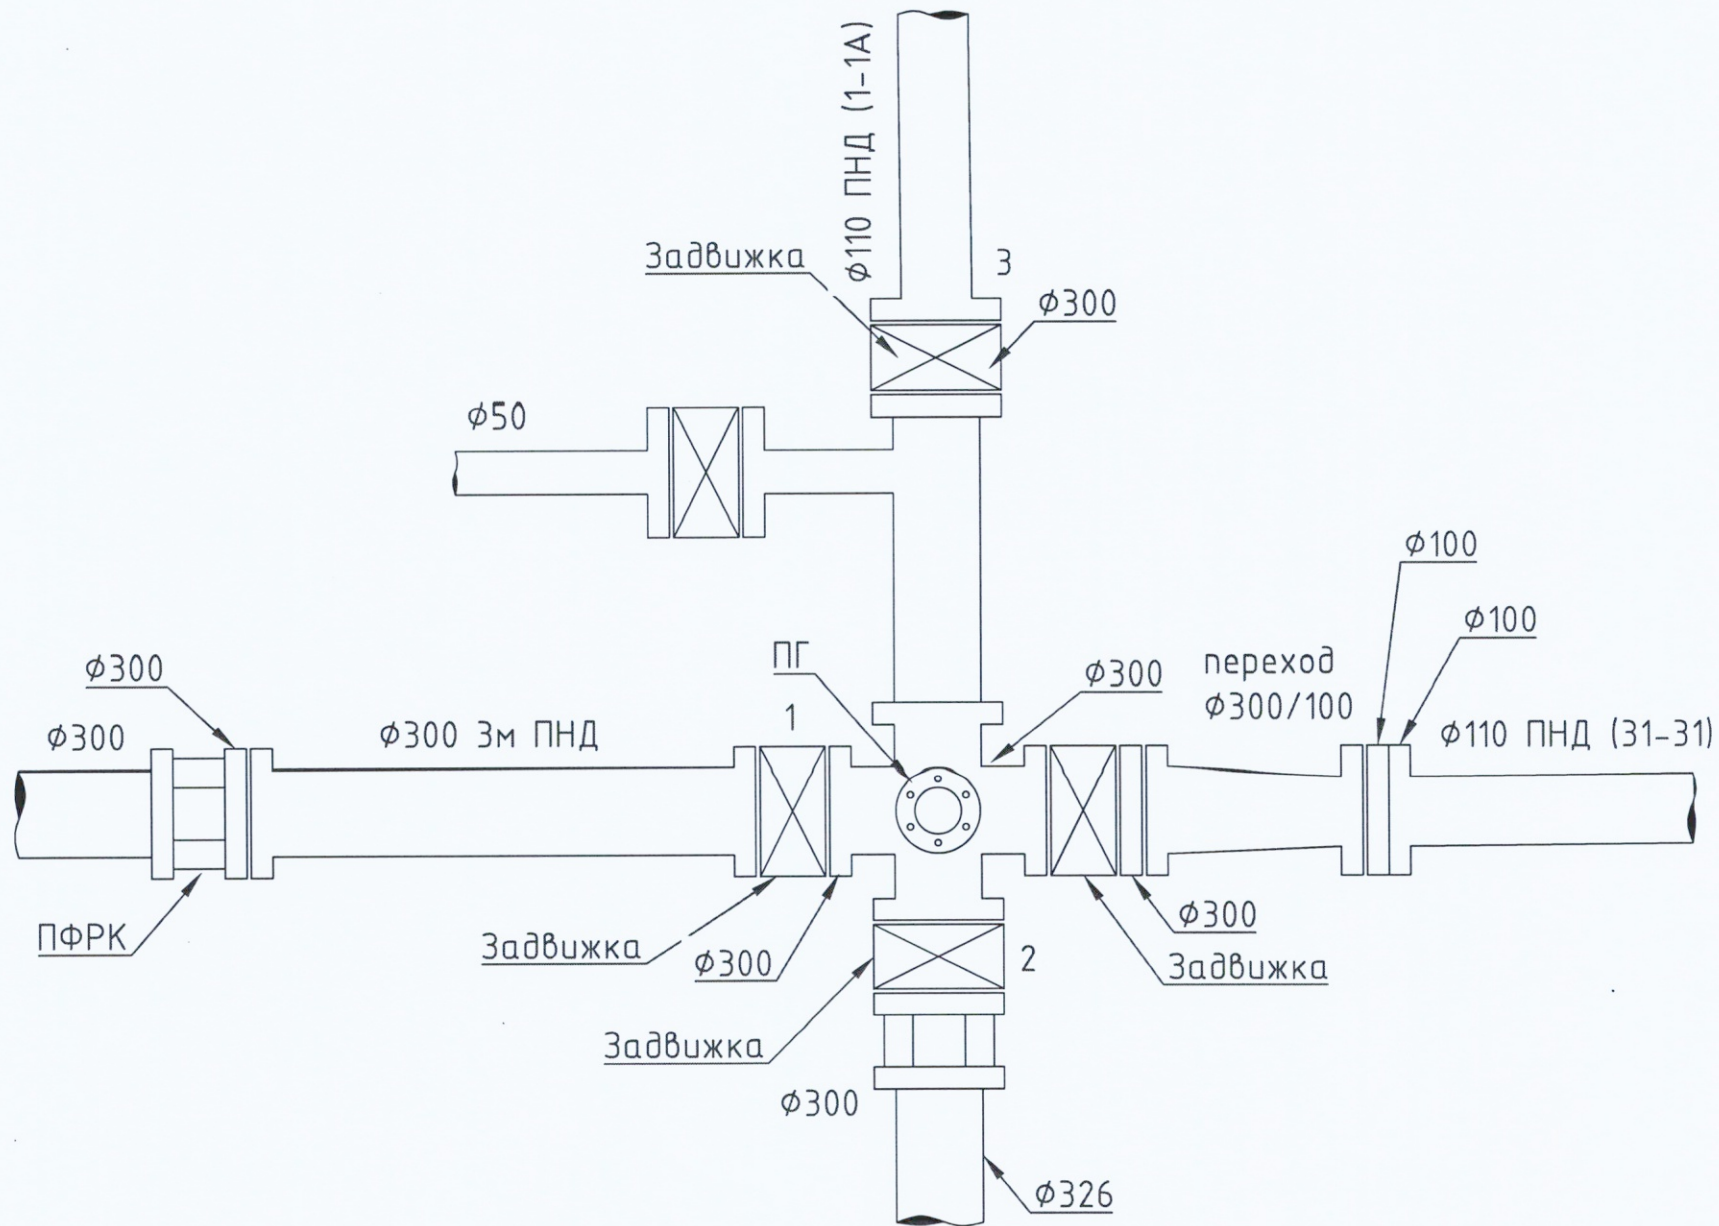

Изм.	Лист	№ докум.	Подп.	Дата

Приложение №1



Лист
1

Согласовано

Взам инв №

Подпись и дата

Инв. № подл

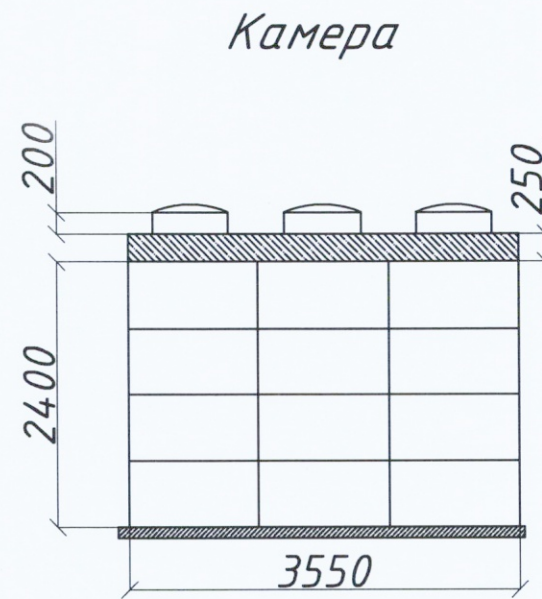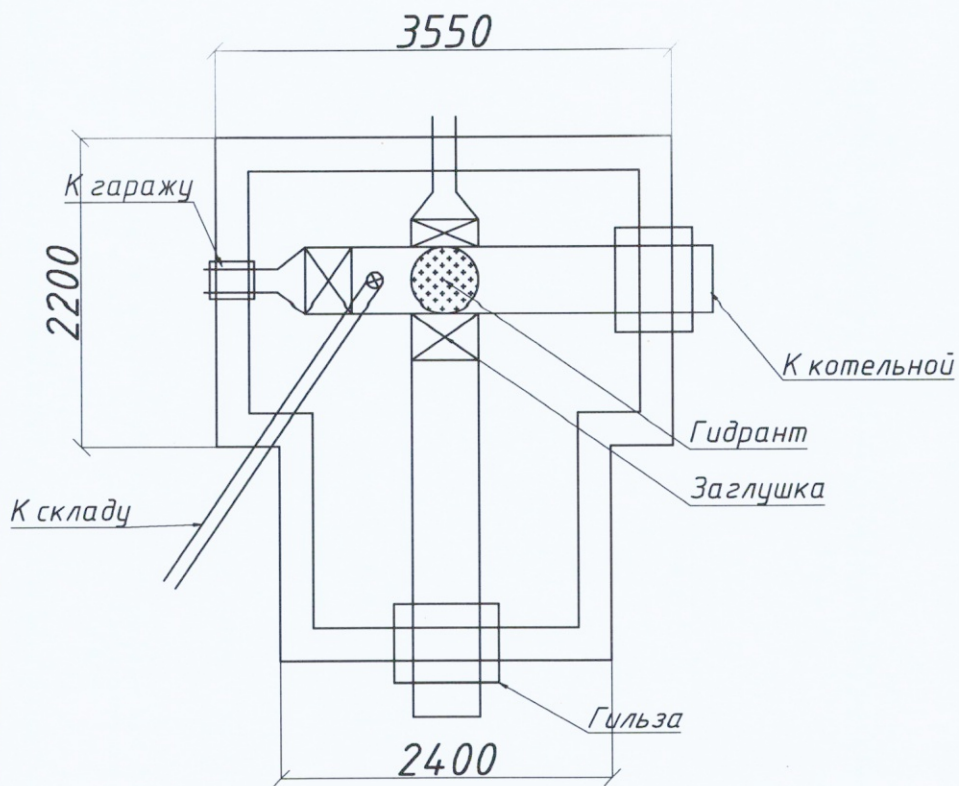

Согласовано:
Гл. инженер *С. В. Бобков*

Изм.	Лист	№ докум.	Подп.	Дата

Приложение №1

Лист
1

КиКГЕОСТРОЙ
K&KGEOSTROY

ООО «КиКГЕОСТРОЙ»

РФ, 109004, Москва, ул. Земляной вал 65

Тел.: (495) 915-24-71

Факс: (495) 915-24-71

Исх № 049-К от 29.08.2023г.

Техническому директору
АО «МЕТРОВАГОНМАШ»
Гафурову А.А.

КОПИЯ:

Заместителю директора по эксплуатации
и безопасности производственной деятельности
АО «МЕТРОВАГОНМАШ»
Суханову Я.И.

О согласовании RAL сэндвич - панелей цех 121/18

Уважаемый Абдулкадир Абдурахманович!

ООО «КиКГЕОСТРОЙ» выполняет работы в рамках Договора №МВМ/03-07 от 03.07.2023г. на объекте «Ж/Д пути от ИЦ до обкаточной линии с удлинением трансбордера расположенные по адресу: Московская область, г. Мытищи, ул. Колонцова, 4, территория завода АО «МЕТРОВАГОНМАШ».

Просим согласовать RAL 9003 белый сэндвич-панелей, используемых при устройстве стены цеха 121/18 после демонтажных работ.

*Согласовано
Зам. Дир.
по эксплуатации*

*Сергеев Л. С.
30.08.2023*

С уважением,

Руководитель проекта

Шевчук К.А.

КиКГЕОСТРОЙ
K&KGEOSTROY

ООО «КиКГЕОСТРОЙ»

РФ, 109004, Москва, ул. Земляной вал 65

Тел.: (495) 915-24-71

Факс: (495) 915-24-71

Исх № 056-К от 01.09.2023г.

Заместителю директора по эксплуатации
и безопасности производственной деятельности
АО «МЕТРОВАГОНМАШ»
Суханову Я.И.

Об устройстве подпорной стены в зоне трансбордера

Уважаемый Ярослав Игоревич!

ООО «КиКГЕОСТРОЙ» выполняет работы в рамках Договора №МВМ/03-07 от 03.07.2023г. на объекте «Ж/Д пути от ИЦ до обкаточной линии с удлинением трансбордера расположенные по адресу: Московская область, г. Мытищи, ул. Колонцова, 4, территория завода АО «МЕТРОВАГОНМАШ».

Настоящим сообщаем, что при разработке грунта для переустройства трансбордера был обнаружен коллектор, попадающий в зону производства работ. Просим согласовать узел прохождения подпорной стены трансбордера по обнаруженному коллектору и выполнение данных работ, не предусмотренных договором.

Приложение №1. Схема устройства подпорной стены в зоне коллектора.

Согласовано
Зам. Директора
по эксплуатации



С уважением,

Руководитель проекта

[Подпись] *Я.И. Суханов.*
[Подпись]

Шевчук К.А.

Согласовано
А.В. Шевчук

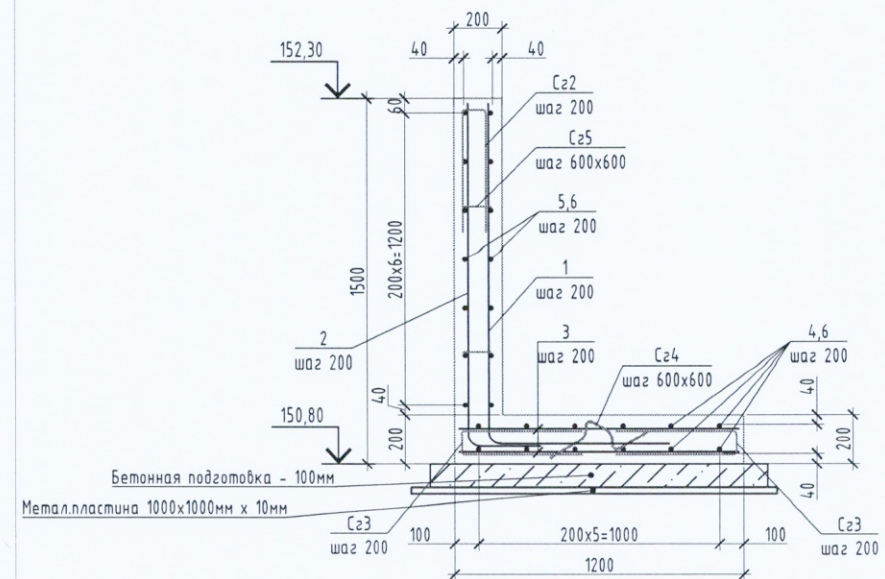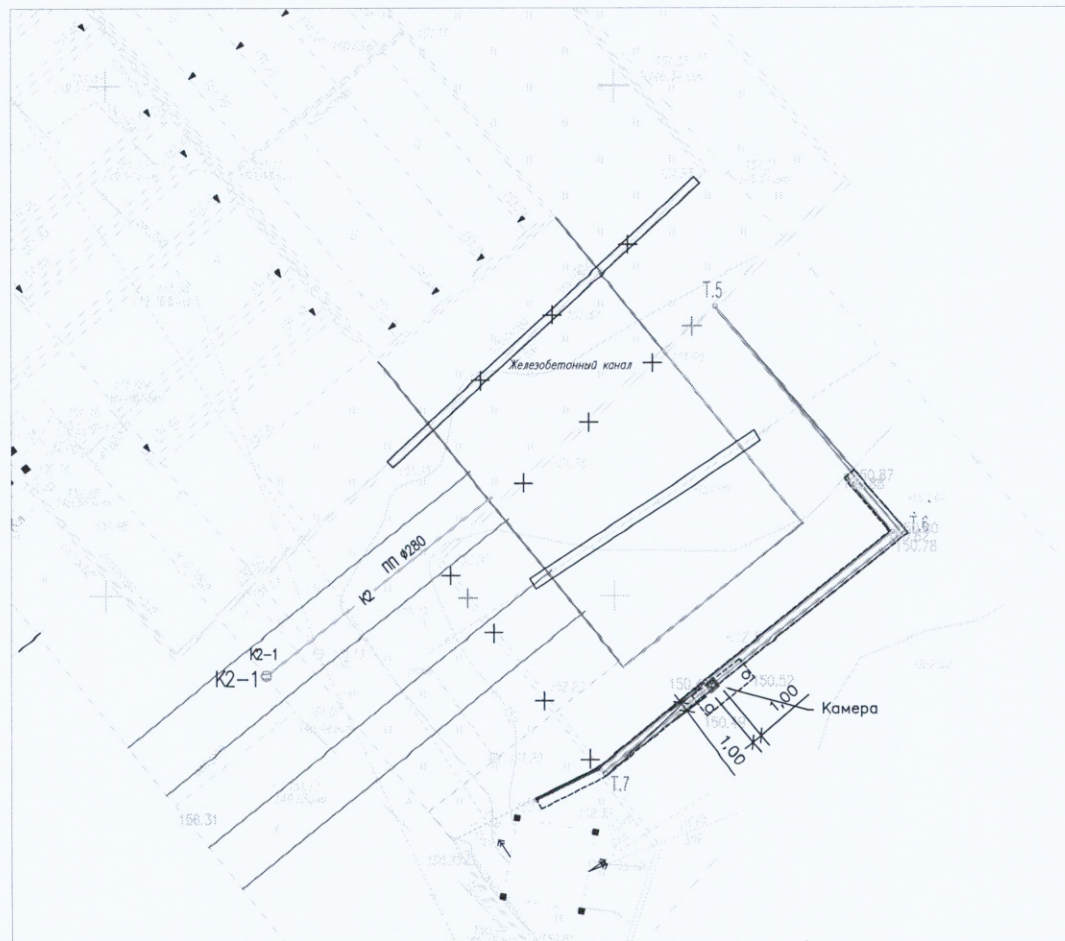

Вогласовано

Stephane AC

Исх № 047-К от 28.08.2023г.

Техническому директору
АО «МЕТРОВАГОНМАШ»
Гафурову А.А.

КОПИЯ:

Заместителю директора по эксплуатации
и безопасности производственной деятельности
АО «МЕТРОВАГОНМАШ»
Суханову Я.И.

О замене материалов ТС2, ТС3

Уважаемый Абдулкадир Абдурахманович!

В целях сокращения сроков строительства и сроков перекрытия дорог на участках строительства тепловой сети от т.1 до т.2 (Рабочая документация. Переустройство трубопровода. Шифр 131-23-ТС2) и на участках строительства тепловой сети от т.1 до т.2, от 5 до т.6 (Рабочая документация. Трансбордер. Теплоснабжение. Переустройство трубопровода. Шифр 131-23-ТС3) в рамках Договора №МВМ/03-07 от 03.07.2023г. на объекте «Ж/Д пути от ИЦ до обкаточной линии с удлинением трансбордера расположенные по адресу: Московская область, г. Мытищи, ул. Колонцова, 4, территория завода АО «МЕТРОВАГОНМАШ» прошу Вас согласовать замену устройства монолитных ЖБ каналов на устройство каналов из сборных ЖБ изделий по серии 3.006.1-2.87.

Для исключения возможных просадок каналов от вибрации железнодорожного и автомобильного транспорта, предлагаем применить ЖБ плиту основания толщиной 200мм, аналогично принятому решению на участках с бесканальной прокладкой трубопроводов.

Ведомость изменений прилагается

Приложения:

1. Ведомость предлагаемых изменений проектных решений по ТС-2
2. Ведомость предлагаемых изменений проектных решений по ТС-3

С уважением,

Руководитель проекта

Шевчук К.А.

Согласовано *Сергей А.*
Зам. дир
по эксплуатации
Суханов Я.И.
30.08.2023
Согласовано *Гл. энергетик* *Сергей Белозерский*

Исх № 046-К от 28.08.2023г.

Техническому директору
АО «МЕТРОВАГОНМАШ»
Гафурову А.А.

КОПИЯ:

Заместителю директора по эксплуатации
и безопасности производственной деятельности
АО «МЕТРОВАГОНМАШ»
Суханову Я.И.

О дополнительных работах водопровод (В1) на участке В1-1 – В1-1А

Уважаемый Абдулкадир Абдурахманович!

При переустройстве хозяйственного водопровода (В1) на участках В1-1 – В1-1А и В1-30 – В1-31 в рамках Договора №МВМ/03-07 от 03.07.2023г. на объекте «Ж/Д пути от ИЦ до обкаточной линии с удлинением трансбордера расположенные по адресу: Московская область, г. Мытищи, ул. Колонцова, 4, территория завода АО «МЕТРОВАГОНМАШ» просим согласовать следующие отступления от проектного решения не предусмотренные Договором:


1. Переустройство колодцев В1-1 и В1-30 путем устройства камеры из блока ФБС 9-3-6 (схема приложение №1);
2. Трассировку прохождения участка В1-1 – В1-1А в районе подвального помещения склада по просьбе Заказчика выполнить по потолку с креплением в ребра жесткости плит хомутом из оцинкованной стали на анкерные болты. (схема Приложение №2);
3. По просьбе Заказчика дополнительно выполнить переустройство участка водопровода от колодца В1-1 до здания гаража с заводом в здание на стену ввиду ненадлежащего состояния существующей трубы.

С уважением,

Руководитель проекта



Шевчук К.А.



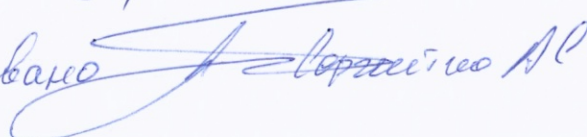
Гл. энергетик  Бенюк Г.А.
Согласовано  Верbitsкий А.Р.

Согласовано

Взам инв №

Подпись и дата

Инв. № подл

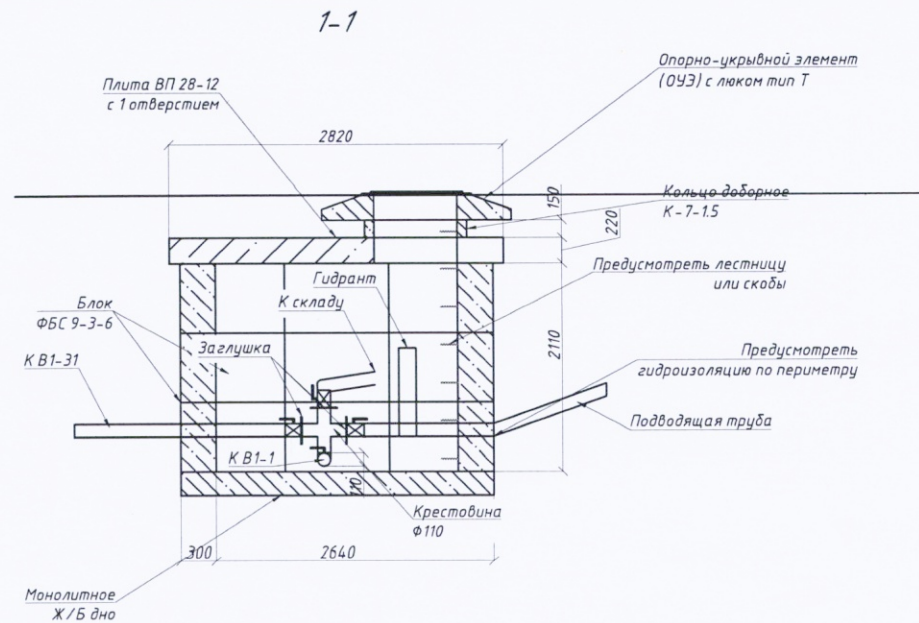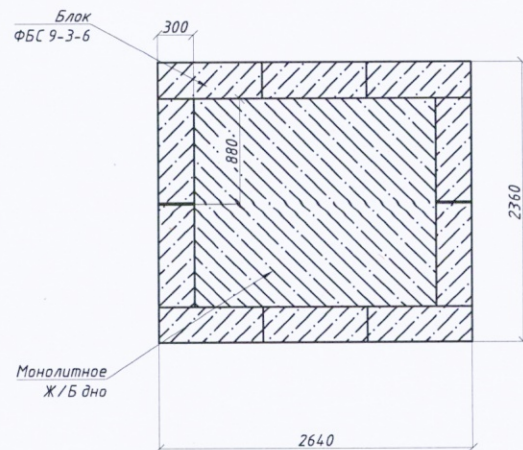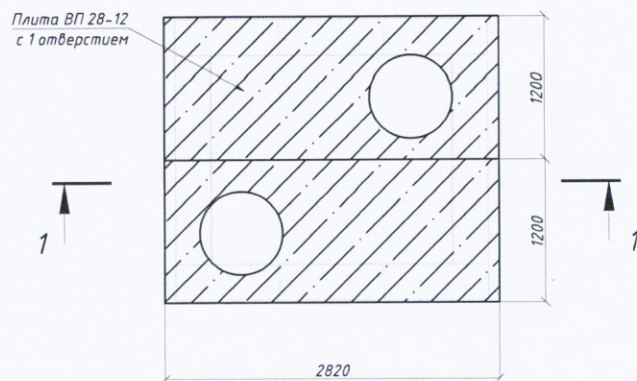

Согласовано
Гл. энергетик *Сергей Березин*

Изм.	Лист	№ докум.	Подп.	Дата

Приложение №1

Лист
1

Формат А4

Лист № 027-К от 01.08.2023г.

**Заместителю директора
по эксплуатации БПД и АУ
АО "МЕТРОВАГОНМАШ"**

Суханову Я. И.

Копия

Техническому директору

АО «Метровагонмаш»

Гафурову А.А.

О дополнительных работах ц. 121

Уважаемый Ярослав Игоревич!

ООО «КиКГЕОСТРОЙ» выполняет работы в рамках договора №МВМ/03-07 от 03.07.2023г. на объекте «Ж/Д пути от ИЦ до обкаточной линии с удлинением трансбордера расположенные по адресу: Московская область, г. Мытищи, ул. Колонцова, 4, территория завода АО «МЕТРОВАГОНМАШ».

В связи с производственной необходимостью и по инициативе Заказчика просим согласовать выполнение работ по переустройству трассы электроснабжения в цеху №121 путем прокладки кабеля по внутренней стороне соседнего цеха (Приложение №1.Схема прокладки).

Так же просим согласовать выполнение следующих работ, не предусмотренных договором:

- Снятие люминесцентных ламп перед началом демонтажа здания;
- Переустройство хозяйственного водопровода (В1) по временной схеме (Приложение №2.);
- Прокладка кабельной трассы питания кран-балки цеха 121/18.

Согласовано
З.А.Д.

[Подпись]
03.08.2023г.


Я.И. Суханов

Руководитель проекта

[Подпись]

Шевчук К.А.

По указанию Заказчика
[Подпись]

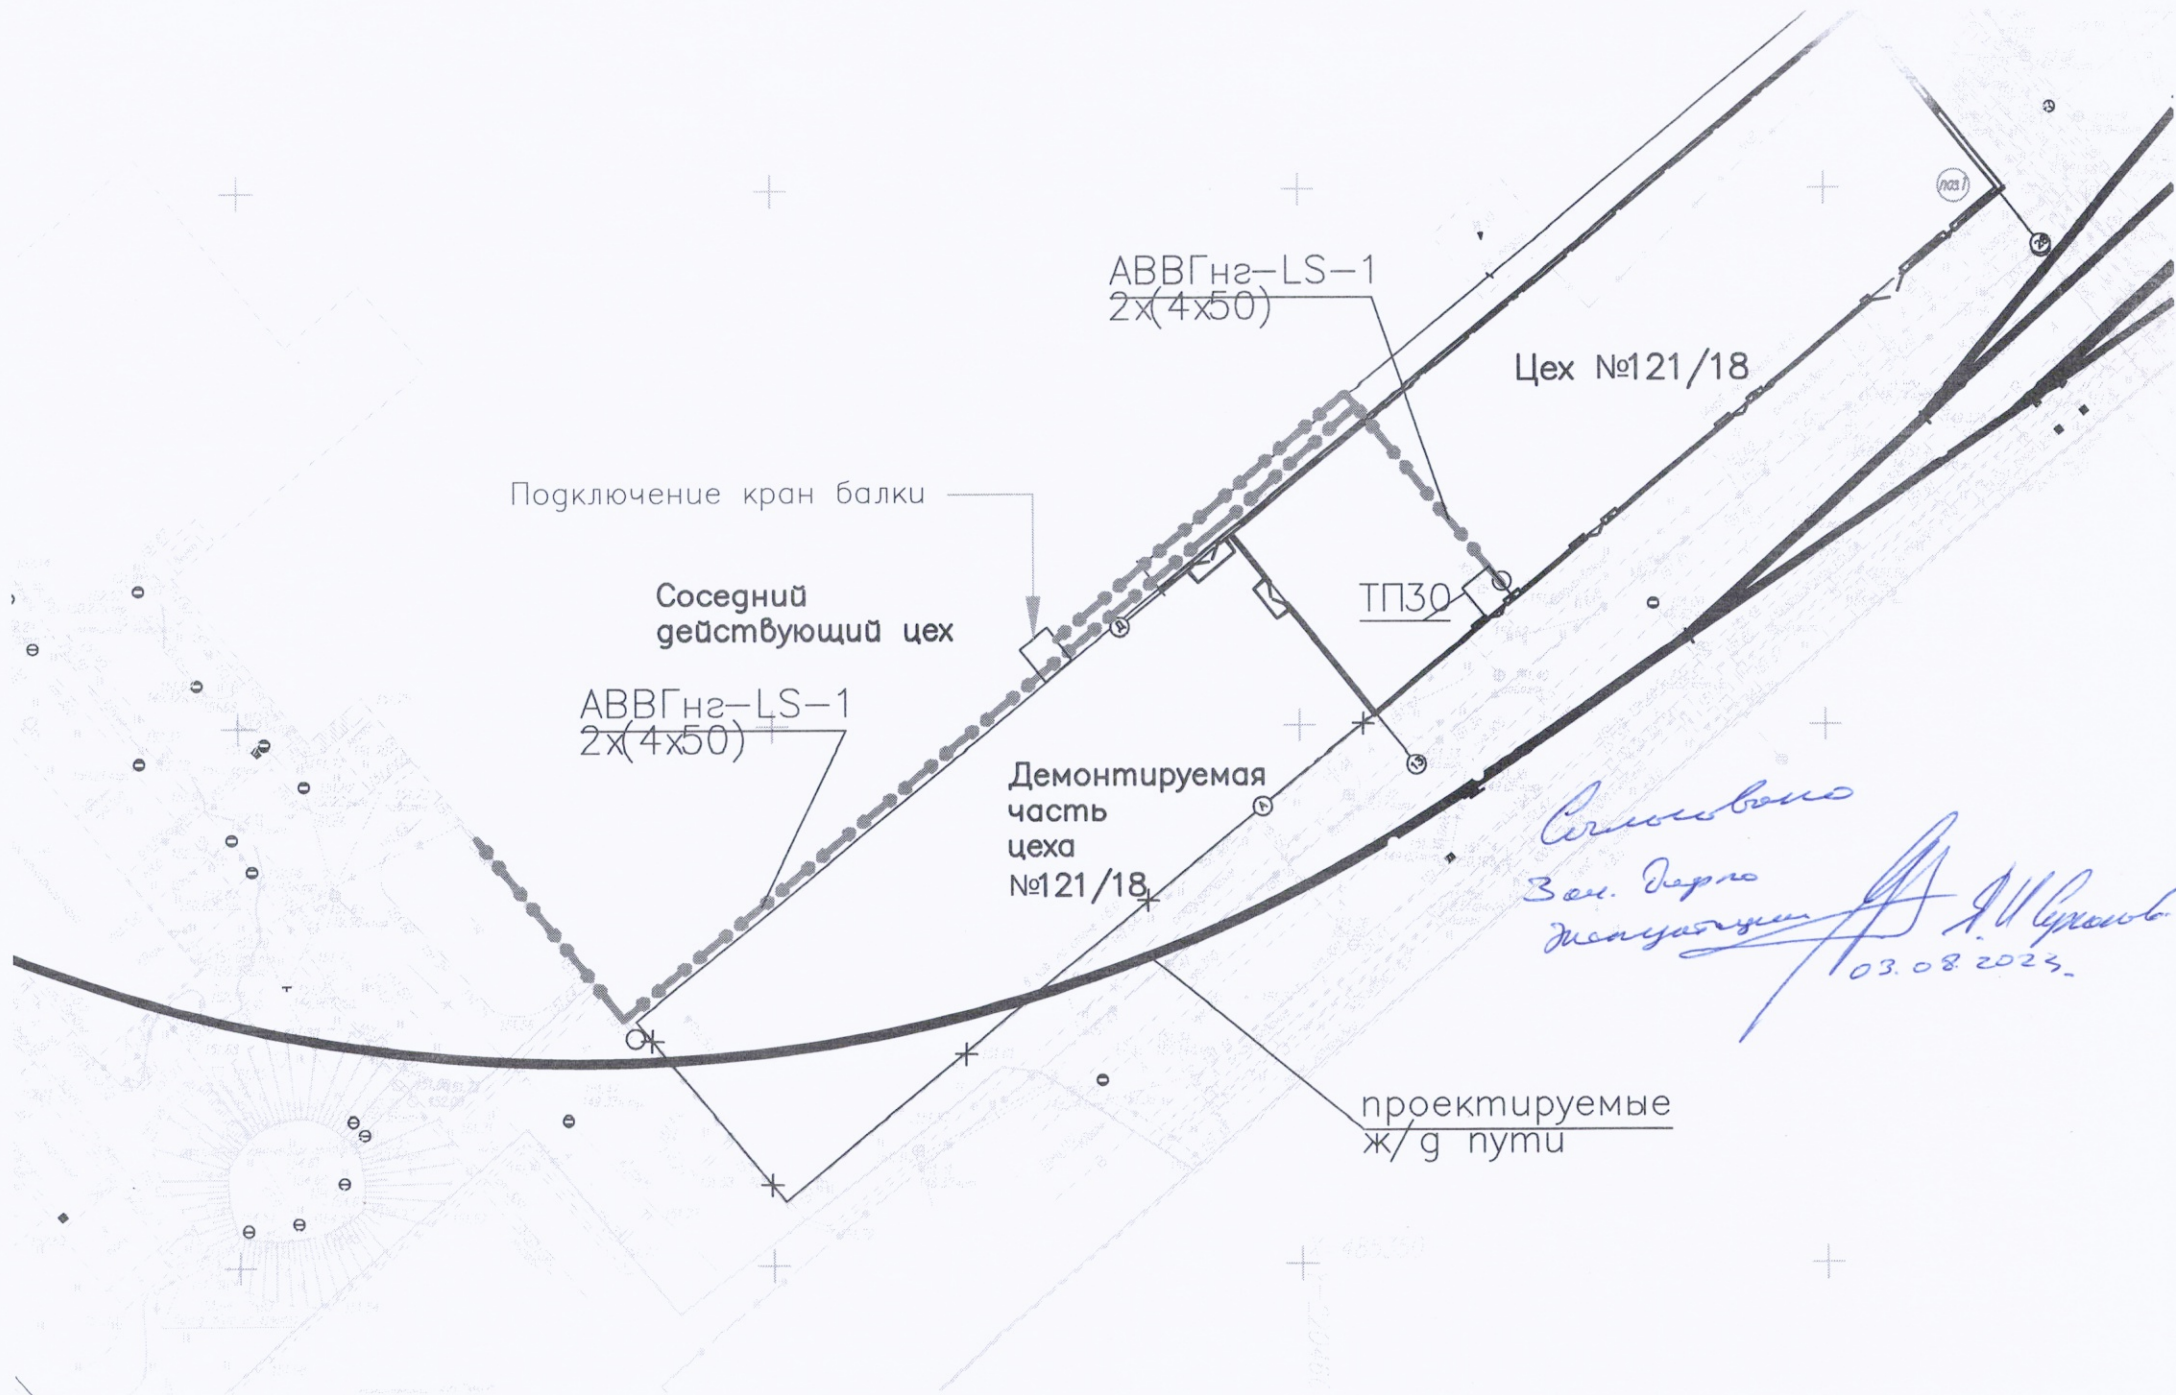

КиКГЕОСТРОЙ
K&KGEOSTROY

ООО «КиКГЕОСТРОЙ»

РФ, 109004, Москва, ул. Земляной вал 65

Тел.: (495) 915-24-71

Факс: (495) 915-24-71

Исх. № 028-К от «02» августа 2023г.

Заместителю директора
по эксплуатации БПД и АУ
АО "МЕТРОВАГОНМАШ"

Суханову Я. И.

Копия

Техническому директору

АО «Метровагонмаш»

Гафурову А.А.

О изменении трассы по разделу 131-21-ЭС2

Уважаемый Ярослав Игоревич!

ООО «КиКГЕОСТРОЙ» выполняет работы в рамках договора №МВМ/03-07 от 03.07.2023г. на объекте «Ж/Д пути от ИЦ до обкаточной линии с удлинением трансбордера расположенные по адресу: Московская область, г. Мытищи, ул. Колонцова, 4, территория завода АО «МЕТРОВАГОНМАШ».

В связи с производственной необходимостью и по инициативе Заказчика просим согласовать выполнение работ по переустройству кабельных линий участка точек 9-10-11-12 в рамках раздела рабочей документации 131-23-ЭС2 по измененной схеме (Приложение №1.Схема прокладки).

*Трассы согласно приложенной схеме
согласованы. Кабель применить АВББШВ 4х95
в две нити.*

*Зам. Директора
по эксплуатации*

Я. И. Суханов
03.08.2023г.

Руководитель проекта
ООО «КиКГЕОСТРОЙ»



Шевчук К.А.

По указанию Заказчика

Васильев Ю



2 x АВБШВ 4x95.

АСБ-6
2x(3x50)

ТПЗ

9

Суханов А.И.