
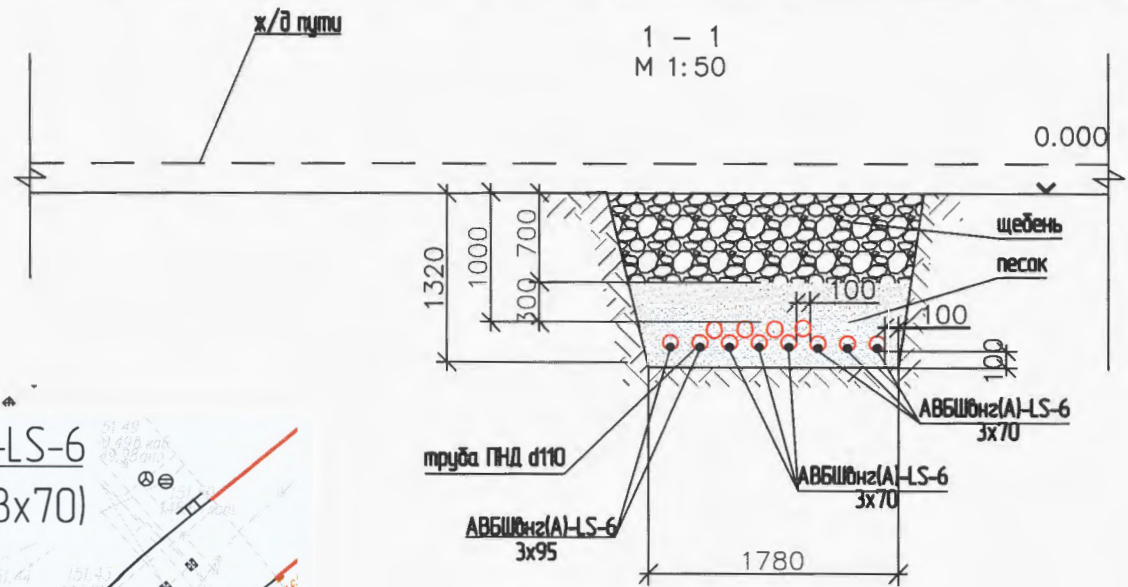


Инв. № подл. Подп. и дата. Взам. инв. №

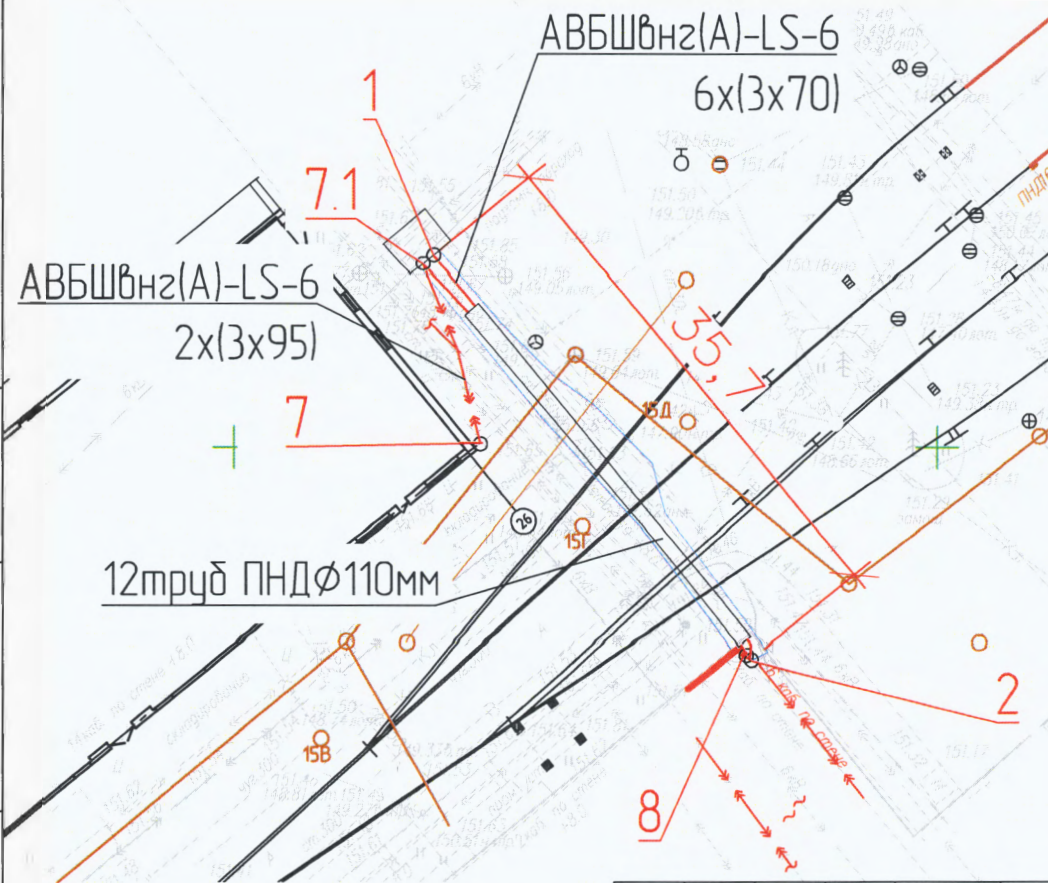

Согласовано:
Гл. инженер (подпись)

Изм.	Кол. уч.	Лист	№ док.	Подп.	Дата

Приложение №1

Лист
1

Копировал

A4