Приложение №1 к Акту №131-23-НВК3-05 от 27.09.2023 г.

План участка производства работ

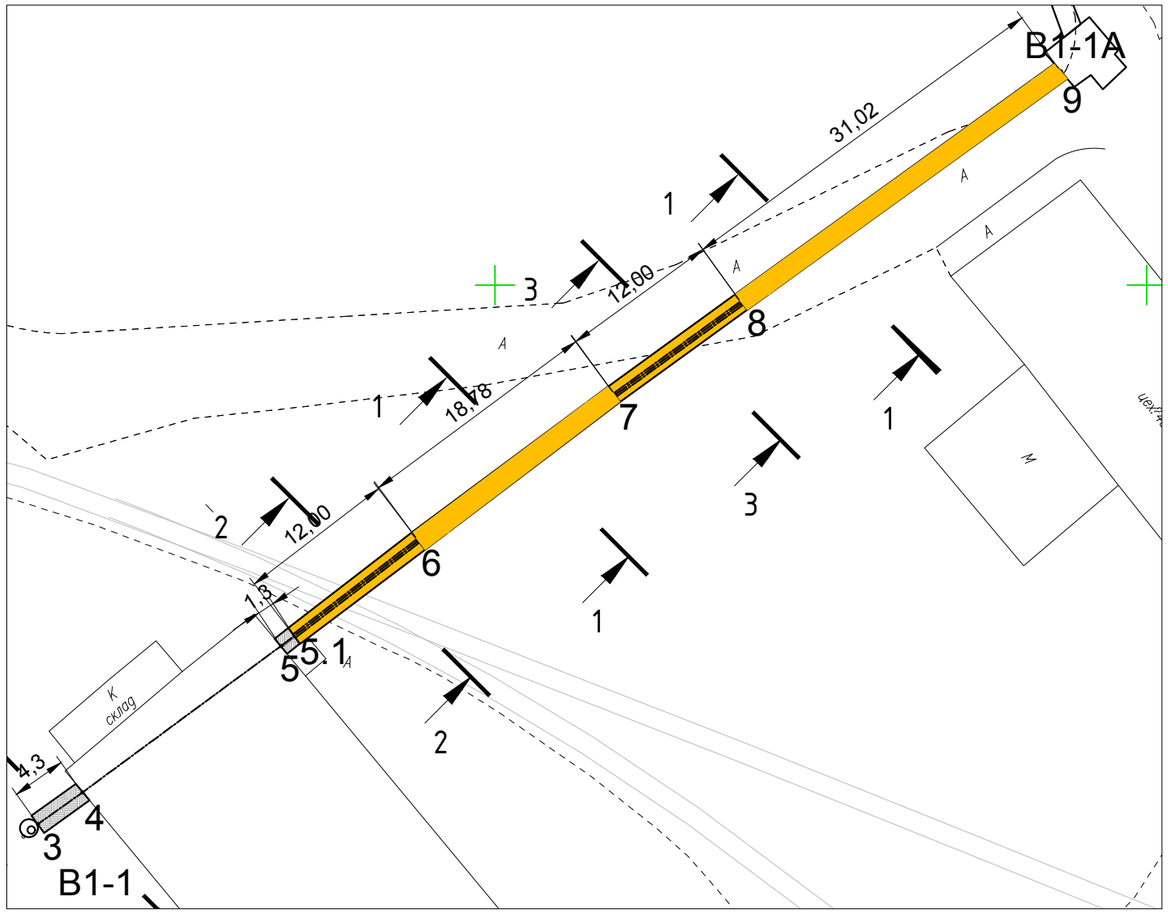

1-1

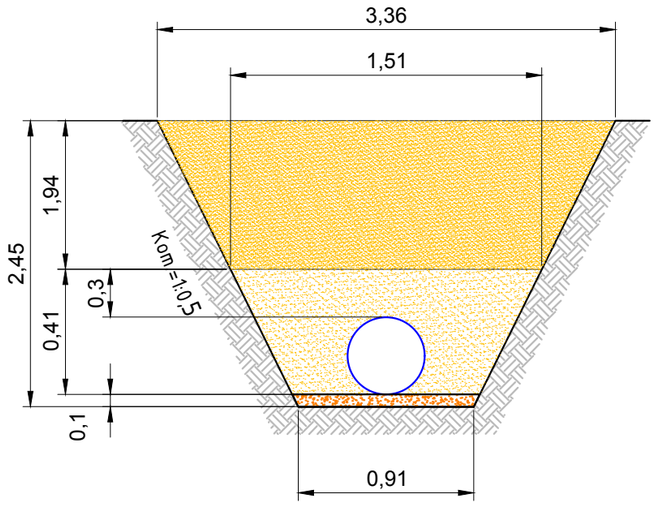

2-2; 3-3

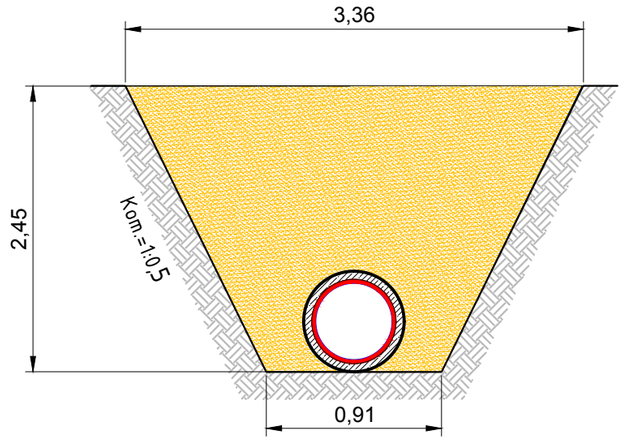

Ведомость выполненных работ по устройству обсыпки из песка

№	Участок	Длина L, м	Средняя ширина Вср, м	Высота Н, м	Объем V1=LxВсрхН, м3	Объем V2, вытесняемый трубой, м3	Объем обсыпки V=V1-V2, м3
Труба Ø110мм							
1	т.3 (В1-1)-т.4	4,30	1,31	0,41	2,31	0,04	2,26
2	т.5-т.5.1	1,30	1,31	0,41	0,70	0,01	0,68
3	т.6-т.7	18,78	1,31	0,41	10,09	0,18	9,90
4	т.8-т.9 (В1-1А)	31,02	1,31	0,41	16,66	0,29	16,36
Труба Ø325мм							
4	т.5.1-т.6	12,00	2,14	2,45	62,92	0,99	61,91
5	т.7-т.8	12,00	2,14	2,45	62,92	0,99	61,91
						ИТОГО:	**153,02**

Ведомость выполненных работ по обратной засыпке песком

№	Участок	Длина L, м	Средняя ширина Вср, м	Высота Н, м	Объем V, м3 LxВсрхН
1	т.3 В1-1)-т.4	4,30	2,44	1,94	20,35
2	т.5-т.5.1	1,30	2,44	1,94	6,15
3	т.6-т.7	18,78	2,44	1,94	88,90
4	т.8-т.9 (В1-1А)	31,02	2,44	1,94	146,84
				ИТОГО:	**262,24**

Условные обозначения:

т.3–т.9 Фактические точки участка работ

Основание из песка

Обсыпка из песка

Грунт

Примечание:
1. Линейные размеры указаны в метрах.
2. Система координат МСК 50.2.
3. Система высот Балтийская.
4. Съемка выполнялась электронным тахеометром С Х-105 (свидетельство о поверке С-АК3/14-06-2023/254502985, действительно до 13.06.2024г.)

Изм.	Кол.	Лист	N°док.	Подпись	Дата
					2023
Руков. проекта		Шевчук К.А.			27.09
Ген. директор		Кесслер Ю.Ф.			27.09
Нач. участка		Перевизнык А.П.			27.09
Гл. инженер		Юрченко В.И.			27.09

131-23-НВК3

Ж/д пути от испытательного центра до обкаточной линии с удлинением трансбордера, расположенные по адресу: Московская область, г.о. Мытищи, ул. Колонцова, 4

Наружные сети водоснабжения и канализации Переустройство хозпитьевого водопровода В1

Стадия	Лист	Листов
ИД	1	1

Исполнительная схема №5 Обратная засыпка песком траншеи от т.3 (В1-1) до т.9 (В1-1А)

ООО"КиКГЕОСТРОЙ"

Согласовано

Взам. инв. N°

Подп. и дата

Инв. N° подл.

Формат А3