




Ситуционный план

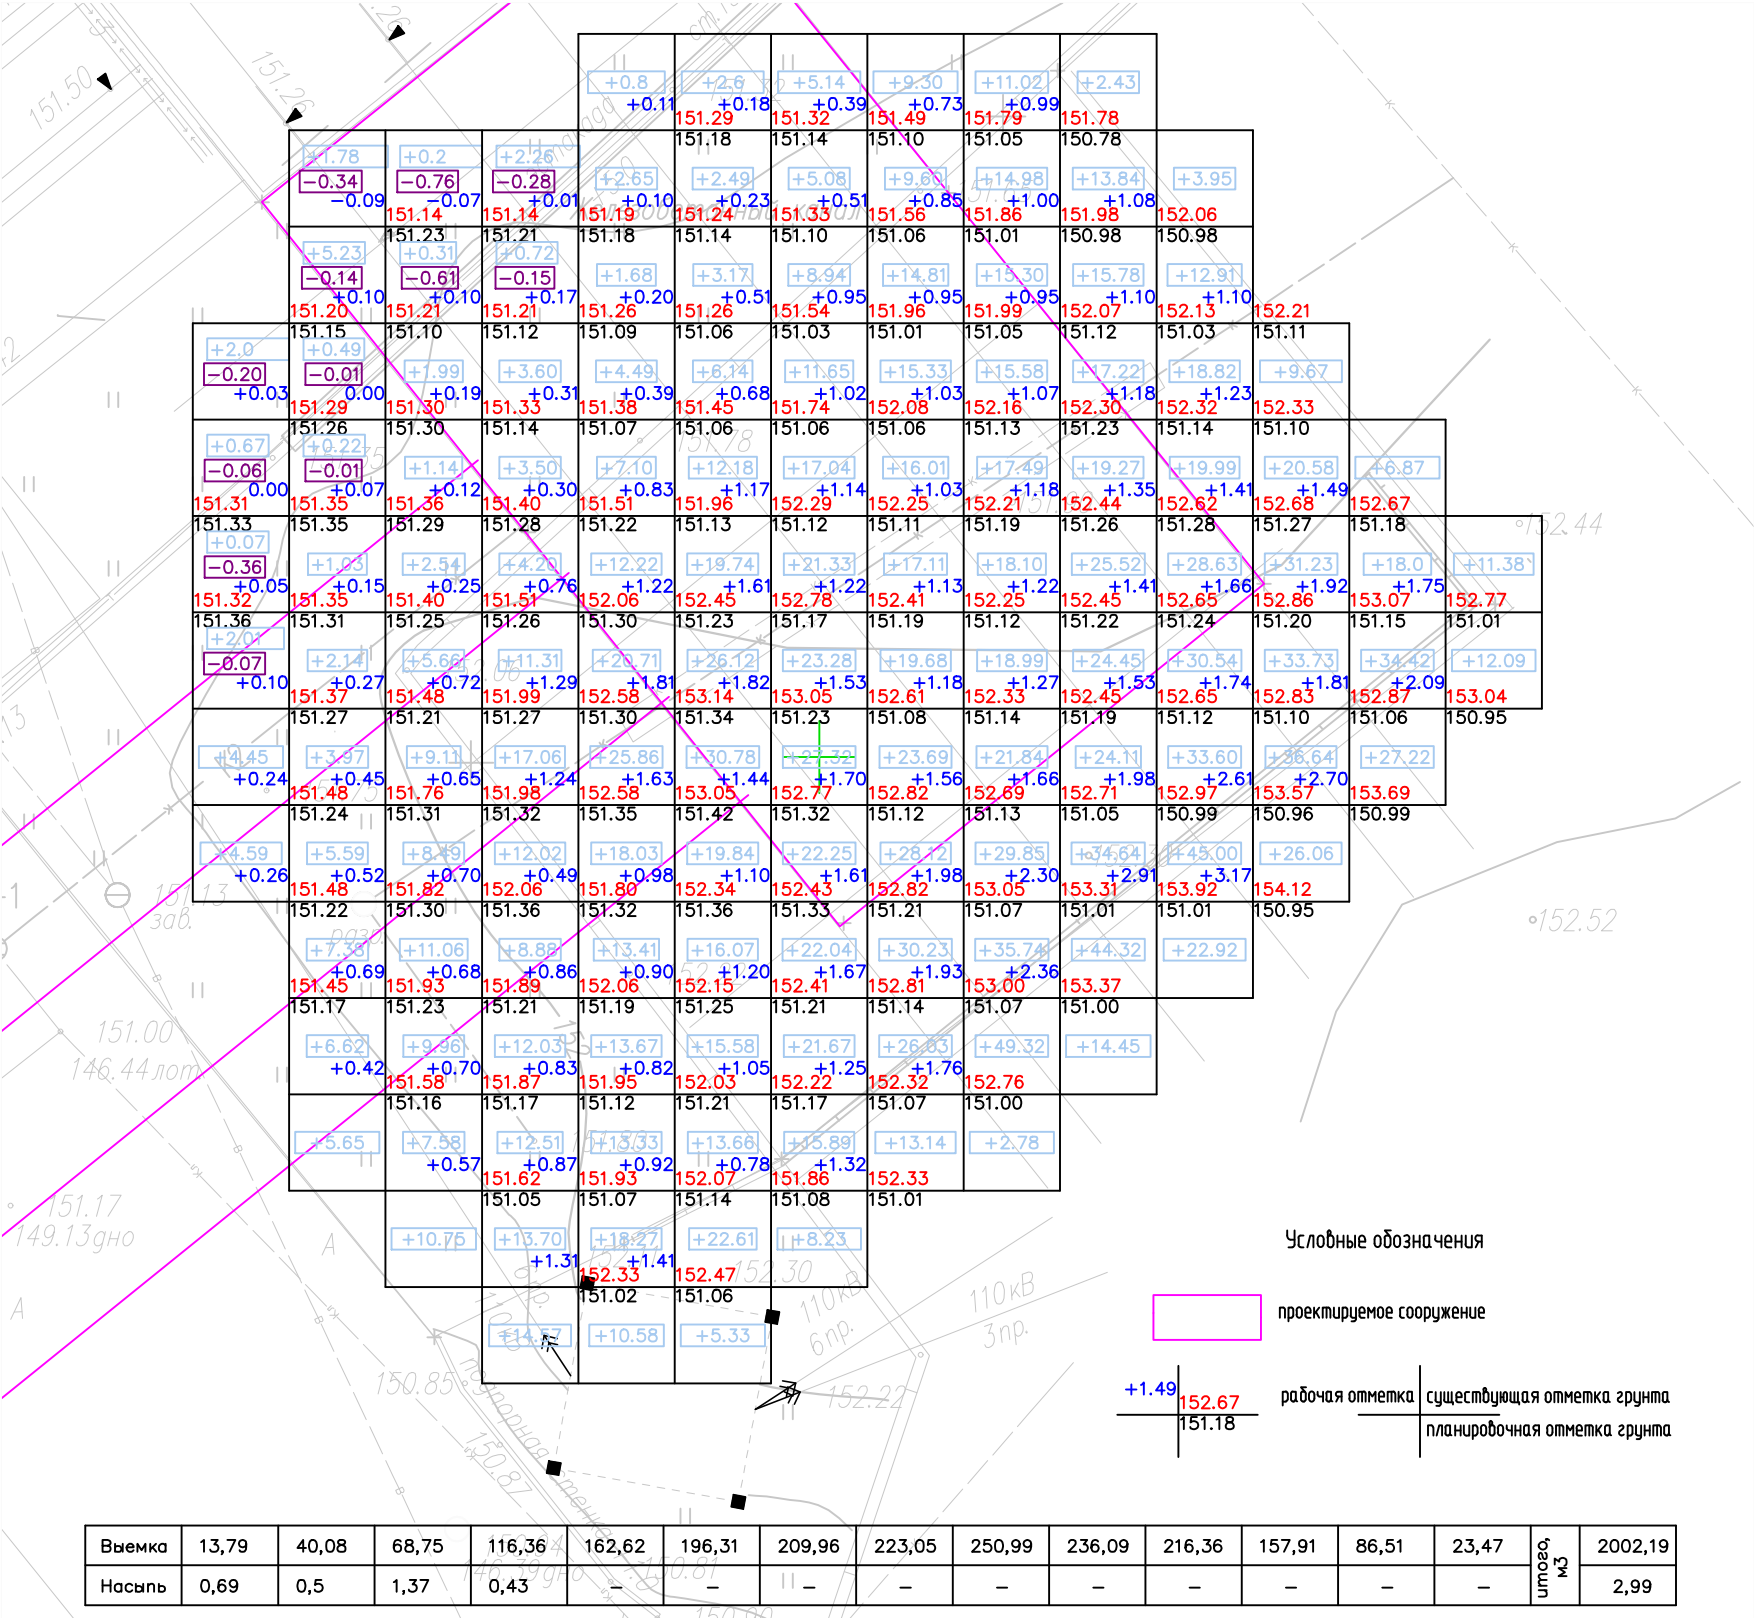

Итого объем разработки грунта = 2002,19 м³.

Взам. инв.Н	
Подп. и дата	
Инв.Н подл.	

					2023	131-23-ГП1			
						Ж/д пути от испытательного центра до обкаточной линии с удлинением трансбордера, расположенные по адресу:			
						Московская область, г.о. Мытищи, ул. Колонцова, 4			
Изм.	Колуч	Лист	№ док	Подп.	Дата	Трансбордер. Генеральный план	Стадия	Лист	Листов
Рук. проекта	Шевчук К.А.				04.09.		ИД	1	1
Ген. директор	Кесслер Ю.Ф.				04.09.				
Нач. участка	Перевицких А.П.				04.09.				
						Картограмма земельных масс	ООО «КИКГЕОСТРОЙ»		