

Объект капитального строительства:

«Ж/Д пути от испытательного центра до обкаточной линии с удлинением трансбордера, расположенные по адресу: Московская область, г. Мытищи, ул. Колонцова, 4», территория завода АО «МЕТРОВАГОНМАШ»

(наименование проектной документации, почтовый или строительный адрес объекта капитального строительства)

Застройщик (технический заказчик, эксплуатирующая организация или региональный оператор):

ООО «Проминжиниринг», ИНН 7734001650, ОГРН 11477481394406, КПП 770801001, 107140, г. Москва,

ул. Русаковская, д.13, помещение ХХ-4, тел. +7(495) 909-93-48, член саморегулируемой Ассоциации строителей

«Саморегулируемая организация «Строительные допуски», ИНН 7714322214, ОГРН 107799011045, регистрационный номер СРО-С-187-26012010 от 27.07.2018г.

(фамилия, имя, отчество, адрес места жительства, ОГНИП, ИНН индивидуального предпринимателя, наименование, ОГРН, ИНН, место нахождения юридического лица, телефон/факс, наименование, ОГРН, ИНН саморегулируемой организации, членом которой является – для индивидуальных предпринимателей и юридических лиц; фамилия, имя, отчество, паспортные данные, адрес места жительства, телефон/факс – для физических лиц, не являющихся индивидуальными предпринимателями)

Лицо, осуществляющее строительство: ООО «КуКГЕОСТРОЙ», ОГРН 1127747247704, ИНН 7709918820, 109004, Г.МОСКВА, УЛ. ЗЕМЛЯНОЙ ВАЛ, Д.65, КВ.59, тел. +7 (495) 915-24-71, член саморегулируемой ассоциации СРО «МАС» регистрационный номер СРО-С-148-24122009 от 12.03.2013г.

(фамилия, имя, отчество, адрес места жительства, ОГНИП, ИНН индивидуального предпринимателя, наименование, ОГРН, ИНН, место нахождения юридического лица, телефон/факс, наименование, ОГРН, ИНН саморегулируемой организации, членом которой является)

Лицо, осуществляющее подготовку проектной документации: ООО «КуКГЕОСТРОЙ», ОГРН 1127747247704, ИНН 7709918820, 109004, Г.МОСКВА, УЛ. ЗЕМЛЯНОЙ ВАЛ, Д.65, КВ.59, тел. +7 (495) 915-24-71, член саморегулируемой ассоциации СРО «Объединение проектировщиков «УниверсалПроект», регистрационный номер СРО-П-179-12122012 от 20.10.2022г.

(фамилия, имя, отчество, адрес места жительства, ОГНИП, ИНН индивидуального предпринимателя, наименование, ОГРН, ИНН, место нахождения юридического лица, телефон/факс, наименование, ОГРН, ИНН саморегулируемой организации, членом которой является)

Лицо, осуществляющее строительство, выполнившее работы, подлежащие освидетельствованию: ООО «ШЕЛПРОК», ОГРН 1237700462427, ИНН 9726048866, 117535, Г.МОСКВА, МУНИЦИПАЛЬНЫЙ ОКРУГ ЧЕРТАНОВО ЮЖНОЕ, ПРОЕЗД 3-Й ДОРОЖНЫЙ, Д. 6, К. 2, член саморегулируемой ассоциации «Архитектурное наследие», регистрационный номер СРО-С-230-07092010 от 01.08.2023г.

(фамилия, имя, отчество, адрес места жительства, ОГНИП, ИНН индивидуального предпринимателя, наименование, ОГРН, ИНН, место нахождения юридического лица, телефон/факс, наименование, ОГРН, ИНН саморегулируемой организации, членом которой является)

АКТ**освидетельствования скрытых работ**

№ 131-23-ПЖ-07

"14" сентября 2023г.

(дата составления акта)

Представитель застройщика (технического заказчика, эксплуатирующей организации или регионального оператора) по вопросам строительного контроля:

Ведущий инженер строительного контроля ООО «Проминжиниринг» Дураев В. Ю., приказ №5 от 03.08.2023г.

ОГРН 11477481394406, ИНН 7734001650, 107140, г. Москва, ул. Русаковская, д.13, помещение ХХ-4

(должность, фамилия, инициалы, идентификационный номер в национальном реестре специалистов в области строительства, реквизиты распорядительного документа, подтверждающего полномочия, с указанием наименования, ОГРН, ИНН, места нахождения юридического лица, фамилии, имени, отчества, адреса места жительства, ОГНИП, ИНН индивидуального предпринимателя)

Представитель лица, осуществляющего строительство:

Руководитель проекта ООО «КуКГЕОСТРОЙ» Шевчук К.А. приказ №2-МВМ от 01.07.2023г.

(должность, фамилия, инициалы, реквизиты распорядительного документа, подтверждающего полномочия)

Представитель лица, осуществляющего строительство, по вопросам строительного контроля (специалист по организации строительства): Заместитель руководителя проекта ООО «ШЕЛПРОК» Коршаков А.А. приказ №4 от 01.08.2023г., идентификационный номер НОСТРОЙ С-77-133381 от 02.02.2018г.

(должность, фамилия, инициалы, идентификационный номер в национальном реестре специалистов в области строительства, реквизиты распорядительного документа, подтверждающего полномочия)

Представитель лица, осуществляющего подготовку проектной документации:

--

(должность, фамилия, инициалы, реквизиты распорядительного документа, подтверждающего полномочия, с указанием наименования, ОГРН, ИНН, места нахождения юридического лица, фамилии, имени, отчества, адреса места жительства, ОГНИП, ИНН индивидуального предпринимателя, наименования, ОГРН, ИНН саморегулируемой организации, членом которой является указанное юридическое лицо, индивидуальный предприниматель)

Представитель лица, выполнившего работы, подлежащие освидетельствованию:

Начальник участка ООО «ШЕЛПРОК» Перевизнык А.П., приказ №1 от 01.08.2023г., ОГРН 1237700462427, ИНН 9726048866, 117535, г. Москва, муниципальный округ «Чертаново Южное», проезд 3-й Дорожный, д. 6, к. 2

(должность, фамилия, инициалы, реквизиты распорядительного документа, подтверждающего полномочия, с указанием наименования, ОГРН, ИНН, места нахождения юридического лица, фамилии, имени, отчества, адреса места жительства, ОГНИП, ИНН индивидуального предпринимателя)

а также иные представители лиц, участвующих в освидетельствовании:

Главный инженер ООО "ЭлектроЭнергетика" Юрченко В. И., приказ № 1/08 от 04.08.2023г., ОГРН 1175074004698, ИНН 5037011400, 142281, Московская обл., г. Протвино, Кременковское ш., д. 5

(должность с указанием наименования организации, фамилия, инициалы, реквизиты распорядительного документа, подтверждающего полномочия)

произвели осмотр работ, выполненных

ООО "ШЕЛПРОК"

(наименование лица, выполнившего работы, подлежащие освидетельствованию)

и составили настоящий акт о нижеследующем:

1. К освидетельствованию предъявлены следующие работы:

Восстановление щебеночного балласта по СП №40 1/9 и путь №2 на участке т.1-т.3

(наименование скрытых работ)

2. Работы выполнены по проектной документации

131-23-ПЖ «Ж/Д пути от испытательного центра до обкаточной линии с удлинением трансбордера, расположенные по адресу: Московская область, г. Мытищи, ул. Колонцова, 4. Железнодорожные пути». Руководитель проекта В. Е. Липатов.

(номер, другие реквизиты чертежа, наименование проектной и/или рабочей документации, сведения о лицах, осуществляющих подготовку раздела проектной и/или рабочей документации)

3. При выполнении работ применены:

Щебень гранитный фракции 25-60 – паспорт №1220 от 24.05.2023г., декларация о соответствии ЕАЭС N RU

ЕАЭС N RU Д-RU.ЖТ02.В.00542/20 срок действия с 13.11.2020 по 05.11.2025г

(наименование строительных материалов (изделий), реквизиты сертификатов и/или других документов, подтверждающих их качество и безопасность)

4. Предъявлены документы, подтверждающие соответствие работ предъявляемым требованиям:

Исполнительная схема №7 Восстановление щебеночного балласта под СП№40 1/9 и путь №2 на участке т.1-т.3

(исполнительные схемы и чертежи, результаты экспертиз, обследований, лабораторных и иных испытаний выполненных работ, проведенных в процессе) строительного контроля)

5. Даты: начала работ: «14» сентября 2023 г.

окончания работ: «14» сентября 2023 г.

6. Работы выполнены в соответствии: 131-23-ПЖ «Ж/Д пути от испытательного центра до обкаточной линии с удлинением трансбордера, расположенные по адресу: Московская область, г. Мытищи, ул. Колонцова, 4. Железнодорожные пути». СП 37.13330.2012 «Промышленный транспорт», СП 119.13330.2017 «Железные дороги колеи 1520 мм»

(наименования и структурные единицы технических регламентов, иных нормативных правовых актов, разделы проектной и/или рабочей документации)

7. Разрешается производство последующих работ

Монтаж рельсоопальной решетки

(наименование работ, конструкций, участков сетей инженерно-технического обеспечения)

Дополнительные сведения: отсутствуют

Акт составлен в 5 (пяти) экземплярах.

Приложения:

1. Исполнительная схема №7 Восстановление щебеночного балласта под СП№40 1/9 и путь №2 на участке т.1-т.3

2. Паспорт №1220 от 24.05.2023г.

3. Декларация о соответствии ЕАЭС N RU Д-RU.ЖТ02.В.00542/20 срок действия с 13.11.2020 по 05.11.2025г.

Представитель застройщика (технического заказчика, эксплуатирующей организации или регионального оператора) по вопросам строительного контроля

Дураев В. Ю.

(фамилия, инициалы, подпись)

Представитель лица, осуществляющего строительство

Шевчук К. А.

(фамилия, инициалы, подпись)

Представитель лица, осуществляющего строительство, по вопросам строительного контроля (специалист по организации строительства)

Коршаков А. А.

(фамилия, инициалы, подпись)

Представитель лица, осуществляющего подготовку проектной документации

(фамилия, инициалы, подпись)

Представитель лица, выполнившего работы, подлежащие освидетельствованию


Перевизнык А. П.

(фамилия, инициалы, подпись)

Представители иных лиц

Юрченко В. И.

(фамилия, инициалы, подпись)

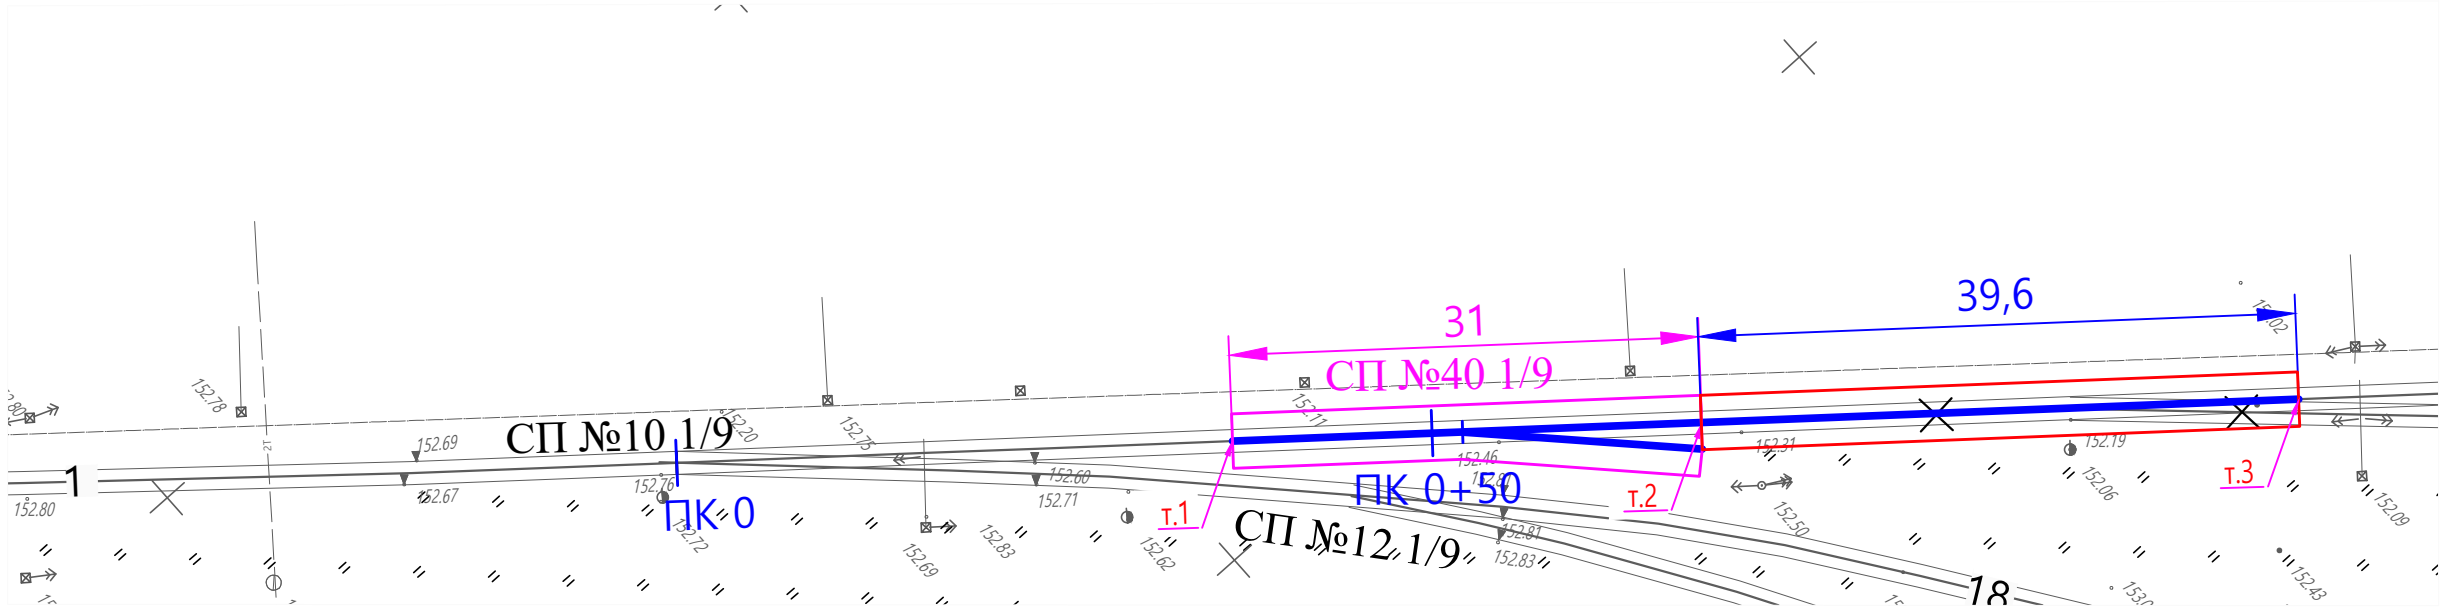



Площадь под СП№40 1/9, S1= 125,6 м²
Площадь под путь №2, S2= 142,6 м²

Объем щебня балластного:
S1+S2 = (125,6+142,6)*0,3 = 80,46 м³



Условные обозначения:

- Восстановление щебня балластировочного под СП№40 (т.1 - т.2)
- Восстановление щебня балластировочного под участок жд пути №2 (т.2 - т.3)

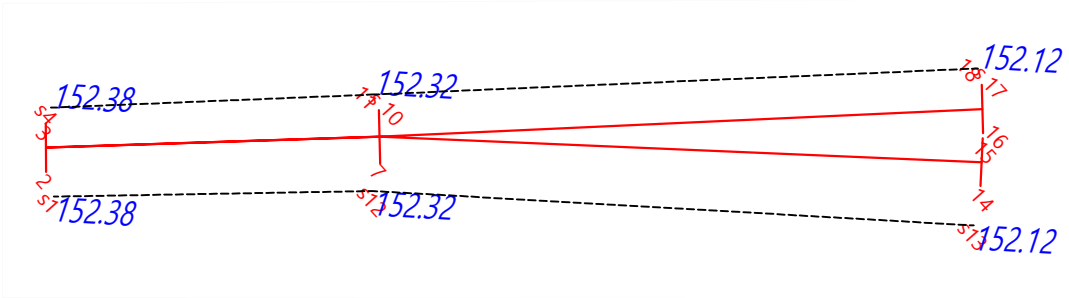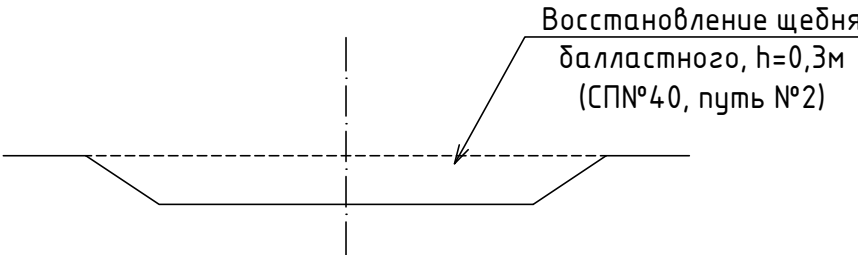

Согласовано	
Взм. инв. №	
Подп. и дата	
Инв. № подл.	

					2023	131-23-ПЖ					
						Ж/д пути от испытательного центра до обкаточной линии с удлинением трансбордера, расположенные по адресу: Московская область, г.о. Мытищи, ул. Колонцова, 4.					
Изм.	Кол.уч.	Лист	№ док.	Подпись	Дата						
Вед.инженер	Дураев				14.09	Железнодорожные пути.			Стадия	Лист	Листов
									ИД	1	1
Рук.проекта	Шевчук				14.09	Исполнительная схема №7 Восстановление щебеночного балласта под СП№40 1/9 и путь №2 на участке т.1-т.3			ООО "КИКГЕОСТРОЙ"		
Зам.рук.пр.	Коршаков				14.09						
Нач.участка	Перевизнык				14.09						
Гл.инженер	Юрченко				14.09						

ООО «Центурион»

Юридический адрес: 620017, г. Екатеринбург, ул. Фронтовых бригад, д.18, офис 009ш
Фактический адрес: 186810, Республика Карелия, г. Питкяранта, урочище Лупикко,

ПАСПОРТ № 1220

24 мая 2023 г.

Наименование и адрес потребителя ст. Марк АО «ДСК№7»
Наименование продукции: **щебень гранитный фракции 25-60 (щебень балластный категории «В» Гост 7392-2014» Щебень из плотных пород для балластного слоя железнодорожного пути. Технические условия»)**
Номер партии 1220
Количество 12 вагонов 834,950 тн
Железнодорожная накладная №ЭИ066633

КАЧЕСТВЕННАЯ ХАРАКТЕРИСТИКА

- Щебень гранитный. Месторождение «Лупикко-2»
- Размер фракции: **25-60**
- Содержание глинистых, илистых и пылевидных частиц **0,94** процентов
- Марка по механической прочности: **1400**
- Морозостойкость: **МРЗ - 300**
- Объемный вес - **1,36 г/см³**
- Отгруженная продукция выпускается по **ГОСТ 7392-2014**
- Марка по истираемости: **И1**
- Гранулометрический состав:

	Диаметр отверстий сит, мм			
	25	40	60	70
Полные остатки, %	98,86	58,75	4,3	0
Требования ГОСТ %	95-100	35-75	От 0 до 5	0

- Удельная радиоактивность **123 Бк/кг**
- Содержание зерен пластинчатой (лещадной) и игловатой формы **16,5 %**
- Содержание зерен слабых пород **0,94 %**

Лаборант: _____





ЕВРАЗИЙСКИЙ ЭКОНОМИЧЕСКИЙ СОЮЗ ДЕКЛАРАЦИЯ О СООТВЕТСТВИИ

Заявитель: Общество с ограниченной ответственностью «Центурион»; улица Фронтовых бригад, дом 18, офис 009ш, город Екатеринбург, Свердловская область, Российская Федерация, 620017 зарегистрированное за основным государственным регистрационным номером 1186658077891

Телефон: 8 (343) 361-79-42, адрес электронной почты: centurion_ooo@bk.ru

в лице: Генерального директора общества с ограниченной ответственностью «Центурион» Лебедевой Марии Витальевны, действующей на основании Устава,

заявляет, что щебень категории II фракции 25-60мм из гнейсо – гранитов месторождения «Лупикко-2» для балластного слоя железнодорожного пути, изготавливаемый Обществом с ограниченной ответственностью «Центурион», улица Фронтовых бригад, дом 18, офис 009ш, город Екатеринбург, Свердловская область, Российская Федерация, 620017; адрес места осуществления деятельности по изготовлению продукции: в 5,0 км. восточнее г. Питкяранта, Питкярантский муниципальный район, Республика Карелия в соответствии с ГОСТ 7392-2014 «Щебень из плотных горных пород для балластного слоя железнодорожного пути. Технические условия» и документации «Технологический регламент производства щебня категории II фракции 25-60мм для балластного слоя железнодорожного пути по ГОСТ 7392-2014» от 01.07.2020 г.

код ТН ВЭД ЕАЭС 2517 10 100 0, серийный выпуск,

соответствует требованиям: ТР ТС 003/2011 «О безопасности инфраструктуры железнодорожного транспорта».

Декларация о соответствии принята на основании: Протокол испытаний №131Д-20 от 14.10.2020 Испытательного центра «Центр испытаний материалов и конструкций» Проектно-конструкторского бюро по инфраструктуре – филиал ОАО «РЖД», аттестат аккредитации РОСС RU.0001.21ЖД34.

Протокол лабораторных исследований №16105 от 22.09.2020 выданного ФБУЗ «Центр гигиены и эпидемиологии в городе Санкт-Петербург».

«Щебень балластный категории II фракции от 25 до 60 мм Обоснование безопасности» ЩБ К II 25-60 ОБ от 19.10.2020.

схема декларирования 1д.

Дополнительная информация: ГОСТ 7392-2014 «Щебень из плотных горных пород для балластного слоя железнодорожного пути. Технические условия» (п.п.5.1.1, 5.1.2, 5.1.3, 5.1.4, 5.1.7, 5.1.8, 5.1.9.1, 5.1.9.2, 5.1.10, 5.1.11, 5.1.12, 5.1.13) Хранение продукции осуществляется согласно разделу 8 ГОСТ 7392-2014 «Щебень из плотных горных пород для балластного слоя железнодорожного пути. Технические условия».

Назначенный срок службы – 70 лет.

Декларация о соответствии действительна с даты регистрации по 05 ноября 2025 года включительно.

Генеральный директор



Лебедева Мария Витальевна

Сведения о регистрации декларации о соответствии:

Регистрационный номер декларации о соответствии: **ЕАЭС N RU Д-РУ.ЖТ02.В.00542/20**

Дата регистрации декларации о соответствии **13.11.2020**

Объект капитального строительства:

«Ж/Д пути от испытательного центра до обкаточной линии с удлинением трансбордера, расположенные по адресу: Московская область, г. Мытищи, ул. Колонцова, 4», территория завода АО «МЕТРОВАГОНМАШ»

(наименование проектной документации, почтовый или строительный адрес объекта капитального строительства)

Застройщик (технический заказчик, эксплуатирующая организация или региональный оператор):

ООО «Проминжиниринг», ИНН 7734001650, ОГРН 11477481394406, КПП 770801001, 107140, г. Москва,

ул. Русаковская, д.13, помещение ХХ-4, тел. +7(495) 909-93-48, член саморегулируемой Ассоциации строителей

«Саморегулируемая организация «Строительные допуски», ИНН 7714322214, ОГРН 107799011045, регистрационный номер СРО-С-187-26012010 от 27.07.2018г.

(фамилия, имя, отчество, адрес места жительства, ОГНИП, ИНН индивидуального предпринимателя, наименование, ОГРН, ИНН, место нахождения юридического лица, телефон/факс, наименование, ОГРН, ИНН саморегулируемой организации, членом которой является – для индивидуальных предпринимателей и юридических лиц; фамилия, имя, отчество, паспортные данные, адрес места жительства, телефон/факс – для физических лиц, не являющихся индивидуальными предпринимателями)

Лицо, осуществляющее строительство: ООО «КуКГЕОСТРОЙ», ОГРН 1127747247704, ИНН 7709918820, 109004, Г.МОСКВА, УЛ. ЗЕМЛЯНОЙ ВАЛ, Д.65, КВ.59, тел. +7 (495) 915-24-71, член саморегулируемой ассоциации СРО «МАС» регистрационный номер СРО-С-148-24122009 от 12.03.2013г.

(фамилия, имя, отчество, адрес места жительства, ОГНИП, ИНН индивидуального предпринимателя, наименование, ОГРН, ИНН, место нахождения юридического лица, телефон/факс, наименование, ОГРН, ИНН саморегулируемой организации, членом которой является)

Лицо, осуществляющее подготовку проектной документации: ООО «КуКГЕОСТРОЙ», ОГРН 1127747247704, ИНН 7709918820, 109004, Г.МОСКВА, УЛ. ЗЕМЛЯНОЙ ВАЛ, Д.65, КВ.59, тел. +7 (495) 915-24-71, член саморегулируемой ассоциации СРО «Объединение проектировщиков «УниверсалПроект», регистрационный номер СРО-П-179-12122012 от 20.10.2022г.

(фамилия, имя, отчество, адрес места жительства, ОГНИП, ИНН индивидуального предпринимателя, наименование, ОГРН, ИНН, место нахождения юридического лица, телефон/факс, наименование, ОГРН, ИНН саморегулируемой организации, членом которой является)

Лицо, осуществляющее строительство, выполнившее работы, подлежащие освидетельствованию: ООО «ШЕЛПРОК», ОГРН 1237700462427, ИНН 9726048866, 117535, Г.МОСКВА, МУНИЦИПАЛЬНЫЙ ОКРУГ ЧЕРТАНОВО ЮЖНОЕ, ПРОЕЗД 3-Й ДОРОЖНЫЙ, Д. 6, К. 2, член саморегулируемой ассоциации «Архитектурное наследие», регистрационный номер СРО-С-230-07092010 от 01.08.2023г.

(фамилия, имя, отчество, адрес места жительства, ОГНИП, ИНН индивидуального предпринимателя, наименование, ОГРН, ИНН, место нахождения юридического лица, телефон/факс, наименование, ОГРН, ИНН саморегулируемой организации, членом которой является)

АКТ**освидетельствования скрытых работ**

№ 131-23-ПЖ-08

"16" сентября 2023г.

(дата составления акта)

Представитель застройщика (технического заказчика, эксплуатирующей организации или регионального оператора) по вопросам строительного контроля:

Ведущий инженер строительного контроля ООО «Проминжиниринг» Дураев В. Ю., приказ №5 от 03.08.2023г.

ОГРН 11477481394406, ИНН 7734001650, 107140, г. Москва, ул. Русаковская, д.13, помещение ХХ-4

(должность, фамилия, инициалы, идентификационный номер в национальном реестре специалистов в области строительства, реквизиты распорядительного документа, подтверждающего полномочия, с указанием наименования, ОГРН, ИНН, места нахождения юридического лица, фамилии, имени, отчества, адреса места жительства, ОГНИП, ИНН индивидуального предпринимателя)

Представитель лица, осуществляющего строительство:

Руководитель проекта ООО «КуКГЕОСТРОЙ» Шевчук К.А. приказ №2-МВМ от 01.07.2023г.

(должность, фамилия, инициалы, реквизиты распорядительного документа, подтверждающего полномочия)

Представитель лица, осуществляющего строительство, по вопросам строительного контроля (специалист по организации строительства): Заместитель руководителя проекта ООО «ШЕЛПРОК» Коршаков А.А. приказ №4 от 01.08.2023г., идентификационный номер НОСТРОЙ С-77-133381 от 02.02.2018г.

(должность, фамилия, инициалы, идентификационный номер в национальном реестре специалистов в области строительства, реквизиты распорядительного документа, подтверждающего полномочия)

Представитель лица, осуществляющего подготовку проектной документации:

--

(должность, фамилия, инициалы, реквизиты распорядительного документа, подтверждающего полномочия, с указанием наименования, ОГРН, ИНН, места нахождения юридического лица, фамилии, имени, отчества, адреса места жительства, ОГНИП, ИНН индивидуального предпринимателя, наименования, ОГРН, ИНН саморегулируемой организации, членом которой является указанное юридическое лицо, индивидуальный предприниматель)

Представитель лица, выполнившего работы, подлежащие освидетельствованию:

Начальник участка ООО «ШЕЛПРОК» Перевизнык А.П., приказ №1 от 01.08.2023г., ОГРН 1237700462427, ИНН 9726048866, 117535, г. Москва, муниципальный округ «Чертаново Южное», проезд 3-й Дорожный, д. 6, к. 2

(должность, фамилия, инициалы, реквизиты распорядительного документа, подтверждающего полномочия, с указанием наименования, ОГРН, ИНН, места нахождения юридического лица, фамилии, имени, отчества, адреса места жительства, ОГНИП, ИНН индивидуального предпринимателя)

а также иные представители лиц, участвующих в освидетельствовании:

Главный инженер ООО "ЭлектроЭнергетика" Юрченко В. И., приказ № 1/08 от 04.08.2023г., ОГРН 1175074004698, ИНН 5037011400, 142281, Московская обл., г. Протвино, Кременковское ш., д. 5

(должность с указанием наименования организации, фамилия, инициалы, реквизиты распорядительного документа, подтверждающего полномочия)

произвели осмотр работ, выполненных

ООО "ШЕЛПРОК"

(наименование лица, выполнившего работы, подлежащие освидетельствованию)

и составили настоящий акт о нижеследующем:

1. К освидетельствованию предъявлены следующие работы:

Восстановление щебеночного балласта по СП №42 1/9 на участке т.1-т.2

(наименование скрытых работ)

2. Работы выполнены по проектной документации

131-23-ПЖ «Ж/Д пути от испытательного центра до обкаточной линии с удлинением трансбордера, расположенные по адресу: Московская область, г. Мытищи, ул. Колонцова, 4. Железнодорожные пути». Руководитель проекта В. Е. Липатов.

(номер, другие реквизиты чертежа, наименование проектной и/или рабочей документации, сведения о лицах, осуществляющих подготовку раздела проектной и/или рабочей документации)

3. При выполнении работ применены:

Щебень гранитный фракции 25-60 – паспорт №1220 от 24.05.2023г., декларация о соответствии

ЕАЭС N RU Д-RU.ЖТ02.В.00542/20 срок действия с 13.11.2020 по 05.11.2025г

(наименование строительных материалов (изделий), реквизиты сертификатов и/или других документов, подтверждающих их качество и безопасность)

4. Предъявлены документы, подтверждающие соответствие работ предъявляемым требованиям:

Исполнительная схема №8 «Восстановление щебеночного балласта под СП№42 1/9 на участке т.1-т.2

(исполнительные схемы и чертежи, результаты экспертиз, обследований, лабораторных и иных испытаний выполненных работ, проведенных в процессе) строительного контроля)

5. Даты: начала работ: «16» сентября 2023 г.

окончания работ: «16» сентября 2023 г.

6. Работы выполнены в соответствии: 131-23-ПЖ «Ж/Д пути от испытательного центра до обкаточной линии с удлинением трансбордера, расположенные по адресу: Московская область, г. Мытищи, ул. Колонцова, 4. Железнодорожные пути». СП 37.13330.2012 «Промышленный транспорт», СП 119.13330.2017 «Железные дороги колеи 1520 мм»

(наименования и структурные единицы технических регламентов, иных нормативных правовых актов, разделы проектной и/или рабочей документации)

7. Разрешается производство последующих работ

Монтаж рельсоопальной решетки

(наименование работ, конструкций, участков сетей инженерно-технического обеспечения)

Дополнительные сведения: отсутствуют

Акт составлен в 5 (пяти) экземплярах.

Приложения:

1. Исполнительная схема №8 «Восстановление щебеночного балласта под СП№42 1/9 на участке т.1-т.2

2. Паспорт №1220 от 24.05.2023г.

3. Декларация о соответствии ЕАЭС N RU Д-RU.ЖТ02.В.00542/20 срок действия с 13.11.2020 по 05.11.2025г

Представитель застройщика (технического заказчика, эксплуатирующей организации или регионального оператора) по вопросам строительного контроля

Дураев В. Ю.

(фамилия, инициалы, подпись)

Представитель лица, осуществляющего строительство

Шевчук К. А.

(фамилия, инициалы, подпись)

Представитель лица, осуществляющего строительство, по вопросам строительного контроля (специалист по организации строительства)

Коршаков А. А.

(фамилия, инициалы, подпись)

Представитель лица, осуществляющего подготовку проектной документации

(фамилия, инициалы, подпись)

Представитель лица, выполнившего работы, подлежащие освидетельствованию


Перевизнык А. П.

(фамилия, инициалы, подпись)

Представители иных лиц

Юрченко В. И.

(фамилия, инициалы, подпись)

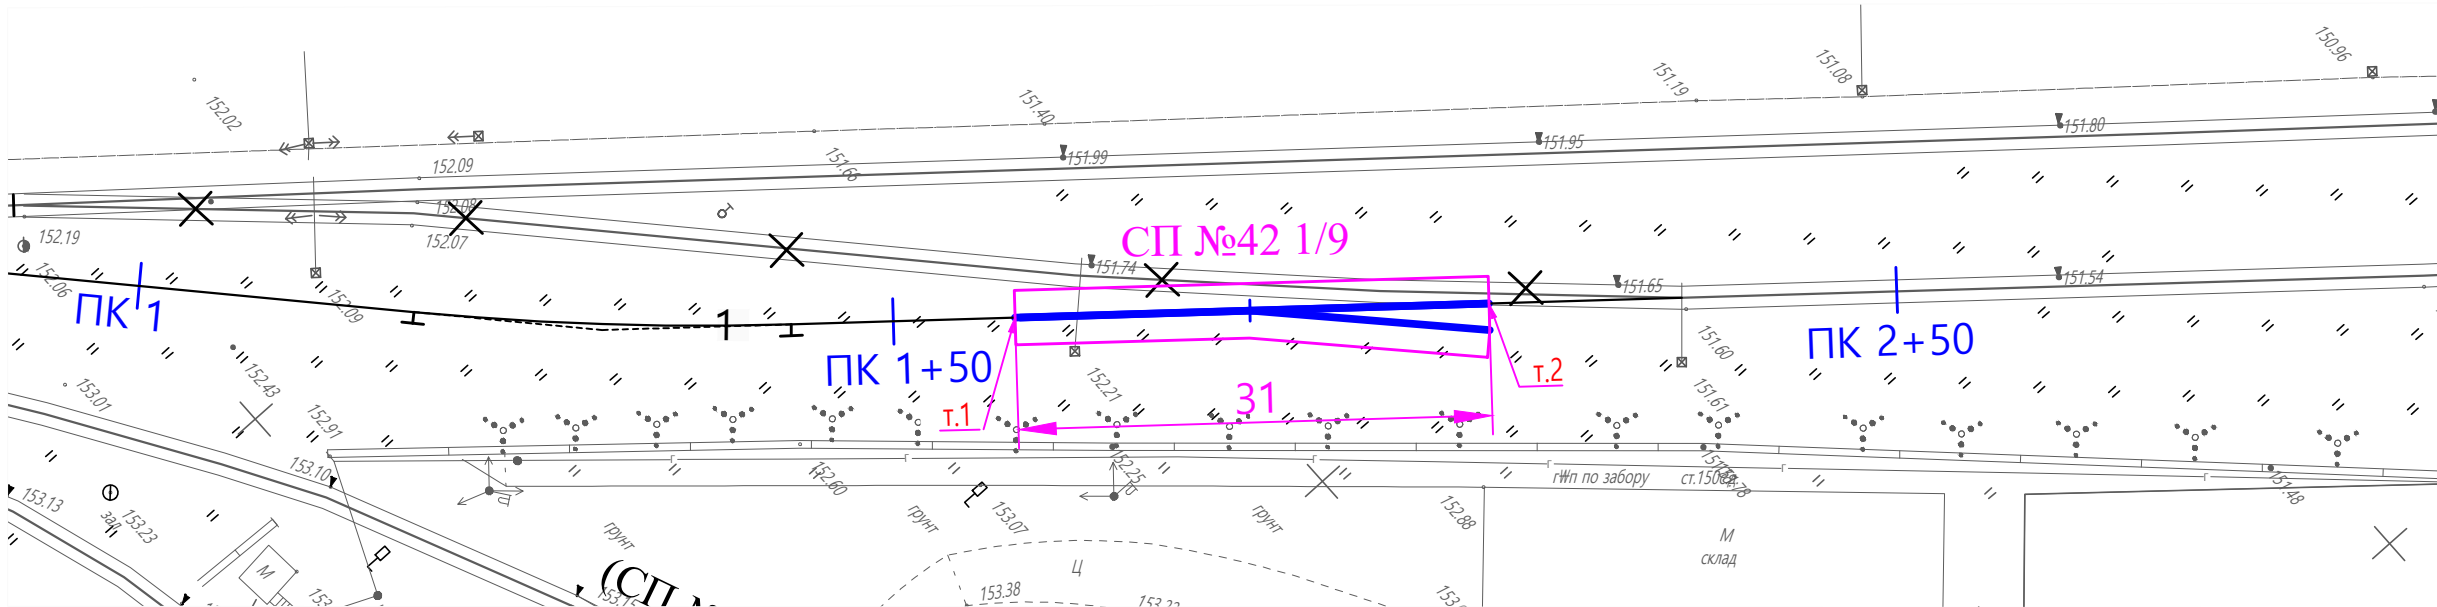



Площадь под СП№42 1/9: S= 125,6 м²

Объем щебня балластного: V = 125,6*0,3 = 37,7 м³

Условные обозначения:



- Восстановление щебня балластировочного под СП№42 (т.1 - т.2)

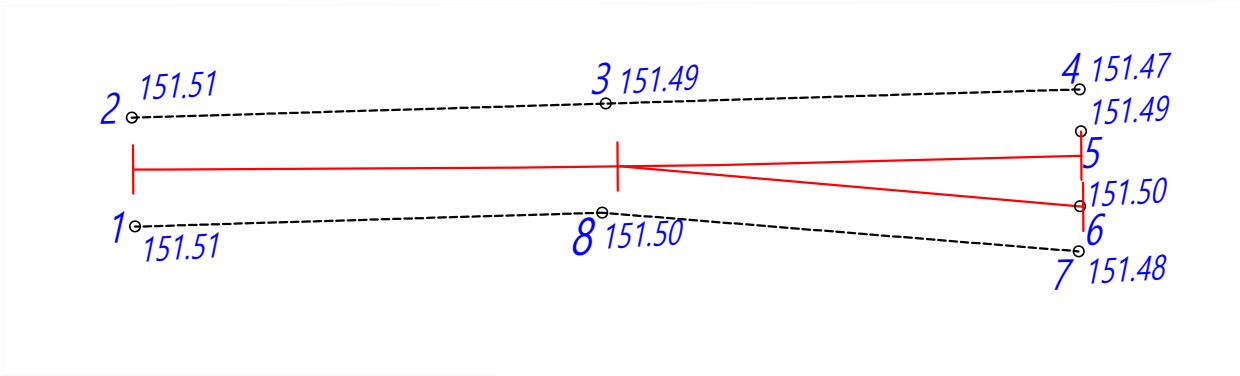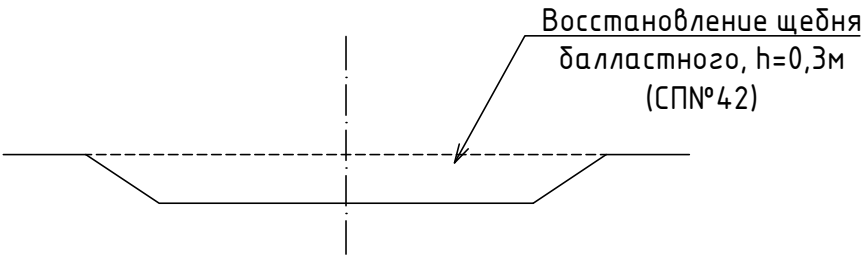

Согласовано					
Взм. инв. №					
Подп. и дата					
Инв. № подл.					

					2023	131-23-ПЖ				
						Ж/д пути от испытательного центра до обкаточной линии с удлинением трансбордера, расположенные по адресу: Московская область, г.о. Мытищи, ул. Колонцова, 4.				
Изм.	Кол.уч.	Лист	№ док.	Подпись	Дата					
Вед.инженер	Дураев				16.09	Железнодорожные пути.		Стадия	Лист	Листов
								ИД	1	1
Рук.проекта	Шевчук				16.09	Исполнительная схема №8 Восстановление щебеночного балласта под СП№42 1/9 на участке т.1-т.2		ООО "КИКГЕОСТРОЙ"		
Зам.рук.пр.	Коршаков				16.09					
Нач.участка	Перевизнык				16.09					
Гл.инженер	Юрченко				16.09					

ООО «Центурион»

Юридический адрес: 620017, г. Екатеринбург, ул. Фронтовых бригад, д.18, офис 009ш
Фактический адрес: 186810, Республика Карелия, г. Питкяранта, урочище Лупикко,

ПАСПОРТ № 1220

24 мая 2023 г.

Наименование и адрес потребителя ст. Марк АО «ДСК№7»
Наименование продукции: **щебень гранитный фракции 25-60 (щебень балластный категории «В» Гост 7392-2014» Щебень из плотных пород для балластного слоя железнодорожного пути. Технические условия»)**
Номер партии 1220
Количество 12 вагонов 834,950 тн
Железнодорожная накладная №ЭИ066633

КАЧЕСТВЕННАЯ ХАРАКТЕРИСТИКА

- Щебень гранитный. Месторождение «Лупикко-2»
- Размер фракции: **25-60**
- Содержание глинистых, илистых и пылевидных частиц **0,94** процентов
- Марка по механической прочности: **1400**
- Морозостойкость: **МРЗ - 300**
- Объемный вес - **1,36 г/см³**
- Отгруженная продукция выпускается по **ГОСТ 7392-2014**
- Марка по истираемости: **И1**
- Гранулометрический состав:

	Диаметр отверстий сит, мм			
	25	40	60	70
Полные остатки, %	98,86	58,75	4,3	0
Требования ГОСТ %	95-100	35-75	От 0 до 5	0

- Удельная радиоактивность **123 Бк/кг**
- Содержание зерен пластинчатой (лещадной) и игловатой формы **16,5 %**
- Содержание зерен слабых пород **0,94 %**

Лаборант: _____





ЕВРАЗИЙСКИЙ ЭКОНОМИЧЕСКИЙ СОЮЗ ДЕКЛАРАЦИЯ О СООТВЕТСТВИИ

Заявитель: Общество с ограниченной ответственностью «Центурион»; улица Фронтовых бригад, дом 18, офис 009ш, город Екатеринбург, Свердловская область, Российская Федерация, 620017 зарегистрированное за основным государственным регистрационным номером 1186658077891

Телефон: 8 (343) 361-79-42, адрес электронной почты: centurion_ooo@bk.ru

в лице: Генерального директора общества с ограниченной ответственностью «Центурион» Лебедевой Марии Витальевны, действующей на основании Устава,

заявляет, что щебень категории II фракции 25-60мм из гнейсо – гранитов месторождения «Лупикко-2» для балластного слоя железнодорожного пути, изготавливаемый Обществом с ограниченной ответственностью «Центурион», улица Фронтовых бригад, дом 18, офис 009ш, город Екатеринбург, Свердловская область, Российская Федерация, 620017; адрес места осуществления деятельности по изготовлению продукции: в 5,0 км. восточнее г. Питкяранта, Питкярантский муниципальный район, Республика Карелия в соответствии с ГОСТ 7392-2014 «Щебень из плотных горных пород для балластного слоя железнодорожного пути. Технические условия» и документации «Технологический регламент производства щебня категории II фракции 25-60мм для балластного слоя железнодорожного пути по ГОСТ 7392-2014» от 01.07.2020 г.

код ТН ВЭД ЕАЭС 2517 10 100 0, серийный выпуск,

соответствует требованиям: ТР ТС 003/2011 «О безопасности инфраструктуры железнодорожного транспорта».

Декларация о соответствии принята на основании: Протокол испытаний №131Д-20 от 14.10.2020 Испытательного центра «Центр испытаний материалов и конструкций» Проектно-конструкторского бюро по инфраструктуре – филиал ОАО «РЖД», аттестат аккредитации РОСС RU.0001.21ЖД34.

Протокол лабораторных исследований №16105 от 22.09.2020 выданного ФБУЗ «Центр гигиены и эпидемиологии в городе Санкт-Петербург».

«Щебень балластный категории II фракции от 25 до 60 мм Обоснование безопасности» ЩБ К II 25-60 ОБ от 19.10.2020.

схема декларирования 1д.

Дополнительная информация: ГОСТ 7392-2014 «Щебень из плотных горных пород для балластного слоя железнодорожного пути. Технические условия» (п.п.5.1.1, 5.1.2, 5.1.3, 5.1.4, 5.1.7, 5.1.8, 5.1.9.1, 5.1.9.2, 5.1.10, 5.1.11, 5.1.12, 5.1.13) Хранение продукции осуществляется согласно разделу 8 ГОСТ 7392-2014 «Щебень из плотных горных пород для балластного слоя железнодорожного пути. Технические условия».

Назначенный срок службы – 70 лет.

Декларация о соответствии действительна с даты регистрации по 05 ноября 2025 года включительно.

Генеральный директор



Лебедева Мария Витальевна

Сведения о регистрации декларации о соответствии:

Регистрационный номер декларации о соответствии: **ЕАЭС N RU Д-РУ.ЖТ02.В.00542/20**

Дата регистрации декларации о соответствии **13.11.2020**

Объект капитального строительства:

«Ж/Д пути от испытательного центра до обкаточной линии с удлинением трансбордера, расположенные по адресу: Московская область, г. Мытищи, ул. Колонцова, 4», территория завода АО «МЕТРОВАГОНМАШ»

(наименование проектной документации, почтовый или строительный адрес объекта капитального строительства)

Застройщик (технический заказчик, эксплуатирующая организация или региональный оператор):

ООО «Проминжиниринг», ИНН 7734001650, ОГРН 11477481394406, КПП 770801001, 107140, г. Москва,

ул. Русаковская, д.13, помещение ХХ-4, тел. +7(495) 909-93-48, член саморегулируемой Ассоциации строителей

«Саморегулируемая организация «Строительные допуски», ИНН 7714322214, ОГРН 107799011045, регистрационный номер СРО-С-187-26012010 от 27.07.2018г.

(фамилия, имя, отчество, адрес места жительства, ОГНИП, ИНН индивидуального предпринимателя, наименование, ОГРН, ИНН, место нахождения юридического лица, телефон/факс, наименование, ОГРН, ИНН саморегулируемой организации, членом которой является – для индивидуальных предпринимателей и юридических лиц; фамилия, имя, отчество, паспортные данные, адрес места жительства, телефон/факс – для физических лиц, не являющихся индивидуальными предпринимателями)

Лицо, осуществляющее строительство: ООО «КуКГЕОСТРОЙ», ОГРН 1127747247704, ИНН 7709918820, 109004, Г.МОСКВА, УЛ. ЗЕМЛЯНОЙ ВАЛ, Д.65, КВ.59, тел. +7 (495) 915-24-71, член саморегулируемой ассоциации СРО «МАС» регистрационный номер СРО-С-148-24122009 от 12.03.2013г.

(фамилия, имя, отчество, адрес места жительства, ОГНИП, ИНН индивидуального предпринимателя, наименование, ОГРН, ИНН, место нахождения юридического лица, телефон/факс, наименование, ОГРН, ИНН саморегулируемой организации, членом которой является)

Лицо, осуществляющее подготовку проектной документации: ООО «КуКГЕОСТРОЙ», ОГРН 1127747247704, ИНН 7709918820, 109004, Г.МОСКВА, УЛ. ЗЕМЛЯНОЙ ВАЛ, Д.65, КВ.59, тел. +7 (495) 915-24-71, член саморегулируемой ассоциации СРО «Объединение проектировщиков «УниверсалПроект», регистрационный номер СРО-П-179-12122012 от 20.10.2022г.

(фамилия, имя, отчество, адрес места жительства, ОГНИП, ИНН индивидуального предпринимателя, наименование, ОГРН, ИНН, место нахождения юридического лица, телефон/факс, наименование, ОГРН, ИНН саморегулируемой организации, членом которой является)

Лицо, осуществляющее строительство, выполнившее работы, подлежащие освидетельствованию: ООО «ШЕЛПРОК», ОГРН 1237700462427, ИНН 9726048866, 117535, Г.МОСКВА, МУНИЦИПАЛЬНЫЙ ОКРУГ ЧЕРТАНОВО ЮЖНОЕ, ПРОЕЗД 3-Й ДОРОЖНЫЙ, Д. 6, К. 2, член саморегулируемой ассоциации «Архитектурное наследие», регистрационный номер СРО-С-230-07092010 от 01.08.2023г.

(фамилия, имя, отчество, адрес места жительства, ОГНИП, ИНН индивидуального предпринимателя, наименование, ОГРН, ИНН, место нахождения юридического лица, телефон/факс, наименование, ОГРН, ИНН саморегулируемой организации, членом которой является)

АКТ**освидетельствования скрытых работ**

№ 131-23-ПЖ-09

"19" сентября 2023г.

(дата составления акта)

Представитель застройщика (технического заказчика, эксплуатирующей организации или регионального оператора) по вопросам строительного контроля:

Ведущий инженер строительного контроля ООО «Проминжиниринг» Дураев В. Ю., приказ №5 от 03.08.2023г.

ОГРН 11477481394406, ИНН 7734001650, 107140, г. Москва, ул. Русаковская, д.13, помещение ХХ-4

(должность, фамилия, инициалы, идентификационный номер в национальном реестре специалистов в области строительства, реквизиты распорядительного документа, подтверждающего полномочия, с указанием наименования, ОГРН, ИНН, места нахождения юридического лица, фамилии, имени, отчества, адреса места жительства, ОГНИП, ИНН индивидуального предпринимателя)

Представитель лица, осуществляющего строительство:

Руководитель проекта ООО «КуКГЕОСТРОЙ» Шевчук К.А. приказ №2-МВМ от 01.07.2023г.

(должность, фамилия, инициалы, реквизиты распорядительного документа, подтверждающего полномочия)

Представитель лица, осуществляющего строительство, по вопросам строительного контроля (специалист по организации строительства): Заместитель руководителя проекта ООО «ШЕЛПРОК» Коршаков А.А. приказ №4 от 01.08.2023г., идентификационный номер НОСТРОЙ С-77-133381 от 02.02.2018г.

(должность, фамилия, инициалы, идентификационный номер в национальном реестре специалистов в области строительства, реквизиты распорядительного документа, подтверждающего полномочия)

Представитель лица, осуществляющего подготовку проектной документации:

--

(должность, фамилия, инициалы, реквизиты распорядительного документа, подтверждающего полномочия, с указанием наименования, ОГРН, ИНН, места нахождения юридического лица, фамилии, имени, отчества, адреса места жительства, ОГНИП, ИНН индивидуального предпринимателя, наименования, ОГРН, ИНН саморегулируемой организации, членом которой является указанное юридическое лицо, индивидуальный предприниматель)

Представитель лица, выполнившего работы, подлежащие освидетельствованию:

Начальник участка ООО «ШЕЛПРОК» Перевизнык А.П., приказ №1 от 01.08.2023г., ОГРН 1237700462427, ИНН 9726048866, 117535, г. Москва, муниципальный округ «Чертаново Южное», проезд 3-й Дорожный, д. 6, к. 2

(должность, фамилия, инициалы, реквизиты распорядительного документа, подтверждающего полномочия, с указанием наименования, ОГРН, ИНН, места нахождения юридического лица, фамилии, имени, отчества, адреса места жительства, ОГНИП, ИНН индивидуального предпринимателя)

а также иные представители лиц, участвующих в освидетельствовании:

Главный инженер ООО "ЭлектроЭнергетика" Юрченко В. И., приказ № 1/08 от 04.08.2023г., ОГРН 1175074004698, ИНН 5037011400, 142281, Московская обл., г. Протвино, Кременковское ш., д. 5

(должность с указанием наименования организации, фамилия, инициалы, реквизиты распорядительного документа, подтверждающего полномочия)

произвели осмотр работ, выполненных

ООО "ШЕЛПРОК"

(наименование лица, выполнившего работы, подлежащие освидетельствованию)

и составили настоящий акт о нижеследующем:

1. К освидетельствованию предъявлены следующие работы:

Восстановление щебеночного балласта по СП№41 1/9 на участке т.1-т.2

(наименование скрытых работ)

2. Работы выполнены по проектной документации

131-23-ПЖ «Ж/Д пути от испытательного центра до обкаточной линии с удлинением трансбордера, расположенные по адресу: Московская область, г. Мытищи, ул. Колонцова, 4. Железнодорожные пути». Руководитель проекта В. Е. Липатов.

(номер, другие реквизиты чертежа, наименование проектной и/или рабочей документации, сведения о лицах, осуществляющих подготовку раздела проектной и/или рабочей документации)

3. При выполнении работ применены:

Щебень гранитный фракции 25-60 – паспорт №1220 от 24.05.2023г., декларация о соответствии ЕАЭС N RU

ЕАЭС N RU Д-RU.ЖТ02.В.00542/20 срок действия с 13.11.2020 по 05.11.2025г

(наименование строительных материалов (изделий), реквизиты сертификатов и/или других документов, подтверждающих их качество и безопасность)

4. Предъявлены документы, подтверждающие соответствие работ предъявляемым требованиям:

Исполнительная схема №9 Восстановление щебеночного балласта под СП№41 1/9 на участке т.1-т.2

(исполнительные схемы и чертежи, результаты экспертиз, обследований, лабораторных и иных испытаний выполненных работ, проведенных в процессе) строительного контроля)

5. Даты: начала работ: «17» сентября 2023 г.

окончания работ: «19» сентября 2023 г.

6. Работы выполнены в соответствии: 131-23-ПЖ «Ж/Д пути от испытательного центра до обкаточной линии с удлинением трансбордера, расположенные по адресу: Московская область, г. Мытищи, ул. Колонцова, 4. Железнодорожные пути». СП 37.13330.2012 «Промышленный транспорт», СП 119.13330.2017 «Железные дороги колеи 1520 мм»

(наименования и структурные единицы технических регламентов, иных нормативных правовых актов, разделы проектной и/или рабочей документации)

7. Разрешается производство последующих работ

Монтаж рельсоопальной решетки

(наименование работ, конструкций, участков сетей инженерно-технического обеспечения)

Дополнительные сведения: отсутствуют

Акт составлен в 5 (пяти) экземплярах.

Приложения:

1. Исполнительная схема №9 «Восстановление щебеночного балласта под СП№41 1/9 на участке т.1-т.2»

2. Паспорт №1220 от 24.05.2023г.

3. Декларация о соответствии ЕАЭС N RU Д-RU.ЖТ02.В.00542/20 срок действия с 13.11.2020 по 05.11.2025г.

Представитель застройщика (технического заказчика, эксплуатирующей организации или регионального оператора) по вопросам строительного контроля

Дураев В. Ю.

(фамилия, инициалы, подпись)

Представитель лица, осуществляющего строительство

Шевчук К. А.

(фамилия, инициалы, подпись)

Представитель лица, осуществляющего строительство, по вопросам строительного контроля (специалист по организации строительства)

Коршаков А. А.

(фамилия, инициалы, подпись)

Представитель лица, осуществляющего подготовку проектной документации

(фамилия, инициалы, подпись)

Представитель лица, выполнившего работы, подлежащие освидетельствованию


Перевизнык А. П.

(фамилия, инициалы, подпись)

Представители иных лиц

Юрченко В. И.

(фамилия, инициалы, подпись)

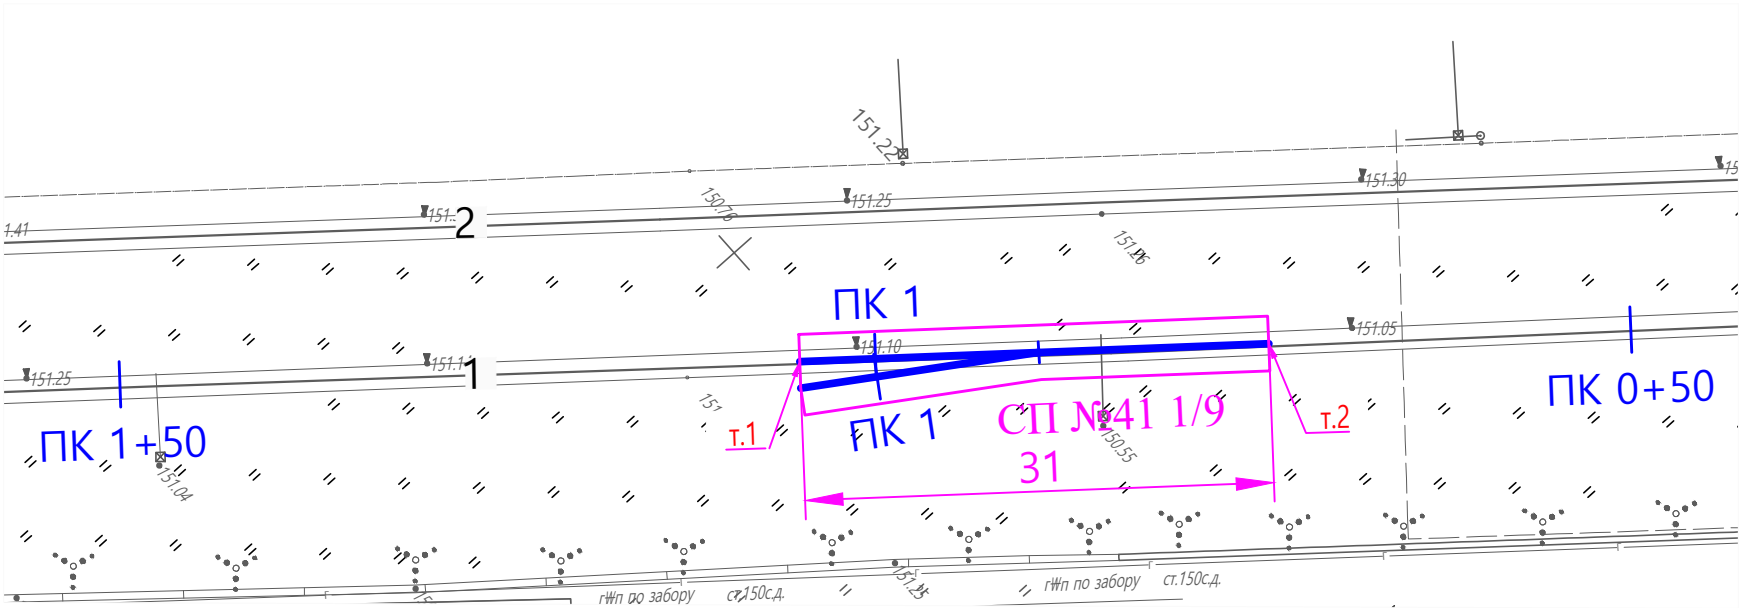



Условные обозначения:



- Восстановление щебня балластировочного под СП№41 (т.1 - т.2)

Площадь под СП№41 1/9: S= 125,6 м²

Объем щебня балластного: V = 125,6*0,3 = 37,7 м³

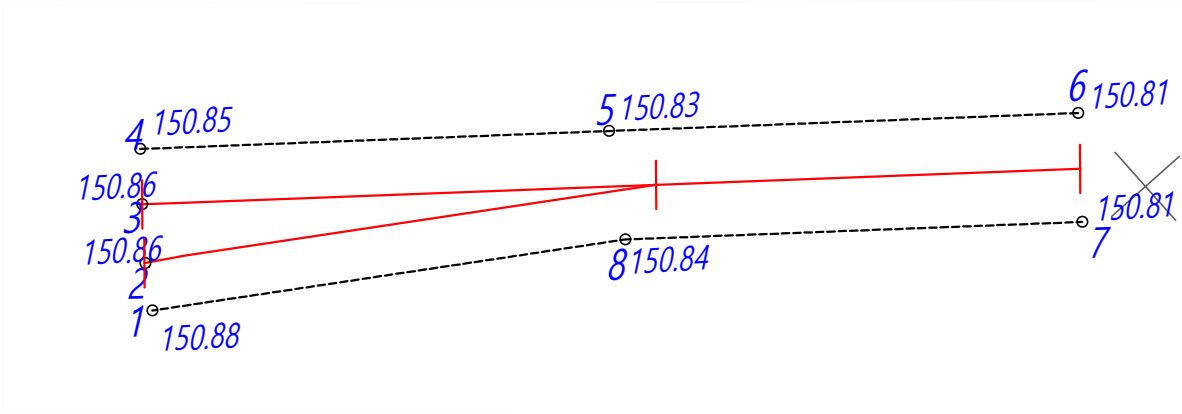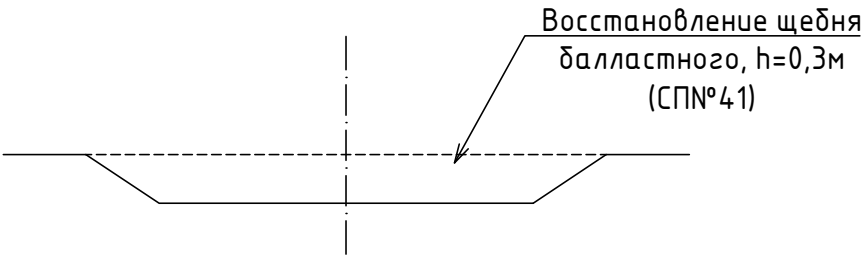

					2023	131-23-ПЖ				
						Ж/д пути от испытательного центра до обкаточной линии с удлинением трансбордера, расположенные по адресу: Московская область, г.о. Мытищи, ул. Колонцова, 4.				
Изм.	Кол.уч.	Лист	№ док.	Подпись	Дата					
Вед.инженер	Дураев				18.09	Железнодорожные пути.		Стадия	Лист	Листов
								ИД	1	1
Рук.проекта	Шевчук				18.09	Исполнительная схема №9 Восстановление щебеночного балласта под СП№41 1/9 на участке т.1-т.2		ООО "КИКГЕОСТРОЙ"		
Зам.рук.пр.	Коршаков				18.09					
Нач.участка	Перевизный				18.09					
Гл.инженер	Юрченко				18.09					

ООО «Центурион»

Юридический адрес: 620017, г. Екатеринбург, ул. Фронтовых бригад, д.18, офис 009ш
Фактический адрес: 186810, Республика Карелия, г. Питкяранта, урочище Лупикко,

ПАСПОРТ № 1220

24 мая 2023 г.

Наименование и адрес потребителя ст. Марк АО «ДСК№7»
Наименование продукции: **щебень гранитный фракции 25-60 (щебень балластный категории «В» Гост 7392-2014» Щебень из плотных пород для балластного слоя железнодорожного пути. Технические условия»)**
Номер партии 1220
Количество 12 вагонов 834,950 тн
Железнодорожная накладная №ЭИ066633

КАЧЕСТВЕННАЯ ХАРАКТЕРИСТИКА

- Щебень гранитный. Месторождение «Лупикко-2»
- Размер фракции: **25-60**
- Содержание глинистых, илистых и пылевидных частиц **0,94** процентов
- Марка по механической прочности: **1400**
- Морозостойкость: **МРЗ - 300**
- Объемный вес - **1,36 г/см³**
- Отгруженная продукция выпускается по **ГОСТ 7392-2014**
- Марка по истираемости: **И1**
- Гранулометрический состав:

	Диаметр отверстий сит, мм			
	25	40	60	70
Полные остатки, %	98,86	58,75	4,3	0
Требования ГОСТ %	95-100	35-75	От 0 до 5	0

- Удельная радиоактивность **123 Бк/кг**
- Содержание зерен пластинчатой (лещадной) и игловатой формы **16,5 %**
- Содержание зерен слабых пород **0,94 %**

Лаборант: _____





ЕВРАЗИЙСКИЙ ЭКОНОМИЧЕСКИЙ СОЮЗ ДЕКЛАРАЦИЯ О СООТВЕТСТВИИ

Заявитель: Общество с ограниченной ответственностью «Центурион»; улица Фронтовых бригад, дом 18, офис 009ш, город Екатеринбург, Свердловская область, Российская Федерация, 620017 зарегистрированное за основным государственным регистрационным номером 1186658077891

Телефон: 8 (343) 361-79-42, адрес электронной почты: centurion_ooo@bk.ru

в лице: Генерального директора общества с ограниченной ответственностью «Центурион» Лебедевой Марии Витальевны, действующей на основании Устава,

заявляет, что щебень категории II фракции 25-60мм из гнейсо – гранитов месторождения «Лупикко-2» для балластного слоя железнодорожного пути, изготавливаемый Обществом с ограниченной ответственностью «Центурион», улица Фронтовых бригад, дом 18, офис 009ш, город Екатеринбург, Свердловская область, Российская Федерация, 620017; адрес места осуществления деятельности по изготовлению продукции: в 5,0 км. восточнее г. Питкяранта, Питкярантский муниципальный район, Республика Карелия в соответствии с ГОСТ 7392-2014 «Щебень из плотных горных пород для балластного слоя железнодорожного пути. Технические условия» и документации «Технологический регламент производства щебня категории II фракции 25-60мм для балластного слоя железнодорожного пути по ГОСТ 7392-2014» от 01.07.2020 г.

код ТН ВЭД ЕАЭС 2517 10 100 0, серийный выпуск,

соответствует требованиям: ТР ТС 003/2011 «О безопасности инфраструктуры железнодорожного транспорта».

Декларация о соответствии принята на основании: Протокол испытаний №131Д-20 от 14.10.2020 Испытательного центра «Центр испытаний материалов и конструкций» Проектно-конструкторского бюро по инфраструктуре – филиал ОАО «РЖД», аттестат аккредитации РОСС RU.0001.21ЖД34.

Протокол лабораторных исследований №16105 от 22.09.2020 выданного ФБУЗ «Центр гигиены и эпидемиологии в городе Санкт-Петербург».

«Щебень балластный категории II фракции от 25 до 60 мм Обоснование безопасности» ЩБ К II 25-60 ОБ от 19.10.2020.

схема декларирования 1д.

Дополнительная информация: ГОСТ 7392-2014 «Щебень из плотных горных пород для балластного слоя железнодорожного пути. Технические условия» (п.п.5.1.1, 5.1.2, 5.1.3, 5.1.4, 5.1.7, 5.1.8, 5.1.9.1, 5.1.9.2, 5.1.10, 5.1.11, 5.1.12, 5.1.13) Хранение продукции осуществляется согласно разделу 8 ГОСТ 7392-2014 «Щебень из плотных горных пород для балластного слоя железнодорожного пути. Технические условия».

Назначенный срок службы – 70 лет.

Декларация о соответствии действительна с даты регистрации по 05 ноября 2025 года включительно.

Генеральный директор



Лебедева Мария Витальевна

Сведения о регистрации декларации о соответствии:

Регистрационный номер декларации о соответствии: **ЕАЭС N RU Д-РУ.ЖТ02.В.00542/20**

Дата регистрации декларации о соответствии **13.11.2020**

Объект капитального строительства:

«Ж/Д пути от испытательного центра до обкаточной линии с удлинением трансбордера, расположенные по адресу: Московская область, г. Мытищи, ул. Колонцова, 4», территория завода АО «МЕТРОВАГОНМАШ»

(наименование проектной документации, почтовый или строительный адрес объекта капитального строительства)

Застройщик (технический заказчик, эксплуатирующая организация или региональный оператор):

ООО «Проминжиниринг», ИНН 7734001650, ОГРН 11477481394406, КПП 770801001, 107140, г. Москва,

ул. Русаковская, д.13, помещение ХХ-4, тел. +7(495) 909-93-48, член саморегулируемой Ассоциации строителей

«Саморегулируемая организация «Строительные допуски», ИНН 7714322214, ОГРН 107799011045, регистрационный номер СРО-С-187-26012010 от 27.07.2018г.

(фамилия, имя, отчество, адрес места жительства, ОГНИП, ИНН индивидуального предпринимателя, наименование, ОГРН, ИНН, место нахождения юридического лица, телефон/факс, наименование, ОГРН, ИНН саморегулируемой организации, членом которой является – для индивидуальных предпринимателей и юридических лиц; фамилия, имя, отчество, паспортные данные, адрес места жительства, телефон/факс – для физических лиц, не являющихся индивидуальными предпринимателями)

Лицо, осуществляющее строительство: ООО «КуКГЕОСТРОЙ», ОГРН 1127747247704, ИНН 7709918820, 109004, Г.МОСКВА, УЛ. ЗЕМЛЯНОЙ ВАЛ, Д.65, КВ.59, тел. +7 (495) 915-24-71, член саморегулируемой ассоциации СРО «МАС» регистрационный номер СРО-С-148-24122009 от 12.03.2013г.

(фамилия, имя, отчество, адрес места жительства, ОГНИП, ИНН индивидуального предпринимателя, наименование, ОГРН, ИНН, место нахождения юридического лица, телефон/факс, наименование, ОГРН, ИНН саморегулируемой организации, членом которой является)

Лицо, осуществляющее подготовку проектной документации: ООО «КуКГЕОСТРОЙ», ОГРН 1127747247704, ИНН 7709918820, 109004, Г.МОСКВА, УЛ. ЗЕМЛЯНОЙ ВАЛ, Д.65, КВ.59, тел. +7 (495) 915-24-71, член саморегулируемой ассоциации СРО «Объединение проектировщиков «УниверсалПроект», регистрационный номер СРО-П-179-12122012 от 20.10.2022г.

(фамилия, имя, отчество, адрес места жительства, ОГНИП, ИНН индивидуального предпринимателя, наименование, ОГРН, ИНН, место нахождения юридического лица, телефон/факс, наименование, ОГРН, ИНН саморегулируемой организации, членом которой является)

Лицо, осуществляющее строительство, выполнившее работы, подлежащие освидетельствованию: ООО «ШЕЛПРОК», ОГРН 1237700462427, ИНН 9726048866, 117535, Г.МОСКВА, МУНИЦИПАЛЬНЫЙ ОКРУГ ЧЕРТАНОВО ЮЖНОЕ, ПРОЕЗД 3-Й ДОРОЖНЫЙ, Д. 6, К. 2, член саморегулируемой ассоциации «Архитектурное наследие», регистрационный номер СРО-С-230-07092010 от 01.08.2023г.

(фамилия, имя, отчество, адрес места жительства, ОГНИП, ИНН индивидуального предпринимателя, наименование, ОГРН, ИНН, место нахождения юридического лица, телефон/факс, наименование, ОГРН, ИНН саморегулируемой организации, членом которой является)

АКТ**освидетельствования скрытых работ**

№ 131-23-ПЖ-10

"20" сентября 2023г.

(дата составления акта)

Представитель застройщика (технического заказчика, эксплуатирующей организации или регионального оператора) по вопросам строительного контроля:

Ведущий инженер строительного контроля ООО «Проминжиниринг» Дураев В. Ю., приказ №5 от 03.08.2023г.

ОГРН 11477481394406, ИНН 7734001650, 107140, г. Москва, ул. Русаковская, д.13, помещение ХХ-4

(должность, фамилия, инициалы, идентификационный номер в национальном реестре специалистов в области строительства, реквизиты распорядительного документа, подтверждающего полномочия, с указанием наименования, ОГРН, ИНН, места нахождения юридического лица, фамилии, имени, отчества, адреса места жительства, ОГНИП, ИНН индивидуального предпринимателя)

Представитель лица, осуществляющего строительство:

Руководитель проекта ООО «КуКГЕОСТРОЙ» Шевчук К.А. приказ №2-МВМ от 01.07.2023г.

(должность, фамилия, инициалы, реквизиты распорядительного документа, подтверждающего полномочия)

Представитель лица, осуществляющего строительство, по вопросам строительного контроля (специалист по организации строительства): Заместитель руководителя проекта ООО «ШЕЛПРОК» Коршаков А.А. приказ №4 от 01.08.2023г., идентификационный номер НОСТРОЙ С-77-133381 от 02.02.2018г.

(должность, фамилия, инициалы, идентификационный номер в национальном реестре специалистов в области строительства, реквизиты распорядительного документа, подтверждающего полномочия)

Представитель лица, осуществляющего подготовку проектной документации:

--

(должность, фамилия, инициалы, реквизиты распорядительного документа, подтверждающего полномочия, с указанием наименования, ОГРН, ИНН, места нахождения юридического лица, фамилии, имени, отчества, адреса места жительства, ОГНИП, ИНН индивидуального предпринимателя, наименования, ОГРН, ИНН саморегулируемой организации, членом которой является указанное юридическое лицо, индивидуальный предприниматель)

Представитель лица, выполнившего работы, подлежащие освидетельствованию:

Начальник участка ООО «ШЕЛПРОК» Перевизнык А.П., приказ №1 от 01.08.2023г., ОГРН 1237700462427, ИНН 9726048866, 117535, г. Москва, муниципальный округ «Чертаново Южное», проезд 3-й Дорожный, д. 6, к. 2

(должность, фамилия, инициалы, реквизиты распорядительного документа, подтверждающего полномочия, с указанием наименования, ОГРН, ИНН, места нахождения юридического лица, фамилии, имени, отчества, адреса места жительства, ОГНИП, ИНН индивидуального предпринимателя)

а также иные представители лиц, участвующих в освидетельствовании:

Главный инженер ООО "ЭлектроЭнергетика" Юрченко В. И., приказ № 1/08 от 04.08.2023г., ОГРН 1175074004698, ИНН 5037011400, 142281, Московская обл., г. Протвино, Кременковское ш., д. 5

(должность с указанием наименования организации, фамилия, инициалы, реквизиты распорядительного документа, подтверждающего полномочия)

произвели осмотр работ, выполненных

ООО "ШЕЛПРОК"

(наименование лица, выполнившего работы, подлежащие освидетельствованию)

и составили настоящий акт о нижеследующем:

1. К освидетельствованию предъявлены следующие работы:

Разработка грунта под проектируемый железнодорожный путь №1 на участке т.1-т.2

(наименование скрытых работ)

2. Работы выполнены по проектной документации

131-23-ПЖ «Ж/Д пути от испытательного центра до обкаточной линии с удлинением трансбордера, расположенные по адресу: Московская область, г. Мытищи, ул. Колонцова, 4. Железнодорожные пути». Руководитель проекта В. Е. Липатов.

(номер, другие реквизиты чертежа, наименование проектной и/или рабочей документации, сведения о лицах, осуществляющих подготовку раздела проектной и/или рабочей документации)

3. При выполнении работ применены:

--

(наименование строительных материалов (изделий), реквизиты сертификатов и/или других документов, подтверждающих их качество и безопасность)

4. Предъявлены документы, подтверждающие соответствие работ предъявляемым требованиям:

Исполнительная схема №10 Разработка грунта под проектируемый железнодорожный путь №1 (м.1-м.2, м.3-м.4)

(исполнительные схемы и чертежи, результаты экспертиз, обследований, лабораторных и иных испытаний выполненных работ, проведенных в процессе строительного контроля)

5. Даты: начала работ: «20» сентября 2023 г.

окончания работ: «20» сентября 2023 г.

6. Работы выполнены в соответствии: 131-23-ПЖ «Ж/Д пути от испытательного центра до обкаточной линии с удлинением трансбордера, расположенные по адресу: Московская область, г. Мытищи, ул. Колонцова, 4. Железнодорожные пути». СП 37.13330.2012 «Промышленный транспорт», СП 119.13330.2017 «Железные дороги колеи 1520 мм»

(наименования и структурные единицы технических регламентов, иных нормативных правовых актов, разделы проектной и/или рабочей документации)

7. Разрешается производство последующих работ

Планировка поверхности под проектируемый ж/д путь №1 (м.1-м.2)

(наименование работ, конструкций, участков сетей инженерно-технического обеспечения)

Дополнительные сведения: отсутствуют

Акт составлен в 5 (пяти) экземплярах.

Приложения:

1. Исполнительная схема №10 Разработка грунта под проектируемый железнодорожный путь №1 (м.1-м.2, м.3-м.4)

Представитель застройщика (технического заказчика, эксплуатирующей организации или регионального оператора) по вопросам строительного контроля

Дураев В. Ю.

(фамилия, инициалы, подпись)

Представитель лица, осуществляющего строительство

Шевчук К. А.

(фамилия, инициалы, подпись)

Представитель лица, осуществляющего строительство, по вопросам строительного контроля (специалист по организации строительства)

Коришаков А. А.

(фамилия, инициалы, подпись)

Представитель лица, осуществляющего подготовку проектной документации

(фамилия, инициалы, подпись)

Представитель лица, выполнившего работы, подлежащие освидетельствованию


Перевизнык А. П.

(фамилия, инициалы, подпись)

Представители иных лиц

Юрченко В. И.

(фамилия, инициалы, подпись)

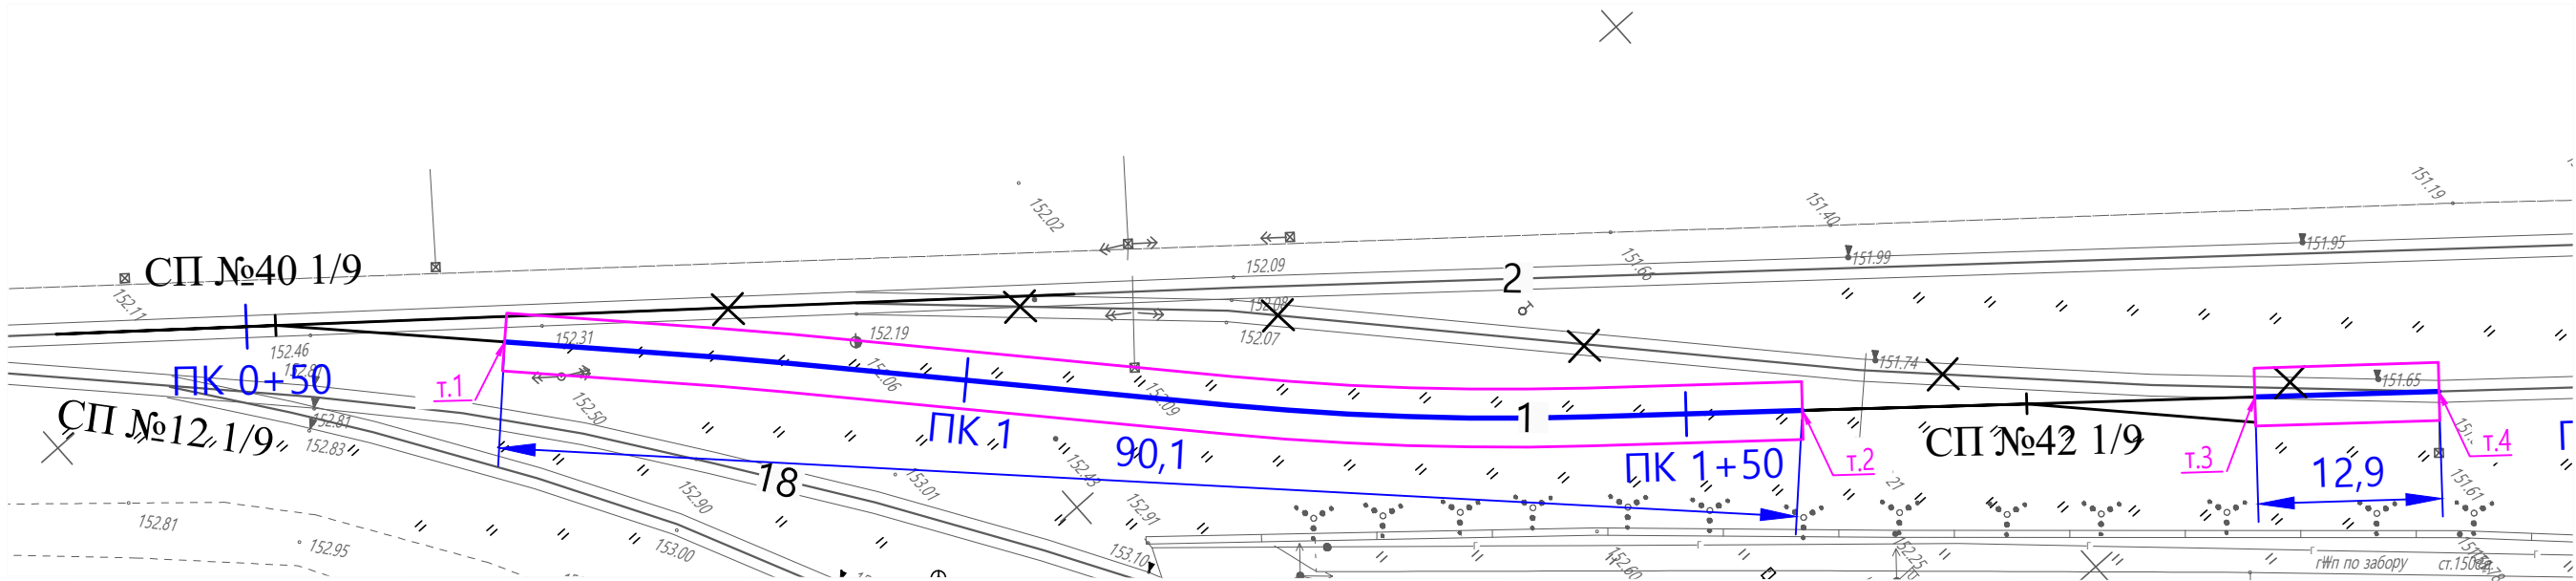

Разработка грунта в котловане экскаватором емк. ковша 0,65 м3 с погрузкой на
автомобили под проект. жд путь №1




Условные обозначения:
- Разработка грунта под проектируемый железнодорожный
путь №1 (т.1 - т.2, т.3-т.4)

Площадь участка т.1-т.2: $S1 = 360,5 \text{ м}^2$
Площадь участка т.3-т.4: $S2 = 51,1 \text{ м}^2$
Глубина разрабатываемого котлована: $h=1,1\text{м}$ (усред.)

Объем разраб. грунта (мех), $h=1\text{м}$: $V=(S1+S2)*1,0=(360,5+51,1)*1,0= 411,6 \text{ м}^3$
Объем разраб. грунта (руч. дораб.), $h=0,1\text{м}$: $V=(S1+S2)*1,0=(360,5+51,1)*0,1= 41,2 \text{ м}^3$

Общий объем разрабатываемого грунта: $V=411,6+41,2=452,8 \text{ м}^3$

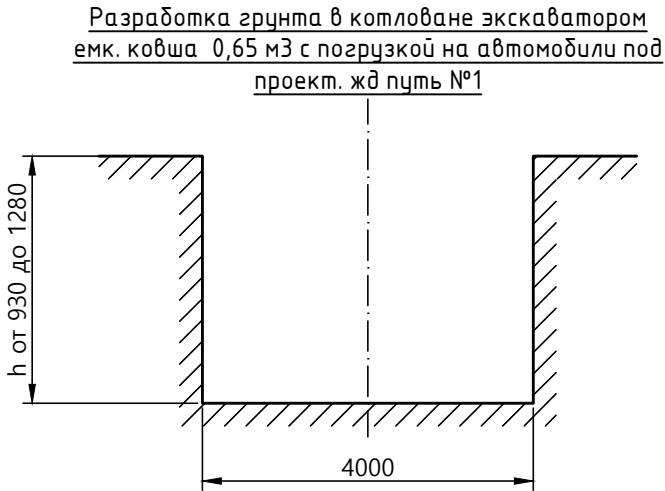

Согласовано	
Взм. инв. №	
Подп. и дата	
Инв. № подл.	

					2023	131-23-ПЖ				
						Ж/д пути от испытательного центра до обкаточной линии с удлинением трансбордера, расположенные по адресу: Московская область, г.о. Мытищи, ул. Колонцова, 4.				
Изм.	Кол.уч.	Лист	№ док.	Подпись	Дата					
Вед.инженер	Дураев				20.09	Железнодорожные пути.		Стадия	Лист	Листов
								ИД	1	1
Рук.проекта	Шевчук				20.09	Исполнительная схема №10 Разработка грунта под проектируемый железнодорожный путь №1 (т.1 - т.2, т.3-т.4)		ООО "КИКГЕОСТРОЙ"		
Зам.рук.пр.	Коршаков				20.09					
Нач.участка	Перевизнык				20.09					
Гл.инженер	Юрченко				20.09					

Объект капитального строительства:

«Ж/Д пути от испытательного центра до обкаточной линии с удлинением трансбордера, расположенные по адресу: Московская область, г. Мытищи, ул. Колонцова, 4», территория завода АО «МЕТРОВАГОНМАШ»

(наименование проектной документации, почтовый или строительный адрес объекта капитального строительства)

Застройщик (технический заказчик, эксплуатирующая организация или региональный оператор):

ООО «Проминжиниринг», ИНН 7734001650, ОГРН 11477481394406, КПП 770801001, 107140, г. Москва,

ул. Русаковская, д.13, помещение ХХ-4, тел. +7(495) 909-93-48, член саморегулируемой Ассоциации строителей

«Саморегулируемая организация «Строительные допуски», ИНН 7714322214, ОГРН 107799011045, регистрационный номер СРО-С-187-26012010 от 27.07.2018г.

(фамилия, имя, отчество, адрес места жительства, ОГНИП, ИНН индивидуального предпринимателя, наименование, ОГРН, ИНН, место нахождения юридического лица, телефон/факс, наименование, ОГРН, ИНН саморегулируемой организации, членом которой является – для индивидуальных предпринимателей и юридических лиц; фамилия, имя, отчество, паспортные данные, адрес места жительства, телефон/факс – для физических лиц, не являющихся индивидуальными предпринимателями)

Лицо, осуществляющее строительство: ООО «КуКГЕОСТРОЙ», ОГРН 1127747247704, ИНН 7709918820, 109004, Г.МОСКВА, УЛ. ЗЕМЛЯНОЙ ВАЛ, Д.65, КВ.59, тел. +7 (495) 915-24-71, член саморегулируемой ассоциации СРО «МАС» регистрационный номер СРО-С-148-24122009 от 12.03.2013г.

(фамилия, имя, отчество, адрес места жительства, ОГНИП, ИНН индивидуального предпринимателя, наименование, ОГРН, ИНН, место нахождения юридического лица, телефон/факс, наименование, ОГРН, ИНН саморегулируемой организации, членом которой является)

Лицо, осуществляющее подготовку проектной документации: ООО «КуКГЕОСТРОЙ», ОГРН 1127747247704, ИНН 7709918820, 109004, Г.МОСКВА, УЛ. ЗЕМЛЯНОЙ ВАЛ, Д.65, КВ.59, тел. +7 (495) 915-24-71, член саморегулируемой ассоциации СРО «Объединение проектировщиков «УниверсалПроект», регистрационный номер СРО-П-179-12122012 от 20.10.2022г.

(фамилия, имя, отчество, адрес места жительства, ОГНИП, ИНН индивидуального предпринимателя, наименование, ОГРН, ИНН, место нахождения юридического лица, телефон/факс, наименование, ОГРН, ИНН саморегулируемой организации, членом которой является)

Лицо, осуществляющее строительство, выполнившее работы, подлежащие освидетельствованию: ООО «ШЕЛПРОК», ОГРН 1237700462427, ИНН 9726048866, 117535, Г.МОСКВА, МУНИЦИПАЛЬНЫЙ ОКРУГ ЧЕРТАНОВО ЮЖНОЕ, ПРОЕЗД 3-Й ДОРОЖНЫЙ, Д. 6, К. 2, член саморегулируемой ассоциации «Архитектурное наследие», регистрационный номер СРО-С-230-07092010 от 01.08.2023г.

(фамилия, имя, отчество, адрес места жительства, ОГНИП, ИНН индивидуального предпринимателя, наименование, ОГРН, ИНН, место нахождения юридического лица, телефон/факс, наименование, ОГРН, ИНН саморегулируемой организации, членом которой является)

АКТ**освидетельствования скрытых работ**

№ 131-23-ПЖ-10.1

"21" сентября 2023г.

(дата составления акта)

Представитель застройщика (технического заказчика, эксплуатирующей организации или регионального оператора) по вопросам строительного контроля:

Ведущий инженер строительного контроля ООО «Проминжиниринг» Дураев В. Ю., приказ №5 от 03.08.2023г.

ОГРН 11477481394406, ИНН 7734001650, 107140, г. Москва, ул. Русаковская, д.13, помещение ХХ-4

(должность, фамилия, инициалы, идентификационный номер в национальном реестре специалистов в области строительства, реквизиты распорядительного документа, подтверждающего полномочия, с указанием наименования, ОГРН, ИНН, места нахождения юридического лица, фамилии, имени, отчества, адреса места жительства, ОГНИП, ИНН индивидуального предпринимателя)

Представитель лица, осуществляющего строительство:

Руководитель проекта ООО «КуКГЕОСТРОЙ» Шевчук К.А. приказ №2-МВМ от 01.07.2023г.

(должность, фамилия, инициалы, реквизиты распорядительного документа, подтверждающего полномочия)

Представитель лица, осуществляющего строительство, по вопросам строительного контроля (специалист по организации строительства): Заместитель руководителя проекта ООО «ШЕЛПРОК» Коршаков А.А. приказ №4 от 01.08.2023г., идентификационный номер НОСТРОЙ С-77-133381 от 02.02.2018г.

(должность, фамилия, инициалы, идентификационный номер в национальном реестре специалистов в области строительства, реквизиты распорядительного документа, подтверждающего полномочия)

Представитель лица, осуществляющего подготовку проектной документации:

--

(должность, фамилия, инициалы, реквизиты распорядительного документа, подтверждающего полномочия, с указанием наименования, ОГРН, ИНН, места нахождения юридического лица, фамилии, имени, отчества, адреса места жительства, ОГНИП, ИНН индивидуального предпринимателя, наименования, ОГРН, ИНН саморегулируемой организации, членом которой является указанное юридическое лицо, индивидуальный предприниматель)

Представитель лица, выполнившего работы, подлежащие освидетельствованию:

Начальник участка ООО «ШЕЛПРОК» Перевизнык А.П., приказ №1 от 01.08.2023г., ОГРН 1237700462427, ИНН 9726048866, 117535, г. Москва, муниципальный округ «Чертаново Южное», проезд 3-й Дорожный, д. 6, к. 2

(должность, фамилия, инициалы, реквизиты распорядительного документа, подтверждающего полномочия, с указанием наименования, ОГРН, ИНН, места нахождения юридического лица, фамилии, имени, отчества, адреса места жительства, ОГНИП, ИНН индивидуального предпринимателя)

а также иные представители лиц, участвующих в освидетельствовании:

Главный инженер ООО "ЭлектроЭнергетика" Юрченко В. И., приказ № 1/08 от 04.08.2023г., ОГРН 1175074004698, ИНН 5037011400, 142281, Московская обл., г. Протвино, Кременковское ш., д. 5

(должность с указанием наименования организации, фамилия, инициалы, реквизиты распорядительного документа, подтверждающего полномочия)

произвели осмотр работ, выполненных

ООО "ШЕЛПРОК"

(наименование лица, выполнившего работы, подлежащие освидетельствованию)

и составили настоящий акт о нижеследующем:

1. К освидетельствованию предъявлены следующие работы:

Планировка поверхности под проектируемый железнодорожный путь №1 на участке т.1-т.2

(наименование скрытых работ)

2. Работы выполнены по проектной документации

131-23-ПЖ «Ж/Д пути от испытательного центра до обкаточной линии с удлинением трансбордера, расположенные по адресу: Московская область, г. Мытищи, ул. Колонцова, 4. Железнодорожные пути». Руководитель проекта В. Е. Липатов.

(номер, другие реквизиты чертежа, наименование проектной и/или рабочей документации, сведения о лицах, осуществляющих подготовку раздела проектной и/или рабочей документации)

3. При выполнении работ применены:

--

(наименование строительных материалов (изделий), реквизиты сертификатов и/или других документов, подтверждающих их качество и безопасность)

4. Предъявлены документы, подтверждающие соответствие работ предъявляемым требованиям:

Исполнительная схема №10.1 Планировка поверхности под проектируемый железнодорожный путь №1 (м.1-м.2)

(исполнительные схемы и чертежи, результаты экспертиз, обследований, лабораторных и иных испытаний выполненных работ, проведенных в процессе строительного контроля)

5. Даты: начала работ: «20» сентября 2023 г.

окончания работ: «21» сентября 2023 г.

6. Работы выполнены в соответствии: 131-23-ПЖ «Ж/Д пути от испытательного центра до обкаточной линии с удлинением трансбордера, расположенные по адресу: Московская область, г. Мытищи, ул. Колонцова, 4. Железнодорожные пути». СП 37.13330.2012 «Промышленный транспорт», СП 119.13330.2017 «Железные дороги колеи 1520 мм»

(наименования и структурные единицы технических регламентов, иных нормативных правовых актов, разделы проектной и/или рабочей документации)

7. Разрешается производство последующих работ

Укладка геотекстиля под проектируемый ж/д путь №1 (м.1-м.2, м.3-м.4)

(наименование работ, конструкций, участков сетей инженерно-технического обеспечения)

Дополнительные сведения: отсутствуют

Акт составлен в 5 (пяти) экземплярах.

Приложения:

1. Исполнительная схема №10.1 планировка поверхности под проектируемый железнодорожный путь №1 (м.1-м.2)

Представитель застройщика (технического заказчика, эксплуатирующей организации или регионального оператора) по вопросам строительного контроля

Дураев В. Ю.

(фамилия, инициалы, подпись)

Представитель лица, осуществляющего строительство

Шевчук К. А.

(фамилия, инициалы, подпись)

Представитель лица, осуществляющего строительство, по вопросам строительного контроля (специалист по организации строительства)

Коришаков А. А.

(фамилия, инициалы, подпись)

Представитель лица, осуществляющего подготовку проектной документации

(фамилия, инициалы, подпись)

Представитель лица, выполнившего работы, подлежащие освидетельствованию


Перевизнык А. П.

(фамилия, инициалы, подпись)

Представители иных лиц

Юрченко В. И.

(фамилия, инициалы, подпись)

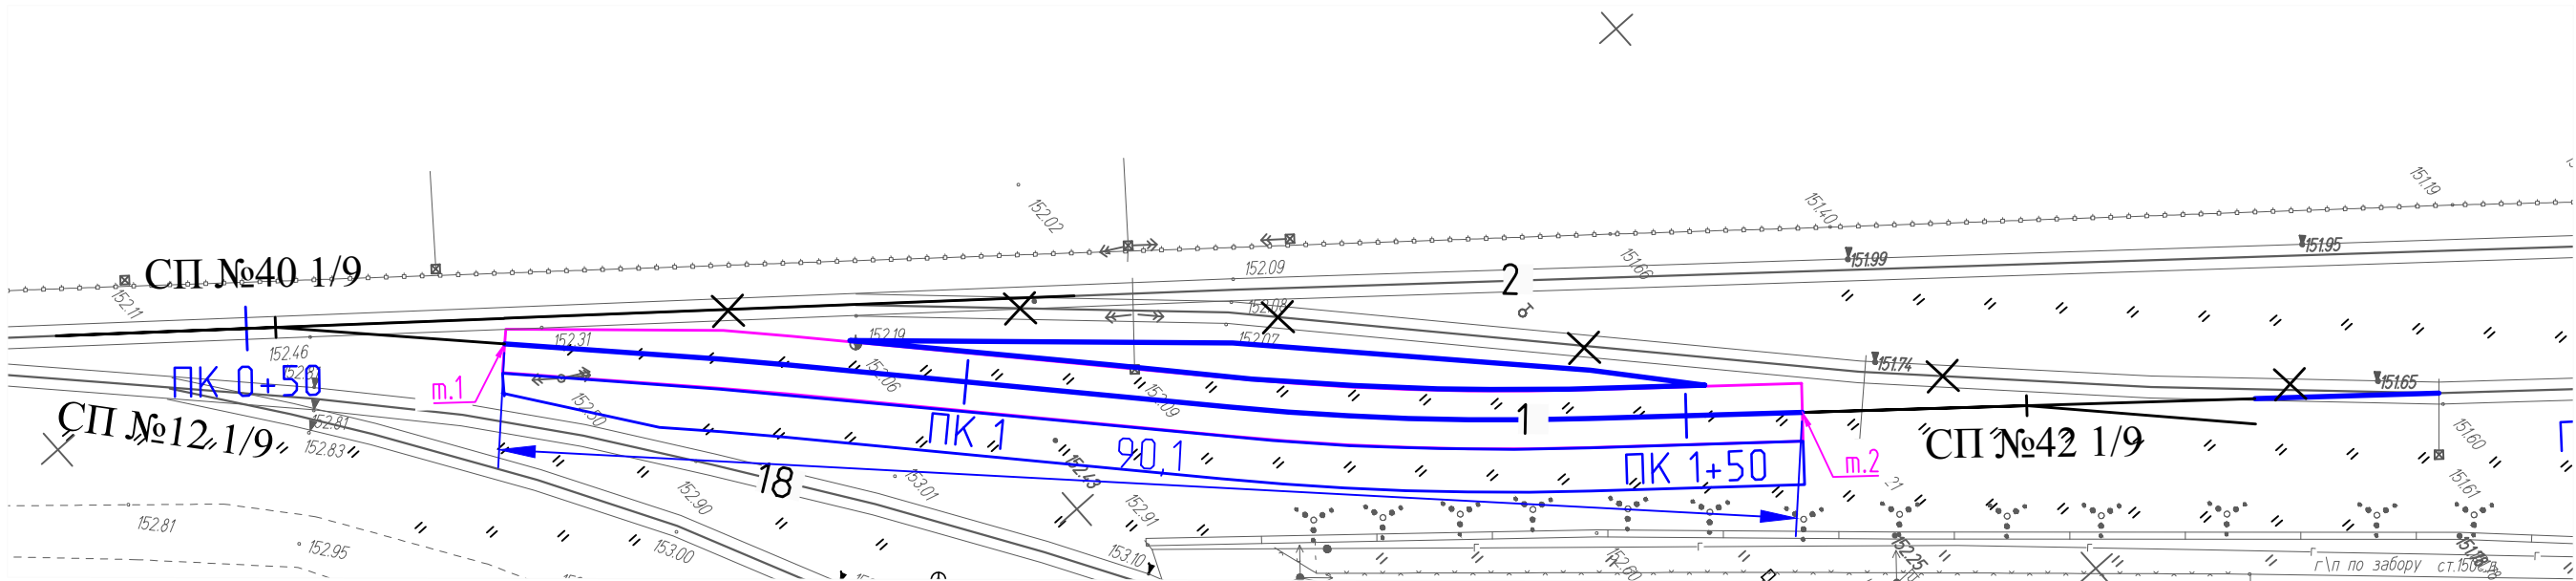


Планировочная срезка грунта под проектируемый жд путь №1

Глубина планировочного слоя срезки грунта (h от 380 до 730): h=0,55м (усред.)
Площадь срезки грунта: S = 86,59+258,47 = 345,06 м²;

Объем планировочной срезки грунта: V= S*h = 345,06*0,55 = 189,78 м³



- Условные обозначения:
- Граница котлована под проектируемый железнодорожный путь №1 (т.1 - т.2)
 - Граница участка планировочной срезки грунта под проектируемый железнодорожный путь №1 (т.1 - т.2)

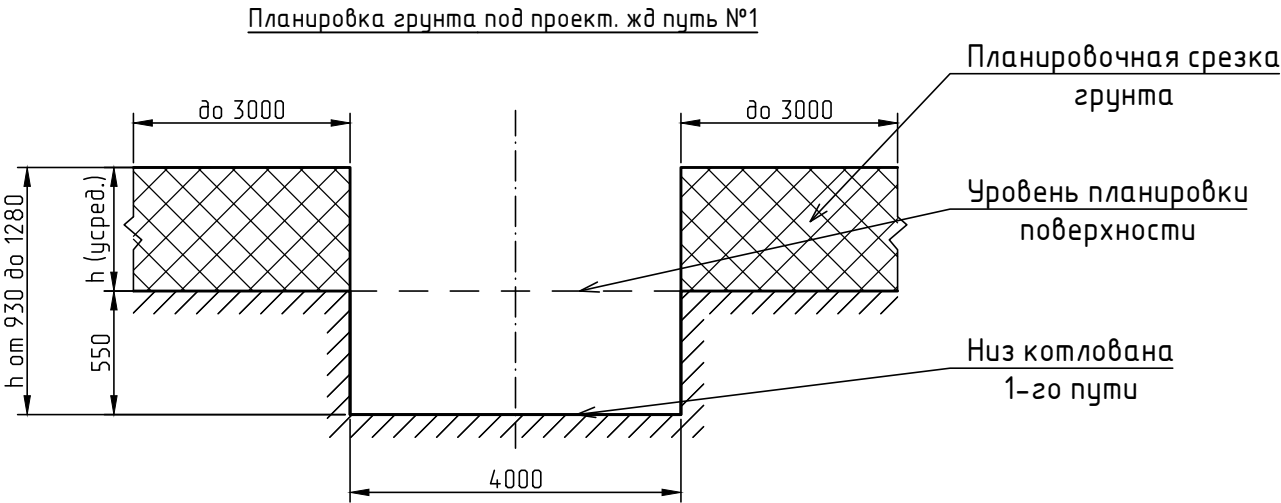

Согласовано	
Взам. инв. №	
Подп. и дата	
Инв. № подл.	

					2023	131-23-ПЖ			
						Ж/д пути от испытательного центра до обкаточной линии с удлинением трансбордера, расположенные по адресу: Московская область, г.о. Мытищи, ул. Колонцова, 4.			
Изм.	Кол.уч.	Лист	№ док.	Подпись	Дата	Железнодорожные пути.	Стадия	Лист	Листов
Вед.инженер	Дураев				21.09		ИД	1	1
Рук.проекта	Шевчук				21.09				
Зам.рук.пр.	Коршаков				21.09				
Нач.участка	Перевизный				21.09				
Гл.инженер	Юрченко				21.09	Исполнительная схема №10.1 Планировка поверхности под проектируемый железнодорожный путь №1 (т.1 - т.2)	ООО "КИКГЕОСТРОЙ"		

Объект капитального строительства:

«Ж/Д пути от испытательного центра до обкаточной линии с удлинением трансбордера, расположенные по адресу: Московская область, г. Мытищи, ул. Колонцова, 4», территория завода АО «МЕТРОВАГОНМАШ»

(наименование проектной документации, почтовый или строительный адрес объекта капитального строительства)

Застройщик (технический заказчик, эксплуатирующая организация или региональный оператор):

ООО «Проминжиниринг», ИНН 7734001650, ОГРН 11477481394406, КПП 770801001, 107140, г. Москва,

ул. Рукавская, д.13, помещение ХХ-4, тел. +7(495) 909-93-48, член саморегулируемой Ассоциации строителей

«Саморегулируемая организация «Строительные допуски», ИНН 7714322214, ОГРН 107799011045, регистрационный номер СРО-С-187-26012010 от 27.07.2018г.

(фамилия, имя, отчество, адрес места жительства, ОГНИП, ИНН индивидуального предпринимателя, наименование, ОГРН, ИНН, место нахождения юридического лица, телефон/факс, наименование, ОГРН, ИНН саморегулируемой организации, членом которой является – для индивидуальных предпринимателей и юридических лиц; фамилия, имя, отчество, паспортные данные, адрес места жительства, телефон/факс – для физических лиц, не являющихся индивидуальными предпринимателями)

Лицо, осуществляющее строительство: ООО «КуКГЕОСТРОЙ», ОГРН 1127747247704, ИНН 7709918820, 109004, Г.МОСКВА, УЛ. ЗЕМЛЯНОЙ ВАЛ, Д.65, КВ.59, тел. +7 (495) 915-24-71, член саморегулируемой ассоциации СРО «МАС» регистрационный номер СРО-С-148-24122009 от 12.03.2013г.

(фамилия, имя, отчество, адрес места жительства, ОГНИП, ИНН индивидуального предпринимателя, наименование, ОГРН, ИНН, место нахождения юридического лица, телефон/факс, наименование, ОГРН, ИНН саморегулируемой организации, членом которой является)

Лицо, осуществляющее подготовку проектной документации: ООО «КуКГЕОСТРОЙ», ОГРН 1127747247704, ИНН 7709918820, 109004, Г.МОСКВА, УЛ. ЗЕМЛЯНОЙ ВАЛ, Д.65, КВ.59, тел. +7 (495) 915-24-71, член саморегулируемой ассоциации СРО «Объединение проектировщиков «УниверсалПроект», регистрационный номер СРО-П-179-12122012 от 20.10.2022г.

(фамилия, имя, отчество, адрес места жительства, ОГНИП, ИНН индивидуального предпринимателя, наименование, ОГРН, ИНН, место нахождения юридического лица, телефон/факс, наименование, ОГРН, ИНН саморегулируемой организации, членом которой является)

Лицо, осуществляющее строительство, выполнившее работы, подлежащие освидетельствованию: ООО «ШЕЛПРОК», ОГРН 1237700462427, ИНН 9726048866, 117535, Г.МОСКВА, МУНИЦИПАЛЬНЫЙ ОКРУГ ЧЕРТАНОВО ЮЖНОЕ, ПРОЕЗД 3-Й ДОРОЖНЫЙ, Д. 6, К. 2, член саморегулируемой ассоциации «Архитектурное наследие», регистрационный номер СРО-С-230-07092010 от 01.08.2023г.

(фамилия, имя, отчество, адрес места жительства, ОГНИП, ИНН индивидуального предпринимателя, наименование, ОГРН, ИНН, место нахождения юридического лица, телефон/факс, наименование, ОГРН, ИНН саморегулируемой организации, членом которой является)

АКТ**освидетельствования скрытых работ**

№ 131-23-ПЖ-11

"22" сентября 2023г.

(дата составления акта)

Представитель застройщика (технического заказчика, эксплуатирующей организации или регионального оператора) по вопросам строительного контроля:

Ведущий инженер строительного контроля ООО «Проминжиниринг» Дураев В. Ю., приказ №5 от 03.08.2023г.

ОГРН 11477481394406, ИНН 7734001650, 107140, г. Москва, ул. Рукавская, д.13, помещение ХХ-4

(должность, фамилия, инициалы, идентификационный номер в национальном реестре специалистов в области строительства, реквизиты распорядительного документа, подтверждающего полномочия, с указанием наименования, ОГРН, ИНН, места нахождения юридического лица, фамилии, имени, отчества, адреса места жительства, ОГНИП, ИНН индивидуального предпринимателя)

Представитель лица, осуществляющего строительство:

Руководитель проекта ООО «КуКГЕОСТРОЙ» Шевчук К.А. приказ №2-МВМ от 01.07.2023г.

(должность, фамилия, инициалы, реквизиты распорядительного документа, подтверждающего полномочия)

Представитель лица, осуществляющего строительство, по вопросам строительного контроля (специалист по организации строительства): Заместитель руководителя проекта ООО «ШЕЛПРОК» Коршаков А.А. приказ №4 от 01.08.2023г., идентификационный номер НОСТРОЙ С-77-133381 от 02.02.2018г.

(должность, фамилия, инициалы, идентификационный номер в национальном реестре специалистов в области строительства, реквизиты распорядительного документа, подтверждающего полномочия)

Представитель лица, осуществляющего подготовку проектной документации:

--

(должность, фамилия, инициалы, реквизиты распорядительного документа, подтверждающего полномочия, с указанием наименования, ОГРН, ИНН, места нахождения юридического лица, фамилии, имени, отчества, адреса места жительства, ОГНИП, ИНН индивидуального предпринимателя, наименования, ОГРН, ИНН саморегулируемой организации, членом которой является указанное юридическое лицо, индивидуальный предприниматель)

Представитель лица, выполнившего работы, подлежащие освидетельствованию:

Начальник участка ООО «ШЕЛПРОК» Перевизнык А.П., приказ №1 от 01.08.2023г., ОГРН 1237700462427, ИНН 9726048866, 117535, г. Москва, муниципальный округ «Чертаново Южное», проезд 3-й Дорожный, д. 6, к. 2

(должность, фамилия, инициалы, реквизиты распорядительного документа, подтверждающего полномочия, с указанием наименования, ОГРН, ИНН, места нахождения юридического лица, фамилии, имени, отчества, адреса места жительства, ОГНИП, ИНН индивидуального предпринимателя)

а также иные представители лиц, участвующих в освидетельствовании:

Главный инженер ООО «ЭлектроЭнергетика» Юрченко В. И., приказ № 1/08 от 04.08.2023г., ОГРН 1175074004698, ИНН 5037011400, 142281, Московская обл., г. Протвино, Кременковское ш., д. 5

(должность с указанием наименования организации, фамилия, инициалы, реквизиты распорядительного документа, подтверждающего полномочия)

произвели осмотр работ, выполненных

ООО "ШЕЛПРОК"

(наименование лица, выполнившего работы, подлежащие освидетельствованию)

и составили настоящий акт о нижеследующем:

1. К освидетельствованию предъявлены следующие работы:

Укладка геотекстиля шириной 3м в котлован под проектируемый железнодорожный путь №1 (т.1-т.2, т.3-т.4)

(наименование скрытых работ)

2. Работы выполнены по проектной документации

131-23-ПЖ «Ж/Д пути от испытательного центра до обкаточной линии с удлинением трансбордера, расположенные по адресу: Московская область, г. Мытищи, ул. Колонцова, 4. Железнодорожные пути». Руководитель проекта В. Е. Липатов.

(номер, другие реквизиты чертежа, наименование проектной и/или рабочей документации, сведения о лицах, осуществляющих подготовку раздела проектной и/или рабочей документации)

3. При выполнении работ применены:

Геотекстиль «Дорнит 500» - паспорт качества №б/н

(наименование строительных материалов (изделий), реквизиты сертификатов и/или других документов, подтверждающих их качество и безопасность)

4. Предъявлены документы, подтверждающие соответствие работ предъявляемым требованиям:

Исполнительная схема №11 Укладка геотекстиля шириной 3м в котлован под проектируемый железнодорожный путь №1 (м.1-м.2, м.3-м.4)

(исполнительные схемы и чертежи, результаты экспертиз, обследований, лабораторных и иных испытаний выполненных работ, проведенных в процессе строительного контроля)

5. Даты: начала работ: «22» сентября 2023 г.

окончания работ: «22» сентября 2023 г.

6. Работы выполнены в соответствии: 131-23-ПЖ «Ж/Д пути от испытательного центра до обкаточной линии с удлинением трансбордера, расположенные по адресу: Московская область, г. Мытищи, ул. Колонцова, 4. Железнодорожные пути». СП 37.13330.2012 «Промышленный транспорт», СП 119.13330.2017 «Железные дороги колеи 1520 мм»

(наименования и структурные единицы технических регламентов, иных нормативных правовых актов, разделы проектной и/или рабочей документации)

7. Разрешается производство последующих работ

Засыпка песком в траншее под проектируемый ж/д путь №1 (м.1-м.2, м.3-м.4)

(наименование работ, конструкций, участков сетей инженерно-технического обеспечения)

Дополнительные сведения: отсутствуют

Акт составлен в 5 (пяти) экземплярах.

Приложения:

1. Исполнительная схема №11 Укладка геотекстиля шириной 3м в котлован под проектируемый железнодорожный путь №1 (м.1-м.2, м.3-м.4)

2. Паспорт качества №б/н

Представитель застройщика (технического заказчика, эксплуатирующей организации или регионального оператора) по вопросам строительного контроля

Дураев В. Ю.

(фамилия, инициалы, подпись)

Представитель лица, осуществляющего строительство

Шевчук К. А.

(фамилия, инициалы, подпись)

Представитель лица, осуществляющего строительство, по вопросам строительного контроля (специалист по организации строительства)

Коршаков А. А.

(фамилия, инициалы, подпись)

Представитель лица, осуществляющего подготовку проектной документации

(фамилия, инициалы, подпись)

Представитель лица, выполнившего работы, подлежащие освидетельствованию


Перевизнык А. П.

(фамилия, инициалы, подпись)

Представители иных лиц

Юрченко В. И.

(фамилия, инициалы, подпись)

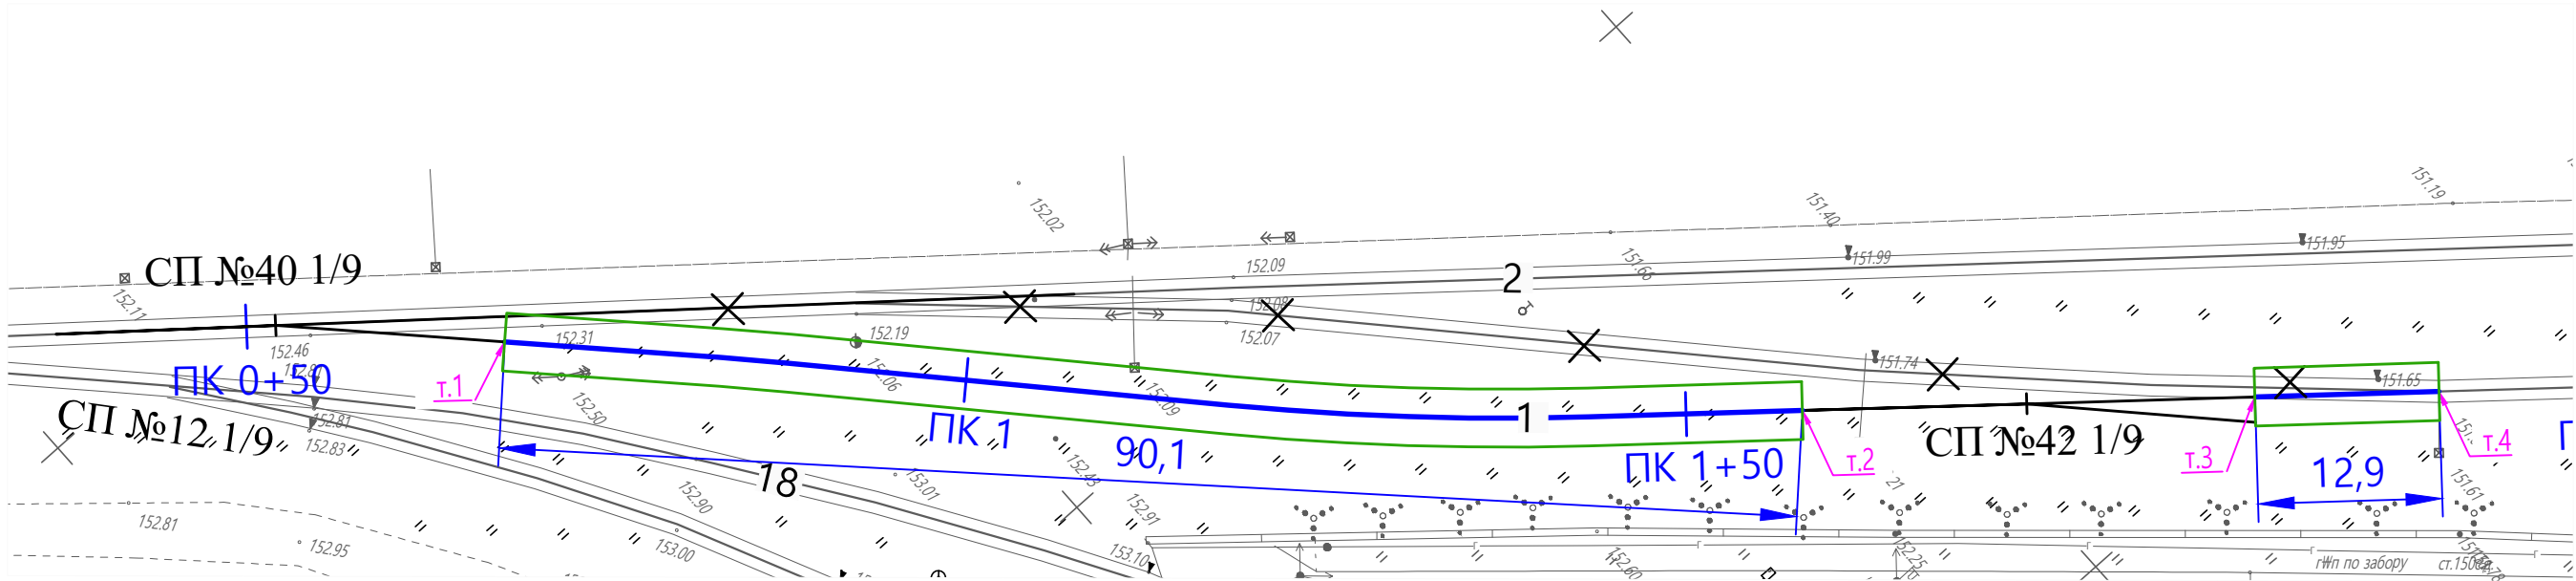


Укладка геотекстиля шириной 3м в котлован под проект. жд путь №1

Площадь участка м.1-м.2: S1 = 360,5 м²
Площадь участка м.3-м.4: S2 = 51,1 м²

Общая площадь укладываемого геотекстиля: V= 360,5+51,1 = 411,6 м³

Условные обозначения:

Укладка геотекстиля шириной 3м в котлован под проект. жд путь №1

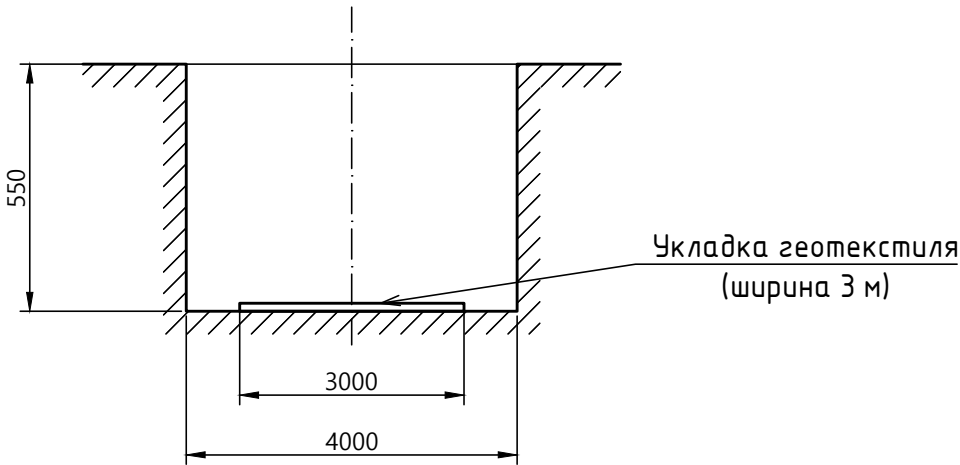

Согласовано	
Взм. инв. №	
Подп. и дата	
Инв. № подл.	

					2023	131-23-ПЖ			
						Ж/д пути от испытательного центра до обкаточной линии с удлинением трансбордера, расположенные по адресу: Московская область, г.о. Мытищи, ул. Колонцова, 4.			
Изм.	Кол.уч.	Лист	№ док.	Подпись	Дата				
Вед.инженер	Дураев				22.09	Железнодорожные пути.	Стадия	Лист	Листов
							ИД	1	1
Рук.проекта	Шевчук				22.09	Исполнительная схема №11 Укладка геотекстиля шириной 3м в котлован под проектируемый железнодорожный путь №1 (т.1 - т.2, т.3-т.4)	ООО "КИКГЕОСТРОЙ"		
Зам.рук.пр.	Коршаков				22.09				
Нач.участка	Перевизнык				22.09				
Гл.инженер	Юрченко				22.09				

П А С П О Р Т К А Ч Е С Т В А

ПОЛОТНО ГЕОТЕКСТИЛЬНОЕ НЕТКАНОЕ ДЛЯ ТРАНСПОРТНОГО СТРОИТЕЛЬСТВА
 марки «ДОРНИТ 500» СТО 37483884-002-2017, цвет микс

Волокно 100 % полиэтилентерефталат (полиэстер)

Наименование показателей	Единицы измерения	Результаты испытаний
Ширина полотна, $\pm 0,04$	м	3,20
Длина полотна, $\pm 2\%$	м	50
Толщина, $\pm 15\%$	мм	2,9
Прочность при растяжении по длине, ГОСТ 55030-2012	кН/м	16,0
	Н	800
Прочность при растяжении по ширине, ГОСТ 55030-2012	кН/м	16,0
	Н	800
Удлинение при разрыве по длине, ГОСТ 55030-2012	%	70
Удлинение при разрыве по ширине, ГОСТ 55030-2012	%	90
Характеристика открытых пор (фильтрующая способность) ГОСТ 53238-2012	мкм	не более 110
Коэффициент фильтрации в плоскости полотна ГОСТ 52608-2006, не менее	м/сут	не менее 65
Коэффициент фильтрации перпендикулярно плоскости полотна ГОСТ 52608-2006, при давлении 2 кПа	м/сут	не менее 20
Ударная прочность по методу падающего конуса, ОДМ 218.5.006-2010	мм	не более 50
Устойчивость к кислотам ГОСТ 55035-2012	%	100
Устойчивость к щелочам, ГОСТ 55035-2012	%	60
Показатель стойкости к многократному замораживанию и оттаиванию, ГОСТ Р 55032-2012	%	не менее 90
Устойчивость к циклическим нагрузкам, ГОСТ 56336-2015	%	не менее 90

Заключение: полотно соответствует требованиям СТО 37483884-002-2017.

Продукция сертифицирована.

Сертификат соответствия № РОСС RU.32001.04ИБФ1.ОСП09.05292 срок действия с 21.10.2020 по 20.10.2023. Экспертное заключение № 922 от 08.11.2017 (бессрочно), выданное ФБУЗ «Центр гигиены и эпидемиологии в Владимирской области».



Исполнитель: Коннова О.А.

Объект капитального строительства:

«Ж/Д пути от испытательного центра до обкаточной линии с удлинением трансбордера, расположенные по адресу: Московская область, г. Мытищи, ул. Колонцова, 4», территория завода АО «МЕТРОВАГОНМАШ»

(наименование проектной документации, почтовый или строительный адрес объекта капитального строительства)

Застройщик (технический заказчик, эксплуатирующая организация или региональный оператор):

ООО «Проминжиниринг», ИНН 7734001650, ОГРН 11477481394406, КПП 770801001, 107140, г. Москва,

ул. Русаковская, д.13, помещение ХХ-4, тел. +7(495) 909-93-48, член саморегулируемой Ассоциации строителей

«Саморегулируемая организация «Строительные допуски», ИНН 7714322214, ОГРН 107799011045, регистрационный номер СРО-С-187-26012010 от 27.07.2018г.

(фамилия, имя, отчество, адрес места жительства, ОГНИП, ИНН индивидуального предпринимателя, наименование, ОГРН, ИНН, место нахождения юридического лица, телефон/факс, наименование, ОГРН, ИНН саморегулируемой организации, членом которой является – для индивидуальных предпринимателей и юридических лиц; фамилия, имя, отчество, паспортные данные, адрес места жительства, телефон/факс – для физических лиц, не являющихся индивидуальными предпринимателями)

Лицо, осуществляющее строительство: ООО «КуКГЕОСТРОЙ», ОГРН 1127747247704, ИНН 7709918820, 109004, Г.МОСКВА, УЛ. ЗЕМЛЯНОЙ ВАЛ, Д.65, КВ.59, тел. +7 (495) 915-24-71, член саморегулируемой ассоциации СРО «МАС» регистрационный номер СРО-С-148-24122009 от 12.03.2013г.

(фамилия, имя, отчество, адрес места жительства, ОГНИП, ИНН индивидуального предпринимателя, наименование, ОГРН, ИНН, место нахождения юридического лица, телефон/факс, наименование, ОГРН, ИНН саморегулируемой организации, членом которой является)

Лицо, осуществляющее подготовку проектной документации: ООО «КуКГЕОСТРОЙ», ОГРН 1127747247704, ИНН 7709918820, 109004, Г.МОСКВА, УЛ. ЗЕМЛЯНОЙ ВАЛ, Д.65, КВ.59, тел. +7 (495) 915-24-71, член саморегулируемой ассоциации СРО «Объединение проектировщиков «УниверсалПроект», регистрационный номер СРО-П-179-12122012 от 20.10.2022г.

(фамилия, имя, отчество, адрес места жительства, ОГНИП, ИНН индивидуального предпринимателя, наименование, ОГРН, ИНН, место нахождения юридического лица, телефон/факс, наименование, ОГРН, ИНН саморегулируемой организации, членом которой является)

Лицо, осуществляющее строительство, выполнившее работы, подлежащие освидетельствованию: ООО «ШЕЛПРОК», ОГРН 1237700462427, ИНН 9726048866, 117535, Г.МОСКВА, МУНИЦИПАЛЬНЫЙ ОКРУГ ЧЕРТАНОВО ЮЖНОЕ, ПРОЕЗД 3-Й ДОРОЖНЫЙ, Д. 6, К. 2, член саморегулируемой ассоциации «Архитектурное наследие», регистрационный номер СРО-С-230-07092010 от 01.08.2023г.

(фамилия, имя, отчество, адрес места жительства, ОГНИП, ИНН индивидуального предпринимателя, наименование, ОГРН, ИНН, место нахождения юридического лица, телефон/факс, наименование, ОГРН, ИНН саморегулируемой организации, членом которой является)

АКТ**освидетельствования скрытых работ**

№ 131-23-ПЖ-13

"24" сентября 2023г.

(дата составления акта)

Представитель застройщика (технического заказчика, эксплуатирующей организации или регионального оператора) по вопросам строительного контроля:

Ведущий инженер строительного контроля ООО «Проминжиниринг» Дураев В. Ю., приказ №5 от 03.08.2023г.

ОГРН 11477481394406, ИНН 7734001650, 107140, г. Москва, ул. Русаковская, д.13, помещение ХХ-4

(должность, фамилия, инициалы, идентификационный номер в национальном реестре специалистов в области строительства, реквизиты распорядительного документа, подтверждающего полномочия, с указанием наименования, ОГРН, ИНН, места нахождения юридического лица, фамилии, имени, отчества, адреса места жительства, ОГНИП, ИНН индивидуального предпринимателя)

Представитель лица, осуществляющего строительство:

Руководитель проекта ООО «КуКГЕОСТРОЙ» Шевчук К.А. приказ №2-МВМ от 01.07.2023г.

(должность, фамилия, инициалы, реквизиты распорядительного документа, подтверждающего полномочия)

Представитель лица, осуществляющего строительство, по вопросам строительного контроля (специалист по организации строительства): Заместитель руководителя проекта ООО «ШЕЛПРОК» Коршаков А.А. приказ №4 от 01.08.2023г., идентификационный номер НОСТРОЙ С-77-133381 от 02.02.2018г.

(должность, фамилия, инициалы, идентификационный номер в национальном реестре специалистов в области строительства, реквизиты распорядительного документа, подтверждающего полномочия)

Представитель лица, осуществляющего подготовку проектной документации:

--

(должность, фамилия, инициалы, реквизиты распорядительного документа, подтверждающего полномочия, с указанием наименования, ОГРН, ИНН, места нахождения юридического лица, фамилии, имени, отчества, адреса места жительства, ОГНИП, ИНН индивидуального предпринимателя, наименования, ОГРН, ИНН саморегулируемой организации, членом которой является указанное юридическое лицо, индивидуальный предприниматель)

Представитель лица, выполнившего работы, подлежащие освидетельствованию:

Начальник участка ООО «ШЕЛПРОК» Перевизнык А.П., приказ №1 от 01.08.2023г., ОГРН 1237700462427, ИНН 9726048866, 117535, г. Москва, муниципальный округ «Чертаново Южное», проезд 3-й Дорожный, д. 6, к. 2

(должность, фамилия, инициалы, реквизиты распорядительного документа, подтверждающего полномочия, с указанием наименования, ОГРН, ИНН, места нахождения юридического лица, фамилии, имени, отчества, адреса места жительства, ОГНИП, ИНН индивидуального предпринимателя)

а также иные представители лиц, участвующих в освидетельствовании:

Главный инженер ООО "ЭлектроЭнергетика" Юрченко В. И., приказ № 1/08 от 04.08.2023г., ОГРН 1175074004698, ИНН 5037011400, 142281, Московская обл., г. Протвино, Кременковское ш., д. 5

(должность с указанием наименования организации, фамилия, инициалы, реквизиты распорядительного документа, подтверждающего полномочия)

произвели осмотр работ, выполненных

ООО "ШЕЛПРОК"

(наименование лица, выполнившего работы, подлежащие освидетельствованию)

и составили настоящий акт о нижеследующем:

1. К освидетельствованию предъявлены следующие работы:

Засыпка щебнем в траншею под проектируемый железнодорожный путь №1 (т.1-т.2, т.3-т.4)

(наименование скрытых работ)

2. Работы выполнены по проектной документации

131-23-ПЖ «Ж/Д пути от испытательного центра до обкаточной линии с удлинением трансбордера, расположенные по адресу: Московская область, г. Мытищи, ул. Колонцова, 4. Железнодорожные пути». Руководитель проекта В. Е. Липатов.

(номер, другие реквизиты чертежа, наименование проектной и/или рабочей документации, сведения о лицах, осуществляющих подготовку раздела проектной и/или рабочей документации)

3. При выполнении работ применены:

Щебень гранитный - Паспорт №1220 от 24.05.2023г., декларация о соответствии ЕАЭС N RU Д-RU.ЖТ02.В.00542/20 срок действия с 13.11.2020 по 05.11.2025г.

(наименование строительных материалов (изделий), реквизиты сертификатов и/или других документов, подтверждающих их качество и безопасность)

4. Предъявлены документы, подтверждающие соответствие работ предъявляемым требованиям:

Исполнительная схема №12 Засыпка песком в траншее под проектируемый железнодорожный путь №1 (м.1-м.2, м.3-м.4)

(исполнительные схемы и чертежи, результаты экспертиз, обследований, лабораторных и иных испытаний выполненных работ, проведенных в процессе строительного контроля)

5. Даты: начала работ: «23» сентября 2023 г.

окончания работ: «23» сентября 2023 г.

6. Работы выполнены в соответствии: 131-23-ПЖ «Ж/Д пути от испытательного центра до обкаточной линии с удлинением трансбордера, расположенные по адресу: Московская область, г. Мытищи, ул. Колонцова, 4. Железнодорожные пути». СП 37.13330.2012 «Промышленный транспорт», СП 119.13330.2017 «Железные дороги колеи 1520 мм»

(наименования и структурные единицы технических регламентов, иных нормативных правовых актов, разделы проектной и/или рабочей документации)

7. Разрешается производство последующих работ

Засыпка щебнем в траншее под проектируемый ж/д путь №1 (м.1-м.2, м.3-м.4)

(наименование работ, конструкций, участков сетей инженерно-технического обеспечения)

Дополнительные сведения: отсутствуют

Акт составлен в 5 (пяти) экземплярах.

Приложения:

1. Исполнительная схема №12 Засыпка песком в траншее под проектируемый железнодорожный путь №1 (м.1-м.2, м.3-м.4)

2. Паспорт №1220 от 24.05.2023г.

3. Декларация о соответствии ЕАЭС N RU Д-RU.ЖТ02.В.00542/20 срок действия с 13.11.2020 по 05.11.2025г.

Представитель застройщика (технического заказчика, эксплуатирующей организации или регионального оператора) по вопросам строительного контроля

Дураев В. Ю.

(фамилия, инициалы, подпись)

Представитель лица, осуществляющего строительство

Шевчук К. А.

(фамилия, инициалы, подпись)

Представитель лица, осуществляющего строительство, по вопросам строительного контроля (специалист по организации строительства)

Коршаков А. А.

(фамилия, инициалы, подпись)

Представитель лица, осуществляющего подготовку проектной документации

(фамилия, инициалы, подпись)

Представитель лица, выполнившего работы, подлежащие освидетельствованию


Перевизнык А. П.

(фамилия, инициалы, подпись)

Представители иных лиц

Юрченко В. И.

(фамилия, инициалы, подпись)

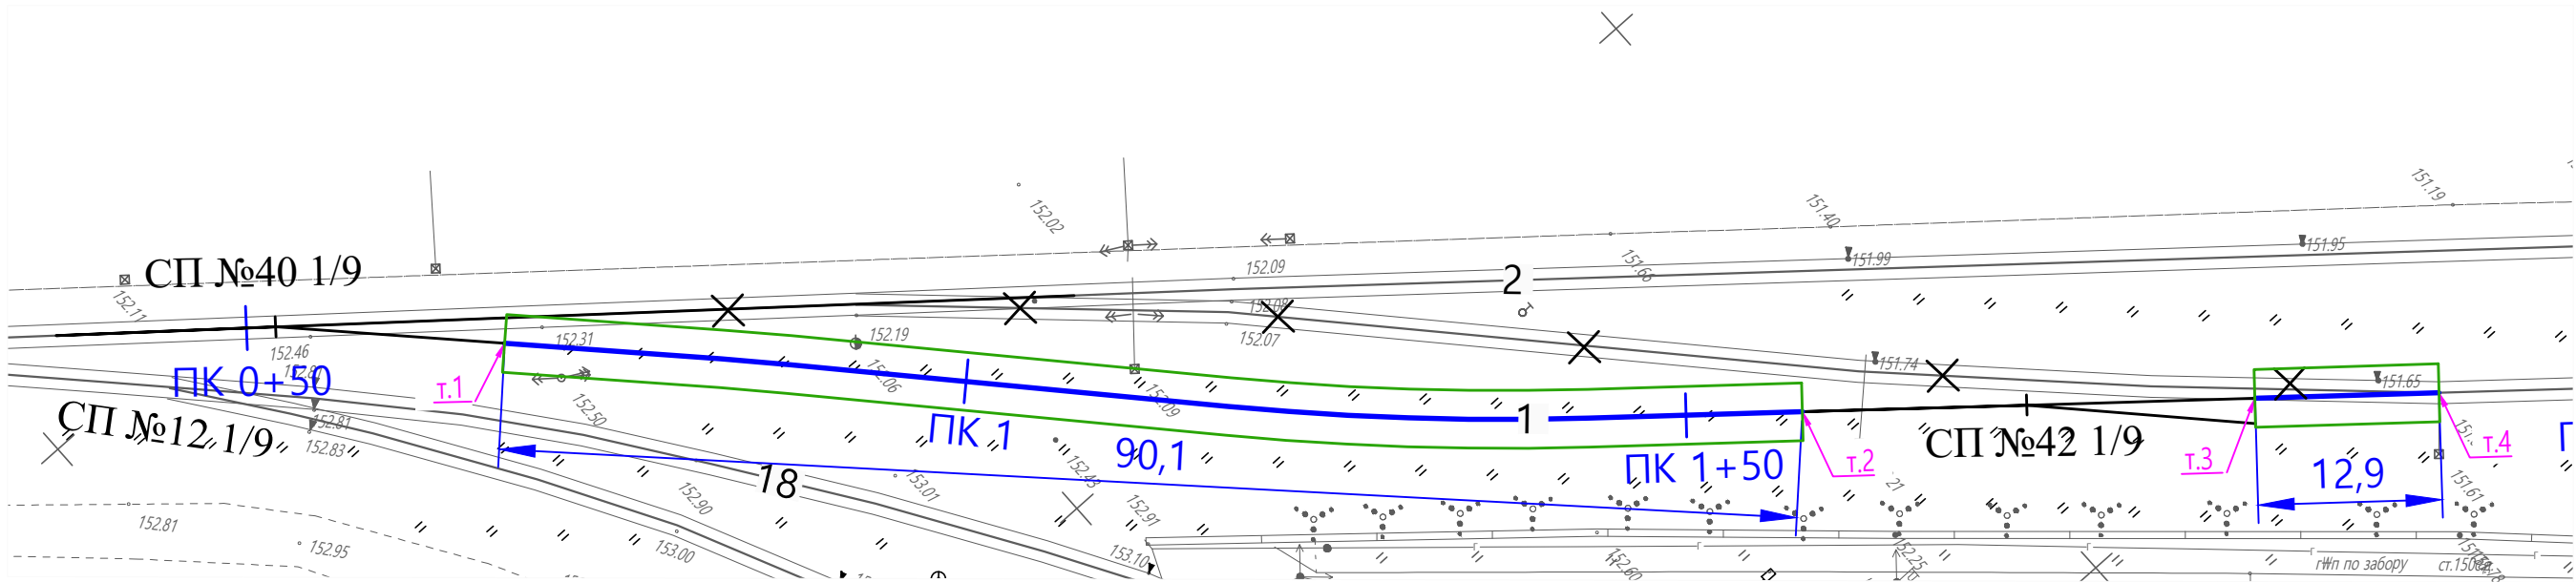

Засыпка песком в траншее под проект. жд путь №1


Площадь участка м.1-м.2: $S1 = 360,5 \text{ м}^2$
Площадь участка м.3-м.4: $S2 = 51,1 \text{ м}^2$
Толщина слоя песка: $h=200\text{мм}$

Объем песка на участке м.1-м.2: $V1 = S1 \cdot 0,2 = 360,5 \cdot 0,2 = 72,1 \text{ м}^3$
Объем песка на участке м.3-м.4: $V2 = S2 \cdot 0,2 = 51,1 \cdot 0,2 = 10,2 \text{ м}^3$

Общий объем песка: $V = V1 + V2 = 72,1 + 10,2 = 82,3 \text{ м}^3$

Условные обозначения:
 - Траншея под проектируемый железнодорожный путь №1 (т.1 - т.2, т.3-т.4)

Засыпка песком в траншее под проект. жд путь №1

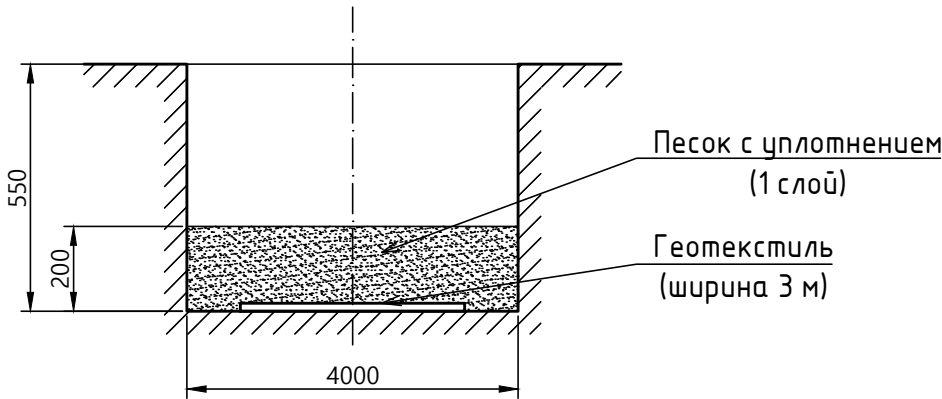

Согласовано	
Взм. инв. №	
Подп. и дата	
Инв. № подл.	

					2023	131-23-ПЖ				
						Ж/д пути от испытательного центра до обкаточной линии с удлинением трансбордера, расположенные по адресу: Московская область, г.о. Мытищи, ул. Колонцова, 4.				
Изм.	Кол.уч.	Лист	№ док.	Подпись	Дата					
Вед.инженер	Дураев				23.09	Железнодорожные пути.		Стадия	Лист	Листов
								ИД	1	1
Рук.проекта	Шевчук				23.09	Исполнительная схема №12 Засыпка песком в траншее под проектируемый железнодорожный путь №1 (т.1 - т.2, т.3-т.4)		ООО "КИКГЕОСТРОЙ"		
Зам.рук.пр.	Коршаков				23.09					
Нач.участка	Перевизнык				23.09					
Гл.инженер	Юрченко				23.09					

ОБЩЕСТВО С ОГРАНИЧЕННОЙ ОТВЕТСТВЕННОСТЬЮ

«ПромИнвест»

ИНН 5050156588 КПП 505001001

ОГРН 1225000110290

141133, Московская обл., Красный д. Первая Алексеевка, проезд, стр. 8, к.1, помещ. А

ПАСПОРТ КАЧЕСТВА ПЕСКА

Дата поставки: 04.08.2023г.

Карьер: Аксиньино, Щелковский р-н.


Продукция: Песок природный 2 класса, средний.

Покупатель: ООО «АЛЬФА»

1. Качественные характеристики по ГОСТу 8736-2014

Модуль крупности	2.0-2.2
Полный остаток на сите № 0,63 мм, %	31.09
Наличие зерен размером свыше 5 мм, %	0.2
Наличие зерен размером свыше 10 мм, %	0
Содержание в песке пылевидных и глинистых частиц, %	0.3
Содержание глины в комках	Не обнаружено
Содержание органических примесей	Отсут-т
Коэффициент фильтрации песка, м/сут	4.0
Группа песка по ГОСТу	средний, 2 класс
Плотность песка природного (ГОСТ 8736-2014), г/см ³	1.75
Насыпная плотность	1.54 кг/м ³

Генеральный директор

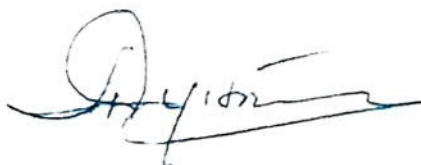

А.Е. Дунаева





СЕРТИФИКАТ СООТВЕТСТВИЯ

№ РОСС RU.AM05.H21337

Срок действия с 10.11.2022

по 09.11.2025

№ 0020601

ОРГАН ПО СЕРТИФИКАЦИИ RA.RU.11AM05

Орган по сертификации продукции ООО "Центр сертификации и экспертизы "Тверьэксп". Адрес: 390013, РОССИЯ, Рязанская обл, Рязань г, Ситниковская ул, дом 69а, 38. Телефон 8-916-423-9885, адрес электронной почты: os-tverex@yandex.ru

ПРОДУКЦИЯ Песок природный . Серийный выпуск.

код ОК
08.12.11

СООТВЕТСТВУЕТ ТРЕБОВАНИЯМ НОРМАТИВНЫХ ДОКУМЕНТОВ

ГОСТ 8736-2014.Песок для строительных работ. Технические условия

код ТН ВЭД

ИЗГОТОВИТЕЛЬ Общество с ограниченной ответственностью «ПромИнвест». ОГРН: 1225000110290, ИНН: 5050156588. Адрес: 141138, РОССИЯ, Московская область, г. Щелково, д. Первая Алексеевка, проезд Красный, к. 1, стр. 8, помещ. А, , телефон: +7(915)-335-28-68, адрес электронной почты: ezsa-lawyer@yandex.ru.

СЕРТИФИКАТ ВЫДАН Общество с ограниченной ответственностью «ПромИнвест». ОГРН: 1225000110290, ИНН: 5050156588. Адрес: 141138, РОССИЯ, Московская область, г. Щелково, д. Первая Алексеевка, проезд Красный, к. 1, стр. 8, помещ. А, , телефон: +7(915)-335-28-68, адрес электронной почты: ezsa-lawyer@yandex.ru.

НА ОСНОВАНИИ

Протокол испытаний № 006/F-10/11/22 от 10.11.2022 года, выданный Испытательной лабораторией "Вега-тест" (аттестат РОСС RU.31578.04ОЛН0.ИЛ23)



ДОПОЛНИТЕЛЬНАЯ ИНФОРМАЦИЯ

Схема сертификации: 1с

М.П.

Руководитель органа

Эксперт

подпись

подпись

М.А. Шуршова

инициалы, фамилия

А.А. Белянин

инициалы, фамилия

Сертификат не применяется при обязательной сертификации

Объект капитального строительства:

«Ж/Д пути от испытательного центра до обкаточной линии с удлинением трансбордера, расположенные по адресу: Московская область, г. Мытищи, ул. Колонцова, 4», территория завода АО «МЕТРОВАГОНМАШ»

(наименование проектной документации, почтовый или строительный адрес объекта капитального строительства)

Застройщик (технический заказчик, эксплуатирующая организация или региональный оператор):

ООО «Проминжиниринг», ИНН 7734001650, ОГРН 11477481394406, КПП 770801001, 107140, г. Москва,

ул. Русаковская, д.13, помещение ХХ-4, тел. +7(495) 909-93-48, член саморегулируемой Ассоциации строителей

«Саморегулируемая организация «Строительные допуски», ИНН 7714322214, ОГРН 107799011045, регистрационный номер СРО-С-187-26012010 от 27.07.2018г.

(фамилия, имя, отчество, адрес места жительства, ОГНИП, ИНН индивидуального предпринимателя, наименование, ОГРН, ИНН, место нахождения юридического лица, телефон/факс, наименование, ОГРН, ИНН саморегулируемой организации, членом которой является – для индивидуальных предпринимателей и юридических лиц; фамилия, имя, отчество, паспортные данные, адрес места жительства, телефон/факс – для физических лиц, не являющихся индивидуальными предпринимателями)

Лицо, осуществляющее строительство: ООО «КуКГЕОСТРОЙ», ОГРН 1127747247704, ИНН 7709918820, 109004, Г.МОСКВА, УЛ. ЗЕМЛЯНОЙ ВАЛ, Д.65, КВ.59, тел. +7 (495) 915-24-71, член саморегулируемой ассоциации СРО «МАС» регистрационный номер СРО-С-148-24122009 от 12.03.2013г.

(фамилия, имя, отчество, адрес места жительства, ОГНИП, ИНН индивидуального предпринимателя, наименование, ОГРН, ИНН, место нахождения юридического лица, телефон/факс, наименование, ОГРН, ИНН саморегулируемой организации, членом которой является)

Лицо, осуществляющее подготовку проектной документации: ООО «КуКГЕОСТРОЙ», ОГРН 1127747247704, ИНН 7709918820, 109004, Г.МОСКВА, УЛ. ЗЕМЛЯНОЙ ВАЛ, Д.65, КВ.59, тел. +7 (495) 915-24-71, член саморегулируемой ассоциации СРО «Объединение проектировщиков «УниверсалПроект», регистрационный номер СРО-П-179-12122012 от 20.10.2022г.

(фамилия, имя, отчество, адрес места жительства, ОГНИП, ИНН индивидуального предпринимателя, наименование, ОГРН, ИНН, место нахождения юридического лица, телефон/факс, наименование, ОГРН, ИНН саморегулируемой организации, членом которой является)

Лицо, осуществляющее строительство, выполнившее работы, подлежащие освидетельствованию: ООО «ШЕЛПРОК», ОГРН 1237700462427, ИНН 9726048866, 117535, Г.МОСКВА, МУНИЦИПАЛЬНЫЙ ОКРУГ ЧЕРТАНОВО ЮЖНОЕ, ПРОЕЗД 3-Й ДОРОЖНЫЙ, Д. 6, К. 2, член саморегулируемой ассоциации «Архитектурное наследие», регистрационный номер СРО-С-230-07092010 от 01.08.2023г.

(фамилия, имя, отчество, адрес места жительства, ОГНИП, ИНН индивидуального предпринимателя, наименование, ОГРН, ИНН, место нахождения юридического лица, телефон/факс, наименование, ОГРН, ИНН саморегулируемой организации, членом которой является)

АКТ**освидетельствования скрытых работ**

№ 131-23-ПЖ-13

"24" сентября 2023г.

(дата составления акта)

Представитель застройщика (технического заказчика, эксплуатирующей организации или регионального оператора) по вопросам строительного контроля:

Ведущий инженер строительного контроля ООО «Проминжиниринг» Дураев В. Ю., приказ №5 от 03.08.2023г.

ОГРН 11477481394406, ИНН 7734001650, 107140, г. Москва, ул. Русаковская, д.13, помещение ХХ-4

(должность, фамилия, инициалы, идентификационный номер в национальном реестре специалистов в области строительства, реквизиты распорядительного документа, подтверждающего полномочия, с указанием наименования, ОГРН, ИНН, места нахождения юридического лица, фамилии, имени, отчества, адреса места жительства, ОГНИП, ИНН индивидуального предпринимателя)

Представитель лица, осуществляющего строительство:

Руководитель проекта ООО «КуКГЕОСТРОЙ» Шевчук К.А. приказ №2-МВМ от 01.07.2023г.

(должность, фамилия, инициалы, реквизиты распорядительного документа, подтверждающего полномочия)

Представитель лица, осуществляющего строительство, по вопросам строительного контроля (специалист по организации строительства): Заместитель руководителя проекта ООО «ШЕЛПРОК» Коршаков А.А. приказ №4 от 01.08.2023г., идентификационный номер НОСТРОЙ С-77-133381 от 02.02.2018г.

(должность, фамилия, инициалы, идентификационный номер в национальном реестре специалистов в области строительства, реквизиты распорядительного документа, подтверждающего полномочия)

Представитель лица, осуществляющего подготовку проектной документации:

--

(должность, фамилия, инициалы, реквизиты распорядительного документа, подтверждающего полномочия, с указанием наименования, ОГРН, ИНН, места нахождения юридического лица, фамилии, имени, отчества, адреса места жительства, ОГНИП, ИНН индивидуального предпринимателя, наименования, ОГРН, ИНН саморегулируемой организации, членом которой является указанное юридическое лицо, индивидуальный предприниматель)

Представитель лица, выполнившего работы, подлежащие освидетельствованию:

Начальник участка ООО «ШЕЛПРОК» Перевизнык А.П., приказ №1 от 01.08.2023г., ОГРН 1237700462427, ИНН 9726048866, 117535, г. Москва, муниципальный округ «Чертаново Южное», проезд 3-й Дорожный, д. 6, к. 2

(должность, фамилия, инициалы, реквизиты распорядительного документа, подтверждающего полномочия, с указанием наименования, ОГРН, ИНН, места нахождения юридического лица, фамилии, имени, отчества, адреса места жительства, ОГНИП, ИНН индивидуального предпринимателя)

а также иные представители лиц, участвующих в освидетельствовании:

Главный инженер ООО "ЭлектроЭнергетика" Юрченко В. И., приказ № 1/08 от 04.08.2023г., ОГРН 1175074004698, ИНН 5037011400, 142281, Московская обл., г. Протвино, Кременковское ш., д. 5

(должность с указанием наименования организации, фамилия, инициалы, реквизиты распорядительного документа, подтверждающего полномочия)

произвели осмотр работ, выполненных

ООО "ШЕЛПРОК"

(наименование лица, выполнившего работы, подлежащие освидетельствованию)

и составили настоящий акт о нижеследующем:

1. К освидетельствованию предъявлены следующие работы:

Засыпка щебнем в траншею под проектируемый железнодорожный путь №1 (т.1-т.2, т.3-т.4)

(наименование скрытых работ)

2. Работы выполнены по проектной документации

131-23-ПЖ «Ж/Д пути от испытательного центра до обкаточной линии с удлинением трансбордера, расположенные по адресу: Московская область, г. Мытищи, ул. Колонцова, 4. Железнодорожные пути». Руководитель проекта В. Е. Липатов.

(номер, другие реквизиты чертежа, наименование проектной и/или рабочей документации, сведения о лицах, осуществляющих подготовку раздела проектной и/или рабочей документации)

3. При выполнении работ применены:

Щебень гранитный - Паспорт №1220 от 24.05.2023г., декларация о соответствии ЕАЭС N RU Д-RU.ЖТ02.В.00542/20 срок действия с 13.11.2020 по 05.11.2025г.

(наименование строительных материалов (изделий), реквизиты сертификатов и/или других документов, подтверждающих их качество и безопасность)

4. Предъявлены документы, подтверждающие соответствие работ предъявляемым требованиям:

Исполнительная схема №13 Засыпка щебнем в траншее под проектируемый железнодорожный путь №1 (т.1-т.2, т.3-т.4)

(исполнительные схемы и чертежи, результаты экспертиз, обследований, лабораторных и иных испытаний выполненных работ, проведенных в процессе строительного контроля)

5. Даты: начала работ: «24» сентября 2023 г.

окончания работ: «24» сентября 2023 г.

6. Работы выполнены в соответствии: 131-23-ПЖ «Ж/Д пути от испытательного центра до обкаточной линии с удлинением трансбордера, расположенные по адресу: Московская область, г. Мытищи, ул. Колонцова, 4. Железнодорожные пути». СП 37.13330.2012 «Промышленный транспорт», СП 119.13330.2017 «Железные дороги колеи 1520 мм»

(наименования и структурные единицы технических регламентов, иных нормативных правовых актов, разделы проектной и/или рабочей документации)

7. Разрешается производство последующих работ

Устройство стрелочного перевода СП№40 1/9 на деревянных брусках на участке т.1-т.2

(наименование работ, конструкций, участков сетей инженерно-технического обеспечения)

Дополнительные сведения: отсутствуют

Акт составлен в 5 (пяти) экземплярах.

Приложения:

1. Исполнительная схема №13 Засыпка щебнем в траншее под проектируемый железнодорожный путь №1 (т.1-т.2, т.3-т.4)

2. Паспорт №1220 от 24.05.2023г.

3. Декларация о соответствии ЕАЭС N RU Д-RU.ЖТ02.В.00542/20 срок действия с 13.11.2020 по 05.11.2025г.

Представитель застройщика (технического заказчика, эксплуатирующей организации или регионального оператора) по вопросам строительного контроля

Дураев В. Ю.

(фамилия, инициалы, подпись)

Представитель лица, осуществляющего строительство

Шевчук К. А.

(фамилия, инициалы, подпись)

Представитель лица, осуществляющего строительство, по вопросам строительного контроля (специалист по организации строительства)

Коршаков А. А.

(фамилия, инициалы, подпись)

Представитель лица, осуществляющего подготовку проектной документации

(фамилия, инициалы, подпись)

Представитель лица, выполнившего работы, подлежащие освидетельствованию


Перевизнык А. П.

(фамилия, инициалы, подпись)

Представители иных лиц

Юрченко В. И.

(фамилия, инициалы, подпись)

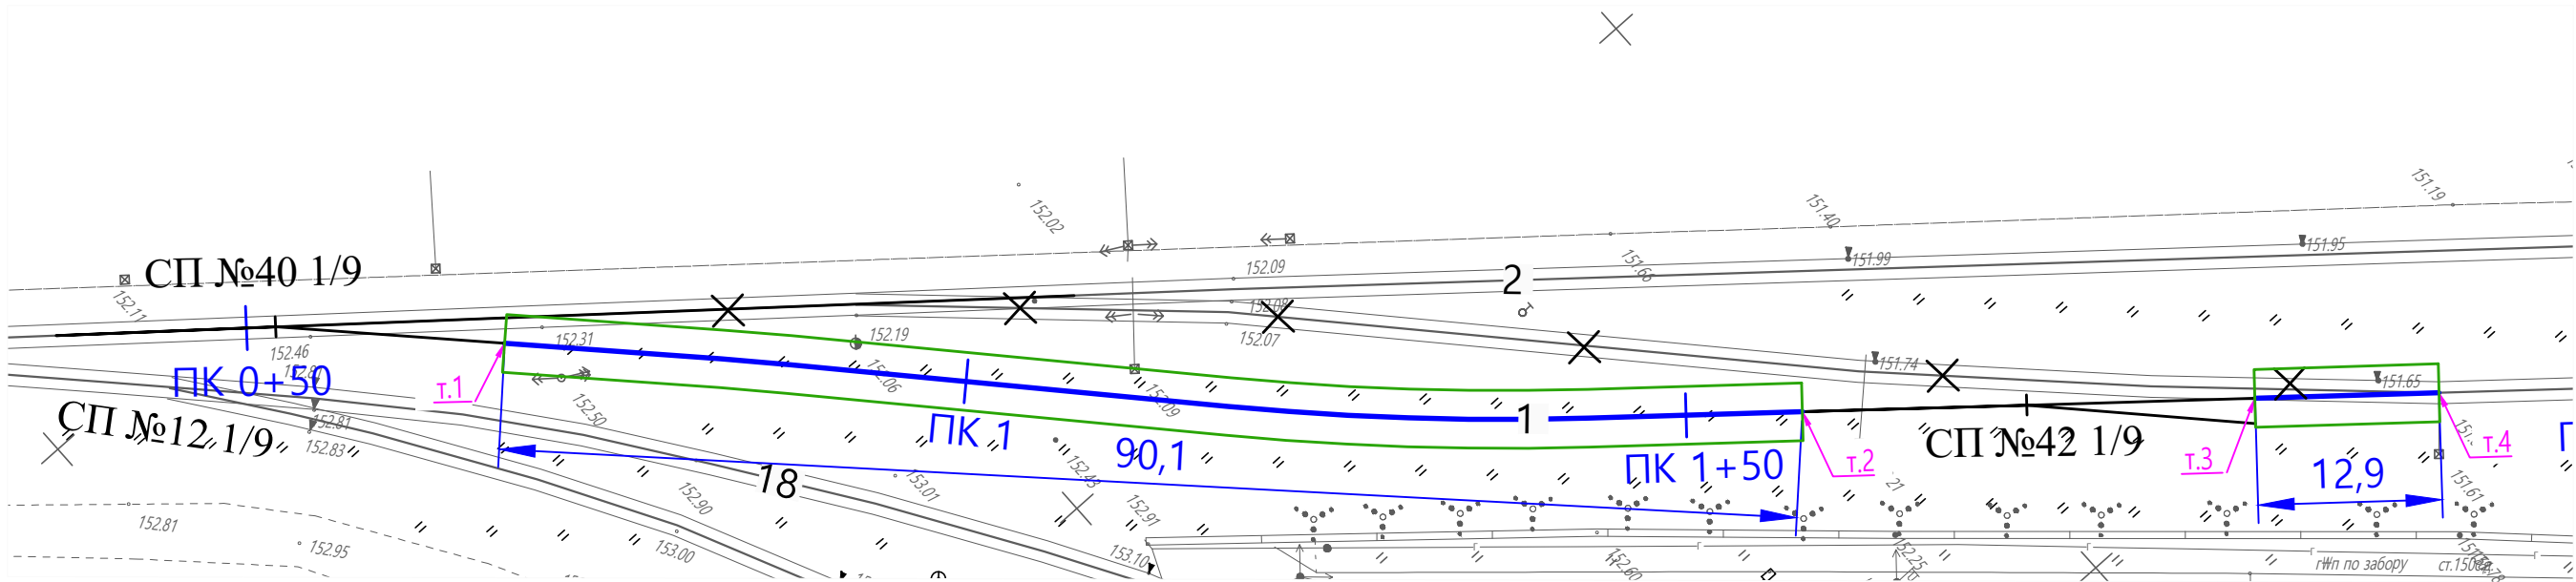

Засыпка щебнем в траншее под проект. жд путь №1


Площадь участка м.1-м.2: $S1 = 360,5 \text{ м}^2$
Площадь участка м.3-м.4: $S2 = 51,1 \text{ м}^2$
Толщина каждого слоя щебня (всего 2 слоя): $h = 175 \text{ мм}$
Общая толщина слоя щебня: $h = 175 * 2 = 350 \text{ мм}$
Объем каждого слоя щебня (всего 2 слоя): $V_1 = (S1+S2) * 0,175 = 411,6 * 0,175 = 72,03 \text{ м}^3$
Общий объем песка: $V = V_1 * 2 = 72,03 * 2 = 144,06 \text{ м}^3$

Условные обозначения:



- Траншея под проектируемый железнодорожный путь №1 (т.1 - т.2, т.3-т.4)

Засыпка щебнем в траншее под проект. жд путь №1

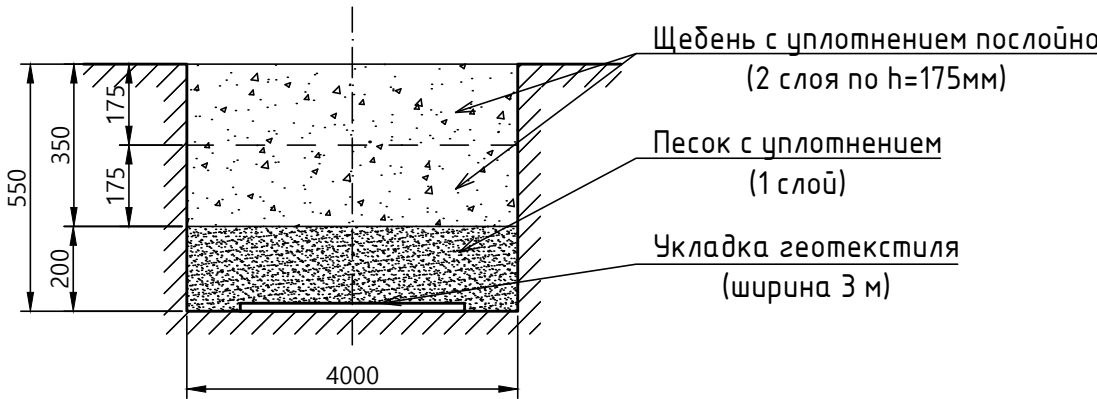

Согласовано	
Взм. инв. №	
Подп. и дата	
Инв. № подл.	

					2023	131-23-ПЖ					
						Ж/д пути от испытательного центра до обкаточной линии с удлинением трансбордера, расположенные по адресу: Московская область, г.о. Мытищи, ул. Колонцова, 4.					
Изм.	Кол.уч.	Лист	№ док.	Подпись	Дата						
Вед.инженер	Дураев				24.09	Железнодорожные пути.			Стадия	Лист	Листов
									ИД	1	1
Рук.проекта	Шевчук				24.09	Исполнительная схема №13 Засыпка щебнем в траншее под проектируемый железнодорожный путь №1 (т.1 - т.2, т.3-т.4)			ООО "КИКГЕОСТРОЙ"		
Зам.рук.пр.	Коршаков				24.09						
Нач.участка	Перевизнык				24.09						
Гл.инженер	Юрченко				24.09						

ООО «Центурион»

Юридический адрес: 620017, г. Екатеринбург, ул. Фронтовых бригад, д.18, офис 009ш
Фактический адрес: 186810, Республика Карелия, г. Питкяранта, урочище Лупикко,

ПАСПОРТ № 1220

24 мая 2023 г.

Наименование и адрес потребителя ст. Марк АО «ДСК№7»
Наименование продукции: **щебень гранитный фракции 25-60 (щебень балластный категории «В» Гост 7392-2014» Щебень из плотных пород для балластного слоя железнодорожного пути. Технические условия»)**
Номер партии 1220
Количество 12 вагонов 834,950 тн
Железнодорожная накладная №ЭИ066633

КАЧЕСТВЕННАЯ ХАРАКТЕРИСТИКА

- Щебень гранитный. Месторождение «Лупикко-2»
- Размер фракции: **25-60**
- Содержание глинистых, илистых и пылевидных частиц **0,94** процентов
- Марка по механической прочности: **1400**
- Морозостойкость: **МРЗ - 300**
- Объемный вес - **1,36 г/см³**
- Отгруженная продукция выпускается по **ГОСТ 7392-2014**
- Марка по истираемости: **И1**
- Гранулометрический состав:

	Диаметр отверстий сит, мм			
	25	40	60	70
Полные остатки, %	98,86	58,75	4,3	0
Требования ГОСТ %	95-100	35-75	От 0 до 5	0

- Удельная радиоактивность **123 Бк/кг**
- Содержание зерен пластинчатой (лещадной) и игловатой формы **16,5 %**
- Содержание зерен слабых пород **0,94 %**

Лаборант: _____





ЕВРАЗИЙСКИЙ ЭКОНОМИЧЕСКИЙ СОЮЗ ДЕКЛАРАЦИЯ О СООТВЕТСТВИИ

Заявитель: Общество с ограниченной ответственностью «Центурион»; улица Фронтовых бригад, дом 18, офис 009ш, город Екатеринбург, Свердловская область, Российская Федерация, 620017 зарегистрированное за основным государственным регистрационным номером 1186658077891

Телефон: 8 (343) 361-79-42, адрес электронной почты: centurion_ooo@bk.ru

в лице: Генерального директора общества с ограниченной ответственностью «Центурион» Лебедевой Марии Витальевны, действующей на основании Устава,

заявляет, что щебень категории II фракции 25-60мм из гнейсо – гранитов месторождения «Лупикко-2» для балластного слоя железнодорожного пути, изготавливаемый Обществом с ограниченной ответственностью «Центурион», улица Фронтовых бригад, дом 18, офис 009ш, город Екатеринбург, Свердловская область, Российская Федерация, 620017; адрес места осуществления деятельности по изготовлению продукции: в 5,0 км. восточнее г. Питкяранта, Питкярантский муниципальный район, Республика Карелия в соответствии с ГОСТ 7392-2014 «Щебень из плотных горных пород для балластного слоя железнодорожного пути. Технические условия» и документации «Технологический регламент производства щебня категории II фракции 25-60мм для балластного слоя железнодорожного пути по ГОСТ 7392-2014» от 01.07.2020 г.

код ТН ВЭД ЕАЭС 2517 10 100 0, серийный выпуск,

соответствует требованиям: ТР ТС 003/2011 «О безопасности инфраструктуры железнодорожного транспорта».

Декларация о соответствии принята на основании: Протокол испытаний №131Д-20 от 14.10.2020 Испытательного центра «Центр испытаний материалов и конструкций» Проектно-конструкторского бюро по инфраструктуре – филиал ОАО «РЖД», аттестат аккредитации РОСС RU.0001.21ЖД34.

Протокол лабораторных исследований №16105 от 22.09.2020 выданного ФБУЗ «Центр гигиены и эпидемиологии в городе Санкт-Петербург».

«Щебень балластный категории II фракции от 25 до 60 мм Обоснование безопасности» ЩБ К II 25-60 ОБ от 19.10.2020.

схема декларирования 1д.

Дополнительная информация: ГОСТ 7392-2014 «Щебень из плотных горных пород для балластного слоя железнодорожного пути. Технические условия» (п.п.5.1.1, 5.1.2, 5.1.3, 5.1.4, 5.1.7, 5.1.8, 5.1.9.1, 5.1.9.2, 5.1.10, 5.1.11, 5.1.12, 5.1.13) Хранение продукции осуществляется согласно разделу 8 ГОСТ 7392-2014 «Щебень из плотных горных пород для балластного слоя железнодорожного пути. Технические условия».

Назначенный срок службы – 70 лет.

Декларация о соответствии действительна с даты регистрации по 05 ноября 2025 года включительно.

Генеральный директор



Лебедева Мария Витальевна

Сведения о регистрации декларации о соответствии:

Регистрационный номер декларации о соответствии: **ЕАЭС N RU Д-РУ.ЖТ02.В.00542/20**

Дата регистрации декларации о соответствии **13.11.2020**

Объект капитального строительства:

«Ж/Д пути от испытательного центра до обкаточной линии с удлинением трансбордера, расположенные по адресу: Московская область, г. Мытищи, ул. Колонцова, 4», территория завода АО «МЕТРОВАГОНМАШ»

(наименование проектной документации, почтовый или строительный адрес объекта капитального строительства)

Застройщик (технический заказчик, эксплуатирующая организация или региональный оператор):

ООО «Проминжиниринг», ИНН 7734001650, ОГРН 11477481394406, КПП 770801001, 107140, г. Москва,

ул. Русаковская, д.13, помещение ХХ-4, тел. +7(495) 909-93-48, член саморегулируемой Ассоциации строителей

«Саморегулируемая организация «Строительные допуски», ИНН 7714322214, ОГРН 107799011045, регистрационный номер СРО-С-187-26012010 от 27.07.2018г.

(фамилия, имя, отчество, адрес места жительства, ОГНИП, ИНН индивидуального предпринимателя, наименование, ОГРН, ИНН, место нахождения юридического лица, телефон/факс, наименование, ОГРН, ИНН саморегулируемой организации, членом которой является – для индивидуальных предпринимателей и юридических лиц; фамилия, имя, отчество, паспортные данные, адрес места жительства, телефон/факс – для физических лиц, не являющихся индивидуальными предпринимателями)

Лицо, осуществляющее строительство: ООО «КуКГЕОСТРОЙ», ОГРН 1127747247704, ИНН 7709918820, 109004, Г.МОСКВА, УЛ. ЗЕМЛЯНОЙ ВАЛ, Д.65, КВ.59, тел. +7 (495) 915-24-71, член саморегулируемой ассоциации СРО «МАС» регистрационный номер СРО-С-148-24122009 от 12.03.2013г.

(фамилия, имя, отчество, адрес места жительства, ОГНИП, ИНН индивидуального предпринимателя, наименование, ОГРН, ИНН, место нахождения юридического лица, телефон/факс, наименование, ОГРН, ИНН саморегулируемой организации, членом которой является)

Лицо, осуществляющее подготовку проектной документации: ООО «КуКГЕОСТРОЙ», ОГРН 1127747247704, ИНН 7709918820, 109004, Г.МОСКВА, УЛ. ЗЕМЛЯНОЙ ВАЛ, Д.65, КВ.59, тел. +7 (495) 915-24-71, член саморегулируемой ассоциации СРО «Объединение проектировщиков «УниверсалПроект», регистрационный номер СРО-П-179-12122012 от 20.10.2022г.

(фамилия, имя, отчество, адрес места жительства, ОГНИП, ИНН индивидуального предпринимателя, наименование, ОГРН, ИНН, место нахождения юридического лица, телефон/факс, наименование, ОГРН, ИНН саморегулируемой организации, членом которой является)

Лицо, осуществляющее строительство, выполнившее работы, подлежащие освидетельствованию: ООО «ШЕЛПРОКК», ОГРН 1237700462427, ИНН 9726048866, 117535, Г.МОСКВА, МУНИЦИПАЛЬНЫЙ ОКРУГ ЧЕРТАНОВО ЮЖНОЕ, ПРОЕЗД 3-Й ДОРОЖНЫЙ, Д. 6, К. 2, член саморегулируемой ассоциации «Архитектурное наследие», регистрационный номер СРО-С-230-07092010 от 01.08.2023г.

(фамилия, имя, отчество, адрес места жительства, ОГНИП, ИНН индивидуального предпринимателя, наименование, ОГРН, ИНН, место нахождения юридического лица, телефон/факс, наименование, ОГРН, ИНН саморегулируемой организации, членом которой является)

АКТ**освидетельствования скрытых работ**

№ 131-23-ПЖ-14

"30" сентября 2023г.

(дата составления акта)

Представитель застройщика (технического заказчика, эксплуатирующей организации или регионального оператора) по вопросам строительного контроля:

Ведущий инженер строительного контроля ООО «Проминжиниринг» Дураев В. Ю., приказ №5 от 03.08.2023г.

ОГРН 11477481394406, ИНН 7734001650, 107140, г. Москва, ул. Русаковская, д.13, помещение ХХ-4

(должность, фамилия, инициалы, идентификационный номер в национальном реестре специалистов в области строительства, реквизиты распорядительного документа, подтверждающего полномочия, с указанием наименования, ОГРН, ИНН, места нахождения юридического лица, фамилии, имени, отчества, адреса места жительства, ОГНИП, ИНН индивидуального предпринимателя)

Представитель лица, осуществляющего строительство:

Руководитель проекта ООО «КуКГЕОСТРОЙ» Шевчук К.А. приказ №2-МВМ от 01.07.2023г.

(должность, фамилия, инициалы, реквизиты распорядительного документа, подтверждающего полномочия)

Представитель лица, осуществляющего строительство, по вопросам строительного контроля (специалист по организации строительства): Заместитель руководителя проекта ООО «ШЕЛПРОКК» Коршаков А.А. приказ №4 от 01.08.2023г., идентификационный номер НОСТРОЙ С-77-133381 от 02.02.2018г.

(должность, фамилия, инициалы, идентификационный номер в национальном реестре специалистов в области строительства, реквизиты распорядительного документа, подтверждающего полномочия)

Представитель лица, осуществляющего подготовку проектной документации:

--

(должность, фамилия, инициалы, реквизиты распорядительного документа, подтверждающего полномочия, с указанием наименования, ОГРН, ИНН, места нахождения юридического лица, фамилии, имени, отчества, адреса места жительства, ОГНИП, ИНН индивидуального предпринимателя, наименования, ОГРН, ИНН саморегулируемой организации, членом которой является указанное юридическое лицо, индивидуальный предприниматель)

Представитель лица, выполнившего работы, подлежащие освидетельствованию:

Начальник участка ООО «ШЕЛПРОКК» Перевизнык А.П., приказ №1 от 01.08.2023г., ОГРН 1237700462427, ИНН 9726048866, 117535, г. Москва, муниципальный округ «Чертаново Южное», проезд 3-й Дорожный, д. 6, к. 2

(должность, фамилия, инициалы, реквизиты распорядительного документа, подтверждающего полномочия, с указанием наименования, ОГРН, ИНН, места нахождения юридического лица, фамилии, имени, отчества, адреса места жительства, ОГНИП, ИНН индивидуального предпринимателя)

а также иные представители лиц, участвующих в освидетельствовании:

Главный инженер ООО "ЭлектроЭнергетика" Юрченко В. И., приказ № 1/08 от 04.08.2023г., ОГРН 1175074004698, ИНН 5037011400, 142281, Московская обл., г. Протвино, Кременковское ш., д. 5

(должность с указанием наименования организации, фамилия, инициалы, реквизиты распорядительного документа, подтверждающего полномочия)

произвели осмотр работ, выполненных

ООО "ШЕЛПРОКК"

(наименование лица, выполнившего работы, подлежащие освидетельствованию)

и составили настоящий акт о нижеследующем:

1. К освидетельствованию предъявлены следующие работы:

Устройство стрелочного перевода СП№40 1/9 на деревянных брусках на участке т.1-т.2

(наименование скрытых работ)

2. Работы выполнены по проектной документации

131-23-ПЖ «Ж/Д пути от испытательного центра до обкаточной линии с удлинением трансбордера, расположенные по адресу: Московская область, г. Мытищи, ул. Колонцова, 4. Железнодорожные пути». Руководитель проекта В. Е. Липатов.

(номер, другие реквизиты чертежа, наименование проектной и/или рабочей документации, сведения о лицах, осуществляющих подготовку раздела проектной и/или рабочей документации)

3. При выполнении работ применены:

Брусья деревянные, пропитанные для стрелочных переводов железных дорог широкой колеи – сертификат качества №295 от 27.08.2023г., акт отбора проб №295 от 27.08.2023г., сертификат соответствия

№ССЖТ ВУ.ЖТ02.Г.01368 до 08.10.2023г., декларация о соответствии ЕАЭС № ВУ/112.11.01.ТР003 096.01 00037

с 12.02.2022г. по 11.02.2027г.; Переводы стрелочные - сертификат соответствия № ЕАЭС RU C-RU.ЖТ02.В.00505/20 с 07.08.2020г. по 06.08.2025г.; Стрелка типа Р65 марки 1/11-1/9 для стрелочных переводов -
- формуляр 2766.00.000 от 15.08.2023г.

(наименование строительных материалов (изделий), реквизиты сертификатов и/или других документов, подтверждающих их качество и безопасность)

4. Предъявлены документы, подтверждающие соответствие работ предъявляемым требованиям:

Исполнительная схема №14 Устройство стрелочного перевода СП№40 1/9 на деревянных брусках на участке
т.1-т.2

(исполнительные схемы и чертежи, результаты экспертиз, обследований, лабораторных и иных испытаний выполненных работ, проведенных в процессе) строительного контроля)

5. Даты: начала работ: «27» сентября 2023 г.

окончания работ: «30» сентября 2023 г.

6. Работы выполнены в соответствии: 131-23-ПЖ «Ж/Д пути от испытательного центра до обкаточной линии с удлинением трансбордера, расположенные по адресу: Московская область, г. Мытищи, ул. Колонцова, 4. Железнодорожные пути». СП 37.13330.2012 «Промышленный транспорт», СП 119.13330.2017 «Железные дороги колеи 1520 мм»

(наименования и структурные единицы технических регламентов, иных нормативных правовых актов, разделы проектной и/или рабочей документации)

7. Разрешается производство последующих работ

Балластировка и выправка стрелочного перевода СП№40 1/9 на участке т.1-т.2

(наименование работ, конструкций, участков сетей инженерно-технического обеспечения)

Дополнительные сведения: отсутствуют

Акт составлен в 5 (пяти) экземплярах.

Приложения:

1. Исполнительная схема №14 Устройство стрелочного перевода СП№40 1/9 на деревянных брусках на участке
т.1-т.2

2. Сертификат качества №295 от 27.08.2023г.

3. Акт отбора проб №295 от 27.08.2023г.

4. Сертификат соответствия №ССЖТ ВУ.ЖТ02.Г.01368 до 08.10.2023г.,

5. Декларация о соответствии ЕАЭС № ВУ/112.11.01.ТР003 096.01 00037 с 12.02.2022г. по 11.02.2027г.

6. Сертификат соответствия № ЕАЭС RU C-RU.ЖТ02.В.00505/20 с 07.08.2020г. по 06.08.2025г.

7. Формуляр 2766.00.000 от 15.08.2023г.

Представитель застройщика (технического заказчика, эксплуатирующей организации или регионального оператора) по вопросам строительного контроля

Дураев В. Ю.

(фамилия, инициалы, подпись)

Представитель лица, осуществляющего строительство

Шевчук К. А.

(фамилия, инициалы, подпись)

Представитель лица, осуществляющего строительство, по вопросам строительного контроля (специалист по организации строительства)

Коршаков А. А.

(фамилия, инициалы, подпись)

Представитель лица, осуществляющего подготовку проектной документации

(фамилия, инициалы, подпись)

Представитель лица, выполнившего работы, подлежащие освидетельствованию


Перевизнык А. П.

(фамилия, инициалы, подпись)

Представители иных лиц

Юрченко В. И.

(фамилия, инициалы, подпись)

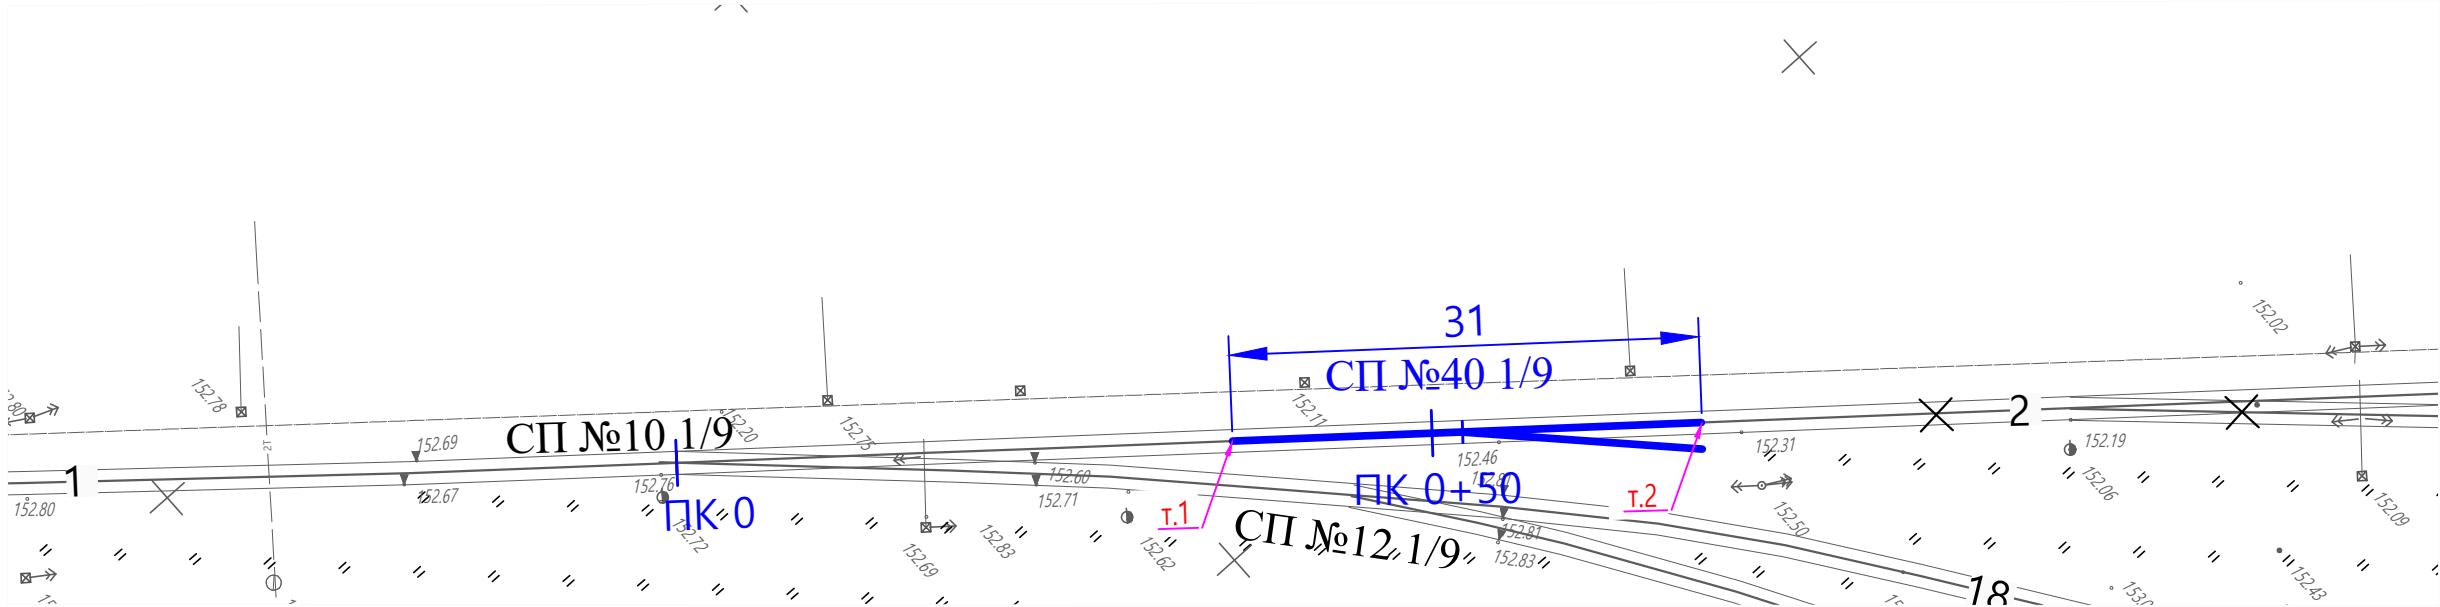

Монтаж стрелочного перевода №40 (Р-65 1/9 прав.) на деревянных брусках
По проекту 2766.00.000
Полная длина, 31035 мм

Условные обозначения:

- Устройство стрелочного перевода СП№40 1/9 (т.1 - т.2)

Рельсы	Наименование	шт	Итого,кг
Рельс рамный прямой с остяком кривым	Р65	1	13309
Рельс рамный кривой с остяком прямым	Р65	1	
Крестовина	Р65	1	
Рельс крестовины с контррельсом	Р65	2	
Рельсы длиной	Р65	1	
Рельсы длиной	Р65	1	
Рельсы длиной	Р65	1	
Рельсы длиной	Р65	1	
Рельсы длиной	Р65	2	
Всего		11	

Комплект подкладок закорневых и крестовинных	Наименование	шт	шт., кг	Итого,кг
Подкладка	СКЛ65	96	8,5	816,0
Накладка стыковая с крепежом	1Р65	20	29,7	593,0
Шуруп путевой	M24x170	922	0,59	544,0
Всего		Всего	38,2	1409,0

Шуруп путевой	M24x170	шт	шт., кг	Итого,кг
Всего		922	0,59	544,0

Брусья для стрелочного перевода 1/9 (Р65) 2 тип 160x250

Длина брусьев, м	Длина	шт	шт., кг	Итого,кг
Брус деревянный	3	17	83,1	1412,3
Брус деревянный	3,25	10	90,0	900,0
Брус деревянный	3,5	8	96,9	775,4
Брус деревянный	3,75	4	103,8	415,4
Брус деревянный	4	6	110,8	664,6
Брус деревянный	4,25	5	117,7	588,4
Брус деревянный	4,5	6	124,6	747,7
Брус деревянный	4,75	4	131,5	526,1
Брус деревянный	5	4	138,5	553,8
Брус деревянный	5,25	4	145,4	581,5
Брус деревянный	5,5	-	-	-
Всего		68	-	7165,1

					2023	131-23-ПЖ				
						Ж/д пути от испытательного центра до обкаточной линии с удлинением трансбордера, расположенные по адресу: Московская область, г.о. Мытищи, ул. Колонцова, 4.				
Изм.	Кол.уч.	Лист	№ док.	Подпись	Дата					
Вед.инженер	Дураев				30.09	Железнодорожные пути.		Стадия	Лист	Листов
								ИД	1	1
Рук.проекта	Шевчук				30.09	Исполнительная схема №14 Устройство стрелочного перевода СП№40 1/9 на деревянных брусках на участке т.1-т.2		ООО "КИКГЕОСТРОЙ"		
Зам.рук.пр.	Коршаков				30.09					
Нач.участка	Перевизнык				30.09					
Гл.инженер	Юрченко				30.09					



МИНИСТЕРСТВО ТРАНСПОРТА И КОМУНИКАЦИЙ
РЕСПУБЛИКИ БЕЛАРУСЬ

МИНИСТЕРСТВО ТРАНСПОРТА И КОМУНИКАЦИЙ
РЕСПУБЛИКИ БЕЛАРУСЬ

АДКРЫТАЕ АКЦЫЯНЕРНАЕ ТАВАРЫСТВА
«БАРЫСАЎСКИ
ШПАЛАПРОПІТНЫ ЗАВОД»

ОТКРЫТОЕ АКЦИОНЕРНОЕ ОБЩЕСТВО
«БОРИСОВСКИЙ
ШПАЛОПРОПИТОЧНЫЙ ЗАВОД»

27.08.2023 г. № 295

№ _____
г. Барысаў

г. Борисов

Страна назначения РОССИЙСКАЯ ФЕДЕРАЦИЯ



СЕРТИФИКАТ КАЧЕСТВА

Наименование продукции:

1. Брусья деревянные пропитанные для стрелочных переводов железных дорог широкой колеи, тип 2, (68шт/10,35м³), ГОСТ 8816-2014.

Порода древесины: хвойные породы (сосна, ель).

Поставщик: ОАО «Борисовский шпалопропиточный завод» 222516, Минская область, г. Борисов, ул. Сенная, 5.

Покупатель/плательщик:

АО «НТПК» 197374, Российская Федерация, г. Санкт-Петербург, ул. Савушкина, д. 89, литер А, помещение 15-Н, кабинет 46.

Грузополучатель:

АО «МЕТРОВАГОНМАШ» Российская Федерация, Московская область, г. Мытищи, ул. Колонцова, д. 4.

Ж.д. полувагон: № 64493450

Номер операции/дата изготовления: № 95101 26.08.23; 95201 27.08.23.

Акт отбора проб № 295 от « 27 » августа 2023 г.

Размеры: брусья тип 2 - 160x250x(3000-5250).

Количество продукции: брусья деревянные (408 шт/62,1м³) – 6 комплектов.

Сертификат соответствия выдан ФБУ «РС ФЖТ»:

для брусьев пропитанных № ССЖТ ВУ.ЖТ02.Г.01368, действителен до 08 октября 2023 г.

Декларация соответствует требованиям технического регламента ТР ТС 003/2011

«О безопасности инфраструктуры железнодорожного транспорта»:

для брусьев пропитанных ЕАЭС ВУ/112 11.01. ТР003 096.01 00037, действительна по 11.02.2027 г.

ПОКАЗАТЕЛИ КАЧЕСТВА ПРОДУКЦИИ:

Указанная в настоящем сертификате продукция, пропитана автоклавным способом защитным средством на основе сланцевого масла по ГОСТ 20022.5-93, соответствует ГОСТ 8816-2014, требованиям ТУ ВУ 600012389.022-2010, ТР ТС 003/2011, гарантия 2 года. Продукция прошла приемосдаточный контроль. Наличие (отсутствие) наклки.

ДОПОЛНИТЕЛЬНЫЕ ПРИМЕЧАНИЯ:

Содержание цезия - 137 в продукции составляет до 250 Бк/кг.

При допустимом уровне 1850 Бк/кг.

Не превышает допустимые нормы.


Инженер по качеству

Мастер участка пропитки



/Т.А. Невская/

/Е.В. Ткаченко/

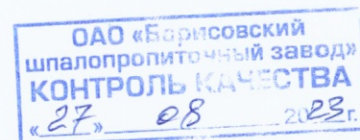

Страна назначения РОССИЙСКАЯ ФЕДЕРАЦИЯ

Открытое акционерное общество
«Борисовский
шпалопропиточный завод»
ул. Сенная, 5, 222516, г. Борисов
Тел./факс: (0177) 90 01 12, 90 01 17
p/c BY31 BPSB 3012 1407 7501 9933 0000
E/MK BPSBBY2X
ОАО «Сбер Банк» г. Минск, б-р Мулявина, 6
УНП 600012389 ОКПО 010569946000

АКТ ОТБОРА ПРОБ № 295

брусьев деревянных для стрелочных переводов железных дорог широкой колеи,
пропитанных масляным антисептиком

(защитное средство СМПС на основе сланцевого масла)

ТУ ВУ 600012389.022-2010

Поставщик: ОАО «Борисовский шпалопропиточный завод» 222516, Минская область,
г. Борисов, ул. Сенная, 5.

Покупатель/плательщик: АО «НТПК» 197374, Российская Федерация, г. Санкт-Петербург, ул. Савушкина, д.89, литер А, помещение 15-Н, кабинет 46.

Грузополучатель:

АО «МЕТРОВАГОНМАШ» Российская Федерация, Московская область, г. Мытищи, ул. Колонцова, д. 4.

Ж.д. полувагон: № 644 95450.

Порода древесины: хвойные породы (сосна, ель).

Номер операции/дата изготовления: № 95101 16.08.23, 95201 17.08.23.

Сертификат качества № 295 от « 27 » августа 2023 г.

Мы комиссия, в составе инженера-технолога Маевской А.А. (председатель комиссии), члены комиссии: инженер по качеству Невская Т.А., мастер участка пропитки Ткаченко Е.В., произвели отбор проб брусьев деревянных для стрелочных переводов железных дорог широкой колеи, ГОСТ 8816-2014, пропитанных защитным средством СМПС, ТУ ВУ 600012389.022-2010.

Согласно ГОСТ 8816-2014 п.6.1.3 из партии 408 штук были отобраны выборочным контролем брусья тип 2, деревянные, пропитанные в количестве 20 штук.

В результате отбора проб глубина пропитки составляет:

проба № 1 - 14 мм, проба № 2 - 16 мм, проба № 3 - 19 мм, проба № 4 - 10 мм, проба № 5 - 13 мм, проба № 6 - 15 мм, проба № 7 - 14 мм, проба № 8 - 9 мм, проба № 9 - 11 мм, проба № 10 - 19 мм, проба № 11 - 10 мм, проба № 12 - 13 мм, проба № 13 - 15 мм, проба № 14 - 17 мм, проба № 15 - 16 мм, проба № 16 - 11 мм, проба № 17 - 14 мм, проба № 18 - 16 мм, проба № 19 - 14 мм, проба № 20 - 18 мм

Соответствие требованиям ТНПА:

Глубина пропитки по легкопропитываемой зоне должна быть не менее 85 % ширины этой зоны. Легкопропитываемая зона шириной до 20 мм должна быть пропитана полностью. Глубина пропитки по труднопропитываемой зоне должна быть не менее 2 мм либо глубины накола при наличии накалывания.

Глубина пропитки соответствуют требованиям ТУ ВУ 600012389.022-2010, ГОСТ 20022.5-93, ГОСТ 20022.0-2016.

Председатель комиссии:

Инженер-технолог

А.А. Маевская

Члены комиссии:

Инженер по качеству



Т.А. Невская

Мастер участка пропитки

Е.В. Ткаченко

« 27 » августа 2023 г.

**СИСТЕМА ДОБРОВОЛЬНОЙ СЕРТИФИКАЦИИ
НА ЖЕЛЕЗНОДОРОЖНОМ ТРАНСПОРТЕ РОССИЙСКОЙ ФЕДЕРАЦИИ
ФЕДЕРАЛЬНОЕ АГЕНТСТВО ЖЕЛЕЗНОДОРОЖНОГО ТРАНСПОРТА**

№ 013711



**Федеральное бюджетное учреждение
«Регистр сертификации
на федеральном железнодорожном транспорте»
(ФБУ «РС ФЖТ»)**

СЕРТИФИКАТ СООТВЕТСТВИЯ

№ ССЖТ ВУ.ЖТ02.Г.01368

Действителен до 08 октября 2023 г.

НАСТОЯЩИЙ СЕРТИФИКАТ УДОСТОВЕРЯЕТ, ЧТО ДОЛЖНЫМ ОБРАЗОМ
ИДЕНТИФИЦИРОВАННАЯ ПРОДУКЦИЯ

**БРУСЬЯ ДЕРЕВЯННЫЕ ДЛЯ СТРЕЛОЧНЫХ
ПЕРЕВОДОВ ЖЕЛЕЗНЫХ ДОРОГ ШИРОКОЙ
КОЛЕИ, ПРОПИТАННЫЕ ЗАЩИТНЫМ
СРЕДСТВОМ СМПС**

ОКПД 2 16.10.32.120

ТН ВЭД ЕАЭС 4406 91 000 0

СЕРИЙНОЕ ПРОИЗВОДСТВО
по ГОСТ 8816-2014, ТУ ВУ 600012389.022-2010

СООТВЕТСТВУЕТ ТРЕБОВАНИЯМ, УСТАНОВЛЕННЫМ **ТУ ВУ 600012389.022-2010**
(пункты 1.1.9, 1.1.11, 1.2.12)

ЗАЯВИТЕЛЬ **Открытое акционерное общество «Борисовский
шпалопропиточный завод»** (улица Сенная, дом 5, город Борисов, Борисовский район,
Минская область, Республика Беларусь, 222516)

ИЗГОТОВИТЕЛЬ **Открытое акционерное общество «Борисовский
шпалопропиточный завод»** (улица Сенная, дом 5, город Борисов, Борисовский район,
Минская область, Республика Беларусь, 222516)

Заместитель
Руководитель

Регистра сертификации

(подпись)



М.М. Мельников

(инициалы, фамилия)

Сертификат не применяется при обязательном подтверждении соответствия

3-я Мытищинская ул., д.10, Москва, 129626, тел. (495) 646-27-15, факс (495) 669-73-88

1. Сертификат соответствия выдан на основании:

Испытаний 5 (пяти) образцов деревянных брусьев для стрелочных переводов железных дорог широкой колеи из древесины сосны (партия № 822 размером 160 шт.), отобранных по акту отбора образцов от 21.05.2020 № 4; испытаний одной полной загрузки пропиточного цилиндра и 10 (десяти) образцов деревянных брусьев для стрелочных переводов железных дорог широкой колеи из древесины сосны, пропитанных защитным средством СМПС из этой загрузки (партия № 822 размером 160 шт.), отобранных по акту отбора образцов от 22.05.2020 № 7, проведенных аккредитованной Научно-исследовательской лабораторией огнезащиты строительных конструкций и материалов учреждения образования «Белорусский государственный технологический университет» (Аттестат аккредитации № BY/112 1.0344), протоколы испытаний №№ 56, 59 от 26.05.2020 с дополнениями от 24.08.2020 № 1 и протокол от 26.05.2020 № 52 с дополнениями от 24.08.2020 № 1 и от 22.09.2020 № 2.

Комплексной оценки соответствия, проведенной ФБУ «РС ФЖТ» (аттестат аккредитации № РОСС RU.0001.11ЖТО2). Комплексное заключение о соответствии от 08.10.2020 № 19005/29213.

Оценки стабильности производства. Акт о результатах анализа состояния производства от 17.08.2020 № 05006/29211/29212/29213/29214.

2. Изготовитель обязан обеспечить соответствие реализуемой продукции испытанным образцам и требованиям нормативных документов, на соответствие которым она была сертифицирована.

3. Продукция может маркироваться знаком соответствия Системы добровольной сертификации на железнодорожном транспорте Российской Федерации.

Знак соответствия проставляется в товаросопроводительную документацию в соответствии с требованиями П ССЖТ 02-2005.

4. Первый инспекционный контроль провести путем проведения испытаний продукции, отобранной у изготовителя перед отправкой потребителю, и анализа состояния производства в течение 12 месяцев с даты регистрации сертификата соответствия. Дальнейшая периодичность инспекционного контроля устанавливается по результатам предыдущих проверок в рамках инспекционного контроля.



5. В случае невыполнения условий, лежащих в основе выдачи сертификата соответствия, ФБУ «РС ФЖТ» прекращает его действие.

6. Для сохранения действия сертификата соответствия заявитель заблаговременно (не позднее 6-ти месяцев) до окончания срока его действия подает заявку в ФБУ «РС ФЖТ» на проведение сертификации.

7. Назначенный срок службы - 25 лет.

Заместитель
Руководитель
Регистра сертификации

Эксперт по сертификации

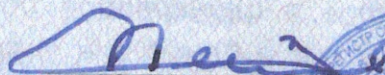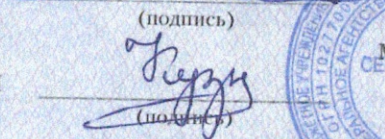
(подпись)

(подпись)



М.М. Мельников

(инициалы, фамилия)

Д.В. Кузнецов

(инициалы, фамилия)

Зарегистрирован в Реестре
Системы добровольной сертификации

08 октября 2020 г.



ЕВРАЗИЙСКИЙ ЭКОНОМИЧЕСКИЙ СОЮЗ

ДЕКЛАРАЦИЯ О СООТВЕТСТВИИ

Заявитель: Открытое акционерное общество «Борисовский шпалопропиточный завод», юридический адрес: Республика Беларусь, 222516, Минская область, город Борисов, улица Сенная, дом 5; фактический адрес: Республика Беларусь, 222516, Минская область, город Борисов, улица Сенная, дом 5; зарегистрировано Минским областным исполнительным комитетом 17.12.2010 г. в Едином государственном регистре юридических лиц и индивидуальных предпринимателей за № 600012389; телефон: 8 (177) 90-01-12, e-mail: info@shpala.by.

в лице директора Просмыцкого Геннадия Михайловича

заявляет, что брусья деревянные для стрелочных переводов широкой колеи, пропитанные защитным средством СМПС, из древесины сосны и ели, типов I, II и III с маркировкой «ПШ» и указанием двух последних цифр года изготовления на каждой единице продукции, изготовитель – Открытое акционерное общество «Борисовский шпалопропиточный завод», юридический адрес: Республика Беларусь, 222516, Минская область, город Борисов, улица Сенная, дом 5; фактический адрес: Республика Беларусь, 222516, Минская область, город Борисов, улица Сенная, дом 5, изготовлены в соответствии с ГОСТ 8816-2014 «Брусья деревянные для стрелочных переводов. Технические условия», код ТН ВЭД ЕАЭС 4406, 4407, серийный выпуск

соответствуют требованиям технического регламента ТР ТС 003/2011 «О безопасности инфраструктуры железнодорожного транспорта».

Декларация о соответствии принята на основании: протоколов испытаний № 17 от 01.02.2022г. и № 22 от 01.02.2022г., выданных научно-исследовательской лабораторией огнезащиты строительных конструкций и материалов Учреждения образования «Белорусский государственный технологический университет», аттестат аккредитации ВУ/112 1.0344, срок действия до 27.09.2026 г.; актов отбора и идентификации образцов №2 от 24.01.2022 г. и №5 от 25.01.2022 г.; обоснования безопасности от 09.02.2022 г.; протокола испытаний № 117 от 20.01.2022 г., выданного постом радиационного контроля Государственного учреждения «Борисовский зональный центр гигиены и эпидемиологии», аттестат аккредитации № ВУ/112 1.0027, срок действия до 26.12.2026 г.; сертификата соответствия на систему менеджмента качества № ВУ/112 05.01.011 02 00006, выданного органом по сертификации продукции, услуг, систем менеджмента Республиканского унитарного предприятия «Борисовский центр стандартизации, метрологии и сертификации», аттестат аккредитации ВУ/112 011.2, срок действия до 05.11.2022 г.; письма производителя с образцом маркировки знаком ЕАС от 11.02.2022 г. Схема декларирования соответствия – 3д.


Дополнительная информация: хранение и транспортировка продукции должна осуществляться в соответствии с ГОСТ 8816-2014, срок годности устанавливается по ГОСТ 8816-2014. Испытание продукции проведено по ГОСТ 8816-2014, пункты 5.4.4, 5.4.5.

Декларация о соответствии действительна с даты регистрации по 11.02.2027 г. включительно.

Сведения о регистрации декларации о соответствии:

Регистрационный номер декларации о соответствии: ЕАЭС № ВУ/112 11.01. ТР003 096.01 00037

Дата регистрации декларации о соответствии: 12.02.2022 г.

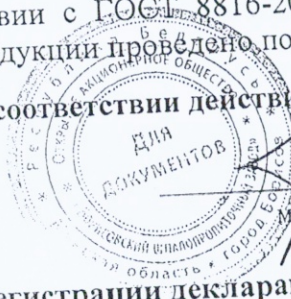

Г.М. Просмыцкий



ЕВРАЗИЙСКИЙ ЭКОНОМИЧЕСКИЙ СОЮЗ



СЕРТИФИКАТ СООТВЕТСТВИЯ

№ ЕАЭС RU C-RU.ЖТ02.В.00505/20

Серия RU № 0241355

ОРГАН ПО СЕРТИФИКАЦИИ Орган по сертификации на железнодорожном транспорте федерального бюджетного учреждения «Регистр сертификации на федеральном железнодорожном транспорте»; Россия, Москва (3-я Мытищинская улица, дом 10, Москва, 129626); аттестат аккредитации № РОСС RU.0001.11ЖТ02, дата регистрации (дата внесения в реестр сведений об аккредитованном лице 11.09.2015); телефон: +7 (495) 646-27-15; адрес электронной почты: register@rsfgt.ru

ЗАЯВИТЕЛЬ Акционерное общество «Керченский металлургический завод»; улица Веры Белик, дом 12, город Керчь, Республика Крым, 298306; основной государственный регистрационный номер 1199112017136; телефон: +7 (365) 616-62-27; адрес электронной почты: priemnaya@kmz-k.com

ИЗГОТОВИТЕЛЬ Акционерное общество «Керченский металлургический завод»; улица Веры Белик, дом 12, город Керчь, Республика Крым, 298306

ПРОДУКЦИЯ Приложение (учетный номер бланка 0717100)



КОД ТН ВЭД ЕАЭС 8608 00 000 1

СООТВЕТСТВУЕТ ТРЕБОВАНИЯМ ТР ТС 003/2011 «О безопасности инфраструктуры железнодорожного транспорта»

СЕРТИФИКАТ СООТВЕТСТВИЯ ВЫДАН НА ОСНОВАНИИ Протокол испытаний от 02.07.2020 № 47/2020 Испытательного центра общества с ограниченной ответственностью «Испытательный центр взаимодействия экипажа и пути железных дорог», аттестат аккредитации № РОСС RU.0001.21ЖТ19. Акт визуального контроля от 23.06.2020 № 1. Экспертное заключение от 06.07.2020 № 02462/27689. Акт о результатах проверки состояния производства от 29.06.2020 № 04973/27686/27687/27688/27689/27695/27696/27697/27698/27706. Схема сертификации 4с

ДОПОЛНИТЕЛЬНАЯ ИНФОРМАЦИЯ Пункты 1.1, 1.3 таблицы 1 НБ ЖТ ЦП 015-99 «Продукция стрелочная для железнодорожного транспорта. Нормы безопасности»; пункты 5.6, 9.1 ГОСТ 33535-2015 «Соединения и пересечения железнодорожных путей. Технические условия». Назначенный ресурс – 375 миллионов тонн брутто пропущенного тоннажа. Условия хранения продукции согласно разделу 3 ИЭС «Инструкция эксплуатационная специальная по транспортировке, применению и утилизации стрелочной». Маркирование продукции единым знаком обращения продукции на рынке Евразийского экономического союза осуществляется только при наличии сертификатов соответствия или деклараций о соответствии на подлежащие обязательному подтверждению соответствия составные части

СРОК ДЕЙСТВИЯ С 07.08.2020

ПО 06.08.2023

ВКЛЮЧИТЕЛЬНО

Руководитель (уполномоченное лицо) органа по сертификации

Эксперт (эксперт-аудитор) (эксперты (эксперты-аудиторы))



ПРИЛОЖЕНИЕ

К СЕРТИФИКАТУ СООТВЕТСТВИЯ № БАЭС RU C-RU.ЖТ02.B.00505/20

Серия RU № 0717100

ПРОДУКЦИЯ Переводы стрелочные типа Р65 марок 1/6, 1/9, 1/11 (проекты У1740, 2768, 2764, 2433, 2769, 2766, 2434, 2307, 2628, 2976, 2215)

Группа продукции: стрелочные переводы, рем-комплекты (полустрелки), глухие пересечения железнодорожных путей


Конструкторская документация У1740.00.000 «Перевод стрелочный типа Р65 марки 1/11 на железобетонном основании», 2768.00.000 «Перевод стрелочный типа Р65 марки 1/11 на железобетонных брусках», 2764.00.000 «Перевод стрелочный типа Р65 марки 1/11 модернизированный», 2434.00.000 «Перевод стрелочный типа Р65 марки 1/9», 2769.00.000 «Перевод стрелочный типа Р65 марки 1/9 на железобетонных брусках», 2766.00.000 «Перевод стрелочный типа Р65 марки 1/9 модернизированный», 2433.00.000 «Перевод стрелочный типа Р65 марки 1/11», 2307.00.000 «Перевод стрелочный симметричный типа Р65 марки 1/6 для горочных путей», 2628.00.000 «Перевод стрелочный симметричный типа Р65 марки 1/6 на железобетонных брусках», 2976.00.000 «Перевод стрелочный типа Р65 марки 1/9 колеи 1520 мм для метрополитенов», 2215.00.000 «Перевод стрелочный типа Р65 марки 1/9 на железобетонных брусках»

серийный выпуск



Руководитель (уполномоченное лицо) органа по сертификации

Эксперт (эксперт-аудитор)
(эксперты (эксперты-аудиторы))

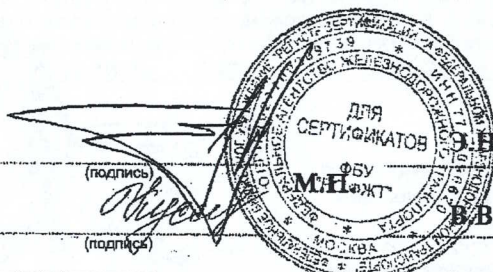

Э.Н. Гунченко

(Ф.И.О.)

В.В. Кускова

(Ф.И.О.)

Лист 1

7. ДАННЫЕ ПО УКЛАДКЕ И ЭКСПЛУАТАЦИИ

7.1 Стрелка типа Р65 марки 1/11-1/9 для стрелочных переводов
проекты 2764.00.000, 2766.00.000

заводской № стрелки _____

уложен на станции _____

железной дороги « _____ » _____ 20 ____ г.

7.2 Описать, когда (число, месяц, год) и какой был произведен ремонт (наплавка, замена отдельных частей и т.д.) или перекладка на другое место (номер стрелочного перевода) _____

7.3 Результаты работы перевода, причины и дата изъятия из пути _____

7.4 Пропущенный тоннаж:

7.4.1 до первой перекладки _____

7.4.2 до полного изъятия из пути _____

7.5 Прочие замечания по работе перевода

Начальник _____ дистанции пути

_____ железной дороги

Инженер _____ дистанции пути

АО «Керченский металлургический завод»

СТРЕЛКА
типа Р65 марки 1/11-1/9
для стрелочных переводов
2764.00.000
2766.00.000

2 право
ФОРМУЛЯР



Продукция сертифицирована на соответствие требованиям ТР ТС 003/2011. Сертификат соответствия №ЕАЭС RU С-RU.ЖТ02.В.00505/20 серия RU № 0241355 от 07.08.2020 г., срок действия по 06.08.2025 г. Сертификат выдан федеральным бюджетным учреждением «Регистр сертификации на федеральном железнодорожном транспорте».

Система Менеджмента Качества сертифицирована на соответствие требованиям ГОСТ Р ИСО 9001-2015. Сертификат соответствия №СДС.ССТ.СМК 2524.04-800075 от 09.11.2022 г., срок действия до 09.11.2025 г. Сертификат выдан индивидуальным предпринимателем Турлюном Иваном Николаевичем.

1. ОБЩИЕ СВЕДЕНИЯ

1.1 Стрелка типа Р65 марки 1/11-1/9 для стрелочных переводов проекты 2764.00.000, 2766.00.000 состоит из узлов «Рельс рамный прямой с острием кривым», «Рельс рамный кривой с острием прямым», полосы связанной и тяги соединительной.

1.2 Эксплуатация на открытом воздухе в макроклиматических районах умеренного и холодного климата, как изделие исполнения УХЛ1 по ГОСТ 15150.

2. КОМПЛЕКТ ПОСТАВКИ

Комплект поставки согласно приложению формуляра на перевод.

3. РЕСУРСЫ, СРОКИ СЛУЖБЫ, ГАРАНТИИ ИЗГОТОВИТЕЛЯ

3.1 Нормативный ресурс в соответствии с Указанием «О нормативных сроках службы стрелок и крестовин» МПС России №С-1241 от 19.12.2002 г.

3.2 Гарантийная наработка и гарантийный срок службы в соответствии с п.10 ГОСТ 33535-2015.

3.3 На стрелочную продукцию, поставляемую для ОАО «РЖД», условия гарантии качества и порядок рекламационно-претензионной работы установлены Распоряжением ОАО «РЖД» №2224/р от 31.10.2017 г.

4. СВИДЕТЕЛЬСТВО О ПРИЕМКЕ

Стрелка типа Р65 марки 1/11-1/9 для стрелочных переводов проекты 2764.00.000, 2766.00.000

с заводским № стрелки 2
прошел полный цикл изготовления, приемо-сдаточные испытания, соответствует
требованиям ГОСТ 33535-2015, конструкторской документации и признан годным для
эксплуатации.

Дата изготовления 13.08.2023.

Дата приемки, 15.08.2023г.

ОТК завода

MP

Продукция прошла инспекторский контроль и допускается к использованию по назначению.

Инспектор - приемщик

личная подпись

MP

расшифровка подписи

год, месяц, число

Изготовитель:

АО «Керченский металлургический завод»
298306 Российская федерация, Р Крым, г. Керчь, ул. В. Белик, 12.
тел. (36561) 9-74-72, 9-73-82, 9-71-72
факс (36561) 6-62-27
E-mail: marketing@kmz-k.com

5. ТРАНСПОРТИРОВАНИЕ, ХРАНЕНИЕ, КОНСЕРВАЦИЯ

5.1 Стрелка типа Р65 марки 1/11-1/9 для стрелочных переводов проекты 2764.00.000, 2766.00.000 транспортируется железнодорожным или автомобильным транспортом при условии соблюдения «Правил перевозок грузов», действующих на данном виде транспорта.

5.2 При хранении изделий в штабелях между рядами необходимо укладывать деревянные прокладки, обеспечивающие условия погрузки-выгрузки.

5.3 Условия транспортирования, хранения, погрузки и разгрузки должны обеспечивать сохранность изделия от механических повреждений.

5.4 Условия транспортирования - 8, хранения - 5 или 8 по ГОСТ 15150.

5.5 Изделие поставляется потребителю без консервации.



6. СВЕДЕНИЯ ОБ УТИЛИЗАЦИИ ИЗДЕЛИЯ

6.1 Утилизация металлических частей изделия производится путем полной разборки и дальнейшей сдачи металлических частей в металлолом.

6.2 Утилизация резиновых и пластмассовых частей изделия проводится путем вторичной переработки или захоронения после окончания срока службы.

6.3 После окончания срока службы изделие не содержит составных частей опасных для здоровья людей и окружающей среды.

6.4 Утилизация изделия производится на основании нормативных актов, действующих в стране, в которой осуществляется утилизация.

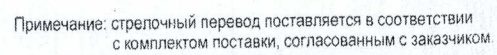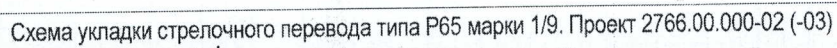

КОМПЛЕКТ ПОСТАВКИ №1 перевода стрелочного типа Р65 марки 1/9 проект 2766.00.000 (по КД РФ)

Поз	Обозначение	Наименование	Кол на исп.		Маркировка	Упаковка	Масса груз. места, кг
			-02	-03			
1	2764.11.000	Рельс рамный прямой с острием кривым	1		знак серт. № изд. КМЗ год изг. Р65 1/11-1/9 право (лево) ПЗ 2764	увязан со связанной полосой	2148
	-01	Рельс рамный прямой с острием кривым		1			
2	2764.12.000	Рельс рамный кривой с острием прямым	1		знак серт. № изд. КМЗ год изг. Р65 1/11-1/9 право (лево) ПЗ 2764	увязан со связанной полосой и тягой	2162
	-01	Рельс рамный кривой с острием прямым		1			
3	КС1071.00.000	Полоса связная	1	1	КМЗ 2766		
4	СП135	Тяга соединительная	1	1	-		
6	2766.13.000	Крестовина	1	1	знак серт. № изд. КМЗ год изг. Р65 1/9 ДТ (ОТ) 2766-02	без упаковки	1221
7	2766.14.000	Рельс крестовины с контррельсом	1	1	знак серт. № изд. КМЗ год изг. Р65 1/9 право (лево) 2766 ЛК, ПК	без упаковки	1110
8	-01	Рельс крестовины с контррельсом	1	1			1110
9	2764.41.000	Подкладка	2	2	1864	1 пакет КМЗ Р65 1/9 2766 РФ	464
10	-09	Подкладка	1	1	5766		
11	2764.43.000	Подкладка	2	2	2064		
12	-01	Подкладка	2	2	2164		
13	-03	Подкладка	1	1	5966		
14	2764.44.000	Подкладка	2	2	2264		
15	-01	Подкладка	2	2	2364		
16	-02	Подкладка	2	2	2464		
17	-03	Подкладка	2	2	2564		
18	-04	Подкладка	1	1	4766		
19	-08	Подкладка	1	1	6066		
20	2764.45.000	Подкладка	2	2	1964		
21	-02	Подкладка	1	1	5866		
22	СП630	Рельс типа Р65 L=7994	1	1	7994	без упаковки	2761
23	СП630	Рельс типа Р65 L=6027	1	1	6027		
24	СП631	Рельс типа Р65 L=7373	1	1	7373		
25	2766.00.001	Рельс типа Р65 кривой	1	1			
26	2766.00.002	Рельс типа Р65 кривой	1				
	-01	Рельс типа Р65 кривой		1			
27	2766.00.003	Рельс типа Р65 кривой	1	1			
28		Накладка 1Р65 ГОСТ 33184 *	20	20		пакет	534
33	У5003.00.010	Клемма ПКК	208	208	К-1	2 контейнера полипропиленовых	417 **
34	КС1006.00.000	Клемма ПКК-2	72	72	К-2		
35	2768.20.007	Клемма	2	2			
36	-01	Клемма	1	1		КМЗ 1/2 2766	417 **
37		Болт М22х75 ГОСТ 16016	283	283		Р65 1/9	
38		Болт М27х160 ГОСТ 11530	60	60		метизы кп№1	
39		Гайка М22 ГОСТ 16018	283	283		КМЗ 2/2 2766	744 **
40		Гайка М27 ГОСТ 11532 *	60	60			
41		Шайба 2-х витковая 25 ГОСТ 21797	283	283		Р65 1/9	
42		Шайба 27 ГОСТ 19115 *	60	60		СК65 кп№1	
43	КС1022.00.000	Подкладка типа СКП65	104	104			
Масса перевода, кг							12671

* - 2 накладки, 2 гайки, 2 шайбы комплектуются совместно с комплектом подкладок

** - масса дана для справок.

Объект капитального строительства:

«Ж/Д пути от испытательного центра до обкаточной линии с удлинением трансбордера, расположенные по адресу: Московская область, г. Мытищи, ул. Колонцова, 4», территория завода АО «МЕТРОВАГОНМАШ»

(наименование проектной документации, почтовый или строительный адрес объекта капитального строительства)

Застройщик (технический заказчик, эксплуатирующая организация или региональный оператор):

ООО «Проминжиниринг», ИНН 7734001650, ОГРН 11477481394406, КПП 770801001, 107140, г. Москва,

ул. Русаковская, д.13, помещение ХХ-4, тел. +7(495) 909-93-48, член саморегулируемой Ассоциации строителей

«Саморегулируемая организация «Строительные допуски», ИНН 7714322214, ОГРН 107799011045, регистрационный номер СРО-С-187-26012010 от 27.07.2018г.

(фамилия, имя, отчество, адрес места жительства, ОГНИП, ИНН индивидуального предпринимателя, наименование, ОГРН, ИНН, место нахождения юридического лица, телефон/факс, наименование, ОГРН, ИНН саморегулируемой организации, членом которой является – для индивидуальных предпринимателей и юридических лиц; фамилия, имя, отчество, паспортные данные, адрес места жительства, телефон/факс – для физических лиц, не являющихся индивидуальными предпринимателями)

Лицо, осуществляющее строительство: ООО «КуКГЕОСТРОЙ», ОГРН 1127747247704, ИНН 7709918820, 109004, Г.МОСКВА, УЛ. ЗЕМЛЯНОЙ ВАЛ, Д.65, КВ.59, тел. +7 (495) 915-24-71, член саморегулируемой ассоциации СРО «МАС» регистрационный номер СРО-С-148-24122009 от 12.03.2013г.

(фамилия, имя, отчество, адрес места жительства, ОГНИП, ИНН индивидуального предпринимателя, наименование, ОГРН, ИНН, место нахождения юридического лица, телефон/факс, наименование, ОГРН, ИНН саморегулируемой организации, членом которой является)

Лицо, осуществляющее подготовку проектной документации: ООО «КуКГЕОСТРОЙ», ОГРН 1127747247704, ИНН 7709918820, 109004, Г.МОСКВА, УЛ. ЗЕМЛЯНОЙ ВАЛ, Д.65, КВ.59, тел. +7 (495) 915-24-71, член саморегулируемой ассоциации СРО «Объединение проектировщиков «УниверсалПроект», регистрационный номер СРО-П-179-12122012 от 20.10.2022г.

(фамилия, имя, отчество, адрес места жительства, ОГНИП, ИНН индивидуального предпринимателя, наименование, ОГРН, ИНН, место нахождения юридического лица, телефон/факс, наименование, ОГРН, ИНН саморегулируемой организации, членом которой является)

Лицо, осуществляющее строительство, выполнившее работы, подлежащие освидетельствованию: ООО «ШЕЛПРОК», ОГРН 1237700462427, ИНН 9726048866, 117535, Г.МОСКВА, МУНИЦИПАЛЬНЫЙ ОКРУГ ЧЕРТАНОВО ЮЖНОЕ, ПРОЕЗД 3-Й ДОРОЖНЫЙ, Д. 6, К. 2, член саморегулируемой ассоциации «Архитектурное наследие», регистрационный номер СРО-С-230-07092010 от 01.08.2023г.

(фамилия, имя, отчество, адрес места жительства, ОГНИП, ИНН индивидуального предпринимателя, наименование, ОГРН, ИНН, место нахождения юридического лица, телефон/факс, наименование, ОГРН, ИНН саморегулируемой организации, членом которой является)

АКТ**освидетельствования скрытых работ**

№ 131-23-ПЖ-15

"03" октября 2023г.

(дата составления акта)

Представитель застройщика (технического заказчика, эксплуатирующей организации или регионального оператора) по вопросам строительного контроля:

Ведущий инженер строительного контроля ООО «Проминжиниринг» Дураев В. Ю., приказ №5 от 03.08.2023г.

ОГРН 11477481394406, ИНН 7734001650, 107140, г. Москва, ул. Русаковская, д.13, помещение ХХ-4

(должность, фамилия, инициалы, идентификационный номер в национальном реестре специалистов в области строительства, реквизиты распорядительного документа, подтверждающего полномочия, с указанием наименования, ОГРН, ИНН, места нахождения юридического лица, фамилии, имени, отчества, адреса места жительства, ОГНИП, ИНН индивидуального предпринимателя)

Представитель лица, осуществляющего строительство:

Руководитель проекта ООО «КуКГЕОСТРОЙ» Шевчук К.А. приказ №2-МВМ от 01.07.2023г.

(должность, фамилия, инициалы, реквизиты распорядительного документа, подтверждающего полномочия)

Представитель лица, осуществляющего строительство, по вопросам строительного контроля (специалист по организации строительства): Заместитель руководителя проекта ООО «ШЕЛПРОК» Коршаков А.А. приказ №4 от 01.08.2023г., идентификационный номер НОСТРОЙ С-77-133381 от 02.02.2018г.

(должность, фамилия, инициалы, идентификационный номер в национальном реестре специалистов в области строительства, реквизиты распорядительного документа, подтверждающего полномочия)

Представитель лица, осуществляющего подготовку проектной документации:

--

(должность, фамилия, инициалы, реквизиты распорядительного документа, подтверждающего полномочия, с указанием наименования, ОГРН, ИНН, места нахождения юридического лица, фамилии, имени, отчества, адреса места жительства, ОГНИП, ИНН индивидуального предпринимателя, наименования, ОГРН, ИНН саморегулируемой организации, членом которой является указанное юридическое лицо, индивидуальный предприниматель)

Представитель лица, выполнившего работы, подлежащие освидетельствованию:

Начальник участка ООО «ШЕЛПРОК» Перевизнык А.П., приказ №1 от 01.08.2023г., ОГРН 1237700462427, ИНН 9726048866, 117535, г. Москва, муниципальный округ «Чертаново Южное», проезд 3-й Дорожный, д. 6, к. 2

(должность, фамилия, инициалы, реквизиты распорядительного документа, подтверждающего полномочия, с указанием наименования, ОГРН, ИНН, места нахождения юридического лица, фамилии, имени, отчества, адреса места жительства, ОГНИП, ИНН индивидуального предпринимателя)

а также иные представители лиц, участвующих в освидетельствовании:

Главный инженер ООО "ЭлектроЭнергетика" Юрченко В. И., приказ № 1/08 от 04.08.2023г., ОГРН 1175074004698, ИНН 5037011400, 142281, Московская обл., г. Протвино, Кременковское ш., д. 5

(должность с указанием наименования организации, фамилия, инициалы, реквизиты распорядительного документа, подтверждающего полномочия)

произвели осмотр работ, выполненных

ООО "ШЕЛПРОК"

(наименование лица, выполнившего работы, подлежащие освидетельствованию)

и составили настоящий акт о нижеследующем:

1. К освидетельствованию предъявлены следующие работы:

Устройство новой рельсоопальной решетки на деревянных шпалах пути №2 на участке т.1-т.2

(наименование скрытых работ)

2. Работы выполнены по проектной документации

131-23-ПЖ «Ж/Д пути от испытательного центра до обкаточной линии с удлинением трансбордера, расположенные по адресу: Московская область, г. Мытищи, ул. Колонцова, 4. Железнодорожные пути». Руководитель проекта В. Е. Липатов.

(номер, другие реквизиты чертежа, наименование проектной и/или рабочей документации, сведения о лицах, осуществляющих подготовку раздела проектной и/или рабочей документации)

3. При выполнении работ применены:

Клемма ПК-65 – паспорт качества № 1109.1 от 11.09.2023г.; подкладка КД-65 - паспорт качества № 1109.3 от 11.09.2023г., паспорт качества № 1112 от 12.09.2023г., паспорт качества № 1106 от 11.09.2023г.; рельсы железнодорожные Р65- паспорт качества №50882 от 21.08.2023г.; шпалы деревянные (160х230х2750) - сертификат качества №294 от 26.08.2023г.

(наименование строительных материалов (изделий), реквизиты сертификатов и/или других документов, подтверждающих их качество и безопасность)

4. Предъявлены документы, подтверждающие соответствие работ предъявляемым требованиям:

Исполнительная схема №15 Устройство новой рельсошпальной решетки на деревянных шпалах пути №2 на участке т.1-т.2

(исполнительные схемы и чертежи, результаты экспертиз, обследований, лабораторных и иных испытаний выполненных работ, проведенных в процессе строительного контроля)

5. Даты: начала работ: «02» октября 2023 г.

окончания работ: «03» октября 2023 г.

6. Работы выполнены в соответствии: 131-23-ПЖ «Ж/Д пути от испытательного центра до обкаточной линии с удлинением трансбордера, расположенные по адресу: Московская область, г. Мытищи, ул. Колонцова, 4. Железнодорожные пути». СП 37.13330.2012 «Промышленный транспорт», СП 119.13330.2017 «Железные дороги колеи 1520 мм»

(наименования и структурные единицы технических регламентов, иных нормативных правовых актов, разделы проектной и/или рабочей документации)

7. Разрешается производство последующих работ

Балластировка, выправка и рихтовка ж/д пути №2

(наименование работ, конструкций, участков сетей инженерно-технического обеспечения)

Дополнительные сведения: отсутствуют

Акт составлен в 5 (пяти) экземплярах.

Приложения:

1. Исполнительная схема №15 Устройство новой рельсошпальной решетки на деревянных шпалах пути №2 на участке т.1-т.2

2. Паспорт качества № 1109.1 от 11.09.2023г.

3. Паспорт качества № 1109.3 от 11.09.2023г.

4. Паспорт качества № 1112 от 12.09.2023г.

5. Паспорт качества № 1106 от 11.09.2023г.

6. Паспорт качества №50882 от 21.08.2023г.

7. Сертификат качества №294 от 26.08.2023г.

Представитель застройщика (технического заказчика, эксплуатирующей организации или регионального оператора) по вопросам строительного контроля

Дураев В. Ю.

(фамилия, инициалы, подпись)

Представитель лица, осуществляющего строительство

Шевчук К. А.

(фамилия, инициалы, подпись)

Представитель лица, осуществляющего строительство, по вопросам строительного контроля (специалист по организации строительства)

Коршаков А. А.

(фамилия, инициалы, подпись)

Представитель лица, осуществляющего подготовку проектной документации

(фамилия, инициалы, подпись)

Представитель лица, выполнившего работы, подлежащие освидетельствованию


Перевизник А. П.

(фамилия, инициалы, подпись)

Представители иных лиц

Юрченко В. И.

(фамилия, инициалы, подпись)

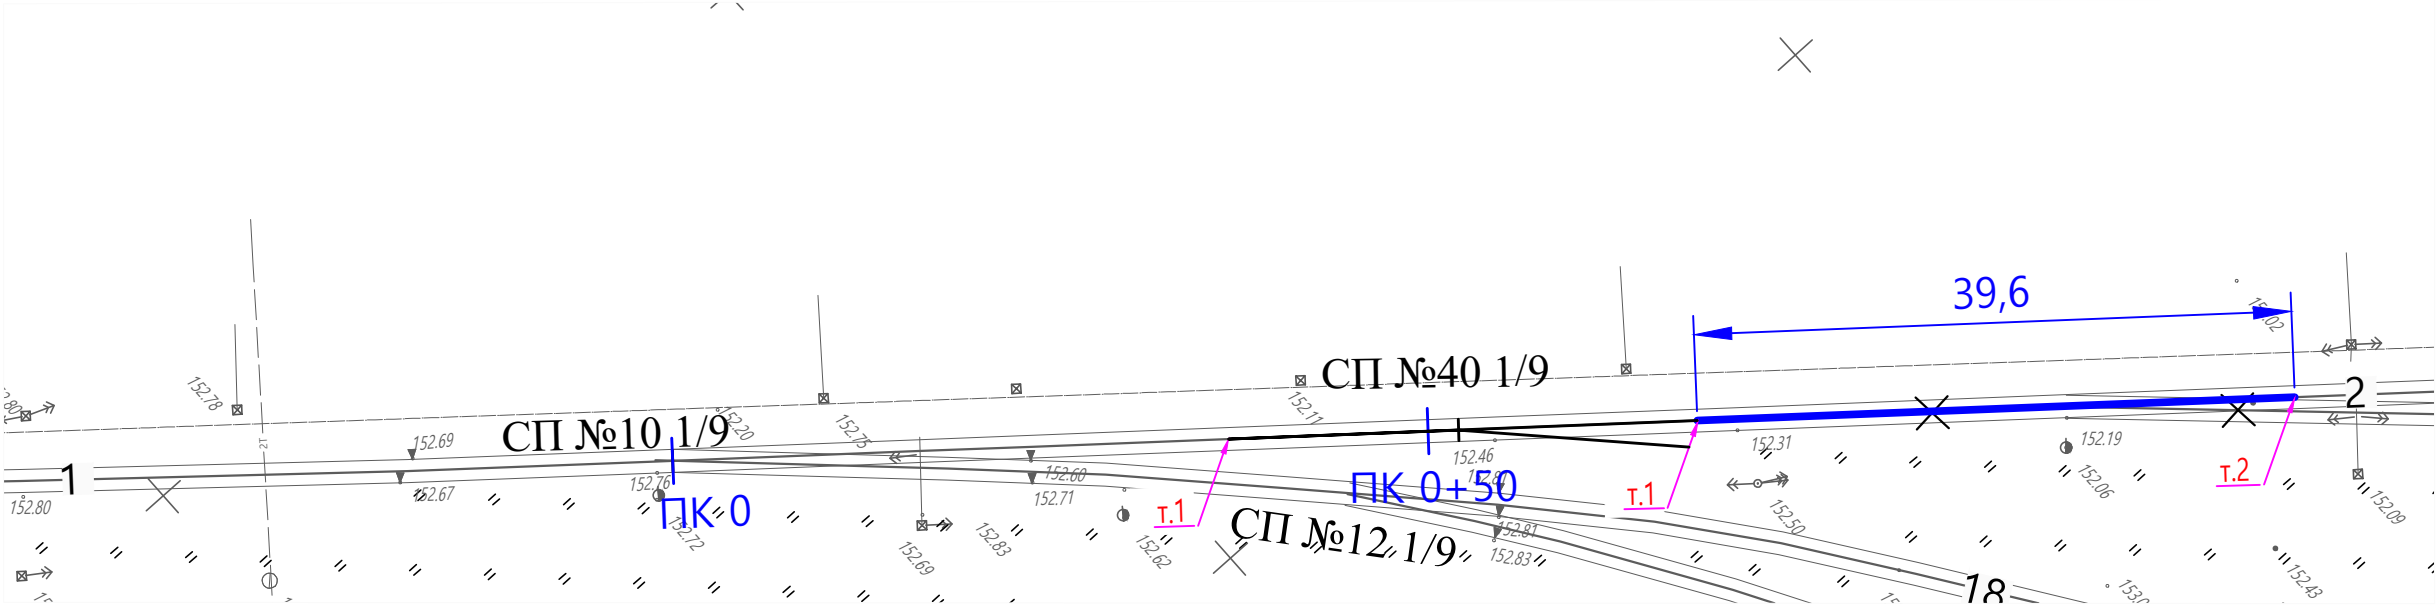

Условные обозначения:

- Укладка рельсошпальной решетки на деревянных шпалах (т.1 - т.2)

Путь II (39,6 м) Укладка рельсошпальной решетки на деревянных шпалах

Длина пути:	39,6			
	Наименование	м., кг	м	Итого,кг
рельс	P65	65	79,2	5148

Количество стыков:	5			
	Наименование	шт., кг	шт	Итого,кг
накладки	P-65	29,260	20	585,2
болт стыковой	27х160	0,800	60	48,0
гайка	M27	0,222	60	13,3
шайба	M27	0,130	60	7,8
Сумма			200	654,3

Комплект крепления КД-65 на длину пути	73			
	Наименование	шт., кг	шт	Итого,кг
шпалы деревянные (160х230х2750)	II тип	70,0	73	5110,0
Гайка для болтов клеммных и закладных	M22	0,123	292	35,9
Шайба двухвитковая	M25	0,116	292	33,9
Клемма промежуточная	ПК	0,640	292	186,9
Шуруп путевой	M24х170	0,590	584	344,6
Болт клеммный свободный	M22х75	0,345	292	100,7
Подкладка	КД-65	9,700	146	1416,2
Прокладка нашпальная (КД-65)	ЦП-361	0,660	146	96,4
Прокладка подрельсовая (КД-65)	ЦП-363	0,250	146	36,5
Сумма			2263,0	7361,0

					2023	131-23-ПЖ				
						Ж/д пути от испытательного центра до обкаточной линии с удлинением трансбордера, расположенные по адресу: Московская область, г.о. Мытищи, ул. Колонцова, 4.				
Изм.	Кол.уч.	Лист	№ док.	Подпись	Дата					
Вед.инженер	Дураев				03.10	Железнодорожные пути.		Стадия	Лист	Листов
								ИД	1	1
Рук.проекта	Шевчук				03.10	Исполнительная схема №15 Устройство новой рельсошпальной решетки на деревянных шпалах пути №2 на участке т.1-т.2		ООО "КИКГЕОСТРОЙ"		
Зам.рук.пр.	Коршаков				03.10					
Нач.участка	Перевизнык				03.10					
Гл.инженер	Юрченко				03.10					

С

Паспорт качества № 1109.1

ОТК-09/Р5 от 19.05.2022

ООО "Нижнесалдинский металлургический завод"
624742, г.Нижняя Салда, ул. Энгельса, 1
Отгрузка по договору № от 2023 г.

Грузоотправитель Акционерное общество Управляющая Компания "Металлинвест" 622001, Свердловская обл, Нижний Тагил г, Долгая, дом № 5 (3435) 49-57-70
Грузополучатель Акционерное общество "Метровагонмаш"

Дата выписки: 11.09.2023
Вагон (машина) H868HX196
Код способа отправления: 2

Адрес 141009, Московская обл, Домодедовский р-н, Мытищи г, Колонцова ул, дом № 4 тел.+7 (498) 687-45-55
грузополучателя
Код получателя
Конечный Метровагонмаш АО ИНН 5029006702 КПП 997450001
получатель

Наименование продукции: КЛЕММА ПК-65

Выдан 02.03.2020г. Сертификат соответствия № ЕАЭС RU C-RU.ЖТ02.В.00373/20
Действителен до 01.03.2025 г. , серия RU № 0201974

НД (ГОСТ, ТУ) : ГОСТ 22343-2014 ГОСТ 380-2005

№ п/п	Марка стали	Условное обозначение продукции	Номер партии	Фактическая масса продукции в тоннах	Категория	Степень точности
1	СТ4СП	КЛЕММА ПК	175	5.860	2	
ИТОГО				5.860		



По вопросам несоответствия товара по качеству или количеству обращаться в ООО "НСМЗ" на адрес info@nsmz.pro

В результате испытаний и освидетельствования указанные в паспорте клеммы ПК сертифицированы (декларированы), признаны годными и соответствуют требованиям 1 сорта ГОСТ 22343-2014
Гарантийный срок службы клемм ПК с момента укладки в путь при условии соблюдения установленных правил транспортирования, выгрузки, хранения, сборки, укладки, эксплуатации и текущего содержания пути составляет пять лет

Способ утилизации-передача потребителям для использования в производстве в качестве металлургического сырья (код отхода - 4 61 010 01 20 5, класс опасности для окружающей среды - 5 (малоопасен).

Назначенный срок службы, по истечению которого клеммы ПК считаются непригодными для использования по назначению и подлежат замене, составляет 15 лет.



Представитель ОТК

подпись

Зарубина П.Ю.

расшифровка подписи

Дата печати 11.09.2023

С

Паспорт качества № 1109.3

ОТК-09/Р5 от 19.05.2022

ООО "Нижнесалдинский металлургический завод"
624742, г.Нижняя Салда, ул. Энгельса, 1
Отгрузка по договору № от 2023 г.

Грузоотправитель Акционерное общество Управляющая Компания "Металлинвест" 622001, Свердловская обл, Нижний Тагил г, Долгая, дом № 5 (3435) 49-57-70
Грузополучатель Акционерное общество "Метровагонмаш"

Дата выписки: 11.09.2023

Вагон (машина) H868HX196

Код способа отправления: 2

Адрес 141009, Московская обл, Домодедовский р-н, Мытищи г, Колонцова ул, дом № 4 тел.+7 (498) 687-45-55
грузополучателя

Код получателя

Конечный Метровагонмаш АО ИНН 5029006702 КПП 997450001
получатель

Наименование продукции: ПОДКЛАДКА КД-65

Выдан 30.07.2020г. Сертификат соответствия № ЕАЭС RU C-RU.ЖТ02.В.00488/20
Действителен до 29.07.2025 г. , серия RU № 0241338

НД (ГОСТ, ТУ) : ГОСТ 16277-2016, ТУ 14-2Р-294-2005 ГОСТ 380-2005

№ п/п	Марка стали	Тип продукции	Номер партии	Фактическая масса продукции в тоннах	Сорт	Степень точности
1	СТЗСП	КД-65	113	13.000	1	Повышенная
ИТОГО				13.000		



По вопросам несоответствия товара по качеству или количеству обращаться в ООО "НСМЗ" на адрес info@nsmz.pro

В результате испытаний и освидетельствования указанные в паспорте подкладки КД-65 сертифицированы (декларированы), признаны годными и соответствуют требованиям 1 сорта ГОСТ 16277-2016, ТУ 14-2Р-294-2005

Гарантийный срок службы подкладок КД-65 с момента укладки в путь при условии соблюдения установленных правил транспортирования, выгрузки, хранения, сборки, укладки, эксплуатации и текущего содержания пути составляет десять лет

Способ утилизации-передача потребителям для использования в производстве в качестве металлургического сырья (код отхода - 4 61 010 01 20 5, класс опасности для окружающей среды - 5 (малоопасен).

Назначенный срок службы, по истечению которого подкладки считаются непригодными для использования по назначению и подлежат замене, составляет 15 лет.



Представитель ОТК

подпись

Зарубина Л.Ю.

расшифровка подписи

Дата печати 11.09.2023

С

Паспорт качества № 1112

ОТК-09/Р5 от 19.05.2022

ООО "Нижнесалдинский металлургический завод"
624742, г.Нижняя Салда, ул. Энгельса, 1
Отгрузка по договору № от 2023 г.

Грузоотправитель Акционерное общество Управляющая Компания "Металлинвест" 622001, Свердловская обл, Нижний Тагил г, Долгая, дом № 5 (3435) 49-57-70
Грузополучатель Акционерное общество "Метровагонмаш"

Дата выписки: 12.09.2023
Вагон (машина) Т914КС/31
Код способа отправления: 2

Адрес грузополучателя 141009, Московская обл, Домодедовский р-н, Мытищи г, Колонцова ул, дом № 4 тел.+7 (498) 687-45-55
Код получателя
Конечный получатель Метровагонмаш АО ИНН 5029006702 КПП 997450001

Наименование продукции: ПОДКЛАДКА КД-65

Выдан 30.07.2020г. Сертификат соответствия № ЕАЭС RU C-RU.ЖТ02.В.00488/20
Действителен до 29.07.2025 г. , серия RU № 0241338

НД (ГОСТ, ТУ) : ГОСТ 16277-2016, ТУ 14-2Р-294-2005 ГОСТ 380-2005

№ п/п	Марка стали	Тип продукции	Номер партии	Фактическая масса продукции в тоннах	Сорт	Степень точности
1	СТЗСП	КД-65	113	2.280	1	Повышенная
2	СТЗСП	КД-65	114	8.000	1	Повышенная

ИТОГО 10.280



По вопросам несоответствия товара по качеству или количеству обращаться в ООО "НСМЗ" на адрес info@nsmz.pro

В результате испытаний и освидетельствования указанные в паспорте подкладки КД-65 сертифицированы (декларированы), признаны годными и соответствуют требованиям 1 сорта ГОСТ 16277-2016, ТУ 14-2Р-294-2005

Гарантийный срок службы подкладок КД-65 с момента укладки в путь при условии соблюдения установленных правил транспортирования, выгрузки, хранения, сборки, укладки, эксплуатации и текущего содержания пути составляет десять лет

Способ утилизации-передача потребителям для использования в производстве в качестве металлургического сырья (код отхода - 4 61 010 01 20 5, класс опасности для окружающей среды - 5 (малоопасен).

Назначенный срок службы, по истечению которого подкладки считаются непригодными для использования по назначению и подлежат замене, составляет 15 лет.



Представитель ОТК

Замураева С.В.
подпись

Замураева С.В.

расшифровка подписи

Дата печати 12.09.2023

С

Паспорт качества № 1106

ОТК-09/Р5 от 19.05.2022

ООО "Нижнесалдинский металлургический завод"
624742, г.Нижняя Салда, ул. Энгельса, 1
Отгрузка по договору № от 2023 г.

Грузоотправитель Акционерное общество Управляющая Компания "Металлинвест" 622001, Свердловская обл, Нижний Тагил г, Долгая, дом № 5 (3435) 49-57-70

Грузополучатель Акционерное общество "Метровагонмаш"

Дата выписки: 11.09.2023

Вагон (машина) В101АК977

Код способа отправления: 2

Адрес 141009, Московская обл, Домодедовский р-н, Мытищи г, Колонцова ул, дом № 4 тел.+7 (498) 687-45-55
грузополучателя

Код получателя

Конечный Метровагонмаш АО ИНН 5029006702 КПП 997450001
получатель

Выдан 30.07.2020г. Сертификат соответствия № ЕАЭС RU C-RU.ЖТ02.В.00488/20
Действителен до 29.07.2025 г. , серия RU № 0241338

Наименование продукции: ПОДКЛАДКА КД-65

НД (ГОСТ, ТУ) : ГОСТ 16277-2016, ТУ 14-2Р-294-2005 ГОСТ 380-2005

№ п/п	Марка стали	Тип продукции	Номер партии	Фактическая масса продукции в тоннах	Сорт	Степень точности
1	СТЗСП	КД-65	110	8.000	1	Повышенная
2	СТЗСП	КД-65	111	4.000	1	Повышенная
3	СТЗСП	КД-65	112	8.000	1	Повышенная

ИТОГО 20.000

По вопросам несоответствия товара по качеству или количеству обращаться в ООО "НСМЗ" на адрес info@nsmz.pro

В результате испытаний и освидетельствования указанные в паспорте подкладки КД-65 сертифицированы (декларированы), признаны годными и соответствуют требованиям 1 сорта ГОСТ 16277-2016, ТУ 14-2Р-294-2005

Гарантийный срок службы подкладок КД-65 с момента укладки в путь при условии соблюдения установленных правил транспортирования, выгрузки, хранения, сборки, укладки, эксплуатации и текущего содержания пути составляет десять лет

Способ утилизации-передача потребителям для использования в производстве в качестве металлургического сырья (код отхода - 4 61 010 01 20 5, класс опасности для окружающей среды - 5 (малоопасен).

Назначенный срок службы, по истечению которого подкладки считаются непригодными для использования по назначению и подлежат замене, составляет 15 лет.



Представитель ОТК

подпись

Зарубина Л.Ю.

расшифровка подписи

Дата печати 11.09.2023

ПАСПОРТ КАЧЕСТВА № 50882 ОТ 21.08.2023 Г.

Изготовитель АО "ЕВРАЗ НТМК"

350092381

Наименование продукции: **рельсы железнодорожные широкой колеи**

Нормативная документация: **ГОСТ Р 51685-2013**

Тип рельса : **P65**

Марка стали: **K76Ф**

Заказ: **Z231361729.10**

В адрес: **АО "Метровагонмаш"**

Плательщик: **Россия 121353 г. Москва ул. Беловежская, д. 4**

Вагон (номер сцепа): **59392464**

Дата отгрузки: **21.08.2023**

Цех, стан: **015**



АО "ЕВРАЗ НИЖНЕТАГИЛЬСКИЙ МЕТАЛЛУРГИЧЕСКИЙ КОМБИНАТ"
Управление технического контроля

В результате освидетельствования и испытаний указанные в паспорте качества рельсы признаны годными

соответствующим требованиям ГОСТ Р 51685-2013 рельсы Р-65, замаркированы краской в соответствии с ГОСТ Р 51685-2013. Дата выдачи сертификата соответствия 27.06. 2023г. Учетный номер сертификата соответствия № 0445513 Регистрационный номер №ЕАЭС RU С- RU.ЖТ01.В.00184/23

Сертификат действителен по 26.06.2028г.

Вид документа качества 3.1

Указанная в паспорте качества продукция произведена в соответствии с технологической документацией. Приемочный контроль рельсов выполнен Управлением технического контроля АО "ЕВРАЗ НТМК"

1. Маркировка

1.1. Выпуклая (на шейке с одной стороны рельса)

Обозначение предприятия-изготовителя	Месяц прокатки (римскими цифрами)	Год прокатки	Тип рельсов	Направление прокатки (острие направления стрелки указывает на передний конец рельса по ходу прокатки)
Т	IV, V, VI, VII	2023	P65	<--

1.2. Клеймением (со стороны, противоположной выпуклой маркировке)

Вдавленная маркировка	
- обозначение способа выплавки;	- номер ручья;
- номер плавки (последние пять цифр);	- номер заготовки в ручье.
- обозначение рельса в раскате;	

1.3. Краской

Назначение маркировки	Место нанесения краски	Цвет
Единый знак обращения продукции на рынке государств-членов ТС	Шейка рельса со стороны вдавленной маркировки на расстоянии 0,5-0,7 м от торца	белый
По требованию заказа	Обводка приемочных клейм, нанесенных на торце рельса	белый
Личное клеймо контролера УТК	На боковой поверхности шейки на расстоянии не более 200мм	белый
Доп. требования заказа	Полоса на расстоянии 0,7-1,0 м (по головке и шейки) от торца рельса на котором нанесены приемочные клейма	белый

Правила приемки



Приемка по качеству

Проводится в стадии поставки, за исключением скрытых недостатков товара, согласно требованиям стандартов (ГОСТы РФ, ТУ, ТС и тд), оговоренных условиями договора.



Приемка по количеству

Проводится путём провешивания и подсчётом количества мест, штук, (если их количество указано), согласно требованиям стандартов (ГОСТы, ТУ, ТС и тд), оговоренных условиями договора.

Чтобы избежать принятия неверных решений, соблюдайте правила приемки товара.

Ответственность



Составить первичный акт

О выявленном несоответствии с указанием обоснований и подписью представителя перевозчика, с фото в стадии поставки.



В течение 24 часов

Направить уведомление о вызове представителя Поставщика с приложением первичного акта; убедиться в наличии подписей всех ответственных лиц, а также в отметке в транспортной накладной и подтверждающих документах; фото бирок, фото дефекта, фото Товара в стадии поставки, протоколы замеров и тд.

Остановите приемку при выявлении каких-либо несоответствий по качеству или количеству.

Обратите внимание



Отклонением не является

Если разница в весе Груза, выявленная у Получателя, не превышает значений предельного расхождения в результатах определения массы нетто такого Груза.



Браком не является

Если выявленное у Получателя несоответствие не регламентируется требованиями стандартов (ГОСТы, ТУ, ТС и тд).



Покупатель возмещает

Поставщику документально подтвержденные расходы на организацию поездки представителя Поставщика для участия в приемке Товара, в том числе стоимость проживания, транспортные расходы, суточные, если Покупатель, несмотря на ответ Поставщика о направлении представителя для участия в приемке или до истечения срока явки представителя, осуществит приемку Товара и/или распорядится Товаром.



Обеспечить

- сохранность претензионного груза;
- встречу, проживание и условия приёмки Товара с представителями Поставщика;
- по результатам совместной приёмки Товара направить официальную претензию в срок, оговоренный условиями Договора.

QR-код для перехода в чат-бот по претензионной работе



Telegram



Viber

Видеоролик по приемке продукции



2. Отгружено

№ пп	Номер плавки	Категория рельсов	Длина (мм)	Кол. шт.	Метраж (м)	Масса нетто (т)	Класс профиля	Класс прямоли- нейности	Класс качества поверхности	Наличие болтовых отверстий	Способ разлив- ки
1	315246	НТ260	12500	8	100	6.445	У	С	Р	с отверстиями	НЛЗ
2	315248	НТ260	12500	5	62.50	4.028	У	С	Р	с отверстиями	НЛЗ
3	315250	НТ260	12500	16	200	12.890	У	С	Р	с отверстиями	НЛЗ
4	323858	НТ260	12500	4	50	3.222	У	С	Р	с отверстиями	НЛЗ
5	323861	НТ260	12500	2	25	1.612	У	С	Р	с отверстиями	НЛЗ
6	325432	НТ260	12500	13	162.50	10.473	У	С	Р	с отверстиями	НЛЗ
7	325466	НТ260	12500	6	75	4.833	У	С	Р	с отверстиями	НЛЗ
8	332842	НТ260	12500	1	12.50	0.806	У	С	Р	с отверстиями	НЛЗ
9	333556	НТ260	12500	2	25	1.611	У	С	Р	с отверстиями	НЛЗ
10	333618	НТ260	12500	1	12.50	0.806	У	С	Р	с отверстиями	НЛЗ
11	335102	НТ260	12500	14	175	11.279	У	С	Р	с отверстиями	НЛЗ
12	335150	НТ260	12500	12	150	9.667	У	С	Р	с отверстиями	НЛЗ
Итого				84	1050	67.672					

Всего рельсов (штук) : Восемьдесят четыре

Общий вес (килограмм) : Шестьдесят семь тысяч шестьсот семьдесят два

Общий метраж (метров) : Одна тысяча пятьдесят

№ стр.	Дополнительные условия поставки	Значение	№ стр.	Дополнительные условия поставки	Значение
	Вакуумирование			Максимальное значение магнитной индукции составило 4,58 мТл; требуется размагничивание	
	Наличие отверстий	С отверстиями 3/2		Номер приказа	0020687232.1

Основные результаты приемосдаточных испытаний приведены в пункте 3 настоящего паспорта качества.

Паспорт качества составлен в 3 (трех) экземплярах, имеющих одинаковую юридическую силу.

Ксерокопии паспорта не действительны.

При переписке по вопросам качества ссылаться на номер паспорта.

Условия утилизации: По истечению срока службы рельсы подлежат списанию и утилизации в качестве вторичного черного металлолома,

Способ утилизации: Передача физическим или юридическим лицам для использования в производстве вторичного лома или шихты.

Количество страниц с приложением: 3

По вопросам несоответствия товара по качеству или количеству обращаться в ООО "ТК ЕВРАЗ" на адрес: <https://www.evraz.com/ru/products/claims/>. Подлинность сертификата качества можно проверить по адресу: <https://www.evraz.com/ru/products/certificates-check/>. Вес нетто продукции определен на ж.д весах с предельной погрешностью - 0.8%. Вес, указанный на бирках, является справочной величиной.

Дырнаева О.А.

Представитель УТК АО "ЕВРАЗ

НТМК"

Должность

Ф.И.О.

Контролер в производстве черных
металлов (аттестация)
Дырнаева О.А.

Дата печати 21.08.2023 22:16



3. Основные результаты приемо-сдаточных испытаний

3.1 Химический состав стали

Плавка	C %	Mn %	Si %	P %	S %	Cr %	Ni %	Cu %	Al %	V %	Ti %	H (ppm)	O2
315246	0.77	0.87	0.33	0.017	0.0039	0.029	0.046	< 0.005	0.0032	0.036	0.0022	1.425	
315248	0.78	0.86	0.32	0.015	0.0042	0.036	0.046	< 0.005	0.0036	0.036	0.0026	1.1	
315250	0.77	0.87	0.31	0.014	0.0051	0.039	0.046	< 0.005	0.0031	0.037	0.0021	1.189	
323858	0.77	0.90	0.33	0.018	0.011	0.025	0.047	0.006	0.0023	0.034	0.0026	1.079	
323861	0.77	0.89	0.34	0.016	0.012	0.026	0.047	0.006	0.0025	0.035	0.0024	1.366	
325432	0.77	0.87	0.35	0.016	0.0077	0.024	0.047	0.006	0.0030	0.035	0.0022	1.122	0.0010
325466	0.78	0.88	0.35	0.020	0.0064	0.023	0.043	< 0.005	0.0040	0.034	0.0029	1.256	
332842	0.77	0.88	0.35	0.017	0.011	0.022	0.044	0.008	0.0034	0.032	0.0031	0.976	
333556	0.76	0.88	0.37	0.018	0.0055	0.023	0.048	0.006	0.0034	0.038	0.0034	1.236	
333618	0.80	0.90	0.37	0.013	0.0061	0.036	0.050	< 0.005	0.0032	0.039	0.0030	1.063	
335102	0.77	0.88	0.32	0.016	0.0050	0.027	0.046	0.005	0.0028	0.039	0.0021	1.621	
335150	0.79	0.87	0.34	0.015	0.0058	0.036	0.044	< 0.005	0.0038	0.033	0.0026	1.934	0.0014

3.2 Физико-механические свойства

Плавка	Загрязненность неметал. включениями	Макроструктура	Временное сопротивление, GB, Н/мм2	Предел текучести, G0.2, Н/мм2	Относительное удлинение, δ, %	Копровая прочность	Твердость на поверхности катания головки, НВ	Глубина обезуглероженного слоя
315246							269	
315248							271	
315250							270	
323858							284	
323861							290	
325432	Уд		1007	584	29	Уд	268	0,5
325466							271	
332842							281	
333556							289	
333618							275	
335102							274	
335150		Уд					271	

3.3 Неразрушающий контроль

3.3.1 Все рельсы указанные в паспорте качества прошли контроль на установке СОНОТРОН-880 - по результатам контроля признаны годными

3.3.2 Все рельсы указанные в паспорте качества прошли контроль на установке УКР-645 по результатам контроля признаны годными

Представитель УТК

АО "ЕВРАЗ НТМК"

Должность

Ф.И.О.

Контролер в производстве черных металлов (аттестация)
Дырнаева О. А.

Дырнаева О.А.

Дата печати 21.08.2023 22:16





МИНИСТЕРСТВА ТРАНСПОРТУ И КОМУНИКАЦЫЙ
РЕСПУБЛІКІ БЕЛАРУСЬ



АДКРЫТАЕ АКЦЫЯНЕРНАЕ ТАВАРЫСТВА
«БАРЫСАЎСКІ
ШПАЛАПРОПІТНЫ ЗАВОД»



26.08.2023 г. № 294



г. Барысаў



Страна назначения РОССИЙСКАЯ ФЕДЕРАЦИЯ



СЕРТИФИКАТ КАЧЕСТВА

Наименование продукции:

1. Шпалы деревянные пропитанные для железных дорог широкой колеи, тип 2, ГОСТ Р 58615-2019.

Порода древесины: хвойные породы (сосна, ель).

Поставщик: ОАО «Борисовский шпалопропиточный завод» 222516, Минская область, г. Борисов, ул. Сенная, 5.

Покупатель/плательщик: АО «НТПК» 197374, Российская Федерация, г. Санкт-Петербург, ул. Савушкина, д. 89, литер А, помещение 15-Н, кабинет 46.

Грузополучатель: АО «Метровагонмаш»

Адрес грузополучателя:

Российская Федерация, Московская область, г. Мытищи, ул. Колонцова, д. 4.

Марка транспорта: полувагон № 64416936

Номер операции/дата изготовления: 1944 от 25.08.23 1948, 950 от 26.08.23

Акт отбора проб № 294 от « 26 » августа 2023 г.

Размеры: шпалы тип 2 – 160x230x2750мм.

Количество продукции: шпалы - 763 штук.

Сертификат соответствия выдан ФБУ «РС ФЖТ»:

для шпал пропитанных № ССЖТ ВУ.ЖТ02.Г.01366, действителен до 08 октября 2023г.

Декларация соответствует требованиям технического регламента ТР ТС 003/2011

«О безопасности инфраструктуры железнодорожного транспорта»:

Для шпал пропитанных ЕАЭС ВУ/112 11.01. ТР003 096.01 00034, действительна по 11.02.2027 г.

ПОКАЗАТЕЛИ КАЧЕСТВА ПРОДУКЦИИ:

Указанная в настоящем сертификате продукция, пропитана автоклавным защитным средством на основе сланцевого масла по ГОСТ 20022.5-93, соответствует ГОСТ 58615-2019, требованиям ТУ ВУ 600012389.022-2010, ТР ТС 003/2011, гарантия 2 года. Продукция прошла приемосдаточный контроль. Наличие (отсутствие) наклочки.

ДОПОЛНИТЕЛЬНЫЕ ПРИМЕЧАНИЯ:

Содержание цезия - 137 в продукции составляет до 250 Бк/кг,

При допустимом уровне 1850 Бк/кг.

Не превышает допустимые нормы.


Инженер по качеству

Мастер участка пропитки



/Т.А. Невская /

/В.В. Аленишко/

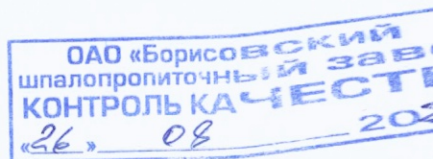

Объект капитального строительства:

«Ж/Д пути от испытательного центра до обкаточной линии с удлинением трансбордера, расположенные по адресу: Московская область, г. Мытищи, ул. Колонцова, 4», территория завода АО «МЕТРОВАГОНМАШ»

(наименование проектной документации, почтовый или строительный адрес объекта капитального строительства)

Застройщик (технический заказчик, эксплуатирующая организация или региональный оператор):

ООО «Проминжиниринг», ИНН 7734001650, ОГРН 11477481394406, КПП 770801001, 107140, г. Москва,

ул. Русаковская, д.13, помещение ХХ-4, тел. +7(495) 909-93-48, член саморегулируемой Ассоциации строителей

«Саморегулируемая организация «Строительные допуски», ИНН 7714322214, ОГРН 107799011045, регистрационный номер СРО-С-187-26012010 от 27.07.2018г.

(фамилия, имя, отчество, адрес места жительства, ОГНИП, ИНН индивидуального предпринимателя, наименование, ОГРН, ИНН, место нахождения юридического лица, телефон/факс, наименование, ОГРН, ИНН саморегулируемой организации, членом которой является – для индивидуальных предпринимателей и юридических лиц; фамилия, имя, отчество, паспортные данные, адрес места жительства, телефон/факс – для физических лиц, не являющихся индивидуальными предпринимателями)

Лицо, осуществляющее строительство: ООО «КуКГЕОСТРОЙ», ОГРН 1127747247704, ИНН 7709918820, 109004, Г.МОСКВА, УЛ. ЗЕМЛЯНОЙ ВАЛ, Д.65, КВ.59, тел. +7 (495) 915-24-71, член саморегулируемой ассоциации СРО «МАС» регистрационный номер СРО-С-148-24122009 от 12.03.2013г.

(фамилия, имя, отчество, адрес места жительства, ОГНИП, ИНН индивидуального предпринимателя, наименование, ОГРН, ИНН, место нахождения юридического лица, телефон/факс, наименование, ОГРН, ИНН саморегулируемой организации, членом которой является)

Лицо, осуществляющее подготовку проектной документации: ООО «КуКГЕОСТРОЙ», ОГРН 1127747247704, ИНН 7709918820, 109004, Г.МОСКВА, УЛ. ЗЕМЛЯНОЙ ВАЛ, Д.65, КВ.59, тел. +7 (495) 915-24-71, член саморегулируемой ассоциации СРО «Объединение проектировщиков «УниверсалПроект», регистрационный номер СРО-П-179-12122012 от 20.10.2022г.

(фамилия, имя, отчество, адрес места жительства, ОГНИП, ИНН индивидуального предпринимателя, наименование, ОГРН, ИНН, место нахождения юридического лица, телефон/факс, наименование, ОГРН, ИНН саморегулируемой организации, членом которой является)

Лицо, осуществляющее строительство, выполнившее работы, подлежащие освидетельствованию: ООО «ШЕЛПРОКК», ОГРН 1237700462427, ИНН 9726048866, 117535, Г.МОСКВА, МУНИЦИПАЛЬНЫЙ ОКРУГ ЧЕРТАНОВО ЮЖНОЕ, ПРОЕЗД 3-Й ДОРОЖНЫЙ, Д. 6, К. 2, член саморегулируемой ассоциации «Архитектурное наследие», регистрационный номер СРО-С-230-07092010 от 01.08.2023г.

(фамилия, имя, отчество, адрес места жительства, ОГНИП, ИНН индивидуального предпринимателя, наименование, ОГРН, ИНН, место нахождения юридического лица, телефон/факс, наименование, ОГРН, ИНН саморегулируемой организации, членом которой является)

АКТ**освидетельствования скрытых работ**

№ 131-23-ПЖ-16

"05" октября 2023г.

(дата составления акта)

Представитель застройщика (технического заказчика, эксплуатирующей организации или регионального оператора) по вопросам строительного контроля:

Ведущий инженер строительного контроля ООО «Проминжиниринг» Дураев В. Ю., приказ №5 от 03.08.2023г.

ОГРН 11477481394406, ИНН 7734001650, 107140, г. Москва, ул. Русаковская, д.13, помещение ХХ-4

(должность, фамилия, инициалы, идентификационный номер в национальном реестре специалистов в области строительства, реквизиты распорядительного документа, подтверждающего полномочия, с указанием наименования, ОГРН, ИНН, места нахождения юридического лица, фамилии, имени, отчества, адреса места жительства, ОГНИП, ИНН индивидуального предпринимателя)

Представитель лица, осуществляющего строительство:

Руководитель проекта ООО «КуКГЕОСТРОЙ» Шевчук К.А. приказ №2-МВМ от 01.07.2023г.

(должность, фамилия, инициалы, реквизиты распорядительного документа, подтверждающего полномочия)

Представитель лица, осуществляющего строительство, по вопросам строительного контроля (специалист по организации строительства): Заместитель руководителя проекта ООО «ШЕЛПРОКК» Коршаков А.А. приказ №4 от 01.08.2023г., идентификационный номер НОСТРОЙ С-77-133381 от 02.02.2018г.

(должность, фамилия, инициалы, идентификационный номер в национальном реестре специалистов в области строительства, реквизиты распорядительного документа, подтверждающего полномочия)

Представитель лица, осуществляющего подготовку проектной документации:

--

(должность, фамилия, инициалы, реквизиты распорядительного документа, подтверждающего полномочия, с указанием наименования, ОГРН, ИНН, места нахождения юридического лица, фамилии, имени, отчества, адреса места жительства, ОГНИП, ИНН индивидуального предпринимателя, наименования, ОГРН, ИНН саморегулируемой организации, членом которой является указанное юридическое лицо, индивидуальный предприниматель)

Представитель лица, выполнившего работы, подлежащие освидетельствованию:

Начальник участка ООО «ШЕЛПРОКК» Перевизнык А.П., приказ №1 от 01.08.2023г., ОГРН 1237700462427, ИНН 9726048866, 117535, г. Москва, муниципальный округ «Чертаново Южное», проезд 3-й Дорожный, д. 6, к. 2

(должность, фамилия, инициалы, реквизиты распорядительного документа, подтверждающего полномочия, с указанием наименования, ОГРН, ИНН, места нахождения юридического лица, фамилии, имени, отчества, адреса места жительства, ОГНИП, ИНН индивидуального предпринимателя)

а также иные представители лиц, участвующих в освидетельствовании:

Главный инженер ООО "ЭлектроЭнергетика" Юрченко В. И., приказ № 1/08 от 04.08.2023г., ОГРН 1175074004698, ИНН 5037011400, 142281, Московская обл., г. Протвино, Кременковское ш., д. 5

(должность с указанием наименования организации, фамилия, инициалы, реквизиты распорядительного документа, подтверждающего полномочия)

произвели осмотр работ, выполненных

ООО "ШЕЛПРОКК"

(наименование лица, выполнившего работы, подлежащие освидетельствованию)

и составили настоящий акт о нижеследующем:

1. К освидетельствованию предъявлены следующие работы:

Устройство стрелочного перевода СП№42 1/9 на деревянных брусках на участке т.1-т.2

(наименование скрытых работ)

2. Работы выполнены по проектной документации

131-23-ПЖ «Ж/Д пути от испытательного центра до обкаточной линии с удлинением трансбордера, расположенные по адресу: Московская область, г. Мытищи, ул. Колонцова, 4. Железнодорожные пути». Руководитель проекта В. Е. Липатов.

(номер, другие реквизиты чертежа, наименование проектной и/или рабочей документации, сведения о лицах, осуществляющих подготовку раздела проектной и/или рабочей документации)

3. При выполнении работ применены:

Брус деревянный – сертификат качества № 295 от 27.08.2023г., акт отбора проб №295 от 27.08.2023г.,

сертификат соответствия № ССЖТ ВУ.ЖТ02.Г.01368 от 08.10.2020г., декларация о соответствии

№ ЕАЭС № ВУ/112 11.01. ТР003 096.01 00037 от 12.02.2022г.; стрелочный перевод – сертификат соответствия

№ ЕАЭС RU C-RU.ЖТ02.В.00505/20 срок действия с 07.08.2020 по 06.08.2025г.; стрелка типа Р65 марки 1/11-1/9-

формуляр б/н от 15.08.2023г.

(наименование строительных материалов (изделий), реквизиты сертификатов и/или других документов, подтверждающих их качество и безопасность)

4. Предъявлены документы, подтверждающие соответствие работ предъявляемым требованиям:

Исполнительная схема №16 Устройство стрелочного перевода СП№42 1/9 на деревянных брусках на участке т.1-т.2

(исполнительные схемы и чертежи, результаты экспертиз, обследований, лабораторных и иных испытаний выполненных работ, проведенных в процессе)

строительного контроля)

5. Даты: начала работ: «04» октября 2023 г.

окончания работ: «05» октября 2023 г.

6. Работы выполнены в соответствии: 131-23-ПЖ «Ж/Д пути от испытательного центра до обкаточной линии с удлинением трансбордера, расположенные по адресу: Московская область, г. Мытищи, ул. Колонцова, 4. Железнодорожные пути». СП 37.13330.2012 «Промышленный транспорт», СП 119.13330.2017 «Железные дороги колеи 1520 мм»

(наименования и структурные единицы технических регламентов, иных нормативных правовых актов, разделы проектной и/или рабочей документации)

7. Разрешается производство последующих работ

Балластировка и выправка стрелочного перевода СП№42 1/9 на участке т.1-т.2

(наименование работ, конструкций, участков сетей инженерно-технического обеспечения)

Дополнительные сведения: отсутствуют

Акт составлен в 5 (пяти) экземплярах.

Приложения:

1. Исполнительная схема №16 Устройство стрелочного перевода СП№42 1/9 на деревянных брусках на участке т.1-т.2

2. Сертификат качества № 295 от 27.08.2023г.

3. Акт отбора проб №295 от 27.08.2023г.

4. Сертификат соответствия № ССЖТ ВУ.ЖТ02.Г.01368 от 08.10.2020г.

5. Декларация о соответствии № ЕАЭС № ВУ/112 11.01. ТР003 096.01 00037 от 12.02.2022г.

6. Сертификат соответствия № ЕАЭС RU C-RU.ЖТ02.В.00505/20 срок действия с 07.08.2020 по 06.08.2025г.

7. Формуляр б/н от 15.08.2023г.

Представитель застройщика (технического заказчика, эксплуатирующей организации или регионального оператора) по вопросам строительного контроля

Дураев В. Ю.

(фамилия, инициалы, подпись)

Представитель лица, осуществляющего строительство

Шевчук К. А.

(фамилия, инициалы, подпись)

Представитель лица, осуществляющего строительство, по вопросам строительного контроля (специалист по организации строительства)

Коршаков А. А.

(фамилия, инициалы, подпись)

Представитель лица, осуществляющего подготовку проектной документации

(фамилия, инициалы, подпись)

Представитель лица, выполнившего работы, подлежащие освидетельствованию


Перевизнык А. П.

(фамилия, инициалы, подпись)

Представители иных лиц

Юрченко В. И.

(фамилия, инициалы, подпись)

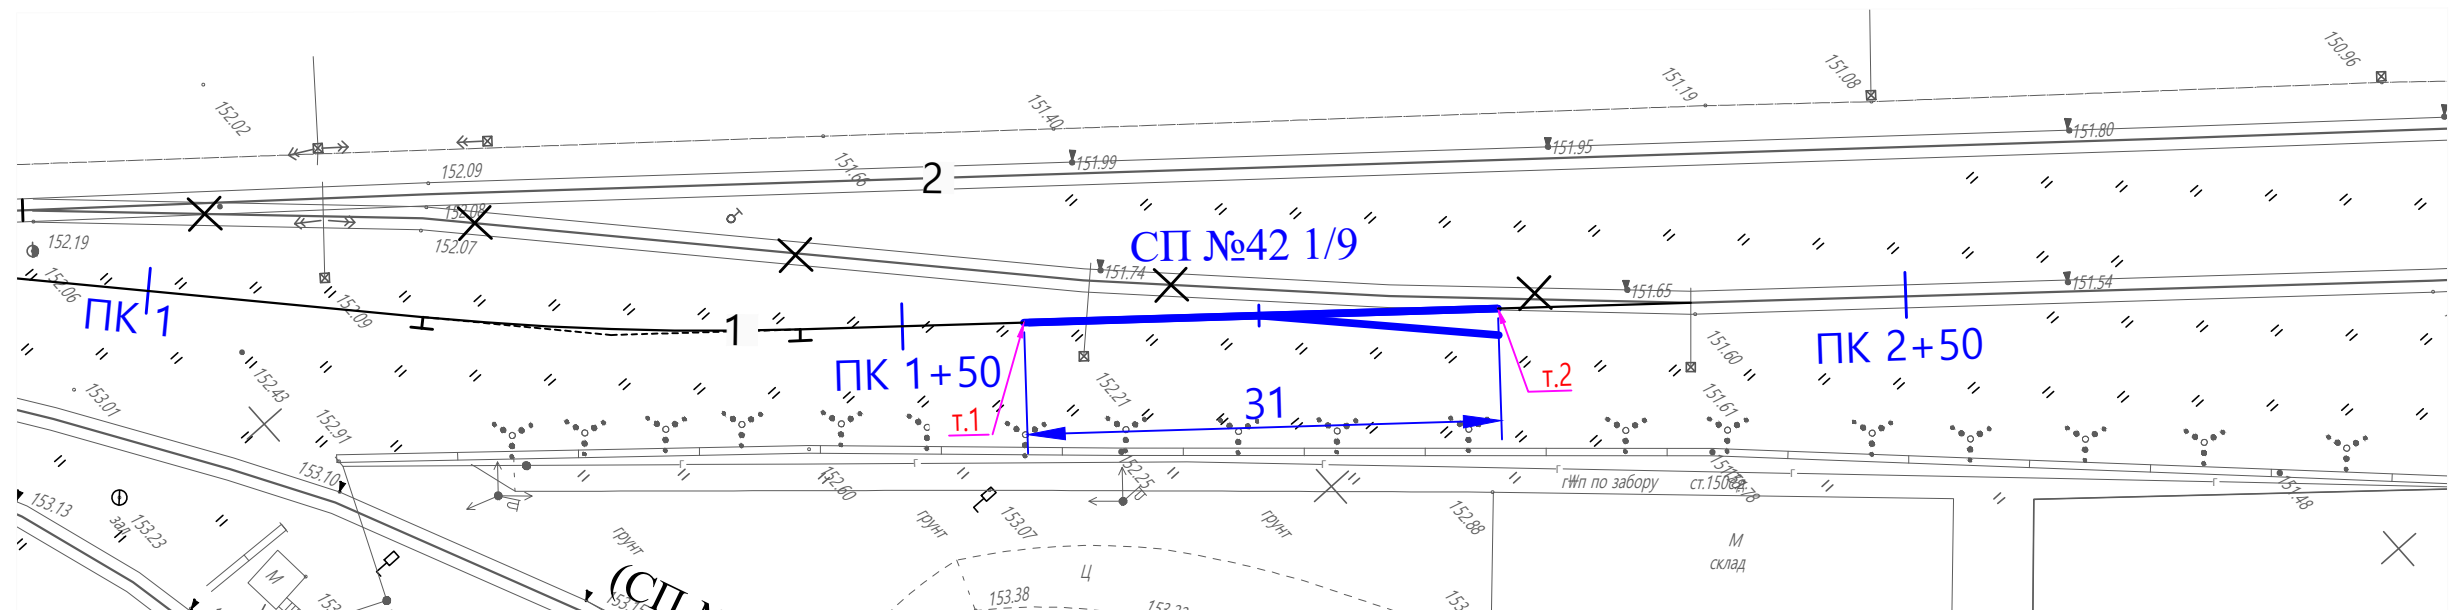

- Устройство стрелочного перевода СП№42 1/9 (т.1 - т.2)

Комплект подкладок закорневых и крестовинных		Наименование	шт	шт., кг	Итого,кг
Подкладка		СКЛ65	96	8,5	816,0
Накладка стыковая с крепежом		1Р65	20	29,7	593,0
Шуруп путевой		M24x170	922	0,59	544,0
			Всего	38,2	1409,0
			шт	шт., кг	Итого,кг
Шуруп путевой		M24x170	922	0,59	544,0
		Всего	922		544,0

Длина брусьев, м	Длина	шт	шт., кг	Итого,кг
Брус деревянный	3	17	83,1	1412,3
Брус деревянный	3,25	10	90,0	900,0
Брус деревянный	3,5	8	96,9	775,4
Брус деревянный	3,75	4	103,8	415,4
Брус деревянный	4	6	110,8	664,6
Брус деревянный	4,25	5	117,7	588,4
Брус деревянный	4,5	6	124,6	747,7
Брус деревянный	4,75	4	131,5	526,1
Брус деревянный	5	4	138,5	553,8
Брус деревянный	5,25	4	145,4	581,5
Брус деревянный	5,5	-	-	-
	Всего	68		7165,1

					2023	131-23-ПЖ				
						Ж/д пути от испытательного центра до обкаточной линии с удлинением трансбордера, расположенные по адресу: Московская область, г.о. Мытищи, ул. Колонцова, 4.				
Изм.	Кол.уч.	Лист	№ док.	Подпись	Дата					
Вед.инженер	Дураев				05.10	Железнодорожные пути.		Стадия	Лист	Листов
								ИД	1	1
Рук.проекта	Шевчук				05.10	Исполнительная схема №16 Устройство стрелочного перевода СП№42 1/9 на деревянных брусках на участке т.1-т.2		ООО "КикГЕОСТРОЙ"		
Зам.рук.пр.	Коршаков				05.10					
Нач.участка	Перевизнык				05.10					
Гл.инженер	Юрченко				05.10					



МИНИСТЕРСТВО ТРАНСПОРТА И КОМУНИКАЦИЙ
РЕСПУБЛИКИ БЕЛАРУСЬ

МИНИСТЕРСТВО ТРАНСПОРТА И КОМУНИКАЦИЙ
РЕСПУБЛИКИ БЕЛАРУСЬ

АДКРЫТАЕ АКЦЫЯНЕРНАЕ ТАВАРЫСТВА
«БАРЫСАЎСКИ
ШПАЛАПРОПІТНЫ ЗАВОД»

ОТКРЫТОЕ АКЦИОНЕРНОЕ ОБЩЕСТВО
«БОРИСОВСКИЙ
ШПАЛОПРОПИТОЧНЫЙ ЗАВОД»

27.08.2023 г. № 295

№

г. Барысаў

г. Борисов

Страна назначения РОССИЙСКАЯ ФЕДЕРАЦИЯ



СЕРТИФИКАТ КАЧЕСТВА

Наименование продукции:

1. Брусья деревянные пропитанные для стрелочных переводов железных дорог широкой колеи, тип 2, (68шт/10,35м³), ГОСТ 8816-2014.

Порода древесины: хвойные породы (сосна, ель).

Поставщик: ОАО «Борисовский шпалопропиточный завод» 222516, Минская область, г. Борисов, ул. Сенная, 5.

Покупатель/плательщик:

АО «НТПК» 197374, Российская Федерация, г. Санкт-Петербург, ул. Савушкина, д. 89, литер А, помещение 15-Н, кабинет 46.

Грузополучатель:

АО «МЕТРОВАГОНМАШ» Российская Федерация, Московская область, г. Мытищи, ул. Колонцова, д. 4.

Ж.д. полувагон: № 64493450

Номер операции/дата изготовления: № 95101 26.08.23, 95201 27.08.23.

Акт отбора проб № 295 от « 27 » августа 2023 г.

Размеры: брусья тип 2 - 160x250x(3000-5250).

Количество продукции: брусья деревянные (408 шт/62,1м³) – 6 комплектов.

Сертификат соответствия выдан ФБУ «РС ФЖТ»:

для брусьев пропитанных № ССЖТ ВУ.ЖТ02.Г.01368, действителен до 08 октября 2023 г.

Декларация соответствует требованиям технического регламента ТР ТС 003/2011

«О безопасности инфраструктуры железнодорожного транспорта»:

для брусьев пропитанных ЕАЭС ВУ/112 11.01. ТР003 096.01 00037, действительна по 11.02.2027 г.

ПОКАЗАТЕЛИ КАЧЕСТВА ПРОДУКЦИИ:

Указанная в настоящем сертификате продукция, пропитана автоклавным способом защитным средством на основе сланцевого масла по ГОСТ 20022.5-93, соответствует ГОСТ 8816-2014, требованиям ТУ ВУ 600012389.022-2010, ТР ТС 003/2011, гарантия 2 года. Продукция прошла приемосдаточный контроль. Наличие (отсутствие) наклки.

ДОПОЛНИТЕЛЬНЫЕ ПРИМЕЧАНИЯ:

Содержание цезия - 137 в продукции составляет до 250 Бк/кг.

При допустимом уровне 1850 Бк/кг.

Не превышает допустимые нормы.


Инженер по качеству

Мастер участка пропитки



/Т.А. Невская/

/Е.В. Ткаченко/

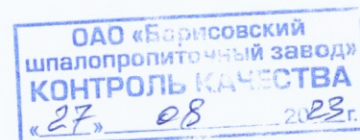

Страна назначения РОССИЙСКАЯ ФЕДЕРАЦИЯ

Открытое акционерное общество
«Борисовский
шпалопропиточный завод»
ул. Сенная, 5, 222516, г. Борисов
Тел./факс: (0177) 90 01 12, 90 01 17
p/c BY31 BPSB 3012 1407 7501 9933 0000
E/MK BPSBBY2X
ОАО «Сбер Банк» г. Минск, б-р Мулявина, 6
УНП 600012389 ОКПО 010569946000

АКТ ОТБОРА ПРОБ № 295

брусьев деревянных для стрелочных переводов железных дорог широкой колеи,
пропитанных масляным антисептиком

(защитное средство СМПС на основе сланцевого масла)

ТУ ВУ 600012389.022-2010

Поставщик: ОАО «Борисовский шпалопропиточный завод» 222516, Минская область,
г. Борисов, ул. Сенная, 5.

Покупатель/плательщик: АО «НТПК» 197374, Российская Федерация, г. Санкт-Петербург, ул. Савушкина, д.89, литер А, помещение 15-Н, кабинет 46.

Грузополучатель:
АО «МЕТРОВАГОНМАШ» Российская Федерация, Московская область, г. Мытищи, ул. Колонцова, д. 4.

Ж.д. полувагон: № 644 95450.

Порода древесины: хвойные породы (сосна, ель).

Номер операции/дата изготовления: № 95101 16.08.23, 95201 17.08.23.

Сертификат качества № 295 от « 27 » августа 2023 г.

Мы комиссия, в составе инженера-технолога Маевской А.А. (председатель комиссии), члены комиссии: инженер по качеству Невская Т.А., мастер участка пропитки Ткаченко Е.В., произвели отбор проб брусьев деревянных для стрелочных переводов железных дорог широкой колеи, ГОСТ 8816-2014, пропитанных защитным средством СМПС, ТУ ВУ 600012389.022-2010.

Согласно ГОСТ 8816-2014 п.6.1.3 из партии 408 штук были отобраны выборочным контролем брусья тип 2, деревянные, пропитанные в количестве 20 штук.

В результате отбора проб глубина пропитки составляет:

проба № 1 - 14 мм, проба № 2 - 16 мм, проба № 3 - 19 мм, проба № 4 - 10 мм, проба № 5 - 13 мм, проба № 6 - 15 мм, проба № 7 - 14 мм, проба № 8 - 9 мм, проба № 9 - 11 мм, проба № 10 - 19 мм, проба № 11 - 10 мм, проба № 12 - 13 мм, проба № 13 - 15 мм, проба № 14 - 17 мм, проба № 15 - 16 мм, проба № 16 - 11 мм, проба № 17 - 14 мм, проба № 18 - 16 мм, проба № 19 - 14 мм, проба № 20 - 18 мм

Соответствие требованиям ТНПА:

Глубина пропитки по легкопропитываемой зоне должна быть не менее 85 % ширины этой зоны. Легкопропитываемая зона шириной до 20 мм должна быть пропитана полностью. Глубина пропитки по труднопропитываемой зоне должна быть не менее 2 мм либо глубины накола при наличии накалывания.

Глубина пропитки соответствуют требованиям ТУ ВУ 600012389.022-2010, ГОСТ 20022.5-93, ГОСТ 20022.0-2016.

Председатель комиссии:

Инженер-технолог

А.А. Маевская

Члены комиссии:

Инженер по качеству



Т.А. Невская

Мастер участка пропитки

Е.В. Ткаченко

« 27 » августа 2023 г.

**СИСТЕМА ДОБРОВОЛЬНОЙ СЕРТИФИКАЦИИ
НА ЖЕЛЕЗНОДОРОЖНОМ ТРАНСПОРТЕ РОССИЙСКОЙ ФЕДЕРАЦИИ
ФЕДЕРАЛЬНОЕ АГЕНТСТВО ЖЕЛЕЗНОДОРОЖНОГО ТРАНСПОРТА**

№ 013711



**Федеральное бюджетное учреждение
«Регистр сертификации
на федеральном железнодорожном транспорте»
(ФБУ «РС ФЖТ»)**

СЕРТИФИКАТ СООТВЕТСТВИЯ

№ ССЖТ ВУ.ЖТ02.Г.01368

Действителен до 08 октября 2023 г.

НАСТОЯЩИЙ СЕРТИФИКАТ УДОСТОВЕРЯЕТ, ЧТО ДОЛЖНЫМ ОБРАЗОМ
ИДЕНТИФИЦИРОВАННАЯ ПРОДУКЦИЯ

**БРУСЬЯ ДЕРЕВЯННЫЕ ДЛЯ СТРЕЛОЧНЫХ
ПЕРЕВОДОВ ЖЕЛЕЗНЫХ ДОРОГ ШИРОКОЙ
КОЛЕИ, ПРОПИТАННЫЕ ЗАЩИТНЫМ
СРЕДСТВОМ СМПС**

ОКПД 2 16.10.32.120

ТН ВЭД ЕАЭС 4406 91 000 0

СЕРИЙНОЕ ПРОИЗВОДСТВО
по ГОСТ 8816-2014, ТУ ВУ 600012389.022-2010

СООТВЕТСТВУЕТ ТРЕБОВАНИЯМ, УСТАНОВЛЕННЫМ **ТУ ВУ 600012389.022-2010**
(пункты 1.1.9, 1.1.11, 1.2.12)

ЗАЯВИТЕЛЬ **Открытое акционерное общество «Борисовский
шпалопропиточный завод»** (улица Сенная, дом 5, город Борисов, Борисовский район,
Минская область, Республика Беларусь, 222516)

ИЗГОТОВИТЕЛЬ **Открытое акционерное общество «Борисовский
шпалопропиточный завод»** (улица Сенная, дом 5, город Борисов, Борисовский район,
Минская область, Республика Беларусь, 222516)

Заместитель
Руководитель

Регистра сертификации

(подпись)



М.М. Мельников

(инициалы, фамилия)

Сертификат не применяется при обязательном подтверждении соответствия

3-я Мытищинская ул., д.10, Москва, 129626, тел. (495) 646-27-15, факс (495) 669-73-88

1. Сертификат соответствия выдан на основании:

Испытаний 5 (пяти) образцов деревянных брусьев для стрелочных переводов железных дорог широкой колеи из древесины сосны (партия № 822 размером 160 шт.), отобранных по акту отбора образцов от 21.05.2020 № 4; испытаний одной полной загрузки пропиточного цилиндра и 10 (десяти) образцов деревянных брусьев для стрелочных переводов железных дорог широкой колеи из древесины сосны, пропитанных защитным средством СМПС из этой загрузки (партия № 822 размером 160 шт.), отобранных по акту отбора образцов от 22.05.2020 № 7, проведенных аккредитованной Научно-исследовательской лабораторией огнезащиты строительных конструкций и материалов учреждения образования «Белорусский государственный технологический университет» (Аттестат аккредитации № BY/112 1.0344), протоколы испытаний №№ 56, 59 от 26.05.2020 с дополнениями от 24.08.2020 № 1 и протокол от 26.05.2020 № 52 с дополнениями от 24.08.2020 № 1 и от 22.09.2020 № 2.

Комплексной оценки соответствия, проведенной ФБУ «РС ФЖТ» (аттестат аккредитации № РОСС RU.0001.11ЖТО2). Комплексное заключение о соответствии от 08.10.2020 № 19005/29213.

Оценки стабильности производства. Акт о результатах анализа состояния производства от 17.08.2020 № 05006/29211/29212/29213/29214.

2. Изготовитель обязан обеспечить соответствие реализуемой продукции испытанным образцам и требованиям нормативных документов, на соответствие которым она была сертифицирована.

3. Продукция может маркироваться знаком соответствия Системы добровольной сертификации на железнодорожном транспорте Российской Федерации.

Знак соответствия проставляется в товаросопроводительную документацию в соответствии с требованиями П ССЖТ 02-2005.

4. Первый инспекционный контроль провести путем проведения испытаний продукции, отобранной у изготовителя перед отправкой потребителю, и анализа состояния производства в течение 12 месяцев с даты регистрации сертификата соответствия. Дальнейшая периодичность инспекционного контроля устанавливается по результатам предыдущих проверок в рамках инспекционного контроля.



5. В случае невыполнения условий, лежащих в основе выдачи сертификата соответствия, ФБУ «РС ФЖТ» прекращает его действие.

6. Для сохранения действия сертификата соответствия заявитель заблаговременно (не позднее 6-ти месяцев) до окончания срока его действия подает заявку в ФБУ «РС ФЖТ» на проведение сертификации.

7. Назначенный срок службы - 25 лет.

Заместитель
Руководитель
Регистра сертификации

Эксперт по сертификации

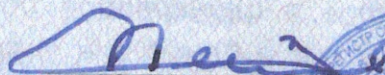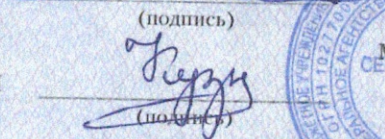
(подпись)

(подпись)



М.М. Мельников

(инициалы, фамилия)

Д.В. Кузнецов

(инициалы, фамилия)

Зарегистрирован в Реестре
Системы добровольной сертификации

08 октября 2020 г.



ЕВРАЗИЙСКИЙ ЭКОНОМИЧЕСКИЙ СОЮЗ

ДЕКЛАРАЦИЯ О СООТВЕТСТВИИ

Заявитель: Открытое акционерное общество «Борисовский шпалопропиточный завод», юридический адрес: Республика Беларусь, 222516, Минская область, город Борисов, улица Сенная, дом 5; фактический адрес: Республика Беларусь, 222516, Минская область, город Борисов, улица Сенная, дом 5; зарегистрировано Минским областным исполнительным комитетом 17.12.2010 г. в Едином государственном регистре юридических лиц и индивидуальных предпринимателей за № 600012389; телефон: 8 (177) 90-01-12, e-mail: info@shpala.by.

в лице директора Просмыцкого Геннадия Михайловича

заявляет, что брусья деревянные для стрелочных переводов широкой колеи, пропитанные защитным средством СМПС, из древесины сосны и ели, типов I, II и III с маркировкой «ПШ» и указанием двух последних цифр года изготовления на каждой единице продукции, изготовитель – Открытое акционерное общество «Борисовский шпалопропиточный завод», юридический адрес: Республика Беларусь, 222516, Минская область, город Борисов, улица Сенная, дом 5; фактический адрес: Республика Беларусь, 222516, Минская область, город Борисов, улица Сенная, дом 5, изготовлены в соответствии с ГОСТ 8816-2014 «Брусья деревянные для стрелочных переводов. Технические условия», код ТН ВЭД ЕАЭС 4406, 4407, серийный выпуск

соответствуют требованиям технического регламента ТР ТС 003/2011 «О безопасности инфраструктуры железнодорожного транспорта».

Декларация о соответствии принята на основании: протоколов испытаний № 17 от 01.02.2022г. и № 22 от 01.02.2022г., выданных научно-исследовательской лабораторией огнезащиты строительных конструкций и материалов Учреждения образования «Белорусский государственный технологический университет», аттестат аккредитации ВУ/112 1.0344, срок действия до 27.09.2026 г.; актов отбора и идентификации образцов №2 от 24.01.2022 г. и №5 от 25.01.2022 г.; обоснования безопасности от 09.02.2022 г.; протокола испытаний № 117 от 20.01.2022 г., выданного постом радиационного контроля Государственного учреждения «Борисовский зональный центр гигиены и эпидемиологии», аттестат аккредитации № ВУ/112 1.0027, срок действия до 26.12.2026 г.; сертификата соответствия на систему менеджмента качества № ВУ/112 05.01.011 02 00006, выданного органом по сертификации продукции, услуг, систем менеджмента Республиканского унитарного предприятия «Борисовский центр стандартизации, метрологии и сертификации», аттестат аккредитации ВУ/112 011.2, срок действия до 05.11.2022 г.; письма производителя с образцом маркировки знаком ЕАС от 11.02.2022 г. Схема декларирования соответствия – 3д.

Дополнительная информация: хранение и транспортировка продукции должна осуществляться в соответствии с ГОСТ 8816-2014, срок годности устанавливается по ГОСТ 8816-2014. Испытание продукции проведено по ГОСТ 8816-2014, пункты 5.4.4, 5.4.5.

Декларация о соответствии действительна с даты регистрации по 11.02.2027 г. включительно.

Сведения о регистрации декларации о соответствии:

Регистрационный номер декларации о соответствии: ЕАЭС № ВУ/112 11.01. ТР003 096.01 00037

Дата регистрации декларации о соответствии: 12.02.2022 г.



Г.М. Просмыцкий





СЕРТИФИКАТ СООТВЕТСТВИЯ

№ ЕАЭС RU C-RU.ЖТ02.B.00505/20

Серия RU № 0241355

ОРГАН ПО СЕРТИФИКАЦИИ Орган по сертификации на железнодорожном транспорте федерального бюджетного учреждения «Регистр сертификации на федеральном железнодорожном транспорте»; Россия, Москва (3-я Мытищинская улица, дом 10, Москва, 129626); аттестат аккредитации № РОСС RU.0001.11ЖТ02, дата регистрации (дата внесения в реестр сведений об аккредитованном лице 11.09.2015); телефон: +7 (495) 646-27-15; адрес электронной почты: register@rsfgt.ru

ЗАЯВИТЕЛЬ Акционерное общество «Керченский металлургический завод»; улица Веры Белик, дом 12, город Керчь, Республика Крым, 298306; основной государственный регистрационный номер 1199112017136; телефон: +7 (365) 616-62-27; адрес электронной почты: priemnaya@kmz-k.com

ИЗГОТОВИТЕЛЬ Акционерное общество «Керченский металлургический завод»; улица Веры Белик, дом 12, город Керчь, Республика Крым, 298306

ПРОДУКЦИЯ Приложение (учетный номер бланка 0717100)



КОД ТН ВЭД ЕАЭС 8608 00 000 1

СООТВЕТСТВУЕТ ТРЕБОВАНИЯМ ТР ТС 003/2011 «О безопасности инфраструктуры железнодорожного транспорта»

СЕРТИФИКАТ СООТВЕТСТВИЯ ВЫДАН НА ОСНОВАНИИ Протокол испытаний от 02.07.2020 № 47/2020 Испытательного центра общества с ограниченной ответственностью «Испытательный центр взаимодействия экипажа и пути железных дорог», аттестат аккредитации № РОСС RU.0001.21ЖТ19. Акт визуального контроля от 23.06.2020 № 1. Экспертное заключение от 06.07.2020 № 02462/27689. Акт о результатах проверки состояния производства от 29.06.2020 № 04973/27686/27687/27688/27689/27695/27696/27697/27698/27706. Схема сертификации 4с

ДОПОЛНИТЕЛЬНАЯ ИНФОРМАЦИЯ Пункты 1.1, 1.3 таблицы 1 НБ ЖТ ЦП 015-99 «Продукция стрелочная для железнодорожного транспорта. Нормы безопасности»; пункты 5.6, 9.1 ГОСТ 33535-2015 «Соединения и пересечения железнодорожных путей. Технические условия». Назначенный ресурс – 375 миллионов тонн брутто пропущенного тоннажа. Условия хранения продукции согласно разделу 3 ИЭС «Инструкция эксплуатационная специальная по транспортировке, применению и утилизации стрелочной». Маркирование продукции единым знаком обращения продукции на рынке Евразийского экономического союза осуществляется только при наличии сертификатов соответствия или деклараций о соответствии на подлежащие обязательному подтверждению соответствия составные части

СРОК ДЕЙСТВИЯ С 07.08.2020

ПО 06.08.2023

ВКЛЮЧИТЕЛЬНО

Руководитель (уполномоченное лицо) органа по сертификации

Эксперт (эксперт-аудитор) (эксперты (эксперты-аудиторы))



ПРИЛОЖЕНИЕ

К СЕРТИФИКАТУ СООТВЕТСТВИЯ № ЕАЭС RU C-RU.ЖТ02.B.00505/20

Серия RU № 0717100

ПРОДУКЦИЯ Переводы стрелочные типа Р65 марок 1/6, 1/9, 1/11 (проекты У1740, 2768, 2764, 2433, 2769, 2766, 2434, 2307, 2628, 2976, 2215)

Группа продукции: стрелочные переводы, рем-комплекты (полустрелки), глухие пересечения железнодорожных путей


Конструкторская документация У1740.00.000 «Перевод стрелочный типа Р65 марки 1/11 на железобетонном основании», 2768.00.000 «Перевод стрелочный типа Р65 марки 1/11 на железобетонных брусках», 2764.00.000 «Перевод стрелочный типа Р65 марки 1/11 модернизированный», 2434.00.000 «Перевод стрелочный типа Р65 марки 1/9», 2769.00.000 «Перевод стрелочный типа Р65 марки 1/9 на железобетонных брусках», 2766.00.000 «Перевод стрелочный типа Р65 марки 1/9 модернизированный», 2433.00.000 «Перевод стрелочный типа Р65 марки 1/11», 2307.00.000 «Перевод стрелочный симметричный типа Р65 марки 1/6 для горочных путей», 2628.00.000 «Перевод стрелочный симметричный типа Р65 марки 1/6 на железобетонных брусках», 2976.00.000 «Перевод стрелочный типа Р65 марки 1/9 колеи 1520 мм для метрополитенов», 2215.00.000 «Перевод стрелочный типа Р65 марки 1/9 на железобетонных брусках»

серийный выпуск



Руководитель (уполномоченное лицо) органа по сертификации

Эксперт (эксперт-аудитор)
(эксперты (эксперты-аудиторы))

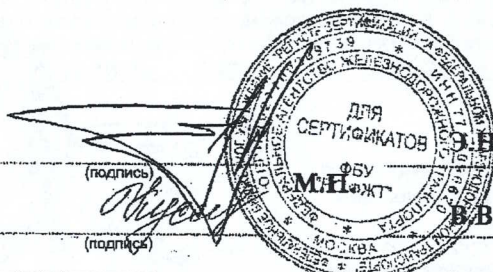

Э.Н. Гунченко

(Ф.И.О.)

В.В. Кускова

(Ф.И.О.)

Лист 1

7. ДАННЫЕ ПО УКЛАДКЕ И ЭКСПЛУАТАЦИИ

7.1 Стрелка типа Р65 марки 1/11-1/9 для стрелочных переводов
проекты 2764.00.000, 2766.00.000

заводской № стрелки _____

уложен на станции _____

железной дороги « _____ » _____ 20 ____ г.

7.2 Описать, когда (число, месяц, год) и какой был произведен ремонт (наплавка, замена отдельных частей и т.д.) или перекладка на другое место (номер стрелочного перевода) _____

7.3 Результаты работы перевода, причины и дата изъятия из пути _____

7.4 Пропущенный тоннаж:

7.4.1 до первой перекладки _____

7.4.2 до полного изъятия из пути _____

7.5 Прочие замечания по работе перевода

Начальник _____ дистанции пути

_____ железной дороги

Инженер _____ дистанции пути

АО «Керченский металлургический завод»

СТРЕЛКА
типа Р65 марки 1/11-1/9
для стрелочных переводов
2764.00.000
2766.00.000

Л. И. С. В. О.
ФОРМУЛЯР



Продукция сертифицирована на соответствие требованиям ТР ТС 003/2011. Сертификат соответствия №ЕАЭС RU С-RU.ЖТ02.В.00505/20 серия RU № 0241355 от 07.08.2020 г., срок действия по 06.08.2025 г. Сертификат выдан федеральным бюджетным учреждением «Регистр сертификации на федеральном железнодорожном транспорте».

Система Менеджмента Качества сертифицирована на соответствие требованиям ГОСТ Р ИСО 9001-2015. Сертификат соответствия №СДС.ССТ.СМК 2524.04-800075 от 09.11.2022 г., срок действия до 09.11.2025 г. Сертификат выдан индивидуальным предпринимателем Турлюном Иваном Николаевичем.

1. ОБЩИЕ СВЕДЕНИЯ

1.1 Стрелка типа Р65 марки 1/11-1/9 для стрелочных переводов проекты 2764.00.000, 2766.00.000 состоит из узлов «Рельс рамный прямой с острием кривым», «Рельс рамный кривой с острием прямым», полосы связной и тяги соединительной.
1.2 Эксплуатация на открытом воздухе в макроклиматических районах умеренного и холодного климата, как изделие исполнения УХЛ1 по ГОСТ 15150.

2. КОМПЛЕКТ ПОСТАВКИ

Комплект поставки согласно приложению формуляра на перевод.

3. РЕСУРСЫ, СРОКИ СЛУЖБЫ, ГАРАНТИИ ИЗГОТОВИТЕЛЯ

3.1 Нормативный ресурс в соответствии с Указанием «О нормативных сроках службы стрелок и крестовин» МПС России №С-1241 от 19.12.2002 г.
3.2 Гарантийная наработка и гарантийный срок службы в соответствии с п.10 ГОСТ 33535-2015.
3.3 На стрелочную продукцию, поставляемую для ОАО «РЖД», условия гарантии качества и порядок рекламационно-претензионной работы установлены Распоряжением ОАО «РЖД» №2224/р от 31.10.2017 г.

4. СВИДЕТЕЛЬСТВО О ПРИЕМКЕ

Стрелка типа Р65 марки 1/11-1/9 для стрелочных переводов проекты 2764.00.000, 2766.00.000

с заводским № стрелки 1
прошел полный цикл изготовления, приемо-сдаточные испытания, соответствует требованиям ГОСТ 33535-2015, конструкторской документации и признан годным для эксплуатации.

Дата изготовления

Дата приемки

ОТК завода

МП

личная подпись

расшифровка подписи

Продукция прошла инспекторский контроль и допускается к использованию по назначению.

Инспектор - приемщик

личная подпись

расшифровка подписи

МП

год, месяц, число



Изготовитель: АО «Керченский металлургический завод»
298306 Российская федерация, Р Крым, г. Керчь, ул. В. Белик, 12.
тел. (36561) 9-74-72, 9-73-82, 9-71-72
факс (36561) 6-62-27
E-mail: marketing@kmz-k.com

5. ТРАНСПОРТИРОВАНИЕ, ХРАНЕНИЕ, КОНСЕРВАЦИЯ

5.1 Стрелка типа Р65 марки 1/11-1/9 для стрелочных переводов проекты 2764.00.000, 2766.00.000 транспортируется железнодорожным или автомобильным транспортом при условии соблюдения «Правил перевозок грузов», действующих на данном виде транспорта.
5.2 При хранении изделий в штабелях между рядами необходимо укладывать деревянные прокладки, обеспечивающие условия погрузки-выгрузки.
5.3 Условия транспортирования, хранения, погрузки и разгрузки должны обеспечивать сохранность изделия от механических повреждений.
5.4 Условия транспортирования - 8, хранения - 5 или 8 по ГОСТ 15150.
5.5 Изделие поставляется потребителю без консервации.

6. СВЕДЕНИЯ ОБ УТИЛИЗАЦИИ ИЗДЕЛИЯ

6.1 Утилизация металлических частей изделия производится путем полной разборки и дальнейшей сдачи металлических частей в металлолом.
6.2 Утилизация резиновых и пластмассовых частей изделия проводится путем вторичной переработки или захоронения после окончания срока службы.
6.3 После окончания срока службы изделие не содержит составных частей опасных для здоровья людей и окружающей среды.
6.4 Утилизация изделия производится на основании нормативных актов, действующих в стране, в которой осуществляется утилизация.

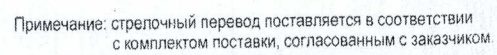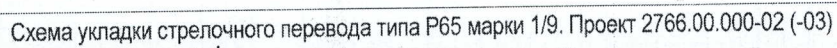

КОМПЛЕКТ ПОСТАВКИ №1 перевода стрелочного типа Р65 марки 1/9 проект 2766.00.000 (по КД РФ)

Поз	Обозначение	Наименование	Кол на исп.		Маркировка	Упаковка	Масса груз. места, кг
			-02	-03			
1	2764.11.000	Рельс рамный прямой с острием кривым	1		знак серт. № изд. КМЗ год изг. Р65 1/11-1/9 право (лево) ПЗ 2764	увязан со связанной полосой	2148
	-01	Рельс рамный прямой с острием кривым		1			
2	2764.12.000	Рельс рамный кривой с острием прямым	1		знак серт. № изд. КМЗ год изг. Р65 1/11-1/9 право (лево) ПЗ 2764	увязан со связанной полосой и тягой	2162
	-01	Рельс рамный кривой с острием прямым		1			
3	КС1071.00.000	Полоса связная	1	1	КМЗ 2766		
4	СП135	Тяга соединительная	1	1	-		
6	2766.13.000	Крестовина	1	1	знак серт. № изд. КМЗ год изг. Р65 1/9 ДТ (ОТ) 2766-02	без упаковки	1221
7	2766.14.000	Рельс крестовины с контррельсом	1	1	знак серт. № изд. КМЗ год изг. Р65 1/9 право (лево) 2766 ЛК, ПК	без упаковки	1110
8	-01	Рельс крестовины с контррельсом	1	1			1110
9	2764.41.000	Подкладка	2	2	1864	1 пакет КМЗ Р65 1/9 2766 РФ	464
10	-09	Подкладка	1	1	5766		
11	2764.43.000	Подкладка	2	2	2064		
12	-01	Подкладка	2	2	2164		
13	-03	Подкладка	1	1	5966		
14	2764.44.000	Подкладка	2	2	2264		
15	-01	Подкладка	2	2	2364		
16	-02	Подкладка	2	2	2464		
17	-03	Подкладка	2	2	2564		
18	-04	Подкладка	1	1	4766		
19	-08	Подкладка	1	1	6066		
20	2764.45.000	Подкладка	2	2	1964		
21	-02	Подкладка	1	1	5866		
22	СП630	Рельс типа Р65 L=7994	1	1	7994	без упаковки	2761
23	СП630	Рельс типа Р65 L=6027	1	1	6027		
24	СП631	Рельс типа Р65 L=7373	1	1	7373		
25	2766.00.001	Рельс типа Р65 кривой	1	1			
26	2766.00.002	Рельс типа Р65 кривой	1				
	-01	Рельс типа Р65 кривой		1			
27	2766.00.003	Рельс типа Р65 кривой	1	1			
28		Накладка 1Р65 ГОСТ 33184 *	20	20		пакет	534
33	У5003.00.010	Клемма ПКК	208	208	К-1	2 контейнера полипропиленовых	417 **
34	КС1006.00.000	Клемма ПКК-2	72	72	К-2		
35	2768.20.007	Клемма	2	2			
36	-01	Клемма	1	1			
37		Болт М22х75 ГОСТ 16016	283	283		КМЗ 1/2 2766	744 **
38		Болт М27х160 ГОСТ 11530	60	60		Р65 1/9	
39		Гайка М22 ГОСТ 16018	283	283		метизы кп№1	
40		Гайка М27 ГОСТ 11532 *	60	60		КМЗ 2/2 2766	
41		Шайба 2-х витковая 25 ГОСТ 21797	283	283		Р65 1/9	744 **
42		Шайба 27 ГОСТ 19115 *	60	60		СК65 кп№1	
43	КС1022.00.000	Подкладка типа СКП65	104	104			
Масса перевода, кг							12671

* - 2 накладки, 2 гайки, 2 шайбы комплектуются совместно с комплектом подкладок

** - масса дана для справок.

Объект капитального строительства:

«Ж/Д пути от испытательного центра до обкаточной линии с удлинением трансбордера, расположенные по адресу: Московская область, г. Мытищи, ул. Колонцова, 4», территория завода АО «МЕТРОВАГОНМАШ»

(наименование проектной документации, почтовый или строительный адрес объекта капитального строительства)

Застройщик (технический заказчик, эксплуатирующая организация или региональный оператор):

ООО «Проминжиниринг», ИНН 7734001650, ОГРН 11477481394406, КПП 770801001, 107140, г. Москва,

ул. Русаковская, д.13, помещение ХХ-4, тел. +7(495) 909-93-48, член саморегулируемой Ассоциации строителей

«Саморегулируемая организация «Строительные допуски», ИНН 7714322214, ОГРН 107799011045, регистрационный номер СРО-С-187-26012010 от 27.07.2018г.

(фамилия, имя, отчество, адрес места жительства, ОГНИП, ИНН индивидуального предпринимателя, наименование, ОГРН, ИНН, место нахождения юридического лица, телефон/факс, наименование, ОГРН, ИНН саморегулируемой организации, членом которой является – для индивидуальных предпринимателей и юридических лиц; фамилия, имя, отчество, паспортные данные, адрес места жительства, телефон/факс – для физических лиц, не являющихся индивидуальными предпринимателями)

Лицо, осуществляющее строительство: ООО «КуКГЕОСТРОЙ», ОГРН 1127747247704, ИНН 7709918820, 109004, Г.МОСКВА, УЛ. ЗЕМЛЯНОЙ ВАЛ, Д.65, КВ.59, тел. +7 (495) 915-24-71, член саморегулируемой ассоциации СРО «МАС» регистрационный номер СРО-С-148-24122009 от 12.03.2013г.

(фамилия, имя, отчество, адрес места жительства, ОГНИП, ИНН индивидуального предпринимателя, наименование, ОГРН, ИНН, место нахождения юридического лица, телефон/факс, наименование, ОГРН, ИНН саморегулируемой организации, членом которой является)

Лицо, осуществляющее подготовку проектной документации: ООО «КуКГЕОСТРОЙ», ОГРН 1127747247704, ИНН 7709918820, 109004, Г.МОСКВА, УЛ. ЗЕМЛЯНОЙ ВАЛ, Д.65, КВ.59, тел. +7 (495) 915-24-71, член саморегулируемой ассоциации СРО «Объединение проектировщиков «УниверсалПроект», регистрационный номер СРО-П-179-12122012 от 20.10.2022г.

(фамилия, имя, отчество, адрес места жительства, ОГНИП, ИНН индивидуального предпринимателя, наименование, ОГРН, ИНН, место нахождения юридического лица, телефон/факс, наименование, ОГРН, ИНН саморегулируемой организации, членом которой является)

Лицо, осуществляющее строительство, выполнившее работы, подлежащие освидетельствованию: ООО «ШЕЛПРОК», ОГРН 1237700462427, ИНН 9726048866, 117535, Г.МОСКВА, МУНИЦИПАЛЬНЫЙ ОКРУГ ЧЕРТАНОВО ЮЖНОЕ, ПРОЕЗД 3-Й ДОРОЖНЫЙ, Д. 6, К. 2, член саморегулируемой ассоциации «Архитектурное наследие», регистрационный номер СРО-С-230-07092010 от 01.08.2023г.

(фамилия, имя, отчество, адрес места жительства, ОГНИП, ИНН индивидуального предпринимателя, наименование, ОГРН, ИНН, место нахождения юридического лица, телефон/факс, наименование, ОГРН, ИНН саморегулируемой организации, членом которой является)

АКТ**освидетельствования скрытых работ**

№ 131-23-ПЖ-17

"07" октября 2023г.

(дата составления акта)

Представитель застройщика (технического заказчика, эксплуатирующей организации или регионального оператора) по вопросам строительного контроля:

Ведущий инженер строительного контроля ООО «Проминжиниринг» Дураев В. Ю., приказ №5 от 03.08.2023г.

ОГРН 11477481394406, ИНН 7734001650, 107140, г. Москва, ул. Русаковская, д.13, помещение ХХ-4

(должность, фамилия, инициалы, идентификационный номер в национальном реестре специалистов в области строительства, реквизиты распорядительного документа, подтверждающего полномочия, с указанием наименования, ОГРН, ИНН, места нахождения юридического лица, фамилии, имени, отчества, адреса места жительства, ОГНИП, ИНН индивидуального предпринимателя)

Представитель лица, осуществляющего строительство:

Руководитель проекта ООО «КуКГЕОСТРОЙ» Шевчук К.А. приказ №2-МВМ от 01.07.2023г.

(должность, фамилия, инициалы, реквизиты распорядительного документа, подтверждающего полномочия)

Представитель лица, осуществляющего строительство, по вопросам строительного контроля (специалист по организации строительства): Заместитель руководителя проекта ООО «ШЕЛПРОК» Коршаков А.А. приказ №4 от 01.08.2023г., идентификационный номер НОСТРОЙ С-77-133381 от 02.02.2018г.

(должность, фамилия, инициалы, идентификационный номер в национальном реестре специалистов в области строительства, реквизиты распорядительного документа, подтверждающего полномочия)

Представитель лица, осуществляющего подготовку проектной документации:

--

(должность, фамилия, инициалы, реквизиты распорядительного документа, подтверждающего полномочия, с указанием наименования, ОГРН, ИНН, места нахождения юридического лица, фамилии, имени, отчества, адреса места жительства, ОГНИП, ИНН индивидуального предпринимателя, наименования, ОГРН, ИНН саморегулируемой организации, членом которой является указанное юридическое лицо, индивидуальный предприниматель)

Представитель лица, выполнившего работы, подлежащие освидетельствованию:

Начальник участка ООО «ШЕЛПРОК» Перевизнык А.П., приказ №1 от 01.08.2023г., ОГРН 1237700462427, ИНН 9726048866, 117535, г. Москва, муниципальный округ «Чертаново Южное», проезд 3-й Дорожный, д. 6, к. 2

(должность, фамилия, инициалы, реквизиты распорядительного документа, подтверждающего полномочия, с указанием наименования, ОГРН, ИНН, места нахождения юридического лица, фамилии, имени, отчества, адреса места жительства, ОГНИП, ИНН индивидуального предпринимателя)

а также иные представители лиц, участвующих в освидетельствовании:

Главный инженер ООО "ЭлектроЭнергетика" Юрченко В. И., приказ № 1/08 от 04.08.2023г., ОГРН 1175074004698, ИНН 5037011400, 142281, Московская обл., г. Протвино, Кременковское ш., д. 5

(должность с указанием наименования организации, фамилия, инициалы, реквизиты распорядительного документа, подтверждающего полномочия)

произвели осмотр работ, выполненных

ООО "ШЕЛПРОК"

(наименование лица, выполнившего работы, подлежащие освидетельствованию)

и составили настоящий акт о нижеследующем:

1. К освидетельствованию предъявлены следующие работы:

Устройство стрелочного перевода СП№41 1/9 на деревянных брусках на участке т.1-т.2

(наименование скрытых работ)

2. Работы выполнены по проектной документации

131-23-ПЖ «Ж/Д пути от испытательного центра до обкаточной линии с удлинением трансбордера, расположенные по адресу: Московская область, г. Мытищи, ул. Колонцова, 4. Железнодорожные пути». Руководитель проекта В. Е. Липатов.

(номер, другие реквизиты чертежа, наименование проектной и/или рабочей документации, сведения о лицах, осуществляющих подготовку раздела проектной и/или рабочей документации)

3. При выполнении работ применены:

Брус деревянный – сертификат качества № 295 от 27.08.2023г., акт отбора проб №295 от 27.08.2023г.,

сертификат соответствия № ССЖТ ВУ.ЖТ02.Г.01368 от 08.10.2020г., декларация о соответствии

№ ЕАЭС № ВУ/112 11.01. ТР003 096.01 00037 от 12.02.2022г.; стрелочный перевод – сертификат соответствия

№ ЕАЭС RU C-RU.ЖТ02.В.00505/20 срок действия с 07.08.2020 по 06.08.2025г.; стрелка типа Р65 марки 1/11-1/9-

формуляр б/н от 15.08.2023г.

(наименование строительных материалов (изделий), реквизиты сертификатов и/или других документов, подтверждающих их качество и безопасность)

4. Предъявлены документы, подтверждающие соответствие работ предъявляемым требованиям:

Исполнительная схема №17 Устройство стрелочного перевода СП№41 1/9 на деревянных брусках на участке т.1-т.2

(исполнительные схемы и чертежи, результаты экспертиз, обследований, лабораторных и иных испытаний выполненных работ, проведенных в процессе)

строительного контроля)

5. Даты: начала работ: «06» октября 2023 г.

окончания работ: «07» октября 2023 г.

6. Работы выполнены в соответствии: 131-23-ПЖ «Ж/Д пути от испытательного центра до обкаточной линии с удлинением трансбордера, расположенные по адресу: Московская область, г. Мытищи, ул. Колонцова, 4. Железнодорожные пути». СП 37.13330.2012 «Промышленный транспорт», СП 119.13330.2017 «Железные дороги колеи 1520 мм»

(наименования и структурные единицы технических регламентов, иных нормативных правовых актов, разделы проектной и/или рабочей документации)

7. Разрешается производство последующих работ

Балластировка и выправка стрелочного перевода СП№42 1/9 на участке т.1-т.2

(наименование работ, конструкций, участков сетей инженерно-технического обеспечения)

Дополнительные сведения: отсутствуют

Акт составлен в 5 (пяти) экземплярах.

Приложения:

1. Исполнительная схема №17 Устройство стрелочного перевода СП№41 1/9 на деревянных брусках на участке т.1-т.2

2. Сертификат качества № 295 от 27.08.2023г.

3. Акт отбора проб №295 от 27.08.2023г.

4. Сертификат соответствия № ССЖТ ВУ.ЖТ02.Г.01368 от 08.10.2020г.

5. Декларация о соответствии № ЕАЭС № ВУ/112 11.01. ТР003 096.01 00037 от 12.02.2022г.

6. Сертификат соответствия № ЕАЭС RU C-RU.ЖТ02.В.00505/20 срок действия с 07.08.2020 по 06.08.2025г.

7. Формуляр б/н от 15.08.2023г.

Представитель застройщика (технического заказчика, эксплуатирующей организации или регионального оператора) по вопросам строительного контроля

Дураев В. Ю.

(фамилия, инициалы, подпись)

Представитель лица, осуществляющего строительство

Шевчук К. А.

(фамилия, инициалы, подпись)

Представитель лица, осуществляющего строительство, по вопросам строительного контроля (специалист по организации строительства)

Коршаков А. А.

(фамилия, инициалы, подпись)

Представитель лица, осуществляющего подготовку проектной документации

(фамилия, инициалы, подпись)

Представитель лица, выполнившего работы, подлежащие освидетельствованию


Перевизник А. П.

(фамилия, инициалы, подпись)

Представители иных лиц

Юрченко В. И.

(фамилия, инициалы, подпись)

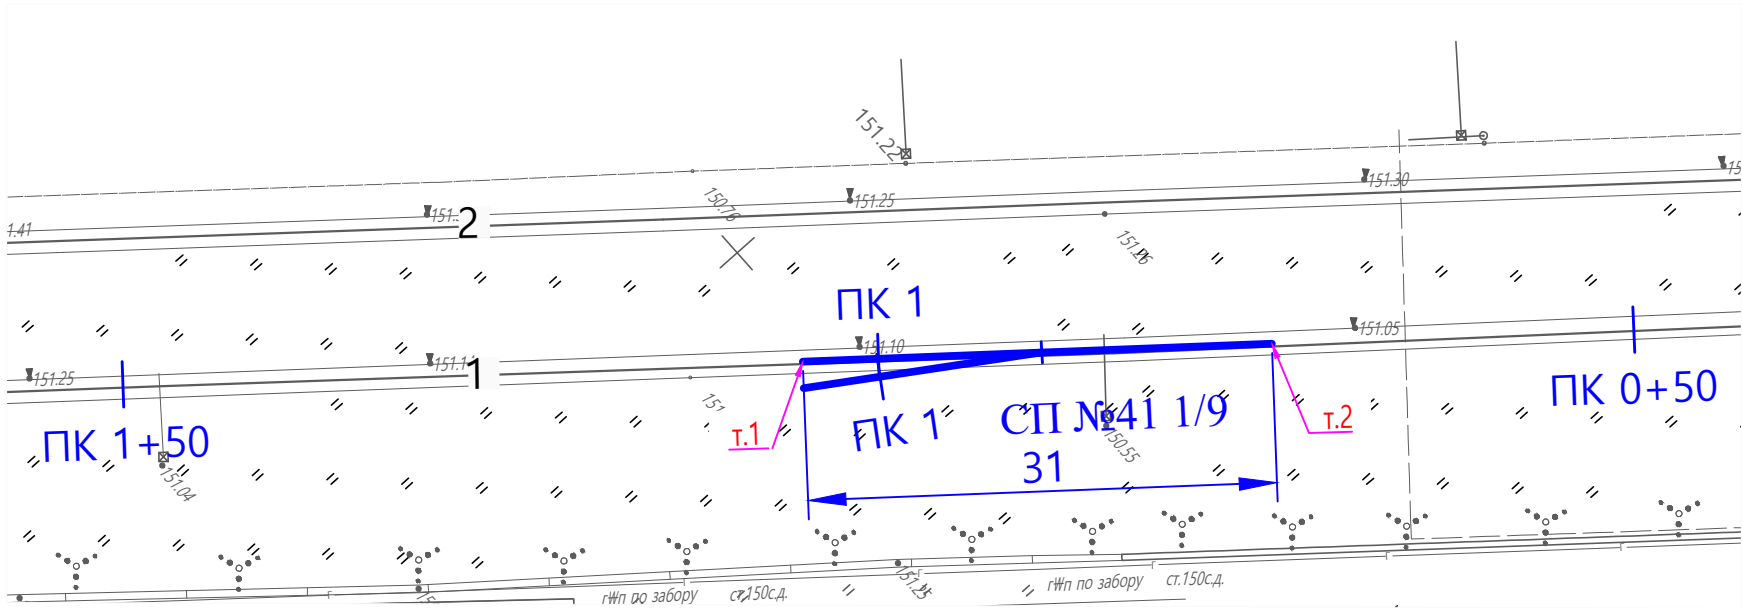

Монтаж стрелочного перевода №41 (Р-65 1/9 прав.) на деревянных брусках
По проекту 2766.00.000
Полная длина, 31035 мм

Условные обозначения:
- Устройство стрелочного перевода СП№41 1/9 (т.1 - т.2)



Рельсы	Наименование	шт	Итого,кг
Рельс рамный прямой с острием кривым	Р65	1	
Рельс рамный кривой с острием прямым	Р65	1	
Крестовина	Р65	1	
Рельс крестовины с контррельсом	Р65	2	
Рельсы длиной	Р65	1	
Рельсы длиной	Р65	1	
Рельсы длиной	Р65	1	
Рельсы длиной	Р65	1	
Рельсы длиной	Р65	2	
	Всего	11	13309

Комплект подкладок закорневых и крестовинных	Наименование	шт	шт., кг	Итого,кг
Подкладка	СКЛ65	96	8,5	816,0
Накладка стыковая с крепежом	1Р65	20	29,7	593,0
Шуруп путевой	M24x170	922	0,59	544,0
	Всего		38,2	1409,0

		шт	шт., кг	Итого,кг
Шуруп путевой	M24x170	922	0,59	544,0
	Всего	922		544,0

Брусья для стрелочного перевода 1/9 (Р65) 2 тип 160x250

Длина брусьев, м	Длина	шт	шт., кг	Итого,кг
Брус деревянный	3	17	83,1	1412,3
Брус деревянный	3,25	10	90,0	900,0
Брус деревянный	3,5	8	96,9	775,4
Брус деревянный	3,75	4	103,8	415,4
Брус деревянный	4	6	110,8	664,6
Брус деревянный	4,25	5	117,7	588,4
Брус деревянный	4,5	6	124,6	747,7
Брус деревянный	4,75	4	131,5	526,1
Брус деревянный	5	4	138,5	553,8
Брус деревянный	5,25	4	145,4	581,5
Брус деревянный	5,5	-	-	-
	Всего	68		7165,1

					2023	131-23-ПЖ			
						Ж/д пути от испытательного центра до обкаточной линии с удлинением трансбордера, расположенные по адресу: Московская область, г.о. Мытищи, ул. Колонцова, 4.			
Изм.	Кол.уч.	Лист	№ док.	Подпись	Дата				
Вед.инженер	Дураев				07.10	Железнодорожные пути.	Стадия	Лист	Листов
							ИД	1	1
Рук.проекта	Шевчук				07.10	Исполнительная схема №17 Устройство стрелочного перевода СП№41 1/9 на деревянных брусках на участке т.1-т.2	ООО "КИКГЕОСТРОЙ"		
Зам.рук.пр.	Коршаков				07.10				
Нач.участка	Перевизнык				07.10				
Гл.инженер	Юрченко				07.10				



МИНИСТЕРСТВО ТРАНСПОРТА И КОМУНИКАЦИЙ
РЕСПУБЛИКИ БЕЛАРУСЬ

МИНИСТЕРСТВО ТРАНСПОРТА И КОМУНИКАЦИЙ
РЕСПУБЛИКИ БЕЛАРУСЬ

АДКРЫТАЕ АКЦЫЯНЕРНАЕ ТАВАРЫСТВА
«БАРЫСАЎСКИ
ШПАЛАПРОПІТНЫ ЗАВОД»

ОТКРЫТОЕ АКЦИОНЕРНОЕ ОБЩЕСТВО
«БОРИСОВСКИЙ
ШПАЛОПРОПИТОЧНЫЙ ЗАВОД»

27.08.2023 г. № 295

№ _____
г. Барысаў

г. Борисов

Страна назначения РОССИЙСКАЯ ФЕДЕРАЦИЯ



СЕРТИФИКАТ КАЧЕСТВА

Наименование продукции:

1. Брусья деревянные пропитанные для стрелочных переводов железных дорог широкой колеи, тип 2, (68шт/10,35м³), ГОСТ 8816-2014.

Порода древесины: хвойные породы (сосна, ель).

Поставщик: ОАО «Борисовский шпалопропиточный завод» 222516, Минская область, г. Борисов, ул. Сенная, 5.

Покупатель/плательщик:

АО «НТПК» 197374, Российская Федерация, г. Санкт-Петербург, ул. Савушкина, д. 89, литер А, помещение 15-Н, кабинет 46.

Грузополучатель:

АО «МЕТРОВАГОНМАШ» Российская Федерация, Московская область, г. Мытищи, ул. Колонцова, д. 4.

Ж.д. полувагон: № 64493450

Номер операции/дата изготовления: № 95101 26.08.23, 95201 27.08.23.

Акт отбора проб № 295 от « 27 » августа 2023 г.

Размеры: брусья тип 2 - 160x250x(3000-5250).

Количество продукции: брусья деревянные (408 шт/62,1м³) – 6 комплектов.

Сертификат соответствия выдан ФБУ «РС ФЖТ»:

для брусьев пропитанных № ССЖТ ВУ.ЖТ02.Г.01368, действителен до 08 октября 2023 г.

Декларация соответствует требованиям технического регламента ТР ТС 003/2011

«О безопасности инфраструктуры железнодорожного транспорта»:

для брусьев пропитанных ЕАЭС ВУ/112 11.01. ТР003 096.01 00037, действительна по 11.02.2027 г.

ПОКАЗАТЕЛИ КАЧЕСТВА ПРОДУКЦИИ:

Указанная в настоящем сертификате продукция, пропитана автоклавным способом защитным средством на основе сланцевого масла по ГОСТ 20022.5-93, соответствует ГОСТ 8816-2014, требованиям ТУ ВУ 600012389.022-2010, ТР ТС 003/2011, гарантия 2 года. Продукция прошла приемосдаточный контроль. Наличие (отсутствие) наклки.

ДОПОЛНИТЕЛЬНЫЕ ПРИМЕЧАНИЯ:

Содержание цезия - 137 в продукции составляет до 250 Бк/кг.

При допустимом уровне 1850 Бк/кг.

Не превышает допустимые нормы.


Инженер по качеству

Мастер участка пропитки



/Т.А. Невская/

/Е.В. Ткаченко/

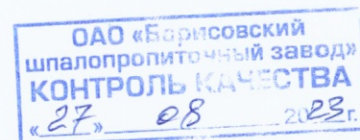

Страна назначения РОССИЙСКАЯ ФЕДЕРАЦИЯ

Открытое акционерное общество
«Борисовский
шпалопропиточный завод»
ул. Сенная, 5, 222516, г. Борисов
Тел./факс: (0177) 90 01 12, 90 01 17
p/c BY31 BPSB 3012 1407 7501 9933 0000
E/MK BPSBBY2X
ОАО «Сбер Банк» г. Минск, б-р Мулявина, 6
УНП 600012389 ОКПО 010569946000

АКТ ОТБОРА ПРОБ № 295

брусьев деревянных для стрелочных переводов железных дорог широкой колеи,
пропитанных масляным антисептиком

(защитное средство СМПС на основе сланцевого масла)

ТУ ВУ 600012389.022-2010

Поставщик: ОАО «Борисовский шпалопропиточный завод» 222516, Минская область,
г. Борисов, ул. Сенная, 5.

Покупатель/плательщик: АО «НТПК» 197374, Российская Федерация, г. Санкт-Петербург, ул. Савушкина, д.89, литер А, помещение 15-Н, кабинет 46.

Грузополучатель:
АО «МЕТРОВАГОНМАШ» Российская Федерация, Московская область, г. Мытищи, ул. Колонцова, д. 4.

Ж.д. полувагон: № 644 95450.

Порода древесины: хвойные породы (сосна, ель).

Номер операции/дата изготовления: № 95101 16.08.23, 95201 17.08.23.

Сертификат качества № 295 от « 27 » августа 2023 г.

Мы комиссия, в составе инженера-технолога Маевской А.А. (председатель комиссии), члены комиссии: инженер по качеству Невская Т.А., мастер участка пропитки Ткаченко Е.В., произвели отбор проб брусьев деревянных для стрелочных переводов железных дорог широкой колеи, ГОСТ 8816-2014, пропитанных защитным средством СМПС, ТУ ВУ 600012389.022-2010.

Согласно ГОСТ 8816-2014 п.6.1.3 из партии 408 штук были отобраны выборочным контролем брусья тип 2, деревянные, пропитанные в количестве 20 штук.

В результате отбора проб глубина пропитки составляет:

проба № 1 - 14 мм, проба № 2 - 16 мм, проба № 3 - 19 мм, проба № 4 - 10 мм, проба № 5 - 13 мм, проба № 6 - 15 мм, проба № 7 - 14 мм, проба № 8 - 9 мм, проба № 9 - 11 мм, проба № 10 - 19 мм, проба № 11 - 10 мм, проба № 12 - 13 мм, проба № 13 - 15 мм, проба № 14 - 17 мм, проба № 15 - 16 мм, проба № 16 - 11 мм, проба № 17 - 14 мм, проба № 18 - 16 мм, проба № 19 - 14 мм, проба № 20 - 18 мм

Соответствие требованиям ТНПА:

Глубина пропитки по легкопропитываемой зоне должна быть не менее 85 % ширины этой зоны. Легкопропитываемая зона шириной до 20 мм должна быть пропитана полностью. Глубина пропитки по труднопропитываемой зоне должна быть не менее 2 мм либо глубины накола при наличии накалывания.

Глубина пропитки соответствуют требованиям ТУ ВУ 600012389.022-2010, ГОСТ 20022.5-93, ГОСТ 20022.0-2016.

Председатель комиссии:

Инженер-технолог

А.А. Маевская

Члены комиссии:

Инженер по качеству



Т.А. Невская

Мастер участка пропитки

Е.В. Ткаченко

« 27 » августа 2023 г.

**СИСТЕМА ДОБРОВОЛЬНОЙ СЕРТИФИКАЦИИ
НА ЖЕЛЕЗНОДОРОЖНОМ ТРАНСПОРТЕ РОССИЙСКОЙ ФЕДЕРАЦИИ
ФЕДЕРАЛЬНОЕ АГЕНТСТВО ЖЕЛЕЗНОДОРОЖНОГО ТРАНСПОРТА**

№ 013711



**Федеральное бюджетное учреждение
«Регистр сертификации
на федеральном железнодорожном транспорте»
(ФБУ «РС ФЖТ»)**

СЕРТИФИКАТ СООТВЕТСТВИЯ

№ ССЖТ ВУ.ЖТ02.Г.01368

Действителен до 08 октября 2023 г.

НАСТОЯЩИЙ СЕРТИФИКАТ УДОСТОВЕРЯЕТ, ЧТО ДОЛЖНЫМ ОБРАЗОМ
ИДЕНТИФИЦИРОВАННАЯ ПРОДУКЦИЯ

**БРУСЬЯ ДЕРЕВЯННЫЕ ДЛЯ СТРЕЛОЧНЫХ
ПЕРЕВОДОВ ЖЕЛЕЗНЫХ ДОРОГ ШИРОКОЙ
КОЛЕИ, ПРОПИТАННЫЕ ЗАЩИТНЫМ
СРЕДСТВОМ СМПС**

ОКПД 2 16.10.32.120

ТН ВЭД ЕАЭС 4406 91 000 0

СЕРИЙНОЕ ПРОИЗВОДСТВО
по ГОСТ 8816-2014, ТУ ВУ 600012389.022-2010

СООТВЕТСТВУЕТ ТРЕБОВАНИЯМ, УСТАНОВЛЕННЫМ **ТУ ВУ 600012389.022-2010**
(пункты 1.1.9, 1.1.11, 1.2.12)

ЗАЯВИТЕЛЬ **Открытое акционерное общество «Борисовский
шпалопропиточный завод»** (улица Сенная, дом 5, город Борисов, Борисовский район,
Минская область, Республика Беларусь, 222516)

ИЗГОТОВИТЕЛЬ **Открытое акционерное общество «Борисовский
шпалопропиточный завод»** (улица Сенная, дом 5, город Борисов, Борисовский район,
Минская область, Республика Беларусь, 222516)

Заместитель
Руководитель

Регистра сертификации

(подпись)



М.М. Мельников

(инициалы, фамилия)

Сертификат не применяется при обязательном подтверждении соответствия

3-я Мытищинская ул., д.10, Москва, 129626, тел. (495) 646-27-15, факс (495) 669-73-88

1. Сертификат соответствия выдан на основании:

Испытаний 5 (пяти) образцов деревянных брусьев для стрелочных переводов железных дорог широкой колеи из древесины сосны (партия № 822 размером 160 шт.), отобранных по акту отбора образцов от 21.05.2020 № 4; испытаний одной полной загрузки пропиточного цилиндра и 10 (десяти) образцов деревянных брусьев для стрелочных переводов железных дорог широкой колеи из древесины сосны, пропитанных защитным средством СМПС из этой загрузки (партия № 822 размером 160 шт.), отобранных по акту отбора образцов от 22.05.2020 № 7, проведенных аккредитованной Научно-исследовательской лабораторией огнезащиты строительных конструкций и материалов учреждения образования «Белорусский государственный технологический университет» (Аттестат аккредитации № BY/112 1.0344), протоколы испытаний №№ 56, 59 от 26.05.2020 с дополнениями от 24.08.2020 № 1 и протокол от 26.05.2020 № 52 с дополнениями от 24.08.2020 № 1 и от 22.09.2020 № 2.

Комплексной оценки соответствия, проведенной ФБУ «РС ФЖТ» (аттестат аккредитации № РОСС RU.0001.11ЖТО2). Комплексное заключение о соответствии от 08.10.2020 № 19005/29213.

Оценки стабильности производства. Акт о результатах анализа состояния производства от 17.08.2020 № 05006/29211/29212/29213/29214.

2. Изготовитель обязан обеспечить соответствие реализуемой продукции испытанным образцам и требованиям нормативных документов, на соответствие которым она была сертифицирована.

3. Продукция может маркироваться знаком соответствия Системы добровольной сертификации на железнодорожном транспорте Российской Федерации.

Знак соответствия проставляется в товаросопроводительную документацию в соответствии с требованиями П ССЖТ 02-2005.

4. Первый инспекционный контроль провести путем проведения испытаний продукции, отобранной у изготовителя перед отправкой потребителю, и анализа состояния производства в течение 12 месяцев с даты регистрации сертификата соответствия. Дальнейшая периодичность инспекционного контроля устанавливается по результатам предыдущих проверок в рамках инспекционного контроля.



5. В случае невыполнения условий, лежащих в основе выдачи сертификата соответствия, ФБУ «РС ФЖТ» прекращает его действие.

6. Для сохранения действия сертификата соответствия заявитель заблаговременно (не позднее 6-ти месяцев) до окончания срока его действия подает заявку в ФБУ «РС ФЖТ» на проведение сертификации.

7. Назначенный срок службы - 25 лет.

Заместитель
Руководитель
Регистра сертификации

Эксперт по сертификации

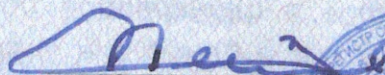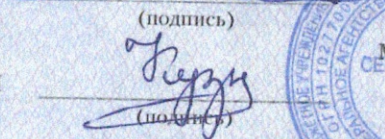
(подпись)

(подпись)



М.М. Мельников

(инициалы, фамилия)

Д.В. Кузнецов

(инициалы, фамилия)

Зарегистрирован в Реестре
Системы добровольной сертификации

08 октября 2020 г.



ЕВРАЗИЙСКИЙ ЭКОНОМИЧЕСКИЙ СОЮЗ

ДЕКЛАРАЦИЯ О СООТВЕТСТВИИ

Заявитель: Открытое акционерное общество «Борисовский шпалопропиточный завод», юридический адрес: Республика Беларусь, 222516, Минская область, город Борисов, улица Сенная, дом 5; фактический адрес: Республика Беларусь, 222516, Минская область, город Борисов, улица Сенная, дом 5; зарегистрировано Минским областным исполнительным комитетом 17.12.2010 г. в Едином государственном регистре юридических лиц и индивидуальных предпринимателей за № 600012389; телефон: 8 (177) 90-01-12, e-mail: info@shpala.by.

в лице директора Просмыцкого Геннадия Михайловича

заявляет, что брусья деревянные для стрелочных переводов широкой колеи, пропитанные защитным средством СМПС, из древесины сосны и ели, типов I, II и III с маркировкой «ПШ» и указанием двух последних цифр года изготовления на каждой единице продукции, изготовитель – Открытое акционерное общество «Борисовский шпалопропиточный завод», юридический адрес: Республика Беларусь, 222516, Минская область, город Борисов, улица Сенная, дом 5; фактический адрес: Республика Беларусь, 222516, Минская область, город Борисов, улица Сенная, дом 5, изготовлены в соответствии с ГОСТ 8816-2014 «Брусья деревянные для стрелочных переводов. Технические условия», код ТН ВЭД ЕАЭС 4406, 4407, серийный выпуск

соответствуют требованиям технического регламента ТР ТС 003/2011 «О безопасности инфраструктуры железнодорожного транспорта».

Декларация о соответствии принята на основании: протоколов испытаний № 17 от 01.02.2022г. и № 22 от 01.02.2022г., выданных научно-исследовательской лабораторией огнезащиты строительных конструкций и материалов Учреждения образования «Белорусский государственный технологический университет», аттестат аккредитации ВУ/112 1.0344, срок действия до 27.09.2026 г.; актов отбора и идентификации образцов №2 от 24.01.2022 г. и №5 от 25.01.2022 г.; обоснования безопасности от 09.02.2022 г.; протокола испытаний № 117 от 20.01.2022 г., выданного постом радиационного контроля Государственного учреждения «Борисовский зональный центр гигиены и эпидемиологии», аттестат аккредитации № ВУ/112 1.0027, срок действия до 26.12.2026 г.; сертификата соответствия на систему менеджмента качества № ВУ/112 05.01.011 02 00006, выданного органом по сертификации продукции, услуг, систем менеджмента Республиканского унитарного предприятия «Борисовский центр стандартизации, метрологии и сертификации», аттестат аккредитации ВУ/112 011.2, срок действия до 05.11.2022 г.; письма производителя с образцом маркировки знаком ЕАС от 11.02.2022 г. Схема декларирования соответствия – 3д.


Дополнительная информация: хранение и транспортировка продукции должна осуществляться в соответствии с ГОСТ 8816-2014, срок годности устанавливается по ГОСТ 8816-2014. Испытание продукции проведено по ГОСТ 8816-2014, пункты 5.4.4, 5.4.5.

Декларация о соответствии действительна с даты регистрации по 11.02.2027 г. включительно.

Сведения о регистрации декларации о соответствии:

Регистрационный номер декларации о соответствии: ЕАЭС № ВУ/112 11.01. ТР003 096.01 00037

Дата регистрации декларации о соответствии: 12.02.2022 г.

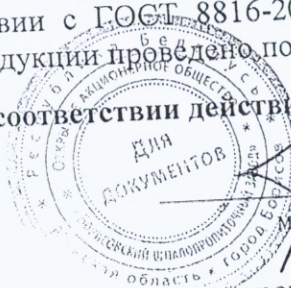

Г.М. Просмыцкий



ЕВРАЗИЙСКИЙ ЭКОНОМИЧЕСКИЙ СОЮЗ



СЕРТИФИКАТ СООТВЕТСТВИЯ

№ ЕАЭС RU C-RU.ЖТ02.B.00505/20

Серия RU № 0241355

ОРГАН ПО СЕРТИФИКАЦИИ Орган по сертификации на железнодорожном транспорте федерального бюджетного учреждения «Регистр сертификации на федеральном железнодорожном транспорте»; Россия, Москва (3-я Мытищинская улица, дом 10, Москва, 129626); аттестат аккредитации № РОСС RU.0001.11ЖТ02, дата регистрации (дата внесения в реестр сведений об аккредитованном лице 11.09.2015); телефон: +7 (495) 646-27-15; адрес электронной почты: register@rsfgt.ru

ЗАЯВИТЕЛЬ Акционерное общество «Керченский металлургический завод»; улица Веры Белик, дом 12, город Керчь, Республика Крым, 298306; основной государственный регистрационный номер 1199112017136; телефон: +7 (365) 616-62-27; адрес электронной почты: priemnaya@kmz-k.com

ИЗГОТОВИТЕЛЬ Акционерное общество «Керченский металлургический завод»; улица Веры Белик, дом 12, город Керчь, Республика Крым, 298306

ПРОДУКЦИЯ Приложение (учетный номер бланка 0717100)



КОД ТН ВЭД ЕАЭС 8608 00 000 1

СООТВЕТСТВУЕТ ТРЕБОВАНИЯМ ТР ТС 003/2011 «О безопасности инфраструктуры железнодорожного транспорта»

СЕРТИФИКАТ СООТВЕТСТВИЯ ВЫДАН НА ОСНОВАНИИ Протокол испытаний от 02.07.2020 № 47/2020 Испытательного центра общества с ограниченной ответственностью «Испытательный центр взаимодействия экипажа и пути железных дорог», аттестат аккредитации № РОСС RU.0001.21ЖТ19. Акт визуального контроля от 23.06.2020 № 1. Экспертное заключение от 06.07.2020 № 02462/27689. Акт о результатах проверки состояния производства от 29.06.2020 № 04973/27686/27687/27688/27689/27695/27696/27697/27698/27706. Схема сертификации 4с

ДОПОЛНИТЕЛЬНАЯ ИНФОРМАЦИЯ Пункты 1.1, 1.3 таблицы 1 НБ ЖТ ЦП 015-99 «Продукция стрелочная для железнодорожного транспорта. Нормы безопасности»; пункты 5.6, 9.1 ГОСТ 33535-2015 «Соединения и пересечения железнодорожных путей. Технические условия». Назначенный ресурс – 375 миллионов тонн брутто пропущенного тоннажа. Условия хранения продукции согласно разделу 3 ИЭС «Инструкция эксплуатационная специальная по транспортировке, применению и утилизации стрелочной». Маркирование продукции единым знаком обращения продукции на рынке Евразийского экономического союза осуществляется только при наличии сертификатов соответствия или деклараций о соответствии на подлежащие обязательному подтверждению соответствия составные части

СРОК ДЕЙСТВИЯ С 07.08.2020

ПО 06.08.2023

ВКЛЮЧИТЕЛЬНО

Руководитель (уполномоченное лицо) органа по сертификации

Эксперт (эксперт-аудитор) (эксперты (эксперты-аудиторы))



ПРИЛОЖЕНИЕ

К СЕРТИФИКАТУ СООТВЕТСТВИЯ № ЕАЭС RU C-RU.ЖТ02.В.00505/20

Серия RU № 0717100

ПРОДУКЦИЯ Переводы стрелочные типа Р65 марок 1/6, 1/9, 1/11 (проекты У1740, 2768, 2764, 2433, 2769, 2766, 2434, 2307, 2628, 2976, 2215)

Группа продукции: стрелочные переводы, рем-комплекты (полустрелки), глухие пересечения железнодорожных путей


Конструкторская документация У1740.00.000 «Перевод стрелочный типа Р65 марки 1/11 на железобетонном основании», 2768.00.000 «Перевод стрелочный типа Р65 марки 1/11 на железобетонных брусках», 2764.00.000 «Перевод стрелочный типа Р65 марки 1/11 модернизированный», 2434.00.000 «Перевод стрелочный типа Р65 марки 1/9», 2769.00.000 «Перевод стрелочный типа Р65 марки 1/9 на железобетонных брусках», 2766.00.000 «Перевод стрелочный типа Р65 марки 1/9 модернизированный», 2433.00.000 «Перевод стрелочный типа Р65 марки 1/11», 2307.00.000 «Перевод стрелочный симметричный типа Р65 марки 1/6 для горочных путей», 2628.00.000 «Перевод стрелочный симметричный типа Р65 марки 1/6 на железобетонных брусках», 2976.00.000 «Перевод стрелочный типа Р65 марки 1/9 колеи 1520 мм для метрополитенов», 2215.00.000 «Перевод стрелочный типа Р65 марки 1/9 на железобетонных брусках»

серийный выпуск



Руководитель (уполномоченное лицо) органа по сертификации

Эксперт (эксперт-аудитор)
(эксперты (эксперты-аудиторы))

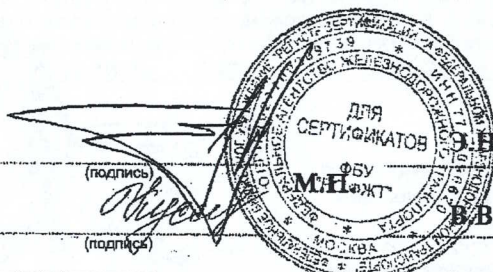

Э.Н. Гунченко

(Ф.И.О.)

В.В. Кускова

(Ф.И.О.)

Лист 1

7. ДАННЫЕ ПО УКЛАДКЕ И ЭКСПЛУАТАЦИИ

7.1 Стрелка типа Р65 марки 1/11-1/9 для стрелочных переводов
проекты 2764.00.000, 2766.00.000

заводской № стрелки _____

уложен на станции _____

железной дороги « _____ » _____ 20 ____ г.

7.2 Описать, когда (число, месяц, год) и какой был произведен ремонт (наплавка, замена отдельных частей и т.д.) или перекладка на другое место (номер стрелочного перевода) _____

7.3 Результаты работы перевода, причины и дата изъятия из пути _____

7.4 Пропущенный тоннаж:

7.4.1 до первой перекладки _____

7.4.2 до полного изъятия из пути _____

7.5 Прочие замечания по работе перевода

Начальник _____ дистанции пути

_____ железной дороги

Инженер _____ дистанции пути

АО «Керченский металлургический завод»

СТРЕЛКА
типа Р65 марки 1/11-1/9
для стрелочных переводов
2764.00.000
2766.00.000

2 право
ФОРМУЛЯР



Продукция сертифицирована на соответствие требованиям ТР ТС 003/2011. Сертификат соответствия №ЕАЭС RU С-RU.ЖТ02.В.00505/20 серия RU № 0241355 от 07.08.2020 г., срок действия по 06.08.2025 г. Сертификат выдан федеральным бюджетным учреждением «Регистр сертификации на федеральном железнодорожном транспорте».

Система Менеджмента Качества сертифицирована на соответствие требованиям ГОСТ Р ИСО 9001-2015. Сертификат соответствия №СДС.ССТ.СМК 2524.04-800075 от 09.11.2022 г., срок действия до 09.11.2025 г. Сертификат выдан индивидуальным предпринимателем Турлюном Иваном Николаевичем.

1. ОБЩИЕ СВЕДЕНИЯ

1.1 Стрелка типа Р65 марки 1/11-1/9 для стрелочных переводов проекты 2764.00.000, 2766.00.000 состоит из узлов «Рельс рамный прямой с острием кривым», «Рельс рамный кривой с острием прямым», полосы связанной и тяги соединительной.

1.2 Эксплуатация на открытом воздухе в макроклиматических районах умеренного и холодного климата, как изделие исполнения УХЛ1 по ГОСТ 15150.

2. КОМПЛЕКТ ПОСТАВКИ

Комплект поставки согласно приложению формуляра на перевод.

3. РЕСУРСЫ, СРОКИ СЛУЖБЫ, ГАРАНТИИ ИЗГОТОВИТЕЛЯ

3.1 Нормативный ресурс в соответствии с Указанием «О нормативных сроках службы стрелок и крестовин» МПС России №С-1241 от 19.12.2002 г.

3.2 Гарантийная наработка и гарантийный срок службы в соответствии с п.10 ГОСТ 33535-2015.

3.3 На стрелочную продукцию, поставляемую для ОАО «РЖД», условия гарантии качества и порядок рекламационно-претензионной работы установлены Распоряжением ОАО «РЖД» №2224/р от 31.10.2017 г.

4. СВИДЕТЕЛЬСТВО О ПРИЕМКЕ

Стрелка типа Р65 марки 1/11-1/9 для стрелочных переводов проекты 2764.00.000, 2766.00.000

с заводским № стрелки 2
прошел полный цикл изготовления, приемо-сдаточные испытания, соответствует
требованиям ГОСТ 33535-2015, конструкторской документации и признан годным для
эксплуатации.

Дата изготовления 13.08.2023.

Дата приемки, 15.08.2023г.

ОТК завода

MP

Продукция прошла инспекторский контроль и допускается к использованию по назначению.

Инспектор - приемщик

личная подпись

MP

расшифровка подписи

год, месяц, число

Изготовитель:

АО «Керченский металлургический завод»
298306 Российская федерация, Р Крым, г. Керчь, ул. В. Белик, 12.
тел. (36561) 9-74-72, 9-73-82, 9-71-72
факс (36561) 6-62-27
E-mail: marketing@kmz-k.com

5. ТРАНСПОРТИРОВАНИЕ, ХРАНЕНИЕ, КОНСЕРВАЦИЯ

5.1 Стрелка типа Р65 марки 1/11-1/9 для стрелочных переводов проекты 2764.00.000, 2766.00.000 транспортируется железнодорожным или автомобильным транспортом при условии соблюдения «Правил перевозок грузов», действующих на данном виде транспорта.

5.2 При хранении изделий в штабелях между рядами необходимо укладывать деревянные прокладки, обеспечивающие условия погрузки-выгрузки.

5.3 Условия транспортирования, хранения, погрузки и разгрузки должны обеспечивать сохранность изделия от механических повреждений.

5.4 Условия транспортирования - 8, хранения - 5 или 8 по ГОСТ 15150.

5.5 Изделие поставляется потребителю без консервации.



6. СВЕДЕНИЯ ОБ УТИЛИЗАЦИИ ИЗДЕЛИЯ

6.1 Утилизация металлических частей изделия производится путем полной разборки и дальнейшей сдачи металлических частей в металлолом.

6.2 Утилизация резиновых и пластмассовых частей изделия проводится путем вторичной переработки или захоронения после окончания срока службы.

6.3 После окончания срока службы изделие не содержит составных частей опасных для здоровья людей и окружающей среды.

6.4 Утилизация изделия производится на основании нормативных актов, действующих в стране, в которой осуществляется утилизация.

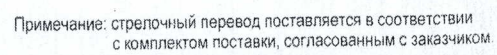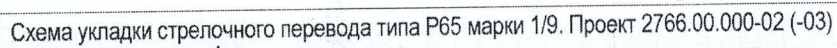

КОМПЛЕКТ ПОСТАВКИ №1 перевода стрелочного типа Р65 марки 1/9 проект 2766.00.000 (по КД РФ)

Поз	Обозначение	Наименование	Кол на исп.		Маркировка	Упаковка	Масса груз. места, кг
			-02	-03			
1	2764.11.000	Рельс рамный прямой с острием кривым	1		знак серт. № изд. КМЗ год изг. Р65 1/11-1/9 право (лево) ПЗ 2764	увязан со связанной полосой	2148
	-01	Рельс рамный прямой с острием кривым		1			
2	2764.12.000	Рельс рамный кривой с острием прямым	1		знак серт. № изд. КМЗ год изг. Р65 1/11-1/9 право (лево) ПЗ 2764	увязан со связанной полосой и тягой	2162
	-01	Рельс рамный кривой с острием прямым		1			
3	КС1071.00.000	Полоса связная	1	1	КМЗ 2766		
4	СП135	Тяга соединительная	1	1	-		
6	2766.13.000	Крестовина	1	1	знак серт. № изд. КМЗ год изг. Р65 1/9 ДТ (ОТ) 2766-02	без упаковки	1221
7	2766.14.000	Рельс крестовины с контррельсом	1	1	знак серт. № изд. КМЗ год изг. Р65 1/9 право (лево) 2766 ЛК, ПК	без упаковки	1110
8	-01	Рельс крестовины с контррельсом	1	1			1110
9	2764.41.000	Подкладка	2	2	1864	1 пакет КМЗ Р65 1/9 2766 РФ	464
10	-09	Подкладка	1	1	5766		
11	2764.43.000	Подкладка	2	2	2064		
12	-01	Подкладка	2	2	2164		
13	-03	Подкладка	1	1	5966		
14	2764.44.000	Подкладка	2	2	2264		
15	-01	Подкладка	2	2	2364		
16	-02	Подкладка	2	2	2464		
17	-03	Подкладка	2	2	2564		
18	-04	Подкладка	1	1	4766		
19	-08	Подкладка	1	1	6066		
20	2764.45.000	Подкладка	2	2	1964		
21	-02	Подкладка	1	1	5866		
22	СП630	Рельс типа Р65 L=7994	1	1	7994	без упаковки	2761
23	СП630	Рельс типа Р65 L=6027	1	1	6027		
24	СП631	Рельс типа Р65 L=7373	1	1	7373		
25	2766.00.001	Рельс типа Р65 кривой	1	1			
26	2766.00.002	Рельс типа Р65 кривой	1				
	-01	Рельс типа Р65 кривой		1			
27	2766.00.003	Рельс типа Р65 кривой	1	1			
28		Накладка 1Р65 ГОСТ 33184 *	20	20		пакет	534
33	У5003.00.010	Клемма ПКК	208	208	К-1	2 контейнера полипропиленовых	417 **
34	КС1006.00.000	Клемма ПКК-2	72	72	К-2		
35	2768.20.007	Клемма	2	2			
36	-01	Клемма	1	1		КМЗ 1/2 2766	417 **
37		Болт М22х75 ГОСТ 16016	283	283		Р65 1/9	
38		Болт М27х160 ГОСТ 11530	60	60		метизы кп№1	
39		Гайка М22 ГОСТ 16018	283	283		КМЗ 2/2 2766	744 **
40		Гайка М27 ГОСТ 11532 *	60	60			
41		Шайба 2-х витковая 25 ГОСТ 21797	283	283		Р65 1/9	
42		Шайба 27 ГОСТ 19115 *	60	60		СК65 кп№1	
43	КС1022.00.000	Подкладка типа СКП65	104	104			
Масса перевода, кг							12671

* - 2 накладки, 2 гайки, 2 шайбы комплектуются совместно с комплектом подкладок

** - масса дана для справок.

Объект капитального строительства:

«Ж/Д пути от испытательного центра до обкаточной линии с удлинением трансбордера, расположенные по адресу: Московская область, г. Мытищи, ул. Колонцова, 4», территория завода АО «МЕТРОВАГОНМАШ»

(наименование проектной документации, почтовый или строительный адрес объекта капитального строительства)

Застройщик (технический заказчик, эксплуатирующая организация или региональный оператор):

ООО «Проминжиниринг», ИНН 7734001650, ОГРН 11477481394406, КПП 770801001, 107140, г. Москва,

ул. Русаковская, д.13, помещение ХХ-4, тел. +7(495) 909-93-48, член саморегулируемой Ассоциации строителей

«Саморегулируемая организация «Строительные допуски», ИНН 7714322214, ОГРН 107799011045, регистрационный номер СРО-С-187-26012010 от 27.07.2018г.

(фамилия, имя, отчество, адрес места жительства, ОГНИП, ИНН индивидуального предпринимателя, наименование, ОГРН, ИНН, место нахождения юридического лица, телефон/факс, наименование, ОГРН, ИНН саморегулируемой организации, членом которой является – для индивидуальных предпринимателей и юридических лиц; фамилия, имя, отчество, паспортные данные, адрес места жительства, телефон/факс – для физических лиц, не являющихся индивидуальными предпринимателями)

Лицо, осуществляющее строительство: ООО «КуКГЕОСТРОЙ», ОГРН 1127747247704, ИНН 7709918820, 109004, Г.МОСКВА, УЛ. ЗЕМЛЯНОЙ ВАЛ, Д.65, КВ.59, тел. +7 (495) 915-24-71, член саморегулируемой ассоциации СРО «МАС» регистрационный номер СРО-С-148-24122009 от 12.03.2013г.

(фамилия, имя, отчество, адрес места жительства, ОГНИП, ИНН индивидуального предпринимателя, наименование, ОГРН, ИНН, место нахождения юридического лица, телефон/факс, наименование, ОГРН, ИНН саморегулируемой организации, членом которой является)

Лицо, осуществляющее подготовку проектной документации: ООО «КуКГЕОСТРОЙ», ОГРН 1127747247704, ИНН 7709918820, 109004, Г.МОСКВА, УЛ. ЗЕМЛЯНОЙ ВАЛ, Д.65, КВ.59, тел. +7 (495) 915-24-71, член саморегулируемой ассоциации СРО «Объединение проектировщиков «УниверсалПроект», регистрационный номер СРО-П-179-12122012 от 20.10.2022г.

(фамилия, имя, отчество, адрес места жительства, ОГНИП, ИНН индивидуального предпринимателя, наименование, ОГРН, ИНН, место нахождения юридического лица, телефон/факс, наименование, ОГРН, ИНН саморегулируемой организации, членом которой является)

Лицо, осуществляющее строительство, выполнившее работы, подлежащие освидетельствованию: ООО «ШЕЛПРОК», ОГРН 1237700462427, ИНН 9726048866, 117535, Г.МОСКВА, МУНИЦИПАЛЬНЫЙ ОКРУГ ЧЕРТАНОВО ЮЖНОЕ, ПРОЕЗД 3-Й ДОРОЖНЫЙ, Д. 6, К. 2, член саморегулируемой ассоциации «Архитектурное наследие», регистрационный номер СРО-С-230-07092010 от 01.08.2023г.

(фамилия, имя, отчество, адрес места жительства, ОГНИП, ИНН индивидуального предпринимателя, наименование, ОГРН, ИНН, место нахождения юридического лица, телефон/факс, наименование, ОГРН, ИНН саморегулируемой организации, членом которой является)

АКТ**освидетельствования скрытых работ**

№ 131-23-ПЖ-18

"09" октября 2023г.

(дата составления акта)

Представитель застройщика (технического заказчика, эксплуатирующей организации или регионального оператора) по вопросам строительного контроля:

Ведущий инженер строительного контроля ООО «Проминжиниринг» Дураев В. Ю., приказ №5 от 03.08.2023г.

ОГРН 11477481394406, ИНН 7734001650, 107140, г. Москва, ул. Русаковская, д.13, помещение ХХ-4

(должность, фамилия, инициалы, идентификационный номер в национальном реестре специалистов в области строительства, реквизиты распорядительного документа, подтверждающего полномочия, с указанием наименования, ОГРН, ИНН, места нахождения юридического лица, фамилии, имени, отчества, адреса места жительства, ОГНИП, ИНН индивидуального предпринимателя)

Представитель лица, осуществляющего строительство:

Руководитель проекта ООО «КуКГЕОСТРОЙ» Шевчук К.А. приказ №2-МВМ от 01.07.2023г.

(должность, фамилия, инициалы, реквизиты распорядительного документа, подтверждающего полномочия)

Представитель лица, осуществляющего строительство, по вопросам строительного контроля (специалист по организации строительства): Заместитель руководителя проекта ООО «ШЕЛПРОК» Коршаков А.А. приказ №4 от 01.08.2023г., идентификационный номер НОСТРОЙ С-77-133381 от 02.02.2018г.

(должность, фамилия, инициалы, идентификационный номер в национальном реестре специалистов в области строительства, реквизиты распорядительного документа, подтверждающего полномочия)

Представитель лица, осуществляющего подготовку проектной документации:

--

(должность, фамилия, инициалы, реквизиты распорядительного документа, подтверждающего полномочия, с указанием наименования, ОГРН, ИНН, места нахождения юридического лица, фамилии, имени, отчества, адреса места жительства, ОГНИП, ИНН индивидуального предпринимателя, наименования, ОГРН, ИНН саморегулируемой организации, членом которой является указанное юридическое лицо, индивидуальный предприниматель)

Представитель лица, выполнившего работы, подлежащие освидетельствованию:

Начальник участка ООО «ШЕЛПРОК» Перевизнык А.П., приказ №1 от 01.08.2023г., ОГРН 1237700462427, ИНН 9726048866, 117535, г. Москва, муниципальный округ «Чертаново Южное», проезд 3-й Дорожный, д. 6, к. 2

(должность, фамилия, инициалы, реквизиты распорядительного документа, подтверждающего полномочия, с указанием наименования, ОГРН, ИНН, места нахождения юридического лица, фамилии, имени, отчества, адреса места жительства, ОГНИП, ИНН индивидуального предпринимателя)

а также иные представители лиц, участвующих в освидетельствовании:

Главный инженер ООО "ЭлектроЭнергетика" Юрченко В. И., приказ № 1/08 от 04.08.2023г., ОГРН 1175074004698, ИНН 5037011400, 142281, Московская обл., г. Протвино, Кременковское ш., д. 5

(должность с указанием наименования организации, фамилия, инициалы, реквизиты распорядительного документа, подтверждающего полномочия)

произвели осмотр работ, выполненных

ООО "ШЕЛПРОК"

(наименование лица, выполнившего работы, подлежащие освидетельствованию)

и составили настоящий акт о нижеследующем:

1. К освидетельствованию предъявлены следующие работы:

Устройство новой рельсоопальной решетки на железобетонных шпалах пути №1 на участке т.1-т.2, т.3-т.4

(наименование скрытых работ)

2. Работы выполнены по проектной документации

131-23-ПЖ «Ж/Д пути от испытательного центра до обкаточной линии с удлинением трансбордера, расположенные по адресу: Московская область, г. Мытищи, ул. Колонцова, 4. Железнодорожные пути». Руководитель проекта В. Е. Липатов.

(номер, другие реквизиты чертежа, наименование проектной и/или рабочей документации, сведения о лицах, осуществляющих подготовку раздела проектной и/или рабочей документации)

3. При выполнении работ применены:

Клемма ПК-65 – паспорт качества № 1109.1 от 11.09.2023г.; подкладка КД-65 - паспорт качества № 1109.3

от 11.09.2023г., паспорт качества № 1112 от 12.09.2023г., паспорт качества № 1106 от 11.09.2023г.; рельсы

железнодорожные Р65- паспорт качества №50882 от 21.08.2023г.

(наименование строительных материалов (изделий), реквизиты сертификатов и/или других документов, подтверждающих их качество и безопасность)

4. Предъявлены документы, подтверждающие соответствие работ предъявляемым требованиям:

Исполнительная схема №18 Устройство новой рельсоопальной решетки на железобетонных шпалах пути №1

на участке т.1-т.2, т.3-т.4

(исполнительные схемы и чертежи, результаты экспертиз, обследований, лабораторных и иных испытаний выполненных работ, проведенных в процессе строительного контроля)

5. Даты: начала работ: «06» октября 2023 г.

окончания работ: «09» октября 2023 г.

6. Работы выполнены в соответствии: 131-23-ПЖ «Ж/Д пути от испытательного центра до обкаточной линии с удлинением трансбордера, расположенные по адресу: Московская область, г. Мытищи, ул. Колонцова, 4. Железнодорожные пути». СП 37.13330.2012 «Промышленный транспорт», СП 119.13330.2017 «Железные дороги колеи 1520 мм»

(наименования и структурные единицы технических регламентов, иных нормативных правовых актов, разделы проектной и/или рабочей документации)

7. Разрешается производство последующих работ

Баллаستировка, выправка и рихтовка ж/д пути №1

(наименование работ, конструкций, участков сетей инженерно-технического обеспечения)

Дополнительные сведения: отсутствуют

Акт составлен в 5 (пяти) экземплярах.

Приложения:

1. Исполнительная схема №18 Устройство новой рельсоопальной решетки на железобетонных шпалах пути №1

на участке т.1-т.2, т.3-т.4

2. Паспорт качества № 1109.1 от 11.09.2023г.

3. Паспорт качества № 1109.3 от 11.09.2023г.

4. Паспорт качества № 1112 от 12.09.2023г.

5. Паспорт качества № 1106 от 11.09.2023г.

6. Паспорт качества №50882 от 21.08.2023г.

Представитель застройщика (технического заказчика, эксплуатирующей организации или регионального оператора) по вопросам строительного контроля

Дураев В. Ю.

(фамилия, инициалы, подпись)

Представитель лица, осуществляющего строительство

Шевчук К. А.

(фамилия, инициалы, подпись)

Представитель лица, осуществляющего строительство, по вопросам строительного контроля (специалист по организации строительства)

Коршаков А. А.

(фамилия, инициалы, подпись)

Представитель лица, осуществляющего подготовку проектной документации

(фамилия, инициалы, подпись)

Представитель лица, выполнившего работы, подлежащие освидетельствованию


Перевизнык А. П.

(фамилия, инициалы, подпись)

Представители иных лиц

Юрченко В. И.

(фамилия, инициалы, подпись)

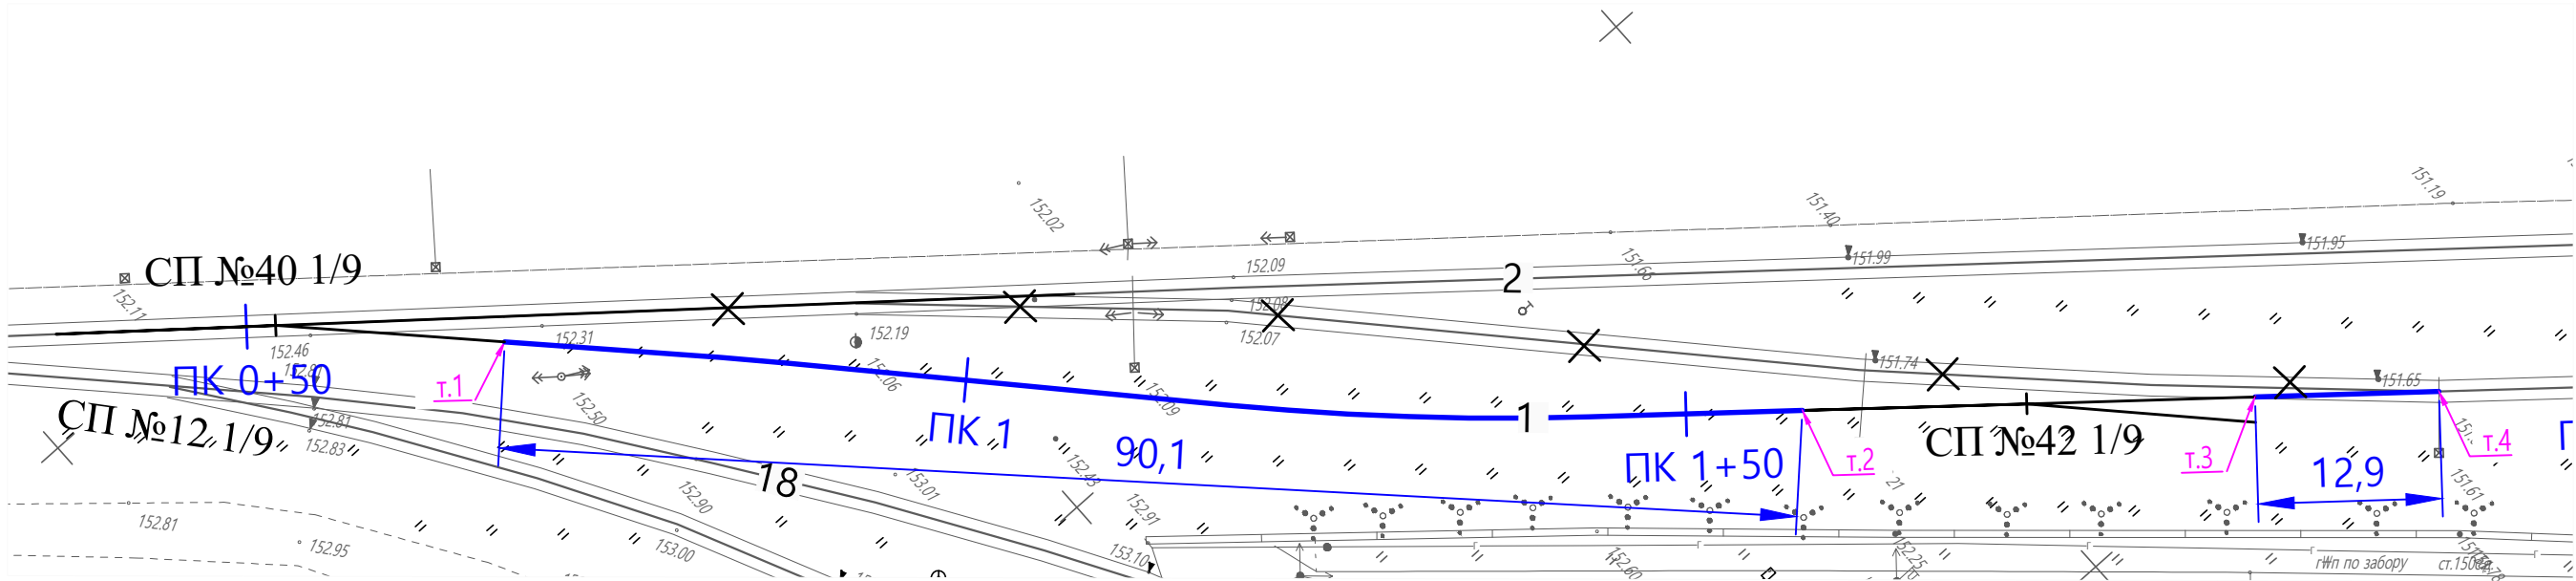

Условные обозначения:

- Устройство новой рельсошпальной решетки на железобетонных шпалах пути №1 (т.1 - т.2, т.3-т.4)

Путь I (103,0 м) Укладка рельсошпальной решетки на железобетонных шпалах

Длина пути:	103,0			
	Наименование	м., кг	м	Итого,кг
Демонтаж рельс	Р65	65	206	13390

Количество стыков:	10			
	Наименование	шт., кг	шт	Итого,кг
Накладки	Р-65	29,260	40	1170,4
Болт стыковой	27х160	0,800	120	96,0
Гайка	М27	0,222	120	26,6
Шайба	М27	0,130	120	15,6
	Сумма		400	1308,6

Комплект крепления КБ-65 на длину пути	190			
	Наименование	шт., кг	шт	Итого,кг
Шпала железобетонная (160х230х2750)	Ш1	260,0	190	49400,0
Гайка для болтов клеммных и закладных	М22	0,123	1520	187,0
Шайба двухвитковая	М25	0,116	1520	176,3
Клемма промежуточная	ПК	0,640	760	486,4
Болт клеммный свободный	М22х75	0,345	760	262,2
Шайба-скоба плоская	ЦП-138	0,078	760	59,3
Втулка изолирующая	ЦП-142 (КБ-65)	0,030	760	22,8
Болт закладной свободный	М22х175	0,617	760	468,9
Прокладка подрельсовая (Р65)	ЦП	0,254	380	96,5
Подкладка	КБ-65	6,850	380	2603,0
Прокладка нашпальная (КБ-65)	ЦП-328	0,640	380	243,2
	Сумма		8170	54005,6

					2023	131-23-ПЖ			
						Ж/д пути от испытательного центра до обкаточной линии с удлинением трансбордера, расположенные по адресу: Московская область, г.о. Мытищи, ул. Колонцова, 4.			
Изм.	Кол.уч.	Лист	№ док.	Подпись	Дата	Железнодорожные пути.	Стадия	Лист	Листов
Вед.инженер		Дураев			09.10		ИД	1	1
Рук.проекта		Шевчук			09.10	Исполнительная схема №18 Устройство новой рельсошпальной решетки на железобетонных шпалах пути №1 на участке т.1 - т.2, т.3-т.4			
Зам.рук.пр.		Коршаков			09.10				
Нач.участка		Перевизный			09.10				
Гл.инженер		Юрченко			09.10	ООО "КИКГЕОСТРОЙ"			

С

Паспорт качества № 1109.1

ОТК-09/Р5 от 19.05.2022

ООО "Нижнесалдинский металлургический завод"
624742, г.Нижняя Салда, ул. Энгельса, 1
Отгрузка по договору № от 2023 г.

Грузоотправитель Акционерное общество Управляющая Компания "Металлинвест" 622001, Свердловская обл, Нижний Тагил г, Долгая, дом № 5 (3435) 49-57-70
Грузополучатель Акционерное общество "Метровагонмаш"

Дата выписки: 11.09.2023
Вагон (машина) H868HX196
Код способа отправления: 2

Адрес 141009, Московская обл, Домодедовский р-н, Мытищи г, Колонцова ул, дом № 4 тел.+7 (498) 687-45-55
грузополучателя
Код получателя
Конечный Метровагонмаш АО ИНН 5029006702 КПП 997450001
получатель

Наименование продукции: КЛЕММА ПК-65

Выдан 02.03.2020г. Сертификат соответствия № ЕАЭС RU C-RU.ЖТ02.В.00373/20
Действителен до 01.03.2025 г. , серия RU № 0201974

НД (ГОСТ, ТУ) : ГОСТ 22343-2014 ГОСТ 380-2005

№ п/п	Марка стали	Условное обозначение продукции	Номер партии	Фактическая масса продукции в тоннах	Категория	Степень точности
1	СТ4СП	КЛЕММА ПК	175	5.860	2	
ИТОГО				5.860		



По вопросам несоответствия товара по качеству или количеству обращаться в ООО "НСМЗ" на адрес info@nsmz.pro

В результате испытаний и освидетельствования указанные в паспорте клеммы ПК сертифицированы (декларированы), признаны годными и соответствуют требованиям 1 сорта ГОСТ 22343-2014
Гарантийный срок службы клемм ПК с момента укладки в путь при условии соблюдения установленных правил транспортирования, выгрузки, хранения, сборки, укладки, эксплуатации и текущего содержания пути составляет пять лет

Способ утилизации-передача потребителям для использования в производстве в качестве металлургического сырья (код отхода - 4 61 010 01 20 5, класс опасности для окружающей среды - 5 (малоопасен).

Назначенный срок службы, по истечению которого клеммы ПК считаются непригодными для использования по назначению и подлежат замене, составляет 15 лет.



Представитель ОТК

подпись

Зарубина П.Ю.

расшифровка подписи

Дата печати 11.09.2023

С

Паспорт качества № 1109.3

ОТК-09/Р5 от 19.05.2022

ООО "Нижнесалдинский металлургический завод"
624742, г.Нижняя Салда, ул. Энгельса, 1
Отгрузка по договору № от 2023 г.

Грузоотправитель Акционерное общество Управляющая Компания "Металлинвест" 622001, Свердловская обл, Нижний Тагил г, Долгая, дом № 5 (3435) 49-57-70
Грузополучатель Акционерное общество "Метровагонмаш"

Дата выписки: 11.09.2023

Вагон (машина) H868HX196

Код способа отправления: 2

Адрес 141009, Московская обл, Домодедовский р-н, Мытищи г, Колонцова ул, дом № 4 тел.+7 (498) 687-45-55
грузополучателя

Код получателя

Конечный Метровагонмаш АО ИНН 5029006702 КПП 997450001
получатель

Наименование продукции: ПОДКЛАДКА КД-65

Выдан 30.07.2020г. Сертификат соответствия № ЕАЭС RU C-RU.ЖТ02.В.00488/20
Действителен до 29.07.2025 г. , серия RU № 0241338

НД (ГОСТ, ТУ) : ГОСТ 16277-2016, ТУ 14-2Р-294-2005 ГОСТ 380-2005

№ п/п	Марка стали	Тип продукции	Номер партии	Фактическая масса продукции в тоннах	Сорт	Степень точности
1	СТЗСП	КД-65	113	13.000	1	Повышенная
ИТОГО				13.000		



По вопросам несоответствия товара по качеству или количеству обращаться в ООО "НСМЗ" на адрес info@nsmz.pro

В результате испытаний и освидетельствования указанные в паспорте подкладки КД-65 сертифицированы (декларированы), признаны годными и соответствуют требованиям 1 сорта ГОСТ 16277-2016, ТУ 14-2Р-294-2005

Гарантийный срок службы подкладок КД-65 с момента укладки в путь при условии соблюдения установленных правил транспортирования, выгрузки, хранения, сборки, укладки, эксплуатации и текущего содержания пути составляет десять лет

Способ утилизации-передача потребителям для использования в производстве в качестве металлургического сырья (код отхода - 4 61 010 01 20 5, класс опасности для окружающей среды - 5 (малоопасен).

Назначенный срок службы, по истечению которого подкладки считаются непригодными для использования по назначению и подлежат замене, составляет 15 лет.



Представитель ОТК

подпись

Зарубина Л.Ю.

расшифровка подписи

Дата печати 11.09.2023

С

Паспорт качества № 1112

ОТК-09/Р5 от 19.05.2022

ООО "Нижнесалдинский металлургический завод"
624742, г.Нижняя Салда, ул. Энгельса, 1
Отгрузка по договору № от 2023 г.

Грузоотправитель Акционерное общество Управляющая Компания "Металлинвест" 622001, Свердловская обл, Нижний Тагил г, Долгая, дом № 5 (3435) 49-57-70
Грузополучатель Акционерное общество "Метровагонмаш"

Дата выписки: 12.09.2023
Вагон (машина) Т914КС/31
Код способа отправления: 2

Адрес грузополучателя 141009, Московская обл, Домодедовский р-н, Мытищи г, Колонцова ул, дом № 4 тел.+7 (498) 687-45-55
Код получателя
Конечный получатель Метровагонмаш АО ИНН 5029006702 КПП 997450001

Наименование продукции: ПОДКЛАДКА КД-65

Выдан 30.07.2020г. Сертификат соответствия № ЕАЭС RU C-RU.ЖТ02.В.00488/20
Действителен до 29.07.2025 г. , серия RU № 0241338

НД (ГОСТ, ТУ) : ГОСТ 16277-2016, ТУ 14-2Р-294-2005 ГОСТ 380-2005

№ п/п	Марка стали	Тип продукции	Номер партии	Фактическая масса продукции в тоннах	Сорт	Степень точности
1	СТЗСП	КД-65	113	2.280	1	Повышенная
2	СТЗСП	КД-65	114	8.000	1	Повышенная

ИТОГО 10.280



По вопросам несоответствия товара по качеству или количеству обращаться в ООО "НСМЗ" на адрес info@nsmz.pro

В результате испытаний и освидетельствования указанные в паспорте подкладки КД-65 сертифицированы (декларированы), признаны годными и соответствуют требованиям 1 сорта ГОСТ 16277-2016, ТУ 14-2Р-294-2005

Гарантийный срок службы подкладок КД-65 с момента укладки в путь при условии соблюдения установленных правил транспортирования, выгрузки, хранения, сборки, укладки, эксплуатации и текущего содержания пути составляет десять лет

Способ утилизации-передача потребителям для использования в производстве в качестве металлургического сырья (код отхода - 4 61 010 01 20 5, класс опасности для окружающей среды - 5 (малоопасен).

Назначенный срок службы, по истечению которого подкладки считаются непригодными для использования по назначению и подлежат замене, составляет 15 лет.



Представитель ОТК

Замураева С.В.
подпись

Замураева С.В.

расшифровка подписи

Дата печати 12.09.2023

С

Паспорт качества № 1106

ОТК-09/Р5 от 19.05.2022

ООО "Нижнесалдинский металлургический завод"
624742, г.Нижняя Салда, ул. Энгельса, 1
Отгрузка по договору № от 2023 г.

Грузоотправитель Акционерное общество Управляющая Компания "Металлинвест" 622001, Свердловская обл, Нижний Тагил г, Долгая, дом № 5 (3435) 49-57-70

Грузополучатель Акционерное общество "Метровагонмаш"

Дата выписки: 11.09.2023

Вагон (машина) В101АК977

Код способа отправления: 2

Адрес 141009, Московская обл, Домодедовский р-н, Мытищи г, Колонцова ул, дом № 4 тел.+7 (498) 687-45-55
грузополучателя

Код получателя

Конечный Метровагонмаш АО ИНН 5029006702 КПП 997450001
получатель

Выдан 30.07.2020г. Сертификат соответствия № ЕАЭС RU C-RU.ЖТ02.В.00488/20
Действителен до 29.07.2025 г. , серия RU № 0241338

Наименование продукции: ПОДКЛАДКА КД-65

НД (ГОСТ, ТУ) : ГОСТ 16277-2016, ТУ 14-2Р-294-2005 ГОСТ 380-2005

№ п/п	Марка стали	Тип продукции	Номер партии	Фактическая масса продукции в тоннах	Сорт	Степень точности
1	СТЗСП	КД-65	110	8.000	1	Повышенная
2	СТЗСП	КД-65	111	4.000	1	Повышенная
3	СТЗСП	КД-65	112	8.000	1	Повышенная

ИТОГО 20.000

По вопросам несоответствия товара по качеству или количеству обращаться в ООО "НСМЗ" на адрес info@nsmz.pro

В результате испытаний и освидетельствования указанные в паспорте подкладки КД-65 сертифицированы (декларированы), признаны годными и соответствуют требованиям 1 сорта ГОСТ 16277-2016, ТУ 14-2Р-294-2005

Гарантийный срок службы подкладок КД-65 с момента укладки в путь при условии соблюдения установленных правил транспортирования, выгрузки, хранения, сборки, укладки, эксплуатации и текущего содержания пути составляет десять лет

Способ утилизации-передача потребителям для использования в производстве в качестве металлургического сырья (код отхода - 4 61 010 01 20 5, класс опасности для окружающей среды - 5 (малоопасен).

Назначенный срок службы, по истечению которого подкладки считаются непригодными для использования по назначению и подлежат замене, составляет 15 лет.



Представитель ОТК

подпись

Зарубина Л.Ю.

расшифровка подписи

Дата печати 11.09.2023

ПАСПОРТ КАЧЕСТВА № 50882 ОТ 21.08.2023 Г.

Изготовитель АО "ЕВРАЗ НТМК"

350092381

Наименование продукции: **рельсы железнодорожные широкой колеи**

Нормативная документация: **ГОСТ Р 51685-2013**

Тип рельса : **P65**

Марка стали: **K76Ф**

Заказ: **Z231361729.10**

В адрес: **АО "Метровагонмаш"**

Плательщик: **Россия 121353 г. Москва ул. Беловежская, д. 4**

Вагон (номер сцепа): **59392464**

Дата отгрузки: **21.08.2023**

Цех, стан: **015**



АО "ЕВРАЗ НИЖНЕТАГИЛЬСКИЙ МЕТАЛЛУРГИЧЕСКИЙ КОМБИНАТ"
Управление технического контроля

В результате освидетельствования и испытаний указанные в паспорте качества рельсы признаны годными
соответствующим требованиям ГОСТ Р 51685-2013 рельсы Р-65, замаркированы краской в соответствии с ГОСТ Р 51685-2013. Дата выдачи сертификата соответствия 27.06. 2023г. Учетный номер сертификата соответствия № 0445513
Регистрационный номер №ЕАЭС RU С- RU.ЖТ01.В.00184/23
Сертификат действителен по 26.06.2028г.

Вид документа качества 3.1

Указанная в паспорте качества продукция произведена в соответствии с технологической документацией. Приемочный контроль рельсов выполнен Управлением технического контроля АО "ЕВРАЗ НТМК"

1. Маркировка

1.1. Выпуклая (на шейке с одной стороны рельса)

Обозначение предприятия-изготовителя	Месяц прокатки (римскими цифрами)	Год прокатки	Тип рельсов	Направление прокатки (острие направления стрелки указывает на передний конец рельса по ходу прокатки)
Т	IV, V, VI, VII	2023	P65	<--

1.2. Клеймением (со стороны, противоположной выпуклой маркировке)

Вдавленная маркировка	
- обозначение способа выплавки;	- номер ручья;
- номер плавки (последние пять цифр);	- номер заготовки в ручье.
- обозначение рельса в раскате;	

1.3. Краской

Назначение маркировки	Место нанесения краски	Цвет
Единый знак обращения продукции на рынке государств-членов ТС	Шейка рельса со стороны вдавленной маркировки на расстоянии 0,5-0,7 м от торца	белый
По требованию заказа	Обводка приемочных клейм, нанесенных на торце рельса	белый
Личное клеймо контролера УТК	На боковой поверхности шейки на расстоянии не более 200мм	белый
Доп. требования заказа	Полоса на расстоянии 0,7-1,0 м (по головке и шейки) от торца рельса на котором нанесены приемочные клейма	белый

Правила приемки



Приемка по качеству

Проводится в стадии поставки, за исключением скрытых недостатков товара, согласно требованиям стандартов (ГОСТы РФ, ТУ, ТС и тд), оговоренных условиями договора.



Приемка по количеству

Проводится путём провешивания и подсчётом количества мест, штук, (если их количество указано), согласно требованиям стандартов (ГОСТы, ТУ, ТС и тд), оговоренных условиями договора.

Чтобы избежать принятия неверных решений, соблюдайте правила приемки товара.

Ответственность



Составить первичный акт

О выявленном несоответствии с указанием обоснований и подписью представителя перевозчика, с фото в стадии поставки.



В течение 24 часов

Направить уведомление о вызове представителя Поставщика с приложением первичного акта; убедиться в наличии подписей всех ответственных лиц, а также в отметке в транспортной накладной и подтверждающих документах; фото бирок, фото дефекта, фото Товара в стадии поставки, протоколы замеров и тд.

Остановите приемку при выявлении каких-либо несоответствий по качеству или количеству.

Обратите внимание



Отклонением не является

Если разница в весе Груза, выявленная у Получателя, не превышает значений предельного расхождения в результатах определения массы нетто такого Груза.



Браком не является

Если выявленное у Получателя несоответствие не регламентируется требованиями стандартов (ГОСТы, ТУ, ТС и тд).



Покупатель возмещает

Поставщику документально подтвержденные расходы на организацию поездки представителя Поставщика для участия в приемке Товара, в том числе стоимость проживания, транспортные расходы, суточные, если Покупатель, несмотря на ответ Поставщика о направлении представителя для участия в приемке или до истечения срока явки представителя, осуществит приемку Товара и/или распорядится Товаром.



Обеспечить

- сохранность претензионного груза;
- встречу, проживание и условия приёмки Товара с представителями Поставщика;
- по результатам совместной приёмки Товара направить официальную претензию в срок, оговоренный условиями Договора.

QR-код для перехода в чат-бот по претензионной работе



Telegram



Viber

Видеоролик по приемке продукции



2. Отгружено

№ пп	Номер плавки	Категория рельсов	Длина (мм)	Кол. шт.	Метраж (м)	Масса нетто (т)	Класс профиля	Класс прямоли- нейности	Класс качества поверхности	Наличие болтовых отверстий	Способ разлив- ки
1	315246	НТ260	12500	8	100	6.445	У	С	Р	с отверстиями	НЛЗ
2	315248	НТ260	12500	5	62.50	4.028	У	С	Р	с отверстиями	НЛЗ
3	315250	НТ260	12500	16	200	12.890	У	С	Р	с отверстиями	НЛЗ
4	323858	НТ260	12500	4	50	3.222	У	С	Р	с отверстиями	НЛЗ
5	323861	НТ260	12500	2	25	1.612	У	С	Р	с отверстиями	НЛЗ
6	325432	НТ260	12500	13	162.50	10.473	У	С	Р	с отверстиями	НЛЗ
7	325466	НТ260	12500	6	75	4.833	У	С	Р	с отверстиями	НЛЗ
8	332842	НТ260	12500	1	12.50	0.806	У	С	Р	с отверстиями	НЛЗ
9	333556	НТ260	12500	2	25	1.611	У	С	Р	с отверстиями	НЛЗ
10	333618	НТ260	12500	1	12.50	0.806	У	С	Р	с отверстиями	НЛЗ
11	335102	НТ260	12500	14	175	11.279	У	С	Р	с отверстиями	НЛЗ
12	335150	НТ260	12500	12	150	9.667	У	С	Р	с отверстиями	НЛЗ
Итого				84	1050	67.672					

Всего рельсов (штук) : Восемьдесят четыре

Общий вес (килограмм) : Шестьдесят семь тысяч шестьсот семьдесят два

Общий метраж (метров) : Одна тысяча пятьдесят

№ стр.	Дополнительные условия поставки	Значение	№ стр.	Дополнительные условия поставки	Значение
	Вакуумирование			Максимальное значение магнитной индукции составило 4,58 мТл; требуется размагничивание	
	Наличие отверстий	С отверстиями 3/2		Номер приказа	0020687232.1

Основные результаты приемосдаточных испытаний приведены в пункте 3 настоящего паспорта качества.

Паспорт качества составлен в 3 (трех) экземплярах, имеющих одинаковую юридическую силу.

Ксерокопии паспорта не действительны.

При переписке по вопросам качества ссылаться на номер паспорта.

Условия утилизации: По истечению срока службы рельсы подлежат списанию и утилизации в качестве вторичного черного металлолома,

Способ утилизации: Передача физическим или юридическим лицам для использования в производстве вторичного лома или шихты.

Количество страниц с приложением: 3

По вопросам несоответствия товара по качеству или количеству обращаться в ООО "ТК ЕВРАЗ" на адрес: <https://www.evraz.com/ru/products/claims/>. Подлинность сертификата качества можно проверить по адресу: <https://www.evraz.com/ru/products/certificates-check/>. Вес нетто продукции определен на ж.д. весах с предельной погрешностью - 0.8%. Вес, указанный на бирках, является справочной величиной.

Дырнаева О.А.

Представитель УТК АО "ЕВРАЗ

НТМК"

Должность

Ф.И.О.

Контролер в производстве черных
металлов (аттестация)
Дырнаева О.А.

Дата печати 21.08.2023 22:16



3. Основные результаты приемо-сдаточных испытаний

3.1 Химический состав стали

Плавка	C %	Mn %	Si %	P %	S %	Cr %	Ni %	Cu %	Al %	V %	Ti %	H (ppm)	O2
315246	0.77	0.87	0.33	0.017	0.0039	0.029	0.046	< 0.005	0.0032	0.036	0.0022	1.425	
315248	0.78	0.86	0.32	0.015	0.0042	0.036	0.046	< 0.005	0.0036	0.036	0.0026	1.1	
315250	0.77	0.87	0.31	0.014	0.0051	0.039	0.046	< 0.005	0.0031	0.037	0.0021	1.189	
323858	0.77	0.90	0.33	0.018	0.011	0.025	0.047	0.006	0.0023	0.034	0.0026	1.079	
323861	0.77	0.89	0.34	0.016	0.012	0.026	0.047	0.006	0.0025	0.035	0.0024	1.366	
325432	0.77	0.87	0.35	0.016	0.0077	0.024	0.047	0.006	0.0030	0.035	0.0022	1.122	0.0010
325466	0.78	0.88	0.35	0.020	0.0064	0.023	0.043	< 0.005	0.0040	0.034	0.0029	1.256	
332842	0.77	0.88	0.35	0.017	0.011	0.022	0.044	0.008	0.0034	0.032	0.0031	0.976	
333556	0.76	0.88	0.37	0.018	0.0055	0.023	0.048	0.006	0.0034	0.038	0.0034	1.236	
333618	0.80	0.90	0.37	0.013	0.0061	0.036	0.050	< 0.005	0.0032	0.039	0.0030	1.063	
335102	0.77	0.88	0.32	0.016	0.0050	0.027	0.046	0.005	0.0028	0.039	0.0021	1.621	
335150	0.79	0.87	0.34	0.015	0.0058	0.036	0.044	< 0.005	0.0038	0.033	0.0026	1.934	0.0014

3.2 Физико-механические свойства

Плавка	Загрязненность неметал. включениями	Макроструктура	Временное сопротивление, GB, Н/мм2	Предел текучести, G0.2, Н/мм2	Относительное удлинение, δ, %	Копровая прочность	Твердость на поверхности катания головки, НВ	Глубина обезуглероженного слоя
315246							269	
315248							271	
315250							270	
323858							284	
323861							290	
325432	Уд		1007	584	29	Уд	268	0,5
325466							271	
332842							281	
333556							289	
333618							275	
335102							274	
335150		Уд					271	

3.3 Неразрушающий контроль

3.3.1 Все рельсы указанные в паспорте качества прошли контроль на установке СОНОТРОН-880 - по результатам контроля признаны годными

3.3.2 Все рельсы указанные в паспорте качества прошли контроль на установке УКР-645 по результатам контроля признаны годными

Представитель УТК

АО "ЕВРАЗ НТМК"

Должность

Ф.И.О.

Контролер в производстве черных металлов (аттестация)
Дырнаева О. А.

Дырнаева О.А.

Дата печати 21.08.2023 22:16

