

131-23-ГП2 «Цех №417, расположенный по адресу: Московская область, г.о Мытищи, ул. Колонцова, 4. Капитальный ремонт»

Реестр исполнительной документации. Цех 417. ООО "КиКГЕОСТРОЙ"

<i>№ п/п</i>	<i>Наименование документа</i>	<i>№ акта, чертежа, разрешения, журнала и др.</i>	<i>Количество листов</i>	<i>Страница по списку</i>
<i>1</i>	<i>2</i>	<i>3</i>	<i>4</i>	<i>5</i>
1	АОСР Демонтаж асфальтобетонного покрытия и щебеночного основания, железобетонных плит и разработка грунта на участке вдоль завода ММЗ	№ 131-23-ГП2-Д-01 от 03.03.2024г.	1	1
2	Исполнительная схема Демонтаж асфальтобетонного покрытия и щебеночного основания	№ 131-23-ГП2-Д-01 от 03.03.2024г.	1	2
3	Исполнительная схема Демонтаж железобетонных плит и разработка грунта	№ 131-23-ГП2-Д-01 от 03.03.2024г.	1	3
4	Исполнительная схема Разработка грунта на участке вдоль завода ММЗ	№ 131-23-ГП2-Д-01 от 03.03.2024г.	1	4
5	АОСР Устройство геотекстиля	№ 131-23-ГП2-М-01 от 08.03.2024г.	1	5
6	Исполнительная схема Устройство геотекстиля	№ 131-23-ГП2-М-01 от 08.03.2024г.	1	6
7	Паспорт качества Геотекстиль «ДОРНИТ 500»	б/н	1	7
8	Сертификат соответствия - Геотекстиль «ДОРНИТ 500»	№РОСС RU.32001.04ИБФ1.ОСП28.40855 с 13.10.2023г. по 12.10.2026г.	1	8
9	Заключение по степени уплотнения основания	№03.03-1/24 от 03.03.2024г.	1	9
10	Заключение по степени уплотнения основания	№08.04-1/24 от 08.04.2024г.	1	10
11	АОСР Устройство песчаного основания	№ 131-23-ГП2-М-02 от 22.04.2024г.	1	11

1	2	3	4	5
12	Исполнительная схема Устройство песчаного основания	№ 131-23-ГП2-М-02 от 22.04.2024г.	1	12
13	Паспорт качества Песок	б/н от 18.01.2024г	1	13
14	Сертификат соответствия - Песок	№ РОСС RU.AM05. H21337 с 10.11.2022г. по 09.11.2025г.	1	14
15	Заключение по степени уплотнения основания	№10.04-1/24 от 10.04.2024г.	1	15
16	Заключение по степени уплотнения основания	№22.04-1/24 от 22.04.2024г.	1	16
17	АОСР Устройство основания из крупного щебня	№ 131-23-ГП2-М-03 от 08.05.2024г.	1	17
18	Исполнительная схема Устройство основания из крупного щебня	№ 131-23-ГП2-М-03 от 08.05.2024г.	1	18
19	Паспорт Щебень фр. 20х40	№б/н от 05.04.2024г	1	19
20	Сертификат соответствия - Щебень фр. 20х40	№ RU.ИСС.010.002.05227 с 22.02.2023г. по 22.02.2026г.	1	20
21	Паспорт Щебень фр. 40х70	№б/н от 02.04.2024г	1	21
22	Сертификат соответствия - Щебень фр. 40х70	№ RU.ИСС.010.002.05226 с 22.02.2023г. по 22.02.2026г.	1	22
23	Заключение по степени уплотнения основания	№11.04-1/24 от 11.04.2024г.	1	23
24	Заключение по степени уплотнения основания	№08.05-1/24 от 08.05.2024г.	1	24
25	АОСР Устройство бортового камня	№ 131-23-ГП2-М-04 от 17.05.2024г.	1	25
26	Исполнительная схема Устройство бортового камня	№ 131-23-ГП2-М-04 от 17.05.2024г.	1	26
27	Паспорт качества Камни бетонные бортовые	№ 9672 от 10.10.2023г.	1	27

1	2	3	4	5
28	Документ о качестве - Цементная смесь. Портландцемент со шлаком ЦЕМ II-А-III 42,5	№б/н от 06.09.2023г.	1	28
29	Паспорт качества Песок	б/н от 18.01.2024г	1	29
30	Сертификат соответствия - Песок	№РОСС RU.AM05. H21337 с 10.11.2022г. по 09.11.2025г.	1	30
31	АОСР Устройство водоотводящих лотков	№ 131-23-ГП2-М-05 от 25.05.2024г.	1	31
32	Исполнительная схема Устройство водоотводящих лотков	№ 131-23-ГП2-М-05 от 25.05.2024г.	1	32
33	Паспорт Гайка М10	№754 от 12.04.2024г	1	33
34	Сертификат соответствия - Водоприемная решетка	№С-ГС.004ПР.00765 с 09.02.2023г. по 08.02.2026г.	1	34
35	Документ о качестве Водоприемная решетка	№754 от 12.04.2024г.	1	35
36	Документ о качестве Водоприемная решетка	№2086 от 14.06.2024г.	1	36
37	Документ о качестве Лоток водоотводный	№754 от 12.04.2024г.	1	37
38	Документ о качестве Лоток водоотводный	№910 от 22.04.2024г.	1	38
39	Документ о качестве Лоток водоотводный	№528 от 27.05.2024г.	1	39
40	Документ о качестве Лоток водоотводный	№2086 от 14.06.2024г.	1	40
41	Сертификат соответствия - Лоток водоотводный	№ЕАЭС RU C-RU.CM40.B.00277/23 с 20.06.2023г. по 15.12.25г.	1	41
42	Сертификат соответствия - Лоток водоотводный	№С-ГС.004ПР.00789 с 10.03.2023г. по 09.03.2026г.	1	42
43	Паспорт Гайка М10, Болт М10х25	№685 от 12.04.2024г.	1	43

1	2	3	4	5
44	АОСР Устройство основания из щебня мелкого	№ 131-23-ГП2-М-06 от 30.05.2024г.	1	44
45	Исполнительная схема Устройство основания из щебня мелкого	№ 131-23-ГП2-М-06 от 30.05.2024г.	1	45
46	Сертификат Щебень фр. 5х20	№6/н от 02.03.2024.	1	46
47	Сертификат соответствия - Щебень фр. 5х20	№ RU.ИСС.010.002.05228 с 22.02.2023г. по 22.02.2026г.	1	47
48	Заключение по степени уплотнения основания	№14.04-2/24 от 14.04.2024г.	1	48
49	Заключение по степени уплотнения основания	№30.05-2/24 от 30.05.2024г.	1	49
50	АОСР Устройство асфальтобетонного покрытия	№ 131-23-ГП2-М-07 от 03.07.2024г.	1	50
51	Исполнительные схемы Устройство асфальтобетонного покрытия	№ 131-23-ГП2-М-07 от 03.07.2024г.	4	51-54
52	Паспорт-накладная Асфальтобетон крупнозернистый	№15/04 БИ К/З от 15.04.2024г.	1	55
53	Паспорт Асфальтобетон крупнозернистый		1	56
54	Паспорт Асфальтобетон крупнозернистый	№485 от 31.05.2024г	1	57
55	Паспорт Асфальтобетон крупнозернистый	№491 от 01.06.2024г.,	1	58
56	Паспорт Асфальтобетон крупнозернистый	№498 от 04.06.2024г	1	59
57	Паспорт Асфальтобетон крупнозернистый	№582 от 15.06.2024г	1	60
58	Паспорт Асфальтобетон крупнозернистый	№589 от 16.06.2024г	1	61
59	Паспорт Асфальтобетон крупнозернистый	№595 от 17.06.2024г	1	62

1	2	3	4	5
60	Паспорт Асфальтобетон крупнозернистый	№610 от 19.06.2024г	1	63
61	Сертификат соответствия - Асфальтобетон крупнозернистый	№ RU.MCC.244.453.38171 с 16.05.24г. по 16.05.2026г.	1	64
62	Паспорт Асфальтобетон мелкозернистый	№15/04Б от 15.04.2024г.	1	65
63	Паспорт Асфальтобетон мелкозернистый	№484 от 31.05.2024г	1	66
64	Паспорт Асфальтобетон мелкозернистый	№489 от 01.06.2024г	1	67
65	Паспорт Асфальтобетон мелкозернистый	№497 от 02.06.2024г	1	68
66	Паспорт Асфальтобетон мелкозернистый	№581 от 15.06.2024г	1	69
67	Паспорт Асфальтобетон мелкозернистый	№594 от 17.06.2024г	1	70
68	Паспорт Асфальтобетон мелкозернистый	№602 от 18.06.2024г	1	71
69	Паспорт Асфальтобетон мелкозернистый	№609 от 19.06.2024г	1	72
70	Паспорт Асфальтобетон мелкозернистый	№652 от 26.06.2024г	1	73
71	Сертификат соответствия - Асфальтобетон мелкозернистый	№ RU.MCC.244.453.38170 с 16.05.24г. по 16.05.26г	1	74
72	Протокол испытания	№А 24.05-1/24 от 24.05.2024г.	2	75-76
73	Протокол испытания	№А 10.06-1/24 от 10.06.2024г.	2	77-78
74	Протокол испытания	№А 03.07-1/24 от 03.07.2024г.	1	79
75	АОСР Устройство переездов	№ 131-23-ГП2-М-08 от 08.07.2024г.	1	80

1	2	3	4	5
76	Исполнительная схема Устройство переездов	№ 131-23-ГП2-М-08 от 08.07.2024г.	1	81
77	Сертификат соответствия - Плиты тротуарные	№ РОСС RU.СЛ87.Н01273 с 05.06.2023г. по 05.06.2025г.	1	82
78	Декларация соответствия - Краска АК-511	№ ЕАЭС N RU Д-РУ.РА06.В.23097/22 от 08.09.2022г.	1	83
79	АОСР Благоустройство и обратная засыпка плодородным грунтом	№ 131-23-ГП2-М-09 от 18.07.2024г.	1	84
80	Исполнительная схема Благоустройство	№ 131-23-ГП2-М-09 от 18.07.2024г.	1	85
81	Исполнительная схема Объем обратной засыпки плодородным грунтом вдоль завода ММЗ	№ 131-23-ГП2-М-09 от 18.07.2024г.	1	86
82	Протокол испытаний Семена ежи	№2434 от 13.03.2024г.	2	87-88
83	Протокол испытаний Семена костреца	№5505 от 15.04.2024г.	2	89-90
84	Протокол испытаний Семена овсяницы	№9675 от 04.06.2024г.	2	91-92
85	Протокол испытаний Почвогрунт	№2П06 от 19.04.2023г.	6	93-98
86	Сертификат соответствия - Почвогрунт	№0303 с 21.04.2023г. по 21.04.2026г.	1	99
87	АОСР Устройство водоотводных лотков и благоустройство	№ 131-23-ГП2-М-10 от 28.07.2024г.	1	100
88	Исполнительная схема Устройство водоотводных лотков и благоустройство	№ 131-23-ГП2-М-10 от 28.07.2024г.	1	101
89	Паспорт Гайка М10	№754 от 12.04.2024г.	1	102
90	Паспорт Лоток водоотводный	№754 от 12.04.2024г.	1	103

1	2	3	4	5
91	Паспорт Лоток водоотводный	№910 от 22.04.2024г.	1	104
92	Паспорт Лоток водоотводный	№528 от 27.05.2024г.	1	105
93	Паспорт Лоток водоотводный	№2086 от 14.06.2024г.	1	106
94	Сертификат соответствия - Лоток водоотводный	№ЕАЭС RU C-RU.СМ40.В.00277/23 с 20.06.2023г. по 15.12.25г.	1	107
95	Сертификат соответствия - Лоток водоотводный	№С-ГС.004ПП.00789 с 10.03.2023г. по 09.03.2026г.	1	108
96	Сертификат соответствия - Песок	№РОСС RU.АМ05. Н21337 с 10.11.2022г. по 09.11.2025г.	1	109
97	Паспорт качества Песок	б/н от 18.01.2024г	1	110
98	Сертификат соответствия - Щебень	№ № РОСС RU.32001.04ИБФ1.ОСП28.49566 с 20.03.2024г. по 19.03.2027г.	1	111
99	Сертификат Щебень фр. 5х20	№62 от 17.01.2023г	1	112
100	Сертификат Щебень фр. 20х40	№85 от 24.01.2023г	1	113
101	Сертификат соответствия - Водоприемная решетка	№С-ГС.004ПП.00765 с 09.02.2023г. по 08.02.2026г.	1	114
102	Паспорт Водоприемная решетка	№754 от 12.04.2024г.	1	115
103	Паспорт Водоприемная решетка	№2086 от 14.06.2024г.	1	116
104	Сертификат соответствия - Геотехническая решетка	№ РОСС RU C-RU.НВ63.Н00595 От 29.11.2021г. по 28.11.2024г.	1	117
105	Паспорт Гайка М10, Болт М10х25	№685 от 12.04.2024г	1	118

1	2	3	4	5
106	АОСР Установка знаков	№ 131-23-ГП2-М-11 от 28.07.2024г.	1	119
107	Исполнительная схема Установка знаков	№ 131-23-ГП2-М-11 от 28.07.2024г.	1	120
108	Паспорт Дорожные знаки	№142 от 18.04.2024г	2	121-122
109	Сертификат соответствия - Дорожные знаки	№ЕАЭСВУ/1120201.09400071 с 24.04.2020г. по 23.04.2025г.	1	123

Составил:

Инженер ПТО

(фамилия, инициалы)

(подпись)

Принял:

(фамилия, инициалы)

(подпись)

Объект капитального строительства:

«Ж/Д пути от испытательного центра до обкаточной линии с удлинением трансбордера, расположенные по адресу: Московская область, г. Мытищи, ул. Колонцова, 4», территория завода АО «МЕТРОВАГОНМАШ»

(наименование проектной документации, почтовый или строительный адрес объекта капитального строительства)

Застройщик (технический заказчик, эксплуатирующая организация или региональный оператор):

ООО «Проминжиниринг», ИНН 7734001650, ОГРН 11477481394406, КПП 770801001, 107140, г. Москва, ул. Русаковская, д.13, помещение ХХ-4, тел. +7(495) 909-93-48, член саморегулируемой Ассоциации строителей «Саморегулируемая организация «Строительные допуски», ИНН 7714322214, ОГРН 107799011045, регистрационный номер СРО-С-187-26012010 от 27.07.2018г.

(фамилия, имя, отчество, адрес места жительства, ОГНИП, ИНН индивидуального предпринимателя, наименование, ОГРН, ИНН, место нахождения юридического лица, телефон/факс, наименование, ОГРН, ИНН саморегулируемой организации, членом которой является – для индивидуальных предпринимателей и юридических лиц; фамилия, имя, отчество, паспортные данные, адрес места жительства, телефон/факс – для физических лиц, не являющихся индивидуальными предпринимателями)

Лицо, осуществляющее строительство: ООО «КиКГЕОСТРОЙ», ОГРН 1127747247704, ИНН 7709918820, 109004, Г.МОСКВА, УЛ. ЗЕМЛЯНОЙ ВАЛ, Д.65, КВ.59, тел. +7 (495) 915-24-71, член саморегулируемой ассоциации СРО «МАС» регистрационный номер СРО-С-148-24122009 от 12.03.2013г.

(фамилия, имя, отчество, адрес места жительства, ОГНИП, ИНН индивидуального предпринимателя, наименование, ОГРН, ИНН, место нахождения юридического лица, телефон/факс, наименование, ОГРН, ИНН саморегулируемой организации, членом которой является)

Лицо, осуществляющее подготовку проектной документации: ООО «КиКГЕОСТРОЙ», ОГРН 1127747247704, ИНН 7709918820, 109004, Г.МОСКВА, УЛ. ЗЕМЛЯНОЙ ВАЛ, Д.65, КВ.59, тел. +7 (495) 915-24-71, член саморегулируемой ассоциации СРО «Объединение проектировщиков «УниверсалПроект», регистрационный номер СРО-П-179-12122012 от 20.10.2022г.

(фамилия, имя, отчество, адрес места жительства, ОГНИП, ИНН индивидуального предпринимателя, наименование, ОГРН, ИНН, место нахождения юридического лица, телефон/факс, наименование, ОГРН, ИНН саморегулируемой организации, членом которой является)

Лицо, осуществляющее строительство, выполнившее работы, подлежащие освидетельствованию:

1. ООО «ШЕЛПРОКК», ОГРН 1237700462427, ИНН 9726048866, 117535, Г.МОСКВА, МУНИЦИПАЛЬНЫЙ ОКРУГ ЧЕРТАНОВО ЮЖНОЕ, ПРОЕЗД 3-Й ДОРОЖНЫЙ, Д. 6, К. 2, член саморегулируемой ассоциации «Архитектурное наследие», регистрационный номер СРО-С-230-07092010 от 01.08.2023г.

2. ООО «ЭлектроЭнергетика», ОГРН 1175074004698, ИНН 5037011400, 142281, Московская обл., г. Протвино, Кременковское ш., д. 5, член саморегулируемой организации «Объединение Специализированных Организаций Профессиональные Строители», регистрационный номер СРО-С-219-21042010

(фамилия, имя, отчество, адрес места жительства, ОГНИП, ИНН индивидуального предпринимателя, наименование, ОГРН, ИНН, место нахождения юридического лица, телефон/факс, наименование, ОГРН, ИНН саморегулируемой организации, членом которой является)

АКТ**освидетельствования скрытых работ**

№ 131-23-ГП2-Д-01

"03" марта 2024 г.

(дата составления акта)

Представитель застройщика (технического заказчика, эксплуатирующей организации или регионального оператора) по вопросам строительного контроля:

Ведущий инженер строительного контроля ООО «Проминжиниринг» Дураев В. Ю., приказ №5 от 03.08.2023г.

(должность, фамилия, инициалы, идентификационный номер в национальном реестре специалистов в области строительства, реквизиты распорядительного документа, подтверждающего полномочия, с указанием наименования, ОГРН, ИНН, места нахождения юридического лица, фамилии, имени, отчества, адреса места жительства, ОГНИП, ИНН индивидуального предпринимателя)

Представитель лица, осуществляющего строительство:

Руководитель проекта ООО «КиКГЕОСТРОЙ» Шевчук К.А. приказ №2-МВМ от 01.07.2023г.

(должность, фамилия, инициалы, реквизиты распорядительного документа, подтверждающего полномочия)

Представитель лица, осуществляющего строительство, по вопросам строительного контроля (специалист по организации строительства): Генеральный директор ООО «КиКГЕОСТРОЙ» Кесслер Ю.Ф. приказ №1СК-МВМ от 01.08.2023г., идентификационный номер НОСТРОЙ С-77-133381 от 02.02.2018г.

(должность, фамилия, инициалы, идентификационный номер в национальном реестре специалистов в области строительства, реквизиты распорядительного документа, подтверждающего полномочия)

Представитель лица, осуществляющего подготовку проектной документации:

Руководитель службы управления проектами ООО «КиКГЕОСТРОЙ» Липатов В. Е. приказ № 2-АН от 02.10.2023г.

(должность, фамилия, инициалы, реквизиты распорядительного документа, подтверждающего полномочия, с указанием наименования, ОГРН, ИНН, места нахождения юридического лица, фамилии, имени, отчества, адреса места жительства, ОГНИП, ИНН индивидуального предпринимателя, наименования, ОГРН, ИНН саморегулируемой организации, членом которой является указанное юридическое лицо, индивидуальный предприниматель)

Представитель лица, выполнившего работы, подлежащие освидетельствованию:

1. Старший прораб ООО «ШЕЛПРОКК» Шинкарев М.В., приказ №1 от 09.01.2024 г.

2. Главный инженер ООО «ЭлектроЭнергетика» Юрченко В. И., приказ № 1/08 от 04.08.2023г.

(должность, фамилия, инициалы, реквизиты распорядительного документа, подтверждающего полномочия, с указанием наименования, ОГРН, ИНН, места нахождения юридического лица, фамилии, имени, отчества, адреса места жительства, ОГНИП, ИНН индивидуального предпринимателя)

а также иные представители лиц, участвующих в освидетельствовании:

(должность с указанием наименования организации, фамилия, инициалы, реквизиты распорядительного документа, подтверждающего полномочия)

произвели осмотр работ, выполненных

ООО «ШЕЛПРОКК», ООО «ЭлектроЭнергетика»

(наименование лица, выполнившего работы, подлежащие освидетельствованию)

и составили настоящий акт о нижеследующем:

1. К освидетельствованию предъявлены следующие работы:

Демонтаж асфальтобетонного покрытия и щебеночного основания, железобетонных плит и разработка грунта на участке вдоль завода ММЗ

(наименование скрытых работ)

2. Работы выполнены по проектной документации

131-23-ГП2 «Ж/д пути от испытательного центра до обкаточной линии с удлинением трансбордера, расположенные по адресу: Московская область, г. о. Мытищи, ул. Колонцова, 4». Генеральный план.

(номер, другие реквизиты чертежа, наименование проектной и/или рабочей документации, сведения о лицах, осуществляющих подготовку раздела проектной и/или рабочей документации)

3. При выполнении работ применены:

--

(наименование строительных материалов (изделий), реквизиты сертификатов и/или других документов, подтверждающих их качество и безопасность)

4. Предъявлены документы, подтверждающие соответствие работ предъявляемым требованиям:

1. Исполнительная схема Демонтаж асфальтобетонного покрытия и щебеночного основания

2. Исполнительная схема Демонтаж железобетонных плит и разработка грунта

3. Исполнительная схема Разработка грунта на участке вдоль завода ММЗ

(исполнительные схемы и чертежи, результаты экспертиз, обследований, лабораторных и иных испытаний выполненных работ, проведенных в процессе строительного контроля)

5. Даты: начала работ: «30» ноября 2023 г.

окончания работ: «03» марта 2024 г.

6. Работы выполнены в соответствии: 131-23-ГП2 «Ж/д пути от испытательного центра до обкаточной линии с удлинением трансбордера, расположенные по адресу: Московская область, г. о. Мытищи, ул. Колонцова, 4». Генеральный план..

(наименования и структурные единицы технических регламентов, иных нормативных правовых актов, разделы проектной и/или рабочей документации)

7. Разрешается производство последующих работ

Устройство геотекстиля

(наименование работ, конструкций, участков сетей инженерно-технического обеспечения)

Дополнительные сведения: отсутствуют

Акт составлен в 5 (пяти) экземплярах.

Приложения:

Документы перечисленные в п.3 и п.4 настоящего акта

Представитель застройщика (технического заказчика, эксплуатирующей организации или регионального оператора) по вопросам строительного контроля

Дураев В. Ю.

(фамилия, инициалы, подпись)

Представитель лица, осуществляющего строительство

Шевчук К. А.

(фамилия, инициалы, подпись)

Представитель лица, осуществляющего строительство, по вопросам строительного контроля (специалист по организации строительства)

Кessler Ю. Ф.

(фамилия, инициалы, подпись)

Представитель лица, осуществляющего подготовку проектной документации

Липатов В. Е.

(фамилия, инициалы, подпись)

Представитель лица, выполнившего работы, подлежащие освидетельствованию

Шинкарев М.В.

Юрченко В. И.

(фамилия, инициалы, подпись)

Представители иных лиц

(фамилия, инициалы, подпись)



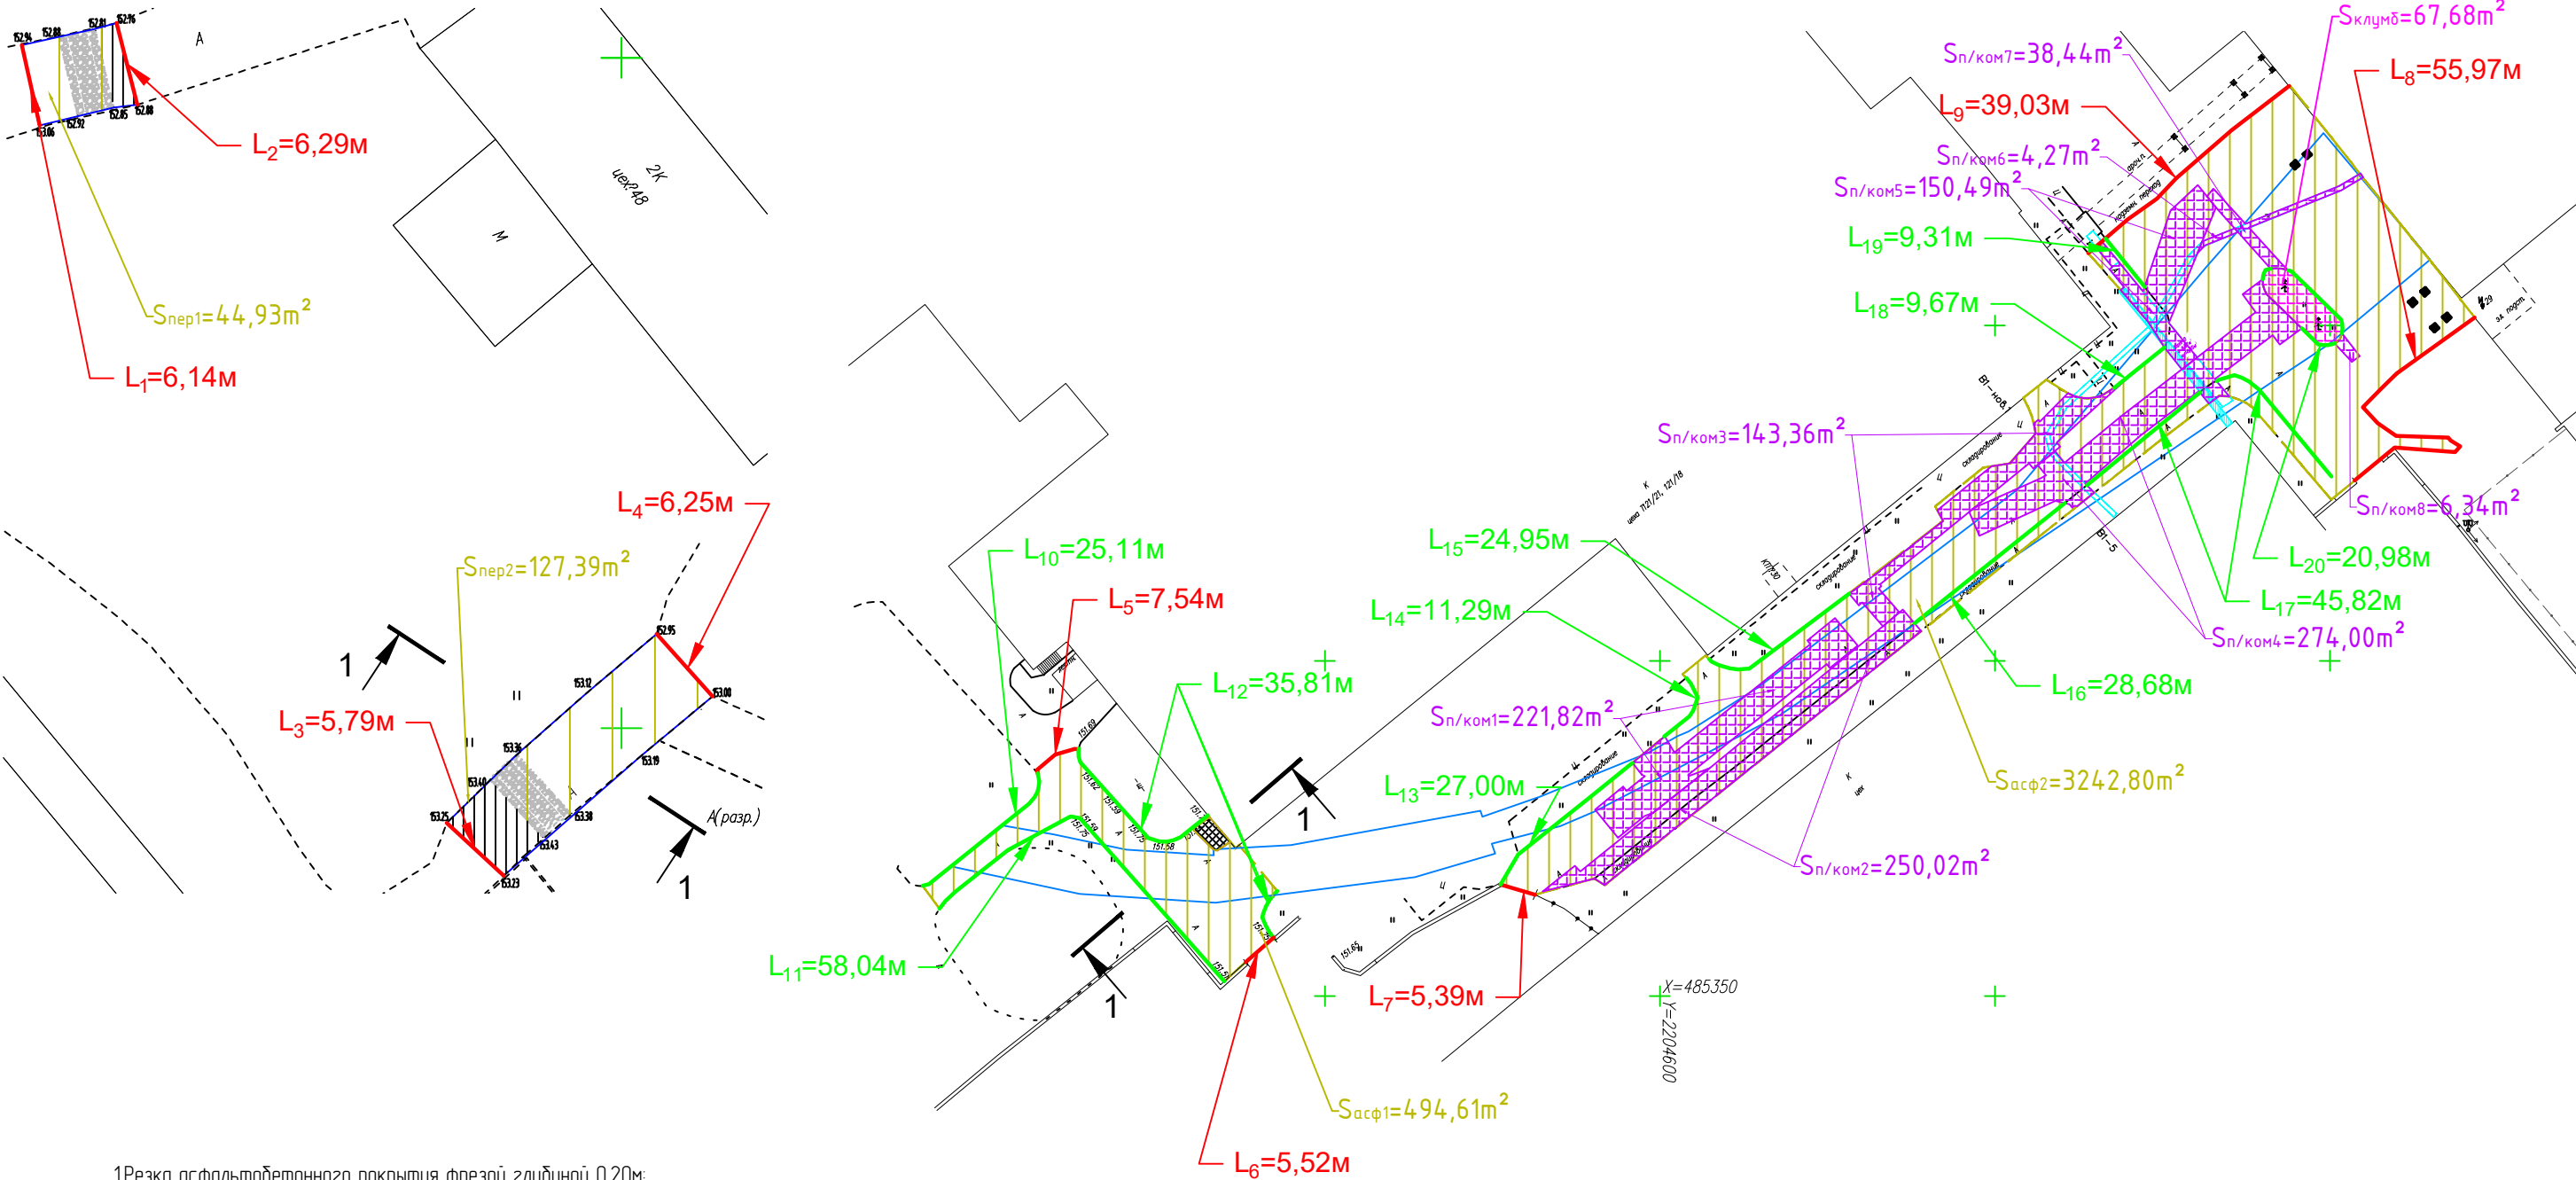


Схема разборки а/д покрытий, щебеночного основания

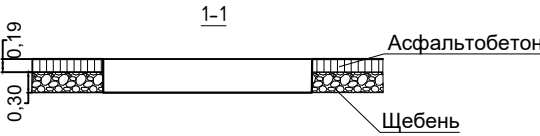

- 1.Резка асфальтобетонного покрытия фрезой глубиной 0,20м:
Общая длина резки асфальтового покрытия $L_{асф} = L_1 + L_2 + L_3 + L_4 + L_5 + L_6 + L_7 + L_8 + L_9 = 6,14 + 6,29 + 5,79 + 6,25 + 7,54 + 5,52 + 5,39 + 55,97 + 39,03 = 137,92$ м
- 2.Демонтаж бортового камня:
Общая протяженность бортового камня: $L_{бор} = L_{10} + L_{11} + L_{12} + L_{13} + L_{14} + L_{15} + L_{16} + L_{17} + L_{18} + L_{19} + L_{20} = 25,11 + 58,04 + 35,81 + 27,00 + 11,29 + 24,95 + 28,68 + 45,82 + 9,67 + 9,31 + 20,98 = 296,66$ м
- 3.Демонтаж асфальтобетонного покрытия:
Толщина слоя асфальтобетонного покрытия $h_{асф} = 0,19$ м
Площадь асфальтобетонного покрытия $S_{асф} = S_{пер1} + S_{пер2} + S_{асф1} + S_{асф2} - S_{клуб} - S_{п/ком1-8} = 44,93 + 127,39 + 494,61 + 3242,80 - 67,68 - 221,82 - 250,02 - 143,36 - 274,00 - 150,49 - 4,27 - 38,44 - 6,34 = 2753,31$ м²
Объем асфальтобетонного покрытия: $V_a = S_{асф} * h_a = 2753,31 * 0,19 = 523,13$ м³
- 4.Демонтаж щебеночного основания:
Толщина слоя щебеночного основания $h_{щ} = 0,30$ м
Объем щебеночного основания: $V_{щ} = S_{асф} * h_{щ} = 2753,31 * 0,30 = 825,99$ м³

Условные обозначения:

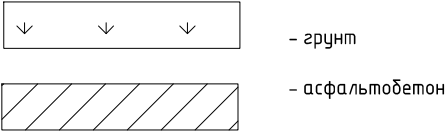

					2024	131-23-ГП2			
						Ж/д пути от испытательного центра до обкаточной линии с удлинением трансбордера, расположенный по адресу: Московская область, г.о. Мытищи, ул. Колонцова, 4.			
Изм.	Кол.уч.	Лист	№ док.	Подпись	Дата				
Рук.проекта	Шевчук К.А.				03.03	Генеральный план	Стадия	Лист	Листов
Ген.директор	Кесслер Ю.Ф.				03.03		ИД	1	3
Ст.прораб	Шинкарев М.В.				03.03				
Гл.инженер	Юрченко В.И.				03.03	Исполнительная схема Демонтаж асфальтобетонного покрытия и щебеночного основания	ООО "КуКГЕОСТРОЙ"		

1. Демонтаж железобетонных плит и отмостки:

Толщина железобетонных плит $h_{\text{дем1}}=0,18$ м
Объем железобетонных плит: $V_{\text{дем1}}=(S_{\text{дем1}}+S_{\text{дем2}})*h_{\text{дем1}}=(24,34+88,90)*0,18= 20,38 \text{ м}^3$

Толщина железобетонных плит $h_{\text{дем2}}=0,30$ м
Объем железобетонных плит: $V_{\text{дем2}}=(S_{\text{дем3}}+S_{\text{дем4}})*h_{\text{дем2}}=281,70*0,30= 84,51 \text{ м}^3$

Толщина отмостки цеха 121/18 $h_{\text{дем3}}=0,25$ м
Объем отмостки цеха: $V_{\text{дем3}}=(S_{\text{дем5}}+S_{\text{дем6}}+S_{\text{дем7}})*h_{\text{дем3}}=152,08+12,12+7,43)*0,25= 17,91 \text{ м}^3$

Общий объем демонтируемых железобетонных плит и отмостки:
 $V_{\text{демпл}}=V_{\text{дем1}}+V_{\text{дем2}}+V_{\text{дем3}}=20,38+84,51+17,91=122,80 \text{ м}^3$

Толщина железобетонных плит $h_{\text{дем.пл.гпр}}=0,18$ м
Площадь занятая железобетонными плитами в грунте $(1,75 \times 6,0 \times 0,18)$ $S_{\text{дем.пл.гпр}}=46,49 \text{ м}^2$
Объем занятый железобетонными плитами в грунте: $V_{\text{хдгр}}=S_{\text{дем.пл.гпр}}*h_{\text{дем.пл.гпр}}=46,49*0,18=8,37 \text{ м}^3$

2. Разработка грунта :

(сечение 1-1)

Толщина слоя разрабатываемого грунта (подземные коммуникации) (сечение 1-1) $h_{\text{зр3}}=0,65$ м
Объем грунта: $V_{\text{зр1}}=S_{\text{пл/ком1-8}}*h_{\text{зр3}}=(1221,82+250,02+14,36+274,00+150,49+4,27+38,44+6,34)*0,65=707,68 \text{ м}^3$

Толщина слоя разрабатываемого грунта $h_{\text{зр4}}=0,65$ м

Площадь разработки грунта $S_{\text{зр1}}=432,48 \text{ м}^2$

Объем грунта: $V_{\text{зр2}}=S_{\text{зр1}}*h_{\text{зр4}}=432,48*0,65=281,11 \text{ м}^3$

Площадь разработки грунта $S_{\text{зр3}}=152,28 \text{ м}^2$

Толщина отмостки цеха 121/18 $h_{\text{дем3}}=0,25$ м

Объем отмостки цеха $V_{\text{дем11}}=(S_{\text{дем6}}+S_{\text{дем7}})*h_{\text{дем3}}=(12,12+7,43)*0,25=4,89 \text{ м}^3$

Объем грунта: $V_{\text{зр3}}=S_{\text{зр3}}*h_{\text{зр1}}-V_{\text{дем11}}=152,28*0,65-4,89=94,09 \text{ м}^3$

(сечение 2-2)

Толщина слоя разрабатываемого грунта (кюмда) $h_{\text{зр2}}=0,49$ м

Объем грунта: $V_{\text{зр4}}=S_{\text{кюмда}}*h_{\text{зр2}}=67,68*0,49= 33,16 \text{ м}^3$

(сечение 3-3)

Площадь разработки грунта $S_{\text{зр2}}=1911,10 \text{ м}^2$

Толщина железобетонный плит $h_{\text{дем2}}=0,30$ м

Объем железобетонных плит $V_{\text{дем2}}=(S_{\text{дем3}}+S_{\text{дем4}})*h_{\text{дем2}}=281,70*0,30= 84,51 \text{ м}^3$

Толщина отмостки цеха 121/18 $h_{\text{дем3}}=0,25$ м

Объем отмостки цеха $V_{\text{дем10}}=S_{\text{дем5}}*h_{\text{дем3}}=52,08*0,25=13,02 \text{ м}^3$

Объем грунта: $V_{\text{зр5}}=S_{\text{зр2}}*h_{\text{зр1}}-V_{\text{дем9}}-V_{\text{дем10}}=1911,10*0,19-84,51-13,02=265,58 \text{ м}^3$

(сечение 4-4)

Площадь разработки грунта под железнодорожные пути $S_{\text{пж1}}=35,86 \text{ м}^2$; $S_{\text{пж2}}=144,76 \text{ м}^2$;

$S_{\text{пж3}}=1648,15 \text{ м}^2$

Площадь грунта $S_{\text{зр}}=S_{\text{пер1}}+S_{\text{пер2}}+S_{\text{асф1}}+S_{\text{асф2}}-S_{\text{пж1}}-S_{\text{пж2}}-S_{\text{пж3}}-S_{\text{кюмда}}=$

$=44,93+127,39+494,61+3242,80-35,86-144,76-1648,15-67,68=2013,28 \text{ м}^2$


Толщина слоя разрабатываемого грунта $h_{\text{зр6}}=0,16$ м

Объем грунта: $V_{\text{зр6}}=S_{\text{зр}}*h_{\text{зр6}}=2013,28*0,16=322,12 \text{ м}^3$

Общий объем грунта разработки мех.способом $V_{\text{зр1м}}=(V_{\text{зр1}}+V_{\text{зр2}}+V_{\text{зр3}}+V_{\text{зр4}}+V_{\text{зр5}}+V_{\text{зр6}}-V_{\text{хдгр}})*0,97=$
 $=(707,68+281,11+94,09+33,16+265,58+322,12-8,37)*0,97=1644,51 \text{ м}^3$

Общий объем грунта разработки брочную $V_{\text{зр1м}}=(V_{\text{зр1}}+V_{\text{зр2}}+V_{\text{зр3}}+V_{\text{зр4}}+V_{\text{зр5}}+V_{\text{зр6}}-V_{\text{хдгр}})*0,97=$
 $=(707,68+281,11+94,09+33,16+265,58+322,12-8,37)*0,03=50,86 \text{ м}^3$

Схема разработка грунта

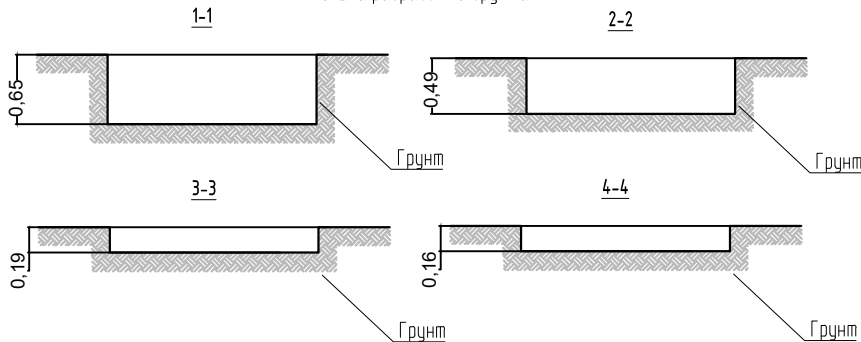

$S_{\text{дем.пл}}=46,49 \text{ м}^2$

$S_{\text{дем1}}=24,34 \text{ м}^2$

$S_{\text{дем2}}=88,90 \text{ м}^2$

$S_{\text{пж1}}=35,86 \text{ м}^2$

$S_{\text{пл/ком1}}=221,82 \text{ м}^2$

$S_{\text{пж2}}=144,76 \text{ м}^2$

$S_{\text{зр1}}=432,48 \text{ м}^2$

$S_{\text{асф1}}=494,61 \text{ м}^2$

$S_{\text{зр2}}=1911,10 \text{ м}^2$

$X=485350$

$Y=2204600$

$S_{\text{зр3}}=152,28 \text{ м}^2$

$S_{\text{дем7}}=7,43 \text{ м}^2$

$S_{\text{дем6}}=12,12 \text{ м}^2$

$S_{\text{пл/ком3}}=143,36 \text{ м}^2$

$S_{\text{дем5}}=52,08 \text{ м}^2$

$S_{\text{пл/ком7}}=38,44 \text{ м}^2$

$S_{\text{пл/ком6}}=4,27 \text{ м}^2$

$S_{\text{пл/ком5}}=150,49 \text{ м}^2$

$S_{\text{кюмда}}=67,68 \text{ м}^2$

$S_{\text{пл/ком8}}=6,34 \text{ м}^2$

$S_{\text{асф2}}=3242,80 \text{ м}^2$

$S_{\text{пл/ком4}}=274,00 \text{ м}^2$

$S_{\text{дем4}}=281,70 \text{ м}^2$

$S_{\text{пл/ком2}}=250,02 \text{ м}^2$

$S_{\text{пж3}}=1648,15 \text{ м}^2$

Условные обозначения:
- железобетонные плиты

- грунт


-асфальтобетон

-подземные коммуникации

-пути железнодорожные

					2024	131-23-ГП2			
						Ж/д пути от испытательного центра до обкаточной линии с удлинением трансбардера, расположенный по адресу: Московская область, г.о. Мытищи, ул. Колонцова, 4.			
Изм.	Кол.уч.	Лист	№ док.	Подпись	Дата				
Рук.проекта	Шевчук К.А.			03.03	Генеральный план	Стадия	Лист	Листов	
Ген.директор	Кесслер Ю.Ф.			03.03		ИД	2	3	
Ст.прораб	Шинкарев М.В.			03.03					
Глинженер	Юрченко В.И.			03.03	Исполнительная схема Демонтаж железобетонных плит и разработка грунта	ООО "КукГЕОСТРОЙ"			

План участка производства работ
S=652,61 м²

 

Векс, м²	Наим.	
	Высота	Векс, м²
0,00	+0,04	0,00
0,00	+0,13	0,00
0,01	+0,27	0,01
0,05	+0,24	0,05
0,16	+0,14	0,16
0,40	+0,09	0,40
0,68	+0,05	0,68
0,92	+0,00	0,92

Объект капитального строительства:

«Ж/Д пути от испытательного центра до обкаточной линии с удлинением трансбордера, расположенные по адресу: Московская область, г. Мытищи, ул. Колонцова, 4», территория завода АО «МЕТРОВАГОНМАШ»

(наименование проектной документации, почтовый или строительный адрес объекта капитального строительства)

Застройщик (технический заказчик, эксплуатирующая организация или региональный оператор):

ООО «Проминжиниринг», ИНН 7734001650, ОГРН 11477481394406, КПП 770801001, 107140, г. Москва, ул. Русаковская, д.13, помещение ХХ-4, тел. +7(495) 909-93-48, член саморегулируемой Ассоциации строителей «Саморегулируемая организация «Строительные допуски», ИНН 7714322214, ОГРН 107799011045, регистрационный номер СРО-С-187-26012010 от 27.07.2018г.

(фамилия, имя, отчество, адрес места жительства, ОГНИП, ИНН индивидуального предпринимателя, наименование, ОГРН, ИНН, место нахождения юридического лица, телефон/факс, наименование, ОГРН, ИНН саморегулируемой организации, членом которой является – для индивидуальных предпринимателей и юридических лиц; фамилия, имя, отчество, паспортные данные, адрес места жительства, телефон/факс – для физических лиц, не являющихся индивидуальными предпринимателями)

Лицо, осуществляющее строительство: ООО «КиКГЕОСТРОЙ», ОГРН 1127747247704, ИНН 7709918820, 109004, Г.МОСКВА, УЛ. ЗЕМЛЯНОЙ ВАЛ, Д.65, КВ.59, тел. +7 (495) 915-24-71, член саморегулируемой ассоциации СРО «МАС» регистрационный номер СРО-С-148-24122009 от 12.03.2013г.

(фамилия, имя, отчество, адрес места жительства, ОГНИП, ИНН индивидуального предпринимателя, наименование, ОГРН, ИНН, место нахождения юридического лица, телефон/факс, наименование, ОГРН, ИНН саморегулируемой организации, членом которой является)

Лицо, осуществляющее подготовку проектной документации: ООО «КиКГЕОСТРОЙ», ОГРН 1127747247704, ИНН 7709918820, 109004, Г.МОСКВА, УЛ. ЗЕМЛЯНОЙ ВАЛ, Д.65, КВ.59, тел. +7 (495) 915-24-71, член саморегулируемой ассоциации СРО «Объединение проектировщиков «УниверсалПроект», регистрационный номер СРО-П-179-12122012 от 20.10.2022г.

(фамилия, имя, отчество, адрес места жительства, ОГНИП, ИНН индивидуального предпринимателя, наименование, ОГРН, ИНН, место нахождения юридического лица, телефон/факс, наименование, ОГРН, ИНН саморегулируемой организации, членом которой является)

Лицо, осуществляющее строительство, выполнившее работы, подлежащие освидетельствованию:

1. ООО «ШЕЛПРОКК», ОГРН 1237700462427, ИНН 9726048866, 117535, Г.МОСКВА, МУНИЦИПАЛЬНЫЙ ОКРУГ ЧЕРТАНОВО ЮЖНОЕ, ПРОЕЗД 3-Й ДОРОЖНЫЙ, Д. 6, К. 2, член саморегулируемой ассоциации «Архитектурное наследие», регистрационный номер СРО-С-230-07092010 от 01.08.2023г.

2. ООО «ЭлектроЭнергетика», ОГРН 1175074004698, ИНН 5037011400, 142281, Московская обл., г. Протвино, Кременковское ш., д. 5, член саморегулируемой организации «Объединение Специализированных Организаций Профессиональные Строители», регистрационный номер СРО-С-219-21042010

(фамилия, имя, отчество, адрес места жительства, ОГНИП, ИНН индивидуального предпринимателя, наименование, ОГРН, ИНН, место нахождения юридического лица, телефон/факс, наименование, ОГРН, ИНН саморегулируемой организации, членом которой является)

АКТ**освидетельствования скрытых работ**

№ 131-23-ГП2-М-01

"08" апреля 2024 г.

(дата составления акта)

Представитель застройщика (технического заказчика, эксплуатирующей организации или регионального оператора) по вопросам строительного контроля:

Ведущий инженер строительного контроля ООО «Проминжиниринг» Дураев В. Ю., приказ №5 от 03.08.2023г.

(должность, фамилия, инициалы, идентификационный номер в национальном реестре специалистов в области строительства, реквизиты распорядительного документа, подтверждающего полномочия, с указанием наименования, ОГРН, ИНН, места нахождения юридического лица, фамилии, имени, отчества, адреса места жительства, ОГНИП, ИНН индивидуального предпринимателя)

Представитель лица, осуществляющего строительство:

Руководитель проекта ООО «КиКГЕОСТРОЙ» Шевчук К.А. приказ №2-МВМ от 01.07.2023г.

(должность, фамилия, инициалы, реквизиты распорядительного документа, подтверждающего полномочия)

Представитель лица, осуществляющего строительство, по вопросам строительного контроля (специалист по организации строительства): Генеральный директор ООО «КиКГЕОСТРОЙ» Кесслер Ю.Ф. приказ №1СК-МВМ от 01.08.2023г., идентификационный номер НОСТРОЙ С-77-133381 от 02.02.2018г.

(должность, фамилия, инициалы, идентификационный номер в национальном реестре специалистов в области строительства, реквизиты распорядительного документа, подтверждающего полномочия)

Представитель лица, осуществляющего подготовку проектной документации:

Руководитель службы управления проектами ООО «КиКГЕОСТРОЙ» Липатов В. Е. приказ № 2-АН от 02.10.2023г.

(должность, фамилия, инициалы, реквизиты распорядительного документа, подтверждающего полномочия, с указанием наименования, ОГРН, ИНН, места нахождения юридического лица, фамилии, имени, отчества, адреса места жительства, ОГНИП, ИНН индивидуального предпринимателя, наименования, ОГРН, ИНН саморегулируемой организации, членом которой является указанное юридическое лицо, индивидуальный предприниматель)

Представитель лица, выполнившего работы, подлежащие освидетельствованию:

1. Старший прораб ООО «ШЕЛПРОКК» Шинкарев М.В., приказ №1 от 09.01.2024 г.

2. Главный инженер ООО «ЭлектроЭнергетика» Юрченко В. И., приказ № 1/08 от 04.08.2023г.

(должность, фамилия, инициалы, реквизиты распорядительного документа, подтверждающего полномочия, с указанием наименования, ОГРН, ИНН, места нахождения юридического лица, фамилии, имени, отчества, адреса места жительства, ОГНИП, ИНН индивидуального предпринимателя)

а также иные представители лиц, участвующих в освидетельствовании:

(должность с указанием наименования организации, фамилия, инициалы, реквизиты распорядительного документа, подтверждающего полномочия)

произвели осмотр работ, выполненных

ООО «ШЕЛПРОКК», ООО «ЭлектроЭнергетика»

(наименование лица, выполнившего работы, подлежащие освидетельствованию)

и составили настоящий акт о нижеследующем:

1. К освидетельствованию предъявлены следующие работы:

Устройство геотекстиля

(наименование скрытых работ)

2. Работы выполнены по проектной документации

131-23-ГП2 «Ж/д пути от испытательного центра до обкаточной линии с удлинением трансбордера, расположенные по адресу: Московская область, г. о. Мытищи, ул. Колонцова, 4». Генеральный план.

(номер, другие реквизиты чертежа, наименование проектной и/или рабочей документации, сведения о лицах, осуществляющих подготовку раздела проектной и/или рабочей документации)

3. При выполнении работ применены:

Полотно геотекстильное «ДОРНИТ 500» – паспорт качества б/н, сертификат соответствия №РОСС RU.32001.04ИБФ1.ОСП28.40855 с 13.10.2023 по 12.10.2026 г.

(наименование строительных материалов (изделий), реквизиты сертификатов и/или других документов, подтверждающих их качество и безопасность)

4. Предъявлены документы, подтверждающие соответствие работ предъявляемым требованиям:

Исполнительная схема Устройство геотекстиля

Заключение №03.03-1/24 о степени уплотнения от 03.03.2024г.

Заключение №08.04-1/24 о степени уплотнения от 08.04.2024г.

(исполнительные схемы и чертежи, результаты экспертиз, обследований, лабораторных и иных испытаний выполненных работ, проведенных в процессе строительного контроля)

5. Даты: начала работ: «03» марта 2024 г.

окончания работ: «08» апреля 2024 г.

6. Работы выполнены в соответствии: 131-23-ГП2 «Ж/д пути от испытательного центра до обкаточной линии с удлинением трансбордера, расположенные по адресу: Московская область, г. о. Мытищи, ул. Колонцова, 4».Генеральный план.

(наименования и структурные единицы технических регламентов, иных нормативных правовых актов, разделы проектной и/или рабочей документации)

7. Разрешается производство последующих работ

Устройство песчаного основания

(наименование работ, конструкций, участков сетей инженерно-технического обеспечения)

Дополнительные сведения: отсутствуют

Акт составлен в 5 (пяти) экземплярах.

Приложения:

Документы перечисленные в п.3 и п.4 настоящего акта

Представитель застройщика (технического заказчика, эксплуатирующей организации или регионального оператора) по вопросам строительного контроля

Дураев В. Ю.

(фамилия, инициалы, подпись)

Представитель лица, осуществляющего строительство

Шевчук К. А.

(фамилия, инициалы, подпись)

Представитель лица, осуществляющего строительство, по вопросам строительного контроля (специалист по организации строительства)

Кесслер Ю. Ф.

(фамилия, инициалы, подпись)

Представитель лица, осуществляющего подготовку проектной документации

Липатов В. Е.

(фамилия, инициалы, подпись)

Представитель лица, выполнившего работы, подлежащие освидетельствованию

Шинкарев М.В.

Юрченко В. И

(фамилия, инициалы, подпись)

Представители иных лиц

(фамилия, инициалы, подпись)


1. Укладка геотекстиля шириной 5м :

Площадь участка $S_{асф} = S_{асф1} + S_{асф2} + S_{асф3} + S_{асф4} = 3467,04 + 560,25 + 14,35 + 1812,81 = 5854,45 \text{ м}^2$

Ширина геотекстиля $a = 5,00 \text{ м}$

Площадь занятая железнодорожными путями $S_{пжп} = S_{пжп1} + S_{пжп2} + S_{пжп3} + S_{пжп4} = 55,14 + 247,88 + 287,37 + 887,44 = 1477,83 \text{ м}^2$

Общая площадь укладываемого геотекстиля: $S_2 = S_{асф} - S_{пжп} = 5854,45 - 1477,83 = 4376,62 \text{ м}^2$

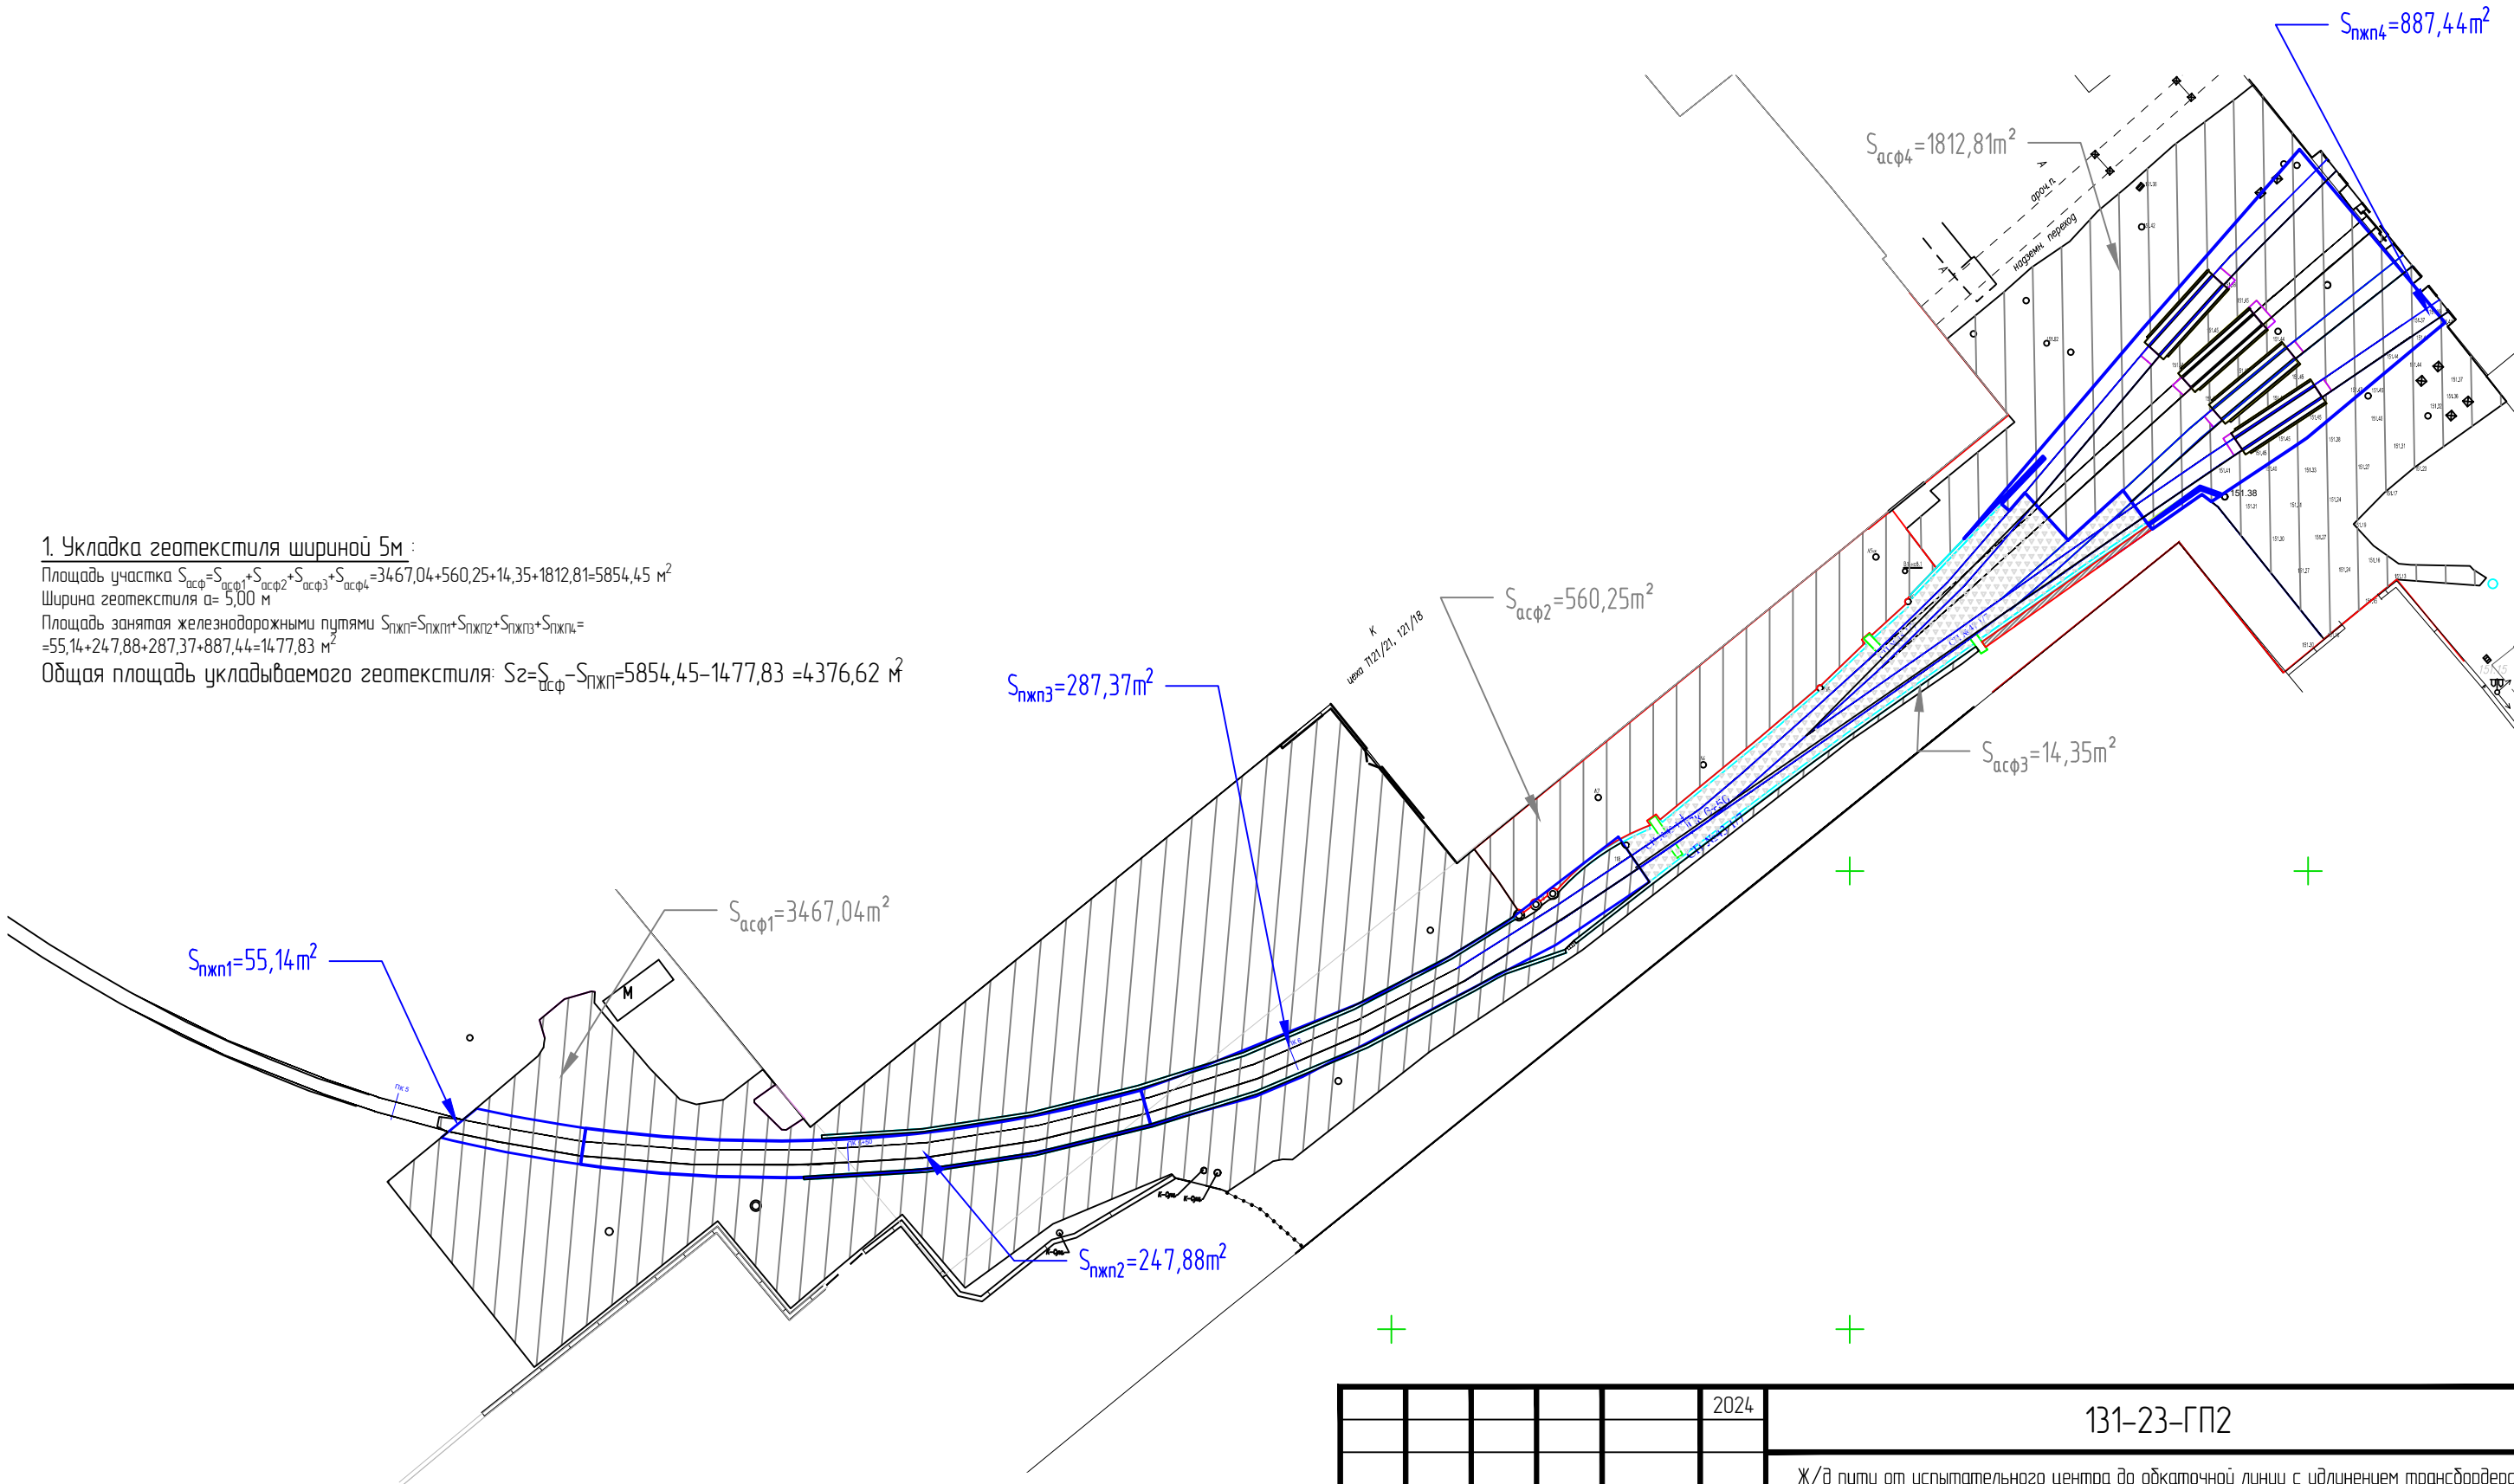

Условные обозначения:

 – геотекстиль

 – площадь занятая путями железнодорожными

					2024	131-23-ГП2			
						Ж/д пути от испытательного центра до обкаточной линии с удлинением трансбордера, расположенный по адресу: Московская область, г.о. Мытищи, ул. Колонцова, 4.			
Изм.	Кол.уч.	Лист	№ док.	Подпись	Дата				
Рук.проекта	Шевчук К.А.				08.04	Генеральный план	Стадия	Лист	Листов
Ген.директор	Кесслер Ю.Ф.				08.04		ИД	1	1
Ст.прораб	Шинкарев М.В.				08.04				
Гл.инженер	Юрченко В.И.				08.04	Исполнительная схема Устройство геотекстиля	ООО "КиКГЕОСТРОЙ"		



ПАСПОРТ КАЧЕСТВА

ПОЛОТНО ГЕОТЕКСТИЛЬНОЕ НЕТКАНОЕ ДЛЯ ТРАНСПОРТНОГО СТРОИТЕЛЬСТВА
марки «ДОРНИТ 500» СТО 37483884-002-2017

Волокно 100 % полиэтилентерефталат (полиэстер)


Наименование показателей	Единицы измерения	Результаты испытаний
Поверхностная плотность, $\pm 10\%$, ГОСТ Р 50277 -92	г/м ²	500
Ширина полотна, $\pm 0,04$	м	6,0
Длина полотна, $\pm 2\%$	м	50
Прочность при растяжении по длине, ГОСТ 55030-2012	кН/м	15,0
	Н	800
Прочность при растяжении по ширине, ГОСТ 55030-2012	кН/м	16,0
	Н	800
Удлинение при разрыве по длине, ГОСТ 55030-2012	%	80
Удлинение при разрыве по ширине, ГОСТ 55030-2012	%	80
Характеристика открытых пор (фильтрующая способность) ГОСТ 53238-2012	мкм	не более 130
Коэффициент фильтрации в плоскости полотна ГОСТ 52608-2006, не менее	м/сут	15
Коэффициент фильтрации перпендикулярно плоскости полотна ГОСТ 52608-2006, при давлении 2 кПа	м/сут	не менее 20
Ударная прочность по методу падающего конуса, ОДМ 218.5.006-2010	мм	не более 50
Устойчивость к кислотам ГОСТ 55035-2012	%	100
Устойчивость к щелочам, ГОСТ 55035-2012	%	60
Показатель стойкости к многократному замораживанию и оттаиванию, ГОСТ Р 55032-2012	%	не менее 90
Устойчивость к циклическим нагрузкам, ГОСТ 56336-2015	%	не менее 90

Закключение: полотно соответствует требованиям СТО 37483884-002-2017.

Продукция сертифицирована. Сертификат соответствия № РОСС RU.32001.04 ибф1.0СП28.408
срок действия с 13.10.2023 по 12.10.2026. Экспертное заключение № 922 от
08.11.2017(бессрочно), выданное ФБУЗ «Центр гигиены и эпидемиологии в Владимирской
области».

Полотно намотано на гильзу картонную спирально-навивную внутренним диаметром 60мм.

Исполнитель: инженер технолог Коннова О.А.

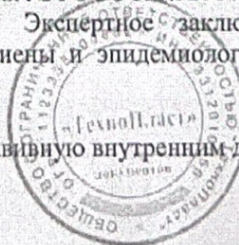

RUSSIAN FEDERATION

№ 0213065

СИСТЕМА ДОБРОВОЛЬНОЙ СЕРТИФИКАЦИИ «ПРОМТЕХСТАНДАРТ»

№РОСС RU.32001.04ИБФ1 в едином реестре зарегистрированных систем добровольной сертификации
ФЕДЕРАЛЬНОЕ АГЕНТСТВО ПО ТЕХНИЧЕСКОМУ РЕГУЛИРОВАНИЮ И МЕТРОЛОГИИ

СЕРТИФИКАТ СООТВЕТСТВИЯ



Регистрационный номер РОСС RU.32001.04ИБФ1.ОСП28.40855

Срок действия с 13.10.2023 по 12.10.2026

ОРГАН ПО СЕРТИФИКАЦИИ № РОСС RU.32001.04ИБФ1.ОСП28, Общество с ограниченной ответственностью "Прогресс", 115191, г. Москва, вн.тер.г. муниципальный округ Донской, переулок Духовской, д. 17, стр. 15, пом. 11н/2, ИНН: 7733398635, ОГРН: 1227700834613, email: progress.reestr@yandex.ru

ПРОДУКЦИЯ Полотно геотекстильное нетканое для транспортного строительства марки «ДОРНИТ». СТО 37483884-002-2017. Серийный выпуск.

код ОК
13.95.10.111

СООТВЕТСТВУЕТ ТРЕБОВАНИЯМ НОРМАТИВНЫХ ДОКУМЕНТОВ
ПНСТ 20-2014, ГОСТ 56419-2015, СТО 37483884-002-2017

код ТН ВЭД
5603139000

ИЗГОТОВИТЕЛЬ Общество с ограниченной ответственностью «ТехноПласт», Адрес: Россия, 601423, Владимирская обл., м. р-н Вязниковский, с.п. Октябрьское, д. Серково, ул. Старое Серково, д. 26 А, ИНН: 3312010056, ОГРН: 1123338000862, телефон: +7 (495) 221-10-33, +7 (4922) 3-10-33, электронная почта: info@technoplast.msk.ru

СЕРТИФИКАТ ВЫДАН Общество с ограниченной ответственностью «ТехноПласт», Адрес: Россия, 601423, Владимирская обл., м. р-н Вязниковский, с.п. Октябрьское, д. Серково, ул. Старое Серково, д. 26 А, ИНН: 3312010056, ОГРН: 1123338000862, телефон: +7 (495) 221-10-33, электронная почта: info@technoplast.msk.ru

НА ОСНОВАНИИ Протокол испытаний №36672-ПРГ/23 от 12.10.2023, Испытательная лаборатория ООО «Прогресс», аттестат аккредитации №РОСС RU.32001.04ИБФ1.ИЛ58 от 2022-12-09

ДОПОЛНИТЕЛЬНАЯ ИНФОРМАЦИЯ Схема сертификации: 2с (ГОСТ Р 53603-2020. Оценка соответствия. Схемы сертификации продукции в Российской Федерации).



Проверка
подлинности
сертификата
соответствия



Руководитель органа

подпись

Д.М. Стрельцов

инициалы, фамилия

Эксперт

подпись

И.В. Жемчугова

инициалы, фамилия

Настоящий сертификат соответствия обязывает организацию поддерживать выпуск (реализацию) продукции в соответствии с вышеуказанным стандартом, что будет находиться под контролем органа по сертификации системы добровольной сертификации «Промтехстандарт» и подтверждаться при прохождении регулярного инспекционного контроля.



Общество с ограниченной ответственностью
Лаборатория Инженерного Контроля



140000, М.О., г. Люберцы,
Проектируемый проезд 4296, д.4.
Тел.: (499) 390-42-96
e-mai: lik-m@list.ru
сайт: l-i-k.ru.

Аттестат аккредитации №РОСС.NPO.IL-00148 действителен до 11.12.2025.
Свидетельство об аттестации №600/22 действительно до 27.06.2025г.
Плотномер В1 (зав. № 414, сертификат калибровки № Р 42427-23 от 11.09.23)



Утверждаю:
Начальник лаборатории ООО "ЛИК"
С.Н. Мещеряков
«23» 03 2024 г.

ЗАКЛЮЧЕНИЕ № 03.03 - 1/24
о степени уплотнения

Заказчик: ООО "ЭлектроЭнергетика"
Дата работ: 3 марта 2024 г.
Объект: Ж/д пути от испытательного центра до обкаточной линии с удлинением трансбордера, расположенный по адресу : Московская область , г.о. Мытищи , ул . Колонцова , 4.

Тип основания: Супесь

Требуемый коэффициент уплотнения: 0,95

Таблица №1

Конструкция	Положение участка	Показание прибора				Козф. Уплотнения	
		1	2	3	сред.	единичные	средний
1	2	3	4	5	6	7	8
Основание	Участок согласно ГП2	22	22	22	22,0	0,95	0,95
		24	20	20	21,3	0,95	
		22	20	21	21,0	0,95	
		21	23	22	22,0	0,95	
		20	23	20	21,0	0,95	
		20	21	22	21,0	0,95	
		22	23	22	22,3	0,95	
		24	22	21	22,3	0,95	

Примечание: Испытания были проведены в соответствие с данными, предоставленными заказчиком.

Заключение: Коэффициент уплотнения соответствует требуемому

Испытания провел

Строительная лаборатория №2
А.А. Рожковский



Общество с ограниченной ответственностью

Лаборатория Инженерного Контроля



140000, М.О., г. Люберцы,
Проектируемый проезд 4296, д.4.
Тел.: (499) 390-42-96
e-mai: lik-m@list.ru
сайт: l-i-k.ru.

Аттестат аккредитации №РОСС.НПО.IL-00148 действителен до 11.12.2025.
Свидетельство об аттестации №600/22 действительно до 27.06.2025г.
Плотномер В1 (зав. № 414, сертификат калибровки № Р 42427-23 от 11.09.23)



Утверждаю:
Начальник лаборатории ООО "ЛИК"
С.Н. Мещеряков
«08» 04 2024 г.

ЗАКЛЮЧЕНИЕ № 08.04 - 1/24

о степени уплотнения

Заказчик: ООО "ЭлектроЭнергетика"

Дата работ: 8 апреля 2024 г.

Объект: Ж/д пути от испытательного центра до обкаточной линии с удлинением трансбордера, расположенный по адресу : Московская область , г.о. Мытищи , ул. Колонцова , 4.

Тип основания: Супесь

Требуемый коэффициент уплотнения: 0,95

Таблица №1

Конструкция	Положение участка	Показание прибора				Коеф. Уплотнения	
		1	2	3	сред.	единичные	средний
1	2	3	4	5	6	7	8
Основание	Участок согласно ГП2	21	20	20	20,3	0,95	0,95
		21	21	21	21,0	0,95	
		20	23	20	21,0	0,95	
		20	21	21	20,7	0,95	
		22	20	20	20,7	0,95	
		23	20	20	21,0	0,95	
		21	21	21	21,0	0,95	
		22	20	20	20,7	0,95	

Примечание: Испытания были проведены в соответствие с данными, предоставленными заказчиком.

Заключение: Коеффициент уплотнения соответствует требуемому

Испытания провел

Строительная лаборатория №2
А.А. Рожковский

Объект капитального строительства:

«Ж/Д пути от испытательного центра до обкаточной линии с удлинением трансбордера, расположенные по адресу: Московская область, г. Мытищи, ул. Колонцова, 4», территория завода АО «МЕТРОВАГОНМАШ»

(наименование проектной документации, почтовый или строительный адрес объекта капитального строительства)

Застройщик (технический заказчик, эксплуатирующая организация или региональный оператор):

ООО «Проминжиниринг», ИНН 7734001650, ОГРН 11477481394406, КПП 770801001, 107140, г. Москва, ул. Русаковская, д.13, помещение ХХ-4, тел. +7(495) 909-93-48, член саморегулируемой Ассоциации строителей «Саморегулируемая организация «Строительные допуски», ИНН 7714322214, ОГРН 107799011045, регистрационный номер СРО-С-187-26012010 от 27.07.2018г.

(фамилия, имя, отчество, адрес места жительства, ОГНИП, ИНН индивидуального предпринимателя, наименование, ОГРН, ИНН, место нахождения юридического лица, телефон/факс, наименование, ОГРН, ИНН саморегулируемой организации, членом которой является – для индивидуальных предпринимателей и юридических лиц; фамилия, имя, отчество, паспортные данные, адрес места жительства, телефон/факс – для физических лиц, не являющихся индивидуальными предпринимателями)

Лицо, осуществляющее строительство: ООО «КиКГЕОСТРОЙ», ОГРН 1127747247704, ИНН 7709918820, 109004, Г.МОСКВА, УЛ. ЗЕМЛЯНОЙ ВАЛ, Д.65, КВ.59, тел. +7 (495) 915-24-71, член саморегулируемой ассоциации СРО «МАС» регистрационный номер СРО-С-148-24122009 от 12.03.2013г.

(фамилия, имя, отчество, адрес места жительства, ОГНИП, ИНН индивидуального предпринимателя, наименование, ОГРН, ИНН, место нахождения юридического лица, телефон/факс, наименование, ОГРН, ИНН саморегулируемой организации, членом которой является)

Лицо, осуществляющее подготовку проектной документации: ООО «КиКГЕОСТРОЙ», ОГРН 1127747247704, ИНН 7709918820, 109004, Г.МОСКВА, УЛ. ЗЕМЛЯНОЙ ВАЛ, Д.65, КВ.59, тел. +7 (495) 915-24-71, член саморегулируемой ассоциации СРО «Объединение проектировщиков «УниверсалПроект», регистрационный номер СРО-П-179-12122012 от 20.10.2022г.

(фамилия, имя, отчество, адрес места жительства, ОГНИП, ИНН индивидуального предпринимателя, наименование, ОГРН, ИНН, место нахождения юридического лица, телефон/факс, наименование, ОГРН, ИНН саморегулируемой организации, членом которой является)

Лицо, осуществляющее строительство, выполнившее работы, подлежащие освидетельствованию:

1. ООО «ШЕЛПРОКК», ОГРН 1237700462427, ИНН 9726048866, 117535, Г.МОСКВА, МУНИЦИПАЛЬНЫЙ ОКРУГ ЧЕРТАНОВО ЮЖНОЕ, ПРОЕЗД 3-Й ДОРОЖНЫЙ, Д. 6, К. 2, член саморегулируемой ассоциации «Архитектурное наследие», регистрационный номер СРО-С-230-07092010 от 01.08.2023г.

2. ООО «ЭлектроЭнергетика», ОГРН 1175074004698, ИНН 5037011400, 142281, Московская обл., г. Протвино, Кременковское ш., д. 5, член саморегулируемой организации «Объединение Специализированных Организаций Профессиональные Строители», регистрационный номер СРО-С-219-21042010

(фамилия, имя, отчество, адрес места жительства, ОГНИП, ИНН индивидуального предпринимателя, наименование, ОГРН, ИНН, место нахождения юридического лица, телефон/факс, наименование, ОГРН, ИНН саморегулируемой организации, членом которой является)

АКТ**освидетельствования скрытых работ**

№ 131-23-ГП2-М-02

"22" апреля 2024 г.

(дата составления акта)

Представитель застройщика (технического заказчика, эксплуатирующей организации или регионального оператора) по вопросам строительного контроля:

Ведущий инженер строительного контроля ООО «Проминжиниринг» Дураев В. Ю., приказ №5 от 03.08.2023г.

(должность, фамилия, инициалы, идентификационный номер в национальном реестре специалистов в области строительства, реквизиты распорядительного документа, подтверждающего полномочия, с указанием наименования, ОГРН, ИНН, места нахождения юридического лица, фамилии, имени, отчества, адреса места жительства, ОГНИП, ИНН индивидуального предпринимателя)

Представитель лица, осуществляющего строительство:

Руководитель проекта ООО «КиКГЕОСТРОЙ» Шевчук К.А. приказ №2-МВМ от 01.07.2023г.

(должность, фамилия, инициалы, реквизиты распорядительного документа, подтверждающего полномочия)

Представитель лица, осуществляющего строительство, по вопросам строительного контроля (специалист по организации строительства): Генеральный директор ООО «КиКГЕОСТРОЙ» Кесслер Ю.Ф. приказ №1СК-МВМ от 01.08.2023г., идентификационный номер НОСТРОЙ С-77-133381 от 02.02.2018г.

(должность, фамилия, инициалы, идентификационный номер в национальном реестре специалистов в области строительства, реквизиты распорядительного документа, подтверждающего полномочия)

Представитель лица, осуществляющего подготовку проектной документации:

Руководитель службы управления проектами ООО «КиКГЕОСТРОЙ» Липатов В. Е. приказ № 2-АН от 02.10.2023г.

(должность, фамилия, инициалы, реквизиты распорядительного документа, подтверждающего полномочия, с указанием наименования, ОГРН, ИНН, места нахождения юридического лица, фамилии, имени, отчества, адреса места жительства, ОГНИП, ИНН индивидуального предпринимателя, наименования, ОГРН, ИНН саморегулируемой организации, членом которой является указанное юридическое лицо, индивидуальный предприниматель)

Представитель лица, выполнившего работы, подлежащие освидетельствованию:

1. Старший прораб ООО «ШЕЛПРОКК» Шинкарев М.В., приказ №1 от 09.01.2024 г.

2. Главный инженер ООО «ЭлектроЭнергетика» Юрченко В. И., приказ № 1/08 от 04.08.2023г.

(должность, фамилия, инициалы, реквизиты распорядительного документа, подтверждающего полномочия, с указанием наименования, ОГРН, ИНН, места нахождения юридического лица, фамилии, имени, отчества, адреса места жительства, ОГНИП, ИНН индивидуального предпринимателя)

а также иные представители лиц, участвующих в освидетельствовании:

(должность с указанием наименования организации, фамилия, инициалы, реквизиты распорядительного документа, подтверждающего полномочия)

произвели осмотр работ, выполненных

ООО «ШЕЛПРОКК», ООО «ЭлектроЭнергетика»

(наименование лица, выполнившего работы, подлежащие освидетельствованию)

и составили настоящий акт о нижеследующем:

1. К освидетельствованию предъявлены следующие работы:

Устройство песчаного основания

(наименование скрытых работ)

2. Работы выполнены по проектной документации

131-23-ГП2 «Ж/д пути от испытательного центра до обкаточной линии с удлинением трансбордера, расположенные по адресу: Московская область, г. о. Мытищи, ул. Колонцова, 4». Генеральный план..

(номер, другие реквизиты чертежа, наименование проектной и/или рабочей документации, сведения о лицах, осуществляющих подготовку раздела проектной и/или рабочей документации)

3. При выполнении работ применены:

Песок – паспорт качества б/н от 18.01.2024г., сертификат соответствия №РОСС RU.AM05. H21337 с 10.11.2022г. по 09.11.2025г.

(наименование строительных материалов (изделий), реквизиты сертификатов и/или других документов, подтверждающих их качество и безопасность)

4. Предъявлены документы, подтверждающие соответствие работ предъявляемым требованиям:

Исполнительная схема Устройство песчаного основания

Заключение №10.04-1/24 о степени уплотнения песка от 10.04.2024г.

Заключение №22.04-1/24 о степени уплотнения песка от 22.04.2024г.

(исполнительные схемы и чертежи, результаты экспертиз, обследований, лабораторных и иных испытаний выполненных работ, проведенных в процессе строительного контроля)

5. Даты: начала работ: «03» апреля 2024 г.

окончания работ: «22» апреля 2024 г.

6. Работы выполнены в соответствии: 131-23-ГП2 «Ж/д пути от испытательного центра до обкаточной линии с удлинением трансбордера, расположенные по адресу: Московская область, г. о. Мытищи, ул. Колонцова, 4». Генеральный план.

(наименования и структурные единицы технических регламентов, иных нормативных правовых актов, разделы проектной и/или рабочей документации)

7. Разрешается производство последующих работ

Устройство основания из крупного щебня

(наименование работ, конструкций, участков сетей инженерно-технического обеспечения)

Дополнительные сведения: отсутствуют

Акт составлен в 5 (пяти) экземплярах.

Приложения:

Документы перечисленные в п.3 и п.4 настоящего акта

Представитель застройщика (технического заказчика, эксплуатирующей организации или регионального оператора) по вопросам строительного контроля

Дураев В. Ю.

(фамилия, инициалы, подпись)

Представитель лица, осуществляющего строительство

Шевчук К. А.

(фамилия, инициалы, подпись)

Представитель лица, осуществляющего строительство, по вопросам строительного контроля (специалист по организации строительства)

Кесслер Ю. Ф.

(фамилия, инициалы, подпись)

Представитель лица, осуществляющего подготовку проектной документации

Липатов В. Е.

(фамилия, инициалы, подпись)

Представитель лица, выполнившего работы, подлежащие освидетельствованию

Шинкарев М.В.

Юрченко В. И.


(фамилия, инициалы, подпись)

Представители иных лиц

(фамилия, инициалы, подпись)

1. Устройство основания из песка:

Площадь участка $S_{асф} = S_{асф1} + S_{асф2} + S_{асф3} + S_{асф4} = 3467,04 + 560,25 + 14,35 + 1812,81 = 5854,45 \text{ м}^2$
Площадь участка $S_{асф} = 5854,45 \text{ м}^2$
Толщина слоя песка $h_p = 0,30 \text{ м}$
Площадь занятая железнодорожными путями песок $S_{пжп} = S_{пжп1} + S_{пжп2} + S_{пжп3} + S_{пжп4} = 55,14 + 247,88 + 287,37 + 887,44 = 1477,83 \text{ м}^2$
Количество колодцев $n = 19$ шт, диаметр $d = 1,00 \text{ м}$
Площадь сечения всех колодцев $S_k = n \cdot (\pi \cdot d^2) / 4 = 19 \cdot (3,14 \cdot 1,00^2) / 4 = 14,92 \text{ м}^2$
Объем песка: $V_n = (S_{асф} - S_{пжп} - S_k) \cdot h_p = (5854,45 - 1477,83 - 14,92) \cdot 0,30 = 1308,51 \text{ м}^3$

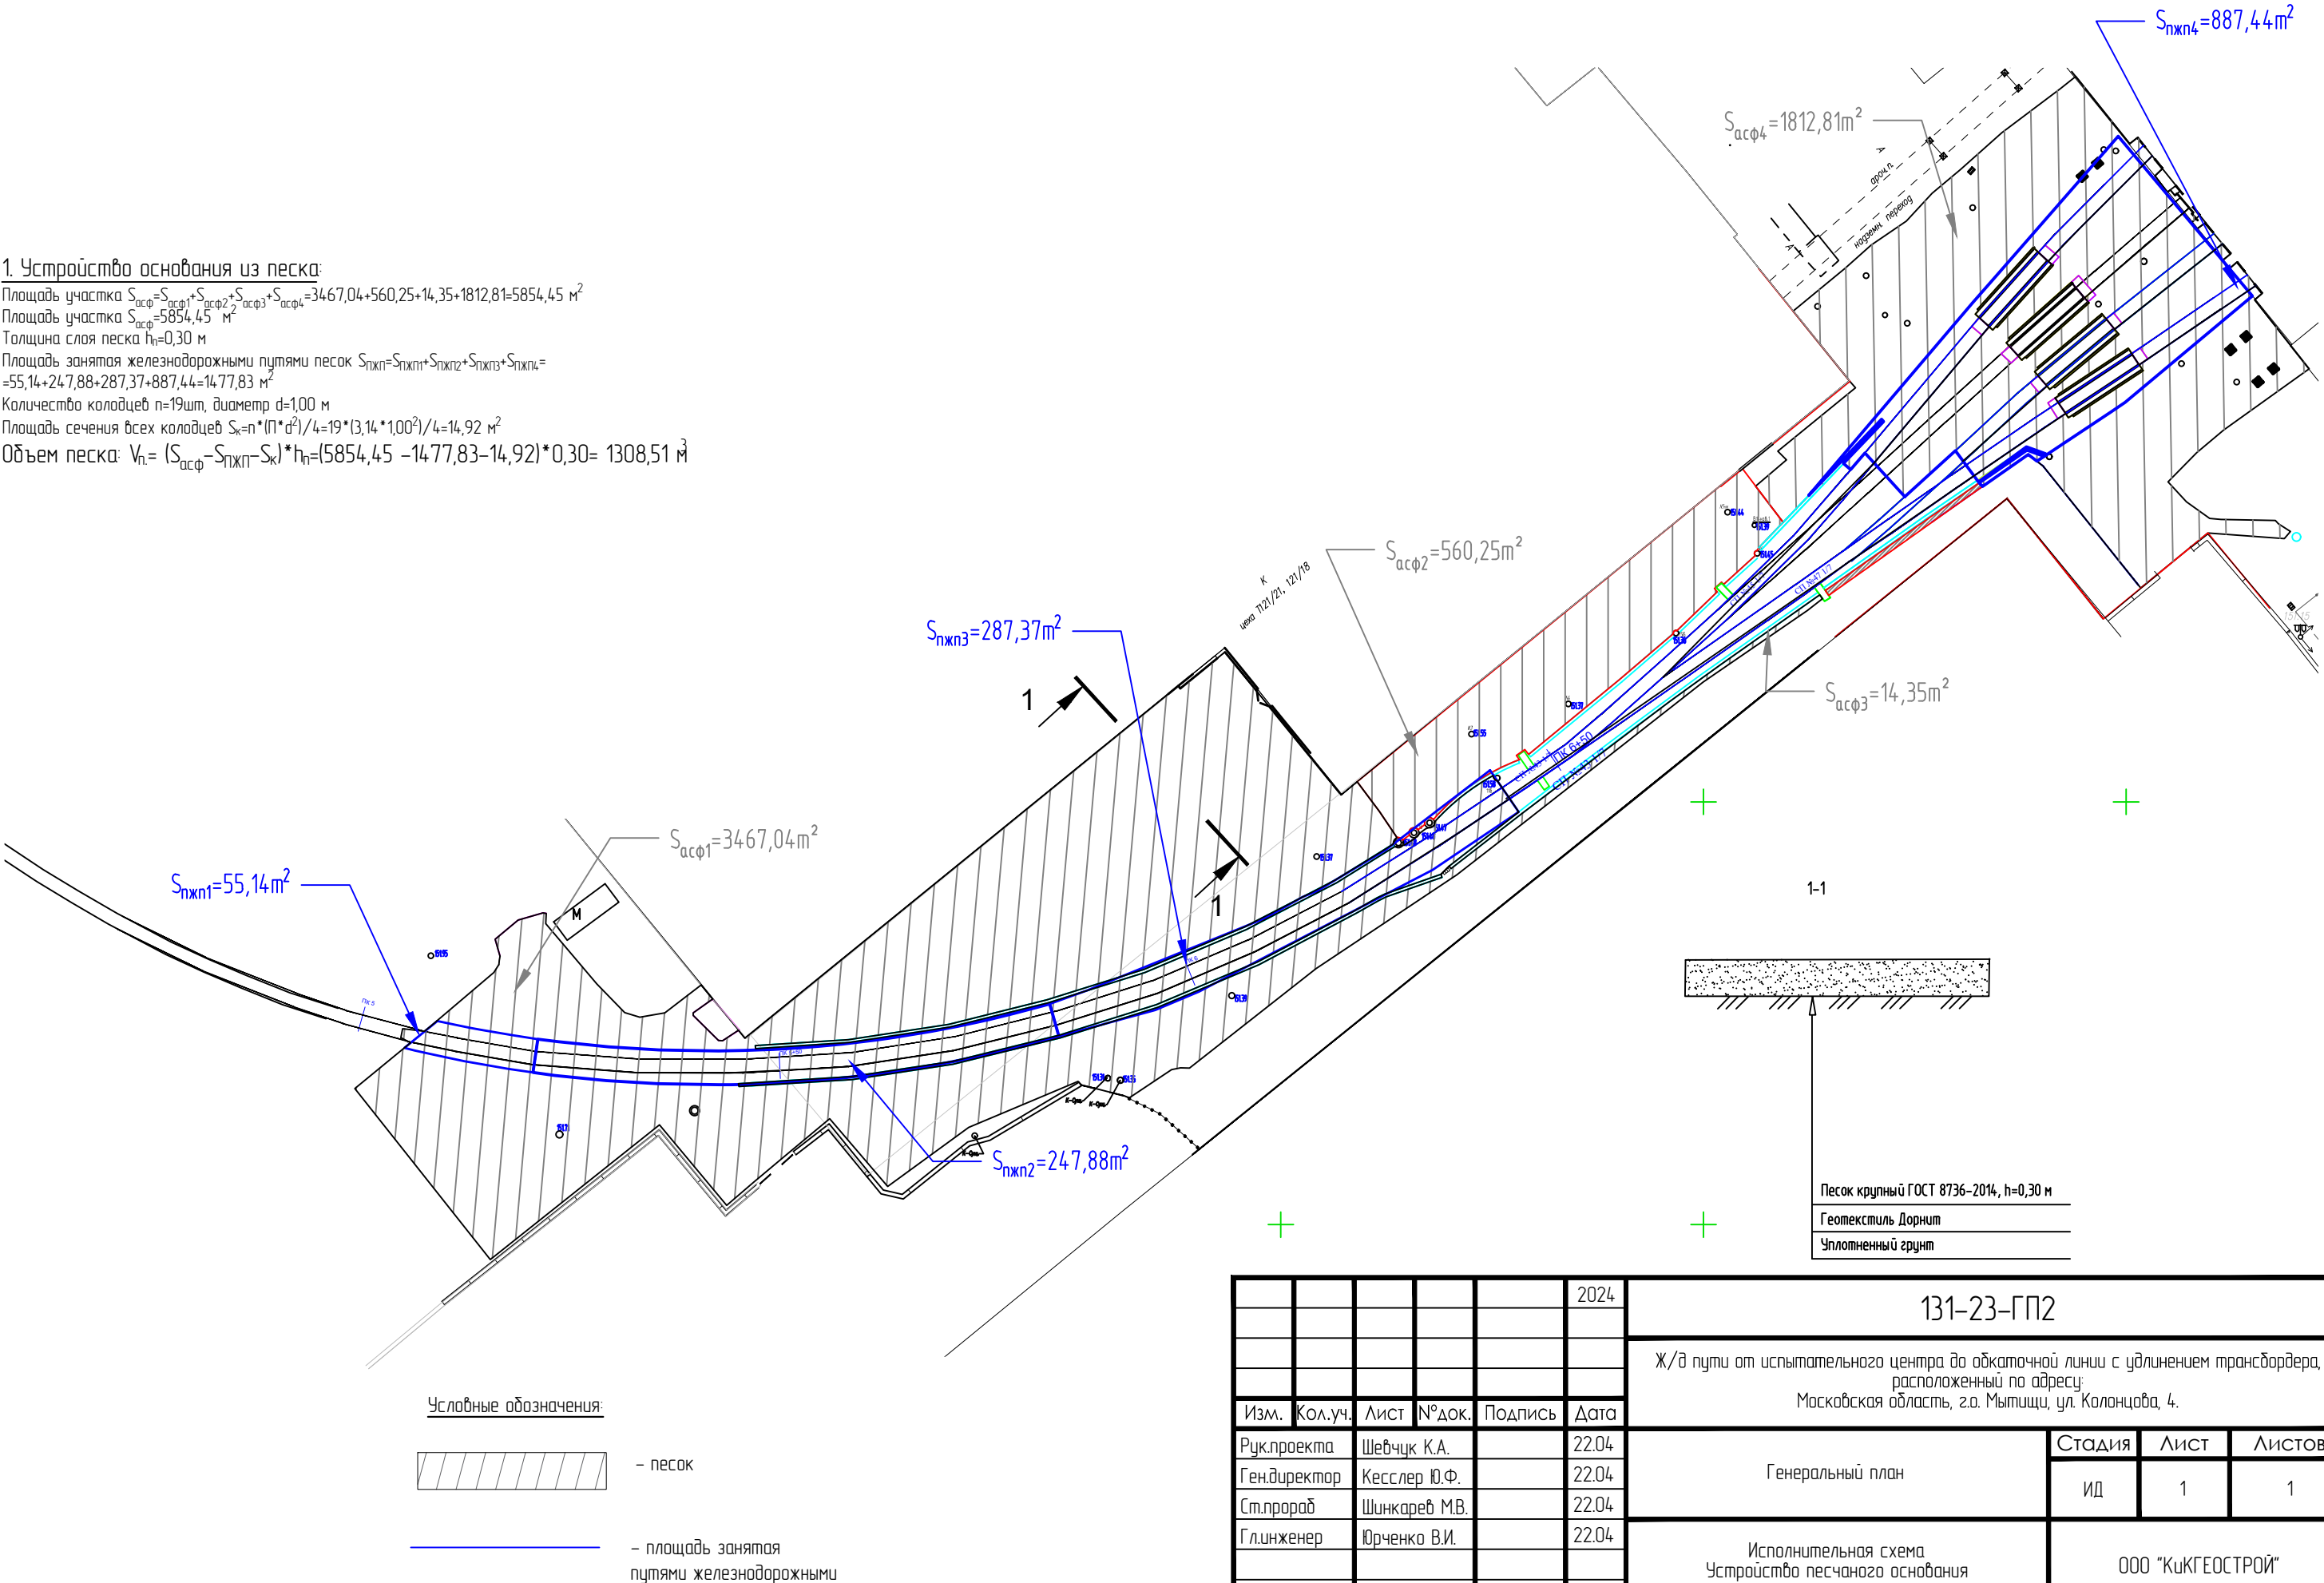

Согласовано	
Взам. инв. №	
Подп. и дата	
Инв. № подл.	

					2024	131-23-ГП2					
						Ж/д пути от испытательного центра до обкаточной линии с удлинением трансбордера, расположенный по адресу: Московская область, г.о. Мытищи, ул. Колонцова, 4.					
Изм.	Кол.уч.	Лист	№ док.	Подпись	Дата	Генеральный план			Стадия	Лист	Листов
Рук.проекта		Шевчук К.А.			22.04				ИД	1	1
Ген.директор		Кесслер Ю.Ф.			22.04						
Ст.прораб		Шинкарев М.В.			22.04						
Гл.инженер		Юрченко В.И.			22.04	Исполнительная схема Устройство песчаного основания			ООО "КиГЕОСТРОЙ"		

**ОБЩЕСТВО С ОГРАНИЧЕННОЙ ОТВЕТСТВЕННОСТЬЮ
«ПромИнвест»**

ИНН5050156588 КПП 505001001

ОГРН 1225000110290

141133, Московская обл., Красный д. первая Алексеевка, проезд, стр. 8, к. 1, помещ. А

ПАСПОРТ КАЧЕСТВА ПЕСКА

Дата поставки: 18.01.2024

Объем: 3200,00 м³

Карьер: Аксиныно, Щелковский р-н.

Продукция: Песок карьерный 2 класса, средний.

Покупатель: ООО «АЛЬФА»

1. Качественные характеристики по ГОСТу 8736-2014

Модуль крупности	2,2
Полный остаток на сите № 0,63 мм, %	31,09
Наличие зерен размером свыше 5 мм, %	0,2
Наличие зерен размером свыше 10 мм, %	0
Содержание в песке пылевидных и глинистых частиц, %	0,3
Содержание глины в комках	Не обнаружено
Содержание органических примесей	Отсут-т
Коэффициент фильтрации песка, с/сут	4
Группа песка по ГОСТу	средний, 2 класс
Плотность песка природного (ГОСТ 8736-2014), г/см ³	1,75
Насыпная плотность	1,54 кг/м ³

Генеральный директор



А.Е. Дунаева



СЕРТИФИКАТ СООТВЕТСТВИЯ

№ РОСС RU.AM05.H21337

Срок действия с 10.11.2022

по 09.11.2025

№ 0020601

ОРГАН ПО СЕРТИФИКАЦИИ RA.RU.11AM05

Орган по сертификации продукции ООО "Центр сертификации и экспертизы "Тверьэксп". Адрес: 390013, РОССИЯ, Рязанская обл, Рязань г, Ситниковская ул, дом 69а, 38. Телефон 8-916-423-9885, адрес электронной почты: os-tverex@yandex.ru

ПРОДУКЦИЯ Песок природный . Серийный выпуск.

код ОК
08.12.11

СООТВЕТСТВУЕТ ТРЕБОВАНИЯМ НОРМАТИВНЫХ ДОКУМЕНТОВ

ГОСТ 8736-2014.Песок для строительных работ. Технические условия

код ТН ВЭД

ИЗГОТОВИТЕЛЬ Общество с ограниченной ответственностью «ПромИнвест». ОГРН: 1225000110290, ИНН: 5050156588. Адрес: 141138, РОССИЯ, Московская область, г. Щелково, д. Первая Алексеевка, проезд Красный, к. 1, стр. 8, помещ. А, , телефон: +7(915)-335-28-68, адрес электронной почты: ezsa-lawyer@yandex.ru.

СЕРТИФИКАТ ВЫДАН Общество с ограниченной ответственностью «ПромИнвест». ОГРН: 1225000110290, ИНН: 5050156588. Адрес: 141138, РОССИЯ, Московская область, г. Щелково, д. Первая Алексеевка, проезд Красный, к. 1, стр. 8, помещ. А, , телефон: +7(915)-335-28-68, адрес электронной почты: ezsa-lawyer@yandex.ru.

НА ОСНОВАНИИ

Протокол испытаний № 006/F-10/11/22 от 10.11.2022 года, выданный Испытательной лабораторией "Вега-тест" (аттестат РОСС RU.31578.04ОЛН0.ИЛ23)



ДОПОЛНИТЕЛЬНАЯ ИНФОРМАЦИЯ

Схема сертификации: 1с

М.П.

Руководитель органа

Эксперт

подпись

подпись

М.А. Шуршова

инициалы, фамилия

А.А. Белянин

инициалы, фамилия

Сертификат не применяется при обязательной сертификации



Общество с ограниченной ответственностью
Лаборатория Инженерного Контроля



140000, М.О., г. Люберцы,
Проектируемый проезд 4296, д.4.
Тел.: (499) 390-42-96
e-mai: lik-m@list.ru
сайт: l-i-k.ru.

Аттестат аккредитации №РОСС.NPO.IL-00148 действителен до 11.12.2025.
Свидетельство об аттестации №600/22 действительно до 27.06.2025г.
Плотномер В1 (зав. № 414, сертификат калибровки № Р 42427-23 от 11.09.23)



Утверждаю:
Начальник лаборатории ООО "ЛИК"
С.Н. Мещеряков
«10» 04 2024 г.

ЗАКЛЮЧЕНИЕ № 10.04 - 1/24
о степени уплотнения

Заказчик: ООО "ЭлектроЭнергетика"

Дата работ: 10 апреля 2024 г.

Объект: "Ж/д пути от испытательного центра до обкатной линии с удлинением трансбордера",
расположенные по адресу: Московская область, г.о.Мытищи, ул.Колонцова, 4".

Тип основания: Песок

Требуемый коэффициент уплотнения: 0,95

Таблица №1

Конструкция	Положение участка	Показание прибора				Коеф. Уплотнения	
		1	2	3	сред.	единичные	средний
1	2	3	4	5	6	7	8
Основание h=300мм	Согласно ГП2	25	25	24	24,7	0,95	0,95
		28	25	25	26,0	0,95	
		29	27	27	27,7	0,95	
		25	24	24	24,3	0,95	
		26	26	26	26,0	0,95	
		28	27	28	27,7	0,95	
		25	24	24	24,3	0,95	

Примечание: Испытания были проведены в соответствие с данными, предоставленными заказчиком.

Заключение: Коэффициент уплотнения соответствует требуемому

Испытания провел



Строительная
лаборатория
№2

А.А. Рожковский



Общество с ограниченной ответственностью

Лаборатория Инженерного Контроля



140000, М.О., г. Люберцы,
Проектируемый проезд 4296, д.4.
Тел.: (499) 390-42-96
e-mai: lik-m@list.ru
сайт: l-i-k.ru.

Аттестат аккредитации №РОСС.NPO.IL-00148 действителен до 11.12.2025.
Свидетельство об аттестации №600/22 действительно до 27.06.2025г.
Плотномер В1 (зав. № 414, сертификат калибровки № Р 42427-23 от 11.09.23)



Утверждаю:
Начальник лаборатории ООО "ЛИК"
С.Н. Мещеряков
«22» 04 2024 г.

ЗАКЛЮЧЕНИЕ № 22.04 - 1/24

о степени уплотнения

Заказчик: ООО "ЭлектроЭнергетика"
Дата работ: 22 апреля 2024 г.
Объект: Ж/д пути от испытательного центра до обкаточной линии с удлинением трансбордера,
расположенный по адресу : Московская область , г.о. Мытищи , ул . Колонцова , 4.

Тип основания: Песок

Требуемый коэффициент уплотнения: 0,95

Таблица №1

Конструкция	Положение участка	Показание прибора				Коеф. Уплотнения	
		1	2	3	сред.	единичные	средний
1	2	3	4	5	6	7	8
Основание	Участок согласно ГП2	24	25	25	24,7	0,95	0,95
		28	28	27	27,7	0,95	
		25	24	24	24,3	0,95	
		26	26	26	26,0	0,95	
		28	27	25	26,7	0,95	
		24	24	25	24,3	0,95	
		26	26	26	26,0	0,95	
		26	28	28	27,3	0,95	
		25	24	24	24,3	0,95	
		25	27	27	26,3	0,95	
		27	25	25	25,7	0,95	
		26	26	26	26,0	0,95	
		28	28	27	27,7	0,95	
		25	24	24	24,3	0,95	
		25	26	26	25,7	0,95	

Примечание: Испытания были проведены в соответствие с данными, предоставленными заказчиком.

Заключение: Коэффициент уплотнения соответствует требуемому

Испытания провел



Строительная
лаборатория
№2
А.А. Рожковский

Объект капитального строительства:

«Ж/Д пути от испытательного центра до обкаточной линии с удлинением трансбордера, расположенные по адресу: Московская область, г. Мытищи, ул. Колонцова, 4», территория завода АО «МЕТРОВАГОНМАШ»

(наименование проектной документации, почтовый или строительный адрес объекта капитального строительства)

Застройщик (технический заказчик, эксплуатирующая организация или региональный оператор):

ООО «Проминжиниринг», ИНН 7734001650, ОГРН 11477481394406, КПП 770801001, 107140, г. Москва, ул. Русаковская, д.13, помещение ХХ-4, тел. +7(495) 909-93-48, член саморегулируемой Ассоциации строителей «Саморегулируемая организация «Строительные допуски», ИНН 7714322214, ОГРН 107799011045, регистрационный номер СРО-С-187-26012010 от 27.07.2018г.

(фамилия, имя, отчество, адрес места жительства, ОГНИП, ИНН индивидуального предпринимателя, наименование, ОГРН, ИНН, место нахождения юридического лица, телефон/факс, наименование, ОГРН, ИНН саморегулируемой организации, членом которой является – для индивидуальных предпринимателей и юридических лиц; фамилия, имя, отчество, паспортные данные, адрес места жительства, телефон/факс – для физических лиц, не являющихся индивидуальными предпринимателями)

Лицо, осуществляющее строительство: ООО «КиКГЕОСТРОЙ», ОГРН 1127747247704, ИНН 7709918820, 109004, Г.МОСКВА, УЛ. ЗЕМЛЯНОЙ ВАЛ, Д.65, КВ.59, тел. +7 (495) 915-24-71, член саморегулируемой ассоциации СРО «МАС» регистрационный номер СРО-С-148-24122009 от 12.03.2013г.

(фамилия, имя, отчество, адрес места жительства, ОГНИП, ИНН индивидуального предпринимателя, наименование, ОГРН, ИНН, место нахождения юридического лица, телефон/факс, наименование, ОГРН, ИНН саморегулируемой организации, членом которой является)

Лицо, осуществляющее подготовку проектной документации: ООО «КиКГЕОСТРОЙ», ОГРН 1127747247704, ИНН 7709918820, 109004, Г.МОСКВА, УЛ. ЗЕМЛЯНОЙ ВАЛ, Д.65, КВ.59, тел. +7 (495) 915-24-71, член саморегулируемой ассоциации СРО «Объединение проектировщиков «УниверсалПроект», регистрационный номер СРО-П-179-12122012 от 20.10.2022г.

(фамилия, имя, отчество, адрес места жительства, ОГНИП, ИНН индивидуального предпринимателя, наименование, ОГРН, ИНН, место нахождения юридического лица, телефон/факс, наименование, ОГРН, ИНН саморегулируемой организации, членом которой является)

Лицо, осуществляющее строительство, выполнившее работы, подлежащие освидетельствованию:

1. ООО «ШЕЛПРОКК», ОГРН 1237700462427, ИНН 9726048866, 117535, Г.МОСКВА, МУНИЦИПАЛЬНЫЙ ОКРУГ ЧЕРТАНОВО ЮЖНОЕ, ПРОЕЗД 3-Й ДОРОЖНЫЙ, Д. 6, К. 2, член саморегулируемой ассоциации «Архитектурное наследие», регистрационный номер СРО-С-230-07092010 от 01.08.2023г.

2. ООО «ЭлектроЭнергетика», ОГРН 1175074004698, ИНН 5037011400, 142281, Московская обл., г. Протвино, Кременковское ш., д. 5, член саморегулируемой организации «Объединение Специализированных Организаций Профессиональные Строители», регистрационный номер СРО-С-219-21042010

(фамилия, имя, отчество, адрес места жительства, ОГНИП, ИНН индивидуального предпринимателя, наименование, ОГРН, ИНН, место нахождения юридического лица, телефон/факс, наименование, ОГРН, ИНН саморегулируемой организации, членом которой является)

АКТ

освидетельствования скрытых работ

№ 131-23-ГП2-М-03

"08" мая 2024 г.

(дата составления акта)

Представитель застройщика (технического заказчика, эксплуатирующей организации или регионального оператора) по вопросам строительного контроля:

Ведущий инженер строительного контроля ООО «Проминжиниринг» Дураев В. Ю., приказ №5 от 03.08.2023г.

ОГРН 11477481394406, ИНН 7734001650, 107140, г. Москва, ул. Русаковская, д.13, помещение ХХ-4

(должность, фамилия, инициалы, идентификационный номер в национальном реестре специалистов в области строительства, реквизиты распорядительного документа, подтверждающего полномочия, с указанием наименования, ОГРН, ИНН, места нахождения юридического лица, фамилии, имени, отчества, адреса места жительства, ОГНИП, ИНН индивидуального предпринимателя)

Представитель лица, осуществляющего строительство:

Руководитель проекта ООО «КиКГЕОСТРОЙ» Шевчук К.А. приказ №2-МВМ от 01.07.2023г.

(должность, фамилия, инициалы, реквизиты распорядительного документа, подтверждающего полномочия)

Представитель лица, осуществляющего строительство, по вопросам строительного контроля (специалист по организации строительства): Генеральный директор ООО «КиКГЕОСТРОЙ» Кесслер Ю.Ф. приказ №1СК-МВМ от 01.08.2023г., идентификационный номер НОСТРОЙ С-77-133381 от 02.02.2018г.

(должность, фамилия, инициалы, идентификационный номер в национальном реестре специалистов в области строительства, реквизиты распорядительного документа, подтверждающего полномочия)

Представитель лица, осуществляющего подготовку проектной документации:

Руководитель службы управления проектами ООО «КиКГЕОСТРОЙ» Липатов В. Е. приказ № 2-АН от 02.10.2023г.

(должность, фамилия, инициалы, реквизиты распорядительного документа, подтверждающего полномочия, с указанием наименования, ОГРН, ИНН, места нахождения юридического лица, фамилии, имени, отчества, адреса места жительства, ОГНИП, ИНН индивидуального предпринимателя, наименования, ОГРН, ИНН саморегулируемой организации, членом которой является указанное юридическое лицо, индивидуальный предприниматель)

Представитель лица, выполнившего работы, подлежащие освидетельствованию:

1. Старший прораб ООО «ШЕЛПРОКК» Шинкарев М.В., приказ №1 от 09.01.2024 г.

2. Главный инженер ООО «ЭлектроЭнергетика» Юрченко В. И., приказ № 1/08 от 04.08.2023г.

(должность, фамилия, инициалы, реквизиты распорядительного документа, подтверждающего полномочия, с указанием наименования, ОГРН, ИНН, места нахождения юридического лица, фамилии, имени, отчества, адреса места жительства, ОГНИП, ИНН индивидуального предпринимателя)

а также иные представители лиц, участвующих в освидетельствовании:

(должность с указанием наименования организации, фамилия, инициалы, реквизиты распорядительного документа, подтверждающего полномочия)

произвели осмотр работ, выполненных

ООО «ШЕЛПРОКК», ООО «ЭлектроЭнергетика»

(наименование лица, выполнившего работы, подлежащие освидетельствованию)

и составили настоящий акт о нижеследующем:

1. К освидетельствованию предъявлены следующие работы:

Устройство основания из крупного щебня

(наименование скрытых работ)

2. Работы выполнены по проектной документации

131-23-ГП2 «Ж/д пути от испытательного центра до обкаточной линии с удлинением трансбордера, расположенные по адресу: Московская область, г. о. Мытищи, ул. Колонцова, 4». Генеральный план.

(номер, другие реквизиты чертежа, наименование проектной и/или рабочей документации, сведения о лицах, осуществляющих подготовку раздела проектной и/или рабочей документации)

3. При выполнении работ применены:

Щебень фракции 20-40мм паспорт качества продукции №б/н от 05.04.2024г., сертификат соответствия

№ RU.ИСС.010.002.05227 с 22.02.2023г. по 21.02.2026г.

Щебень фракции 40-70мм паспорт качества продукции №б/н от 02.04.2024г., сертификат соответствия

№ RU.ИСС.010.002.05226 с 22.02.2023г. по 21.02.2026г.

(наименование строительных материалов (изделий), реквизиты сертификатов и/или других документов, подтверждающих их качество и безопасность)

4. Предъявлены документы, подтверждающие соответствие работ предъявляемым требованиям:

Исполнительная схема Устройство основания из крупного щебня;

Заключение №11.04-1/24 о степени уплотнения основания от 11.04.2024г.

Заключение №08.05-1/24 о степени уплотнения основания от 08.05.2024г.

(исполнительные схемы и чертежи, результаты экспертиз, обследований, лабораторных и иных испытаний выполненных работ, проведенных в процессе строительного контроля)

5. Даты: начала работ: «11» апреля 2024 г.

окончания работ: «08» мая 2024 г.

6. Работы выполнены в соответствии: 131-23-ГП2 «Ж/д пути от испытательного центра до обкаточной линии с удлинением трансбордера, расположенные по адресу: Московская область, г. о. Мытищи, ул. Колонцова, 4». Генеральный план.

(наименования и структурные единицы технических регламентов, иных нормативных правовых актов, разделы проектной и/или рабочей документации)

7. Разрешается производство последующих работ

Устройство бортового камня

(наименование работ, конструкций, участков сетей инженерно-технического обеспечения)

Дополнительные сведения: отсутствуют

Акт составлен в 5 (пяти) экземплярах.

Приложения:

Документы перечисленные в п.3 и п.4 настоящего акта

Представитель застройщика (технического заказчика, эксплуатирующей организации или регионального оператора) по вопросам строительного контроля

Дураев В. Ю.

(фамилия, инициалы, подпись)

Представитель лица, осуществляющего строительство

Шевчук К. А.

(фамилия, инициалы, подпись)

Представитель лица, осуществляющего строительство, по вопросам строительного контроля (специалист по организации строительства)

Кесслер Ю. Ф.

(фамилия, инициалы, подпись)

Представитель лица, осуществляющего подготовку проектной документации

Липатов В. Е.

(фамилия, инициалы, подпись)

Представитель лица, выполнившего работы, подлежащие освидетельствованию

Шинкарев М.В.

Юрченко В. И.

(фамилия, инициалы, подпись)


Представители иных лиц

(фамилия, инициалы, подпись)


1. Устройство основания из щебня крупного:

Площадь участка $S_{асф} = S_{асф1} + S_{асф2} + S_{асф3} + S_{асф4} = 3467,04 + 560,25 + 14,35 + 1812,81 = 5854,45 \text{ м}^2$
Толщина слоя щебня крупного $h_{щк} = 0,15 \text{ м}$
Площадь занятая железнодорожными путями щебнем $S_{пжп} = S_{пжп1} + S_{пжп2} + S_{пжп3} + S_{пжп4} = 55,14 + 247,88 + 287,37 + 887,44 = 1477,83 \text{ м}^2$
Общая длина водоотводных лотков $L_{лот} = 323,00 \text{ м}$
Толщина слоя щебня в теле лотка $h_{щз} = 0,14 \text{ м}$
Ширина лотка $b = 0,36 \text{ м}$
Количество колодцев $n = 19 \text{ шт}$, диаметр $d = 1,00 \text{ м}$
Площадь сечения всех колодцев $S_k = n \cdot (\pi \cdot d^2) / 4 = 19 \cdot (3,14 \cdot 1,00^2) / 4 = 14,92 \text{ м}^2$
Устройство водоотводных лотков $V_z = L_{лот} \cdot h_{щз} \cdot b = 323,00 \cdot 0,14 \cdot 0,36 = 16,28 \text{ м}^3$
Объем щебня крупного: $V_{щк} = (S_{асф} - S_{пжп} - S_k) \cdot h_{щз} - V_z = (5854,45 - 1477,83 - 14,92) \cdot 0,15 + 16,28 = 670,54 \text{ м}^3$

Согласовано		
Взам. инв. №		
Подп. и дата		
Инв. № подл.		

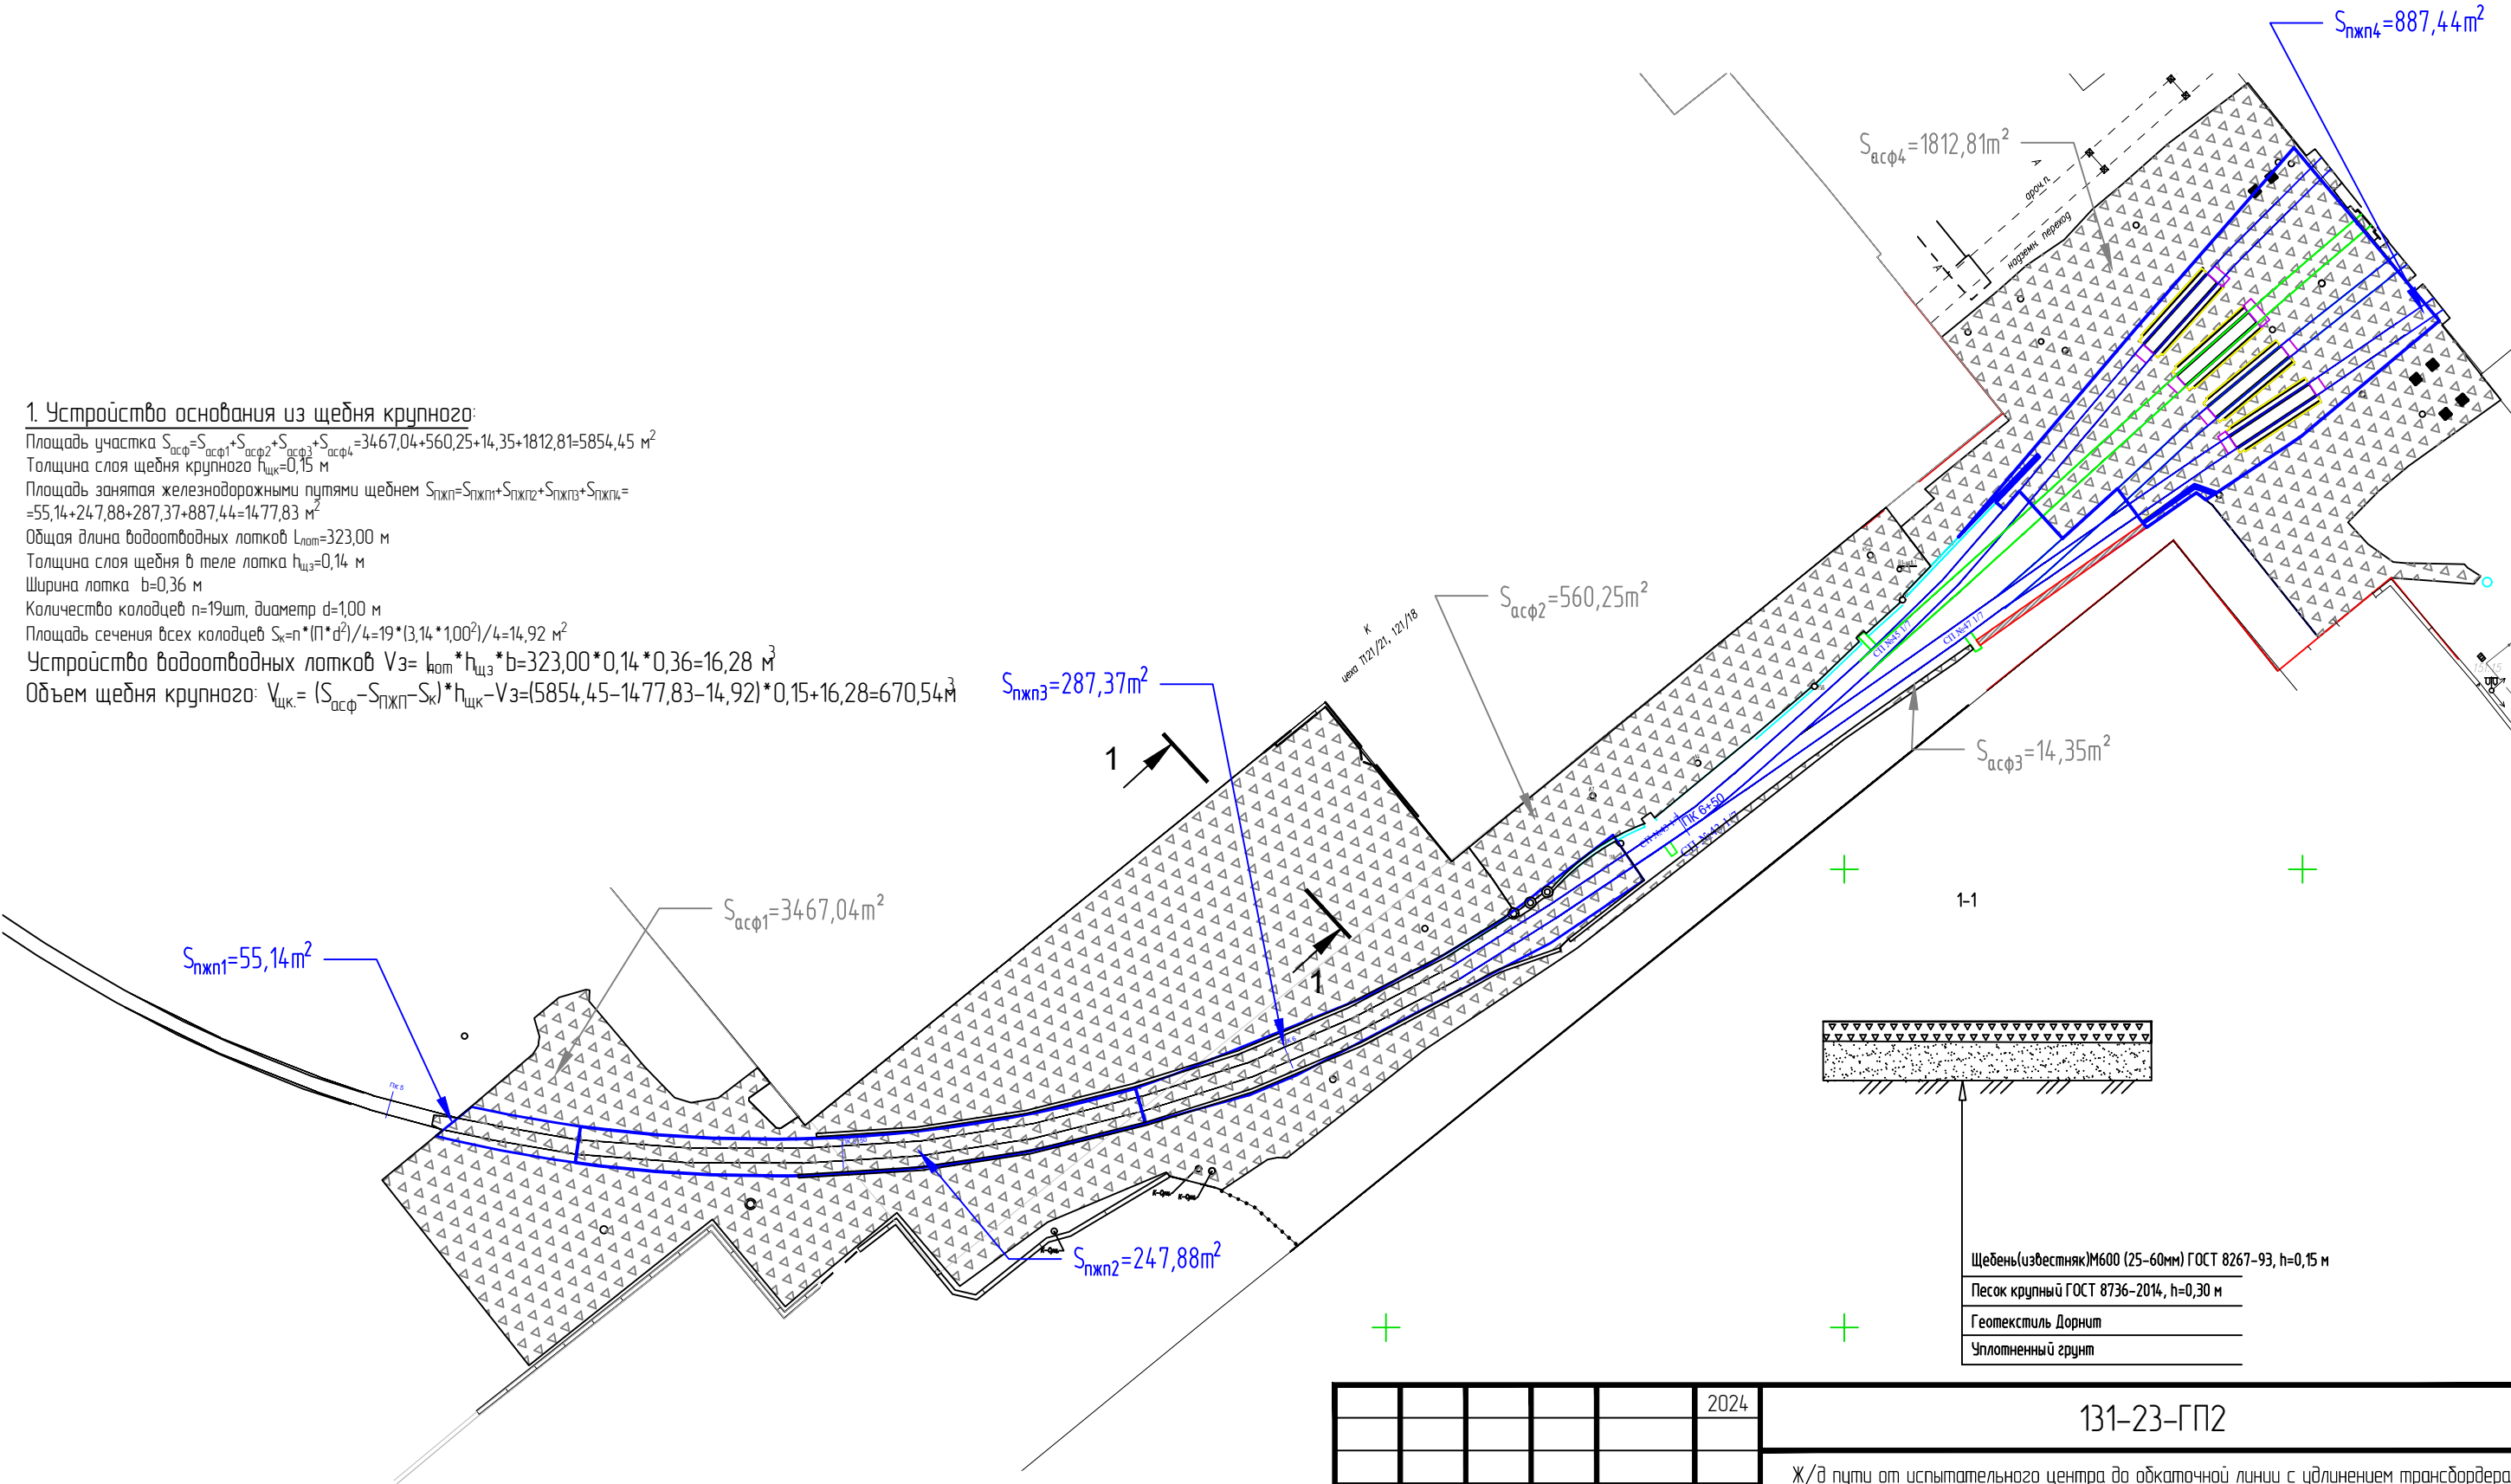

Условные обозначения:

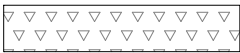 - щебень

 - площадь занятая путями железнодорожными

					2024	131-23-ГП2					
						Ж/д пути от испытательного центра до обкаточной линии с удлинением трансбордера, расположенный по адресу: Московская область, г.о. Мытищи, ул. Колонцова, 4.					
Изм.	Кол.уч.	Лист	№ док.	Подпись	Дата						
Рук.проекта		Шевчук К.А.			08.05	Генеральный план			Стадия	Лист	Листов
Ген.директор		Кесслер Ю.Ф.			08.05				ИД	1	1
Ст.прораб		Шинкарев М.В.			08.05						
Глинженер		Юрченко В.И.			08.05						
						Исполнительная схема Устройства основания из крупного щебня			ООО "КиКГЕОСТРОЙ"		

249010, Калужская обл., г. Боровск, ул. Московская, д. 29, оф. 27

ПАСПОРТ КАЧЕСТВА

Щебень и гравий из плотных горных пород для строительных работ ГОСТ 8267-93
Фракция от 20 до 40 мм

Дата 05.04.2024г. - 440м3

Потребитель ЭлектроЭнергетика

Месторождение: Московская обл., Наро-Фоминский гор.окр., д. Пушкарка,
месторождение «Пушкарка»

Зерновой состав, полные остатки на ситах, % по массе:

Таблица 1

Диаметр отверстий контрольных сит, мм	Д нанм.	0,5 (д+Д)	Д нанм.	1,25 Д наиб.
Факт	99,88	49,15	6,88	0,24
Требования ГОСТ 8267-93	От 90 до 100	От 30 до 60	На более 10	Не более 0,5

Таблица 2

Наименование характеристик	Результаты испытаний	Требования ГОСТ 8267-93
1. Группа щебня (содержание зерен пластинчатой (лещадной) и игловатой формы)), % по массе	13,59	менее 35
2. Марка по дробимости	600	-
3. Содержание зерен слабых пород, %, по массе	4,34	Не более 10
4. Марка по морозостойкости	F50	F15 до F400
5. Содержание пылевидных и глинистых частиц, % по массе в т.ч. глины комках	1,23 0,10	Не более 2,0 Не более 0,25
6. Наличие вредных компонентов и примесей	Соот. п. 4 прил. А	Приложение А
7. Влажность, %	2,34	-
8. Объемная насыпная плотность, кг/м3	1320	-

Генеральный директор _____

Сазонов Т.М.



ПАСПОРТ КАЧЕСТВА

Щебень и гравий из плотных горных пород для строительных работ ГОСТ 8267-93
Фракция от 40 до 70 мм

Дата 02.04.2024г - 460м³

Потребитель ЭлектроЭнергетика

Месторождение: Московская обл., Наро-Фоминский гор.окр., д. Пушкарка,
месторождение «Пушкарка»

Зерновой состав, полные остатки на ситах, % по массе:

Таблица 1

Диаметр отверстий контрольных сит, мм	Д наим.	0,5 (д+Д)	Д наим.	1,25 Д наиб.
Факт	99,37	54,12	7,56	0,34
Требования ГОСТ 8267-93	От 90 до 100	От 30 до 60	На более 10	Не более 0,5

Таблица 2

Наименование характеристик	Результаты испытаний	Требования ГОСТ 8267-93
1. Группа щебня (содержание зерен пластинчатой (лещадной) и игловатой формы)), % по массе	14,23	менее 35
2. Марка по дробимости	600	-
3. Содержание зерен слабых пород, %, по массе	4,63	Не более 10
4. Марка по морозостойкости	F50	F15 до F400
5. Содержание пылевидных и глинистых частиц, % по массе	1,54	Не более 2,0
в т.ч. глины комках	0,13	Не более 0,25
6. Наличие вредных компонентов и примесей	Соот. п. 4. прил. А	Приложение А
7. Влажность, %	2,34	-
8. Объемная насыпная плотность, кг/м ³	1320	-

Генеральный директор

Сазонов Т.М.





Система добровольной сертификации в строительстве «Регистр СтройСтандарт»

Регистрационный номер № РОСС.RU.31813.04ИСПО
в едином реестре зарегистрированных систем добровольной сертификации
Федерального агентства по техническому регулированию и метрологии



СЕРТИФИКАТ СООТВЕТСТВИЯ

№ RU.ИСС.010.002.05227

Срок действия с 22 февраля 2023 г. по 21 февраля 2026 г.

ПРОДУКЦИЯ: Щебень известняковый фракции 20-40

код ОКПД 2
08.12.12.140

код ТН ВЭД
2517 10

НАЗНАЧЕНИЕ: для использования в качестве заполнителя для тяжелого бетона, а так же для дорожных и других видов строительных работ

СООТВЕТСТВУЕТ ТРЕБОВАНИЯМ:
ГОСТ 8267-93 «Щебень и гравий из плотных горных пород для строительных работ.
Технические условия»

ИЗГОТОВИТЕЛЬ: ООО «АТЛАНТ-СТРОЙРЕСУРС40», ИНН 4011030300
Адрес производства: 143216, Московская обл., Наро-Фоминский гор. окр., д. Пушкарка
месторождение «Пушкарка»

СЕРТИФИКАТ ВЫДАН: ООО «АТЛАНТ-СТРОЙРЕСУРС40», ИНН 4011030300
249010, Калужская обл., м.р-н Боровский, г.п. Город Боровск, г. Боровск, ул. Московская,
д. 29, помещ. 27

НА ОСНОВАНИИ:

- протокола испытаний № ИТЦ/СД52-2 от 20.02.2023 г., ИЦ «Строительство», № RU.ИСС.Л.008, действителен до 10.05.2026;
- решения Органа по сертификации о выдаче Сертификата соответствия № ИТЦ/СД52-2 от 21.02.2023 г;
- акта о результатах анализа состояния производства № ИТЦ/СД52-2 от 20.02.2023 г.

ДОПОЛНИТЕЛЬНАЯ ИНФОРМАЦИЯ: Схема сертификации № 3

ОРГАН ПО СЕРТИФИКАЦИИ: ОС «Оценка соответствия», № RU.ИСС.О.010, действителен до 10.05.2026, 123060, г. Москва, Муниципальный округ Щукино вн.тер.г., ул. Маршала Рыбалко, д. 2, к. 6, эт. 3, помещ./ком./оф. 1/20/305.1, тел. (499) 745-05-05; 745-00-88

РУКОВОДИТЕЛЬ ОРГАНА

А.Л. Гольденберг

ЭКСПЕРТ
М.П.



А.Л. Гольденберг

Зарегистрирован в Реестре Системы «Регистр СтройСтандарт» 22 февраля 2023 г.





Система добровольной сертификации в строительстве «Регистр СтройСтандарт»

Регистрационный номер № РОСС.RU.31813.04ИСПО
в едином реестре зарегистрированных систем добровольной сертификации
Федерального агентства по техническому регулированию и метрологии



СЕРТИФИКАТ СООТВЕТСТВИЯ

№ RU.ИСС.010.002.05226

Срок действия с 22 февраля 2023 г. по 21 февраля 2026 г.

ПРОДУКЦИЯ: Щебень известняковый фракции 40-70

код ОКПД 2
08.12.12.140

код ТН ВЭД
2517 10

НАЗНАЧЕНИЕ: для использования в качестве заполнителя для тяжелого бетона, а так же для дорожных и других видов строительных работ

СООТВЕТСТВУЕТ ТРЕБОВАНИЯМ:
ГОСТ 8267-93 «Щебень и гравий из плотных горных пород для строительных работ.
Технические условия»

ИЗГОТОВИТЕЛЬ: ООО «АТЛАНТ-СТРОЙРЕСУРС40», ИНН 4011030300
Адрес производства: 143216, Московская обл., Наро-Фоминский гор. окр., д. Пушкарка
месторождение «Пушкарка»

СЕРТИФИКАТ ВЫДАН: ООО «АТЛАНТ-СТРОЙРЕСУРС40», ИНН 4011030300
249010, Калужская обл., м.р-н Боровский, г.п. Город Боровск, г. Боровск, ул. Московская,
д. 29, помещ. 27

НА ОСНОВАНИИ:

- протокола испытаний № ИТЦ/СД52-1 от 20.02.2023 г., ИЦ «Строительство», № RU.ИСС.Л.008, действителен до 10.05.2026;
- решения Органа по сертификации о выдаче Сертификата соответствия № ИТЦ/СД52-1 от 21.02.2023 г;
- акта о результатах анализа состояния производства № ИТЦ/СД52-1 от 20.02.2023 г.

ДОПОЛНИТЕЛЬНАЯ ИНФОРМАЦИЯ: Схема сертификации № 3

ОРГАН ПО СЕРТИФИКАЦИИ: ОС «Оценка соответствия», № RU.ИСС.О.010, действителен до 10.05.2026, 123060, г. Москва, Муниципальный округ Щукино вн.тер.г., ул. Маршала Рыбалко, д. 2, к. 6, эт. 3, помещ./ком./оф. I/20/305.1, тел. (499) 745-05-05; 745-00-88

РУКОВОДИТЕЛЬ ОРГАНА

А.Л. Гольденберг

ЭКСПЕРТ
М.П.



А.Л. Гольденберг

Зарегистрирован в Реестре Системы «Регистр СтройСтандарт» 22 февраля 2023 г.

005168 СП





Общество с ограниченной ответственностью

Лаборатория Инженерного Контроля

140000, М.О., г. Люберцы,
Проектируемый проезд 4296, д.4.
Тел.: (499) 390-42-96
e-mai: lik-m@list.ru

Аттестат аккредитации №РОСС.НПО/S.IL-00148 действителен до 11.12.2025г.
Плотномер: модель ПБД-КМ зав. № 821,
сертификат о калибровке № 68349 от 22.12.2023г.



Утверждаю:
Начальник лаборатории ООО "ЛИК"
С.Н. Мещеряков

2024 г.

ЗАКЛЮЧЕНИЕ № 11.04-1/24 о степени уплотнения основания

11 апреля 2024 г.

Заказчик: ООО "ЭлектроЭнергетика"

Объект: Ж/д пути от испытательного центра до обкаточной линии с удлинением трансбордера,
расположенный по адресу: Московская область, г.о. Мытищи, ул. Колонцова, 4.
Участок согласно ГП2.

Тип основания: щебень фракция 25-60

Исполнительная схема обследуемого участка

№ участка	Показания прибора, см		Масса грунта, т	Плотность основания	
	H1	H2		факт.	средняя
1	15,2	25,4	3700	1,98	1,97
2	15,1	25,3	3700	1,98	
3	15,2	25,6	3750	1,97	
4	15,2	25,4	3650	1,96	

Плотность основания: $\rho_{\phi} = \frac{m}{F_{\phi} (H2 - H1)}$ г/см³ $F_{\phi} = 183 \text{ см}^2$

В результате визуального осмотра участка дороги было проверено качество уплотнения щебеночного основания, покрытия (согласно СП 78.13330.2012 п. 10.29), путем контрольного прохода катка, по контролируемому участку, после движение катка на основании не остается следов и не возникает волны перед вальцом катка, а положенная под вал щебенка дробится. В результате проведенного визуального осмотра установлено, что щебеночное основание уплотнено.



Испытание провел:

А.А. Рожковский



Общество с ограниченной ответственностью

Лаборатория Инженерного Контроля

140000, М.О., г. Люберцы,
Проектируемый проезд 4296, д. 4.
Тел.: (499) 390-42-96
e-mai: lik-m@list.ru

Аттестат аккредитации №РОСС.НРО/S.IL-00148 действителен до 11.12.2025г.

Плотномер: модель ПБД-КМ зав. № 821,
сертификат о калибровке № 68349 от 22.12.2023г.

Утверждаю:
Начальник лаборатории ООО "ЛИК"
С.Н. Мещеряков
«28» 05 2024 г.

ЗАКЛЮЧЕНИЕ № 08.05-1/24 о степени уплотнения основания

8 мая 2024 г.

Заказчик: ООО "ЭлектроЭнергетика"

Объект: Ж/д пути от испытательного центра до обкаточной линии с удлинением трансбордера,
расположенный по адресу : Московская область , г.о. Мытищи , ул . Колонцова , 4.
Участок согласно ГП2.

Тип основания: щебень фракция 25-60

Исполнительная схема обследуемого участка

№ участка	Показания прибора, см		Масса грунта, т	Плотность основания	
	H1	H2		факт.	средняя
1	15,4	25,6	3700	1,98	1,99
2	15,3	25,4	3700	2,00	
3	15,2	25,3	3650	1,97	
4	15,1	25,8	3900	1,99	
5	15,1	25,4	3750	1,99	

Плотность основания: $\rho_{\phi} = \frac{m}{F_{\phi}(H2 - H1)}$ г/см³ $F_{\phi}=183\text{см}^2$

В результате визуального осмотра участка дороги было проверено качество уплотнения щебеночного основания, покрытия (согласно СП 78.13330.2012 п. 10.29), путем контрольного прохода катка, по контролируемому участку, после движение катка на основании не остается следов и не возникает волны перед вальцом катка, а положенная под вал щебенка дробится. В результате проведенного визуального осмотра установлено, что щебеночное основание уплотнено.

Испытание провел:

Строительная
лаборатория
№2

А.А. Рожковский

Объект капитального строительства:

«Ж/Д пути от испытательного центра до обкаточной линии с удлинением трансбордера, расположенные по адресу: Московская область, г. Мытищи, ул. Колонцова, 4», территория завода АО «МЕТРОВАГОНМАШ»

(наименование проектной документации, почтовый или строительный адрес объекта капитального строительства)

Застройщик (технический заказчик, эксплуатирующая организация или региональный оператор):

ООО «Проминжиниринг», ИНН 7734001650, ОГРН 11477481394406, КПП 770801001, 107140, г. Москва, ул. Русаковская, д.13, помещение ХХ-4, тел. +7(495) 909-93-48, член саморегулируемой Ассоциации строителей «Саморегулируемая организация «Строительные допуски», ИНН 7714322214, ОГРН 107799011045, регистрационный номер СРО-С-187-26012010 от 27.07.2018г.

(фамилия, имя, отчество, адрес места жительства, ОГНИП, ИНН индивидуального предпринимателя, наименование, ОГРН, ИНН, место нахождения юридического лица, телефон/факс, наименование, ОГРН, ИНН саморегулируемой организации, членом которой является – для индивидуальных предпринимателей и юридических лиц; фамилия, имя, отчество, паспортные данные, адрес места жительства, телефон/факс – для физических лиц, не являющихся индивидуальными предпринимателями)

Лицо, осуществляющее строительство: ООО «КиКГЕОСТРОЙ», ОГРН 1127747247704, ИНН 7709918820, 109004, Г.МОСКВА, УЛ. ЗЕМЛЯНОЙ ВАЛ, Д.65, КВ.59, тел. +7 (495) 915-24-71, член саморегулируемой ассоциации СРО «МАС» регистрационный номер СРО-С-148-24122009 от 12.03.2013г.

(фамилия, имя, отчество, адрес места жительства, ОГНИП, ИНН индивидуального предпринимателя, наименование, ОГРН, ИНН, место нахождения юридического лица, телефон/факс, наименование, ОГРН, ИНН саморегулируемой организации, членом которой является)

Лицо, осуществляющее подготовку проектной документации: ООО «КиКГЕОСТРОЙ», ОГРН 1127747247704, ИНН 7709918820, 109004, Г.МОСКВА, УЛ. ЗЕМЛЯНОЙ ВАЛ, Д.65, КВ.59, тел. +7 (495) 915-24-71, член саморегулируемой ассоциации СРО «Объединение проектировщиков «УниверсалПроект», регистрационный номер СРО-П-179-12122012 от 20.10.2022г.

(фамилия, имя, отчество, адрес места жительства, ОГНИП, ИНН индивидуального предпринимателя, наименование, ОГРН, ИНН, место нахождения юридического лица, телефон/факс, наименование, ОГРН, ИНН саморегулируемой организации, членом которой является)

Лицо, осуществляющее строительство, выполнившее работы, подлежащие освидетельствованию:

1. ООО «ШЕЛПРОКК», ОГРН 1237700462427, ИНН 9726048866, 117535, Г.МОСКВА, МУНИЦИПАЛЬНЫЙ ОКРУГ ЧЕРТАНОВО ЮЖНОЕ, ПРОЕЗД 3-Й ДОРОЖНЫЙ, Д. 6, К. 2, член саморегулируемой ассоциации «Архитектурное наследие», регистрационный номер СРО-С-230-07092010 от 01.08.2023г.

2. ООО «ЭлектроЭнергетика», ОГРН 1175074004698, ИНН 5037011400, 142281, Московская обл., г. Протвино, Кременковское ш., д. 5, член саморегулируемой организации «Объединение Специализированных Организаций Профессиональные Строители», регистрационный номер СРО-С-219-21042010

(фамилия, имя, отчество, адрес места жительства, ОГНИП, ИНН индивидуального предпринимателя, наименование, ОГРН, ИНН, место нахождения юридического лица, телефон/факс, наименование, ОГРН, ИНН саморегулируемой организации, членом которой является)

АКТ**освидетельствования скрытых работ**

№ 131-23-ГП2-М-04

17 мая 2024 г.
(дата составления акта)

Представитель застройщика (технического заказчика, эксплуатирующей организации или регионального оператора) по вопросам строительного контроля:

Ведущий инженер строительного контроля ООО «Проминжиниринг» Дураев В. Ю., приказ №5 от 03.08.2023г.

ОГРН 11477481394406, ИНН 7734001650, 107140, г. Москва, ул. Русаковская, д.13, помещение ХХ-4

(должность, фамилия, инициалы, идентификационный номер в национальном реестре специалистов в области строительства, реквизиты распорядительного документа, подтверждающего полномочия, с указанием наименования, ОГРН, ИНН, места нахождения юридического лица, фамилии, имени, отчества, адреса места жительства, ОГНИП, ИНН индивидуального предпринимателя)

Представитель лица, осуществляющего строительство:

Руководитель проекта ООО «КиКГЕОСТРОЙ» Шевчук К.А. приказ №2-МВМ от 01.07.2023г.

(должность, фамилия, инициалы, реквизиты распорядительного документа, подтверждающего полномочия)

Представитель лица, осуществляющего строительство, по вопросам строительного контроля (специалист по организации строительства): Генеральный директор ООО «КиКГЕОСТРОЙ» Кесслер Ю.Ф. приказ №1СК-МВМ от 01.08.2023г., идентификационный номер НОСТРОЙ С-77-133381 от 02.02.2018г.

(должность, фамилия, инициалы, идентификационный номер в национальном реестре специалистов в области строительства, реквизиты распорядительного документа, подтверждающего полномочия)

Представитель лица, осуществляющего подготовку проектной документации:

Руководитель службы управления проектами ООО «КиКГЕОСТРОЙ» Липатов В. Е. приказ № 2-АН от 02.10.2023г.

(должность, фамилия, инициалы, реквизиты распорядительного документа, подтверждающего полномочия, с указанием наименования, ОГРН, ИНН, места нахождения юридического лица, фамилии, имени, отчества, адреса места жительства, ОГНИП, ИНН индивидуального предпринимателя, наименования, ОГРН, ИНН саморегулируемой организации, членом которой является указанное юридическое лицо, индивидуальный предприниматель)

Представитель лица, выполнившего работы, подлежащие освидетельствованию:

1. Старший прораб ООО «ШЕЛПРОКК» Шинкарев М.В., приказ №1 от 09.01.2024 г.

2. Главный инженер ООО «ЭлектроЭнергетика» Юрченко В. И., приказ № 1/08 от 04.08.2023г.

(должность, фамилия, инициалы, реквизиты распорядительного документа, подтверждающего полномочия, с указанием наименования, ОГРН, ИНН, места нахождения юридического лица, фамилии, имени, отчества, адреса места жительства, ОГНИП, ИНН индивидуального предпринимателя)

а также иные представители лиц, участвующих в освидетельствовании:

(должность с указанием наименования организации, фамилия, инициалы, реквизиты распорядительного документа, подтверждающего полномочия)

произвели осмотр работ, выполненных

ООО «ШЕЛПРОКК», ООО «ЭлектроЭнергетика»

(наименование лица, выполнившего работы, подлежащие освидетельствованию)

и составили настоящий акт о нижеследующем:

1. К освидетельствованию предъявлены следующие работы:

Устройство бортового камня

(наименование скрытых работ)

2. Работы выполнены по проектной документации

131-23-ГП2 «Ж/д пути от испытательного центра до обкаточной линии с удлинением трансбордера, расположенные по адресу: Московская область, г. о. Мытищи, ул. Колонцова, 4». Генеральный план.

(номер, другие реквизиты чертежа, наименование проектной и/или рабочей документации, сведения о лицах, осуществляющих подготовку раздела проектной и/или рабочей документации)

3. При выполнении работ применены:

Камни бетонные бортовые паспорт качества №9672 от 10.10.2023г.;

Портландцемент со шлаком ЦЕМ II/A-III 42,5Н документ о качестве №б/н от 06.03.2024г.%;

Песок – паспорт качества б/н от 18.01.2024г., сертификат соответствия №РОСС RU.AM05. H21337 с 10.11.2022 по 09.11.2025г.

(наименование строительных материалов (изделий), реквизиты сертификатов и/или других документов, подтверждающих их качество и безопасность)

4. Предъявлены документы, подтверждающие соответствие работ предъявляемым требованиям:

Исполнительная схема Устройство бортового камня

(исполнительные схемы и чертежи, результаты экспертиз, обследований, лабораторных и иных испытаний выполненных работ, проведенных в процессе строительного контроля)

5. Даты: начала работ: «14» апреля 2024 г.

окончания работ: «17» мая 2024 г.

6. Работы выполнены в соответствии: 131-23-ГП2 «Ж/д пути от испытательного центра до обкаточной линии с удлинением трансбордера, расположенные по адресу: Московская область, г. о. Мытищи, ул. Колонцова, 4». Генеральный план.

(наименования и структурные единицы технических регламентов, иных нормативных правовых актов, разделы проектной и/или рабочей документации)

7. Разрешается производство последующих работ

Устройство водоотводящих лотков

(наименование работ, конструкций, участков сетей инженерно-технического обеспечения)

Дополнительные сведения: отсутствуют

Акт составлен в 5 (пяти) экземплярах.

Приложения:

Документы перечисленные в п.3 и п.4 настоящего акта

Представитель застройщика (технического заказчика, эксплуатирующей организации или регионального оператора) по вопросам строительного контроля

Дураев В. Ю.

(фамилия, инициалы, подпись)

Представитель лица, осуществляющего строительство

Шевчук К. А.

(фамилия, инициалы, подпись)

Представитель лица, осуществляющего строительство, по вопросам строительного контроля (специалист по организации строительства)

Кесслер Ю. Ф.

(фамилия, инициалы, подпись)

Представитель лица, осуществляющего подготовку проектной документации

Липатов В. Е.

(фамилия, инициалы, подпись)

Представитель лица, выполнившего работы, подлежащие освидетельствованию

Шинкарев М.В.


Юрченко В. И.

(фамилия, инициалы, подпись)

Представители иных лиц

(фамилия, инициалы, подпись)

1. Установка бортового камня:
Общая протяженность бортового камня : $L_{\text{бор}} = L_1 + L_2 + L_3 + L_4 + L_5 + L_6 + L_7 =$
 $= 11,51 + 77,12 + 42,23 + 25,56 + 100,19 + 49,09 + 9,20 = 314,90 \text{ м}$
2. Устройство бетонного основания 12,60м³

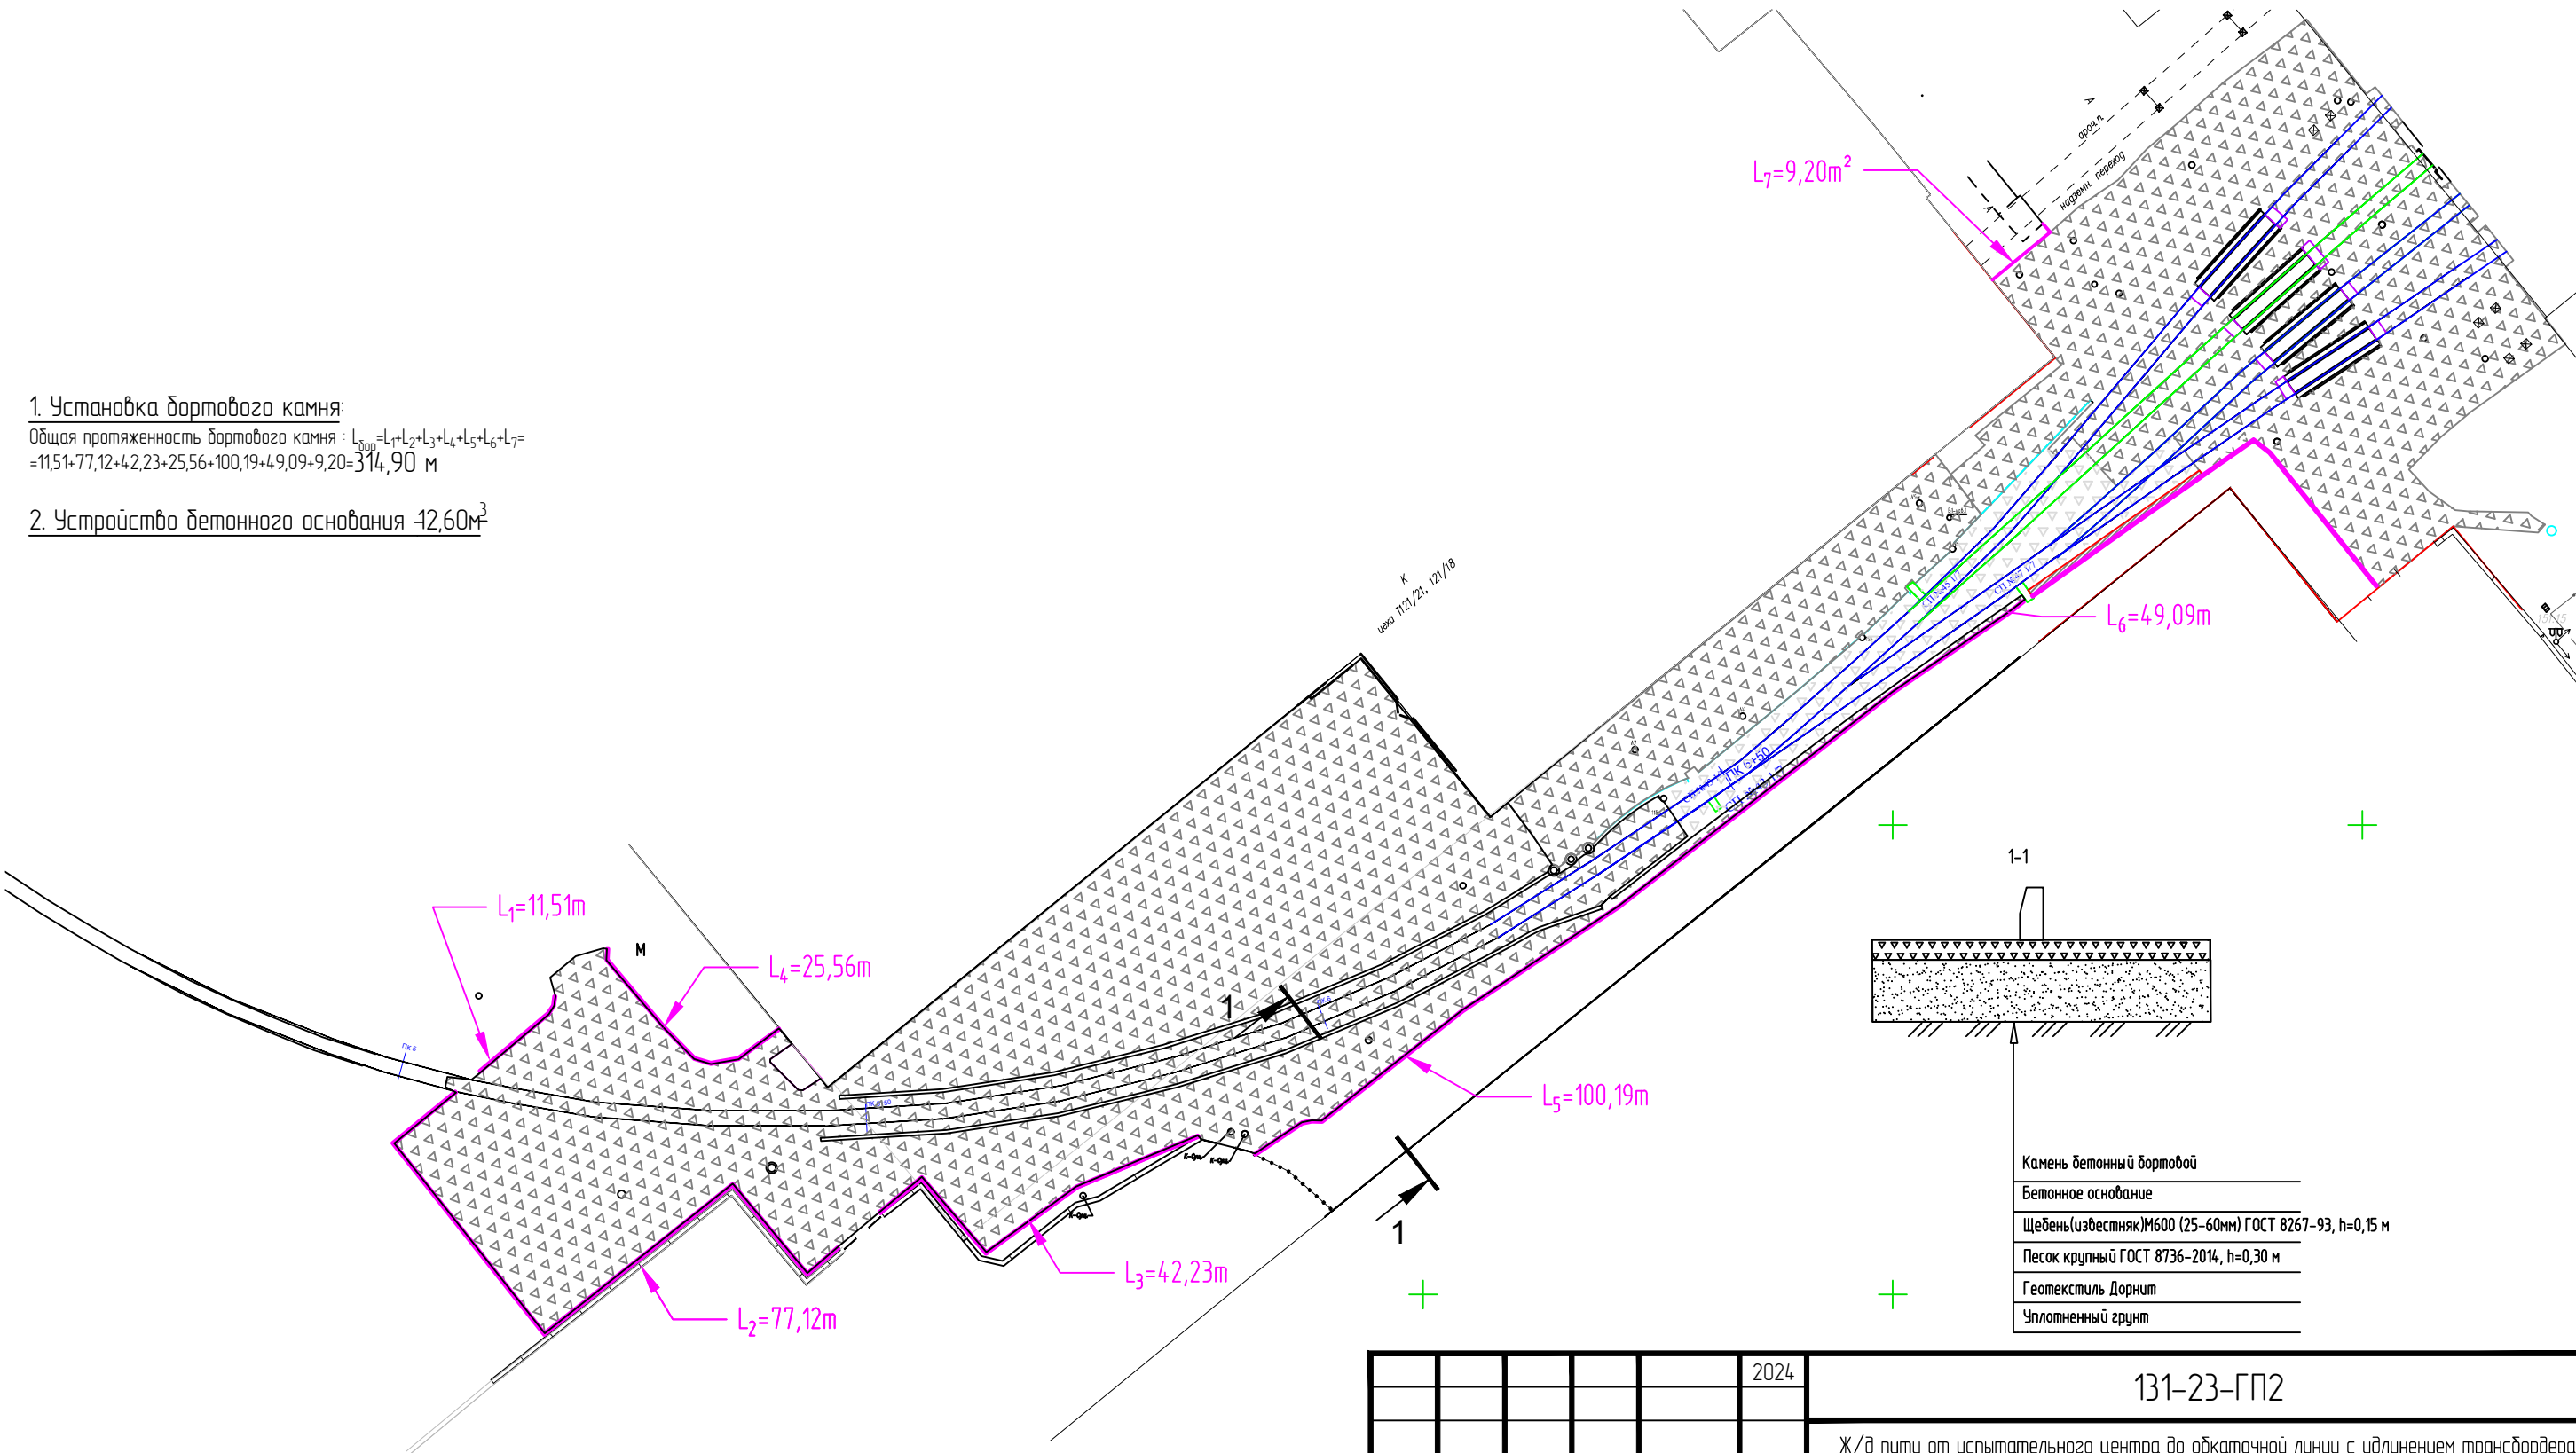

Условные обозначения:

- щебень

- бортовой камень

Камень бетонный бортовой
Бетонное основание
Щебень(известняк)М600 (25-60мм) ГОСТ 8267-93, h=0,15 м
Песок крупный ГОСТ 8736-2014, h=0,30 м
Геотекстиль Дорнит
Уплотненный грунт

					2024	131-23-ГП2		
						Ж/д пути от испытательного центра до обкаточной линии с удлинением трансбардера, расположенный по адресу: Московская область, г.о. Мытищи, ул. Колонцова, 4.		
Изм.	Кол.уч.	Лист	№ док.	Подпись	Дата	Генеральный план	Стадия	Лист
Рук.проекта	Шевчук К.А.				17.05		ИД	1
Ген.директор	Кесслер Ю.Ф.				17.05			
Ст.прораб	Шинкарев М.В.				17.05			
Глинженер	Юрченко В.И.				17.05			
						Исполнительная схема Устройство бортового камня	ООО "КиГЕОСТРОЙ"	

ЗАО «ДСК-Столица»

ИНН 7721823772 / КПП 772101001

Филиал "Центральный" Банка ВТБ ПАО г. МОСКВА, БИК 044525411, к/с 30101810145250000411, р/с 40702810801880000195 109428, город Москва, ул. Проспект Рязанский дом 30/15

Паспорт качества № 9672

Камни Бетонные Бортовые БР 100.300.15

Дата поставки 10.10.2023 г

Количество 324 шт .

N2	Наименования показателя	По требованию ГОСТа 6665-91	соответствует
1	Класс (марка) бетона на прочность при сжатии	B22,5	да
2	Отпускная прочность бетона	МПа22.5	да
	Водопоглощение	W6	да
4	Морозостойкость	F200	да
5	Истираемость	0,7-0,9 г/см	да
	Маркировка	БР 100.300.15	да
7	Размеры	1000х300х150	да
8	Цвет		серый

Примечания: На поверхности тротуарных плит, свежееуложенных, после зимнего сезона, возможно, временное появления высолов, смываемых в процессе эксплуатации.

Погрузку, транспортирование, разгрузку и хранение изделий следует производить, соблюдая меры, исключая возможность их повреждения.

ОТК



ЗАО «ДСК-Столица»

Юридический адрес: 109428, г. Москва, ул. Рязанский проспект дом 30/15

ИНН/КПП 7721823772 / 772101001

Р/с 40702810801880000195, Филиал «Центральный банка» ВТБ ПАО г. МОСКВА

К/с 30101810145250000411, БИК 044525219

+7 (495) 648-55-57

ЦЕМРОС

АО «Михайловцемент»

р/п Октябрьский, Михайловский район, Рязанская обл, Россия, 391720

тел: +7(4912)407-132

8-800-700-63-63

gullina@cemros.ru

www.cemros.ru



Сертификат соответствия

№ РОСС RU C-RU.AE83.B.00096/23

Срок действия с 13.12.2023 по 12.12.2024

ДОКУМЕНТ О КАЧЕСТВЕ**Портландцемент со шлаком ЦЕМ II/A-III 42,5Н ГОСТ 31108-2020
ГОСТ 31108-2020****Класс прочности****42,5****Партия № 12/68**Дата отгрузки 06.03.2024 20:36:40Транспортное средство № к816ум750

Наименование показателя	Регламентированные значения согласно НД	Фактические значения
Физико-механические и химические показатели цемента		
Прочность цемента на сжатие в возрасте 2 суток, МПа фактическое значение	не менее 10,0	16,8
Прочность цемента на сжатие в возрасте 2 суток, МПа за предыдущий месяц	не менее 10,0	-
Активность (прочность на сжатие цемента в возрасте 28 сут.) как среднее значение за предшествующие 3 мес., МПа	не менее 42,5 не более 62,5	46,2
Коэффициент вариации активности за предшествующие 3 мес., %	не нормируется	2,8
Группа эффективности цемента при пропаривании	-	-
Начало схватывания, мин.	не ранее 60	144
Нормальная плотность цементного теста, %	не нормируется	27,00
Равномерность изменения объема (расширение), мм	не более 10,0	2,0
Наличие признаков ложного схватывания цемента	не нормируется	нет
Вид и количество минеральных добавок (основных компонентов) в цементе, гран. шлак, %	не менее 6 не более 20	9,8
Содержание оксида серы (VI) SO ₃ , %	не более 3,5	3,33
Содержание хлорид-иона, %	не более 0,10	0,040
Содержание оксида магния MgO, %	не более 5,0	1,59
Массовая доля щелочных оксидов (Na ₂ O и K ₂ O) в пересчете на Na ₂ O, %	не нормируется	0,75
Специальные и технологические добавки - Кратацем Экстра, %	не более 0,2	0,0300
Химико-минералогические показатели клинкера		
Содержание оксида магния MgO, %	не более 5,0	1,67
Трёхкальциевый силикат (C ₃ S), %	суммарное содержание не менее 2/3 массы клинкера	66,8
Двухкальциевый силикат (C ₂ S), %	суммарное содержание не менее 2/3 массы клинкера	8,2
Трёхкальциевый алюминат (C ₃ A), %	не нормируется	9,1
Четырёхкальциевый алюмоферрит (C ₄ AF), %	не нормируется	12,2
Массовое отношение оксида кальция к оксиду кремния, %	не менее 2,0	3,23
Гарантия - изготовитель гарантирует соответствие цемента требованиям стандарта на этот цемент при соблюдении правил его транспортирования и хранения 60 сут. с даты отгрузки		
Значение удельной эффективной активности естественных радионуклидов в цементе Аэфф по результатам периодических испытаний, Бк/кг	не более 370	95,4
Портландцемент со шлаком ЦЕМ II/A-III 42,5Н ГОСТ 31108-2020 производства АО «Михайловцемент» пожаро- и взрывобезопасен		
Дополнительная информация:		



**ОБЩЕСТВО С ОГРАНИЧЕННОЙ ОТВЕТСТВЕННОСТЬЮ
«ПромИнвест»**

ИНН5050156588 КПП 505001001

ОГРН 1225000110290

141133, Московская обл., Красный д. первая Алексеевка, проезд, стр. 8, к. 1, помещ. А

ПАСПОРТ КАЧЕСТВА ПЕСКА

Дата поставки: 18.01.2024

Объем: 3200,00 м³

Карьер: Аксиныино, Щелковский р-н.

Продукция: Песок карьерный 2 класса, средний.

Покупатель: ООО «АЛЬФА»

1. Качественные характеристики по ГОСТу 8736-2014

Модуль крупности	2,2
Полный остаток на сите № 0,63 мм, %	31,09
Наличие зерен размером свыше 5 мм, %	0,2
Наличие зерен размером свыше 10 мм, %	0
Содержание в песке пылевидных и глинистых частиц, %	0,3
Содержание глины в комках	Не обнаружено
Содержание органических примесей	Отсут-т
Коэффициент фильтрации песка, с/сут	4
Группа песка по ГОСТу	средний, 2 класс
Плотность песка природного (ГОСТ 8736-2014), г/см ³	1,75
Насыпная плотность	1,54 кг/м ³

Генеральный директор



А.Е. Дунаева



СЕРТИФИКАТ СООТВЕТСТВИЯ

№ РОСС RU.AM05.H21337

Срок действия с 10.11.2022

по 09.11.2025

№ 0020601

ОРГАН ПО СЕРТИФИКАЦИИ RA.RU.11AM05

Орган по сертификации продукции ООО "Центр сертификации и экспертизы "Тверьэксп". Адрес: 390013, РОССИЯ, Рязанская обл, Рязань г, Ситниковская ул, дом 69а, 38. Телефон 8-916-423-9885, адрес электронной почты: os-tverex@yandex.ru

ПРОДУКЦИЯ Песок природный . Серийный выпуск.

код ОК
08.12.11

СООТВЕТСТВУЕТ ТРЕБОВАНИЯМ НОРМАТИВНЫХ ДОКУМЕНТОВ

ГОСТ 8736-2014.Песок для строительных работ. Технические условия

код ТН ВЭД

ИЗГОТОВИТЕЛЬ Общество с ограниченной ответственностью «ПромИнвест». ОГРН: 1225000110290, ИНН: 5050156588. Адрес: 141138, РОССИЯ, Московская область, г. Щелково, д. Первая Алексеевка, проезд Красный, к. 1, стр. 8, помещ. А, , телефон: +7(915)-335-28-68, адрес электронной почты: ezsa-lawyer@yandex.ru.

СЕРТИФИКАТ ВЫДАН Общество с ограниченной ответственностью «ПромИнвест». ОГРН: 1225000110290, ИНН: 5050156588. Адрес: 141138, РОССИЯ, Московская область, г. Щелково, д. Первая Алексеевка, проезд Красный, к. 1, стр. 8, помещ. А, , телефон: +7(915)-335-28-68, адрес электронной почты: ezsa-lawyer@yandex.ru.

НА ОСНОВАНИИ

Протокол испытаний № 006/F-10/11/22 от 10.11.2022 года, выданный Испытательной лабораторией "Вега-тест" (аттестат РОСС RU.31578.04ОЛН0.ИЛ23)



ДОПОЛНИТЕЛЬНАЯ ИНФОРМАЦИЯ

Схема сертификации: 1с

М.П.

Руководитель органа

Эксперт

подпись

подпись

М.А. Шуршова

инициалы, фамилия

А.А. Белянин

инициалы, фамилия

Сертификат не применяется при обязательной сертификации

Объект капитального строительства:

«Ж/Д пути от испытательного центра до обкаточной линии с удлинением трансбордера, расположенные по адресу: Московская область, г. Мытищи, ул. Колонцова, 4», территория завода АО «МЕТРОВАГОНМАШ»

(наименование проектной документации, почтовый или строительный адрес объекта капитального строительства)

Застройщик (технический заказчик, эксплуатирующая организация или региональный оператор):

ООО «Проминжиниринг», ИНН 7734001650, ОГРН 11477481394406, КПП 770801001, 107140, г. Москва, ул. Русаковская, д.13, помещение ХХ-4, тел. +7(495) 909-93-48, член саморегулируемой Ассоциации строителей «Саморегулируемая организация «Строительные допуски», ИНН 7714322214, ОГРН 107799011045, регистрационный номер СРО-С-187-26012010 от 27.07.2018г.

(фамилия, имя, отчество, адрес места жительства, ОГНИП, ИНН индивидуального предпринимателя, наименование, ОГРН, ИНН, место нахождения юридического лица, телефон/факс, наименование, ОГРН, ИНН саморегулируемой организации, членом которой является – для индивидуальных предпринимателей и юридических лиц; фамилия, имя, отчество, паспортные данные, адрес места жительства, телефон/факс – для физических лиц, не являющихся индивидуальными предпринимателями)

Лицо, осуществляющее строительство: ООО «КиКГЕОСТРОЙ», ОГРН 1127747247704, ИНН 7709918820, 109004, Г.МОСКВА, УЛ. ЗЕМЛЯНОЙ ВАЛ, Д.65, КВ.59, тел. +7 (495) 915-24-71, член саморегулируемой ассоциации СРО «МАС» регистрационный номер СРО-С-148-24122009 от 12.03.2013г.

(фамилия, имя, отчество, адрес места жительства, ОГНИП, ИНН индивидуального предпринимателя, наименование, ОГРН, ИНН, место нахождения юридического лица, телефон/факс, наименование, ОГРН, ИНН саморегулируемой организации, членом которой является)

Лицо, осуществляющее подготовку проектной документации: ООО «КиКГЕОСТРОЙ», ОГРН 1127747247704, ИНН 7709918820, 109004, Г.МОСКВА, УЛ. ЗЕМЛЯНОЙ ВАЛ, Д.65, КВ.59, тел. +7 (495) 915-24-71, член саморегулируемой ассоциации СРО «Объединение проектировщиков «УниверсалПроект», регистрационный номер СРО-П-179-12122012 от 20.10.2022г.

(фамилия, имя, отчество, адрес места жительства, ОГНИП, ИНН индивидуального предпринимателя, наименование, ОГРН, ИНН, место нахождения юридического лица, телефон/факс, наименование, ОГРН, ИНН саморегулируемой организации, членом которой является)

Лицо, осуществляющее строительство, выполнившее работы, подлежащие освидетельствованию:

1. ООО «ШЕЛПРОКК», ОГРН 1237700462427, ИНН 9726048866, 117535, Г.МОСКВА, МУНИЦИПАЛЬНЫЙ ОКРУГ ЧЕРТАНОВО ЮЖНОЕ, ПРОЕЗД 3-Й ДОРОЖНЫЙ, Д. 6, К. 2, член саморегулируемой ассоциации «Архитектурное наследие», регистрационный номер СРО-С-230-07092010 от 01.08.2023г.

2. ООО «ЭлектроЭнергетика», ОГРН 1175074004698, ИНН 5037011400, 142281, Московская обл., г. Протвино, Кременковское ш., д. 5, член саморегулируемой организации «Объединение Специализированных Организаций Профессиональные Строители», регистрационный номер СРО-С-219-21042010

(фамилия, имя, отчество, адрес места жительства, ОГНИП, ИНН индивидуального предпринимателя, наименование, ОГРН, ИНН, место нахождения юридического лица, телефон/факс, наименование, ОГРН, ИНН саморегулируемой организации, членом которой является)

АКТ**освидетельствования скрытых работ**

№ 131-23-ГП2-М-05

"25" мая 2024 г.

(дата составления акта)

Представитель застройщика (технического заказчика, эксплуатирующей организации или регионального оператора) по вопросам строительного контроля:

Ведущий инженер строительного контроля ООО «Проминжиниринг» Дураев В. Ю., приказ №5 от 03.08.2023г.

ОГРН 11477481394406, ИНН 7734001650, 107140, г. Москва, ул. Русаковская, д.13, помещение ХХ-4

(должность, фамилия, инициалы, идентификационный номер в национальном реестре специалистов в области строительства, реквизиты распорядительного документа, подтверждающего полномочия, с указанием наименования, ОГРН, ИНН, места нахождения юридического лица, фамилии, имени, отчества, адреса места жительства, ОГНИП, ИНН индивидуального предпринимателя)

Представитель лица, осуществляющего строительство:

Руководитель проекта ООО «КиКГЕОСТРОЙ» Шевчук К.А. приказ №2-МВМ от 01.07.2023г.

(должность, фамилия, инициалы, реквизиты распорядительного документа, подтверждающего полномочия)

Представитель лица, осуществляющего строительство, по вопросам строительного контроля (специалист по организации строительства): Генеральный директор ООО «КиКГЕОСТРОЙ» Кесслер Ю.Ф. приказ №1СК-МВМ от 01.08.2023г., идентификационный номер НОСТРОЙ С-77-133381 от 02.02.2018г.

(должность, фамилия, инициалы, идентификационный номер в национальном реестре специалистов в области строительства, реквизиты распорядительного документа, подтверждающего полномочия)

Представитель лица, осуществляющего подготовку проектной документации:

Руководитель службы управления проектами ООО «КиКГЕОСТРОЙ» Липатов В. Е. приказ № 2-АН от 02.10.2023г.

(должность, фамилия, инициалы, реквизиты распорядительного документа, подтверждающего полномочия, с указанием наименования, ОГРН, ИНН, места нахождения юридического лица, фамилии, имени, отчества, адреса места жительства, ОГНИП, ИНН индивидуального предпринимателя, наименования, ОГРН, ИНН саморегулируемой организации, членом которой является указанное юридическое лицо, индивидуальный предприниматель)

Представитель лица, выполнившего работы, подлежащие освидетельствованию:

1. Старший прораб ООО «ШЕЛПРОКК» Шинкарев М.В., приказ №1 от 09.01.2024 г.

2. Главный инженер ООО «ЭлектроЭнергетика» Юрченко В. И., приказ № 1/08 от 04.08.2023г.

(должность, фамилия, инициалы, реквизиты распорядительного документа, подтверждающего полномочия, с указанием наименования, ОГРН, ИНН, места нахождения юридического лица, фамилии, имени, отчества, адреса места жительства, ОГНИП, ИНН индивидуального предпринимателя)

а также иные представители лиц, участвующих в освидетельствовании:

(должность с указанием наименования организации, фамилия, инициалы, реквизиты распорядительного документа, подтверждающего полномочия)

произвели осмотр работ, выполненных

ООО «ШЕЛПРОКК», ООО «ЭлектроЭнергетика»

(наименование лица, выполнившего работы, подлежащие освидетельствованию)

и составили настоящий акт о нижеследующем:

1. К освидетельствованию предъявлены следующие работы:

Устройство водоотводящих лотков

(наименование скрытых работ)

2. Работы выполнены по проектной документации

131-23-ГП2 «Ж/д пути от испытательного центра до обкаточной линии с удлинением трансбордера, расположенные по адресу: Московская область, г. о. Мытищи, ул. Колонцова, 4». Генеральный план.

(номер, другие реквизиты чертежа, наименование проектной и/или рабочей документации, сведения о лицах, осуществляющих подготовку раздела проектной и/или рабочей документации)

3. При выполнении работ применены:

Реестр документов качества №Р-131-23-ГП2-М-05 от 25.05.2024г.;

(наименование строительных материалов (изделий), реквизиты сертификатов и/или других документов, подтверждающих их качество и безопасность)

4. Предъявлены документы, подтверждающие соответствие работ предъявляемым требованиям:

Исполнительная схема Устройство водоотводящих лотков

(исполнительные схемы и чертежи, результаты экспертиз, обследований, лабораторных и иных испытаний выполненных работ, проведенных в процессе) строительного контроля)

5. Даты: начала работ: «10» мая 2024 г.

окончания работ: «25» мая 2024 г.

6. Работы выполнены в соответствии: 131-23-ГП2 «Ж/д пути от испытательного центра до обкаточной линии с удлинением трансбордера, расположенные по адресу: Московская область, г. о. Мытищи, ул. Колонцова, 4». Генеральный план.

(наименования и структурные единицы технических регламентов, иных нормативных правовых актов, разделы проектной и/или рабочей документации)

7. Разрешается производство последующих работ

Устройство основания из щебня мелкого

(наименование работ, конструкций, участков сетей инженерно-технического обеспечения)

Дополнительные сведения: отсутствуют

Акт составлен в 5 (пяти) экземплярах.

Приложения:

Документы перечисленные в п.3 и п.4 настоящего акта

Представитель застройщика (технического заказчика, эксплуатирующей организации или регионального оператора) по вопросам строительного контроля

Дураев В. Ю.

(фамилия, инициалы, подпись)

Представитель лица, осуществляющего строительство

Шевчук К. А.

(фамилия, инициалы, подпись)

Представитель лица, осуществляющего строительство, по вопросам строительного контроля (специалист по организации строительства)

Кessler Ю. Ф.

(фамилия, инициалы, подпись)

Представитель лица, осуществляющего подготовку проектной документации

Липатов В. Е.

(фамилия, инициалы, подпись)

Представитель лица, выполнившего работы, подлежащие освидетельствованию

Шинкарев М.В.

Юрченко В. И.


(фамилия, инициалы, подпись)

Представители иных лиц


(фамилия, инициалы, подпись)

1. Устройство лотков протяженностью $L_{лот}=323,00$ м

$L_{лот}=323,00$ м

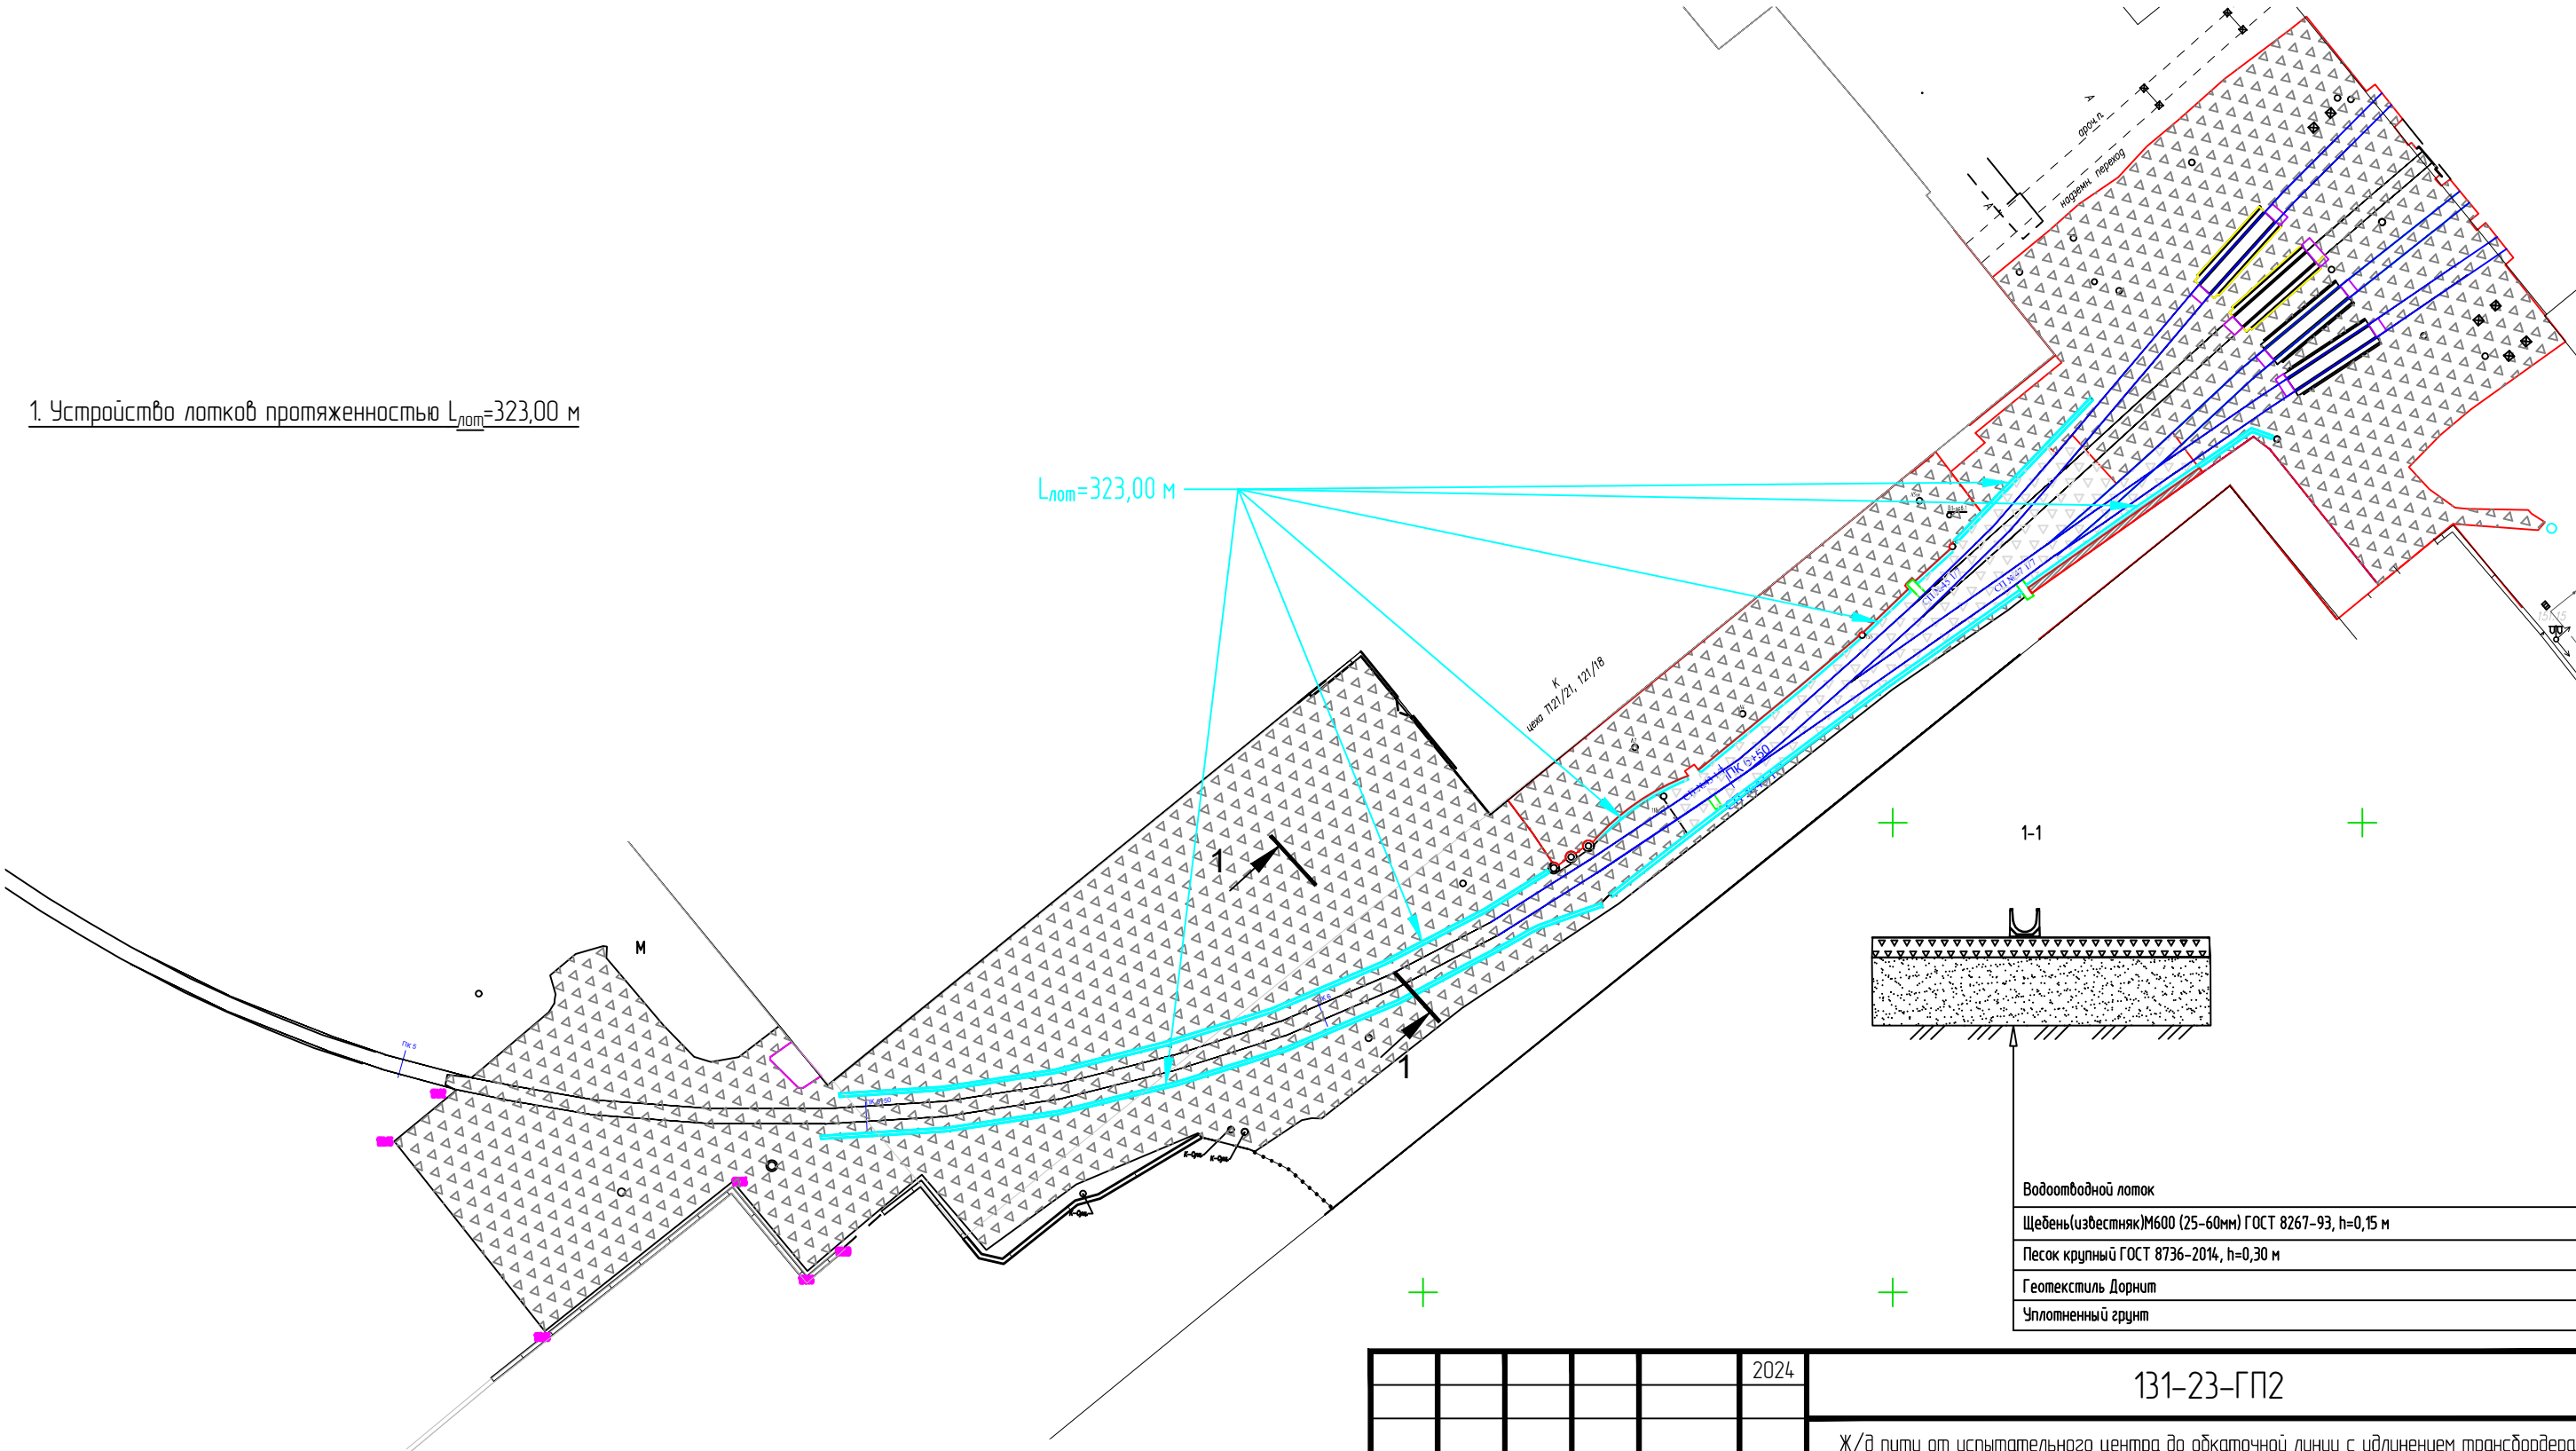

Условные обозначения:

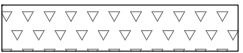

– щебень

– водоотводные лотки

Водоотводной лоток	
Щебень(известняк)М600 (25–60мм) ГОСТ 8267-93, h=0,15 м	
Песок крупный ГОСТ 8736-2014, h=0,30 м	
Геотекстиль Дорнит	
Уплотненный грунт	

Согласовано					
Взам. инв. №					
Подп. и дата					
Инв. № подл.					

					2024	131-23-ГП2					
						Ж/д пути от испытательного центра до обкаточной линии с удлинением трансбордера, расположенный по адресу: Московская область, г.о. Мытищи, ул. Колонцова, 4.					
Изм.	Кол.уч.	Лист	№ док.	Подпись	Дата	Генеральный план			Стадия	Лист	Листов
Рук.проекта	Шевчук К.А.				25.05				ИД	1	1
Ген.директор	Кесслер Ю.Ф.				25.05						
Ст.прораб	Шинкарев М.В.				25.05						
Гл.инженер	Юрченко В.И.				25.05						
						Исполнительная схема Устройство водоотводных лотков			ООО "КиКГЕОСТРОЙ"		

**Реестр № Р-131-23-ГП2-М-05 документов о качестве
к Акту осведетельствования скрытых работ
№131-23-ГП2-М-05 от 25.05.2024г.**

Объект: «Ж/д пути от испытательного центра до обкаточной линии с удлинением трансбордера, расположенный по адресу: Московская область, г.о. Мытищи, ул. Колонцова,4»

№ n/n	Материалы	Полное наименование документа	№ документа	Дата документа	Количество листов
1	Гайка М10	Паспорт качества продукции	№754	От 12.04.2024г.	1
2	Водоприемная решетка	Сертификат соответствия	№С-ГС.004ПР.00765	С 09.02.2023г. по 08.02.26г.	3
		Паспорт качества продукции	№754	От 12.04.2024г.	
		Паспорт качества продукции	№2086	От 14.06.2024г.	
3	Лоток водоотводный	Паспорт качества продукции	№754	От 12.04.2024г.	4
		Паспорт качества продукции	№910	От 22.04.2024г.	
		Паспорт качества продукции	№528	От 27.03.2024г.	
		Паспорт качества продукции	№2086	От 14.06.2024г.	
		Сертификат соответствия	№ЕАЭС RU C-RU.CM40.B.00277/23	С 20.06.2023г. по 15.12.25г.	2
		Сертификат соответствия	№С-ГС.004ПР.00789	С 10.03.2023г. по 09.03.2026г.	
4	Гайка М10	Паспорт качества продукции	№685	от 12.04.2024г.	1
	Болт М10х25	Паспорт качества продукции			
Итого :					12

Составил: _____

Общество с ограниченной ответственностью "Стандартпарк Инжиниринг"

ИНН 7100035271, КПП 710001001

300057, Тульская область, Тула, Алексинское шоссе, дом № 34

Паспорт на анкер универсальный

№ 754

12 апреля 2024 г.

№	Наименование продукции	Артикул	Объем партии, шт.
1	Гайка М 10 DIN 557 квадрат	Г-10/DIN 557	2 200

Изделия изготовлены в соответствии СТО 86774449-1.01-2023

1. Назначение. Служит для крепления решетки к лотку водоотводному.
2. Материал. Изделия изготавливаются из ленты стальной 2х52 мм (штрипс), листа 1250х2,5 мм, ГОСТ 14918-80. Используются следующие марки стали: 08пс, 65г.
3. Транспортировка. Транспортировать и хранить изделия следует транспортом любого вида в соответствии с правилами перевозки грузов, действующими на данном виде транспорта. При транспортировке и хранении должна обеспечиваться защита изделий от механических повреждений.
4. Хранение. Готовые изделия должны храниться в сухом помещении рассортированные по видам.
5. Монтаж. Установка и монтаж изделий систем внутреннего водоотвода осуществляются в соответствии с существующими СНиП и инструкциями по монтажу группы компаний «Стандартпарк».
6. Эксплуатация. При эксплуатации изделий внутреннего водоотвода в системе технологических процессов производства необходимо проводить их санитарную обработку дезинфицирующими средствами в соответствии с санитарными требованиями предприятия, где установлены изделия. Правильный и регулярный уход гарантирует долговечность элементов систем поверхностного водоотведения из нержавеющей стали.
7. Техника безопасности. Запрещается: превышать допустимую нагрузку на изделие, использовать изделия, имеющие деформацию и повреждения, эксплуатировать замусоренную систему водоотвода.
8. Гарантийный срок. Предприятие-изготовитель гарантирует соответствие продукции требованиям нормативных документов при соблюдении Потребителем правил транспортирования, хранения, а также области применения в течение не менее 2 лет со дня отгрузки.

Примечание: у готовых изделий допустимо отклонение по оттенкам. Цвет на эксплуатационные свойства изделия никак не влияет

Представитель службы качества

Общество с ограниченной ответственностью "Стандартпарк Инжиниринг"

КОПИЯ ВЕРНА



ФИО

МП

дата



СИСТЕМА ДОБРОВОЛЬНОЙ СЕРТИФИКАЦИИ
ГОСТ СЕРТ



СЕРТИФИКАТ СООТВЕТСТВИЯ

№ С-ГС.004.ПР.00765

Срок действия с 09.02.2023 по 08.02.2026

000981

ОРГАН ПО СЕРТИФИКАЦИИ

ООО «РПН СФЕРА», пер. № ГС.ОС.004
115533, Россия, город Москва, проспект Андропова, дом №22, помещение 1
Тел./факс: +7 (499) 271-79-84

ПРОДУКЦИЯ

Решётки водоприёмные систем для поверхностного водоотвода и благоустройства территорий торговой марки «Standartpark». Продукция изготовлена в соответствии с СТО 72566411-2.01-2011 «Решетки водоприёмные для систем поверхностного водоотвода и благоустройства территорий торговой марки «Standartpark».

Технические условия».

Серийный выпуск.

СООТВЕТСТВУЕТ ТРЕБОВАНИЯМ

СТО 72566411-2.01-2011.

ИЗГОТОВИТЕЛЬ

Общество с ограниченной ответственностью «Производственная компания СТАНДАРТПАРК». Место нахождения (адрес юридического лица): 300057, Россия, Тульская область, город Тула, Алексинское шоссе, дом 34, этаж 2, литера 31; адрес места осуществления деятельности по изготовлению продукции: 215800, Россия, Смоленская область, город Ярцево, 1-ая Литейная, строение 3.

СЕРТИФИКАТ ВЫДАН

Общество с ограниченной ответственностью «Производственная компания СТАНДАРТПАРК».

Основной государственный регистрационный номер: 1047100571430.

Место нахождения (адрес юридического лица) и адрес места осуществления деятельности: 300057, Россия, Тульская область, город Тула, Алексинское шоссе, дом 34, этаж 2, литера 31.

Номера телефона: (4872) 34-59-28, 34-59-37, 34-59-44; адрес электронной почты: isv@isv-standartpark.ru.

НА ОСНОВАНИИ

Протокола испытаний № 2302613Н от 07.02.2023 Испытательной лаборатории Общества с ограниченной ответственностью ООО «НефтеГАЗбезопасность».

ДОПОЛНИТЕЛЬНАЯ ИНФОРМАЦИЯ

Условия и срок хранения продукции в соответствии с ГОСТ 15150-69.



Руководитель органа

Эксперт

В.А. Кузнецова

А.Н. Аксёнов

Сертификат не применяется при обязательной сертификации

КОПИЯ
ВЕРНА

Кладовщик
Перелыгина Т.И.

Общество с ограниченной ответственностью "Производственная компания
"Стандартпарк"

ИНН 7105032235, КПП 710301001

300057, Тульская обл, Тула г, Алексинское ш, дом № 34, корпус этаж2,лит31, тел.: (4872) 70-23-03

Паспорт на решетки водоприемные чугунные

№ 754

12 апреля 2024 г.

№	Наименование продукции	Артикул	Объем партии, шт.	Класс нагрузки
1	Решетка водоприемная Drive PB-30.35.50 щелевая чугунная ВЧ, кл.С 273033-D	273033-D	456	C250

Качественные показатели

№	Наименование показателей	По нормативному документу	Фактический показатель
1	Марка чугуна	ВЧ50	ВЧ50
2	Остаточная деформация, мм	1	1
3	Отклонение массы, кг	±8%	±8%
4	Геометрические параметры, мм:		
	- длина,	±2	±2
	- ширина,	±2	±2
	- высота	±2	±1

Изделие соответствует обязательным требованиям СТО 72566411-2.01-2011
Сертификат соответствия № С-ГС.004.ПР.00765


- Назначение. Решетки водоотводные для системы поверхностного водоотвода предназначены для установки на инженерные городские коммуникации: тепловые, газовые и кабельные сети, водопровод, ливневую канализацию, канализацию, предназначенные для приема поверхностных сточных вод и атмосферных осадков с классом нагрузки: D 400, E 600, F900 (ненужное зачеркнуть).
- Условия эксплуатации должны соответствовать климатическому исполнению УХЛ по ГОСТ 15150. Решетки применяют в районах с расчетной температурой наружного воздуха от +45°C до минус 45°C включительно.
- Транспортировка. Транспортировать и хранить изделия следует в паллетах по ГОСТ 18343 транспортом любого вида в соответствии с правилами перевозки грузов, действующими на данном виде транспорта. Погрузка изделий навалом и разгрузка их обрасыванием не допускаются.
- Хранение. Готовые изделия должны храниться на складе рассортированные по маркам. Складирование изделий производится в паллетах по ГОСТ 9078 не более 3-х паллет по высоте, при обеспечении их устойчивости и исключении возможности падения изделия.
- Монтаж. Сборка комплектов с решеткой и установка систем поверхностного водоотвода должна осуществляться в соответствии с существующими СНиП по рабочим чертежам проектной документации и инструкциями по монтажу группы компаний «Стандартпарк» (приложение 1).
- Эксплуатация. Необходимо выполнять систематический мониторинг сооружений систем поверхностного водоотвода – отверстия на решетках прочищать, при необходимости решетку снимать. При монтаже решеток резьбовое соединение покрывать масляной краской.
Во время транспортировки, хранения и монтажа изделий допускается фрагментарное механическое разрушение лакокрасочного покрытия, приводящее к проявлению ржавчины на поврежденных участках. В результате эксплуатации чугунных решеток, допускается проявление ржавчины на всей поверхности решеток. Проявление ржавчины не влияет на эксплуатационные свойства изделий.
- Запрещается: превышать допустимую нагрузку на решетку, использовать решетки, имеющие деформацию и существенные повреждения, эксплуатировать замусоренную систему.
- Продавец гарантирует соответствие продукции требованиям нормативных документов при соблюдении Потребителем правил транспортирования, хранения, а также области применения в течение не менее 3 лет со дня отгрузки.

Представитель службы качества

Общество с ограниченной ответственностью "Производственная компания "Стандартпарк"



КОПИЯ ВЕРНА

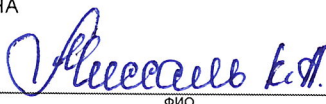

ФИО

МП

дата



**Общество с ограниченной ответственностью "Производственная компания
"Стандартпарк"**

ИНН 7105032235, КПП 710301001

300057, Тульская обл, Тула г, Алексинское ш, дом № 34, корпус этаж2,лит31, тел.: (4872) 70-23-03

Паспорт на решетки водоприемные чугунные

№ 2086

14 июня 2024 г.

№	Наименование продукции	Артикул	Объем партии, шт.	Класс нагрузки
1	Решетка водоприемная Drive PB-30.35.50 щелевая чугунная ВЧ, кл.С 273033-D	273033-D	178	C250
2	Решетка водоприемная Drive PB-30.35.50 щелевая чугунная ВЧ, кл.С 273033-D	273033-D	416	C250

Качественные показатели

№	Наименование показателей	По нормативному документу	Фактический показатель
1	Марка чугуна	ВЧ50	ВЧ50
2	Остаточная деформация, мм	1	1
3	Отклонение массы, кг	±8%	±8%
4	Геометрические параметры, мм:		
	- длина,	±2	±2
	- ширина,	±2	±2
	- высота	±2	±1

Изделие соответствует обязательным требованиям СТО 72566411-2.01-2011

Сертификат соответствия № С-ГС.004.ПР.00765

1. Назначение. Решетки водоотводные для системы поверхностного водоотвода предназначены для установки на инженерные городские коммуникации: тепловые, газовые и кабельные сети, водопровод, ливневую канализацию, канализацию, предназначенные для приема поверхностных сточных вод и атмосферных осадков с классом нагрузки: D 400, E 600, F900 (ненужное зачеркнуть).
2. Условия эксплуатации должны соответствовать климатическому исполнению УХЛ по ГОСТ 15150. Решетки применяют в районах с расчетной температурой наружного воздуха от +45°C до минус 45°C включительно.
3. Транспортировка. Транспортировать и хранить изделия следует в паллетах по ГОСТ 18343 транспортом любого вида в соответствии с правилами перевозки грузов, действующими на данном виде транспорта. Погрузка изделий навалом и разгрузка их сбрасыванием не допускаются.
4. Хранение. Готовые изделия должны храниться на складе рассортированные по маркам. Складирование изделий производится в паллетах по ГОСТ 9078 не более 3-х паллет по высоте, при обеспечении их устойчивости и исключении возможности падения изделия.
5. Монтаж. Сборка комплектов с решеткой и установка систем поверхностного водоотвода должна осуществляться в соответствии с существующими СНиП по рабочим чертежам проектной документации и инструкциями по монтажу группы компаний «Стандартпарк» (приложение 1).
6. Эксплуатация. Необходимо выполнять систематический мониторинг сооружений систем поверхностного водоотвода – отверстия на решетках прочищать, при необходимости решетку снимать. При монтаже решеток резьбовое соединение покрывать масляной краской.
Во время транспортировки, хранения и монтажа изделий допускается фрагментарное механическое разрушение лакокрасочного покрытия, приводящее к проявлению ржавчины на поврежденных участках. В результате эксплуатации чугунных решеток, допускается проявление ржавчины на всей поверхности решеток. Проявление ржавчины не влияет на эксплуатационные свойства изделий.
7. Запрещается: превышать допустимую нагрузку на решетку, использовать решетки, имеющие деформацию и существенные повреждения, эксплуатировать замусоренную систему.
8. **Продавец гарантирует соответствие продукции требованиям нормативных документов при соблюдении Потребителем правил транспортирования, хранения, а также области применения в течение не менее 3 лет со дня отгрузки.**

Представитель службы качества

Общество с ограниченной ответственностью "Производственная компания "Стандартпарк"

КОПИЯ ВЕРНА

Алексеев К.А.
ФИО

МП

дата



Общество с ограниченной ответственностью "Производственная компания "Стандартпарк"

ИНН 7105032235, КПП 710301001

300057, Тульская обл, Тула г, Алексинское ш, дом № 34, корпус этаж2,лит31, тел.: (4872) 70-23-03

Паспорт на бетонные изделия систем поверхностного водоотвода

№ 754

12 апреля 2024 г.

№	Наименование продукции	Артикул	№ партии	Объем партии, шт.	Класс нагрузки	Дата изготовления/контроля
1	Лоток водоотводный BetoMax Drive ЛВ-30.36.26-Б бетонный 47471	47471	б/н	108	E600	12.04.2024

Качественные показатели

№	Наименование показателей	По нормативному документу	Фактический показатель
1	Класс бетона по прочности на сжатие	не менее В40	В40
2	Класс по прочности на растяжение при изгибе	не менее Вtб4	4,3
3	Класс бетона по морозостойкости	не менее F 200	F 300
4	Отпускная прочность бетона, %	не менее 90	90
5	Водонепроницаемость	не менее W8	W12
6	Удельная эффективная активность естественных радионуклидов Аэфф Бк/кг	не более 740	205

Продукция соответствует обязательным требованиям СТО 72566411-1.03-2016

Продукция сертифицирована. Добровольный сертификат № С-ГС.004.ПР.00789

ТС Сертификат соответствия № ЕАЭС RU C-RU.CM40.B.00277/23

1. Назначение. Изделия для системы поверхностного водоотвода предназначены для отвода дождевых и талых вод с погрузочных терминалов, постоянных и временных городских дорог, взлетно-посадочных полос аэродромов с классом нагрузки: С 250, D 400, E 600, F900 (ненужное зачеркнуть).
2. Условия эксплуатации должны соответствовать климатическому исполнению УХЛ по ГОСТ 15150. Изделия применяют в районах с температурой наружного воздуха до минус 45°С включительно.
3. Транспортировка. Транспортировать и хранить изделия следует в соответствии с требованиями ГОСТ 13015 в паллетах по ГОСТ 18343 транспортом любого вида в соответствии с правилами перевозки грузов, действующими на данном виде транспорта. Паллеты с изделиями устанавливаются строго в один ярус. Погрузка изделий навалом и разгрузка их сбрасыванием не допускаются.
4. Хранение. Готовые изделия должны храниться на складе рассортированные по маркам. Складирование изделий производится в паллетах по ГОСТ 9078 не более 3-х паллет по высоте, при обеспечении их устойчивости и исключении возможности падения изделия.
5. Монтаж. Установка систем поверхностного водоотвода должна осуществляться в соответствии с существующими СНиП и инструкциями по монтажу группы компаний «Стандартпарк».
6. Эксплуатация. Необходимо выполнять систематический мониторинг сооружений систем поверхностного водоотвода – отверстия на решетках прочищать, при необходимости решетку снимать. При монтаже решеток резьбовое соединение покрывать масляной краской. Во время транспортировки, хранения и монтажа изделий допускается фрагментарное механическое разрушение лакокрасочного покрытия, приводящее к проявлению ржавчины на поврежденных участках. В результате эксплуатации чугунных решеток, допускается проявление ржавчины на всей поверхности решеток. Проявление ржавчины не влияет на эксплуатационные свойства изделий.
7. Техника безопасности. Запрещается: превышать допустимую нагрузку на изделие, использовать изделия, имеющие деформацию и существенные повреждения, эксплуатировать замусоренную систему.
8. Продавец гарантирует соответствие продукции требованиям нормативных документов при соблюдении Потребителем правил транспортирования, хранения, а также области применения в течение не менее 3 лет со дня отгрузки.

Представитель службы качества

Общество с ограниченной ответственностью "Производственная компания "Стандартпарк"

КОПИЯ ВЕРНА

Михаил Г.И.
ФИО



МП



дата

подпись

Общество с ограниченной ответственностью "Производственная компания "Стандартпарк"

ИНН 7105032235, КПП 710301001

300057, Тульская обл, Тула г, Алексинское ш, дом № 34, корпус этаж2,лит31, тел.: (4872) 70-23-03

Паспорт на бетонные изделия систем поверхностного водоотвода

№ 910

22 апреля 2024 г.

№	Наименование продукции	Артикул	№ партии	Объем партии, шт.	Класс нагрузки	Дата изготовления/контроля
1	Лоток водоотводный BetoMax Drive ЛВ-30.36.26-Б бетонный 47471	47471	б/н	53	E600	22.04.2024
2	Лоток водоотводный BetoMax Drive ЛВ-30.36.26-Б бетонный 47471	47471	б/н	127	E600	22.04.2024

Качественные показатели

№	Наименование показателей	По нормативному документу	Фактический показатель
1	Класс бетона по прочности на сжатие	не менее В40	В40
2	Класс по прочности на растяжение при изгибе	не менее Btb4	4,3
3	Класс бетона по морозостойкости	не менее F 200	F 300
4	Отпускная прочность бетона, %	не менее 90	90
5	Водонепроницаемость	не менее W8	W12
6	Удельная эффективная активность естественных радионуклидов Аэфф Бк/кг	не более 740	205

Продукция соответствует обязательным требованиям СТО 72566411-1.03-2016

Продукция сертифицирована. Добровольный сертификат № С-ГС.004.ПР.00789

ТС Сертификат соответствия № ЕАЭС RU C-RU.CM40.B.00277/23

1. Назначение. Изделия для системы поверхностного водоотвода предназначены для отвода дождевых и талых вод с погрузочных терминалов, постоянных и временных городских дорог, взлетно-посадочных полос аэродромов с классом нагрузки: С 250, D 400, E 600, F900 (ненужное зачеркнуть).
2. Условия эксплуатации должны соответствовать климатическому исполнению УХЛ по ГОСТ 15150. Изделия применяют в районах с температурой наружного воздуха до минус 45°С включительно.
3. Транспортировка. Транспортировать и хранить изделия следует в соответствии с требованиями ГОСТ 13015 в паллетах по ГОСТ 18343 транспортом любого вида в соответствии с правилами перевозки грузов, действующими на данном виде транспорта. Паллеты с изделиями устанавливаются строго в один ярус. Погрузка изделий навалом и разгрузка их сбрасыванием не допускаются.
4. Хранение. Готовые изделия должны храниться на складе рассортированные по маркам. Складирование изделий производится в паллетах по ГОСТ 9078 не более 3-х паллет по высоте, при обеспечении их устойчивости и исключении возможности падения изделия.
5. Монтаж. Установка систем поверхностного водоотвода должна осуществляться в соответствии с существующими СНиП и инструкциями по монтажу группы компаний «Стандартпарк».
6. Эксплуатация. Необходимо выполнять систематический мониторинг сооружений систем поверхностного водоотвода – отверстия на решетках прочищать, при необходимости решетку снимать. При монтаже решеток резьбовое соединение покрывать масляной краской. Во время транспортировки, хранения и монтажа изделий допускается фрагментарное механическое разрушение лакокрасочного покрытия приводящее к проявлению ржавчины на поврежденных участках. В результате эксплуатации чугунных решеток, допускается проявление ржавчины на всей поверхности решеток. Проявление ржавчины не влияет на эксплуатационные свойства изделий.
7. Техника безопасности. Запрещается: превышать допустимую нагрузку на изделие, использовать изделия, имеющие деформацию и существенные повреждения, эксплуатировать замусоренную систему.
8. Продавец гарантирует соответствие продукции требованиям нормативных документов при соблюдении Потребителем правил транспортирования, хранения, а также области применения в течение не менее 3 лет со дня отгрузки.

Представитель службы качества

Общество с ограниченной ответственностью
"Производственная компания "Стандартпарк"

КОПИЯ ВЕРНА



ФИО



МП

дата



Общество с ограниченной ответственностью "Производственная компания "Стандартпарк"

ИНН 7105032235, КПП 710301001

300057, Тульская обл, Тула г, Алексинское ш, дом № 34, корпус этаж2,лит31, тел.: (4872) 70-23-03

Паспорт на бетонные изделия систем поверхностного водоотвода

№ 528

27 марта 2024 г.

№	Наименование продукции	Артикул	№ партии	Объем партии, шт.	Класс нагрузки	Дата изготовления/контроля
1	Лоток водоотводный BetoMax Drive ЛВ-30.36.26-Б бетонный 47471	47471	6/н	144	E600	27.03.2024
2	Лоток водоотводный BetoMax Drive ЛВ-30.36.26-Б бетонный 47471	47471	6/н	27	E600	27.03.2024

Качественные показатели

№	Наименование показателей	По нормативному документу	Фактический показатель
1	Класс бетона по прочности на сжатие	не менее B40	B40
2	Класс по прочности на растяжение при изгибе	не менее Btb4	4,3
3	Класс бетона по морозостойкости	не менее F 200	F 300
4	Отпускная прочность бетона, %	не менее 90	90
5	Водонепроницаемость	не менее W8	W12
6	Удельная эффективная активность естественных радионуклидов Аэфф Бк/кг	не более 740	205

Продукция соответствует обязательным требованиям СТО 72566411-1.03-2016

Продукция сертифицирована. Добровольный сертификат № С-ГС.004.ПР.00789

ТС Сертификат соответствия № ЕАЭС RU C-RU.CM40.B.00277/23

- Назначение. Изделия для системы поверхностного водоотвода предназначены для отвода дождевых и талых вод с погрузочных терминалов, постоянных и временных городских дорог, взлетно-посадочных полос аэродромов с классом нагрузки: С 250, D 400, E 600, F900 (ненужное зачеркнуть).
- Условия эксплуатации должны соответствовать климатическому исполнению УХЛ по ГОСТ 15150. Изделия применяют в районах с температурой наружного воздуха до минус 45°С включительно.
- Транспортировка. Транспортировать и хранить изделия следует в соответствии с требованиями ГОСТ 13015 в паллетах по ГОСТ 18343 транспортом любого вида в соответствии с правилами перевозки грузов, действующими на данном виде транспорта. Паллеты с изделиями устанавливаются строго в один ярус. Погрузка изделий навалом и разгрузка их сбрасыванием не допускаются.
- Хранение. Готовые изделия должны храниться на складе рассортированные по маркам. Складирование изделий производится в паллетах по ГОСТ 9078 не более 3-х паллет по высоте, при обеспечении их устойчивости и исключении возможности падения изделия.
- Монтаж. Установка систем поверхностного водоотвода должна осуществляться в соответствии с существующими СНиП и инструкциями по монтажу группы компаний «Стандартпарк».
- Эксплуатация. Необходимо выполнять систематический мониторинг сооружений систем поверхностного водоотвода – отверстия на решетках прочищать, при необходимости решетку снимать. При монтаже решеток резьбовое соединение покрывать масляной краской. Во время транспортировки, хранения и монтажа изделий допускается фрагментарное механическое разрушение лакокрасочного покрытия приводящее к проявлению ржавчины на поврежденных участках. В результате эксплуатации чугунных решеток, допускается проявление ржавчины на всей поверхности решеток. Проявление ржавчины не влияет на эксплуатационные свойства изделий.
- Техника безопасности. Запрещается: превышать допустимую нагрузку на изделие, использовать изделия, имеющие деформацию и существенные повреждения, эксплуатировать замусоренную систему.
- Продавец гарантирует соответствие продукции требованиям нормативных документов при соблюдении Потребителем правил транспортирования, хранения, а также области применения в течение не менее 3 лет со дня отгрузки.

Представитель службы качества
Общество с ограниченной ответственностью
"Производственная компания "Стандартпарк"



МП

дата



КОПИЯ ВЕРНА

Александр К.А.
ФИО

Общество с ограниченной ответственностью "Производственная компания "Стандартпарк"

ИНН 7105032235, КПП 710301001

300057, Тульская обл, Тула г, Алексинское ш, дом № 34, корпус этаж2,лит31, тел.: (4872) 70-23-03

Паспорт на бетонные изделия систем поверхностного водоотвода

№ 2086

14 июня 2024 г.

№	Наименование продукции	Артикул	№ партии	Объем партии, шт.	Класс нагрузки	Дата изготовления/контроля
1	Лоток водоотводный BetoMax Drive ЛВ-30.36.26-Б бетонный 47471	47471	б/н	66	E600	14.06.2024

Качественные показатели

№	Наименование показателей	По нормативному документу	Фактический показатель
1	Класс бетона по прочности на сжатие	не менее В40	В40
2	Класс по прочности на растяжение при изгибе	не менее Вtб4	4,3
3	Класс бетона по морозостойкости	не менее F 200	F 300
4	Отпускная прочность бетона, %	не менее 90	90
5	Водонепроницаемость	не менее W8	W12
6	Удельная эффективная активность естественных радионуклидов Азфв Бк/кг	не более 740	205

Продукция соответствует обязательным требованиям СТО 72566411-1.03-2016

Продукция сертифицирована. Добровольный сертификат № С-ГС.004.ПР.00789


ТС Сертификат соответствия № ЕАЭС RU С-RU.CM40.B.00277/23

- Назначение. Изделия для системы поверхностного водоотвода предназначены для отвода дождевых и талых вод с погрузочных терминалов, постоянных и временных городских дорог, взлетно-посадочных полос аэродромов с классом нагрузки: С 250, D 400, E 600, F900 (ненужное зачеркнуть).
- Условия эксплуатации должны соответствовать климатическому исполнению УХЛ по ГОСТ 15150. Изделия применяют в районах с температурой наружного воздуха до минус 45°С включительно.
- Транспортировка. Транспортировать и хранить изделия следует в соответствии с требованиями ГОСТ 13015 в паллетах по ГОСТ 18343 транспортом любого вида в соответствии с правилами перевозки грузов, действующими на данном виде транспорта. Паллеты с изделиями устанавливаются строго в один ярус. Погрузка изделий навалом и разгрузка их сбрасыванием не допускаются.
- Хранение. Готовые изделия должны храниться на складе рассортированные по маркам. Складирование изделий производится в паллетах по ГОСТ 9078 не более 3-х паллет по высоте, при обеспечении их устойчивости и исключении возможности падения изделия.
- Монтаж. Установка систем поверхностного водоотвода должна осуществляться в соответствии с существующими СНиП и инструкциями по монтажу группы компаний «Стандартпарк».
- Эксплуатация. Необходимо выполнять систематический мониторинг сооружений систем поверхностного водоотвода – отверстия на решетках прочищать, при необходимости решетку снимать. При монтаже решеток резьбовое соединение покрывать масляной краской. Во время транспортировки, хранения и монтажа изделий допускается фрагментарное механическое разрушение лакокрасочного покрытия, приводящее к проявлению ржавчины на поврежденных участках. В результате эксплуатации чугунных решеток, допускается проявление ржавчины на всей поверхности решеток. Проявление ржавчины не влияет на эксплуатационные свойства изделий.
- Техника безопасности. Запрещается: превышать допустимую нагрузку на изделие, использовать изделия, имеющие деформацию и существенные повреждения, эксплуатировать замусоренную систему.
- Продавец гарантирует соответствие продукции требованиям нормативных документов при соблюдении Потребителем правил транспортирования, хранения, а также области применения в течение не менее 3 лет со дня отгрузки.

Представитель службы качества

Общество с ограниченной ответственностью "Производственная компания "Стандартпарк"

КОПИЯ ВЕРНА

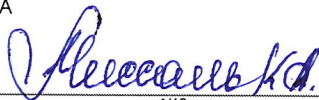

ФИО



МП

дата





СЕРТИФИКАТ СООТВЕТСТВИЯ

№ ЕАЭС RU C-RU.CM40. B.00277/23

Серия RU № 0379733

ОРГАН ПО СЕРТИФИКАЦИИ Орган по сертификации «ИННСТРОЙСЕРТ», ООО «Центр качества строительства», место нахождения 614000, РОССИЯ, ПЕРМСКИЙ КРАЙ, ГОРОД ПЕРМЬ, УЛИЦА СОВЕТСКАЯ, ДОМ 54, ОФИС 214, адрес места осуществления деятельности 614000, РОССИЯ, Пермский край, г. Пермь, ул. Советская, д. 54, офис 214, регистрационный номер RA.RU.11CM40 от 28.07.2017, телефон +73422103786, адрес электронной почты c.k.s@inbox.ru

ЗАЯВИТЕЛЬ ОБЩЕСТВО С ОГРАНИЧЕННОЙ ОТВЕТСТВЕННОСТЬЮ «ПРОИЗВОДСТВЕННАЯ КОМПАНИЯ СТАНДАРТПАРК», место нахождения 300057, РОССИЯ, Тульская область, Г. ТУЛА, Ш. АЛЕКСИНСКОЕ, Д. 34, ЭТАЖ 2, ЛИТ. 31, адрес места осуществления деятельности 300057, РОССИЯ, Тульская обл., г. Тула, ш. Алексинское, д.3, этаж 2, лит.31, ОГРН 1047100571430, номер телефона +74872702303, адрес электронной почты isv@standartpark.ru

ИЗГОТОВИТЕЛЬ ОБЩЕСТВО С ОГРАНИЧЕННОЙ ОТВЕТСТВЕННОСТЬЮ «ПРОИЗВОДСТВЕННАЯ КОМПАНИЯ СТАНДАРТПАРК», ООО «ПК СТАНДАРТПАРК», место нахождения 300057, РОССИЯ, Тульская область, Г. ТУЛА, Ш. АЛЕКСИНСКОЕ, Д. 34, ЭТАЖ 2, ЛИТ. 31, адрес места осуществления деятельности по изготовлению продукции 300057, РОССИЯ, Тульская область, г. Тула, ш Алексинское, д.34

ПРОДУКЦИЯ Лотки дорожные водоотводные, бетонные, предварительно изготовленные, коробчатые, открытые, классов по несущей способности А0, А15, В125, С250, групп по монтажу I, II, III, IV, типов 1, 2, 3, 4, изготовлена в соответствии с СТО 72566411-1.03-2016 «Изделия бетонные и полимербетонные для системы поверхностного водоотвода торговой марки STANDARTPARK. Технические условия», ГОСТ 32955-2014 «Дороги автомобильные общего пользования. Лотки дорожные водоотводные. Технические требования» Серийный выпуск

КОД ТН ВЭД ЕАЭС

6815 99 000 9

СООТВЕТСТВУЕТ ТРЕБОВАНИЯМ

ТР ТС 014/2011 «Безопасность автомобильных дорог»

СЕРТИФИКАТ СООТВЕТСТВИЯ ВЫДАН НА ОСНОВАНИИ

протокола испытаний № СИ-95 выдан 30.11.2020 испытательной лабораторией Испытательная лаборатория АНО "ИССЛЕДОВАТЕЛЬ", № РОСС RU.0001.21СЛО3; акта анализа состояния производства № 100 ТР ТС/20 от 05.12.2020 ОС «ИННСТРОЙСЕРТ», № RA.RU.11CM40 (эксперт, подписавший акт анализа состояния производства, Косарева Вера Сергеевна); схема сертификации 1с;

ДОПОЛНИТЕЛЬНАЯ ИНФОРМАЦИЯ стандарты ГОСТ 32955-2014 «Дороги автомобильные общего пользования. Лотки дорожные водоотводные. Технические требования» д. 4, 5.1.1, 5.1.3; 5.2, 5.3.1, 5.3.2, 5.3.3, 5.3.4, 5.3.5, 5.3.6, 5.3.7, 5.3.9, 5.3.10, 5.4.1, 5.5, 6, 7.3; условия и сроки хранения в соответствии с п.8 ГОСТ 32955-2014. Гарантийный срок в соответствии с документацией изготовителя. Выдан взамен сертификата соответствия № ЕАЭС RU C-RU.CM40. В.00126/20 от 15.12.2020 до 15.12.2025. Сертификат распространяется на серийно выпускаемую продукцию, изготовленную с 14.08.2020, т.е. даты изготовления отобранных образцов (проб) продукции, прошедших испытания и измерения. Договор с изготовителем № 100 ТР ТС/20, предусматривающий обеспечение соответствия поставляемой на таможенную территорию ЕАЭС продукции требованиям ТР ТС 014/2011 «Безопасность автомобильных дорог».

СРОК ДЕЙСТВИЯ С 20.06.2023 **ПО** 15.12.2025 **ВКЛЮЧИТЕЛЬНО**



Руководитель (уполномоченное лицо) органа по сертификации

Эксперт (эксперт-аудитор)
(эксперты (эксперты-аудиторы))

(подпись)
(подпись)



Иванова Тамара Валентиновна

(Ф.И.О.)

Зинова Ольга Алексеевна

(Ф.И.О.)

СИСТЕМА ДОБРОВОЛЬНОЙ СЕРТИФИКАЦИИ ГОСТ СЕРТ



СЕРТИФИКАТ СООТВЕТСТВИЯ

№ С-ГС.004.ПР.00789

Срок действия с 10.03.2023 по 09.03.2026

001006

ОРГАН ПО СЕРТИФИКАЦИИ

ООО «РПН СФЕРА», рег. № ГС.ОС.004
115533, Россия, город Москва, проспект Андропова, дом №22, помещение 1
Тел./факс: +7 (499) 271-79-84

Код ОКПД2
23.61.12.159

ПРОДУКЦИЯ

Изделия бетонные и полимербетонные для системы поверхностного водоотвода торговой марки «STANDARTPARK».

Продукция изготовлена в соответствии с СТО 72566411-1.03-2016 «Изделия бетонные и полимербетонные для системы поверхностного водоотвода торговой марки «STANDARTPARK». Технические условия».

Серийный выпуск.

Код ТН ВЭД ЕАЭС
6815 99 000 9

СООТВЕТСТВУЕТ ТРЕБОВАНИЯМ

СТО 72566411-1.03-2016.

ИЗГОТОВИТЕЛЬ

Общество с ограниченной ответственностью «Производственная компания Стандартпарк».

Место нахождения (адрес юридического лица) и адрес места осуществления деятельности по изготовлению продукции: 300057, Россия, Тульская область, город Тула, Алексинское шоссе, дом 34, этаж 2, литера 31.

СЕРТИФИКАТ ВЫДАН

Общество с ограниченной ответственностью «Производственная компания Стандартпарк».

Основной государственный регистрационный номер: 1047100571430.

Место нахождения (адрес юридического лица) и адрес места осуществления деятельности: 300057, Россия, Тульская область, город Тула, Алексинское шоссе, дом 34, этаж 2, литера 31.

Номера телефона: (4872) 34-59-28, 34-59-37, 34-59-44; адрес электронной почты: isv@isv-standartpark.ru.

НА ОСНОВАНИИ

Протокола испытаний № 2303633Н от 06.03.2023 Испытательной лаборатории Общества с ограниченной ответственностью ООО «НефтеГазБезопасность».

ДОПОЛНИТЕЛЬНАЯ ИНФОРМАЦИЯ

Условия и срок хранения продукции в соответствии с ГОСТ 15150-69.



Руководитель органа

Эксперт

Сертификат не применяется при обязательной сертификации

КОПИЯ
ВЕРНА



КЛАДОВЩИК
ПЕРЕПЕЛКИНА Л. И.
В.А. Кузнецова

А.Н. Аксёнов

Общество с ограниченной ответственностью "Стандартпарк Инжиниринг"

ИНН 7100035271, КПП 710001001

300057, Тульская область, Тула, Алексинское шоссе, дом № 34

Паспорт на анкер универсальный

685

12 апреля 2024 г.

№	Наименование продукции	Артикул	Объем партии, шт.
1	Гайка М 10 DIN 557 квадрат	Г-10/DIN 557	2 200
2	Болт М10х25 ГОСТ 7805-70	Б-10.25	2 200

Изделия изготовлены в соответствии СТО 86774449-1.01-2023

1. Назначение. Служит для крепления решетки к лотку водоотводному.
2. Материал. Изделия изготавливаются из ленты стальной 2х52 мм (штрипс), листа 1250х2,5 мм, ГОСТ 14918-80. Используются следующие марки стали: 08пс, 65г.
3. Транспортировка. Транспортировать и хранить изделия следует транспортом любого вида в соответствии с правилами перевозки грузов, действующими на данном виде транспорта. При транспортировке и хранении должна обеспечиваться защита изделий от механических повреждений.
4. Хранение. Готовые изделия должны храниться в сухом помещении рассортированные по видам.
5. Монтаж. Установка и монтаж изделий систем внутреннего водоотвода осуществляются в соответствии с существующими СНиП и инструкциями по монтажу группы компаний «Стандартпарк».
6. Эксплуатация. При эксплуатации изделий внутреннего водоотвода в системе технологических процессов производства необходимо проводить их санитарную обработку дезинфицирующими средствами в соответствии с санитарными требованиями предприятия, где установлены изделия. Правильный и регулярный уход гарантирует долговечность элементов систем поверхностного водоотведения из нержавеющей стали.
7. Техника безопасности. Запрещается: превышать допустимую нагрузку на изделие, использовать изделия, имеющие деформацию и повреждения, эксплуатировать замусоренную систему водоотвода.
8. Гарантийный срок. Предприятие-изготовитель гарантирует соответствие продукции требованиям нормативных документов при соблюдении Потребителем правил транспортирования, хранения, а также области применения в течение не менее 2 лет со дня отгрузки.

Примечание: у готовых изделий допустимо отклонение по оттенкам. Цвет на эксплуатационные свойства изделия никак не влияет

Представитель службы качества
Общество с ограниченной ответственностью "Стандартпарк
Инжиниринг"

КОПИЯ ВЕРНА
ООО "ПК Стандартпарк"



ИНЖЕНЕР-ТЕХНОЛОГ

МИРОНОВ И.А.

МОНОВИЧ
ПЕЧЕНКИНА Л.И.

Подпись

Объект капитального строительства:

«Ж/Д пути от испытательного центра до обкаточной линии с удлинением трансбордера, расположенные по адресу: Московская область, г. Мытищи, ул. Колонцова, 4», территория завода АО «МЕТРОВАГОНМАШ»

(наименование проектной документации, почтовый или строительный адрес объекта капитального строительства)

Застройщик (технический заказчик, эксплуатирующая организация или региональный оператор):

ООО «Проминжиниринг», ИНН 7734001650, ОГРН 11477481394406, КПП 770801001, 107140, г. Москва, ул. Русаковская, д.13, помещение ХХ-4, тел. +7(495) 909-93-48, член саморегулируемой Ассоциации строителей «Саморегулируемая организация «Строительные допуски», ИНН 7714322214, ОГРН 107799011045, регистрационный номер СРО-С-187-26012010 от 27.07.2018г.

(фамилия, имя, отчество, адрес места жительства, ОГНИП, ИНН индивидуального предпринимателя, наименование, ОГРН, ИНН, место нахождения юридического лица, телефон/факс, наименование, ОГРН, ИНН саморегулируемой организации, членом которой является – для индивидуальных предпринимателей и юридических лиц; фамилия, имя, отчество, паспортные данные, адрес места жительства, телефон/факс – для физических лиц, не являющихся индивидуальными предпринимателями)

Лицо, осуществляющее строительство: ООО «КиКГЕОСТРОЙ», ОГРН 1127747247704, ИНН 7709918820, 109004, Г.МОСКВА, УЛ. ЗЕМЛЯНОЙ ВАЛ, Д.65, КВ.59, тел. +7 (495) 915-24-71, член саморегулируемой ассоциации СРО «МАС» регистрационный номер СРО-С-148-24122009 от 12.03.2013г.

(фамилия, имя, отчество, адрес места жительства, ОГНИП, ИНН индивидуального предпринимателя, наименование, ОГРН, ИНН, место нахождения юридического лица, телефон/факс, наименование, ОГРН, ИНН саморегулируемой организации, членом которой является)

Лицо, осуществляющее подготовку проектной документации: ООО «КиКГЕОСТРОЙ», ОГРН 1127747247704, ИНН 7709918820, 109004, Г.МОСКВА, УЛ. ЗЕМЛЯНОЙ ВАЛ, Д.65, КВ.59, тел. +7 (495) 915-24-71, член саморегулируемой ассоциации СРО «Объединение проектировщиков «УниверсалПроект», регистрационный номер СРО-П-179-12122012 от 20.10.2022г.

(фамилия, имя, отчество, адрес места жительства, ОГНИП, ИНН индивидуального предпринимателя, наименование, ОГРН, ИНН, место нахождения юридического лица, телефон/факс, наименование, ОГРН, ИНН саморегулируемой организации, членом которой является)

Лицо, осуществляющее строительство, выполнившее работы, подлежащие освидетельствованию:

1. ООО «ШЕЛПРОКК», ОГРН 1237700462427, ИНН 9726048866, 117535, Г.МОСКВА, МУНИЦИПАЛЬНЫЙ ОКРУГ ЧЕРТАНОВО ЮЖНОЕ, ПРОЕЗД 3-Й ДОРОЖНЫЙ, Д. 6, К. 2, член саморегулируемой ассоциации «Архитектурное наследие», регистрационный номер СРО-С-230-07092010 от 01.08.2023г.

2. ООО «ЭлектроЭнергетика», ОГРН 1175074004698, ИНН 5037011400, 142281, Московская обл., г. Протвино, Кременковское ш., д. 5, член саморегулируемой организации «Объединение Специализированных Организаций Профессиональные Строители», регистрационный номер СРО-С-219-21042010

(фамилия, имя, отчество, адрес места жительства, ОГНИП, ИНН индивидуального предпринимателя, наименование, ОГРН, ИНН, место нахождения юридического лица, телефон/факс, наименование, ОГРН, ИНН саморегулируемой организации, членом которой является)

АКТ**освидетельствования скрытых работ**

№ 131-23-ГП2-М-06

"30" мая 2024 г.

(дата составления акта)

Представитель застройщика (технического заказчика, эксплуатирующей организации или регионального оператора) по вопросам строительного контроля:

Ведущий инженер строительного контроля ООО «Проминжиниринг» Дураев В. Ю., приказ №5 от 03.08.2023г.

ОГРН 11477481394406, ИНН 7734001650, 107140, г. Москва, ул. Русаковская, д.13, помещение ХХ-4

(должность, фамилия, инициалы, идентификационный номер в национальном реестре специалистов в области строительства, реквизиты распорядительного документа, подтверждающего полномочия, с указанием наименования, ОГРН, ИНН, места нахождения юридического лица, фамилии, имени, отчества, адреса места жительства, ОГНИП, ИНН индивидуального предпринимателя)

Представитель лица, осуществляющего строительство:

Руководитель проекта ООО «КиКГЕОСТРОЙ» Шевчук К.А. приказ №2-МВМ от 01.07.2023г.

(должность, фамилия, инициалы, реквизиты распорядительного документа, подтверждающего полномочия)

Представитель лица, осуществляющего строительство, по вопросам строительного контроля (специалист по организации строительства): Генеральный директор ООО «КиКГЕОСТРОЙ» Кесслер Ю.Ф. приказ №1СК-МВМ от 01.08.2023г., идентификационный номер НОСТРОЙ С-77-133381 от 02.02.2018г.

(должность, фамилия, инициалы, идентификационный номер в национальном реестре специалистов в области строительства, реквизиты распорядительного документа, подтверждающего полномочия)

Представитель лица, осуществляющего подготовку проектной документации:

Руководитель службы управления проектами ООО «КиКГЕОСТРОЙ» Липатов В. Е. приказ № 1-АН от 02.10.2023г.

(должность, фамилия, инициалы, реквизиты распорядительного документа, подтверждающего полномочия, с указанием наименования, ОГРН, ИНН, места нахождения юридического лица, фамилии, имени, отчества, адреса места жительства, ОГНИП, ИНН индивидуального предпринимателя, наименования, ОГРН, ИНН саморегулируемой организации, членом которой является указанное юридическое лицо, индивидуальный предприниматель)

Представитель лица, выполнившего работы, подлежащие освидетельствованию:

1. Старший прораб ООО «ШЕЛПРОКК» Шинкарев М.В., приказ №2 от 09.01.2024 г.

2. Главный инженер ООО «ЭлектроЭнергетика» Юрченко В. И., приказ № 1/08 от 04.08.2023г.

(должность, фамилия, инициалы, реквизиты распорядительного документа, подтверждающего полномочия, с указанием наименования, ОГРН, ИНН, места нахождения юридического лица, фамилии, имени, отчества, адреса места жительства, ОГНИП, ИНН индивидуального предпринимателя)

а также иные представители лиц, участвующих в освидетельствовании:

(должность с указанием наименования организации, фамилия, инициалы, реквизиты распорядительного документа, подтверждающего полномочия)

произвели осмотр работ, выполненных

ООО «ШЕЛПРОКК», ООО «ЭлектроЭнергетика»

(наименование лица, выполнившего работы, подлежащие освидетельствованию)

и составили настоящий акт о нижеследующем:

1. К освидетельствованию предъявлены следующие работы:

Устройство основания из щебня мелкого

(наименование скрытых работ)

2. Работы выполнены по проектной документации

131-23-ГП2 «Ж/д пути от испытательного центра до обкаточной линии с удлинением трансбордера, расположенные по адресу: Московская область, г. о. Мытищи, ул. Колонцова, 4». Генеральный план.

(номер, другие реквизиты чертежа, наименование проектной и/или рабочей документации, сведения о лицах, осуществляющих подготовку раздела проектной и/или рабочей документации)

3. При выполнении работ применены:

Щебень фракции 5-20мм паспорт качества продукции №б/н от 02.03.2024г., сертификат соответствия

№ RU.ИСС.010.002.05228 с 22.02.2023г. по 21.02.2026г.

(наименование строительных материалов (изделий), реквизиты сертификатов и/или других документов, подтверждающих их качество и безопасность)

4. Предъявлены документы, подтверждающие соответствие работ предъявляемым требованиям:

Исполнительная схема Устройство основания из щебня мелкого

Заключение №14.04-1/24 о степени уплотнения основания от 14.04.2024г.

Заключение №30.05-2/24 о степени уплотнения основания от 30.05.2024г.

(исполнительные схемы и чертежи, результаты экспертиз, обследований, лабораторных и иных испытаний выполненных работ, проведенных в процессе строительного контроля)

5. Даты: начала работ: «14» апреля 2024 г.

окончания работ: «30» мая 2024 г.

6. Работы выполнены в соответствии: 131-23-ГП2 «Ж/д пути от испытательного центра до обкаточной линии с удлинением трансбордера, расположенные по адресу: Московская область, г. о. Мытищи, ул. Колонцова, 4». Генеральный план.

(наименования и структурные единицы технических регламентов, иных нормативных правовых актов, разделы проектной и/или рабочей документации)

7. Разрешается производство последующих работ

Устройство асфальтобетонного покрытия

(наименование работ, конструкций, участков сетей инженерно-технического обеспечения)

Дополнительные сведения: отсутствуют

Акт составлен в 5 (пяти) экземплярах.

Приложения:

Документы перечисленные в п.3 и п.4 настоящего акта

Представитель застройщика (технического заказчика, эксплуатирующей организации или регионального оператора) по вопросам строительного контроля

Дураев В. Ю.

(фамилия, инициалы, подпись)

Представитель лица, осуществляющего строительство

Шевчук К. А.

(фамилия, инициалы, подпись)

Представитель лица, осуществляющего строительство, по вопросам строительного контроля (специалист по организации строительства)

Кесслер Ю. Ф.

(фамилия, инициалы, подпись)

Представитель лица, осуществляющего подготовку проектной документации

Липатов В. Е.

(фамилия, инициалы, подпись)

Представитель лица, выполнившего работы, подлежащие освидетельствованию

Шинкарев М.В.

Юрченко В. И.


(фамилия, инициалы, подпись)

Представители иных лиц

(фамилия, инициалы, подпись)

1. Устройство основания из щебня мелкого:

Площадь участка $S_{асф} = S_{асф1} + S_{асф2} + S_{асф3} + S_{асф4} = 3467,04 + 560,25 + 14,35 + 1812,81 = 5854,45 \text{ м}^2$
Толщина слоя щебня мелкого $h_{щм} = 0,08 \text{ м}$
Количество колодцев $n = 19$ шт, диаметр $d = 1,00 \text{ м}$
Площадь сечения всех колодцев $S_k = n \cdot (\pi \cdot d^2) / 4 = 19 \cdot (3,14 \cdot 1,00^2) / 4 = 14,92 \text{ м}^2$
Объем щебня мелкого: $V_{щк} = (S_{асф} - S_k) \cdot h_{щм} = (5854,45 - 14,92) \cdot 0,08 = 467,16 \text{ м}^3$

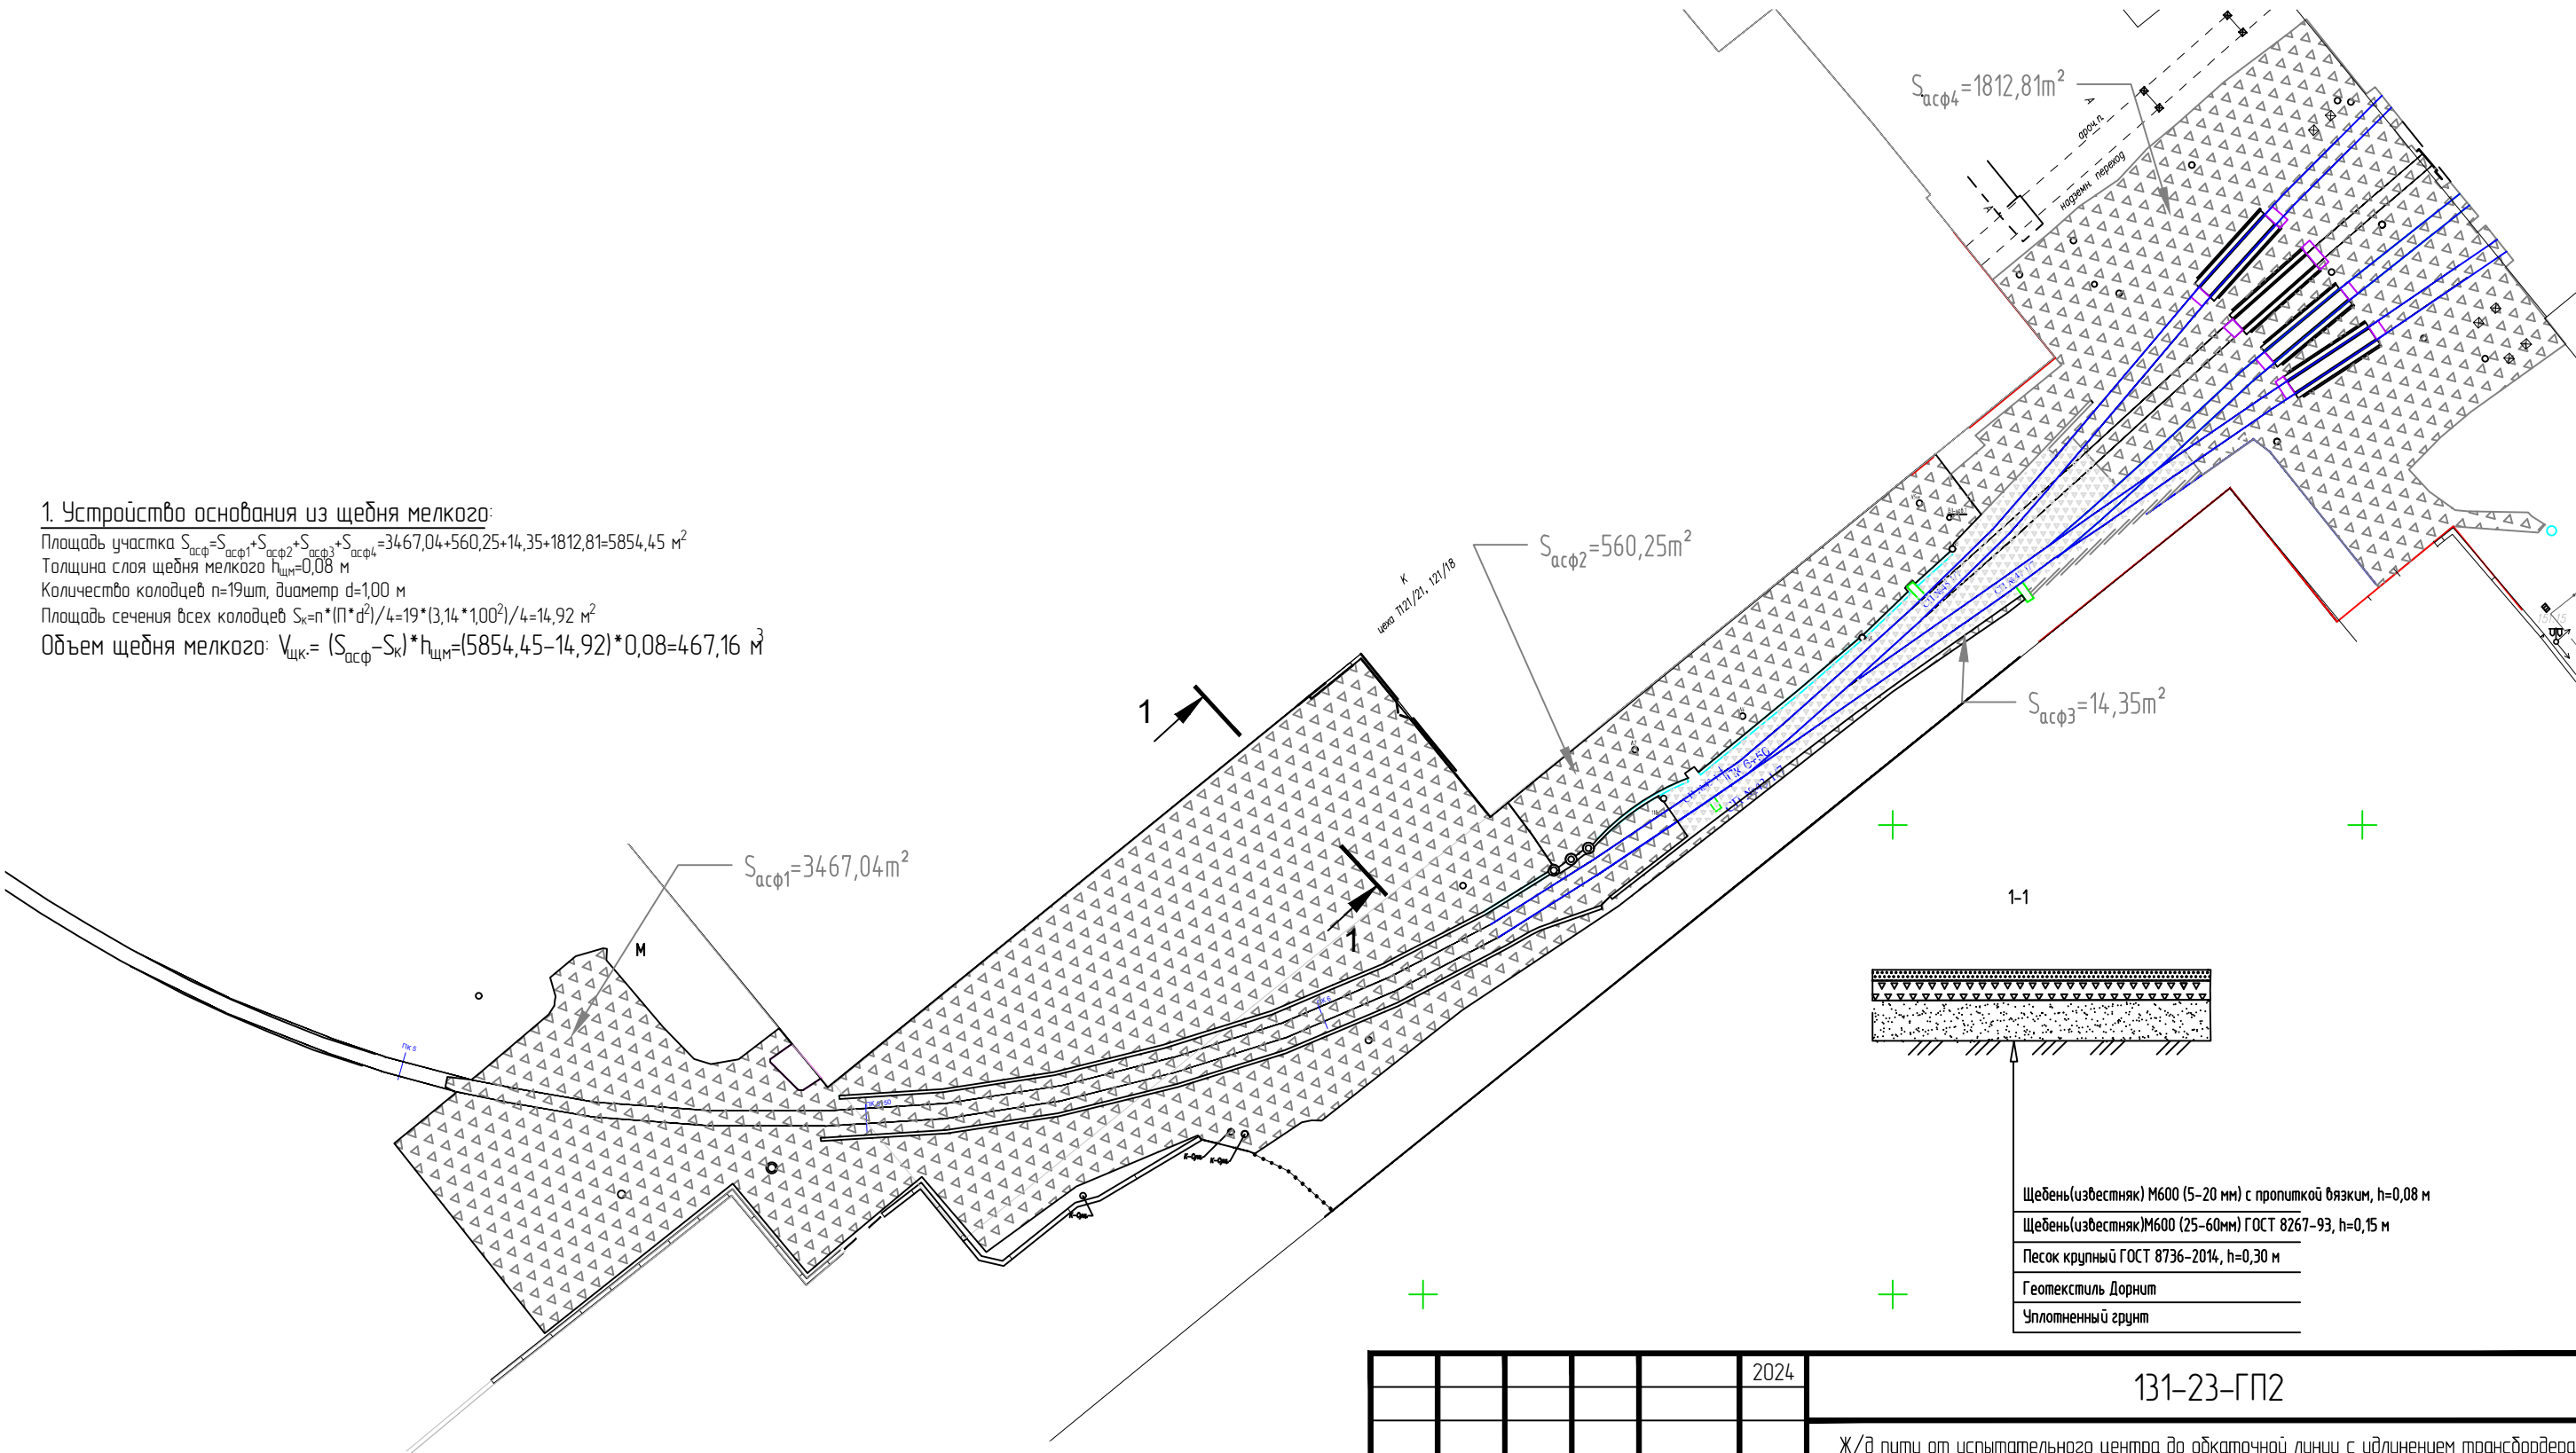

Условные обозначения:



- щебень

Согласовано	
Взам. инв. №	
Подп. и дата	
Инв. № подл.	

					2024	131-23-ГП2		
						Ж/д пути от испытательного центра до обкаточной линии с удлинением трансбардера, расположенный по адресу: Московская область, г.о. Мытищи, ул. Колонцова, 4.		
Изм.	Кол.уч.	Лист	№ док.	Подпись	Дата	Генеральный план	Стадия	Лист
Рук.проекта	Шевчук К.А.				30.05		ИД	1
Ген.директор	Кесслер Ю.Ф.				30.05			
Ст.прораб	Шинкарев М.В.				30.05			
Глиноженер	Юрченко В.И.				30.05	Исполнительная схема Устройство основания из щебня мелкого	ООО "КикГЕОСТРОЙ"	

249010, Калужская обл., г. Боровск, ул. Московская, д. 29, оф. 27

ПАСПОРТ КАЧЕСТВА

Щебень и гравий из плотных горных пород для строительных работ ГОСТ 8267-93
Фракция от 5 до 20 мм

Дата 02.03.2024г. - 680т

Потребитель ЭлектроЭнергетика

Месторождение: Московская обл., Наро-Фоминский гор.окр., д. Пушкарка,
месторождение «Пушкарка»

Зерновой состав, полные остатки на ситах, % по массе:

Таблица 1

Диаметр отверстий контрольных сит, мм	Д наим.	0,5 (д+Д)	Д наим.	1,25 Д наиб.
Факт	98,95	57,76	4,62	0,18
Требования ГОСТ 8267-93	От 90 до 100	От 30 до 60	На более 10	Не более 0,5

Таблица 2

Наименование характеристик	Результаты испытаний	Требования ГОСТ 8267-93
1. Группа щебня (содержание зерен пластинчатой (лещадной) и игловатой формы)), % по массе	14,68	менее 35
2. Марка по дробимости	600	-
3. Содержание зерен слабых пород, %, по массе	3,56	Не более 10
4. Марка по морозостойкости	F50	F15 до F400
5. Содержание пылевидных и глинистых частиц, % по массе в т.ч. глины комках	1,17 0,17	Не более 2,0 Не более 0,25
6. Наличие вредных компонентов и примесей	Соот. п. 4 прил. А	Приложение А
7. Влажность, %	2,94	-
8. Объемная насыпная плотность, кг/м3	1320	-

Генеральный директор



Сазонов Т.М.



Система добровольной сертификации
в строительстве «Регистр СтройСтандарт»

Регистрационный номер № РОСС.RU.31813.04ИСПО
в едином реестре зарегистрированных систем добровольной сертификации
Федерального агентства по техническому регулированию и метрологии



СЕРТИФИКАТ СООТВЕТСТВИЯ

№ RU.ИСС.010.002.05228

Срок действия с 22 февраля 2023 г. по 21 февраля 2026 г.

ПРОДУКЦИЯ: Щебень известняковый фракции 5-20

код ОКПД 2
08.12.12.140

код ТН ВЭД
2517 10

НАЗНАЧЕНИЕ: для использования в качестве заполнителя для тяжелого бетона, а так же для дорожных и других видов строительных работ

СООТВЕТСТВУЕТ ТРЕБОВАНИЯМ:
ГОСТ 8267-93 «Щебень и гравий из плотных горных пород для строительных работ. Технические условия»

ИЗГОТОВИТЕЛЬ: ООО «АТЛАНТ-СТРОЙРЕСУРС40», ИНН 4011030300
Адрес производства: 143216, Московская обл., Наро-Фоминский гор. окр., д. Пушкарка
месторождение «Пушкарка»

СЕРТИФИКАТ ВЫДАН: ООО «АТЛАНТ-СТРОЙРЕСУРС40», ИНН 4011030300
249010, Калужская обл., м.р-н Боровский, г.п. Город Боровск, г. Боровск, ул. Московская,
д. 29, помещ. 27

НА ОСНОВАНИИ:

- протокола испытаний № ИТЦ/СД52-2 от 20.02.2023 г., ИЦ «Строительство», № RU.ИСС.Л.008, действителен до 10.05.2026;
- решения Органа по сертификации о выдаче Сертификата соответствия № ИТЦ/СД52-2 от 21.02.2023 г;
- акта о результатах анализа состояния производства № ИТЦ/СД52-2 от 20.02.2023 г.

ДОПОЛНИТЕЛЬНАЯ ИНФОРМАЦИЯ: Схема сертификации № 3

ОРГАН ПО СЕРТИФИКАЦИИ: ОС «Оценка соответствия», № RU.ИСС.О.010, действителен до 10.05.2026, 123060, г. Москва, Муниципальный округ Щукино вн.тер.г., ул. Маршала Рыбалко, д. 2, к. 6, эт. 3, помещ./ком./оф. I/20/305.1, тел. (499) 745-05-05; 745-00-88

РУКОВОДИТЕЛЬ ОРГАНА

ЭКСПЕРТ
М.П.



А.Л. Гольденберг

А.Л. Гольденберг

Зарегистрирован в Реестре Системы «Регистр СтройСтандарт» 22 февраля 2023 г.



005170 СП



Общество с ограниченной ответственностью

Лаборатория Инженерного Контроля

140000, М.О., г. Люберцы,
Проектируемый проезд 4296, д.4.
Тел.: (499) 390-42-96
e-mai: lik-m@list.ru

Аттестат аккредитации №РОСС.НПО/S.IL-00148 действителен до 11.12.2025г.
Плотномер: модель ПБД-КМ зав. № 821,
сертификат о калибровке № 68349 от 22.12.2023г.



Утверждаю:
Начальник лаборатории ООО "ЛИК"
С.Н. Мещеряков
«14» 04 2024 г.

ЗАКЛЮЧЕНИЕ № 14.04-1/24 о степени уплотнения основания

14 апреля 2024 г.

Заказчик: ООО "ЭлектроЭнергетика"

Объект: Ж/д пути от испытательного центра до обкаточной линии с удлинением трансбордера,
расположенный по адресу: Московская область, г.о. Мытищи, ул. Колонцова, 4.
Участок согласно ГП2.

Тип основания: щебень фракция 5-20

Исполнительная схема обследуемого участка

№ участка	Показания прибора, см		Масса грунта, т	Плотность основания	
	H1	H2		факт.	средняя
1	15,1	25,1	3600	1,97	1,98
2	15,3	25,8	3850	2,00	
3	15,1	25,4	3750	1,99	
4	15,2	24,6	3400	1,98	

Плотность основания: $\rho_{\phi} = \frac{m}{F_{\phi} (H2 - H1)}$ г/см³ $F_{\phi} = 183 \text{ см}^2$

В результате визуального осмотра участка дороги было проверено качество уплотнения щебеночного основания, покрытия (согласно СП 78.13330.2012 п. 10.29), путем контрольного прохода катка, по контролируемому участку, после движение катка на основании не остается следов и не возникает волны перед вальцом катка, а положенная под вал щебенка дробится. В результате проведенного визуального осмотра установлено, что щебеночное основание уплотнено.

Испытание провел:



А.А. Рожковский



Общество с ограниченной ответственностью

Лаборатория Инженерного Контроля

140000, М.О., г. Люберцы,
Проектируемый проезд 4296, д.4.
Тел.: (499) 390-42-96
e-mai: lik-m@list.ru

Аттестат аккредитации №РОСС.NPO/S.II-00148 действителен до 11.12.2025г.
Плотномер: модель ПБД-КМ зав. № 821,
сертификат о калибровке № 68349 от 22.12.2023г.



Утверждаю:
Начальник лаборатории ООО "ЛИК"
С.Н. Мещеряков

2024 г.

ЗАКЛЮЧЕНИЕ № 30.05-2/24

о степени уплотнения основания

30 мая 2024 г.

Заказчик: ООО "ЭлектроЭнергетика"

Объект: Ж/д пути от испытательного центра до обкаточной линии с удлинением трансбордера,
расположенный по адресу : Московская область , г.о. Мытищи , ул . Колонцова , 4.
Участок согласно ГП2.

Тип основания: щебень фракция 5-20

Исполнительная схема обследуемого участка

№ участка	Показания прибора, см		Масса грунта, m	Плотность основания	
	H1	H2		факт.	средняя
1	15,1	25,4	3750	1,99	2,00
2	15,2	25,6	3800	2,00	
3	15,3	25,2	3650	2,01	
4	15,2	25,1	3600	1,99	
5	15,3	25,6	3750	1,99	

Плотность основания: $\rho_{\phi} = \frac{m}{F_{\phi}(H2-H1)}$ г/см³ $F_{\phi}=183\text{см}^2$

В результате визуального осмотра участка дороги было проверено качество уплотнения щебеночного основания, покрытия (согласно СП 78.13330.2012 п. 10.29), путем контрольного прохода катка, по контролируемому участку, после движение катка на основании не остается следов и не возникает волны перед вальцом катка, а положенная под вал щебенка дробится. В результате проведенного визуального осмотра установлено, что щебеночное основание уплотнено.

Испытание провел:



Строительная
лаборатория
№2

А.А. Рожковский

Объект капитального строительства:

«Ж/Д пути от испытательного центра до обкаточной линии с удлинением трансбордера, расположенные по адресу: Московская область, г. Мытищи, ул. Колонцова, 4», территория завода АО «МЕТРОВАГОНМАШ»

(наименование проектной документации, почтовый или строительный адрес объекта капитального строительства)

Застройщик (технический заказчик, эксплуатирующая организация или региональный оператор):

ООО «Проминжиниринг», ИНН 7734001650, ОГРН 11477481394406, КПП 770801001, 107140, г. Москва, ул. Русаковская, д.13, помещение ХХ-4, тел. +7(495) 909-93-48, член саморегулируемой Ассоциации строителей «Саморегулируемая организация «Строительные допуски», ИНН 7714322214, ОГРН 107799011045, регистрационный номер СРО-С-187-26012010 от 27.07.2018г.

(фамилия, имя, отчество, адрес места жительства, ОГНИП, ИНН индивидуального предпринимателя, наименование, ОГРН, ИНН, место нахождения юридического лица, телефон/факс, наименование, ОГРН, ИНН саморегулируемой организации, членом которой является – для индивидуальных предпринимателей и юридических лиц; фамилия, имя, отчество, паспортные данные, адрес места жительства, телефон/факс – для физических лиц, не являющихся индивидуальными предпринимателями)

Лицо, осуществляющее строительство: ООО «КиКГЕОСТРОЙ», ОГРН 1127747247704, ИНН 7709918820, 109004, Г.МОСКВА, УЛ. ЗЕМЛЯНОЙ ВАЛ, Д.65, КВ.59, тел. +7 (495) 915-24-71, член саморегулируемой ассоциации СРО «МАС» регистрационный номер СРО-С-148-24122009 от 12.03.2013г.

(фамилия, имя, отчество, адрес места жительства, ОГНИП, ИНН индивидуального предпринимателя, наименование, ОГРН, ИНН, место нахождения юридического лица, телефон/факс, наименование, ОГРН, ИНН саморегулируемой организации, членом которой является)

Лицо, осуществляющее подготовку проектной документации: ООО «КиКГЕОСТРОЙ», ОГРН 1127747247704, ИНН 7709918820, 109004, Г.МОСКВА, УЛ. ЗЕМЛЯНОЙ ВАЛ, Д.65, КВ.59, тел. +7 (495) 915-24-71, член саморегулируемой ассоциации СРО «Объединение проектировщиков «УниверсалПроект», регистрационный номер СРО-П-179-12122012 от 20.10.2022г.

(фамилия, имя, отчество, адрес места жительства, ОГНИП, ИНН индивидуального предпринимателя, наименование, ОГРН, ИНН, место нахождения юридического лица, телефон/факс, наименование, ОГРН, ИНН саморегулируемой организации, членом которой является)

Лицо, осуществляющее строительство, выполнившее работы, подлежащие освидетельствованию:

1. ООО «ШЕЛПРОКК», ОГРН 1237700462427, ИНН 9726048866, 117535, Г.МОСКВА, МУНИЦИПАЛЬНЫЙ ОКРУГ ЧЕРТАНОВО ЮЖНОЕ, ПРОЕЗД 3-Й ДОРОЖНЫЙ, Д. 6, К. 2, член саморегулируемой ассоциации «Архитектурное наследие», регистрационный номер СРО-С-230-07092010 от 01.08.2023г.

2. ООО «ЭлектроЭнергетика», ОГРН 1175074004698, ИНН 5037011400, 142281, Московская обл., г. Протвино, Кременковское ш., д. 5, член саморегулируемой организации «Объединение Специализированных Организаций Профессиональные Строители», регистрационный номер СРО-С-219-21042010

(фамилия, имя, отчество, адрес места жительства, ОГНИП, ИНН индивидуального предпринимателя, наименование, ОГРН, ИНН, место нахождения юридического лица, телефон/факс, наименование, ОГРН, ИНН саморегулируемой организации, членом которой является)

АКТ**освидетельствования скрытых работ**

№ 131-23-ГП2-М-07

"03" июля 2024 г.

(дата составления акта)

Представитель застройщика (технического заказчика, эксплуатирующей организации или регионального оператора) по вопросам строительного контроля:

Ведущий инженер строительного контроля ООО «Проминжиниринг» Дураев В. Ю., приказ №5 от 03.08.2023г.

ОГРН 11477481394406, ИНН 7734001650, 107140, г. Москва, ул. Русаковская, д.13, помещение ХХ-4

(должность, фамилия, инициалы, идентификационный номер в национальном реестре специалистов в области строительства, реквизиты распорядительного документа, подтверждающего полномочия, с указанием наименования, ОГРН, ИНН, места нахождения юридического лица, фамилии, имени, отчества, адреса места жительства, ОГНИП, ИНН индивидуального предпринимателя)

Представитель лица, осуществляющего строительство:

Руководитель проекта ООО «КиКГЕОСТРОЙ» Шевчук К.А. приказ №2-МВМ от 01.07.2023г.

(должность, фамилия, инициалы, реквизиты распорядительного документа, подтверждающего полномочия)

Представитель лица, осуществляющего строительство, по вопросам строительного контроля (специалист по организации строительства): Генеральный директор ООО «КиКГЕОСТРОЙ» Кесслер Ю.Ф. приказ №1СК-МВМ от 01.08.2023г., идентификационный номер НОСТРОЙ С-77-133381 от 02.02.2018г.

(должность, фамилия, инициалы, идентификационный номер в национальном реестре специалистов в области строительства, реквизиты распорядительного документа, подтверждающего полномочия)

Представитель лица, осуществляющего подготовку проектной документации:

Руководитель службы управления проектами ООО «КиКГЕОСТРОЙ» Липатов В. Е. приказ № 2-АН от 02.10.2023г.

(должность, фамилия, инициалы, реквизиты распорядительного документа, подтверждающего полномочия, с указанием наименования, ОГРН, ИНН, места нахождения юридического лица, фамилии, имени, отчества, адреса места жительства, ОГНИП, ИНН индивидуального предпринимателя, наименования, ОГРН, ИНН саморегулируемой организации, членом которой является указанное юридическое лицо, индивидуальный предприниматель)

Представитель лица, выполнившего работы, подлежащие освидетельствованию:

1. Старший прораб ООО «ШЕЛПРОКК» Шинкарев М.В., приказ №1 от 09.01.2024 г.

2. Главный инженер ООО «ЭлектроЭнергетика» Юрченко В. И., приказ № 1/08 от 04.08.2023г.

(должность, фамилия, инициалы, реквизиты распорядительного документа, подтверждающего полномочия, с указанием наименования, ОГРН, ИНН, места нахождения юридического лица, фамилии, имени, отчества, адреса места жительства, ОГНИП, ИНН индивидуального предпринимателя)

а также иные представители лиц, участвующих в освидетельствовании:

(должность с указанием наименования организации, фамилия, инициалы, реквизиты распорядительного документа, подтверждающего полномочия)

произвели осмотр работ, выполненных

ООО «ШЕЛПРОКК», ООО «ЭлектроЭнергетика»

(наименование лица, выполнившего работы, подлежащие освидетельствованию)

и составили настоящий акт о нижеследующем:

1. К освидетельствованию предъявлены следующие работы:

Устройство асфальтобетонного покрытия

(наименование скрытых работ)

2. Работы выполнены по проектной документации

131-23-ГП2 «Ж/д пути от испытательного центра до обкаточной линии с удлинением трансбордера, расположенные по адресу: Московская область, г. о. Мытищи, ул. Колонцова, 4». Генеральный план.
(номер, другие реквизиты чертежа, наименование проектной и/или рабочей документации, сведения о лицах, осуществляющих подготовку раздела проектной и/или рабочей документации)

3. При выполнении работ применены:

Асфальтобетон крупнозернистый – паспорт-накладная №15/04 Б II К/3 от 15.04.2024г., паспорт №479 от 30.05.2024г., паспорт №485 от 31.05.2024г., паспорт №491 от 01.06.2024г., паспорт №498 от 04.06.2024г., паспорт №582 от 15.06.2024г., паспорт №589 от 16.06.2024г., паспорт №595 от 17.06.2024г., паспорт №610 от 19.06.2024г., сертификат соответствия № RU.MCC.244.453.38171 с 16.05.2024г. по 16.05.2026г.;
Асфальтобетон мелкозернистый – паспорт-накладная №15/04 Б от 15.04.2024г., паспорт №484 от 31.05.2024г., паспорт №489 от 01.06.2024г., паспорт №497 от 02.06.2024г., паспорт №581 от 15.06.2024г., паспорт №594 от 17.06.2024г., паспорт №602 от 18.06.2024г., паспорт №609 от 19.06.2024г., паспорт №652 от 26.06.2024г., сертификат соответствия № RU.MCC.244.453.38170 с 16.05.24г. по 16.05.26г.;
Протокол испытания №а 24.05-1/24 от 24.05.2024г, №А 10.06-1/24 от 10.06.2024г., №А 03.07-1/24 от 03.07.2024г.

(наименование строительных материалов (изделий), реквизиты сертификатов и/или других документов, подтверждающих их качество и безопасность)

4. Предъявлены документы, подтверждающие соответствие работ предъявляемым требованиям:

Исполнительные схемы Устройство асфальтобетонного покрытия
(исполнительные схемы и чертежи, результаты экспертиз, обследований, лабораторных и иных испытаний выполненных работ, проведенных в процессе строительного контроля)

5. Даты: начала работ: «15» апреля 2024 г.
окончания работ: «03» июля 2024 г.

6. Работы выполнены в соответствии: 131-23-ГП2 «Ж/д пути от испытательного центра до обкаточной линии с удлинением трансбордера, расположенные по адресу: Московская область, г. о. Мытищи, ул. Колонцова, 4». Генеральный план.
(наименования и структурные единицы технических регламентов, иных нормативных правовых актов, разделы проектной и/или рабочей документации)

7. Разрешается производство последующих работ

Устройство переездов
(наименование работ, конструкций, участков сетей инженерно-технического обеспечения)

Дополнительные сведения: отсутствуют

Акт составлен в 5 (пяти) экземплярах.

Приложения:

Документы перечисленные в п.3 и п.4 настоящего акта

Представитель застройщика (технического заказчика, эксплуатирующей организации или регионального оператора) по вопросам строительного контроля

Дураев В. Ю.
(фамилия, инициалы, подпись)

Представитель лица, осуществляющего строительство

Шевчук К. А.
(фамилия, инициалы, подпись)

Представитель лица, осуществляющего строительство, по вопросам строительного контроля (специалист по организации строительства)

Кесслер Ю.Ф.
(фамилия, инициалы, подпись)

Представитель лица, осуществляющего подготовку проектной документации

Липатов В. Е.
(фамилия, инициалы, подпись)


Представитель лица, выполнившего работы, подлежащие освидетельствованию

Шинкарев М.В.
Юрченко В. И.
(фамилия, инициалы, подпись)

Представители иных лиц

(фамилия, инициалы, подпись)

1. Устройство асфальтобетона крупнозернистого:
Площадь участка $S_{асф4}=S_{асф4}=1812,81\text{ м}^2$
Толщина слоя асфальтобетона крупнозернистого $h_{ак}=0,07\text{ м}$
Количество колодцев $n=10$ шт, диаметр $d=1,00\text{ м}$
Площадь сечения всех колодцев $S_k=n\cdot(\pi\cdot d^2)/4=10\cdot(3,14\cdot 1,00^2)/4=7,85\text{ м}^2$
Объем асфальтобетона крупнозернистого: $V_{ак}=(S_{асф}-S_k)\cdot h_{ак}=(1812,81-7,85)\cdot 0,07=126,35\text{ м}^3$

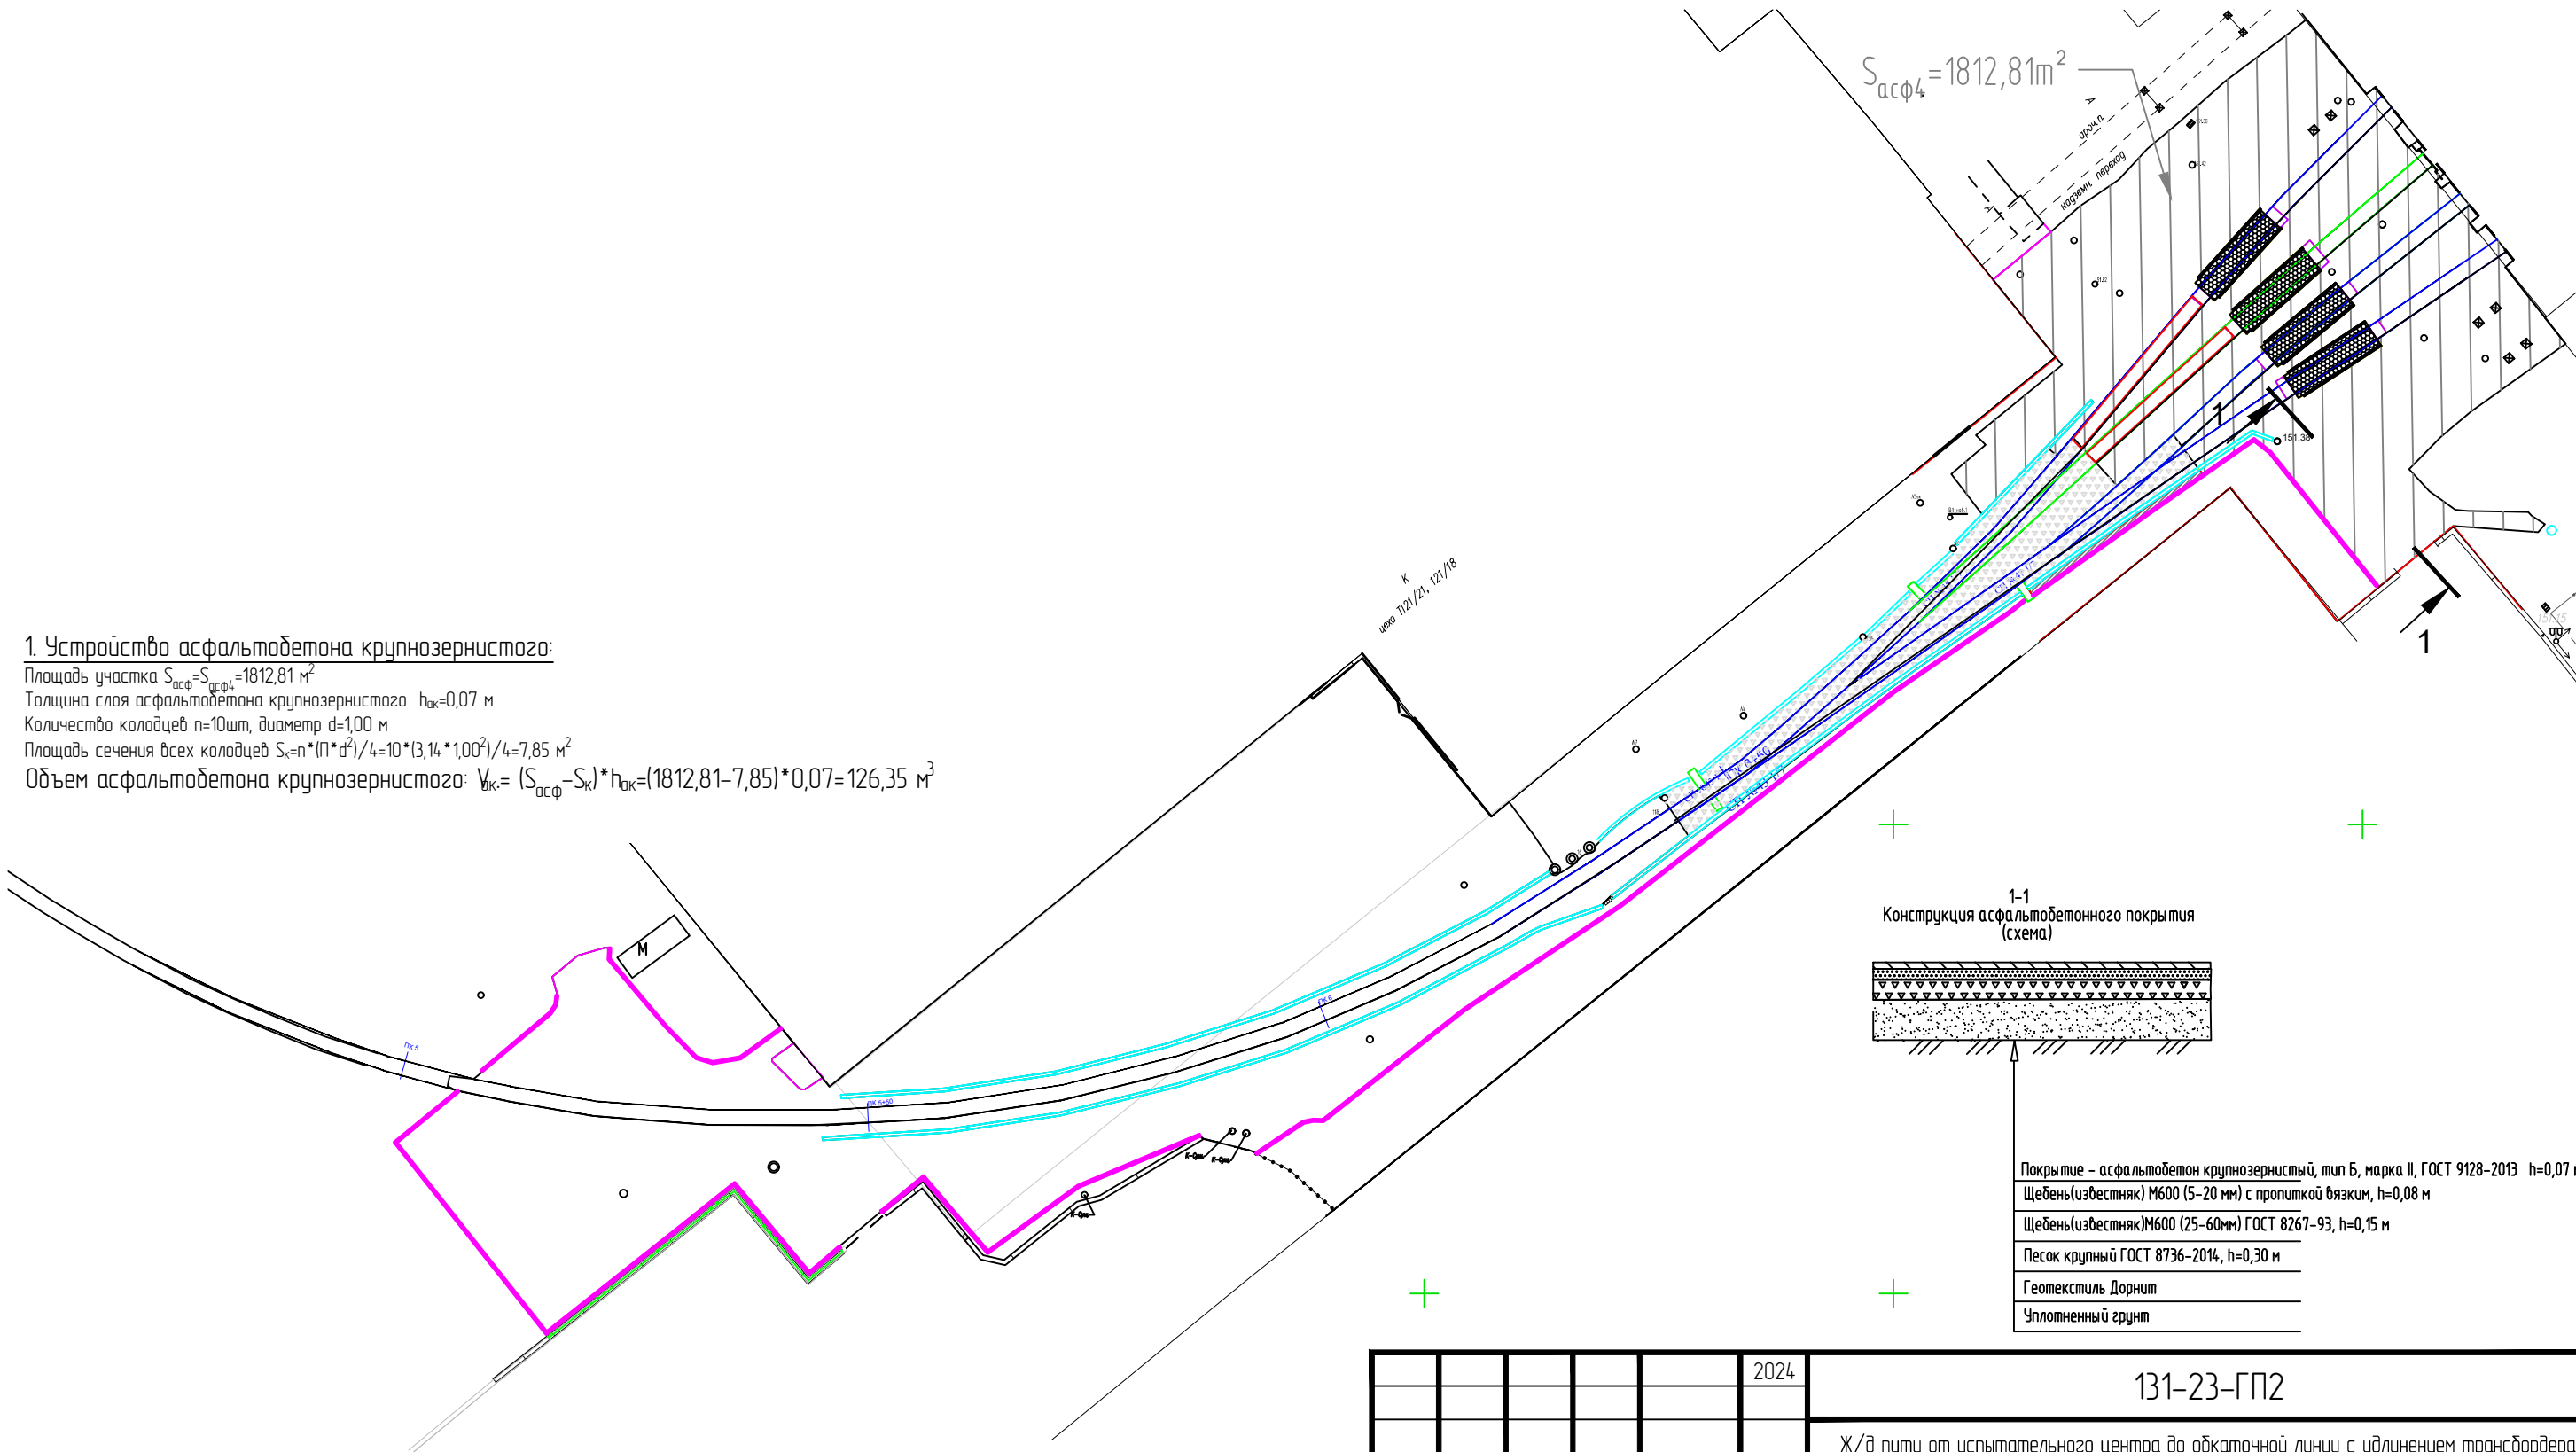

1-1
Конструкция асфальтобетонного покрытия
(схема)




Покрывте – асфальтобетон крупнозернистый, тип Б, марка II, ГОСТ 9128-2013 $h=0,07\text{ м}$
Щебень(известняк) М600 (5-20 мм) с пропиткой вяжким, $h=0,08\text{ м}$
Щебень(известняк)М600 (25-60мм) ГОСТ 8267-93, $h=0,15\text{ м}$
Песок крупный ГОСТ 8736-2014, $h=0,30\text{ м}$
Геотекстиль Дорнит
Уплотненный грунт

Условные обозначения:



- асфальтобетон

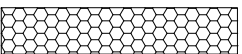

- резинокордовые покрытия



- щебень



- бортовой камень



- водоотводные лотки

					2024
Изм.	Кол.уч.	Лист	№ док.	Подпись	Дата
Рук.проекта	Шевчук К.А.				03.07
Ген.директор	Кесслер Ю.Ф.				03.07
Ст.прораб	Шинкарев М.В.				03.07
Глинженер	Юрченко В.И.				03.07

131-23-ГП2

Ж/д пути от испытательного центра до обкаточной линии с удлинением трансбардера, расположенный по адресу: Московская область, г.о. Мытищи, ул. Колонцова, 4.


Генеральный план

Стадия	Лист	Листов
ИД	1	4

Исполнительная схема
Устройство асфальтобетонного покрытия

ООО "КикГЕОСТРОЙ"

Объем асфальтобетона мелкозернистого: $V_{ам} = S_{асфм} \cdot h_{ам} = 1772,16 \cdot 0,05 = 88,61 \text{ м}^3$

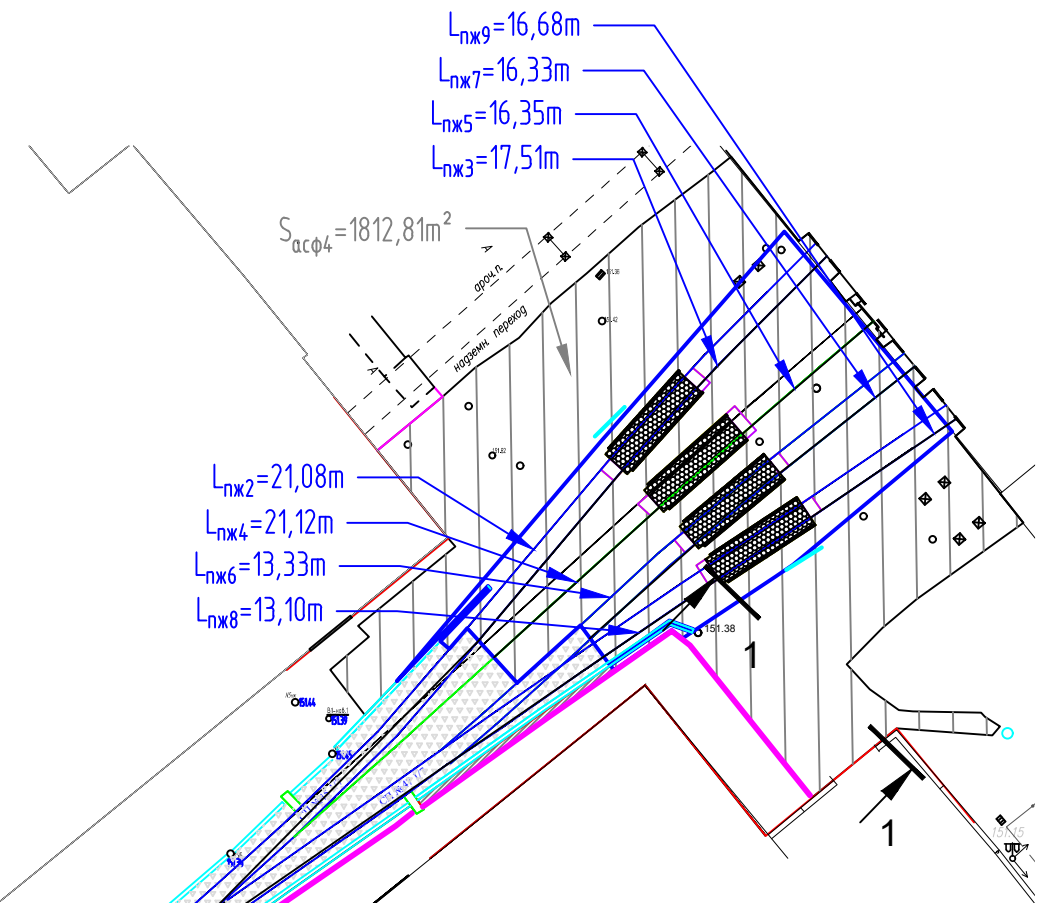

$S_{\text{мсп}} = 0,15 \text{ м}$

Покры тие – асфальтобетон мелкозернистый, тип Б, марка II, ГОСТ 9128-2013	h=0,05 м
Покры тие – асфальтобетон крупнозернистый, тип Б, марка II, ГОСТ 9128-2013	h=0,07 м
Щебень(известняк) М600 (5-20 мм) с пропиткой бязким, h=0,08 м	
Щебень(известняк)М600 (25-60мм) ГОСТ 8267-93, h=0,15 м	
Песок крупный ГОСТ 8736-2014, h=0,30 м	
Геотекстиль Дорнит	
Уплотненный грунт	

– водоотводные лотки

					2024	131-23-ГП2			
Изм.	Кол.уч.	Лист	№докум.	Подпись	Дата	Ж/д пути от испытательного центра до обкаточной линии с удлинением трансбордера, расположенный по адресу: Московская область, г.о. Мытищи, ул. Колонцова, 4.			
Рук.проекта	Шевчук К.А.			03.07	Генеральный план	Стадия	Лист	Листов	
Ген.директор	Кесслер Ю.Ф.			03.07		ИД	2	4	
Ст.прораб	Шинкарев М.В.			03.07	Исполнительная схема Устройство асфальтобетонного покрытия	ООО "КиКГЕОСТРОЙ"			
Г.линейнер	Юрченко В.И.			03.07					

Согласовано

Взам. инв. №

Подп. и дата

ИНВ. № ПОДЛ.

1. Устройство асфальтобетона крупнозернистого:


Площадь участка $S_{асф} = S_{асф1} + S_{асф2} + S_{асф3} + S_{асф4} = 3467,04 + 560,25 + 14,35 = 4041,64 \text{ м}^2$

Толщина слоя асфальтобетона крупнозернистого $h_{ак} = 0,07 \text{ м}$

Количество колодцев $n = 9$ шт, диаметр $d = 1,00 \text{ м}$

Площадь сечения всех колодцев $S_k = n \cdot (\pi \cdot d^2) / 4 = 9 \cdot (3,14 \cdot 1,00^2) / 4 = 7,07 \text{ м}^2$

Объем асфальтобетона крупнозернистого: $V_{ак} = (S_{асф} - S_k) \cdot h_{ак} = (4041,64 - 7,07) \cdot 0,07 = 282,42 \text{ м}^3$

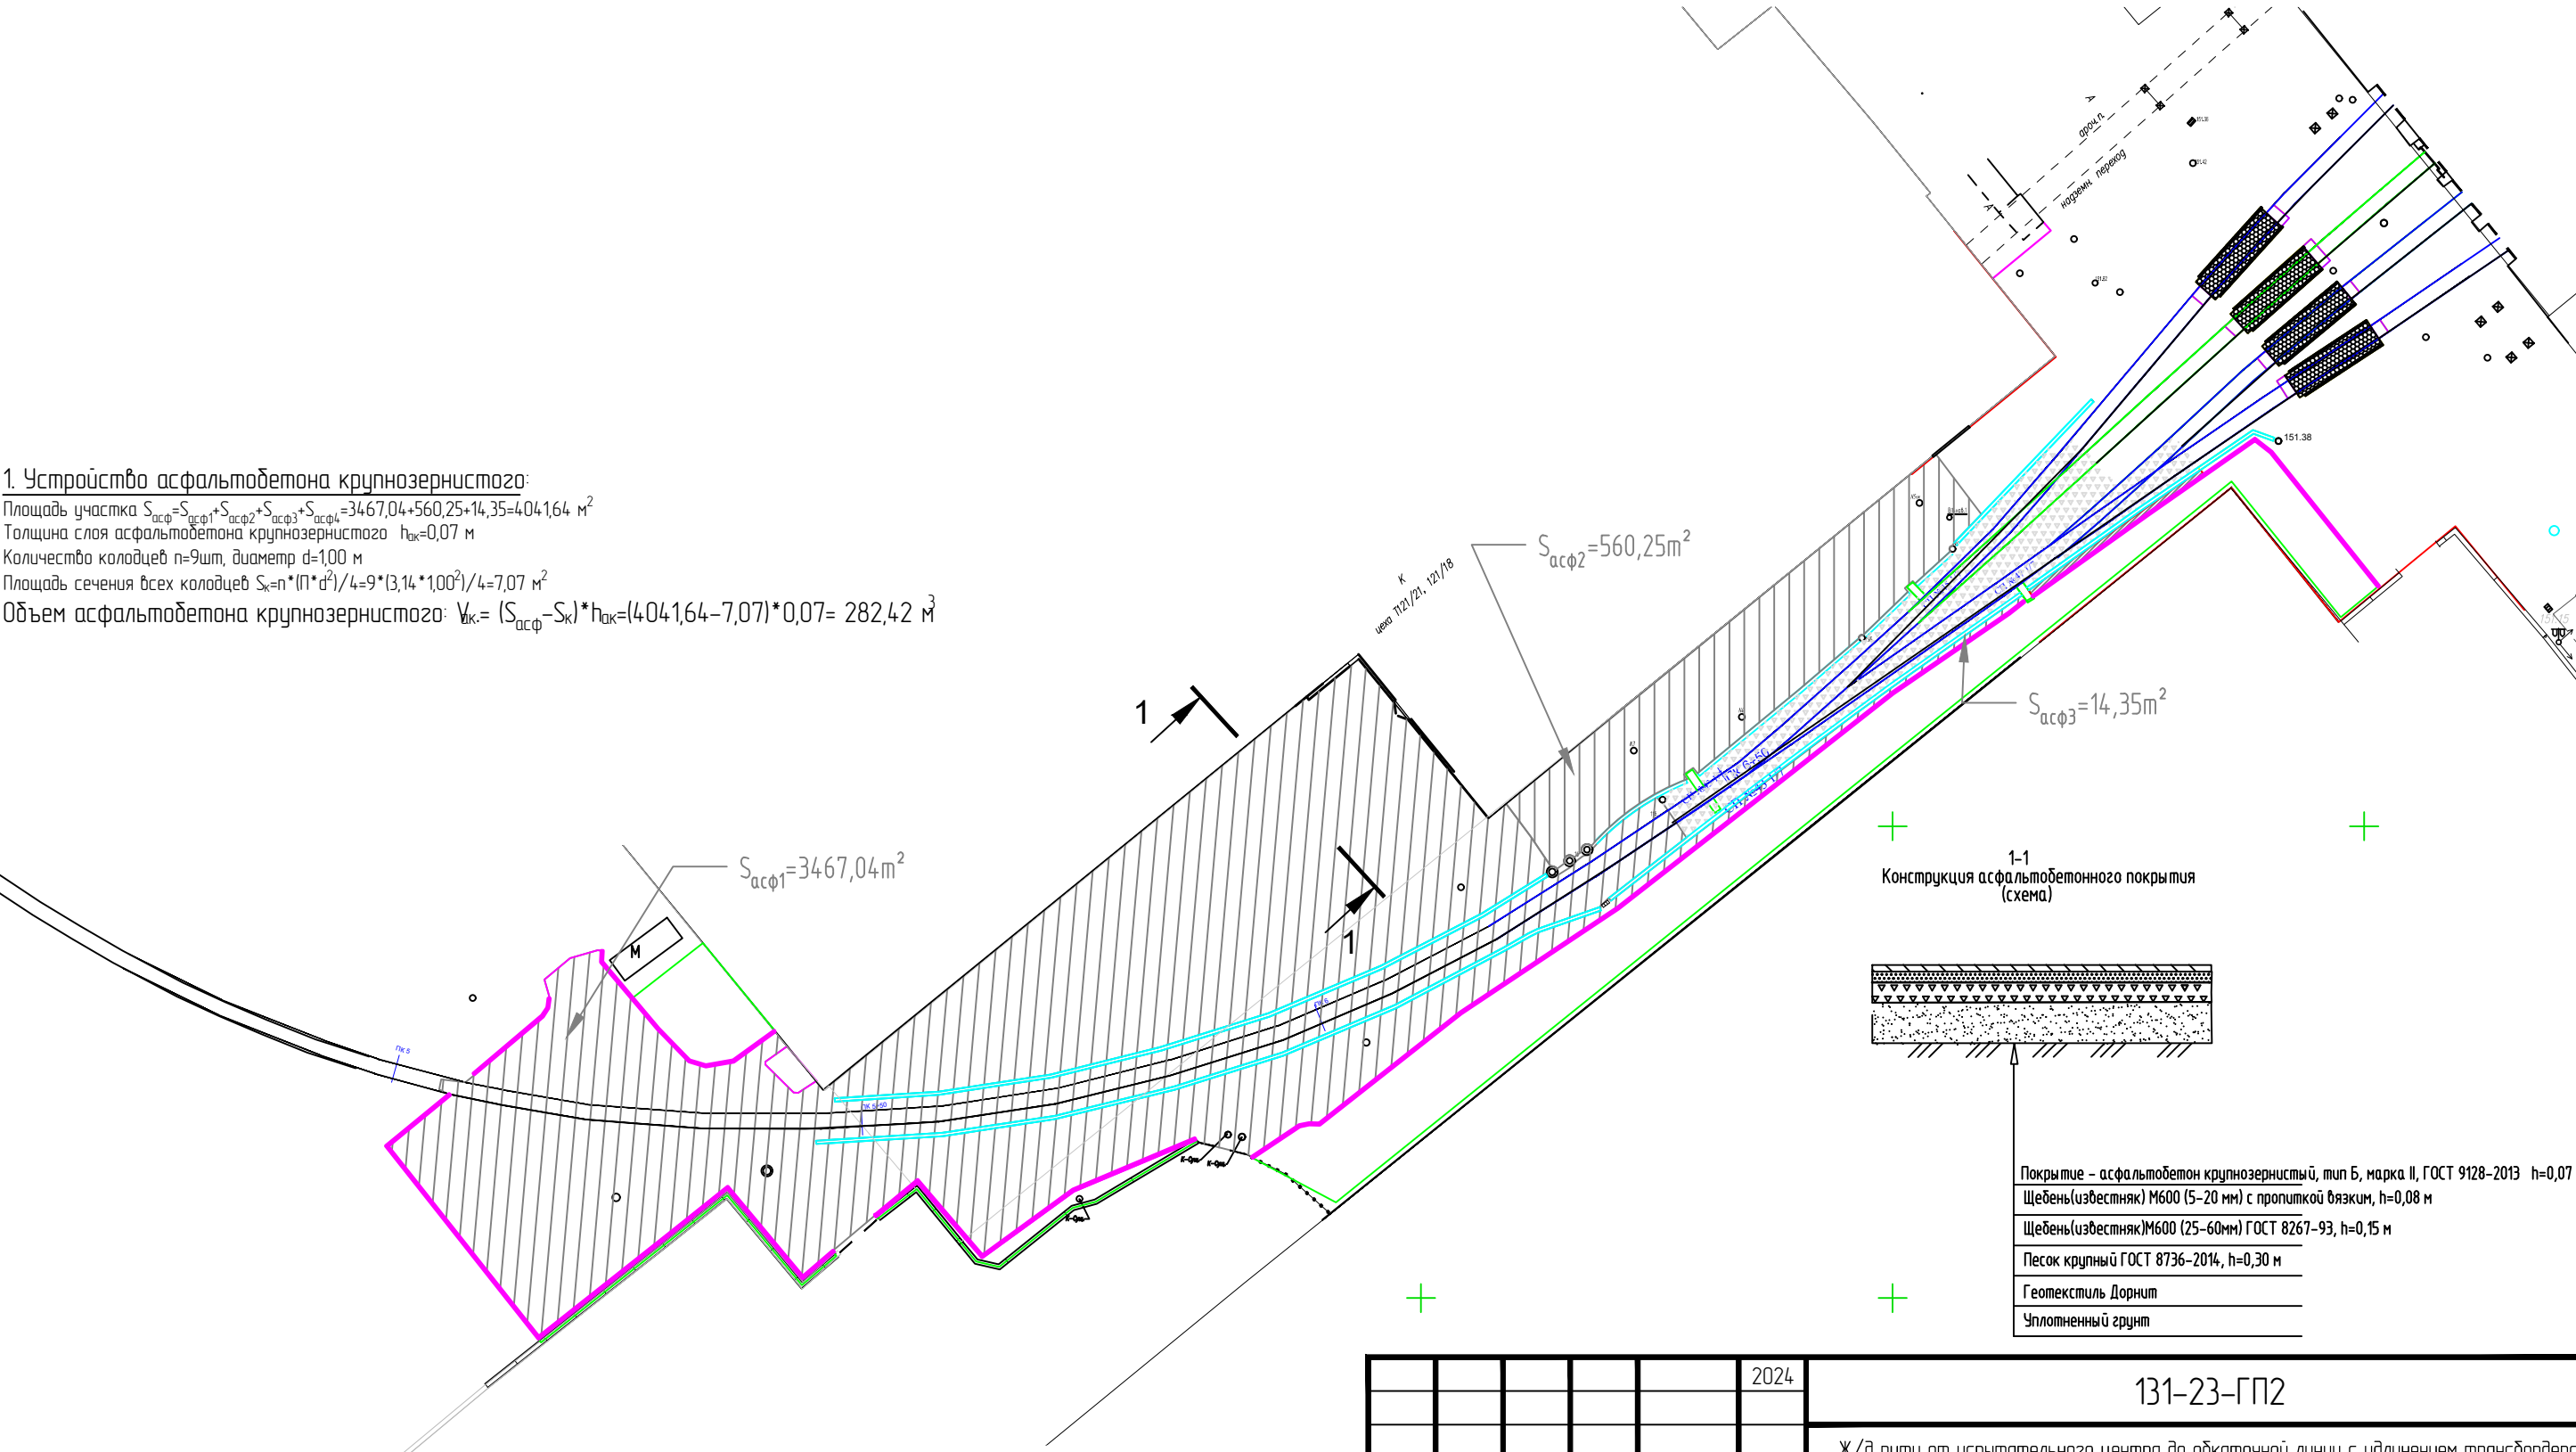

1-1
Конструкция асфальтобетонного покрытия (схема)




Покрывтие - асфальтобетон крупнозернистый, тип Б, марка II, ГОСТ 9128-2013 $h=0,07 \text{ м}$
Щебень(известняк) М600 (5-20 мм) с пропиткой вяжким, $h=0,08 \text{ м}$
Щебень(известняк)М600 (25-60мм) ГОСТ 8267-93, $h=0,15 \text{ м}$
Песок крупный ГОСТ 8736-2014, $h=0,30 \text{ м}$
Геотекстиль Дорнит
Уплотненный грунт

Условные обозначения:



- асфальтобетон

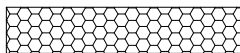

- резинокордовые покрытия



- щебень



- бортовой камень




- водоотводные лотки

					2024
Изм.	Кол.уч.	Лист	№ док.	Подпись	Дата
Рук.проекта	Шевчук К.А.				03.07
Ген.директор	Кесслер Ю.Ф.				03.07
Ст.прораб	Шинкарев М.В.				03.07
Глинженер	Юрченко В.И.				03.07

131-23-ГП2			
Ж/д пути от испытательного центра до обкаточной линии с удлинением трансбардера, расположенный по адресу: Московская область, г.о. Мытищи, ул. Колонцова, 4.			
Генеральный план	Стадия	Лист	Листов
	ИД	3	4
Исполнительная схема Устройство асфальтобетонного покрытия		ООО "КиГЕОСТРОЙ"	

1. Устройство асфальтобетона мелкозернистого:


Площадь участка $S_{асф} = S_{асф1} + S_{асф2} + S_{асф3} = 3467,04 + 560,25 + 14,35 = 4041,64 \text{ м}^2$
Толщина слоя асфальтобетона мелкозернистого $h_{ак} = 0,05 \text{ м}$
Протяженность заасфальтированных путей $L_{пж} = L_{пж1} = 137,49 \text{ м}$
Расстояние от края головки рельса до крепления МС-1,2 $L_{мср} = 0,15 \text{ м}$
Площадь занятая креплениями МС-1,2 и рельсом неподлежащая асфальтированию $S_{мср} = L_{пж} \cdot L_{мср} \cdot 2 = 137,49 \cdot 0,15 \cdot 2 = 41,25 \text{ м}^2$
Площадь участка под асфальтирование $S_{асфм} = S_{асф} - S_{мср} = 4041,64 - 41,25 = 4000,39 \text{ м}^2$
Объем асфальтобетона мелкозернистого: $V_{ам} = S_{асфм} \cdot h_{ам} = 4000,39 \cdot 0,05 = 200,02 \text{ м}^3$

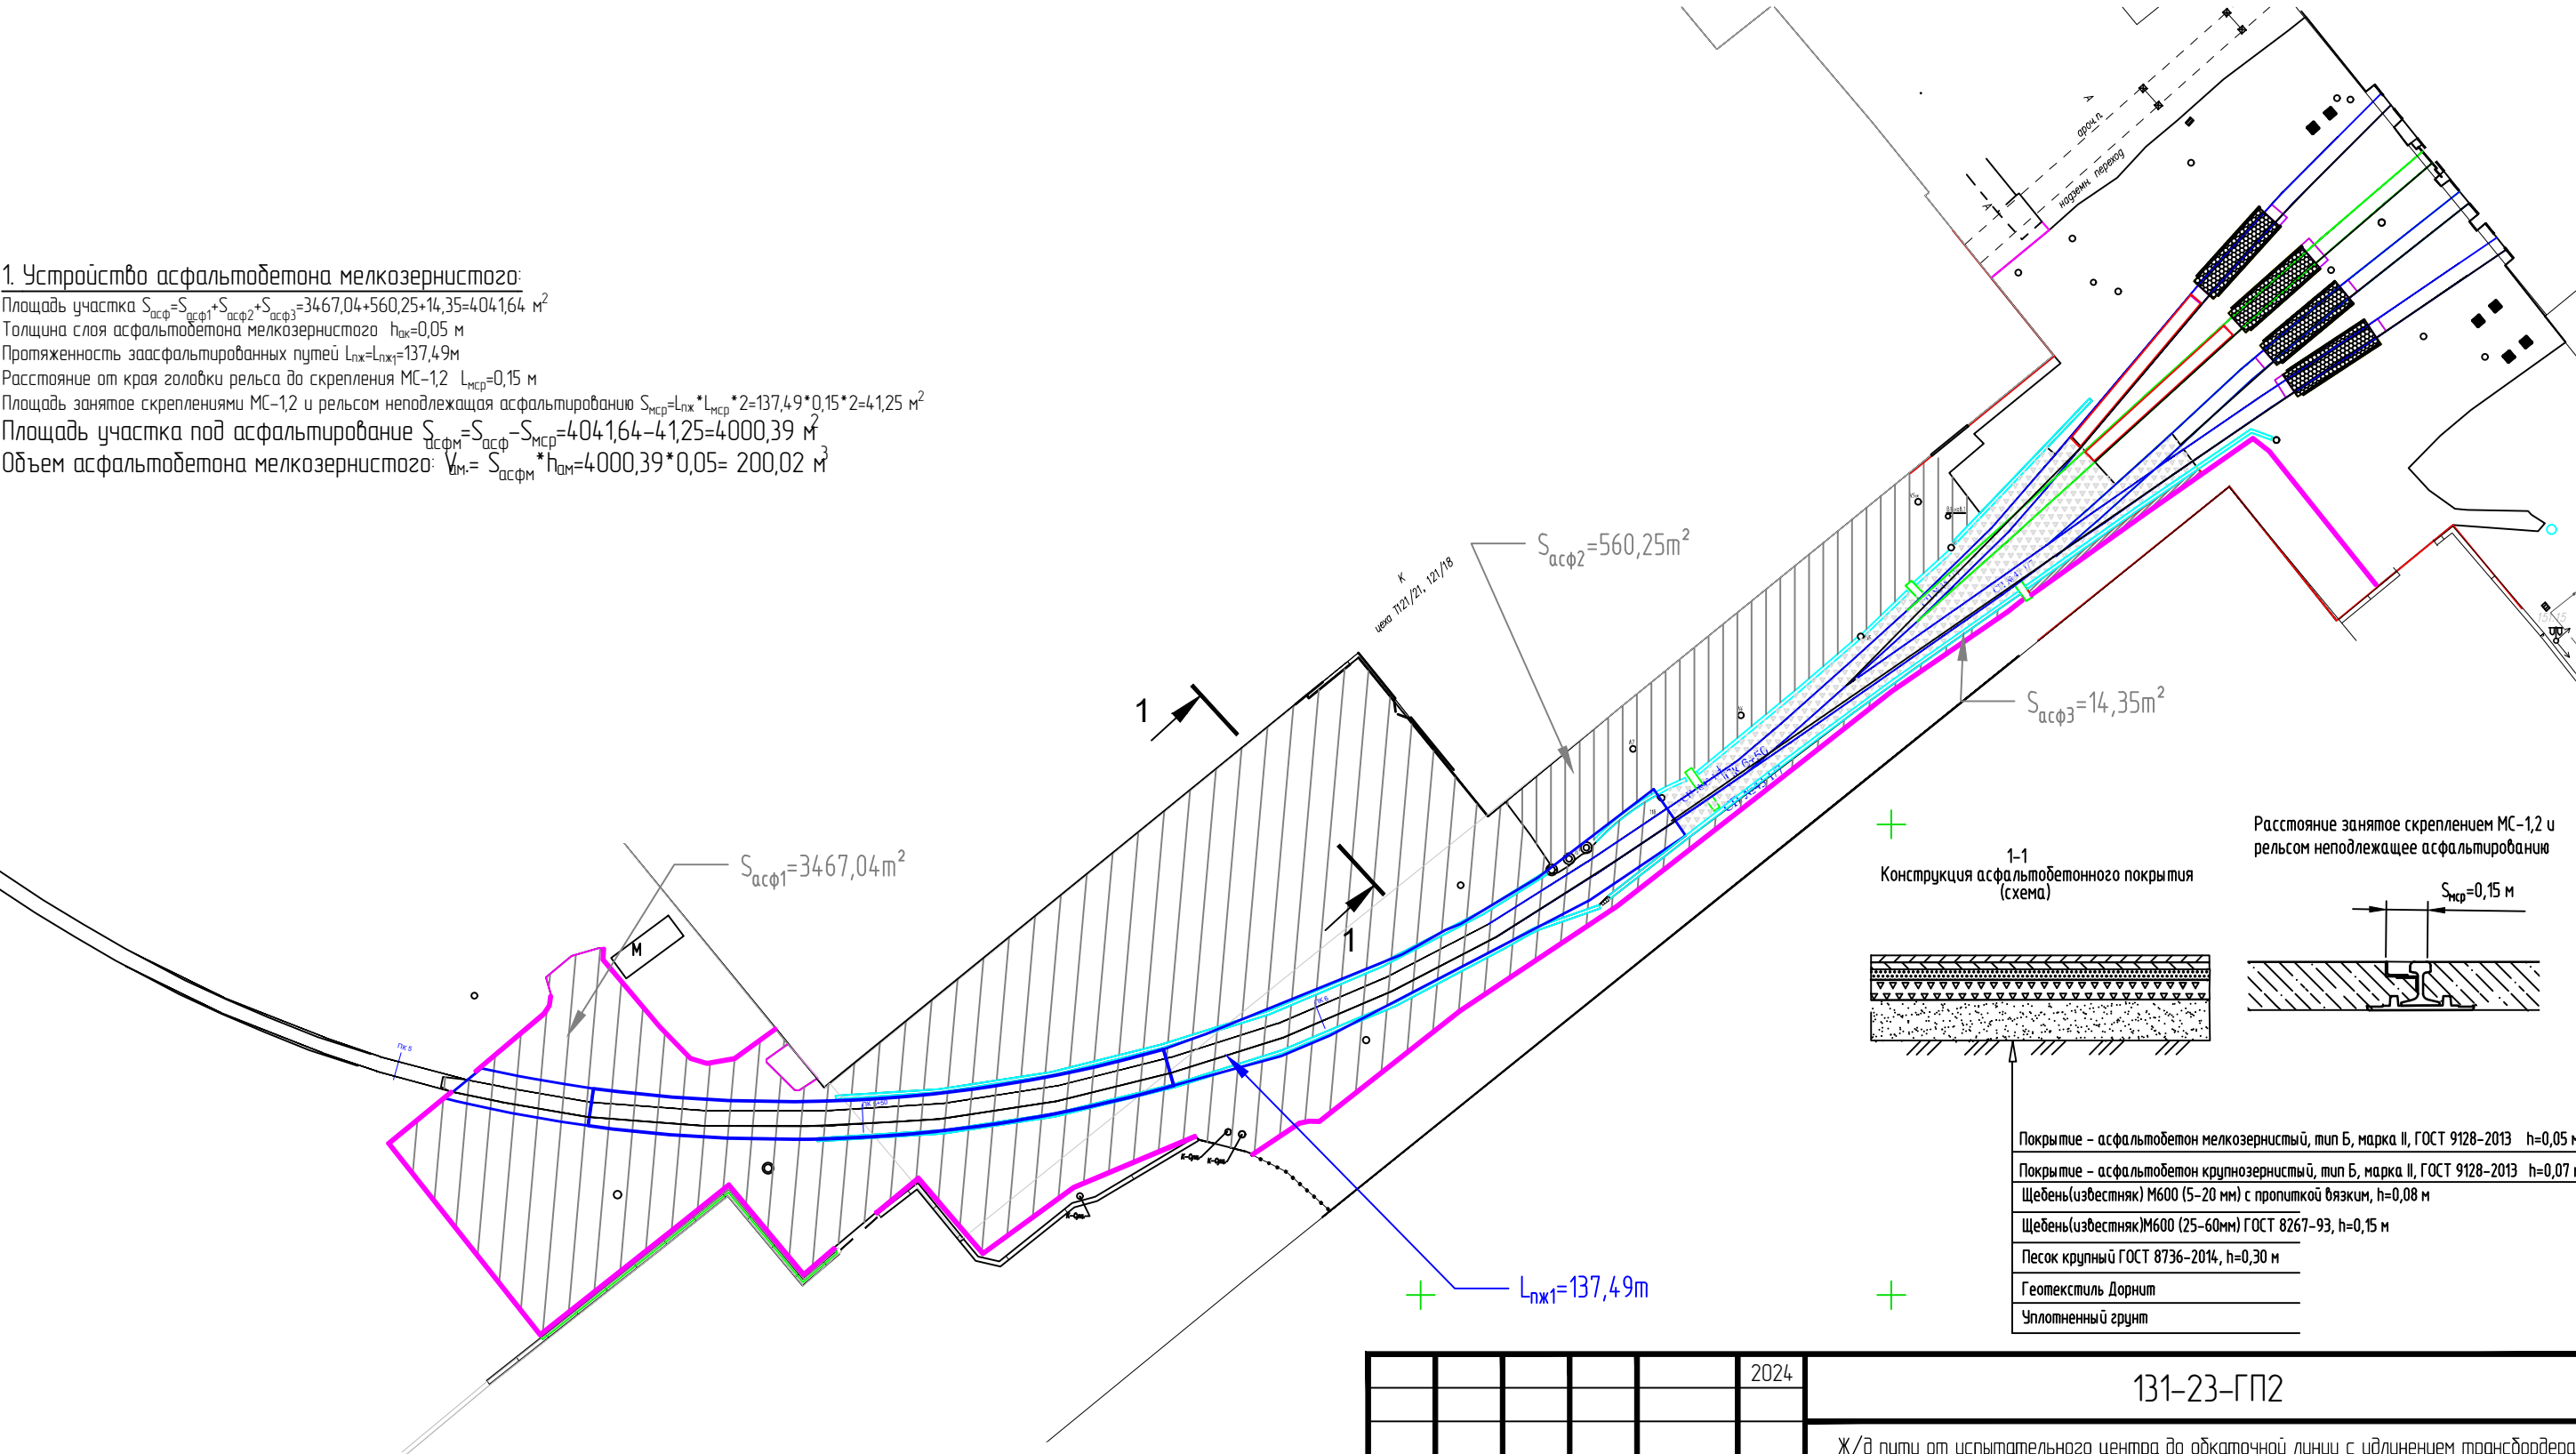


Условные обозначения:



- асфальтобетон

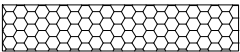

- резинокордовые покрытия

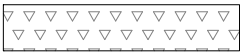

- щебень

- бортовой камень

- площадь занятая путями железнодорожными

- водоотводные лотки

Покрытие - асфальтобетон мелкозернистый, тип Б, марка II, ГОСТ 9128-2013 $h=0,05 \text{ м}$
Покрытие - асфальтобетон крупнозернистый, тип Б, марка II, ГОСТ 9128-2013 $h=0,07 \text{ м}$
Щебень(известняк) М600 (5-20 мм) с пропиткой вязким, $h=0,08 \text{ м}$
Щебень(известняк)М600 (25-60мм) ГОСТ 8267-93, $h=0,15 \text{ м}$
Песок крупный ГОСТ 8736-2014, $h=0,30 \text{ м}$
Геотекстиль Дорнит
Уплотненный грунт

					2024	131-23-ГП2		
						Ж/д пути от испытательного центра до обкаточной линии с удлинением трансбардера, расположенный по адресу: Московская область, г.о. Мытищи, ул. Колонцова, 4.		
Изм.	Кол.уч.	Лист	№ док.	Подпись	Дата	Генеральный план	Стадия	Лист
Рук.проекта		Шевчук К.А.			03.07		ИД	4
Ген.директор		Кесслер Ю.Ф.			03.07			
Ст.прораб		Шинкарев М.В.			03.07			
Гл.инженер		Юрченко В.И.			03.07	Исполнительная схема Устройство асфальтобетонного покрытия	ООО "КикГЕОСТРОЙ"	

АО «Сергиево - Посадское ДРСУ»

**Паспорт-накладная № 15/04 Б II К/З
На асфальтобетонную смесь**

«15» апреля 2024г.

смеситель, № смесителя – КА 160

наименование и адрес потребителя: Выполнение работ по благоустройству территории на Объекте по адресу: Московская область, г.о. Мытищи, ул. Колонцова, д.4

Вид, тип, марка смеси: плотная крупнозернистая асфальтобетонная смесь тип «Б» марка II

Масса смеси: 419,4 тн

Температура смеси при отпуске 150°C

Обозначение настоящего стандарта ГОСТ 9128-2013, ГОСТ 12801-98

Результаты испытаний: плотной крупнозернистой асфальтобетонной смеси тип Б марки II

	ГОСТ 9128-2013	Факт
Водостойкость	не менее 0,85	0,99
Водонасыщение	1,5-4,0	2,47
Пределы прочности при сжатии:		
При 20°C не менее	2,2	3,84
При 50°C не менее	1,0	1,43
Остаточная пористость	2,5-5,0	4,75
Пористость минеральной части % не более	от 14 до 19	17,24


Средняя плотность (объемная масса) г/см³

2,42

Температура смеси при поступлении на объект

148°C

Начальник лаборатории

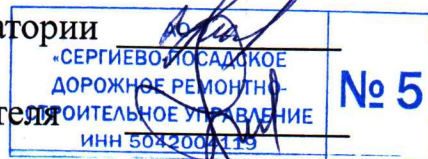

/Косаренкова Е.А./

Подпись потребителя



ООО «АБЗ – МЫТИЩИ»

141006, М.О., г. Мытищи, Волковское шоссе, вл.6А, стр.1

Тел.: (495) 583-89-13; факс: (495) 586-62-33

ПАСПОРТ № 479

**Крупнозернистая смесь для плотного асфальтобетона тип Б марка II
для нижнего слоя покрытия**

Наименование потребителя: ООО «ЭлектроЭнергетика»

Адрес объекта: М.о., г. Мытищи, ул. Колонцова, д.4

Дата изготовления: 30 мая 2024г.

Количество смеси: 178,62 тн. (сто семьдесят восемь тонн, 620 кг.)


Температура отгружаемой смеси: 152 - 155⁰

Физико-механические показатели свойств

Наименование показателей	Показатели свойств	Требования ГОСТ 9128-2013
Водонасыщение, %	3,2	1,5 – 4,0
Предел прочности при сжатии, Мпа: при температуре 20°C - 50°C - 0°C	3,8 1,6 8,2	не менее 2,2 не менее 1,0 не более 12,0
Водостойкость	0,95	не менее 0,85
Водостойкость при длительном водонасыщении	0,86	не менее 0,75
Остаточная пористость, %	3,6	2,5 - 5,0
Пористость минеральной части, %	15,6	от 14 до 19
Удельная эффективная активность естественных радионуклидов (Аэфф), Бк/кг	< 157	До 740,0

СЕРТИФИКАТ СООТВЕТСТВИЯ № RU.MCC.186.366.37071
(с 16.05.2024 г. по 16.05.2026 г.)

Начальник лаборатории

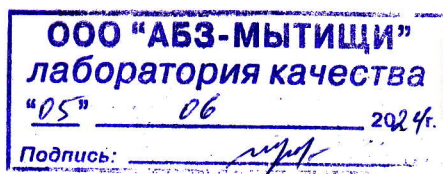

Е.А.Игнатьева



ООО «АБЗ – МЫТИЩИ»

141006, М.О., г. Мытищи, Волковское шоссе, вл.6А, стр.1

Тел.: (495) 583-89-13; факс: (495) 586-62-33

ПАСПОРТ № 485

**Крупнозернистая смесь для плотного асфальтобетона тип Б марка II
для нижнего слоя покрытия**

Наименование потребителя: ООО «ЭлектроЭнергетика»

Адрес объекта: М.о., г. Мытищи, ул. Колонцова, д.4

Дата изготовления: 31 мая 2024г.

Количество смеси: 70,74 тн. (семьдесят тонн, 740 кг.)


Температура отгружаемой смеси: 152 - 155⁰

Физико-механические показатели свойств

Наименование показателей	Показатели свойств	Требования ГОСТ 9128-2013
Водонасыщение, %	2,6	1,5 – 4,0
Предел прочности при сжатии, Мпа: при температуре 20°C - 50°C - 0°C	3,6 1,4 9,2	не менее 2,2 не менее 1,0 не более 12,0
Водостойкость	0,92	не менее 0,85
Водостойкость при длительном водонасыщении	0,86	не менее 0,75
Остаточная пористость, %	3,6	2,5 - 5,0
Пористость минеральной части, %	15,6	от 14 до 19
Удельная эффективная активность естественных радионуклидов (Аэфф), Бк/кг	< 157	До 740,0

СЕРТИФИКАТ СООТВЕТСТВИЯ № RU.MCC.186.366.37071
(с 16.05.2024 г. по 16.05.2026 г.)

Начальник лаборатории

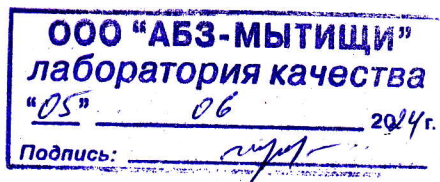

Е.А.Игнатьева



ООО «АБЗ – МЫТИЩИ»
141006, М.О., г. Мытищи, Волковское шоссе, вл.6А, стр.1
Тел.: (495) 583-89-13; факс: (495) 586-62-33

П А С П О Р Т № 491

**Крупнозернистая смесь для плотного асфальтобетона тип Б марка П
для нижнего слоя покрытия**


Наименование потребителя: ООО «ЭлектроЭнергетика»
Адрес объекта: М.о., г. Мытищи, ул. Колонцова, д.4
Дата изготовления: 01 июня 2024г.
Количество смеси: 121,66 тн. (сто двадцать одна тонна, 660 кг.)
Температура отгружаемой смеси: 152 - 155⁰

Физико-механические показатели свойств

Наименование показателей	Показатели свойств	Требования ГОСТ 9128-2013
Водонасыщение, %	3,2	1,5 – 4,0
Предел прочности при сжатии, Мпа: при температуре 20°C - 50°C - 0°C	3,7 1,3 9,1	не менее 2,2 не менее 1,0 не более 12,0
Водостойкость	1,0	не менее 0,85
Водостойкость при длительном водонасыщении	0,86	не менее 0,75
Остаточная пористость, %	3,6	2,5 - 5,0
Пористость минеральной части, %	15,6	от 14 до 19
Удельная эффективная активность естественных радионуклидов (Аэфф), Бк/кг	< 157	До 740,0

СЕРТИФИКАТ СООТВЕТСТВИЯ № RU.MCC.186.366.37071
(с 16.05.2024 г. по 16.05.2026 г.)

Начальник лаборатории

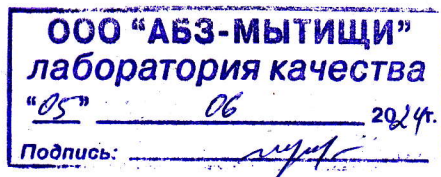

Е.А.Игнатьева



ООО «АБЗ – МЫТИЩИ»

141006, М.О., г. Мытищи, Волковское шоссе, вл.6А, стр.1

Тел.:(495) 583-89-13; факс: (495) 586-62-33

ПАСПОРТ № 498

**Крупнозернистая смесь для плотного асфальтобетона тип Б марка П
для нижнего слоя покрытия**

Наименование потребителя: ООО «ЭлектроЭнергетика»

Адрес объекта: М.о., г. Мытищи, ул. Колонцова, д.4

Дата изготовления: 02 июня 2024г.

Количество смеси: 121,88 тн. (сто двадцать одна тонна, 880 кг.)

Температура отгружаемой смеси: 152 - 155⁰


Физико-механические показатели свойств

Наименование показателей	Показатели свойств	Требования ГОСТ 9128-2013
Водонасыщение, %	2,0	1,5 – 4,0
Предел прочности при сжатии, Мпа: при температуре 20°C - 50°C - 0°C	4,1 1,5 9,9	не менее 2,2 не менее 1,0 не более 12,0
Водостойкость	0,93	не менее 0,85
Водостойкость при длительном водонасыщении	0,86	не менее 0,75
Остаточная пористость, %	3,6	2,5 - 5,0
Пористость минеральной части, %	15,6	от 14 до 19
Удельная эффективная активность естественных радионуклидов (Аэфф), Бк/кг	< 157	До 740,0

СЕРТИФИКАТ СООТВЕТСТВИЯ № RU.MCC.186.366.37071

(с 16.05.2024 г. по 16.05.2026 г.)

Начальник лаборатории

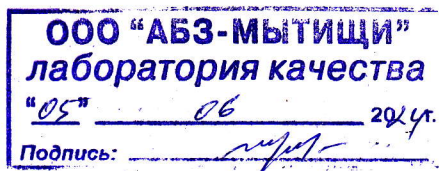

Е.А.Игнатьева



ООО «АБЗ – МЫТИЩИ»

141006, М.О., г. Мытищи, Волковское шоссе, вл.6А, стр.1

Тел.: (495) 583-89-13; факс: (495) 586-62-33

ПАСПОРТ № 582

**Крупнозернистая смесь для плотного асфальтобетона тип Б марка П
для нижнего слоя покрытия**

Наименование потребителя: ООО «ЭлектроЭнергетика»

Адрес объекта: М.О.г.Мытищи, ул. Колонцова, д.4

Дата изготовления: 15 июня 2024г.

Количество смеси: 275,36 тн. (двести семьдесят пять тонн, 360 кг.)


Температура отгружаемой смеси: 152 - 155⁰

Физико-механические показатели свойств

Наименование показателей	Показатели свойств	Требования ГОСТ 9128-2013
Водонасыщение, %	1,9	1,5 – 4,0
Предел прочности при сжатии, Мпа: при температуре 20°C - 50°C - 0°C	3,1 1,5 8,7	не менее 2,2 не менее 1,0 не более 12,0
Водостойкость	1,03	не менее 0,85
Водостойкость при длительном водонасыщении	0,86	не менее 0,75
Остаточная пористость, %	3,6	2,5 - 5,0
Пористость минеральной части, %	15,6	от 14 до 19
Удельная эффективная активность естественных радионуклидов (Аэфф), Бк/кг	< 157	До 740,0

СЕРТИФИКАТ СООТВЕТСТВИЯ № RU.MCC.186.366.37071
(с 16.05.2024 г. по 16.05.2026 г.)

И.о. начальника лаборатории

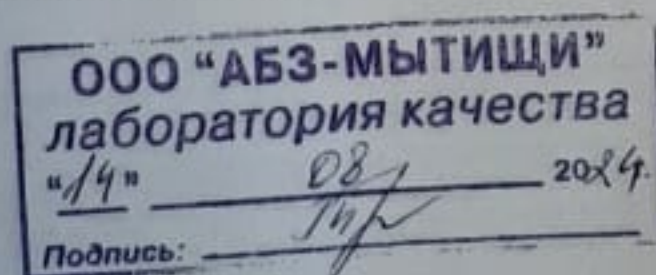

Киян Т.В.



ООО «АБЗ – МЫТИЩИ»

141006, М.О., г. Мытищи, Волковское шоссе, вл.6А, стр.1
Тел.: (495) 583-89-13; факс: (495) 586-62-33

ПАСПОРТ № 589

**Крупнозернистая смесь для плотного асфальтобетона тип Б марка II
для нижнего слоя покрытия**


Наименование потребителя: ООО «ЭлектроЭнергетика»
Адрес объекта: М.О.г.Мытищи, ул. Колонцова, д.4
Дата изготовления: 16 июня 2024г.
Количество смеси: 248,70 тн. (двести сорок восемь тонн, 700 кг.)
Температура отгружаемой смеси: 152 - 155⁰

Физико-механические показатели свойств

Наименование показателей	Показатели свойств	Требования ГОСТ 9128-2013
Водонасыщение, %	2,0	1,5 – 4,0
Предел прочности при сжатии, Мпа: при температуре 20°C - 50°C - 0°C	3,0 1,5 8,0	не менее 2,2 не менее 1,0 не более 12,0
Водостойкость	0,94	не менее 0,85
Водостойкость при длительном водонасыщении	0,86	не менее 0,75
Остаточная пористость, %	3,6	2,5 - 5,0
Пористость минеральной части, %	15,6	от 14 до 19
Удельная эффективная активность естественных радионуклидов (Аэфф), Бк/кг	< 157	До 740,0

СЕРТИФИКАТ СООТВЕТСТВИЯ № RU.MCC.186.366.37071
(с 16.05.2024 г. по 16.05.2026 г.)

И.о. начальника лаборатории

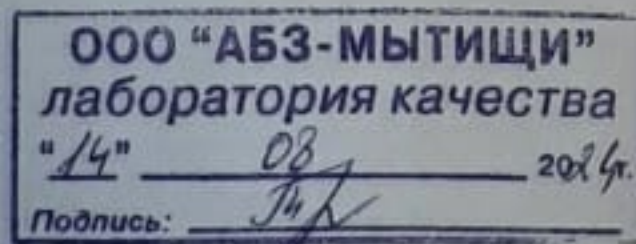

Киян Т.В.



ООО «АБЗ – МЫТИЩИ»

141006, М.О., г. Мытищи, Волковское шоссе, вл.6А, стр.1

Тел.: (495) 583-89-13; факс: (495) 586-62-33

ПАСПОРТ № 595

*Крупнозернистая смесь для плотного асфальтобетона тип Б марка П
для нижнего слоя покрытия*

Наименование потребителя: ООО «ЭлектроЭнергетика»

Адрес объекта: М.О.г.Мытищи, ул.Колонцова, д.4

Дата изготовления: 17 июня 2024г.

Количество смеси: 35,76 тн. (тридцать пять тонн, 760 кг.)

Температура отгружаемой смеси: 152 - 155⁰

Физико-механические показатели свойств

Наименование показателей	Показатели свойств	Требования ГОСТ 9128-2013
Водонасыщение, %	2,1	1,5 – 4,0
Предел прочности при сжатии, Мпа: при температуре 20°C - 50°C - 0°C	3,1 1,2 7,9	не менее 2,2 не менее 1,0 не более 12,0
Водостойкость	1,0	не менее 0,85
Водостойкость при длительном водонасыщении	0,86	не менее 0,75
Остаточная пористость, %	3,6	2,5 - 5,0
Пористость минеральной части, %	15,6	от 14 до 19
Удельная эффективная активность естественных радионуклидов (Аэфф), Бк/кг	< 157	До 740,0

СЕРТИФИКАТ СООТВЕТСТВИЯ № RU.MCC.186.366.37071
(с 16.05.2024 г. по 16.05.2026 г.)

И.о. начальника лаборатории



Киян Т.В.



ООО «АБЗ – МЫТИЩИ»

141006, М.О., г. Мытищи, Волковское шоссе, вл.6А, стр.1
Тел.: (495) 583-89-13; факс: (495) 586-62-33

ПАСПОРТ № 610

**Крупнозернистая смесь для плотного асфальтобетона тип Б марка П
для нижнего слоя покрытия**


Наименование потребителя: ООО «ЭлектроЭнергетика»
Адрес объекта: М.О.г.Мытищи, ул. Колонцова, д.4
Дата изготовления: 19 июня 2024г.
Количество смеси: 107,72 тн. (сто семь тонн, 720 кг.)
Температура отгружаемой смеси: 152 - 155⁰

Физико-механические показатели свойств

Наименование показателей	Показатели свойств	Требования ГОСТ 9128-2013
Водонасыщение, %	2,0	1,5 – 4,0
Предел прочности при сжатии, Мпа: при температуре 20°C - 50°C - 0°C	3,5 1,3 8,4	не менее 2,2 не менее 1,0 не более 12,0
Водостойкость	1,0	не менее 0,85
Водостойкость при длительном водонасыщении	0,86	не менее 0,75
Остаточная пористость, %	3,6	2,5 - 5,0
Пористость минеральной части, %	15,6	от 14 до 19
Удельная эффективная активность естественных радионуклидов (Аэфф), Бк/кг	< 157	До 740,0

СЕРТИФИКАТ СООТВЕТСТВИЯ № RU.MCC.186.366.37071
(с 16.05.2024 г. по 16.05.2026 г.)

И.о. начальника лаборатории

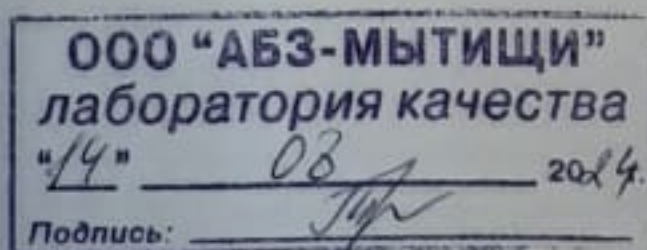

Киян Т.В.



Московская система добровольной сертификации в строительстве

СИСТЕМА «МОССТРОЙСЕРТИФИКАЦИЯ»

Per. № РОСС RU.32696.04МССО в Реестре зарегистрированных систем добровольной сертификации Росстандарта.



Уполномочена Межотраслевой комиссией по развитию систем оценки качества продукции, работ и услуг МКПП(р) в рамках отраслевого трехстороннего Соглашения г. Москвы от 28.12.2021 № 82 в качестве базовой организации на выполнение работ по оценке соответствия в строительном комплексе г. Москвы (Свидетельство № МКПП (р) RU.001)

Орган по сертификации «МСС-МАДИ», RU.MCC.O.244

125319, г. Москва, Ленинградский проспект, д.64, тел. 8 (499) 155-07-65

СЕРТИФИКАТ СООТВЕТСТВИЯ

№ RU.MCC.244.453.38171

Срок действия с 16 мая 2024 г. по 16 мая 2026 г.

ПРОДУКЦИЯ (Серийный выпуск)

Смесь асфальтобетонная горячая крупнозернистая тип Б марка П для плотного асфальтобетона

Код ОКПД2: 23.99.13.111

СООТВЕТСТВУЕТ ТРЕБОВАНИЯМ ГОСТ 9128-2013 «Смеси асфальтобетонные, полимераасфальтобетонные, асфальтобетон, полимерасфальтобетон для автомобильных дорог и аэродромов. Технические условия».

ИЗГОТОВИТЕЛЬ: ООО «АБЗ-МЫТИЩИ»

141006, Московская область, г. Мытищи, Волковское шоссе, владение 6А, строение 1, тел: +7 (495) 586-84-33

ВЛАДЕЛЕЦ СЕРТИФИКАТА: ООО «АБЗ-МЫТИЩИ», ИНН 5029189936

141006, Московская область, г. Мытищи, Волковское шоссе, владение 6А, строение 1, тел.: +7 (495) 583-89-13 e-mail: lababz@mail.ru

Основания для выдачи:

- протокол сертификационных испытаний от 02.05.2024 г. № 17, проведенных ИЦ «МСС-МАДИ» (свидетельство № RU.MCC.L.133);
- отчет по результатам анализа состояния производства продукции от 16.04.2024 г. № 12-2;
- решение о выдаче сертификата соответствия от 02.05.2024 г. № 12-2

Дополнительная информация:

- действие сертификата соответствия не имеет территориальных ограничений;
- статус действия сертификата соответствия следует проверять по Реестру сертификатов Системы «Мосстройсертификация»;

предоставляет право на применение Знака соответствия Системы «Мосстройсертификация»



Руководитель
Органа по сертификации

Эксперт

Ю.Э. Васильев

Ю.Э. Васильев

ОТМЕТКИ О ПОДТВЕРЖДЕНИИ ДЕЙСТВИЯ СЕРТИФИКАТА СООТВЕТСТВИЯ:

Планируемая дата:

до 05.10.2024 г.

до 05.04.2025 г.

до 05.09.2025 г.

Зарегистрировано:

Подпись руководителя:

М.П.

М.П.

М.П.

Сертификат соответствия без отметки о подтверждении действительности

АО «Сергиево – Посадское ДРСУ»

Паспорт-накладная № 15/04Б
На асфальтобетонную смесь

«15» апреля 2024г.

смеситель, № смесителя – КА 160

наименование и адрес потребителя: Выполнение работ по благоустройству территории на Объекте по адресу: Московская область, г.о. Мытищи, ул. Колонцова, д.4

Масса смеси: 193,3 тн

Температура смеси при отпуске 150°C

Обозначение настоящего стандарта ГОСТ 9128-2013, ГОСТ 12801-98
Результаты испытаний плотной мелкозернистой асфальтобетонной смеси тип Б марка 2

	Требования ГОСТ 9128-2013	Фактические
Водостойкость	не менее 0,85	1,06
Водонасыщение	1,5-4,0	2,43
Пределы прочности при сжатии:		
При 20°C	2,2	3,18
При 50°C	1,0	1,04
Остаточная пористость	2,5-5,0	3,86
Пористость минеральной части % не более	от 14 до 19	17,75

Средняя плотность (объемная масса) г/см³ 2,43


Температура смеси при поступлении на объект 148°C

Начальник лаборатории



/Косаренкова Е.А./

Подпись потребителя

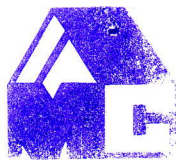

ООО «АБЗ – МЫТИЩИ»
141006, М.О., г.Мытищи, Волковское шоссе, вл. 6А, стр.1
Тел.: (495) 583-89-13; факс: (495) 586-62-33

ПАСПОРТ № 484

**Мелкозернистая смесь для плотного асфальтобетона тип Б марка П
для верхнего слоя покрытия**


Наименование потребителя: ООО «ЭлектроЭнергетик»
Адрес объекта: М.о., г. Мытищи, ул. Колонцова, д.4
Дата изготовления: 31 мая 2024г.
Количество смеси: 71,28 тн. (семьдесят одна тонна, 280 кг.)
Температура отгружаемой смеси: 152 - 155⁰

Физико-механические показатели свойств

Наименование показателей	Показатели свойств	Требования ГОСТ 9128-2013
Водонасыщение, %	3,1	1,5 – 4,0
Предел прочности при сжатии, МПа: при температуре 20°С - 50°С - 0°С	3,0 1,4 8,8	не менее 2,2 не менее 1,0 не более 12,0
Водостойкость	0,93	не менее 0,85
Водостойкость при длительном водонасыщении	0,82	не менее 0,75
Остаточная пористость, %	3,2	2,5 - 5,0
Пористость минеральной части, %	15,9	от 14 до 19
Сдвигоустойчивость по: - коэффициенту внутреннего трения, МПа - сцеплению при сдвиге при 50° С, МПа	0,85 0,40	не менее 0,81 не менее 0,35
Трещиностойкость по пределу прочности на растяжение при расколе при температуре 0° С и скорости деформирования 50 мм/мин, МПа	3,7	3,0-6,5
Удельная эффективная активность естественных радионуклидов (Аэфф), Бк/кг	< 157	До 740,0

СЕРТИФИКАТ СООТВЕТСТВИЯ № RU.MCC.186.366.37070
(с 16.05.2024 г. по 16.05.2026 г.)

Начальник лаборатории

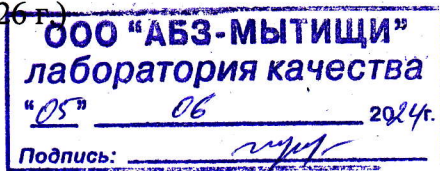

Е.А.Игнатьева



ООО «АБЗ – МЫТИЩИ»

141006, М.О., г.Мытищи, Волковское шоссе, вл. 6А, стр.1

Тел.: (495) 583-89-13; факс: (495) 586-62-33

ПАСПОРТ № 489

Мелкозернистая смесь для плотного асфальтобетона тип Б марка П для верхнего слоя покрытия

Наименование потребителя: ООО «ЭлектроЭнергетик»

Адрес объекта: М.о., г. Мытищи, ул. Колонцова, д.4

Дата изготовления: 01 июня 2024г.

Количество смеси: 35,20 тн. (тридцать пять тонн, 200 кг.)


Температура отгружаемой смеси: 152 - 155⁰

Физико-механические показатели свойств


Наименование показателей	Показатели свойств	Требования ГОСТ 9128-2013
Водонасыщение, %	2,3	1,5 – 4,0
Предел прочности при сжатии, Мпа: при температуре 20°С - 50°С - 0°С	3,5 1,3 8,2	не менее 2,2 не менее 1,0 не более 12,0
Водостойкость	1,0	не менее 0,85
Водостойкость при длительном водонасыщении	0,82	не менее 0,75
Остаточная пористость, %	3,2	2,5 - 5,0
Пористость минеральной части, %	15,9	от 14 до 19
Сдвигоустойчивость по: - коэффициенту внутреннего трения, МПа - сцеплению при сдвиге при 50° С, МПа	0,85 0,40	не менее 0,81 не менее 0,35
Трещиностойкость по пределу прочности на растяжение при расколе при температуре 0° С и скорости деформирования 50 мм/мин, МПа	3,7	3,0-6,5
Удельная эффективная активность естественных радионуклидов (Аэфф), Бк/кг	< 157	До 740,0

СЕРТИФИКАТ СООТВЕТСТВИЯ № RU.MCC.186.366.37070
(с 16.05.2024 г. по 16.05.2026 г.)

Начальник лаборатории

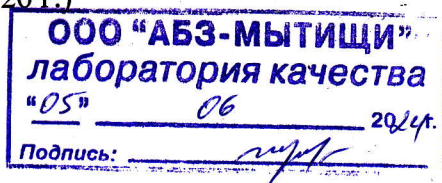

Е.А.Игнатьева

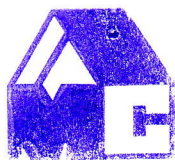

ООО «АБЗ – МЫТИЩИ»

141006, М.О., г.Мытищи, Волковское шоссе, вл. 6А, стр.1

Тел.: (495) 583-89-13; факс: (495) 586-62-33

ПАСПОРТ № 497

**Мелкозернистая смесь для плотного асфальтобетона тип Б марка П
для верхнего слоя покрытия**

Наименование потребителя: ООО «ЭлектроЭнергетик»

Адрес объекта: М.о., г. Мытищи, ул. Колонцова, д.4

Дата изготовления: 02 июня 2024г.

Количество смеси: 298,00 тн. (двести девяносто восемь тонн, 00 кг.)


Температура отгружаемой смеси: 152 - 155⁰

Физико-механические показатели свойств

Наименование показателей	Показатели свойств	Требования ГОСТ 9128-2013
Водонасыщение, %	3,3	1,5 – 4,0
Предел прочности при сжатии, МПа: при температуре 20°С - 50°С - 0°С	3,1 1,2 8,0	не менее 2,2 не менее 1,0 не более 12,0
Водостойкость	1,0	не менее 0,85
Водостойкость при длительном водонасыщении	0,82	не менее 0,75
Остаточная пористость, %	3,2	2,5 - 5,0
Пористость минеральной части, %	15,9	от 14 до 19
Сдвигоустойчивость по: - коэффициенту внутреннего трения, МПа - сцеплению при сдвиге при 50° С, МПа	0,85 0,40	не менее 0,81 не менее 0,35
Трещиностойкость по пределу прочности на растяжение при расколе при температуре 0° С и скорости деформирования 50 мм/мин, МПа	3,7	3,0-6,5
Удельная эффективная активность естественных радионуклидов (Аэфф), Бк/кг	< 157	До 740,0

СЕРТИФИКАТ СООТВЕТСТВИЯ № RU.MCC.186.366.37070
(с 16.05.2024 г. по 16.05.2026 г.)

Начальник лаборатории

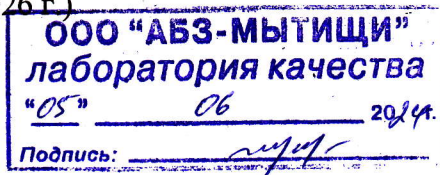

Е.А.Игнатьева



ООО «АБЗ – МЫТИЩИ»

141006, М.О., г.Мытищи, Волковское шоссе, вл. 6А, стр.1
Тел.: (495) 583-89-13; факс: (495) 586-62-33

ПАСПОРТ № 581

*Мелкозернистая смесь для плотного асфальтобетона тип Б марка II
для верхнего слоя покрытия*

Наименование потребителя: ООО «ЭлектроЭнергетика»

Адрес объекта: М.о.,г. Мытищи, ул.Колонцова ,д.4

Дата изготовления: 15 июня 2024г.

Количество смеси: 212,90 тн.(двести двенадцать тонн,90 кг.)


Температура отгружаемой смеси: 152 - 155⁰

Физико-механические показатели свойств

Наименование показателей	Показатели свойств	Требования ГОСТ 9128-2013
Водонасыщение, %	1,8	1,5 – 4,0
Предел прочности при сжатии, МПа: при температуре 20°C - 50°C - 0°C	2,9 1,6 7,2	не менее 2,2 не менее 1,0 не более 12,0
Водостойкость	1,0	не менее 0,85
Водостойкость при длительном водонасыщении	0,82	не менее 0,75
Остаточная пористость, %	3,2	2,5 - 5,0
Пористость минеральной части, %	15,9	от 14 до19
Сдвигоустойчивость по: - коэффициенту внутреннего трения, МПа - сцеплению при сдвиге при 50° С, МПа	0,85 0,40	не менее 0,81 не менее 0,35
Трещиностойкость по пределу прочности на растяжение при расколе при температуре 0° С и скорости деформирования 50 мм/мин, МПа	3,7	3,0-6,5
Удельная эффективная активность естественных радионуклидов (Аэфф),Бк/кг	< 157	До 740,0

СЕРТИФИКАТ СООТВЕТСТВИЯ № RU.MCC.186.366.37070
(с 16.05.2024 г. по 16.05.2026 г.)

И.О.Начальника лаборатории

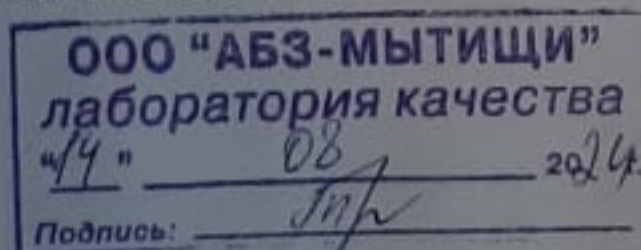

Т.В. Киян



ООО «АБЗ – МЫТИЩИ»

141006, М.О., г.Мытищи, Волковское шоссе, вл. 6А, стр.1

Тел.: (495) 583-89-13; факс: (495) 586-62-33

ПАСПОРТ № 594

**Мелкозернистая смесь для плотного асфальтобетона тип Б марка II
для верхнего слоя покрытия**

Наименование потребителя: ООО «ЭлектроЭнергетика»

Адрес объекта: М.о., г. Мытищи, ул. Колонцова, д. 4

Дата изготовления: 17 июня 2024г.

Количество смеси: 129,94 тн. (сто двадцать девять тонн, 940 кг.)

Температура отгружаемой смеси: 152 - 155⁰


Физико-механические показатели свойств

Наименование показателей	Показатели свойств	Требования ГОСТ 9128-2013
Водонасыщение, %	3,2	1,5 – 4,0
Предел прочности при сжатии, МПа: при температуре 20°C - 50°C - 0°C	3,0 1,2 7,7	не менее 2,2 не менее 1,0 не более 12,0
Водостойкость	0,97	не менее 0,85
Водостойкость при длительном водонасыщении	0,82	не менее 0,75
Остаточная пористость, %	3,2	2,5 - 5,0
Пористость минеральной части, %	15,9	от 14 до 19
Сдвигоустойчивость по: - коэффициенту внутреннего трения, МПа - сцеплению при сдвиге при 50° С, МПа	0,85 0,40	не менее 0,81 не менее 0,35
Трещиностойкость по пределу прочности на растяжение при расколе при температуре 0° С и скорости деформирования 50 мм/мин, МПа	3,7	3,0-6,5
Удельная эффективная активность естественных радионуклидов (Аэфф), Бк/кг	< 157	До 740,0

СЕРТИФИКАТ СООТВЕТСТВИЯ № RU.MCC.186.366.37070

(с 16.05.2024 г. по 16.05.2026 г.)

И.О. Начальника лаборатории

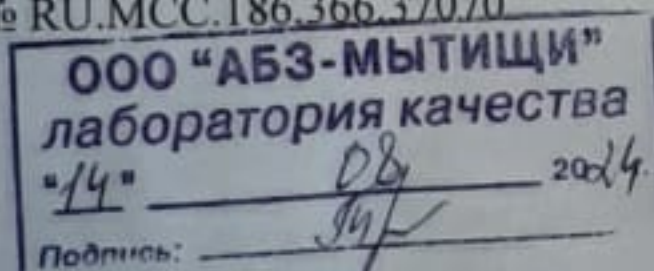

Т.В. Киян



ООО «АБЗ – МЫТИЩИ»

141006, М.О., г.Мытищи, Волковское шоссе, вл. 6А, стр.1
Тел.: (495) 583-89-13; факс: (495) 586-62-33

ПАСПОРТ № 602

*Мелкозернистая смесь для плотного асфальтобетона тип Б марка II
для верхнего слоя покрытия*

Наименование потребителя: ООО «ЭлектроЭнергетика»

Адрес объекта: М.о.,г. Мытищи, ул.Колонцова ,д.4

Дата изготовления: 18 июня 2024г.

Количество смеси: 70,56 тн.(семьдесят тонн,560 кг.)


Температура отгружаемой смеси: 152 - 155⁰

Физико-механические показатели свойств

Наименование показателей	Показатели свойств	Требования ГОСТ 9128-2013
Водонасыщение, %	1,8	1,5 – 4,0
Предел прочности при сжатии, МПа: при температуре 20°С - 50°С - 0°С	3,0 1,2 8,6	не менее 2,2 не менее 1,0 не более 12,0
Водостойкость	0,93	не менее 0,85
Водостойкость при длительном водонасыщении	0,82	не менее 0,75
Остаточная пористость, %	3,2	2,5 - 5,0
Пористость минеральной части, %	15,9	от 14 до 19
Сдвигоустойчивость по: - коэффициенту внутреннего трения, МПа - сцеплению при сдвиге при 50° С, МПа	0,85 0,40	не менее 0,81 не менее 0,35
Трещиностойкость по пределу прочности на растяжение при расколе при температуре 0° С и скорости деформирования 50 мм/мин, МПа	3,7	3,0-6,5
Удельная эффективная активность естественных радионуклидов (Аэфф),Бк/кг	< 157	До 740,0

СЕРТИФИКАТ СООТВЕТСТВИЯ № RU.MCC.186.366.37070
(с 16.05.2024 г. по 16.05.2026 г.)

И.О.Начальника лаборатории

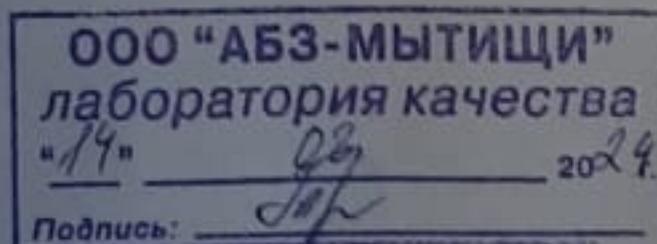

Т.В. Киян



ООО «АБЗ – МЫТИЩИ»

141006, М.О., г.Мытищи, Волковское шоссе, вл. 6А, стр.1
Тел.: (495) 583-89-13; факс: (495) 586-62-33

ПАСПОРТ № 609

**Мелкозернистая смесь для плотного асфальтобетона тип Б марка II
для верхнего слоя покрытия**

Наименование потребителя: ООО «ЭлектроЭнергетика»

Адрес объекта: М.о.,г. Мытищи, ул.Колонцова ,д.4

Дата изготовления: 19 июня 2024г.

Количество смеси: 162,02 тн.(сто шестьдесят две тонны,020 кг.)


Температура отгружаемой смеси: 152 - 155⁰

Физико-механические показатели свойств

Наименование показателей	Показатели свойств	Требования ГОСТ 9128-2013
Водонасыщение, %	1,8	1,5 – 4,0
Предел прочности при сжатии, МПа: при температуре 20°C - 50°C - 0°C	3,2 1,2 7,5	не менее 2,2 не менее 1,0 не более 12,0
Водостойкость	1,0	не менее 0,85
Водостойкость при длительном водонасыщении	0,82	не менее 0,75
Остаточная пористость, %	3,2	2,5 - 5,0
Пористость минеральной части, %	15,9	от 14 до19
Сдвигоустойчивость по: - коэффициенту внутреннего трения, МПа - сцеплению при сдвиге при 50° С, МПа	0,85 0,40	не менее 0,81 не менее 0,35
Трещиностойкость по пределу прочности на растяжение при расколе при температуре 0° С и скорости деформирования 50 мм/мин, МПа	3,7	3,0-6,5
Удельная эффективная активность естественных радионуклидов (Аэфф),Бк/кг	< 157	До 740,0

СЕРТИФИКАТ СООТВЕТСТВИЯ № RU.MCC.186.366.37070
(с 16.05.2024 г. по 16.05.2026 г.)

И.О.Начальника лаборатории

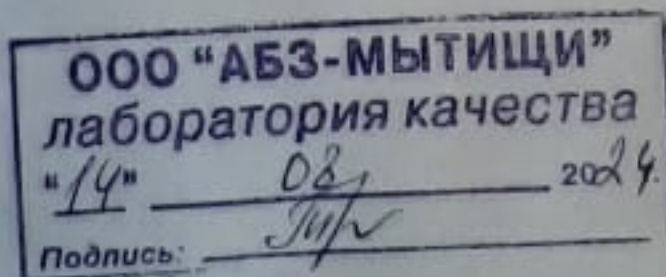

Т.В. Киян



ООО «АБЗ – МЫТИЩИ»

141006, М.О., г.Мытищи, Волковское шоссе, вл. 6А, стр.1

Тел.: (495) 583-89-13; факс: (495) 586-62-33

ПАСПОРТ № 652

*Мелкозернистая смесь для плотного асфальтобетона тип Б марка П
для верхнего слоя покрытия*

Наименование потребителя: ООО «ЭлектроЭнергетика»

Адрес объекта: М.о.,г. Мытищи, ул.Колонцова ,д.4

Дата изготовления: 26 июня 2024г.

Количество смеси: 28,68 тн.(двадцать восемь тонн, 680 кг.)

Температура отгружаемой смеси: 152 - 155⁰

Физико-механические показатели свойств

Наименование показателей	Показатели свойств	Требования ГОСТ 9128-2013
Водонасыщение, %	1,7	1,5 – 4,0
Предел прочности при сжатии, МПа: при температуре 20°С - 50°С - 0°С	3,0 1,2 7,6	не менее 2,2 не менее 1,0 не более 12,0
Водостойкость	1,0	не менее 0,85
Водостойкость при длительном водонасыщении	0,82	не менее 0,75
Остаточная пористость, %	3,2	2,5 - 5,0
Пористость минеральной части, %	15,9	от 14 до19
Сдвигоустойчивость по: - коэффициенту внутреннего трения, МПа - сцеплению при сдвиге при 50° С, МПа	0,85 0,40	не менее 0,81 не менее 0,35
Трещиностойкость по пределу прочности на растяжение при расколе при температуре 0° С и скорости деформирования 50 мм/мин, МПа	3,7	3,0-6,5
Удельная эффективная активность естественных радионуклидов (Аэфф),Бк/кг	< 157	До 740,0

СЕРТИФИКАТ СООТВЕТСТВИЯ № RU.MCC.186.366.37070
(с 16.05.2024 г. по 16.05.2026 г.)

И.О.Начальника лаборатории

ООО «АБЗ-МЫТИЩИ»
лаборатория качества
«14» 08 2024г.
Подпись: *[Подпись]*

Т.В. Киян



Московская система добровольной сертификации в строительстве

СИСТЕМА «МОССТРОЙСЕРТИФИКАЦИЯ»

Reg. № РОСС RU.32696.04MCCO в Реестре зарегистрированных систем добровольной сертификации Росстандарта.

АБВ 47476

Уполномочена Межотраслевой комиссией по развитию систем оценки качества продукции, работ и услуг МКПП(р) в рамках отраслевого трехстороннего Соглашения г. Москвы от 28.12.2021 № 82 в качестве базовой организации на выполнение работ по оценке соответствия в строительном комплексе г. Москвы (Свидетельство № МКПП (р) RU.001)

Орган по сертификации «МСС-МАДИ», RU.MCC.O.244

125319, г. Москва, Ленинградский проспект, д.64, тел. 8 (499) 155-07-65

СЕРТИФИКАТ СООТВЕТСТВИЯ

№ RU.MCC.244.453.38170

Срок действия с 16 мая 2024 г. по 16 мая 2026 г.

ПРОДУКЦИЯ (Серийный выпуск)

Смесь асфальтобетонная горячая мелкозернистая тип Б марка П для плотного асфальтобетона

Код ОКПД2: 23.99.13.111

СООТВЕТСТВУЕТ ТРЕБОВАНИЯМ

ГОСТ 9128-2013 «Смеси асфальтобетонные, полимерасфальтобетонные, асфальтобетон, полимерасфальтобетон для автомобильных дорог и аэродромов. Технические условия»

ИЗГОТОВИТЕЛЬ: ООО «АБЗ-МЫТИЩИ»

141006, Московская область, г. Мытищи, Волковское шоссе, владение 6А, строение 1, тел: +7 (495) 586-84-33

М.О.г.Мытищи, ул. Колонцова, д.4 02.06.24-298,00 тн

ВЛАДЕЛЕЦ СЕРТИФИКАТА: ООО «АБЗ-МЫТИЩИ», ИНН 5029189936 15.06.24-212,90 тн

141006, Московская область, г. Мытищи, Волковское шоссе, владение 6А, строение 1, 17.06.24-129,94 тн
тел.: +7 (495) 583-89-13 e-mail: lababz@mail.ru 18.06.24-70,56 тн

Основания для выдачи: 19.06.24-162,02 тн 26.06.24-28,68 тн

- протокол сертификационных испытаний от 02.05.2024 г. № 16, проведенных ИП «МСС-МАДИ» (свидетельство № RU.MCC.L133); 31.05.24-71,28 тн.

- отчет по результатам анализа состояния производства продукции от 16.04.2024 г. № 12-1;

- решение о выдаче сертификата соответствия от 02.05.2024 г. № 12-1

Дополнительная информация:

- действие сертификата соответствия не имеет территориальных ограничений;

- статус действия сертификата соответствия следует проверять по Реестру сертификатов

Системы «Мосстройсертификация»;

- предоставляет право на применение Знака соответствия Системы «Мосстройсертификация».



Руководитель

Орган по сертификации

Эксперт

Ю.Э. Васильев

Ю.Э. Васильев

ОТМЕТКИ О ПОДТВЕРЖДЕНИИ ДЕЙСТВИЯ СЕРТИФИКАТА СООТВЕТСТВИЯ:

Планируемая дата:

до 05.10.2024 г.

до 05.04.2025 г.

до 05.09.2025 г.

Зарегистрировано:

Подпись руководителя:

М.П.

М.П.

М.П.

Сертификат соответствия без отметки о подтверждении недействителен.



Общество с ограниченной ответственностью

Лаборатория Инженерного Контроля

140000, М.О. г. Люберцы, Проектируемый проезд 4296, д. 4
Тел.: (499) 390-42-96 E-mail: ilk-m@list.ru

Аттестат аккредитации №РОСС.НРО/S.IL-00148 действителен до 11.12.2025г.

ПРОТОКОЛ ИСПЫТАНИЯ № А 24.05-1/24

образцов-кernels взятых из асфальтобетонного покрытия

от " 24 " мая 2024 г.

- Заказчик **ООО "ЭлектроЭнергетика"**
- Объект (адрес) отбора проб: **"Ж/Д пути от испытательного центра по обкатной линии с уклненным трансбордера", расположенные по адресу: Московская область, г.о. Мытищи, ул. Колосова, 4"**
- Номер (кол-во) пробы, объем пробы: **точка керн №1.2.3 (образцы №1-7), ВСП, НСП, верхний и нижние слои покрытия**
- Регистрационные данные образца по регистру испытательной лаборатории **№ 20.05.24.-АК1**
- Способ подготовки пробы к испытаниям **ГОСТ 12801-98**
- Технические условия и методы испытаний **ГОСТ 12801-98, ГОСТ 9128-2013**
- Условия проведения испытаний: **температура воздуха 21°C, относительная влажность помещения 55%**
- Дата проведения испытания: **с 21.05.2024 - 24.05.2024 г.**
- Наименование СИ и ИО: **Пресс гидрав. тип ИП-500-0, зав. № 409, свидетельство о поверке №С-ТТ/25-05-2023/250510080 от 25.05.23г., Пресс мех. UNIFRAME 70-T0108/E, зав. № 14000577, свидетельство о поверке № С-ТТ/25-05-2023/250510082 от 24.05.23г., Выдан: ФБУ "Ростест-Москва". Весы электронные лабораторные Анд GX-10002, зав. № Т7006472, свидетельство о поверке № С-ПНЗ/15-06-2023/255321360 от 15.06.23г., Выдан: ООО «Вестроф», Линейка измерительная 50см, инв. №007, серт. о калибровке № Р 59644-22 от 09.10.2023г., Электроплечь СНОЛ 58/350, зав. №12011, Протокол аттестации № 59721 от 10.10.2023г., Печь муфельная СНОЛ 1.6.2.5./1-1-ИИМ, зав. №389, Протокол аттестации № 59649 от 10.10.2023г., Набор сит ЛО-251/1Н, инв. №012, сертификат калибровки № Р 59624-22 от 9.10.2023г., Термометр ТВБ-28, зав. № 314, Протокол Аттестации №59728 от 10.10.2023г., Вакуумная установка ВУ-976А-Ф, зав. № 285/11, Протокол аттестации №59627 от 10.10.2023г., Форма из комплекта ЛО-257 зав. № 061.062.063, Аттестат № 59649 от 10.10.2023г. Выдан: ООО «Метрология ИСЪ».**
- Цель испытания **контроль качества физико-механических свойств асфальтобетона**

Таблица 1. Физико - механические свойства асфальтобетонной смеси

№	Место отбора образцов	Толщина слоя				Сцепление с нижним слоем	Вид, тип, марка асфальтобетонной смеси	Образцы из покрытия		Перепроформованные образцы					Водоустойчивость		Коэффициент уплотнения СП 78.13330.2012 п.12.5.3 (СП 82.13330.2016 п.6.15)	Отклонение толщин слоя, СП 78.13330.2012 п.12.5.3		Показатели водонасыщения (СП 78.13330.2016 п.6.15, ГОСТ 9128-2013, п.4.1.10 табл.5.6)		Коэффициент уплотнения СП 78.13330.2012 п.12.5.3 (СП 82.13330.2016 п.6.15)	Примечание				
		Толщина слоя по проекту, см	Толщина слоя фактическая, см	Отклонение от проектных значений,				Средняя плотность асфальтобетона, г/см³	Водонасыщение, % по объему	Средняя плотность асфальтобетона, г/см³	Водонасыщение, % по объему	Предел прочности при сжатии, МПа				R0		R50	R20	не менее 2,2	не менее 2,2			не менее 0,99, СП 82 не менее 0,93	не менее 0,99, СП 82 не менее 0,93	Образцы из покрытия	Перепроформованные образцы
				мм	%							R20	водонасыщен-	R50													
			7,0	7,0	0	0,0	выдерж	Тип Б Марки II	2,48	2,1	2,46	3,1	-	3,8	-	-	-	0,93	1,01	Соотв.	Соотв.	Соотв.	Соотв.	Соотв.	Соотв.		
			7,0	7,0	0	0,0	выдерж	Тип Б Марки II	2,39	4,4	2,42	1,7	5,3	5,2	-	-	-	0,98	0,99	Соотв.	Соотв.	Соотв.	Соотв.	Соотв.	Соотв.		

1	2	3	4	5	6	7	8	9	10	11	12	13	14	15	16	17	18	19	20	21	22	23	24
Точка №3	Образец №10,11,12 НСП	417 пех дорога	5,0	5,0	0	0,0	выдерж	мелкозернистая плотная а/б смесь Тип Б Марки II	2,40	1,3	2,39	3,1	4,0	3,8	-	-	0,95	1,00	Соотв.	Соотв.	Соотв.	Соотв.	-
	Образец №13,14,15 НСП		7,0	8,0	10	14,3	выдерж	крупнозернистая плотная а/б смесь Тип Б Марки II	2,45	1,5	2,44	2,1	-	4,0	-	-	-	1,00	Соотв.	Соотв.	Соотв.	Соотв.	-

Заключение:

Асфальтобетонная смесь отвечает требованиям ГОСТ 9128-2013 пункт 4.1.9 Табл 4,

Водонасыщение в кернах соответствует ГОСТ 9128-2013 п. 4.1.10 табл. 5,6.

Водонасыщение в перетормованных образцах соответствует ГОСТ9128-2013 п. 4.1.10 табл. 5,6.


Коэффициент уплотнения соответствует СП 82.13330.2016 п.6.15.

Толщина слоя асфальтобетонного покрытия соответствует требованиям проекта, разовой документации и СП 78.13330.2012 Приложение А Табл А1 п.2.3.1, ГОСТ Р 59120-2021

Испытательная лаборатория ООО "ЛИК"



С.А. Сидорова

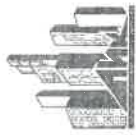

Общество с ограниченной ответственностью Лаборатория Инженерного Контроля

140000, М.О. г. Люберцы, Проектируемый проезд 4296, д. 4
Тел.: (499) 390-42-96 E-mail: lik-m@list.ru

Аттестат аккредитации №РОСС.НРОСС.IL-00148 действителен до 11.12.2025г.

ПРОТОКОЛ ИСПЫТАНИЯ № А 24.05-2/24

образцов-кернов взятых из асфальтобетонного покрытия

от " 24 " мая 2024 г.

- Заказчик **ООО "ЭлектронЭнергетика"**
- Объект (адрес) отбора проб: **"Ж/д пути от испытательного центра до обкатной линии с уклонением трансборьера", расположенные по адресу: Московская область, г.о.Мытищи, ул.Колосова, 4"**
- Номер (кол-во) проб, объем проб: **точка керн №1 образец №1-6), ВСП верхний слой покрытия**
- Регистрационные данные образца по регистру испытательной лаборатории **№ 20.05.24-АК2.**
- Способ подготовки проб к испытаниям **ГОСТ 12801-98**
- Технические условия и методы испытаний **ГОСТ 12801-98, ГОСТ 9128-2013.**
- Условия проведения испытаний: **температура воздуха 21°С; относительная влажность помещения 55%**
- Дата проведения испытания: **с 21.05.2024 - 24.05.2024 г.**
- Наименование СИ и ИО: **Пресс гидрав. тип ИП-500-0, зав. № 409, свидетельство о поверке №С-ТТ/25-05-2023/250510080 от 25.05.23г., Пресс мех. UNIFRAME 70-T0108/E, зав. № 14000577, свидетельство о поверке № С-ТТ/25-05-2023/250510082 от 25.05.23г., ФБУ "Ростест-Москва". Весы электронные лабораторные And GX-10002, зав. № T2006472, свидетельство о поверке № С-ЛВ/3-15-06-2023/255321360 от 15.06.23г. Выдан: ООО «Вестпорт». Линейка измерительная 50см, инв.№007, серт. о калибровке № Р 59644-22 от 09.10.2023г.; Электропечь СНОЛ 58/350, зав. №1/2011, Протокол аттестации № 59721 от 10.10.2023г.; Печь муфельная СНОЛ 1.6.2.5.1/11-ИПМ, зав. №389, Протокол аттестации № 59649 от 10.10.2023г.; Набор сит ЛО -251/1Н, инв.№012, сертификат калибровки № Р 59624-22 от 9.10.2023г.; Термометр ТВБ-28, зав. № 314, Протокол Аттестации №59728 от 10.10.2023г.; Вакуумная установка ВУ-976А-Ф, зав. № 285/11, Протокол аттестации №59627 от 10.10.2023г.; Форма из комплекта ЛО-257 зав. № 061.062.063. Аттестат № 59649 от 10.10.2023г. Выдан: ООО «Метрология ИСЛ».**
- Цель испытания **контроль качества физико-механических свойств асфальтобетона**

Таблица 1. Физико - механические свойства асфальтобетонной смеси

№		Место отбора образцов		Толщина слоя				Сцепление с нижним слоем	Вид, тип, марка асфальтобетонной смеси	Образцы из покрытия		Преформованные образцы						Коэффициент уплотнения (СП 78.13330.2012 п.12.5.3 (СП 82.13330.2016 п.6.15))	Заключение о соответствии требованиям технических регламентов и проектной документации				Примечание	
				Толщина слоя по проекту, см	Толщина слоя - фактическая, см	Отклонение от проектных значений,				Средняя плотность асфальтобетона, г/см³	Водонасыщение, % по объему	Средняя плотность асфальтобетона, г/см³	Водонасыщение, % по объему	Предел прочности при сжатии, МПа										Водоустойчивость
						мм	%							R20	водонасыщен-	R50	R0							
1	2	3	4	5	6	7	8	9	10	11	12	13	14	15	16	17	18	19	20	21	22	23	24	
Образец №1,2,3 ВСП	Образец №4,5,6 НСП	417 пех между путями	5,0	5,5	5	10,0	выдерж	мелкозернистая плотная а/б смесь Тип Б Марки II	не нормируется	ГОСТ 9128 не более 4,5%; СП 82, не более 4,5%	не нормируется	св. 1,5 (1,0) до 4,0%	не менее 2,2	не нормируется	не менее 1,0	не более 12	не менее 0,85	СП 78 не менее 0,99; СП 82 не менее 0,93	Соотв.	НЕ Соотв.	Соотв.	НЕ Соотв.	Соотв.	
			7,0	7,5	5	7,1	выдерж	крупнозернистая плотная а/б смесь Тип Б Марки II	не нормируется	ГОСТ 9128 не более 4,5%; СП 82, не более 4,5%	не нормируется	св. 1,5 (1,0) до 4,0%	не менее 2,2	не нормируется	не менее 1,0	не более 12	не менее 0,85	СП 78 не менее 0,99; СП 82 не менее 0,93	Соотв.	НЕ Соотв.	Соотв.	НЕ Соотв.	Соотв.	

Заключение:

Асфальтобетонная смесь отвечает требованиям ГОСТ 9128-2013 пункт 4.1.9 Табл.4,


Водонасыщение в кернах не соответствует ГОСТ 9128-2013 п. 4.1.10 табл. 5.6. (образец 1,2,3 W=9,8%, образец 4,5,6 W=6,7%)

Водонасыщение в переформованных образцах соответствует ГОСТ9128-2013 п. 4.1.10 табл. 5.6.

Коэффициент уплотнения не соответствует СП 82.13330.2016 п.6.15 (образец 1,2,3 Коэф=0,84. Данные образцы при отборе проб разрушались, крошились)

Толщина слоя асфальтобетонного покрытия соответствует требованиям проекта, рабочей документации и СП 78.13330.2016 Приложение А Табл. А1 п.2.3.1, ГОСТ Р 59120-2021

Испытательная лаборатория ООО "ЛИК"

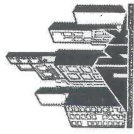

Общество с ограниченной ответственностью

Лаборатория Инженерного Контроля

140000, М.О.г. Люберцы, Проектируемый проезд 4296, д.4
Тел.: (499) 390-42-96 E-mail: lik-m@list.ru

Аттестат аккредитации №РОСС.НРОСС.IL-00148 действителен до 11.12.2025г.

ПРОТОКОЛ ИСПЫТАНИЯ № А 10.06-1/24

образцов-кернов взятых из асфальтобетонного покрытия

от " 10 " июня 2024 г.

- Заказчик **ООО "ЭлектроЭнергетика"**
- Объект (адрес) отбора проб: **"Ж/Д пути от испытательного центра до обкатной линии с удлинением трансбордера", расположенные по адресу: Московская область, г.о.Мытищи, ул.Колонцова, 4".**
- Номер (кол-во) проб, объем проб: **точка керн №1,2,3 (образец №1-18), ВСП, НСП, верхний и нижние слои покрытия**
- Регистрационные данные образца по регистру испытательной лаборатории **№ 07.06.24-АК1.**
- Способ подготовки проб к испытаниям **ГОСТ 12801-98.**
- Технические условия и методы испытаний **ГОСТ 12801-98; ГОСТ 9128-2013.**
- Условия проведения испытаний: **температура воздуха 21°C, относительная влажность помещения 55%.**
- Дата проведения испытания: **с 7.06.2024 - 10.06.2024 г.**
- Наименование СИ и ИО: **Пресс гидрав. тип ИП-500-0, зав. № 409, свидетельство о поверке №С-ТТ/25-05-2023/250510080 от 25.05.23г., Пресс мех.UNIFRAME 70-Г01 08/Е, зав. № 14000577, свидетельство о поверке № С-ТТ/25-05-2023/250510082 от 24.05.23г., ВСП, НСП, верхний и нижние слои покрытия**
- Выдан: ФБУ "Ростест-Москва". Все электронные лабораторные And GX-10002, зав. № Т2006472, свидетельство о поверке № С-ЛВ3/15-06-2023/255321360 от 15.06.23г. Выдан: ООО «Вестпроф». Линейка измерительная 50см. инв.№007, серт. о калибровке № Р 59644-22 от 09.10.2023г., Электропрес. СНОЛ 58/350, зав. №120111, Протокол аттестации № 59721 от 10.10.2023г., Печь муфельная СНОЛ1.6.2.5/1/1-ИМ, зав. №389, Протокол аттестации № 59649 от 10.10.2023г., Набор сит ЛО -251/1Н, инв.№012, сертификат калибровки № Р 59624-22 от 9.10.2023г., Термометр ТВБ-28, зав. № 314, Протокол Аттестации №59728 от 10.10.2023г., Вакуумная установка ВУ-976А-Ф, зав. № 285/11, Протокол аттестации №59627 от 10.10.2023г., Форма из комплекта ЛО-257 зав. № 061,062,063, Аттестат № 59649 от 10.10.2023г. Выдан: ООО «Метрология ИСЛ».
- Цель испытания **контроль качества физико-механических свойств асфальтобетона**

Таблица 1. Физико - механические свойства асфальтобетонной смеси

№		Место отбора образцов	Толщина слоя				Сцепление с нижним слоем	Вид, тип, марка асфальтобетонной смеси	Образцы из покрытия		Средняя плотность асфальтобетона, г/см³	Водопоглощение, % по объему	Предел прочности при сжатии, МПа				Водостойкость	Коэффициент уплотнения СП 78, 13330, 2012 п. 12.5.3 (СП 82, 13330, 2016 п.6, 15)	Закончение о соответствии требованиям технических регламентов и проектной документации		Примечание						
			Толщина слоя по проекту, см	Толщина слоя фактическая, см	Отклонение от проектных значений, мм	%			Средняя плотность асфальтобетона, г/см³	Водопоглощение, % по объему			R20	R20 водонасыщения	R50	R0			Отклонение толщин слоев, СП 78, 13330, 2012 Прил. А таб. А1 п.2.3.1	Образцы из покрытия		Переформованные образцы	По показателю водонасыщения (СП 82, 13330, 2016, п.6.15, ГОСТ 9128-2013, п.4.1.10 табл.5.6)	Коэффициент уплотнения СП 78, 13330, 2012 п.12.5.3 (СП 82, 13330, 2016 п.6, 15)			
Точка №1	Образец №1,2,3 ВСП	ГП I	5,0	5,8	8	16,0	выдерж	мелкозернистая плотная а/б смесь Тип Б Марки II	2,41	4,3	2,44	2,0	5,8	5,5	-	-	0,95	0,99	Соотв.	Соотв.	Соотв.	Соотв.	Соотв.	Соотв.	-		
	Образец №4,5,6 НСП		7,0	8,0	10	14,3	выдерж	крупнозернистая плотная а/б смесь Тип Б Марки II	2,47	2,4	2,46	2,6	-	5,0	-	-	-	1,00	Соотв.	Соотв.	Соотв.	Соотв.	Соотв.	Соотв.	-		
	Образец №7,8,9 ВСП		5,0	6,5	15	30,0	выдерж	мелкозернистая плотная а/б смесь Тип Б Марки II	2,40	4,4	2,43	2,1	6,3	6,0	-	-	-	0,95	0,99	Соотв.	Соотв.	Соотв.	Соотв.	Соотв.	Соотв.	-	
Точка №2	Образец №10,11,12 НСП	ГП I	7,0	6,6	-4	-5,7	выдерж	крупнозернистая плотная а/б смесь Тип Б Марки II	2,41	3,8	2,44	2,5	-	5,5	-	-	-	0,95	0,99	Соотв.	Соотв.	Соотв.	Соотв.	Соотв.	Соотв.	Соотв.	-

1	2	3	4	5	6	7	8	9	10	11	12	13	14	15	16	17	18	19	20	21	22	23	24
Точка №3	Образец №13,14,15 ВСП	ГП 2	5,0	7,0	20	40,0	выдерж	мелкозернистая плотная а/б смесь Тип Б Марки II	2,44	1,6	2,45	1,5	5,2	5,0	-	-	0,96	1,00	Соотв.	Соотв.	Соотв.	Соотв.	-
	Образец №16,17,18 НСП		7,0	9,0	20	28,6	выдерж	крупнозернистая плотная а/б смесь Тип Б Марки II	2,47	0,6	2,46	1,6	-	4,8	-	-	-	1,00	Соотв.	Соотв.	Соотв.	Соотв.	-

Заключение:

Асфальтобетонная смесь отвечает требованиям ГОСТ 9128-2013 пункт 4.1.9 Табл.4,

Водонасыщение в кернах соответствует ГОСТ 9128-2013 п. 4.1.10 табл. 5.6.


Водонасыщение в перестроенных образцах соответствует ГОСТ9128-2013 п. 4.1.10 табл. 5.6.

Коэффициент уплотнения соответствует СП 82.13330.2016 п.6.15.

Толщина слоя асфальтобетонного покрытия соответствует требованиям проекта, рабочей документации и СП 82.13330.2016 Приложение А Табл. А1 п.2.3.1, ГОСТ Р 59120-2021

Испытательная лаборатория ООО "ЛИК"



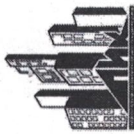

Общество с ограниченной ответственностью

Лаборатория Инженерного Контроля

140000, М.О. г. Люберцы, Проектируемый проезд 4296, д. 4
Тел.: (499) 390-42-96 E-mail: lik-m@list.ru

Аттестат аккредитации №РОСС.НРО/С.IL-00148 действителен до 11.12.2025г.

ПРОТОКОЛ ИСПЫТАНИЯ № А 03.07-1/24

образцов-кернов взятых из асфальтобетонного покрытия

от " 03 " ИЮЛЯ 2024 г.

- Заказчик **ООО "ЭлектроЭнергетика"**
- Объект (адрес) отбора проб: **"Ж/Д пути от испытательного центра до обкатной линии с удлиненным трансбордера", расположенные по адресу: Московская область, г.о. Мытищи, ул. Колонцова, 4"**
- Номер (кол-во) проб, объем проб: точка керн №1.2.3 (образец №1-6) ВСП, верхний слой покрытия
- Регистрационные данные образца по регистру испытательной лаборатории № 28.06.24-АК1.
- Способ подготовки проб к испытаниям ГОСТ 12801-98
- Технические условия и методы испытаний ГОСТ 12801-98; ГОСТ 9128-2013.
- Условия проведения испытаний: температура воздуха 20°C; относительная влажность помещения 55%
- Дата проведения испытаний: с 01.07.2024 - 03.07.2024 г.
- Наименование СИ и ИО: Пресс гидрав. тип ИП-500-0, зав. № 409, свидетельство о поверке №С-ТТ/25-05-2023/250510080 от 25.05.23г. Пресс мех. UNIFRAME 70-T0108/E, зав. № 14000577, свидетельство о поверке № С-ТТ/25-05-2023/250510082 от 24.05.23г. Выдан: ФБУ "Ростест-Москва". Весы электронные лабораторные And GX-10002, зав. № T2006472, свидетельство о поверке № С-ДВ3/15-06-2023/255321360 от 15.06.23г. Выдан: ООО «Вестпроф». Линейка измерительная 50см, инв. №007, серт. о калибровке № Р 59644-22 от 09.10.2023г.; Электропечь СНОЛ 58/30, зав. №12011, Протокол аттестации № 59721 от 10.10.2023г.; Печь муфельная СНОЛ 1.6.2.5 /1/1-ИИМ, зав. №389, Протокол аттестации № 59649 от 10.10.2023г.; Набор сит ЛО -251/ИН. инв. №012, сертификат калибровки № Р 59624-22 от 9.10.2023г.; Термометр ТББ-28, зав. № 314, Протокол Аттестации №59728 от 10.10.2023г.; Вакуумная установка ВУ-976А-Ф, зав. № 285/11, Протокол аттестации №59627 от 10.10.2023г.; Форма из комплекта ЛО-257 зав. № 061.062.063. Аттестат № 59649 от 10.10.2023 Выдан: ООО «Метрология ИСЛ».
- Цель испытания контроль качества физико-механических свойств асфальтобетона

Таблица 1. Физико - механические свойства асфальтобетонной смеси

№	Место отбора образцов	Толщина слоя					Сцепление с нижним слоем	Вид, тип, марка асфальтобетонной смеси	Образцы из покрытия		Перформованные образцы					Заключение о соответствии требованиям технических регламентов и проектной документации				Примечание				
		Толщина слоя по проекту, см	Толщина слоя - фактическая, см	Отклонение от проектных значений,		Средняя плотность асфальтобетона, г/см³			Водонасыщение, % по объему	Предел прочности при сжатии, МПа				Водоустойчивость	Коэффициент уплотнения (СП 78.13330.2012 п.12.5.3)	Отклонение толщин слоя, СП 78.13330.2012 п.2.3.1	По показателю водонасыщения (СП 78.13330.2016 п.6.15, ГОСТ 9128-2013, п.4.1.10 табл.5.6)							
				мм	%					R20	R20 водонасыщен-	R50	R0											
1	2	3	4	5	6	7	8	9	10	11	12	13	14	15	16	17	18	19	20	21	22	23	24	
Образец №1,2 ВСП	ГП2		5,0	13,0	80	160,0	выдерж	мелкозернистая плотная а/б смесь Тип Б Марка II	2,45	0,8	2,45	2,0	3,5	3,2	-	11,0	0,91	1,00	Соотв.	Соотв.	Соотв.	Соотв.	-	-
Образец №3,4 ВСП	ГП2		5,0	13,5	85	170,0	выдерж	мелкозернистая плотная а/б смесь Тип Б Марка II	2,43	1,6	2,45	1,5	3,5	3,3	1,3	-	0,94	0,99	Соотв.	Соотв.	Соотв.	Соотв.	-	-
Образец №5,6 ВСП	Трансбордер		5,0	6,0	10	20,0	выдерж	мелкозернистая плотная а/б смесь Тип Б Марка II	2,38	4,3	2,43	1,6	4,0	3,5	-	-	0,88	0,98	Соотв.	Соотв.	Соотв.	Соотв.	-	-

Заключение: Асфальтобетонная смесь отвечает требованиям ГОСТ 9128-2013 пункт 4.1.9 Табл.4,

Водонасыщение в кернах соответствует ГОСТ 9128-2013 п. 4.1.10 табл. 5.6.;

Водонасыщение в перформованных образцах соответствует ГОСТ9128-2013 п. 4.1.10 табл. 5.6.

Коэффициент уплотнения соответствует СП 82.13330.2016 п.6.15

Толщина слоя асфальтобетонного покрытия соответствует требованиям проекта, рабочей документации и СП 78.13330.2012 Приложение А Табл. А1 п.2.3.1, ГОСТ Р 59120-2021

Испытательная лаборатория ООО "ЛИК"

Объект капитального строительства:

«Ж/Д пути от испытательного центра до обкаточной линии с удлинением трансбордера, расположенные по адресу: Московская область, г. Мытищи, ул. Колонцова, 4», территория завода АО «МЕТРОВАГОНМАШ»

(наименование проектной документации, почтовый или строительный адрес объекта капитального строительства)

Застройщик (технический заказчик, эксплуатирующая организация или региональный оператор):

ООО «Проминжиниринг», ИНН 7734001650, ОГРН 11477481394406, КПП 770801001, 107140, г. Москва,

ул. Русаковская, д.13, помещение ХХ-4, тел. +7(495) 909-93-48, член саморегулируемой Ассоциации строителей

«Саморегулируемая организация «Строительные допуски», ИНН 7714322214, ОГРН 107799011045, регистрационный номер СРО-С-187-26012010 от 27.07.2018г.

(фамилия, имя, отчество, адрес места жительства, ОГНИП, ИНН индивидуального предпринимателя, наименование, ОГРН, ИНН, место нахождения юридического лица, телефон/факс, наименование, ОГРН, ИНН саморегулируемой организации, членом которой является – для индивидуальных предпринимателей и юридических лиц; фамилия, имя, отчество, паспортные данные, адрес места жительства, телефон/факс – для физических лиц, не являющихся индивидуальными предпринимателями)

Лицо, осуществляющее строительство: ООО «КиКГЕОСТРОЙ», ОГРН 1127747247704, ИНН 7709918820, 109004, Г.МОСКВА, УЛ. ЗЕМЛЯНОЙ ВАЛ, Д.65, КВ.59, тел. +7 (495) 915-24-71, член саморегулируемой ассоциации СРО «МАС» регистрационный номер СРО-С-148-24122009 от 12.03.2013г.

(фамилия, имя, отчество, адрес места жительства, ОГНИП, ИНН индивидуального предпринимателя, наименование, ОГРН, ИНН, место нахождения юридического лица, телефон/факс, наименование, ОГРН, ИНН саморегулируемой организации, членом которой является)

Лицо, осуществляющее подготовку проектной документации: ООО «КиКГЕОСТРОЙ», ОГРН 1127747247704, ИНН 7709918820, 109004, Г.МОСКВА, УЛ. ЗЕМЛЯНОЙ ВАЛ, Д.65, КВ.59, тел. +7 (495) 915-24-71, член саморегулируемой ассоциации СРО «Объединение проектировщиков «УниверсалПроект», регистрационный номер СРО-П-179-12122012 от 20.10.2022г.

(фамилия, имя, отчество, адрес места жительства, ОГНИП, ИНН индивидуального предпринимателя, наименование, ОГРН, ИНН, место нахождения юридического лица, телефон/факс, наименование, ОГРН, ИНН саморегулируемой организации, членом которой является)

Лицо, осуществляющее строительство, выполнившее работы, подлежащие освидетельствованию:

1. ООО «ШЕЛПРОКК», ОГРН 1237700462427, ИНН 9726048866, 117535, Г.МОСКВА, МУНИЦИПАЛЬНЫЙ ОКРУГ ЧЕРТАНОВО ЮЖНОЕ, ПРОЕЗД 3-Й ДОРОЖНЫЙ, Д. 6, К. 2, член саморегулируемой ассоциации «Архитектурное наследие», регистрационный номер СРО-С-230-07092010 от 01.08.2023г.

2. ООО «ЭлектроЭнергетика», ОГРН 1175074004698, ИНН 5037011400, 142281, Московская обл., г. Протвино, Кременковское ш., д. 5, член саморегулируемой организации «Объединение Специализированных Организаций Профессиональные Строители», регистрационный номер СРО-С-219-21042010

(фамилия, имя, отчество, адрес места жительства, ОГНИП, ИНН индивидуального предпринимателя, наименование, ОГРН, ИНН, место нахождения юридического лица, телефон/факс, наименование, ОГРН, ИНН саморегулируемой организации, членом которой является)

АКТ**освидетельствования скрытых работ**

№ 131-23-ГП2-М-08

"08" июля 2024 г.

(дата составления акта)

Представитель застройщика (технического заказчика, эксплуатирующей организации или регионального оператора) по вопросам строительного контроля:

Ведущий инженер строительного контроля ООО «Проминжиниринг» Дураев В. Ю., приказ №5 от 03.08.2023г.

ОГРН 11477481394406, ИНН 7734001650, 107140, г. Москва, ул. Русаковская, д.13, помещение ХХ-4

(должность, фамилия, инициалы, идентификационный номер в национальном реестре специалистов в области строительства, реквизиты распорядительного документа, подтверждающего полномочия, с указанием наименования, ОГРН, ИНН, места нахождения юридического лица, фамилии, имени, отчества, адреса места жительства, ОГНИП, ИНН индивидуального предпринимателя)

Представитель лица, осуществляющего строительство:

Руководитель проекта ООО «КиКГЕОСТРОЙ» Шевчук К.А. приказ №2-МВМ от 01.07.2023г.

(должность, фамилия, инициалы, реквизиты распорядительного документа, подтверждающего полномочия)

Представитель лица, осуществляющего строительство, по вопросам строительного контроля (специалист по организации строительства): Генеральный директор ООО «КиКГЕОСТРОЙ» Кесслер Ю.Ф. приказ №1СК-МВМ от 01.08.2023г., идентификационный номер НОСТРОЙ С-77-133381 от 02.02.2018г.

(должность, фамилия, инициалы, идентификационный номер в национальном реестре специалистов в области строительства, реквизиты распорядительного документа, подтверждающего полномочия)

Представитель лица, осуществляющего подготовку проектной документации:

Руководитель службы управления проектами ООО «КиКГЕОСТРОЙ» Липатов В. Е. приказ № 2-АН от 02.10.2023г.

(должность, фамилия, инициалы, реквизиты распорядительного документа, подтверждающего полномочия, с указанием наименования, ОГРН, ИНН, места нахождения юридического лица, фамилии, имени, отчества, адреса места жительства, ОГНИП, ИНН индивидуального предпринимателя, наименования, ОГРН, ИНН саморегулируемой организации, членом которой является указанное юридическое лицо, индивидуальный предприниматель)

Представитель лица, выполнившего работы, подлежащие освидетельствованию:

1. Старший прораб ООО «ШЕЛПРОКК» Шинкарев М.В., приказ №1 от 09.01.2024 г.

2. Главный инженер ООО «ЭлектроЭнергетика» Юрченко В. И., приказ № 1/08 от 04.08.2023г.

(должность, фамилия, инициалы, реквизиты распорядительного документа, подтверждающего полномочия, с указанием наименования, ОГРН, ИНН, места нахождения юридического лица, фамилии, имени, отчества, адреса места жительства, ОГНИП, ИНН индивидуального предпринимателя)

а также иные представители лиц, участвующих в освидетельствовании:

(должность с указанием наименования организации, фамилия, инициалы, реквизиты распорядительного документа, подтверждающего полномочия)

произвели осмотр работ, выполненных

ООО «ШЕЛПРОКК», ООО «ЭлектроЭнергетика»

(наименование лица, выполнившего работы, подлежащие освидетельствованию)

и составили настоящий акт о нижеследующем:

1. К освидетельствованию предъявлены следующие работы:

Устройство переездов

(наименование скрытых работ)

2. Работы выполнены по проектной документации

131-23-ГП2 «Ж/д пути от испытательного центра до обкаточной линии с удлинением трансбордера, расположенные по адресу: Московская область, г. о. Мытищи, ул. Колонцова, 4». Генеральный план.

(номер, другие реквизиты чертежа, наименование проектной и/или рабочей документации, сведения о лицах, осуществляющих подготовку раздела проектной и/или рабочей документации)

3. При выполнении работ применены:

Плиты тротуарные - сертификат соответствия №РОСС RU.СЛ87.Н01273 от 05.06.2023г.,

Краска АК-511 - декларация о соответствии №ЕАЭС N RU Д-RU.РА06.В.23097/22 от 08.09.2022г.

(наименование строительных материалов (изделий), реквизиты сертификатов и/или других документов, подтверждающих их качество и безопасность)

4. Предъявлены документы, подтверждающие соответствие работ предъявляемым требованиям:

Исполнительная схема Устройство переездов

(исполнительные схемы и чертежи, результаты экспертиз, обследований, лабораторных и иных испытаний выполненных работ, проведенных в процессе строительного контроля)

5. Даты: начала работ: «16» мая 2024 г.

окончания работ: «08» июля 2024 г.

6. Работы выполнены в соответствии: 131-23-ГП2 «Ж/д пути от испытательного центра до обкаточной линии с удлинением трансбордера, расположенные по адресу: Московская область, г. о. Мытищи, ул. Колонцова, 4». Генеральный план.

(наименования и структурные единицы технических регламентов, иных нормативных правовых актов, разделы проектной и/или рабочей документации)

7. Разрешается производство последующих работ

Благоустройство и обратная засыпка плодородным грунтом

(наименование работ, конструкций, участков сетей инженерно-технического обеспечения)

Дополнительные сведения: отсутствуют

Акт составлен в 5 (пяти) экземплярах.

Приложения:

Документы перечисленные в п.3 и п.4 настоящего акта

Представитель застройщика (технического заказчика, эксплуатирующей организации или регионального оператора) по вопросам строительного контроля

Дураев В. Ю.

(фамилия, инициалы, подпись)

Представитель лица, осуществляющего строительство

Шевчук К. А.

(фамилия, инициалы, подпись)

Представитель лица, осуществляющего строительство, по вопросам строительного контроля (специалист по организации строительства)

Кесслер Ю.Ф.

(фамилия, инициалы, подпись)

Представитель лица, осуществляющего подготовку проектной документации

Липатов В. Е.

(фамилия, инициалы, подпись)

Представитель лица, выполнившего работы, подлежащие освидетельствованию


Шинкарев М.В.

Юрченко В. И.


(фамилия, инициалы, подпись)

Представители иных лиц

(фамилия, инициалы, подпись)

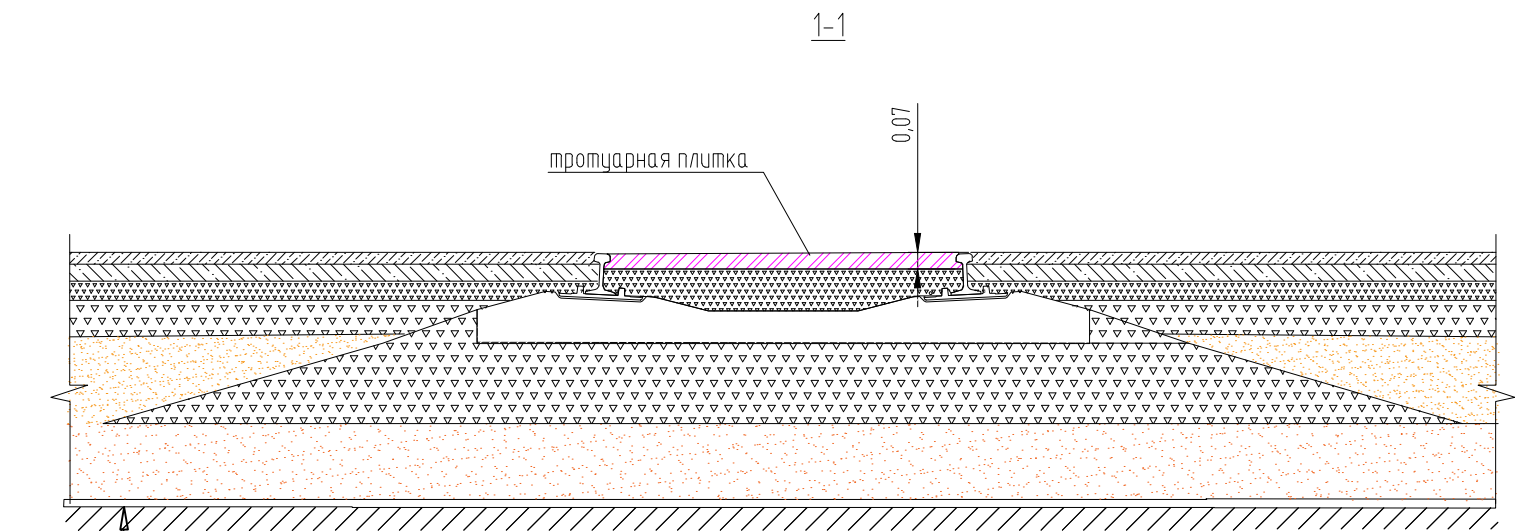

- Покрытие - асфальтобетон мелкозернистый, тип Б, марка II, ГОСТ 9128-2013 h=0,05 м
- Покрытие - асфальтобетон крупнозернистый, тип Б, марка II, ГОСТ 9128-2013 h=0,07 м
- Щебень(известняк) М600 (5-20 мм) с пропиткой вяжким, h=0,08 м
- Щебень(известняк)М600 (25-60мм) ГОСТ 8267-93, h=0,15 м
- Песок крупный ГОСТ 8736-2014, h=0,30 м
- Геотекстиль Дорнит
- Уплотненный грунт

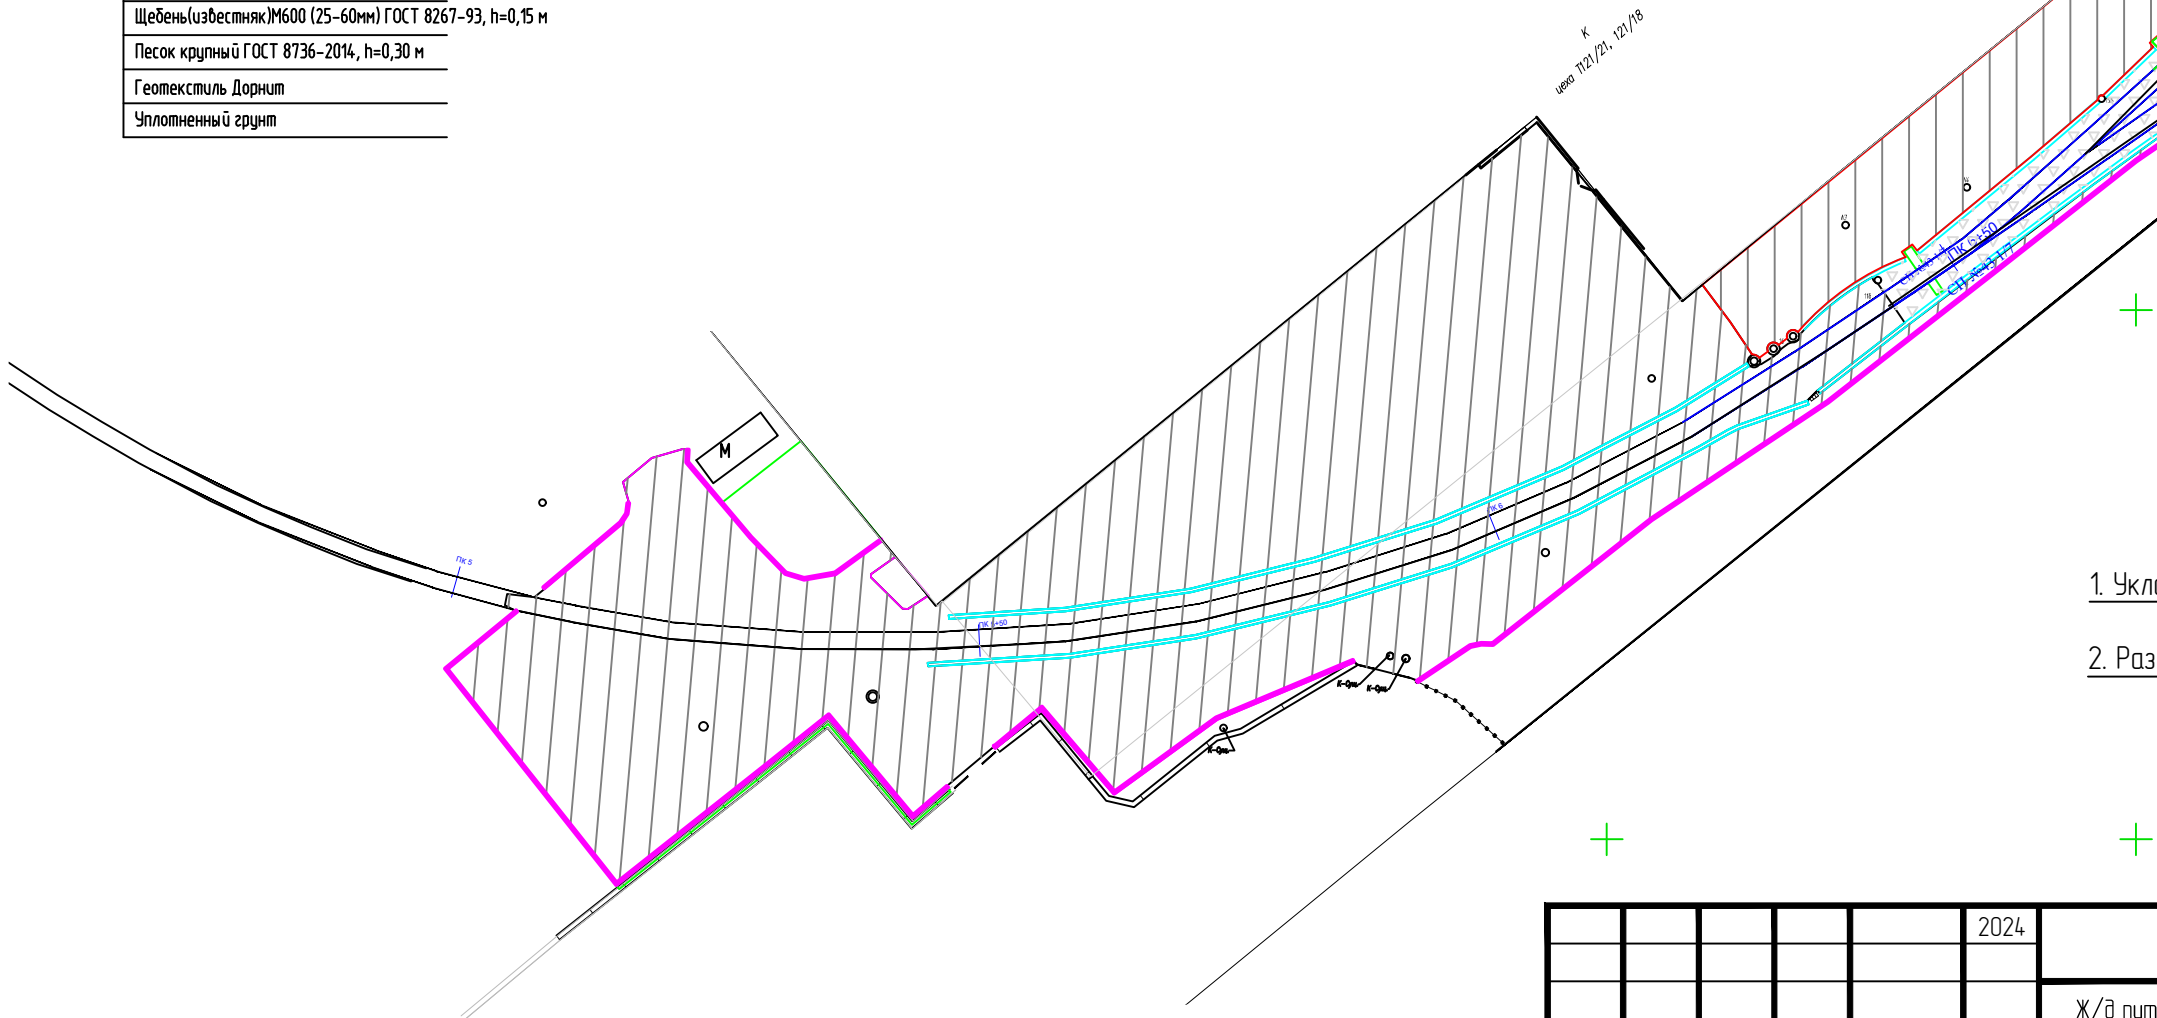

$S_{пл}=18,27m^2$

- 1. Укладка плитки тротуарной общей площадью $S_{пл} = 18,27 m^2$
- 2. Разметка стоп-линии на переезде $L_p = 6 м$

Согласовано	
Взам. инв. №	
Подп. и дата	
Инв. № подл.	

- Условные обозначения:
- асфальтобетон
 - щебень
 - резинокордовые покрытия
 - тротуарная плитка
 - бортовой камень
 - водоотводные лотки

					2024	131-23-ГП2			
						Ж/д пути от испытательного центра до обкаточной линии с удлинением трансбардера, расположенный по адресу: Московская область, г.о. Мытищи, ул. Колонцова, 4.			
Изм.	Кол.уч.	Лист	№ док.	Подпись	Дата				
Рук.проекта		Шевчук К.А.			08.07	Генеральный план	Стадия	Лист	Листов
Ген.директор		Кесслер Ю.Ф.			08.07		ИД	1	1
Ст.прораб		Шинкарев М.В.			08.07				
Гл.инженер		Юрченко В.И.			08.07	Исполнительная схема Устройство переездов	ООО "КиКГЕОСТРОЙ"		



СЕРТИФИКАТ СООТВЕТСТВИЯ

№ РОСС RU.СЛ87.Н01273

Срок действия с 05.06.2023 по 05.06.2025

№ 0754183

ОРГАН ПО СЕРТИФИКАЦИИ

РОСС RU.0001.10СЛ87 от 24.06.2011
ОС «ОАО «НИЦ «СТРОИТЕЛЬСТВО»
Россия, 109428, г. Москва, 2-я Институтская ул., д. 6
Тел./факс: (499) 170-70-01

ПРОДУКЦИЯ

Плиты бетонные тротуарные
Выпускаются по ГОСТ 17608-2017
Серийный выпуск

код ОК 005 (ОКП):

57 4616

СООТВЕТСТВУЕТ ТРЕБОВАНИЯМ НОРМАТИВНЫХ ДОКУМЕНТОВ

ГОСТ 17608-2017

код ТН ВЭД России:

6810 19 310 0

ИЗГОТОВИТЕЛЬ

ООО «ЛЕМО»
Россия, 141006, Московская обл., г. Мытищи, Олимпийский пр-т, д.39

СЕРТИФИКАТ ВЫДАН

ООО «ЛЕМО»
Россия, 141006, Московская обл., г. Мытищи, ул. Кадомцева, д. 10 кв. 31
ИНН 5029077407 Тел. 8-963-782-07-01

НА ОСНОВАНИИ

Протокола сертификационных испытаний № 1109 от 21.05.2023 ИЦ «Железобетон», г. Москва,
РОСС RU.0001.22СМ27 от 13.05.2010.

ДОПОЛНИТЕЛЬНАЯ ИНФОРМАЦИЯ

Сертификация проведена по схеме 3



Руководитель органа

Эксперт

подпись

подпись

А. И. Звездов

инициалы, фамилия

Н. И. Вершинина

инициалы, фамилия

Сертификат не применяется при обязательной сертификации



ЕВРАЗИЙСКИЙ ЭКОНОМИЧЕСКИЙ СОЮЗ
ДЕКЛАРАЦИЯ О СООТВЕТСТВИИ



Заявитель ОБЩЕСТВО С ОГРАНИЧЕННОЙ ОТВЕТСТВЕННОСТЬЮ
"ХИМТОРГПРОЕКТ"

Место нахождения (адрес юридического лица) и адрес места осуществления деятельности: Россия, 198216, г. Санкт-Петербург, Трамвайный пр., д.14, лит.А, офис 202

Основной государственный регистрационный номер 1037835029825.

Телефон: +78123366058 Адрес электронной почты: info@bitumast.com

в лице Генерального директора Лукина Максима Геннадьевича

заявляет, что Материалы лакокрасочные для дорожной разметки "АК-501 ", "АК-511" "Bitumast", "АК-505", "АК-539", "Profilux АК-511 ", "АКРОМАТ XII".

Изготовитель Общество с ограниченной ответственностью «ХимТоргПроект»

Место нахождения (адрес юридического лица) и адрес места осуществления деятельности по изготовлению продукции: Россия, 198216, г. Санкт-Петербург, Трамвайный пр., д.14, лит.А, офис 202

Код (коды) ТН ВЭД ЕАЭС: 3208

Серийный выпуск

соответствует требованиям

Технического регламента Таможенного союза "Безопасность автомобильных дорог" (ТР ТС 014/2011)

Декларация о соответствии принята на основании

Протоколов испытаний №№ 12959-МС-2022, 12960-МС-2022, 12961-МС-2022 от 06.09.2022 года, выданных Испытательной лабораторией «Международный стандарт» Общества с ограниченной ответственностью «Международный стандарт» (регистрационный номер аттестата аккредитации РОСС RU.32509.04ССН0.ИЛ01)

Схема декларирования соответствия: 1д

Дополнительная информация

ГОСТ 52575-2021 Дороги автомобильные общего пользования. Материалы для дорожной разметки.

Технические требования. Условия хранения, срок службы указаны в прилагаемой к продукции товаросопроводительной документации и/или на упаковке и/или каждой единице продукции. ОКПД2: 20.30.12.130.

Декларация о соответствии действительна с даты регистрации по 07.09.2027 включительно.

(подпись)

М.П.

Лукин Максим Геннадьевич

(Ф.И.О. заявителя)

Регистрационный номер декларации о соответствии: ЕАЭС N RU Д-РУ.РА06.В.23097/22

Дата регистрации декларации о соответствии: 08.09.2022



Объект капитального строительства:

«Ж/Д пути от испытательного центра до обкаточной линии с удлинением трансбордера, расположенные по адресу: Московская область, г. Мытищи, ул. Колонцова, 4», территория завода АО «МЕТРОВАГОНМАШ»

(наименование проектной документации, почтовый или строительный адрес объекта капитального строительства)

Застройщик (технический заказчик, эксплуатирующая организация или региональный оператор):

ООО «Проминжиниринг», ИНН 7734001650, ОГРН 11477481394406, КПП 770801001, 107140, г. Москва, ул. Русаковская, д.13, помещение ХХ-4, тел. +7(495) 909-93-48, член саморегулируемой Ассоциации строителей «Саморегулируемая организация «Строительные допуски», ИНН 7714322214, ОГРН 107799011045, регистрационный номер СРО-С-187-26012010 от 27.07.2018г.

(фамилия, имя, отчество, адрес места жительства, ОГНИП, ИНН индивидуального предпринимателя, наименование, ОГРН, ИНН, место нахождения юридического лица, телефон/факс, наименование, ОГРН, ИНН саморегулируемой организации, членом которой является – для индивидуальных предпринимателей и юридических лиц; фамилия, имя, отчество, паспортные данные, адрес места жительства, телефон/факс – для физических лиц, не являющихся индивидуальными предпринимателями)

Лицо, осуществляющее строительство: ООО «КиКГЕОСТРОЙ», ОГРН 1127747247704, ИНН 7709918820, 109004, Г.МОСКВА, УЛ. ЗЕМЛЯНОЙ ВАЛ, Д.65, КВ.59, тел. +7 (495) 915-24-71, член саморегулируемой ассоциации СРО «МАС» регистрационный номер СРО-С-148-24122009 от 12.03.2013г.

(фамилия, имя, отчество, адрес места жительства, ОГНИП, ИНН индивидуального предпринимателя, наименование, ОГРН, ИНН, место нахождения юридического лица, телефон/факс, наименование, ОГРН, ИНН саморегулируемой организации, членом которой является)

Лицо, осуществляющее подготовку проектной документации: ООО «КиКГЕОСТРОЙ», ОГРН 1127747247704, ИНН 7709918820, 109004, Г.МОСКВА, УЛ. ЗЕМЛЯНОЙ ВАЛ, Д.65, КВ.59, тел. +7 (495) 915-24-71, член саморегулируемой ассоциации СРО «Объединение проектировщиков «УниверсалПроект», регистрационный номер СРО-П-179-12122012 от 20.10.2022г.

(фамилия, имя, отчество, адрес места жительства, ОГНИП, ИНН индивидуального предпринимателя, наименование, ОГРН, ИНН, место нахождения юридического лица, телефон/факс, наименование, ОГРН, ИНН саморегулируемой организации, членом которой является)

Лицо, осуществляющее строительство, выполнившее работы, подлежащие освидетельствованию:

1. ООО «ШЕЛПРОКК», ОГРН 1237700462427, ИНН 9726048866, 117535, Г.МОСКВА, МУНИЦИПАЛЬНЫЙ ОКРУГ ЧЕРТАНОВО ЮЖНОЕ, ПРОЕЗД 3-Й ДОРОЖНЫЙ, Д. 6, К. 2, член саморегулируемой ассоциации «Архитектурное наследие», регистрационный номер СРО-С-230-07092010 от 01.08.2023г.

2. ООО «ЭлектроЭнергетика», ОГРН 1175074004698, ИНН 5037011400, 142281, Московская обл., г. Протвино, Кременковское ш., д. 5, член саморегулируемой организации «Объединение Специализированных Организаций Профессиональные Строители», регистрационный номер СРО-С-219-21042010

(фамилия, имя, отчество, адрес места жительства, ОГНИП, ИНН индивидуального предпринимателя, наименование, ОГРН, ИНН, место нахождения юридического лица, телефон/факс, наименование, ОГРН, ИНН саморегулируемой организации, членом которой является)

АКТ**освидетельствования скрытых работ**

№ 131-23-ГП2-М-09

18 июля 2024 г.

(дата составления акта)

Представитель застройщика (технического заказчика, эксплуатирующей организации или регионального оператора) по вопросам строительного контроля:

Ведущий инженер строительного контроля ООО «Проминжиниринг» Дураев В. Ю., приказ №5 от 03.08.2023г.

ОГРН 11477481394406, ИНН 7734001650, 107140, г. Москва, ул. Русаковская, д.13, помещение ХХ-4

(должность, фамилия, инициалы, идентификационный номер в национальном реестре специалистов в области строительства, реквизиты распорядительного документа, подтверждающего полномочия, с указанием наименования, ОГРН, ИНН, места нахождения юридического лица, фамилии, имени, отчества, адреса места жительства, ОГНИП, ИНН индивидуального предпринимателя)

Представитель лица, осуществляющего строительство:

Руководитель проекта ООО «КиКГЕОСТРОЙ» Шевчук К.А. приказ №2-МВМ от 01.07.2023г.

(должность, фамилия, инициалы, реквизиты распорядительного документа, подтверждающего полномочия)

Представитель лица, осуществляющего строительство, по вопросам строительного контроля (специалист по организации строительства): Генеральный директор ООО «КиКГЕОСТРОЙ» Кесслер Ю.Ф. приказ №1СК-МВМ от 01.08.2023г., идентификационный номер НОСТРОЙ С-77-133381 от 02.02.2018г.

(должность, фамилия, инициалы, идентификационный номер в национальном реестре специалистов в области строительства, реквизиты распорядительного документа, подтверждающего полномочия)

Представитель лица, осуществляющего подготовку проектной документации:

Руководитель службы управления проектами ООО «КиКГЕОСТРОЙ» Липатов В. Е. приказ № 2-АН от 02.10.2023г.

(должность, фамилия, инициалы, реквизиты распорядительного документа, подтверждающего полномочия, с указанием наименования, ОГРН, ИНН, места нахождения юридического лица, фамилии, имени, отчества, адреса места жительства, ОГНИП, ИНН индивидуального предпринимателя, наименования, ОГРН, ИНН саморегулируемой организации, членом которой является указанное юридическое лицо, индивидуальный предприниматель)

Представитель лица, выполнившего работы, подлежащие освидетельствованию:

1. Старший прораб ООО «ШЕЛПРОКК» Шинкарев М.В., приказ №1 от 09.01.2024 г.

2. Главный инженер ООО «ЭлектроЭнергетика» Юрченко В. И., приказ № 1/08 от 04.08.2023г.

(должность, фамилия, инициалы, реквизиты распорядительного документа, подтверждающего полномочия, с указанием наименования, ОГРН, ИНН, места нахождения юридического лица, фамилии, имени, отчества, адреса места жительства, ОГНИП, ИНН индивидуального предпринимателя)

а также иные представители лиц, участвующих в освидетельствовании:

(должность с указанием наименования организации, фамилия, инициалы, реквизиты распорядительного документа, подтверждающего полномочия)

произвели осмотр работ, выполненных

ООО «ШЕЛПРОКК», ООО «ЭлектроЭнергетика»

(наименование лица, выполнившего работы, подлежащие освидетельствованию)

и составили настоящий акт о нижеследующем:

1. К освидетельствованию предъявлены следующие работы:

Благоустройство и обратная засыпка плодородным грунтом

(наименование скрытых работ)

2. Работы выполнены по проектной документации

131-23-ГП2 «Ж/д пути от испытательного центра до обкаточной линии с удлинением трансбордера, расположенные по адресу: Московская область, г. о. Мытищи, ул. Колонцова, 4». Генеральный план.

(номер, другие реквизиты чертежа, наименование проектной и/или рабочей документации, сведения о лицах, осуществляющих подготовку раздела проектной и/или рабочей документации)

3. При выполнении работ применены:

Семена ежи - протокол испытаний №2434 от 13.03.2024г., семена костреца - протокол испытаний №5505 от 15.04.2024г., семена овсяницы - протокол испытаний №9675 от 04.6.2024г., почвогрунт – протокол испытаний №2П06 от 19.04.2023г, сертификат соответствия №0303 с 21.04.2023г. по 21.04.2026г.

(наименование строительных материалов (изделий), реквизиты сертификатов и/или других документов, подтверждающих их качество и безопасность)

4. Предъявлены документы, подтверждающие соответствие работ предъявляемым требованиям:

Исполнительные схемы Благоустройство, Объем обратной засыпки плодородным грунтом вдоль завода ММЗ

(исполнительные схемы и чертежи, результаты экспертиз, обследований, лабораторных и иных испытаний выполненных работ, проведенных в процессе строительного контроля)

5. Даты: начала работ: «28» мая 2024 г.

окончания работ: «18» июля 2024 г.

6. Работы выполнены в соответствии: 131-23-ГП2 «Ж/д пути от испытательного центра до обкаточной линии с удлинением трансбордера, расположенные по адресу: Московская область, г. о. Мытищи, ул. Колонцова, 4». Генеральный план.

(наименования и структурные единицы технических регламентов, иных нормативных правовых актов, разделы проектной и/или рабочей документации)

7. Разрешается производство последующих работ

Устройство водоотводных лотков и благоустройство

(наименование работ, конструкций, участков сетей инженерно-технического обеспечения)

Дополнительные сведения: отсутствуют

Акт составлен в 5 (пяти) экземплярах.

Приложения:

Документы перечисленные в п.3 и п.4 настоящего акта

Представитель застройщика (технического заказчика, эксплуатирующей организации или регионального оператора) по вопросам строительного контроля

Дураев В. Ю.

(фамилия, инициалы, подпись)

Представитель лица, осуществляющего строительство

Шевчук К. А.

(фамилия, инициалы, подпись)

Представитель лица, осуществляющего строительство, по вопросам строительного контроля (специалист по организации строительства)

Кесслер Ю. Ф.

(фамилия, инициалы, подпись)

Представитель лица, осуществляющего подготовку проектной документации

Липатов В. Е.

(фамилия, инициалы, подпись)

Представитель лица, выполнившего работы, подлежащие освидетельствованию

Шинкарев М.В.

Юрченко В. И.


(фамилия, инициалы, подпись)

Представители иных лиц

(фамилия, инициалы, подпись)

1. Благоустройство:

Площадь участка под посев многолетних трав $S_{тр} = S_{21} + S_{22} + S_{23} + S_{24} =$
 $= 23,02 + 105,09 + 45,40 + 48,50 = 222,01 \text{ м}^2$
Объем обратной засыпки плодородным грунтом $V_{плзр} = S_{тр} \cdot 0,10 = 222,01 \cdot 0,20 = 22,20 \text{ м}^3$

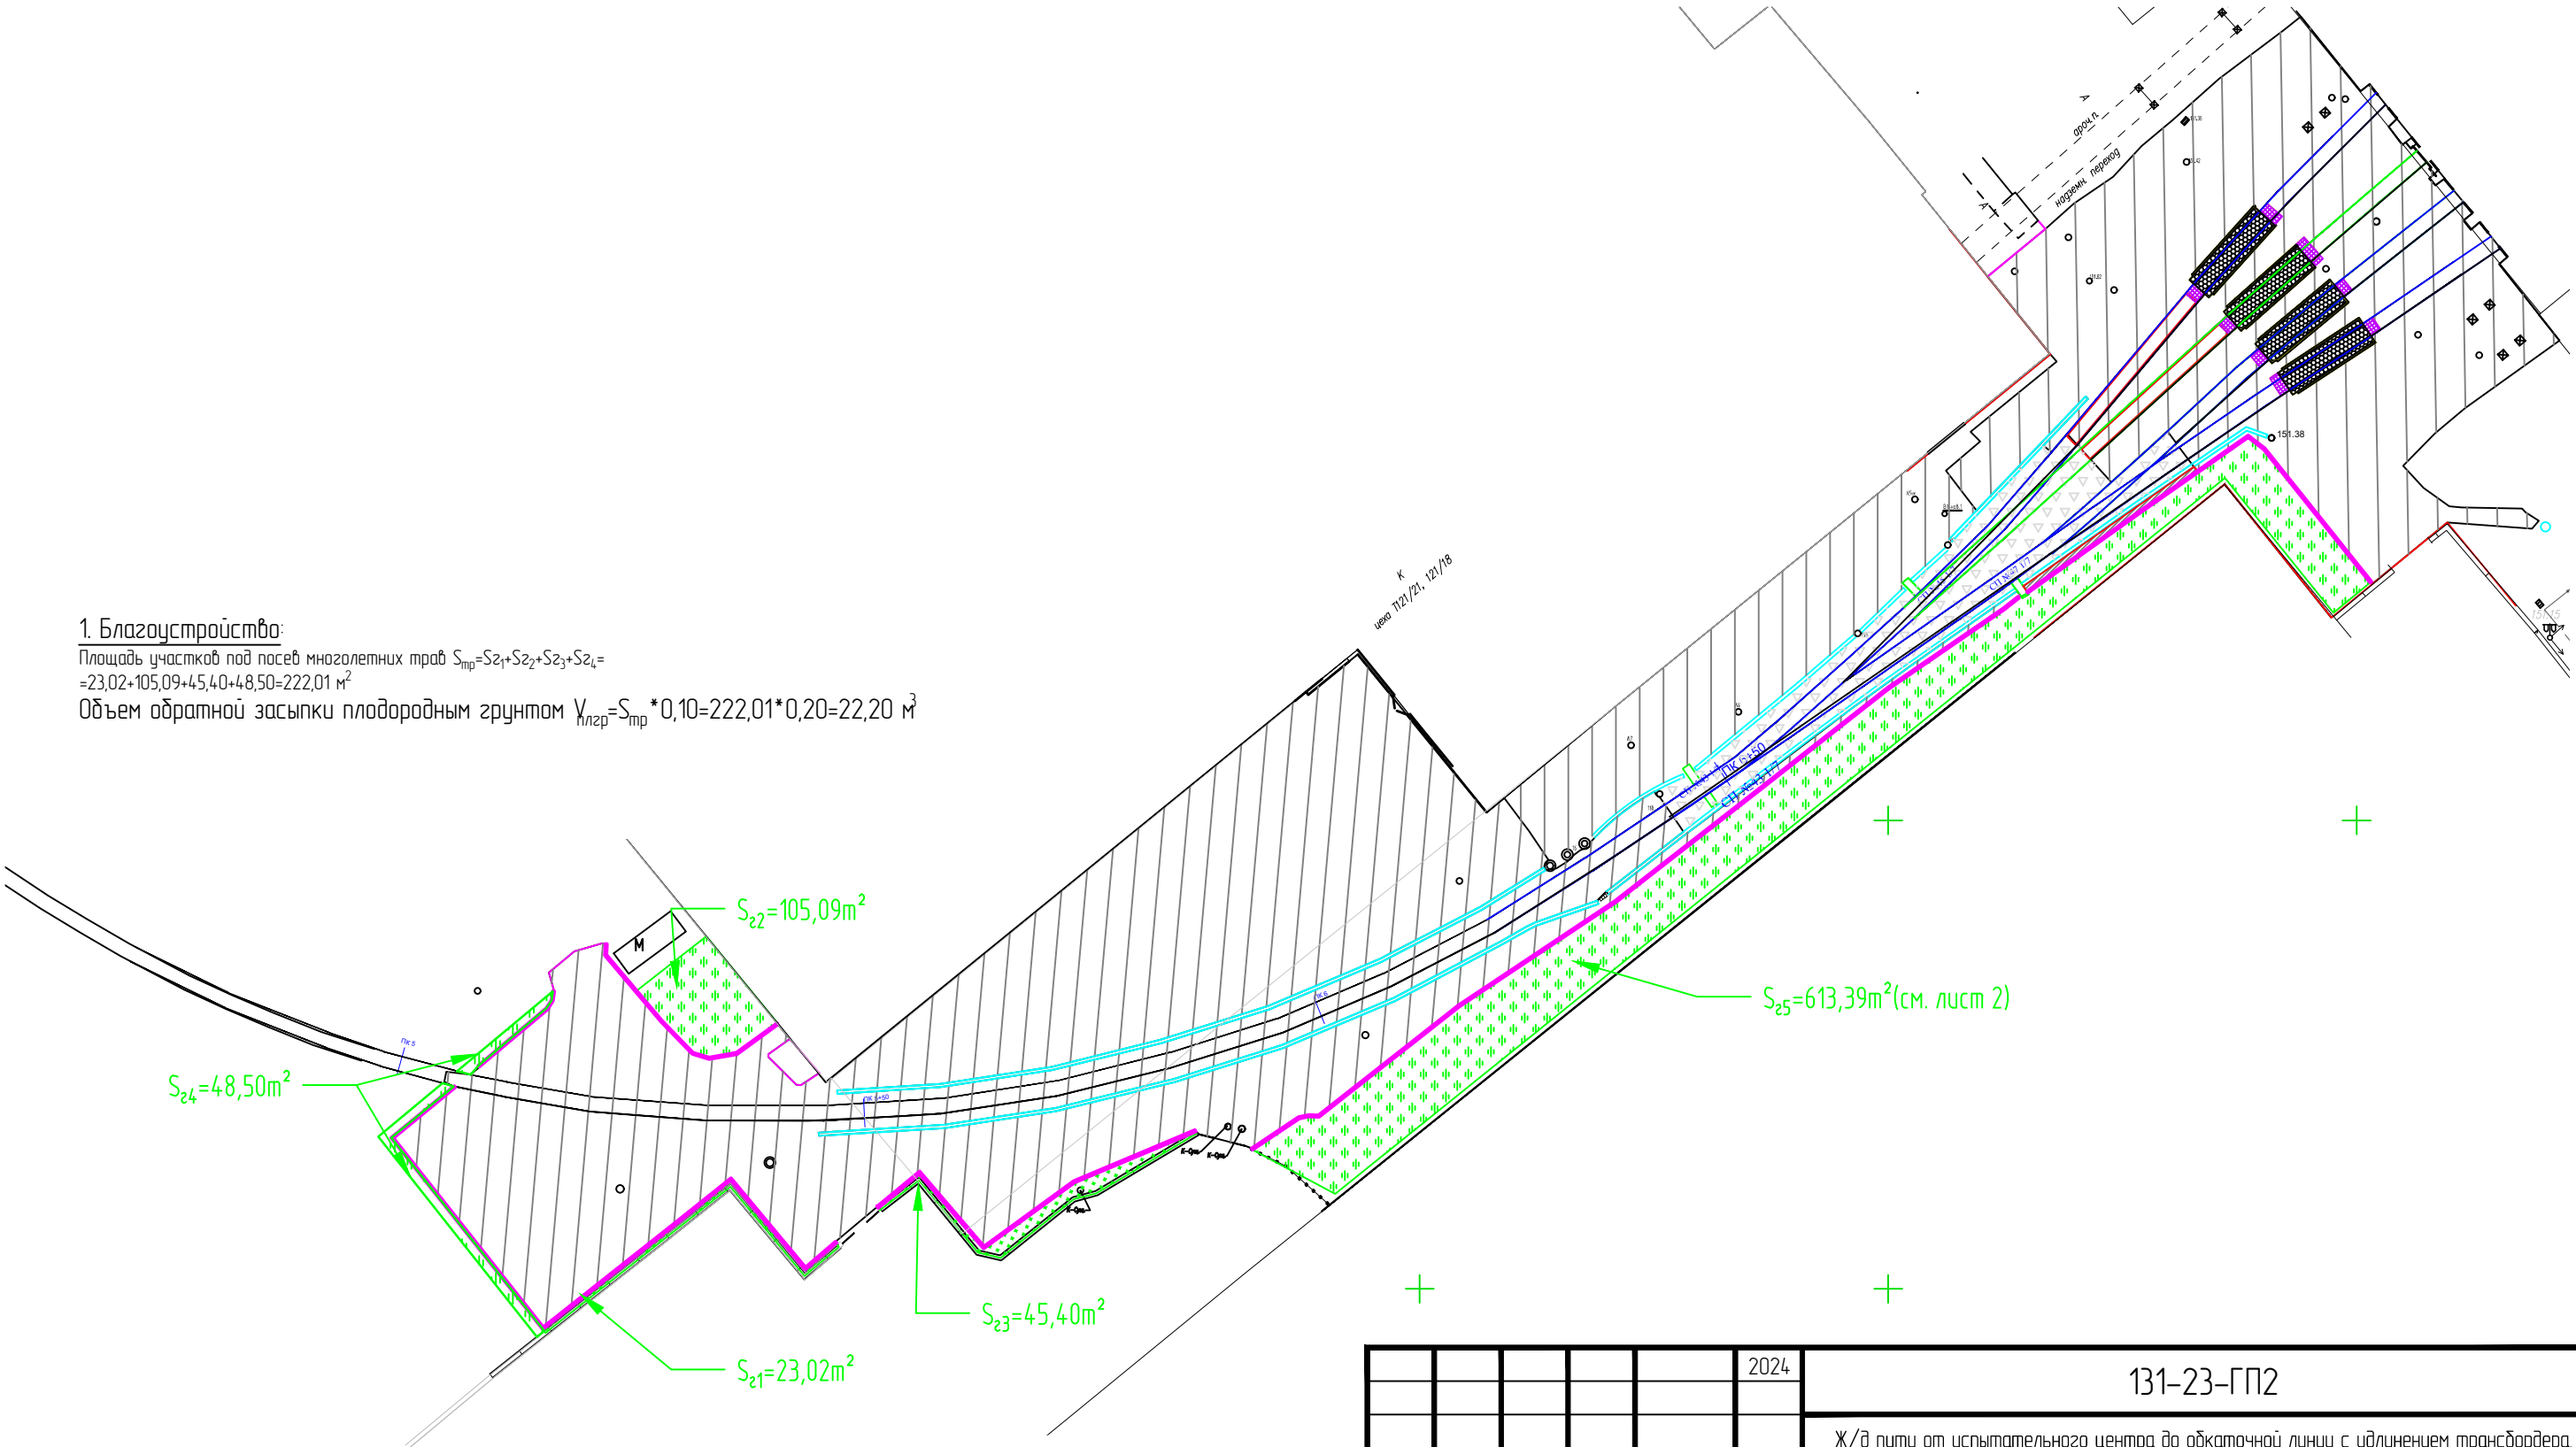

Согласовано

Взам. инв. №

Подп. и дата

Инв. № подл.

Условные обозначения:

- асфальтобетон
- резинокордобые покрытия
- бортовой камень
- газон
- тротуарная плитка
- водоотводные лотки
- щебень

					2024	131-23-ГП2			
						Ж/д пути от испытательного центра до обкаточной линии с удлинением трансбардера, расположенный по адресу: Московская область, г.о. Мытищи, ул. Колонцова, 4.			
Изм.	Кол.уч.	Лист	№ док.	Подпись	Дата	Генеральный план	Стадия	Лист	Листов
Рук.проекта	Шевчук К.А.				18.07		ИД	1	2
Ген.директор	Кесслер Ю.Ф.				18.07				
Ст.прораб	Шинкарев М.В.				18.07				
Глинженер	Юрченко В.И.				18.07	Исполнительная схема Благоустройство	ООО "КиКГЕОСТРОЙ"		



ФЕДЕРАЛЬНАЯ СЛУЖБА ПО ВЕТЕРИНАРНОМУ И ФИТОСАНИТАРНОМУ НАДЗОРУ
(РОССЕЛЬХОЗНАДЗОР)

ФЕДЕРАЛЬНОЕ ГОСУДАРСТВЕННОЕ БЮДЖЕТНОЕ УЧРЕЖДЕНИЕ
"ФЕДЕРАЛЬНЫЙ ЦЕНТР ОЦЕНКИ БЕЗОПАСНОСТИ И КАЧЕСТВА ЗЕРНА
И ПРОДУКТОВ ЕГО ПЕРЕРАБОТКИ"(ФГБУ "Центр оценки качества зерна")

Адрес: 129090, РОССИЯ, Г.Москва, МУНИЦИПАЛЬНЫЙ ОКРУГ КРАСНОСЕЛЬСКИЙ вн. тер. г.,
ПЕР ЖИВАРЕВ, Д. 2/4, СТР. 1

Филиал ФГБУ "Центр оценки качества зерна" по г. Москве и Московской области

Испытательная лаборатория Филиала Федерального государственного бюджетного учреждения "Федеральный центр оценки безопасности и качества зерна и продуктов его переработки" по г. Москве и Московской области
(Испытательная лаборатория Филиала ФГБУ "Центр оценки качества зерна" по г. Москве и Московской области)

Уникальный номер записи об аккредитации в реестре аккредитованных лиц № РОСС RU.0001.21ПТ12

Адрес: 140104, Россия, Московская область, г. Раменское, ул. Нефтегазосъемка, д. 11/41 (лабораторный корпус, здание теплицы, нежилое здание)

Тел./факс (495) 556-24-73, (496) 463-09-52, 467-03-51. E-mail: alpopb@fczema.ru

"УТВЕРЖДАЮ"

Заместитель заведующего лабораторией

М.П. _____ И.В. Козырева

13.03.2024

(дата)

Протокол испытаний № 2434 от 13.03.2024

Наименование образца испытаний: Семена ежи сборной, сорт ВИК 61 РСт (код сорта - 6101160)
заказчик: ОБЩЕСТВО С ОГРАНИЧЕННОЙ ОТВЕТСТВЕННОСТЬЮ "АТЛАНТИС", ИНН: 7720790690, 111622,

Российская Федерация, г. Москва, Большая Косинская ул., д. Д. 27, ОФИС 3022

основание для проведения лабораторных исследований: заявка № 519

дата документа основания: 13.02.2024

место отбора проб: Российская Федерация, Московская обл., п. Томилино, склад

отбор проб произвел: заказчик

вид упаковки доставленного образца: пакет

масса пробы: 50 грамм

количество проб: 1 проба

дата поступления: 13.02.2024

даты проведения испытаний: 13.02.2024 - 13.03.2024

структурные подразделения, проводившие исследования: Филиал ФГБУ "ЦОКЗ по г. Москве и Московской области Отдел биологических исследований

фактический адрес места осуществления деятельности: 140104, Россия, Московская область, г. Раменское, ул. Нефтегазосъемка, д. 11/41 (лабораторный корпус, здание теплицы, нежилое здание)

на соответствие требованиям: ГОСТ Р 52325-2005 "Семена сельскохозяйственных растений. Сортные и посевные качества. Общие технические условия."

примечание: происхождение продукции: Беларусь, БелСемТорг, проба отобрана заказчиком от партии № б/н, акт отбора проб семян № 10 от 07.02.2024 (данные предоставлены заказчиком)

Результаты испытаний:

№ п/п	Наименование показателя	Ед. изм.	Результат испытаний	Погрешность (неопределенность)	Норматив	НД на метод испытаний
Посевные и сортовые качества семян и посадочного материала						
1	Влажность семян	%	6,9	-	Не более 15.	ГОСТ 12041-82 - Семена сельскохозяйственных культур. Метод определения влажности
2	Всхожесть	%	70, энергия прорастания - 39	-	Не менее 70	ГОСТ 12038-84 - Семена сельскохозяйственных культур. Методы определения всхожести

3	Чистота и отход семян	%	91,00. Содержание семян других видов трав - 5,25. (Ботанический состав семян других видов трав: пырей сизый, овсяница красная, овсяница луговая - 5,25%). Содержание семян сорных растений - 0,05. (Ботанический состав семян сорных растений: метлица обыкновенная, скерда малолистная, дрема беловатая, шавель воробьиный - 0,05%). Содержание семян наиболее вредных растений - 0 шт/кг. Головные мешочки и их части - 0,0. Склероции спорыньи - 0,0.	-	Не менее 90. Содержание семян других видов трав - не более 0,5. (для РСт - не нормируется). Содержание семян сорных растений - не более 0,8. Содержание семян наиболее вредных растений - не более 300 шт/кг. Головные мешочки и их части - не более 0,1. Склероции спорыньи - не более 0,2.	ГОСТ 12037-81 - Семена сельскохозяйственных культур. Методы определения чистоты и отхода семян
---	-----------------------	---	--	---	--	--

Мнения и интерпретации: Срок действия результатов испытаний на всхожесть до 13.07.2024 года.

Данные, содержащиеся в полях "наименование образца испытаний", "место отбора проб" предоставлены заказчиком.

Начальник отдела приема заявок,
проб (образцов) и выдачи результатов



О.В. Шнитцер

Результаты данного протокола испытаний относятся только к пробе, прошедшей испытания.

Запрещается частичное или полное копирование протокола без разрешения испытательной лаборатории.

Испытательная лаборатория несет ответственность за всю информацию, представленную в протоколе испытаний,

за исключением случаев, когда информация предоставляется заказчиком.

13.03.2024

Конец протокола испытаний.

Ответственный за оформление протокола: Павлова Е.А.

**ФЕДЕРАЛЬНАЯ СЛУЖБА ПО ВЕТЕРИНАРНОМУ И ФИТОСАНИТАРНОМУ НАДЗОРУ
(РОССЕЛЬХОЗНАДЗОР)**



**ФЕДЕРАЛЬНОЕ ГОСУДАРСТВЕННОЕ БЮДЖЕТНОЕ УЧРЕЖДЕНИЕ
"ФЕДЕРАЛЬНЫЙ ЦЕНТР ОЦЕНКИ БЕЗОПАСНОСТИ И КАЧЕСТВА ЗЕРНА
И ПРОДУКТОВ ЕГО ПЕРЕРАБОТКИ"(ФГБУ "Центр оценки качества зерна")**

Адрес: 129090, РОССИЯ, Г.Москва, МУНИЦИПАЛЬНЫЙ ОКРУГ КРАСНОСЕЛЬСКИЙ вн. тер. г.,
ПЕР ЖИВАРЕВ, Д. 2/4, СТР. 1

Филиал ФГБУ "Центр оценки качества зерна" по г. Москве и Московской области

Испытательная лаборатория Филиала Федерального государственного бюджетного учреждения "Федеральный центр оценки безопасности и качества зерна и продуктов его переработки" по г. Москве и Московской области
(Испытательная лаборатория Филиала ФГБУ "Центр оценки качества зерна" по г. Москве и Московской области)

Уникальный номер записи об аккредитации в реестре аккредитованных лиц № РОСС RU.0001.21ПТ12

Адрес: 140104, Россия, Московская область, Раменский р-н, г. Раменское, ул. Нефтегазосъемка, д. 11/41 (лабораторный корпус, здание теплицы, нежилое здание)

Тел./факс (495) 556-24-73, (496) 463-09-52, 467-03-51. E-mail: labpobp@fczerna.ru



С УТВЕРЖДАЮ"

Заведующий лабораторией

И.Д. Колесова

15.04.2024

(дата)

Протокол испытаний № 5505 от 15.04.2024

Наименование образца испытаний: Семена костреца безостого, сорт СИБНИИСХОЗ 189 РС1 (код сорта - 5001544)

заказчик: ОБЩЕСТВО С ОГРАНИЧЕННОЙ ОТВЕТСТВЕННОСТЬЮ "АТЛАНТИС", ИНН: 7720790690, 111622, Российская Федерация, г. Москва, Большая Косинская ул., д. Д. 27, ОФИС 3022

основание для проведения лабораторных исследований: заявка № 1127

дата документа основания: 27.03.2024

место отбора проб: Российская Федерация, Московская обл., п. Томилино, склад

отбор проб произвел: Заказчик

вид упаковки доставленного образца: пакет

масса пробы: 0,1 килограмма

количество проб: 1 проба

дата поступления: 27.03.2024

даты проведения испытаний: 27.03.2024 - 12.04.2024

структурные подразделения, проводившие исследования: Филиал ФГБУ "ЦОКЗ по г. Москве и Московской области Отдел биологических исследований

фактический адрес места осуществления деятельности: 140104, Россия, Московская область, г. Раменское, ул. Нефтегазосъемка, д. 11/41 (лабораторный корпус, здание теплицы, нежилое здание)

на соответствие требованиям: ГОСТ Р 52325-2005 "Семена сельскохозяйственных растений. Сортные и посевные качества. Общие технические условия"

примечание: происхождение продукции: Россия, ИП Михайлова С.Г.; проба отобрана заказчиком от партии № 119, акт отбора проб семян № 26 от 26.03.2024 (данные предоставлены заказчиком)

Результаты испытаний:

№ п/п	Наименование показателя	Ед. изм.	Результат испытаний	Погрешность (неопределенность)	Норматив	НД на метод испытаний
Посевные и сортовые качества семян и посадочного материала						
1	Влажность семян	%	11,3	-	Не более 15	ГОСТ 12041-82 - Семена сельскохозяйственных культур. Метод определения влажности
2	Всхожесть	%	89, энергия прорастания - 86	-	Не менее 75	ГОСТ 12038-84 - Семена сельскохозяйственных культур. Методы определения всхожести



**ФЕДЕРАЛЬНАЯ СЛУЖБА ПО ВЕТЕРИНАРНОМУ И ФИТОСАНИТАРНОМУ НАДЗОРУ
(РОССЕЛЬХОЗНАДЗОР)**

**ФЕДЕРАЛЬНОЕ ГОСУДАРСТВЕННОЕ БЮДЖЕТНОЕ УЧРЕЖДЕНИЕ
"ФЕДЕРАЛЬНЫЙ ЦЕНТР ОЦЕНКИ БЕЗОПАСНОСТИ И КАЧЕСТВА ЗЕРНА
И ПРОДУКТОВ ЕГО ПЕРЕРАБОТКИ"(ФГБУ "Центр оценки качества зерна")**

Адрес: 129090, РОССИЯ, Г.Москва, МУНИЦИПАЛЬНЫЙ ОКРУГ КРАСНОСЕЛЬСКИЙ вн. тер. г.,
ПЕР ЖИВАРЕВ, Д. 2/4, СТР. 1

Филиал ФГБУ "Центр оценки качества зерна" по г. Москве и Московской области

Испытательная лаборатория Филиала Федерального государственного бюджетного учреждения "Федеральный центр оценки безопасности и качества зерна и продуктов его переработки" по г. Москве и Московской области
(Испытательная лаборатория Филиала ФГБУ "Центр оценки качества зерна" по г. Москве и Московской области)

Уникальный номер записи об аккредитации в реестре аккредитованных лиц № РОСС RU.0001.21ПТ12

Адрес: 140104, Россия, Московская область, Раменский р-н, г. Раменское, ул. Нефтегазосъемка, д. 11/41 (лабораторный корпус, здание теплицы, нежилое здание)

Тел./факс (495) 556-24-73. (496) 463-09-52; 467-03-51. E-mail: labp@fczema.ru



"УТВЕРЖДАЮ"

Заведующий лабораторией

И.Д. Колесова

04.06.2024

(дата)

Протокол испытаний № 9675 от 04.06.2024

Наименование образца испытаний: Семена овсяницы луговой, сорт Свердловская 37 РСт (код сорта - 6201261)

заказчик: ОБЩЕСТВО С ОГРАНИЧЕННОЙ ОТВЕТСТВЕННОСТЬЮ НАУЧНО-ПРОИЗВОДСТВЕННОЕ ПРЕДПРИЯТИЕ "ЗАРАЙСКИЕ СЕМЕНА", ИНН: 5014009228, 140612, Российская Федерация, Московская обл., Зарайский район, д. Алтухово

основание для проведения лабораторных исследований: заявка № 1839

дата документа основания: 21.05.2024

место отбора проб: Российская Федерация, Московская обл., п. Томилино, склад

отбор проб произвел: заказчик

вид упаковки доставленного образца: пакет

масса пробы: 0,05 килограмма

количество проб: 1 проба

дата поступления: 21.05.2024

даты проведения испытаний: 21.05.2024 - 03.06.2024

структурные подразделения, проводившие исследования: Филиал ФГБУ "ЦОКЗ по г. Москве и Московской области Отдел биологических исследований

фактический адрес места осуществления деятельности: 140104, Россия, Московская область, г. Раменское, ул. Нефтегазосъемка, д. 11/41 (лабораторный корпус, здание теплицы, нежилое здание)

на соответствие требованиям: ГОСТ Р 52325-2005 "Семена сельскохозяйственных растений. Сортные и посевные качества. Общие технические условия."

примечание: происхождение продукции: Россия, ИП Евсеев И.П.; проба отобрана заказчиком от партии № 198, массой 9,950 тонн, акт отбора проб семян №36 от 14.05.2024 (данные предоставлены заказчиком)

Результаты испытаний:

№ п/п	Наименование показателя	Ед. изм.	Результат испытаний	Погрешность (неопределенность)	Норматив	НД на метод испытаний
Посевные и сортовые качества семян и посадочного материала						
1	Влажность семян	%	13,1	-	Не более 15	ГОСТ 12041-82 - Семена сельскохозяйственных культур. Метод определения влажности
2	Всхожесть	%	93, энергия прорастания - 92	-	Не менее 80	ГОСТ 12038-84 - Семена сельскохозяйственных культур. Методы определения всхожести

3	Чистота и отход семян	%	100,00. Содержание семян других видов трав - 0,0. Содержание семян сорных растений - 0,0. Содержание семян наиболее вредных растений - 0 шт/кг. Головные мешочки и их части - 0,0. Склероции спорыньи - 0,0.	-	Не менее 92. Содержание семян других видов трав - не более 0,5. Содержание семян сорных растений - не более 0,8. Содержание семян наиболее вредных растений - не более 300 шт/кг. Головные мешочки и их части - не более 0,1. Склероции спорыньи - не более 0,2.	ГОСТ 12037-81 - Семена сельскохозяйственных культур. Методы определения чистоты и отхода семян
---	-----------------------	---	--	---	--	--

Мнения и интерпретации: Срок действия результата анализа на всхожесть до 03.10.2024

Данные, содержащиеся в полях "наименование образца испытаний", "место отбора проб" предоставлены заказчиком.

Начальник отдела приема заявок,
проб (образцов) и выдачи результатов

 О.В. Шнитцер

Результаты данного протокола испытаний относятся только к пробе, прошедшей испытания.

Запрещается частичное или полное копирование протокола без разрешения испытательной лаборатории.

Испытательная лаборатория несет ответственность за всю информацию, представленную в протоколе испытаний, за исключением случаев, когда информация предоставляется заказчиком.

04.06.2024

Ответственный за оформление протокола: Павлова Е.А.

Конец протокола испытаний.



Общество с ограниченной ответственностью
«Центр сертификации и экологического мониторинга
агрохимической службы «Московский»
(ООО ЦСЭМ «Московский»)


Юридический адрес: 143005, Российская Федерация, Московская область,
Одинцовский г.о., д. Вырубово, д.160, стр. 1, литера Б, эт. 3, пом. № 608
ОГРН 1035006479859, ИНН 5032087860, КПП 503201001

ИСПЫТАТЕЛЬНАЯ ЛАБОРАТОРИЯ

Юридический адрес: 143005, Российская Федерация, Московская область,
Одинцовский г.о., д. Вырубово, д. 160, стр. 1, литера Б, эт. 3, пом. № 608
Адрес места осуществления деятельности: 143000, Российская Федерация,
Московская область, Одинцовский район, д. Вырубово
тел.: 8 (495) 005-68-78 e-mail: certif@csem.ru, сайт: www.csem.ru

Уникальный номер записи об аккредитации в реестре аккредитованных лиц
RA.RU.21ПИ75 от 29.04.2016 г.

Лицензия № 50.99.08.001.Л.000058.02.08

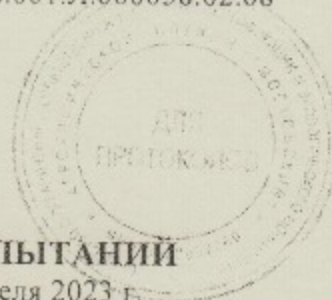

«УТВЕРЖДАЮ»

Руководитель ИЛ

Данилова Е.Г.
Данилова Е.Г.

19 апреля 2023 г

ПРОТОКОЛ ИСПЫТАНИЙ

№ 2П06 от 19 апреля 2023 г.

Наименование образца ¹ :	Почвогрунт
Номер заявки:	2П06 от 03.04.2023
Масса образца ¹ :	2,0 кг
Вид / целостность упаковки:	Полимерный пакет / целостность не нарушена
Температура образца при доставке:	-
Дата изготовления / срок годности ¹ :	- / не ограничен
Дата / время отбора проб ¹ :	24.03.2023 / -
Дата / время доставки в ИЛ:	03.04.2023 / 10:00
Время проведения испытаний:	03.04.2023-19.04.2023
Испытания на соответствие:	Постановление правительства Москвы от 27.07.2004 г. № 514-П (в ред. Постановлений Правительства Москвы от 09.08.2005 г. № 594-ПП, от 27.11.2007 г. № 1018-ПП, от 08.09.2009 г. № 973-ПП, от 08.12.2009 г. № 340-ПП, от 09.02.2010 г. № 110-ПП, от 25.10.2011 г. № 507-ПП)-21
Заказчик ¹ :	АНО «Московский экологический регистр». Юридический адрес: 119019, г. Москва, Новый Арбат, д. 11. Адрес места осуществления деятельности: г. Москва, 1-й Рижский пер., д.6 стр. 1, офис 22. e-mail: mosecoreg@gmail.com , тел. +7 (495) 162-22-18
Заявитель ¹ :	АНО «Московский экологический регистр». Юридический адрес: 119019, г. Москва, Новый Арбат, д. 11. Адрес места осуществления деятельности: г. Москва, 1-й Рижский пер., д.6 стр. 1, офис 22. e-mail: mosecoreg@gmail.com , тел. +7 (495) 162-22-18
Изготовитель ¹ :	ООО «ТРАНСИНФРАСТРОЙ» (ООО «ТИС»). Юридический адрес и адрес места осуществления деятельности : 141800, Московская область, Дмитровский район, г. Дмитров, микрорайон им. Константина Аверьянова, дом5, кв. 35
Место отбора ¹ :	Московская область, Дмитровский район, г. Дмитров, ул. Бирюлево поле, кадастровый номер 50:04:0010701:1147
Пробы отобраны ^{1, 2} :	Экспертом Кравченко Е.М.
Дополнительная информация:	Акт отбора без номера от 24.03.2023 г. Направление № 04/23 от 24.03.2023, шифр 435-П



P10-2-2023

РЕЗУЛЬТАТЫ ИСПЫТАНИЙ³:

Наименование показателя	Единица измерений	Методика испытаний	Результат испытаний ^{4,5}	Неопределенность /погрешность измерений	Допустимые уровни по НД
АГРОХИМИЧЕСКИЕ ПОКАЗАТЕЛИ:					
pH (KCl)	ед. pH	ГОСТ 26483-85	5,87	±0,20	4,0-7,0±Δ /5,0-7,5±Δ /5,0-7,5±Δ
Массовая доля органического вещества	% сух.в-ва	ГОСТ 27753.10-88	23,24	± 2,32	4-20±Δ/10-20±Δ/ 15-25±Δ
Массовая доля подвижного фосфора	мг/кг	ГОСТ Р 54650-2011	166,8	± 33,4	100-400/100-400/150-400
Массовая доля подвижного калия	мг/кг	ГОСТ Р 54650-2011	222,8	± 33,4	100-400/100-400/150-400
Общая засоленность (удельная электрическая проводимость)	мСм/см при 25° С	ГОСТ 26423 п. 4.2	0,20	± 0,02	Менее 1,5±Δ
Ион хлорида *	ммоль/100 г	ГОСТ 26425-85	0,178*	± 0,027	-
Гранулометрический состав (по Качинскому) (содержание частиц размером < 0,01 мм)	% сух. в-ва	ГОСТ 12536-2014	14,32	-	20-35/15-25/10-20
БЕЗОПАСНОСТЬ:					
Нефтепродукты	мг/г (мг/кг)*	ПНД Ф 16.1:2.21-98	0,008 (8)*	± 0,003 (± 3)*	не более 300
Бенз(а)пирен	мг/кг	ПНДФ ПНД Ф 16.1:2:2:2:2:3:3.39-03	0,012	± 0,005	не более 0,02
РАДИОНУКЛИДЫ:					
Удельная эффективная активность техногенных радионуклидов	относительные единицы	Методика измерения активности радионуклидов с использованием сцинтилляционного бета-спектрометра с программным обеспечением «Прогресс».	менее 1,0	-	не более 1,0
Эффективная активность естественных радионуклидов	Бк/кг	ГОСТ 30108-94	34,2	± 5,8	не более 300
ПЕСТИЦИДЫ:					
ГХЦГ (αβγ-изомер)	мг/кг	ГОСТ ISO 10382-2020	менее 0,001	-	не более 0,1
ДДТ (метаболиты)	мг/кг		менее 0,004	-	не более 0,1
ТОКСИЧНЫЕ ЭЛЕМЕНТЫ:					
Массовая доля ртути	мг/кг	М-МВИ-80-2008 п. 5	0,016	± 0,005	не более 2,0
Массовая доля цинка	мг/кг	М-МВИ-80-2008 п.4	26,8	± 8,0	не более 220,0
Массовая доля кадмия	мг/кг		менее 0,5	-	не более 2,0
Массовая доля свинца	мг/кг		6,4	± 1,9	не более 130,0
Массовая доля никеля	мг/кг		10,2	± 3,1	не более 80,0
Массовая доля меди	мг/кг		9,4	± 2,8	не более 132,0

№ п/п	Наименование прибора	Заводской номер	№ свидетельства о поверке / аттестации (при наличии)	Срок действия (при наличии)
4	термометр стеклянный жидкостный «ТТЖ-Х № 2»	24689	клеймо поверителя	29.09.2023
5	термометр стеклянный жидкостный «ТТЖ-Х № 2»	24714	клеймо поверителя	29.09.2023
6	плита нагревательная UH-2840A	198661	-	-
7	сплит система настенного типа «NS/NU-HAX07R»	4K83010002522	-	-
8	холодильник-морозильник «INDESIT» SB150-2.027	803070288*58441210003	-	-
9	фотометр фотоэлектрический	1670707	C-TT/25-06-2021/73227425	24.06.2023
10	фотометр пламенный PFP7	12194	C-TT/09-11-2022/202632669	08.11.2023
11	печь электрокамерная зуботехническая для нагрева литейных форм «ЭКПС-10»	042000207	11-22/06-2022	21.06.2023
12	анализатор ртути типа «Юлия 5К» 3 модификации	117	C-TT/14-06-2022/163511713	13.06.2023
13	дозатор пипеточный с перем. объемами доз одноканальный	417997	C-TT/22-08-2022/180036282	21.08.2023
14	микроволновая система пробоподготовки MC-6	14k2011	-	-
15	пипетка-дозатор одноканальный с регулируемым объемом доз DragonLab	YE175AB 0100761	C-TT/22-08-2022/180036278	21.08.2023
16	хроматограф «КРИСТАЛЛ 2000М»	721665	C-TT/09-11-2022/202632667	08.11.2023
17	термометр стеклянный жидкостный «ТТЖ-Х № 2»	24609	клеймо поверителя	29.09.2023
18	термометр стеклянный жидкостный «ТТЖ-Х № 2»	24650	клеймо поверителя	29.09.2023
19	холодильник-морозильник «Индезит»	610273526 *58795570114	-	-
20	стабилизатор напряжения переменного тока электронный СНП-13500 РЕСАНТА	NTV332630628006201201872	-	-
21	испаритель ротационный IKA-RV 8	100050272	-	-
22	вортекс для пробирок V-1 PLUS BS-010203-AAG	01020320030705	-	-
23	насос вакуумный № 816.3KT45.18	13750990	-	-
24	дозатор автоматический жидкостный «ДАЖ-2М»	5255	-	-
25	установка спектрометрическая МКС-1А «Мультирад» с ПО «Прогресс»	1976	C-ДНС/25-10-2022/196747678	24.10.2023
26	термометр стеклянный жидкостный «ТТЖ-Х № 2»	24697	клеймо поверителя	29.09.2023
27	холодильник бытовой	108847	-	-
28	весы лабораторные	14236681	C-TT/11-08-2022/177905469	10.08.2023
29	электрод ионоселективный	13501	C-ДУА/01-12-2022/204949966	30.11.2023
30	электрод сравнения	34090	C-ДУА/25-01-2023/218400288	24.01.2024



№ п/п	Наименование прибора	Заводской номер	№ свидетельства о поверке / аттестации (при наличии)	Срок действия (при наличии)
31	анализатор жидкости лабораторный «Анион 4100»	736	С-ТТ/14-06-2023/163511710	13.06.2023
32	термометр стеклянный жидкостный «ТТЖ-Х № 2»	АКМ2942	С-ВА/18-01-2022/127729677	17.01.2025
33	термостат суховоздушный	51514	221100322	21.11.2023
34	термостат суховоздушный	34799	221100122	21.11.2023
35	термостат суховоздушный	51516	221100422	21.11.2023
36	термостат суховоздушный	52196	221100522	21.11.2023
37	термометр ртутный стеклянный «ТЛ-4»	307	клеймо поверителя	05.10.2024
38	термометр ртутный стеклянный «ТЛ-4» № 2	293	клеймо поверителя	15.12.2024
39	термометр ртутный стеклянный «ТЛ-4» № 2	466	клеймо поверителя	15.12.2024
40	термометр ртутный стеклянный «ТЛ-4»	400	клеймо поверителя	05.10.2024
41	весы лабораторные	14236681	С-ТТ/11-08-2022/177905469	10.08.2023
42	pH-метр pH-150MI	1836	С-ДУА/28-02-2023/226927388	27.02.2024
43	электрод стеклянный комбинированный «ЭСК-10603/7»	43793	С-ДУА/25-01-2023/218400287	24.01.2024
44	стерилизатор паровой	3196	клеймо поверителя	10.06.2024
45	стерилизатор воздушный типа	5	03-23/06-2022	22.06.2023
46	стерилизатор воздушного типа	469	04-23/06-2022	22.06.2023
47	стерилизатор паровой	10711119	W190023	15.07.2027
48	дозатор одноканальный с фиксированным объемом	07060444	С-ТТ/22-08-2022/180036285	21.08.2023
49	термометр стеклянный жидкостный «ТТЖ-Х № 2»	АКМ2913	С-ВА/18-01-2022/127729024	17.01.2025
50	термометр стеклянный жидкостный «ТТЖ-Х № 2»	АКМ2864	С-ВА/18-01-2022/127729924	17.01.2025
51	термометр стеклянный жидкостный «ТТЖ-Х № 2»	АСХ9631	С-ВА/25-06-2021/80643219	24.06.2024
52	манометр	B0057353	клеймо поверителя	30.05.2023
53	манометр	B0057921	клеймо поверителя	30.05.2023
54	термометр ртутный стеклянный лабораторный	268	клеймо поверителя	28.04.2024
55	термометр стеклянный лабораторный	55	клеймо поверителя	28.04.2024
56	термометр стеклянный лабораторный	24	клеймо поверителя	28.04.2024
57	дозатор пипеточный автоклавируемый	423587	С-ТТ/05-08-2022/176420092	04.08.2023
58	микроскоп лабораторный	11612	-	-
59	бокс абактериальной воздушной среды	2715068	-	-
60	облучатель-рециркулятор воздуха ультрафиолетовый бактерицидный	4487	-	-

Протокол № 2П06 от 19.04.2023 стр. 5 из 6



P10-2-2023

№ п/п	Наименование прибора	Заводской номер	№ свидетельства о поверке / аттестации (при наличии)	Срок действия (при наличии)
61	холодильник фармацевтич. с замком	55805	-	-
62	гомогенизатор	100470/2501	-	-
63	счетчик колоний микроорганизмов	111003	-	-
64	цифровой ультразвуковой очиститель	2013-00334405	-	-
65	баня водяная	1018188	-	-
66	шкаф холодильный	D873540319	-	-
67	холодильник	126433902	-	-
68	облучатель-рециркулятор воздуха ультрафиолетовый бактерицидный	10605	-	-
69	бокс абактериальной воздушной среды	412.150.00.259	-	-

УСЛОВИЯ ОКРУЖАЮЩЕЙ СРЕДЫ ПРИ ПРОВЕДЕНИИ ИСПЫТАНИЙ:

Наименование отдела / группы	Температура, °C	Атмосферное давление, кПа / мм рт.ст.	Влажность, %
Отдел хроматографических и спектрометрических методов исследований	23,0-23,5	99,9-100,4/749,3-753,0	36,5-51,0
Отдел физико-химических методов испытаний	20,2-23,6	98,7-99,7/749,3-753,0	50,3-52,8
Отдел микробиологических, паразитологических, иммуноферментных и молекулярно-генетических методов испытаний	23,6	98,7 / 740,0	42,5
Отдел испытаний почв и грунтов	22,5-23,0	99,4/745,6	52,5-54,1

Протокол испытаний не должен быть воспроизведен не в полном объеме без разрешения ИЛ ООО ЦСЭМ «Московский».

Ответственный за оформление протокола:

подпись

Ковалёва О.В.
ФИО

Конец протокола



Кулеков Сергей А.П.



МОСКОВСКАЯ СИСТЕМА ДОБРОВОЛЬНОЙ СЕРТИФИКАЦИИ
«ЭКОЛОГИЧНЫЕ ПОЧВОГРУНТЫ»

СЕРТИФИКАТ СООТВЕТСТВИЯ № 0303

СРОК ДЕЙСТВИЯ с 21.04.2023 г. по 21.04.2026 г.

ОРГАН ПО СЕРТИФИКАЦИИ АНО «Московский экологический Регистр»
119019, г. Москва, ул. Новый Арбат, д.11. Тел/факс: (495)162-22-18

УДОСТОВЕРЯЕТ, ЧТО ПРОДУКЦИЯ (УСЛУГА),

ПОЧВОГРУНТ Серийный выпуск

Годовой объем производства – 80 000 м³

ТУ 20.15.80-001-81018819-2020

СООТВЕТСТВУЕТ ТРЕБОВАНИЯМ МОСКОВСКОЙ СИСТЕМЫ
ДОБРОВОЛЬНОЙ СЕРТИФИКАЦИИ «ЭКОЛОГИЧНЫЕ
ПОЧВОГРУНТЫ».

СЕРТИФИКАТ ВЫДАН ООО «ТИС»

141800, г. Московская обл., Дмитровский р-н, г. Дмитров, микрорайон
им. Константина Аверьянова, дом 5, кв.35

Адрес производства: Московская область, г. Дмитров, ул. Бирлово поле, д.26

НА ОСНОВАНИИ Протокол № 2П061 от 19.04.2023 г. ИЛ ЦСЭМ
«Московский» уникальный номер записи об аккредитации в Реестре
аккредитованных лиц RA.RU.21ПИ75. Декларация от 21.04.2023 г.

ДОПОЛНИТЕЛЬНАЯ ИНФОРМАЦИЯ

Знак соответствия «Экологичные почвы» наносится
на товарно-производительную документацию.



Руководитель Органа по сертификации

В.Н. Маркелова – В.Н. Маркелова

Зарегистрировано в Реестре Московской системы добровольной сертификации
«Экологичные почвы» за № МСДСЭП0304.ЭР.04.23



Объект капитального строительства:

«Ж/Д пути от испытательного центра до обкаточной линии с удлинением трансбордера, расположенные по адресу: Московская область, г. Мытищи, ул. Колонцова, 4», территория завода АО «МЕТРОВАГОНМАШ»

(наименование проектной документации, почтовый или строительный адрес объекта капитального строительства)

Застройщик (технический заказчик, эксплуатирующая организация или региональный оператор):

ООО «Проминжиниринг», ИНН 7734001650, ОГРН 11477481394406, КПП 770801001, 107140, г. Москва, ул. Русаковская, д.13, помещение ХХ-4, тел. +7(495) 909-93-48, член саморегулируемой Ассоциации строителей «Саморегулируемая организация «Строительные допуски», ИНН 7714322214, ОГРН 107799011045, регистрационный номер СРО-С-187-26012010 от 27.07.2018г.

(фамилия, имя, отчество, адрес места жительства, ОГНИП, ИНН индивидуального предпринимателя, наименование, ОГРН, ИНН, место нахождения юридического лица, телефон/факс, наименование, ОГРН, ИНН саморегулируемой организации, членом которой является – для индивидуальных предпринимателей и юридических лиц; фамилия, имя, отчество, паспортные данные, адрес места жительства, телефон/факс – для физических лиц, не являющихся индивидуальными предпринимателями)

Лицо, осуществляющее строительство: ООО «КиКГЕОСТРОЙ», ОГРН 1127747247704, ИНН 7709918820, 109004, Г.МОСКВА, УЛ. ЗЕМЛЯНОЙ ВАЛ, Д.65, КВ.59, тел. +7 (495) 915-24-71, член саморегулируемой ассоциации СРО «МАС» регистрационный номер СРО-С-148-24122009 от 12.03.2013г.

(фамилия, имя, отчество, адрес места жительства, ОГНИП, ИНН индивидуального предпринимателя, наименование, ОГРН, ИНН, место нахождения юридического лица, телефон/факс, наименование, ОГРН, ИНН саморегулируемой организации, членом которой является)

Лицо, осуществляющее подготовку проектной документации: ООО «КиКГЕОСТРОЙ», ОГРН 1127747247704, ИНН 7709918820, 109004, Г.МОСКВА, УЛ. ЗЕМЛЯНОЙ ВАЛ, Д.65, КВ.59, тел. +7 (495) 915-24-71, член саморегулируемой ассоциации СРО «Объединение проектировщиков «УниверсалПроект», регистрационный номер СРО-П-179-12122012 от 20.10.2022г.

(фамилия, имя, отчество, адрес места жительства, ОГНИП, ИНН индивидуального предпринимателя, наименование, ОГРН, ИНН, место нахождения юридического лица, телефон/факс, наименование, ОГРН, ИНН саморегулируемой организации, членом которой является)

Лицо, осуществляющее строительство, выполнившее работы, подлежащие освидетельствованию:

1. ООО «ШЕЛПРОКК», ОГРН 1237700462427, ИНН 9726048866, 117535, Г.МОСКВА, МУНИЦИПАЛЬНЫЙ ОКРУГ ЧЕРТАНОВО ЮЖНОЕ, ПРОЕЗД 3-Й ДОРОЖНЫЙ, Д. 6, К. 2, член саморегулируемой ассоциации «Архитектурное наследие», регистрационный номер СРО-С-230-07092010 от 01.08.2023г.

2. ООО «ЭлектроЭнергетика», ОГРН 1175074004698, ИНН 5037011400, 142281, Московская обл., г. Протвино, Кременковское ш., д. 5, член саморегулируемой организации «Объединение Специализированных Организаций Профессиональные Строители», регистрационный номер СРО-С-219-21042010

(фамилия, имя, отчество, адрес места жительства, ОГНИП, ИНН индивидуального предпринимателя, наименование, ОГРН, ИНН, место нахождения юридического лица, телефон/факс, наименование, ОГРН, ИНН саморегулируемой организации, членом которой является)

АКТ**освидетельствования скрытых работ**

№ 131-23-ГП2-М-10

"28" июля 2024 г.

(дата составления акта)

Представитель застройщика (технического заказчика, эксплуатирующей организации или регионального оператора) по вопросам строительного контроля:

Ведущий инженер строительного контроля ООО «Проминжиниринг» Дураев В. Ю., приказ №5 от 03.08.2023г.

ОГРН 11477481394406, ИНН 7734001650, 107140, г. Москва, ул. Русаковская, д.13, помещение ХХ-4

(должность, фамилия, инициалы, идентификационный номер в национальном реестре специалистов в области строительства, реквизиты распорядительного документа, подтверждающего полномочия, с указанием наименования, ОГРН, ИНН, места нахождения юридического лица, фамилии, имени, отчества, адреса места жительства, ОГНИП, ИНН индивидуального предпринимателя)

Представитель лица, осуществляющего строительство:

Руководитель проекта ООО «КиКГЕОСТРОЙ» Шевчук К.А. приказ №2-МВМ от 01.07.2023г.

(должность, фамилия, инициалы, реквизиты распорядительного документа, подтверждающего полномочия)

Представитель лица, осуществляющего строительство, по вопросам строительного контроля (специалист по организации строительства): Генеральный директор ООО «КиКГЕОСТРОЙ» Кесслер Ю.Ф. приказ №1СК-МВМ от 01.08.2023г., идентификационный номер НОСТРОЙ С-77-133381 от 02.02.2018г.

(должность, фамилия, инициалы, идентификационный номер в национальном реестре специалистов в области строительства, реквизиты распорядительного документа, подтверждающего полномочия)

Представитель лица, осуществляющего подготовку проектной документации:

Руководитель службы управления проектами ООО «КиКГЕОСТРОЙ» Липатов В. Е. приказ № 2-АН от 02.10.2023г.

(должность, фамилия, инициалы, реквизиты распорядительного документа, подтверждающего полномочия, с указанием наименования, ОГРН, ИНН, места нахождения юридического лица, фамилии, имени, отчества, адреса места жительства, ОГНИП, ИНН индивидуального предпринимателя, наименования, ОГРН, ИНН саморегулируемой организации, членом которой является указанное юридическое лицо, индивидуальный предприниматель)

Представитель лица, выполнившего работы, подлежащие освидетельствованию:

1. Старший прораб ООО «ШЕЛПРОКК» Шинкарев М.В., приказ №1 от 09.01.2024 г.

2. Главный инженер ООО «ЭлектроЭнергетика» Юрченко В. И., приказ № 1/08 от 04.08.2023г.

(должность, фамилия, инициалы, реквизиты распорядительного документа, подтверждающего полномочия, с указанием наименования, ОГРН, ИНН, места нахождения юридического лица, фамилии, имени, отчества, адреса места жительства, ОГНИП, ИНН индивидуального предпринимателя)

а также иные представители лиц, участвующих в освидетельствовании:

(должность с указанием наименования организации, фамилия, инициалы, реквизиты распорядительного документа, подтверждающего полномочия)

произвели осмотр работ, выполненных

ООО «ШЕЛПРОКК», ООО «ЭлектроЭнергетика»

(наименование лица, выполнившего работы, подлежащие освидетельствованию)

и составили настоящий акт о нижеследующем:

1. К освидетельствованию предъявлены следующие работы:

Устройство водоотводных лотков и благоустройство

(наименование скрытых работ)

2. Работы выполнены по проектной документации

131-23-ГП2 «Ж/д пути от испытательного центра до обкаточной линии с удлинением трансбордера, расположенные по адресу: Московская область, г. о. Мытищи, ул. Колонцова, 4». Генеральный план.

(номер, другие реквизиты чертежа, наименование проектной и/или рабочей документации, сведения о лицах, осуществляющих подготовку раздела проектной и/или рабочей документации)

3. При выполнении работ применены:

Реестр документов качества №Р-131-23-ГП2-М-10 от 28.07.2024г.

(наименование строительных материалов (изделий), реквизиты сертификатов и/или других документов, подтверждающих их качество и безопасность)

4. Предъявлены документы, подтверждающие соответствие работ предъявляемым требованиям:

Исполнительная схема Устройство водоотводных лотков и благоустройство

(исполнительные схемы и чертежи, результаты экспертиз, обследований, лабораторных и иных испытаний выполненных работ, проведенных в процессе) строительного контроля)

5. Даты: начала работ: «18» апреля 2024 г.

окончания работ: «28» июля 2024 г.

6. Работы выполнены в соответствии: 131-23-ГП2 «Ж/д пути от испытательного центра до обкаточной линии с удлинением трансбордера, расположенные по адресу: Московская область, г. о. Мытищи, ул. Колонцова, 4». Генеральный план.

(наименования и структурные единицы технических регламентов, иных нормативных правовых актов, разделы проектной и/или рабочей документации)

7. Разрешается производство последующих работ

Установка знаков

(наименование работ, конструкций, участков сетей инженерно-технического обеспечения)

Дополнительные сведения: отсутствуют

Акт составлен в 5 (пяти) экземплярах.

Приложения:

Документы перечисленные в п.3 и п.4 настоящего акта

Представитель застройщика (технического заказчика, эксплуатирующей организации или регионального оператора) по вопросам строительного контроля

Дураев В. Ю.

(фамилия, инициалы, подпись)

Представитель лица, осуществляющего строительство

Шевчук К. А.

(фамилия, инициалы, подпись)

Представитель лица, осуществляющего строительство, по вопросам строительного контроля (специалист по организации строительства)

Кесслер Ю. Ф.

(фамилия, инициалы, подпись)

Представитель лица, осуществляющего подготовку проектной документации

Липатов В. Е.

(фамилия, инициалы, подпись)

Представитель лица, выполнившего работы, подлежащие освидетельствованию


Шинкарев М.В.

Юрченко В. И.

(фамилия, инициалы, подпись)

Представители иных лиц

(фамилия, инициалы, подпись)

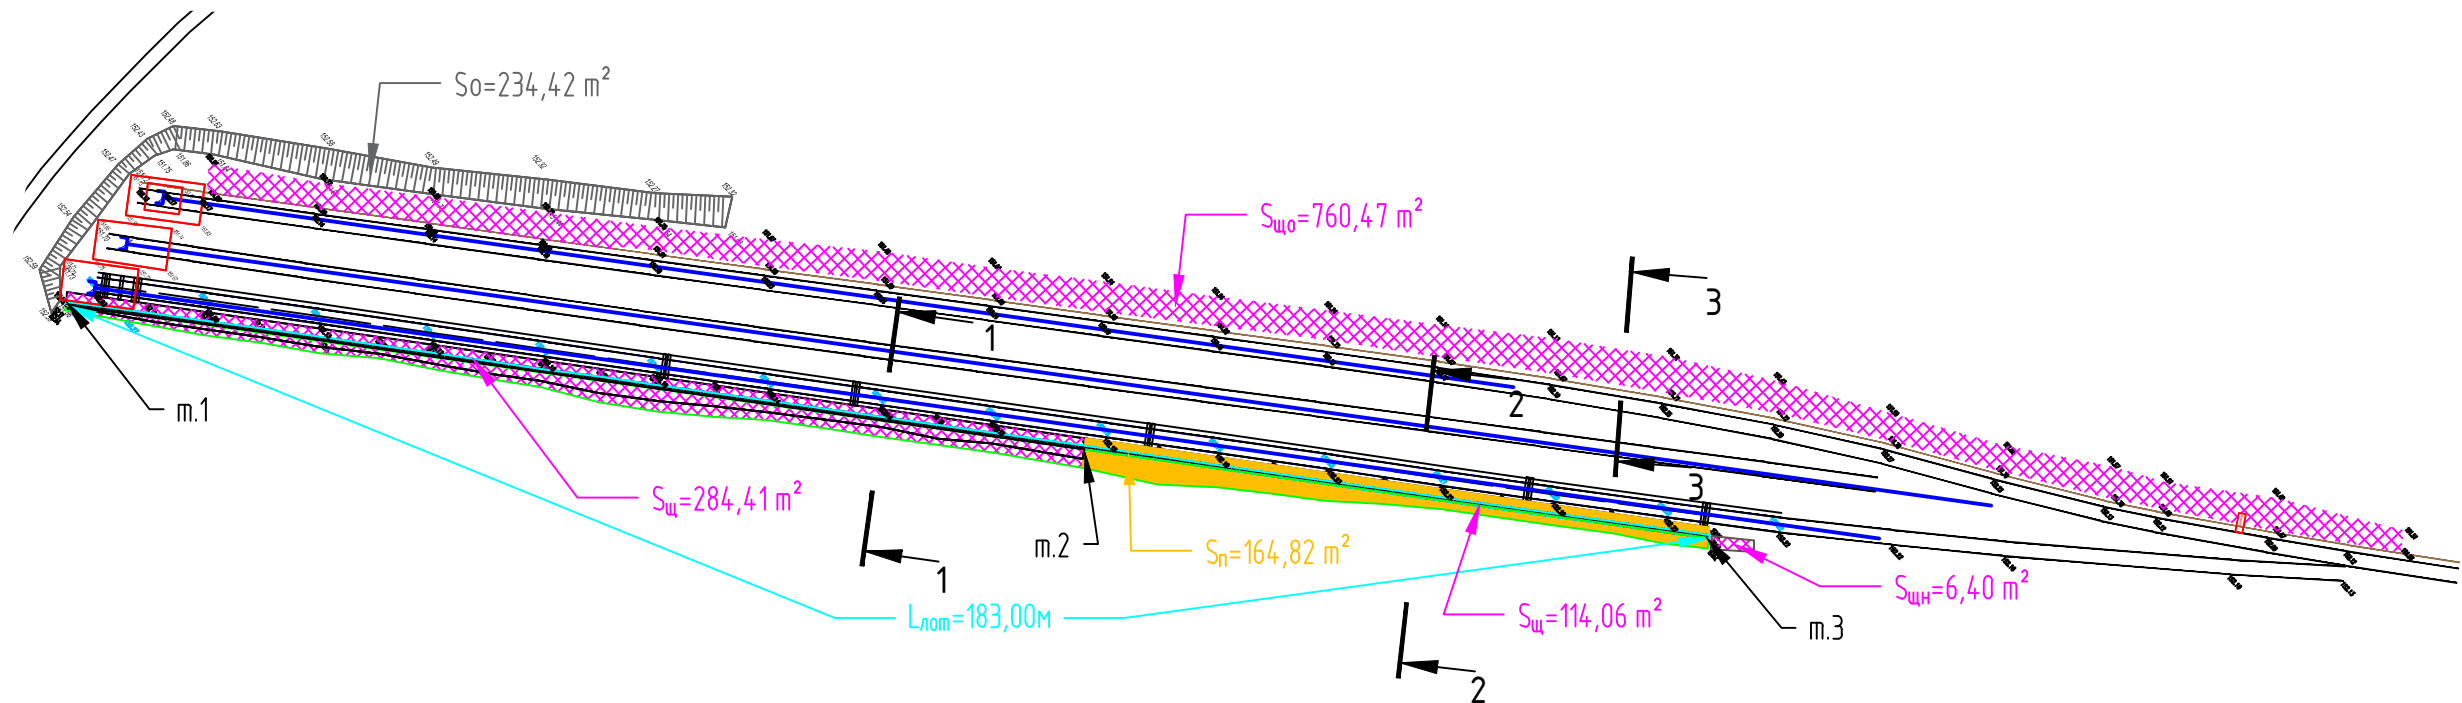

1. Устройство основания из щебня мелкого

Толщина слоя щебня мелкого $h_{щм}=0,10$ м
Ширина лотка $b=0,36$ м
Объем щебня мелкого: $V_{щк}=L_{лот} \cdot h_{щм} \cdot b=183,00 \cdot 0,10 \cdot 0,36= 6,59 \text{ м}^3$

2. Устройство лотков протяженностью $L_{лот}=183,00$ м

3. Засыпка пазух лотков и отсыпка территории песком крупным:


Толщина слоя песка $h_n=0,10$ м, от м.2 до м.3
Площадь засыпки $S_n=164,82 \text{ м}^2$
Площадь отсыпки территории $S_{но}=760,47 \text{ м}^2$, со стороны ПЖ32
Объем песка: $V_n= S_n \cdot h_n + S_{но} \cdot h_n=164,82 \cdot 0,10 + 760,47 \cdot 0,10= 92,53 \text{ м}^3$

4. Засыпка пазух лотков щебнем:


Площадь засыпки щебнем $S_{щ}=284,41 \text{ м}^2$
Средняя толщина слоя щебня от м.1 до м.2 $h_{щ1}=0,51$ м
Площадь засыпки $S_{щ}=114,06 \text{ м}^2$
Толщина слоя щебня от м.2 до м.3 $h_{щ2}=0,16$ м
Площадь щебеночной наброски $S_{щн}=6,40 \text{ м}^2$
Толщина слоя щебня $h_{щз}=0,10$ м
Площадь отсыпки территории $S_{щ0}=760,47 \text{ м}^2$
Толщина слоя щебня $h_{щз}=0,10$ м, со стороны ПЖ32
Объем щебня: $V_{щ}= S_{щ} \cdot h_{щ1} + S_n \cdot h_{щ2} + S_{щн} \cdot h_{щз} + S_{щ0} \cdot h_{щз}=$
 $=284,41 \cdot 0,51 + 114,06 \cdot 0,16 + 6,40 \cdot 0,10 + 760,47 \cdot 0,10= 239,99 \text{ м}^3$

5. Устройство откосов с георешеткой ячейка 150x150мм

Площадь участка под откосы $S_0=234,42 \text{ м}^2$
Планировка откосов $S_0=234,42 \text{ м}^2$
Укладка георешетки с креплением анкерами $S_0=234,42 \text{ м}^2$
Толщина щебня обратной засыпки $h_{ощ}=0,15$ м
Объем обратной засыпки щебнем $V_{ощ}=S_0 \cdot h_{ощ}=234,42 \cdot 0,15=35,16 \text{ м}^3$

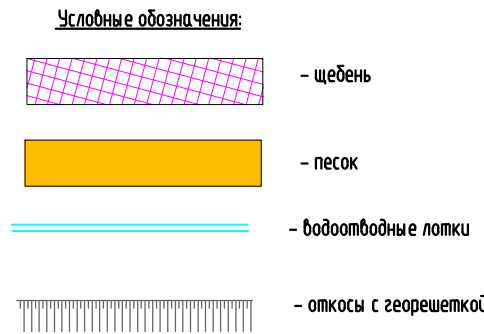

Конструкция водоотводных лотков (схема)

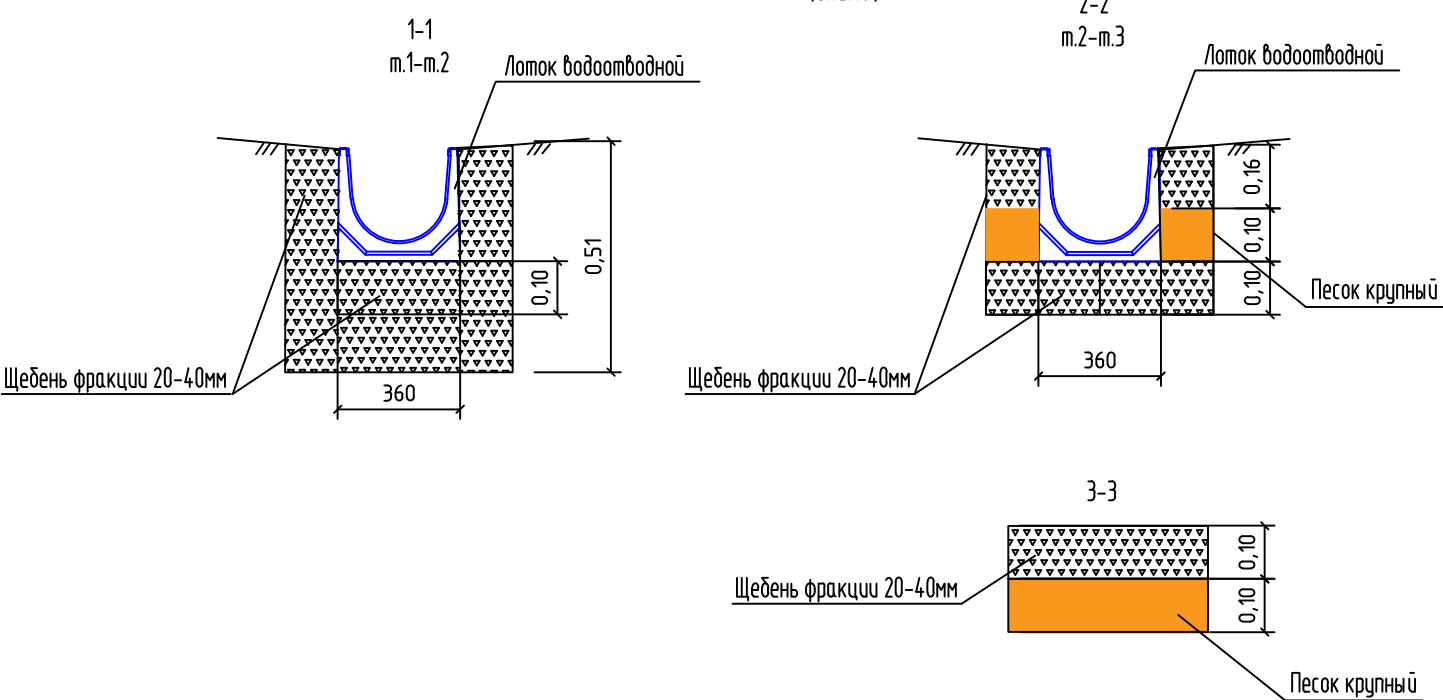

Согласовано	
Взам. инв. №	
Подп. и дата	
Инв. № подл.	

					2024	131-23-ГП2			
						Ж/д пути от испытательного центра до обкаточной линии с удлинением трансбардера, расположенный по адресу: Московская область, г.о. Мытищи, ул. Коланцова, 4.			
Изм.	Кол.уч.	Лист	№ док.	Подпись	Дата				
Рук.проекта	Шевчук К.А.				28.07	Генеральный план	Стадия	Лист	Листов
Ген.директор	Кесслер Ю.Ф.				28.07		ИД	1	1
Ст.прораб	Шинкарев М.В.				28.07				
Гл.инженер	Юрченко В.И.				28.07	Исполнительная схема Устройство водоотводных лотков и благоустройство	ООО "КиКГЕОСТРОЙ"		

**Реестр № Р-131-23-ГП2-М-10 документов о качестве
к Акту осведетельствования скрытых работ
№131-23-ГП2-М-10 от 28.07.2024г.**

Объект: «Ж/д пути от испытательного центра до обкаточной линии с удлинением трансбордера, расположенный по адресу: Московская область, г.о. Мытищи, ул. Колонцова,4»

<i>№ п/п</i>	<i>Материалы</i>	<i>Полное наименование документа</i>	<i>№ документа</i>	<i>Дата документа</i>	<i>Количество листов</i>
1	Гайка М10	Паспорт качества продукции	№754	от 12.04.2024г.	1
2	Лоток водоотводный	Паспорт качества продукции	№754	от 12.04.2024г.	4
		Паспорт качества продукции	№910	от 22.04.2024г.	
		Паспорт качества продукции	№528	от 27.03.2024г.	
		Паспорт качества продукции	№2086	от 14.06.2024г.	
		Сертификат соответствия	№ЕАЭС RU C-RU.CM40.B.00277/23	с 20.06.2023г. по 15.12.2025г.	2
		Сертификат соответствия	№С-ГС.004ПР.00789	с 10.03.2023г. по 09.03.2026г.	
3	Песок	Сертификат соответствия	№ РОСС RU.AM05.H21337	с 10.11.2022г. по 09.11.2025г.	1
4		Паспорт качества продукции	б/н	от 18.01.2024г.	1
5	Щебень	Сертификат соответствия	№РОСС RU.32001.04ИБФ1.ОСП28.49566	от 20.03.2024г. по 19.03.2027г.	3
6		Паспорт качества щебня фр. 5х20	№62	от 17.01.2023г.	
7		Паспорт качества щебня фр. 20х40	№85	от 24.01.2023г.	

8	Водоприемная решетка	Сертификат соответствия	№С-ГС.004ПР.00765	с 09.02.2023г. по 08.02.2026г.	3
		Паспорт качества продукции	№754	от 12.04.2024г.	
		Паспорт качества продукции	№2086	от 14.06.2024г.	
9	Геотехническая решетка	Сертификат соответствия	№ РОСС RU C-RU.НВ63.Н00595	от 29.11.2021г. по 28.11.2024г.	1
10	Гайка М10	Паспорт качества продукции	№685	от 12.04.2024г.	1
	Болт М10х25	Паспорт качества продукции			
Итого :					18

Составил:

(должность)

(фамилия, инициалы, подпись)

Общество с ограниченной ответственностью "Стандартпарк Инжиниринг"

ИНН 7100035271, КПП 710001001

300057, Тульская область, Тула, Алексинское шоссе, дом № 34

Паспорт на анкер универсальный

№ 754

12 апреля 2024 г.

№	Наименование продукции	Артикул	Объем партии, шт.
1	Гайка М 10 DIN 557 квадрат	Г-10/DIN 557	2 200

Изделия изготовлены в соответствии СТО 86774449-1.01-2023

1. Назначение. Служит для крепления решетки к лотку водоотводному.
2. Материал. Изделия изготавливаются из ленты стальной 2х52 мм (штрипс), листа 1250х2,5 мм, ГОСТ 14918-80. Используются следующие марки стали: 08пс, 65г.
3. Транспортировка. Транспортировать и хранить изделия следует транспортом любого вида в соответствии с правилами перевозки грузов, действующими на данном виде транспорта. При транспортировке и хранении должна обеспечиваться защита изделий от механических повреждений.
4. Хранение. Готовые изделия должны храниться в сухом помещении рассортированные по видам.
5. Монтаж. Установка и монтаж изделий систем внутреннего водоотвода осуществляются в соответствии с существующими СНиП и инструкциями по монтажу группы компаний «Стандартпарк».
6. Эксплуатация. При эксплуатации изделий внутреннего водоотвода в системе технологических процессов производства необходимо проводить их санитарную обработку дезинфицирующими средствами в соответствии с санитарными требованиями предприятия, где установлены изделия. Правильный и регулярный уход гарантирует долговечность элементов систем поверхностного водоотведения из нержавеющей стали.
7. Техника безопасности. Запрещается: превышать допустимую нагрузку на изделие, использовать изделия, имеющие деформацию и повреждения, эксплуатировать замусоренную систему водоотвода.
8. Гарантийный срок. Предприятие-изготовитель гарантирует соответствие продукции требованиям нормативных документов при соблюдении Потребителем правил транспортирования, хранения, а также области применения в течение не менее 2 лет со дня отгрузки.

Примечание: у готовых изделий допустимо отклонение по оттенкам. Цвет на эксплуатационные свойства изделия никак не влияет

Представитель службы качества

Общество с ограниченной ответственностью "Стандартпарк Инжиниринг"


КОПИЯ ВЕРНА



ФИО

МП

дата

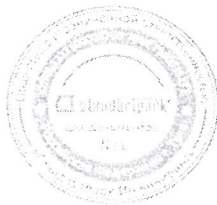

Общество с ограниченной ответственностью "Производственная компания "Стандартпарк"

ИНН 7105032235, КПП 710301001

300057, Тульская обл, Тула г, Алексинское ш, дом № 34, корпус этаж2,лит31, тел.: (4872) 70-23-03

Паспорт на бетонные изделия систем поверхностного водоотвода

№ 754

12 апреля 2024 г.

№	Наименование продукции	Артикул	№ партии	Объем партии, шт.	Класс нагрузки	Дата изготовления/контроля
1	Лоток водоотводный BetoMax Drive ЛВ-30.36.26-Б бетонный 47471	47471	б/н	108	E600	12.04.2024

Качественные показатели

№	Наименование показателей	По нормативному документу	Фактический показатель
1	Класс бетона по прочности на сжатие	не менее В40	В40
2	Класс по прочности на растяжение при изгибе	не менее Вtб4	4,3
3	Класс бетона по морозостойкости	не менее F 200	F 300
4	Отпускная прочность бетона, %	не менее 90	90
5	Водонепроницаемость	не менее W8	W12
6	Удельная эффективная активность естественных радионуклидов Аэфф Бк/кг	не более 740	205

Продукция соответствует обязательным требованиям СТО 72566411-1.03-2016

Продукция сертифицирована. Добровольный сертификат № С-ГС.004.ПР.00789

ТС Сертификат соответствия № ЕАЭС RU C-RU.CM40.B.00277/23

1. Назначение. Изделия для системы поверхностного водоотвода предназначены для отвода дождевых и талых вод с погрузочных терминалов, постоянных и временных городских дорог, взлетно-посадочных полос аэродромов с классом нагрузки: С 250, D 400, E 600, F900 (ненужное зачеркнуть).
2. Условия эксплуатации должны соответствовать климатическому исполнению УХЛ по ГОСТ 15150. Изделия применяют в районах с температурой наружного воздуха до минус 45°С включительно.
3. Транспортировка. Транспортировать и хранить изделия следует в соответствии с требованиями ГОСТ 13015 в паллетах по ГОСТ 18343 транспортом любого вида в соответствии с правилами перевозки грузов, действующими на данном виде транспорта. Паллеты с изделиями устанавливаются строго в один ярус. Погрузка изделий навалом и разгрузка их сбрасыванием не допускаются.
4. Хранение. Готовые изделия должны храниться на складе рассортированные по маркам. Складирование изделий производится в паллетах по ГОСТ 9078 не более 3-х паллет по высоте, при обеспечении их устойчивости и исключении возможности падения изделия.
5. Монтаж. Установка систем поверхностного водоотвода должна осуществляться в соответствии с существующими СНиП и инструкциями по монтажу группы компаний «Стандартпарк».
6. Эксплуатация. Необходимо выполнять систематический мониторинг сооружений систем поверхностного водоотвода – отверстия на решетках прочищать, при необходимости решетку снимать. При монтаже решеток резьбовое соединение покрывать масляной краской. Во время транспортировки, хранения и монтажа изделий допускается фрагментарное механическое разрушение лакокрасочного покрытия, приводящее к проявлению ржавчины на поврежденных участках. В результате эксплуатации чугунных решеток, допускается проявление ржавчины на всей поверхности решеток. Проявление ржавчины не влияет на эксплуатационные свойства изделий.
7. Техника безопасности. Запрещается: превышать допустимую нагрузку на изделие, использовать изделия, имеющие деформацию и существенные повреждения, эксплуатировать замусоренную систему.
8. Продавец гарантирует соответствие продукции требованиям нормативных документов при соблюдении Потребителем правил транспортирования, хранения, а также области применения в течение не менее 3 лет со дня отгрузки.

Представитель службы качества

Общество с ограниченной ответственностью "Производственная компания "Стандартпарк"

КОПИЯ ВЕРНА

Михаил К.И.
ФИО



МП



Общество с ограниченной ответственностью "Производственная компания "Стандартпарк"

ИНН 7105032235, КПП 710301001

300057, Тульская обл, Тула г, Алексинское ш, дом № 34, корпус этаж2,лит31, тел.: (4872) 70-23-03

Паспорт на бетонные изделия систем поверхностного водоотвода

№ 910

22 апреля 2024 г.

№	Наименование продукции	Артикул	№ партии	Объем партии, шт.	Класс нагрузки	Дата изготовления/контроля
1	Лоток водоотводный BetoMax Drive ЛВ-30.36.26-Б бетонный 47471	47471	б/н	53	E600	22.04.2024
2	Лоток водоотводный BetoMax Drive ЛВ-30.36.26-Б бетонный 47471	47471	б/н	127	E600	22.04.2024

Качественные показатели

№	Наименование показателей	По нормативному документу	Фактический показатель
1	Класс бетона по прочности на сжатие	не менее В40	В40
2	Класс по прочности на растяжение при изгибе	не менее Btb4	4,3
3	Класс бетона по морозостойкости	не менее F 200	F 300
4	Отпускная прочность бетона, %	не менее 90	90
5	Водонепроницаемость	не менее W8	W12
6	Удельная эффективная активность естественных радионуклидов Аэфф Бк/кг	не более 740	205

Продукция соответствует обязательным требованиям СТО 72566411-1.03-2016

Продукция сертифицирована. Добровольный сертификат № С-ГС.004.ПР.00789

ТС Сертификат соответствия № ЕАЭС RU C-RU.CM40.B.00277/23

1. Назначение. Изделия для системы поверхностного водоотвода предназначены для отвода дождевых и талых вод с погрузочных терминалов, постоянных и временных городских дорог, взлетно-посадочных полос аэродромов с классом нагрузки: С 250, D 400, E 600, F900 (ненужное зачеркнуть).
2. Условия эксплуатации должны соответствовать климатическому исполнению УХЛ по ГОСТ 15150. Изделия применяют в районах с температурой наружного воздуха до минус 45°С включительно.
3. Транспортировка. Транспортировать и хранить изделия следует в соответствии с требованиями ГОСТ 13015 в паллетах по ГОСТ 18343 транспортом любого вида в соответствии с правилами перевозки грузов, действующими на данном виде транспорта. Паллеты с изделиями устанавливаются строго в один ярус. Погрузка изделий навалом и разгрузка их сбрасыванием не допускаются.
4. Хранение. Готовые изделия должны храниться на складе рассортированные по маркам. Складирование изделий производится в паллетах по ГОСТ 9078 не более 3-х паллет по высоте, при обеспечении их устойчивости и исключении возможности падения изделия.
5. Монтаж. Установка систем поверхностного водоотвода должна осуществляться в соответствии с существующими СНиП и инструкциями по монтажу группы компаний «Стандартпарк».
6. Эксплуатация. Необходимо выполнять систематический мониторинг сооружений систем поверхностного водоотвода – отверстия на решетках прочищать, при необходимости решетку снимать. При монтаже решеток резьбовое соединение покрывать масляной краской. Во время транспортировки, хранения и монтажа изделий допускается фрагментарное механическое разрушение лакокрасочного покрытия приводящее к проявлению ржавчины на поврежденных участках. В результате эксплуатации чугунных решеток, допускается проявление ржавчины на всей поверхности решеток. Проявление ржавчины не влияет на эксплуатационные свойства изделий.
7. Техника безопасности. Запрещается: превышать допустимую нагрузку на изделие, использовать изделия, имеющие деформацию и существенные повреждения, эксплуатировать замусоренную систему.
8. Продавец гарантирует соответствие продукции требованиям нормативных документов при соблюдении Потребителем правил транспортирования, хранения, а также области применения в течение не менее 3 лет со дня отгрузки.

Представитель службы качества

Общество с ограниченной ответственностью
"Производственная компания "Стандартпарк"

КОПИЯ ВЕРНА



ФИО



МП

дата



Общество с ограниченной ответственностью "Производственная компания "Стандартпарк"

ИНН 7105032235, КПП 710301001

300057, Тульская обл, Тула г, Алексинское ш, дом № 34, корпус этаж2,лит31, тел.: (4872) 70-23-03

Паспорт на бетонные изделия систем поверхностного водоотвода

№ 528

27 марта 2024 г.

№	Наименование продукции	Артикул	№ партии	Объем партии, шт.	Класс нагрузки	Дата изготовления/контроля
1	Лоток водоотводный BetoMax Drive ЛВ-30.36.26-Б бетонный 47471	47471	6/н	144	E600	27.03.2024
2	Лоток водоотводный BetoMax Drive ЛВ-30.36.26-Б бетонный 47471	47471	6/н	27	E600	27.03.2024

Качественные показатели

№	Наименование показателей	По нормативному документу	Фактический показатель
1	Класс бетона по прочности на сжатие	не менее B40	B40
2	Класс по прочности на растяжение при изгибе	не менее Btb4	4,3
3	Класс бетона по морозостойкости	не менее F 200	F 300
4	Отпускная прочность бетона, %	не менее 90	90
5	Водонепроницаемость	не менее W8	W12
6	Удельная эффективная активность естественных радионуклидов Аэфф Бк/кг	не более 740	205

Продукция соответствует обязательным требованиям СТО 72566411-1.03-2016


Продукция сертифицирована. Добровольный сертификат № С-ГС.004.ПР.00789

ТС Сертификат соответствия № ЕАЭС RU C-RU.CM40.B.00277/23

1. Назначение. Изделия для системы поверхностного водоотвода предназначены для отвода дождевых и талых вод с погрузочных терминалов, постоянных и временных городских дорог, взлетно-посадочных полос аэродромов с классом нагрузки: С 250, D 400, E 600, F900 (ненужное зачеркнуть).
2. Условия эксплуатации должны соответствовать климатическому исполнению УХЛ по ГОСТ 15150. Изделия применяют в районах с температурой наружного воздуха до минус 45°С включительно.
3. Транспортировка. Транспортировать и хранить изделия следует в соответствии с требованиями ГОСТ 13015 в паллетах по ГОСТ 18343 транспортом любого вида в соответствии с правилами перевозки грузов, действующими на данном виде транспорта. Паллеты с изделиями устанавливаются строго в один ярус. Погрузка изделий навалом и разгрузка их сбрасыванием не допускаются.
4. Хранение. Готовые изделия должны храниться на складе рассортированные по маркам. Складирование изделий производится в паллетах по ГОСТ 9078 не более 3-х паллет по высоте, при обеспечении их устойчивости и исключении возможности падения изделия.
5. Монтаж. Установка систем поверхностного водоотвода должна осуществляться в соответствии с существующими СНиП и инструкциями по монтажу группы компаний «Стандартпарк».
6. Эксплуатация. Необходимо выполнять систематический мониторинг сооружений систем поверхностного водоотвода – отверстия на решетках прочищать, при необходимости решетку снимать. При монтаже решеток резьбовое соединение покрывать масляной краской. Во время транспортировки, хранения и монтажа изделий допускается фрагментарное механическое разрушение лакокрасочного покрытия приводящее к проявлению ржавчины на поврежденных участках. В результате эксплуатации чугунных решеток, допускается проявление ржавчины на всей поверхности решеток. Проявление ржавчины не влияет на эксплуатационные свойства изделий.
7. Техника безопасности. Запрещается: превышать допустимую нагрузку на изделие, использовать изделия, имеющие деформацию и существенные повреждения, эксплуатировать замусоренную систему.
8. Продавец гарантирует соответствие продукции требованиям нормативных документов при соблюдении Потребителем правил транспортирования, хранения, а также области применения в течение не менее 3 лет со дня отгрузки.

Представитель службы качества
Общество с ограниченной ответственностью
"Производственная компания "Стандартпарк"

КОПИЯ ВЕРНА

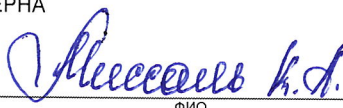
ФИО



МП

дата



Общество с ограниченной ответственностью "Производственная компания "Стандартпарк"

ИНН 7105032235, КПП 710301001

300057, Тульская обл, Тула г, Алексинское ш, дом № 34, корпус этаж2,лит31, тел.: (4872) 70-23-03

Паспорт на бетонные изделия систем поверхностного водоотвода

№ 2086

14 июня 2024 г.

№	Наименование продукции	Артикул	№ партии	Объем партии, шт.	Класс нагрузки	Дата изготовления/контроля
1	Лоток водоотводный BetoMax Drive ЛВ-30.36.26-Б бетонный 47471	47471	б/н	66	E600	14.06.2024

Качественные показатели

№	Наименование показателей	По нормативному документу	Фактический показатель
1	Класс бетона по прочности на сжатие	не менее В40	В40
2	Класс по прочности на растяжение при изгибе	не менее Вtб4	4,3
3	Класс бетона по морозостойкости	не менее F 200	F 300
4	Отпускная прочность бетона, %	не менее 90	90
5	Водонепроницаемость	не менее W8	W12
6	Удельная эффективная активность естественных радионуклидов Азфв Бк/кг	не более 740	205

Продукция соответствует обязательным требованиям СТО 72566411-1.03-2016

Продукция сертифицирована. Добровольный сертификат № С-ГС.004.ПР.00789


ТС Сертификат соответствия № ЕАЭС RU С-RU.CM40.B.00277/23

- Назначение. Изделия для системы поверхностного водоотвода предназначены для отвода дождевых и талых вод с погрузочных терминалов, постоянных и временных городских дорог, взлетно-посадочных полос аэродромов с классом нагрузки: С 250, D 400, E 600, F900 (ненужное зачеркнуть).
- Условия эксплуатации должны соответствовать климатическому исполнению УХЛ по ГОСТ 15150. Изделия применяют в районах с температурой наружного воздуха до минус 45°С включительно.
- Транспортировка. Транспортировать и хранить изделия следует в соответствии с требованиями ГОСТ 13015 в паллетах по ГОСТ 18343 транспортом любого вида в соответствии с правилами перевозки грузов, действующими на данном виде транспорта. Паллеты с изделиями устанавливаются строго в один ярус. Погрузка изделий навалом и разгрузка их сбрасыванием не допускаются.
- Хранение. Готовые изделия должны храниться на складе рассортированные по маркам. Складирование изделий производится в паллетах по ГОСТ 9078 не более 3-х паллет по высоте, при обеспечении их устойчивости и исключении возможности падения изделия.
- Монтаж. Установка систем поверхностного водоотвода должна осуществляться в соответствии с существующими СНиП и инструкциями по монтажу группы компаний «Стандартпарк».
- Эксплуатация. Необходимо выполнять систематический мониторинг сооружений систем поверхностного водоотвода – отверстия на решетках прочищать, при необходимости решетку снимать. При монтаже решеток резьбовое соединение покрывать масляной краской. Во время транспортировки, хранения и монтажа изделий допускается фрагментарное механическое разрушение лакокрасочного покрытия, приводящее к проявлению ржавчины на поврежденных участках. В результате эксплуатации чугунных решеток, допускается проявление ржавчины на всей поверхности решеток. Проявление ржавчины не влияет на эксплуатационные свойства изделий.
- Техника безопасности. Запрещается: превышать допустимую нагрузку на изделие, использовать изделия, имеющие деформацию и существенные повреждения, эксплуатировать замусоренную систему.
- Продавец гарантирует соответствие продукции требованиям нормативных документов при соблюдении Потребителем правил транспортирования, хранения, а также области применения в течение не менее 3 лет со дня отгрузки.

Представитель службы качества

Общество с ограниченной ответственностью "Производственная компания "Стандартпарк"

КОПИЯ ВЕРНА

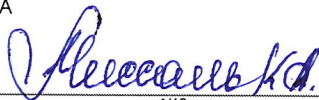

ФИО



МП

дата





СЕРТИФИКАТ СООТВЕТСТВИЯ

№ ЕАЭС RU C-RU.CM40. B.00277/23

Серия RU № 0379733

ОРГАН ПО СЕРТИФИКАЦИИ Орган по сертификации «ИННСТРОЙСЕРТ», ООО «Центр качества строительства», место нахождения 614000, РОССИЯ, ПЕРМСКИЙ КРАЙ, ГОРОД ПЕРМЬ, УЛИЦА СОВЕТСКАЯ, ДОМ 54, ОФИС 214, адрес места осуществления деятельности 614000, РОССИЯ, Пермский край, г. Пермь, ул. Советская, д. 54, офис 214, регистрационный номер RA.RU.11CM40 от 28.07.2017, телефон +73422103786, адрес электронной почты c.k.s@inbox.ru

ЗАЯВИТЕЛЬ ОБЩЕСТВО С ОГРАНИЧЕННОЙ ОТВЕТСТВЕННОСТЬЮ «ПРОИЗВОДСТВЕННАЯ КОМПАНИЯ СТАНДАРТПАРК», место нахождения 300057, РОССИЯ, Тульская область, Г. ТУЛА, Ш. АЛЕКСИНСКОЕ, Д. 34, ЭТАЖ 2, ЛИТ. 31, адрес места осуществления деятельности 300057, РОССИЯ, Тульская обл., г. Тула, ш. Алексинское, д.3, этаж 2, лит.31, ОГРН 1047100571430, номер телефона +74872702303, адрес электронной почты isv@standartpark.ru

ИЗГОТОВИТЕЛЬ ОБЩЕСТВО С ОГРАНИЧЕННОЙ ОТВЕТСТВЕННОСТЬЮ «ПРОИЗВОДСТВЕННАЯ КОМПАНИЯ СТАНДАРТПАРК», ООО «ПК СТАНДАРТПАРК», место нахождения 300057, РОССИЯ, Тульская область, Г. ТУЛА, Ш. АЛЕКСИНСКОЕ, Д. 34, ЭТАЖ 2, ЛИТ. 31, адрес места осуществления деятельности по изготовлению продукции 300057, РОССИЯ, Тульская область, г. Тула, ш Алексинское, д.34

ПРОДУКЦИЯ Лотки дорожные водоотводные, бетонные, предварительно изготовленные, коробчатые, открытые, классов по несущей способности А0, А15, В125, С250, групп по монтажу I, II, III, IV, типов 1, 2, 3, 4, изготовлена в соответствии с СТО 72566411-1.03-2016 «Изделия бетонные и полимербетонные для системы поверхностного водоотвода торговой марки STANDARTPARK. Технические условия», ГОСТ 32955-2014 «Дороги автомобильные общего пользования. Лотки дорожные водоотводные. Технические требования»
Серийный выпуск

КОД ТН ВЭД ЕАЭС

6815 99 000 9

СООТВЕТСТВУЕТ ТРЕБОВАНИЯМ

ТР ТС 014/2011 «Безопасность автомобильных дорог»

СЕРТИФИКАТ СООТВЕТСТВИЯ ВЫДАН НА ОСНОВАНИИ

протокола испытаний № СИ-95 выдан 30.11.2020 испытательной лабораторией Испытательная лаборатория АНО "ИССЛЕДОВАТЕЛЬ", № РОСС RU.0001.21СЛО3; акта анализа состояния производства № 100 ТР ТС/20 от 05.12.2020 ОС «ИННСТРОЙСЕРТ», № RA.RU.11CM40 (эксперт, подписавший акт анализа состояния производства, Косарева Вера Сергеевна);
схема сертификации 1с;

ДОПОЛНИТЕЛЬНАЯ ИНФОРМАЦИЯ стандарты ГОСТ 32955-2014 «Дороги автомобильные общего пользования. Лотки дорожные водоотводные. Технические требования» д. 4, 5.1.1, 5.1.3; 5.2, 5.3.1, 5.3.2, 5.3.3, 5.3.4, 5.3.5, 5.3.6, 5.3.7, 5.3.9, 5.3.10, 5.4.1, 5.5, 6, 7.3; условия и сроки хранения в соответствии с п.8 ГОСТ 32955-2014. Гарантийный срок в соответствии с документацией изготовителя. Выдан взамен сертификата соответствия № ЕАЭС RU C-RU.CM40. В.00126/20 от 15.12.2020 до 15.12.2025. Сертификат распространяется на серийно выпускаемую продукцию, изготовленную с 14.08.2020, т.е. даты изготовления отобранных образцов (проб) продукции, прошедших испытания и измерения. Договор с изготовителем № 100 ТР ТС/20, предусматривающий обеспечение соответствия поставляемой на таможенную территорию ЕАЭС продукции требованиям ТР ТС 014/2011 «Безопасность автомобильных дорог».

СРОК ДЕЙСТВИЯ С
ВКЛЮЧИТЕЛЬНО

20.06.2023

ПО 15.12.2025



Руководитель (уполномоченное
лицо) органа по сертификации

Эксперт (эксперт-аудитор)

(эксперты (эксперты-аудиторы))

(подпись)
(подпись)



Иванова Тамара Валентиновна

(Ф.И.О.)

Зинова Ольга Алексеевна

(Ф.И.О.)

СИСТЕМА ДОБРОВОЛЬНОЙ СЕРТИФИКАЦИИ ГОСТ СЕРТ



СЕРТИФИКАТ СООТВЕТСТВИЯ

№ С-ГС.004.ПР.00789

Срок действия с 10.03.2023 по 09.03.2026

001006

ОРГАН ПО СЕРТИФИКАЦИИ

ООО «РПН СФЕРА», рег. № ГС.ОС.004
115533, Россия, город Москва, проспект Андропова, дом №22, помещение 1
Тел./факс: +7 (499) 271-79-84

Код ОКПД2
23.61.12.159

ПРОДУКЦИЯ

Изделия бетонные и полимербетонные для системы поверхностного водоотвода торговой марки «STANDARTPARK».

Продукция изготовлена в соответствии с СТО 72566411-1.03-2016 «Изделия бетонные и полимербетонные для системы поверхностного водоотвода торговой марки «STANDARTPARK». Технические условия».

Серийный выпуск.

Код ТН ВЭД ЕАЭС
6815 99 000 9

СООТВЕТСТВУЕТ ТРЕБОВАНИЯМ

СТО 72566411-1.03-2016.

ИЗГОТОВИТЕЛЬ

Общество с ограниченной ответственностью «Производственная компания Стандартпарк».

Место нахождения (адрес юридического лица) и адрес места осуществления деятельности по изготовлению продукции: 300057, Россия, Тульская область, город Тула, Алексинское шоссе, дом 34, этаж 2, литера 31.

СЕРТИФИКАТ ВЫДАН

Общество с ограниченной ответственностью «Производственная компания Стандартпарк».

Основной государственный регистрационный номер: 1047100571430.

Место нахождения (адрес юридического лица) и адрес места осуществления деятельности: 300057, Россия, Тульская область, город Тула, Алексинское шоссе, дом 34, этаж 2, литера 31.

Номера телефона: (4872) 34-59-28, 34-59-37, 34-59-44; адрес электронной почты: isv@isv-standartpark.ru.

НА ОСНОВАНИИ

Протокола испытаний № 2303633Н от 06.03.2023 Испытательной лаборатории Общества с ограниченной ответственностью ООО «НефтеГазБезопасность».

ДОПОЛНИТЕЛЬНАЯ ИНФОРМАЦИЯ

Условия и срок хранения продукции в соответствии с ГОСТ 15150-69.



Руководитель органа

Эксперт

Сертификат не применяется при обязательной сертификации

КОПИЯ
ВЕРНА



КЛАДОВЩИК
ПЕРЕПЕЛКИНА Л. И.
В.А. Кузнецова

А.Н. Аксёнов

**ОБЩЕСТВО С ОГРАНИЧЕННОЙ ОТВЕТСТВЕННОСТЬЮ
«ПромИнвест»**

ИНН5050156588 КПП 505001001

ОГРН 1225000110290

141133, Московская обл., Красный д. первая Алексеевка, проезд, стр. 8, к. 1, помещ. А

ПАСПОРТ КАЧЕСТВА ПЕСКА

Дата поставки: 18.01.2024

Объем: 3200,00 м³

Карьер: Аксиныино, Щелковский р-н.

Продукция: Песок карьерный 2 класса, средний.

Покупатель: ООО «АЛЬФА»

1. Качественные характеристики по ГОСТу 8736-2014

Модуль крупности	2,2
Полный остаток на сите № 0,63 мм, %	31,09
Наличие зерен размером свыше 5 мм, %	0,2
Наличие зерен размером свыше 10 мм, %	0
Содержание в песке пылевидных и глинистых частиц, %	0,3
Содержание глины в комках	Не обнаружено
Содержание органических примесей	Отсут-т
Коэффициент фильтрации песка, с/сут	4
Группа песка по ГОСТу	средний, 2 класс
Плотность песка природного (ГОСТ 8736-2014), г/см ³	1,75
Насыпная плотность	1,54 кг/м ³

Генеральный директор



А.Е. Дунаева

**СИСТЕМА ДОБРОВОЛЬНОЙ СЕРТИФИКАЦИИ
«ПРОМТЕХСТАНДАРТ»**

№РОСС RU.32001.04ИБФ1 в едином реестре зарегистрированных систем добровольной сертификации
ФЕДЕРАЛЬНОЕ АГЕНТСТВО ПО ТЕХНИЧЕСКОМУ РЕГУЛИРОВАНИЮ И МЕТРОЛОГИИ

СЕРТИФИКАТ СООТВЕТСТВИЯ

Регистрационный номер РОСС RU.32001.04ИБФ1.ОСП28.49566

Срок действия с 20.03.2024 по 19.03.2027

ОРГАН ПО СЕРТИФИКАЦИИ № РОСС RU.32001.04ИБФ1.ОСП28, Общество с ограниченной ответственностью "Прогресс", Россия, 115191, г. Москва, вн.тер.г. муниципальный округ Донской, переулок Духовской, д. 17, стр. 15, пом. 11н/2, ИНН: 7733398635, ОГРН: 1227700834613, email: progress.reestr@yandex.ru

ПРОДУКЦИЯ Щебень известняковый, фракции 5 x 20 мм, 20 x 40 мм, 40 x 70 мм.
Серийный выпуск.

код ОК
08.12.12.140

код ТН ВЭД
2517101000

СООТВЕТСТВУЕТ ТРЕБОВАНИЯМ НОРМАТИВНЫХ ДОКУМЕНТОВ
ГОСТ 8267-93

ИЗГОТОВИТЕЛЬ Общество с ограниченной ответственностью «КОЛОМЕНСКИЙ ЩЕБЕНОЧНЫЙ КАРЬЕР». Адрес: Россия, 140478, Московская область, Коломенский район, село Акатьево, ИНН: 5022037966, ОГРН: 1125022000652, телефон: 8 (915) 286-13-25, электронная почта: psk_karer@mail.ru

СЕРТИФИКАТ ВЫДАН Общество с ограниченной ответственностью «КОЛОМЕНСКИЙ ЩЕБЕНОЧНЫЙ КАРЬЕР». Адрес: Россия, 140478, Московская область, Коломенский район, село Акатьево, ИНН: 5022037966, ОГРН: 1125022000652, телефон: 8 (915) 286-13-25, электронная почта: psk_karer@mail.ru

НА ОСНОВАНИИ Протокол испытаний (исследований) № 44868-ПРГ/24 от 19.03.2024 Испытательная лаборатория ООО «Прогресс» аттестат аккредитации №РОСС RU.32001.04ИБФ1.ИЛ58 от 2022-12-09

ДОПОЛНИТЕЛЬНАЯ ИНФОРМАЦИЯ Схема сертификации: 2с (ГОСТ Р 53603-2020. Оценка соответствия. Схемы сертификации продукции в Российской Федерации).



Проверка
подлинности
сертификата
соответствия



Руководитель органа
по сертификации

Эксперт
«Коломенский
щебеночный
карьер»

Сертификат не применяется при обязательной сертификации

подпись

Д.В. Мальцев
инициалы, фамилия

подпись

А.Н. Ткаченко
инициалы, фамилия

Настоящий сертификат соответствия обязывает организацию поддерживать выпуск (реализацию) продукции в соответствие с вышеуказанным стандартом, что будет находиться под контролем органа по сертификации системы добровольной сертификации «ПромТехСтандарт» и подтверждаться при прохождении ежегодного инспекционного контроля

Российская Федерация
Липецкая область, 399854
г. Данков, ул. Свердлова, 1
АО «ДОЛОМИТ»
Факс +7(47465) 28-4-46
«17» Января 2023 г.
Отдел технического контроля

Сертификат № 62
Щебень доломитовый
ГОСТ 8267-93 «Щебень и гравий
из плотных горных пород для
строительных работ»

Получатель и его адрес Бескудниково ИП Марунич
Номер партии 3 Количество 6
Номера вагонов _____
Номера накладных _____
Количество тонн: 416
Фракция: 5x20 мм

№	Наименование параметров		Значение показателей	
			Требование ГОСТ 8267-93	Факт
1	Зерновой состав фракции	Полные остатки на ситах, % по массе		
		1,25D	До 0,5	0
		D	До 10	5,19
		0,5(d+D)	От 30 до 60	49,19
		d	От 90 до 100	93,19
2	Содержание пылевидных и глинистых частиц, %		Не более 3	1,6
3	Содержание глины в комках, %		До 0,25	0
4	Содержание зерен слабых пород, %		Не более 10	6,3
5	Содержание зерен пластинчатой (лещадной) и игловатой формы		I-V	15
6	Насыпная плотность, т/м ³		Не нормируется	1,29
7	Марка по дробимости		400-600	400
8	Марка по морозостойкости		25-400	50
9	Марка по истираемости		И1-И4	И3
10	Устойчивость структуры щебня против всех видов распада: - потеря массы при распаде, %		Не более 5	3,1
11	Удельная эффективная активность естественных радионуклидов, БК/кг		До 370	10,3

Контролер ОТК _____


(подпись)
№ 18

Кожемякина И. И

(расшифровка подписи)

ШТАМП

Российская Федерация
Липецкая область, 399854
г. Данков, ул. Свердлова, 1
АО «ДОЛОМИТ»
Факс +7(47465) 28-4-46
«24» Января 2023 г.
Отдел технического контроля

Сертификат № 85
Щебень доломитовый
ГОСТ 8267-93 «Щебень и гравий
из плотных горных пород для
строительных работ»

Получатель и его адрес Бескудниково ИП Марунин
Номер партии 8 Количество 6
Номера вагонов _____
Номера накладных _____
Количество тонн: 416,75
Фракция: 20x40 мм

№	Наименование параметров		Значение показателей	
			Требование ГОСТ 8267-93	Факт
1	Зерновой состав фракции	Полные остатки на ситах, % по массе		
		1,25D	До 0,5	0
		D	До 10	4,69
		0,5(d+D)	От 30 до 60	49,19
		d	От 90 до 100	93,7
2	Содержание пылевидных и глинистых частиц, %		Не более 3	1,4
3	Содержание глины в комках, %		До 0,25	0
4	Содержание зерен слабых пород, %		Не более 10	6,3
5	Содержание зерен пластинчатой (лещадной) и игловатой формы		I-V	15
6	Насыпная плотность, т/м ³		Не нормируется	1,26
7	Марка по дробимости		400-600	400
8	Марка по морозостойкости		25-400	50
9	Марка по истираемости		И1-И4	И3
10	Устойчивость структуры щебня против всех видов распада: - потеря массы при распаде, %		Не более 5	3,1
11	Удельная эффективная активность естественных радионуклидов, БК/кг		До 370	10,3

Контролер ОТК _____

(подпись)

Педос Д.Д.
(расшифровка подписи)



СИСТЕМА ДОБРОВОЛЬНОЙ СЕРТИФИКАЦИИ
ГОСТ СЕРТ



СЕРТИФИКАТ СООТВЕТСТВИЯ

№ С-ГС.004.ПР.00765

Срок действия с 09.02.2023 по 08.02.2026

000981

ОРГАН ПО СЕРТИФИКАЦИИ

ООО «РПН СФЕРА», per. № ГС.ОС.004
115533, Россия, город Москва, проспект Андропова, дом №22, помещение 1
Тел./факс: +7 (499) 271-79-84

ПРОДУКЦИЯ

Решётки водоприёмные систем для поверхностного водоотвода и благоустройства территорий торговой марки «Standartpark». Продукция изготовлена в соответствии с СТО 72566411-2.01-2011 «Решетки водоприёмные для систем поверхностного водоотвода и благоустройства территорий торговой марки «Standartpark».

Технические условия».

Серийный выпуск.

СООТВЕТСТВУЕТ ТРЕБОВАНИЯМ

СТО 72566411-2.01-2011.

Код ОКПД2

22.29.29;

25.99.29;

28.99.39.190

Код ТН ВЭД ЕАЭС

3926 90 970 9;

7325 10 000 0;

7326 19 900 9;

7326 90 940 9;

7326 90 980 7.

ИЗГОТОВИТЕЛЬ

Общество с ограниченной ответственностью «Производственная компания СТАНДАРТПАРК». Место нахождения (адрес юридического лица): 300057, Россия, Тульская область, город Тула, Алексинское шоссе, дом 34, этаж 2, литера 31; адрес места осуществления деятельности по изготовлению продукции: 215800, Россия, Смоленская область, город Ярцево, 1-ая Литейная, строение 3.

СЕРТИФИКАТ ВЫДАН

Общество с ограниченной ответственностью «Производственная компания СТАНДАРТПАРК».

Основной государственный регистрационный номер: 1047100571430.

Место нахождения (адрес юридического лица) и адрес места осуществления деятельности: 300057, Россия, Тульская область, город Тула, Алексинское шоссе, дом 34, этаж 2, литера 31.

Номера телефона: (4872) 34-59-28, 34-59-37, 34-59-44; адрес электронной почты: isv@isv-standartpark.ru.

НА ОСНОВАНИИ

Протокола испытаний № 2302613Н от 07.02.2023 Испытательной лаборатории Общества с ограниченной ответственностью ООО «НефтеГАЗбезопасность».

ДОПОЛНИТЕЛЬНАЯ ИНФОРМАЦИЯ

Условия и срок хранения продукции в соответствии с ГОСТ 15150-69.



Руководитель органа

Эксперт

КОПИЯ
ВЕРНА

Кладовщик
Перелыкина Т.И.

В.А. Кузнецова

А.Н. Аксёнов

Сертификат не применяется при обязательной сертификации

Общество с ограниченной ответственностью "Производственная компания
"Стандартпарк"

ИНН 7105032235, КПП 710301001

300057, Тульская обл, Тула г, Алексинское ш, дом № 34, корпус этаж2,лит31, тел.: (4872) 70-23-03

Паспорт на решетки водоприемные чугунные

№ 754

12 апреля 2024 г.

№	Наименование продукции	Артикул	Объем партии, шт.	Класс нагрузки
1	Решетка водоприемная Drive PB-30.35.50 щелевая чугунная ВЧ, кл.С 273033-D	273033-D	456	C250

Качественные показатели

№	Наименование показателей	По нормативному документу	Фактический показатель
1	Марка чугуна	ВЧ50	ВЧ50
2	Остаточная деформация, мм	1	1
3	Отклонение массы, кг	±8%	±8%
4	Геометрические параметры, мм:		
	- длина,	±2	±2
	- ширина,	±2	±2
	- высота	±2	±1


Изделие соответствует обязательным требованиям СТО 72566411-2.01-2011
Сертификат соответствия № С-ГС.004.ПР.00765

- Назначение. Решетки водоотводные для системы поверхностного водоотвода предназначены для установки на инженерные городские коммуникации: тепловые, газовые и кабельные сети, водопровод, ливневую канализацию, канализацию, предназначенные для приема поверхностных сточных вод и атмосферных осадков с классом нагрузки: D 400, E 600, F900 (ненужное зачеркнуть).
- Условия эксплуатации должны соответствовать климатическому исполнению УХЛ по ГОСТ 15150. Решетки применяют в районах с расчетной температурой наружного воздуха от +45°C до минус 45°C включительно.
- Транспортировка. Транспортировать и хранить изделия следует в паллетах по ГОСТ 18343 транспортом любого вида в соответствии с правилами перевозки грузов, действующими на данном виде транспорта. Погрузка изделий навалом и разгрузка их обрасыванием не допускаются.
- Хранение. Готовые изделия должны храниться на складе рассортированные по маркам. Складирование изделий производится в паллетах по ГОСТ 9078 не более 3-х паллет по высоте, при обеспечении их устойчивости и исключении возможности падения изделия.
- Монтаж. Сборка комплектов с решеткой и установка систем поверхностного водоотвода должна осуществляться в соответствии с существующими СНиП по рабочим чертежам проектной документации и инструкциями по монтажу группы компаний «Стандартпарк» (приложение 1).
- Эксплуатация. Необходимо выполнять систематический мониторинг сооружений систем поверхностного водоотвода – отверстия на решетках прочищать, при необходимости решетку снимать. При монтаже решеток резьбовое соединение покрывать масляной краской.
Во время транспортировки, хранения и монтажа изделий допускается фрагментарное механическое разрушение лакокрасочного покрытия, приводящее к проявлению ржавчины на поврежденных участках. В результате эксплуатации чугунных решеток, допускается проявление ржавчины на всей поверхности решеток. Проявление ржавчины не влияет на эксплуатационные свойства изделий.
- Запрещается: превышать допустимую нагрузку на решетку, использовать решетки, имеющие деформацию и существенные повреждения, эксплуатировать замусоренную систему.
- Продавец гарантирует соответствие продукции требованиям нормативных документов при соблюдении Потребителем правил транспортирования, хранения, а также области применения в течение не менее 3 лет со дня отгрузки.

Представитель службы качества

Общество с ограниченной ответственностью "Производственная компания "Стандартпарк"

КОПИЯ ВЕРНА

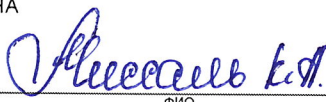

ФИО

МП

дата



**Общество с ограниченной ответственностью "Производственная компания
"Стандартпарк"**

ИНН 7105032235, КПП 710301001

300057, Тульская обл, Тула г, Алексинское ш, дом № 34, корпус этаж2,лит31, тел.: (4872) 70-23-03

Паспорт на решетки водоприемные чугунные

№ 2086

14 июня 2024 г.

№	Наименование продукции	Артикул	Объем партии, шт.	Класс нагрузки
1	Решетка водоприемная Drive PB-30.35.50 щелевая чугунная ВЧ, кл.С 273033-D	273033-D	178	C250
2	Решетка водоприемная Drive PB-30.35.50 щелевая чугунная ВЧ, кл.С 273033-D	273033-D	416	C250

Качественные показатели

№	Наименование показателей	По нормативному документу	Фактический показатель
1	Марка чугуна	ВЧ50	ВЧ50
2	Остаточная деформация, мм	1	1
3	Отклонение массы, кг	±8%	±8%
4	Геометрические параметры, мм:		
	- длина,	±2	±2
	- ширина,	±2	±2
	- высота	±2	±1

Изделие соответствует обязательным требованиям СТО 72566411-2.01-2011

Сертификат соответствия № С-ГС.004.ПР.00765

1. Назначение. Решетки водоотводные для системы поверхностного водоотвода предназначены для установки на инженерные городские коммуникации: тепловые, газовые и кабельные сети, водопровод, ливневую канализацию, канализацию, предназначенные для приема поверхностных сточных вод и атмосферных осадков с классом нагрузки: D 400, E 600, F900 (ненужное зачеркнуть).
2. Условия эксплуатации должны соответствовать климатическому исполнению УХЛ по ГОСТ 15150. Решетки применяют в районах с расчетной температурой наружного воздуха от +45°C до минус 45°C включительно.
3. Транспортировка. Транспортировать и хранить изделия следует в паллетах по ГОСТ 18343 транспортом любого вида в соответствии с правилами перевозки грузов, действующими на данном виде транспорта. Погрузка изделий навалом и разгрузка их сбрасыванием не допускаются.
4. Хранение. Готовые изделия должны храниться на складе рассортированные по маркам. Складирование изделий производится в паллетах по ГОСТ 9078 не более 3-х паллет по высоте, при обеспечении их устойчивости и исключении возможности падения изделия.
5. Монтаж. Сборка комплектов с решеткой и установка систем поверхностного водоотвода должна осуществляться в соответствии с существующими СНиП по рабочим чертежам проектной документации и инструкциями по монтажу группы компаний «Стандартпарк» (приложение 1).
6. Эксплуатация. Необходимо выполнять систематический мониторинг сооружений систем поверхностного водоотвода – отверстия на решетках прочищать, при необходимости решетку снимать. При монтаже решеток резьбовое соединение покрывать масляной краской.
Во время транспортировки, хранения и монтажа изделий допускается фрагментарное механическое разрушение лакокрасочного покрытия, приводящее к проявлению ржавчины на поврежденных участках. В результате эксплуатации чугунных решеток, допускается проявление ржавчины на всей поверхности решеток. Проявление ржавчины не влияет на эксплуатационные свойства изделий.
7. Запрещается: превышать допустимую нагрузку на решетку, использовать решетки, имеющие деформацию и существенные повреждения, эксплуатировать замусоренную систему.
8. **Продавец гарантирует соответствие продукции требованиям нормативных документов при соблюдении Потребителем правил транспортирования, хранения, а также области применения в течение не менее 3 лет со дня отгрузки.**

Представитель службы качества

Общество с ограниченной ответственностью "Производственная компания "Стандартпарк"

КОПИЯ ВЕРНА

Алексеев К.А.
ФИО

МП

дата





СЕРТИФИКАТ СООТВЕТСТВИЯ

№ РОСС RU C-RU.HB63.H00595

Срок действия с 29.11.2021

по 28.11.2024

№ 0494507

ОРГАН ПО СЕРТИФИКАЦИИ Общество с ограниченной ответственностью "НИЦ ТЕСТ", Место нахождения: 108801, город Москва, п Коммунарка, ул Потаповская Роща, д. 12 к. 2, этаж/пом подв./4 офис 14, Телефон: +79034451952, Адрес электронной почты: openkarprosm@yandex.ru, Аттестат аккредитации регистрационный № RA.RU.11HB63.

Дата регистрации аттестата аккредитации: 15.01.2020 года

ПРОДУКЦИЯ Геосинтетическая объемная решетка, марки «ФОРТИС ГР»
Серийный выпуск

код ОК

22.21.42

СООТВЕТСТВУЕТ ТРЕБОВАНИЯМ НОРМАТИВНЫХ ДОКУМЕНТОВ

СТО 20001881-001-2018 ГЕОСИНТЕТИЧЕСКАЯ ОБЪЕМНАЯ РЕШЕТКА, МАРКИ «ФОРТИС ГР»

код ТН ВЭД

3926 90 920 0

ИЗГОТОВИТЕЛЬ Общество с ограниченной ответственностью «Старатель»

Адрес: 610000, Кировская область, город Киров, мкр Радужный, Автотранспортный переулок, д.1, офис 27
ОГРН: 1174350016202. Телефон: 88332449404. Адрес электронной почты: skn@zems.su

СЕРТИФИКАТ ВЫДАН Общество с ограниченной ответственностью «Старатель»

Адрес: 610000, Кировская область, город Киров, мкр Радужный, Автотранспортный переулок, д.1, офис 27
ОГРН: 1174350016202. Телефон: 88332449404. Адрес электронной почты: skn@zems.su

НА ОСНОВАНИИ Протокола испытаний № 32311.ИЛ01.СС0986 от 29.11.2021 года. Испытательной лаборатории Общество с ограниченной ответственностью «АРТАЛИКС», Свидетельство об уполномочивании № ARTALIX.RU.32311.ИЛ01. Дата регистрации свидетельства: 05.10.2020 года.

ДОПОЛНИТЕЛЬНАЯ ИНФОРМАЦИЯ Схема сертификации: 3



Руководитель органа

Эксперт

[Подпись]
подпись
[Подпись]
подпись

Н. Ю. Бизюкова

инициалы, фамилия

С. А. Заикин

инициалы, фамилия

Сертификат не применяется при обязательной сертификации

Общество с ограниченной ответственностью "Стандартпарк Инжиниринг"

ИНН 7100035271, КПП 710001001

300057, Тульская область, Тула, Алексинское шоссе, дом № 34

Паспорт на анкер универсальный

685

12 апреля 2024 г.

№	Наименование продукции	Артикул	Объем партии, шт.
1	Гайка М 10 DIN 557 квадрат	Г-10/DIN 557	2 200
2	Болт М10х25 ГОСТ 7805-70	Б-10.25	2 200

Изделия изготовлены в соответствии СТО 86774449-1.01-2023

1. Назначение. Служит для крепления решетки к лотку водоотводному.
2. Материал. Изделия изготавливаются из ленты стальной 2х52 мм (штрипс), листа 1250х2,5 мм, ГОСТ 14918-80. Используются следующие марки стали: 08пс, 65г.
3. Транспортировка. Транспортировать и хранить изделия следует транспортом любого вида в соответствии с правилами перевозки грузов, действующими на данном виде транспорта. При транспортировке и хранении должна обеспечиваться защита изделий от механических повреждений.
4. Хранение. Готовые изделия должны храниться в сухом помещении рассортированные по видам.
5. Монтаж. Установка и монтаж изделий систем внутреннего водоотвода осуществляются в соответствии с существующими СНиП и инструкциями по монтажу группы компаний «Стандартпарк».
6. Эксплуатация. При эксплуатации изделий внутреннего водоотвода в системе технологических процессов производства необходимо проводить их санитарную обработку дезинфицирующими средствами в соответствии с санитарными требованиями предприятия, где установлены изделия. Правильный и регулярный уход гарантирует долговечность элементов систем поверхностного водоотведения из нержавеющей стали.
7. Техника безопасности. Запрещается: превышать допустимую нагрузку на изделие, использовать изделия, имеющие деформацию и повреждения, эксплуатировать замусоренную систему водоотвода.
8. Гарантийный срок. Предприятие-изготовитель гарантирует соответствие продукции требованиям нормативных документов при соблюдении Потребителем правил транспортирования, хранения, а также области применения в течение не менее 2 лет со дня отгрузки.

Примечание: у готовых изделий допустимо отклонение по оттенкам. Цвет на эксплуатационные свойства изделия никак не влияет

Представитель службы качества
Общество с ограниченной ответственностью "Стандартпарк
Инжиниринг"

КОПИЯ ВЕРНА
ООО "ПК Стандартпарк"



ИНЖЕНЕР-ТЕХНОЛОГ

МИРОНОВ И.А.

МОНОВИЧ
ПЕЧЕНКИНА Л.И.

Подпись

Объект капитального строительства:

«Ж/Д пути от испытательного центра до обкаточной линии с удлинением трансбордера, расположенные по адресу: Московская область, г. Мытищи, ул. Колонцова, 4», территория завода АО «МЕТРОВАГОНМАШ»

(наименование проектной документации, почтовый или строительный адрес объекта капитального строительства)

Застройщик (технический заказчик, эксплуатирующая организация или региональный оператор):

ООО «Проминжиниринг», ИНН 7734001650, ОГРН 11477481394406, КПП 770801001, 107140, г. Москва, ул. Русаковская, д.13, помещение ХХ-4, тел. +7(495) 909-93-48, член саморегулируемой Ассоциации строителей «Саморегулируемая организация «Строительные допуски», ИНН 7714322214, ОГРН 107799011045, регистрационный номер СРО-С-187-26012010 от 27.07.2018г.

(фамилия, имя, отчество, адрес места жительства, ОГНИП, ИНН индивидуального предпринимателя, наименование, ОГРН, ИНН, место нахождения юридического лица, телефон/факс, наименование, ОГРН, ИНН саморегулируемой организации, членом которой является – для индивидуальных предпринимателей и юридических лиц; фамилия, имя, отчество, паспортные данные, адрес места жительства, телефон/факс – для физических лиц, не являющихся индивидуальными предпринимателями)

Лицо, осуществляющее строительство: ООО «КиКГЕОСТРОЙ», ОГРН 1127747247704, ИНН 7709918820, 109004, Г.МОСКВА, УЛ. ЗЕМЛЯНОЙ ВАЛ, Д.65, КВ.59, тел. +7 (495) 915-24-71, член саморегулируемой ассоциации СРО «МАС» регистрационный номер СРО-С-148-24122009 от 12.03.2013г.

(фамилия, имя, отчество, адрес места жительства, ОГНИП, ИНН индивидуального предпринимателя, наименование, ОГРН, ИНН, место нахождения юридического лица, телефон/факс, наименование, ОГРН, ИНН саморегулируемой организации, членом которой является)

Лицо, осуществляющее подготовку проектной документации: ООО «КиКГЕОСТРОЙ», ОГРН 1127747247704, ИНН 7709918820, 109004, Г.МОСКВА, УЛ. ЗЕМЛЯНОЙ ВАЛ, Д.65, КВ.59, тел. +7 (495) 915-24-71, член саморегулируемой ассоциации СРО «Объединение проектировщиков «УниверсалПроект», регистрационный номер СРО-П-179-12122012 от 20.10.2022г.

(фамилия, имя, отчество, адрес места жительства, ОГНИП, ИНН индивидуального предпринимателя, наименование, ОГРН, ИНН, место нахождения юридического лица, телефон/факс, наименование, ОГРН, ИНН саморегулируемой организации, членом которой является)

Лицо, осуществляющее строительство, выполнившее работы, подлежащие освидетельствованию:

1. ООО «ШЕЛПРОКК», ОГРН 1237700462427, ИНН 9726048866, 117535, Г.МОСКВА, МУНИЦИПАЛЬНЫЙ ОКРУГ ЧЕРТАНОВО ЮЖНОЕ, ПРОЕЗД 3-Й ДОРОЖНЫЙ, Д. 6, К. 2, член саморегулируемой ассоциации «Архитектурное наследие», регистрационный номер СРО-С-230-07092010 от 01.08.2023г.

2. ООО «ЭлектроЭнергетика», ОГРН 1175074004698, ИНН 5037011400, 142281, Московская обл., г. Протвино, Кременковское ш., д. 5, член саморегулируемой организации «Объединение Специализированных Организаций Профессиональные Строители», регистрационный номер СРО-С-219-21042010

(фамилия, имя, отчество, адрес места жительства, ОГНИП, ИНН индивидуального предпринимателя, наименование, ОГРН, ИНН, место нахождения юридического лица, телефон/факс, наименование, ОГРН, ИНН саморегулируемой организации, членом которой является)

АКТ**освидетельствования скрытых работ**

№ 131-23-ГП2-М-11

"28" июля 2024 г.

(дата составления акта)

Представитель застройщика (технического заказчика, эксплуатирующей организации или регионального оператора) по вопросам строительного контроля:

Ведущий инженер строительного контроля ООО «Проминжиниринг» Дураев В. Ю., приказ №5 от 03.08.2023г.

ОГРН 11477481394406, ИНН 7734001650, 107140, г. Москва, ул. Русаковская, д.13, помещение ХХ-4

(должность, фамилия, инициалы, идентификационный номер в национальном реестре специалистов в области строительства, реквизиты распорядительного документа, подтверждающего полномочия, с указанием наименования, ОГРН, ИНН, места нахождения юридического лица, фамилии, имени, отчества, адреса места жительства, ОГНИП, ИНН индивидуального предпринимателя)

Представитель лица, осуществляющего строительство:

Руководитель проекта ООО «КиКГЕОСТРОЙ» Шевчук К.А. приказ №2-МВМ от 01.07.2023г.

(должность, фамилия, инициалы, реквизиты распорядительного документа, подтверждающего полномочия)

Представитель лица, осуществляющего строительство, по вопросам строительного контроля (специалист по организации строительства): Генеральный директор ООО «КиКГЕОСТРОЙ» Кесслер Ю.Ф. приказ №1СК-МВМ от 01.08.2023г., идентификационный номер НОСТРОЙ С-77-133381 от 02.02.2018г.

(должность, фамилия, инициалы, идентификационный номер в национальном реестре специалистов в области строительства, реквизиты распорядительного документа, подтверждающего полномочия)

Представитель лица, осуществляющего подготовку проектной документации:

Руководитель службы управления проектами ООО «КиКГЕОСТРОЙ» Липатов В. Е. приказ № 2-АН от 02.10.2023г.

(должность, фамилия, инициалы, реквизиты распорядительного документа, подтверждающего полномочия, с указанием наименования, ОГРН, ИНН, места нахождения юридического лица, фамилии, имени, отчества, адреса места жительства, ОГНИП, ИНН индивидуального предпринимателя, наименования, ОГРН, ИНН саморегулируемой организации, членом которой является указанное юридическое лицо, индивидуальный предприниматель)

Представитель лица, выполнившего работы, подлежащие освидетельствованию:

1. Старший прораб ООО «ШЕЛПРОКК» Шинкарев М.В., приказ №1 от 09.01.2024 г.

2. Главный инженер ООО «ЭлектроЭнергетика» Юрченко В. И., приказ № 1/08 от 04.08.2023г.

(должность, фамилия, инициалы, реквизиты распорядительного документа, подтверждающего полномочия, с указанием наименования, ОГРН, ИНН, места нахождения юридического лица, фамилии, имени, отчества, адреса места жительства, ОГНИП, ИНН индивидуального предпринимателя)

а также иные представители лиц, участвующих в освидетельствовании:

(должность с указанием наименования организации, фамилия, инициалы, реквизиты распорядительного документа, подтверждающего полномочия)

произвели осмотр работ, выполненных

ООО «ШЕЛПРОКК», ООО «ЭлектроЭнергетика»

(наименование лица, выполнившего работы, подлежащие освидетельствованию)

и составили настоящий акт о нижеследующем:

1. К освидетельствованию предъявлены следующие работы:

Установка знаков

(наименование скрытых работ)

2. Работы выполнены по проектной документации

131-23-ГП2 «Ж/д пути от испытательного центра до обкаточной линии с удлинением трансбордера, расположенные по адресу: Московская область, г. о. Мытищи, ул. Колонцова, 4». Генеральный план.

(номер, другие реквизиты чертежа, наименование проектной и/или рабочей документации, сведения о лицах, осуществляющих подготовку раздела проектной и/или рабочей документации)

3. При выполнении работ применены:

Дорожные знаки – паспорт №142 от 18.04.2024г, сертификат соответствия №ЕАЭСВУ/1120201.09400071 с 24.04.2020г. по 23.04.2025г.

(наименование строительных материалов (изделий), реквизиты сертификатов и/или других документов, подтверждающих их качество и безопасность)

4. Предъявлены документы, подтверждающие соответствие работ предъявляемым требованиям:

Исполнительная схема Установка знаков

(исполнительные схемы и чертежи, результаты экспертиз, обследований, лабораторных и иных испытаний выполненных работ, проведенных в процессе) строительного контроля)

5. Даты: начала работ: «22» апреля 2024 г.

окончания работ: «28» июля 2024 г.

6. Работы выполнены в соответствии: 131-23-ГП2 «Ж/д пути от испытательного центра до обкаточной линии с удлинением трансбордера, расположенные по адресу: Московская область, г. о. Мытищи, ул. Колонцова, 4». Генеральный план.

(наименования и структурные единицы технических регламентов, иных нормативных правовых актов, разделы проектной и/или рабочей документации)

7. Разрешается производство последующих работ

Передача в эксплуатацию

(наименование работ, конструкций, участков сетей инженерно-технического обеспечения)

Дополнительные сведения: отсутствуют

Акт составлен в 5 (пяти) экземплярах.

Приложения:

Документы перечисленные в п.3 и п.4 настоящего акта

Представитель застройщика (технического заказчика, эксплуатирующей организации или регионального оператора) по вопросам строительного контроля

Дураев В. Ю.

(фамилия, инициалы, подпись)

Представитель лица, осуществляющего строительство

Шевчук К. А.

(фамилия, инициалы, подпись)

Представитель лица, осуществляющего строительство, по вопросам строительного контроля (специалист по организации строительства)

Кесслер Ю. Ф.

(фамилия, инициалы, подпись)

Представитель лица, осуществляющего подготовку проектной документации

Липатов В. Е.

(фамилия, инициалы, подпись)

Представитель лица, выполнившего работы, подлежащие освидетельствованию


Шинкарев М.В.

Юрченко В. И.

(фамилия, инициалы, подпись)

Представители иных лиц


(фамилия, инициалы, подпись)

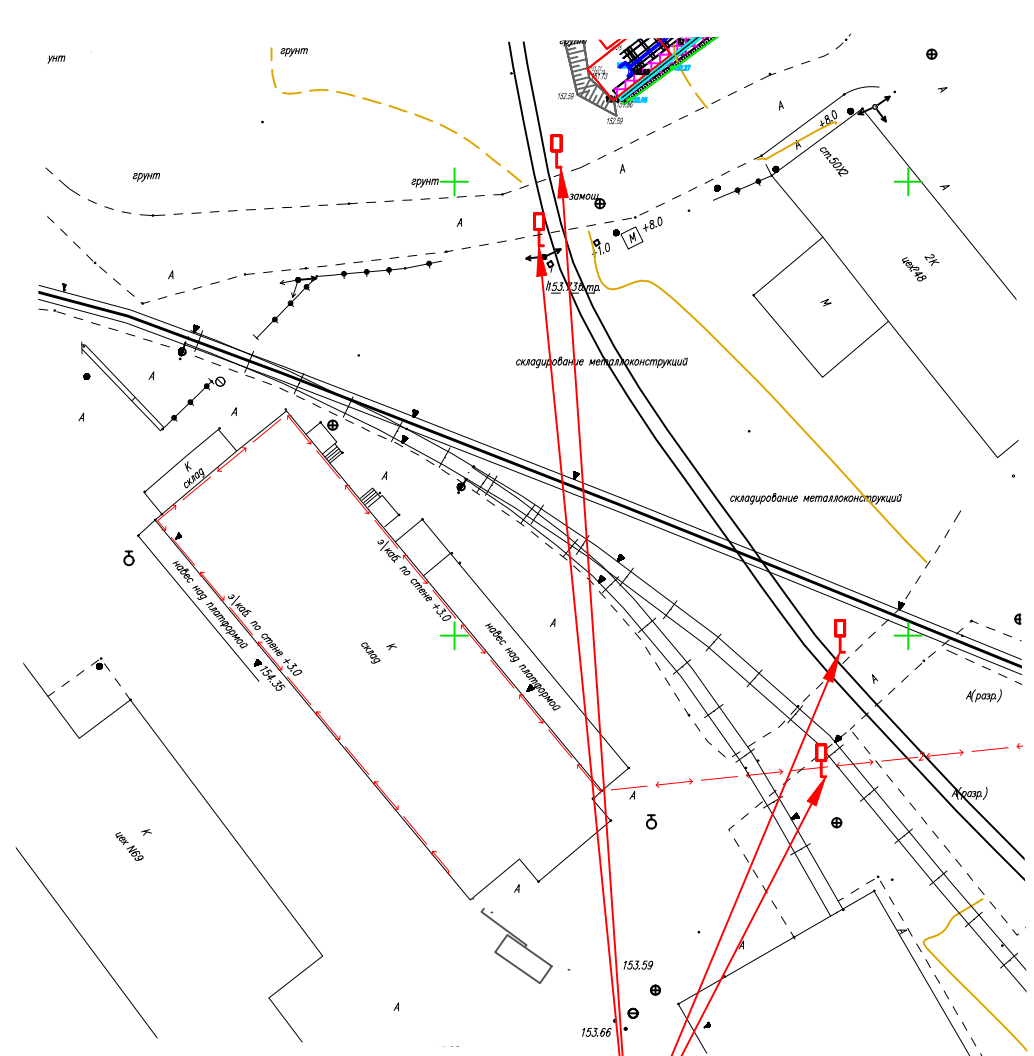

Знак "Стоп"-2.5

- 1 Установка дорожных знаков:
- дорожный знак "Стоп"-2.5 на металлических стойках -4 шт.;

Условные обозначения:

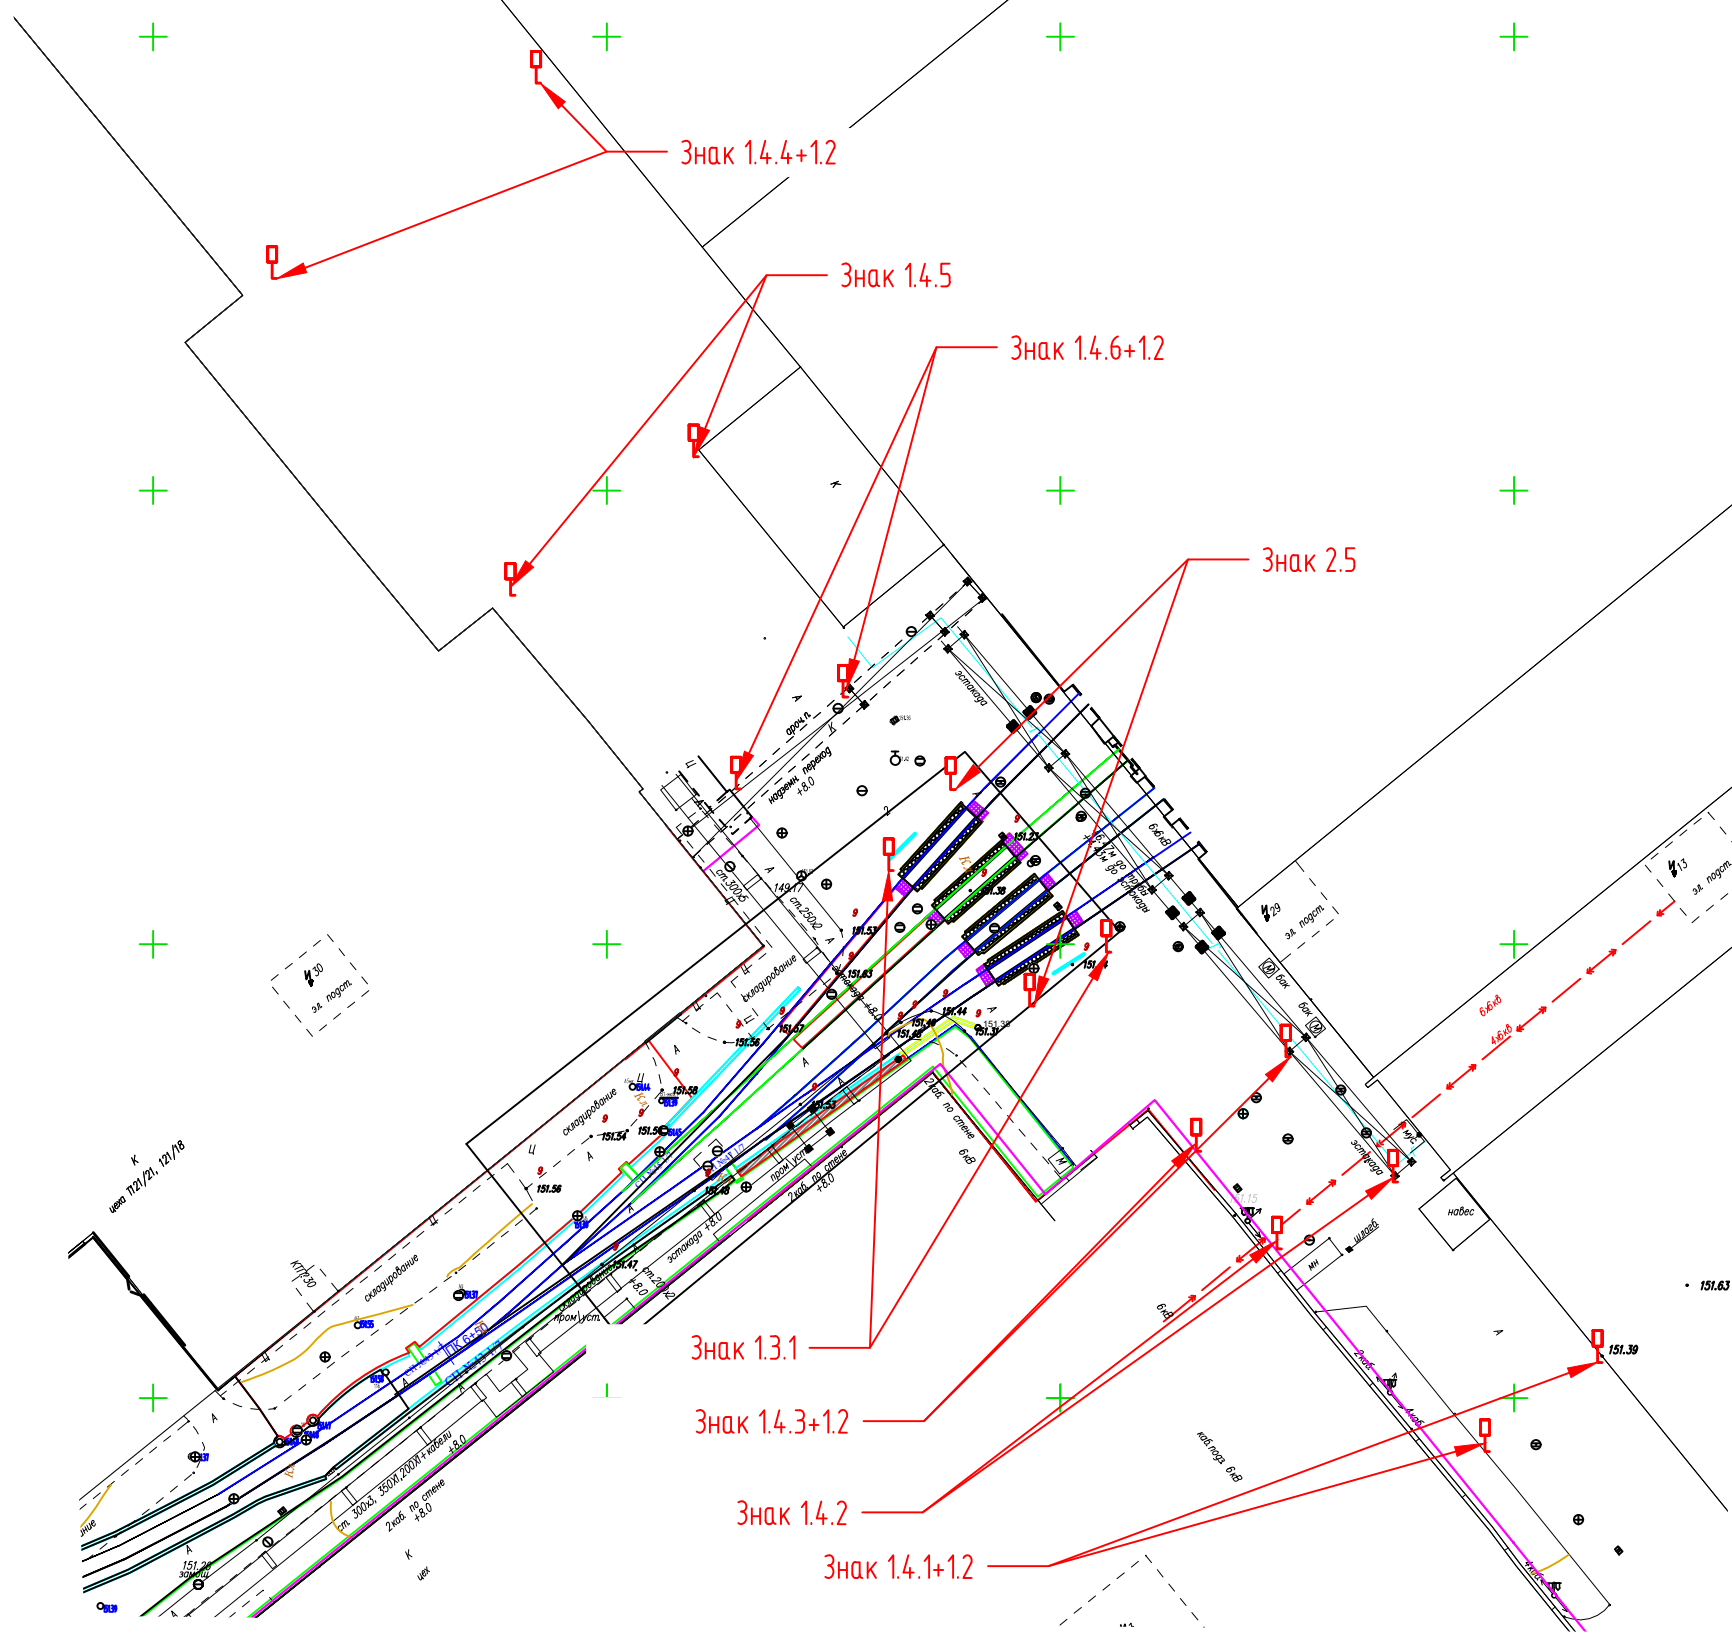

Знак 1.4.4+1.2

Знак 1.4.5

Знак 1.4.6+1.2

Знак 2.5

Знак 1.3.1

Знак 1.4.3+1.2

Знак 1.4.2

Знак 1.4.1+1.2

Согласовано					
Взам. инв. №					
Подп. и дата					
Инв. № подл.					

					2024	131-23-ГП2			
						Ж/д пути от испытательного центра до обкаточной линии с удлинением трансбардера, расположенный по адресу: Московская область, г.о. Мытищи, ул. Колонцова, 4.			
Изм.	Кол.уч.	Лист	№ док.	Подпись	Дата				
Рук.проекта	Шевчук К.А.				28.07	Генеральный план	Стадия	Лист	Листов
Ген.директор	Кесслер Ю.Ф.				28.07		ИД	1	1
Ст.прораб	Шинкарев М.В.				28.07				
Гл.инженер	Юрченко В.И.				28.07	Исполнительная схема Установка знаков	ООО "КиКГЕОСТРОЙ"		

Росдорзнаксervis

22 года успешной работы



ИП Абрамов Вячеслав Валентинович

ИНН 502904550238 ОГРНИП 312502904100021

Свидетельство о государственной регистрации:

серия 50 № 011 397 845 от 10.02.2012

Дорожный знак по ГОСТ 32945-2014

Паспорт

1. Наименование продукции: дорожные знаки, дорожные знаки индивидуального проектирования.

2. Технические характеристики:

А) Лицевая поверхность:

Маска знака выполнена с использованием светоотражающих пленок: MNTech, KLite, DM типа Ia, Ib, IIa, IIb, III (см. маркировку), которые обеспечивают значение координат цветности, коэффициента яркости, коэффициентов световозвращения в соответствии с требованиями ГОСТ 32945-2014.

Б) Металлическая основа:

Материалы: сталь оцинкованная – ГОСТ 52246-2004, толщиной не менее 0,8 мм с первым классом покрытия.

Металлическое основание знака квадратной, прямоугольной форм выполнено с двойной отбортовкой на прямых участках. Металлическое основание дорожных знаков (квадратных, прямоугольных) по заказу может быть усилено ребром жесткости, расположенным по всей ширине основания, с тыльной стороны строго по центру.

Металлическое основание знака круглой формы выполнено с двойной отбортовкой по кругу.

В) Элементы крепления:

Материал элементов крепления – сталь оцинкованная ГОСТ 52246-2004 толщиной не менее 1,5 мм с первым классом покрытия.

Каждый дорожный знак имеет два элемента крепления. Элементы крепления дорожных знаков располагаются в зависимости от формы знака в верхней и нижней части основания знака, строго по вертикальной оси знака. Элементы крепления дорожных знаков представляют собой С-образную пластину, предназначенную для надежного фиксирования дорожных знаков на стойках, мачтах городского освещения и др. с помощью хомутов или металлической ленты, при этом пластина соединяется с металлическим основанием знака при помощи клепок или точечной сварки.

3. Гарантийные обязательства

а) Изготовитель гарантирует соответствие знаков и световозвращающих материалов требованиям ГОСТ 32945-2014 при соблюдении условий транспортировки, хранения и эксплуатации.

б) Гарантийный срок хранения – не менее пяти лет со дня изготовления.

в) Гарантийный срок эксплуатации:

- для световозвращающих материалов I класса – не менее пяти лет
- для световозвращающих материалов II и III классов – не менее десяти лет

4. Комплект поставки:

а) Дорожные знаки, в количестве 28 шт., в соответствии со спецификацией (счетом) № 142 от 18 апреля 2024 г.

№	Товары (работы, услуги)	Кол-во	Ед.
1	Дорожный знак 1.2 "ЖД переезд без шлагбаума" 2 типоразмер, пленка тип "Б"	8	шт
2	Дорожный знак 1.3.1 "Однопутная ЖД" 2 типоразмер, пленка тип "Б"	2	шт
3	Дорожный знак 1.4.1 2 типоразмер, пленка тип "Б"	2	шт
4	Дорожный знак 1.4.2 2 типоразмер, пленка тип "Б"	2	шт
5	Дорожный знак 1.4.3 2 типоразмер, пленка тип "Б"	2	шт
6	Дорожный знак 1.4.4 2 типоразмер, пленка тип "Б"	2	шт
7	Дорожный знак 1.4.5 2 типоразмер, пленка тип "Б"	2	шт
8	Дорожный знак 1.4.6 2 типоразмер, пленка тип "Б"	2	шт
9	Дорожный знак 2.5 "Движение без остановки запрещено" 2 типоразмер, пленка тип "Б"	6	шт

б) Паспорт

5. Сертификат соответствия № ЕАЭС ВУ/112 02 01. 094 00071



Индивидуальный предприниматель

В.В. Абрамов

141021, г. Мытищи, ул. Лётная, д. 42
Телефоны по работе с клиентами: 8-962-962-30-88, 8-966-019-40-46
e-mail: sale@rosdorznakservis.ru
web site: <http://rosdorznakservis.ru>



ЕВРАЗИЙСКИЙ ЭКОНОМИЧЕСКИЙ СОЮЗ

СЕРТИФИКАТ СООТВЕТСТВИЯ

№ ЕАЭС ВУ/112 02.01. 094 00071

Серия ВУ № **0011805**

ОРГАН ПО СЕРТИФИКАЦИИ

Орган по сертификации строительных материалов и изделий, работ и услуг в строительстве Республиканского унитарного предприятия «СтройМедиаПроект»; место нахождения: ул. В. Хоружей, 13/61, 220123, г. Минск; тел.: +375 17 334 46 88; адрес электронной почты (e-mail): mtp35@tut.by; аттестат аккредитации: ВУ/112 094.01 от 22.03.2011

ЗАЯВИТЕЛЬ

Индивидуальный предприниматель Абрамов Вячеслав Валентинович; сведения о регистрации: зарегистрирован в Едином государственном реестре юридических лиц под номером 312502904100021; место нахождения: Российская Федерация, 141021, Московская область, Мытищинский район, г. Мытищи, ул. Летная, дом 32, корпус 2, квартира 51; адрес места осуществления деятельности: Российская Федерация, 141021, Московская область, Мытищинский район, г. Мытищи, ул. Летная, дом 42; тел.: +7 962 962 3088; адрес электронной почты (e-mail): sale@rosdorznakservis.ru

ИЗГОТОВИТЕЛЬ

Индивидуальный предприниматель Абрамов Вячеслав Валентинович
Место нахождения: Российская Федерация, 141021, Московская область, Мытищинский район, г. Мытищи, ул. Летная, дом 32, корпус 2, квартира 51;
Адрес места осуществления деятельности по изготовлению продукции: Российская Федерация, 141021, Московская область, Мытищинский район, г. Мытищи, ул. Летная, дом 42

ПРОДУКЦИЯ

Знаки дорожные со световозвращающим изображением лицевой поверхности 1-5 типоразмеров: знаки стандартной формы виды 1а - 26; знаки индивидуального проектирования виды 27 - 40. Перечень световозвращающих материалов (МСВ), применяемых для изготовления дорожных знаков: «ORALITE»: класс Ia серия 5310; класс Ib серия 6710; класс IIb серия 5980; класс IIb серия 5910; класс III серия 6910; класс IIIф серия 6910; светофильтрующие плёнки серии 5051, серии 5061, «ORACAL»: светофильтрующие плёнки серии 8300, «MNTESCH»: класс Ib серия RS-1000; класс IIb серия RKS-6000; класс III серия RKS-7000; светофильтрующие плёнки серии EC-1000, «OKLITE»: класс Ia серия KLITE 7200, «DaoMing»: класс Ib серия DM 5600

ГОСТ 32945-2014 «Дороги автомобильные общего пользования. Знаки дорожные. Технические требования», серийный выпуск

КОД ТН ВЭД ЕАЭС
8608

СООТВЕТСТВУЕТ ТРЕБОВАНИЯМ

ТР ТС 014/2011 «Безопасность автомобильных дорог»

СЕРТИФИКАТ СООТВЕТСТВИЯ ВЫДАН НА ОСНОВАНИИ

акт анализа состояния производства от 09.03.2020 г.; протоколов испытаний №09-0034-2020 от 15.04.2020, №09-0035-2020 от 22.04.2020 выданных Испытательным центром государственного предприятия «БелдорНИИ» (аттестат аккредитации №ВУ/112 1.0043).

Схема сертификации - 1с.

ДОПОЛНИТЕЛЬНАЯ ИНФОРМАЦИЯ

Примененный стандарт: ГОСТ 32945-2014 «Дороги автомобильные общего пользования. Знаки дорожные. Технические требования», п. 4.2, п. 4.3 - п. 4.6, п. 6.2.6 - п. 6.2.11, 6.2.15

СРОК ДЕЙСТВИЯ с 24.04.2020 ПО 23.04.2025 ВКЛЮЧИТЕЛЬНО

Руководитель (уполномоченное
лицо) органа по сертификации

Бот Марина Васильевна

Эксперт (эксперт-аудитор)

Харевич Александра Игоревна

