


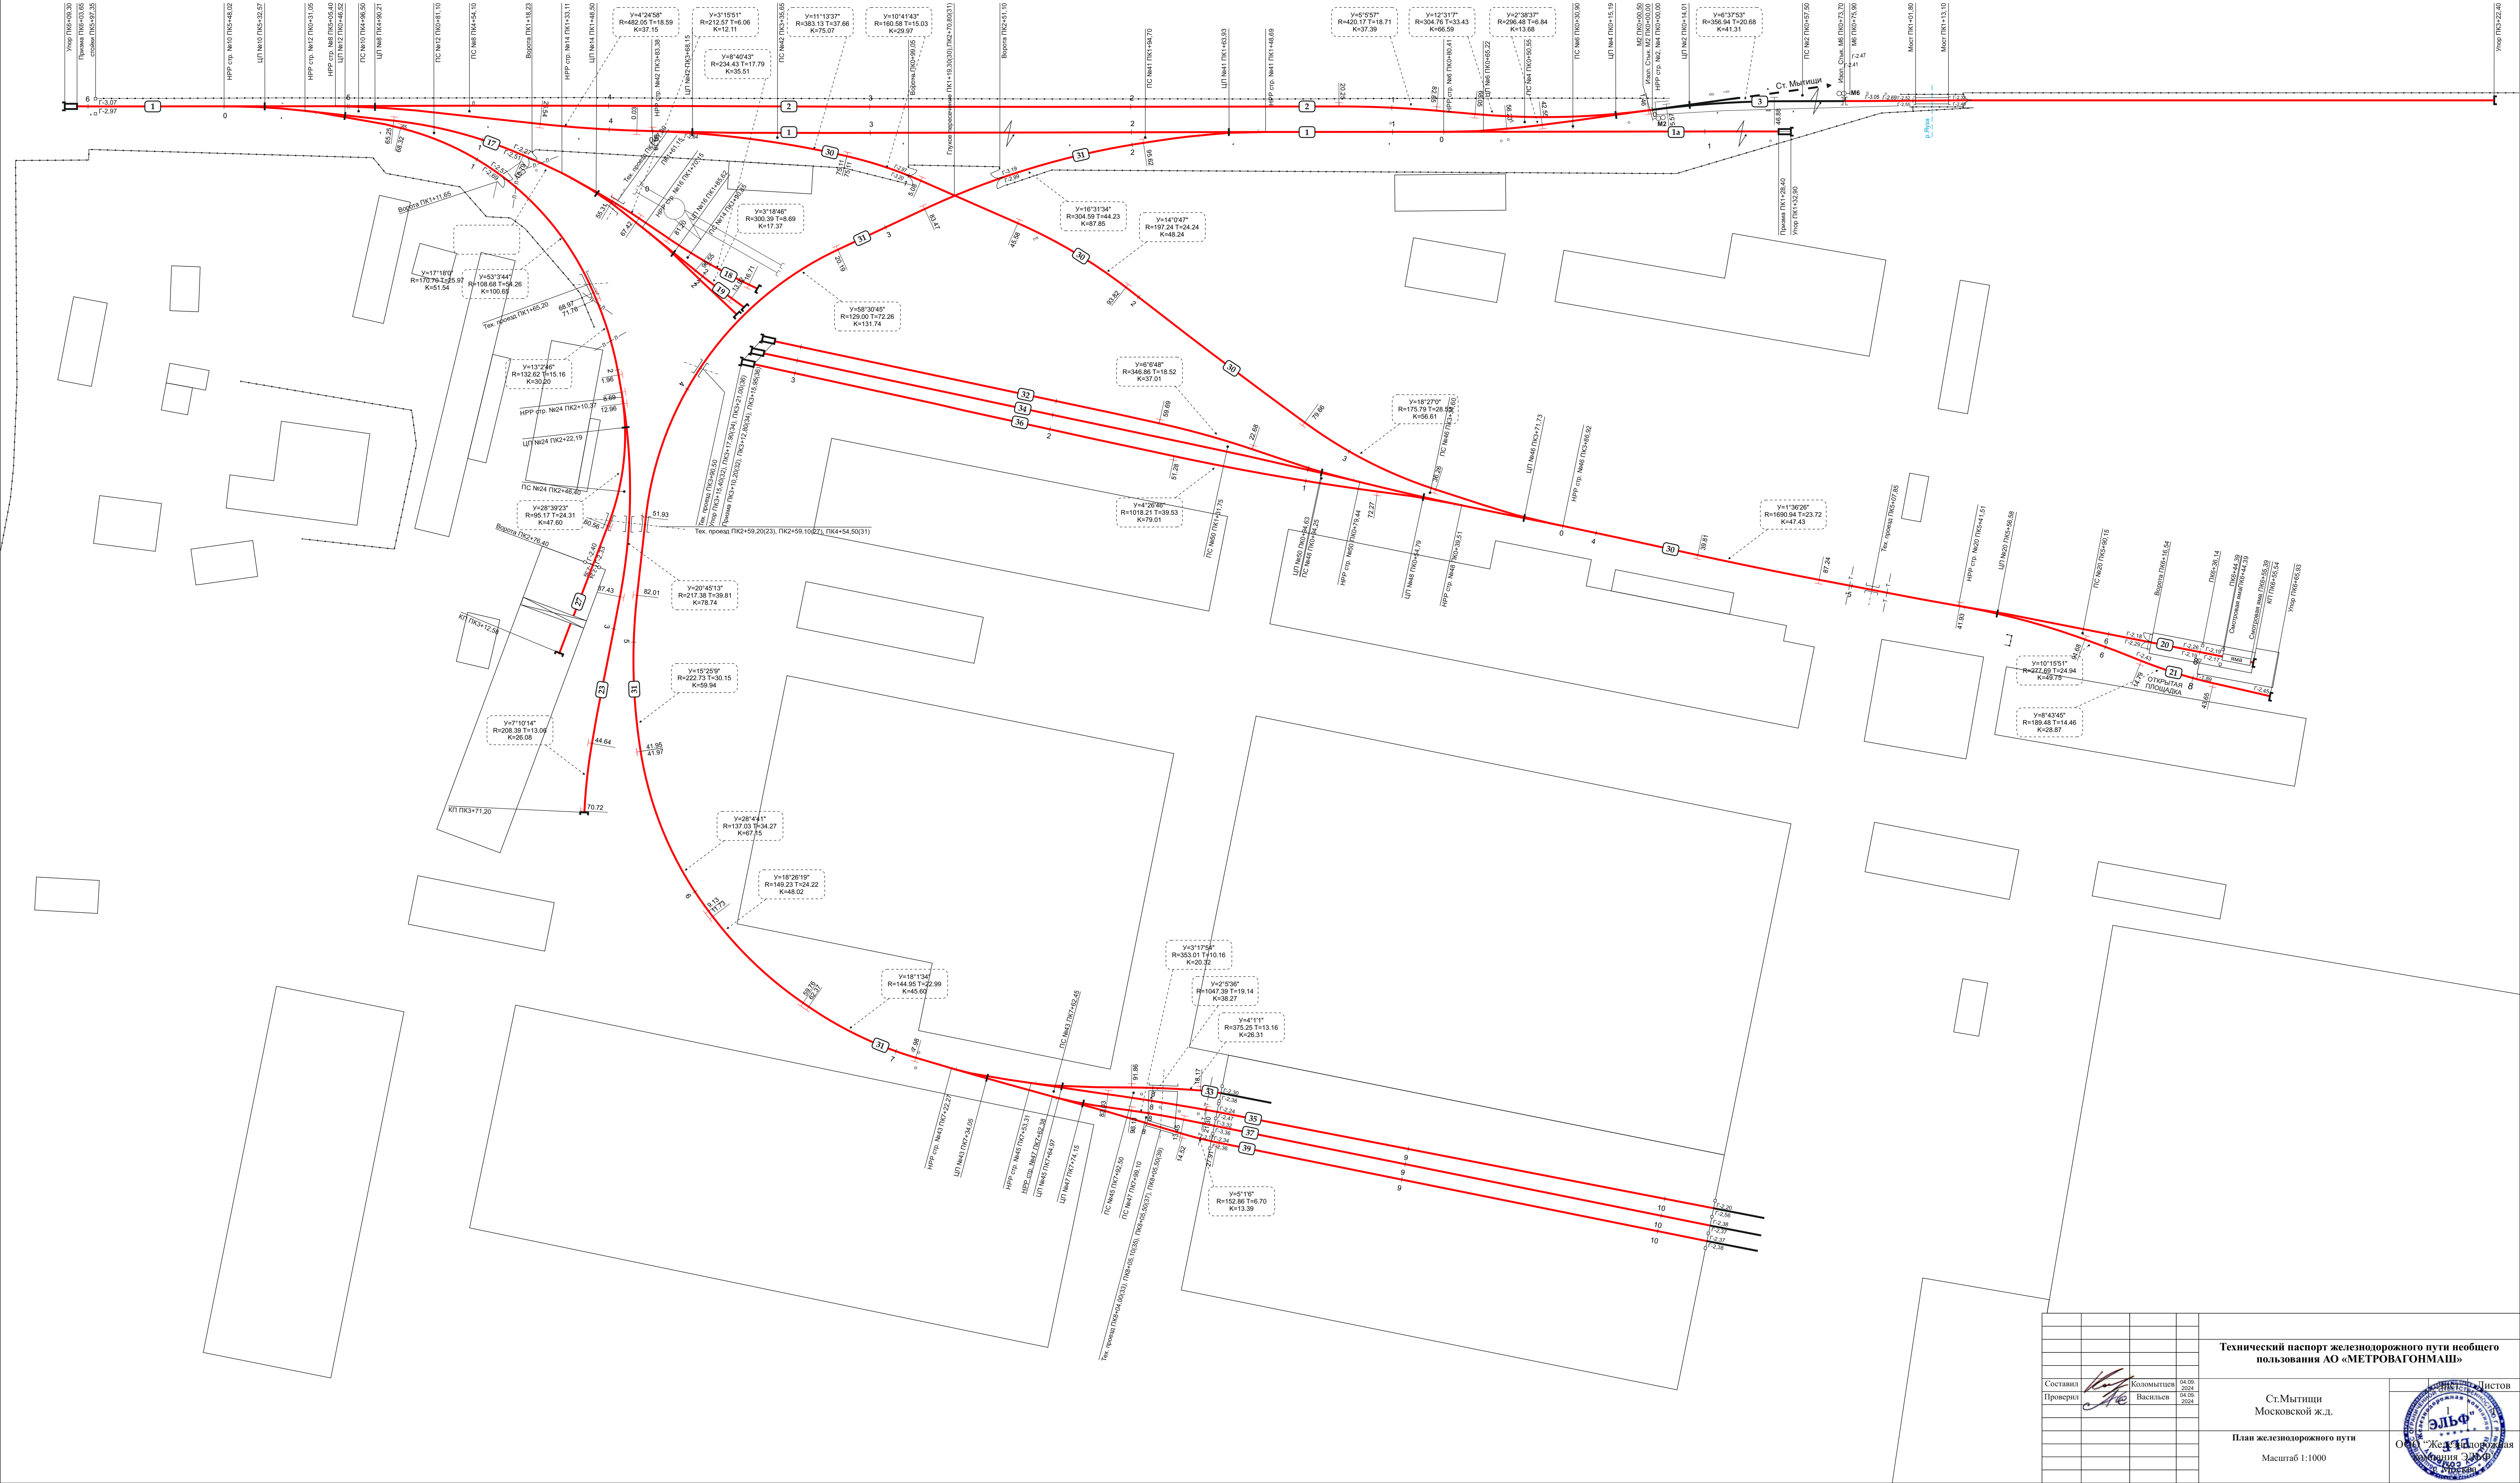

|                                                                                    |  |            |             |
|------------------------------------------------------------------------------------|--|------------|-------------|
| Составил: Колосовский                                                              |  | 04.09.2024 | Лист 1 из 1 |
| Проверил: Васильев                                                                 |  | 04.09.2024 |             |
| Ст. Мытищи Московской ж.д.                                                         |  |            |             |
| План железнодорожного пути                                                         |  |            |             |
| Масштаб 1:1000                                                                     |  |            |             |