Приложение № 1 к Акту № 131-23-ПЖ-31-Б-01 от 15.12.2023г.

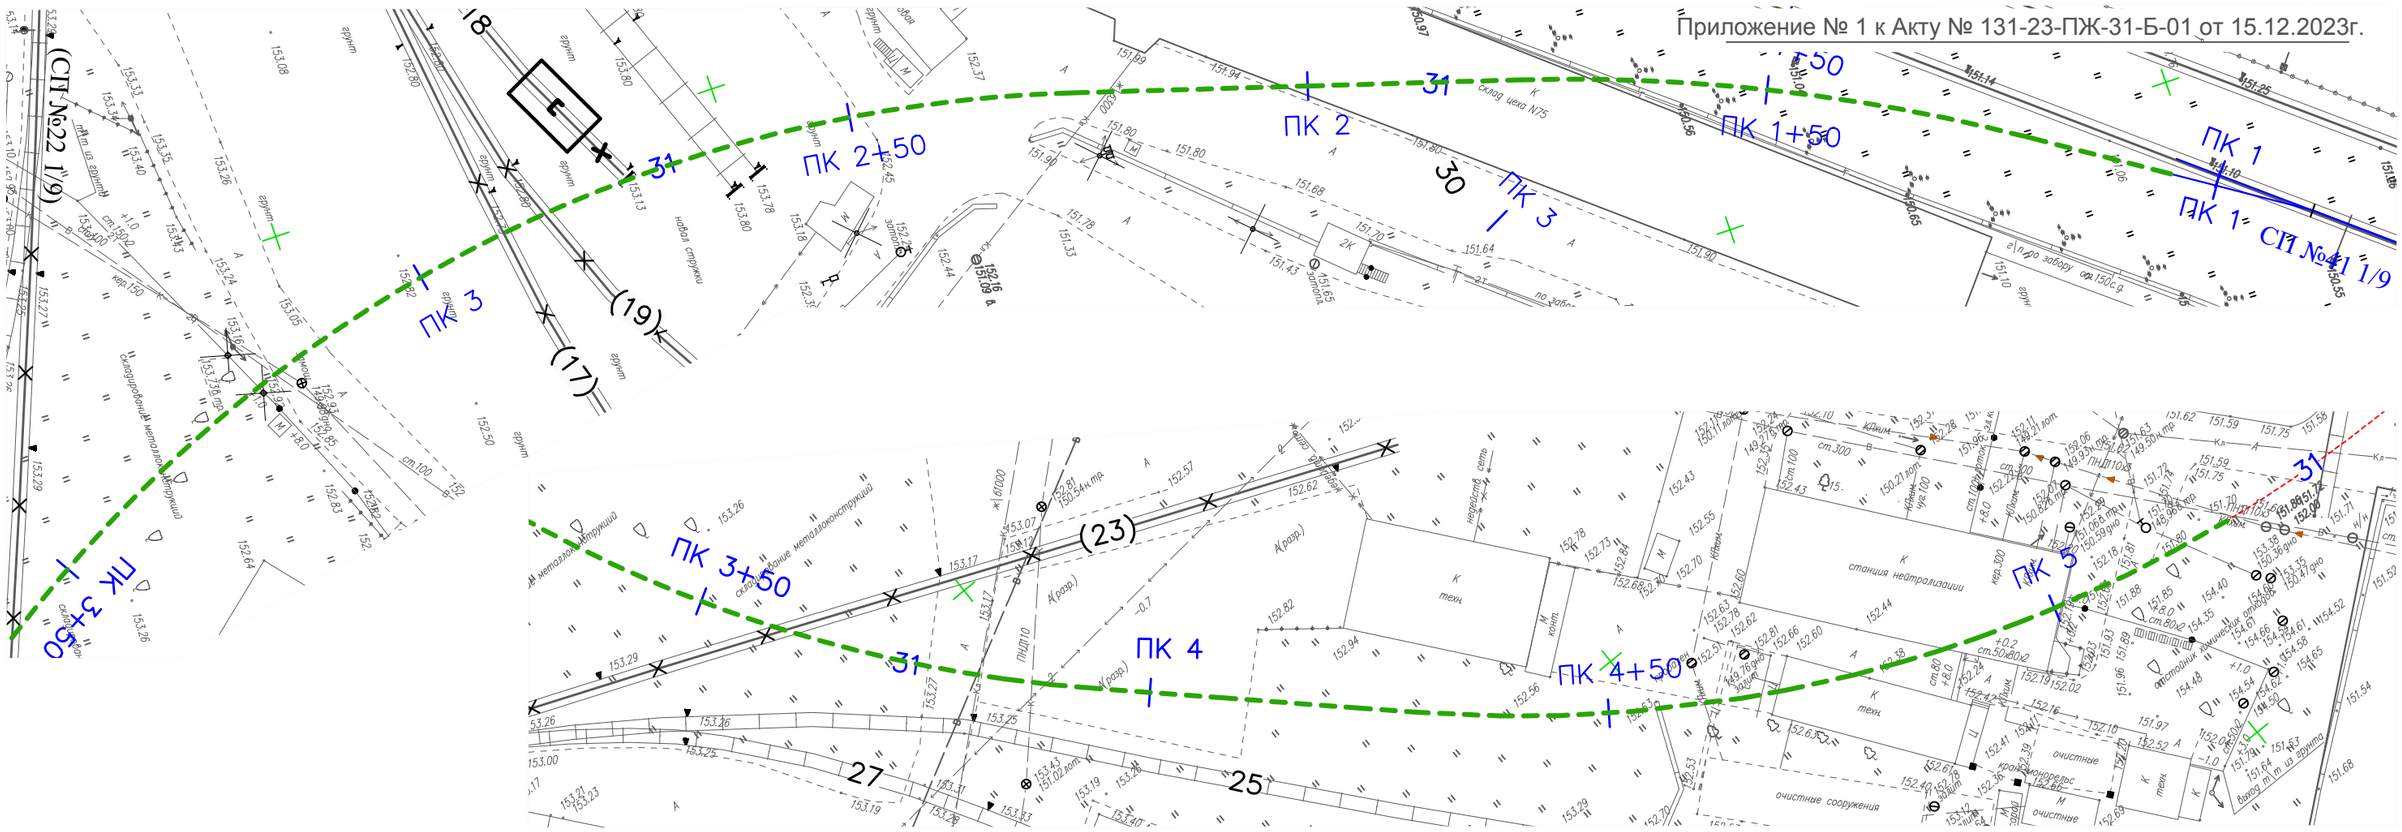


Балластировка, выправка и рихтовка железнодорожных путей:

1. Балластировка железнодорожного пути:

Длина железнодорожных путей: L= 415,93 м
Объем щебня для выправки на 1 м жд. пути: V1= 0,43 м3

Общий объем щебня для балластировки железнодорожных путей: Vб = 415,93*0,43 = 178,85 м3

2. Выправка железнодорожного пути:

Длина железнодорожных путей: L= 415,93 м
Объем щебня для выправки железнодорожного пути составляет 10% от объема щебня, используемого для балластировки железнодорожного пути: V2= Vб*0,1 = 178,85*0,1 = 17,9 м3

Общий объем щебня: Vв = V1+V2 = 178,85+17,9 = 196,75 м3

3. Рихтовка путей

Длина рихтовки путей: L= 425,93 м

Условные обозначения:

- Выправка и рихтовка железнодорожных путей

| Изм. | Кол.уч. | Лист | №док. | Подпись | Дата |
|---|---|---|---|---|---|
| | | | | | 2023 |
| Руков. проекта | | Шевчук К.А. | | | 15.12 |
| Ген.директор | | Кесслер Ю.Ф. | | | 15.12 |
| Нач. участка | | Перевизнык А.П. | | | 15.12 |
| Гл. инженер | | Юрченко В.И. | | | 15.12 |

131-23-ПЖ

Ж/д пути от испытательного центра до обкаточной линии с удлинением трансбордера, расположенные по адресу: Московская область, г.о. Мытищи, ул. Колонцова, 4.

Железнодорожные пути.

| Стадия | Лист | Листов |
|---|---|---|
| ИД | 1 | 4 |

Исполнительная схема
Выправка железнодорожного пути
№31 с рихтовкой

ООО "КиКГЕОСТРОЙ"

Согласовано

Взам. инв. №

Подп. и дата

Инв. № подл.

Формат А3