

Исполнительная документация

**«Ж/Д пути от испытательного центра до обкаточной линии с удлинением
трансбордера, расположенные по адресу: Московская область, г. Мытищи,
ул. Колонцова, 4», территория завода АО «МЕТРОВАГОНМАШ»**

131-23-АС2

**Трансбордер.
Архитектурно-строительные решения
(Камера ВК)**

**Том 4
Экземпляр 1**

Московская область, г.о. Мытищи

131-23-АС2 «Ж/Д пути от испытательного центра до обкаточной линии с удлинением трансбордера, расположенные по адресу: Московская область, г.о. Мытищи, ул. Колонцова, 4.». Трансбордер. Архитектурно-строительные решения. Часть 2

Реестр исполнительной документации ООО "КиКГЕОСТРОЙ"

<i>№ п/п</i>	<i>Наименование документа</i>	<i>№ акта, чертёжа, разрешения, журнала и др.</i>	<i>Количество о листов</i>	<i>Страница по списку</i>
<i>1</i>	<i>2</i>	<i>3</i>	<i>4</i>	<i>5</i>
№ 131-23-АС2-ВК				
<i>1</i>	АОСР Разработка грунта по камере ВК	№ 131-23-АС2-ВК-01 от 31.08.2023г.	<i>1</i>	<i>1</i>
<i>2</i>	Исполнительная схема №1. Разработка грунта по камере ВК	№01 от 31.08.2023	<i>1</i>	<i>2</i>
<i>3</i>	АОСР Монтаж колодцев ВК1-ВК2 и металлической пластины	№ 131-23-АС2-ВК-02 от 12.09.2023г.	<i>1</i>	<i>3</i>
<i>4</i>	Исполнительная схема №2. Монтаж колодцев ВК1-ВК2 и металлической пластины	№02 от 12.09.2023	<i>1</i>	<i>4</i>
<i>5</i>	Сертификат качества и количества №4010265274 от 28.06.2023г.	№4010265274 от 28.06.2023	<i>2</i>	<i>5</i>
<i>6</i>	Документ качества	№2850 от 17.08.23г.	<i>1</i>	<i>7</i>
<i>7</i>	Сертификат соответствия РОСС RU.32001.04ИБФ1.ОСП09.07512 с 04.03.2021 по 03.03.2024		<i>1</i>	<i>8</i>
<i>8</i>	АОСР Обмазочная гидроизоляция колодцев ВК1-ВК2	№ 131-23-АС2-ВК-03 от 13.09.2023г.	<i>1</i>	<i>9</i>
<i>9</i>	Исполнительная схема №3. Обмазочная гидроизоляция колодцев ВК1-ВК2	№03 от 13.09.2023	<i>1</i>	<i>10</i>
<i>10</i>	Паспорт качества	№ б/н от 18.05.2023г.	<i>1</i>	<i>11</i>

11	Сертификат соответствия № 04УПС1.RU.C02811 с 09.12.2022г. по 08.12.2025г.		2	12
12	Паспорт качества	№ б/н от 04.04.2023г.	1	14
13	Сертификат соответствия № 04УПС1.RU.C02817 с 09.12.2022г. по 08.12.2025г.		4	15
14	АОСР Обратная засыпка местным грунтом колодцев ВК1, ВК2	№ 131-23-АС2-ВК-04 от 17.09.2023г.	1	19
15	Исполнительная схема №4. Обратная засыпка местным	№04 от 17.09.2023	1	20

Составил:

Инженер ПТО

(фамилия, инициалы)

(подпись)

Принял:

(фамилия, инициалы)

(подпись)

Объект капитального строительства:

«Ж/Д пути от испытательного центра до обкаточной линии с удлинением трансбордера, расположенные по адресу: Московская область, г. Мытищи, ул. Колонцова, 4», территория завода АО «МЕТРОВАГОНМАШ»

(наименование проектной документации, почтовый или строительный адрес объекта капитального строительства)

Застройщик (технический заказчик, эксплуатирующая организация или региональный оператор):

ООО «Проминжиниринг», ИНН 7734001650, ОГРН 11477481394406, КПП 770801001, 107140, г. Москва, ул. Русаковская, д.13, помещение ХХ-4, тел. +7(495) 909-93-48, член саморегулируемой Ассоциации строителей «Саморегулируемая организация «Строительные допуски», ИНН 7714322214, ОГРН 107799011045, регистрационный номер СРО-С-187-26012010 от 27.07.2018г.

(фамилия, имя, отчество, адрес места жительства, ОГНИП, ИНН индивидуального предпринимателя, наименование, ОГРН, ИНН, место нахождения юридического лица, телефон/факс, наименование, ОГРН, ИНН саморегулируемой организации, членом которой является – для индивидуальных предпринимателей и юридических лиц; фамилия, имя, отчество, паспортные данные, адрес места жительства, телефон/факс – для физических лиц, не являющихся индивидуальными предпринимателями)

Лицо, осуществляющее строительство: ООО «КиКГЕОСТРОЙ», ОГРН 1127747247704, ИНН 7709918820, 109004, Г.МОСКВА, УЛ. ЗЕМЛЯНОЙ ВАЛ, Д.65, КВ.59, тел. +7 (495) 915-24-71, член саморегулируемой ассоциации СРО «МАС» регистрационный номер СРО-С-148-24122009 от 12.03.2013г.

(фамилия, имя, отчество, адрес места жительства, ОГНИП, ИНН индивидуального предпринимателя, наименование, ОГРН, ИНН, место нахождения юридического лица, телефон/факс, наименование, ОГРН, ИНН саморегулируемой организации, членом которой является)

Лицо, осуществляющее подготовку проектной документации: ООО «КиКГЕОСТРОЙ», ОГРН 1127747247704, ИНН 7709918820, 109004, Г.МОСКВА, УЛ. ЗЕМЛЯНОЙ ВАЛ, Д.65, КВ.59, тел. +7 (495) 915-24-71, член саморегулируемой ассоциации СРО «Объединение проектировщиков «УниверсалПроект», регистрационный номер СРО-П-179-12122012 от 20.10.2022г.

(фамилия, имя, отчество, адрес места жительства, ОГНИП, ИНН индивидуального предпринимателя, наименование, ОГРН, ИНН, место нахождения юридического лица, телефон/факс, наименование, ОГРН, ИНН саморегулируемой организации, членом которой является)

Лицо, осуществляющее строительство, выполнившее работы, подлежащие освидетельствованию:

1. ООО «ШЕЛПРОКК», ОГРН 1237700462427, ИНН 9726048866, 117535, Г.МОСКВА, МУНИЦИПАЛЬНЫЙ ОКРУГ ЧЕРТАНОВО ЮЖНОЕ, ПРОЕЗД 3-Й ДОРОЖНЫЙ, Д. 6, К. 2, член саморегулируемой ассоциации «Архитектурное наследие», регистрационный номер СРО-С-230-07092010

2. ООО «ЭлектроЭнергетика», ОГРН 1175074004698, ИНН 5037011400, 142281, Московская обл., г. Протвино, Кременковское ш., д. 5, член саморегулируемой ассоциации «Объединение Специализированных Организаций Профессиональные Строители», регистрационный номер СРО-С-219-21042010

(фамилия, имя, отчество, адрес места жительства, ОГНИП, ИНН индивидуального предпринимателя, наименование, ОГРН, ИНН, место нахождения юридического лица, телефон/факс, наименование, ОГРН, ИНН саморегулируемой организации, членом которой является)

АКТ**освидетельствования скрытых работ**

№ 131-23-АС2-ВК-01

"31" августа 2023г.

(дата составления акта)

Представитель застройщика (технического заказчика, эксплуатирующей организации или регионального оператора) по вопросам строительного контроля:

Ведущий инженер строительного контроля ООО «Проминжиниринг» Дураев В. Ю., приказ №5 от 03.08.2023г.

(должность, фамилия, инициалы, идентификационный номер в национальном реестре специалистов в области строительства, реквизиты распорядительного документа, подтверждающего полномочия, с указанием наименования, ОГРН, ИНН, места нахождения юридического лица, фамилии, имени, отчества, адреса места жительства, ОГНИП, ИНН индивидуального предпринимателя)

Представитель лица, осуществляющего строительство:

Руководитель проекта ООО «КиКГЕОСТРОЙ» Шевчук К.А. приказ №2-МВМ от 01.07.2023г.

(должность, фамилия, инициалы, реквизиты распорядительного документа, подтверждающего полномочия)

Представитель лица, осуществляющего строительство, по вопросам строительного контроля (специалист по организации строительства): Генеральный директор ООО «КиКГЕОСТРОЙ» Кесслер Ю.Ф., приказ №1СК-МВМ от 03.07.2023г., идентификационный номер НОСТРОЙ С-77-118776

(должность, фамилия, инициалы, идентификационный номер в национальном реестре специалистов в области строительства, реквизиты распорядительного документа, подтверждающего полномочия)

Представитель лица, осуществляющего подготовку проектной документации:

(должность, фамилия, инициалы, реквизиты распорядительного документа, подтверждающего полномочия, с указанием наименования, ОГРН, ИНН, места нахождения юридического лица, фамилии, имени, отчества, адреса места жительства, ОГНИП, ИНН индивидуального предпринимателя, наименования, ОГРН, ИНН саморегулируемой организации, членом которой является указанное юридическое лицо, индивидуальный предприниматель)

Представитель лица, выполнившего работы, подлежащие освидетельствованию:

Начальник участка ООО «ШЕЛПРОКК» Перевизнык А.П., приказ №1 от 01.08.2023г.

Главный инженер ООО «ЭлектроЭнергетика» Юрченко В. И., приказ № 1/08 от 04.08.2023г.

(должность, фамилия, инициалы, реквизиты распорядительного документа, подтверждающего полномочия, с указанием наименования, ОГРН, ИНН, места нахождения юридического лица, фамилии, имени, отчества, адреса места жительства, ОГНИП, ИНН индивидуального предпринимателя)

а также иные представители лиц, участвующих в освидетельствовании:

(должность с указанием наименования организации, фамилия, инициалы, реквизиты распорядительного документа, подтверждающего полномочия)

произвели осмотр работ, выполненных

ООО "ШЕЛПРОКК", ООО "ЭлектроЭнергетика"

(наименование лица, выполнившего работы, подлежащие освидетельствованию)

и составили настоящий акт о нижеследующем:

1. К освидетельствованию предъявлены следующие работы:

Разработка грунта по камере ВК

2. Работы выполнены по проектной документации

131-23-АС2 «Ж/д пути от испытательного центра до обкаточной линии с удлинением трансбордера, расположенные по адресу: Московская область, г. о. Мытищи, ул. Колонцова, 4». Трансбордер. Архитектурно-строительные решения. Часть 2.

(номер, другие реквизиты чертежа, наименование проектной и/или рабочей документации, сведения о лицах, осуществляющих подготовку раздела проектной и/или рабочей документации)

3. При выполнении работ применены:

--

(наименование строительных материалов (изделий), реквизиты сертификатов и/или других документов, подтверждающих их качество и безопасность)

4. Предъявлены документы, подтверждающие соответствие работ предъявляемым требованиям:

Исполнительная схема №1. Разработка грунта по камере ВК

(исполнительные схемы и чертежи, результаты экспертиз, обследований, лабораторных и иных испытаний выполненных работ, проведенных в процессе строительного контроля)

5. Даты: начала работ: «31» августа 2023 г.

окончания работ: «31» августа 2023 г.

6. Работы выполнены в соответствии: 131-23-ЭС2 «Ж/д пути от испытательного центра до обкаточной линии с удлинением трансбордера, расположенные по адресу: Московская область, г. о. Мытищи, ул. Колонцова, 4». Трансбордер. Архитектурно-строительные решения. Часть 2. «СП45.13330.2017. Свод правил. Земляные сооружения, основания, фундаменты». «СП48.13330.2019. Свод правил. Организация строительства». «СП70.13330.2012. Свод правил. Несущие и ограждающие конструкции». «СП28.13330.2017. Защита строительных конструкций от коррозии».

(наименования и структурные единицы технических регламентов, иных нормативных правовых актов, разделы проектной и/или рабочей документации)

7. Разрешается производство последующих работ

Монтаж металлической пластины на узле опорной стены по камере ВК

(наименование работ, конструкций, участков сетей инженерно-технического обеспечения)

Дополнительные сведения: отсутствуют

Акт составлен в 5 (пяти) экземплярах.

Приложения:

Документы перечисленные в п.3 и п.4 настоящего акта

Представитель застройщика (технического заказчика, эксплуатирующей организации или регионального оператора) по вопросам строительного контроля

Дураев В. Ю.

(фамилия, инициалы, подпись)

Представитель лица, осуществляющего строительство

Шевчук К. А.

(фамилия, инициалы, подпись)

Представитель лица, осуществляющего строительство, по вопросам строительного контроля (специалист по организации строительства)

Кесслер Ю. Ф.

(фамилия, инициалы, подпись)

Представитель лица, осуществляющего подготовку проектной документации

(фамилия, инициалы, подпись)

Представитель лица, выполнившего работы, подлежащие освидетельствованию

Перевизнык А. П.


(фамилия, инициалы, подпись)

Юрченко В. И.

(фамилия, инициалы, подпись)

Представители иных лиц

(фамилия, инициалы, подпись)

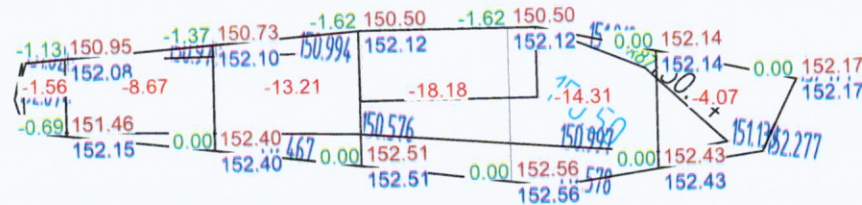

Всего, м³	Насыпь	+0.00	+0.00	+0.00	+0.00	+0.00	+0.00	Всего, м³	+0.00
	Выемка	-1.56	-8.67	-13.21	-18.18	-14.31	-4.07		-60.00

Площадь картограммы: 40м²
В том числе:
насыпь: 0.00м²
выемка: 40м²
выемка: 60м³

M 1:250

Условные обозначения

- 181.67 • Отметка по съемке
- 181.67 • Отметка грунта – низ
- 182.42 • Отметка грунта – верх

Граница съемки

Примечание:
1. Линейные размеры указаны в миллиметрах.
2. Система координат МСК 50.2.
3. Система высот Балтийская.
4. Съемка выполнялась электронным тахеометром С Х-105
(свидетельство о поверке С-АК3/14-06-2023/254502985, действительно до 13.06.2024г.)

Ведомость объемов выполненных работ по разработке грунта				
№	Наименование выполненных работ	обозн.	ед изм	кол-во
BK1 - BK2				
1	Разработка грунта S=40*1,5 h	V	м3	60
	Из них механическим способом S*1,35	Vмех		54
	Из них ручным способом S*0,15	Vруч.		6

Handwritten signature in blue ink.

Согласовано	
Взам. инв. №	
Подп. и дата	
Инв. № подл.	

					2023	131-23-АС2				
						Ж/д пути от испытательного центра до обкаточной линии с удлинением трансбордера, расположенные по адресу: Московская область, г.о. Мытищи, ул. Колонцова, 4				
Изм.	Кол.	Лист	№ док.	Подпись	Дата	Трансбордер.		Стадия	Лист	Листов
Руководитель проекта		Шевчук К.А.			31.08	Архитектурно-строительные решения. Часть 2		ИД	1	1
Инженер-проектировщик		Костяков И.А.			31.08					
Нач. участка		Перебызов А.И.			31.08					
Инженер		Варченко В.И.			31.08	Исполнительная схема №1 Разработка грунта по камере ВК		ООО "КуКГЕОСТРОЙ"		

Объект капитального строительства:

«Ж/Д пути от испытательного центра до обкаточной линии с удлинением трансбордера, расположенные по адресу: Московская область, г. Мытищи, ул. Колонцова, 4», территория завода АО «МЕТРОВАГОНМАШ»

(наименование проектной документации, почтовый или строительный адрес объекта капитального строительства)

Застройщик (технический заказчик, эксплуатирующая организация или региональный оператор):

ООО «Проминжиниринг», ИНН 7734001650, ОГРН 11477481394406, КПП 770801001, 107140, г. Москва,

ул. Русаковская, д.13, помещение ХХ-4, тел. +7(495) 909-93-48, член саморегулируемой Ассоциации строителей

«Саморегулируемая организация «Строительные допуски», ИНН 7714322214, ОГРН 107799011045, регистрационный номер СРО-С-187-26012010 от 27.07.2018г.

(фамилия, имя, отчество, адрес места жительства, ОГНИП, ИНН индивидуального предпринимателя, наименование, ОГРН, ИНН, место нахождения юридического лица, телефон/факс, наименование, ОГРН, ИНН саморегулируемой организации, членом которой является – для индивидуальных предпринимателей и юридических лиц; фамилия, имя, отчество, паспортные данные, адрес места жительства, телефон/факс – для физических лиц, не являющихся индивидуальными предпринимателями)

Лицо, осуществляющее строительство: ООО «КиКГЕОСТРОЙ», ОГРН 1127747247704, ИНН 7709918820, 109004, Г.МОСКВА, УЛ. ЗЕМЛЯНОЙ ВАЛ, Д.65, КВ.59, тел. +7 (495) 915-24-71, член саморегулируемой ассоциации СРО «МАС» регистрационный номер СРО-С-148-24122009 от 12.03.2013г.

(фамилия, имя, отчество, адрес места жительства, ОГНИП, ИНН индивидуального предпринимателя, наименование, ОГРН, ИНН, место нахождения юридического лица, телефон/факс, наименование, ОГРН, ИНН саморегулируемой организации, членом которой является)

Лицо, осуществляющее подготовку проектной документации: ООО «КиКГЕОСТРОЙ», ОГРН 1127747247704, ИНН 7709918820, 109004, Г.МОСКВА, УЛ. ЗЕМЛЯНОЙ ВАЛ, Д.65, КВ.59, тел. +7 (495) 915-24-71, член саморегулируемой ассоциации СРО «Объединение проектировщиков «УниверсалПроект», регистрационный номер СРО-П-179-12122012 от 20.10.2022г.

(фамилия, имя, отчество, адрес места жительства, ОГНИП, ИНН индивидуального предпринимателя, наименование, ОГРН, ИНН, место нахождения юридического лица, телефон/факс, наименование, ОГРН, ИНН саморегулируемой организации, членом которой является)

Лицо, осуществляющее строительство, выполнившее работы, подлежащие освидетельствованию:

1. ООО «ШЕЛПРОКК», ОГРН 1237700462427, ИНН 9726048866, 117535, Г.МОСКВА, МУНИЦИПАЛЬНЫЙ ОКРУГ ЧЕРТАНОВО ЮЖНОЕ, ПРОЕЗД 3-Й ДОРОЖНЫЙ, Д. 6, К. 2, член саморегулируемой ассоциации «Архитектурное наследие», регистрационный номер СРО-С-230-07092010

2. ООО «ЭлектроЭнергетика», ОГРН 1175074004698, ИНН 5037011400, 142281, Московская обл., г. Протвино, Кременковское ш., д. 5, член саморегулируемой ассоциации «Объединение Специализированных Организаций Профессиональные Строители», регистрационный номер СРО-С-219-21042010

(фамилия, имя, отчество, адрес места жительства, ОГНИП, ИНН индивидуального предпринимателя, наименование, ОГРН, ИНН, место нахождения юридического лица, телефон/факс, наименование, ОГРН, ИНН саморегулируемой организации, членом которой является)

АКТ**освидетельствования скрытых работ**

№ 131-23-АС2-ВК-02

"12" сентября 2023г.

(дата составления акта)

Представитель застройщика (технического заказчика, эксплуатирующей организации или регионального оператора) по вопросам строительного контроля:

Ведущий инженер строительного контроля ООО «Проминжиниринг» Дурьев В. Ю., приказ №5 от 03.08.2023г.

(должность, фамилия, инициалы, идентификационный номер в национальном реестре специалистов в области строительства, реквизиты распорядительного документа, подтверждающего полномочия, с указанием наименования, ОГРН, ИНН, места нахождения юридического лица, фамилии, имени, отчества, адреса места жительства, ОГНИП, ИНН индивидуального предпринимателя)

Представитель лица, осуществляющего строительство:

Руководитель проекта ООО «КиКГЕОСТРОЙ» Шевчук К.А. приказ №2-МВМ от 01.07.2023г.

(должность, фамилия, инициалы, реквизиты распорядительного документа, подтверждающего полномочия)

Представитель лица, осуществляющего строительство, по вопросам строительного контроля (специалист по организации строительства): Генеральный директор ООО «КиКГЕОСТРОЙ» Кесслер Ю.Ф., приказ №1СК-МВМ от 03.07.2023г., идентификационный номер НОСТРОЙ С-77-118776

(должность, фамилия, инициалы, идентификационный номер в национальном реестре специалистов в области строительства, реквизиты распорядительного документа, подтверждающего полномочия)

Представитель лица, осуществляющего подготовку проектной документации:

(должность, фамилия, инициалы, реквизиты распорядительного документа, подтверждающего полномочия, с указанием наименования, ОГРН, ИНН, места нахождения юридического лица, фамилии, имени, отчества, адреса места жительства, ОГНИП, ИНН индивидуального предпринимателя, наименования, ОГРН, ИНН саморегулируемой организации, членом которой является указанное юридическое лицо, индивидуальный предприниматель)

Представитель лица, выполнившего работы, подлежащие освидетельствованию:

Начальник участка ООО «ШЕЛПРОКК» Перевизных А.П., приказ №1 от 01.08.2023г.

Главный инженер ООО «ЭлектроЭнергетика» Юрченко В. И., приказ № 1/08 от 04.08.2023г.

(должность, фамилия, инициалы, реквизиты распорядительного документа, подтверждающего полномочия, с указанием наименования, ОГРН, ИНН, места нахождения юридического лица, фамилии, имени, отчества, адреса места жительства, ОГНИП, ИНН индивидуального предпринимателя)

а также иные представители лиц, участвующих в освидетельствовании:

(должность с указанием наименования организации, фамилия, инициалы, реквизиты распорядительного документа, подтверждающего полномочия)

произвели осмотр работ, выполненных

ООО "ШЕЛПРОКК", ООО "ЭлектроЭнергетика"

(наименование лица, выполнившего работы, подлежащие освидетельствованию)

и составили настоящий акт о нижеследующем:

1. К освидетельствованию предъявлены следующие работы:

Монтаж колодцев ВК1-ВК2 и металлической пластины

2. Работы выполнены по проектной документации

131-23-АС2 «Ж/д пути от испытательного центра до обкаточной линии с удлинением трансбордера, расположенные по адресу: Московская область, г. о. Мытищи, ул. Колонцова, 4». Трансбордер. Архитектурно-строительные решения. Часть 2.
(номер, другие реквизиты чертежа, наименование проектной и/или рабочей документации, сведения о лицах, осуществляющих подготовку раздела проектной и/или рабочей документации)

3. При выполнении работ применены:

1. Лист г/к (сертификат качества и количества №4010265274 от 28.06.2023г.);
 2. Кольцо стеновое КС 10-9 (документ качества №2850 от 17.08.23г.);
 3. Плита перекрытия колодца ПП 10-1 (документ качества №2850 от 17.08.23г.)
 4. Люк чугунный тип Т (С250)-1-60 h-100мм (сертификат соответствия №РОСС RU.32001.04ИБФ1.ОСП09.07512 с 04.03.2021г. по 03.03.2024г.)
- (наименование строительных материалов (изделий), реквизиты сертификатов и/или других документов, подтверждающих их качество и безопасность)

4. Предъявлены документы, подтверждающие соответствие работ предъявляемым требованиям:

Исполнительная схема №2. Монтаж колодцев ВК1-ВК2 и металлической пластины

(исполнительные схемы и чертежи, результаты экспертиз, обследований, лабораторных и иных испытаний выполненных работ, проведенных в процессе строительного контроля)

5. Даты: начала работ: «31» августа 2023 г.
окончания работ: «12» сентября 2023 г.

6. Работы выполнены в соответствии: 131-23-ЭС2 «Ж/д пути от испытательного центра до обкаточной линии с удлинением трансбордера, расположенные по адресу: Московская область, г. о. Мытищи, ул. Колонцова, 4». Трансбордер. Архитектурно-строительные решения. Часть 2. «СП45.13330.2017. Свод правил. Земляные сооружения, основания, фундаменты». «СП48.13330.2019. Свод правил. Организация строительства». «СП70.13330.2012. Свод правил. Несущие и ограждающие конструкции». «СП28.13330.2017. Защита строительных конструкций от коррозии».
(наименования и структурные единицы технических регламентов, иных нормативных правовых актов, разделы проектной и/или рабочей документации)

7. Разрешается производство последующих работ

Обмазочная гидроизоляция колодцев ВК1-ВК2

(наименование работ, конструкций, участков сетей инженерно-технического обеспечения)

Дополнительные сведения: отсутствуют

Акт составлен в 5 (пяти) экземплярах.

Приложения:

Документы перечисленные в п.3 и п.4 настоящего акта

Представитель застройщика (технического заказчика, эксплуатирующей организации или регионального оператора) по вопросам строительного контроля
Дураев В. Ю.

(фамилия, инициалы, подпись)

Представитель лица, осуществляющего строительство

Шевчук К. А.

(фамилия, инициалы, подпись)

Представитель лица, осуществляющего строительство, по вопросам строительного контроля (специалист по организации строительства)

Кessler Ю.Ф.

(фамилия, инициалы, подпись)

Представитель лица, осуществляющего подготовку проектной документации

(фамилия, инициалы, подпись)

Представитель лица, выполнившего работы, подлежащие освидетельствованию

Перевизнык А. П.



(фамилия, инициалы, подпись)

Юрченко В. И.

(фамилия, инициалы, подпись)

Представители иных лиц

(фамилия, инициалы, подпись)

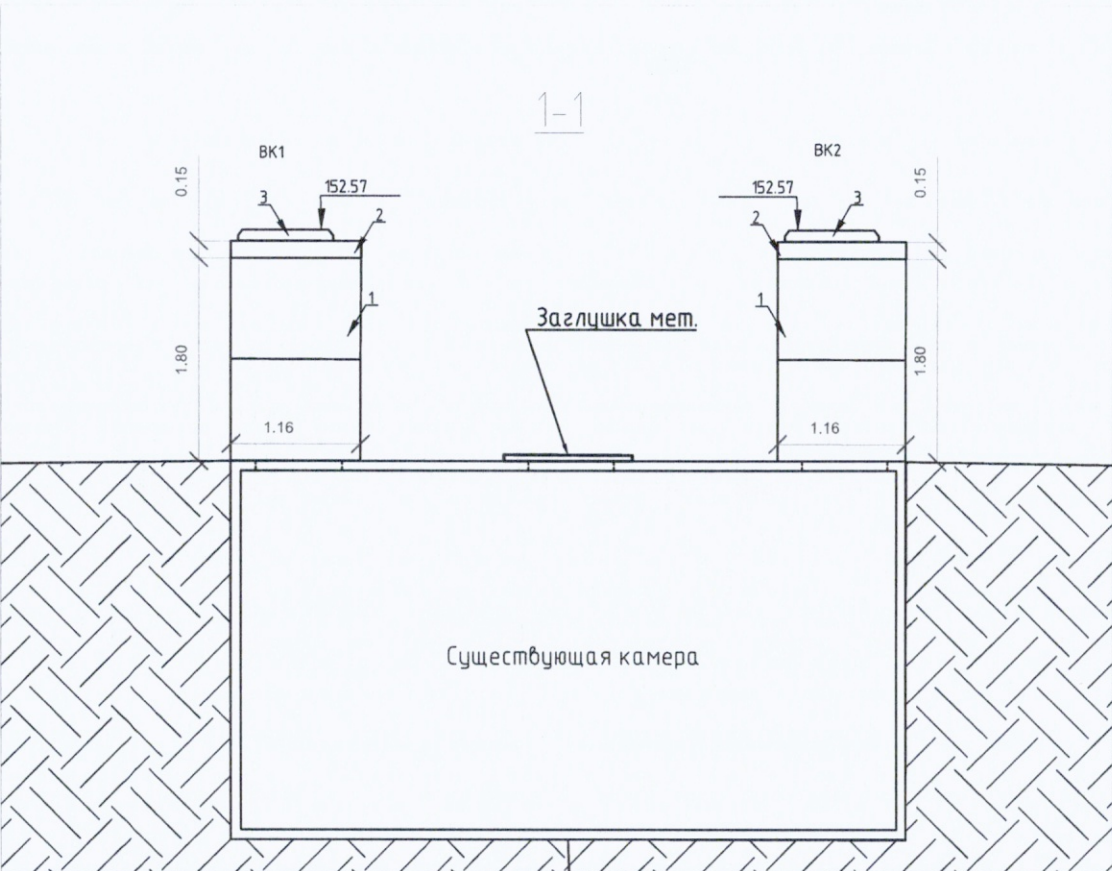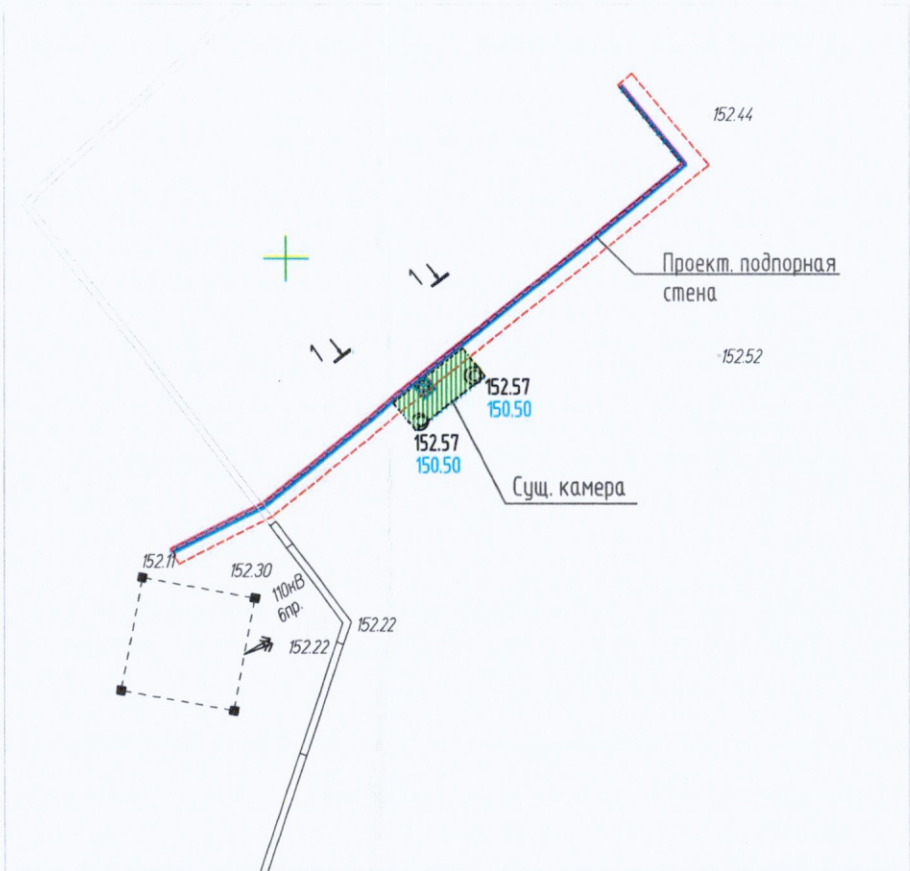

Ведомость объемов выполненных работ по монтажу колодца BK1-BK2 и металлической пластины				
Поз. Обознач.	Наименование	ед.изм.	кол-во	примечание
1	Кольцо колодезное стеновое КС10-09	шт	4	Ду.1,16м; Н=0,9м
2	Плита перекрытия колодца ПП10-1	шт	2	Ду.1,16; Н=0,15м
3	Люк чугунный тяжелый тип Т "В"	шт	2	Н=0,1м
4	Металлическая пластина 1000х1000х10мм	шт	1	

				2023	131-23-AC2			
					Ж/д пути от испытательного центра до обкаточной линии с удлинением трансбордера, расположенные по адресу: Московская область, г.о. Мытищи, ул. Колонцова, 4			
Изм.	Кол.	Лист	№ док.	Подпись	Дата	Трансбордер. Архитектурно-строительные решения. Часть 2		
Рис.	Кол.	Лист	№ док.	Подпись	Дата	Исполнительная схема №2		
Наименование	Кол.	Лист	№ док.	Подпись	Дата	Монтаж колодцев BK1-BK2 и металлической пластины		
Гл. инженер	Кол.	Лист	№ док.	Подпись	Дата	ООО "КукГЕОСТРОЙ"		
						Стадия	Лист	Листов
						ИД	1	1

Согласовано		Взам. инв. №		Подп. и дата		Инв. № подл.	

Примечание:
1. Линейные размеры указаны в миллиметрах.
2. Система координат МСК 50.2.
3. Система высот Балтийская.
4. Съёмка выполнялась электронным тахеометром С X-105 (свидетельство о поверке С-АК3/14-06-2023/254502985, действительно до 13.06.2024г.)



Условные обозначения
Участок производства работ (BK-Камера)
Место перекрытия проема BK

Грузополучатель, Адрес
 Общество с ограниченной ответственностью "СУ-14"
 142113, ПОДОЛЬСК-13, Д.Б. ТОЛБИНО, СУ-14

Сертификат приемочных испытаний ГОСТ 7566/3.1



Станция: ГРИВНО

Номер контракта-договора: 643/00186217-62343

Номер т/с 64995426

Заказ № 40/3-4821

Лист: 1 Листов: 2

Наименование продукции:

Кол-во товара: Масса нетто, факт:

Лист г/к

7

28.790

Стандарт (марки / поставки / профиля) ГОСТ 5520-2017 / ГОСТ 5520-2017 / ГОСТ 19903-2015

Отгружаемые позиции

№ пп	Поз. Зак.	Плавка	Партия/Ед	Марка	Размеры, мм	Кол-во	Масса нетто факт, т	Масса брутто факт, т	Ид №
1	100	709960	8803 002	12X1МФ	10.00 x 1500 x 6000	1	3.450	3.455	10047418717
2	100	709960	8803 001	12X1МФ	10.00 x 1500 x 6000	1	4.840	4.845	10047418678
3	70	712798	8805 005	12X1МФ	8.00 x 1500 x 6000	1	4.380	4.385	10047418362
4	70	712798	8805 006	12X1МФ	8.00 x 1500 x 6000	1	3.290	3.295	10047418378

Примечание: Металл подвергнут 100% УЗК и соответствует классам сплошности 1; ГОСТ 22727-88. Состояние поставки - отжиг.

Качественные характеристики

№ пп	Кромка	Кат. н. хар-к	Форма раскроя	Плоскостн	Точн. толщ	Состояние поставки
1-4	О	18	форма IV	ПН	Б	ОТ

Химический состав

№ пп	C %	Si %	Mn %	S %	P %	Cr %	Ni %	Cu %	Al %	N %	V %	Nb %	Mo %
1-2	0.11	0.28	0.57	0.003	0.009	1.08	0.13	0.12	0.010	0.008	0.260	0.004	0.310
3-4	0.11	0.25	0.55	0.002	0.009	1.05	0.03	0.03	0.010	0.009	0.260	0.004	0.310

Результаты испытаний

№ пп	Рулон	Место отбора	Пред. тек-ти сигма-т, поперек Н/мм2	Предел текучести сигма т +500°С, поперек Н/мм2	Пред. пр-ти сигма-в, поперек Н/мм2	Относ.удл-е дельта-5, поперек %	Хол.изгиб 180°, поперек	Ударн.вяз-ть КСЧ+20°С, поперек факт(средн) Дж/см2
1-2	01	Начало	355	230	490	27	УД	219/240/236(232)
1-2	01	Середина	340	240	485	28		283/289/300(291)
1-2	01	Конец						311/318/313(314)
3-4	01	Начало	350	280	470	30	УД	308/297/277(294)
3-4	01	Середина	340	235	470	28		283/302/290(292)
3-4	01	Конец						308/297/277(294)

№ пп	После мех.стар. Уд.вяз. КСЧ+20°С, поперек факт(средн) Дж/см2	Макро
1-2	225/230/224(226)	УД
1-2	296/288/288(291)	
1-2	305/300/311(305)	
3-4	328/313/318(320)	УД
3-4	330/333/323(329)	
3-4	335/332/332(333)	



КОПИЯ ВЕРНА
 РУК. ПРОЕКТА
 ШЕВЧУК К.А.

(Signature)

Смотрите продолжение

Отгружаемые позиции

№ пп	Поз. Зак.	Плавка	Партия/Ед	Марка	Размеры, мм	Кол-во	Масса нетто факт, т	Масса брутто факт, т	Ид №
5	70	713182	8806 007	12Х1МФ	8.00 x 1500 x 6000	1	3.830	3.835	10047418446
6	100	715891	8804 001	12Х1МФ	10.00 x 1500 x 6000	1	4.830	4.835	10047418563
7	100	715891	8804 002	12Х1МФ	10.00 x 1500 x 6000	1	4.170	4.175	10047418573
						7	28.790	28.825	

Примечание: Металл подвергнут 100% УЗК и соответствует классам сплошности 1; ГОСТ 22727-88. Состояние поставки - отжиг.

Качественные характеристики

№ пп	Кромка	Кат. н. хар-к	Форма раскроя	Плоскостн	Точн. толщ	Состояние поставки
5-7	О	18	форма IV	ПН	Б	ОТ

Химический состав

№ пп	C %	Si %	Mn %	S %	P %	Cr %	Ni %	Cu %	Al %	N %	V %	Nb %	Mo %
5	0.11	0.25	0.54	0.004	0.006	1.08	0.03	0.02	0.010	0.008	0.250	0.004	0.310
6-7	0.11	0.28	0.63	0.001	0.008	1.08	0.10	0.10	0.010	0.007	0.270	0.004	0.330

Результаты испытаний

№ пп	Рулон	Место отбора	Пред. тек-ти сигма-т, поперек Н/мм2	Предел текучести сигма т +500°С, поперек Н/мм2	Пред. пр-ти сигма-в, поперек Н/мм2	Относ.удл-е дельта-5, поперек %	Хол.изгиб 180°, поперек	Ударн.вяз-ть КСU+20°С, поперек факт(среди) Дж/см2
5	01	Начало	485	255	510	24	УД	177/117/145(146)
5	01	Середина	365	245	510	23.5		257/242/228(242)
5	01	Конец						162/183/123(156)
6-7	01	Начало	360	240	520	23	УД	311/291/296(299)
6-7	01	Середина	350	225	495	27		208/215/213(212)
6-7	01	Конец						328/309/339(325)
№ пп	После мех.стар.Уд.вяз. КСU+20°С, поперек факт(среди) Дж/см2		Макро					
5	183/163/163(170)		УД					
5	258/258/265(260)							
5	192/207/207(202)							
6-7	315/313/314(314)		УД					
6-7	194/203/209(202)							
6-7	310/315/315(313)							

Указанная в сертификате качества продукция соответствует действующим стандартам, техническим условиям, дополнительным требованиям спецификации (заказа). При переписке по вопросам качества ссылаться на номер сертификата.

Стан: 2000



Документ подписан электронной подписью,
Сертификат подписи
031ADC760049AFFBA149FA0B83CAB106E5
Действителен с 10.11.2022 по 10.11.2023
Владелец 10981 Иванова Н.В., 28.06.2023 04:02:49
ПАО "Северсталь", г. Череповец, Мира 30

Используйте
QR-код для
проверки
подлинности
сертификата
Сайт для
проверки
сертификата







КОПИЯ ВЕРНА
РУК. ПРОЕКТА
ШЕВЧУК К.А.

[Handwritten signature]

ДОКУМЕНТ О КАЧЕСТВЕ № 2850

Дата выдачи документа: 17.08.23

Наименование и марки изделий: плиты днища, кольцо стеновое,
плита перекрытия, кольцо опорное

Класс и марка бетона по прочности: М 200 (В-15)

Фактическая отпускная прочность бетона (при фактическом коэффициенте вариации прочности бетона 8,9%). Мпа: 70%

Марка бетона по морозостойкости: F-100

Водопоглощение бетона по массе, %: 2%

Средняя плотность бетона кг-см²: 2400

Обозначение стандарта (ГОСТ, ТУ): ГОСТ 8020-90

Номер серии и выпуска рабочих чертежей: 3.900.1-14

Марка изделия	Кол-во изделия
ПН 10	2 шт.
КС 10-3	1 шт.
КС 10-6	1 шт.
КС 10-9	4 шт.
ПП 10-2	2 шт.
КО-6	4 шт.

Приёмка изделий по ГОСТ 13015, с учётом нормативной и технической документации на изделие. Дата оформления настоящего документа с учётом номеров транспорта служит номером партии, в её состав входит продукция, произведённая до указанной даты включительно.

Документ о качестве оформлен на основании данных завода производителя.

Предприятие гарантирует достижение требуемой проектной прочности, определяемой по ГОСТ 18105.

Бетоны изделий изготовлены с применением заполнителей и вяжущих, пригодных для всех видов строительства, согласно критериям, ГОСТ 30108.

В случае обнаружения дефектов в изделиях просим сообщить характеристику дефекта, схему расположения дефекта на изделии в штабелях (вагонах), дату изготовления изделий, № ОТК.



СИСТЕМА ДОБРОВОЛЬНОЙ СЕРТИФИКАЦИИ
«ПРОМТЕХСТАНДАРТ»№ РОСС RU.32001.04ИБФ1 в едином реестре зарегистрированных систем добровольной сертификации
ФЕДЕРАЛЬНОЕ АГЕНТСТВО ПО ТЕХНИЧЕСКОМУ РЕГУЛИРОВАНИЮ И МЕТРОЛОГИИ

СЕРТИФИКАТ СООТВЕТСТВИЯ



Регистрационный номер РОСС RU.32001.04ИБФ1.ОСП09.07512

Срок действия с 04.03.2021 по 03.03.2024

ОРГАН ПО СЕРТИФИКАЦИИ № РОСС RU.32001.04ИБФ1.ОСП09, Общество с ограниченной ответственностью «ИСС-групп», Россия, 105120, г. Москва, ул. Золоторожский Вал, дом 38, стр. 1, пом. 11, ИНН: 9709038593, ОГРН: 1187746923715, email: nssgroup-cert@yandex.ru

ПРОДУКЦИЯ Конструкции для водопроводных, канализационных сетей, Сетей теплоснабжения и газоснабжения: Люки смотровых колодцев по ГОСТ 3634-2019 и ТУ 4859-016-53131630-2018; Люки стальные наполняемые; Дождеприёмники смотровых колодцев по ГОСТ 3634-2019, Решётки водоприёмные чугунные и стальные; коверы по ГОСТ 3634-2019; Люки для кабельных колодцев телефонной канализации по ГОСТ 8591; Люки полимерно-песчаные по ТУ 5772-001-91263159-2012; Коверы полимерно-песчаные по ТУ 5772-001-27817137-2013, Серийный выпуск.

код ОК
25.11.23.119,
25.99.29.190,
22.23.19.000

код ТН ВЭД
7308, 7325

СООТВЕТСТВУЕТ ТРЕБОВАНИЯМ НОРМАТИВНЫХ ДОКУМЕНТОВ

ГОСТ 3634-2019, ТУ 4859-016-53131630-2018, ГОСТ 8591, ТУ 5772-001-91263159-2012, ТУ 5772-001-27817137-2013

ИЗГОТОВИТЕЛЬ Общество с ограниченной ответственностью ПК «ГЕОПРОМ»,

Адрес: Россия, 141402, Московская обл, г. Химки, ул. Репина, д. 2/27, оф. 402, ИНН: 5047148763, ОГРН: 1135047013045, телефон: +7 (495) 135-32-39, электронная почта: georgom@gp-group.ru

СЕРТИФИКАТ ВЫДАН Общество с ограниченной ответственностью ПК «ГЕОПРОМ»,

Адрес: Россия, 141402, Московская обл, г. Химки, ул. Репина, д. 2/27, оф. 402, ИНН: 5047148763, ОГРН: 1135047013045, телефон: +7 (495) 135-32-39, электронная почта: georgom@gp-group.ru

НА ОСНОВАНИИ Протокол испытаний № 0000-ИСС/20 от 14.09.2020
Испытательная лаборатория ООО «ИСС-ГРУПП» аттестат аккредитации № РОСС RU.32001.04ИБФ1.ИЛ17 от 22.04.2020

ДОПОЛНИТЕЛЬНАЯ ИНФОРМАЦИЯ Схема сертификации: 2с (ГОСТ Р 53603-2020, Оценка соответствия, Схемы сертификации продукции в Российской Федерации)



Проверка
подлинности
сертификата
соответствия



Руководитель органа

Эксперт

А.Н. Муратов
подпись
А.В. Хмельников
подпись

А.Н. Муратов
инженер, специалистА.В. Хмельников
инженер, специалист

КОПИЯ ВЕРНА
РУК. ПРОЕКТ
ШЕВЧУК К.

Настоящий сертификат действителен только при условии соблюдения изготовителем правил (регламента) производства и эксплуатации в соответствии с требованиями, при этом наличие или отсутствие контроля органа по сертификации системы добровольной сертификации «Промтехстандарт» не может являться основанием для прекращения или приостановки контроля

Объект капитального строительства:

«Ж/Д пути от испытательного центра до обкаточной линии с удлинением трансбордера, расположенные по адресу: Московская область, г. Мытищи, ул. Колонцова, 4», территория завода АО «МЕТРОВАГОНМАШ»

(наименование проектной документации, почтовый или строительный адрес объекта капитального строительства)

Застройщик (технический заказчик, эксплуатирующая организация или региональный оператор):

ООО «Проминжиниринг», ИНН 7734001650, ОГРН 11477481394406, КПП 770801001, 107140, г. Москва,

ул. Русаковская, д.13, помещение ХХ-4, тел. +7(495) 909-93-48, член саморегулируемой Ассоциации строителей

«Саморегулируемая организация «Строительные допуски», ИНН 7714322214, ОГРН 107799011045, регистрационный номер СРО-С-187-26012010 от 27.07.2018г.

(фамилия, имя, отчество, адрес места жительства, ОГНИП, ИНН индивидуального предпринимателя, наименование, ОГРН, ИНН, место нахождения юридического лица, телефон/факс, наименование, ОГРН, ИНН саморегулируемой организации, членом которой является – для индивидуальных предпринимателей и юридических лиц; фамилия, имя, отчество, паспортные данные, адрес места жительства, телефон/факс – для физических лиц, не являющихся индивидуальными предпринимателями)

Лицо, осуществляющее строительство: ООО «КиКГЕОСТРОЙ», ОГРН 1127747247704, ИНН 7709918820, 109004, Г.МОСКВА, УЛ. ЗЕМЛЯНОЙ ВАЛ, Д.65, КВ.59, тел. +7 (495) 915-24-71, член саморегулируемой ассоциации СРО «МАС» регистрационный номер СРО-С-148-24122009 от 12.03.2013г.

(фамилия, имя, отчество, адрес места жительства, ОГНИП, ИНН индивидуального предпринимателя, наименование, ОГРН, ИНН, место нахождения юридического лица, телефон/факс, наименование, ОГРН, ИНН саморегулируемой организации, членом которой является)

Лицо, осуществляющее подготовку проектной документации: ООО «КиКГЕОСТРОЙ», ОГРН 1127747247704, ИНН 7709918820, 109004, Г.МОСКВА, УЛ. ЗЕМЛЯНОЙ ВАЛ, Д.65, КВ.59, тел. +7 (495) 915-24-71, член саморегулируемой ассоциации СРО «Объединение проектировщиков «УниверсалПроект», регистрационный номер СРО-П-179-12122012 от 20.10.2022г.

(фамилия, имя, отчество, адрес места жительства, ОГНИП, ИНН индивидуального предпринимателя, наименование, ОГРН, ИНН, место нахождения юридического лица, телефон/факс, наименование, ОГРН, ИНН саморегулируемой организации, членом которой является)

Лицо, осуществляющее строительство, выполнившее работы, подлежащие освидетельствованию:

1. ООО «ШЕЛПРОКК», ОГРН 1237700462427, ИНН 9726048866, 117535, Г.МОСКВА, МУНИЦИПАЛЬНЫЙ ОКРУГ ЧЕРТАНОВО ЮЖНОЕ, ПРОЕЗД 3-Й ДОРОЖНЫЙ, Д. 6, К. 2, член саморегулируемой ассоциации «Архитектурное наследие», регистрационный номер СРО-С-230-07092010

2. ООО «ЭлектроЭнергетика», ОГРН 1175074004698, ИНН 5037011400, 142281, Московская обл., г. Протвино, Кременковское ш., д. 5, член саморегулируемой ассоциации «Объединение Специализированных Организаций Профессиональные Строители», регистрационный номер СРО-С-219-21042010

(фамилия, имя, отчество, адрес места жительства, ОГНИП, ИНН индивидуального предпринимателя, наименование, ОГРН, ИНН, место нахождения юридического лица, телефон/факс, наименование, ОГРН, ИНН саморегулируемой организации, членом которой является)

АКТ**освидетельствования скрытых работ**

№ 131-23-АС2-ВК-03

"13" сентября 2023г.

(дата составления акта)

Представитель застройщика (технического заказчика, эксплуатирующей организации или регионального оператора) по вопросам строительного контроля:

Ведущий инженер строительного контроля ООО «Проминжиниринг» Дураев В. Ю., приказ №5 от 03.08.2023г.

(должность, фамилия, инициалы, идентификационный номер в национальном реестре специалистов в области строительства, реквизиты распорядительного документа, подтверждающего полномочия, с указанием наименования, ОГРН, ИНН, места нахождения юридического лица, фамилии, имени, отчества, адреса места жительства, ОГНИП, ИНН индивидуального предпринимателя)

Представитель лица, осуществляющего строительство:

Руководитель проекта ООО «КиКГЕОСТРОЙ» Шевчук К.А. приказ №2-МВМ от 01.07.2023г.

(должность, фамилия, инициалы, реквизиты распорядительного документа, подтверждающего полномочия)

Представитель лица, осуществляющего строительство, по вопросам строительного контроля (специалист по организации строительства): Генеральный директор ООО «КиКГЕОСТРОЙ» Кесслер Ю.Ф., приказ №1СК-МВМ от 03.07.2023г., идентификационный номер НОСТРОЙ С-77-118776

(должность, фамилия, инициалы, идентификационный номер в национальном реестре специалистов в области строительства, реквизиты распорядительного документа, подтверждающего полномочия)

Представитель лица, осуществляющего подготовку проектной документации:

--

(должность, фамилия, инициалы, реквизиты распорядительного документа, подтверждающего полномочия, с указанием наименования, ОГРН, ИНН, места нахождения юридического лица, фамилии, имени, отчества, адреса места жительства, ОГНИП, ИНН индивидуального предпринимателя, наименования, ОГРН, ИНН саморегулируемой организации, членом которой является указанное юридическое лицо, индивидуальный предприниматель)

Представитель лица, выполнившего работы, подлежащие освидетельствованию:

Начальник участка ООО «ШЕЛПРОКК» Перевизнык А.П., приказ №1 от 01.08.2023г.

Главный инженер ООО "ЭлектроЭнергетика" Юрченко В. И., приказ № 1/08 от 04.08.2023г.

(должность, фамилия, инициалы, реквизиты распорядительного документа, подтверждающего полномочия, с указанием наименования, ОГРН, ИНН, места нахождения юридического лица, фамилии, имени, отчества, адреса места жительства, ОГНИП, ИНН индивидуального предпринимателя)

а также иные представители лиц, участвующих в освидетельствовании:

(должность с указанием наименования организации, фамилия, инициалы, реквизиты распорядительного документа, подтверждающего полномочия)

произвели осмотр работ, выполненных

ООО "ШЕЛПРОКК", ООО "ЭлектроЭнергетика"

(наименование лица, выполнившего работы, подлежащие освидетельствованию)

и составили настоящий акт о нижеследующем:

1. К освидетельствованию предъявлены следующие работы:

Обмазочная гидроизоляция колодцев ВК1-ВК2

2. Работы выполнены по проектной документации

131-23-АС2 «Ж/д пути от испытательного центра до обкаточной линии с удлинением трансбордера, расположенные по адресу: Московская область, г. о. Мытищи, ул. Колонцова, 4». Трансбордер. Архитектурно-строительные решения. Часть 2.

(номер, другие реквизиты чертежа, наименование проектной и/или рабочей документации, сведения о лицах, осуществляющих подготовку раздела проектной и/или рабочей документации)

3. При выполнении работ применены:

1.Праймер битумный Техноколь (паспорт б/н от 18.05.2023г., сертификат соответствия № 04УПС1.RU.C02811 с 09.12.2022г. по 08.12.2025г. с приложением № 0005132);

2.Мастика битумная холодная Техноколь (паспорт № б/н от 04.04.2023г.; сертификат соответствия № 04УПС1.RU.C02817 с 09.12.2022г. по 08.12.2025г. с приложениями № 0005138, 0005139, 0005140)

(наименование строительных материалов (изделий), реквизиты сертификатов и/или других документов, подтверждающих их качество и безопасность)

4. Предъявлены документы, подтверждающие соответствие работ предъявляемым требованиям:

Исполнительная схема №3. Обмазочная гидроизоляция колодцев ВК1-ВК2

(исполнительные схемы и чертежи, результаты экспертиз, обследований, лабораторных и иных испытаний выполненных работ, проведенных в процессе) строительного контроля)

5. Даты: начала работ: «13» сентября 2023 г.

окончания работ: «13» сентября 2023 г.

6. Работы выполнены в соответствии: 131-23-ЭС2 «Ж/д пути от испытательного центра до обкаточной линии с удлинением трансбордера, расположенные по адресу: Московская область, г. о. Мытищи, ул. Колонцова, 4». Трансбордер. Архитектурно-строительные решения. Часть 2. «СП45.13330.2017. Свод правил. Земляные сооружения, основания, фундаменты». «СП48.13330.2019. Свод правил. Организация строительства». «СП70.13330.2012. Свод правил. Несущие и ограждающие конструкции». «СП28.13330.2017. Защита строительных конструкций от коррозии».

(наименования и структурные единицы технических регламентов, иных нормативных правовых актов, разделы проектной и/или рабочей документации)

7. Разрешается производство последующих работ

Обратная засыпка местным грунтом колодцев ВК1, ВК2

(наименование работ, конструкций, участков сетей инженерно-технического обеспечения)

Дополнительные сведения: отсутствуют

Акт составлен в 5 (пяти) экземплярах.

Приложения:

Документы перечисленные в п.3 и п.4 настоящего акта

Представитель застройщика (технического заказчика, эксплуатирующей организации или регионального оператора) по вопросам строительного контроля

Дураев В. Ю.

(фамилия, инициалы, подпись)

Представитель лица, осуществляющего строительство

Шевчук К. А.

(фамилия, инициалы, подпись)

Представитель лица, осуществляющего строительство, по вопросам строительного контроля (специалист по организации строительства)

Кessler Ю.Ф.

(фамилия, инициалы, подпись)

Представитель лица, осуществляющего подготовку проектной документации

(фамилия, инициалы, подпись)

Представитель лица, выполнившего работы, подлежащие освидетельствованию

Перевизник А. П.



(фамилия, инициалы, подпись)

Юрченко В. И.

(фамилия, инициалы, подпись)


Представители иных лиц

(фамилия, инициалы, подпись)

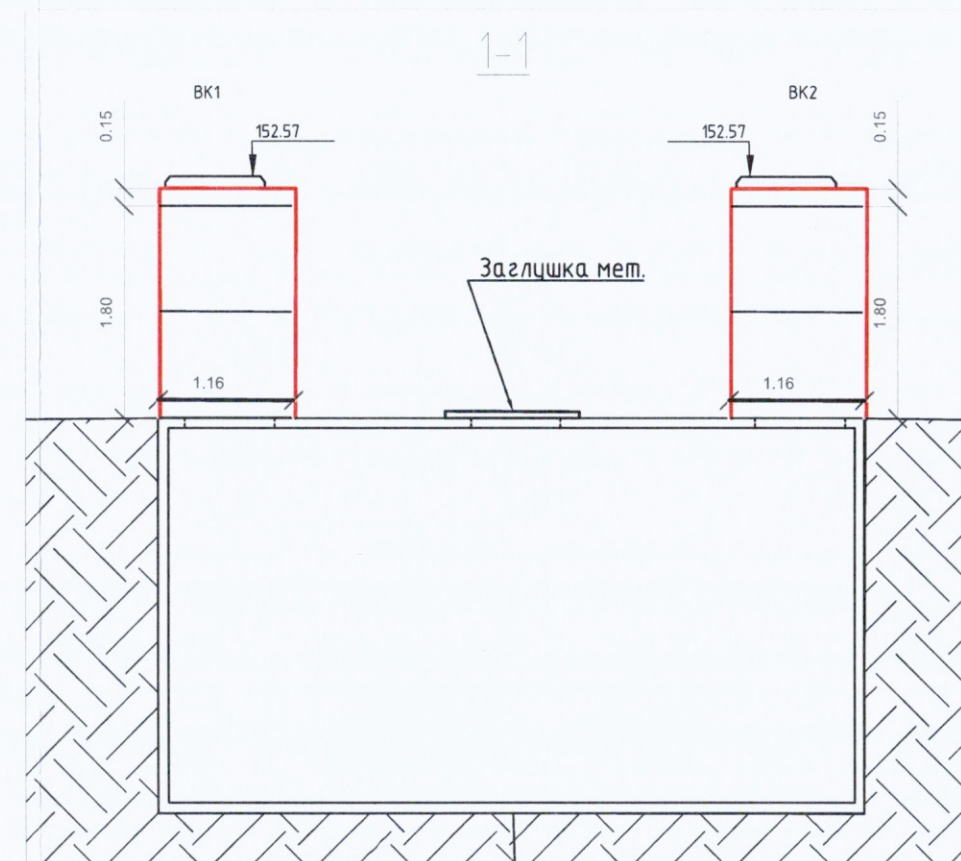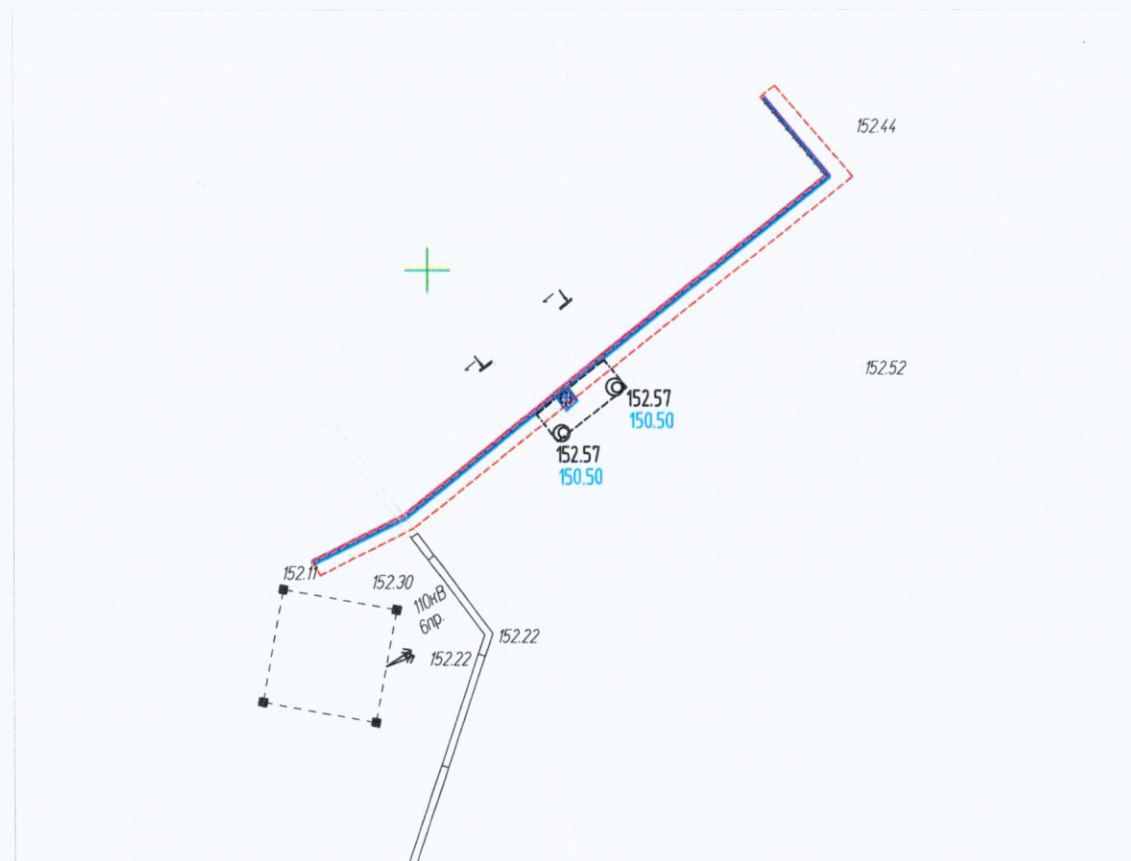

Ведомость выполненных работ по обмазочной гидроизоляции стен колодцев							
№	наименование материалов	участок обмазки	Число П	Диаметр D, м	Высота H, м	Площадь обмазки S, м2	Всего, м2
колодец ВК1, ВК2							
1	Праймер Технониколь (грунтовка)1слой	бок. пов-ть КС10.9-2шт	3,14	1,16	0,9	6,56	7,61
		бок пов-ть ПП10-1	3,14	1,16	0,15	0,55	
		верх ПП10	S=3,14*1,16*1,16/4-3,14*0,84*0,84/4=0,51				
2	Битумная мастика Технониколь (2слоя)	бок. пов-ть КС10.9-2шт	3,14	1,16	0,9	6,56	7,61
		бок пов-ть ПП10-1	3,14	1,16	0,15	0,55	
		верх ПП10=3,8-0,55	S=3,14*1,16*1,16/4-3,14*0,84*0,84/4=0,51				

БК1, БК2 Фактические точки участка работ
Обмазочная гидроизоляция коллоидов БК1, БК2

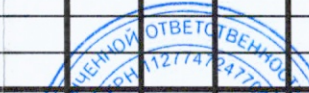					2023	131-23-АС2			
						Ж/д пути от испытательного центра до обкаточной линии с удлинением			
						транзбордера, расположенные по адресу: Московская область, г.о. Мытищи, ул. Колонцова, 4			
Изм.	Коп.	Лист	№ док.	Подпись	Дата	Транзбордер.	Стадия	Лист	Листов
Руководитель	Павлов А.А.				13.09	Архитектурно-строительные решения. Часть 2	ИД	1	1
генеральный директор	Кесслер Ю.Ф.				13.09				
Нач. участка	Перебызов А.И.				13.09				
Гл. инженер	Иорченко В.И.				13.09	Исполнительная схема №3 Обмазочная гидроизоляция колодцев ВК1-ВК2	ООО "Кукгеострой"		

ФОРМА

ПАСПОРТ КАЧЕСТВА

Воскресенский филиал ООО "Завод Технофлекс"

140204, Россия, г. Воскресенск, Промплощадка, 5В

Тел./факс: (495) 9562192



ТЕХНОНИКОЛЬ

Voskresenskiy Branch of Limited liability company «Technoflex»

Promploschadka, 5B, 140204, Voskresensk, Russia

Tel/Fax: (495) 9562192



Наименование материала **Праймер битумный ТЕХНОНИКОЛЬ**
Material name: **№01, ведро 20 л**

ТУ 5775-011-17925162-2003 изм 1, 2, 3, 4, 5, 6, 7

ПАСПОРТ КАЧЕСТВА QUALITY CERTIFICATE N

№ Партии	Дата Date	Количество, кг
33 214	18.05.23	12 528

Показатель Characteristic	Норма по ТУ Normal	Фактически Actually
Внешний вид/Appearance, <>	Однородная масса	Однородная масса
Время высыхания, не более / Drying time, max, ч	12	11
Массовая доля нелетучих веществ, в пределах / Mass fraction of not volatile substances, within, %	45-55	47
Условная вязкость на ВЗ-246 при 23±2 °С, в пределах / Relative viscosity the viscometer VZ-04 at 23±2 °C, within, с	15-40	24

Закключение: Соответствует ТУ 5775-011-17925162-2003 изм 1, 2, 3, 4, 5, 6, 7

The conclusion: Corresponds tot TU 5775-011-17925162-2003 изм 1, 2, 3, 4,

Гарантийный срок хранения 18 месяцев со дня изготовления

Guaranteed shelf life of 18 months from the manufacturing date

Начальник ОТК:

Зинин И.А.



**КОПИЯ ВЕРНА
РУК. ПРОЕКТА**
ГЛЕВЧУК К.А.



СЕРТИФИКАТ СООТВЕТСТВИЯ

№ 04УПС1.RU.C02811

Срок действия с 09.12.2022

по 08.12.2025

№ 0009271

ОРГАН ПО СЕРТИФИКАЦИИ

Общества с ограниченной ответственностью «СамараТест». Место нахождения (адрес юридического лица): 443030, РОССИЯ, Самарская область, город Самара, улица Урицкого, дом 19. Адрес места осуществления деятельности: 443030, РОССИЯ, Самарская область, Железнодорожный район, город Самара, улица Урицкого, дом 19, комнаты 46, 48, 49. Телефон: +7(846)206-03-79. Адрес электронной почты: info@samarasert.ru. Свидетельство о признании компетентности органа по сертификации № 04УПС1 от 07.07.2020 года

ПРОДУКЦИЯ

Праймеры битумные ТЕХНОНИКОЛЬ марок: Праймер битумный ТЕХНОНИКОЛЬ № 01, Праймер битумный ТЕХНОНИКОЛЬ № 01 (концентрат) ТУ 5775-011-17925162-2003 «ПРАЙМЕР БИТУМНЫЙ. Технические условия». Серийный выпуск

код ОК

034-2014 (КПЕС 2008)
23.99.12

СООТВЕТСТВУЕТ ТРЕБОВАНИЯМ НОРМАТИВНЫХ ДОКУМЕНТОВ

ТУ 5775-011-17925162-2003 «ПРАЙМЕР БИТУМНЫЙ. Технические условия»

код ТН ВЭД

2715 00 000 0

ИЗГОТОВИТЕЛЬ

ОБЩЕСТВО С ОГРАНИЧЕННОЙ ОТВЕТСТВЕННОСТЬЮ "ЗАВОД ТЕХНОФЛЕКС"
Юридический адрес: 390042, Россия, область Рязанская, город Рязань, улица Прижелезнодорожная, 5
ИНН: 6229024796

Филиалы изготовителя: (см. приложение - бланк № 0005132).

СЕРТИФИКАТ ВЫДАН

ООО «ТехноНИКОЛЬ-Строительные Системы»
Юридический адрес: 129110, Россия, г. Москва, ул. Гиляровского, д. 47, стр. 5, этаж 5, помещение 1, комната 13.
Телефон: +7 (495) 681-27-93. E-mail: info@tn.ru
ИНН: 7702521529

НА ОСНОВАНИИ

Протокола испытаний № 281 от 13.10.2022 года, выданного Обществом с ограниченной ответственностью научно-производственное предприятие "ИНИЦИАТИВА", свидетельство о уполномочивании испытательной лаборатории № 04УПС20 от 07.07.2020 года, акта анализа состояния производства от 12.09.2022 года, выданного Органом по сертификации Общества с ограниченной ответственностью «СамараТест»

КОПИЯ ВЕРНА

Индивидуальный предприниматель Исачен Д.В.

ДОПОЛНИТЕЛЬНАЯ ИНФОРМАЦИЯ

Схема сертификации: 1с



Руководитель органа

Эксперт



КОПИЯ ВЕРНА
РУК. ПРОЕКТА

А.М. Кузнецов

ШЕВЧУК Б.Ю. Зубков

Сертификат не применяется при обязательной сертификации

ДОБРОВОЛЬНАЯ СЕРТИФИКАЦИЯ ПРОДУКЦИИ

СИСТЕМА ДОБРОВОЛЬНОЙ СЕРТИФИКАЦИИ ПРОДУКЦИИ «СЕРКОНС УПРАВЛЕНИЕ ПРОЕКТАМИ»
Зарегистрирована Федеральным агентством по техническому регулированию и метрологии 06.07.2020 г.,
регистрационный № РОСС RU.32261.04УПС0

№ 0005132

ПРИЛОЖЕНИЕ

К сертификату соответствия № 04УПС1.RU.C02811

Код ОК Код ТН ВЭД России	Наименование и обозначение продукции, ее изготовитель	Обозначение документации, по которой выпускается продукция
034-2014 (КПЕС 2008) 23.99.12 2715 00 000 0	Праймеры битумные ТЕХНОНИКОЛЬ марок: Праймер битумный ТЕХНОНИКОЛЬ № 01, Праймер битумный ТЕХНОНИКОЛЬ № 01 концентрат	ТУ 5775-011-17925162- 2003 «ПРАЙМЕР БИТУМНЫЙ. Технические условия»
	Филиалы изготовителя: Воскресенский филиал ООО "Завод Технофлекс" Адрес: 140204, Россия, Московская область, Воскресенский район, г. Воскресенск, улица Промплошадка, д. 5В; Выборгский филиал ООО "Завод Технофлекс" Адрес: 188804, Ленинградская обл., Выборгский район, г. Выборг, ул. Рубероидная, д. 7; Филиал ООО "Завод Технофлекс" г. Учалы. Адрес: 453700, Россия, Республика Башкортостан, Учалинский район, г. Учалы, ул. Кровельная, д. 1; Минераловодский филиал ООО "Завод Технофлекс" Адрес: 357217 Россия, Ставропольский край, Минераловодский район, г. Минеральные воды, ул. Московская, д. За.	

КОПИЯ ВЕРНА

Индивидуальный предприниматель Исаев Д.В.



Министр

эксперт



КОПИЯ ВЕРНА
РУК. ПРОЕКТА
А.М. Кузнецов
инициалы, фамилия
ШЕВЧУК К.
Ф.Ю. Зубков
инициалы, фамилия


ФОРМА

ПАСПОРТ КАЧЕСТВА

Воскресенский филиал ООО "Завод Технофлекс"

140204, Россия, г. Воскресенск, Промплощадка, 5В

Тел./факс: (495) 9562192

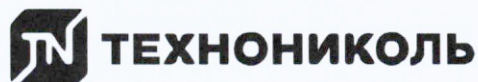

Voskresenskiy Branch of Limited liability company «Technoflex»

Promploschadka, 5B, 140204, Voskresensk, Russia

Tel/Fax: (495) 9562192

Наименование материала **Мастика гидроизоляционная**
Material name: **ТЕХНОНИКОЛЬ №24 (МГТН), ведро**
20 кг

ТУ 5775-034-17925162-2005 изм 1, 2, 3

ПАСПОРТ КАЧЕСТВА QUALITY CERTIFICATE

№ Партии	Дата Date	Количество, кг
30 730	04.04.23	5 760

Показатель Characteristic	Норма по ТУ Normal	Фактически Actually
Внешний вид/Appearance, <>	Однородная масса черного цвета	Однородная масса
Массовая доля нелетучих веществ, не менее / Mass fraction of not volatile substances, not less, %	65	80
Условная вязкость на ВЗ-246 при 23±2 °С, не менее / Relative viscosity the viscometer VZ-04 at 23±2 °C, not less, c	10	13
Теплостойкость, не ниже, °С / Heat resistance, not lower, °C	80	80
Прочность сцепления с основанием, с металлом, не менее / The bond strength to the base, with steel, not less, МПа	0,1	1,16
Водопоглощение, по массе, не более, % / Water absorption, by weight, not more, %	0,4	0,17
Жизнеспособность / Vitality, ч	3	3
Прочность сцепления с основанием, с деревом, не менее / The bond strength to the base, with wood, not less, МПа	0,1	0,5
Водонепроницаемость (p=0,03МПа), в течение, не менее 10 минут / Water resistant (p=0.03 MPa), for a period of not less than 10 minutes,	Выдерживает	выдерживает
Прочность сцепления с основанием, с бетоном, не менее / The bond strength to the base, with concrete, not less, МПа	0,1	0,9
Гибкость на брусе, R=5±0,2мм, не выше / Flexibility on the bar R=5±0,2 mm, not above, °С	-5	-5

Закключение: Соответствует ТУ 5775-034-17925162-2005 изм 1, 2, 3

The conclusion: Corresponds tot TU 5775-034-17925162-2005 изм 1, 2, 3

Гарантийный срок хранения 18 месяцев со дня изготовления

Guaranteed shelf life of 18 months from the manufacturing date

ОТК:



КОПИЯ ВЕРНА
РУК. ПРОЕКТА

ШЕВЧУК К.А.



СЕРТИФИКАТ СООТВЕТСТВИЯ

№ 04УПС1.RU.C02817

Срок действия с 09.12.2022

по 08.12.2025

№ 0009277

ОРГАН ПО СЕРТИФИКАЦИИ

Общества с ограниченной ответственностью «СамараТест». Место нахождения (адрес юридического лица): 443030, РОССИЯ, Самарская область, город Самара, улица Урицкого, дом 19. Адрес места осуществления деятельности: 443030, РОССИЯ, Самарская область, Железнодорожный район, город Самара, улица Урицкого, дом 19, комнаты 46, 48, 49. Телефон: +7(846)206-03-79. Адрес электронной почты: info@samaraset.ru. Свидетельство с признанием компетентности органа по сертификации № 04УПС1 от 07.07.2020 года

ПРОДУКЦИЯ

Мастики кровельные и гидроизоляционные ТЕХНОНИКОЛЬ марок: (см. приложение - бланки №№ 0005138 - 0005140).

Серийный выпуск

код ОК

034-2014 (КПЕС 2008)
23.99.12.120

СООТВЕТСТВУЕТ ТРЕБОВАНИЯМ НОРМАТИВНЫХ ДОКУМЕНТОВ

ГОСТ 30693-2000 «Мастики кровельные и гидроизоляционные. Общие технические условия»

код ТН ВЭД

2715 00 000 0

ИЗГОТОВИТЕЛЬ ОБЩЕСТВО С ОГРАНИЧЕННОЙ ОТВЕТСТВЕННОСТЬЮ "ЗАВОД ТЕХНОФЛЕКС"

Юридический адрес: 390042, Россия, область Рязанская, город Рязань, улица Прижелезнодорожная, 5
ИНН: 6229024796

Филиалы изготовителя: (см. приложение - бланк № 0005140).

СЕРТИФИКАТ ВЫДАН ООО «ТехноНИКОЛЬ-Строительные Системы»

Юридический адрес: 129110, Россия, г. Москва, ул. Гиляровского, д. 47, стр. 5, этаж 5, помещение 1, комната 13.
Телефон: +7 (495) 681-27-93. E-mail: info@tn.ru
ИНН: 7702521529

НА ОСНОВАНИИ Протоколов испытаний № 271, 272, 273, 274, 275, 277, 278, 279, 280, 283, 284, 286

от 13.10.2022 года, выданного Обществом с ограниченной ответственностью научно-производственное предприятие "ИНИЦИАТИВА", свидетельство о уполномочивании испытательной лаборатории № 04УПС20 от 07.07.2020 года,


акта анализа состояния производства от 12.09.2022 года, выданного Органом по сертификации Общества с ограниченной ответственностью «СамараТест»

КОПИЯ ВЕРНА

Индивидуальный предприниматель Исаво Д.В.

ДОПОЛНИТЕЛЬНАЯ ИНФОРМАЦИЯ

Схема сертификации: 1с

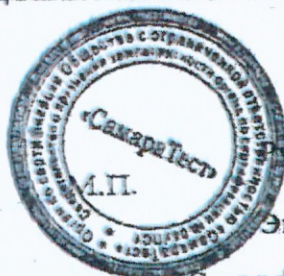

Руководитель органа

Эксперт



КОПИЯ ВЕРНА
РУК. ПРОЕКТА

ШЕВЧУК К.А.

Ф.Ю. Зубков

Сертификат не применяется при обязательной сертификации

ДОБРОВОЛЬНАЯ СЕРТИФИКАЦИЯ ПРОДУКЦИИ


СИСТЕМА ДОБРОВОЛЬНОЙ СЕРТИФИКАЦИИ ПРОДУКЦИИ «СЕРКОНС УПРАВЛЕНИЕ ПРОЕКТАМИ»
Зарегистрирована Федеральным агентством по техническому регулированию и метрологии 06.07.2020 г.,
регистрационный № РОСС RU.32261.04УПС0

№ 0005138

ПРИЛОЖЕНИЕ

К сертификату соответствия № 04УПС1.RU.C02817

Код ОК Код ТН ВЭД России	Наименование и обозначение продукции, ее изготовитель	Обозначение документации, по которой выпускается продукция
034-2014 (КПЕС 2008) 23.99.12.120 2715 00 000 0	Мастики кровельные и гидроизоляционные ТЕХНОНИКОЛЬ марок:	
	Мастика кровельная ТЕХНОНИКОЛЬ №21 (Техномаст)	ТУ 5775-018-17925162- 2004 «МАСТИКА КРОВЕЛЬНАЯ И ГИДРОИЗОЛЯЦИОННАЯ БИТУМНО- ПОЛИМЕРНАЯ ХОЛОДНАЯ ТЕХНОМАСТ. Технические условия»
	Мастика приклеивающая ТЕХНОНИКОЛЬ №22 (Вишера)	ТУ 5775-020-17925162- 2004 «МАСТИКА БИТУМНО- ПОЛИМЕРНАЯ ПРИКЛЕИВАЮЩАЯ ХОЛОДНАЯ ВИШЕРА Технические условия»
	Мастика для гибкой черепицы ТЕХНОНИКОЛЬ №23 (Фиксер)	ТУ 5775-017-17925162- 2004 «МАСТИКА БИТУМНО- ПОЛИМЕРНАЯ ПРИКЛЕИВАЮЩАЯ ХОЛОДНАЯ ФИКСЕР. Технические условия»
	Мастика гидроизоляционная ТЕХНОНИКОЛЬ №24 (МГТН)	ТУ 5775-034-17925162- 2005 «МАСТИКА ГИДРОИЗОЛЯЦИОННАЯ БИТУМНАЯ ХОЛОДНАЯ МГТН. Технические условия»
	Мастика приклеивающая ТЕХНОНИКОЛЬ №27	ТУ 5775-039-72746455- 2010 «Мастика приклеивающая ТехноНИКОЛЬ №27. Технические условия»
	Мастика защитная алюминиевая ТЕХНОНИКОЛЬ №57	ТУ 5775-024-72746455- 2009 «МАСТИКА ЗАЩИТНАЯ АЛЮМИНИВАНОВАЯ ТехноНИКОЛЬ №57. Технические условия»

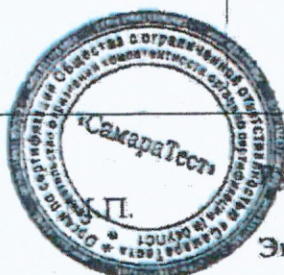

Руководитель органа
Эксперт

КОПИЯ ВЕРНА

Исполнитель: Исаев Д.В.

СНН 112774/2020

Кикгеострой

К&KGEOSTROY

Для документов № 1

МОСКВА

КОПИЯ ВЕРНА
А.М. Кузнецов
РУК. ПРОЕКТА

Шенчук Вадим
Инициалы, фамилия

000/16

ДОБРОВОЛЬНАЯ СЕРТИФИКАЦИЯ ПРОДУКЦИИ


СИСТЕМА ДОБРОВОЛЬНОЙ СЕРТИФИКАЦИИ ПРОДУКЦИИ «СЕРКОНС УПРАВЛЕНИЕ ПРОЕКТАМИ»
Зарегистрирована Федеральным агентством по техническому регулированию и метрологии 06.07.2020 г.,
регистрационный № РОСС RU.32261.04УПС0

№ 0005139

ПРИЛОЖЕНИЕ


К сертификату соответствия № 04УПС1.RU.C02817

Код ОК Код ТН ВЭД России	Наименование и обозначение продукции, ее изготовитель	Обозначение документации, по которой выпускается продукция
034-2014 (КПЕС 2008) 23.99.12.120 2715 00 000 0	Мастики кровельные и гидроизоляционные ТЕХНОНИКОЛЬ марок:	
	Мастика ТЕХНОНИКОЛЬ №33	ТУ 5775-045-72746455-2010 «Мастика ТехноНИКОЛЬ №33. Технические условия»
	Клей для рубероида	ТУ 5775-077-72746455-2013 «Мастика холодная для приклеивания рулонных кровельных и гидроизоляционных материалов. Технические условия»
	Мастика кровельная ТЕХНОНИКОЛЬ №31	ТУ 5775-007-72746455-2007 «МАСТИКА БИТУМНО-ПОЛИМЕРНАЯ ЭМУЛЬСИОННАЯ «ТЕХНОНИКОЛЬ». Технические условия»
	Мастика битумная AquaMast	ТУ 5775-063-72746455-2012 «МАСТИКА ГИДРОИЗОЛЯЦИОННАЯ БИТУМНАЯ ХОЛОДНАЯ AquaMast. Технические условия»
	Мастика битумно-резиновая AquaMast	ТУ 5775-064-72746455-2012 «МАСТИКА КРОВЕЛЬНАЯ И ГИДРОИЗОЛЯЦИОННАЯ БИТУМНО-РЕЗИНОВАЯ ХОЛОДНАЯ AquaMast. Технические условия»
	Мастика для ремонта AquaMast	ТУ 5775-065-72746455-2012 «МАСТИКА БИТУМНАЯ ХОЛОДНАЯ ДЛЯ РЕМОНТА КРОВЕЛЬ И ГИДРОИЗОЛЯЦИИ AquaMast. Технические условия»

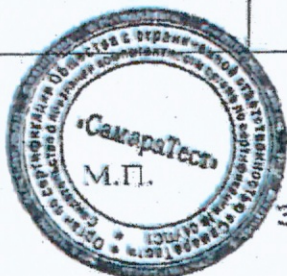

Руководитель органа
Эксперт

КОПИЯ ВЕРНА
Индивидуальный предприниматель Исков Д.В.

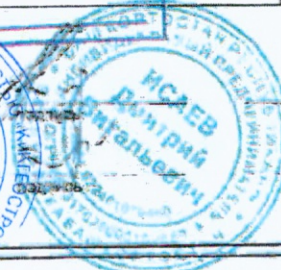

КОПИЯ ВЕРНА
А.М. Куряцов
Индивидуальный предприниматель
ШЕВЧУК К.А.
Ф.Ю. Зубков
Индивидуальный предприниматель

ДОБРОВОЛЬНАЯ СЕРТИФИКАЦИЯ ПРОДУКЦИИ

СИСТЕМА ДОБРОВОЛЬНОЙ СЕРТИФИКАЦИИ ПРОДУКЦИИ «СЕРКОНС УПРАВЛЕНИЕ ПРОЕКТАМИ»
Зарегистрирована Федеральным агентством по техническому регулированию и метрологии 06.07.2020 г.,
регистрационный № РОСС RU.32261.04УПС0

№ 0005140


ПРИЛОЖЕНИЕ

К сертификату соответствия № 04УПС1.RU.C02817

Код ОК Код ТН ВЭД России	Наименование и обозначение продукции, ее изготовитель	Обозначение документации, по которой выпускается продукция
034-2014 (КПЕС 2008) 23.99.12.120 2715 00 000 0	Мастики кровельные и гидроизоляционные ТЕХНОНИКОЛЬ марок:	
	Мастика гидроизоляционная ISOBOX	ТУ 5775-012-72746455-2007 «МАСТИКА ГИДРОИЗОЛЯЦИОННАЯ БИТУМНАЯ ХОЛОДНАЯ ISOBOX. Технические условия»
	Мастика кровельная гидроизоляционная ISOBOX	ТУ 5775-011-72746455-2007 «МАСТИКА КРОВЕЛЬНАЯ И ГИДРОИЗОЛЯЦИОННАЯ БИТУМНО-ПОЛИМЕРНАЯ ХОЛОДНАЯ ISOBOX»
	Мастика битумная универсальная ИМПЕРИАЛ	ТУ 23.99.12-113 72746455-2017 «МАСТИКА БИТУМНАЯ УНИВЕРСАЛЬНАЯ ИМПЕРИАЛ. Технические условия»
	Филиалы изготовителя:	
	Воскресенский филиал ООО "Завод Технофлекс" Адрес: 140204, Россия, Московская область, Воскресенский район, г. Воскресенск, улица Промплощадка, д. 5В;	
	Выборгский филиал ООО "Завод Технофлекс" Адрес: 188804, Ленинградская обл., Выборгский район, г. Выборг, ул. Рубероидная, д. 7;	
	Филиал ООО "Завод Технофлекс" г. Учалы Адрес: 453700, Россия, Республика Башкортостан, Учалинский район, г. Учалы, ул. Кровельная, д. 1;	
	Минераловодский филиал ООО "Завод Технофлекс" Адрес: 357217 Россия, Ставропольский край, Минераловодский район, г. Минеральные воды, ул. Московская, д. За.	

КОПИЯ ВЕРНА

Индивидуальный предприниматель Исаев Д.В.

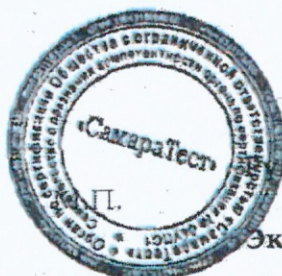

Руководитель органа

Эксперт



КОПИЯ ВЕРНА

РУК. ПРОЕКТА

ШЕВЧУК К.

Ф.Ю. Зубков

Объект капитального строительства:

«Ж/Д пути от испытательного центра до обкаточной линии с удлинением трансбордера, расположенные по адресу: Московская область, г. Мытищи, ул. Колонцова, 4», территория завода АО «МЕТРОВАГОНМАШ»

(наименование проектной документации, почтовый или строительный адрес объекта капитального строительства)

Застройщик (технический заказчик, эксплуатирующая организация или региональный оператор):

ООО «Проминжиниринг», ИНН 7734001650, ОГРН 11477481394406, КПП 770801001, 107140, г. Москва, ул. Русаковская, д.13, помещение ХХ-4, тел. +7(495) 909-93-48, член саморегулируемой Ассоциации строителей «Саморегулируемая организация «Строительные допуски», ИНН 7714322214, ОГРН 107799011045, регистрационный номер СРО-С-187-26012010 от 27.07.2018г.

(фамилия, имя, отчество, адрес места жительства, ОГНИП, ИНН индивидуального предпринимателя, наименование, ОГРН, ИНН, место нахождения юридического лица, телефон/факс, наименование, ОГРН, ИНН саморегулируемой организации, членом которой является – для индивидуальных предпринимателей и юридических лиц; фамилия, имя, отчество, паспортные данные, адрес места жительства, телефон/факс – для физических лиц, не являющихся индивидуальными предпринимателями)

Лицо, осуществляющее строительство: ООО «КуКГЕОСТРОЙ», ОГРН 1127747247704, ИНН 7709918820, 109004, Г.МОСКВА, УЛ. ЗЕМЛЯНОЙ ВАЛ, Д.65, КВ.59, тел. +7 (495) 915-24-71, член саморегулируемой ассоциации СРО «МАС» регистрационный номер СРО-С-148-24122009 от 12.03.2013г.

(фамилия, имя, отчество, адрес места жительства, ОГНИП, ИНН индивидуального предпринимателя, наименование, ОГРН, ИНН, место нахождения юридического лица, телефон/факс, наименование, ОГРН, ИНН саморегулируемой организации, членом которой является)

Лицо, осуществляющее подготовку проектной документации: ООО «КуКГЕОСТРОЙ», ОГРН 1127747247704, ИНН 7709918820, 109004, Г.МОСКВА, УЛ. ЗЕМЛЯНОЙ ВАЛ, Д.65, КВ.59, тел. +7 (495) 915-24-71, член саморегулируемой ассоциации СРО «Объединение проектировщиков «УниверсалПроект», регистрационный номер СРО-П-179-12122012 от 20.10.2022г.

(фамилия, имя, отчество, адрес места жительства, ОГНИП, ИНН индивидуального предпринимателя, наименование, ОГРН, ИНН, место нахождения юридического лица, телефон/факс, наименование, ОГРН, ИНН саморегулируемой организации, членом которой является)

Лицо, осуществляющее строительство, выполнившее работы, подлежащие освидетельствованию:

1. ООО «ШЕЛПРОКК», ОГРН 1237700462427, ИНН 9726048866, 117535, Г.МОСКВА, МУНИЦИПАЛЬНЫЙ ОКРУГ ЧЕРТАНОВО ЮЖНОЕ, ПРОЕЗД 3-Й ДОРОЖНЫЙ, Д. 6, К. 2, член саморегулируемой ассоциации «Архитектурное наследие», регистрационный номер СРО-С-230-07092010

2. ООО «ЭлектроЭнергетика», ОГРН 1175074004698, ИНН 5037011400, 142281, Московская обл., г. Протвино, Кременковское ш., д. 5, член саморегулируемой ассоциации «Объединение Специализированных Организаций Профессиональные Строители», регистрационный номер СРО-С-219-21042010

(фамилия, имя, отчество, адрес места жительства, ОГНИП, ИНН индивидуального предпринимателя, наименование, ОГРН, ИНН, место нахождения юридического лица, телефон/факс, наименование, ОГРН, ИНН саморегулируемой организации, членом которой является)

АКТ**освидетельствования скрытых работ**

№ 131-23-АС2-ВК-04

"17" сентября 2023г.

(дата составления акта)

Представитель застройщика (технического заказчика, эксплуатирующей организации или регионального оператора) по вопросам строительного контроля:

Ведущий инженер строительного контроля ООО «Проминжиниринг» Дураев В. Ю., приказ №5 от 03.08.2023г.

(должность, фамилия, инициалы, идентификационный номер в национальном реестре специалистов в области строительства, реквизиты распорядительного документа, подтверждающего полномочия, с указанием наименования, ОГРН, ИНН, места нахождения юридического лица, фамилии, имени, отчества, адреса места жительства, ОГНИП, ИНН индивидуального предпринимателя)

Представитель лица, осуществляющего строительство:

Руководитель проекта ООО «КуКГЕОСТРОЙ» Шевчук К.А. приказ №2-МВМ от 01.07.2023г.

(должность, фамилия, инициалы, реквизиты распорядительного документа, подтверждающего полномочия)

Представитель лица, осуществляющего строительство, по вопросам строительного контроля (специалист по организации строительства): Генеральный директор ООО «КуКГЕОСТРОЙ» Кесслер Ю.Ф., приказ №1СК-МВМ от 03.07.2023г., идентификационный номер НОСТРОЙ С-77-118776

(должность, фамилия, инициалы, идентификационный номер в национальном реестре специалистов в области строительства, реквизиты распорядительного документа, подтверждающего полномочия)

Представитель лица, осуществляющего подготовку проектной документации:

--

(должность, фамилия, инициалы, реквизиты распорядительного документа, подтверждающего полномочия, с указанием наименования, ОГРН, ИНН, места нахождения юридического лица, фамилии, имени, отчества, адреса места жительства, ОГНИП, ИНН индивидуального предпринимателя, наименования, ОГРН, ИНН саморегулируемой организации, членом которой является указанное юридическое лицо, индивидуальный предприниматель)

Представитель лица, выполнившего работы, подлежащие освидетельствованию:

Начальник участка ООО «ШЕЛПРОКК» Перевизнык А.П., приказ №1 от 01.08.2023г.

Главный инженер ООО "ЭлектроЭнергетика" Юрченко В. И., приказ № 1/08 от 04.08.2023г.

(должность, фамилия, инициалы, реквизиты распорядительного документа, подтверждающего полномочия, с указанием наименования, ОГРН, ИНН, места нахождения юридического лица, фамилии, имени, отчества, адреса места жительства, ОГНИП, ИНН индивидуального предпринимателя)

а также иные представители лиц, участвующих в освидетельствовании:

(должность с указанием наименования организации, фамилия, инициалы, реквизиты распорядительного документа, подтверждающего полномочия)

произвели осмотр работ, выполненных

ООО "ШЕЛПРОКК", ООО "ЭлектроЭнергетика"

(наименование лица, выполнившего работы, подлежащие освидетельствованию)

и составили настоящий акт о нижеследующем:

1. К освидетельствованию предъявлены следующие работы:

Обратная засыпка местным грунтом колодцев ВК1, ВК2

2. Работы выполнены по проектной документации

131-23-АС2 «Ж/д пути от испытательного центра до обкаточной линии с удлинением трансбордера, расположенные по адресу: Московская область, г. о. Мытищи, ул. Колонцова, 4». Трансбордер. Архитектурно-строительные решения. Часть 2.

(номер, другие реквизиты чертежа, наименование проектной и/или рабочей документации, сведения о лицах, осуществляющих подготовку раздела проектной и/или рабочей документации)

3. При выполнении работ применены:

Местный грунт

(наименование строительных материалов (изделий), реквизиты сертификатов и/или других документов, подтверждающих их качество и безопасность)

4. Предъявлены документы, подтверждающие соответствие работ предъявляемым требованиям:

Исполнительная схема №4. Обратная засыпка местным грунтом колодцев ВК1, ВК2

(исполнительные схемы и чертежи, результаты экспертиз, обследований, лабораторных и иных испытаний выполненных работ, проведенных в процессе) строительного контроля)

5. Даты: начала работ: «17» сентября 2023 г.

окончания работ: «17» сентября 2023 г.

6. Работы выполнены в соответствии: 131-23-ЭС2 «Ж/д пути от испытательного центра до обкаточной линии с удлинением трансбордера, расположенные по адресу: Московская область, г. о. Мытищи, ул. Колонцова, 4». Трансбордер. Архитектурно-строительные решения. Часть 2. «СП45.13330.2017. Свод правил. Земляные сооружения, основания, фундаменты». «СП48.13330.2019. Свод правил. Организация строительства». «СП70.13330.2012. Свод правил. Несущие и ограждающие конструкции». «СП28.13330.2017. Защита строительных конструкций от коррозии».

(наименования и структурные единицы технических регламентов, иных нормативных правовых актов, разделы проектной и/или рабочей документации)

7. Разрешается производство последующих работ

-

(наименование работ, конструкций, участков сетей инженерно-технического обеспечения)

Дополнительные сведения: отсутствуют

Акт составлен в 5 (пяти) экземплярах.

Приложения:

Документы перечисленные в п.3 и п.4 настоящего акта

Представитель застройщика (технического заказчика, эксплуатирующей организации или регионального оператора) по вопросам строительного контроля

Дураев В. Ю.

(фамилия, инициалы, подпись)

Представитель лица, осуществляющего строительство

Шевчук К. А.

(фамилия, инициалы, подпись)

Представитель лица, осуществляющего строительство, по вопросам строительного контроля (специалист по организации строительства)

Кessler Ю. Ф.

(фамилия, инициалы, подпись)

Представитель лица, осуществляющего подготовку проектной документации

(фамилия, инициалы, подпись)

Представитель лица, выполнившего работы, подлежащие ревизированию

Перевизник А. П.


(фамилия, инициалы, подпись)

Юрченко В. И.

(фамилия, инициалы, подпись)

Представители иных лиц

(фамилия, инициалы, подпись)

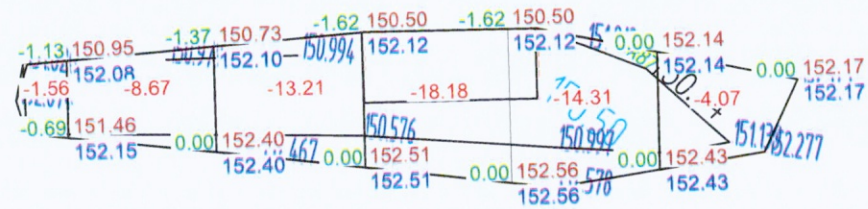

Всего, м³	Насыпь	+0.00	+0.00	+0.00	+0.00	+0.00	+0.00	Всего, м³	+0.00
	Выемка	-1.56	-8.67	-13.21	-18.18	-14.31	-4.07		-60.00

Площадь картограммы: 40м²
В том числе:
насыпь: 0.00м²
выемка: 40м²
выемка: 60м³

M 1:250


Ведомость объемов выполненных работ по обратной засыпке местным грунтом				
№	Наименование выполненных работ	обозн.	ед изм	кол-во
BK1 - BK2				
1	Объем выемки	V1	м3	60
2	Объем колодца BK1 ((0.575^ 2) * 1.96 * 3.1415)	V2	м3	2,04
3	Объем колодца BK2 ((0.575^ 2) * 1.96 * 3.1415)	V3	м3	2,04
4	Засыпка грунтом с послед. уплотнением V=V1-V2-V3	V	м3	55,93

Условные обозначения

- 181.67 • Отметка по съемке
- 181.67 • Отметка грунта – низ
- 182.42 • Отметка грунта – верх



Примечание:
1. Линейные размеры указаны в миллиметрах.
2. Система координат МСК 50.2.
3. Система высот Балтийская.
4. Съемка выполнялась электронным тахеометром С Х-105
(свидетельство о поверке С-АКЗ/14-06-2023/254502985, действительно до 13.06.2024г.)

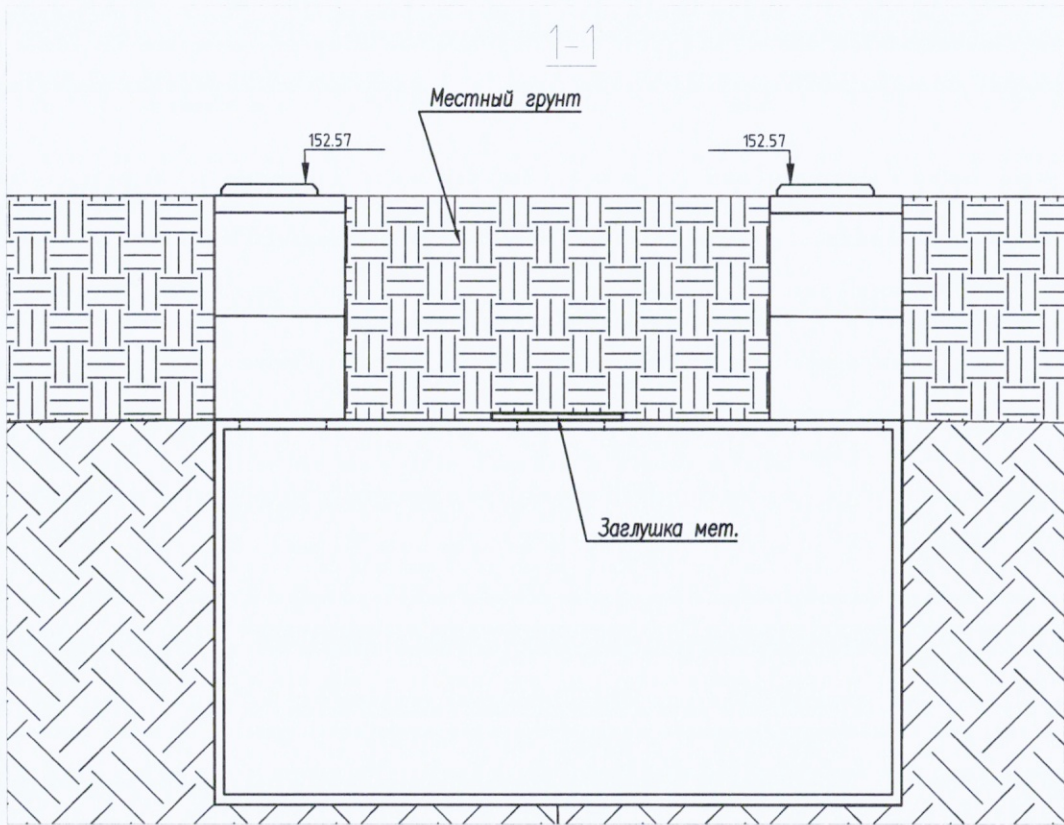

					2023	131-23-АС2		
						Ж/д пути от испытательного центра до обкаточной линии с удлинением трансбордера, расположенные по адресу: Московская область, г.о. Мытищи, ул. Колонцова, 4		
						Трансбордер.		
Изм.	Кол.	Лист	№ док.	Подпись	Дата	Архитектурно-строительные решения. Часть 2		
Руководитель проекта				Шевчук К.А.	17.09	ИД	1	1
Гендиректор				Кириченко В.И.	17.09			
Нач. участка				Перебизняк А.А.	17.09			
Гл. инженер				Орехов В.И.	17.09	Исполнительная схема №4 Обратная засыпка местным грунтом колодцев ВК1, ВК2		
* МОСКВА *								
						ООО "КукГЕОСТРОЙ"		