

Исполнительная документация

**«Ж/Д пути от испытательного центра до обкаточной линии с удлинением
трансбордера, расположенные по адресу: Московская область, г. Мытищи,
ул. Колонцова, 4», территория завода АО «МЕТРОВАГОНМАШ»**

131-23-НБКЗ

**Наружные сети водоснабжения и канализации.
Переустройство хозпитьевого водопровода (В1)**

НБКЗ-В1-1

Том 14

Экземпляр 1

Московская область, г.о. Мытищи

131-23-НВКЗ «Ж/Д пути от испытательного центра до обкаточной линии с удлинением трансбордера, расположенные по адресу: Московская область, г.о. Мытищи, ул. Колонцова, 4.». Наружные сети водоснабжения и канализации. Переустройство хозяйственного водопровода (В1).

Реестр исполнительной документации ООО "КуКГЕОСТРОЙ"

<i>№ п/п</i>	<i>Наименование документа</i>	<i>№ акта, чертежа, разрешения, журнала и др.</i>	<i>Количество листов</i>	<i>Страница по списку</i>
<i>1</i>	<i>2</i>	<i>3</i>	<i>4</i>	<i>5</i>
1	АОСР Устройство траншеи водопровода В1 от т.1 до т.2 (В1-1)	№ 131-23-НВКЗ-В1-1-01	1	1
2	Исполнительная схема Устройство траншеи водопровода В1 от т.1 до т.2 (В1-1)		1	2
3	АОСР Устройство песчаного основания в траншее от т.1 до т.2 (В1-1)	№ 131-23-НВКЗ-В1-1-02	1	3
4	Исполнительная схема Устройство песчаного основания в траншее от т.1 до т.2 (В1-1)		1	4
5	Песок строительный- паспорт качества б/н от 02.09.2023г.		1	5
6	Песок строительный - сертификат соответствия №РОСС RU.AM05.H21337 с 10.11.2022г. по 09.11.2025 г.		1	6
7	Заключение о степени уплотнения №02.09-1/23 от 02.09.2023г.		1	7
8	АОСР Укладка труб в траншее от т.1 до т.2 (В1-1)	№ 131-23-НВКЗ-В1-1-03	1	8

1	2	3	4	5
9	Исполнительная схема Укладка труб в траншее от т.1 до т.2 (B1-1)		1	9
10	Труба ПЭ100 SDR17 -110х6,6 – паспорт качества б/н от 05.2023г		1	10
11	Труба ПЭ100 SDR17 -110х6,6 – сертификат соответствия № РОСС RU. С-RU.АЮ64.В.00076/22 с 16.06.2022 по 15.06.2025г.		1	11
12	АОСР Обратная засыпка песком траншеи от т.1 до т.2 (B1-1)	№ 131-23-НБК3-В1-1-04	1	12
13	Исполнительная схема Обратная засыпка песком траншеи от т.1 до т.2 (B1-1)		1	13
14	Песок строительный- паспорт качества б/н от 02.09.2023г.		1	14
15	Песок строительный - сертификат соответствия №РОСС RU.АМ05.Н21337 с 10.11.2022г. по 09.11.2025 г.		1	15
16	Заключение о степени уплотнения №04.09-1/23 от 04.09.2023г.		1	16

Составил:

Инженер ПТО

(фамилия, инициалы)

(подпись)

Принял:

(фамилия, инициалы)

(подпись)

Объект капитального строительства:

«Ж/Д пути от испытательного центра до обкаточной линии с удлинением трансбордера, расположенные по адресу: Московская область, г. Мытищи, ул. Колонцова, 4», территория завода АО «МЕТРОВАГОНМАШ»

(наименование проектной документации, почтовый или строительный адрес объекта капитального строительства)

Застройщик (технический заказчик, эксплуатирующая организация или региональный оператор):

ООО «Проминжиниринг», ИНН 7734001650, ОГРН 11477481394406, КПП 770801001, 107140, г. Москва, ул. Русаковская, д.13, помещение ХХ-4, тел. +7(495) 909-93-48, член саморегулируемой Ассоциации строителей «Саморегулируемая организация «Строительные допуски», ИНН 7714322214, ОГРН 107799011045, регистрационный номер СРО-С-187-26012010 от 27.07.2018г.

(фамилия, имя, отчество, адрес места жительства, ОГНИП, ИНН индивидуального предпринимателя, наименование, ОГРН, ИНН, место нахождения юридического лица, телефон/факс, наименование, ОГРН, ИНН саморегулируемой организации, членом которой является – для индивидуальных предпринимателей и юридических лиц; фамилия, имя, отчество, паспортные данные, адрес места жительства, телефон/факс – для физических лиц, не являющихся индивидуальными предпринимателями)

Лицо, осуществляющее строительство: ООО «КиКГЕОСТРОЙ», ОГРН 1127747247704, ИНН 7709918820, 109004, Г.МОСКВА, УЛ. ЗЕМЛЯНОЙ ВАЛ, Д.65, КВ.59, тел. +7 (495) 915-24-71, член саморегулируемой ассоциации СРО «МАС» регистрационный номер СРО-С-148-24122009 от 12.03.2013г.

(фамилия, имя, отчество, адрес места жительства, ОГНИП, ИНН индивидуального предпринимателя, наименование, ОГРН, ИНН, место нахождения юридического лица, телефон/факс, наименование, ОГРН, ИНН саморегулируемой организации, членом которой является)

Лицо, осуществляющее подготовку проектной документации: ООО «КиКГЕОСТРОЙ», ОГРН 1127747247704, ИНН 7709918820, 109004, Г.МОСКВА, УЛ. ЗЕМЛЯНОЙ ВАЛ, Д.65, КВ.59, тел. +7 (495) 915-24-71, член саморегулируемой ассоциации СРО «Объединение проектировщиков «УниверсалПроект», регистрационный номер СРО-П-179-12122012 от 20.10.2022г.

(фамилия, имя, отчество, адрес места жительства, ОГНИП, ИНН индивидуального предпринимателя, наименование, ОГРН, ИНН, место нахождения юридического лица, телефон/факс, наименование, ОГРН, ИНН саморегулируемой организации, членом которой является)

Лицо, осуществляющее строительство, выполнившее работы, подлежащие освидетельствованию:

1. ООО «ШЕЛПРОКК», ОГРН 1237700462427, ИНН 9726048866, 117535, Г.МОСКВА, МУНИЦИПАЛЬНЫЙ ОКРУГ ЧЕРТАНОВО ЮЖНОЕ, ПРОЕЗД 3-Й ДОРОЖНЫЙ, Д. 6, К. 2, член саморегулируемой ассоциации «Архитектурное наследие», регистрационный номер СРО-С-230-07092010

2. ООО «ЭлектроЭнергетика», ОГРН 1175074004698, ИНН 5037011400, 142281, Московская обл., г. Протвино, Кременковское ш., д. 5, член саморегулируемой ассоциации «Объединение Специализированных Организаций Профессиональные Строители», регистрационный номер СРО-С-219-21042010

(фамилия, имя, отчество, адрес места жительства, ОГНИП, ИНН индивидуального предпринимателя, наименование, ОГРН, ИНН, место нахождения юридического лица, телефон/факс, наименование, ОГРН, ИНН саморегулируемой организации, членом которой является)

АКТ**освидетельствования скрытых работ**

№ 131-23-НВК3-В1-1-01

"01" сентября 2023г.

(дата составления акта)

Представитель застройщика (технического заказчика, эксплуатирующей организации или регионального оператора) по вопросам строительного контроля:

Ведущий инженер строительного контроля ООО «Проминжиниринг» Дураев В. Ю., приказ №5 от 03.08.2023г.

(должность, фамилия, инициалы, идентификационный номер в национальном реестре специалистов в области строительства, реквизиты распорядительного документа, подтверждающего полномочия, с указанием наименования, ОГРН, ИНН, места нахождения юридического лица, фамилии, имени, отчества, адреса места жительства, ОГНИП, ИНН индивидуального предпринимателя)

Представитель лица, осуществляющего строительство:

Руководитель проекта ООО «КиКГЕОСТРОЙ» Шевчук К.А. приказ №2-МВМ от 01.07.2023г.

(должность, фамилия, инициалы, реквизиты распорядительного документа, подтверждающего полномочия)

Представитель лица, осуществляющего строительство, по вопросам строительного контроля (специалист по организации строительства): Генеральный директор ООО «КиКГЕОСТРОЙ» Кесслер Ю.Ф., приказ №1СК-МВМ от 03.07.2023г., идентификационный номер НОСТРОЙ С-77-118776

(должность, фамилия, инициалы, идентификационный номер в национальном реестре специалистов в области строительства, реквизиты распорядительного документа, подтверждающего полномочия)

Представитель лица, осуществляющего подготовку проектной документации:

(должность, фамилия, инициалы, реквизиты распорядительного документа, подтверждающего полномочия, с указанием наименования, ОГРН, ИНН, места нахождения юридического лица, фамилии, имени, отчества, адреса места жительства, ОГНИП, ИНН индивидуального предпринимателя, наименование, ОГРН, ИНН саморегулируемой организации, членом которой является указанное юридическое лицо, индивидуальный предприниматель)

Представитель лица, выполнившего работы, подлежащие освидетельствованию:

Начальник участка ООО «ШЕЛПРОКК» Перевизнык А.П., приказ №1 от 01.08.2023г.

Главный инженер ООО «ЭлектроЭнергетика» Юрченко В. И., приказ № 1/08 от 04.08.2023г.

(должность, фамилия, инициалы, реквизиты распорядительного документа, подтверждающего полномочия, с указанием наименования, ОГРН, ИНН, места нахождения юридического лица, фамилии, имени, отчества, адреса места жительства, ОГНИП, ИНН индивидуального предпринимателя)

а также иные представители лиц, участвующих в освидетельствовании:

(должность с указанием наименования организации, фамилия, инициалы, реквизиты распорядительного документа, подтверждающего полномочия)

произвели осмотр работ, выполненных

ООО "ШЕЛПРОКК", ООО "ЭлектроЭнергетика"

(наименование лица, выполнившего работы, подлежащие освидетельствованию)

и составили настоящий акт о нижеследующем:

1. К освидетельствованию предъявлены следующие работы:

Устройство траншеи водопровода В1 от т.1 до т.2 (В1-1)

(наименование скрытых работ)

2. Работы выполнены по проектной документации

131-23-НВКЗ «Ж/д пути от испытательного центра до обкаточной линии с удлинением трансбордера, расположенные по адресу: Московская область, г. о. Мытищи, ул. Колонцова, 4». Наружные сети водоснабжения и канализации. Переустройство хозяйственного водопровода (В1). Руководитель проекта В. Е. Липатов.

(номер, другие реквизиты чертежа, наименование проектной и/или рабочей документации, сведения о лицах, осуществляющих подготовку раздела проектной и/или рабочей документации)

3. При выполнении работ применены:

--

(наименование строительных материалов (изделий), реквизиты сертификатов и/или других документов, подтверждающих их качество и безопасность)

4. Предъявлены документы, подтверждающие соответствие работ предъявляемым требованиям:

Исполнительная схема №01 Устройство траншеи водопровода В1 от т.1 до т.2 (В1-1)

(исполнительные схемы и чертежи, результаты экспертиз, обследований, лабораторных и иных испытаний выполненных работ, проведенных в процессе) строительного контроля)

5. Даты: начала работ: «01» сентября 2023 г.

окончания работ: «01» сентября 2023 г.

6. Работы выполнены в соответствии: 131-23-НВКЗ «Ж/д пути от испытательного центра до обкаточной линии с удлинением трансбордера, расположенные по адресу: Московская область, г. о. Мытищи, ул. Колонцова, 4». Наружные сети водоснабжения и канализации. Переустройство хозяйственного водопровода (В1). СП 45.13330.2017. «Свод правил. Земляные сооружения, основания и фундаменты». СП48.13330.2019 Свод правил. Организация строительства.

(наименования и структурные единицы технических регламентов, иных нормативных правовых актов, разделы проектной и/или рабочей документации)

7. Разрешается производство последующих работ

Устройство песчаного основания в траншее от т.1 до т.2 (В1-1)

(наименование работ, конструкций, участков сетей инженерно-технического обеспечения)

Дополнительные сведения: отсутствуют

Акт составлен в 5 (пяти) экземплярах.

Приложения:

Документы перечисленные в п.3 и п.4 настоящего акта

Представитель застройщика (технического заказчика, эксплуатирующей организации или регионального оператора) по вопросам строительного контроля

Дураев В. Ю.

(фамилия, инициалы, подпись)

Представитель лица, осуществляющего строительство

Шевчук К. А.

(фамилия, инициалы, подпись)

Представитель лица, осуществляющего строительство, по вопросам строительного контроля (специалист по организации строительства)

Кessler Ю. Ф.

(фамилия, инициалы, подпись)

Представитель лица, осуществляющего подготовку проектной документации

(фамилия, инициалы, подпись)

Представитель лица, выполнившего работы, подлежащие освидетельствованию

Перевизнык А. П.

(фамилия, инициалы, подпись)

Юрченко В. И.

(фамилия, инициалы, подпись)

Представители иных лиц

(фамилия, инициалы, подпись)

План участка производства работ


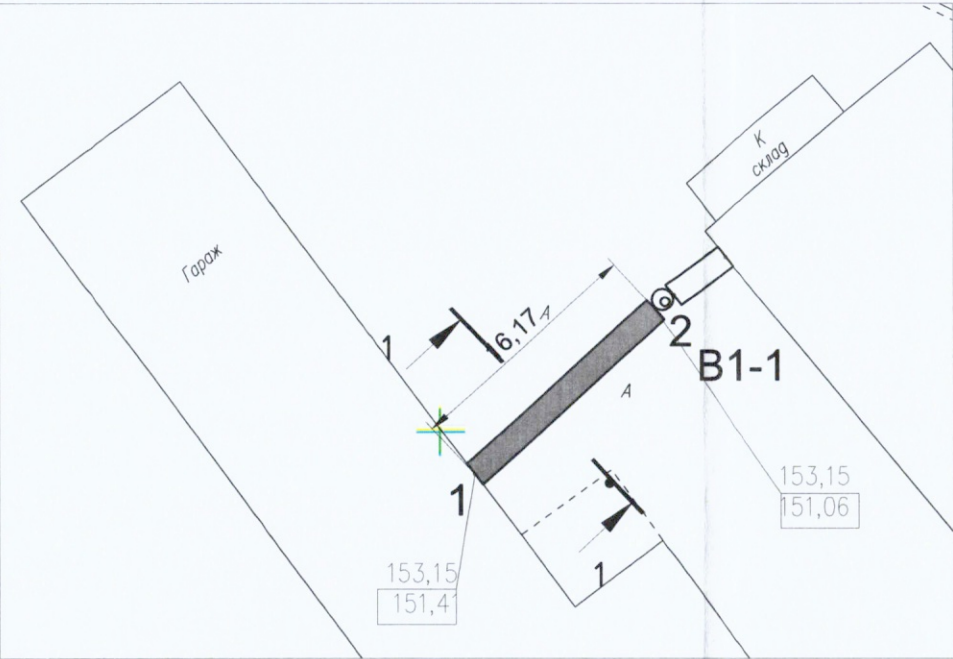


Схема разборки а/б покрытий, щебеночного основания, разработка грунта
1-1

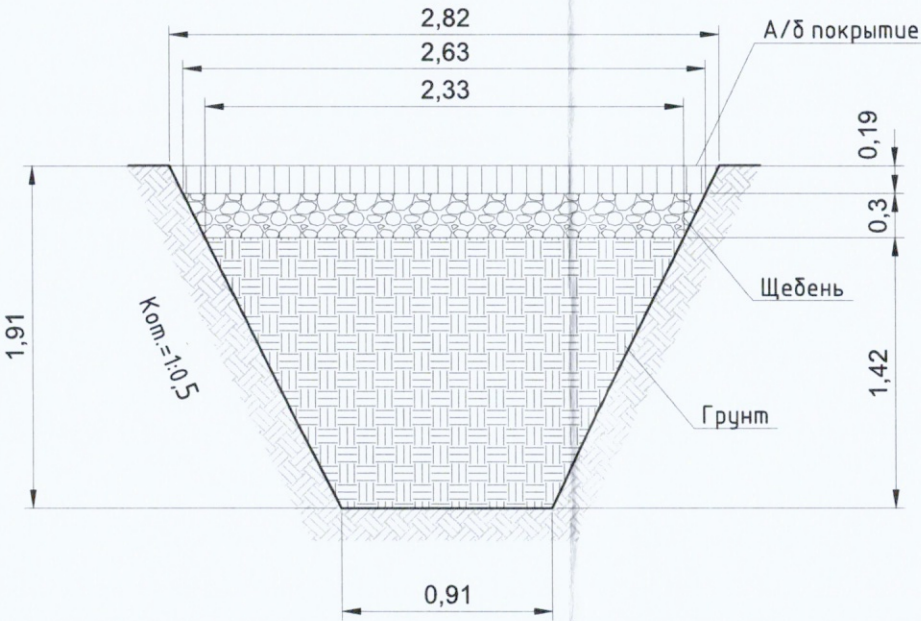


Примечание:
1. Линейные размеры указаны в метрах.
2. Система координат МСК 50.2.
3. Система высот Балтийская.
4. Съемка выполнялась электронным тахеометром С Х-105 (свидетельство о поверке С-АКЗ/14-06-2023/254502985, действительно до 13.06.2024г.)

Условные обозначения:

Участок производства работ
м.1-м.2 (В1-1)
153,15
151,41

Фактические точки участка работ
Фактическая отметка верха траншеи
Фактическая отметка низа траншеи

Ситуационный план

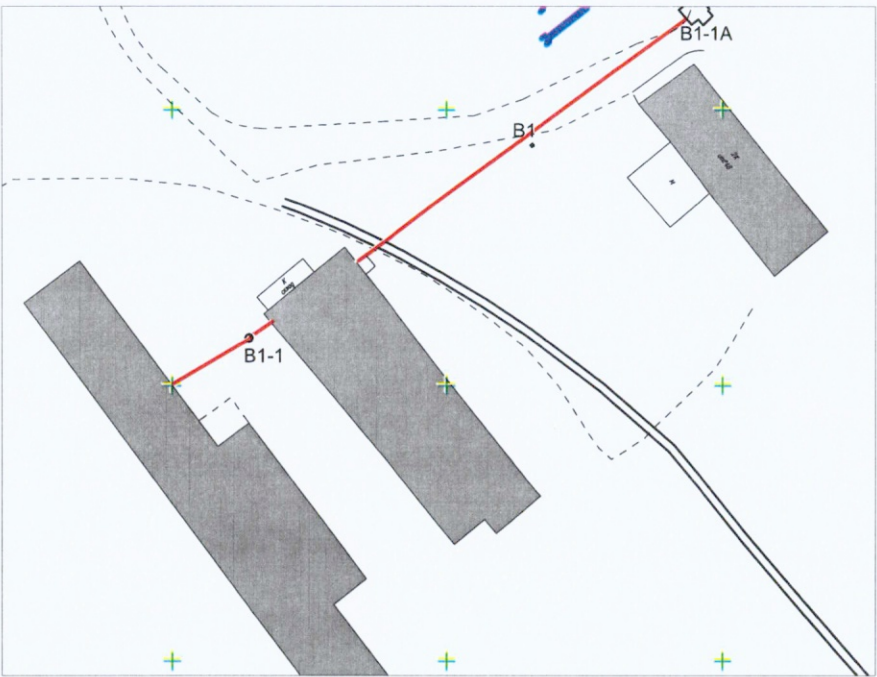

Резка асфальтового покрытия фрезой				
№	Участок	Длина L, м	ширина B, м	Периметр, м
1	т.1-т.2(В1-1)	16,17	2,82	37,98

Разборка а/б покрытия в траншее					
№	Участок	Длина L, м	Средняя ширина Вср, м	Толщина слоя Н, м	Объем разработки мех. способом, м3 V=LxВсрxН
1	т.1-т.2	16,17	2,72	0,19	8,36
ИТОГО:					8,36

Разборка щебеночного основания в траншее					
№	Участок	Длина L, м	Средняя ширина Вср, м	Толщина слоя Н, м	Объем разработки мех. способом, м3 V=LxВсрxН
1	т.1-т.2	16,17	2,48	0,30	12,03
ИТОГО:					12,03

Разработка грунта в траншее						
№	Участок	Длина L, м	Средняя ширина Вср, м	Глубина Н, м	Объем разработки мех. способом, м3 V=LxВсрxНx0,97	Объем доработки вручную, м3 V=LxВсрxНx0,03
1	т.1-т.2	16,17	1,62	1,42	36,08	1,12
ИТОГО:					37,20	

					2023	131-23-НВК3								
						Ж/д пути от испытательного центра до обкаточной линии с удлинением трансбордера, расположенные по адресу: Московская область, г.о. Мытищи, ул. Колонцова, 4								
Изм.	Кол.	Лист	№ док.	Подпись	Дата									
Руков.проекта		Шевчук К.А.			16.09	Наружные сети водоснабжения канализации				Стадия	Лист	Листов		
Ген. директор		Кесслер Ю.Ф.			16.09	Переустройство хозяйственного водопровода (В1)				ИД	1	1		
Нач. участка		Перевизник А.П.			16.09									
Гл. инженер		Юрченко В.И.			16.09	Исполнительная схема №01 Устройство траншеи водопровода В1 от т.1 до т.2 (В1-1)				ООО" КуКГЕОСТРОЙ"				

Объект капитального строительства:

«Ж/Д пути от испытательного центра до обкаточной линии с удлинением трансбордера, расположенные по адресу: Московская область, г. Мытищи, ул. Колонцова, 4», территория завода АО «МЕТРОВАГОНМАШ»

(наименование проектной документации, почтовый или строительный адрес объекта капитального строительства)

Застройщик (технический заказчик, эксплуатирующая организация или региональный оператор):

ООО «Проминжиниринг», ИНН 7734001650, ОГРН 11477481394406, КПП 770801001, 107140, г. Москва, ул. Русаковская, д.13, помещение ХХ-4, тел. +7(495) 909-93-48, член саморегулируемой Ассоциации строителей «Саморегулируемая организация «Строительные допуски», ИНН 7714322214, ОГРН 107799011045, регистрационный номер СРО-С-187-26012010 от 27.07.2018г.

(фамилия, имя, отчество, адрес места жительства, ОГРНИП, ИНН индивидуального предпринимателя, наименование, ОГРН, ИНН, место нахождения юридического лица, телефон/факс, наименование, ОГРН, ИНН саморегулируемой организации, членом которой является – для индивидуальных предпринимателей и юридических лиц; фамилия, имя, отчество, паспортные данные, адрес места жительства, телефон/факс – для физических лиц, не являющихся индивидуальными предпринимателями)

Лицо, осуществляющее строительство: ООО «КуКГЕОСТРОЙ», ОГРН 1127747247704, ИНН 7709918820, 109004, Г.МОСКВА, УЛ. ЗЕМЛЯНОЙ ВАЛ, Д.65, КВ.59, тел. +7 (495) 915-24-71, член саморегулируемой ассоциации СРО «МАС» регистрационный номер СРО-С-148-24122009 от 12.03.2013г.

(фамилия, имя, отчество, адрес места жительства, ОГРНИП, ИНН индивидуального предпринимателя, наименование, ОГРН, ИНН, место нахождения юридического лица, телефон/факс, наименование, ОГРН, ИНН саморегулируемой организации, членом которой является)

Лицо, осуществляющее подготовку проектной документации: ООО «КуКГЕОСТРОЙ», ОГРН 1127747247704, ИНН 7709918820, 109004, Г.МОСКВА, УЛ. ЗЕМЛЯНОЙ ВАЛ, Д.65, КВ.59, тел. +7 (495) 915-24-71, член саморегулируемой ассоциации СРО «Объединение проектировщиков «УниверсалПроект», регистрационный номер СРО-П-179-12122012 от 20.10.2022г.

(фамилия, имя, отчество, адрес места жительства, ОГРНИП, ИНН индивидуального предпринимателя, наименование, ОГРН, ИНН, место нахождения юридического лица, телефон/факс, наименование, ОГРН, ИНН саморегулируемой организации, членом которой является)

Лицо, осуществляющее строительство, выполнившее работы, подлежащие освидетельствованию:

1. ООО «ШЕЛПРОКК», ОГРН 1237700462427, ИНН 9726048866, 117535, Г.МОСКВА, МУНИЦИПАЛЬНЫЙ ОКРУГ ЧЕРТАНОВО ЮЖНОЕ, ПРОЕЗД 3-Й ДОРОЖНЫЙ, Д. 6, К. 2, член саморегулируемой ассоциации «Архитектурное наследие», регистрационный номер СРО-С-230-07092010

2. ООО «ЭлектроЭнергетика», ОГРН 1175074004698, ИНН 5037011400, 142281, Московская обл., г. Протвино, Кременковское ш., д. 5, член саморегулируемой ассоциации «Объединение Специализированных Организаций Профессиональные Строители», регистрационный номер СРО-С-219-21042010

(фамилия, имя, отчество, адрес места жительства, ОГРНИП, ИНН индивидуального предпринимателя, наименование, ОГРН, ИНН, место нахождения юридического лица, телефон/факс, наименование, ОГРН, ИНН саморегулируемой организации, членом которой является)

АКТ**освидетельствования скрытых работ**

№ 131-23-НВКЗ-В1-1-02

"02" сентября 2023г.

(дата составления акта)

Представитель застройщика (технического заказчика, эксплуатирующей организации или регионального оператора) по вопросам строительного контроля:

Ведущий инженер строительного контроля ООО «Проминжиниринг» Дураев В. Ю., приказ №5 от 03.08.2023г.

(должность, фамилия, инициалы, идентификационный номер в национальном реестре специалистов в области строительства, реквизиты распорядительного документа, подтверждающего полномочия, с указанием наименования, ОГРН, ИНН, места нахождения юридического лица, фамилии, имени, отчества, адреса места жительства, ОГРНИП, ИНН индивидуального предпринимателя)

Представитель лица, осуществляющего строительство:

Руководитель проекта ООО «КуКГЕОСТРОЙ» Шевчук К.А. приказ №2-МВМ от 01.07.2023г.

(должность, фамилия, инициалы, реквизиты распорядительного документа, подтверждающего полномочия)

Представитель лица, осуществляющего строительство, по вопросам строительного контроля (специалист по организации строительства): Генеральный директор ООО «КуКГЕОСТРОЙ» Кесслер Ю.Ф., приказ №1СК-МВМ от 03.07.2023г., идентификационный номер НОСТРОЙ С-77-118776

(должность, фамилия, инициалы, идентификационный номер в национальном реестре специалистов в области строительства, реквизиты распорядительного документа, подтверждающего полномочия)

Представитель лица, осуществляющего подготовку проектной документации:

--

(должность, фамилия, инициалы, реквизиты распорядительного документа, подтверждающего полномочия, с указанием наименования, ОГРН, ИНН, места нахождения юридического лица, фамилии, имени, отчества, адреса места жительства, ОГРНИП, ИНН индивидуального предпринимателя, наименования, ОГРН, ИНН саморегулируемой организации, членом которой является указанное юридическое лицо, индивидуальный предприниматель)

Представитель лица, выполнившего работы, подлежащие освидетельствованию:

Начальник участка ООО «ШЕЛПРОКК» Перевизнык А.П., приказ №1 от 01.08.2023г.

Главный инженер ООО "ЭлектроЭнергетика" Юрченко В. И., приказ № 1/08 от 04.08.2023г.

(должность, фамилия, инициалы, реквизиты распорядительного документа, подтверждающего полномочия, с указанием наименования, ОГРН, ИНН, места нахождения юридического лица, фамилии, имени, отчества, адреса места жительства, ОГРНИП, ИНН индивидуального предпринимателя)

а также иные представители лиц, участвующих в освидетельствовании:

(должность с указанием наименования организации, фамилия, инициалы, реквизиты распорядительного документа, подтверждающего полномочия)

произвели осмотр работ, выполненных

ООО "ШЕЛПРОКК", ООО "ЭлектроЭнергетика"

(наименование лица, выполнившего работы, подлежащие освидетельствованию)

и составили настоящий акт о нижеследующем:

1. К освидетельствованию предъявлены следующие работы:

Устройство песчаного основания в траншее от т.1 до т.2 (В1-1)

(наименование скрытых работ)

2. Работы выполнены по проектной документации

131-23-НВКЗ «Ж/д пути от испытательного центра до обкаточной линии с удлинением трансбордера, расположенные по адресу: Московская область, г. о. Мытищи, ул. Колонцова, 4». Наружные сети водоснабжения и канализации. Переустройство хозяйственного водопровода (В1). Руководитель проекта В. Е. Липатов.

(номер, другие реквизиты чертежа, наименование проектной и/или рабочей документации, сведения о лицах, осуществляющих подготовку раздела проектной и/или рабочей документации)

3. При выполнении работ применены:

Песок природный – паспорт качества б/н от 02.09.2023г., сертификат соответствия № РОСС RU.AM05.H21337 с 10.11.2022 по 09.11.2025г.

(наименование строительных материалов (изделий), реквизиты сертификатов и/или других документов, подтверждающих их качество и безопасность)

4. Предъявлены документы, подтверждающие соответствие работ предъявляемым требованиям:

Исполнительная схема №02 Устройство песчаного основания в траншее от т.1 до т.2 (В1-1)

Заключение о степени уплотнения №02.09-1/23 от 02.09.2023г.

(исполнительные схемы и чертежи, результаты экспертиз, обследований, лабораторных и иных испытаний выполненных работ, проведенных в процессе строительного контроля)

5. Даты: начала работ: «02» сентября 2023 г.

окончания работ: «02» сентября 2023 г.

6. Работы выполнены в соответствии: 131-23-НВКЗ «Ж/д пути от испытательного центра до обкаточной линии с удлинением трансбордера, расположенные по адресу: Московская область, г. о. Мытищи, ул. Колонцова, 4». Наружные сети водоснабжения и канализации. Переустройство хозяйственного водопровода (В1). СП 45.13330.2017. «Свод правил. Земляные сооружения, основания и фундаменты». СП48.13330.2019 Свод правил. Организация строительства.

(наименования и структурные единицы технических регламентов, иных нормативных правовых актов, разделы проектной и/или рабочей документации)

7. Разрешается производство последующих работ

Укладка труб в траншее от т.1 до т.2 (В1-1)

(наименование работ, конструкций, участков сетей инженерно-технического обеспечения)

Дополнительные сведения: отсутствуют

Акт составлен в 5 (пяти) экземплярах.

Приложения:

Документы перечисленные в п.3 и п.4 настоящего акта

Представитель застройщика (технического заказчика, эксплуатирующей организации или регионального оператора) по вопросам строительного контроля

Дураев В. Ю.

(фамилия, инициалы, подпись)

Представитель лица, осуществляющего строительство

Шевчук К. А.

(фамилия, инициалы, подпись)

Представитель лица, осуществляющего строительство, по вопросам строительного контроля (специалист по организации строительства)

Кесслер Ю. Ф.

(фамилия, инициалы, подпись)

Представитель лица, осуществляющего подготовку проектной документации

(фамилия, инициалы, подпись)

Представитель лица, выполнившего работы, подлежащие освидетельствованию

Перевизнык А. П.

(фамилия, инициалы, подпись)



Юрченко В. И.

(фамилия, инициалы, подпись)

Представители иных лиц


(фамилия, инициалы, подпись)

План участка производства работ

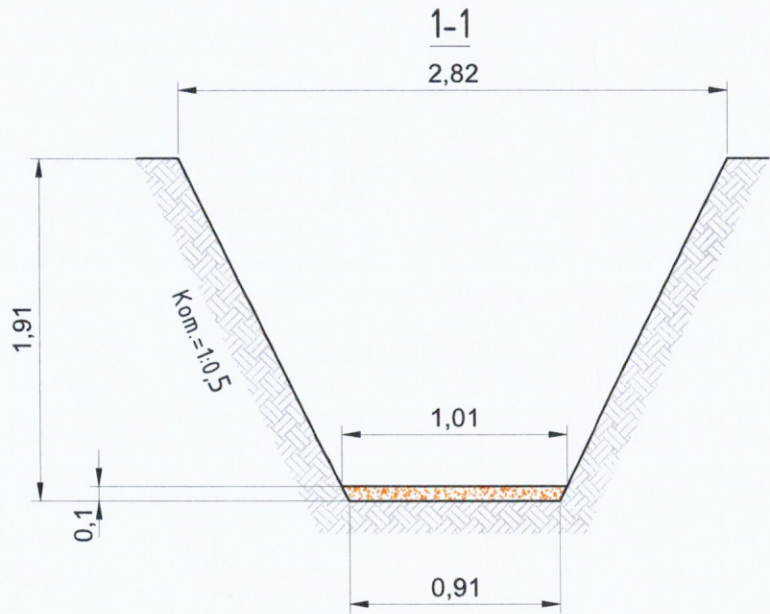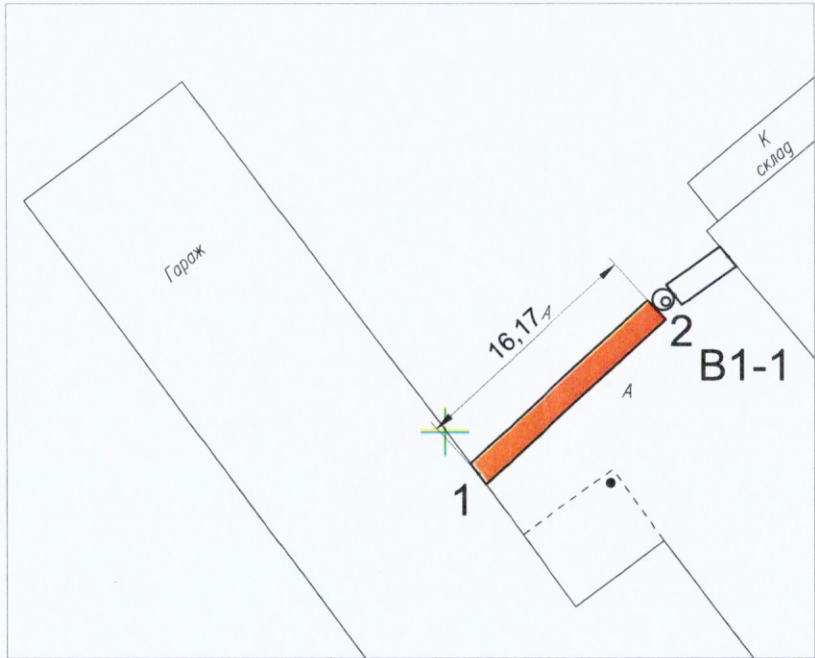

Условные обозначения:
м.1–м.2 (B1–1) фактические точки участка работ
Основание из песка

Приложение №1 к Акту №131–23–НБКЗ–В1–1–02 от 02.09.2023 г.
Ситуационный план

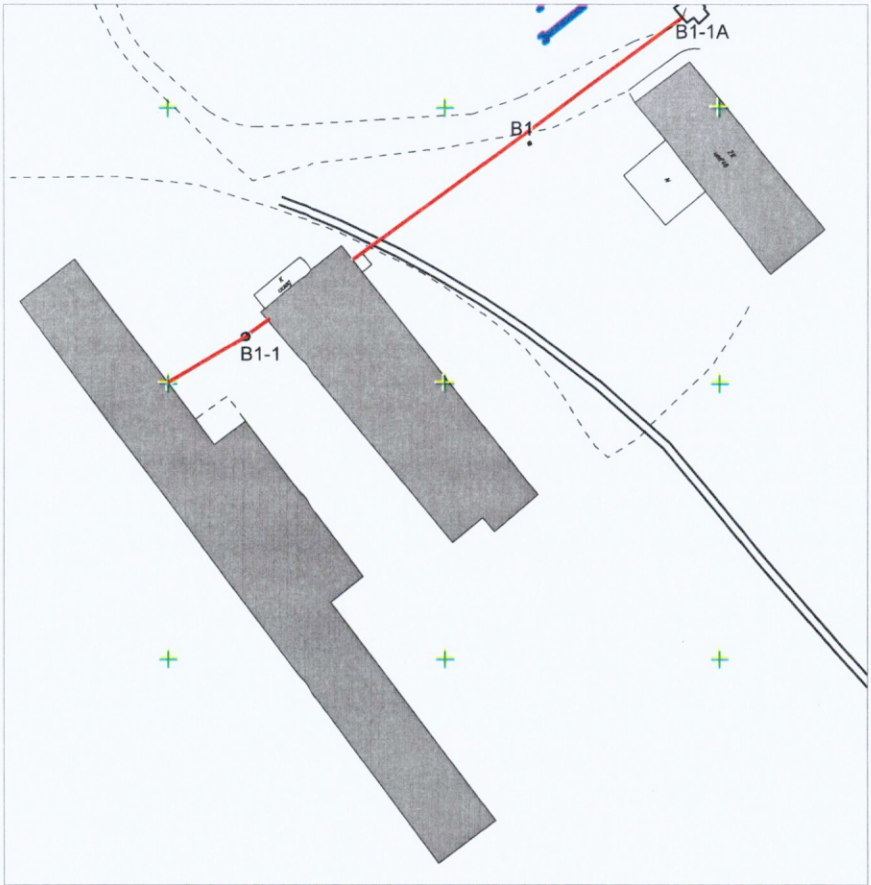

Ведомость выполненных работ по устройству песчанного основания					
№	Участок	Длина L, м	Средняя ширина Вср, м	Средняя глубина Нср, м	Объем, м3 V=LxВсрxНср
1	т.1-т.2 (B1-1)	16,17	0,96	0,10	1,55
ИТОГО:					1,55

Примечание:
1. Линейные размеры указаны в метрах.
2. Система координат МСК 50.2.
3. Система высот Балтийская.
4. Съёмка выполнялась электронным тахеометром С Х–105
(свидетельство о поверке С–АКЗ/14–06–2023/254502985, действительно до 13.06.2024г.)

					2023	131–23–НБКЗ					
						К/г пути от испытательного центра до обкаточной линии с удлинением трансбордера, расположенные по адресу: Московская область, г.о. Мытищи, ул. Колонцова, 4					
Изм.	Кол.	Лист	№ док.	Подпись	Дата	Наружные сети водоснабжения и канализации Переустройство хозяйственного водопровода В1	Стадия	Лист	Листов		
Руков. проекта	Шевчук К.А.				01.09		ИД	1	1		
Ген. директор	Кослер Ю.Ф.				01.09						
Нач. участка	Перевизнык А.П.				01.09						
Гл. инженер	Юрченко В.И.				01.09	Исполнительная схема №02 Устройство песчаного основания в траншее от м.1 до м.2 (В1–1)	ООО "КиКГЕОСТРОЙ"				

ОБЩЕСТВО С ОГРАНИЧЕННОЙ ОТВЕТСТВЕННОСТЬЮ
«ПромИнвест»

ИНН 5050156588 КПП 505001001

ОГРН 1225000110290

141133, Московская обл., Красный д. Первая Алексеевка, проезд, стр. 8, к.1, помещ. А

ПАСПОРТ КАЧЕСТВА ПЕСКА

Дата поставки: 02.09.2023

Карьер: Аксиньино, Шелковский р-н.


Продукция: Песок природный 2 класса, средний.

Покупатель: ООО «АЛЬФА»

1. Качественные характеристики по ГОСТу 8736-2014

Модуль крупности	2.0-2.2
Полный остаток на сите № 0,63 мм, %	31.09
Наличие зерен размером свыше 5 мм, %	0.2
Наличие зерен размером свыше 10 мм, %	0
Содержание в песке пылевидных и глинистых частиц, %	0.3
Содержание глины в комках	Не обнаружено
Содержание органических примесей	Отсут-т
Коэффициент фильтрации песка, м/сут	4.0
Группа песка по ГОСТу	средний, 2 класс
Плотность песка природного (ГОСТ 8736-2014), г/см ³	1.75
Насыпная плотность	1.54 кг/м ³

Генеральный директор

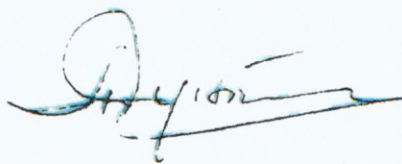

А.Е. Дунаева

КОПИЯ ВЕРНА
РУК. ПРОЕКТА
ШЕВЧУК К.А.





СЕРТИФИКАТ СООТВЕТСТВИЯ

№ РОСС RU.AM05.H21337

Срок действия с 10.11.2022

по 09.11.2025

№ 0020601

ОРГАН ПО СЕРТИФИКАЦИИ RA.RU.11AM05

Орган по сертификации продукции ООО "Центр сертификации и экспертизы "Тверьэк". Адрес: 390013, РОССИЯ, Рязанская обл., Рязань г., Ситниковская ул. дом 69а, 38. Телефон 8-916-423-9885, адрес электронной почты: os-tverex@yandex.ru

ПРОДУКЦИЯ Песок природный . Серийный выпуск.

КОД ОК
08.12.11

СООТВЕТСТВУЕТ ТРЕБОВАНИЯМ НОРМАТИВНЫХ ДОКУМЕНТОВ

ГОСТ 8736-2014.Песок для строительных работ. Технические условия

КОД ТН ВЭД

ИЗГОТОВИТЕЛЬ Общество с ограниченной ответственностью «ПромИнвест». ОГРН: 1225000110290, ИНН: 5050156588. Адрес: 141138, РОССИЯ, Московская область, г. Щелково, д. Первая Алексеевка, проезд Красный, к. 1, стр. 8, помещ. А., телефон: +7(915)-335-28-68, адрес электронной почты: ezsa-lawyer@yandex.ru.


СЕРТИФИКАТ ВЫДАН Общество с ограниченной ответственностью «ПромИнвест». ОГРН: 1225000110290, ИНН: 5050156588. Адрес: 141138, РОССИЯ, Московская область, г. Щелково, д. Первая Алексеевка, проезд Красный, к. 1, стр. 8, помещ. А., телефон: +7(915)-335-28-68, адрес электронной почты: ezsa-lawyer@yandex.ru.

НА ОСНОВАНИИ

Протокол испытаний № 006/Е-10/11/22 от 10.11.2022 года, выданный Испытательной лабораторией "Вега-тест" (аттестат РОСС RU.51578.040.ЛНО.ИЛ23)

ДОПОЛНИТЕЛЬНАЯ ИНФОРМАЦИЯ

Схема сертификации: 1с

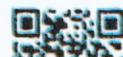

КОПИЯ НА
РУК. ПРОЕКТА

ШЕВЧУК К.А.

Руководитель органа

Эксперт

М.А. Шурикова

А.А. Белянин

Сертификат не применяется при обязательной сертификации



Общество с ограниченной ответственностью

Лаборатория Инженерного Контроля



140000, М.О., г. Люберцы,
Проектируемый проезд 4296, д.4.
Тел.: (499) 390-42-96
e-mai: lik-m@list.ru
сайт: l-i-k.ru.

Аттестат аккредитации №РОСС.НРО.IL-00148 действителен до 11.12.2025.
Свидетельство об аттестации №600/22 действительно до 27.06.2025г.
Плотномер В1 (зав. № 414, сертификат калибровки № В 32261-22 от 15.09.22)

Утверждаю:
Начальник лаборатории ООО "ЛИК"
С.Н. Мещеряков
«02» «09» 2023 г.

ЗАКЛЮЧЕНИЕ № 02.09 - 1/23

о степени уплотнения

Заказчик: ООО "ЭлектроЭнергетика"

Дата работ: 2 сентября 2023 г.

Объект: "Ж/д пути от испытательного центра до обкатной линии с удлинением трансбордера",
расположенные по адресу: Московская область, г.о.Мытищи, ул.Колонцова, 4". Наружные
сети водоснабжения и канализации. Переустройство хозяйственного водопровода В1.

Тип основания: Песок

Требуемый коэффициент уплотнения:

0,95

Таблица №1

Конструкция	Положение участка	Показание прибора				Коеф. Уплотнения	
		1	2	3	сред.	единичные	средний
1	2	3	4	5	6	7	8
Основание (h=100мм)	интервал т.1 - т.2 (В1-1)	24	28	25	25,7	0,95	0,95
		24	24	26	24,7	0,95	
		26	28	27	27,0	0,95	

Примечание: Испытания были проведены в соответствии с данными, предоставленными заказчиком.

Заключение: Коэффициент уплотнения соответствует требуемому

Испытания провел

М.Е.Царев



Строительная
лаборатория
№1



КОПИЯ ВЕРНА
РУК. ПРОЕКТА

ШЕВЧУК К.А.

Объект капитального строительства:

«Ж/Д пути от испытательного центра до обкаточной линии с удлинением трансбордера, расположенные по адресу: Московская область, г. Мытищи, ул. Колонцова, 4», территория завода АО «МЕТРОВАГОНМАШ»

(наименование проектной документации, почтовый или строительный адрес объекта капитального строительства)

Застройщик (технический заказчик, эксплуатирующая организация или региональный оператор):

ООО «Проминжиниринг», ИНН 7734001650, ОГРН 11477481394406, КПП 770801001, 107140, г. Москва, ул. Русаковская, д.13, помещение ХХ-4, тел. +7(495) 909-93-48, член саморегулируемой Ассоциации строителей

«Саморегулируемая организация «Строительные допуски», ИНН 7714322214, ОГРН 107799011045, регистрационный номер СРО-С-187-26012010 от 27.07.2018г.

(фамилия, имя, отчество, адрес места жительства, ОГНИП, ИНН индивидуального предпринимателя, наименование, ОГРН, ИНН, место нахождения юридического лица, телефон/факс, наименование, ОГРН, ИНН саморегулируемой организации, членом которой является – для индивидуальных предпринимателей и юридических лиц; фамилия, имя, отчество, паспортные данные, адрес места жительства, телефон/факс – для физических лиц, не являющихся индивидуальными предпринимателями)

Лицо, осуществляющее строительство: ООО «КиКГЕОСТРОЙ», ОГРН 1127747247704, ИНН 7709918820, 109004, Г.МОСКВА, УЛ. ЗЕМЛЯНОЙ ВАЛ, Д.65, КВ.59, тел. +7 (495) 915-24-71, член саморегулируемой ассоциации СРО «МАС» регистрационный номер СРО-С-148-24122009 от 12.03.2013г.

(фамилия, имя, отчество, адрес места жительства, ОГНИП, ИНН индивидуального предпринимателя, наименование, ОГРН, ИНН, место нахождения юридического лица, телефон/факс, наименование, ОГРН, ИНН саморегулируемой организации, членом которой является)

Лицо, осуществляющее подготовку проектной документации: ООО «КиКГЕОСТРОЙ», ОГРН 1127747247704, ИНН 7709918820, 109004, Г.МОСКВА, УЛ. ЗЕМЛЯНОЙ ВАЛ, Д.65, КВ.59, тел. +7 (495) 915-24-71, член саморегулируемой ассоциации СРО «Объединение проектировщиков «УниверсалПроект», регистрационный номер СРО-П-179-12122012 от 20.10.2022г.

(фамилия, имя, отчество, адрес места жительства, ОГНИП, ИНН индивидуального предпринимателя, наименование, ОГРН, ИНН, место нахождения юридического лица, телефон/факс, наименование, ОГРН, ИНН саморегулируемой организации, членом которой является)

Лицо, осуществляющее строительство, выполнившее работы, подлежащие освидетельствованию:

1. ООО «ШЕЛПРОКК», ОГРН 1237700462427, ИНН 9726048866, 117535, Г.МОСКВА, МУНИЦИПАЛЬНЫЙ ОКРУГ ЧЕРТАНОВО ЮЖНОЕ, ПРОЕЗД 3-Й ДОРОЖНЫЙ, Д. 6, К. 2, член саморегулируемой ассоциации «Архитектурное наследие», регистрационный номер СРО-С-230-07092010

2. ООО «ЭлектроЭнергетика», ОГРН 1175074004698, ИНН 5037011400, 142281, Московская обл., г. Протвино, Кременковское ш., д. 5, член саморегулируемой ассоциации «Объединение Специализированных Организаций Профессиональные Строители», регистрационный номер СРО-С-219-21042010

(фамилия, имя, отчество, адрес места жительства, ОГНИП, ИНН индивидуального предпринимателя, наименование, ОГРН, ИНН, место нахождения юридического лица, телефон/факс, наименование, ОГРН, ИНН саморегулируемой организации, членом которой является)

АКТ**освидетельствования скрытых работ**

№ 131-23-НБК3-В1-1-03

"03" сентября 2023г.

(дата составления акта)

Представитель застройщика (технического заказчика, эксплуатирующей организации или регионального оператора) по вопросам строительного контроля:

Ведущий инженер строительного контроля ООО «Проминжиниринг» Дураев В. Ю., приказ №5 от 03.08.2023г.

(должность, фамилия, инициалы, идентификационный номер в национальном реестре специалистов в области строительства, реквизиты распорядительного документа, подтверждающего полномочия, с указанием наименования, ОГРН, ИНН, места нахождения юридического лица, фамилии, имени, отчества, адреса места жительства, ОГНИП, ИНН индивидуального предпринимателя)

Представитель лица, осуществляющего строительство:

Руководитель проекта ООО «КиКГЕОСТРОЙ» Шевчук К.А. приказ №2-МВМ от 01.07.2023г.

(должность, фамилия, инициалы, реквизиты распорядительного документа, подтверждающего полномочия)

Представитель лица, осуществляющего строительство, по вопросам строительного контроля (специалист по организации строительства): Генеральный директор ООО «КиКГЕОСТРОЙ» Кесслер Ю.Ф., приказ №1СК-МВМ от 03.07.2023г., идентификационный номер НОСТРОЙ С-77-118776

(должность, фамилия, инициалы, идентификационный номер в национальном реестре специалистов в области строительства, реквизиты распорядительного документа, подтверждающего полномочия)

Представитель лица, осуществляющего подготовку проектной документации:

--

(должность, фамилия, инициалы, реквизиты распорядительного документа, подтверждающего полномочия, с указанием наименования, ОГРН, ИНН, места нахождения юридического лица, фамилии, имени, отчества, адреса места жительства, ОГНИП, ИНН индивидуального предпринимателя, наименования, ОГРН, ИНН саморегулируемой организации, членом которой является указанное юридическое лицо, индивидуальный предприниматель)

Представитель лица, выполнившего работы, подлежащие освидетельствованию:

Начальник участка ООО «ШЕЛПРОКК» Перевизнык А.П., приказ №1 от 01.08.2023г.

Главный инженер ООО «ЭлектроЭнергетика» Юрченко В. И., приказ № 1/08 от 04.08.2023г.

(должность, фамилия, инициалы, реквизиты распорядительного документа, подтверждающего полномочия, с указанием наименования, ОГРН, ИНН, места нахождения юридического лица, фамилии, имени, отчества, адреса места жительства, ОГНИП, ИНН индивидуального предпринимателя)

а также иные представители лиц, участвующих в освидетельствовании:

(должность с указанием наименования организации, фамилия, инициалы, реквизиты распорядительного документа, подтверждающего полномочия)

произвели осмотр работ, выполненных

ООО "ШЕЛПРОКК", ООО "ЭлектроЭнергетика"

(наименование лица, выполнившего работы, подлежащие освидетельствованию)

и составили настоящий акт о нижеследующем:

1. К освидетельствованию предъявлены следующие работы:

Укладка труб в траншее от т.1 до т.2 (В1-1)

(наименование скрытых работ)

2. Работы выполнены по проектной документации

131-23-НВКЗ «Ж/д пути от испытательного центра до обкаточной линии с удлинением трансбордера, расположенные по адресу: Московская область, г. о. Мытищи, ул. Колонцова, 4». Наружные сети водоснабжения и канализации. Переустройство хозяйственного водопровода (В1). Руководитель проекта В. Е. Липатов.

(номер, другие реквизиты чертежа, наименование проектной и/или рабочей документации, сведения о лицах, осуществляющих подготовку раздела проектной и/или рабочей документации)

3. При выполнении работ применены:

Труба ПЭ100 SDR17 -110x6,6 – паспорт качества б/н от 05.2023г., сертификат соответствия № РОСС RU. С-RU.

АЮ64.В.00076/22 с 16.06.2022 по 15.06.2025г.

(наименование строительных материалов (изделий), реквизиты сертификатов и/или других документов, подтверждающих их качество и безопасность)

4. Предъявлены документы, подтверждающие соответствие работ предъявляемым требованиям:

Исполнительная схема №03 Укладка труб в траншее от т.1 до т.2 (В1-1)

(исполнительные схемы и чертежи, результаты экспертиз, обследований, лабораторных и иных испытаний выполненных работ, проведенных в процессе строительного контроля)

5. Даты: начала работ: «03» сентября 2023 г.

окончания работ: «03» сентября 2023 г.

6. Работы выполнены в соответствии: 131-23-НВКЗ «Ж/д пути от испытательного центра до обкаточной линии с удлинением трансбордера, расположенные по адресу: Московская область, г. о. Мытищи, ул. Колонцова, 4». Наружные сети водоснабжения и канализации. Переустройство хозяйственного водопровода (В1). СП 45.13330.2017. «Свод правил. Земляные сооружения, основания и фундаменты». СП48.13330.2019 Свод правил. Организация строительства.

(наименования и структурные единицы технических регламентов, иных нормативных правовых актов, разделы проектной и/или рабочей документации)

7. Разрешается производство последующих работ

Устройство обсыпки из песка труб в траншее от т.1 до т.2 (В1-1)

(наименование работ, конструкций, участков сетей инженерно-технического обеспечения)

Дополнительные сведения: отсутствуют

Акт составлен в 5 (пяти) экземплярах.

Приложения:

Документы перечисленные в п.3 и п.4 настоящего акта

Представитель застройщика (технического заказчика, эксплуатирующей организации или регионального оператора) по вопросам строительного контроля

Дураев В. Ю.

(фамилия, инициалы, подпись)

Представитель лица, осуществляющего строительство

Шевчук К. А.

(фамилия, инициалы, подпись)

Представитель лица, осуществляющего строительство, по вопросам строительного контроля (специалист по организации строительства)

Кесслер Ю. Ф.

(фамилия, инициалы, подпись)

Представитель лица, осуществляющего подготовку проектной документации

(фамилия, инициалы, подпись)

Представитель лица, выполнившего работы, подлежащие освидетельствованию

Перевизнык А. П.

(фамилия, инициалы, подпись)



Юрченко В. И.

(фамилия, инициалы, подпись)

Представители иных лиц

(фамилия, инициалы, подпись)

Инв. N° подл.	Подп. и дата	Взам. инв. N°	Согласовано	

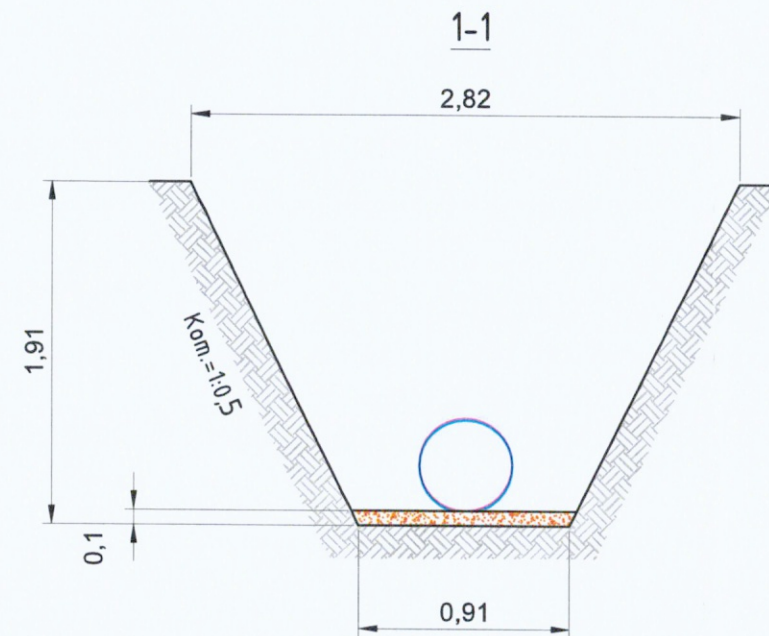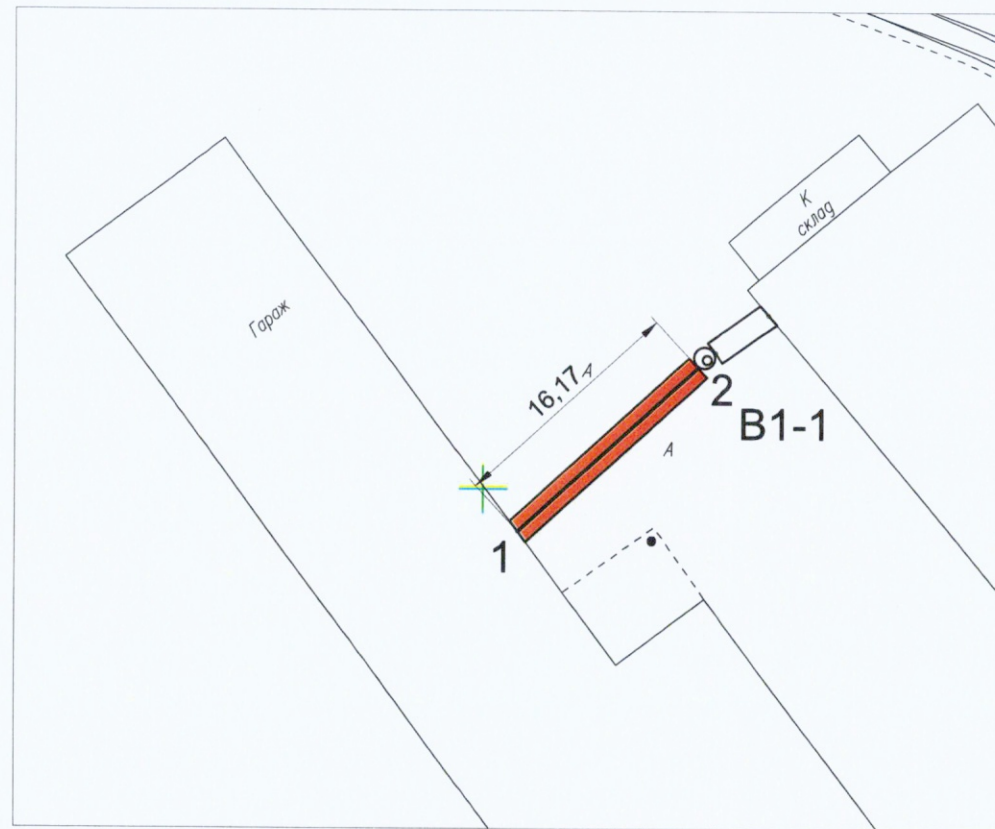


м.1-м.2 (В1-Ф) фактические точки участка работ
 Основание из песка

№ п.п.	Наименование	Ед. изм.	Кол.	Примечание
1	Труба полиэтиленовая ПЭ100 SDR17-110х6,6	м	18,00	

1. Линейные размеры указаны в метрах.
2. Система координат МСК 50.2.
3. Система высот Балтийская.
4. Съемка выполнялась электронным тахеометром С Х-105

(свидетельство о поверке
С-АКЗ/14-06-2023/254502985,
действительно до 13.06.2024г.)


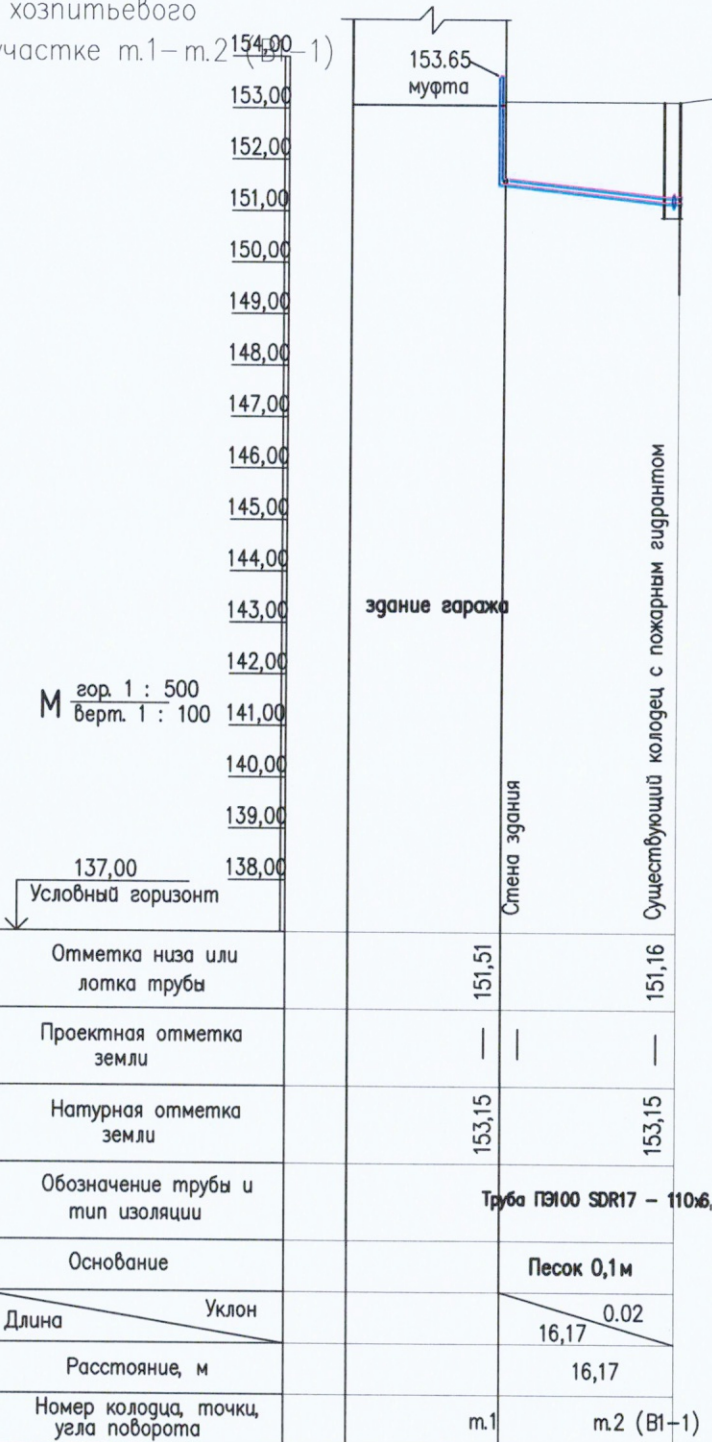

					2023	131-23-НВКЗ			
						Ж/д пути от испытательного центра до обкаточной линии с удлинением трансбордера, расположенные по адресу: Московская область, г.о. Мытищи, ул. Колонцова, 4			
Изм.	Коп.	Лист	№ док.	Подпись	Дата	Наружные сети водоснабжения и канализации Переустройство хозяйственного водопровода В1	Стадия	Лист	Листов
Руков. проекта				Певцов С.А.	03.09		ИД	1	1
Ген. директор				Кесслер Ю.Ф.	03.09				
Нач. участка				Перевизник А.П.	03.09				
Гл. инженер				Юрченко В.И.	03.09	Исполнительная схема №03 Укладка труб в траншее от м.1 до м.2 (В1-1)	ООО "КуКГЕОСТРОЙ"		



АО «Орелсибгазаппарат»
302008 г. Орел, ул. Машиностроительная, д. 6
т/ф (4862) 72-37-89, 72-56-30



АЮ64

ПАСПОРТ КАЧЕСТВА

на трубы из полиэтилена для подземных водопроводов ГОСТ 18599-2001(изм.1,2)

Партия № 614	Типоразмер ПЭ 100 SDR 17- 110х6,6 питьевая
Дата изготовления: 05.2023г.	Марка сырья: полиэтилен HD 03594 PE
Размер партии: 5000 п/м	ТУ 20.1610-014-81060768-2018

Сертификат соответствия № РОСС RU С-RU.АЮ64.В.00076/22 от 16.06.2022 г.

Сроки хранения: на открытой площадке (-50°C - +50°C) – не более 6 месяцев;
на закрытой (-50°C - +50°C) – не более 24 месяцев со дня выпуска.


№ п/ п	Наименование показателя	Норма по ГОСТ 18599-2001	Результаты испытаний
1	Внешний вид поверхности	п.5.2.1	Соответствует
2	Номинальный наружный диаметр	110,0-110,7	110,7
3	Толщина стенки, мм	6,6-7,4	6,6-6,9
4	Овальность трубы, мм	2,2	1,0
5	Относительное удлинение при разрыве, % не менее	350	350

Заключение: Соответствует ГОСТ 18599-2001

Ответственный за
контроль качества

Дёмин С. А.

Дата выдачи

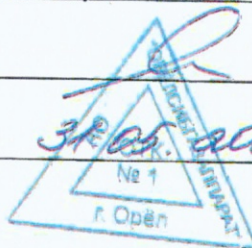

г. Орел *С.А. Дёмин* *Труба*



**КОПИЯ ВЕРНА
РУК. ПРОЕКТА
ШЕВЧУК К.А.**

Шевчук К.А.

СЕРТИФИКАТ СООТВЕТСТВИЯ
(обязательная сертификация)
№ РОСС RU C-RU.AЮ64.B.00076/22

ЗАЯВИТЕЛЬ

Акционерное общество «Орелсибгазппарат» (АО «Орелсибгазппарат»). Место нахождения и место осуществления деятельности: 302008, Россия, Орловская область, город Орел, улица Машиностроительная, дом. 6, помещение 1. ОГРН: 1025700778542. ИНН: 5752020387. Телефон: (4862) 72-37-89. Адрес электронной почты: osga2010@yandex.ru.

ИЗГОТОВИТЕЛЬ

Акционерное общество «Орелсибгазппарат» (АО «Орелсибгазппарат»). Место нахождения и место осуществления деятельности: 302008, Россия, Орловская область, город Орел, улица Машиностроительная, дом. 6, помещение 1. ОГРН: 1025700778542. ИНН: 5752020387. Телефон: (4862) 72-37-89. Адрес электронной почты: osga2010@yandex.ru.

ОРГАН ПО СЕРТИФИКАЦИИ продукции и услуг «Полисерт» АНО по сертификации «Электросерт». Место нахождения: 129226, Россия, г. Москва, ул. Сельскохозяйственная, д. 12А. Место осуществления деятельности: 129110, Россия, г. Москва, ул. Гиляровского, д. 65, стр.1; 129110, Россия, г. Москва, ул. Щепкина, д. 47, стр. 1. ОГРН: 1037739013355. ИНН: 7725081144. Телефон: +7 (495) 995-10-26. Адрес электронной почты: info@certif.ru. Уникальный номер записи об аккредитации в реестре аккредитованных лиц № RA.RU.10AЮ64 от 21.07.2015

ПОДТВЕРЖДАЕТ, ЧТО ПРОДУКЦИЯ

Трубы напорные из полиэтилена ПЭ100 для систем хозяйственно-питьевого водоснабжения диаметром 20-630 мм, с любым стандартным размерным отношением SDR
ГОСТ 18599-2001 с изм. №1, №2 «Трубы напорные из полиэтилена. Технические условия»
Серийный выпуск

Код ОКПД 2: 22.21.21.122

Код ТН ВЭД ЕАЭС: 3917 21 100 0

СООТВЕТСТВУЕТ ТРЕБОВАНИЯМ

ГОСТ 18599-2001 Табл. 5, п. 5.1

СЕРТИФИКАТ СООТВЕТСТВИЯ ВЫДАН НА ОСНОВАНИИ

Протоколы испытаний №№ 150622-1, 150622-2, 150622-3 от 15.06.2022 Испытательной лаборатории полимерных труб и фитингов ООО «Полиакцент», уникальный номер записи об аккредитации в реестре аккредитованных лиц № RA.RU.21HC73

Акт о результатах анализа состояния производства (АСП) № 0159/АА от 29.03.2022 ОС «Полисерт» АНО по сертификации «Электросерт», уникальный номер записи об аккредитации в реестре аккредитованных лиц № RA.RU.10AЮ64.

Свидетельство о государственной регистрации ВУ.70.06.01.013.Е.000937.03.18 от 20.03.2018 выдано ГУ «Республиканский центр гигиены, эпидемиологии и общественного здоровья»

Схема сертификации: 1с

ДОПОЛНИТЕЛЬНЫЕ СВЕДЕНИЯ

СРОК ДЕЙСТВИЯ СЕРТИФИКАТА СООТВЕТСТВИЯ с 16.06.2022 по 15.06.2025

Руководитель (заместитель
руководителя) органа по сертификации

Эксперт-аудитор
(эксперты-аудиторы)



(подпись)

Чесноков Сергей Борисович

(фамилия, имя, отчество)

(подпись)

Шемякин Георгий Валентинович

(фамилия, имя, отчество)

**КОПИЯ ВЕРНА
РУК. ПРОЕКТА**

ШЕВЧУК К.А.



Объект капитального строительства:

«Ж/Д пути от испытательного центра до обкаточной линии с удлинением трансбордера, расположенные по адресу: Московская область, г. Мытищи, ул. Колонцова, 4», территория завода АО «МЕТРОВАГОНМАШ»

(наименование проектной документации, почтовый или строительный адрес объекта капитального строительства)

Застройщик (технический заказчик, эксплуатирующая организация или региональный оператор):

ООО «Проминжиниринг», ИНН 7734001650, ОГРН 11477481394406, КПП 770801001, 107140, г. Москва, ул. Рукавская, д.13, помещение ХХ-4, тел. +7(495) 909-93-48, член саморегулируемой Ассоциации строителей «Саморегулируемая организация «Строительные допуски», ИНН 7714322214, ОГРН 107799011045, регистрационный номер СРО-С-187-26012010 от 27.07.2018г.

(фамилия, имя, отчество, адрес места жительства, ОГНИП, ИНН индивидуального предпринимателя, наименование, ОГРН, ИНН, место нахождения юридического лица, телефон/факс, наименование, ОГРН, ИНН саморегулируемой организации, членом которой является – для индивидуальных предпринимателей и юридических лиц; фамилия, имя, отчество, паспортные данные, адрес места жительства, телефон/факс – для физических лиц, не являющихся индивидуальными предпринимателями)

Лицо, осуществляющее строительство: ООО «КиКГЕОСТРОЙ», ОГРН 1127747247704, ИНН 7709918820, 109004, Г.МОСКВА, УЛ. ЗЕМЛЯНОЙ ВАЛ, Д.65, КВ.59, тел. +7 (495) 915-24-71, член саморегулируемой ассоциации СРО «МАС» регистрационный номер СРО-С-148-24122009 от 12.03.2013г.

(фамилия, имя, отчество, адрес места жительства, ОГНИП, ИНН индивидуального предпринимателя, наименование, ОГРН, ИНН, место нахождения юридического лица, телефон/факс, наименование, ОГРН, ИНН саморегулируемой организации, членом которой является)

Лицо, осуществляющее подготовку проектной документации: ООО «КиКГЕОСТРОЙ», ОГРН 1127747247704, ИНН 7709918820, 109004, Г.МОСКВА, УЛ. ЗЕМЛЯНОЙ ВАЛ, Д.65, КВ.59, тел. +7 (495) 915-24-71, член саморегулируемой ассоциации СРО «Объединение проектировщиков «УниверсалПроект», регистрационный номер СРО-П-179-12122012 от 20.10.2022г.

(фамилия, имя, отчество, адрес места жительства, ОГНИП, ИНН индивидуального предпринимателя, наименование, ОГРН, ИНН, место нахождения юридического лица, телефон/факс, наименование, ОГРН, ИНН саморегулируемой организации, членом которой является)

Лицо, осуществляющее строительство, выполнившее работы, подлежащие освидетельствованию:

1. ООО «ШЕЛПРОКК», ОГРН 1237700462427, ИНН 9726048866, 117535, Г.МОСКВА, МУНИЦИПАЛЬНЫЙ ОКРУГ ЧЕРТАНОВО ЮЖНОЕ, ПРОЕЗД 3-Й ДОРОЖНЫЙ, Д. 6, К. 2, член саморегулируемой ассоциации «Архитектурное наследие», регистрационный номер СРО-С-230-07092010

2. ООО «ЭлектроЭнергетика», ОГРН 1175074004698, ИНН 5037011400, 142281, Московская обл., г. Протвино, Кременковское ш., д. 5, член саморегулируемой ассоциации «Объединение Специализированных Организаций Профессиональные Строители», регистрационный номер СРО-С-219-21042010

(фамилия, имя, отчество, адрес места жительства, ОГНИП, ИНН индивидуального предпринимателя, наименование, ОГРН, ИНН, место нахождения юридического лица, телефон/факс, наименование, ОГРН, ИНН саморегулируемой организации, членом которой является)

АКТ**освидетельствования скрытых работ**

№ 131-23-НВКЗ-В1-1-04

"04" сентября 2023г.

(дата составления акта)

Представитель застройщика (технического заказчика, эксплуатирующей организации или регионального оператора) по вопросам строительного контроля:

Ведущий инженер строительного контроля ООО «Проминжиниринг» Дураев В. Ю., приказ №5 от 03.08.2023г.

(должность, фамилия, инициалы, идентификационный номер в национальном реестре специалистов в области строительства, реквизиты распорядительного документа, подтверждающего полномочия, с указанием наименования, ОГРН, ИНН, места нахождения юридического лица, фамилии, имени, отчества, адреса места жительства, ОГНИП, ИНН индивидуального предпринимателя)

Представитель лица, осуществляющего строительство:

Руководитель проекта ООО «КиКГЕОСТРОЙ» Шевчук К.А. приказ №2-МВМ от 01.07.2023г.

(должность, фамилия, инициалы, реквизиты распорядительного документа, подтверждающего полномочия)

Представитель лица, осуществляющего строительство, по вопросам строительного контроля (специалист по организации строительства): Генеральный директор ООО «КиКГЕОСТРОЙ» Кесслер Ю.Ф., приказ №1СК-МВМ от 03.07.2023г., идентификационный номер НОСТРОЙ С-77-118776

(должность, фамилия, инициалы, идентификационный номер в национальном реестре специалистов в области строительства, реквизиты распорядительного документа, подтверждающего полномочия)

Представитель лица, осуществляющего подготовку проектной документации:

--

(должность, фамилия, инициалы, реквизиты распорядительного документа, подтверждающего полномочия, с указанием наименования, ОГРН, ИНН, места нахождения юридического лица, фамилии, имени, отчества, адреса места жительства, ОГНИП, ИНН индивидуального предпринимателя, наименования, ОГРН, ИНН саморегулируемой организации, членом которой является указанное юридическое лицо, индивидуальный предприниматель)

Представитель лица, выполнившего работы, подлежащие освидетельствованию:

Начальник участка ООО «ШЕЛПРОКК» Перевизнык А.П., приказ №1 от 01.08.2023г.

Главный инженер ООО "ЭлектроЭнергетика" Юрченко В. И., приказ № 1/08 от 04.08.2023г

(должность, фамилия, инициалы, реквизиты распорядительного документа, подтверждающего полномочия, с указанием наименования, ОГРН, ИНН, места нахождения юридического лица, фамилии, имени, отчества, адреса места жительства, ОГНИП, ИНН индивидуального предпринимателя)

а также иные представители лиц, участвующих в освидетельствовании:

(должность с указанием наименования организации, фамилия, инициалы, реквизиты распорядительного документа, подтверждающего полномочия)

произвели осмотр работ, выполненных

ООО "ШЕЛПРОКК", ООО "ЭлектроЭнергетика"

(наименование лица, выполнившего работы, подлежащие освидетельствованию)

и составили настоящий акт о нижеследующем:

1. К освидетельствованию предъявлены следующие работы:

Обратная засыпка песком траншеи от т.1 до т.2 (В1-1)

(наименование скрытых работ)

2. Работы выполнены по проектной документации

131-23-НВКЗ «Ж/д пути от испытательного центра до обкаточной линии с удлинением трансбордера, расположенные по адресу: Московская область, г. о. Мытищи, ул. Колонцова, 4». Наружные сети водоснабжения и канализации. Переустройство хозяйственного водопровода (В1). Руководитель проекта В. Е. Липатов.

(номер, другие реквизиты чертежа, наименование проектной и/или рабочей документации, сведения о лицах, осуществляющих подготовку раздела проектной и/или рабочей документации)

3. При выполнении работ применены:

Песок природный – паспорт качества б/н от 02.09.2023г., сертификат соответствия № РОСС RU.AM05.H21337 с 10.11.2022 по 09.11.2025г.

(наименование строительных материалов (изделий), реквизиты сертификатов и/или других документов, подтверждающих их качество и безопасность)

4. Предъявлены документы, подтверждающие соответствие работ предъявляемым требованиям:

Исполнительная схема №04 Обратная засыпка песком траншеи от т.1 до т.2 (В1-1)

Заключение о степени уплотнения №04.09-1/23 от 04.09.2023г.

(исполнительные схемы и чертежи, результаты экспертиз, обследований, лабораторных и иных испытаний выполненных работ, проведенных в процессе строительного контроля)

5. Даты: начала работ: «04» сентября 2023 г.

окончания работ: «04» сентября 2023 г.

6. Работы выполнены в соответствии: 131-23-НВКЗ «Ж/д пути от испытательного центра до обкаточной линии с удлинением трансбордера, расположенные по адресу: Московская область, г. о. Мытищи, ул. Колонцова, 4». Наружные сети водоснабжения и канализации. Переустройство хозяйственного водопровода (В1). СП 45.13330.2017. «Свод правил. Земляные сооружения, основания и фундаменты». СП48.13330.2019 Свод правил. Организация строительства.

(наименования и структурные единицы технических регламентов, иных нормативных правовых актов, разделы проектной и/или рабочей документации)

7. Разрешается производство последующих работ

Благоустройство территории

(наименование работ, конструкций, участков сетей инженерно-технического обеспечения)

Дополнительные сведения: отсутствуют

Акт составлен в 5 (пяти) экземплярах.

Приложения:

Документы перечисленные в п.3 и п.4 настоящего акта

Представитель застройщика (технического заказчика, эксплуатирующей организации или регионального оператора) по вопросам строительного контроля

Дураев В. Ю.

(фамилия, инициалы, подпись)

Представитель лица, осуществляющего строительство

Шевчук К. А.

(фамилия, инициалы, подпись)

Представитель лица, осуществляющего строительство, по вопросам строительного контроля (специалист по организации строительства)

Кessler Ю. Ф.

(фамилия, инициалы, подпись)

Представитель лица, осуществляющего подготовку проектной документации

(фамилия, инициалы, подпись)

Представитель лица, выполнившего работы, подлежащие освидетельствованию

Перевизнык А. П.

(фамилия, инициалы, подпись)


Юрченко В. И.

(фамилия, инициалы, подпись)


Представители иных лиц

(фамилия, инициалы, подпись)

План участка производства работ

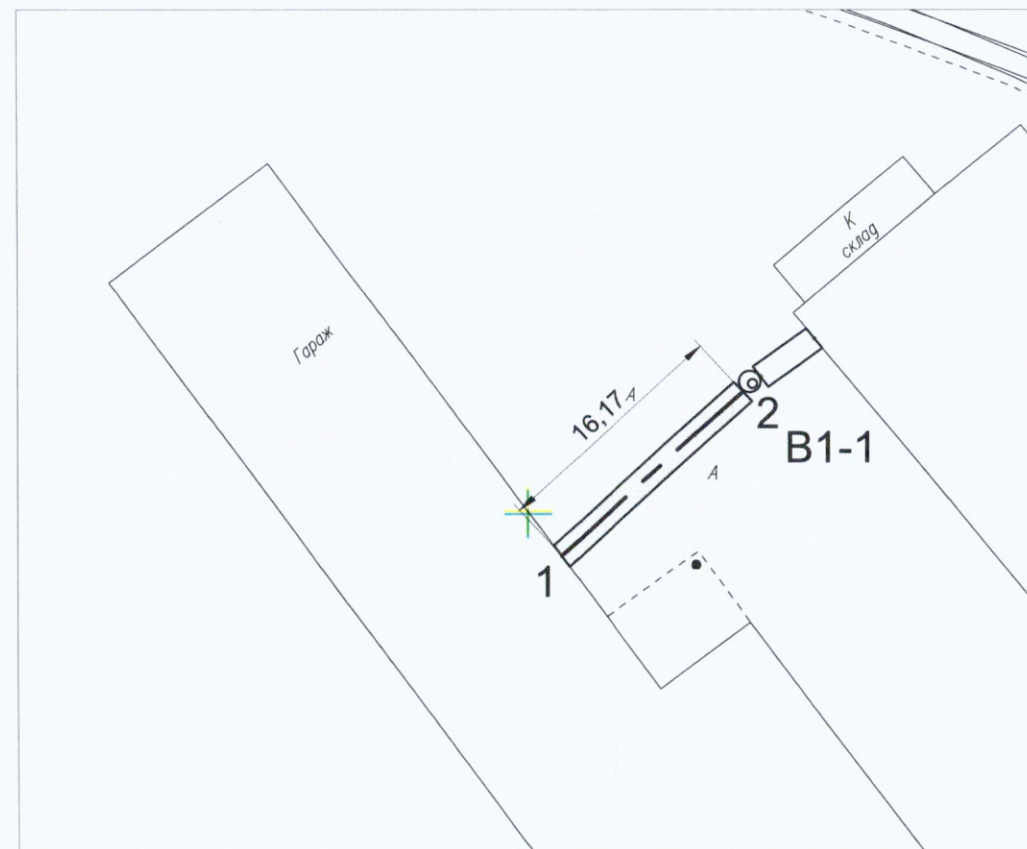

Приложение №1 к Акту №131-23-НВКЗ-В1-1-04 от 04.09.2023 г.

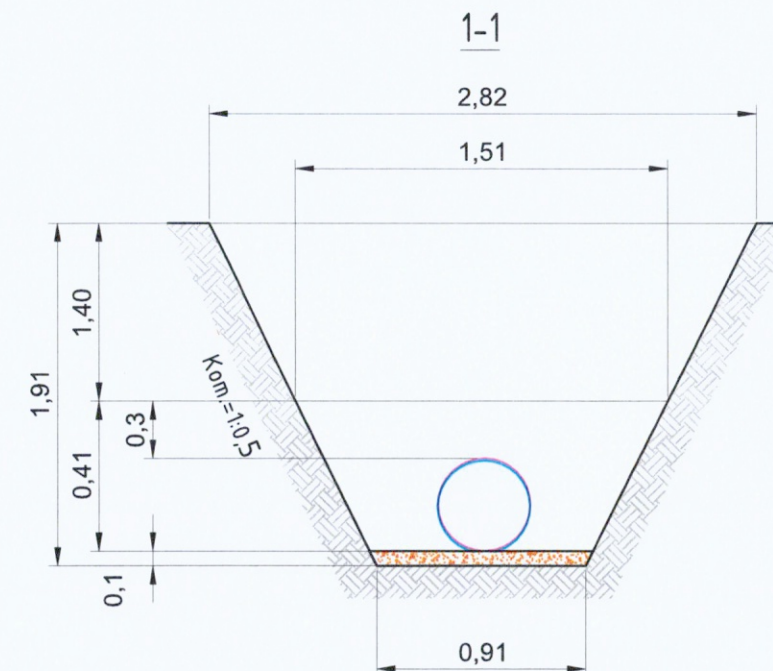

Ведомость выполненных работ по устройству обсыпки из песка

№	Участок	Длина L, м	Средняя ширина Вср, м	Высота Н, м	Объем V1=LxВсрxН, м3	Объем V2, вытесняемый трубой, м3	Объем обсыпки V=V1-V2, м3
Труба Ø110мм							
1	т.1-т.2 (В1-1)	16,17	1,31	0,41	8,68	0,15	8,52
ИТОГО:							8,52

Ведомость выполненных работ по обратной засыпке грунтом

№	Участок	Длина L, м	Средняя ширина Вср, м	Высота Н, м	Объем V, м3 LxВсрxН
1	т.1-т.2 В1-1)	16,17	2,16	1,40	48,90
ИТОГО:					48,90

Примечание:

1. Линейные размеры указаны в метрах
2. Система координат МСК 50.2.
3. Система высот Балтийская.
4. Съёмка выполнялась электронным тахеометром С Х-105 (свидетельство о поверке С-АКЗ/14-06-2023/254502985, действительно до 13.06.2024г.)

Handwritten signature

Условные обозначения:

т.1-т.2 (В1-1) фактические точки участка работ

- Основа из песка
- Обсыпка из песка
- Грунт

2023						131-23-НВКЗ		
						К/г пути от испытательного центра до обкаточной линии с удлинением трансбордера, расположенные по адресу: Московская область, г.о. Мытищи, ул. Колонцова, 4		
Изм.	Кол.	Лист	№ док.	Подпись	Дата	Наружные сети водоснабжения и канализации	Стадия	Лист
Руков. проекта	Шевчук К.А.	04.09				Переустройство хозяйственного водопровода В1	ИД	1
Ген. директор	Кесслер Ю.Ф.	04.09						
Нач. участка	Перевизник А.П.	04.09						
Гл. инженер	Юрченко В.И.	04.09				Исполнительная схема № 04	ООО "КиКГЕОСТРОЙ"	
						Обратная засыпка песком траншеи от т.1 до т.2 (В1-1)		

Формат А3

ОБЩЕСТВО С ОГРАНИЧЕННОЙ ОТВЕТСТВЕННОСТЬЮ
«ПромИнвест»

ИНН 5050156588 КПП 505001001

ОГРН 1225000110290

141133, Московская обл., Красный д. Первая Алексеевка, проезд, стр. 8, к.1, помещ. А

ПАСПОРТ КАЧЕСТВА ПЕСКА

Дата поставки: 02.09.2023

Карьер: Аксиньино, Щелковский р-н.

Продукция: Песок природный 2 класса, средний.

Покупатель: ООО «АЛЬФА»

1. Качественные характеристики по ГОСТу 8736-2014

Модуль крупности	2.0-2.2
Полный остаток на сите № 0,63 мм, %	31.09
Наличие зерен размером свыше 5 мм, %	0.2
Наличие зерен размером свыше 10 мм, %	0
Содержание в песке пылевидных и глинистых частиц, %	0.3
Содержание глины в комках	Не обнаружено
Содержание органических примесей	Отсут-т
Коэффициент фильтрации песка, м/сут	4.0
Группа песка по ГОСТу	средний, 2 класс
Плотность песка природного (ГОСТ 8736-2014), г/см ³	1.75
Насыпная плотность	1.54 кг/м ³

Генеральный директор

А.Е. Дунаева



КОПИЯ ВЕРНА
РУК. ПРОЕКТА

ШЕВЧУК К.А.