

ООО «КиКГЕОСТРОЙ»

Исполнительная документация

**«Ж/Д пути от испытательного центра до обкаточной линии с удлинением
трансбордера, расположенные по адресу: Московская область, г. Мытищи,
ул. Колонцова, 4», территория завода АО «МЕТРОВАГОНМАШ»**

131-23-НВКЗ

**Наружные сети водоснабжения и канализации.
Переустройство хозпитьевого водопровода (В1)**

В1-нов.1-В1-7

**Том 15
Экземпляр 1**

Московская область, г.о. Мытищи

**131-23-НБКЗ «Ж/Д пути от испытательного центра до обкаточной линии с удлинением трансбордера, расположенные по адресу:
Московская область, г.о. Мытищи, ул. Колонцова, 4.». Наружные сети водоснабжения и канализации. Переустройство
хозяйственного водопровода В1.**

Реестр исполнительной документации ООО "КиКГЕОСТРОЙ"

№ n/n	Наименование документа	№ акта, чертежа, разрешения, журнала и др.	Количество листов	Страница по списку
1	2	3	4	5
131-23-НБКЗ-В1-нов.1-В1-7				
1	АОСР Демонтаж асфальтно-бетонного покрытия от колодца В1-нов.1 до колодца В1-7	№ 131-23-НБКЗ-В1-нов.1-В1-7-01 от 09.10.2023 г.	1	1
2	Исполнительная схема Демонтаж асфальтно-бетонного покрытия от колодца В1-нов.1 до колодца В1-7	№01 от 09.10.2023г.	1	2
3	АОСР Разработка грунта на участке от В1-нов.-В1-7	№ 131-23-НБКЗ-В1-нов.1-В1-7-02 от 10.10.2023 г.	1	3
4	Исполнительная схема Разработка грунта на участке от В1-нов.-В1-7	№02 от 10.10.2023г.	1	4
5	АОСР Устройство песчаного основания на участке В1-нов.1-В1-7	№ 131-23-НБКЗ-В1-нов.1-В1-7-03 от 12.10.2023 г.	1	5
6	Исполнительная схема Устройство песчаного основания на участке В1-нов.1-В1-7	№03 от 12.10.2023г.	1	6
7	Паспорт качества- Песок строительный	б/н от 02.09.2023г.	1	7
8	Сертификат соответствия - Песок строительный	№РОСС RU.AM05.H21337 с 10.11.2022г. по 09.11.2025 г.	1	8
9	Заключение о степени уплотнения песка	№12.11-1/23 от 12.11.2023 г.	1	9
10	АОСР Монтаж трубы на участке от В1-нов.1-В1-7	№ 131-23-НБКЗ-В1-нов.1-В1-7-04 от 12.10.2023 г.	1	10
11	Исполнительная схема Монтаж трубы на участке от В1-нов.1-В1-7	№04 от 12.10.2023г.	1	11

12	Паспорт - Труба стальная ВУС Ду.530*8мм	№19/08-2 от 19.08.2023 г.,	1	12
13	Паспорт качества - труба ПЭ100 315-18,7мм	б/н от 21.08.2023 г.	1	13
14	Сертификат соответствия - труба ПЭ100 315-18,7мм	№РОСС RU C-RU.АЮ64.В.00076/22 с 16.06.2022 по 15.06.2025 г.	1	14
15	Руководство по эксплуатации - кольцо опорно направляющее ОНК 315/530	№ТУ 1469-001-0129785898 от 29.09.2023 г.,	4	15-18
16	Сертификат соответствия - кольцо опорно направляющее ОНК 315/530	№РОСС RU.АЖ33.Н00334 с 10.04.2019 по 09.04.2024 г.	1	19
17	Паспорт качества - втулка под фланец ПЭ100 315	№3325	1	20
18	Сертификат соответствия - стальной фланец d315	№РОСС CN.НА39.Н00267/22 с 09.08.2022 по 08.08.2025г.	3	21-23
19	Паспорт - муфта 365 защитная	№224 С/23 от 09.2023 г.	1	24
20	Сертификат соответствия - отвод 45*315мм; 22*315мм; 90*315мм	№ЕАЭС RU C-RU.OC12.В.00094/20 с 25.08.2020 по 24.08.2025 г.	3	25-27
21	Декларация о соответствии - цементно-песчаный раствор М100	№РОСС RU Д-RU.РА01.В.98824/21 с 13.10.2021 по 01.12.2026 г.	1	28
22	АОСР Обсыпка песком на участке от В1-нов.1-до В1-7	№ 131-23-НВК3-В1-нов.1-В1-7-05 от 15.10.2023 г.	1	29
23	Исполнительная схема Обсыпка песком на участке от В1-нов.1-до В1-7	№05 от 15.10.2023г.	1	30
24	Паспорт качества- Песок строительный	б/н от 02.09.2023г.	1	31
25	Сертификат соответствия - Песок строительный	№РОСС RU.АМ05.Н21337 с 10.11.2022г. по 09.11.2025 г.	1	32
26	Заключение о степени уплотнения песка	№15.11-1/23 от 15.11.2023 г.	1	33

27	<i>АОСР Обратная засыпка грунтом на участке В1-нов.1-В1-7</i>	<i>№ 131-23-НВКЗ-В1-нов.1-В1-7-06 от 19.10.2023 г.</i>	<i>1</i>	<i>34</i>
28	<i>Исполнительная схема Обратная засыпка грунтом на участке В1-нов.1-В1-7</i>	<i>№06 от 19.10.2023г.</i>	<i>1</i>	<i>35</i>
29	<i>Заключение о степени уплотнения</i>	<i>№19.11-1/23 от 19.11.2023 г.</i>	<i>1</i>	<i>36</i>

Составил:

Инженер ПТО

(фамилия, инициалы)

(подпись)

Принял:

(фамилия, инициалы)

(подпись)

Объект капитального строительства:

«Ж/Д пути от испытательного центра до обкаточной линии с удлинением трансбордера, расположенные по адресу: Московская область, г. Мытищи, ул. Колонцова, 4», территория завода АО «МЕТРОВАГОНМАШ»

(наименование проектной документации, почтовый или строительный адрес объекта капитального строительства)

Застройщик (технический заказчик, эксплуатирующая организация или региональный оператор):

ООО «Проминжиниринг», ИНН 7734001650, ОГРН 11477481394406, КПП 770801001, 107140, г. Москва, ул. Русаковская, д.13, помещение ХХ-4, тел. +7(495) 909-93-48, член саморегулируемой Ассоциации строителей «Саморегулируемая организация «Строительные допуски», ИНН 7714322214, ОГРН 107799011045, регистрационный номер СРО-С-187-26012010 от 27.07.2018г.

(фамилия, имя, отчество, адрес места жительства, ОГНИП, ИНН индивидуального предпринимателя, наименование, ОГРН, ИНН, место нахождения юридического лица, телефон/факс, наименование, ОГРН, ИНН саморегулируемой организации, членом которой является – для индивидуальных предпринимателей и юридических лиц; фамилия, имя, отчество, паспортные данные, адрес места жительства, телефон/факс – для физических лиц, не являющихся индивидуальными предпринимателями)

Лицо, осуществляющее строительство: ООО «КиКГЕОСТРОЙ», ОГРН 1127747247704, ИНН 7709918820, 109004, Г.МОСКВА, УЛ. ЗЕМЛЯНОЙ ВАЛ, Д.65, КВ.59, тел. +7 (495) 915-24-71, член саморегулируемой ассоциации СРО «МАС» регистрационный номер СРО-С-148-24122009 от 12.03.2013г.

(фамилия, имя, отчество, адрес места жительства, ОГНИП, ИНН индивидуального предпринимателя, наименование, ОГРН, ИНН, место нахождения юридического лица, телефон/факс, наименование, ОГРН, ИНН саморегулируемой организации, членом которой является)

Лицо, осуществляющее подготовку проектной документации: ООО «КиКГЕОСТРОЙ», ОГРН 1127747247704, ИНН 7709918820, 109004, Г.МОСКВА, УЛ. ЗЕМЛЯНОЙ ВАЛ, Д.65, КВ.59, тел. +7 (495) 915-24-71, член саморегулируемой ассоциации СРО «Объединение проектировщиков «УниверсалПроект», регистрационный номер СРО-П-179-12122012 от 20.10.2022г.

(фамилия, имя, отчество, адрес места жительства, ОГНИП, ИНН индивидуального предпринимателя, наименование, ОГРН, ИНН, место нахождения юридического лица, телефон/факс, наименование, ОГРН, ИНН саморегулируемой организации, членом которой является)

Лицо, осуществляющее строительство, выполнившее работы, подлежащие освидетельствованию:

1. ООО «ШЕЛПРОКК», ОГРН 1237700462427, ИНН 9726048866, 117535, Г.МОСКВА, МУНИЦИПАЛЬНЫЙ ОКРУГ ЧЕРТАНОВО ЮЖНОЕ, ПРОЕЗД 3-Й ДОРОЖНЫЙ, Д. 6, К. 2, член саморегулируемой ассоциации «Архитектурное наследие», регистрационный номер СРО-С-230-07092010

2. ООО «ЭлектроЭнергетика», ОГРН 1175074004698, ИНН 5037011400, 142281, Московская обл., г. Протвино, Кременковское ш., д. 5, член саморегулируемой ассоциации «Объединение Специализированных Организаций Проффессиональные Строители», регистрационный номер СРО-С-219-21042010

(фамилия, имя, отчество, адрес места жительства, ОГНИП, ИНН индивидуального предпринимателя, наименование, ОГРН, ИНН, место нахождения юридического лица, телефон/факс, наименование, ОГРН, ИНН саморегулируемой организации, членом которой является)

АКТ**освидетельствования скрытых работ**

№ 131-23-НБК3-В1-нов.1-В1-7-01

"09" ноября 2023 г.

(дата составления акта)

Представитель застройщика (технического заказчика, эксплуатирующей организации или регионального оператора) по вопросам строительного контроля:

Ведущий инженер строительного контроля ООО «Проминжиниринг» Дураев В. Ю., приказ №5 от 03.08.2023г.

(должность, фамилия, инициалы, идентификационный номер в национальном реестре специалистов в области строительства, реквизиты распорядительного документа, подтверждающего полномочия, с указанием наименования, ОГРН, ИНН, места нахождения юридического лица, фамилии, имени, отчества, адреса места жительства, ОГНИП, ИНН индивидуального предпринимателя)

Представитель лица, осуществляющего строительство:

Руководитель проекта ООО «КиКГЕОСТРОЙ» Шевчук К.А. приказ №2-МВМ от 01.07.2023г.

(должность, фамилия, инициалы, реквизиты распорядительного документа, подтверждающего полномочия)

Представитель лица, осуществляющего строительство, по вопросам строительного контроля (специалист по организации строительства): Генеральный директор ООО «КиКГЕОСТРОЙ» Кесслер Ю.Ф., приказ №1СК-МВМ от 03.07.2023г., идентификационный номер НОСТРОЙ С-77-118776

(должность, фамилия, инициалы, идентификационный номер в национальном реестре специалистов в области строительства, реквизиты распорядительного документа, подтверждающего полномочия)

Представитель лица, осуществляющего подготовку проектной документации:

Руководитель службы управления проектами ООО «КиКГЕОСТРОЙ» Липатов В. Е. приказ № 2-АН от 02.10.2023г.

(должность, фамилия, инициалы, реквизиты распорядительного документа, подтверждающего полномочия, с указанием наименования, ОГРН, ИНН, места нахождения юридического лица, фамилии, имени, отчества, адреса места жительства, ОГНИП, ИНН индивидуального предпринимателя, наименования, ОГРН, ИНН саморегулируемой организации, членом которой является указанное юридическое лицо, индивидуальный предприниматель)

Представитель лица, выполнившего работы, подлежащие освидетельствованию:

Начальник участка ООО «ШЕЛПРОКК» Перевизнык А.П., приказ №1 от 01.08.2023г.

Главный инженер ООО «ЭлектроЭнергетика» Юрченко В. И., приказ № 1/08 от 04.08.2023г.

(должность, фамилия, инициалы, реквизиты распорядительного документа, подтверждающего полномочия, с указанием наименования, ОГРН, ИНН, места нахождения юридического лица, фамилии, имени, отчества, адреса места жительства, ОГНИП, ИНН индивидуального предпринимателя)

а также иные представители лиц, участвующих в освидетельствовании:

(должность с указанием наименования организации, фамилия, инициалы, реквизиты распорядительного документа, подтверждающего полномочия)

произвели осмотр работ, выполненных

ООО "ШЕЛПРОКК", ООО "ЭлектроЭнергетика"

(наименование лица, выполнившего работы, подлежащие освидетельствованию)

и составили настоящий акт о нижеследующем:

1. К освидетельствованию предъявлены следующие работы:

Демонтаж асфальтно-бетонного покрытия от колодца В1-нов.1 до колодца В1-7

(наименование скрытых работ)

2. Работы выполнены по проектной документации

131-23-НВКЗ «Ж/д пути от испытательного центра до обкаточной линии с удлинением трансбордера, расположенные по адресу: Московская область, г. о. Мытищи, ул. Колонцова, 4». Наружные сети водоснабжения и канализации. Переустройство хозяйственного водопровода В1.

(номер, другие реквизиты чертежа, наименование проектной и/или рабочей документации, сведения о лицах, осуществляющих подготовку раздела проектной и/или рабочей документации)

3. При выполнении работ применены:

—

(наименование строительных материалов (изделий), реквизиты сертификатов и/или других документов, подтверждающих их качество и безопасность)

4. Предъявлены документы, подтверждающие соответствие работ предъявляемым требованиям:

Исполнительная схема №01 Демонтаж асфальтно-бетонного покрытия от колодца В1-нов.1 до колодца В1-7

(исполнительные схемы и чертежи, результаты экспертиз, обследований, лабораторных и иных испытаний выполненных работ, проведенных в процессе строительного контроля)

5. Даты: начала работ: «08» ноября 2023 г.

окончания работ: «09» ноября 2023 г.

6. Работы выполнены в соответствии:

131-23-НВКЗ «Ж/д пути от испытательного центра до обкаточной линии с удлинением трансбордера, расположенные по адресу: Московская область, г. о. Мытищи, ул. Колонцова, 4». Наружные сети водоснабжения и канализации. Переустройство хозяйственного водопровода В1. СП 45.13330.2017. «Свод правил. Земляные сооружения, основания и фундаменты». СП48.13330.2019 Свод правил. Организация строительства.

(наименования и структурные единицы технических регламентов, иных нормативных правовых актов, разделы проектной и/или рабочей документации)

7. Разрешается производство последующих работ

Разработка грунта на участке от В1-нов.-В1-7

(наименование работ, конструкций, участков сетей инженерно-технического обеспечения)

Дополнительные сведения: отсутствуют

Акт составлен в 5 (пяти) экземплярах.

Приложения:

Документы перечисленные в п.3 и п.4 настоящего акта

Представитель застройщика (технического заказчика, эксплуатирующей организации или регионального оператора) по вопросам строительного контроля

Дураев В. Ю.

(фамилия, инициалы, подпись)

Представитель лица, осуществляющего строительство

Шевчук К. А.

(фамилия, инициалы, подпись)

Представитель лица, осуществляющего строительство, по вопросам строительного контроля (специалист по организации строительства)

Кessler Ю. Ф.

(фамилия, инициалы, подпись)

Представитель лица, осуществляющего подготовку проектной документации

Липатов В. Е.

(фамилия, инициалы, подпись)

Представитель лица, выполнившего работы, подлежащие освидетельствованию

Перевизник А. П.

(фамилия, инициалы, подпись)

Юрченко В. И.


(фамилия, инициалы, подпись)

Представители иных лиц


(фамилия, инициалы, подпись)

План участка производства работ

Приложение №1 к Акту № 131-23-НБК3-01 от 09.11.2023 г.

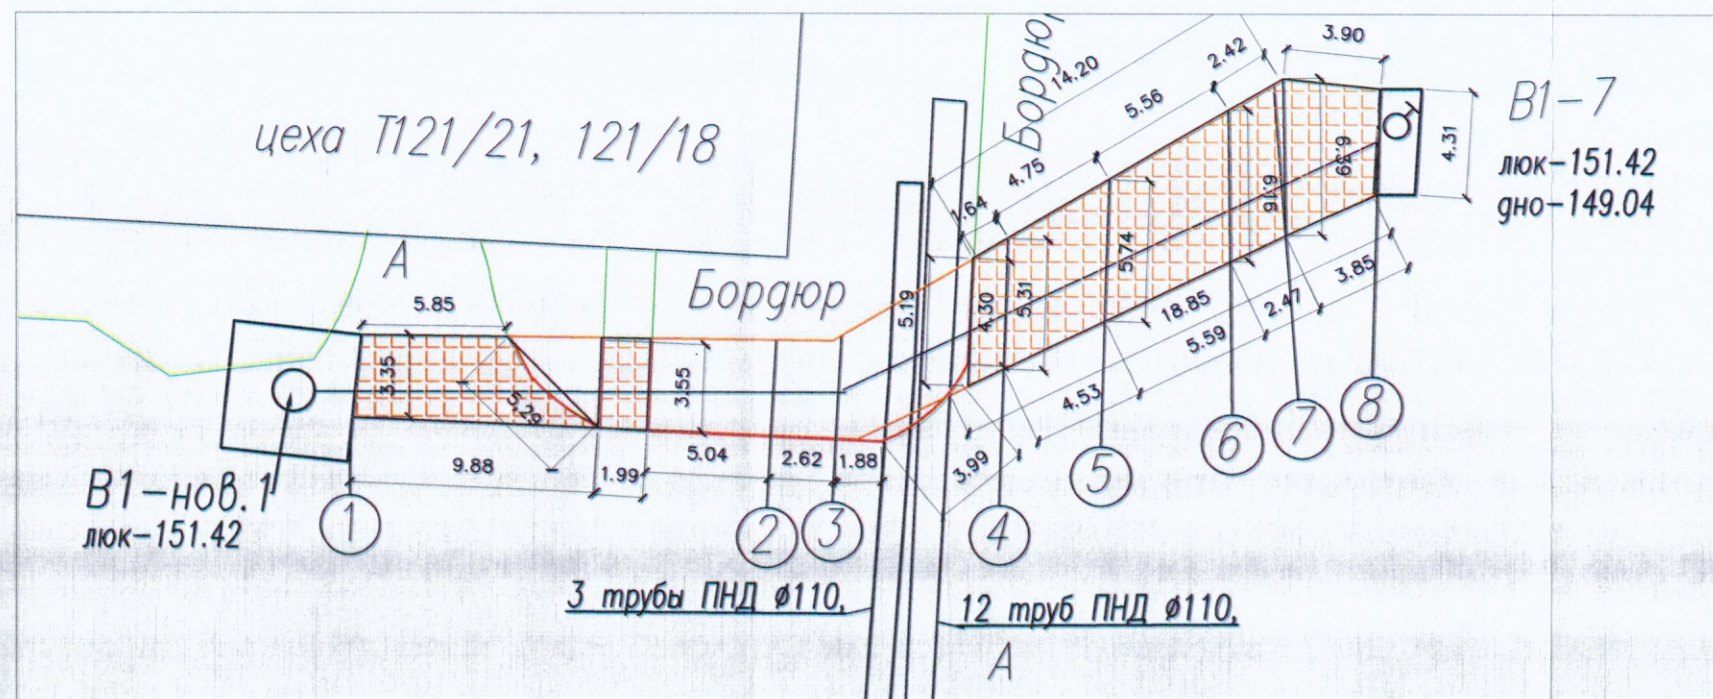


Ситуационный план

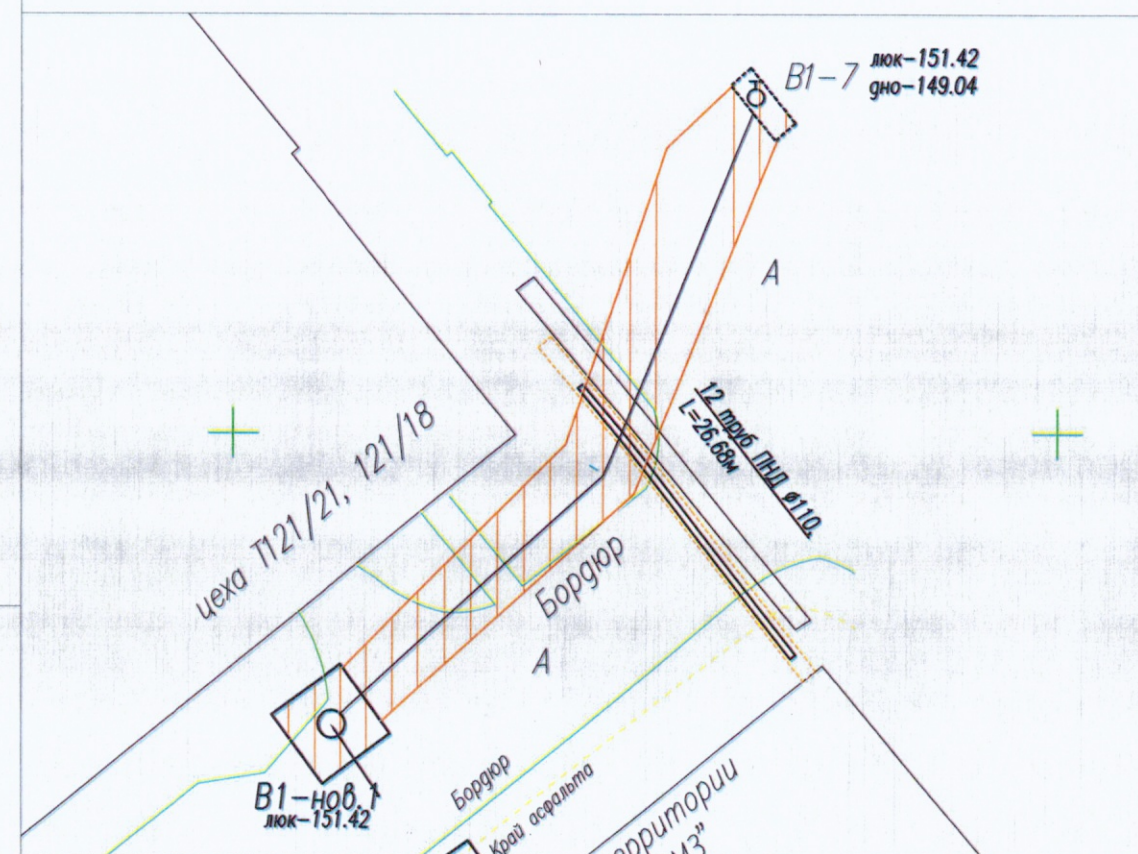

Ведомость работ по демонтажу бордюра БР			
№	Участок	Длина L, м	Кол-во, шт
1	т.1-т.2	5,06+3,55+3,55+5,04	17
2	т.2-т.3	2,62	3
3	т.3-т.4	1,88+4,67+4,3	11
ИТОГО:		30,67	31

Резка асфальтобетонного покрытия фрезой				
№	Участок	Длина L, м	Толщина Н, м	Итого, м
1	т.1-т.2	5,85+3,35+9,88+1,99+5,29+3,55+1,99	0,19	35,45
2	т.2-т.3	2,62	0,19	2,62
3	т.3-т.4-т.5-т.6-т.7-т.8	14,2+3,9+4,31+18,85+3,99+4,3+1,88	0,19	51,43
ИТОГО				89,5

Конструкция асфальтобетонного покрытия
(схема)

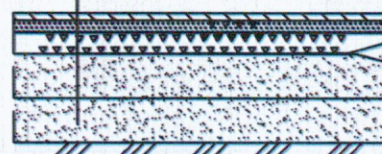

Покрывтие – асфальтобетон мелкозернистый, тип Б, марка II, ГОСТ 9128–2013 h=0,07 м
 Покрывтие – асфальтобетон крупнозернистый, тип Б, марка II, ГОСТ 9128–2013 h=0,12 м
 Щебень М600 (5–20 мм) с пропиткой вязким битумом h=0,08 м
 Щебень М600 (20–70мм) ГОСТ 8267–93 h=0,22 м
 Уплотненный грунт

Примечание:
 1. Линейные размеры указаны в метрах
 2. Система координат МСК 50.2.
 3. Система высот Балтийская
 4. Съемка выполнялась электронным тахеометром СХ–105 (свидетельство о поверке С–АКЗ/14–06–2023/254502985, действительно до 13.06.2024г.)

Условные обозначения:
 Участок производства работ
 Фактические точки участка работ
 Бордюр (демонтаж)
 Участок производства работ по демонтажу асфальтно-бетонного покрытия

Объем выполненных работ по демонтажу дорожного покрытия на участке В1-нов.1 - В1-7					
№	Участок	Длина L _{ср} , м	Ширина B _{ср} , м	Объем демонтажа асфальта Н=0,19м мех. способом, V1=L _{ср} *B _{ср} *H _{ср} *0,19, м³	Объем демонтажа щебня Н=0,3м мех. способом, V1=L _{ср} *B _{ср} *H _{ср} *0,3
1	1 - 2	(5,85+9,88)/2=7,86	(3,37+3,55)/2=3,46	5,69	8,99
		1,99	3,55	1,34	2,12
2	3 - 4	(2,41+1,64)/2=2,02	(5,62+5,31)/2=5,46	2,62	4,14
3	4 - 5	(4,53+4,75)/2=4,64	(5,31+5,74)/2=5,52	5,4	8,51
4	5 - 6	(5,59+5,56)/2=5,57	(5,74+6,16)/2=5,95	6,82	10,77
5	6 - 7	(2,47+2,42)/2=2,44	(6,16+6,39)/2=6,27	3,43	5,42
6	7 - 8(В1-7)	(3,85+3,9)/2=3,87	(6,39+4,31)/2=5,35	4,45	7,04
ИТОГО				29,75	46,99

					2023	131-23-НБК3		
						Ж/д пути от испытательного центра до обкаточной линии с удлинением трансбордера, расположенные по адресу: Московская область, г.о. Мытищи, ул. Колонцова, 4		
Изм.	Кол.	Лист	№ док.	Подпись	Дата	Наружные сети водоснабжения и канализации	Стадия	Лист
Руков. проекта	Шевчук К.А.	1	1	Шевчук К.А.	09.11	Переустройство хозяйственного водопровода В1	ИД	1
Ген. директор	Косопер Ю.Ф.	1	1	Косопер Ю.Ф.	09.11			
Нач. участка	Перевизник А.В.	1	1	Перевизник А.В.	09.11			
Гл. инженер	Юрченко В.И.	1	1	Юрченко В.И.	09.11			
						Исполнительная схема №1 Демонтаж асфальтно-бетонного покрытия от колодца В1-нов.1 до колодца В1-7	ООО "КИГЕОСТРОЙ"	

Объект капитального строительства:

«Ж/Д пути от испытательного центра до обкаточной линии с удлинением трансбордера, расположенные по адресу: Московская область, г. Мытищи, ул. Колонцова, 4», территория завода АО «МЕТРОВАГОНМАШ»

(наименование проектной документации, почтовый или строительный адрес объекта капитального строительства)

Застройщик (технический заказчик, эксплуатирующая организация или региональный оператор):

ООО «Проминжиниринг», ИНН 7734001650, ОГРН 11477481394406, КПП 770801001, 107140, г. Москва, ул. Русаковская, д.13, помещение ХХ-4, тел. +7(495) 909-93-48, член саморегулируемой Ассоциации строителей «Саморегулируемая организация «Строительные допуски», ИНН 7714322214, ОГРН 107799011045, регистрационный номер СРО-С-187-26012010 от 27.07.2018г.

(фамилия, имя, отчество, адрес места жительства, ОГНИП, ИНН индивидуального предпринимателя, наименование, ОГРН, ИНН, место нахождения юридического лица, телефон/факс, наименование, ОГРН, ИНН саморегулируемой организации, членом которой является – для индивидуальных предпринимателей и юридических лиц; фамилия, имя, отчество, паспортные данные, адрес места жительства, телефон/факс – для физических лиц, не являющихся индивидуальными предпринимателями)

Лицо, осуществляющее строительство: ООО «КиКГЕОСТРОЙ», ОГРН 1127747247704, ИНН 7709918820, 109004, Г.МОСКВА, УЛ. ЗЕМЛЯНОЙ ВАЛ, Д.65, КВ.59, тел. +7 (495) 915-24-71, член саморегулируемой ассоциации СРО «МАС» регистрационный номер СРО-С-148-24122009 от 12.03.2013г.

(фамилия, имя, отчество, адрес места жительства, ОГНИП, ИНН индивидуального предпринимателя, наименование, ОГРН, ИНН, место нахождения юридического лица, телефон/факс, наименование, ОГРН, ИНН саморегулируемой организации, членом которой является)

Лицо, осуществляющее подготовку проектной документации: ООО «КиКГЕОСТРОЙ», ОГРН 1127747247704, ИНН 7709918820, 109004, Г.МОСКВА, УЛ. ЗЕМЛЯНОЙ ВАЛ, Д.65, КВ.59, тел. +7 (495) 915-24-71, член саморегулируемой ассоциации СРО «Объединение проектировщиков «УниверсалПроект», регистрационный номер СРО-П-179-12122012 от 20.10.2022г.

(фамилия, имя, отчество, адрес места жительства, ОГНИП, ИНН индивидуального предпринимателя, наименование, ОГРН, ИНН, место нахождения юридического лица, телефон/факс, наименование, ОГРН, ИНН саморегулируемой организации, членом которой является)

Лицо, осуществляющее строительство, выполнившее работы, подлежащие освидетельствованию:

1. ООО «ШЕЛПРОКК», ОГРН 1237700462427, ИНН 9726048866, 117535, Г.МОСКВА, МУНИЦИПАЛЬНЫЙ ОКРУГ ЧЕРТАНОВО ЮЖНОЕ, ПРОЕЗД 3-Й ДОРОЖНЫЙ, Д. 6, К. 2, член саморегулируемой ассоциации «Архитектурное наследие», регистрационный номер СРО-С-230-07092010

2. ООО «ЭлектроЭнергетика», ОГРН 1175074004698, ИНН 5037011400, 142281, Московская обл., г. Протвино, Кременковское ш., д. 5, член саморегулируемой ассоциации «Объединение Специализированных Организаций Проффессиональные Строители», регистрационный номер СРО-С-219-21042010

(фамилия, имя, отчество, адрес места жительства, ОГНИП, ИНН индивидуального предпринимателя, наименование, ОГРН, ИНН, место нахождения юридического лица, телефон/факс, наименование, ОГРН, ИНН саморегулируемой организации, членом которой является)

АКТ**освидетельствования скрытых работ**

№ 131-23-НВК3-В1-нов.1-В1-7-02

"10" ноября 2023 г.
(дата составления акта)

Представитель застройщика (технического заказчика, эксплуатирующей организации или регионального оператора) по вопросам строительного контроля:

Ведущий инженер строительного контроля ООО «Проминжиниринг» Дураев В. Ю., приказ №5 от 03.08.2023г.

(должность, фамилия, инициалы, идентификационный номер в национальном реестре специалистов в области строительства, реквизиты распорядительного документа, подтверждающего полномочия, с указанием наименования, ОГРН, ИНН, места нахождения юридического лица, фамилии, имени, отчества, адреса места жительства, ОГНИП, ИНН индивидуального предпринимателя)

Представитель лица, осуществляющего строительство:

Руководитель проекта ООО «КиКГЕОСТРОЙ» Шевчук К.А. приказ №2-МВМ от 01.07.2023г.

(должность, фамилия, инициалы, реквизиты распорядительного документа, подтверждающего полномочия)

Представитель лица, осуществляющего строительство, по вопросам строительного контроля (специалист по организации строительства): Генеральный директор ООО «КиКГЕОСТРОЙ» Кесслер Ю.Ф., приказ №1СК-МВМ от 03.07.2023г., идентификационный номер НОСТРОЙ С-77-118776

(должность, фамилия, инициалы, идентификационный номер в национальном реестре специалистов в области строительства, реквизиты распорядительного документа, подтверждающего полномочия)

Представитель лица, осуществляющего подготовку проектной документации:

Руководитель службы управления проектами ООО «КиКГЕОСТРОЙ» Липатов В. Е. приказ № 2-АН от 02.10.2023г.

(должность, фамилия, инициалы, реквизиты распорядительного документа, подтверждающего полномочия, с указанием наименования, ОГРН, ИНН, места нахождения юридического лица, фамилии, имени, отчества, адреса места жительства, ОГНИП, ИНН индивидуального предпринимателя, наименования, ОГРН, ИНН саморегулируемой организации, членом которой является указанное юридическое лицо, индивидуальный предприниматель)

Представитель лица, выполнившего работы, подлежащие освидетельствованию:

Начальник участка ООО «ШЕЛПРОКК» Перевизник А.П., приказ №1 от 01.08.2023г.

Главный инженер ООО «ЭлектроЭнергетика» Юрченко В. И., приказ № 1/08 от 04.08.2023г.

(должность, фамилия, инициалы, реквизиты распорядительного документа, подтверждающего полномочия, с указанием наименования, ОГРН, ИНН, места нахождения юридического лица, фамилии, имени, отчества, адреса места жительства, ОГНИП, ИНН индивидуального предпринимателя)

а также иные представители лиц, участвующих в освидетельствовании:

(должность с указанием наименования организации, фамилия, инициалы, реквизиты распорядительного документа, подтверждающего полномочия)

произвели осмотр работ, выполненных

ООО "ШЕЛПРОКК", ООО "ЭлектроЭнергетика"

(наименование лица, выполнившего работы, подлежащие освидетельствованию)

и составили настоящий акт о нижеследующем:

1. К освидетельствованию предъявлены следующие работы:

Разработка грунта на участке от В1-нов.-В1-7

(наименование скрытых работ)

2. Работы выполнены по проектной документации

131-23-НВКЗ «Ж/д пути от испытательного центра до обкаточной линии с удлинением трансбордера, расположенные по адресу: Московская область, г. о. Мытищи, ул. Колонцова, 4». Наружные сети водоснабжения и канализации. Переустройство хозяйственного водопровода В1.

(номер, другие реквизиты чертежа, наименование проектной и/или рабочей документации, сведения о лицах, осуществляющих подготовку раздела проектной и/или рабочей документации)

3. При выполнении работ применены:

--

(наименование строительных материалов (изделий), реквизиты сертификатов и/или других документов, подтверждающих их качество и безопасность)

4. Предъявлены документы, подтверждающие соответствие работ предъявляемым требованиям:

Исполнительная схема №02 Разработка грунта на участке от В1-нов.-В1-7

(исполнительные схемы и чертежи, результаты экспертиз, обследований, лабораторных и иных испытаний выполненных работ, проведенных в процессе) строительного контроля)

5. Даты: начала работ: «09» ноября 2023 г.

окончания работ: «10» ноября 2023 г.

6. Работы выполнены в соответствии:

131-23-НВКЗ «Ж/д пути от испытательного центра до обкаточной линии с удлинением трансбордера, расположенные по адресу: Московская область, г. о. Мытищи, ул. Колонцова, 4». Наружные сети водоснабжения и канализации. Переустройство хозяйственного водопровода В1. СП 45.13330.2017. «Свод правил. Земляные сооружения, основания и фундаменты». СП48.13330.2019 Свод правил. Организация строительства.

(наименования и структурные единицы технических регламентов, иных нормативных правовых актов, разделы проектной и/или рабочей документации)

7. Разрешается производство последующих работ

Устройство песчаного основания на участке В1-нов.1-В1-7

(наименование работ, конструкций, участков сетей инженерно-технического обеспечения)

Дополнительные сведения: отсутствуют

Акт составлен в 5 (пяти) экземплярах.

Приложения:

Документы перечисленные в п.3 и п.4 настоящего акта

Представитель застройщика (технического заказчика, эксплуатирующей организации или регионального оператора) по вопросам строительного контроля

Дураев В. Ю.

(фамилия, инициалы, подпись)

Представитель лица, осуществляющего строительство

Шевчук К. А.

(фамилия, инициалы, подпись)

Представитель лица, осуществляющего строительство, по вопросам строительного контроля (специалист по организации строительства)

Кесслер Ю. Ф.

(фамилия, инициалы, подпись)

Представитель лица, осуществляющего подготовку проектной документации

Липатов В.Е.

(фамилия, инициалы, подпись)

Представитель лица, выполнившего работы, подлежащие освидетельствованию

Перевизнык А. П.

(фамилия, инициалы, подпись)

Юрченко В. И.


(фамилия, инициалы, подпись)

Представители иных лиц


(фамилия, инициалы, подпись)

План участка производства работ

Приложение №1 к Акту № 131-23-НВКЗ-02 от 10.11.2023 г.

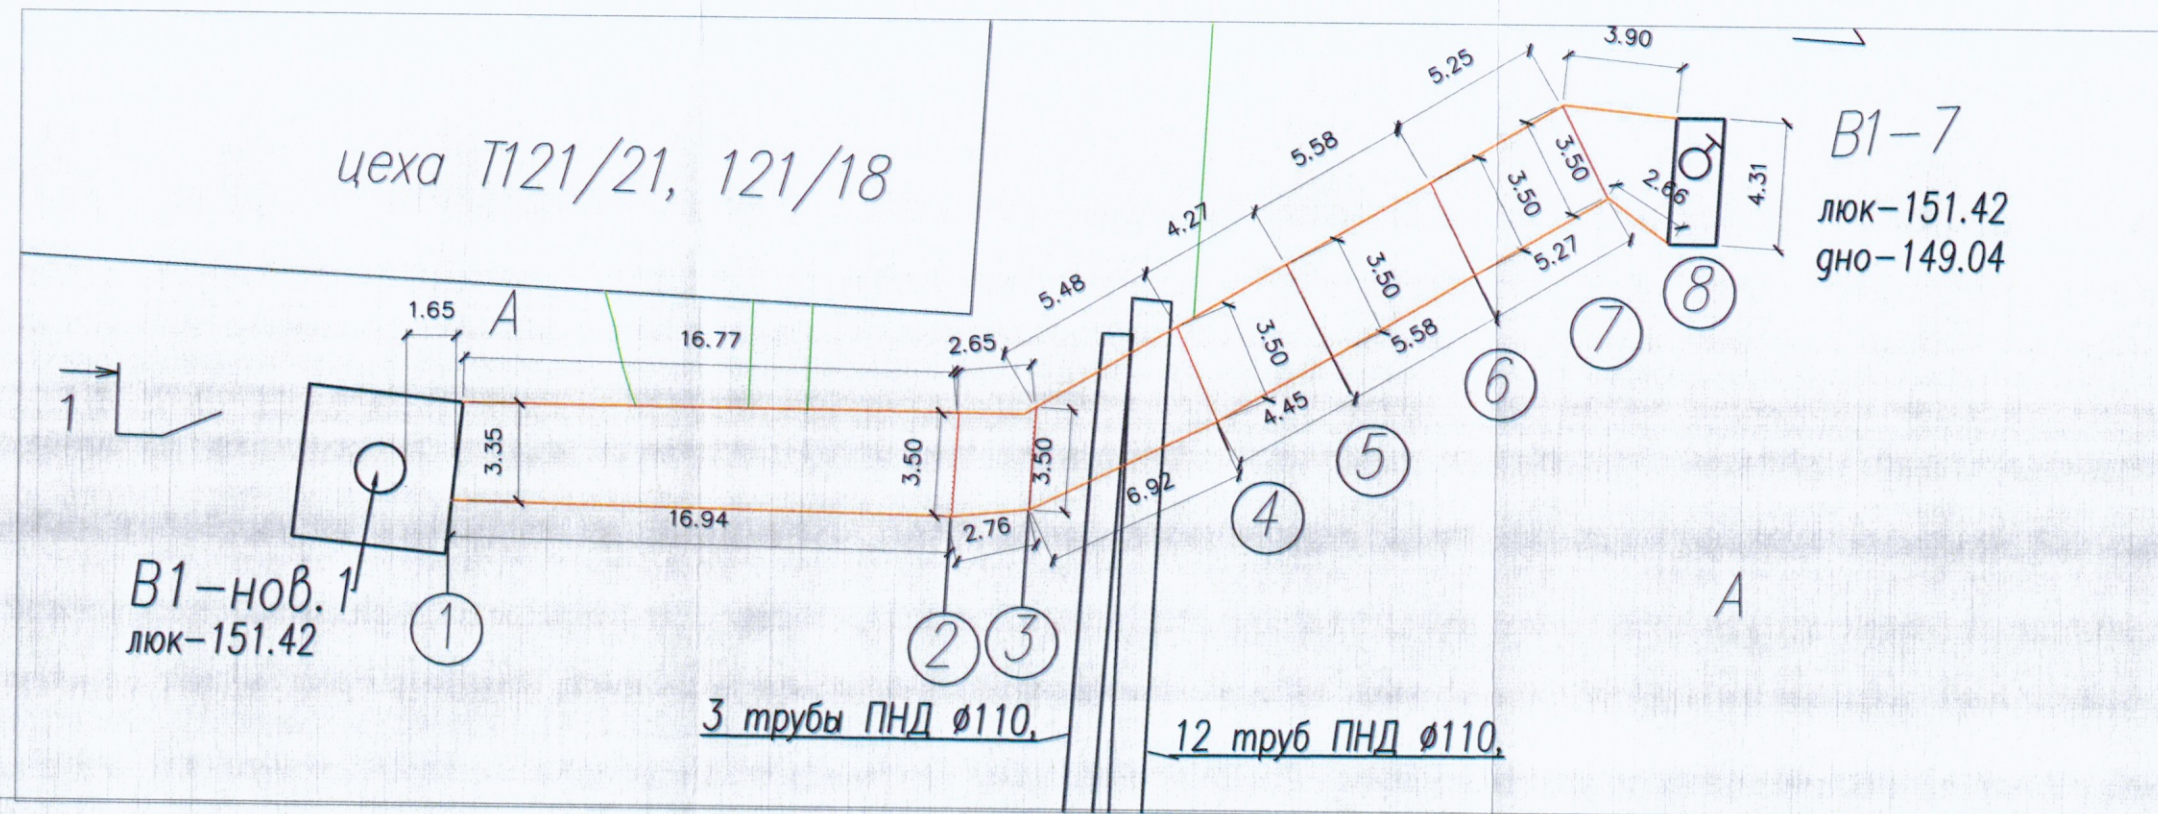

1-1

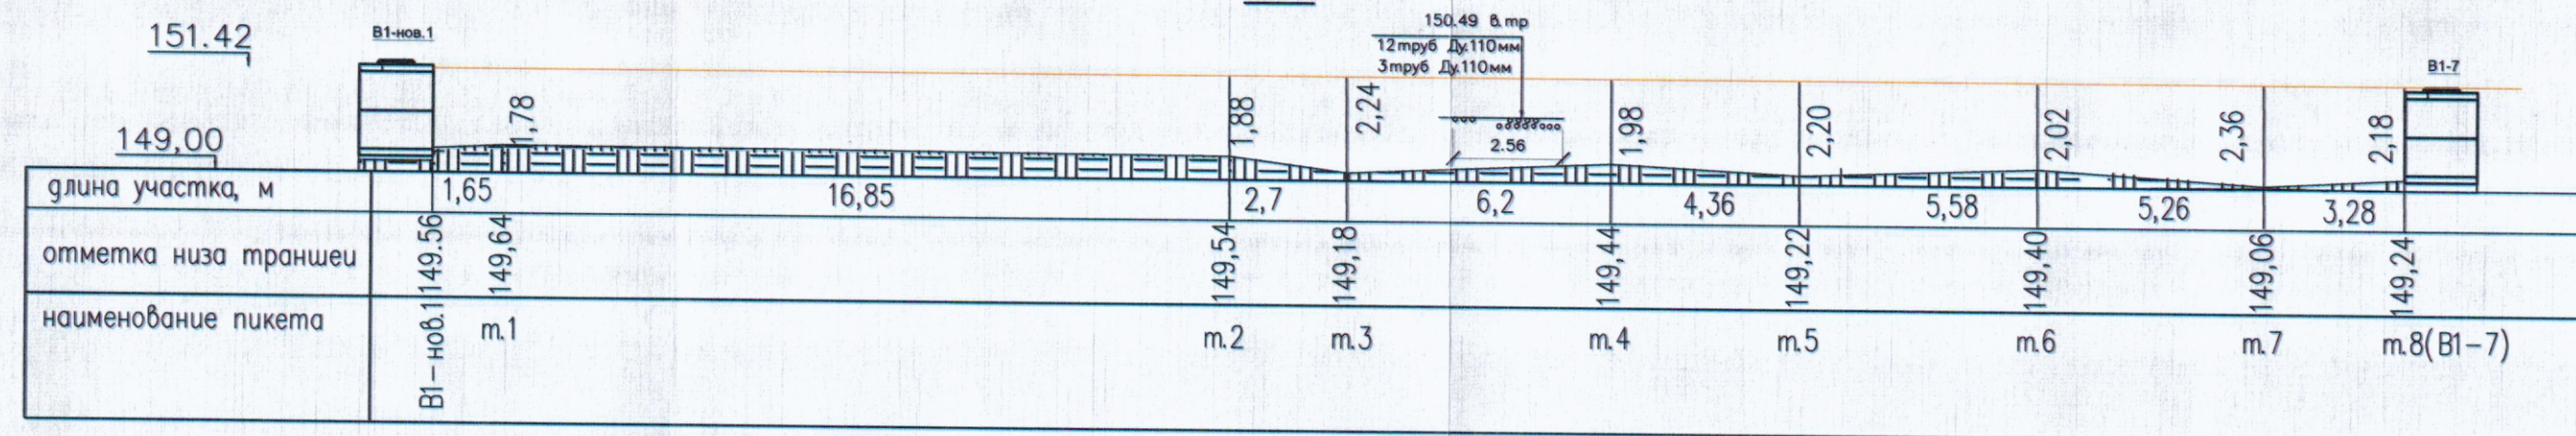

Объем выполненных работ по разработке грунта на участке В1-нов.1 - В1-7

№	Участок	Длина L, м	Ширина поверху Вв, м	Ширина по низу Вн, м	Ширина Вср, м	Глубина Н, м	Объем траншеи Vтр, м³	Объем дем. асфальта Н=0,19м мех. способом, V1, м³	Объем дем. основания из щебня мех. способом, V2, м³	Объем ручной разработки Vр, м³	Объем разработки траншеи V=Vтр-V-V2- Vр, м³	Объем разработки мех. способом, Vмех=L*Вср*Нср*0, 97 м³	Объем доработки руч. способом, Vдор=L*Вср*Нср*0, 03 м³
1	1-2	16,85	3,42	1,5	2,46	1,83	75,88	7,03	11,11	0	57,74	56,01	1,73
2	2-3	2,7	3,5		2,5	2,06	13,93	0	0	13,6	0,33	0	0
3	3-4	6,2	3,5		2,5	2,21	32,73	2,62	4,14	0	25,97	25,19	0,78
4	4-5	4,36	3,5		2,5	2,09	22,81	5,4	8,51	0	8,9	8,63	0,27
5	5-6	5,58	3,5		2,5	2,11	29,45	6,82	10,77	0	11,86	11,5	0,36
6	6-7	5,26	3,5		2,5	2,19	28,83	3,43	5,42	0	19,98	19,38	0,6
7	7-8(В1-7)	3,28	3,9		3,9	2,27	20,12	4,45	7,04	0	8,63	8,37	0,26
ИТОГО							223,75	29,75	46,99	13,6	133,4	129,08	4

					2023	131-23-НВКЗ			
						Ж/д пути от испытательного центра до обкаточной линии с удлинением трансбордера, расположенные по адресу: Московская область, г.о. Мытищи, ул. Колонцова, 4			
Изм.	Кол.	Лист	№ док.	Подпись	Дата	Наружные сети водоснабжения и канализации Переустройство хозяйственного водопровода В1	Стадия	Лист	Листов
Руков. проекта		Шевчук К.А.			10.11		ИД	1	1
Ген. директор		Косович Ю.Ф.			10.11				
Нач. участка		Перевизник А.А.			10.11				
Гл. инженер		Юрченко В.И.			10.11				
						Исполнительная схема №2 Разработка грунта на участке от В1-нов.1 - В1-7	ООО "КиКГЕОСТРОЙ"		

Формат ФОРМАТ

Объект капитального строительства:

«Ж/Д пути от испытательного центра до обкаточной линии с удлинением трансбордера, расположенные по адресу: Московская область, г. Мытищи, ул. Колонцова, 4», территория завода АО «МЕТРОВАГОНМАШ»

(наименование проектной документации, почтовый или строительный адрес объекта капитального строительства)

Застройщик (технический заказчик, эксплуатирующая организация или региональный оператор):

ООО «Проминжиниринг», ИНН 7734001650, ОГРН 11477481394406, КПП 770801001, 107140, г. Москва, ул. Русаковская, д.13, помещение ХХ-4, тел. +7(495) 909-93-48, член саморегулируемой Ассоциации строителей «Саморегулируемая организация «Строительные допуски», ИНН 7714322214, ОГРН 107799011045, регистрационный номер СРО-С-187-26012010 от 27.07.2018г.

(фамилия, имя, отчество, адрес места жительства, ОГРНИП, ИНН индивидуального предпринимателя, наименование, ОГРН, ИНН, место нахождения юридического лица, телефон/факс, наименование, ОГРН, ИНН саморегулируемой организации, членом которой является – для индивидуальных предпринимателей и юридических лиц; фамилия, имя, отчество, паспортные данные, адрес места жительства, телефон/факс – для физических лиц, не являющихся индивидуальными предпринимателями)

Лицо, осуществляющее строительство: ООО «КиКГЕОСТРОЙ», ОГРН 1127747247704, ИНН 7709918820, 109004, Г.МОСКВА, УЛ. ЗЕМЛЯНОЙ ВАЛ, Д.65, КВ.59, тел. +7 (495) 915-24-71, член саморегулируемой ассоциации СРО «МАС» регистрационный номер СРО-С-148-24122009 от 12.03.2013г.

(фамилия, имя, отчество, адрес места жительства, ОГРНИП, ИНН индивидуального предпринимателя, наименование, ОГРН, ИНН, место нахождения юридического лица, телефон/факс, наименование, ОГРН, ИНН саморегулируемой организации, членом которой является)

Лицо, осуществляющее подготовку проектной документации: ООО «КиКГЕОСТРОЙ», ОГРН 1127747247704, ИНН 7709918820, 109004, Г.МОСКВА, УЛ. ЗЕМЛЯНОЙ ВАЛ, Д.65, КВ.59, тел. +7 (495) 915-24-71, член саморегулируемой ассоциации СРО «Объединение проектировщиков «УниверсалПроект», регистрационный номер СРО-П-179-12122012 от 20.10.2022г.

(фамилия, имя, отчество, адрес места жительства, ОГРНИП, ИНН индивидуального предпринимателя, наименование, ОГРН, ИНН, место нахождения юридического лица, телефон/факс, наименование, ОГРН, ИНН саморегулируемой организации, членом которой является)

Лицо, осуществляющее строительство, выполнившее работы, подлежащие освидетельствованию:

1. ООО «ШЕЛПРОКК», ОГРН 1237700462427, ИНН 9726048866, 117535, Г.МОСКВА, МУНИЦИПАЛЬНЫЙ ОКРУГ ЧЕРТАНОВО ЮЖНОЕ, ПРОЕЗД 3-Й ДОРОЖНЫЙ, Д. 6, К. 2, член саморегулируемой ассоциации «Архитектурное наследие», регистрационный номер СРО-С-230-07092010

2. ООО «ЭлектроЭнергетика», ОГРН 1175074004698, ИНН 5037011400, 142281, Московская обл., г. Протвино, Кременковское ш., д. 5, член саморегулируемой ассоциации «Объединение Специализированных Организаций Профессиональные Строители», регистрационный номер СРО-С-219-21042010

(фамилия, имя, отчество, адрес места жительства, ОГРНИП, ИНН индивидуального предпринимателя, наименование, ОГРН, ИНН, место нахождения юридического лица, телефон/факс, наименование, ОГРН, ИНН саморегулируемой организации, членом которой является)

АКТ**освидетельствования скрытых работ**

№ 131-23-НВК3-В1-нов.1-В1-7-03

"12" ноября 2023 г.

(дата составления акта)

Представитель застройщика (технического заказчика, эксплуатирующей организации или регионального оператора) по вопросам строительного контроля:

Ведущий инженер строительного контроля ООО «Проминжиниринг» Дураев В. Ю., приказ №5 от 03.08.2023г.

(должность, фамилия, инициалы, идентификационный номер в национальном реестре специалистов в области строительства, реквизиты распорядительного документа, подтверждающего полномочия, с указанием наименования, ОГРН, ИНН, места нахождения юридического лица, фамилии, имени, отчества, адреса места жительства, ОГРНИП, ИНН индивидуального предпринимателя)

Представитель лица, осуществляющего строительство:

Руководитель проекта ООО «КиКГЕОСТРОЙ» Шевчук К.А. приказ №2-МВМ от 01.07.2023г.

(должность, фамилия, инициалы, реквизиты распорядительного документа, подтверждающего полномочия)

Представитель лица, осуществляющего строительство, по вопросам строительного контроля (специалист по организации строительства): Генеральный директор ООО «КиКГЕОСТРОЙ» Кесслер Ю.Ф., приказ №1СК-МВМ от 03.07.2023г., идентификационный номер НОСТРОЙ С-77-118776

(должность, фамилия, инициалы, идентификационный номер в национальном реестре специалистов в области строительства, реквизиты распорядительного документа, подтверждающего полномочия)

Представитель лица, осуществляющего подготовку проектной документации:

Руководитель службы управления проектами ООО «КиКГЕОСТРОЙ» Липатов В. Е. приказ № 2-АН от 02.10.2023г.

(должность, фамилия, инициалы, реквизиты распорядительного документа, подтверждающего полномочия, с указанием наименования, ОГРН, ИНН, места нахождения юридического лица, фамилии, имени, отчества, адреса места жительства, ОГРНИП, ИНН индивидуального предпринимателя, наименование, ОГРН, ИНН саморегулируемой организации, членом которой является указанное юридическое лицо, индивидуальный предприниматель)

Представитель лица, выполнившего работы, подлежащие освидетельствованию:

Начальник участка ООО «ШЕЛПРОКК» Перевизнык А.П., приказ №1 от 01.08.2023г.

Главный инженер ООО «ЭлектроЭнергетика» Юрченко В. И., приказ № 1/08 от 04.08.2023г.

(должность, фамилия, инициалы, реквизиты распорядительного документа, подтверждающего полномочия, с указанием наименования, ОГРН, ИНН, места нахождения юридического лица, фамилии, имени, отчества, адреса места жительства, ОГРНИП, ИНН индивидуального предпринимателя)

а также иные представители лиц, участвующих в освидетельствовании:

(должность с указанием наименования организации, фамилия, инициалы, реквизиты распорядительного документа, подтверждающего полномочия)

произвели осмотр работ, выполненных

ООО "ШЕЛПРОКК", ООО "ЭлектроЭнергетика"

(наименование лица, выполнившего работы, подлежащие освидетельствованию)

и составили настоящий акт о нижеследующем:

1. К освидетельствованию предъявлены следующие работы:

Устройство песчаного основания на участке В1-нов.1-В1-7

(наименование скрытых работ)

2. Работы выполнены по проектной документации

131-23-НВКЗ «Ж/д пути от испытательного центра до обкаточной линии с удлинением трансбордера, расположенные по адресу: Московская область, г. о. Мытищи, ул. Колосцова, 4». Наружные сети водоснабжения и канализации. Переустройство хозяйственного водопровода В1.

(номер, другие реквизиты чертежа, наименование проектной и/или рабочей документации, сведения о лицах, осуществляющих подготовку раздела проектной и/или рабочей документации)

3. При выполнении работ применены:

Песок природный – паспорт качества б/н от 02.09.2023г., сертификат соответствия №РОСС RU.AM05.H21337 с 10.11.2022 по 09.11.2025г.

(наименование строительных материалов (изделий), реквизиты сертификатов и/или других документов, подтверждающих их качество и безопасность)

4. Предъявлены документы, подтверждающие соответствие работ предъявляемым требованиям:

Исполнительная схема №03 Устройство песчаного основания на участке В1-нов.1-В1-7

Заключение о степени уплотнения №12.11-1/23 от 12.11.2023 г.

(исполнительные схемы и чертежи, результаты экспертиз, обследований, лабораторных и иных испытаний выполненных работ, проведенных в процессе) строительного контроля)

5. Даты: начала работ: «11» ноября 2023 г.

окончания работ: «12» ноября 2023 г.

6. Работы выполнены в соответствии:

131-23-НВКЗ «Ж/д пути от испытательного центра до обкаточной линии с удлинением трансбордера, расположенные по адресу: Московская область, г. о. Мытищи, ул. Колосцова, 4». Наружные сети водоснабжения и канализации. Переустройство хозяйственного водопровода В1. СП 45.13330.2017. «Свод правил. Земляные сооружения, основания и фундаменты». СП48.13330.2019 Свод правил. Организация строительства.

(наименования и структурные единицы технических регламентов, иных нормативных правовых актов, разделы проектной и/или рабочей документации)

7. Разрешается производство последующих работ

Монтаж трубы на участке от В1-нов.1-В1-7

(наименование работ, конструкций, участков сетей инженерно-технического обеспечения)

Дополнительные сведения: отсутствуют

Акт составлен в 5 (пяти) экземплярах.

Приложения:

Документы перечисленные в п.3 и п.4 настоящего акта

Представитель застройщика (технического заказчика, эксплуатирующей организации или регионального оператора) по вопросам строительного контроля

Дураев В. Ю.

(фамилия, инициалы, подпись)

Представитель лица, осуществляющего строительство

Шевчук К. А.

(фамилия, инициалы, подпись)

Представитель лица, осуществляющего строительство, по вопросам строительного контроля (специалист по организации строительства)

Кessler Ю. Ф.

(фамилия, инициалы, подпись)

Представитель лица, осуществляющего подготовку проектной документации

Липатов В. Е.

(фамилия, инициалы, подпись)

Представитель лица, выполнившего работы, подлежащие освидетельствованию

Перевизнык А. П.

(фамилия, инициалы, подпись)




Юрченко В. И.

(фамилия, инициалы, подпись)

Представители иных лиц

(фамилия, инициалы, подпись)

План участка производства работ

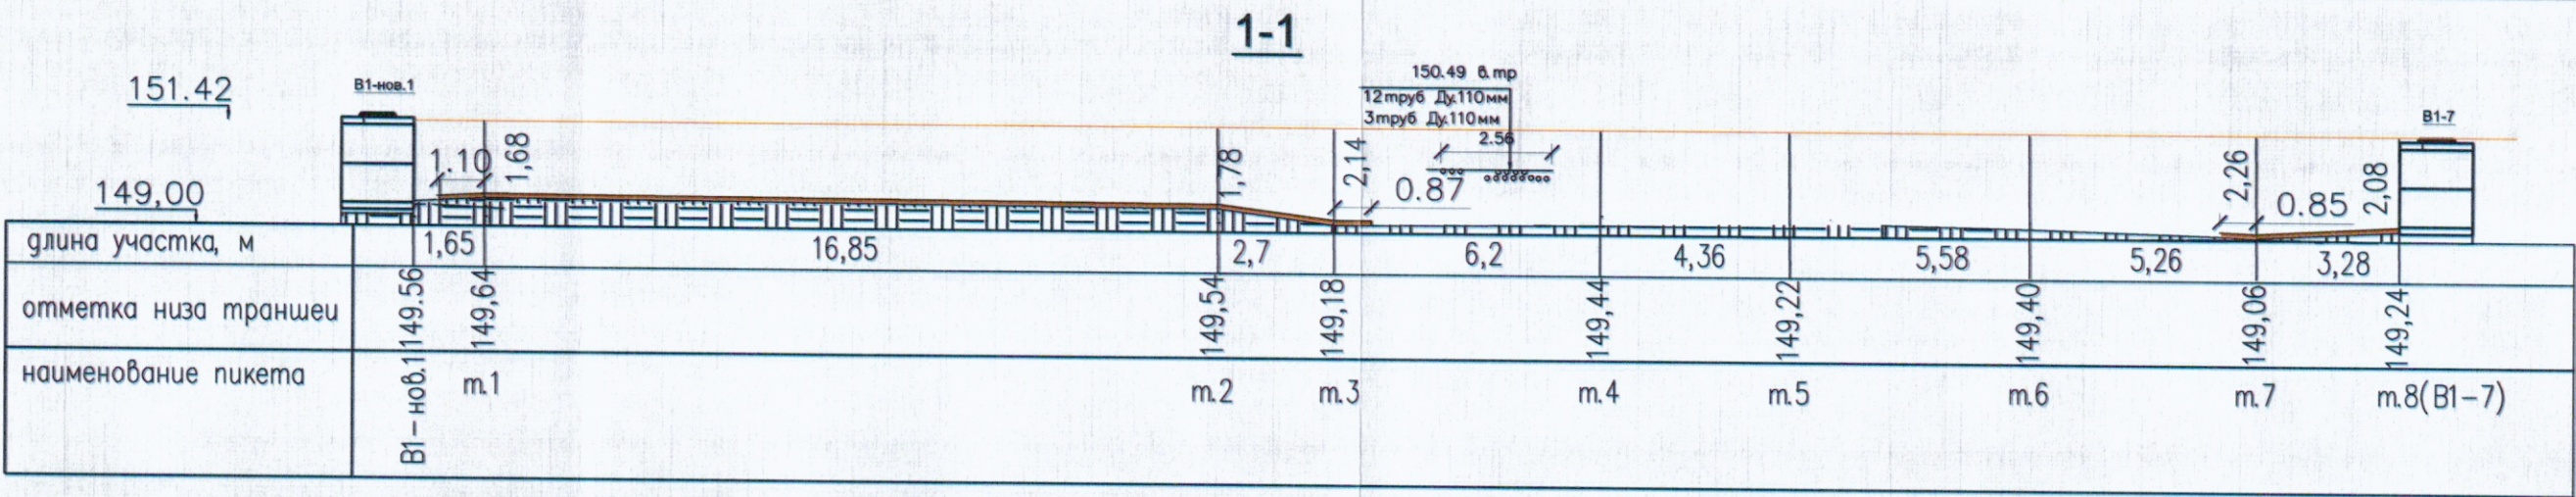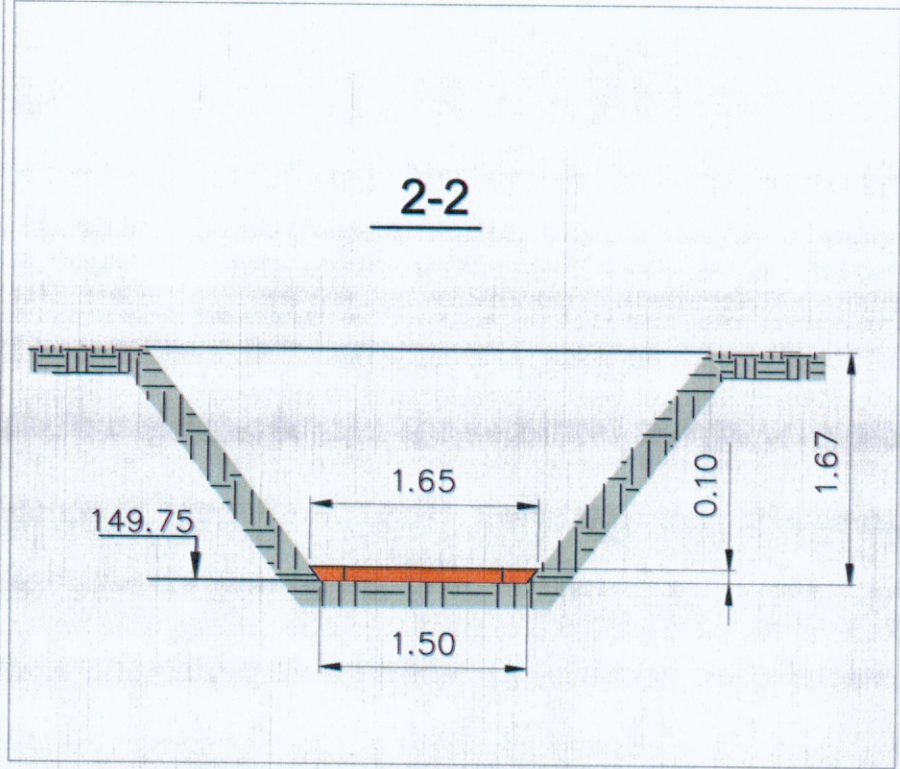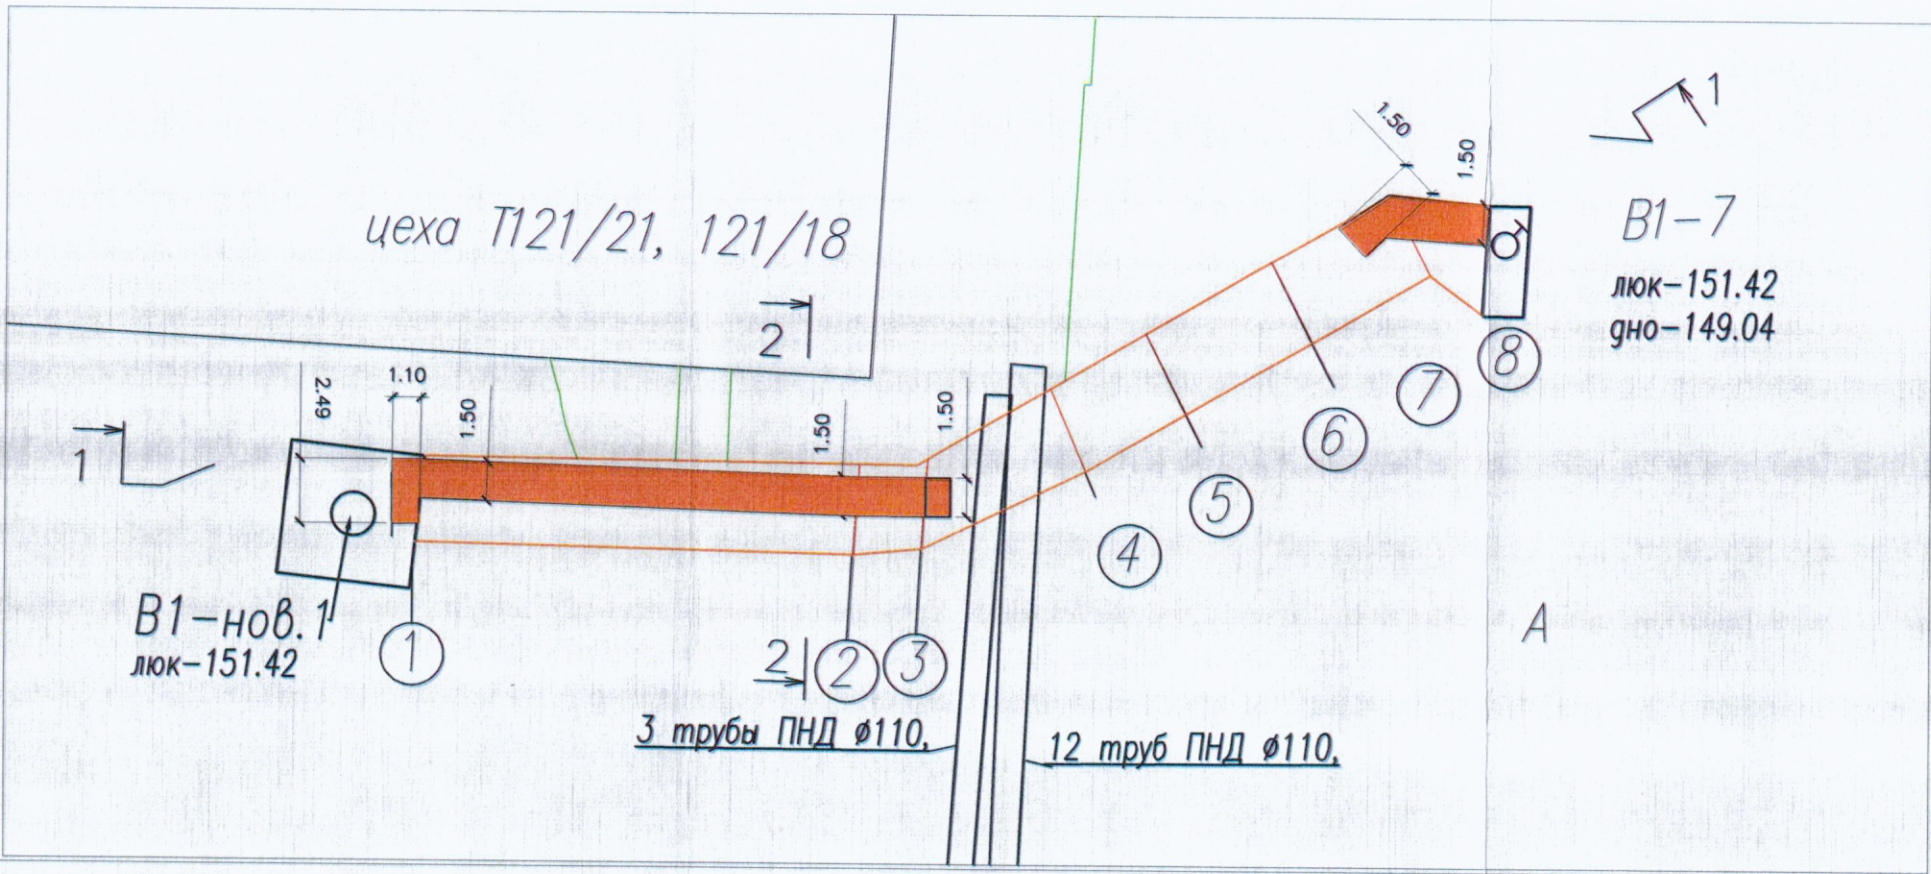

Ведомость выполненных работ по устройству песчаного основания					
№	Участок	Длина L _{ср} , м	Ширина B _{ср} , м	Высота H, м	Объем V=L _{ср} *B _{ср} *H, м ³
1	B1-нов.1 - т.1	1,1	2,49	0,1	0,27
2	т.1-т.2	16,85	1,57	0,1	2,65
3	т.2-т.3	2,7	1,57	0,1	0,42
4	т.3-т.4	0,87	1,57	0,1	0,14
5	т.6-т.7	0,85	1,57	0,1	0,13
6	т.7-т.8	3,28	1,57	0,1	0,51
ИТОГО					4,12

						2023	131-23-НВК3		
							Ж/д пути от испытательного центра до обкаточной линии с удлинением трансбордера, расположенные по адресу: Московская область, г.о. Мытищи, ул. Колонцова, 4		
							Наружные сети водоснабжения и канализации		
							Переустройство хозяйственного водопровода В1		
							ИД		
							1		
							1		
							Исполнительная схема №3 Устройство песчаного основания на участке В1-нов.1-В1-7		
							ООО "КИКГЕОСТРОЙ"		

Согласовано

Взам. инв. №

Подп. и дата

Инв. № подл.

ОБЩЕСТВО С ОГРАНИЧЕННОЙ ОТВЕТСТВЕННОСТЬЮ
«ПромИнвест»

ИНН5050156588 КПП 505001001

ОГРН 1225000110290

141133, Московская обл., Красный д. Первая Алексеевка, проезд, стр. 8, к.1, помещ. А

ПАСПОРТ КАЧЕСТВА ПЕСКА

Дата поставки: 02.09.2023

Карьер: Аксиньино, Щелковский р-н.

Продукция: Песок природный 2 класса, средний.

Покупатель: ООО «АЛЬФА»

1. Качественные характеристики по ГОСТу 8736-2014

Модуль крупности	2,0-2,2
Полный остаток на сите № 0,63 мм, %	31,09
Наличие зерен размером свыше 5 мм, %	0,2
Наличие зерен размером свыше 10 мм, %	0
Содержание в песке пылевидных и глинистых частиц, %	0,3
Содержание глины в комках	Не обнаружено
Содержание органических примесей	Отсут-т
Коэффициент фильтрации песка, м/сут	4,0
Группа песка по ГОСТу	средний, 2 класс
Плотность песка природного (ГОСТ 8736-2014), г/см ³	1,75
Насыпная плотность	1,54 кг/м ³

Генеральный директор

А.Е. Дунаева



КОПИЯ ВЕРНА
РУК. ПРОЕКТА
ШЕВЧУК К.А.

No POCC RU.AM05.H21337

Срок действия с 10.11.2022

по 09.11.2025

No 0020601

ОРГАН ПО СЕРТИФИКАЦИИ RA.RU.IIAM05

Орган по сертификации продукции ООО "Центр сертификации и экспертизы "Тверьэкс" Адрес: 390013, РОССИЯ, Рязанская обл, Рязань г, Ситниковская ул. дом 69а, 38. Телефон 8-916-423-9885, адрес электронной почты: os-tverex@yandex.ru

ПРОДУКЦИЯ Песок природный . Серийный выпуск.



KGA OK
08.12.11

СООТВЕТСТВУЕТ ТРЕБОВАНИЯМ НОРМАТИВНЫХ ДОКУМЕНТОВ

ГОСТ 8736-2014. Песок для строительных работ. Технические условия

КОД ТН ВЭД

ШЕВЧУК К. А.

ИЗГОТОВИТЕЛЬ Общество с ограниченной ответственностью «ПромИнвест». ОГРН: 1225000110290, ИНН: 5050156588. Адрес: 141138, РОССИЯ, Московская область, г. Щелково, д. Первая Алексеевка, проезд Красный, к. 1, стр. 8, помеш. А., телефон: +7(915)-335-28-68, адрес электронной почты: ezsa-lawyer@yandex.ru.

СЕРТИФИКАТ ВЫДАН Обществу с ограниченной ответственностью «ПромИнвест». ОГРН: 1225000110290, ИНН: 5050156588. Адрес: 141138, РОССИЯ, Московская область, г. Щелково, д. Первая Алексеевка, проезд Красный, к. 1, стр. 8, помещ. А, , телефон: +7(915)-335-28-68, адрес электронной почты: ezsa-lawyer@yandex.ru.

НА ОСНОВАНИИ

Протокол испытаний № 006/F-10/11/22 от 10.11.2022 года, выданный Испытательной лабораторией "Вега-тест" (аттестат РОСС RU.31578.04.ОЛН0.ИЛ23)



ДОПОЛНИТЕЛЬНАЯ ИНФОРМАЦИЯ

Схема сертификации: IC

Руководитель органа

Эксперт

М.А. Шыршова

А.А. Белянин

Сертификат не применяется при обязательной сертификации



Общество с ограниченной ответственностью
Лаборатория Инженерного Контроля



140000, М.О., г. Люберцы,
Проектируемый проезд 4296, д.4.
Тел.: (499) 390-42-96
e-mail: lik-m@list.ru
сайт: l-i-k.ru.

Аттестат аккредитации №РОСС.НПО.IL-00148 действителен до 11.12.2025.
Свидетельство об аттестации №600/22 действительно до 27.06.2025г.
Плотномер В1 (зав. № 414, сертификат калибровки № Р 42427-23 от 11.09.23)



Утверждаю:

Начальник лаборатории ООО "ЛИК"

С.Н. Мещеряков

« 23 » 2023 г.

ЗАКЛЮЧЕНИЕ № 12.11-1/23
о степени уплотнения

Заказчик: ООО "ЭлектроЭнергетика"

Дата работ: 12 ноября 2023 г.

Объект: "Ж/д пути от испытательного центра до обкатной линии с удлинением трансбордера", расположенные по адресу: Московская область, г.о.Мытищи, ул.Колонцова, 4". Наружные сети водоснабжения и канализации. Переустройство хозяйственного водопровода В1.

Тип основания: Песок

Требуемый коэффициент уплотнения:

0,95

Таблица №1

Конструкция	Положение участка	Показание прибора				Кэф. Уплотнения	
		1	2	3	сред.	единичные	средний
1	2	3	4	5	6	7	8
Основание	участок от В1-нов.1 до В1-7	24	25	25	24,7	0,95	0,95
		26	28	26	26,7	0,95	
		24	24	25	24,3	0,95	
		26	26	25	25,7	0,95	
		24	24	26	24,7	0,95	
		26	26	28	26,7	0,95	

Примечание: Испытания были проведены в соответствии с данными, предоставленными заказчиком.

Заключение: Коэффициент уплотнения соответствует требуемому

Испытания провел



Строительная
лаборатория
№1

М.Е.Царев



КОПИЯ ВЕРНА
РУК. ПРОЕКТА
ШЕВЧУК К.А.

[Signature]

Объект капитального строительства:

«Ж/Д пути от испытательного центра до обкаточной линии с удлинением трансбордера, расположенные по адресу: Московская область, г. Мытищи, ул. Колонцова, 4», территория завода АО «МЕТРОВАГОНМАШ»

(наименование проектной документации, почтовый или строительный адрес объекта капитального строительства)

Застройщик (технический заказчик, эксплуатирующая организация или региональный оператор):

ООО «Проминжиниринг», ИНН 7734001650, ОГРН 11477481394406, КПП 770801001, 107140, г. Москва, ул. Русаковская, д.13, помещение ХХ-4, тел. +7(495) 909-93-48, член саморегулируемой Ассоциации строителей «Саморегулируемая организация «Строительные допуски», ИНН 7714322214, ОГРН 107799011045, регистрационный номер СРО-С-187-26012010 от 27.07.2018г.

(фамилия, имя, отчество, адрес места жительства, ОГНИП, ИНН индивидуального предпринимателя, наименование, ОГРН, ИНН, место нахождения юридического лица, телефон/факс, наименование, ОГРН, ИНН саморегулируемой организации, членом которой является – для индивидуальных предпринимателей и юридических лиц; фамилия, имя, отчество, паспортные данные, адрес места жительства, телефон/факс – для физических лиц, не являющихся индивидуальными предпринимателями)

Лицо, осуществляющее строительство: ООО «КиКГЕОСТРОЙ», ОГРН 1127747247704, ИНН 7709918820, 109004, Г.МОСКВА, УЛ. ЗЕМЛЯНОЙ ВАЛ, Д.65, КВ.59, тел. +7 (495) 915-24-71, член саморегулируемой ассоциации СРО «МАС» регистрационный номер СРО-С-148-24122009 от 12.03.2013г.

(фамилия, имя, отчество, адрес места жительства, ОГНИП, ИНН индивидуального предпринимателя, наименование, ОГРН, ИНН, место нахождения юридического лица, телефон/факс, наименование, ОГРН, ИНН саморегулируемой организации, членом которой является)

Лицо, осуществляющее подготовку проектной документации: ООО «КиКГЕОСТРОЙ», ОГРН 1127747247704, ИНН 7709918820, 109004, Г.МОСКВА, УЛ. ЗЕМЛЯНОЙ ВАЛ, Д.65, КВ.59, тел. +7 (495) 915-24-71, член саморегулируемой ассоциации СРО «Объединение проектировщиков «УниверсалПроект», регистрационный номер СРО-П-179-12122012 от 20.10.2022г.

(фамилия, имя, отчество, адрес места жительства, ОГНИП, ИНН индивидуального предпринимателя, наименование, ОГРН, ИНН, место нахождения юридического лица, телефон/факс, наименование, ОГРН, ИНН саморегулируемой организации, членом которой является)

Лицо, осуществляющее строительство, выполнившее работы, подлежащие освидетельствованию:

1. ООО «ШЕЛПРОКК», ОГРН 1237700462427, ИНН 9726048866, 117535, Г.МОСКВА, МУНИЦИПАЛЬНЫЙ ОКРУГ ЧЕРТАНОВО ЮЖНОЕ, ПРОЕЗД 3-Й ДОРОЖНЫЙ, Д. 6, К. 2, член саморегулируемой ассоциации «Архитектурное наследие», регистрационный номер СРО-С-230-07092010

2. ООО «ЭлектроЭнергетика», ОГРН 1175074004698, ИНН 5037011400, 142281, Московская обл., г. Протвино, Кременковское ш., д. 5, член саморегулируемой ассоциации «Объединение Специализированных Организаций Профессиональные Строители», регистрационный номер СРО-С-219-21042010

(фамилия, имя, отчество, адрес места жительства, ОГНИП, ИНН индивидуального предпринимателя, наименование, ОГРН, ИНН, место нахождения юридического лица, телефон/факс, наименование, ОГРН, ИНН саморегулируемой организации, членом которой является)

АКТ**освидетельствования скрытых работ**

№ 131-23-НБКЗ-В1-нов.1-В1-7-04

"12" ноября 2023 г.

(дата составления акта)

Представитель застройщика (технического заказчика, эксплуатирующей организации или регионального оператора) по вопросам строительного контроля:

Ведущий инженер строительного контроля ООО «Проминжиниринг» Дураев В. Ю., приказ №5 от 03.08.2023г.

(должность, фамилия, инициалы, идентификационный номер в национальном реестре специалистов в области строительства, реквизиты распорядительного документа, подтверждающего полномочия, с указанием наименования, ОГРН, ИНН, места нахождения юридического лица, фамилии, имени, отчества, адреса места жительства, ОГНИП, ИНН индивидуального предпринимателя)

Представитель лица, осуществляющего строительство:

Руководитель проекта ООО «КиКГЕОСТРОЙ» Шевчук К.А. приказ №2-МВМ от 01.07.2023г.

(должность, фамилия, инициалы, реквизиты распорядительного документа, подтверждающего полномочия)

Представитель лица, осуществляющего строительство, по вопросам строительного контроля (специалист по организации строительства): Генеральный директор ООО «КиКГЕОСТРОЙ» Кесслер Ю.Ф., приказ №1СК-МВМ от 03.07.2023г., идентификационный номер НОСТРОЙ С-77-118776

(должность, фамилия, инициалы, идентификационный номер в национальном реестре специалистов в области строительства, реквизиты распорядительного документа, подтверждающего полномочия)

Представитель лица, осуществляющего подготовку проектной документации:

Руководитель службы управления проектами ООО «КиКГЕОСТРОЙ» Липатов В. Е. приказ № 2-АН от 02.10.2023г.

(должность, фамилия, инициалы, реквизиты распорядительного документа, подтверждающего полномочия, с указанием наименования, ОГРН, ИНН, места нахождения юридического лица, фамилии, имени, отчества, адреса места жительства, ОГНИП, ИНН индивидуального предпринимателя, наименования, ОГРН, ИНН саморегулируемой организации, членом которой является указанное юридическое лицо, индивидуальный предприниматель)

Представитель лица, выполнившего работы, подлежащие освидетельствованию:

Начальник участка ООО «ШЕЛПРОКК» Перевизнык А.П., приказ №1 от 01.08.2023г.

Главный инженер ООО «ЭлектроЭнергетика» Юрченко В. И., приказ № 1/08 от 04.08.2023г.

(должность, фамилия, инициалы, реквизиты распорядительного документа, подтверждающего полномочия, с указанием наименования, ОГРН, ИНН, места нахождения юридического лица, фамилии, имени, отчества, адреса места жительства, ОГНИП, ИНН индивидуального предпринимателя)

а также иные представители лиц, участвующих в освидетельствовании:

(должность с указанием наименования организации, фамилия, инициалы, реквизиты распорядительного документа, подтверждающего полномочия)

произвели осмотр работ, выполненных

ООО "ШЕЛПРОКК", ООО "ЭлектроЭнергетика"

(наименование лица, выполнившего работы, подлежащие освидетельствованию)

и составили настоящий акт о нижеследующем:

1. К освидетельствованию предъявлены следующие работы:

Монтаж трубы на участке от В1-нов.1-В1-7

(наименование скрытых работ)

2. Работы выполнены по проектной документации

131-23-НВКЗ «Ж/д пути от испытательного центра до обкаточной линии с удлинением трансбордера, расположенные по адресу: Московская область, г. о. Мытищи, ул. Колонцова, 4». Наружные сети водоснабжения и канализации. Переустройство хозяйственного водопровода В1.

(номер, другие реквизиты чертежа, наименование проектной и/или рабочей документации, сведения о лицах, осуществляющих подготовку раздела проектной и/или рабочей документации)

3. При выполнении работ применены:

Труба стальная ВУС Ду.530*8мм – паспорт №19/08-2 от 19.08.2023 г., труба ПЭ100 315-18,7мм – паспорт качества б/н от 21.08.2023 г., сертификат соответствия №РОСС RU C-RU.АЮ64.В.00076/22 с 16.06.2022 по 15.06.2025 г., кольцо опорно направляющее ОНК 315/530 – руководство по эксплуатации №ТУ 1469-001-0129785898 от 29.09.2023 г., сертификат соответствия – №РОСС RU.АЖ33.Н00334 с 10.04.2019 по 09.04.2024 г., втулка под фланец ПЭ100 315 – паспорт качества №3325, стальной фланец d315 – сертификат соответствия №РОСС CN.НА39.Н00267/22 с 09.08.2022 по 08.08.2025г., муфта защитная d315 – паспорт качества №224 С/23 от 09.2023 г., отвод 45*315мм; 22*315мм; 90*315мм – сертификат соответствия №ЕАЭС RU C-RU.OC12.В.00094/20 с 25.08.2020 по 24.08.2025 г., цементно-песчаный раствор М100 – декларация о соответствии №РОСС RU Д-RU.РА01.В.98824/21 с 13.10.2021 по 01.12.2026 г.

(наименование строительных материалов (изделий), реквизиты сертификатов и/или других документов, подтверждающих их качество и безопасность)

4. Предъявлены документы, подтверждающие соответствие работ предъявляемым требованиям:

Исполнительная схема №04 Монтаж трубы на участке от В1-нов.1-В1-7

(исполнительные схемы и чертежи, результаты экспертиз, обследований, лабораторных и иных испытаний выполненных работ, проведенных в процессе строительного контроля)

5. Даты: начала работ: «11» ноября 2023 г.

окончания работ: «12» ноября 2023 г.

6. Работы выполнены в соответствии:

131-23-НВКЗ «Ж/д пути от испытательного центра до обкаточной линии с удлинением трансбордера, расположенные по адресу: Московская область, г. о. Мытищи, ул. Колонцова, 4». Наружные сети водоснабжения и канализации. Переустройство хозяйственного водопровода В1. СП 45.13330.2017. «Свод правил. Земляные сооружения, основания и фундаменты». СП48.13330.2019 Свод правил. Организация строительства.

(наименования и структурные единицы технических регламентов, иных нормативных правовых актов, разделы проектной и/или рабочей документации)

7. Разрешается производство последующих работ

Обсыпка песком на участке от В1-нов.1-до В1-7

(наименование работ, конструкций, участков сетей инженерно-технического обеспечения)

Дополнительные сведения: отсутствуют

Акт составлен в 5 (пяти) экземплярах.

Приложения:

Документы перечисленные в п.3 и п.4 настоящего акта

Представитель застройщика (технического заказчика, эксплуатирующей организации или регионального оператора) по вопросам строительного контроля

Дураев В. Ю.

(фамилия, инициалы, подпись)

Представитель лица, осуществляющего строительство

Шевчук К. А.

(фамилия, инициалы, подпись)

Представитель лица, осуществляющего строительство, по вопросам строительного контроля (специалист по организации строительства)

Кесслер Ю.Ф.

(фамилия, инициалы, подпись)

Представитель лица, осуществляющего подготовку проектной документации

Липатов В.Е.

(фамилия, инициалы, подпись)

Представитель лица, выполнившего работы, подлежащие освидетельствованию

Перевизнык А. П.



(фамилия, инициалы, подпись)

Юрченко В. И.

(фамилия, инициалы, подпись)

Представители иных лиц

(фамилия, инициалы, подпись)

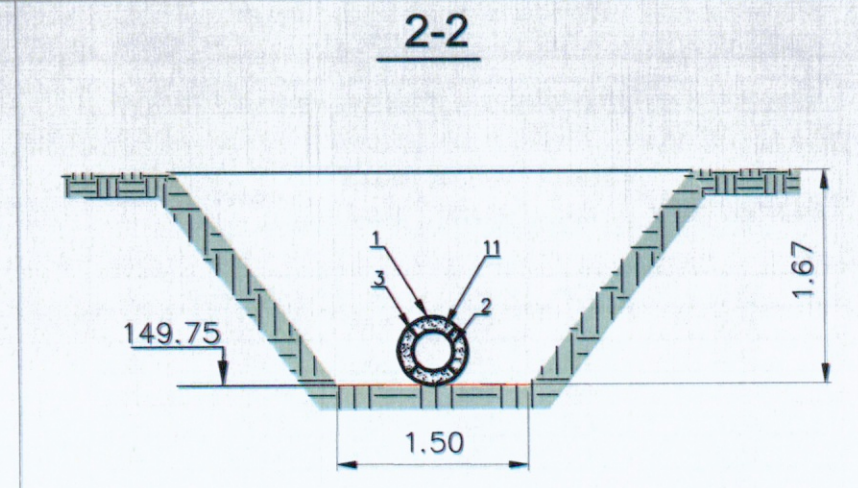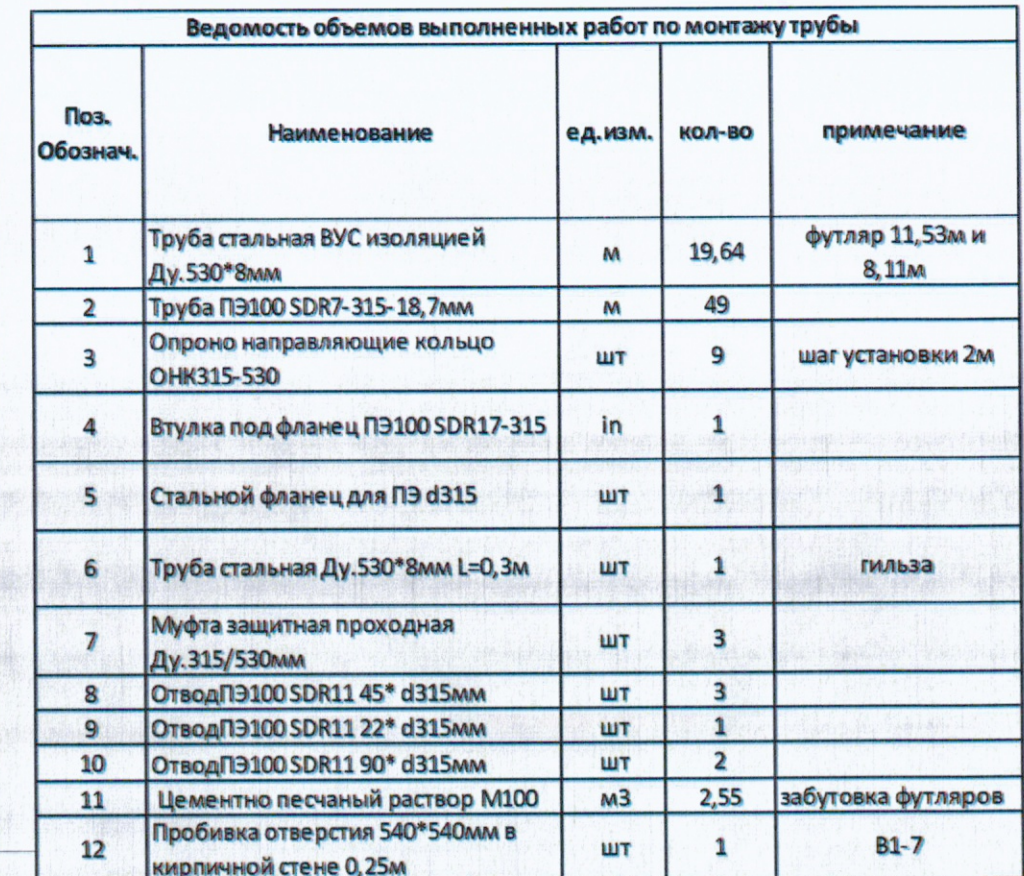

					2023	131-23-НВКЗ		
						Ж/д пути от испытательного центра до обкаточной линии с удлинением трансбордера, расположенные по адресу: Московская область, г.о. Мытищи, ул. Колонцова, 4		
Изм.	Кол.	Лист	№ док.	Подпись	Дата	Наружные сети водоснабжения и канализации	Стадия	Лист
Руков. проекта		Шевчук К.А.			12.11	Переустройство хозяйственного водопровода В1	ИД	1
Ген. директор		Кесслер Ю.Ф.			12.11			
Нач. участка		Перевизькин А.Д.			12.11			
Гл. инженер		Юрченко В.И.			12.11	Исполнительная схема №4 Монтаж трубы на участке от В1-нов.1 - В1-7	ООО "КИКГЕОСТРОЙ"	

АНТИКОРРОЗИОННОЕ ПОКРЫТИЕ ВУС(УС) СТАЛЬНЫХ ТРУБ

ИП Соколов В.В.

МОСКОВСКИЙ ЗАВОД ИЗОЛЯЦИИ

Московская область, г.Электроугли Банный переулок уч.12
т/ф 8-916-207-60-48 www.ooomzi.tiu.ru


ПАСПОРТ

№ 19/08-2

Диаметр труб. мм	Кол-во труб шт	Кол-во п/м	Грузополучатель:	ООО МТС
530	20	240.00	УПД	от 19.08.2023 г.
			Заказчик, после приёмки изолированных труб и фасонных деталей на заводе производителя, несёт полную ответственность по сохранности изоляционного материала относительно транспортировки, выгрузки, хранению и дальнейшему использованию на основании ГОСТ инструкций по обращению с трубами и деталями в ВУС изоляции. Трубы с ВУС изоляцией не разрезать вдоль. http://gostrf.com/normadata/1/4293786/4293786517.pdf	

Наружное покрытие ВУС (УС) типа выполнено в соответствии с ГОСТ 9.602-2016 и ГОСТ Р 51164-98

№№ труб	№ партии	Толщина в мм	Адгезия Н/см	Изоляционное покрытие	Адгезионный подслои	Отсутствие пробоя при напряжении, Кат
	39-59	8,0	46,9	КОМПОЗИТНОЕ ИЗОЛЯЦИОННОЕ 3-х КОМПОНЕНТНОЕ ВУС(УС)	Полимерный праймер	Соответствует
				ИЗОЛЯЦИОННЫЙ ПОЛИОЛЕФИН ВЫСОКОМОЛЕКУЛЯРНЫЙ	плавкий	ГОСТу и ТУ
				СЕРТИФИКАТ СООТВЕТСТВИЯ ГОСТ Р		5 кВ/мм
				№ РОСС RU.НЮ06.Н03301		
				Код ОК 24.20.13.130		

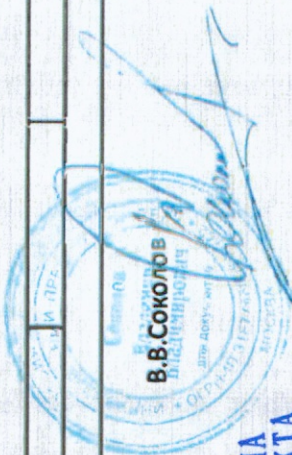КОПИЯ ВЕРНА
РУК. ПРОЕКТА
ШЕВЧУК К.А.



АО «Орелсибгазппарат»

302008 г. Орел, ул. Машиностроительная, д. 6
т/ф (4862) 72-37-89, 72-56-30



АО64

ПАСПОРТ КАЧЕСТВА

на трубы из полиэтилена для подземных водопроводов ГОСТ 18599-2001(изм.1,2)

Партия № 1097	Типоразмер ПЭ 100 SDR 17- 315x18,7 питьевая
Дата изготовления: 08.2023г.	Марка сырья: полиэтилен HD 03594 PE
Размер партии: 2500 п/м	ТУ 20.1610-014-81060768-2018

Сертификат соответствия № РОСС RU C-RU.АЮ64.В.00076/22 от 16.06.2022 г.

Сроки хранения: на открытой площадке (-50°C - +50°C) – не более 6 месяцев;

на закрытой (-50°C - +50°C) – не более 24 месяцев со дня выпуска.

№ п/п	Наименование показателя	Норма по ГОСТ 18599-2001	Результаты испытаний
1	Внешний вид поверхности	п.5.2.1	Соответствует
2	Номинальный наружный диаметр	315,0-316,9	316,9
3	Толщина стенки, мм	18,7-20,7	18,7-19,2
4	Овальность трубы, мм	11,1	3,0
5	Относительное удлинение при разрыве, % не менее	350	350

Заключение:

Соответствует ГОСТ 18599-2001

Ответственный за
контроль качества

Дёмин С. А.

Дата выдачи

г. Орел 08.08.2023

КОПИЯ ВЕРНА
РУК. ПРОЕКТА
ШЕВЧУК К. А.



СЕРТИФИКАТ СООТВЕТСТВИЯ
(обязательная сертификация)
№ РОСС RU C-RU.AЮ64.B.00076/22

ЗАЯВИТЕЛЬ

Акционерное общество «Орелсибгазгаппарат» (АО «Орелсибгазгаппарат»). Место нахождения и место осуществления деятельности: 302008, Россия, Орловская область, город Орел, улица Машиностроительная, дом. 6, помещение 1. ОГРН: 1025700778542. ИНН: 5752020387. Телефон: (4862) 72-37-89. Адрес электронной почты: osga2010@yandex.ru.

ИЗГОТОВИТЕЛЬ

Акционерное общество «Орелсибгазгаппарат» (АО «Орелсибгазгаппарат»). Место нахождения и место осуществления деятельности: 302008, Россия, Орловская область, город Орел, улица Машиностроительная, дом. 6, помещение 1. ОГРН: 1025700778542. ИНН: 5752020387. Телефон: (4862) 72-37-89. Адрес электронной почты: osga2010@yandex.ru.

ОРГАН ПО СЕРТИФИКАЦИИ продукции и услуг «Полисерт» АНО по сертификации «Электросерт». Место нахождения: 129226, Россия, г. Москва, ул. Сельскохозяйственная, д. 12А. Место осуществления деятельности: 129110, Россия, г. Москва, ул. Гиляровского, д. 65, стр.1; 129110, Россия, г. Москва, ул. Щепкина, д. 47, стр. 1. ОГРН: 1037739013355. ИНН: 7725081144. Телефон: +7 (495) 995-10-26. Адрес электронной почты: info@certif.ru. Уникальный номер записи об аккредитации в реестре аккредитованных лиц № RA.RU.10AЮ64 от 21.07.2015

ПОДТВЕРЖДАЕТ, ЧТО ПРОДУКЦИЯ

Трубы напорные из полиэтилена ПЭ100 для систем хозяйственно-питьевого водоснабжения диаметром 20-630 мм, с любым стандартным размерным отношением SDR

ГОСТ 18599-2001 с изм. №1, №2 «Трубы напорные из полиэтилена. Технические условия»

Серийный выпуск

Код ОКПД 2: 22.21.21.122

Код ТН ВЭД ЕАЭС: 3917 21 100.0

СООТВЕТСТВУЕТ ТРЕБОВАНИЯМ

ГОСТ 18599-2001 Табл. 5, п. 5.1

СЕРТИФИКАТ СООТВЕТСТВИЯ ВЫДАН НА ОСНОВАНИИ

Протоколы испытаний №№ 150622-1, 150622-2, 150622-3 от 15.06.2022 Испытательной лаборатории полимерных труб и фитингов ООО «Полиакцент», уникальный номер записи об аккредитации в реестре аккредитованных лиц № RA.RU.21HC73

Акт о результатах анализа состояния производства (АСП) № 0159/АА от 29.03.2022 ОС «Полисерт» АНО по сертификации «Электросерт», уникальный номер записи об аккредитации в реестре аккредитованных лиц № RA.RU.10AЮ64.

Свидетельство о государственной регистрации ВУ.70.06.01.013.Е.000937.03.18 от 20.03.2018 выдано ГУ «Республиканский центр гигиены, эпидемиологии и общественного здоровья»

Схема сертификации: 1с

ДОПОЛНИТЕЛЬНЫЕ СВЕДЕНИЯ

СРОК ДЕЙСТВИЯ СЕРТИФИКАТА СООТВЕТСТВИЯ с 16.06.2022 по 15.06.2025

Руководитель (заместитель
руководителя) органа по сертификации

Эксперт-аудитор
(эксперты-аудиторы)

Чесноков Сергей Борисович

(фамилия, имя, отчество)

Шемкин Георгий Валентинович

(фамилия, имя, отчество)




КОПИЯ ВЕРНА
РУК. ПРОЕКТА
ШЕВЧУК К. А.

ООО «ПРОМГАРАНТ»
140180, г. Жуковский,
ул. Гагарина, д. 64А, ком. 3-4
+7 (499) 707-19-35
www.promgt.ru
info@promgt.ru

**Кольца опорно-направляющие
для переходов трубопроводов
через автомобильные и железные дороги
прокладываемых в защитном кожухе (футляре)
ПАСПОРТ
и
РУКОВОДСТВО ПО ЭКСПЛУАТАЦИИ**

**ОНК-315/530
ТУ 1469-001-01297858-98
СЕРТИФИКАТ СООТВЕТСТВИЯ
РОСС RU.АЖ33.Н00334
ПРОТОКОЛ ИСПЫТАНИЙ
№0696-04/2019-ЦИК**

**КОПИЯ ВЕРНА
РУК. ПРОЕКТА
ШЕВЧУК К. А.**

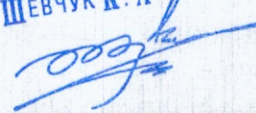

2023 г.


1. Основные сведения об изделии и технические данные.

1.1. Назначение оборудования.

Опорно-направляющие кольца (ОНК) предназначены для механической защиты изоляционного покрытия стальных труб при строительстве переходов стальных трубопроводов под автомобильными и железными дорогами, прокладываемых в защитном кожухе (футляре) во всех климатических зонах при температурах от - 40 до +50°C. Изготавливаются по ТУ 1469-001-01297858-98

1.2. Технические данные.

Опорно-направляющие кольца (рис. 1) состоят из металлических сегментов, снабженных опорными элементами из диэлектрических материалов, скрепленных между собой болтовыми соединениями.

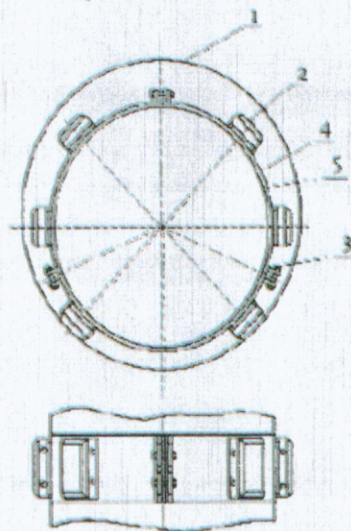

- 1 – кожух
- 2 – диэлектрический опорный элемент
- 3 – болтовое соединение сегментов
- 4 – сегмент опорного кольца
- 5 – прокладка

Рис.1

Диаметр трубопровода	315 мм
Ширина ОНК	130 мм
Масса изделия	2,5 кг
Ролики	0 шт
Опорный элемент	6 шт
Материал опорных элементов ОНК- полиэтилен 76-73(83,84) по ГОСТ 16338 -85	

КОПИЯ ВЕРНА
РУК. ПРОЕКТА
ШЕВЧУК К. А.

2. Комплектность.

2.1 Номер партии :1603-2023
2.2.Количество ОНК в партии
сегмент кольца
болт М 8х50(60)
гайка М 8
шайба пл 8
прокладка

7 комп
3 шт
6 шт
6 шт
6 шт
1 шт



3. Срок службы, гарантии изготовителя.

3.1 Изготовитель гарантирует соответствие колец ОНК требованиям ТУ_1469-001-01297858-98_ при соблюдении условий и правил хранения, транспортирования, монтажа и эксплуатации.

3.2. Гарантийный срок хранения при температуре -40 °С до +50 °С не более 1 года со дня изготовления.

4. Транспортировка и хранение.

4.1 Кольца ОНК транспортируются любым видом закрытого транспорта (ж/д вагоны, контейнеры, закрытые автомашины и т.д.), обеспечивающим сохранность от воздействия атмосферных осадков, попадания прямых солнечных лучей и механических повреждений в соответствии с Правилами перевозки грузов, действующих на соответствующем виде транспорта.

4.2. Кольца ОНК хранятся при температуре от -60 °С до +60 °С в сухих закрытых складских помещениях, исключая воздействие атмосферных осадков и агрессивных сред.

5. Сведения о рекламациях.

5.1. Рекламация, оформленная в период гарантийного срока, должна быть согласована с представителем завода-изготовителя или, в случае его неявки в согласованный срок, с представителем другой незаинтересованной организации.

5.2 Все предъявленные рекламации должны быть зарегистрированы в паспорте.

5.3. Сведения о неисправности должны быть указаны в таблице 2.

Таблица 2.

Дата обнаружения неисправности	Дата составления рекламации	Краткая характеристика неисправности	Принятые меры по устранению неисправности	Подпись должностного лица

6. Сведения об утилизации.

6.1. Кольца ОНК после прекращения их использования подлежат захоронению в специально отведенных местах, или отправлены для переработки как вторичное сырье.

7. Свидетельство о приемке.

7.1. Кольца опорно-направляющие изготовлены в соответствии с требованиями ТУ_1469-001-01297858-98 и признаны годными для эксплуатации.

Нач. ОТК



Дата изготовления 29.09.2023 г

КОПИЯ ВЕРНА
РУК. ПРОЕКТА
ПЕВЧУК К. А.



8. Руководство по монтажу и эксплуатации опорно-направляющего кольца.

8.1. Количество и места установки ОНК на трубу, их закрепление и протаскивание трубы в защитном кожухе производится в соответствии с проектом производства работ, который разрабатывает проектная организация.

8.2. Условия эксплуатации ОНК: при температуре от -60°C до $+60^{\circ}\text{C}$.

8.3. Установку ОНК на трубу должны осуществлять 2 человека.

8.4. Перед началом работ проверить комплектность изделия.

8.5. Произвести следующие подготовительные операции:

8.5.1. освободить пространство вокруг трубы для удобства монтажа ОНК;

8.5.2. установить трубопровод на неподвижные опоры на расстоянии от грунта удобным для монтажа колец из нижнего положения;

8.5.3. подготовить в достаточном количестве защитный прокладочный материал (резинотканевые прокладки или ленту изоляционную полимерную липкую толщиной не менее 0,6 мм и т. п. в соответствии с проектом)

8.5.4. очистить поверхность трубы в месте монтажа ОНК от грязи и химических веществ.

8.6. Собрать сегменты при помощи крепежных элементов, оставив одно замыкающее соединение несобраным.

8.7. Между кольцом и трубопроводом установить защитную прокладку толщиной 3-5 мм в соответствии с проектом производства работ. Допускается на размеченное место под установку кольца для защиты изоляции трубопровода нанести 5-6 слоев полимерной изоляционной ленты. При этом края защитного материала должны выходить за пределы ширины кольца равномерно по обеим сторонам на 20-50 мм.

8.8. При сборке кольца зазор между торцами сегментов кольца в незатянута состоянии должен составлять 15-20 мм.

8.9. Установить кольцо на трубу.

8.10. Скрепить болтами замыкающее соединение.

8.11. Проверить правильность размещения кольца на трубе. Нижние опорные выступы кольца должны быть симметричны относительно вертикальной диаметральной плоскости защитного кожуха (футляра). Отклонение не должно превышать 10-15 мм.

8.12. Равномерно, последовательно провести затяжку «по кругу» болтов крепления до плотного прилегания внутренней поверхности сегментов кольца к наружной поверхности прокладки, установленной под кольцо. В процессе затяжки контролировать отсутствие смыкания торцов сегментов. В случае смыкания торцов сегментов - снять опорно-направляющее кольцо и увеличить под ним толщину прокладки (добавить два-три слоя полимерной изоляционной ленты толщиной не менее 0,6 мм)

8.13. Затянуть резьбовые соединения с усилием не более 50 Н.М, с обеспечением требований пункта

8.14. Работы по сооружению переходов трубопровода в защитном кожухе должны выполняться в соответствии с требованиями СНиП III-42-80, проекта и ППР.

8.15. Эксплуатация опорно-направляющих колец в конструкции перехода должна производиться в соответствии с действующими отраслевыми нормативными документами по эксплуатации трубопровода.

8.16. Использование опорно-направляющих колец с диэлектрическими опорными элементами в конструкции перехода допускается при температуре перекачиваемого продукта не более $+60^{\circ}\text{C}$.

КОПИЯ ВЕРНА
РУК. ПРОЕКТА
ШЕВЧУК К. А.



[подпись](#)

СИСТЕМА СЕРТИФИКАЦИИ ГОСТ Р

ФЕДЕРАЛЬНОЕ АГЕНТСТВО ПО ТЕХНИЧЕСКОМУ РЕГУЛИРОВАНИЮ И МЕТРОЛОГИИ



СЕРТИФИКАТ СООТВЕТСТВИЯ

№ РОСС RU.АЖ33.Н00334

Срок действия с 10.04.2019

по 09.04.2024

No 0232530

ОРГАН ПО СЕРТИФИКАЦИИ рег.№ RA.RU.11АЖ33, Орган по сертификации Общества с ограниченной ответственностью "Пожтех", 140187, РОССИЯ, Московская область, город Жуковский, улица Мясничева, дом 1, этаж 6, помещение №618, Тел: +79264659387, E-mail: Pozh.tex@yandex.ru

ПРОДУКЦИЯ Кольца опорно-направляющие (ОНК) для переходов трубопроводов через автомобильные и железные дороги прокладываемые в защитном кожухе (футляре) ТУ 1469-001-01297858-98

Серийный выпуск

 $K[X] \subset K$

Код ОК 034-2014
(КПЕС 2008)
24.20.40.000

СООТВЕТСТВУЕТ ТРЕБОВАНИЯМ НОРМАТИВНЫХ ДОКУМЕНТОВ
ТУ 1469-001-01297858-98

КОД ТН ВОД

КОПИЯ ВЕРНА
РУК. ПРОЕКТА
ШЕВЧУК К. А.

ИЗГОТОВИТЕЛЬ Общество с ограниченной ответственностью "ПРОМГАНТ"
140180, Российская Федерация, Московская область, город Жуковский, улица Гагарина дом 64
А, комната 3-4

СЕРТИФИКАТ ВЫДАН Обществу с ограниченной ответственностью "ПРОМГАРАНТ"
140180, Российская Федерация, Московская область, город Жуковский, улица Гагарина дом 64 А,
комната 3-4
Телефон: +7 499-707-19-35

НА ОСНОВАНИИ протокола испытаний №0696-04/2019-ЦИК от 08.04.2019 года, выданного
ИСПЫТАТЕЛЬНОЙ ЛАБОРАТОРИЕЙ
«ЦЕНТР ИСПЫТАНИЙ И КОНТРОЛЯ» Аттестат аккредитации РОСС
RU.31762.04ГЛСГО/ИД.2018 от 19.10.2018

ДОПОЛНИТЕЛЬНАЯ ИНФОРМАЦИЯ



Руководитель органа

Эксперт



В.А. Кошман

А.А. АНИСОВ
НАУЧНЫЙ СЕКРЕТАРЬ

Сертификат не применяется при обязательной сертификации


Общество с ограниченной ответственностью
«Климовский трубный завод»



группа
ПОЛИПЛАСТИК

ОГРН 1025002660001
Рег. № 502002366, 502001001
42162, Московская область, г.о.г. Подольск,
пр. Сад Борозинский 8 (б.г. Меланк. № 1, кв. 10)
Тел.: +7 (470) 585 19 41
Факс: +7 (470) 580 57 82
E-mail: info@optiplastic.ru
www.optiplastic.ru

Интегрированная система менеджмента сертифицирована на соответствие требованиям
ГОСТ Р ИСО 9001-2015 (ISO 9001:2015) и ГОСТ Р ИСО 14001-2016 (ISO 14001:2015)
Сертификат соответствия № РОСС RU.ИИ11.1100129 от 16.10.2019 г.

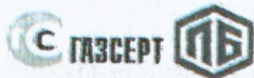

Паспорт качества № 3325

Детали соединительные из
полиэтилена литьевые для напорных
трубопроводов
ТУ 22.21.29-042-73011750-2018 с изм. №
1,2

Не подлежат обязательной сертификации
Свидетельство о гос. регистрации № RU.77.99.32.013.E.001181.04.19 от 01.04.2019
Сертификат соответствия № RQ RU.1301.H00171 с 16.11.2020
Сертификат соответствия № С-РТЗ.002.ТУ.00848 с 23.05.2019
Сертификат соответствия № ОАЧО.RU.1401.H00361 с 30.05.2018

Условное обозначение продукции: Втулка под фланец ПЭ100 ГАЗ/ВОДА 315 SDR17/17,6 0,6 МПа/ 1,0 МПа Тип 2
№ партии: 07-21-06021
Дата изготовления: с 13.04.2021 по 15.04.2021
Размер партии, шт: 52
Марка сырья: Н 1000 PCI Black

№	Наименование показателя	Значение показателя по НД	Значение показателя фактическое
1	Внешний вид	Таблица 10, п. 1	Соответствует
2	Средний наружный диаметр D1, мм	315±1,9	316,4 - 316,7
3	Толщина стенки Es, мм	18,7±2,0	19,2 - 19,5
4	Овальность D1, мм, не более	4,8	0,7
5	Размер L2, мм, не менее	145	152
6	Размер Z, мм, не менее	227	233
7	Размер Df, мм	370-6,0	367,7
8	Размер b, мм	29,0±2,0	31
9	Стойкость к внутреннему давлению при 20 °С при кольцевом напряжении 12,0 МПа, ч, не менее	100	100*
10	Стойкость к внутреннему давлению при 80 °С при кольцевом напряжении 5,4 МПа, ч, не менее	165	165*
11	Стойкость к внутреннему давлению при 80 °С при кольцевом напряжении 5,0 МПа, ч, не менее	1000	1000*
12	Термостабильность (время окислительной индукции) при 200 °С, мин, не менее	20	30*
13	Стойкость к осевому растяжению сварного шва при стыковой сварке деталей с трубным концом номинальным наружным диаметром ≥ 90 мм, тип разрушения по сварному шву	Пластический	Пластический*

Рег. № УП-02185105



ДОБРОВОЛЬНАЯ СЕРТИФИКАЦИЯ ПРОДУКЦИИ

СЕРТИФИКАТ СООТВЕТСТВИЯ

№ РОСС CN.НА39.Н00267/22

Срок действия с 09.08.2022

по 08.08.2025

№ 0087128

ОРГАН ПО СЕРТИФИКАЦИИ рег.№ RA.RU.10НА39, Орган по сертификации Общества с ограниченной ответственностью "Лидер", 117630, РОССИЯ, город Москва, шоссе Старокалужское, дом 62, этаж 2, помещение VIII, комнаты 12, 13, Тел: +7 4996820193, E-mail: lider.certification@gmail.com

ПРОДУКЦИЯ Фланец, расточенный под ПЭ втулку (согласно приложению бланк №0019807, №0019808)
Серийный выпуск

код ОК 034-2014
(КПЕС 2008)

СООТВЕТСТВУЕТ ТРЕБОВАНИЯМ НОРМАТИВНЫХ ДОКУМЕНТОВ
ГОСТ 33259-2015



код ТН ВЭД
7307910000

ИЗГОТОВИТЕЛЬ BAODING PINGYILU IM & EX TRADING CO., LTD.
Место нахождения: Китай, No.050, AREA 2, FLOOR 1, HEDAO INTERNATIONAL BAG & CASE MARKET, BAIGOU TOWN, BAODING CITY, HEBEI PROVINCE

СЕРТИФИКАТ ВЫДАН Общество с ограниченной ответственностью «ТД РостФитинг»
Место нахождения: 125124, Россия, г. Москва, 3-я улица Ямского поля, дом 2, корпус 7, эт.3, пом.Х, ком.58


Телефон: +7(499) 500-96-74 Адрес электронной почты: info@rostfiting.ru

НА ОСНОВАНИИ Протокола испытаний № 2022-NSP-08-2113 от 08.08.2022 года, выданного Испытательной лабораторией Общества с ограниченной ответственностью "ЛИДСЕРТ" (регистрационный номер аттестата аккредитации РОСС RU.32438.04РС00.002)

Копия выдана
ШЕВЧУК А.А.

ДОПОЛНИТЕЛЬНАЯ ИНФОРМАЦИЯ

Схема сертификации: 1с

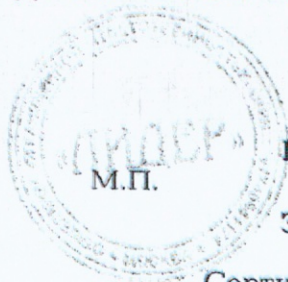

Руководитель органа

Эксперт

подпись
подпись



М.В. Петрунин
инициалы, фамилия

Н.А. Рожкова
инициалы, фамилия

Сертификат не применяется при обязательной сертификации

ДОБРОВОЛЬНАЯ СЕРТИФИКАЦИЯ ПРОДУКЦИИ

№ 0019807

ПРИЛОЖЕНИЕ

К сертификату соответствия № РОСС CN.НА39.Н00267/22

7307910000

Фланец, расточенный под ПЭ втулку:

Фланец d 100, расточенный под ПЭ втулку d 110 PN10
Фланец d 100, расточенный под ПЭ втулку d 110 PN16
Фланец d 100, расточенный под ПЭ втулку d 125 PN10
Фланец d 100, расточенный под ПЭ втулку d 125 PN16
Фланец d 125, расточенный под ПЭ втулку d 140 PN10
Фланец d 125, расточенный под ПЭ втулку d 140 PN16
Фланец d 150, расточенный под ПЭ втулку d 160 PN10
Фланец d 150, расточенный под ПЭ втулку d 160 PN16
Фланец d 150, расточенный под ПЭ втулку d 180 PN10
Фланец d 150, расточенный под ПЭ втулку d 180 PN16
Фланец d 20, расточенный под ПЭ втулку d 25 PN10
Фланец d 20, расточенный под ПЭ втулку d 25 PN16
Фланец d 200, расточенный под ПЭ втулку d 200 PN10
Фланец d 200, расточенный под ПЭ втулку d 200 PN16
Фланец d 200, расточенный под ПЭ втулку d 225 PN10
Фланец d 200, расточенный под ПЭ втулку d 225 PN16
Фланец d 25, расточенный под ПЭ втулку d 32 PN10
Фланец d 25, расточенный под ПЭ втулку d 32 PN16
Фланец d 250, расточенный под ПЭ втулку d 250 PN10
Фланец d 250, расточенный под ПЭ втулку d 250 PN16
Фланец d 250, расточенный под ПЭ втулку d 280 PN10
Фланец d 250, расточенный под ПЭ втулку d 280 PN16
Фланец d 300, расточенный под ПЭ втулку d 315 PN10
Фланец d 300, расточенный под ПЭ втулку d 315 PN16
Фланец d 32, расточенный под ПЭ втулку d 40 PN10
Фланец d 32, расточенный под ПЭ втулку d 40 PN16
Фланец d 350, расточенный под ПЭ втулку d 355 PN10
Фланец d 350, расточенный под ПЭ втулку d 355 PN16
Фланец d 40, расточенный под ПЭ втулку d 50 PN10
Фланец d 40, расточенный под ПЭ втулку d 50 PN16
Фланец d 400, расточенный под ПЭ втулку d 400 PN10
Фланец d 400, расточенный под ПЭ втулку d 400 PN16
Фланец d 50, расточенный под ПЭ втулку d 63 PN10
Фланец d 50, расточенный под ПЭ втулку d 63 PN16
Фланец d 500, расточенный под ПЭ втулку d 450 PN10
Фланец d 500, расточенный под ПЭ втулку d 450 PN16
Фланец d 500, расточенный под ПЭ втулку d 500 PN10
Фланец d 500, расточенный под ПЭ втулку d 500 PN16

КОПИЯ ВЕРНА
РУК. ПРОЕКТА
ШЕВЧУК К. А.



Н.А. Рожкова
инициалы, фамилия

Руководитель органа

Эксперт

М.П.

ДОБРОВОЛЬНАЯ СЕРТИФИКАЦИЯ ПРОДУКЦИИ

№ 0019808

ПРИЛОЖЕНИЕ

К сертификату соответствия № РОСС CN.НА39.Н00267/22

Фланец d 600, расточенный под ПЭ втулку d 560 PN10
Фланец d 600, расточенный под ПЭ втулку d 560 PN16
Фланец d 600, расточенный под ПЭ втулку d 630 PN 10
Фланец d 600, расточенный под ПЭ втулку d 630 PN 16
Фланец d 65, расточенный под ПЭ втулку d 75 PN10
Фланец d 65, расточенный под ПЭ втулку d 75 PN16
Фланец d 700, расточенный под ПЭ втулку d 710 PN 10
Фланец d 700, расточенный под ПЭ втулку d 710 PN 16
Фланец d 80, расточенный под ПЭ втулку d 90 PN10
Фланец d 80, расточенный под ПЭ втулку d 90 PN16
Фланец d 800, расточенный под ПЭ втулку d 800 PN10
Фланец d 800, расточенный под ПЭ втулку d 800 PN16

КОПИЯ ВЕРНА
РУК. ПРОЕКТА
ШЕВЧУК К.А.

[Подпись]



Руководитель органа

М.П.

Эксперт

[Подпись]
подпись

М.В. Петрунин

инициалы, фамилия

Н.А. Рожкова

инициалы, фамилия



ПК ПОЛИМЕР ФИТИНГ

ПРОИЗВОДСТВО ПОЛИМЕРНЫХ ИЗДЕЛИЙ

420124, РТ, г.Казань, ул.
Чистопольская, д.51, кв 17
инн: 1657259562
e-mail: igorpad@bk.ru,
тел. 89172805519
www.polimerfiting.ru

ПАСПОРТ КАЧЕСТВА № 224 С/23

Условное обозначение: **Муфта защитная для прохода через Ж/Б ф365**

Партия № 224 С/23

Дата изготовления: Сентябрь 2023 года

Размер партии: 1000шт.

Производитель трубы и ПЭ :

КОПИЯ ВЕРНА
РУК. ПРОЕКТА
ШЕВЧУК К.А.

Гарантийный срок хранения в условиях 5 (ОЖ 4) не более 2 лет со дня изготовления.

Условия хранения: по ГОСТ 15150, раздел 10.

Допуск отклонения изделия по диаметру, длине и толщине $\pm 5\%$

Изготовитель гарантирует соответствие требованиям ТУ 22.21.29-001-14823892-2017 при соблюдении условий транспортирования и хранения.

Втулки и переходы литые удлиненные и короткие используются только один раз (повторное использование не возможно)

Любые внесения изменений в изделие заказчиком не допускается и производитель ответственности не несет и изделие возврату не подлежит.

Аттестационное удостоверение сварщика №1714 от 28.09.2022г. Мухутдинов Ильнар Султанович

Аттестационное удостоверение сварщика №1711 от 28.09.2022г. Хмылев Владимир Васильевич

ОТК



Размножению не подлежит





СЕРТИФИКАТ СООТВЕТСТВИЯ

№ ЕАЭС RU C-RU.OC12.B.00094/20

Серия **RU** № **0180453**

ОРГАН ПО СЕРТИФИКАЦИИ общества с ограниченной ответственностью "Центр испытаний, сертификации и аттестации". Место нахождения, адрес места осуществления деятельности: 603115, Россия, Нижегородская область, город Нижний Новгород, улица Ломоносова, дом 9, офис 505. Телефон: +78312820567. Адрес электронной почты: csiann@yandex.ru. Аттестат аккредитации, регистрационный № RA.RU.10OC12, 16.03.2015.

ЗАЯВИТЕЛЬ Общество с ограниченной ответственностью «СантехСтройКомплект». Место нахождения, адрес места осуществления деятельности: Россия, 430034, Республика Мордовия, город Саранск, Лямбирское шоссе, дом 18. Телефон: +78342777272. Адрес электронной почты: otvod13@mail.ru. Основной государственный регистрационный номер: 1021301065939.

ИЗГОТОВИТЕЛЬ Общество с ограниченной ответственностью "СантехСтройКомплект". Место нахождения, адрес места осуществления деятельности по изготовлению продукции: Россия, 430034, Республика Мордовия, город Саранск, Лямбирское шоссе, дом 18.

ПРОДУКЦИЯ

Комплекующие детали трубопроводов 3 категории в соответствии с приложением № 1 к ТР ТС 032/2013 (смотри приложение к сертификату соответствия на бланке № 0632083). Продукция изготовлена в соответствии с ТУ 1468-001-27795884-2014 "Стальные приварные отводы бесшовные из углеродистой и низколегированной стали типа 3D (R=1,5 DN) исполнения 2, с углом 90, DN 40, 50, 65, 80, 100, 125, 150, 200, 250, 300 толщиной стенки от 3,0 до 10,0 мм. Технические условия". Серийный выпуск.

КОД ТН ВЭД ЕАЭС 7307931100

СООТВЕТСТВУЕТ ТРЕБОВАНИЯМ технического регламента Таможенного союза "О безопасности оборудования, работающего под избыточным давлением" (ТР ТС 032/2013)



СЕРТИФИКАТ СООТВЕТСТВИЯ ВЫДАН НА ОСНОВАНИИ Сведения о документах, подтверждающих соответствие продукции требованиям технического регламента Таможенного союза (смотри приложение к сертификату соответствия на бланке № 0632084). Схема сертификации 1с.

ДОПОЛНИТЕЛЬНАЯ ИНФОРМАЦИЯ Условия хранения - 8 (ОЖЗ) по ГОСТ 15150-69. Назначенный срок службы: 10 лет. Назначенный срок хранения до переконсервации - 1 год. ГОСТ 17380-2001 «Детали трубопроводов бесшовные приварные из углеродистой и низколегированной стали. Общие технические условия»; ГОСТ 17375-2001. Детали трубопроводов бесшовные приварные из углеродистой и низколегированной стали. Отводы крутоизогнутые типа 3D (R=1,5DN). Конструкция.

СРОК ДЕЙСТВИЯ С 25.08.2020 ПО 24.08.2025

ВКЛЮЧИТЕЛЬНО

Руководитель (уполномоченное лицо) органа по сертификации

Эксперт (эксперт-аудитор)
(эксперты (эксперты-аудиторы))

(подпись)
(подпись)



Воронов Олег Алексеевич (ф.и.о.)

Овчинникова Татьяна Сергеевна (ф.и.о.)

ПРИЛОЖЕНИЕ

К СЕРТИФИКАТУ СООТВЕТСТВИЯ № ЕАЭС RU C-RU.OC12.B.00094/20

Серия **RU** № **0632083**

Перечень продукции, на которую распространяется действие сертификата соответствия

Код ТН ВЭД ЕАЭС	Наименование, типы, марки, модели однородной продукции, составные части изделия или комплекса	Обозначение документации, по которой выпускается продукция
7307931100	Комплекующие детали трубопроводов 3 категории в соответствии с приложением № 1 к ТР ТС 032/2013 - отводы стальные приварные крутоизогнутые бесшовные из углеродистой и низколегированной стали, типа 3D (R=1,5 DN) исполнения 2, с углом 90 градусов для рабочих сред группы: - 1 для газа и паров DN 125 толщиной стенки 3,5 максимально допустимым рабочим давлением 5,22 МПа; толщиной стенки 4,0 мм максимально допустимым рабочим давлением 5,98 МПа; DN 150 толщиной стенки 4,0 максимально допустимым рабочим давлением 4,96 МПа; толщиной стенки 4,5 максимально допустимым рабочим давлением 5,6 МПа; толщиной стенки 6,0 максимально допустимым рабочим давлением 7,45 МПа; толщиной стенки 8,0 максимально допустимым рабочим давлением 10,1 МПа; DN 200 толщиной стенки 5,0 максимально допустимым рабочим давлением 4,45 МПа; толщиной стенки 6,0 мм максимально допустимым рабочим давлением 5,36 МПа; DN 250 толщиной стенки 6,0 максимально допустимым рабочим давлением 4,28 МПа; толщиной стенки 8,0 максимально допустимым рабочим давлением 5,74 МПа; DN 300 толщиной стенки 8,0 максимально допустимым рабочим давлением 4,82 МПа, толщиной стенки 10,0 максимально допустимым рабочим давлением 6,05 МПа. - группы 2, для газа и паров DN 300 толщиной стенки 8,0 максимально допустимым рабочим давлением 4,46 МПа; толщиной стенки 10,0 максимально допустимым рабочим давлением 5,69 МПа.	ТУ 1468-001-27795884-2014 "Стальные приварные отводы бесшовные из углеродистой и низколегированной стали типа 3D (R=1,5 DN) исполнения 2, с углом 90, DN 40, 50, 65, 80, 100, 125, 150, 200, 250, 300 толщиной стенки от 3,0 до 10,0 мм. Технические условия"

КОПИЯ ВЕРНА
РУК. ПРОЕКТА
ШЕВЧУК К. А.



Руководитель (уполномоченное
лицо) органа по сертификации

Эксперт (эксперт-аудитор)
(эксперты (эксперты-аудиторы))

(подпись)

(подпись)

М.П.

Воронов Олег Алексеевич

(ф.и.о.)

Овчинникова Татьяна Сергеевна

(ф.и.о.)

ПРИЛОЖЕНИЕ

К СЕРТИФИКАТУ СООТВЕТСТВИЯ № ЕАЭС RU C-RU.OC12.B.00094/20

Серия RU № 0632084

Сведения о документах, подтверждающих соответствия продукции требованиям технического регламента Таможенного союза "О безопасности оборудования, работающего под избыточным давлением" (ТР ТС 032/2013)

Протокол испытаний № 21АБ19.00320/И-20 от 13.08.2020 испытательного центра общества с ограниченной ответственностью «Центр испытаний, сертификации и аттестации», аттестат аккредитации регистрационный номер RA.RU.21АБ19.

Акт о результатах анализа состояния производства от 14.07.2020, проведенного органом по сертификации общества с ограниченной ответственностью «Центр испытаний, сертификации и аттестации».

Документы, представленные заявителем в качестве доказательства соответствия продукции требованиям технического регламента Таможенного союза "О безопасности оборудования, работающего под избыточным давлением" (ТР ТС 032/2013)

1. ТУ 1468-001-27795884-2014 «Стальные приварные отводы бесшовные из углеродистой и низколегированной стали типа 3Д (R=1,5 DN) исполнения 2, с углом 90, DN 40, 50, 65, 80, 100, 125, 150, 200, 250, 300 толщиной стенки от 3,0 до 10,0 мм. Технические условия».
2. Обоснование безопасности 24.20.40 -001-27795884-2020 ОБ.
3. Паспорт на отвод 90 - 219х6,0 № 101 от 26.06.2020;
4. Руководство по эксплуатации ОГ 001.00.000 РЭ.
5. Расчеты на прочность «Допустимое давление для отводов трубопроводов при температуре 120 °С на период работы 100000 часов».
6. Сведения о проведенных испытаниях:
 - Протокол гидравлических испытаний № ГИ-6/06.2020 от 26.06.2020;
 - Данные о визуально-измерительном контроле: акт № ИСХ-6/06.2020 от 26.06.2020;
 - Протокол испытаний на механические свойства металла деталей № 04/20 от 22.05.2020;
7. Технологические регламенты и сведения о технологическом процессе:
 - Типовой технологический процесс на изготовление стальных приварных отводов бесшовных из углеродистой и низколегированной стали типа 3Д (R = 1,5 DN) исполнения 2, с углом 90, DN 40, 50, 65, 80, 100, 125, 150, 200, 250, 300 толщиной стенки от 3,0 до 10,0 мм в соответствии с ТУ 1468-001-27795884-2014 методом горячей протяжки через рогообразный сердечник;
 - РД 03-606-03 «Инструкция по визуальному контролю»;
8. Чертеж общего вида № 219.6.
9. Сведения о применяемых материалах: сертификат качества АК-052312/01 от 06.04.2019 труба из углеродистой стали (сталь 20).

РОССИЙСКАЯ ФЕДЕРАЦИЯ
ДЕКЛАРАЦИЯ О СООТВЕТСТВИИ

№ РОСС RU Д-RU.PA01.B.98824/21

ЗАЯВИТЕЛЬ: ОБЩЕСТВО С ОГРАНИЧЕННОЙ ОТВЕТСТВЕННОСТЬЮ "КИЧИГИНСКИЙ ГОРНО-ОБОГАТИТЕЛЬНЫЙ КОМБИНАТ "КВАРЦ", ООО "КВАРЦ", место нахождения 457005, РОССИЯ, ОБЛАСТЬ ЧЕЛЯБИНСКАЯ, УВЕЛЬСКИЙ РАЙОН, ПОСЕЛОК НАГОРНЫЙ, УЛИЦА РАБОЧАЯ, 1, ОГРН 1107424000441, ИНН 7424028010, телефон +7 3516698201, электронная почта sekr-kv@kvarzgroup.ru

В ЛИЦЕ: Генеральный директор ООО "Кварцстройинвест" управляющей организации ООО "Кварц", Апаликов Павел Валерьевич

ЗАЯВЛЯЕТ, ЧТО ПРОДУКЦИЯ Смесь сухая строительная кладочная следующего типа ПЦС-М 100 Песчано-цементная смесь марки М100 торговой марки "Уральский Мастерской", Смесь сухая строительная кладочная следующего типа ПЦС-М 100 Песчано-цементная смесь марки М100 торговой марки "Уральский Мастерской", тип: ПЦС-М 100 Песчано-цементная смесь марки М100, торговая марка: Уральский Мастерской, ОБЩЕСТВО С ОГРАНИЧЕННОЙ ОТВЕТСТВЕННОСТЬЮ "КИЧИГИНСКИЙ ГОРНО-ОБОГАТИТЕЛЬНЫЙ КОМБИНАТ "КВАРЦ", ООО "КВАРЦ", 457005, РОССИЯ, ОБЛАСТЬ ЧЕЛЯБИНСКАЯ, УВЕЛЬСКИЙ РАЙОН, ПОСЕЛОК НАГОРНЫЙ, УЛИЦА РАБОЧАЯ, 1, ОГРН 1107424000441, ИНН 7424028010, ГОСТ Р 58272-2018, Смеси сухие строительные кладочные. Технические условия, Раздел 4 (кроме пп. 4.5.2, 4.5.3), раздел 5, Серийный выпуск

код ОКПД 2: 23.64.10.110

код ТН ВЭД ЕАЭС: 6810990000

СООТВЕТСТВУЕТ ТРЕБОВАНИЯМ: ГОСТ Р 58272-2018, Смеси сухие строительные кладочные. Технические условия, Раздел 4 (кроме пп. 4.5.2, 4.5.3), раздел 5;

СХЕМА ДЕКЛАРИРОВАНИЯ: 1д

ДЕКЛАРАЦИЯ О СООТВЕТСТВИИ ПРИНЯТА НА ОСНОВАНИИ №15-М100 выдан 25.02.2021 испытательной лабораторией "Лаборатория цеха по производству сухих строительных смесей и сухого песка ООО "Кварц"

ДОПОЛНИТЕЛЬНЫЕ СВЕДЕНИЯ: В сухих помещениях с нормальной влажностью

СРОК ДЕЙСТВИЯ ДЕКЛАРАЦИИ О СООТВЕТСТВИИ с 13.10.2021 по 01.12.2026

Заявитель

подпись

Апаликов Павел Валерьевич

фамилия, имя, отчество

ЗАЯВЛЕНИЕ: продукция безопасна при ее использовании согласно указанному способу применения в соответствии с целевым назначением. Заявителем приняты меры по обеспечению соответствия продукции требованиям, установленным техническим регламентом (техническими регламентами) Российской Федерации.



Объект капитального строительства:

«Ж/Д пути от испытательного центра до обкаточной линии с удлинением трансбордера, расположенные по адресу: Московская область, г. Мытищи, ул. Колонцова, 4», территория завода АО «МЕТРОВАГОНМАШ»

(наименование проектной документации, почтовый или строительный адрес объекта капитального строительства)

Застройщик (технический заказчик, эксплуатирующая организация или региональный оператор):

ООО «Проминжиниринг», ИНН 7734001650, ОГРН 11477481394406, КПП 770801001, 107140, г. Москва, ул. Русаковская, д.13, помещение ХХ-4, тел. +7(495) 909-93-48, член саморегулируемой Ассоциации строителей «Саморегулируемая организация «Строительные допуски», ИНН 7714322214, ОГРН 107799011045, регистрационный номер СРО-С-187-26012010 от 27.07.2018г.

(фамилия, имя, отчество, адрес места жительства, ОГРНИП, ИНН индивидуального предпринимателя, наименование, ОГРН, ИНН, место нахождения юридического лица, телефон/факс, наименование, ОГРН, ИНН саморегулируемой организации, членом которой является – для индивидуальных предпринимателей и юридических лиц; фамилия, имя, отчество, паспортные данные, адрес места жительства, телефон/факс – для физических лиц, не являющихся индивидуальными предпринимателями)

Лицо, осуществляющее строительство: ООО «КиКГЕОСТРОЙ», ОГРН 1127747247704, ИНН 7709918820, 109004, Г.МОСКВА, УЛ. ЗЕМЛЯНОЙ ВАЛ, Д.65, КВ.59, тел. +7 (495) 915-24-71, член саморегулируемой ассоциации СРО «МАС» регистрационный номер СРО-С-148-24122009 от 12.03.2013г.

(фамилия, имя, отчество, адрес места жительства, ОГРНИП, ИНН индивидуального предпринимателя, наименование, ОГРН, ИНН, место нахождения юридического лица, телефон/факс, наименование, ОГРН, ИНН саморегулируемой организации, членом которой является)

Лицо, осуществляющее подготовку проектной документации: ООО «КиКГЕОСТРОЙ», ОГРН 1127747247704, ИНН 7709918820, 109004, Г.МОСКВА, УЛ. ЗЕМЛЯНОЙ ВАЛ, Д.65, КВ.59, тел. +7 (495) 915-24-71, член саморегулируемой ассоциации СРО «Объединение проектировщиков «УниверсалПроект», регистрационный номер СРО-П-179-12122012 от 20.10.2022г.

(фамилия, имя, отчество, адрес места жительства, ОГРНИП, ИНН индивидуального предпринимателя, наименование, ОГРН, ИНН, место нахождения юридического лица, телефон/факс, наименование, ОГРН, ИНН саморегулируемой организации, членом которой является)

Лицо, осуществляющее строительство, выполнившее работы, подлежащие освидетельствованию:

1. ООО «ШЕЛПРОКК», ОГРН 1237700462427, ИНН 9726048866, 117535, Г.МОСКВА, МУНИЦИПАЛЬНЫЙ ОКРУГ ЧЕРТАНОВО ЮЖНОЕ, ПРОЕЗД 3-Й ДОРОЖНЫЙ, Д. 6, К. 2, член саморегулируемой ассоциации «Архитектурное наследие», регистрационный номер СРО-С-230-07092010

2. ООО «ЭлектроЭнергетика», ОГРН 1175074004698, ИНН 5037011400, 142281, Московская обл., г. Протвино, Кременковское ш., д. 5, член саморегулируемой ассоциации «Объединение Специализированных Организаций Профессиональные Строители», регистрационный номер СРО-С-219-21042010

(фамилия, имя, отчество, адрес места жительства, ОГРНИП, ИНН индивидуального предпринимателя, наименование, ОГРН, ИНН, место нахождения юридического лица, телефон/факс, наименование, ОГРН, ИНН саморегулируемой организации, членом которой является)

АКТ**освидетельствования скрытых работ**

№ 131-23-НВКЗ-В1-нов.1-В1-7-05

"15" ноября 2023 г.

(дата составления акта)

Представитель застройщика (технического заказчика, эксплуатирующей организации или регионального оператора) по вопросам строительного контроля:

Ведущий инженер строительного контроля ООО «Проминжиниринг» Дураев В. Ю., приказ №5 от 03.08.2023г.

(должность, фамилия, инициалы, идентификационный номер в национальном реестре специалистов в области строительства, реквизиты распорядительного документа, подтверждающего полномочия, с указанием наименования, ОГРН, ИНН, места нахождения юридического лица, фамилии, имени, отчества, адреса места жительства, ОГРНИП, ИНН индивидуального предпринимателя)

Представитель лица, осуществляющего строительство:

Руководитель проекта ООО «КиКГЕОСТРОЙ» Шевчук К.А. приказ №2-МВМ от 01.07.2023г.

(должность, фамилия, инициалы, реквизиты распорядительного документа, подтверждающего полномочия)

Представитель лица, осуществляющего строительство, по вопросам строительного контроля (специалист по организации строительства): Генеральный директор ООО «КиКГЕОСТРОЙ» Кесслер Ю.Ф., приказ №1СК-МВМ от 03.07.2023г., идентификационный номер НОСТРОЙ С-77-118776

(должность, фамилия, инициалы, идентификационный номер в национальном реестре специалистов в области строительства, реквизиты распорядительного документа, подтверждающего полномочия)

Представитель лица, осуществляющего подготовку проектной документации:

Руководитель службы управления проектами ООО «КиКГЕОСТРОЙ» Липатов В. Е. приказ № 2-АН от 02.10.2023г.

(должность, фамилия, инициалы, реквизиты распорядительного документа, подтверждающего полномочия, с указанием наименования, ОГРН, ИНН, места нахождения юридического лица, фамилии, имени, отчества, адреса места жительства, ОГРНИП, ИНН индивидуального предпринимателя, наименования, ОГРН, ИНН саморегулируемой организации, членом которой является указанное юридическое лицо, индивидуальный предприниматель)

Представитель лица, выполнившего работы, подлежащие освидетельствованию:

Начальник участка ООО «ШЕЛПРОКК» Перевизник А.П., приказ №1 от 01.08.2023г.

Главный инженер ООО «ЭлектроЭнергетика» Юрченко В. И., приказ № 1/08 от 04.08.2023г.

(должность, фамилия, инициалы, реквизиты распорядительного документа, подтверждающего полномочия, с указанием наименования, ОГРН, ИНН, места нахождения юридического лица, фамилии, имени, отчества, адреса места жительства, ОГРНИП, ИНН индивидуального предпринимателя)

а также иные представители лиц, участвующих в освидетельствовании:

(должность с указанием наименования организации, фамилия, инициалы, реквизиты распорядительного документа, подтверждающего полномочия)

произвели осмотр работ, выполненных

ООО "ШЕЛПРОКК", ООО "ЭлектроЭнергетика"

(наименование лица, выполнившего работы, подлежащие освидетельствованию)

и составили настоящий акт о нижеследующем:

1. К освидетельствованию предъявлены следующие работы:

Обсыпка песком на участке от В1-нов.1-до В1-7

(наименование скрытых работ)

2. Работы выполнены по проектной документации

131-23-НВКЗ «Ж/д пути от испытательного центра до обкаточной линии с удлинением трансбордера, расположенные по адресу: Московская область, г. о. Мытищи, ул. Колонцова, 4». Наружные сети водоснабжения и канализации. Переустройство хозяйственного водопровода В1.

(номер, другие реквизиты чертежа, наименование проектной и/или рабочей документации, сведения о лицах, осуществляющих подготовку раздела проектной и/или рабочей документации)

3. При выполнении работ применены:

Песок природный – паспорт качества б/н от 02.09.2023г., сертификат соответствия №РОСС RU.AM05.H21337 с 10.11.2022 по 09.11.2025г.

(наименование строительных материалов (изделий), реквизиты сертификатов и/или других документов, подтверждающих их качество и безопасность)

4. Предъявлены документы, подтверждающие соответствие работ предъявляемым требованиям:

Исполнительная схема №05 Обсыпка песком на участке от В1-нов.1-до В1-7

Заключение о степени уплотнения №15.11-1/23 от 15.11.2023 г.

(исполнительные схемы и чертежи, результаты экспертиз, обследований, лабораторных и иных испытаний выполненных работ, проведенных в процессе) строительного контроля)

5. Даты: начала работ: «14» ноября 2023 г.
окончания работ: «15» ноября 2023 г.

6. Работы выполнены в соответствии:

131-23-НВКЗ «Ж/д пути от испытательного центра до обкаточной линии с удлинением трансбордера, расположенные по адресу: Московская область, г. о. Мытищи, ул. Колонцова, 4». Наружные сети водоснабжения и канализации. Переустройство хозяйственного водопровода В1. СП 45.13330.2017. «Свод правил. Земляные сооружения, основания и фундаменты». СП48.13330.2019 Свод правил. Организация строительства.

(наименования и структурные единицы технических регламентов, иных нормативных правовых актов, разделы проектной и/или рабочей документации)

7. Разрешается производство последующих работ

Обратная засыпка грунтом на участке В1-нов.1-В1-7

(наименование работ, конструкций, участков сетей инженерно-технического обеспечения)

Дополнительные сведения: отсутствуют

Акт составлен в 5 (пяти) экземплярах.

Приложения:

Документы перечисленные в п.3 и п.4 настоящего акта

Представитель застройщика (технического заказчика, эксплуатирующей организации или регионального оператора) по вопросам строительного контроля

Дураев В. Ю.

(фамилия, инициалы, подпись)

Представитель лица, осуществляющего строительство

Шевчук К. А.

(фамилия, инициалы, подпись)

Представитель лица, осуществляющего строительство, по вопросам строительного контроля (специалист по организации строительства)

Кесслер Ю. Ф.

(фамилия, инициалы, подпись)

Представитель лица, осуществляющего подготовку проектной документации

Липатов В. Е.

(фамилия, инициалы, подпись)

Представитель лица, выполнившего работы, подлежащие освидетельствованию

Перевизнык А. П.

(фамилия, инициалы, подпись)

Юрченко В. И.


(фамилия, инициалы, подпись)

Представители иных лиц




(фамилия, инициалы, подпись)

План участка производства работ

Приложение №1 к Акту № 131-23-НБК3-05 от 15.11.2023 г.

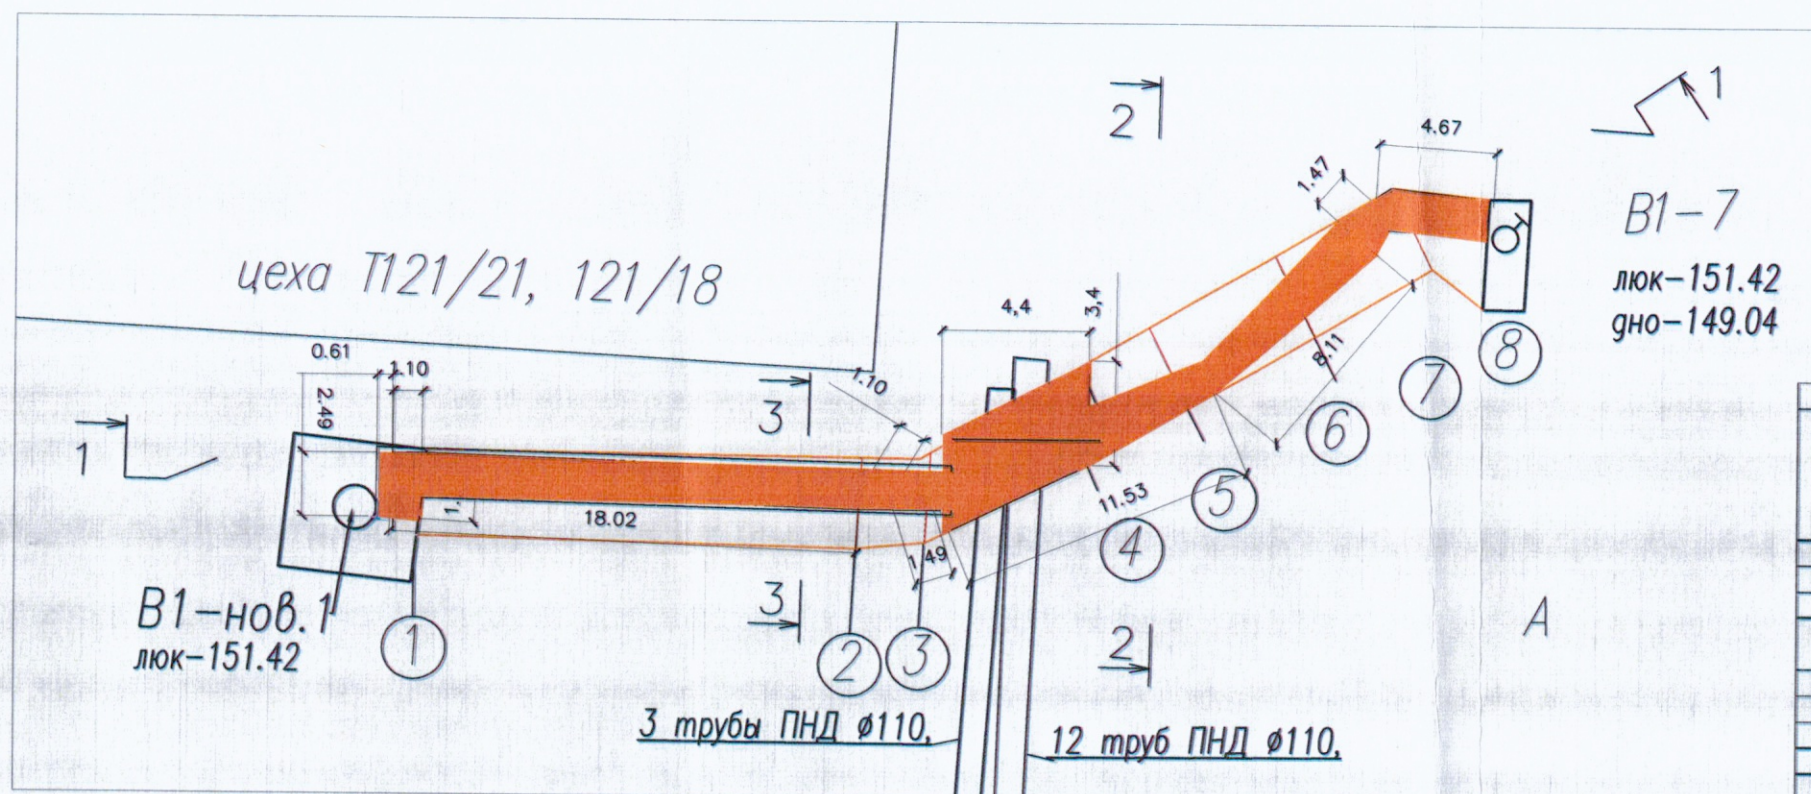

Ведомость объемов выполненных работ по устройству обсыпки из песка									
№	Участок	Длина Лср, м	Ширина Вср, м	Глубина Нср, м	Объем V1, м³	Длина трубы Ду.315мм	Длина трубы Ду.530мм	Объем вытесняемый трубой или колодез V2, м³	Объем обсыпки V, м³
1	B1-нов.1 - т.1	1,1	1,91	0,62	1,30	0,61+1,99+1,1=3,7	0	0,29	1,01
2	т.1-т.2	16,85	1,91	0,62	19,95	18,02	0	1,40	18,55
3	т.2-т.3	2,7	1,91	0,62	3,2	2,7	0	0,21	2,99
4	т.3-т.4	6,2	1,92	0,83	9,88	0,89	5,31	0,07+1,17=1,24	8,64
5	т.4-т.5	4,4	3,4	1,3	19,45	0	0	0,34	19,11
6	т.5-т.6	4,36	1,92	0,83	6,95	0	4,36	0,96	5,99
7	т.6-т.7	5,58	1,92	0,83	8,89	0	5,58	1,23	7,66
8	т.7-т.8(B1-7)	5,26	1,92	0,83	8,38	0,87	4,39	0,07+0,97=1,04	7,34
3		3,28	1,91	0,62	3,88	3,28	0,00	0,26	3,62
					81,88	29,46	19,64	6,97	74,91

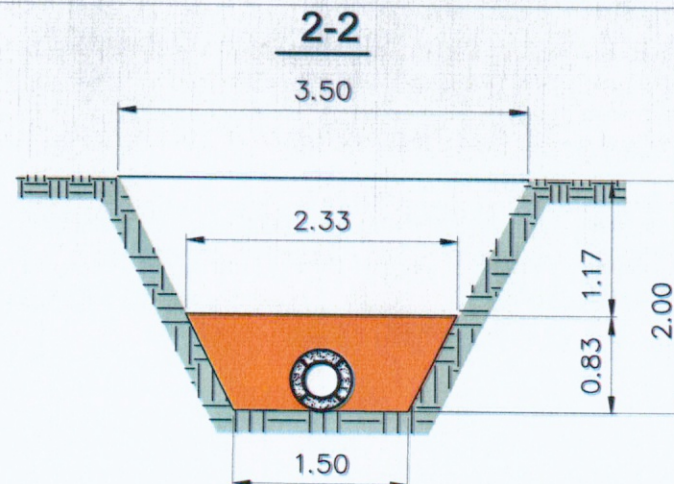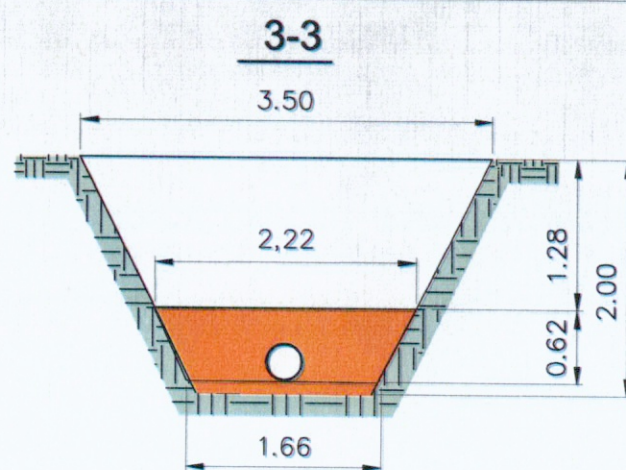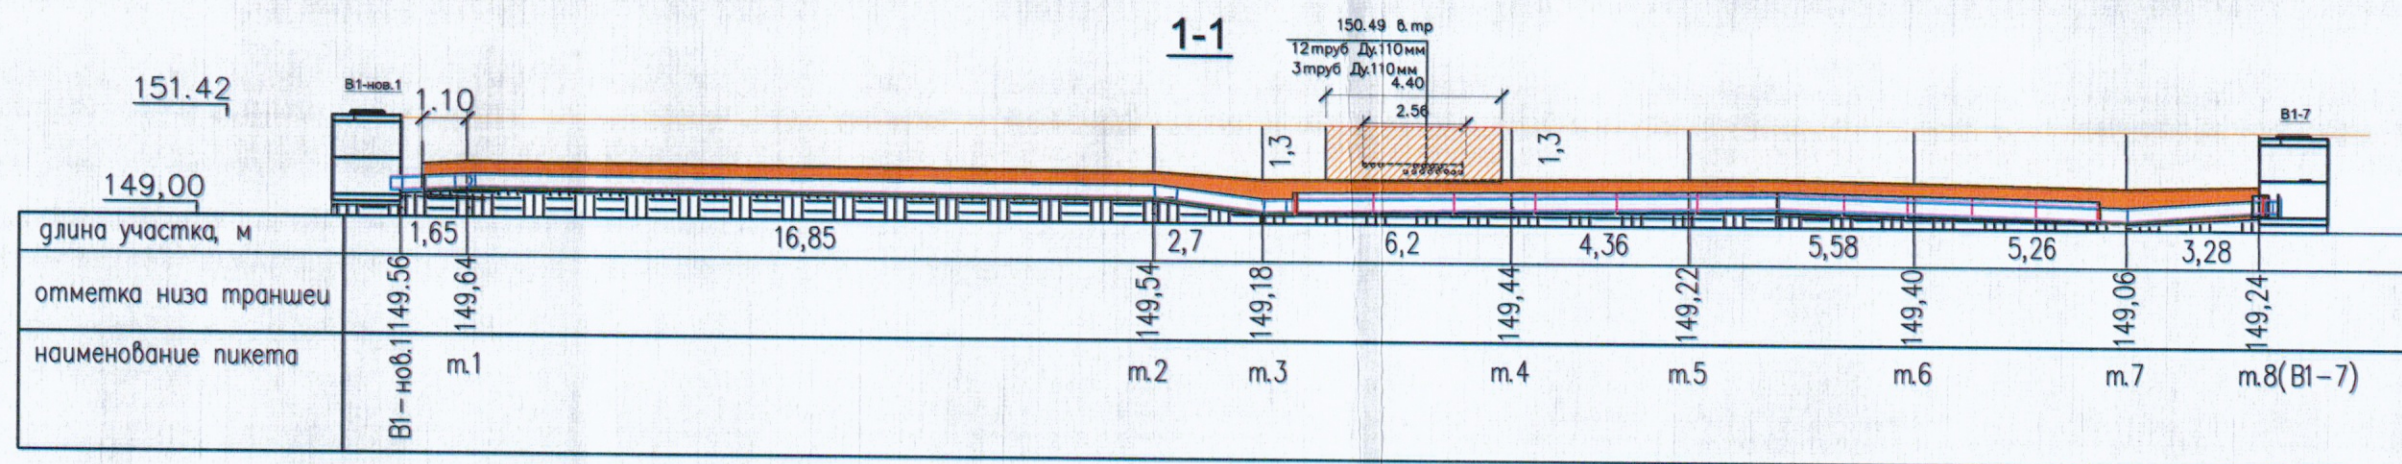

					2023	131-23-НВКЗ		
						Ж/д пути от испытательного центра до обкаточной линии с удлинением трансбордера, расположенные по адресу: Московская область, г.о. Мытищи, ул. Колонцова, 4		
Изм.	Кол.	Лист	№ док.	Подпись	Дата	Наружные сети водоснабжения и канализации		
Руков. проекта		Шевчук К.А.			15.11	Перестроение хозяйственного водопровода В1		
Ген. директор		Кесслер Ю.Ф.			15.11	Исполнительная схема №5		
Нач. участка		Перевизный А.Г.			15.11	Обсыпка песком на участке от В1-нов.1 - до В1-7		
Гл. инженер		Юрченко В.И.			15.11	ООО "КиКГЕОСТРОЙ"		

ОБЩЕСТВО С ОГРАНИЧЕННОЙ ОТВЕТСТВЕННОСТЬЮ
«ПромИнвест»

ИНН5050156588 КПП 505001001

ОГРН 1225000110290

141133, Московская обл., Красный д. Первая Алексеевка, проезд, стр. 8, к.1, помеш. А

ПАСПОРТ КАЧЕСТВА ПЕСКА

Дата поставки: 04.08.2023г.

Карьер: Аксиньино, Щелковский р-н.


Продукция: Песок природный 2 класса, средний.

Покупатель: ООО «АЛЬФА»

1. Качественные характеристики по ГОСТу 8736-2014

Модуль крупности	2,0-2,2
Полный остаток на сите № 0,63 мм, %	31,09
Наличие зерен размером свыше 5 мм, %	0,2
Наличие зерен размером свыше 10 мм, %	0
Содержание в песке пылевидных и глинистых частиц, %	0,3
Содержание глины в комках	Не обнаружено
Содержание органических примесей	Отсут-т
Коэффициент фильтрации песка, м/сут	4,0
Группа песка по ГОСТу	средний, 2 класс
Плотность песка природного (ГОСТ 8736-2014), г/см ³	1,75
Насыпная плотность	1,54 кг/м ³

Генеральный директор

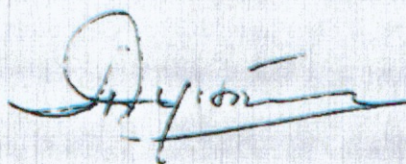

А.Е. Дунаева
КОПИЯ ВЕРНА
РУК. ПРОЕКТА
ШЕВЧУК К.А.





СЕРТИФИКАТ СООТВЕТСТВИЯ

№ РОСС RU.AM05.H21337

Срок действия с 10.11.2022

по 09.11.2025

№ 0020601

ОРГАН ПО СЕРТИФИКАЦИИ RA.RU.11AM05

Орган по сертификации продукции ООО "Центр сертификации и экспертизы "Тверьэкс" Адрес: 390013, РОССИЯ, Рязанская обл, Рязань г, Ситниковская ул. дом 69а, 38. Телефон 8-916-423-9885, адрес электронной почты: os-tyverex@yandex.ru

ПРОДУКЦИЯ Песок природный . Серийный выпуск.

Код ОК
08.12.11

СООТВЕТСТВУЕТ ТРЕБОВАНИЯМ НОРМАТИВНЫХ ДОКУМЕНТОВ

ГОСТ 8736-2014.Песок для строительных работ. Технические условия



ИЗГОТОВИТЕЛЬ Общество с ограниченной ответственностью «ПромИнвест». ОГРН: 1225000110290, ИНН: 5050156588. Адрес: 141138, РОССИЯ, Московская область, г. Щелково, д. Первая Алексеевка, проезд Красный, к. 1, стр. 8, помеш. А., телефон: +7(915)-335-28-68, адрес электронной почты: ezsa-lawyer@yandex.ru.

СЕРТИФИКАТ ВЫДАН Общество с ограниченной ответственностью «ПромИнвест». ОГРН: 1225000110290, ИНН: 5050156588. Адрес: 141138, РОССИЯ, Московская область, г. Щелково, д. Первая Алексеевка, проезд Красный, к. 1, стр. 8, помеш. А., телефон: +7(915)-335-28-68, адрес электронной почты: ezsa-lawyer@yandex.ru.

НА ОСНОВАНИИ

Протокол испытаний № 006/Е-10/11/22 от 10.11.2022 года, выданный Испытательной лабораторией "Вега-тест" (аттестат РОСС RU.31578.040.ПНО.ИЛ23)



ДОПОЛНИТЕЛЬНАЯ ИНФОРМАЦИЯ

Схема сертификации: 1с



М.П.

Руководитель органа

Эксперт

М.А. Шуршова

А.А. Беянин

Сертификат не применяется при обязательной сертификации



Общество с ограниченной ответственностью

Лаборатория Инженерного Контроля



140000, М.О., г. Люберцы,
Проектируемый проезд 4296, д.4.
Тел.: (499) 390-42-96
e-mail: lik-m@list.ru
сайт: l-i-k.ru.

Аттестат аккредитации №РОСС.NPO.IL-00148 действителен до 11.12.2025.
Свидетельство об аттестации №600/22 действительно до 27.06.2025г.
Плотномер В1 (зав. № 414, сертификат калибровки № Р 42427-23 от 11.09.23)



Утверждаю:

Начальник лаборатории ООО "ЛИК"

С.Н. Мещеряков

2023 г.

ЗАКЛЮЧЕНИЕ № 15.11 - 1/23 о степени уплотнения

Заказчик: ООО "ЭлектроЭнергетика"

Дата работ: 15 ноября 2023 г.

Объект: "Ж/д пути от испытательного центра до обкатной линии с удлинением трансбордера", расположенные по адресу: Московская область, г.о.Мытищи, ул.Колонцова, 4". Наружные сети водоснабжения и канализации. Переустройство хозяйственного водопровода В1.

Тип основания: Песок

Требуемый коэффициент уплотнения: 0,95


Таблица №1

Конструкция	Положение участка	Показание прибора				Коеф. Уплотнения	
		1	2	3	сред.	единичные	средний
1	2	3	4	5	6	7	8
Обсыпка трубы	участок от В1-нов.1 до В1-7	25	24	24	24,3	0,95	0,95
		25	26	26	25,7	0,95	
		28	24	24	25,3	0,95	
		25	25	26	25,3	0,95	
		26	28	28	27,3	0,95	
		24	24	25	24,3	0,95	
		25	24	24	24,3	0,95	
		26	26	28	26,7	0,95	
		25	24	24	24,3	0,95	

Примечание: Испытания были проведены в соответствие с данными, предоставленными заказчиком.

Заключение: Коэффициент уплотнения соответствует требуемому

Испытания провел

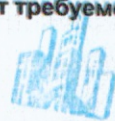

Строительная
лаборатория
№1

М.Е. Царев

КОПИЯ ВЕРНА
РУК. ПРОЕКТА
ШЕВЧУК К.А.

[Signature]



Объект капитального строительства:

«Ж/Д пути от испытательного центра до обкаточной линии с удлинением трансбордера, расположенные по адресу: Московская область, г. Мытищи, ул. Колонцова, 4», территория завода АО «МЕТРОВАГОНМАШ»

(наименование проектной документации, почтовый или строительный адрес объекта капитального строительства)

Застройщик (технический заказчик, эксплуатирующая организация или региональный оператор):

ООО «Проминжиниринг», ИНН 7734001650, ОГРН 11477481394406, КПП 770801001, 107140, г. Москва, ул. Русаковская, д.13, помещение ХХ-4, тел. +7(495) 909-93-48, член саморегулируемой Ассоциации строителей «Саморегулируемая организация «Строительные допуски», ИНН 7714322214, ОГРН 107799011045, регистрационный номер СРО-С-187-26012010 от 27.07.2018г.

(фамилия, имя, отчество, адрес места жительства, ОГНИП, ИНН индивидуального предпринимателя, наименование, ОГРН, ИНН, место нахождения юридического лица, телефон/факс, наименование, ОГРН, ИНН саморегулируемой организации, членом которой является – для индивидуальных предпринимателей и юридических лиц; фамилия, имя, отчество, паспортные данные, адрес места жительства, телефон/факс – для физических лиц, не являющихся индивидуальными предпринимателями)

Лицо, осуществляющее строительство: ООО «КиКГЕОСТРОЙ», ОГРН 1127747247704, ИНН 7709918820, 109004, Г.МОСКВА, УЛ. ЗЕМЛЯНОЙ ВАЛ, Д.65, КВ.59, тел. +7 (495) 915-24-71, член саморегулируемой ассоциации СРО «МАС» регистрационный номер СРО-С-148-24122009 от 12.03.2013г.

(фамилия, имя, отчество, адрес места жительства, ОГНИП, ИНН индивидуального предпринимателя, наименование, ОГРН, ИНН, место нахождения юридического лица, телефон/факс, наименование, ОГРН, ИНН саморегулируемой организации, членом которой является)

Лицо, осуществляющее подготовку проектной документации: ООО «КиКГЕОСТРОЙ», ОГРН 1127747247704, ИНН 7709918820, 109004, Г.МОСКВА, УЛ. ЗЕМЛЯНОЙ ВАЛ, Д.65, КВ.59, тел. +7 (495) 915-24-71, член саморегулируемой ассоциации СРО «Объединение проектировщиков «УниверсалПроект», регистрационный номер СРО-П-179-12122012 от 20.10.2022г.

(фамилия, имя, отчество, адрес места жительства, ОГНИП, ИНН индивидуального предпринимателя, наименование, ОГРН, ИНН, место нахождения юридического лица, телефон/факс, наименование, ОГРН, ИНН саморегулируемой организации, членом которой является)

Лицо, осуществляющее строительство, выполнившее работы, подлежащие освидетельствованию:

1. ООО «ШЕЛПРОКК», ОГРН 1237700462427, ИНН 9726048866, 117535, Г.МОСКВА, МУНИЦИПАЛЬНЫЙ ОКРУГ ЧЕРТАНОВО ЮЖНОЕ, ПРОЕЗД 3-Й ДОРОЖНЫЙ, Д. 6, К. 2, член саморегулируемой ассоциации «Архитектурное наследие», регистрационный номер СРО-С-230-07092010

2. ООО «ЭлектроЭнергетика», ОГРН 1175074004698, ИНН 5037011400, 142281, Московская обл., г. Протвино, Кременковское ш., д. 5, член саморегулируемой ассоциации «Объединение Специализированных Организаций Профессиональные Строители», регистрационный номер СРО-С-219-21042010

(фамилия, имя, отчество, адрес места жительства, ОГНИП, ИНН индивидуального предпринимателя, наименование, ОГРН, ИНН, место нахождения юридического лица, телефон/факс, наименование, ОГРН, ИНН саморегулируемой организации, членом которой является)

АКТ**освидетельствования скрытых работ**

№ 131-23-НВКЗ-В1-нов.1-В1-7-06

"19" ноября 2023 г.

(дата составления акта)

Представитель застройщика (технического заказчика, эксплуатирующей организации или регионального оператора) по вопросам строительного контроля:

Ведущий инженер строительного контроля ООО «Проминжиниринг» Дураев В. Ю., приказ №5 от 03.08.2023г.

(должность, фамилия, инициалы, идентификационный номер в национальном реестре специалистов в области строительства, реквизиты распорядительного документа, подтверждающего полномочия, с указанием наименования, ОГРН, ИНН, места нахождения юридического лица, фамилии, имени, отчества, адреса места жительства, ОГНИП, ИНН индивидуального предпринимателя)

Представитель лица, осуществляющего строительство:

Руководитель проекта ООО «КиКГЕОСТРОЙ» Шевчук К.А. приказ №2-МВМ от 01.07.2023г.

(должность, фамилия, инициалы, реквизиты распорядительного документа, подтверждающего полномочия)

Представитель лица, осуществляющего строительство, по вопросам строительного контроля (специалист по организации строительства): Генеральный директор ООО «КиКГЕОСТРОЙ» Кесслер Ю.Ф., приказ №1СК-МВМ от 03.07.2023г., идентификационный номер НОСТРОЙ С-77-118776

(должность, фамилия, инициалы, идентификационный номер в национальном реестре специалистов в области строительства, реквизиты распорядительного документа, подтверждающего полномочия)

Представитель лица, осуществляющего подготовку проектной документации:

Руководитель службы управления проектами ООО «КиКГЕОСТРОЙ» Липатов В. Е. приказ № 2-АН от 02.10.2023г.

(должность, фамилия, инициалы, реквизиты распорядительного документа, подтверждающего полномочия, с указанием наименования, ОГРН, ИНН, места нахождения юридического лица, фамилии, имени, отчества, адреса места жительства, ОГНИП, ИНН индивидуального предпринимателя, наименования, ОГРН, ИНН саморегулируемой организации, членом которой является указанное юридическое лицо, индивидуальный предприниматель)

Представитель лица, выполнившего работы, подлежащие освидетельствованию:

Начальник участка ООО «ШЕЛПРОКК» Перевизнык А.П., приказ №1 от 01.08.2023г.

Главный инженер ООО «ЭлектроЭнергетика» Юрченко В. И., приказ № 1/08 от 04.08.2023г.

(должность, фамилия, инициалы, реквизиты распорядительного документа, подтверждающего полномочия, с указанием наименования, ОГРН, ИНН, места нахождения юридического лица, фамилии, имени, отчества, адреса места жительства, ОГНИП, ИНН индивидуального предпринимателя)

а также иные представители лиц, участвующих в освидетельствовании:

(должность с указанием наименования организации, фамилия, инициалы, реквизиты распорядительного документа, подтверждающего полномочия)

произвели осмотр работ, выполненных

ООО "ШЕЛПРОКК", ООО "ЭлектроЭнергетика"

(наименование лица, выполнившего работы, подлежащие освидетельствованию)

и составили настоящий акт о нижеследующем:

1. К освидетельствованию предъявлены следующие работы:

Обратная засыпка грунтом на участке В1-нов.1-В1-7

(наименование скрытых работ)

2. Работы выполнены по проектной документации

131-23-НВКЗ «Ж/д пути от испытательного центра до обкаточной линии с удлинением трансбордера, расположенные по адресу: Московская область, г. о. Мытищи, ул. Колонцова, 4». Наружные сети водоснабжения и канализации. Переустройство хозяйственного водопровода В1.

(номер, другие реквизиты чертежа, наименование проектной и/или рабочей документации, сведения о лицах, осуществляющих подготовку раздела проектной и/или рабочей документации)

3. При выполнении работ применены:

Местный грунт

(наименование строительных материалов (изделий), реквизиты сертификатов и/или других документов, подтверждающих их качество и безопасность)

4. Предъявлены документы, подтверждающие соответствие работ предъявляемым требованиям:

Исполнительная схема №06 Обратная засыпка грунтом на участке В1-нов.1-В1-7

Заключение о степени уплотнения №19.11-1/23 от 19.11.2023 г.

(исполнительные схемы и чертежи, результаты экспертиз, обследований, лабораторных и иных испытаний выполненных работ, проведенных в процессе) строительного контроля)

5. Даты: начала работ: «18» ноября 2023 г.

окончания работ: «19» ноября 2023 г.

6. Работы выполнены в соответствии:

131-23-НВКЗ «Ж/д пути от испытательного центра до обкаточной линии с удлинением трансбордера, расположенные по адресу: Московская область, г. о. Мытищи, ул. Колонцова, 4». Наружные сети водоснабжения и канализации. Переустройство хозяйственного водопровода В1. СП 45.13330.2017. «Свод правил. Земляные сооружения, основания и фундаменты». СП48.13330.2019 Свод правил. Организация строительства.

(наименования и структурные единицы технических регламентов, иных нормативных правовых актов, разделы проектной и/или рабочей документации)

7. Разрешается производство последующих работ

Благоустройство территории

(наименование работ, конструкций, участков сетей инженерно-технического обеспечения)

Дополнительные сведения: отсутствуют

Акт составлен в 5 (пяти) экземплярах.

Приложения:

Документы перечисленные в п.3 и п.4 настоящего акта

Представитель застройщика (технического заказчика, эксплуатирующей организации или регионального оператора) по вопросам строительного контроля

Дураев В. Ю.

(фамилия, инициалы, подпись)

Представитель лица, осуществляющего строительство

Шевчук К. А.

(фамилия, инициалы, подпись)

Представитель лица, осуществляющего строительство, по вопросам строительного контроля (специалист по организации строительства)

Кесслер Ю. Ф.

(фамилия, инициалы, подпись)

Представитель лица, осуществляющего подготовку проектной документации

Липатов В.Е.

(фамилия, инициалы, подпись)

Представитель лица, выполнившего работы, подлежащие освидетельствованию

Перевизнык А. П.


(фамилия, инициалы, подпись)

Юрченко В. И.




(фамилия, инициалы, подпись)

Представители иных лиц

(фамилия, инициалы, подпись)

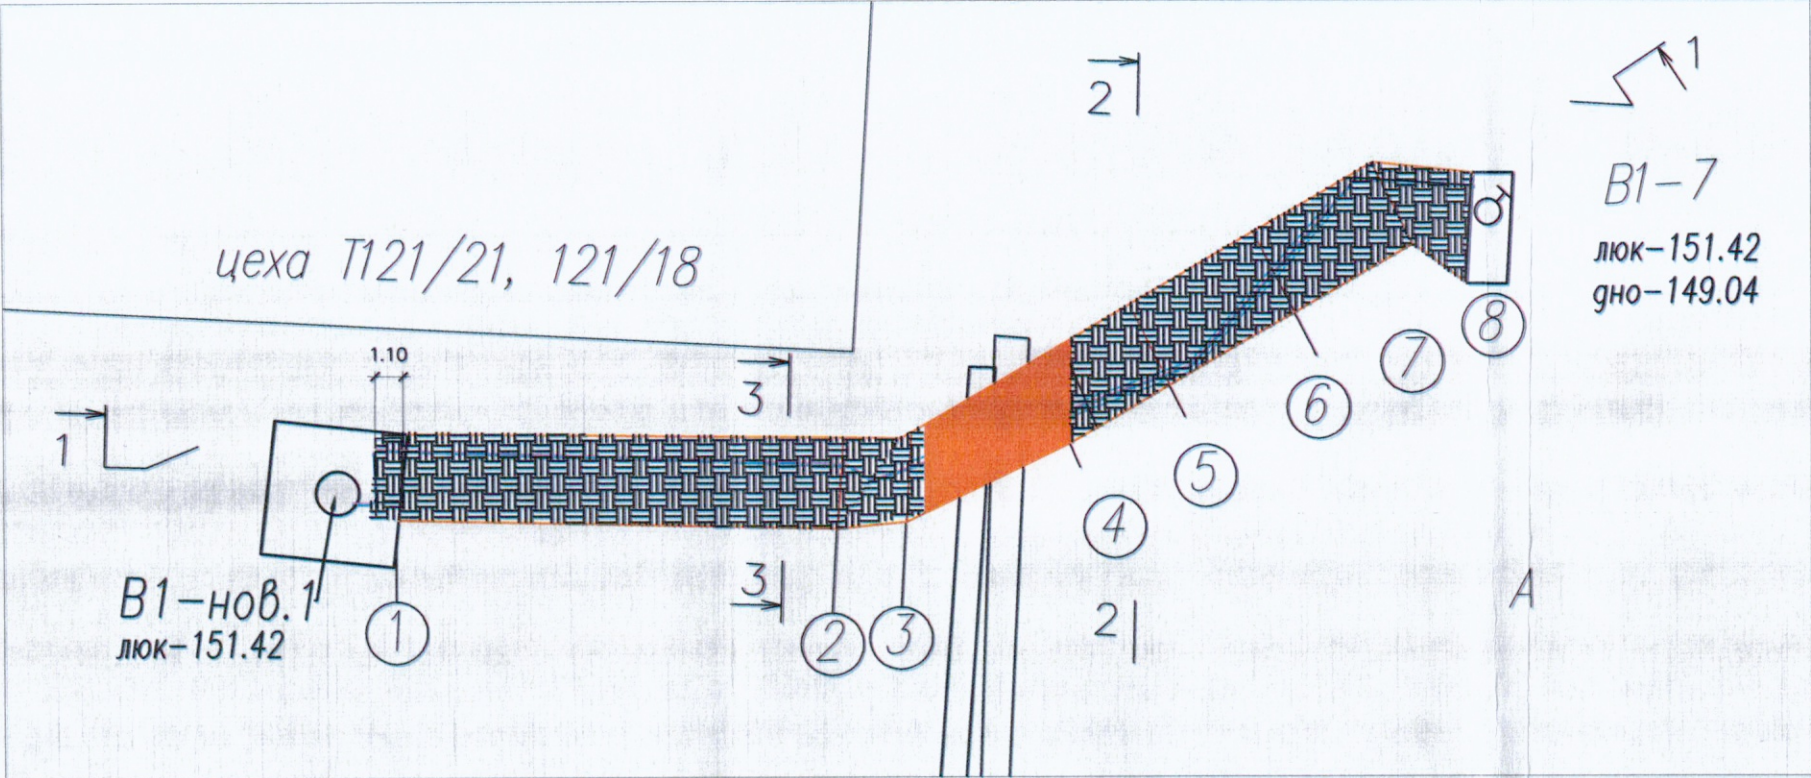

Ведомость объемов выполненных работ по обсыпке песком				
№	Наименование выполненных работ	обозн.	ед изм	кол-во
участок В1-нов.1 - В1-7				
1	Объем траншеи (сх. №44) $V1=V2+V3+V+V4$	V1	м3	223,75
2	Объем дем. асфальта (сх.№43)	V2	м3	29,75
3	Объем дем. щебня(сх.№43)	V3	м3	46,99
4	Разработка грунта $V=V_{мех}+V_{руч}$ (сх.№44)	V	м3	147,01
	Из них разработка механическим способом $V*0,97$	Vмех		129,08
	Из них доработка ручным способом $V*0,03$	Vруч.		4
5	Объем ручной разработки грунта (сх.№44)	V4	м3	13,6
6	Объем песчаного основания (сх.№45)	V5	м3	4,12
7	Объем вытесняемых труб (сх.№47)	V6	м3	6,97
8	Объем песчаной обсыпки (сх.№47)	V7	м3	74,91
9	Объем обратной засыпки грунтом $V8=V1-V5-V6-V7$	V8	м3	138,07

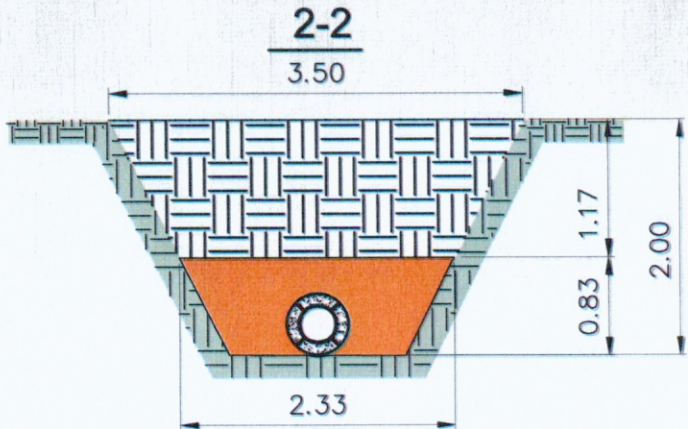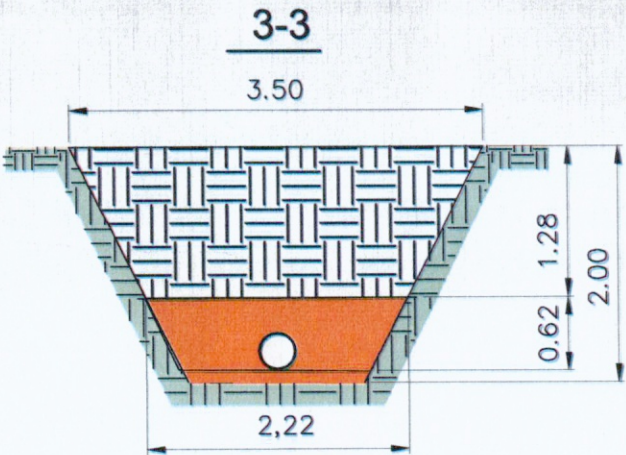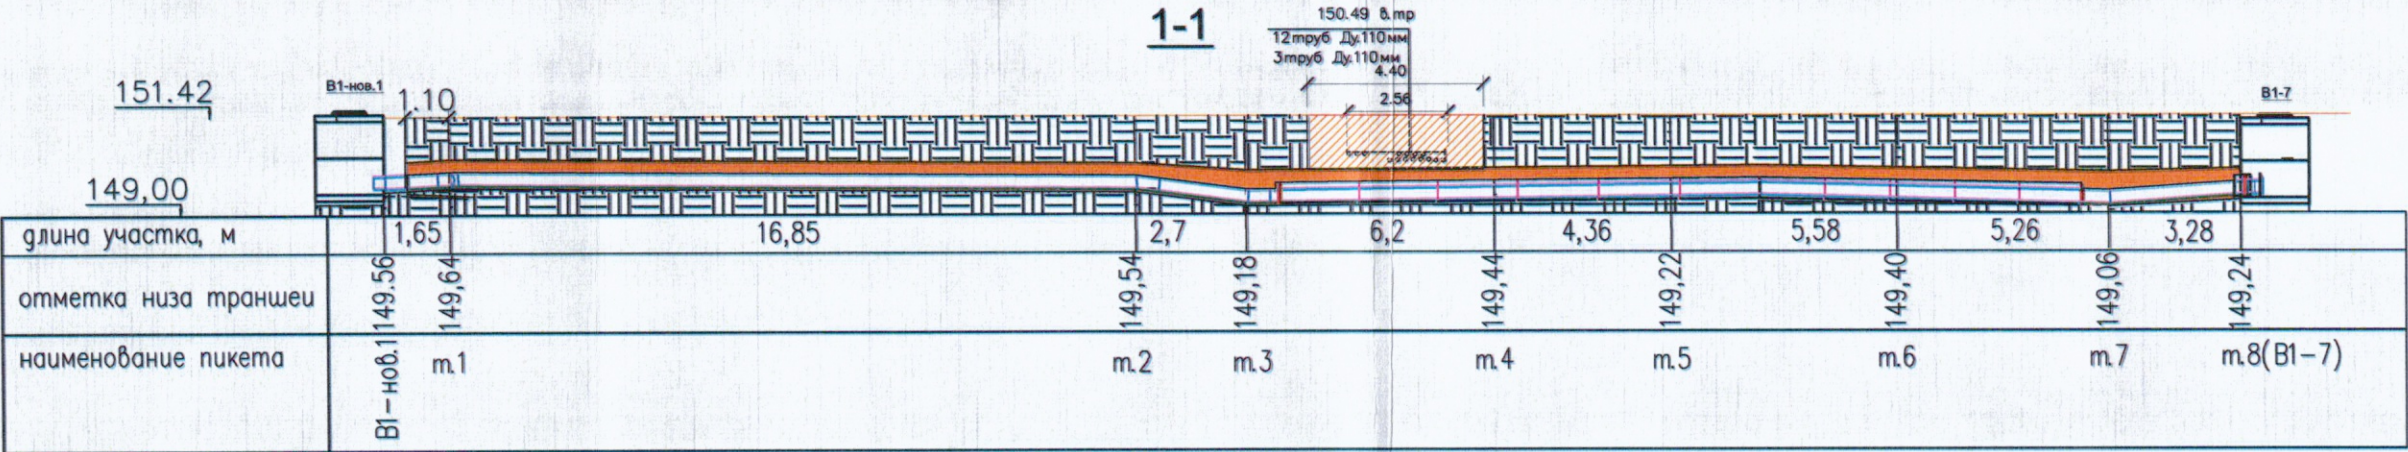

					2023	131-23-НВКЗ				
						Ж/д пути от испытательного центра до обкаточной линии с удлинением трансбордера, расположенные по адресу: Московская область, г.о. Мытищи, ул. Колонцова, 4				
Изм.	Кол.	Лист	№ док.	Подпись	Дата	Наружные сети водоснабжения и канализации		Стадия	Лист	Листов
Руков. проекта		Шевчук К.А.			19.11	Переустройство хозяйственного водопровода В1		ИД	1	1
Ген. директор		Кесслер Ю.Ф.			19.11					
Нач. участка		Перевизник А.П.			19.11					
Гл. инженер		Юрченко В.И.			19.11	Исполнительная схема №6		ООО "КиКГЕОСТРОЙ"		
						Обратная засыпка грунтом на участке В1-нов.1- В1-7				



Общество с ограниченной ответственностью
Лаборатория Инженерного Контроля



140000, М.О., г. Люберцы,
Проектируемый проезд 4296, д. 4.
Тел.: (499) 390-42-96
e-mail: lik-m@list.ru
сайт: l-i-k.ru.

Аттестат аккредитации №РОСС.НРО.IL-00148 действителен до 11.12.2025.
Свидетельство об аттестации №600/22 действительно до 27.06.2025г.
Плотномер В1 (зав. № 414, сертификат калибровки № Р 42427-23 от 11.09.23)



Утверждаю:
Начальник лаборатории ООО "ЛИК"
С.Н. Мещеряков
2023 г.

ЗАКЛЮЧЕНИЕ № 19.11 - 1/23
о степени уплотнения

Заказчик: ООО "ЭлектроЭнергетика"

Дата работ: 19 ноября 2023 г.

Объект: "Ж/д пути от испытательного центра до обкатной линии с удлинением трансбордера",
расположенные по адресу: Московская область, г.о.Мытищи, ул.Колонцова, 4". Наружные
сети водоснабжения и канализации. Переустройство хозяйственного водопровода В1.

Тип основания: Супесь

Требуемый коэффициент уплотнения: 0,95

Таблица №1

Конструкция	Положение участка	Показание прибора				Кэф. Уплотнения	
		1	2	3	сред.	единичные	средний
1	2	3	4	5	6	7	8
Обратная засыпка	участок от В1-нов.1 до В1-7	21	21	20	20,7	0,95	0,95
		22	20	22	21,3	0,95	
		21	21	21	21,0	0,95	
		23	22	22	22,3	0,95	
		20	21	21	20,7	0,95	
		20	23	22	21,7	0,95	
		22	21	21	21,3	0,95	
		22	20	20	20,7	0,95	
		23	20	23	22,0	0,95	

Примечание: Испытания были проведены в соответствие с данными, предоставленными заказчиком.

Заключение: Коэффициент уплотнения соответствует требуемому

Испытания провел

Строительная
лаборатория
№1
М.Е.Царев
КОПИЯ ВЕРНА
РУК. ПРОЕКТА
ШЕВЧУК К. А.

