

ООО «КиКГЕОСТРОЙ»

Исполнительная документация

**«Ж/Д пути от испытательного центра до обкаточной линии с удлинением
трансбордера, расположенные по адресу: Московская область, г. Мытищи,
ул. Колонцова, 4», территория завода АО «МЕТРОВАГОНМАШ»**

131-23-НВКЗ

**Наружные сети водоснабжения и канализации.
Переустройство хозпитьевого водопровода (В1)**

В-нов.1-В1-5 (траншея)

**Том 4
Экземпляр 1**

Московская область, г.о. Мытищи

131-23-НБКЗ «Ж/Д пути от испытательного центра до обкаточной линии с удлинением трансбордера, расположенные по адресу: Московская область, г.о. Мытищи, ул. Колонцова, 4.». Наружные сети водоснабжения и канализации. Переустройство хозяйственного водопровода В1.

Реестр исполнительной документации ООО "КиКГЕОСТРОЙ"

№ п/п	Наименование документа	№ акта, чертежа, разрешения, журнала и др.	Количество о листов	Страница по списку
1	2	3	4	5
	131-23-НБКЗ-В-нов.1-В1-5			
1	АОСР Демонтаж дорожно-бетонного покрытия и разработка грунта на участке В1-нов.1 и В1-5	№ 131-23-НБКЗ-В-нов.1-В1-5-01 от 7.10.2023 г.	1	1
2	Исполнительная схема Демонтаж дорожно-бетонного покрытия и разработка грунта на участке В1-нов.1 и В1-5	№01 от 27.10.2023г.	1	2
3	АОСР Монтаж трубы на участке В1-нов.1 и В1-5	№ 131-23-НБКЗ-В-нов.1-В1-5-02 от 30.10.2023 г.	1	3
4	Исполнительная схема Монтаж трубы на участке В1-нов.1 и В1-5	№02 от 30.10.2023г.	1	4
5	Сертификат соответствия - Труба стальная 377*7мм	№ЕАЭС RU C-RU.MX24.B.00295/20 с 27.07.2020 по 26.07.2025 г.	1	5
6	Сертификат соответствия - труба полиэтиленовая 160*6,6мм	№РОСС RU.АГ92.Н10301 с 07.08.2023 по 06.08.2026 г.	1	6
7	Сертификат соответствия- кольцо опорно направляющее ОНК 160*370	соответствия № РОСС RU.НВ65.Н01005/21 с 09.02.2021 по 08.02.2024г.	1	7
8	Паспорт о качестве бетонной смеси заданного качества партии - цементно-песчаный раствор М100	№ 00НФ-010384 от 27.10.2023г.	1	8
9	Сертификат соответствия - защитная муфта Ду.377мм	№РОСС RU.ОС50.002986 с 09.03.2023 по 08.03.2028 г.	3	9

10	АОСР Обратная засыпка грунтом на участке В1-нов.1 и В1-5	№ 131-23-НВКЗ-В-нов.1-В1-5-03 от 08.101.2023 г.	1	10
11	Исполнительная схема Обратная засыпка грунтом на участке В1-нов.1 и В1-5	№03 от 08.11.2023г.	1	11
12	Заключение о степени уплотнения	№08.11-1/23 от 08.11.2023 г.	1	12

Составил:

Инженер ПТО

(фамилия, инициалы)

(подпись)

Принял:

(фамилия, инициалы)

(подпись)

Объект капитального строительства:

«Ж/Д пути от испытательного центра до обкаточной линии с удлинением трансбордера, расположенные по адресу: Московская область, г. Мытищи, ул. Колонцова, 4», территория завода АО «МЕТРОВАГОНМАШ»

(наименование проектной документации, почтовый или строительный адрес объекта капитального строительства)

Застройщик (технический заказчик, эксплуатирующая организация или региональный оператор):

ООО «Проминжиниринг», ИНН 7734001650, ОГРН 11477481394406, КПП 770801001, 107140, г. Москва, ул. Русаковская, д.13, помещение ХХ-4, тел. +7(495) 909-93-48, член саморегулируемой Ассоциации строителей «Саморегулируемая организация «Строительные допуски», ИНН 7714322214, ОГРН 107799011045, регистрационный номер СРО-С-187-26012010 от 27.07.2018г.

(фамилия, имя, отчество, адрес места жительства, ОГНИП, ИНН индивидуального предпринимателя, наименование, ОГРН, ИНН, место нахождения юридического лица, телефон/факс, наименование, ОГРН, ИНН саморегулируемой организации, членом которой является – для индивидуальных предпринимателей и юридических лиц; фамилия, имя, отчество, паспортные данные, адрес места жительства, телефон/факс – для физических лиц, не являющихся индивидуальными предпринимателями)

Лицо, осуществляющее строительство: ООО «КиКГЕОСТРОЙ», ОГРН 1127747247704, ИНН 7709918820, 109004, Г.МОСКВА, УЛ. ЗЕМЛЯНОЙ ВАЛ, Д.65, КВ.59, тел. +7 (495) 915-24-71, член саморегулируемой ассоциации СРО «МАС» регистрационный номер СРО-С-148-24122009 от 12.03.2013г.

(фамилия, имя, отчество, адрес места жительства, ОГНИП, ИНН индивидуального предпринимателя, наименование, ОГРН, ИНН, место нахождения юридического лица, телефон/факс, наименование, ОГРН, ИНН саморегулируемой организации, членом которой является)

Лицо, осуществляющее подготовку проектной документации: ООО «КиКГЕОСТРОЙ», ОГРН 1127747247704, ИНН 7709918820, 109004, Г.МОСКВА, УЛ. ЗЕМЛЯНОЙ ВАЛ, Д.65, КВ.59, тел. +7 (495) 915-24-71, член саморегулируемой ассоциации СРО «Объединение проектировщиков «УниверсалПроект», регистрационный номер СРО-П-179-12122012 от 20.10.2022г.

(фамилия, имя, отчество, адрес места жительства, ОГНИП, ИНН индивидуального предпринимателя, наименование, ОГРН, ИНН, место нахождения юридического лица, телефон/факс, наименование, ОГРН, ИНН саморегулируемой организации, членом которой является)

Лицо, осуществляющее строительство, выполнившее работы, подлежащие освидетельствованию:

1. ООО «ШЕЛПРОКК», ОГРН 1237700462427, ИНН 9726048866, 117535, Г.МОСКВА, МУНИЦИПАЛЬНЫЙ ОКРУГ ЧЕРТАНОВО ЮЖНОЕ, ПРОЕЗД 3-Й ДОРОЖНЫЙ, Д. 6, К. 2, член саморегулируемой ассоциации «Архитектурное наследие», регистрационный номер СРО-С-230-07092010

2. ООО «ЭлектроЭнергетика», ОГРН 1175074004698, ИНН 5037011400, 142281, Московская обл., г. Протвино, Кременковское ш., д. 5, член саморегулируемой ассоциации «Объединение Специализированных Организаций Профессиональные Строители», регистрационный номер СРО-С-219-21042010

(фамилия, имя, отчество, адрес места жительства, ОГНИП, ИНН индивидуального предпринимателя, наименование, ОГРН, ИНН, место нахождения юридического лица, телефон/факс, наименование, ОГРН, ИНН саморегулируемой организации, членом которой является)

АКТ**освидетельствования скрытых работ**

№ 131-23-НБКЗ-В-нов.1-В1-5-01

27 октября 2023 г.

(дата составления акта)

Представитель застройщика (технического заказчика, эксплуатирующей организации или регионального оператора) по вопросам строительного контроля:

Ведущий инженер строительного контроля ООО «Проминжиниринг» Дураев В. Ю., приказ №5 от 03.08.2023г.

(должность, фамилия, инициалы, идентификационный номер в национальном реестре специалистов в области строительства, реквизиты распорядительного документа, подтверждающего полномочия, с указанием наименования, ОГРН, ИНН, места нахождения юридического лица, фамилии, имени, отчества, адреса места жительства, ОГНИП, ИНН индивидуального предпринимателя)

Представитель лица, осуществляющего строительство:

Руководитель проекта ООО «КиКГЕОСТРОЙ» Шевчук К.А. приказ №2-МВМ от 01.07.2023г.

(должность, фамилия, инициалы, реквизиты распорядительного документа, подтверждающего полномочия)

Представитель лица, осуществляющего строительство, по вопросам строительного контроля (специалист по организации строительства): Генеральный директор ООО «КиКГЕОСТРОЙ» Кесслер Ю.Ф., приказ №1СК-МВМ от 03.07.2023г., идентификационный номер НОСТРОЙ С-77-118776

(должность, фамилия, инициалы, идентификационный номер в национальном реестре специалистов в области строительства, реквизиты распорядительного документа, подтверждающего полномочия)

Представитель лица, осуществляющего подготовку проектной документации:

Руководитель службы управления проектами ООО «КиКГЕОСТРОЙ» Липатов В. Е. приказ № 2-АН от 02.10.2023г.

(должность, фамилия, инициалы, реквизиты распорядительного документа, подтверждающего полномочия, с указанием наименования, ОГРН, ИНН, места нахождения юридического лица, фамилии, имени, отчества, адреса места жительства, ОГНИП, ИНН индивидуального предпринимателя, наименование, ОГРН, ИНН саморегулируемой организации, членом которой является указанное юридическое лицо, индивидуальный предприниматель)

Представитель лица, выполнившего работы, подлежащие освидетельствованию:

Начальник участка ООО «ШЕЛПРОКК» Перевизнык А.П., приказ №1 от 01.08.2023г.

Главный инженер ООО «ЭлектроЭнергетика» Юрченко В. И., приказ № 1/08 от 04.08.2023г.

(должность, фамилия, инициалы, реквизиты распорядительного документа, подтверждающего полномочия, с указанием наименования, ОГРН, ИНН, места нахождения юридического лица, фамилии, имени, отчества, адреса места жительства, ОГНИП, ИНН индивидуального предпринимателя)

а также иные представители лиц, участвующих в освидетельствовании:

(должность с указанием наименования организации, фамилия, инициалы, реквизиты распорядительного документа, подтверждающего полномочия)

произвели осмотр работ, выполненных

ООО "ШЕЛПРОКК", ООО "ЭлектроЭнергетика"

(наименование лица, выполнившего работы, подлежащие освидетельствованию)

и составили настоящий акт о нижеследующем:

1. К освидетельствованию предъявлены следующие работы:

Демонтаж дорожно-бетонного покрытия и разработка грунта на участке В1-нов.1 и В1-5

(наименование скрытых работ)

2. Работы выполнены по проектной документации

131-23-НВКЗ «Ж/д пути от испытательного центра до обкаточной линии с удлинением трансбордера, расположенные по адресу: Московская область, г. о. Мытищи, ул. Колонцова, 4». Наружные сети водоснабжения и канализации. Переустройство хозяйственного водопровода В1.

(номер, другие реквизиты чертежа, наименование проектной и/или рабочей документации, сведения о лицах, осуществляющих подготовку раздела проектной и/или рабочей документации)

3. При выполнении работ применены:

--

(наименование строительных материалов (изделий), реквизиты сертификатов и/или других документов, подтверждающих их качество и безопасность)

4. Предъявлены документы, подтверждающие соответствие работ предъявляемым требованиям:

Исполнительная схема №01 Демонтаж дорожно-бетонного покрытия и разработка грунта на участке В1-нов.1 и В1-5

(исполнительные схемы и чертежи, результаты экспертиз, обследований, лабораторных и иных испытаний выполненных работ, проведенных в процессе строительного контроля)

5. Даты: начала работ: «26» октября 2023 г.

окончания работ: «27» октября 2023 г.

6. Работы выполнены в соответствии:

131-23-НВКЗ «Ж/д пути от испытательного центра до обкаточной линии с удлинением трансбордера, расположенные по адресу: Московская область, г. о. Мытищи, ул. Колонцова, 4». Наружные сети водоснабжения и канализации. Переустройство хозяйственного водопровода В1. СП 45.13330.2017. «Свод правил. Земляные сооружения, основания и фундаменты». СП48.13330.2019 Свод правил. Организация строительства.

(наименования и структурные единицы технических регламентов, иных нормативных правовых актов, разделы проектной и/или рабочей документации)

7. Разрешается производство последующих работ

Монтаж трубы на участке В1-нов.1 и В1-5

(наименование работ, конструкций, участков сетей инженерно-технического обеспечения)

Дополнительные сведения: отсутствуют

Акт составлен в 5 (пяти) экземплярах.

Приложения:

Документы перечисленные в п.3 и п.4 настоящего акта

Представитель застройщика (технического заказчика, эксплуатирующей организации или регионального оператора) по вопросам строительного контроля

Дураев В. Ю.

(фамилия, инициалы, подпись)

Представитель лица, осуществляющего строительство

Шевчук К. А.

(фамилия, инициалы, подпись)

Представитель лица, осуществляющего строительство, по вопросам строительного контроля (специалист по организации строительства)

Кесслер Ю. Ф.

(фамилия, инициалы, подпись)

Представитель лица, осуществляющего подготовку проектной документации

Липатов В. Е.

(фамилия, инициалы, подпись)

Представитель лица, выполнившего работы, подлежащие освидетельствованию

Перевизнык А. П.

(фамилия, инициалы, подпись)

Юрченко В. И.

(фамилия, инициалы, подпись)





Представители иных лиц

(фамилия, инициалы, подпись)

План участка производства работ

Приложение №1 к Акту № 131-23-НБКЗ-01 от 27.10.2023 г.

Ситуационный план

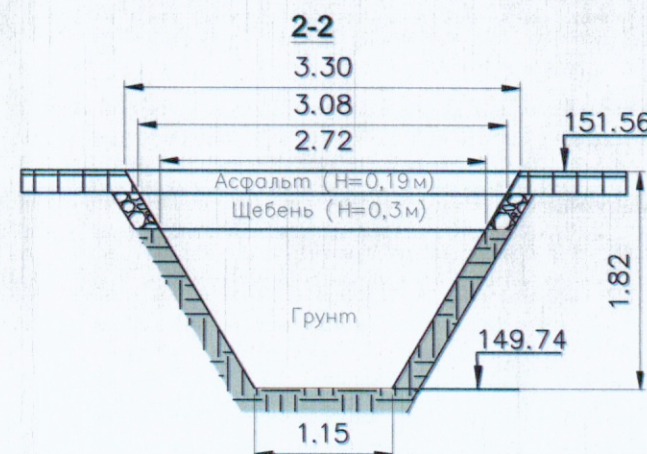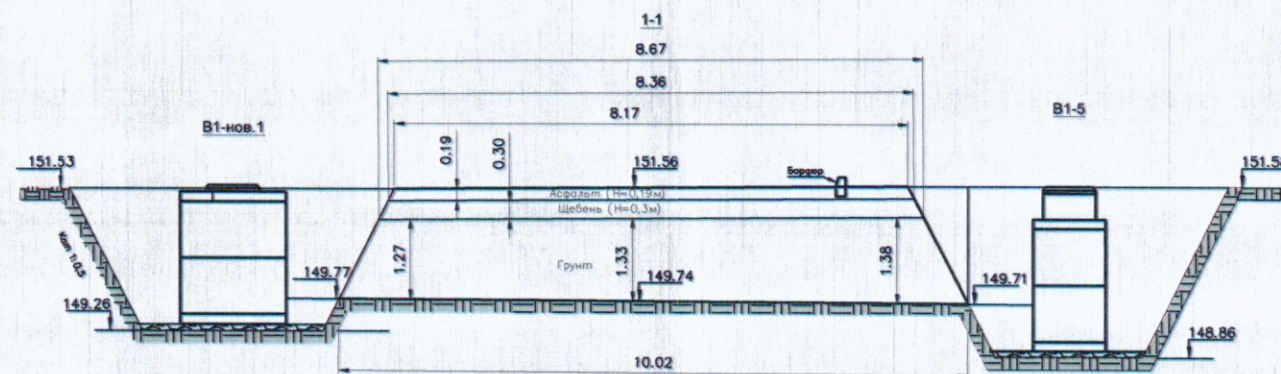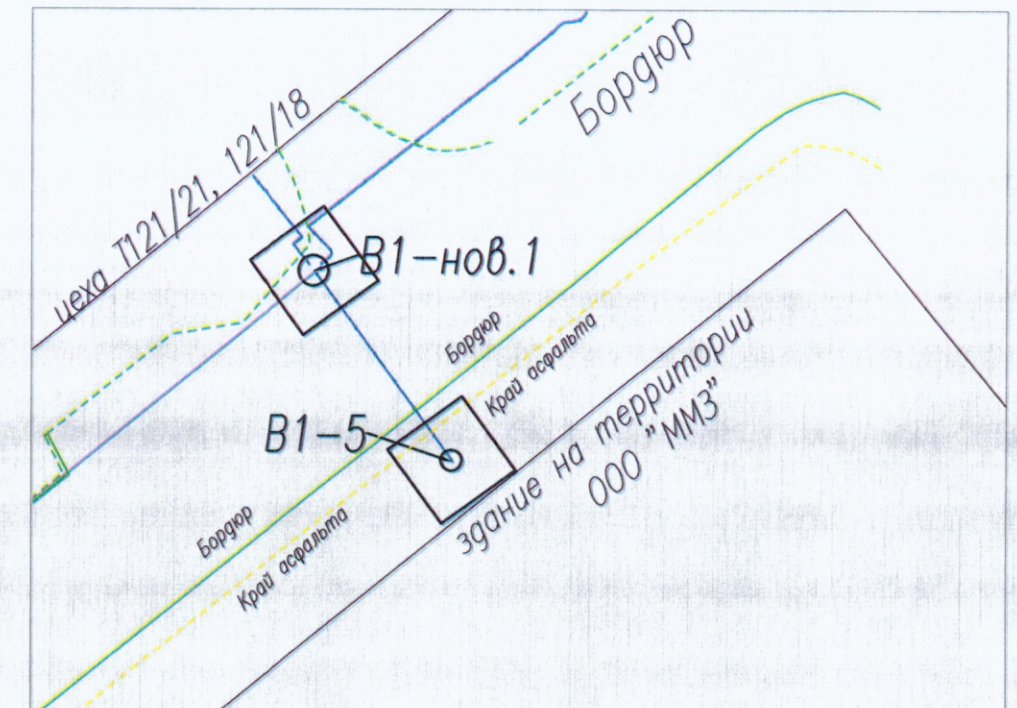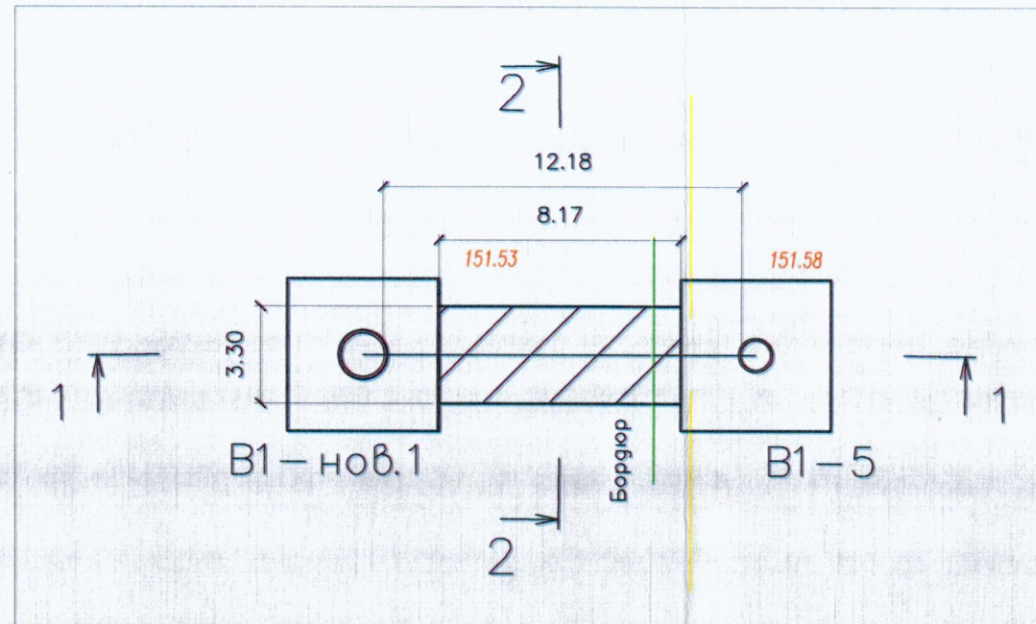

Примечание:
1. Линейные размеры указаны в метрах
2. Система координат МСК 50.2.
3. Система высот Балтийская.
4. Съемка выполнялась электронным тахеометром СХ-105 (свидетельство о поверке С-АКЗ/14-06-2023/254502985, действительно до 13.06.2024г.)

Условные обозначения:

- Участок производства работ
- Фактические точки участка работ
- Бордюр (демонтаж)

Разборка щебеночного покрытия при разработке траншеи					
№	Участок	Длина L, м	Ширина B, м	Толщина H, м	Объем разработки мех. способом, $V=L*B*H$ м ³
1	B1-нов.1 - B1-5	8,51	2,9	0,3	7,40

Резка асфальтобетонного покрытия фрезой					
№	Участок	Длина L, м	Ширина B, м	Толщина H, м	Периметр резки, $P=(L+B)*2$ м
1	B1-нов.1 - B1-5	8,17; 8,17		0,19	16,34

Разборка асфальтобетонного покрытия при разработке траншеи					
№	Участок	Длина L, м	Ширина B, м	Толщина H, м	Объем разработки мех. способом, $V=L*B*H$ м ³
1	B1-нов.1 - B1-5	8,26	3,19	0,19	5,01

Ведомость работ по демонтажу бордюра			
№	Участок	Длина L, м	Кол-во, шт
1	B1-нов.1 - B1-5	4	4

Разработка грунта траншеи							
№	Участок	Длина L, м	Ширина B, м	Глубина H, м	Всего, м ³	Объем разработки мех. способом, $V=L*B*H*0,97$ м ³	Объем разработки руч. способом, $V=L*B*H*0,03$ м ³
1	B1-нов.1 - B1-5	9,09	1,93	1,33	23,33	22,63	0,70

						2023	131-23-НВКЗ			
							Ж/д пути от испытательного центра до обкаточной линии с удлинением трансбордера, расположенные по адресу: Московская область, г.о. Мытищи, ул. Колонцова, 4			
Изм.	Кол.	Лист	№ док.	Подпись	Дата	Наружные сети водоснабжения и канализации Переустройство хозяйственного водопровода В1	Стадия	Лист	Листов	
Руков. проекта		Шевчук К.А.			27.10		ИД	1	1	
Ген. директор		Кесслер Ю.Ф.			27.10					
Нач. участка		Перевизник А.Р.			27.10					
Гл. инженер		Юрченко В.И.			27.10					
						Исполнительная схема №1 Демонтаж асфальтно-бетонного покрытия и разработка грунта на участке В1-нов.1 и В1-5	ООО "КиГЕОСТРОЙ"			

Формат ФОРМАТ

Объект капитального строительства:

«Ж/Д пути от испытательного центра до обкаточной линии с удлинением трансбордера, расположенные по адресу: Московская область, г. Мытищи, ул. Колонцова, 4», территория завода АО «МЕТРОВАГОНМАШ»

(наименование проектной документации, почтовый или строительный адрес объекта капитального строительства)

Застройщик (технический заказчика, эксплуатирующая организация или региональный оператор):

ООО «Проминжиниринг», ИНН 7734001650, ОГРН 11477481394406, КПП 770801001, 107140, г. Москва, ул. Русаковская, д.13, помещение ХХ-4, тел. +7(495) 909-93-48, член саморегулируемой Ассоциации строителей «Саморегулируемая организация «Строительные допуски», ИНН 7714322214, ОГРН 107799011045, регистрационный номер СРО-С-187-26012010 от 27.07.2018г.

(фамилия, имя, отчество, адрес места жительства, ОГРНИП, ИНН индивидуального предпринимателя, наименование, ОГРН, ИНН, место нахождения юридического лица, телефон/факс, наименование, ОГРН, ИНН саморегулируемой организации, членом которой является – для индивидуальных предпринимателей и юридических лиц; фамилия, имя, отчество, паспортные данные, адрес места жительства, телефон/факс – для физических лиц, не являющихся индивидуальными предпринимателями)

Лицо, осуществляющее строительство: ООО «КиКГЕОСТРОЙ», ОГРН 1127747247704, ИНН 7709918820, 109004, Г.МОСКВА, УЛ. ЗЕМЛЯНОЙ ВАЛ, Д.65, КВ.59, тел. +7 (495) 915-24-71, член саморегулируемой ассоциации СРО «МАС» регистрационный номер СРО-С-148-24122009 от 12.03.2013г.

(фамилия, имя, отчество, адрес места жительства, ОГРНИП, ИНН индивидуального предпринимателя, наименование, ОГРН, ИНН, место нахождения юридического лица, телефон/факс, наименование, ОГРН, ИНН саморегулируемой организации, членом которой является)

Лицо, осуществляющее подготовку проектной документации: ООО «КиКГЕОСТРОЙ», ОГРН 1127747247704, ИНН 7709918820, 109004, Г.МОСКВА, УЛ. ЗЕМЛЯНОЙ ВАЛ, Д.65, КВ.59, тел. +7 (495) 915-24-71, член саморегулируемой ассоциации СРО «Объединение проектировщиков «УниверсалПроект», регистрационный номер СРО-П-179-12122012 от 20.10.2022г.

(фамилия, имя, отчество, адрес места жительства, ОГРНИП, ИНН индивидуального предпринимателя, наименование, ОГРН, ИНН, место нахождения юридического лица, телефон/факс, наименование, ОГРН, ИНН саморегулируемой организации, членом которой является)

Лицо, осуществляющее строительство, выполнившее работы, подлежащие освидетельствованию:

1. ООО «ШЕЛПРОКК», ОГРН 1237700462427, ИНН 9726048866, 117535, Г.МОСКВА, МУНИЦИПАЛЬНЫЙ ОКРУГ ЧЕРТАНОВО ЮЖНОЕ, ПРОЕЗД 3-Й ДОРОЖНЫЙ, Д. 6, К. 2, член саморегулируемой ассоциации «Архитектурное наследие», регистрационный номер СРО-С-230-07092010

2. ООО «ЭлектроЭнергетика», ОГРН 1175074004698, ИНН 5037011400, 142281, Московская обл., г. Протвино, Кременковское ш., д. 5, член саморегулируемой ассоциации «Объединение Специализированных Организаций Профессиональные Строители», регистрационный номер СРО-С-219-21042010

(фамилия, имя, отчество, адрес места жительства, ОГРНИП, ИНН индивидуального предпринимателя, наименование, ОГРН, ИНН, место нахождения юридического лица, телефон/факс, наименование, ОГРН, ИНН саморегулируемой организации, членом которой является)

АКТ**освидетельствования скрытых работ**

№ 131-23-НВК3-В-нов.1-В1-5-02

"30" октября 2023 г.

(дата составления акта)

Представитель застройщика (технического заказчика, эксплуатирующей организации или регионального оператора) по вопросам строительного контроля:

Ведущий инженер строительного контроля ООО «Проминжиниринг» Дураев В. Ю., приказ №5 от 03.08.2023г.

(должность, фамилия, инициалы, идентификационный номер в национальном реестре специалистов в области строительства, реквизиты распорядительного документа, подтверждающего полномочия, с указанием наименования, ОГРН, ИНН, места нахождения юридического лица, фамилии, имени, отчества, адреса места жительства, ОГРНИП, ИНН индивидуального предпринимателя)

Представитель лица, осуществляющего строительство:

Руководитель проекта ООО «КиКГЕОСТРОЙ» Шевчук К.А. приказ №2-МВМ от 01.07.2023г.

(должность, фамилия, инициалы, реквизиты распорядительного документа, подтверждающего полномочия)

Представитель лица, осуществляющего строительство, по вопросам строительного контроля (специалист по организации строительства): Генеральный директор ООО «КиКГЕОСТРОЙ» Кесслер Ю.Ф., приказ №1СК-МВМ от 03.07.2023г., идентификационный номер НОСТРОЙ С-77-118776

(должность, фамилия, инициалы, идентификационный номер в национальном реестре специалистов в области строительства, реквизиты распорядительного документа, подтверждающего полномочия)

Представитель лица, осуществляющего подготовку проектной документации:

Руководитель службы управления проектами ООО «КиКГЕОСТРОЙ» Липатов В. Е. приказ № 2-АН от 02.10.2023г.

(должность, фамилия, инициалы, реквизиты распорядительного документа, подтверждающего полномочия, с указанием наименования, ОГРН, ИНН, места нахождения юридического лица, фамилии, имени, отчества, адреса места жительства, ОГРНИП, ИНН индивидуального предпринимателя, наименования, ОГРН, ИНН саморегулируемой организации, членом которой является указанное юридическое лицо, индивидуальный предприниматель)

Представитель лица, выполнившего работы, подлежащие освидетельствованию:

Начальник участка ООО «ШЕЛПРОКК» Перевизнык А.П., приказ №1 от 01.08.2023г.

Главный инженер ООО «ЭлектроЭнергетика» Юрченко В. И., приказ № 1/08 от 04.08.2023г.

(должность, фамилия, инициалы, реквизиты распорядительного документа, подтверждающего полномочия, с указанием наименования, ОГРН, ИНН, места нахождения юридического лица, фамилии, имени, отчества, адреса места жительства, ОГРНИП, ИНН индивидуального предпринимателя)

а также иные представители лиц, участвующих в освидетельствовании:

(должность с указанием наименования организации, фамилия, инициалы, реквизиты распорядительного документа, подтверждающего полномочия)

произвели осмотр работ, выполненных

ООО "ШЕЛПРОКК", ООО "ЭлектроЭнергетика"

(наименование лица, выполнившего работы, подлежащие освидетельствованию)

и составили настоящий акт о нижеследующем:

1. К освидетельствованию предъявлены следующие работы:

Монтаж трубы на участке В1-нов.1 и В1-5

(наименование скрытых работ)

2. Работы выполнены по проектной документации

131-23-НВКЗ «Ж/д пути от испытательного центра до обкаточной линии с удлинением трансбордера, расположенные по адресу: Московская область, г. о. Мытищи, ул. Колонцова, 4». Наружные сети водоснабжения и канализации. Переустройство хозяйственного водопровода В1.

(номер, другие реквизиты чертежа, наименование проектной и/или рабочей документации, сведения о лицах, осуществляющих подготовку раздела проектной и/или рабочей документации)

3. При выполнении работ применены:

Труба стальная 377*7мм – сертификат соответствия №ЕАЭС RU C-RU.MX24.B.00295/20 с 27.07.2020 по 26.07.2025 г., труба полиэтиленовая 160*6,6мм – сертификат соответствия №РОСС RU.АГ92.Н10301 с 07.08.2023 по 06.08.2026 г., кольцо опорно-направляющее 160*370 – сертификат соответствия № РОСС RU.НВ65.Н01005/21 с 09.02.2021 по 08.02.2024г., цементно-песчаный раствор М100 – документ о качестве бетонной смеси заданного качества партии № 00НФ-010384 от 27.10.2023г., защитная муфта Ду.377мм – сертификат соответствия №РОСС RU.ОС50.002986 с 09.03.2023 по 08.03.2028 г.

(наименование строительных материалов (изделий), реквизиты сертификатов и/или других документов, подтверждающих их качество и безопасность)

4. Предъявлены документы, подтверждающие соответствие работ предъявляемым требованиям:

Исполнительная схема №02 Монтаж трубы на участке В1-нов.1 и В1-5

(исполнительные схемы и чертежи, результаты экспертиз, обследований, лабораторных и иных испытаний выполненных работ, проведенных в процессе) строительного контроля)

5. Даты: начала работ: «26» октября 2023 г.

окончания работ: «27» октября 2023 г.

6. Работы выполнены в соответствии:

131-23-НВКЗ «Ж/д пути от испытательного центра до обкаточной линии с удлинением трансбордера, расположенные по адресу: Московская область, г. о. Мытищи, ул. Колонцова, 4». Наружные сети водоснабжения и канализации. Переустройство хозяйственного водопровода В1. СП 45.13330.2017. «Свод правил. Земляные сооружения, основания и фундаменты». СП48.13330.2019 Свод правил. Организация строительства.

(наименования и структурные единицы технических регламентов, иных нормативных правовых актов, разделы проектной и/или рабочей документации)

7. Разрешается производство последующих работ

Обратная засыпка грунтом на участке В1-нов.1 и В1-5

(наименование работ, конструкций, участков сетей инженерно-технического обеспечения)

Дополнительные сведения: отсутствуют

Акт составлен в 5 (пяти) экземплярах.

Приложения:

Документы перечисленные в п.3 и п.4 настоящего акта

Представитель застройщика (технического заказчика, эксплуатирующей организации или регионального оператора) по вопросам строительного контроля

Дураев В. Ю.

(фамилия, инициалы, подпись)

Представитель лица, осуществляющего строительство

Шевчук К. А.

(фамилия, инициалы, подпись)

Представитель лица, осуществляющего строительство, по вопросам строительного контроля (специалист по организации строительства)

Кessler Ю.Ф.

(фамилия, инициалы, подпись)

Представитель лица, осуществляющего подготовку проектной документации

Липатов В.Е.

(фамилия, инициалы, подпись)

Представитель лица, выполнившего работы, подлежащие освидетельствованию

Перевизник А. П.

(фамилия, инициалы, подпись)

Юрченко В. И.




(фамилия, инициалы, подпись)

Представители иных лиц

(фамилия, инициалы, подпись)

План участка производства работ

Приложение №1 к Акту № 131-23-НБКЗ-02 от 30.10.2023 г.

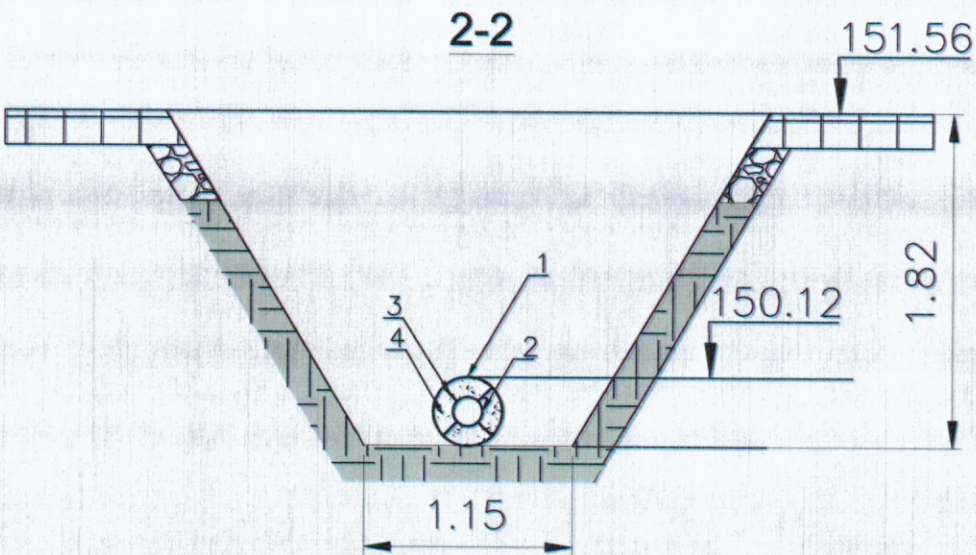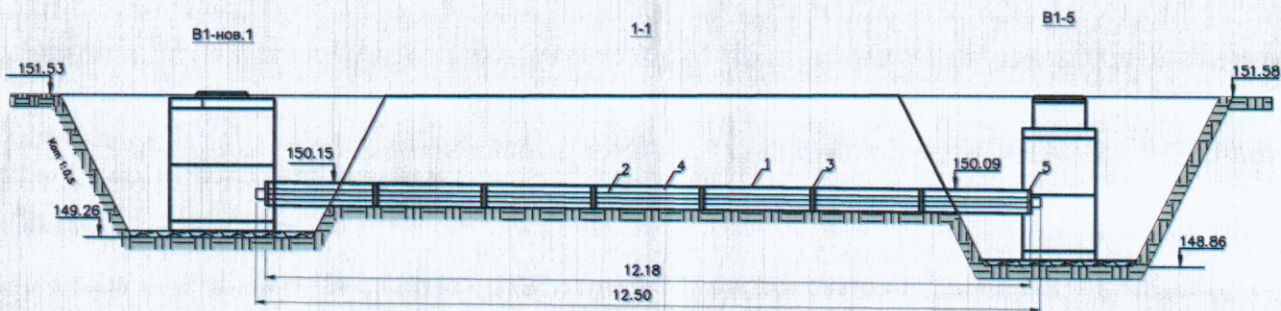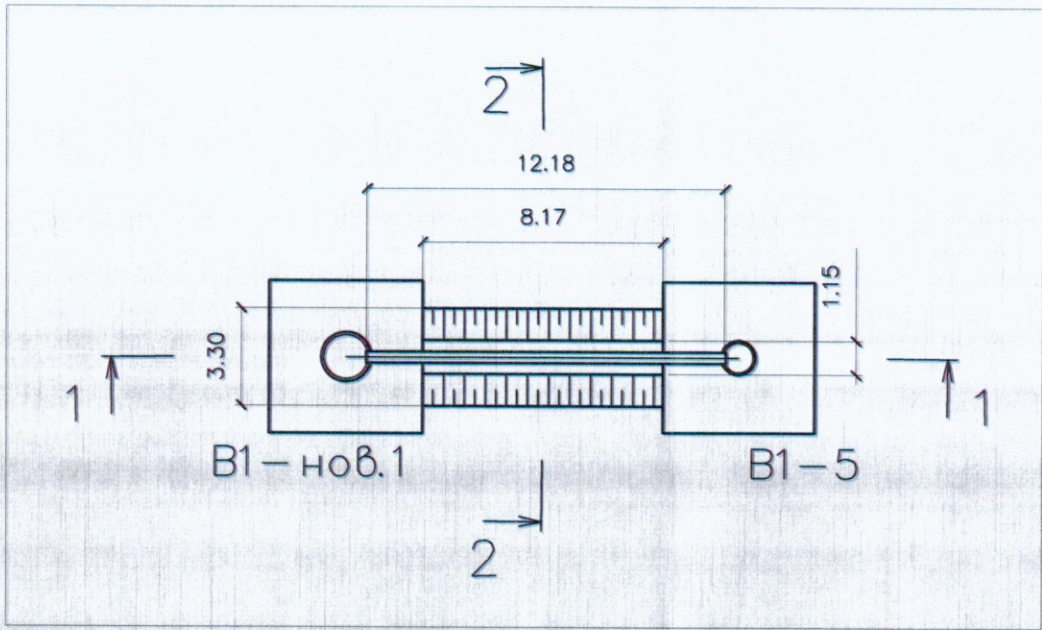

Ведомость объемов выполненных работ по монтажу трубы				
Поз. Обознач.	Наименование	ед.изм.	кол-во	примечание
1	Труба стальная с полиэтиленовым защитным покрытием ВУС Ду.377*7мм	м	12,18	футляр
2	Труба полиэтиленовая ПЭ100 SDR17-160*6,6мм	м	12,5	
3	Кольцо опорно-направляющее ОНК160*370	шт	6	шаг 2м
4	Цементно песчаный раствор М100	м3	1,02	
5	Защитная муфта Ду.377мм	шт	2	

					2023	131-23-НВКЗ				
						Ж/д пути от испытательного центра до обкаточной линии с удлинением трансбордера, расположенные по адресу: Московская область, г.о. Мытищи, ул. Колонцова, 4				
Изм.	Кол.	Лист	№ док.	Подпись	Дата	Наружные сети водоснабжения и канализации Переустройство хозяйственного водопровода В1	Стадия	Лист	Листов	
Руков. проекта		Шевчук К.А.			30.10		ИД	1	1	
Ген. директор		Кесслер Ю.Ф.			30.10					
Нач. участка		Перевизник А.П.			30.10					
Гл. инженер		Юрченко В.И.			30.10					
						Исполнительная схема №2 Монтаж трубы на участке В1-нов.1 и В1-5		ООО "КИКГЕОСТРОЙ"		



СЕРТИФИКАТ СООТВЕТСТВИЯ

№ ЕАЭС RU C-RU.MX24.B.00295/20

Серия **RU** № **0249511**

ОРГАН ПО СЕРТИФИКАЦИИ продукции Общества с ограниченной ответственностью Экспертной организации "Инженерная безопасность". Место нахождения: 109377, Российская Федерация, город Москва, Рязанский проспект, дом 32, корпус 3, помещение 202. Адрес места осуществления деятельности: 109377, Российская Федерация, город Москва, Рязанский проспект, дом 32, корпус 3, офис 202. Телефон: +7 (495) 641-22-57, адрес электронной почты: info@esafety.ru. Аттестат аккредитации № RA.RU.11MX24, зарегистрирован 21.09.2015.

ЗАЯВИТЕЛЬ Акционерное общество "Выксунский металлургический завод".
Основной государственный регистрационный номер: 1025201632610. Место нахождения и адрес места осуществления деятельности: 607061, Нижегородская область, город Выкса, улица Братьев Баташевых, дом 45, Российская Федерация. Телефон: +7 (800) 250-11-50, адрес электронной почты: vmz@vsw.ru.

ИЗГОТОВИТЕЛЬ Акционерное общество "Выксунский металлургический завод".
Место нахождения и адрес места осуществления деятельности по изготовлению продукции: 607061, Нижегородская область, город Выкса, улица Братьев Баташевых, дом 45, Российская Федерация.

ПРОДУКЦИЯ Элементы технологических трубопроводов, работающие под избыточным давлением: трубы стальные электросварные прямошовные группы Д вида I, групп А и В вида II, номинальным диаметром свыше 100 мм до 500 мм, максимально допустимым рабочим давлением свыше 0,05 МПа до 13,3 МПа, предназначенные для работы с газами и парами групп 1 и 2, категория оборудования 3 в соответствии с приложением номер 1 технического регламента Таможенного союза ТР ТС 032/2013 "О безопасности оборудования, работающего под избыточным давлением".
Продукция изготовлена в соответствии с ГОСТ 10705-80 "Трубы стальные электросварные. Технические условия".
Серийный выпуск.

КОД ТН ВЭД ЕАЭС 7305 31 000 0, 7306 30 770 8, 7306 30 800 0.

СООТВЕТСТВУЕТ ТРЕБОВАНИЯМ Технического регламента Таможенного союза ТР ТС 032/2013 "О безопасности оборудования, работающего под избыточным давлением".

СЕРТИФИКАТ СООТВЕТСТВИЯ ВЫДАН НА ОСНОВАНИИ документов согласно приложению к сертификату соответствия (бланк № 0758096).
Схема сертификации: 1с.

КОПИЯ ВЕРНА
Р.У.К. ПРОЕКТА
ШЕВЧУК К.А.



ДОПОЛНИТЕЛЬНАЯ ИНФОРМАЦИЯ Соответствие оборудования обеспечивается путем непосредственного выполнения требований технического регламента Таможенного союза ТР ТС 032/2013 "О безопасности оборудования, работающего под избыточным давлением". Условия хранения: в закрытых помещениях на стеллажах или площадках открытого хранения по ГОСТ 10692. Назначенный срок хранения: от 6 месяцев до 20 лет (срок хранения зависит от конкретной партии труб и указывается в паспорте). Назначенный срок службы: 20 лет.

СРОК ДЕЙСТВИЯ С 27.07.2020 **ПО** 26.07.2025

ВКЛЮЧИТЕЛЬНО

Руководитель (уполномоченное лицо) органа по сертификации

Эксперт (эксперт-аудитор) (эксперты (эксперты-аудиторы))



Чаговец Сергей Вадимович (Ф.И.О.)

Соляников Юрий Валерьевич (Ф.И.О.)

СИСТЕМА СЕРТИФИКАЦИИ ГОСТ Р
ФЕДЕРАЛЬНОЕ АГЕНТСТВО ПО ТЕХНИЧЕСКОМУ РЕГУЛИРОВАНИЮ И МЕТРОЛОГИИ



СЕРТИФИКАТ СООТВЕТСТВИЯ

№ РОСС RU.AG92.H10301

Срок действия с 07.08.2023 по 06.08.2026

№ 1673760

ОРГАН ПО СЕРТИФИКАЦИИ рег. № РОСС RU.0001.11AG92. Орган по сертификации продукции ООО "КапиталСтрой". 117420, г. Москва, ул. Профсоюзная, д. 57, тел. (499) 3915007, E-mail Kapitalstroy-sert@bk.ru.

ПРОДУКЦИЯ Трубы полиэтиленовые технические.

ТУ 2248-001-70026679-2020.

Серийный выпуск по договору № 1-2020 от 13.01.2020 года.

код ОК 005 (ОКП):

22 4800

СООТВЕТСТВУЕТ ТРЕБОВАНИЯМ НОРМАТИВНЫХ ДОКУМЕНТОВ

ТУ 2248-001-70026679-2014

КОПИЯ ВЕРНА
РУК. ПРОЕКТА
ШЕВЧУК К.А.

код ТН ВЭД России:

ИЗГОТОВИТЕЛЬ Общество с ограниченной ответственностью "Уралпласт". ИНН: 7411081009.
Адрес: 456612, Россия, Челябинская область, г. Копейск, ул. Кемеровская, д. 24.

СЕРТИФИКАТ ВЫДАН Общество с ограниченной ответственностью "СК СтройГрупп"
ИНН: 7713501411.

Адрес: 127566 г. Москва, Северный б-р, дом № 9

Телефон +7 (495) 780-45-33.

НА ОСНОВании протокола № 5214-03-1/ПС - 168 от 06.08.2020 года. Испытательной лаборатории Общества с ограниченной ответственностью "Ремсервис", аттестат регистрационный № РОСС RU.0001.21AB80 действителен от 21.10.2019 года до 21.10.2024 года, адрес: 109542, город Москва, Рязанский проспект, дом 86/1, строение 3, комната 6а

ДОПОЛНИТЕЛЬНАЯ ИНФОРМАЦИЯ

Схема сертификации: 2.



Руководитель органа
(заместитель руководителя)

Эксперт



Д.Н. Хвостов

А.А. Ащеулов

Сертификат не применяется при обязательной сертификации

ДОБРОВОЛЬНАЯ СЕРТИФИКАЦИЯ ПРОДУКЦИИ



СЕРТИФИКАТ СООТВЕТСТВИЯ

№ РОСС RU.НВ65.Н01005/21

Срок действия с 09.02.2021 по 08.02.2024

№ 0051463

ОРГАН ПО СЕРТИФИКАЦИИ рег. № RA.RU.11NB65, Орган по сертификации Общества с ограниченной ответственностью "Сертификация и качество", 125080, РОССИЯ, город Москва, шоссе Волоколамское, дом 1, строение 1, этаж 5 помещение VI, комната 30А (РМ5), Тел: +7 9956559588, E-mail: sert.quality@gmail.com

ПРОДУКЦИЯ Кольца опорно-направляющие (центрирующие) полимерные диэлектрические для строительства переходов трубопроводов в защитном кожухе (футляре)
Серийный выпуск

код ОК
Код ОК 034-2014
(КПЕС 2008)
22.29.29

СООТВЕТСТВУЕТ ТРЕБОВАНИЯМ НОРМАТИВНЫХ ДОКУМЕНТОВ
ТУ 22.29.29-006-25060405-2020

код ТН ВЭД
3917 40 000 9

ИЗГОТОВИТЕЛЬ ОБЩЕСТВО С ОГРАНИЧЕННОЙ ОТВЕТСТВЕННОСТЬЮ "МОВЕ"
Место нахождения: 623700, Россия, область Свердловская, город Березовский, территория Западная Промзона, строение 22, корпус 4, помещение 8, ИНН 6658435883

СЕРТИФИКАТ ВЫДАН ОБЩЕСТВО С ОГРАНИЧЕННОЙ ОТВЕТСТВЕННОСТЬЮ "МОВЕ"
Место нахождения: 623700, Россия, область Свердловская, город Березовский, территория Западная Промзона, строение 22, корпус 4, помещение 8. Телефон: +73433610450 E-mail: 3610450@gmail.com

НА ОСНОВАНИИ Протокола испытаний № 2943-02/21-05-ИМ от 08.02.2021 года, выданного Обществом с ограниченной ответственностью "ФСИЦ" (регистрационный номер аттестата аккредитации РОСС RU.31845.04ЦСИО)

ДОПОЛНИТЕЛЬНАЯ ИНФОРМАЦИЯ

Схема сертификации: 1с.



Руководитель органа

Эксперт

С.В. Кривошеева
подпись

О.В. Кривошеева

инициалы, фамилия

Д.В. Туркин

инициалы, фамилия

Сертификат не применяется при обязательной сертификации

ДОКУМЕНТ О КАЧЕСТВЕ БЕТОННОЙ СМЕСИ ЗАДАННОГО КАЧЕСТВА ПАРТИИ №

00НФ-010384

Производитель и поставщик бетонной смеси: Общество с ограниченной ответственностью "АСТЕРЛИТ"

141070, Московская обл, г Королёв, проезд Ярославский, д. 1, помещ. 4

Потребитель: ООО "ЭЛЕКТРОЭНЕРГЕТИКА", 142281, Московская область, г. Протвино, ш. Кременковское, дом 5

телефон, факс: _____ email: _____

Дата и время отгрузки бетонной смеси, ч-мин: 27 октября 2023 13:01

Вид бетонной смеси и ее условное обозначение: РКЦ М100ПкЗФ75 (ПМД-10)

Номер номинального состава бетонной смеси: 8210

Объем бетонной смеси в партии, м³ 3м3

Марка бетонной смеси по удобоукладываемости или значение удобоукладываемости бетонной смеси (по договору на поставку) на месте укладки у потребителя: -----

Другие нормируемые показатели качества на месте укладки у потребителя: -----

Сохраняемость удобоукладываемости и других нормируемых показателей, ч-мин: -----

Наибольшая крупность заполнителя, мм: 5 мм

Знак соответствия (в случае, если бетонная смесь сертифицирована) РОСС RU Д-RU.PA01.B.40347/22

Проектный класс бетона по прочности и требуемая прочность бетона в партии:

- в проектном возрасте 28 сут. сут; В ----- ; ----- МПа
класс по прочности требуемая прочность

- в промежуточном возрасте ----- сут; ----- В; ----- МПа
(при необходимости) Проектный класс по прочности % требуемая прочность

Другие нормируемые показатели качества бетона (при необходимости): -----

Проектная марка бетона по средней плотности (для легкого бетона) -----

Наименование, масса добавки(в расчете на сухое вещество), кг/м³ Новатор 14; 0,6% от массы цемента, Новатор 320; 1,0% от массы цемента

Класс материалов по удельной эффективной активности естественных радионуклидов и значение Аэфф, Бк/кг 1 класс до 370Бкк/кг

Дата выдачи: 27 октября 2023 г.

Начальник лаборатории

подпись

Азаров Д.М.

Ф.И.О.

КОПИЯ ВЕРНА
РУК. ПРОЕКТА
ШЕВЧУК К. А.



СЕРТИФИКАТ СООТВЕТСТВИЯ

№ РОСС RU.0C50.002986

Срок действия с 09.03.2023г. по 08.03.2028г.



ОРГАН ПО СЕРТИФИКАЦИИ Общество с ограниченной ответственностью «ЦЕНТР СЕРТИФИКАЦИИ»
(ИНН 9703113999) Адрес: Москва, Столярный пер, д. 2, помещ. 4/п ком. 8. Аттестат аккредитации
РОСС RU.31529.04ИЖС0.0C50 от 22.11.22 г. до 21.11.2025 г icok30@mail.ru

ПОДТВЕРЖДАЕТ, ЧТО ПРОДУКЦИЯ

Фасонные изделия из ПЭ для канализации и водоснабжения, см. приложение.
Серийный выпуск

код ОКПД 2
22.21.29.130

код ТН ВЭД
391721900

СООТВЕТСТВУЕТ ТРЕБОВАНИЯМ НОРМАТИВНЫХ ДОКУМЕНТОВ

ТУ 22.21.29-001-14823892-2017 "Детали соединительные из полиэтилена
для трубопроводов изготавливаемые методами сварки и прессованием.
Технические условия"

ИЗГОТОВИТЕЛЬ

Общество с ограниченной ответственностью "ПК" "ПОЛИМЕР ФИТИНГ".
ОГРН 1201600009841. ИНН 1657259562. КПП 165701001.
Юридический адрес: 420124, РТ, г.Казань, ул.Чисопольская, д.51, кв.17.
Телефон: 8(843)2022073, email: bugrov-78@mail.ru

КОПИЯ
ВЕРНА

СЕРТИФИКАТ ВЫДАН

Общество с ограниченной ответственностью "ПК" "ПОЛИМЕР ФИТИНГ".
ОГРН 1201600009841. ИНН 1657259562. КПП 165701001.
Юридический адрес: 420124, РТ, г.Казань, ул.Чисопольская, д.51, кв.17.
Телефон: 8(843)2022073, email: bugrov-78@mail.ru



НА ОСНОВании

Протокол испытаний № 1115 от 06.03.2023г.
Выданный ООО «ЦЕНТР СЕРТИФИКАЦИИ» (ИЛ «ИСПЫТАТЕЛЬНЫЙ ЦЕНТР КОНТРОЛЯ»)
РОСС RU 31529.04ИЖС0.ИЦ28 до 20 января 2025 г.

КОПИЯ ВЕРНА
РУК. ПРОЕКТА
ШЕВЧУК К. А.

ДОПОЛНИТЕЛЬНАЯ ИНФОРМАЦИЯ



Руководитель органа

Эксперт

Пожидаева О.А.

Смолин М.С.






ПРИЛОЖЕНИЕ К СЕРТИФИКАТУ СООТВЕТСТВИЯ

№ РОСС RU.0C50.002986

КОД ОКПД 2	Наименование и обозначение продукции, ее изготовитель	Обозначение документации, по которой выпускается продукция
22.21.29.130	1) Отвод сварной от ф020до ф1200 ПЭ100 1до180 градусов SDR-26-7,4 2)Тройник сварной неравнопроходной от ф110х032до ф500х630 ПЭ100 на 45-60 градусов SDR-26-7,4 3)Отвод литой удлиненный от ф 020до ф 630 ПЭ100 на 45-90 градусов SDR-26-7,4 4)Тройник сварной от ф 020доф 1200 ПЭ100 SDR-26-7,4 5)Крестовина сварная от ф 020до ф 1200 ПЭ100 SDR-26-7,4 6)Тройник врезной от ф225х110до ф1200х315 ПЭ 100 SDR-26-7,4 7)Опора не подвижная от ф 063до ф1200 ПЭ 100 SDR-26-7,4 8)Муфта для прохода через Ж/Б колодец от ф020до ф 1200 9)Тройник сварной У - образный от ф050до ф 630 на 45-60 градусов ПЭ100 SDR-26-7,4 10)Крестовина сварная на 45 градусов от ф050до ф 630 ПЭ100 SDR-26-7,4 11)Тройник сварной с резьбовой заглушкой от ф050до ф 400 ПЭ100 SDR-26-7,4 12) Тройник сварной 45-60 градусов с резьбовой заглушкой от ф050до ф 400 ПЭ 100 SDR-26-7,4 13)Переход сварной удлиненный от ф180-110до ф 1200-100 ПЭ100 SDR-26-7,4 14)Тройник сварной не равнопроходной от ф125-110до ф1200-1000 ПЭ 100 SDR-26-7,4 15) Втулка сварная удлиненная от ф 032до ф1200 ПЭ 100 SDR-26-7,4 16)Заглушка сварная удлиненная от ф 032 до ф1200 ПЭ 100 SDR-26-7,4	ТУ 22.21.29-001-14823892-2017 "Детали соединительные из полиэтилена для трубопроводов изготавливаемые методами сварки и прессованием. Технические условия"

КОПИЯ ВЕРНА
РУК. ПРОЕКТА
ШЕВЧУК К. А.

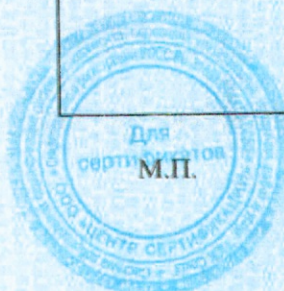

Руководитель органа

Эксперт

Пожидаева О.А.

Смолин М.С.



**СИСТЕМА ДОБРОВОЛЬНОЙ СЕРТИФИКАЦИИ СИСТЕМ МЕНЕДЖМЕНТА,
ПЕРСОНАЛА, ПРОИЗВОДСТВА, ПРОДУКЦИИ, РАБОТ И УСЛУГ «ПСК СОЮЗ»**

Рег. № РОСС RU.31529.04ИЖС0

№ 0436592



КОД ОКПД 2	Наименование и обозначение продукции, ее изготовитель	Обозначение документации, по которой выпускается продукция
	17) Втулка литая короткая от ф020 до ф1200 ПЭ 100 SDR-26-7,4 18) Втулка литая удлиненная от ф020 до ф630 ПЭ 100 SDR-26-7,4 19) Переход короткий от ф020-160 до ф1200-100 ПЭ 100 SDR-26-7,4 20) Тройник литой удлиненный от ф020 до ф 630 ПЭ 100 SDR-26-7,4 21) Крестовина литая удлиненная от ф090 до ф225 ПЭ 100 SDR-26-7,4 22) Заглушка литая удлиненная от ф020 до ф630 ПЭ 100 SDR-26-7,4 23) Переход литой удлиненный от ф025 до ф 800 ПЭ 100 SDR-26-7,4 24) Фланцы в полимерном покрытии ПК от ф063 до ф1200 ру10 и ру16 25) Фланцы в полимерном покрытии ПП от 063 до ф630 ру 10 и ру16	

КОПИЯ ВЕРНА
РУК. ПРОЕКТА
ШЕВЧУК К.А.



Руководитель органа

Эксперт

Пожидаева О.А.

Смолин М.С.



Объект капитального строительства:

«Ж/Д пути от испытательного центра до обкаточной линии с удлинением трансбордера, расположенные по адресу: Московская область, г. Мытищи, ул. Колонцова, 4», территория завода АО «МЕТРОВАГОНМАШ»

(наименование проектной документации, почтовый или строительный адрес объекта капитального строительства)

Застройщик (технический заказчик, эксплуатирующая организация или региональный оператор):

ООО «Проминжиниринг», ИНН 7734001650, ОГРН 11477481394406, КПП 770801001, 107140, г. Москва, ул. Русаковская, д.13, помещение ХХ-4, тел. +7(495) 909-93-48, член саморегулируемой Ассоциации строителей «Саморегулируемая организация «Строительные допуски», ИНН 7714322214, ОГРН 107799011045, регистрационный номер СРО-С-187-26012010 от 27.07.2018г.

(фамилия, имя, отчество, адрес места жительства, ОГНИП, ИНН индивидуального предпринимателя, наименование, ОГРН, ИНН, место нахождения юридического лица, телефон/факс, наименование, ОГРН, ИНН саморегулируемой организации, членом которой является – для индивидуальных предпринимателей и юридических лиц; фамилия, имя, отчество, паспортные данные, адрес места жительства, телефон/факс – для физических лиц, не являющихся индивидуальными предпринимателями)

Лицо, осуществляющее строительство: ООО «КуКГЕОСТРОЙ», ОГРН 1127747247704, ИНН 7709918820, 109004, Г.МОСКВА, УЛ. ЗЕМЛЯНОЙ ВАЛ, Д.65, КВ.59, тел. +7 (495) 915-24-71, член саморегулируемой ассоциации СРО «МАС» регистрационный номер СРО-С-148-24122009 от 12.03.2013г.

(фамилия, имя, отчество, адрес места жительства, ОГНИП, ИНН индивидуального предпринимателя, наименование, ОГРН, ИНН, место нахождения юридического лица, телефон/факс, наименование, ОГРН, ИНН саморегулируемой организации, членом которой является)

Лицо, осуществляющее подготовку проектной документации: ООО «КуКГЕОСТРОЙ», ОГРН 1127747247704, ИНН 7709918820, 109004, Г.МОСКВА, УЛ. ЗЕМЛЯНОЙ ВАЛ, Д.65, КВ.59, тел. +7 (495) 915-24-71, член саморегулируемой ассоциации СРО «Объединение проектировщиков «УниверсалПроект», регистрационный номер СРО-П-179-12122012 от 20.10.2022г.

(фамилия, имя, отчество, адрес места жительства, ОГНИП, ИНН индивидуального предпринимателя, наименование, ОГРН, ИНН, место нахождения юридического лица, телефон/факс, наименование, ОГРН, ИНН саморегулируемой организации, членом которой является)

Лицо, осуществляющее строительство, выполнившее работы, подлежащие освидетельствованию:

1. ООО «ШЕЛПРОКК», ОГРН 1237700462427, ИНН 9726048866, 117535, Г.МОСКВА, МУНИЦИПАЛЬНЫЙ ОКРУГ ЧЕРТАНОВО ЮЖНОЕ, ПРОЕЗД 3-Й ДОРОЖНЫЙ, Д. 6, К. 2, член саморегулируемой ассоциации «Архитектурное наследие», регистрационный номер СРО-С-230-07092010

2. ООО «ЭлектроЭнергетика», ОГРН 1175074004698, ИНН 5037011400, 142281, Московская обл., г. Протвино, Кременковское ш., д. 5, член саморегулируемой ассоциации «Объединение Специализированных Организаций Профессиональные Строители», регистрационный номер СРО-С-219-21042010

(фамилия, имя, отчество, адрес места жительства, ОГНИП, ИНН индивидуального предпринимателя, наименование, ОГРН, ИНН, место нахождения юридического лица, телефон/факс, наименование, ОГРН, ИНН саморегулируемой организации, членом которой является)

АКТ**освидетельствования скрытых работ**

№ 131-23-НБКЗ-В-нов.1-В1-5-03

"08" ноября 2023 г.

(дата составления акта)

Представитель застройщика (технического заказчика, эксплуатирующей организации или регионального оператора) по вопросам строительного контроля:

Ведущий инженер строительного контроля ООО «Проминжиниринг» Дураев В. Ю., приказ №5 от 03.08.2023г.

(должность, фамилия, инициалы, идентификационный номер в национальном реестре специалистов в области строительства, реквизиты распорядительного документа, подтверждающего полномочия, с указанием наименования, ОГРН, ИНН, места нахождения юридического лица, фамилии, имени, отчества, адреса места жительства, ОГНИП, ИНН индивидуального предпринимателя)

Представитель лица, осуществляющего строительство:

Руководитель проекта ООО «КуКГЕОСТРОЙ» Шевчук К.А. приказ №2-МВМ от 01.07.2023г.

(должность, фамилия, инициалы, реквизиты распорядительного документа, подтверждающего полномочия)

Представитель лица, осуществляющего строительство, по вопросам строительного контроля (специалист по организации строительства): Генеральный директор ООО «КуКГЕОСТРОЙ» Кесслер Ю.Ф., приказ №1СК-МВМ от 03.07.2023г., идентификационный номер НОСТРОЙ С-77-118776

(должность, фамилия, инициалы, идентификационный номер в национальном реестре специалистов в области строительства, реквизиты распорядительного документа, подтверждающего полномочия)

Представитель лица, осуществляющего подготовку проектной документации:

Руководитель службы управления проектами ООО «КуКГЕОСТРОЙ» Лунатов В. Е. приказ № 2-АН от 02.10.2023г.

(должность, фамилия, инициалы, реквизиты распорядительного документа, подтверждающего полномочия, с указанием наименования, ОГРН, ИНН, места нахождения юридического лица, фамилии, имени, отчества, адреса места жительства, ОГНИП, ИНН индивидуального предпринимателя, наименования, ОГРН, ИНН саморегулируемой организации, членом которой является указанное юридическое лицо, индивидуальный предприниматель)

Представитель лица, выполнившего работы, подлежащие освидетельствованию:

Начальник участка ООО «ШЕЛПРОКК» Перевизнык А.П., приказ №1 от 01.08.2023г.

Главный инженер ООО «ЭлектроЭнергетика» Юрченко В. И., приказ № 1/08 от 04.08.2023г.

(должность, фамилия, инициалы, реквизиты распорядительного документа, подтверждающего полномочия, с указанием наименования, ОГРН, ИНН, места нахождения юридического лица, фамилии, имени, отчества, адреса места жительства, ОГНИП, ИНН индивидуального предпринимателя)

а также иные представители лиц, участвующих в освидетельствовании:

(должность с указанием наименования организации, фамилия, инициалы, реквизиты распорядительного документа, подтверждающего полномочия)

произвели осмотр работ, выполненных

ООО "ШЕЛПРОКК", ООО "ЭлектроЭнергетика"

(наименование лица, выполнившего работы, подлежащие освидетельствованию)

и составили настоящий акт о нижеследующем:

1. К освидетельствованию предъявлены следующие работы:

Обратная засыпка грунтом на участке В1-нов.1 и В1-5

(наименование скрытых работ)

2. Работы выполнены по проектной документации

131-23-НВКЗ «Ж/д пути от испытательного центра до обкаточной линии с удлинением трансбордера, расположенные по адресу: Московская область, г. о. Мытищи, ул. Колонцова, 4». Наружные сети водоснабжения и канализации. Переустройство хозяйственного водопровода В1.

(номер, другие реквизиты чертежа, наименование проектной и/или рабочей документации, сведения о лицах, осуществляющих подготовку раздела проектной и/или рабочей документации)

3. При выполнении работ применены:

Местный грунт

(наименование строительных материалов (изделий), реквизиты сертификатов и/или других документов, подтверждающих их качество и безопасность)

4. Предъявлены документы, подтверждающие соответствие работ предъявляемым требованиям:

Исполнительная схема №03 Обратная засыпка грунтом на участке В1-нов.1 и В1-5

Заключение о степени уплотнения №08.11-1/23 от 08.11.2023 г.

(исполнительные схемы и чертежи, результаты экспертиз, обследований, лабораторных и иных испытаний выполненных работ, проведенных в процессе строительного контроля)

5. Даты: начала работ: «07» ноября 2023 г.

окончания работ: «08» ноября 2023 г.

6. Работы выполнены в соответствии:

131-23-НВКЗ «Ж/д пути от испытательного центра до обкаточной линии с удлинением трансбордера, расположенные по адресу: Московская область, г. о. Мытищи, ул. Колонцова, 4». Наружные сети водоснабжения и канализации. Переустройство хозяйственного водопровода В1. СП 45.13330.2017. «Свод правил. Земляные сооружения, основания и фундаменты». СП48.13330.2019 Свод правил. Организация строительства.

(наименования и структурные единицы технических регламентов, иных нормативных правовых актов, разделы проектной и/или рабочей документации)

7. Разрешается производство последующих работ

Благоустройство территории

(наименование работ, конструкций, участков сетей инженерно-технического обеспечения)

Дополнительные сведения: отсутствуют

Акт составлен в 5 (пяти) экземплярах.

Приложения:

Документы перечисленные в п.3 и п.4 настоящего акта

Представитель застройщика (технического заказчика, эксплуатирующей организации или регионального оператора) по вопросам строительного контроля

Дураев В. Ю.

(фамилия, инициалы, подпись)

Представитель лица, осуществляющего строительство

Шевчук К. А.

(фамилия, инициалы, подпись)

Представитель лица, осуществляющего строительство, по вопросам строительного контроля (специалист по организации строительства)

Кесслер Ю. Ф.

(фамилия, инициалы, подпись)

Представитель лица, осуществляющего подготовку проектной документации

Липатов В. Е.

(фамилия, инициалы, подпись)

Представитель лица, выполнившего работы, подлежащие освидетельствованию

Перевизнык А. П.

(фамилия, инициалы, подпись)

Юрченко В. И.




(фамилия, инициалы, подпись)

Представители иных лиц

(фамилия, инициалы, подпись)

План участка производства работ

Приложение №1 к Акту № 131-23-НБК3-03 от 08.11.2023 г.

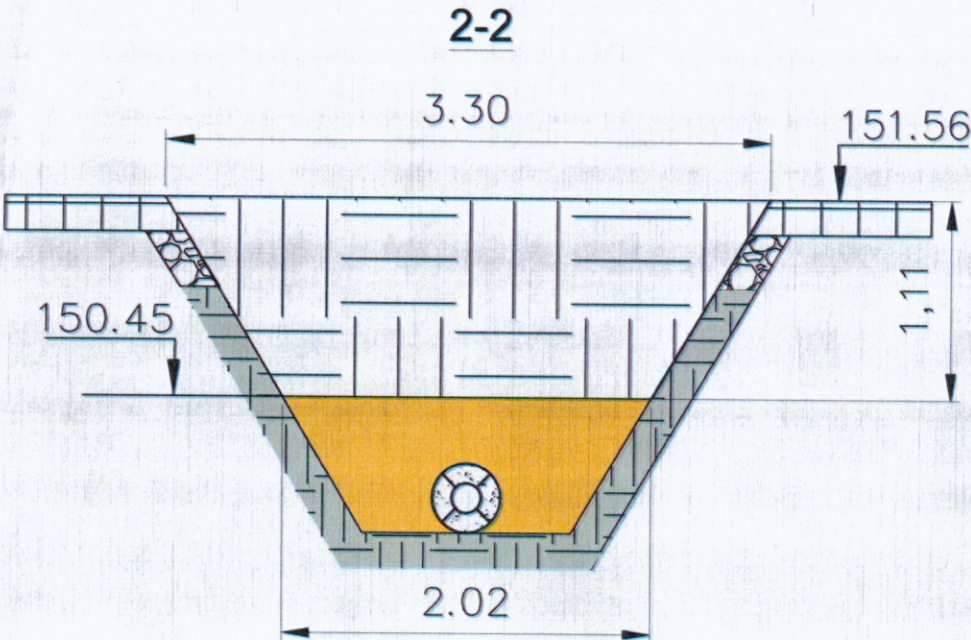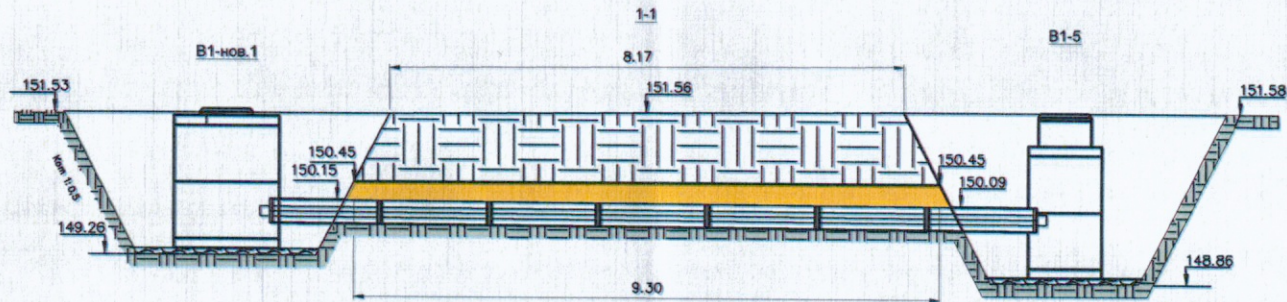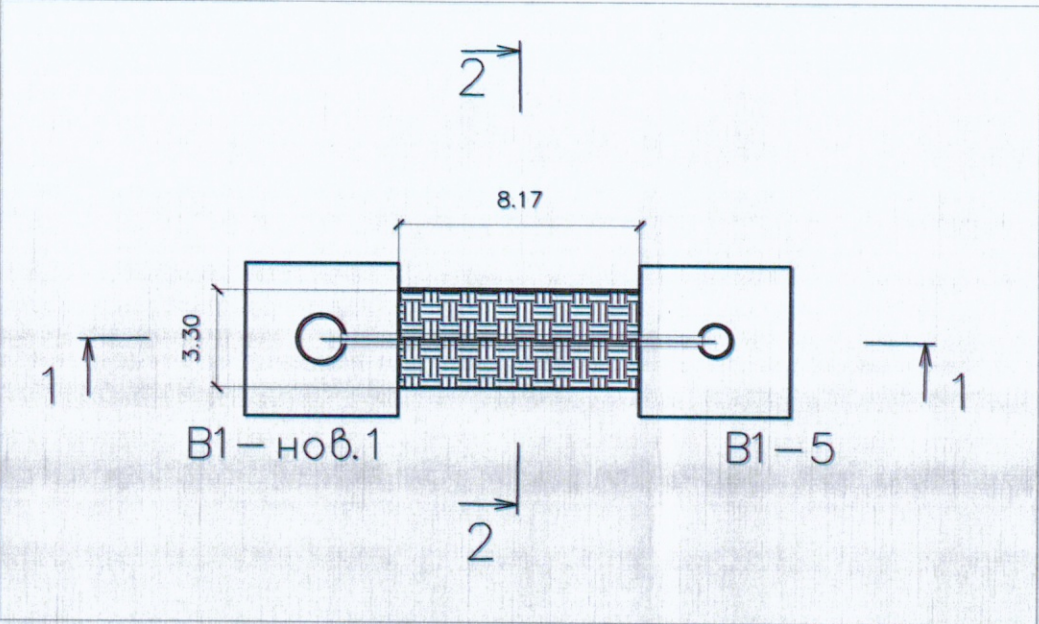

Ведомость объемов выполненных работ по обратной засыпке грунтом				
№	Наименование выполненных работ	обозн.	ед изм	кол-во
B1-нов.1 - B1-5				
1	Объем траншеи $(3,3+2,02)/2 \times 1,11 \times 8,735$	V1	м3	25,79

Инов. № подл.	Подп. и дата	Взам. инв. №

					2023	131-23-НБК3			
						Ж/д пути от испытательного центра до обкаточной линии с удлинением трансбордера, расположенные по адресу: Московская область, г.о. Мытищи, ул. Колонцова, 4			
Изм.	Кол.	Лист	№ док.	Подпись	Дата	Наружные сети водоснабжения и канализации Переустройство хозяйственного водопровода В1	Стадия	Лист	Листов
Руков. проекта		Шевчук К.А.			08.11		ИД	1	1
Ген. директор		Кесслер Ю.Ф.			08.11				
Нач. участка		Перевизнык А.П.			08.11				
Гл. инженер		Юрченко В.И.			08.11				
						Исполнительная схема №3 Обратная засыпка грунтом на участке В1-нов.1 и В1-5	ООО "КИКГЕОСТРОЙ"		



Общество с ограниченной ответственностью

Лаборатория Инженерного Контроля



140000, М.О., г. Люберцы,
Проектируемый проезд 4296, д.4.
Тел.: (499) 390-42-96
e-mail: lik-m@list.ru
сайт: l-i-k.ru.

Аттестат аккредитации №РОСС.НРО.IL-00148 действителен до 11.12.2025.
Свидетельство об аттестации №600/22 действительно до 27.06.2025г.
Плотномер В1 (зав. № 414, сертификат калибровки № Р 42427-23 от 11.09.23)



Утверждаю:
Начальник лаборатории ООО "ЛИК"
С.Н. Мещеряков
« 20 » 11 2023 г.

ЗАКЛЮЧЕНИЕ № 08.11 - 1/23 о степени уплотнения

Заказчик: ООО "ЭлектроЭнергетика"

Дата работ: 8 ноября 2023 г.

Объект: "Ж/д пути от испытательного центра до обкатной линии с удлинением трансбордера".
расположенные по адресу: Московская область, г.о.Мытищи, ул.Колонцова, 4". Наружные
сети водоснабжения и канализации. Переустройство хозяйственного водопровода В1.

Тип основания: Супесь

Требуемый коэффициент уплотнения: 0,95

Таблица №1

Конструкция	Положение участка	Показание прибора				Коеф. Уплотнения	
		1	2	3	сред.	единичные	средний
1	2	3	4	5	6	7	8
Обратная засыпка	участок от В1-5 до В1- нов.1.	20	22	22	21,3	0,95	0,95
		21	22	21	21,3	0,95	
		20	23	20	21,0	0,95	
		21	21	20	20,7	0,95	
		22	23	20	21,7	0,95	

Примечание: Испытания были проведены в соответствие с данными, предоставленными заказчиком.

Заключение: Коэффициент уплотнения соответствует требуемому

Испытания провел



Строительная
лаборатория
№1

М.Е.Царев

КОПИЯ ВЕРНА
РУК. ПРОЕКТА
ШЕВЧУК К.А.

