

Схема рихтовки 31 пути на участке ПК3 – ПК3+50

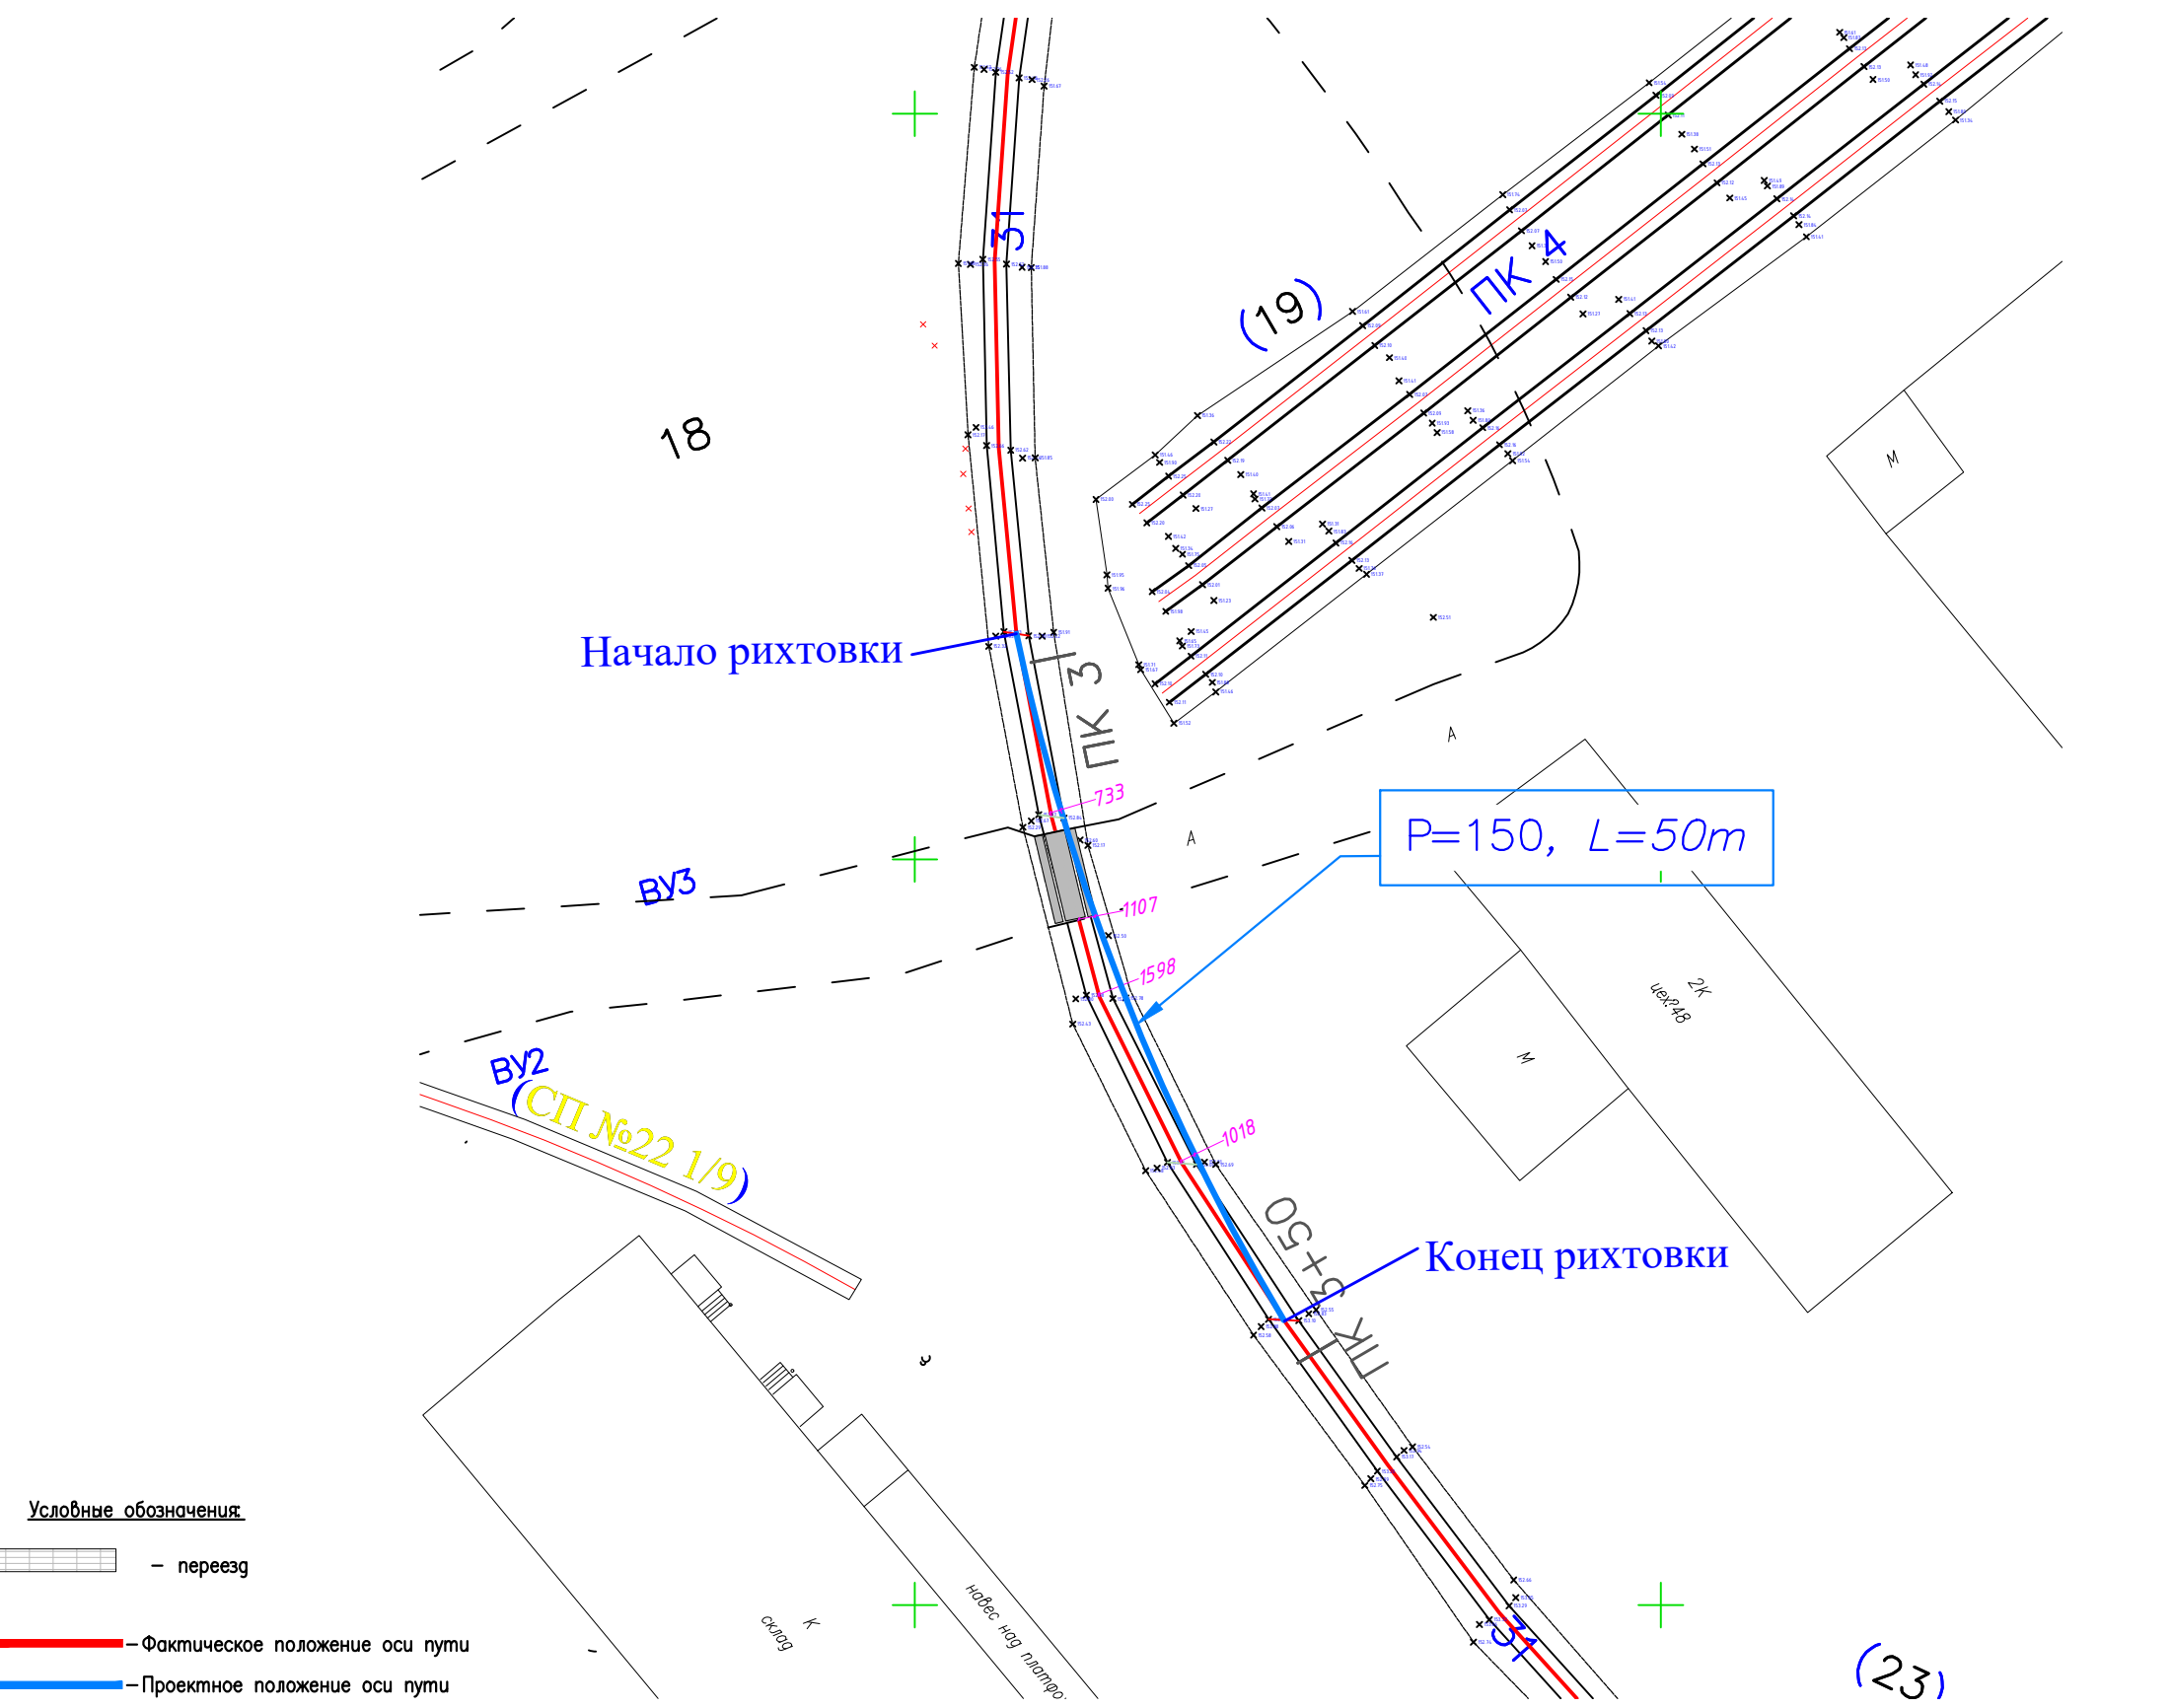


ГРАФИК ПРОИЗВОДСТВА РАБОТ  
по рихтовки Ж\Д пути №31 на участке ПК3 - ПК3+50

| № | Наименование работ                                        | Дни |   |   |   |   |   |   |   |
|---|-----------------------------------------------------------|-----|---|---|---|---|---|---|---|
|   |                                                           | 1   | 2 | 3 | 4 | 5 | 6 | 7 | 8 |
| 1 | Подготовка корыта вдоль участка Ж\Д пути                  | X   | X |   |   |   |   |   |   |
| 2 | Устройство песчаного основания сукладкой геотекстиля      |     | X | X |   |   |   |   |   |
| 3 | Устройство основания из балластного щебня                 |     |   | X | X |   |   |   |   |
| 4 | Частичная разборка соединительных элементов пути          |     |   |   | X |   |   |   |   |
| 5 | Разборка элементов переезда из резинокорда                |     |   |   | X |   |   |   |   |
| 6 | Работы по сдвигу участка пути на подготовленное основание |     |   |   | X | X |   |   |   |
| 7 | Сборка участка Ж\Д пути с балластировкой                  |     |   |   |   | X | X |   |   |
| 8 | Укладка и сборка элементов резинокорда                    |     |   |   |   |   | X | X |   |
| 9 | Восстановление а/б покрытия на переезде                   |     |   |   |   |   |   |   | X |

\* На время производсва работ на участке будет остановлено движение ж/д транспорта и автомобильного транспорта через ж/д переезд