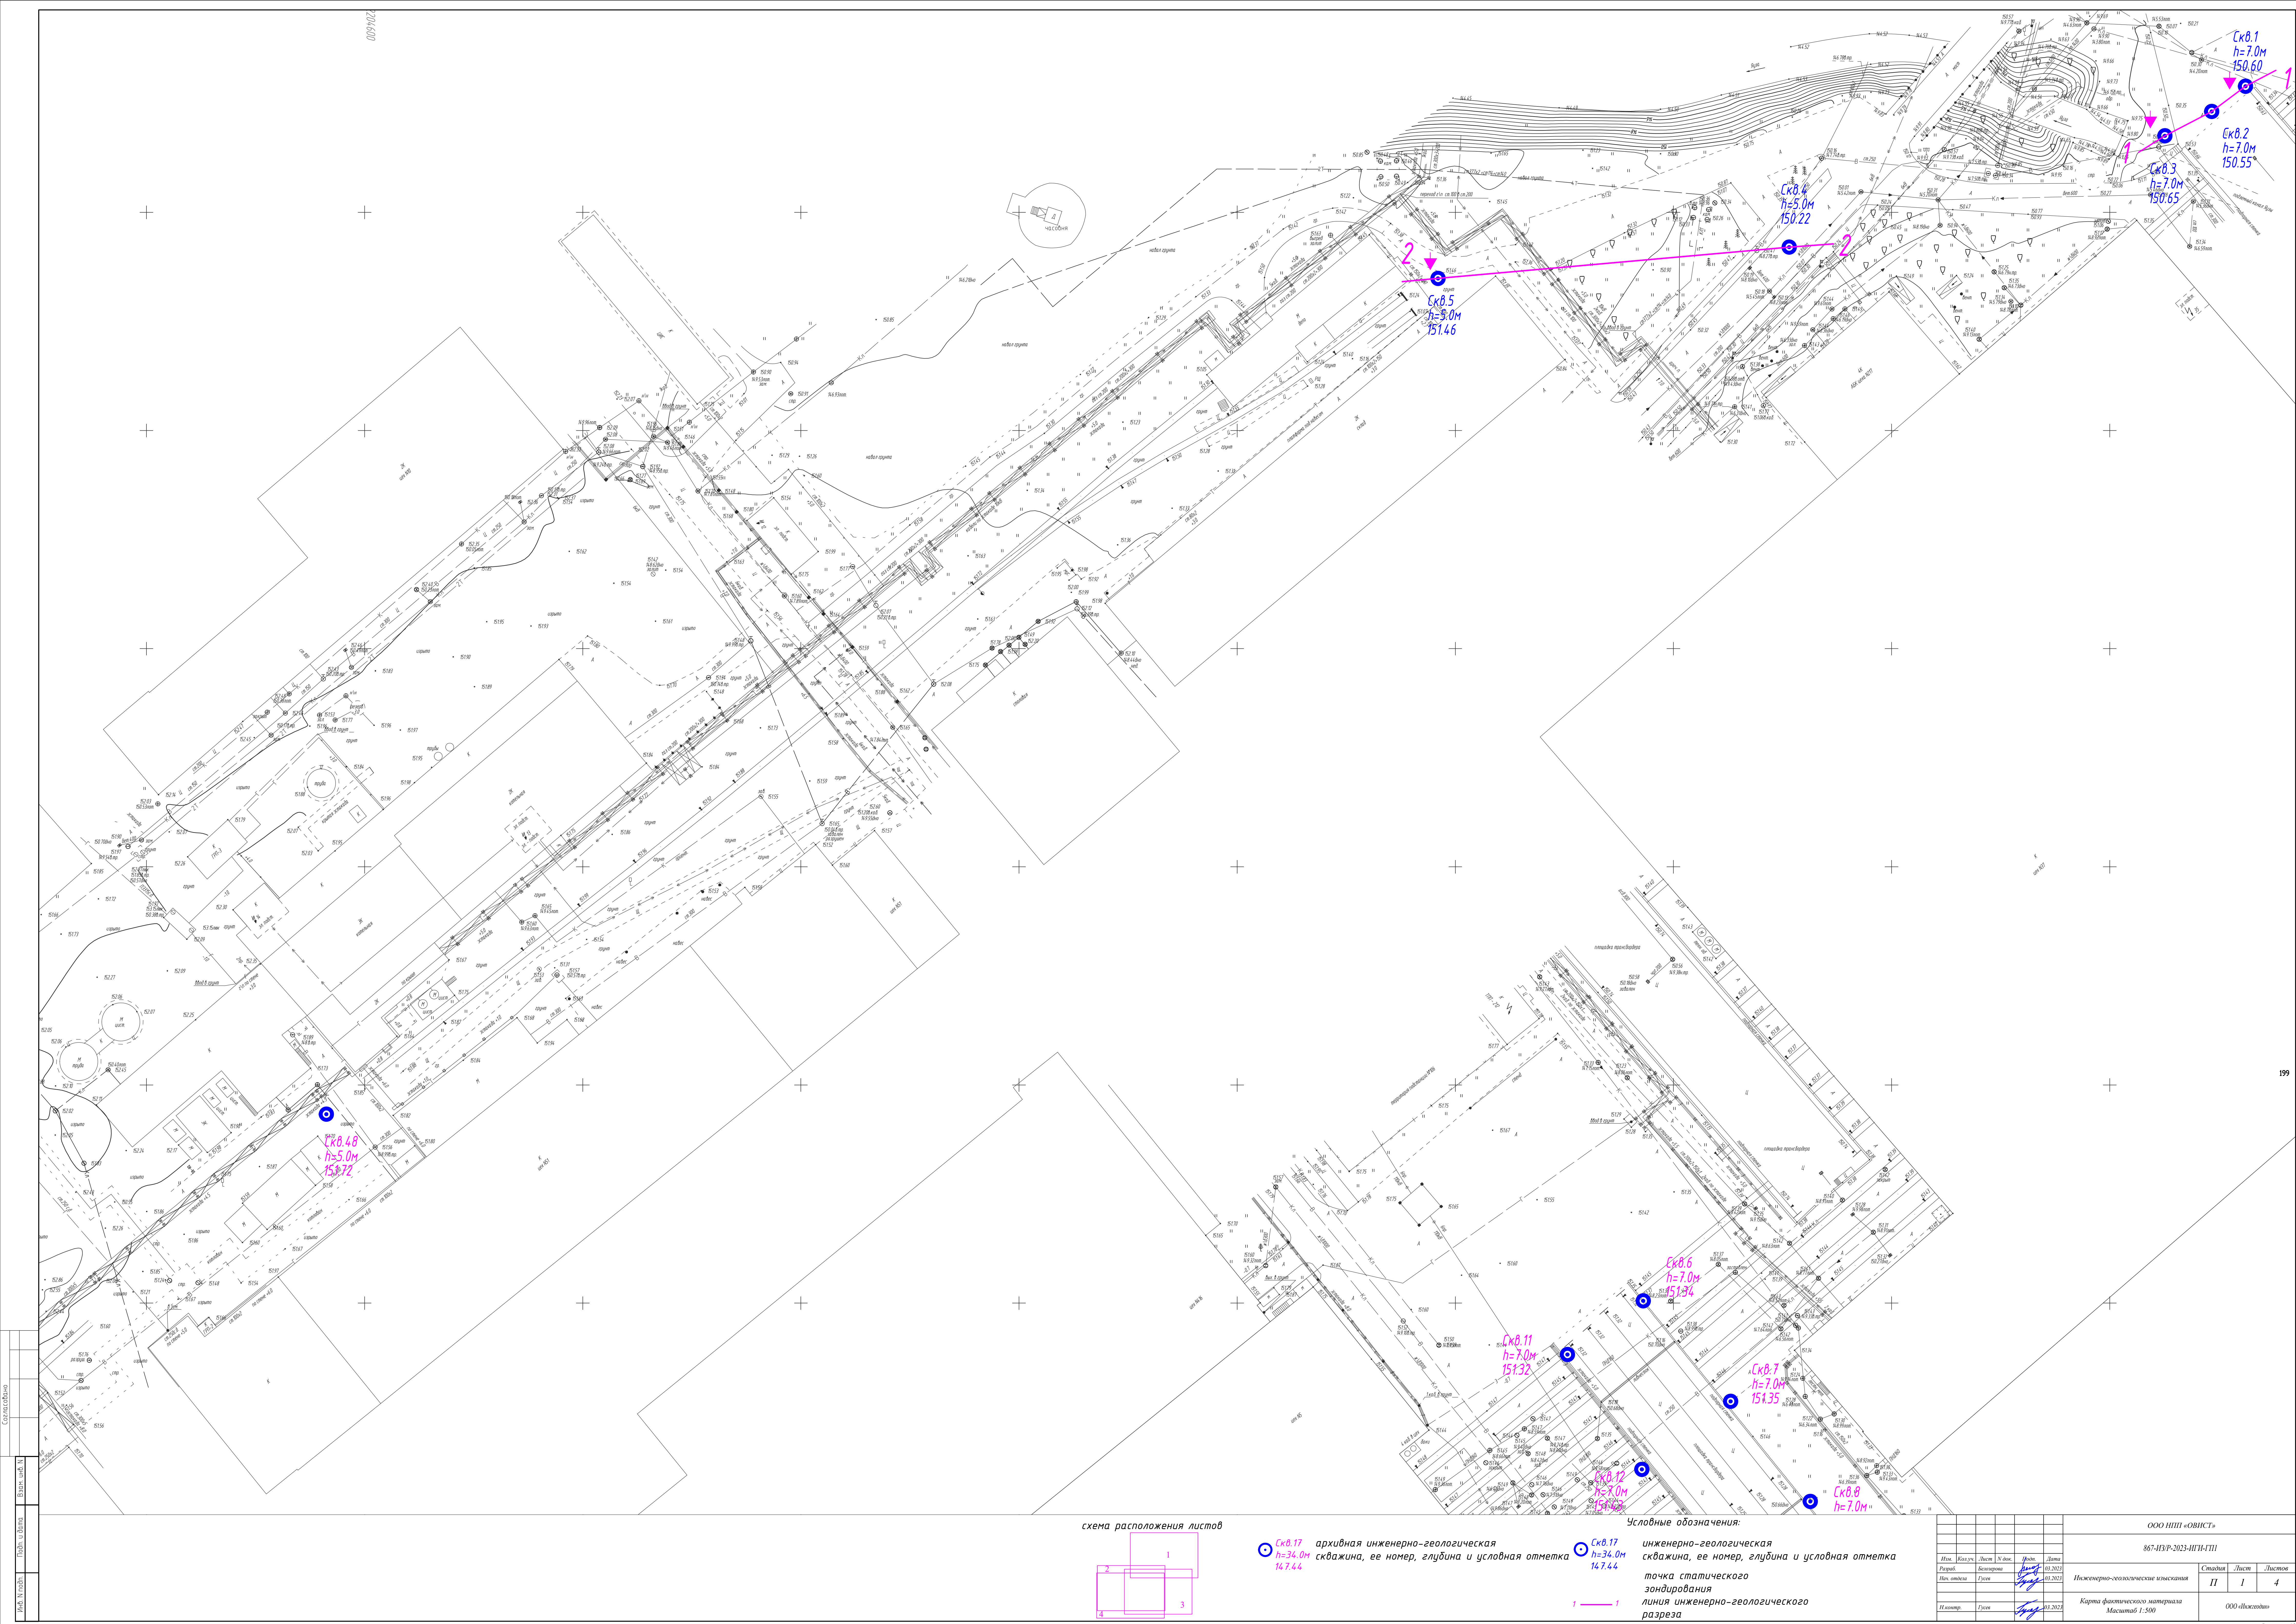





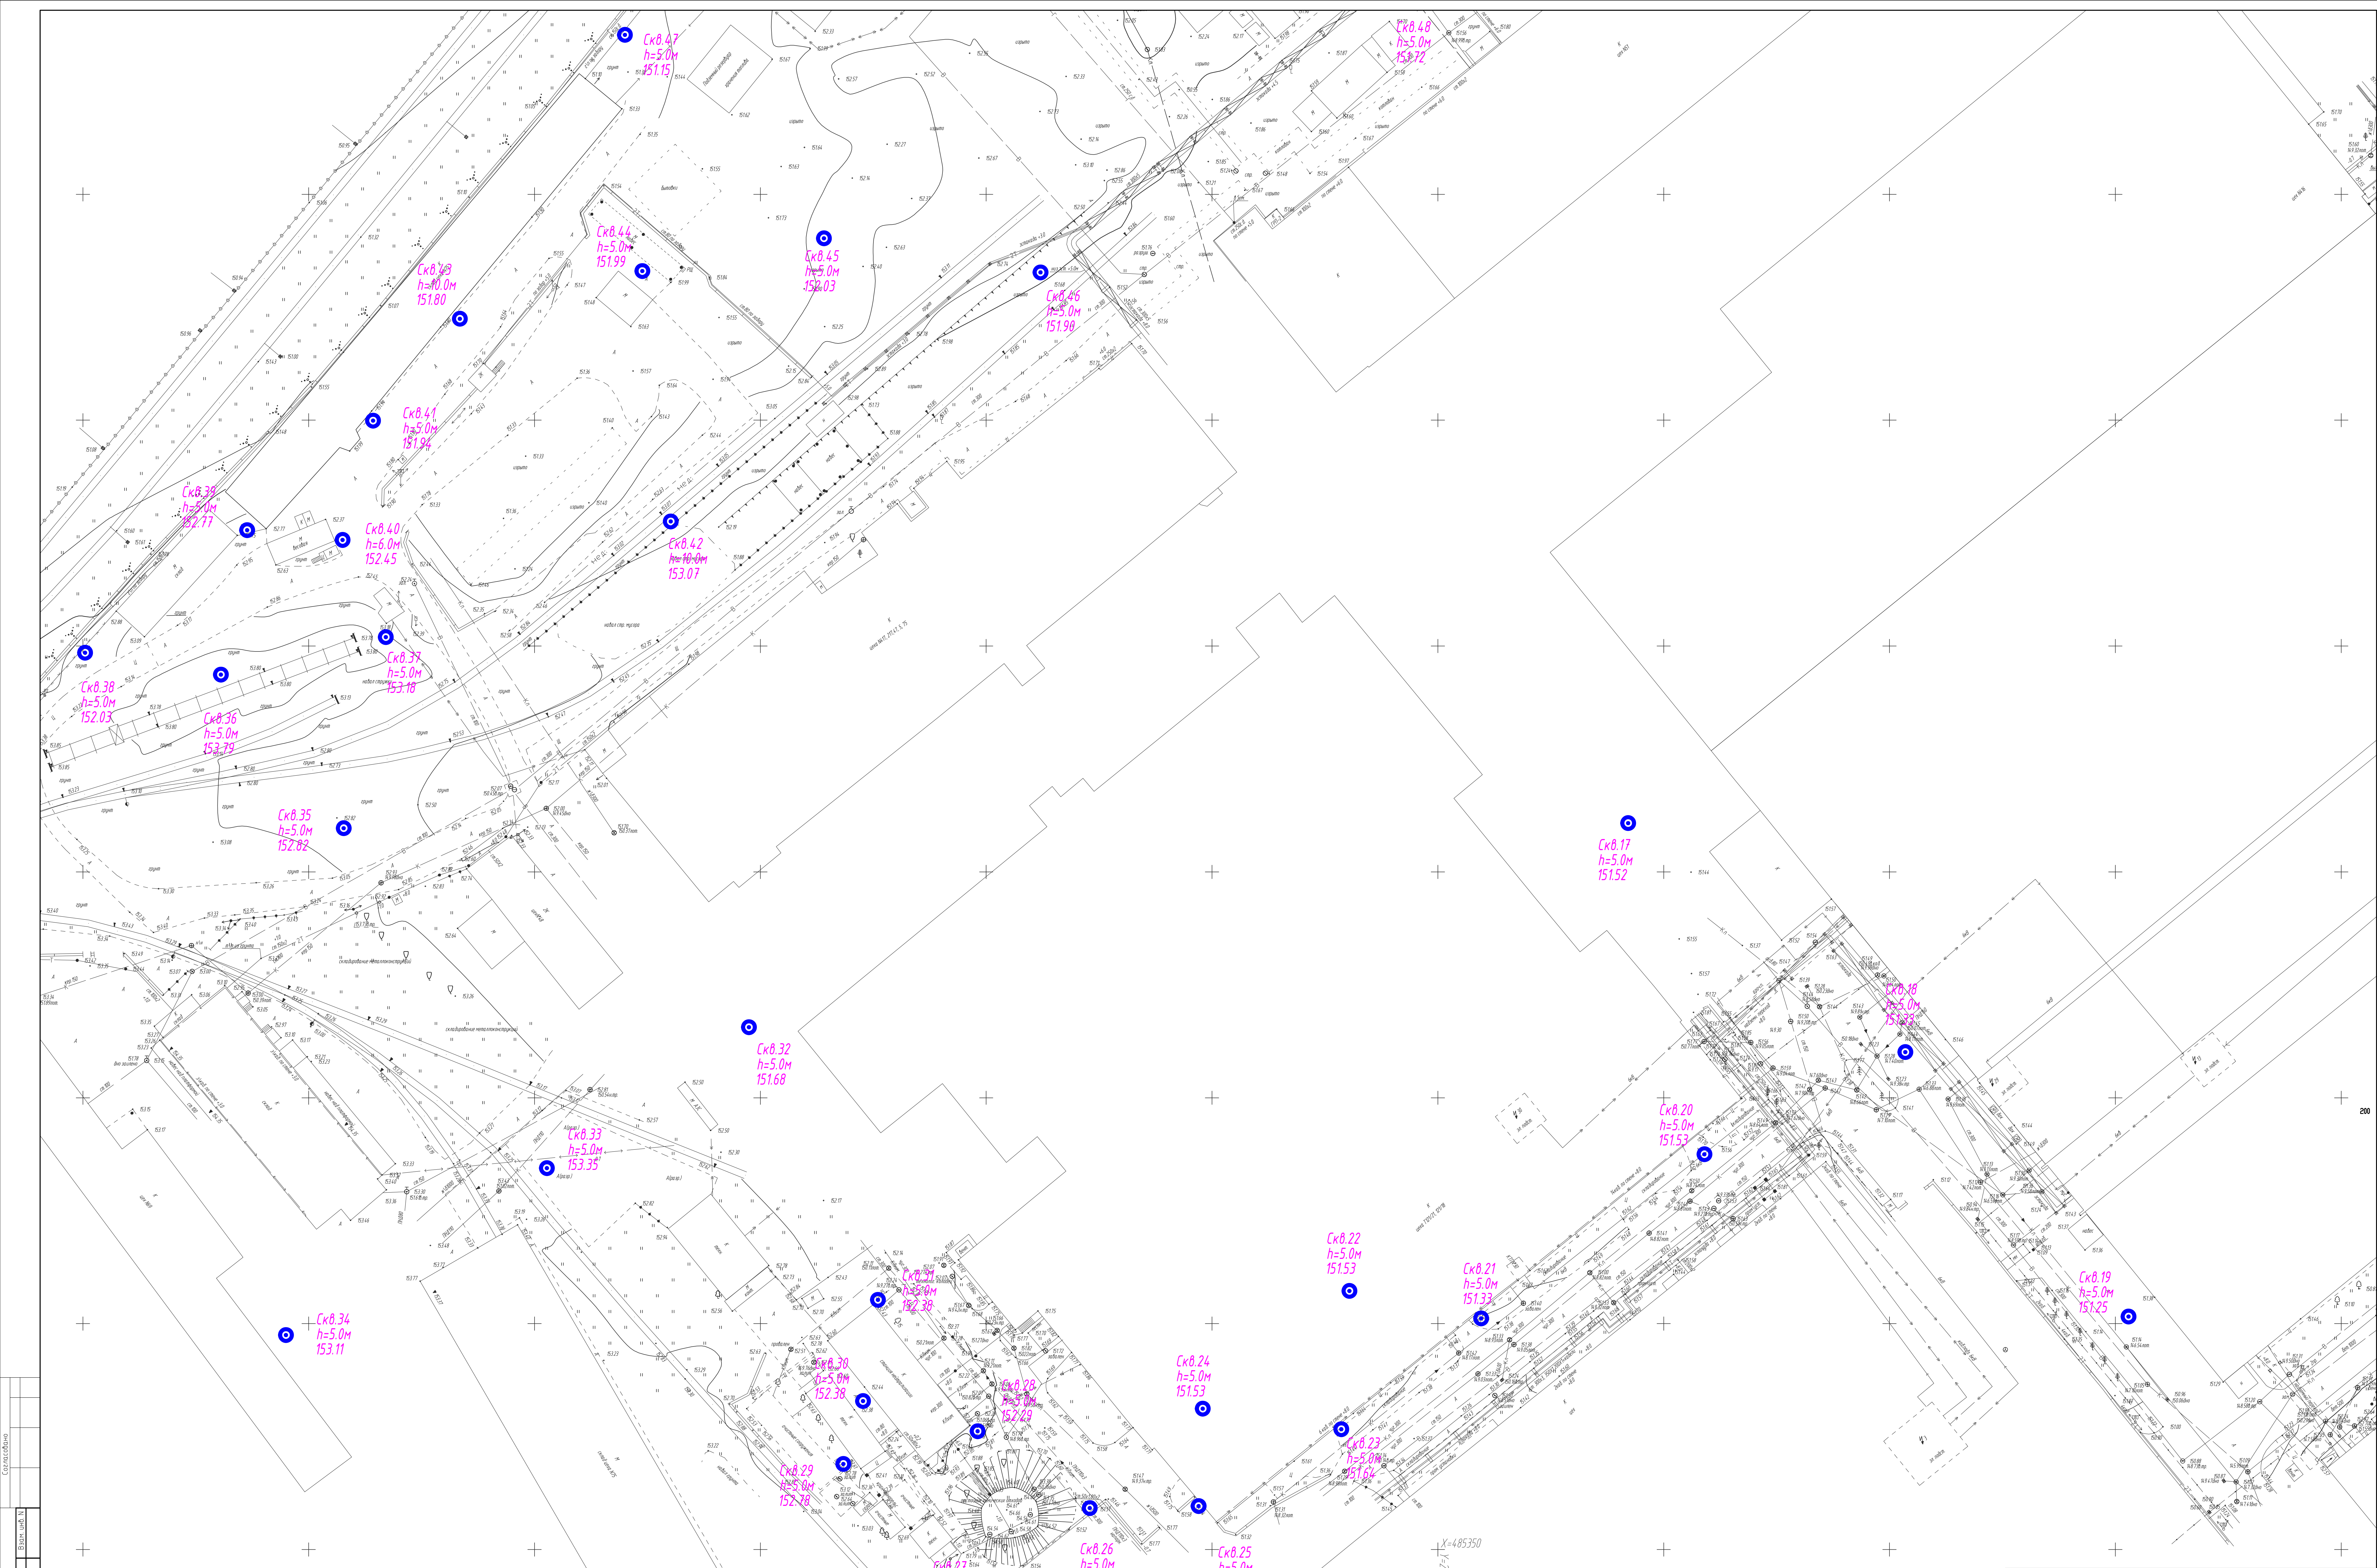


схема расположения листов

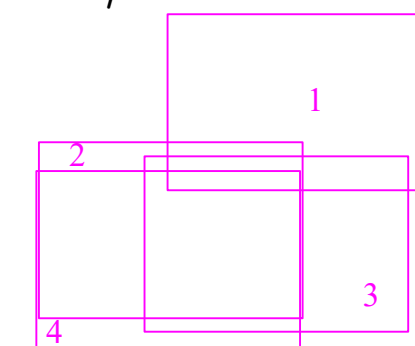

Условные обозначения:

Скв.17 архивная инженерно-геологическая скважина, ее номер, глубина и условная отметка

инженерно-геологическая
скважина, ее номер, глубина и условная отметка
точка статического
зондирования
линия инженерно-геологического
разреза

						ООО НПФ «ОВИСТ»		
						867-ПЗР-2023-НПФ-НП		
Имя	Кол-во	Листы	№ док.	Подпись	Дата	Инженерно-геологические изыскания	Страница	Листы
Рауков		Безмарова		<i>[подпись]</i>	01.2023		II	2
Пер. отдела		Гусев		<i>[подпись]</i>	01.2023			4
Исполн.		Гусев		<i>[подпись]</i>	09.2023	Карта фактического материала Масштаб 1:500	000 / Исполнено	

Формат А2



A diagram showing four overlapping rectangles labeled 1, 2, 3, and 4. Rectangle 1 is at the top right, rectangle 2 is at the top left, rectangle 3 is at the bottom right, and rectangle 4 is at the bottom left. They overlap in a complex pattern, with some regions containing multiple rectangles.

а  С.В.17
h=34.0m
147.44








