

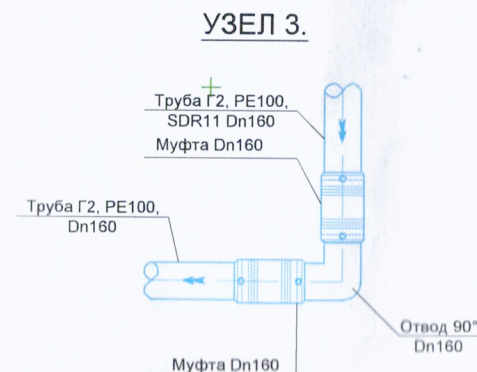
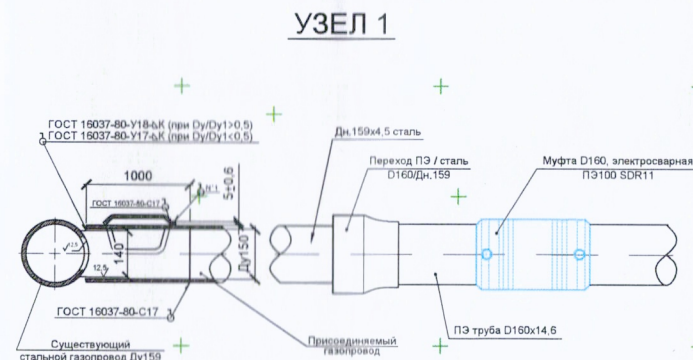


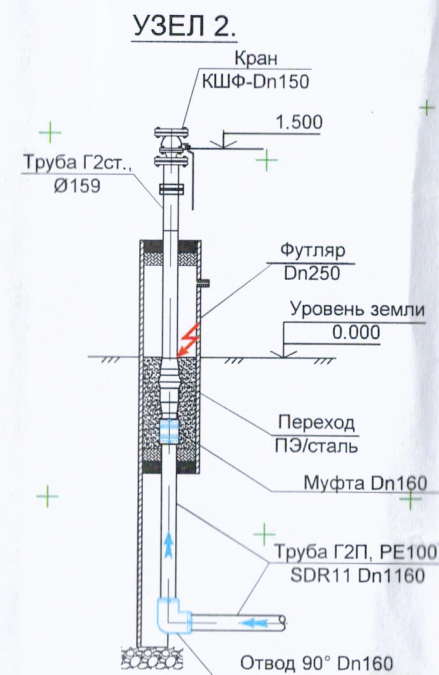

Условные обозначения:

- трасса реконструируемого участка газопровода;
- трасса проектируемого пути от цеха №17 до обкаточных путей, новый выход от депо на обкаточные пути и новые участки для создания путей отстоя состава;
- × × × — демонтируемые сооружения;
- охранный зона газопровода;
- защитный футляр трубопровода.

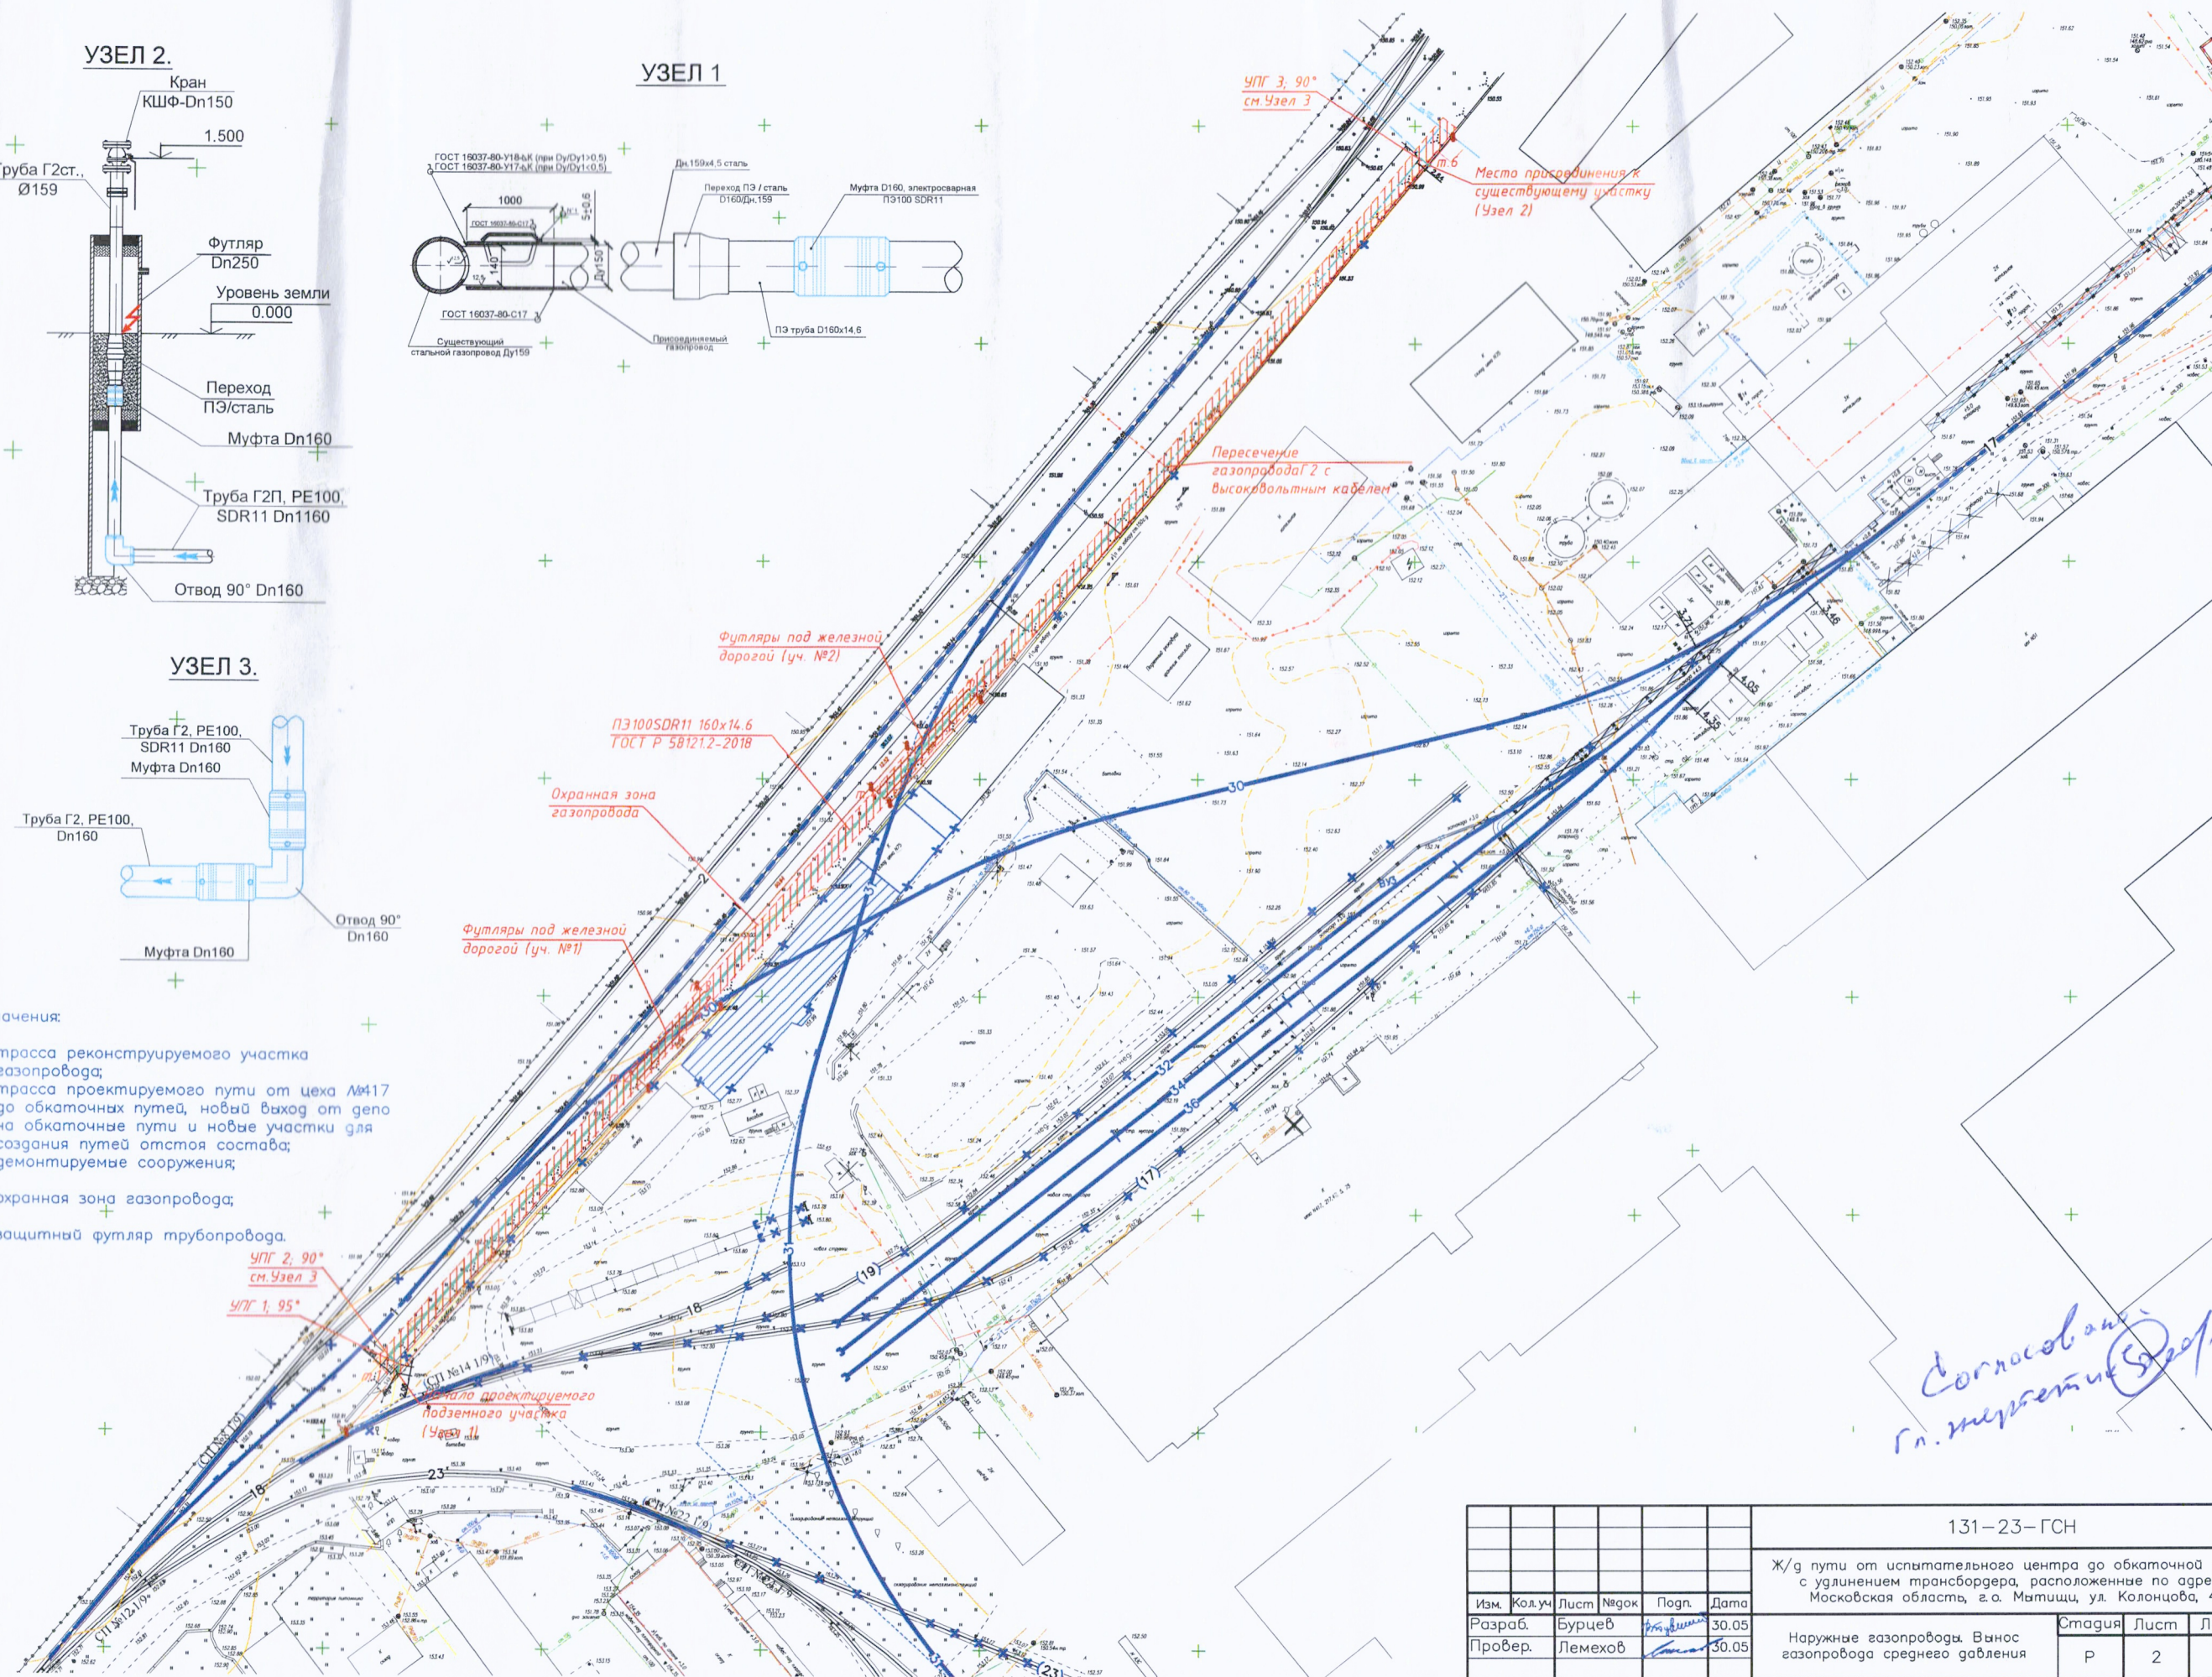

Согласовано
Г.И. Митрофанов 31.10.23

131-23-ГСН				
Ж/д пути от испытательного центра до обкаточной линии с удлинением трансбордера, расположенные по адресу: Московская область, г.о. Мытищи, ул. Колонцова, 4				
Изм.	Колуч.	Лист	Назод.	Погр.
Разраб.	Бурцев	30.05	Лемехов	30.05
Пробер.	Лемехов	30.05	Лемехов	30.05
Н.контр. Лемехов 30.05				
План газопровода				
ООО НПП «ОВИСТ»				