

Объект капитального строительства:

«Ж/Д пути от испытательного центра до обкаточной линии с удлинением трансбордера, расположенные по адресу: Московская область, г. Мытищи, ул. Колонцова, 4», территория завода АО «МЕТРОВАГОНМАШ»

(наименование проектной документации, почтовый или строительный адрес объекта капитального строительства)

Застройщик (технический заказчик, эксплуатирующая организация или региональный оператор):

ООО «Проминжиниринг», ИНН 7734001650, ОГРН 11477481394406, КПП 770801001, 107140, г. Москва, ул. Рукавская, д.13, помещение ХХ-4, тел. +7(495) 909-93-48, член саморегулируемой Ассоциации строителей «Саморегулируемая организация «Строительные допуски», ИНН 7714322214, ОГРН 107799011045, регистрационный номер СРО-С-187-26012010

(фамилия, имя, отчество, адрес места жительства, ОГНИП, ИНН индивидуального предпринимателя, наименование, ОГРН, ИНН, место нахождения юридического лица, телефон/факс, наименование, ОГРН, ИНН саморегулируемой организации, членом которой является – для индивидуальных предпринимателей и юридических лиц; фамилия, имя, отчество, паспортные данные, адрес места жительства, телефон/факс – для физических лиц, не являющихся индивидуальными предпринимателями)

Лицо, осуществляющее строительство: ООО «КиКГЕОСТРОЙ», ОГРН 1127747247704, ИНН 7709918820, 109004, Г.МОСКВА, УЛ. ЗЕМЛЯНОЙ ВАЛ, Д.65, КВ.59, тел. +7 (495) 915-24-71, член саморегулируемой ассоциации СРО «МАС» регистрационный номер СРО-С-148-24122009

(фамилия, имя, отчество, адрес места жительства, ОГНИП, ИНН индивидуального предпринимателя, наименование, ОГРН, ИНН, место нахождения юридического лица, телефон/факс, наименование, ОГРН, ИНН саморегулируемой организации, членом которой является)

Лицо, осуществляющее подготовку проектной документации: ООО «КиКГЕОСТРОЙ», ОГРН 1127747247704, ИНН 7709918820, 109004, Г.МОСКВА, УЛ. ЗЕМЛЯНОЙ ВАЛ, Д.65, КВ.59, тел. +7 (495) 915-24-71, член саморегулируемой ассоциации СРО «Объединение проектировщиков «УниверсалПроект», регистрационный номер СРО-П-179-12122012

(фамилия, имя, отчество, адрес места жительства, ОГНИП, ИНН индивидуального предпринимателя, наименование, ОГРН, ИНН, место нахождения юридического лица, телефон/факс, наименование, ОГРН, ИНН саморегулируемой организации, членом которой является)

Лицо, осуществляющее строительство, выполнившее работы, подлежащие освидетельствованию:

1. ООО «ШЕЛПРОКК», ОГРН 1237700462427, ИНН 9726048866, 117535, Г.МОСКВА, МУНИЦИПАЛЬНЫЙ ОКРУГ ЧЕРТАНОВО ЮЖНОЕ, ПРОЕЗД 3-Й ДОРОЖНЫЙ, Д. 6, К. 2, член саморегулируемой ассоциации «Архитектурное наследие», регистрационный номер СРО-С-230-07092010

2. ООО «ЭлектроЭнергетика», ОГРН 1175074004698, ИНН 5037011400, 142281, Московская обл., г. Протвино, Кременковское ш., д. 5, член саморегулируемой ассоциации «Объединение Специализированных Организаций Профессиональные Строители», регистрационный номер СРО-С-219-21042010

(фамилия, имя, отчество, адрес места жительства, ОГНИП, ИНН индивидуального предпринимателя, наименование, ОГРН, ИНН, место нахождения юридического лица, телефон/факс, наименование, ОГРН, ИНН саморегулируемой организации, членом которой является)

АКТ

освидетельствования скрытых работ

№ 131-23-ПЖ-133

"05" октября 2023 г.

(дата составления акта)

Представитель застройщика (технического заказчика, эксплуатирующей организации или регионального оператора) по вопросам строительного контроля:

Ведущий инженер строительного контроля ООО «Проминжиниринг» Дураев В. Ю., приказ №5 от 03.08.2023г.

(должность, фамилия, инициалы, идентификационный номер в национальном реестре специалистов в области строительства, реквизиты распорядительного документа, подтверждающего полномочия, с указанием наименования, ОГРН, ИНН, места нахождения юридического лица, фамилии, имени, отчества, адреса места жительства, ОГНИП, ИНН индивидуального предпринимателя)

Представитель лица, осуществляющего строительство:

Руководитель проекта ООО «КиКГЕОСТРОЙ» Шевчук К.А. приказ №2-МВМ от 01.07.2023г.

(должность, фамилия, инициалы, реквизиты распорядительного документа, подтверждающего полномочия)

Представитель лица, осуществляющего строительство, по вопросам строительного контроля (специалист по организации строительства): Генеральный директор ООО «КиКГЕОСТРОЙ» Кесслер Ю.Ф., приказ №1СК-МВМ от 03.07.2023г., идентификационный номер НОСТРОЙ С-77-118776 от 28.09.2023г.

(должность, фамилия, инициалы, идентификационный номер в национальном реестре специалистов в области строительства, реквизиты распорядительного документа, подтверждающего полномочия)

Представитель лица, осуществляющего подготовку проектной документации:

Руководитель службы управления проектами ООО «КиКГЕОСТРОЙ» Липатов В. Е. приказ № 1-АН от 02.10.2023г.

(должность, фамилия, инициалы, реквизиты распорядительного документа, подтверждающего полномочия, с указанием наименования, ОГРН, ИНН, места нахождения юридического лица, фамилии, имени, отчества, адреса места жительства, ОГНИП, ИНН индивидуального предпринимателя, наименования, ОГРН, ИНН саморегулируемой организации, членом которой является указанное юридическое лицо, индивидуальный предприниматель)

Представитель лица, выполнившего работы, подлежащие освидетельствованию:

1. Начальник участка ООО «ШЕЛПРОКК» Перевизнык А.П., приказ №1 от 01.08.2023г.

2. Главный инженер ООО «ЭлектроЭнергетика» Юрченко В. И., приказ № 1/08 от 04.08.2023г.

(должность, фамилия, инициалы, реквизиты распорядительного документа, подтверждающего полномочия, с указанием наименования, ОГРН, ИНН, места нахождения юридического лица, фамилии, имени, отчества, адреса места жительства, ОГНИП, ИНН индивидуального предпринимателя)

а также иные представители лиц, участвующих в освидетельствовании:

(должность с указанием наименования организации, фамилия, инициалы, реквизиты распорядительного документа, подтверждающего полномочия)

произвели осмотр работ, выполненных

ООО "ШЕЛПРОКК", ООО "ЭлектроЭнергетика"

(наименование лица, выполнившего работы, подлежащие освидетельствованию)

и составили настоящий акт о нижеследующем:

1. К освидетельствованию предъявлены следующие работы:

Демонтаж рельсов стрелочного перевода СП14 1/9 и железнодорожного пути №18.

(наименование скрытых работ)

2. Работы выполнены по проектной документации

131-23-ПЖ «Ж/Д пути от испытательного центра до обкаточной линии с удлинением трансбордера, расположенные по адресу: Московская область, г. Мытищи, ул. Колонцова, 4. Железнодорожные пути»

(номер, другие реквизиты чертежа, наименование проектной и/или рабочей документации, сведения о лицах, осуществляющих подготовку раздела проектной и/или рабочей документации)

3. При выполнении работ применены:

(наименование строительных материалов (изделий), реквизиты сертификатов и/или других документов, подтверждающих их качество и безопасность)

4. Предъявлены документы, подтверждающие соответствие работ предъявляемым требованиям:

Исполнительная схема №133 Демонтаж рельсов стрелочного перевода СП14 1/9 и железнодорожного пути №18.

(исполнительные схемы и чертежи, результаты экспертиз, обследований, лабораторных и иных испытаний выполненных работ, проведенных в процессе) строительного контроля)

5. Даты: начала работ: «04» октября 2023 г.

окончания работ: «05» октября 2023 г.

6. Работы выполнены в соответствии:

131-23-ПЖ «Ж/Д пути от испытательного центра до обкаточной линии с удлинением трансбордера, расположенные по адресу: Московская область, г. Мытищи, ул. Колонцова, 4. Железнодорожные пути».

СП 37.13330.2012 «Промышленный транспорт», СП 119.13330.2017 «Железные дороги колеи 1520 мм»

(наименования и структурные единицы технических регламентов, иных нормативных правовых актов, разделы проектной и/или рабочей документации)

7. Разрешается производство последующих работ

Подготовка основания под проектируемый путь №18.

(наименование работ, конструкций, участков сетей инженерно-технического обеспечения)

Дополнительные сведения: отсутствуют

Акт составлен в 5 (пяти) экземплярах.

Приложения:

1. Исполнительная схема №133 Демонтаж рельсов стрелочного перевода СП14 1/9 и железнодорожного пути №18

– 1 лист.

Представитель застройщика (технического заказчика, эксплуатирующей организации или регионального оператора) по вопросам строительного контроля

Дураев В. Ю.

(фамилия, инициалы, подпись)

Представитель лица, осуществляющего строительство

Шевчук К. А.

(фамилия, инициалы, подпись)

Представитель лица, осуществляющего строительство, по вопросам строительного контроля (специалист по организации строительства)

Кесслер Ю.Ф.

(фамилия, инициалы, подпись)

Представитель лица, осуществляющего подготовку проектной документации

Липатов В. Е.

(фамилия, инициалы, подпись)

Представитель лица, выполнившего работы, подлежащие освидетельствованию

1. Перевизнык А. П.

(фамилия, инициалы, подпись)

2. Юрченко В. И.

(фамилия, инициалы, подпись)

Представители иных лиц

(фамилия, инициалы, подпись)

Согласовано

Взам. инв. №

Подп. и дата

Инв. № подл.

Участок пути 18 (12,5 м) Демонтаж рельс и креплений на деревянных шпалах				
Длина пути:	12,5			
	Наименование	м., кг	м	Итого,кг
рельс	Р65	64,88	25	1 622,00

Количество стыков:	2			
	Наименование	шт., кг	шт	Итого,кг
накладки	Р-65	29,260	8	234,1
болт стыковой	27х160	0,800	24	19,2
гайка	М27	0,222	24	5,3
шайба	М27	0,130	24	3,1
	Сумма		80	261,73

Комплект крепления КД-65 на длину пути	23			
	Наименование	шт., кг	шт	Итого,кг
Скрепления				
Гайка для болтов клеммных и закладных	М22	0,123	92	11,3
Шайба двухвитковая	М25	0,116	92	10,7
Клемма промежуточная	ПК	0,640	92	58,9
Шуруп путевой	М24х170	0,590	184	108,6
Болт клеммный свободный	М22х75	0,345	92	31,7
Подкладка	КД-65	9,700	46	446,2
Прокладка нашпальная (КД-65)	ЦП-361	0,660	46	30,4
Прокладка подрельсовая (КД-65)	ЦП-363	0,250	46	11,5
	Сумма		690,0	709,23

Участок пути 18 (12,5 м) Демонтаж рельс и креплений на железобетонных шпалах				
Длина пути:	12,5			
	Наименование	м., кг	м	Итого,кг
Рельс	Р65	64,88	25	1622


Количество стыков:	2			
	Наименование	шт., кг	шт	Итого,кг
Накладки	Р-65	29,260	8	234,1
Болт стыковой	27х160	0,800	24	19,2
Гайка	М27	0,222	24	5,3
Шайба	М27	0,130	24	3,1
	Всего		80	261,7

Комплект крепления КБ-65 на длину пути	23			
	Наименование	шт., кг	шт	Итого,кг
Скрепления				
Гайка для болтов клеммных и закладных	М22	0,123	184	22,6
Шайба двухвитковая	М25	0,116	184	21,3
Клемма промежуточная	ПК	0,640	92	58,9
Болт клеммный свободный	М22х75	0,345	92	31,7
Шайба-скоба плоская	ЦП-138	0,078	92	7,2
Втулка изолирующая	ЦП-142 (КБ-65)	0,030	92	2,8
Болт закладной свободный	М22х175	0,617	92	56,8
Прокладка подрельсовая (Р65)	ЦП	0,254	46	11,7
Подкладка	КБ-65	6,850	46	315,1
Прокладка нашпальная (КБ-65)	ЦП-328	0,640	46	29,4
	Всего		966	557,5

Условные обозначения:

- Демонтируемые рельсы стрелочного перевода СП14
- Демонтируемые рельсы ж.д. пути 18 (12,5м +12,5м)

Приложение № 1 к Акту № 131-23-ПЖ-133 от

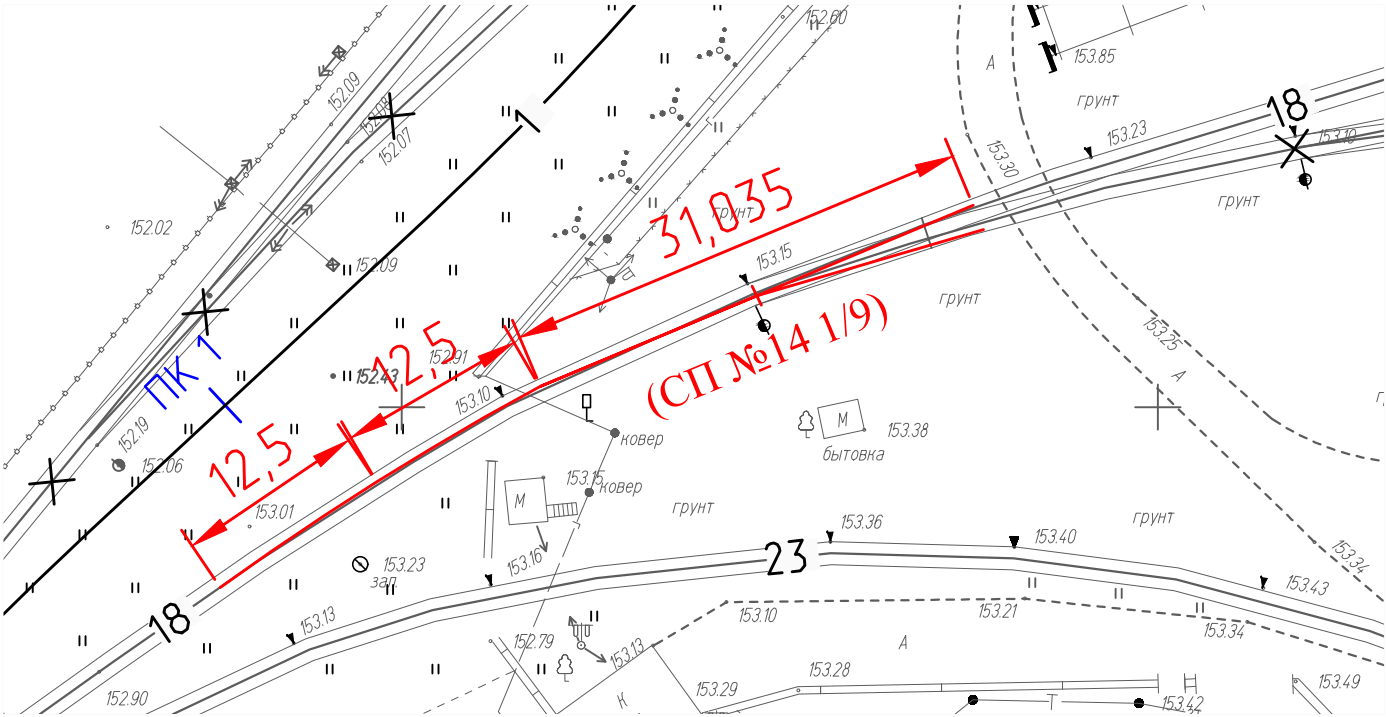

Демонтаж стрелочного перевода №14 (Р-65 1/9 прав.) на деревянных брусках
По проекту 2766.00.000
Полная длина, 31035 мм

Рельсы	Наименование	шт	Итого,кг
Рельс рамный прямой с остяком кривым	Р65	1	12 091,0
Рельс рамный кривой с остяком прямым	Р65	1	
Крестовина	Р65	1	
Рельс крестовины с контррельсом	Р65	2	
Рельсы длиной 5912	Р65	1	
Рельсы длиной 7433	Р65	1	
Рельсы длиной 7373	Р65	1	
Рельсы длиной 6027	Р65	1	
Рельсы длиной 7994	Р65	2	
Всего		11	

Комплект подкладок закорневых и крестовинных	Наименование	шт	шт., кг	Итого,кг
Подкладка	СКЛ65	96	8,5	816,0
Накладка стыковая с крепежом	1Р65	20	29,7	593,0
	Всего		38,2	1 409,00

Шуруп путевой	М24х170	шт	шт., кг	Итого,кг
		922	0,59	544,0

					2023	131-23-ПЖ						
						Ж/д пути от испытательного центра до обкаточной линии с удлинением трансбордера, расположенные по адресу: Московская область, г.о. Мытищи, ул. Колонцова, 4.						
Изм.	Кол.уч.	Лист	№докум.	Подпись	Дата	Железнодорожные пути.	Стадия	Лист	Листов			
Вед.инженер	Дураев						ИД	1	1			
Рук.проекта	Шевчук						Исполнительная схема №133 Демонтаж рельсов стрелочного перевода СП14 1/9 и железнодорожного пути 18					
Зам.рук.пр.	Кесслер											
Нач.участка	Перевизнык					ООО "КИКГЕОСТРОЙ"						
Гл.инженер	Юрченко					ФорматА3						

Объект капитального строительства:

«Ж/Д пути от испытательного центра до обкаточной линии с удлинением трансбордера, расположенные по адресу: Московская область, г. Мытищи, ул. Колонцова, 4», территория завода АО «МЕТРОВАГОНМАШ»

(наименование проектной документации, почтовый или строительный адрес объекта капитального строительства)

Застройщик (технический заказчик, эксплуатирующая организация или региональный оператор):

ООО «Проминжиниринг», ИНН 7734001650, ОГРН 11477481394406, КПП 770801001, 107140, г. Москва, ул. Рукавская, д.13, помещение ХХ-4, тел. +7(495) 909-93-48, член саморегулируемой Ассоциации строителей «Саморегулируемая организация «Строительные допуски», ИНН 7714322214, ОГРН 107799011045, регистрационный номер СРО-С-187-26012010

(фамилия, имя, отчество, адрес места жительства, ОГНИП, ИНН индивидуального предпринимателя, наименование, ОГРН, ИНН, место нахождения юридического лица, телефон/факс, наименование, ОГРН, ИНН саморегулируемой организации, членом которой является – для индивидуальных предпринимателей и юридических лиц; фамилия, имя, отчество, паспортные данные, адрес места жительства, телефон/факс – для физических лиц, не являющихся индивидуальными предпринимателями)

Лицо, осуществляющее строительство: ООО «КиКГЕОСТРОЙ», ОГРН 1127747247704, ИНН 7709918820, 109004, Г.МОСКВА, УЛ. ЗЕМЛЯНОЙ ВАЛ, Д.65, КВ.59, тел. +7 (495) 915-24-71, член саморегулируемой ассоциации СРО «МАС» регистрационный номер СРО-С-148-24122009

(фамилия, имя, отчество, адрес места жительства, ОГНИП, ИНН индивидуального предпринимателя, наименование, ОГРН, ИНН, место нахождения юридического лица, телефон/факс, наименование, ОГРН, ИНН саморегулируемой организации, членом которой является)

Лицо, осуществляющее подготовку проектной документации: ООО «КиКГЕОСТРОЙ», ОГРН 1127747247704, ИНН 7709918820, 109004, Г.МОСКВА, УЛ. ЗЕМЛЯНОЙ ВАЛ, Д.65, КВ.59, тел. +7 (495) 915-24-71, член саморегулируемой ассоциации СРО «Объединение проектировщиков «УниверсалПроект», регистрационный номер СРО-П-179-12122012

(фамилия, имя, отчество, адрес места жительства, ОГНИП, ИНН индивидуального предпринимателя, наименование, ОГРН, ИНН, место нахождения юридического лица, телефон/факс, наименование, ОГРН, ИНН саморегулируемой организации, членом которой является)

Лицо, осуществляющее строительство, выполнившее работы, подлежащие освидетельствованию:

1. ООО «ШЕЛПРОКК», ОГРН 1237700462427, ИНН 9726048866, 117535, Г.МОСКВА, МУНИЦИПАЛЬНЫЙ ОКРУГ ЧЕРТАНОВО ЮЖНОЕ, ПРОЕЗД 3-Й ДОРОЖНЫЙ, Д. 6, К. 2, член саморегулируемой ассоциации «Архитектурное наследие», регистрационный номер СРО-С-230-07092010

2. ООО «ЭлектроЭнергетика», ОГРН 1175074004698, ИНН 5037011400, 142281, Московская обл., г. Протвино, Кременковское ш., д. 5, член саморегулируемой ассоциации «Объединение Специализированных Организаций Профессиональные Строители», регистрационный номер СРО-С-219-21042010

(фамилия, имя, отчество, адрес места жительства, ОГНИП, ИНН индивидуального предпринимателя, наименование, ОГРН, ИНН, место нахождения юридического лица, телефон/факс, наименование, ОГРН, ИНН саморегулируемой организации, членом которой является)

АКТ

освидетельствования скрытых работ

№ 131-23-ПЖ-134

"07" октября 2023 г.

(дата составления акта)

Представитель застройщика (технического заказчика, эксплуатирующей организации или регионального оператора) по вопросам строительного контроля:

Ведущий инженер строительного контроля ООО «Проминжиниринг» Дураев В. Ю., приказ №5 от 03.08.2023г.

(должность, фамилия, инициалы, идентификационный номер в национальном реестре специалистов в области строительства, реквизиты распорядительного документа, подтверждающего полномочия, с указанием наименования, ОГРН, ИНН, места нахождения юридического лица, фамилии, имени, отчества, адреса места жительства, ОГНИП, ИНН индивидуального предпринимателя)

Представитель лица, осуществляющего строительство:

Руководитель проекта ООО «КиКГЕОСТРОЙ» Шевчук К.А. приказ №2-МВМ от 01.07.2023г.

(должность, фамилия, инициалы, реквизиты распорядительного документа, подтверждающего полномочия)

Представитель лица, осуществляющего строительство, по вопросам строительного контроля (специалист по организации строительства): Генеральный директор ООО «КиКГЕОСТРОЙ» Кесслер Ю.Ф., приказ №1СК-МВМ от 03.07.2023г., идентификационный номер НОСТРОЙ С-77-118776 от 28.09.2023г.

(должность, фамилия, инициалы, идентификационный номер в национальном реестре специалистов в области строительства, реквизиты распорядительного документа, подтверждающего полномочия)

Представитель лица, осуществляющего подготовку проектной документации:

Руководитель службы управления проектами ООО «КиКГЕОСТРОЙ» Липатов В. Е. приказ № 1-АН от 02.10.2023г.

(должность, фамилия, инициалы, реквизиты распорядительного документа, подтверждающего полномочия, с указанием наименования, ОГРН, ИНН, места нахождения юридического лица, фамилии, имени, отчества, адреса места жительства, ОГНИП, ИНН индивидуального предпринимателя, наименования, ОГРН, ИНН саморегулируемой организации, членом которой является указанное юридическое лицо, индивидуальный предприниматель)

Представитель лица, выполнившего работы, подлежащие освидетельствованию:

1. Начальник участка ООО «ШЕЛПРОКК» Перевизнык А.П., приказ №1 от 01.08.2023г.

2. Главный инженер ООО «ЭлектроЭнергетика» Юрченко В. И., приказ № 1/08 от 04.08.2023г.

(должность, фамилия, инициалы, реквизиты распорядительного документа, подтверждающего полномочия, с указанием наименования, ОГРН, ИНН, места нахождения юридического лица, фамилии, имени, отчества, адреса места жительства, ОГНИП, ИНН индивидуального предпринимателя)

а также иные представители лиц, участвующих в освидетельствовании:

(должность с указанием наименования организации, фамилия, инициалы, реквизиты распорядительного документа, подтверждающего полномочия)

произвели осмотр работ, выполненных

ООО "ШЕЛПРОКК", ООО "ЭлектроЭнергетика"

(наименование лица, выполнившего работы, подлежащие освидетельствованию)

и составили настоящий акт о нижеследующем:

1. К освидетельствованию предъявлены следующие работы:

Монтаж рельс железнодорожного пути 18.

(наименование скрытых работ)

2. Работы выполнены по проектной документации

131-23-ПЖ «Ж/Д пути от испытательного центра до обкаточной линии с удлинением трансбордера, расположенные по адресу: Московская область, г. Мытищи, ул. Колонцова, 4. Железнодорожные пути»

(номер, другие реквизиты чертежа, наименование проектной и/или рабочей документации, сведения о лицах, осуществляющих подготовку раздела проектной и/или рабочей документации)

3. При выполнении работ применены:

Реестр документов о качестве № Р-131-23-ПЖ-134 от 07.10.2023г.

(наименование строительных материалов (изделий), реквизиты сертификатов и/или других документов, подтверждающих их качество и безопасность)

4. Предъявлены документы, подтверждающие соответствие работ предъявляемым требованиям:

Исполнительная схема №134 Монтаж рельс железнодорожного пути 18.

(исполнительные схемы и чертежи, результаты экспертиз, обследований, лабораторных и иных испытаний выполненных работ, проведенных в процессе) строительного контроля)

5. Даты: начала работ: «06» октября 2023 г.

окончания работ: «07» октября 2023 г.

6. Работы выполнены в соответствии:

131-23-ПЖ «Ж/Д пути от испытательного центра до обкаточной линии с удлинением трансбордера, расположенные по адресу: Московская область, г. Мытищи, ул. Колонцова, 4. Железнодорожные пути».

СП 37.13330.2012 «Промышленный транспорт», СП 119.13330.2017 «Железные дороги колеи 1520 мм»

(наименования и структурные единицы технических регламентов, иных нормативных правовых актов, разделы проектной и/или рабочей документации)

7. Разрешается производство последующих работ

Выправка пути 18.

(наименование работ, конструкций, участков сетей инженерно-технического обеспечения)

Дополнительные сведения: отсутствуют

Акт составлен в 5 (пяти) экземплярах.

Приложения:

1. Исполнительная схема №134 Монтаж рельс железнодорожного пути 18 – 1 лист;

2. Реестр документов о качестве № Р-131-23-ПЖ-134 от 07.10.2023г. – 23 листа.

Представитель застройщика (технического заказчика, эксплуатирующей организации или регионального оператора) по вопросам строительного контроля

Дураев В. Ю.

(фамилия, инициалы, подпись)

Представитель лица, осуществляющего строительство

Шевчук К. А.

(фамилия, инициалы, подпись)

Представитель лица, осуществляющего строительство, по вопросам строительного контроля (специалист по организации строительства)

Кесслер Ю.Ф.

(фамилия, инициалы, подпись)

Представитель лица, осуществляющего подготовку проектной документации

Липатов В. Е.

(фамилия, инициалы, подпись)

Представитель лица, выполнившего работы, подлежащие освидетельствованию

1. Перевизнык А. П.

(фамилия, инициалы, подпись)

2. Юрченко В. И.

(фамилия, инициалы, подпись)

Представители иных лиц

(фамилия, инициалы, подпись)

Регистр № Р-131-23-ПЖ-134 от 07.10.2023г. документов о качестве
к Акту освидетельствования скрытых работ
№ 131-23-ПЖ-134 от 07.10.2023г.

Объект: «Ж/д пути от испытательного центра до обкаточной линии с удлинением трансформера, расположенные по адресу: Московская область, г. о. Мытищи, ул. Колосцова, 4». Железнодорожные пути.

№ п/п	Наименование изделия	Документ качества	№ документа	Дата документа	Количество листов
1	Рельсы Р-65	Паспорт качества	50882	от 21.08.2023г.	4
2	Подкладки КД-65	Паспорт качества	1109.3	от 11.09.2023г.	1
3	Клеяма промежуточная ПК-65	Паспорт качества	1109.1	от 11.09.2023г.	1
4	Болт стыковой М27х160	Паспорт качества	623047077/2	25.05.2023г.	2
5	Гайка М27	Паспорт качества	622730074	от 16.03.2023г.	3
6	Шайба М27	Паспорт качества	Г01-1604	от 09.05.2021г.	1
7	Шайба дуговая М25	Паспорт качества	621400475	от 10.06.2022г.	2
8	Болт клеммный М22х75	Паспорт качества	623047077/1	от 25.05.2023г.	2
9	Гайка для болтов клеммных и закладных М22	Паспорт качества	622449752	от 19.01.2023г.	3
10	Шпунт путевой 24х170	Паспорт качества	621863854	07.09.2022г.	3
Итого:					22

Составил:

Главный инженер ООО "ЭлектроЭнергетика"Юрченко В. И.

(должность)(фамилия, инициалы, подпись)

ПАСПОРТ КАЧЕСТВА 621863854/3

Клиент	Акционерное общество "Невский Торгово-Промышленный комплекс"			
Адрес	197374, Россия, г. Санкт-Петербург, ул. Савушкина, д. 89 лит. А пом. 15-Н, каб. 46			Спецификация 0313225565 от 29.08.2022
Грузополучатель	Акционерное общество "Невский Торгово-Промышленный комплекс"			Договор 2001/10120960/11 от 01.10.2018
Адрес	197374, Россия, г. Санкт-Петербург, ул. Савушкина, д. 89 лит. А пом. 15-Н, каб. 46			Трансп. документ
Вид отправления	08 Самовывоз			Всего по сертификату
№ Трансп. средства	X897EP47RUS	№ прицепа	BY571878RUS	Грузомест 14
№ Дов/Накл	0000129767	от	00.00.0000	Масса брутто, т 14,028
Склад отгрузки	2060 ГП ЧП КЛЦ	Дата	07.09.2022	Масса нетто, т 14

Наименование продукции: Шуруп

№ п/п	Код изделия	Масса брутто, т	Масса нетто, т	Стандарт, ТУ	Партия	Марка стали	Размер	Исполнение	Упаковка	Консервация	Дата изготовления
1	RFG809001-24170-01	1,002	1,000	ГОСТ 809-2020	9405683042	20	24x170	1	Мягкий контейнер типа МКР-1,0С	Нет	04.07.2022
2	RFG809001-24170-01	1,002	1,000	ГОСТ 809-2020	9405683002	20	24x170	1	Мягкий контейнер типа МКР-1,0С	Нет	04.07.2022
3	RFG809001-24170-01	1,002	1,000	ГОСТ 809-2020	9405683027	20	24x170	1	Мягкий контейнер типа МКР-1,0С	Нет	04.07.2022
4	RFG809001-24170-01	1,002	1,000	ГОСТ 809-2020	9405683029	20	24x170	1	Мягкий контейнер типа МКР-1,0С	Нет	04.07.2022
5	RFG809001-24170-01	1,002	1,000	ГОСТ 809-2020	9405683070	20	24x170	1	Мягкий контейнер типа МКР-1,0С	Нет	04.07.2022
6	RFG809001-24170-01	1,002	1,000	ГОСТ 809-2020	9405683071	20	24x170	1	Мягкий контейнер типа МКР-1,0С	Нет	04.07.2022
7	RFG809001-24170-01	1,002	1,000	ГОСТ 809-2020	9405683092	20	24x170	1	Мягкий контейнер типа МКР-1,0С	Нет	04.07.2022
8	RFG809001-24170-01	1,002	1,000	ГОСТ 809-2020	9405683093	20	24x170	1	Мягкий контейнер типа МКР-1,0С	Нет	04.07.2022
9	RFG809001-24170-01	1,002	1,000	ГОСТ 809-2020	9405683098	20	24x170	1	Мягкий контейнер типа МКР-1,0С	Нет	04.07.2022
10	RFG809001-24170-01	1,002	1,000	ГОСТ 809-2020	9405683111	20	24x170	1	Мягкий контейнер типа МКР-1,0С	Нет	04.07.2022
11	RFG809001-24170-01	1,002	1,000	ГОСТ 809-2020	9405683055	20	24x170	1	Мягкий контейнер типа МКР-1,0С	Нет	05.07.2022
12	RFG809001-24170-01	1,002	1,000	ГОСТ 809-2020	9405683056	20	24x170	1	Мягкий контейнер типа МКР-1,0С	Нет	05.07.2022

№ п/п	Код изделия	Масса брутто, т	Масса нетто, т	Стандарт, ТУ	Партия	Марка стали	Размер	Исполнение	Упаковка	Консервация	Дата изготовления
13	RFG809001-24170-01	1,002	1,000	ГОСТ 809-2020	9405683029	20	24x170	1	Мягкий контейнер типа МКР-1,0С	Нет	04.07.2022
14	RFG809001-24170-01	1,002	1,000	ГОСТ 809-2020	9405683056	20	24x170	1	Мягкий контейнер типа МКР-1,0С	Нет	05.07.2022
	Итого	14,028	14,000								
	Итого по сертификату	14,028	14,000								

Показатели качества - результаты испытаний(Шуруп)

Партия	Плавка	Изгиб
9405683002	30153	Выдерживает
9405683027	32539	Выдерживает
9405683029	32539	Выдерживает
9405683042	10446	Выдерживает
9405683055	10446	Выдерживает
9405683056	32539	Выдерживает
9405683070	32539	Выдерживает
9405683071	32539	Выдерживает
9405683092	42502	Выдерживает
9405683093	42502	Выдерживает
9405683098	42502	Выдерживает
9405683111	42502	Выдерживает

Химический состав, %(Шуруп)

Плавка	C, x100	Mn, x100	Si, x100	S, x1000	P, x1000	Cr, x100	Ni, x100	Cu, x100	As, x1000	N, x1000
10446	22,0	37	22	14	6	4	1	1	1	8
30153	19,0	43	26	17	7	3	1	2	1	8
32539	21,0	40	27	12	8	5	2	2	1	8

Плавка	C, x100	Mn, x100	Si, x100	S, x1000	P, x1000	Cr, x100	Ni, x100	Cu, x100	As, x1000	N, x1000
42502	20,0	44	22	13	6	4	1	1	1	8

Утилизация изделий для железнодорожного пути осуществляется в соответствии с требованиями действующего Российского законодательства как черный лом.

Система менеджмента качества сертифицирована на соответствие требованиям МС ИСО 9001:2015. Указанная в сертификате качества продукция соответствует действующим в РФ стандартам и техническим условиям. При переписке по вопросам качества ссылаться на номер сертификата. При транспортировке и хранении не допускать воздействия влаги и агрессивной среды.

Декларация о соответствии на шурупы: путевые 24x150 по чертежу №07-43-146 и 24x170 по чертежу №07-43-147 ЕАЭС N RU Д-РУ.ЖТ02.В.00671/21 от 28.04.2021 по 13.04.2026.

Маркировочный знак - Ч

ОТК _____

О.А. Балышова



Электронный документ проверен, дата и время проверки: 07.09.2022, 17:59:18:
Балышова Ольга Александровна, Контролер мат.мет.полуф. 5 р, 20003302.
Проверочный код: 0448389855

ПАСПОРТ КАЧЕСТВА № 50882 ОТ 21.08.2023 Г.

Изготовитель АО "ЕВРАЗ НТМК"

350092381

Наименование продукции: **рельсы железнодорожные широкой колеи**

Нормативная документация: **ГОСТ Р 51685-2013**

Тип рельса : **P65**

Марка стали: **K76Ф**

Заказ: **Z231361729.10**

В адрес: **АО "Метровагонмаш"**

Плательщик: **Россия 121353 г. Москва ул. Беловежская, д. 4**

Вагон (номер сцеп): **59392464**

Дата отгрузки: **21.08.2023**

Цех, стан: **015**



АО "ЕВРАЗ НИЖНЕТАГИЛЬСКИЙ МЕТАЛЛУРГИЧЕСКИЙ КОМБИНАТ"
Управление технического контроля

В результате освидетельствования и испытаний указанные в паспорте качества рельсы признаны годными
соответствующим требованиям ГОСТ Р 51685-2013 рельсы Р-65, замаркированы краской в соответствии с ГОСТ Р 51685-2013. Дата выдачи сертификата соответствия 27.06. 2023г. Учетный номер сертификата соответствия № 0445513
Регистрационный номер №ЕАЭС RU С- RU.ЖТ01.В.00184/23
Сертификат действителен по 26.06.2028г.

Вид документа качества 3.1

Указанная в паспорте качества продукция произведена в соответствии с технологической документацией. Приемочный контроль рельсов выполнен Управлением технического контроля АО "ЕВРАЗ НТМК"

1. Маркировка

1.1. Выпуклая (на шейке с одной стороны рельса)

Обозначение предприятия-изготовителя	Месяц прокатки (римскими цифрами)	Год прокатки	Тип рельсов	Направление прокатки (острие направления стрелки указывает на передний конец рельса по ходу прокатки)
Т	IV, V, VI, VII	2023	P65	<--

1.2. Клеймением (со стороны, противоположной выпуклой маркировке)

Вдавленная маркировка

- обозначение способа выплавки;
- номер плавки (последние пять цифр);
- обозначение рельса в раскате;
- номер ручья;
- номер заготовки в ручье.

1.3. Краской

Назначение маркировки	Место нанесения краски	Цвет
Единый знак обращения продукции на рынке государств-членов ТС	Шейка рельса со стороны вдавленной маркировки на расстоянии 0,5-0,7 м от торца	белый
По требованию заказа	Обводка приемочных клейм, нанесенных на торце рельса	белый
Личное клеймо контролера УТК	На боковой поверхности шейки на расстоянии не более 200мм	белый
Доп. требования заказа	Полоса на расстоянии 0,7-1,0 м (по головке и шейки) от торца рельса на котором нанесены приемочные клейма	белый

Правила приемки



Приемка по качеству

Проводится в стадии поставки, за исключением скрытых недостатков товара, согласно требованиям стандартов (ГОСТы РФ, ТУ, ТС и тд), оговоренных условиями договора.



Приемка по количеству

Проводится путём провешивания и подсчётом количества мест, штук, (если их количество указано), согласно требованиям стандартов (ГОСТы, ТУ, ТС и тд), оговоренных условиями договора.

Чтобы избежать принятия неверных решений, соблюдайте правила приемки товара.

Ответственность



Составить первичный акт

О выявленном несоответствии с указанием обоснований и подписью представителя перевозчика, с фото в стадии поставки.



В течение 24 часов

Направить уведомление о вызове представителя Поставщика с приложением первичного акта; убедиться в наличии подписей всех ответственных лиц, а также в отметке в транспортной накладной и подтверждающих документах; фото бирок, фото дефекта, фото Товара в стадии поставки, протоколы замеров и тд.

Остановите приемку при выявлении каких-либо несоответствий по качеству или количеству.

Обратите внимание



Отклонением не является

Если разница в весе Груза, выявленная у Получателя, не превышает значений предельного расхождения в результатах определения массы нетто такого Груза.



Браком не является

Если выявленное у Получателя несоответствие не регламентируется требованиями стандартов (ГОСТы, ТУ, ТС и тд).



Покупатель возмещает

Поставщику документально подтвержденные расходы на организацию поездки представителя Поставщика для участия в приемке Товара, в том числе стоимость проживания, транспортные расходы, суточные, если Покупатель, несмотря на ответ Поставщика о направлении представителя для участия в приемке или до истечения срока явки представителя, осуществит приемку Товара и/или распорядится Товаром.



Обеспечить

- сохранность претензионного груза;
- встречу, проживание и условия приёмки Товара с представителями Поставщика;
- по результатам совместной приёмки Товара направить официальную претензию в срок, оговоренный условиями Договора.

QR-код для перехода в чат-бот по претензионной работе



Telegram



Viber

Видеоролик по приемке продукции



2. Отгружено

№ пп	Номер плавки	Категория рельсов	Длина (мм)	Кол. шт.	Метраж (м)	Масса нетто (т)	Класс профиля	Класс прямоли- нейности	Класс качества поверхности	Наличие болтовых отверстий	Способ разлив- ки
1	315246	НТ260	12500	8	100	6.445	У	С	Р	с отверстиями	НЛЗ
2	315248	НТ260	12500	5	62.50	4.028	У	С	Р	с отверстиями	НЛЗ
3	315250	НТ260	12500	16	200	12.890	У	С	Р	с отверстиями	НЛЗ
4	323858	НТ260	12500	4	50	3.222	У	С	Р	с отверстиями	НЛЗ
5	323861	НТ260	12500	2	25	1.612	У	С	Р	с отверстиями	НЛЗ
6	325432	НТ260	12500	13	162.50	10.473	У	С	Р	с отверстиями	НЛЗ
7	325466	НТ260	12500	6	75	4.833	У	С	Р	с отверстиями	НЛЗ
8	332842	НТ260	12500	1	12.50	0.806	У	С	Р	с отверстиями	НЛЗ
9	333556	НТ260	12500	2	25	1.611	У	С	Р	с отверстиями	НЛЗ
10	333618	НТ260	12500	1	12.50	0.806	У	С	Р	с отверстиями	НЛЗ
11	335102	НТ260	12500	14	175	11.279	У	С	Р	с отверстиями	НЛЗ
12	335150	НТ260	12500	12	150	9.667	У	С	Р	с отверстиями	НЛЗ
Итого				84	1050	67.672					

Всего рельсов (штук) : Восемьдесят четыре

Общий вес (килограмм) : Шестьдесят семь тысяч шестьсот семьдесят два

Общий метраж (метров) : Одна тысяча пятьдесят

№ стр.	Дополнительные условия поставки	Значение	№ стр.	Дополнительные условия поставки	Значение
	Вакуумирование			Максимальное значение магнитной индукции составило 4,58 мТл; требуется размагничивание	
	Наличие отверстий	С отверстиями 3/2		Номер приказа	0020687232.1

Основные результаты приемосдаточных испытаний приведены в пункте 3 настоящего паспорта качества.

Паспорт качества составлен в 3 (трех) экземплярах, имеющих одинаковую юридическую силу.

Ксерокопии паспорта не действительны.

При переписке по вопросам качества ссылаться на номер паспорта.

Условия утилизации: По истечению срока службы рельсы подлежат списанию и утилизации в качестве вторичного черного металлолома,

Способ утилизации: Передача физическим или юридическим лицам для использования в производстве вторичного лома или шихты.

Количество страниц с приложением: 3

По вопросам несоответствия товара по качеству или количеству обращаться в ООО "ТК ЕВРАЗ" на адрес: <https://www.evraz.com/ru/products/claims/>. Подлинность сертификата качества можно проверить по адресу: <https://www.evraz.com/ru/products/certificates-check/>. Вес нетто продукции определен на ж.д. весах с предельной погрешностью - 0.8%. Вес, указанный на бирках, является справочной величиной.

Дырнаева О.А.

Представитель УТК АО "ЕВРАЗ

НТМК"

Должность

Ф.И.О.

Контролер в производстве черных
металлов (аттестация)
Дырнаева О.А.

Дата печати 21.08.2023 22:16



3. Основные результаты приемо-сдаточных испытаний

3.1 Химический состав стали

Плавка	C %	Mn %	Si %	P %	S %	Cr %	Ni %	Cu %	Al %	V %	Ti %	H (ppm)	O2
315246	0.77	0.87	0.33	0.017	0.0039	0.029	0.046	< 0.005	0.0032	0.036	0.0022	1.425	
315248	0.78	0.86	0.32	0.015	0.0042	0.036	0.046	< 0.005	0.0036	0.036	0.0026	1.1	
315250	0.77	0.87	0.31	0.014	0.0051	0.039	0.046	< 0.005	0.0031	0.037	0.0021	1.189	
323858	0.77	0.90	0.33	0.018	0.011	0.025	0.047	0.006	0.0023	0.034	0.0026	1.079	
323861	0.77	0.89	0.34	0.016	0.012	0.026	0.047	0.006	0.0025	0.035	0.0024	1.366	
325432	0.77	0.87	0.35	0.016	0.0077	0.024	0.047	0.006	0.0030	0.035	0.0022	1.122	0.0010
325466	0.78	0.88	0.35	0.020	0.0064	0.023	0.043	< 0.005	0.0040	0.034	0.0029	1.256	
332842	0.77	0.88	0.35	0.017	0.011	0.022	0.044	0.008	0.0034	0.032	0.0031	0.976	
333556	0.76	0.88	0.37	0.018	0.0055	0.023	0.048	0.006	0.0034	0.038	0.0034	1.236	
333618	0.80	0.90	0.37	0.013	0.0061	0.036	0.050	< 0.005	0.0032	0.039	0.0030	1.063	
335102	0.77	0.88	0.32	0.016	0.0050	0.027	0.046	0.005	0.0028	0.039	0.0021	1.621	
335150	0.79	0.87	0.34	0.015	0.0058	0.036	0.044	< 0.005	0.0038	0.033	0.0026	1.934	0.0014

3.2 Физико-механические свойства

Плавка	Загряз- ненность неметал. включе- ниями	Макро- струк- тура	Времен- ное сопротив- ление, GB, Н/мм2	Предел теку- чести, G0.2, Н/мм2	Относи- тельное удлинение, δ, %	Копровая прочность	Твердость на поверх- ности катания головки, НВ	Глубина обезуглеро- женного слоя
315246							269	
315248							271	
315250							270	
323858							284	
323861							290	
325432	Уд		1007	584	29	Уд	268	0,5
325466							271	
332842							281	
333556							289	
333618							275	
335102							274	
335150		Уд					271	

3.3 Неразрушающий контроль

3.3.1 Все рельсы указанные в паспорте качества прошли контроль на установке СОНОТРОН-880 - по результатам контроля признаны годными

3.3.2 Все рельсы указанные в паспорте качества прошли контроль на установке УКР-645 по результатам контроля признаны годными

Представитель УТК

АО "ЕВРАЗ НТМК"

Должность

Ф.И.О.

Контролер в производстве черных
металлов (аттестация)
Дырнаева О. А.

Дырнаева О.А.

Дата печати 21.08.2023 22:16



С

Паспорт качества № 1109.3

ОТК-09/Р5 от 19.05.2022

ООО "Нижнесалдинский металлургический завод"
624742, г.Нижняя Салда, ул. Энгельса, 1
Отгрузка по договору № от 2023 г.

Грузоотправитель Акционерное общество Управляющая Компания "Металлинвест" 622001, Свердловская обл, Нижний Тагил г, Долгая, дом № 5
(3435) 49-57-70
Грузополучатель Акционерное общество "Метровагонмаш"

Дата выписки: 11.09.2023

Вагон (машина) H868HX196

Код способа отправления: 2

Адрес 141009, Московская обл, Домодедовский р-н, Мытищи г, Колонцова ул, дом № 4 тел.+7 (498) 687-45-55
грузополучателя

Код получателя

Конечный Метровагонмаш АО ИНН 5029006702 КПП 997450001
получатель

Наименование продукции: ПОДКЛАДКА КД-65

Выдан 30.07.2020г. Сертификат соответствия № ЕАЭС RU C-RU.ЖТ02.В.00488/20
Действителен до 29.07.2025 г. , серия RU № 0241338

НД (ГОСТ, ТУ) : ГОСТ 16277-2016, ТУ 14-2Р-294-2005 ГОСТ 380-2005

№ п/п	Марка стали	Тип продукции	Номер партии	Фактическая масса продукции в тоннах	Сорт	Степень точности
1	СТЗСП	КД-65	113	13.000	1	Повышенная
ИТОГО				13.000		



По вопросам несоответствия товара по качеству или количеству обращаться в ООО "НСМЗ" на адрес info@nsmz.pro

В результате испытаний и освидетельствования указанные в паспорте подкладки КД-65 сертифицированы (декларированы), признаны годными и соответствуют требованиям 1 сорта ГОСТ 16277-2016, ТУ 14-2Р-294-2005

Гарантийный срок службы подкладок КД-65 с момента укладки в путь при условии соблюдения установленных правил транспортирования, выгрузки, хранения, сборки, укладки, эксплуатации и текущего содержания пути составляет десять лет

Способ утилизации-передача потребителям для использования в производстве в качестве металлургического сырья (код отхода - 4 61 010 01 20 5, класс опасности для окружающей среды - 5 (малоопасен).

Назначенный срок службы, по истечению которого подкладки считаются непригодными для использования по назначению и подлежат замене, составляет 15 лет.



Представитель ОТК

подпись

Зарубина Л.Ю.

расшифровка подписи

Дата печати 11.09.2023

С

Паспорт качества № 1109.1

ОТК-09/Р5 от 19.05.2022

ООО "Нижнесалдинский металлургический завод"
624742, г.Нижняя Салда, ул. Энгельса, 1
Отгрузка по договору № от 2023 г.

Грузоотправитель Акционерное общество Управляющая Компания "Металлинвест" 622001, Свердловская обл, Нижний Тагил г, Долгая, дом № 5 (3435) 49-57-70
Грузополучатель Акционерное общество "Метровагонмаш"

Дата выписки: 11.09.2023
Вагон (машина) H868HX196
Код способа отправления: 2

Адрес 141009, Московская обл, Домодедовский р-н, Мытищи г, Колонцова ул, дом № 4 тел.+7 (498) 687-45-55
грузополучателя
Код получателя
Конечный Метровагонмаш АО ИНН 5029006702 КПП 997450001
получатель

Наименование продукции: КЛЕММА ПК-65

Выдан 02.03.2020г. Сертификат соответствия № ЕАЭС RU C-RU.ЖТ02.В.00373/20
Действителен до 01.03.2025 г. , серия RU № 0201974

НД (ГОСТ, ТУ) : ГОСТ 22343-2014 ГОСТ 380-2005

№ п/п	Марка стали	Условное обозначение продукции	Номер партии	Фактическая масса продукции в тоннах	Категория	Степень точности
1	СТ4СП	КЛЕММА ПК	175	5.860	2	
ИТОГО				5.860		



По вопросам несоответствия товара по качеству или количеству обращаться в ООО "НСМЗ" на адрес info@nsmz.pro

В результате испытаний и освидетельствования указанные в паспорте клеммы ПК сертифицированы (декларированы), признаны годными и соответствуют требованиям 1 сорта ГОСТ 22343-2014
Гарантийный срок службы клемм ПК с момента укладки в путь при условии соблюдения установленных правил транспортирования, выгрузки, хранения, сборки, укладки, эксплуатации и текущего содержания пути составляет пять лет

Способ утилизации-передача потребителям для использования в производстве в качестве металлургического сырья (код отхода - 4 61 010 01 20 5, класс опасности для окружающей среды - 5 (малоопасен).

Назначенный срок службы, по истечению которого клеммы ПК считаются непригодными для использования по назначению и подлежат замене, составляет 15 лет.



Представитель ОТК

подпись

Зарубина П.Ю.

расшифровка подписи

Дата печати 11.09.2023

ПАСПОРТ КАЧЕСТВА 623047077/2

Клиент	Акционерное общество "Невский Торгово-Промышленный комплекс"		
Адрес	197374, Россия, г. Санкт-Петербург, ул. Савушкина, д. 89 лит. А пом. 15-Н, каб. 46	Спецификация	0313414390 от 23.05.2023
Грузополучатель	Акционерное общество "Невский Торгово-Промышленный комплекс"	Договор	2001/10120960/11 от 01.10.2018
Адрес	197374, Россия, г. Санкт-Петербург, ул. Савушкина, д. 89 лит. А пом. 15-Н, каб. 46	Трансп. документ	
Вид отправления	08 Самовывоз	Всего по сертификату	
№ Трансп. средства	B299XO147RUS	Грузомест	10
№ Дов/Накл	0000241213	Масса брутто, т	10,020
Склад отгрузки	2060 ГП ЧП КЛЦ	Масса нетто, т	10

Наименование продукции: Болты путевые

№ п/п	Код изделия	Масса брутто, т	Масса нетто, т	Стандарт	Партия	Марк а стали	Исполнение	Упаковка	Покрытие	Поле допуска	Класс прочности	Консервация	Дата изготовления	Размер болта
1	RFG115300-27160-12	1,002	1,000	ГОСТ 11530-2014	9409718003	20Г2Р	1	Мягкий контейнер типа МКР-1,0С	Без покрытия	8g	8.8	Нет	07.02.2023	M27x160
2	RFG115300-27160-12	1,002	1,000	ГОСТ 11530-2014	9409718011	20Г2Р	1	Мягкий контейнер типа МКР-1,0С	Без покрытия	8g	8.8	Нет	07.02.2023	M27x160
3	RFG115300-27160-12	1,002	1,000	ГОСТ 11530-2014	9410486001	20Г2Р	1	Мягкий контейнер типа МКР-1,0С	Без покрытия	8g	8.8	Нет	15.02.2023	M27x160
4	RFG115300-27160-12	1,002	1,000	ГОСТ 11530-2014	9409718031	20Г2Р	1	Мягкий контейнер типа МКР-1,0С	Без покрытия	8g	8.8	Нет	02.03.2023	M27x160
5	RFG115300-27160-12	1,002	1,000	ГОСТ 11530-2014	9409718024	20Г2Р	1	Мягкий контейнер типа МКР-1,0С	Без покрытия	8g	8.8	Нет	16.04.2023	M27x160
6	RFG115300-27160-12	1,002	1,000	ГОСТ 11530-2014	9409718011	20Г2Р	1	Мягкий контейнер типа МКР-1,0С	Без покрытия	8g	8.8	Нет	07.02.2023	M27x160
7	RFG115300-27160-12	1,002	1,000	ГОСТ 11530-2014	9409718031	20Г2Р	1	Мягкий контейнер типа МКР-1,0С	Без покрытия	8g	8.8	Нет	02.03.2023	M27x160
8	RFG115300-27160-12	1,002	1,000	ГОСТ 11530-2014	9409718031	20Г2Р	1	Мягкий контейнер типа МКР-1,0С	Без покрытия	8g	8.8	Нет	02.03.2023	M27x160
9	RFG115300-27160-12	1,002	1,000	ГОСТ 11530-2014	9409718031	20Г2Р	1	Мягкий контейнер типа МКР-1,0С	Без покрытия	8g	8.8	Нет	02.03.2023	M27x160
10	RFG115300-27160-12	1,002	1,000	ГОСТ 11530-2014	9409718024	20Г2Р	1	Мягкий контейнер типа МКР-1,0С	Без покрытия	8g	8.8	Нет	16.04.2023	M27x160
	Итого	10,020	10,000											
	Итого по сертификату	10,020	10,000											

Показатели качества - результаты испытаний

№ партии	Плавка	Работа удара, Дж	Временное сопротивление разрыву, Н/мм²	Твердость HRC min	Твердость HRC max
9409718003	48447	165-178	910-930	28,6	30,3
9409718011	49072	145-157	920-930	28,7	29,7
9409718024	49072	143-156	910-920	28,3	29,6
9409718031	49072	148-160	930-940	27,5	29,7
9410486001	23619	131-174	890-910	28,8	29,7

Химический состав, %

Плавка	C, %	Mn, %	Si, %	S, %	P, %	Cr, %	Ni, %	Cu, %
23619	0,23	1,22	0,13	0,004	0,013	0,26	0,02	0,03
48447	0,23	1,24	0,14	0,005	0,012	0,26	0,02	0,03
49072	0,23	1,22	0,13	0,010	0,014	0,27	0,02	0,03

Система менеджмента качества сертифицирована на соответствие требованиям МС ИСО 9001:2015. Указанная в сертификате качества продукция соответствует действующим в РФ стандартам и техническим условиям. При переписке по вопросам качества ссылаться на номер сертификата. При транспортировке и хранении не допускать воздействия влаги и агрессивной среды.

Декларация о соответствии на Болты для рельсовых стыков № ЕАЭС N RU Д-РЦ-РА09-В-30938/22. Выдана 22.12.2022 по 22.12.2027. Продукция выпускается по чертежу 07-43-229. Маркировочный знак — Ч.

ОТК

О.А. Бальшева



Электронный документ проверен, дата и время проверки: 25.05.2023, 18:12:05;
 Бальшева Ольга Александровна, Контролер мат.мет.полуф. 5 р, 20003302.
 Проверочный код: 0448974240

ПАСПОРТ КАЧЕСТВА 622730074

Клиент	Акционерное общество "Невский Торгово-Промышленный комплекс"		
Адрес	197374, Россия, г. Санкт-Петербург, ул. Савушкина, д. 89 лит. А пом. 15-Н, каб. 46	Спецификация	0313359628 от 09.03.2023
Грузополучатель	Акционерное общество "Невский Торгово-Промышленный комплекс"	Договор	2001/10120960/11 от 01.10.2018
Адрес	197374, Россия, г. Санкт-Петербург, ул. Савушкина, д. 89 лит. А пом. 15-Н, каб. 46	Трансп. документ	
Вид отправления	08 Самовывоз	Всего по сертификату	
№ Трансп. средства	K867OH35RUS	№ прицепа	АН853635RUS
№ Дов/Накл	0000207437	от	00.00.0000
Склад отгрузки	2060 ГП ЧП КЛЦ	Дата	16.03.2023
		Грузомест	10
		Масса брутто, т	10,020
		Масса нетто, т	10

Наименование продукции: Гайки ж/д

№ п/п	Код изделия	Масса брутто, т	Масса нетто, т	Стандарт	Партия	Марка стали	Размер	Исполнение	Упаковка	Поле допуска	Класс прочности	Консервация	Дата изготовления
1	RFG115320-00027-02	1,002	1,000	ГОСТ 11532-2014	9403885047	35	M27	2	Мягкий контейнер типа МКР-1,0С	7Н	5	Нет	14.05.2022
2	RFG115320-00027-02	1,002	1,000	ГОСТ 11532-2014	9403885086	35	M27	2	Мягкий контейнер типа МКР-1,0С	7Н	5	Нет	14.05.2022
3	RFG115320-00027-02	1,002	1,000	ГОСТ 11532-2014	9403885053	35	M27	2	Мягкий контейнер типа МКР-1,0С	7Н	5	Нет	18.06.2022
4	RFG115320-00027-02	1,002	1,000	ГОСТ 11532-2014	9403885100	35	M27	2	Мягкий контейнер типа МКР-1,0С	7Н	5	Нет	23.07.2022
5	RFG115320-00027-02	1,002	1,000	ГОСТ 11532-2014	9403885058	35	M27	2	Мягкий контейнер типа МКР-1,0С	7Н	5	Нет	29.07.2022
6	RFG115320-00027-02	1,002	1,000	ГОСТ 11532-2014	9404782041	35	M27	2	Мягкий контейнер типа МКР-1,0С	7Н	5	Нет	17.11.2022
7	RFG115320-00027-02	1,002	1,000	ГОСТ 11532-2014	9404782064	35	M27	2	Мягкий контейнер типа МКР-1,0С	7Н	5	Нет	09.03.2023
8	RFG115320-00027-02	1,002	1,000	ГОСТ 11532-2014	9403885047	35	M27	2	Мягкий контейнер типа МКР-1,0С	7Н	5	Нет	14.05.2022
9	RFG115320-00027-02	1,002	1,000	ГОСТ 11532-2014	9404782041	35	M27	2	Мягкий контейнер типа МКР-1,0С	7Н	5	Нет	17.11.2022
10	RFG115320-00027-02	1,002	1,000	ГОСТ 11532-2014	9404782064	35	M27	2	Мягкий контейнер типа МКР-1,0С	7Н	5	Нет	09.03.2023
	Итого	10,020	10,000										
	Итого по сертификату	10,020	10,000										

Показатели качества - результаты испытаний

№ партии	Плавка	Пробная нагрузка	Твердость, НВ
9403885047	40395	Выдержал	156-170
9403885053	40395	Выдержал	166-167
9403885058	27626	Выдержал	152-165
9403885086	40395	Выдержал	163-168
9403885100	28073	Выдержал	169-171
9404782041	28073	Выдержал	160-170
9404782064	11095	Выдержал	164-169

Химический состав, %

Плавка	C, %	Mn, %	Si, %	S, %	P, %	Cr, %	Ni, %	Cu, %	As, %	N, %
11095	0,34	0,55	0,23	0,012	0,004	0,04	0,01	0,02	0,001	0,008
27626	0,39	0,54	0,22	0,007	0,006	0,06	0,04	0,03	0,001	0,009
28073	0,36	0,59	0,25	0,010	0,005	0,04	0,01	0,02	0,001	0,008
40395	0,34	0,68	0,25	0,015	0,007	0,05	0,02	0,02	0,001	0,009

Утилизация изделий для железнодорожного пути осуществляется в соответствии с требованиями действующего Российского законодательства как черный лом.

Система менеджмента качества сертифицирована на соответствие требованиям МС ИСО 9001:2015. Указанная в сертификате качества продукция соответствует действующим в РФ стандартам и техническим условиям. При переписке по вопросам качества ссылаться на номер сертификата. При транспортировке и хранении не допускать воздействия влаги и агрессивной среды.

Декларация о соответствии на гайки для болтов рельсовых стыков.

№ТС ЕАЭС N RU. Д-РУ.ЖТ02.В.00524/20 от 20.10.2020 до 12.10.2025

Продукция выпускается по чертежу №07-43-149.

Маркировочный знак

ОТК

Handwritten signature

Н.В. Станкене



Электронный документ проверен, дата и время проверки: 16.03.2023, 14:42:16;
Станкене Нина Владимировна, Контролер мат.мет.полуф. 5 р, 20003386.
Проверочный код: 0440479583



Открытое акционерное общество
"Магнитогорский метизно-калибровочный завод "ММК-МЕТИЗ"(ОАО "ММК-МЕТИЗ") ул. Метизников, 5, г. Магнитогорск, Челябинская область, Россия, 455002
Телефоны: сбыт 8(3519) 24-70-33, факс 25-46-00, начальник ЦКП 8(3519) 24-14-09
E-mail:quality@mmk-metiz.ru

Дата выдачи паспорта 09.05.2021 18:51
Продавец ОАО МАГНИТОГОРСКИЙ МЕТИЗНО-КАЛИБРОВОЧНЫЙ ЗАВОД ММК-МЕТИЗ
Грузополучатель ОБЩЕСТВО С ОГРАНИЧЕННОЙ ОТВЕТСТВЕННОСТЬЮ "ЛСК-НН"
Наименование продукции Шайбы пружинные путевые

Договор № МК212456 Доставка № МК2124562124560001-33437699 Транспортное средство (вид транспорта, номер) 56550502

ПОКАЗАТЕЛИ КАЧЕСТВА

№ п/п	Условное обозначение	Марка стали	Номер плавки	Номер партии	Условное обозначение ОАО "ММК-МЕТИЗ"	Предел прочности на растяжение, Rm, МПа	Напряжение от пробной нагрузки, Sp, МПа	Пробная нагрузка, Н	Испытание на длительный зажим	Пружинные свойства	Трехкратное обжатие	Твердость, HRC	Твердость, HB	Твердость, HBW	Ударная вязкость (работа удара), Дж	Консервация	Вид упаковки	Нетто, т	Брутто, т	Количество мест	Количество штук
1	Шайба 24.40C2A ГОСТ 19115-91	40C2A	891718	A86-328.20	-	-	-	-	-	уд	-	43-47	-	-	-	-	Мягкий контейнер	1	1.002	1	0
2	Шайба 27.40C2A ГОСТ 19115-91	40C2A	890632	A86-19.21	-	-	-	-	-	уд	-	43-47	-	-	-	-	Мягкий контейнер	1	1.002	1	0
Итого																		2	2.004	2мк	

Примечание:
Note:

При переписке по вопросам качества ссылаться на номер паспорта
Продукция соответствует ТР ТС
Утилизацию проводит потребитель
Приемо-сдаточные испытания проведены испытательной лабораторией ОАО "ММК-МЕТИЗ"

По результатам приемо-сдаточных испытаний и приемочного контроля продукция признана пригодной для использования по назначению

Продукция отгружена в открытый транспорт, претензии по коррозии заводом приниматься не будут.
QR - КОД НАХОДИТСЯ В ТЕСТОВОМ РЕЖИМЕ

Контролер ЦКП КАЛИНИНА ЕЛЕНА ВАЛЕРЬЕВНА



Дата печати паспорта

09 мая 2021

ПАСПОРТ КАЧЕСТВА 621400475

Клиент Акционерное общество "Невский Торгово-Промышленный комплекс"

Адрес 197374, Россия, г. Санкт-Петербург, ул. Савушкина, д. 89
лит. А пом. 15-Н, каб. 46 Спецификация 0313160565 от 09.06.2022

Грузополучатель Акционерное общество "Невский Торгово-Промышленный комплекс" Договор 2001/10120960/11 от 01.10.2018

Адрес 197374, Россия, г. Санкт-Петербург, ул. Савушкина, д. 89
лит. А пом. 15-Н, каб. 46 Трансп. документ

Вид отправления 08 Самовывоз Всего по сертификату

№ Трансп. средства АТ61157 № прицепа Грузомест 1

№ Дов/Накл 0000087054 от 00.00.0000 Масса брутто, т 1,002

Склад отгрузки 2070 ГП ЧП ЦСФП Дата 10.06.2022 Масса нетто, т 1

Наименование продукции: Шайба ж/д двухвитковая

№ п/п	Код изделия	Масса брутто, т	Масса нетто, т	Стандарт, ТУ	Партия	Плавка	Марка стали	Размер	Упаковка	Консерв	Дата изготовления
1	RFG217970-00250-00	1,002	1,000	ГОСТ 21797-2014	2442595	706640	40С2	25,0	Мягкий контейнер типа МКР-1,0С	Нет	09.06.2022
	Итого	1,002	1,000								

Показатели качества - результаты испытаний

Партия	Плавка	Длительный зажим (диап.)	Твердость HRC (диап.)
2442595	706640	0,1-0,3	46,7-48,3


Химический состав

Плавка	C, x100	Mn, x100	Si, x100	S, x1000	P, x1000	Cr, x100	Ni, x100	Cu, x100	Al, x1000
706640	43,0	68	162	6	6	4	5	9	2

Система менеджмента качества сертифицирована на соответствие требованиям МС ИСО 9001:2015. Указанная в сертификате качества продукция соответствует действующим в РФ стандартам и техническим условиям. При переписке по вопросам качества ссылаться на номер сертификата. При транспортировке и хранении не допускать воздействия влаги и агрессивной среды.

Сертификат соответствия на шайбу пружинную для железнодорожного пути № ЕАЭС RU C-RU.ЖТ02.В.01123/22. Серия № 0347615 Срок действия с 01.03.2022 по 28.02.2027

ОТК

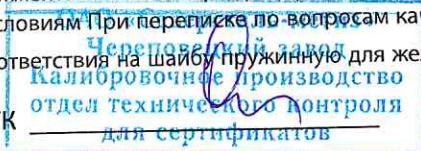

Электронный документ проверен, дата и время проверки: 10.06.2022, 13:46:23;
Родькина Марина Григорьевна, Сортировщик-сдатчик металла 3 разряда, 20003368.
Проверочный код: 0444484956

ПАСПОРТ КАЧЕСТВА 623047077/1

Клиент	Акционерное общество "Невский Торгово-Промышленный комплекс"			Спецификация	0313414390 от 23.05.2023
Адрес	197374, Россия, г. Санкт-Петербург, ул. Савушкина, д. 89 лит. А пом. 15-Н, каб. 46			Договор	2001/10120960/11 от 01.10.2018
Грузополучатель	Акционерное общество "Невский Торгово-Промышленный комплекс"			Трансп.документ	
Адрес	197374, Россия, г. Санкт-Петербург, ул. Савушкина, д. 89 лит. А пом. 15-Н, каб. 46			Всего по сертификату	
Вид отправления	08 Самовывоз	№ прицепа		Грузомест	10
№ Трансп. средства	B299XO147RUS	от	00.00.0000	Масса брутто, т	10,020
№ Дов/Накл	0000241213	Дата	25.05.2023	Масса нетто, т	10
Склад отгрузки	2060 ГП ЧП КЛЦ				

Наименование продукции: Болт ж/д клеммный

№ п/п	Код изделия	Масса брутто, т	Масса нетто, т	Стандарт	Партия	Марка стали	Размер	Исполнение	Упаковка	Поле допуска	Класс прочности	Консервация	Дата изготовления
1	RFG160161-22075-00	1,002	1,000	ГОСТ 16016-2014	9411964082	20	M22x75	1	Мягкий контейнер типа МКР-1,0С	8g	5.8	Нет	24.05.2023
2	RFG160161-22075-00	1,002	1,000	ГОСТ 16016-2014	9411964086	20	M22x75	1	Мягкий контейнер типа МКР-1,0С	8g	5.8	Нет	24.05.2023
3	RFG160161-22075-00	1,002	1,000	ГОСТ 16016-2014	9411964107	20	M22x75	1	Мягкий контейнер типа МКР-1,0С	8g	5.8	Нет	24.05.2023
4	RFG160161-22075-00	1,002	1,000	ГОСТ 16016-2014	9411964126	20	M22x75	1	Мягкий контейнер типа МКР-1,0С	8g	5.8	Нет	24.05.2023
5	RFG160161-22075-00	1,002	1,000	ГОСТ 16016-2014	9411964082	20	M22x75	1	Мягкий контейнер типа МКР-1,0С	8g	5.8	Нет	24.05.2023
6	RFG160161-22075-00	1,002	1,000	ГОСТ 16016-2014	9411964082	20	M22x75	1	Мягкий контейнер типа МКР-1,0С	8g	5.8	Нет	24.05.2023
7	RFG160161-22075-00	1,002	1,000	ГОСТ 16016-2014	9411964086	20	M22x75	1	Мягкий контейнер типа МКР-1,0С	8g	5.8	Нет	24.05.2023
8	RFG160161-22075-00	1,002	1,000	ГОСТ 16016-2014	9411964107	20	M22x75	1	Мягкий контейнер типа МКР-1,0С	8g	5.8	Нет	24.05.2023
9	RFG160161-22075-00	1,002	1,000	ГОСТ 16016-2014	9411964126	20	M22x75	1	Мягкий контейнер типа МКР-1,0С	8g	5.8	Нет	24.05.2023
10	RFG160161-22075-00	1,002	1,000	ГОСТ 16016-2014	9411964126	20	M22x75	1	Мягкий контейнер типа МКР-1,0С	8g	5.8	Нет	24.05.2023
	Итого	10,020	10,000										
	Итого по сертификату	10,020	10,000										

Показатели качества - результаты испытаний

№ партии	Плавка	Временное сопротивление разрыву, Н/мм ²	Твердость НВ (диап.)	Твердость НВ на конц. креп. изд	Удлинение после разрыва MIN	Удлинение после разрыва MAX
9411964082	237006	610-620	-	184-188	0,27	0,35
9411964086	237006	610-630	-	192-196	0,32	0,32
9411964107	237006	620-630	-	198-200	0,31	0,34
9411964126	237006	620-640	-	185-189	0,28	0,40

Химический состав, %

Плавка	C, %	Mn, %	Si, %	S, %	P, %	Cr, %	Ni, %	Cu, %	As, %	N, %
237006	0,19	0,49	0,33	0,005	0,010	0,05	0,05	0,07	0,003	0,006


Утилизация изделий для железнодорожного пути осуществляется в соответствии с требованиями действующего Российского законодательства как черный лом.

Система менеджмента качества сертифицирована на соответствие требованиям МС ИСО 9001:2015. Указанная в сертификате качества продукция соответствует действующим в РФ стандартам и техническим условиям. При переписке по вопросам качества ссылаться на номер сертификата. При транспортировке и хранении не допускать воздействия влаги и агрессивной среды.

Сертификат соответствия на Болты клеммные для рельсовых скреплений железнодорожного пути №ЕАЭС RU С-RU.ЖТ02.В.00988/21. Выдан 18.10.2021 по 17.10.2026. Учетный номер бланка 0347477. Продукция выпускается по чертежу 07-43-153. Маркировочный знак

ОТК _____

О.А. Балышева

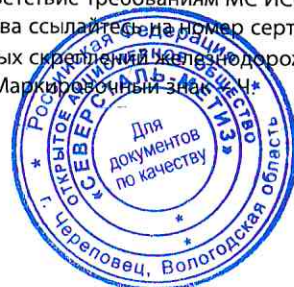

Электронный документ проверен, дата и время проверки: 25.05.2023, 18:11:41;

Балышева Ольга Александровна, Контролер мат.мет.полуф. 5 р, 20003302.

Проверочный код: 0448980386

ПАСПОРТ КАЧЕСТВА 622449752

Клиент	Акционерное общество "Невский Торгово-Промышленный комплекс"			
Адрес	197374, Россия, г. Санкт-Петербург, ул. Савушкина, д. 89 лит. А пом. 15-Н, каб. 46	Спецификация	0313299636 от 07.12.2022	
Грузополучатель	Акционерное общество "Невский Торгово-Промышленный комплекс"	Договор	2001/10120960/11 от 01.10.2018	
Адрес	197374, Россия, г. Санкт-Петербург, ул. Савушкина, д. 89 лит. А пом. 15-Н, каб. 46	Трансп. документ		
Вид отправления	08 Самовывоз	Всего по сертификату		
№ Трансп. средства	O980AO196RUS	№ прицепа	EA064266RUS	Грузомест 20
№ Дов/Накл	0000183478	от	00.00.0000	Масса брутто, т 20,040
Склад отгрузки	2060 ГП ЧП КЛЦ	Дата	19.01.2023	Масса нетто, т 20

Наименование продукции: Гайки ж/д

№ п/п	Код изделия	Масса брутто, т	Масса нетто, т	Стандарт	Партия	Марка стали	Размер	Исполнение	Упаковка	Поле допуска	Класс прочности	Консервация	Дата изготовления
1	RFG160181-00022-08	1,002	1,000	ГОСТ 16018-2014	9409069023	25	M22	1	МКР-1,0С с 2-мя лямками	7Н	5	Нет	17.12.2022
2	RFG160181-00022-08	1,002	1,000	ГОСТ 16018-2014	9409069028	25	M22	1	МКР-1,0С с 2-мя лямками	7Н	5	Нет	17.12.2022
3	RFG160181-00022-08	1,002	1,000	ГОСТ 16018-2014	9409069021	25	M22	1	МКР-1,0С с 2-мя лямками	7Н	5	Нет	17.12.2022
4	RFG160181-00022-08	1,002	1,000	ГОСТ 16018-2014	9409069016	25	M22	1	МКР-1,0С с 2-мя лямками	7Н	5	Нет	17.12.2022
5	RFG160181-00022-08	1,002	1,000	ГОСТ 16018-2014	9409069017	25	M22	1	МКР-1,0С с 2-мя лямками	7Н	5	Нет	17.12.2022
6	RFG160181-00022-08	1,002	1,000	ГОСТ 16018-2014	9409069020	25	M22	1	МКР-1,0С с 2-мя лямками	7Н	5	Нет	17.12.2022
7	RFG160181-00022-08	1,002	1,000	ГОСТ 16018-2014	9409069030	25	M22	1	МКР-1,0С с 2-мя лямками	7Н	5	Нет	19.12.2022
8	RFG160181-00022-08	1,002	1,000	ГОСТ 16018-2014	9409069027	25	M22	1	МКР-1,0С с 2-мя лямками	7Н	5	Нет	19.12.2022
9	RFG160181-00022-08	1,002	1,000	ГОСТ 16018-2014	9409069019	25	M22	1	МКР-1,0С с 2-мя лямками	7Н	5	Нет	19.12.2022
10	RFG160181-00022-08	1,002	1,000	ГОСТ 16018-2014	9409069026	25	M22	1	МКР-1,0С с 2-мя лямками	7Н	5	Нет	19.12.2022
11	RFG160181-00022-08	1,002	1,000	ГОСТ 16018-2014	9409069029	25	M22	1	МКР-1,0С с 2-мя лямками	7Н	5	Нет	19.12.2022
12	RFG160181-00022-08	1,002	1,000	ГОСТ 16018-2014	9409069023	25	M22	1	МКР-1,0С с 2-мя лямками	7Н	5	Нет	17.12.2022

№ п/п	Код изделия	Масса брутто, т	Масса нетто, т	Стандарт	Партия	Марка стали	Размер	Исполнение	Упаковка	Поле допуска	Класс прочности	Консервация	Дата изготовления
13	RFG160181-00022-08	1,002	1,000	ГОСТ 16018-2014	9409069028	25	M22	1	МКР-1,0С с 2-мя лямками	7Н	5	Нет	17.12.2022
14	RFG160181-00022-08	1,002	1,000	ГОСТ 16018-2014	9409069016	25	M22	1	МКР-1,0С с 2-мя лямками	7Н	5	Нет	17.12.2022
15	RFG160181-00022-08	1,002	1,000	ГОСТ 16018-2014	9409069017	25	M22	1	МКР-1,0С с 2-мя лямками	7Н	5	Нет	17.12.2022
16	RFG160181-00022-08	1,002	1,000	ГОСТ 16018-2014	9409069020	25	M22	1	МКР-1,0С с 2-мя лямками	7Н	5	Нет	17.12.2022
17	RFG160181-00022-08	1,002	1,000	ГОСТ 16018-2014	9409069030	25	M22	1	МКР-1,0С с 2-мя лямками	7Н	5	Нет	19.12.2022
18	RFG160181-00022-08	1,002	1,000	ГОСТ 16018-2014	9409069027	25	M22	1	МКР-1,0С с 2-мя лямками	7Н	5	Нет	19.12.2022
19	RFG160181-00022-08	1,002	1,000	ГОСТ 16018-2014	9409069019	25	M22	1	МКР-1,0С с 2-мя лямками	7Н	5	Нет	19.12.2022
20	RFG160181-00022-08	1,002	1,000	ГОСТ 16018-2014	9409069029	25	M22	1	МКР-1,0С с 2-мя лямками	7Н	5	Нет	19.12.2022
	Итого	20,040	20,000										
	Итого по сертификату	20,040	20,000										

Показатели качества - результаты испытаний

№ партии	Плавка	Пробная нагрузка	Твердость, НВ
9409069016	42674	Выдержал	146-152
9409069017	80714	Выдержал	151-155
9409069019	41693	Выдержал	154-156
9409069020	80714	Выдержал	152-156
9409069021	40151	Выдержал	151-156
9409069023	19312	Выдержал	154-157
9409069026	41693	Выдержал	144-147
9409069027	40151	Выдержал	153-155
9409069028	31334	Выдержал	155-157
9409069029	42674	Выдержал	149-151
9409069030	28105	Выдержал	154-156

Химический состав, %

Плавка	C, %	Mn, %	Si, %	S, %	P, %	Cr, %	Ni, %	Cu, %	As, %	N, %
19312	0,26	0,59	0,26	0,010	0,008	0,05	0,01	0,02	0,001	0,008
28105	0,26	0,52	0,22	0,010	0,005	0,03	0,01	0,02	0,001	0,008
31334	0,23	0,58	0,25	0,015	0,007	0,05	0,01	0,02	0,001	0,008
40151	0,24	0,72	0,25	0,012	0,008	0,04	0,02	0,03	0,001	0,008
41693	0,23	0,55	0,23	0,008	0,006	0,04	0,02	0,02	0,001	0,008
42674	0,23	0,54	0,23	0,014	0,004	0,03	0,01	0,01	0,001	0,008
80714	0,26	0,52	0,22	0,010	0,005	0,03	0,01	0,02	0,001	0,008

Утилизация изделий для железнодорожного пути осуществляется в соответствии с требованиями действующего Российского законодательства как черный лом.

Система менеджмента качества сертифицирована на соответствие требованиям МС ИСО 9001:2015. Указанная в сертификате качества продукция соответствует действующим в РФ стандартам и техническим условиям. При переписке по вопросам качества ссылаться на номер сертификата. При транспортировке и хранении не допускать воздействия влаги и агрессивной среды. Декларация о соответствии на гайки для клеммных и закладных болтов рельсовых скреплений железнодорожного пути ЕАЭС №RU Д-РУ.ЖТ02.В.00630/21 выдана 02.03.2021 по 18.02.2026. Продукция выпускается по чертежу №07-43-148. Маркировочный знак – Ч.

ОТК  Н.В. Станкене



Электронный документ проверен, дата и время проверки: 19.01.2023, 10:48:00
Станкене Нина Владимировна, Контролер мат.мет.полуф. 5 р, 20003386.
Проверочный код: 0449929485

Объект капитального строительства:

«Ж/Д пути от испытательного центра до обкаточной линии с удлинением трансбордера, расположенные по адресу: Московская область, г. Мытищи, ул. Колонцова, 4», территория завода АО «МЕТРОВАГОНМАШ»

(наименование проектной документации, почтовый или строительный адрес объекта капитального строительства)

Застройщик (технический заказчик, эксплуатирующая организация или региональный оператор):

ООО «Проминжиниринг», ИНН 7734001650, ОГРН 11477481394406, КПП 770801001, 107140, г. Москва, ул. Рукавская, д.13, помещение ХХ-4, тел. +7(495) 909-93-48, член саморегулируемой Ассоциации строителей «Саморегулируемая организация «Строительные допуски», ИНН 7714322214, ОГРН 107799011045, регистрационный номер СРО-С-187-26012010

(фамилия, имя, отчество, адрес места жительства, ОГНИП, ИНН индивидуального предпринимателя, наименование, ОГРН, ИНН, место нахождения юридического лица, телефон/факс, наименование, ОГРН, ИНН саморегулируемой организации, членом которой является – для индивидуальных предпринимателей и юридических лиц; фамилия, имя, отчество, паспортные данные, адрес места жительства, телефон/факс – для физических лиц, не являющихся индивидуальными предпринимателями)

Лицо, осуществляющее строительство: ООО «КиКГЕОСТРОЙ», ОГРН 1127747247704, ИНН 7709918820, 109004, Г.МОСКВА, УЛ. ЗЕМЛЯНОЙ ВАЛ, Д.65, КВ.59, тел. +7 (495) 915-24-71, член саморегулируемой ассоциации СРО «МАС» регистрационный номер СРО-С-148-24122009

(фамилия, имя, отчество, адрес места жительства, ОГНИП, ИНН индивидуального предпринимателя, наименование, ОГРН, ИНН, место нахождения юридического лица, телефон/факс, наименование, ОГРН, ИНН саморегулируемой организации, членом которой является)

Лицо, осуществляющее подготовку проектной документации: ООО «КиКГЕОСТРОЙ», ОГРН 1127747247704, ИНН 7709918820, 109004, Г.МОСКВА, УЛ. ЗЕМЛЯНОЙ ВАЛ, Д.65, КВ.59, тел. +7 (495) 915-24-71, член саморегулируемой ассоциации СРО «Объединение проектировщиков «УниверсалПроект», регистрационный номер СРО-П-179-12122012

(фамилия, имя, отчество, адрес места жительства, ОГНИП, ИНН индивидуального предпринимателя, наименование, ОГРН, ИНН, место нахождения юридического лица, телефон/факс, наименование, ОГРН, ИНН саморегулируемой организации, членом которой является)

Лицо, осуществляющее строительство, выполнившее работы, подлежащие освидетельствованию:

1. ООО «ШЕЛПРОКК», ОГРН 1237700462427, ИНН 9726048866, 117535, Г.МОСКВА, МУНИЦИПАЛЬНЫЙ ОКРУГ ЧЕРТАНОВО ЮЖНОЕ, ПРОЕЗД 3-Й ДОРОЖНЫЙ, Д. 6, К. 2, член саморегулируемой ассоциации «Архитектурное наследие», регистрационный номер СРО-С-230-07092010

2. ООО «ЭлектроЭнергетика», ОГРН 1175074004698, ИНН 5037011400, 142281, Московская обл., г. Протвино, Кременковское ш., д. 5, член саморегулируемой ассоциации «Объединение Специализированных Организаций Профессиональные Строители», регистрационный номер СРО-С-219-21042010

(фамилия, имя, отчество, адрес места жительства, ОГНИП, ИНН индивидуального предпринимателя, наименование, ОГРН, ИНН, место нахождения юридического лица, телефон/факс, наименование, ОГРН, ИНН саморегулируемой организации, членом которой является)

АКТ**освидетельствования скрытых работ**

№ 131-23-ПЖ-135

"10" октября 2023 г.

(дата составления акта)

Представитель застройщика (технического заказчика, эксплуатирующей организации или регионального оператора) по вопросам строительного контроля:

Ведущий инженер строительного контроля ООО «Проминжиниринг» Дураев В. Ю., приказ №5 от 03.08.2023г.

(должность, фамилия, инициалы, идентификационный номер в национальном реестре специалистов в области строительства, реквизиты распорядительного документа, подтверждающего полномочия, с указанием наименования, ОГРН, ИНН, места нахождения юридического лица, фамилии, имени, отчества, адреса места жительства, ОГНИП, ИНН индивидуального предпринимателя)

Представитель лица, осуществляющего строительство:

Руководитель проекта ООО «КиКГЕОСТРОЙ» Шевчук К.А. приказ №2-МВМ от 01.07.2023г.

(должность, фамилия, инициалы, реквизиты распорядительного документа, подтверждающего полномочия)

Представитель лица, осуществляющего строительство, по вопросам строительного контроля (специалист по организации строительства): Генеральный директор ООО «КиКГЕОСТРОЙ» Кесслер Ю.Ф., приказ №1СК-МВМ от 03.07.2023г., идентификационный номер НОСТРОЙ С-77-118776 от 28.09.2023г.

(должность, фамилия, инициалы, идентификационный номер в национальном реестре специалистов в области строительства, реквизиты распорядительного документа, подтверждающего полномочия)

Представитель лица, осуществляющего подготовку проектной документации:

Руководитель службы управления проектами ООО «КиКГЕОСТРОЙ» Липатов В. Е. приказ № 1-АН от 02.10.2023г.

(должность, фамилия, инициалы, реквизиты распорядительного документа, подтверждающего полномочия, с указанием наименования, ОГРН, ИНН, места нахождения юридического лица, фамилии, имени, отчества, адреса места жительства, ОГНИП, ИНН индивидуального предпринимателя, наименования, ОГРН, ИНН саморегулируемой организации, членом которой является указанное юридическое лицо, индивидуальный предприниматель)

Представитель лица, выполнившего работы, подлежащие освидетельствованию:

1. Начальник участка ООО «ШЕЛПРОКК» Перевизнык А.П., приказ №1 от 01.08.2023г.

2. Главный инженер ООО «ЭлектроЭнергетика» Юрченко В. И., приказ № 1/08 от 04.08.2023г.

(должность, фамилия, инициалы, реквизиты распорядительного документа, подтверждающего полномочия, с указанием наименования, ОГРН, ИНН, места нахождения юридического лица, фамилии, имени, отчества, адреса места жительства, ОГНИП, ИНН индивидуального предпринимателя)

а также иные представители лиц, участвующих в освидетельствовании:

(должность с указанием наименования организации, фамилия, инициалы, реквизиты распорядительного документа, подтверждающего полномочия)

произвели осмотр работ, выполненных

ООО "ШЕЛПРОКК", ООО "ЭлектроЭнергетика"

(наименование лица, выполнившего работы, подлежащие освидетельствованию)

и составили настоящий акт о нижеследующем:

1. К освидетельствованию предъявлены следующие работы:

Демонтаж рельсо-шпальной решетки железнодорожного пути 1 на ж.б. шпалах под проектируемый стрелочный перевод СП41.

(наименование скрытых работ)

2. Работы выполнены по проектной документации

131-23-ПЖ «Ж/Д пути от испытательного центра до обкаточной линии с удлинением трансбордера, расположенные по адресу: Московская область, г. Мытищи, ул. Колонцова, 4. Железнодорожные пути»

(номер, другие реквизиты чертежа, наименование проектной и/или рабочей документации, сведения о лицах, осуществляющих подготовку раздела проектной и/или рабочей документации)

3. При выполнении работ применены:

(наименование строительных материалов (изделий), реквизиты сертификатов и/или других документов, подтверждающих их качество и безопасность)

4. Предъявлены документы, подтверждающие соответствие работ предъявляемым требованиям:

Исполнительная схема №135 Демонтаж рельсо-шпальной решетки железнодорожного пути 1 на ж.б. шпалах под проектируемый стрелочный перевод СП41.

(исполнительные схемы и чертежи, результаты экспертиз, обследований, лабораторных и иных испытаний выполненных работ, проведенных в процессе строительного контроля)

5. Даты: начала работ: «10» октября 2023 г.

окончания работ: «10» октября 2023 г.

6. Работы выполнены в соответствии:

131-23-ПЖ «Ж/Д пути от испытательного центра до обкаточной линии с удлинением трансбордера, расположенные по адресу: Московская область, г. Мытищи, ул. Колонцова, 4. Железнодорожные пути».

СП 37.13330.2012 «Промышленный транспорт», СП 119.13330.2017 «Железные дороги колеи 1520 мм»

(наименования и структурные единицы технических регламентов, иных нормативных правовых актов, разделы проектной и/или рабочей документации)

7. Разрешается производство последующих работ

Разборка существующего балласта железнодорожного пути 1 под проектируемый стрелочный перевод СП41.

(наименование работ, конструкций, участков сетей инженерно-технического обеспечения)

Дополнительные сведения: отсутствуют

Акт составлен в 5 (пяти) экземплярах.

Приложения:

1. Исполнительная схема №135 Демонтаж рельсо-шпальной решетки железнодорожного пути 1 на ж.б. шпалах под проектируемый стрелочный перевод СП41 – 1 лист.

Представитель застройщика (технического заказчика, эксплуатирующей организации или регионального оператора) по вопросам строительного контроля

Дураев В. Ю.

(фамилия, инициалы, подпись)

Представитель лица, осуществляющего строительство

Шевчук К. А.

(фамилия, инициалы, подпись)

Представитель лица, осуществляющего строительство, по вопросам строительного контроля (специалист по организации строительства)

Кessler Ю.Ф.

(фамилия, инициалы, подпись)

Представитель лица, осуществляющего подготовку проектной документации

Липатов В. Е.

(фамилия, инициалы, подпись)

Представитель лица, выполнившего работы, подлежащие освидетельствованию

1. Перевизнык А. П.


(фамилия, инициалы, подпись)

2. Юрченко В. И.

(фамилия, инициалы, подпись)

Представители иных лиц

(фамилия, инициалы, подпись)

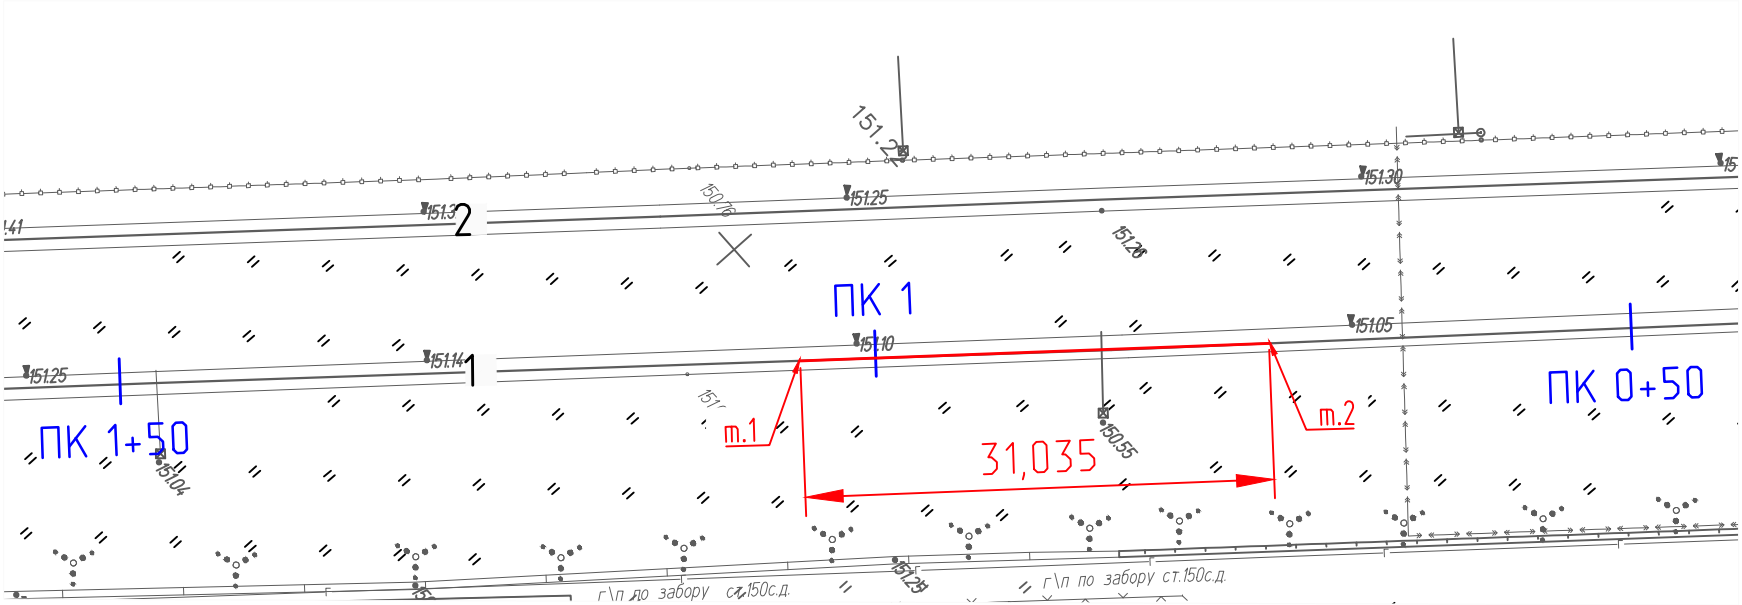

Участок пути 1 (31,035 м) Демонтаж рельс и креплений на железобетонных шпалах на ПК0+73,78 - ПК1+4,815

Длина пути:		31,035		
	Наименование	м., кг	м	Итого, кг
Рельс	Р65	64,88	62,07	4027,102

Количество стыков:		3		
	Наименование	шт., кг	шт	Итого, кг
Накладки	Р-65	29,260	12	351,1
Болт стыковой	27х160	0,800	36	28,8
Гайка	М27	0,222	36	8,0
Шайба	М27	0,130	36	4,7
		Всего	120	392,6

Комплект крепления КБ-65 на длину пути		57		
	Наименование	шт., кг	шт	Итого, кг
Скрепления				
Гайка для болтов клеммных и закладных	М22	0,123	456	56,1
Шайба двухвитковая	М25	0,116	456	52,9
Клемма промежуточная	ПК	0,640	228	145,9
Болт клеммный свободный	М22х75	0,345	228	78,7
Шайба-скоба плоская	ЦП-138	0,078	228	17,8
Втулка изолирующая	ЦП-142 (КБ-65)	0,030	228	6,8
Болт закладной свободный	М22х175	0,617	228	140,7
Прокладка подрельсовая (Р65)	ЦП	0,254	114	29,0
Подкладка	КБ-65	6,850	114	780,9
Прокладка нашпальная (КБ-65)	ЦП-328	0,640	114	73,0
		Всего	2394	1381,7

Условные обозначения:

- Демонтаж РШР жд. пути 1 (т.1 - т.2)

Согласовано

Взам. инв. №

Подп. и дата

Инв. № подл.

					2023	131-23-ПЖ					
						Ж/д пути от испытательного центра до обкаточной линии с удлинением трансбордера, расположенные по адресу: Московская область, г.о. Мытищи, ул. Колонцова, 4.					
Изм.	Кол.уч.	Лист	№ док.	Подпись	Дата	Железнодорожные пути.			Стадия	Лист	Листов
Вед.инженер	Дураев								ИД	1	1
Рук.проекта	Шевчук					Исполнительная схема №135 Демонтаж рельсо-шпальной решетки железнодорожного пути 1 на ж.б. шпалах под проектируемый стрелочный перевод СП41			ООО "КИКГЕОСТРОЙ"		
Ген.директор	Кесслер										
Нач.участка	Перевизнык										
Гл.инженер	Юрченко										

Объект капитального строительства:

«Ж/Д пути от испытательного центра до обкаточной линии с удлинением трансбордера, расположенные по адресу: Московская область, г. Мытищи, ул. Колонцова, 4», территория завода АО «МЕТРОВАГОНМАШ»

(наименование проектной документации, почтовый или строительный адрес объекта капитального строительства)

Застройщик (технический заказчик, эксплуатирующая организация или региональный оператор):

ООО «Проминжиниринг», ИНН 7734001650, ОГРН 11477481394406, КПП 770801001, 107140, г. Москва, ул. Рукавская, д.13, помещение ХХ-4, тел. +7(495) 909-93-48, член саморегулируемой Ассоциации строителей «Саморегулируемая организация «Строительные допуски», ИНН 7714322214, ОГРН 107799011045, регистрационный номер СРО-С-187-26012010

(фамилия, имя, отчество, адрес места жительства, ОГНИП, ИНН индивидуального предпринимателя, наименование, ОГРН, ИНН, место нахождения юридического лица, телефон/факс, наименование, ОГРН, ИНН саморегулируемой организации, членом которой является – для индивидуальных предпринимателей и юридических лиц; фамилия, имя, отчество, паспортные данные, адрес места жительства, телефон/факс – для физических лиц, не являющихся индивидуальными предпринимателями)

Лицо, осуществляющее строительство: ООО «КиКГЕОСТРОЙ», ОГРН 1127747247704, ИНН 7709918820, 109004, Г.МОСКВА, УЛ. ЗЕМЛЯНОЙ ВАЛ, Д.65, КВ.59, тел. +7 (495) 915-24-71, член саморегулируемой ассоциации СРО «МАС» регистрационный номер СРО-С-148-24122009

(фамилия, имя, отчество, адрес места жительства, ОГНИП, ИНН индивидуального предпринимателя, наименование, ОГРН, ИНН, место нахождения юридического лица, телефон/факс, наименование, ОГРН, ИНН саморегулируемой организации, членом которой является)

Лицо, осуществляющее подготовку проектной документации: ООО «КиКГЕОСТРОЙ», ОГРН 1127747247704, ИНН 7709918820, 109004, Г.МОСКВА, УЛ. ЗЕМЛЯНОЙ ВАЛ, Д.65, КВ.59, тел. +7 (495) 915-24-71, член саморегулируемой ассоциации СРО «Объединение проектировщиков «УниверсалПроект», регистрационный номер СРО-П-179-12122012

(фамилия, имя, отчество, адрес места жительства, ОГНИП, ИНН индивидуального предпринимателя, наименование, ОГРН, ИНН, место нахождения юридического лица, телефон/факс, наименование, ОГРН, ИНН саморегулируемой организации, членом которой является)

Лицо, осуществляющее строительство, выполнившее работы, подлежащие освидетельствованию:

1. ООО «ШЕЛПРОКК», ОГРН 1237700462427, ИНН 9726048866, 117535, Г.МОСКВА, МУНИЦИПАЛЬНЫЙ ОКРУГ ЧЕРТАНОВО ЮЖНОЕ, ПРОЕЗД 3-Й ДОРОЖНЫЙ, Д. 6, К. 2, член саморегулируемой ассоциации «Архитектурное наследие», регистрационный номер СРО-С-230-07092010

2. ООО «ЭлектроЭнергетика», ОГРН 1175074004698, ИНН 5037011400, 142281, Московская обл., г. Протвино, Кременковское ш., д. 5, член саморегулируемой ассоциации «Объединение Специализированных Организаций Профессиональные Строители», регистрационный номер СРО-С-219-21042010

(фамилия, имя, отчество, адрес места жительства, ОГНИП, ИНН индивидуального предпринимателя, наименование, ОГРН, ИНН, место нахождения юридического лица, телефон/факс, наименование, ОГРН, ИНН саморегулируемой организации, членом которой является)

АКТ**освидетельствования скрытых работ**

№ 131-23-ПЖ-136

"11" октября 2023 г.

(дата составления акта)

Представитель застройщика (технического заказчика, эксплуатирующей организации или регионального оператора) по вопросам строительного контроля:

Ведущий инженер строительного контроля ООО «Проминжиниринг» Дураев В. Ю., приказ №5 от 03.08.2023г.

(должность, фамилия, инициалы, идентификационный номер в национальном реестре специалистов в области строительства, реквизиты распорядительного документа, подтверждающего полномочия, с указанием наименования, ОГРН, ИНН, места нахождения юридического лица, фамилии, имени, отчества, адреса места жительства, ОГНИП, ИНН индивидуального предпринимателя)

Представитель лица, осуществляющего строительство:

Руководитель проекта ООО «КиКГЕОСТРОЙ» Шевчук К.А. приказ №2-МВМ от 01.07.2023г.

(должность, фамилия, инициалы, реквизиты распорядительного документа, подтверждающего полномочия)

Представитель лица, осуществляющего строительство, по вопросам строительного контроля (специалист по организации строительства): Генеральный директор ООО «КиКГЕОСТРОЙ» Кесслер Ю.Ф., приказ №1СК-МВМ от 03.07.2023г., идентификационный номер НОСТРОЙ С-77-118776 от 28.09.2023г.

(должность, фамилия, инициалы, идентификационный номер в национальном реестре специалистов в области строительства, реквизиты распорядительного документа, подтверждающего полномочия)

Представитель лица, осуществляющего подготовку проектной документации:

Руководитель службы управления проектами ООО «КиКГЕОСТРОЙ» Липатов В. Е. приказ № 1-АН от 02.10.2023г.

(должность, фамилия, инициалы, реквизиты распорядительного документа, подтверждающего полномочия, с указанием наименования, ОГРН, ИНН, места нахождения юридического лица, фамилии, имени, отчества, адреса места жительства, ОГНИП, ИНН индивидуального предпринимателя, наименования, ОГРН, ИНН саморегулируемой организации, членом которой является указанное юридическое лицо, индивидуальный предприниматель)

Представитель лица, выполнившего работы, подлежащие освидетельствованию:

1. Начальник участка ООО «ШЕЛПРОКК» Перевизнык А.П., приказ №1 от 01.08.2023г.

2. Главный инженер ООО «ЭлектроЭнергетика» Юрченко В. И., приказ № 1/08 от 04.08.2023г.

(должность, фамилия, инициалы, реквизиты распорядительного документа, подтверждающего полномочия, с указанием наименования, ОГРН, ИНН, места нахождения юридического лица, фамилии, имени, отчества, адреса места жительства, ОГНИП, ИНН индивидуального предпринимателя)

а также иные представители лиц, участвующих в освидетельствовании:

(должность с указанием наименования организации, фамилия, инициалы, реквизиты распорядительного документа, подтверждающего полномочия)

произвели осмотр работ, выполненных

ООО "ШЕЛПРОКК", ООО "ЭлектроЭнергетика"

(наименование лица, выполнившего работы, подлежащие освидетельствованию)

и составили настоящий акт о нижеследующем:

1. К освидетельствованию предъявлены следующие работы:

Разборка существующего балласта железнодорожного пути 1 под проектируемый стрелочный перевод СП41.

(наименование скрытых работ)

2. Работы выполнены по проектной документации

131-23-ПЖ «Ж/Д пути от испытательного центра до обкаточной линии с удлинением трансбордера, расположенные по адресу: Московская область, г. Мытищи, ул. Колонцова, 4. Железнодорожные пути»

(номер, другие реквизиты чертежа, наименование проектной и/или рабочей документации, сведения о лицах, осуществляющих подготовку раздела проектной и/или рабочей документации)

3. При выполнении работ применены:

(наименование строительных материалов (изделий), реквизиты сертификатов и/или других документов, подтверждающих их качество и безопасность)

4. Предъявлены документы, подтверждающие соответствие работ предъявляемым требованиям:

Исполнительная схема №136 Разборка существующего балласта железнодорожного пути 1 под проектируемый стрелочный перевод СП41.

(исполнительные схемы и чертежи, результаты экспертиз, обследований, лабораторных и иных испытаний выполненных работ, проведенных в процессе) строительного контроля)

5. Даты: начала работ: «10» октября 2023 г.

окончания работ: «11» октября 2023 г.

6. Работы выполнены в соответствии:

131-23-ПЖ «Ж/Д пути от испытательного центра до обкаточной линии с удлинением трансбордера, расположенные по адресу: Московская область, г. Мытищи, ул. Колонцова, 4. Железнодорожные пути».

СП 37.13330.2012 «Промышленный транспорт», СП 119.13330.2017 «Железные дороги колеи 1520 мм»

(наименования и структурные единицы технических регламентов, иных нормативных правовых актов, разделы проектной и/или рабочей документации)

7. Разрешается производство последующих работ

Подготовка основания под проектируемый стрелочный перевод СП41.

(наименование работ, конструкций, участков сетей инженерно-технического обеспечения)

Дополнительные сведения: отсутствуют

Акт составлен в 5 (пяти) экземплярах.

Приложения:

1. Исполнительная схема №136 Разборка существующего балласта железнодорожного пути 1 под проектируемый стрелочный перевод СП41 – 1 лист.

Представитель застройщика (технического заказчика, эксплуатирующей организации или регионального оператора) по вопросам строительного контроля

Дураев В. Ю.

(фамилия, инициалы, подпись)

Представитель лица, осуществляющего строительство

Шевчук К. А.

(фамилия, инициалы, подпись)

Представитель лица, осуществляющего строительство, по вопросам строительного контроля (специалист по организации строительства)

Кесслер Ю.Ф.

(фамилия, инициалы, подпись)

Представитель лица, осуществляющего подготовку проектной документации

Липатов В. Е.

(фамилия, инициалы, подпись)

Представитель лица, выполнившего работы, подлежащие освидетельствованию

1. Перевизнык А. П.


(фамилия, инициалы, подпись)

2. Юрченко В. И.

(фамилия, инициалы, подпись)

Представители иных лиц

(фамилия, инициалы, подпись)

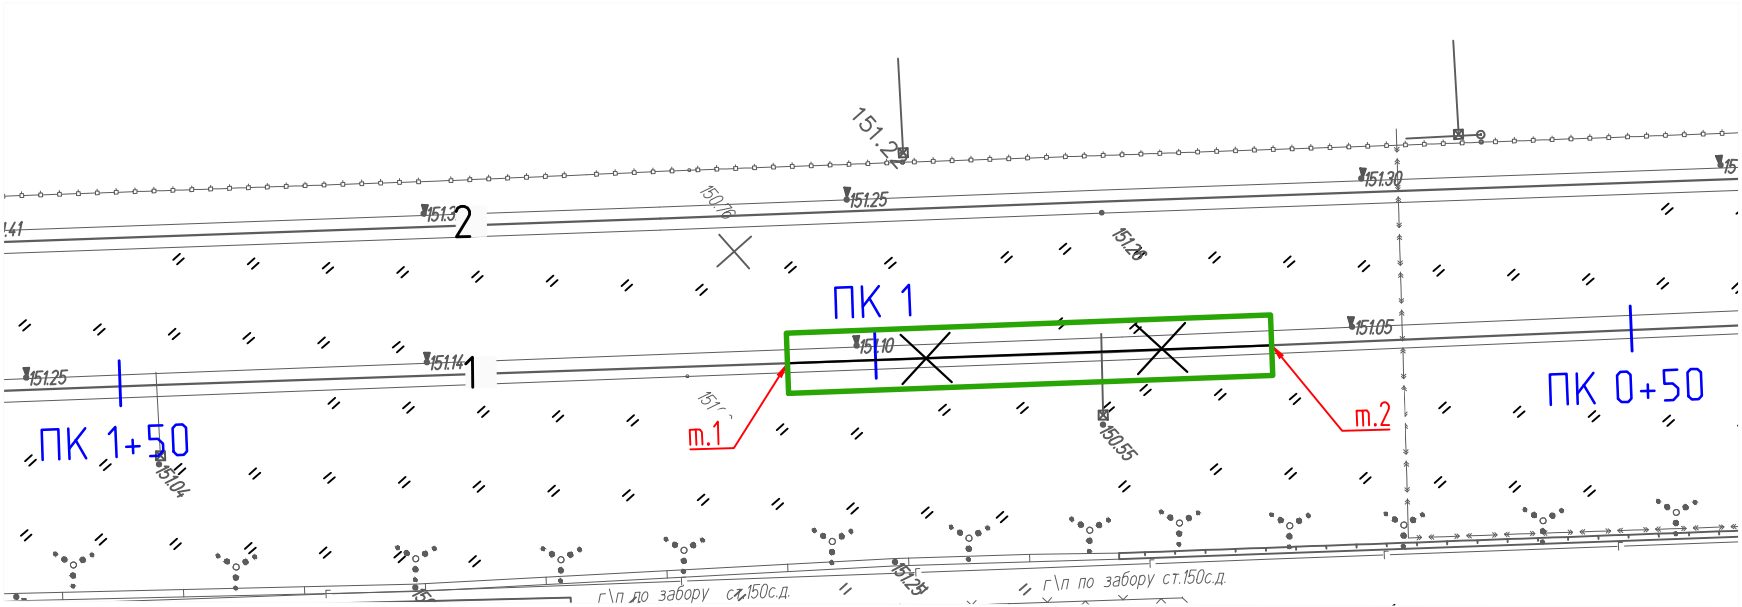

Разборка существующего балласта на участках м.1-м.2, м.3-м.4

Площадь участка м.1-м.2: $S_1 = 128,2 \text{ м}^2$


Толщина слоя разборки сущ. балласта: $h = 300 \text{ мм}$

Общий объем разборки балласта участка м.1-м.2: $V = 128,2 \cdot 0,3 = 38,46 \text{ м}^3$

Условные обозначения:



- Разборка существующего балласта (т.1 - т.2)

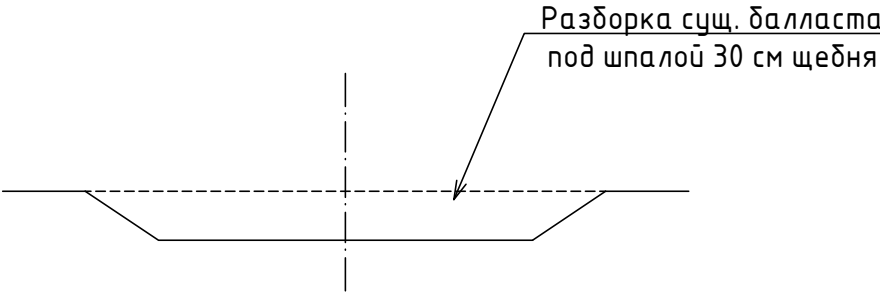

					2023	131-23-ПЖ					
						Ж/д пути от испытательного центра до обкаточной линии с удлинением трансбордера, расположенные по адресу: Московская область, г.о. Мытищи, ул. Колонцова, 4.					
Изм.	Кол.уч.	Лист	№ док.	Подпись	Дата	Железнодорожные пути.			Стадия	Лист	Листов
Вед.инженер	Дураев								ИД	1	1
Рук.проекта	Шевчук					Исполнительная схема №136 Разборка существующего балласта жд.п.1 под проектируемый стрелочный перевод СП41			ООО "КИКГЕОСТРОЙ"		
Ген.директор	Кесслер										
Нач.участка	Перевизнык										
Гл.инженер	Юрченко										

Объект капитального строительства:

«Ж/Д пути от испытательного центра до обкаточной линии с удлинением трансбордера, расположенные по адресу: Московская область, г. Мытищи, ул. Колонцова, 4», территория завода АО «МЕТРОВАГОНМАШ»

(наименование проектной документации, почтовый или строительный адрес объекта капитального строительства)

Застройщик (технический заказчик, эксплуатирующая организация или региональный оператор):

ООО «Проминжиниринг», ИНН 7734001650, ОГРН 11477481394406, КПП 770801001, 107140, г. Москва, ул. Рукавская, д.13, помещение ХХ-4, тел. +7(495) 909-93-48, член саморегулируемой Ассоциации строителей «Саморегулируемая организация «Строительные допуски», ИНН 7714322214, ОГРН 107799011045, регистрационный номер СРО-С-187-26012010

(фамилия, имя, отчество, адрес места жительства, ОГНИП, ИНН индивидуального предпринимателя, наименование, ОГРН, ИНН, место нахождения юридического лица, телефон/факс, наименование, ОГРН, ИНН саморегулируемой организации, членом которой является – для индивидуальных предпринимателей и юридических лиц; фамилия, имя, отчество, паспортные данные, адрес места жительства, телефон/факс – для физических лиц, не являющихся индивидуальными предпринимателями)

Лицо, осуществляющее строительство: ООО «КиКГЕОСТРОЙ», ОГРН 1127747247704, ИНН 7709918820, 109004, Г.МОСКВА, УЛ. ЗЕМЛЯНОЙ ВАЛ, Д.65, КВ.59, тел. +7 (495) 915-24-71, член саморегулируемой ассоциации СРО «МАС» регистрационный номер СРО-С-148-24122009

(фамилия, имя, отчество, адрес места жительства, ОГНИП, ИНН индивидуального предпринимателя, наименование, ОГРН, ИНН, место нахождения юридического лица, телефон/факс, наименование, ОГРН, ИНН саморегулируемой организации, членом которой является)

Лицо, осуществляющее подготовку проектной документации: ООО «КиКГЕОСТРОЙ», ОГРН 1127747247704, ИНН 7709918820, 109004, Г.МОСКВА, УЛ. ЗЕМЛЯНОЙ ВАЛ, Д.65, КВ.59, тел. +7 (495) 915-24-71, член саморегулируемой ассоциации СРО «Объединение проектировщиков «УниверсалПроект», регистрационный номер СРО-П-179-12122012

(фамилия, имя, отчество, адрес места жительства, ОГНИП, ИНН индивидуального предпринимателя, наименование, ОГРН, ИНН, место нахождения юридического лица, телефон/факс, наименование, ОГРН, ИНН саморегулируемой организации, членом которой является)

Лицо, осуществляющее строительство, выполнившее работы, подлежащие освидетельствованию:

1. ООО «ШЕЛПРОКК», ОГРН 1237700462427, ИНН 9726048866, 117535, Г.МОСКВА, МУНИЦИПАЛЬНЫЙ ОКРУГ ЧЕРТАНОВО ЮЖНОЕ, ПРОЕЗД 3-Й ДОРОЖНЫЙ, Д. 6, К. 2, член саморегулируемой ассоциации «Архитектурное наследие», регистрационный номер СРО-С-230-07092010

2. ООО «ЭлектроЭнергетика», ОГРН 1175074004698, ИНН 5037011400, 142281, Московская обл., г. Протвино, Кременковское ш., д. 5, член саморегулируемой ассоциации «Объединение Специализированных Организаций Профессиональные Строители», регистрационный номер СРО-С-219-21042010

(фамилия, имя, отчество, адрес места жительства, ОГНИП, ИНН индивидуального предпринимателя, наименование, ОГРН, ИНН, место нахождения юридического лица, телефон/факс, наименование, ОГРН, ИНН саморегулируемой организации, членом которой является)

АКТ**освидетельствования скрытых работ**

№ 131-23-ПЖ-137

"12" октября 2023 г.

(дата составления акта)

Представитель застройщика (технического заказчика, эксплуатирующей организации или регионального оператора) по вопросам строительного контроля:

Ведущий инженер строительного контроля ООО «Проминжиниринг» Дураев В. Ю., приказ №5 от 03.08.2023г.

(должность, фамилия, инициалы, идентификационный номер в национальном реестре специалистов в области строительства, реквизиты распорядительного документа, подтверждающего полномочия, с указанием наименования, ОГРН, ИНН, места нахождения юридического лица, фамилии, имени, отчества, адреса места жительства, ОГНИП, ИНН индивидуального предпринимателя)

Представитель лица, осуществляющего строительство:

Руководитель проекта ООО «КиКГЕОСТРОЙ» Шевчук К.А. приказ №2-МВМ от 01.07.2023г.

(должность, фамилия, инициалы, реквизиты распорядительного документа, подтверждающего полномочия)

Представитель лица, осуществляющего строительство, по вопросам строительного контроля (специалист по организации строительства): Генеральный директор ООО «КиКГЕОСТРОЙ» Кесслер Ю.Ф., приказ №1СК-МВМ от 03.07.2023г., идентификационный номер НОСТРОЙ С-77-118776 от 28.09.2023г.

(должность, фамилия, инициалы, идентификационный номер в национальном реестре специалистов в области строительства, реквизиты распорядительного документа, подтверждающего полномочия)

Представитель лица, осуществляющего подготовку проектной документации:

Руководитель службы управления проектами ООО «КиКГЕОСТРОЙ» Липатов В. Е. приказ № 1-АН от 02.10.2023г.

(должность, фамилия, инициалы, реквизиты распорядительного документа, подтверждающего полномочия, с указанием наименования, ОГРН, ИНН, места нахождения юридического лица, фамилии, имени, отчества, адреса места жительства, ОГНИП, ИНН индивидуального предпринимателя, наименования, ОГРН, ИНН саморегулируемой организации, членом которой является указанное юридическое лицо, индивидуальный предприниматель)

Представитель лица, выполнившего работы, подлежащие освидетельствованию:

1. Начальник участка ООО «ШЕЛПРОКК» Перевизнык А.П., приказ №1 от 01.08.2023г.

2. Главный инженер ООО «ЭлектроЭнергетика» Юрченко В. И., приказ № 1/08 от 04.08.2023г.

(должность, фамилия, инициалы, реквизиты распорядительного документа, подтверждающего полномочия, с указанием наименования, ОГРН, ИНН, места нахождения юридического лица, фамилии, имени, отчества, адреса места жительства, ОГНИП, ИНН индивидуального предпринимателя)

а также иные представители лиц, участвующих в освидетельствовании:

(должность с указанием наименования организации, фамилия, инициалы, реквизиты распорядительного документа, подтверждающего полномочия)

произвели осмотр работ, выполненных

ООО "ШЕЛПРОКК", ООО "ЭлектроЭнергетика"

(наименование лица, выполнившего работы, подлежащие освидетельствованию)

и составили настоящий акт о нижеследующем:

1. К освидетельствованию предъявлены следующие работы:

Демонтаж рельсов железнодорожного пути №18

(наименование скрытых работ)

2. Работы выполнены по проектной документации

131-23-ПЖ «Ж/Д пути от испытательного центра до обкаточной линии с удлинением трансбордера, расположенные по адресу: Московская область, г. Мытищи, ул. Колонцова, 4. Железнодорожные пути»

(номер, другие реквизиты чертежа, наименование проектной и/или рабочей документации, сведения о лицах, осуществляющих подготовку раздела проектной и/или рабочей документации)

3. При выполнении работ применены:

(наименование строительных материалов (изделий), реквизиты сертификатов и/или других документов, подтверждающих их качество и безопасность)

4. Предъявлены документы, подтверждающие соответствие работ предъявляемым требованиям:

Исполнительная схема №137 Демонтаж рельсов железнодорожного пути №18

(исполнительные схемы и чертежи, результаты экспертиз, обследований, лабораторных и иных испытаний выполненных работ, проведенных в процессе) строительного контроля)

5. Даты: начала работ: «12» октября 2023 г.

окончания работ: «12» октября 2023 г.

6. Работы выполнены в соответствии:

131-23-ПЖ «Ж/Д пути от испытательного центра до обкаточной линии с удлинением трансбордера, расположенные по адресу: Московская область, г. Мытищи, ул. Колонцова, 4. Железнодорожные пути».
СП 37.13330.2012 «Промышленный транспорт», СП 119.13330.2017 «Железные дороги колеи 1520 мм»

(наименования и структурные единицы технических регламентов, иных нормативных правовых актов, разделы проектной и/или рабочей документации)

7. Разрешается производство последующих работ

Монтаж рельсов стрелочного перевода и железнодорожного пути 18

(наименование работ, конструкций, участков сетей инженерно-технического обеспечения)

Дополнительные сведения: отсутствуют

Акт составлен в 5 (пяти) экземплярах.

Приложения:

1. Исполнительная схема №137 Демонтаж рельсов железнодорожного пути №18 – 1 лист.

Представитель застройщика (технического заказчика, эксплуатирующей организации или регионального оператора) по вопросам строительного контроля

Дураев В. Ю.

(фамилия, инициалы, подпись)

Представитель лица, осуществляющего строительство

Шевчук К. А.

(фамилия, инициалы, подпись)

Представитель лица, осуществляющего строительство, по вопросам строительного контроля (специалист по организации строительства)

Кесслер Ю.Ф.

(фамилия, инициалы, подпись)

Представитель лица, осуществляющего подготовку проектной документации

Липатов В. Е.

(фамилия, инициалы, подпись)

Представитель лица, выполнившего работы, подлежащие освидетельствованию

1. Перевизнык А. П.

(фамилия, инициалы, подпись)

2. Юрченко В. И.

(фамилия, инициалы, подпись)

Представители иных лиц


(фамилия, инициалы, подпись)

Участок пути 18 (12,5 м) Демонтаж рельс и креплений на деревянных шпалах

Длина пути:	31,035			
	Наименование	м., кг	м	Итого,кг
рельс	P65	64,88	62,07	4 027,10

Количество стыков:	3			
	Наименование	шт., кг	шт	Итого,кг
накладки	P-65	29,260	12	351,1
болт стыковой	27х160	0,800	36	28,8
гайка	M27	0,222	36	8,0
шайба	M27	0,130	36	4,7
	Сумма		120	392,59

Комплект крепления КД-65 на длину пути	57			
	Наименование	шт., кг	шт	Итого,кг
Скрепления				
Гайка для болтов клеммных и закладных	M22	0,123	228	28,0
Шайба двухвитковая	M25	0,116	228	26,4
Клемма промежуточная	ПК	0,640	228	145,9
Шуруп путевой	M24х170	0,590	456	269,0
Болт клеммный свободный	M22х75	0,345	228	78,7
Подкладка	КД-65	9,700	114	1105,8
Прокладка нашпальная (КД-65)	ЦП-361	0,660	114	75,2
Прокладка подрельсовая (КД-65)	ЦП-363	0,250	114	28,5
	Сумма		1710,0	1 757,65

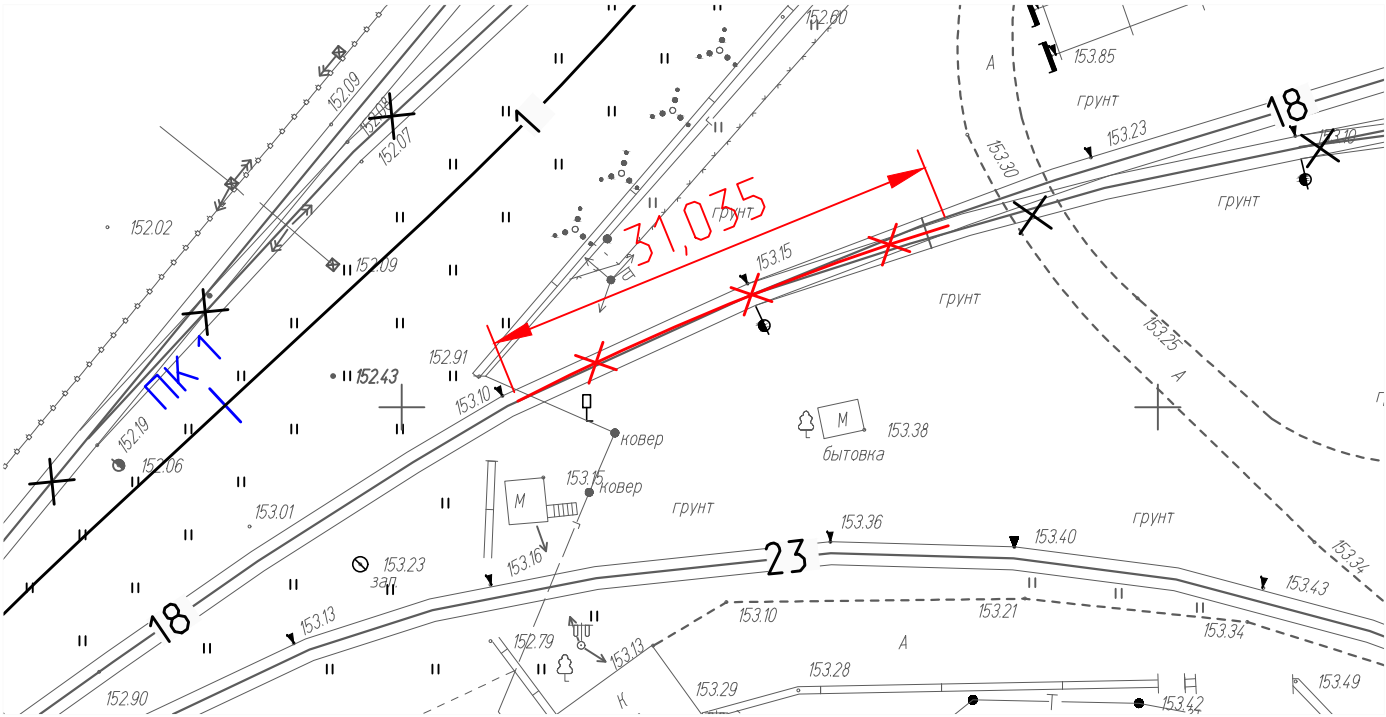

Условные обозначения:

—X—X— - Демонтаж рельсов ж.д. пути 18 (31,035м)

Согласовано				
Взам. инв. №				
Подп. и дата				
Инв. № подл.				

					2023	131-23-ПЖ			
						Ж/д пути от испытательного центра до обкаточной линии с удлинением трансбордера, расположенные по адресу: Московская область, г.о. Мытищи, ул. Колонцова, 4.			
Изм.	Кол.уч.	Лист	№ док.	Подпись	Дата	Железнодорожные пути.	Стадия	Лист	Листов
Вед.инженер	Дураев						ИД	1	1
Рук.проекта	Шевчук					Исполнительная схема №137 Демонтаж рельсов железнодорожного пути 18	ООО "КИКГЕОСТРОЙ"		
Зам.рук.пр.	Кесслер								
Нач.участка	Перевизнык								
Гл.инженер	Юрченко								

Объект капитального строительства:

«Ж/Д пути от испытательного центра до обкаточной линии с удлинением трансбордера, расположенные по адресу: Московская область, г. Мытищи, ул. Колонцова, 4», территория завода АО «МЕТРОВАГОНМАШ»

(наименование проектной документации, почтовый или строительный адрес объекта капитального строительства)

Застройщик (технический заказчик, эксплуатирующая организация или региональный оператор):

ООО «Проминжиниринг», ИНН 7734001650, ОГРН 11477481394406, КПП 770801001, 107140, г. Москва, ул. Рукавская, д.13, помещение ХХ-4, тел. +7(495) 909-93-48, член саморегулируемой Ассоциации строителей «Саморегулируемая организация «Строительные допуски», ИНН 7714322214, ОГРН 107799011045, регистрационный номер СРО-С-187-26012010

(фамилия, имя, отчество, адрес места жительства, ОГНИП, ИНН индивидуального предпринимателя, наименование, ОГРН, ИНН, место нахождения юридического лица, телефон/факс, наименование, ОГРН, ИНН саморегулируемой организации, членом которой является – для индивидуальных предпринимателей и юридических лиц; фамилия, имя, отчество, паспортные данные, адрес места жительства, телефон/факс – для физических лиц, не являющихся индивидуальными предпринимателями)

Лицо, осуществляющее строительство: ООО «КиКГЕОСТРОЙ», ОГРН 1127747247704, ИНН 7709918820, 109004, Г.МОСКВА, УЛ. ЗЕМЛЯНОЙ ВАЛ, Д.65, КВ.59, тел. +7 (495) 915-24-71, член саморегулируемой ассоциации СРО «МАС» регистрационный номер СРО-С-148-24122009

(фамилия, имя, отчество, адрес места жительства, ОГНИП, ИНН индивидуального предпринимателя, наименование, ОГРН, ИНН, место нахождения юридического лица, телефон/факс, наименование, ОГРН, ИНН саморегулируемой организации, членом которой является)

Лицо, осуществляющее подготовку проектной документации: ООО «КиКГЕОСТРОЙ», ОГРН 1127747247704, ИНН 7709918820, 109004, Г.МОСКВА, УЛ. ЗЕМЛЯНОЙ ВАЛ, Д.65, КВ.59, тел. +7 (495) 915-24-71, член саморегулируемой ассоциации СРО «Объединение проектировщиков «УниверсалПроект», регистрационный номер СРО-П-179-12122012

(фамилия, имя, отчество, адрес места жительства, ОГНИП, ИНН индивидуального предпринимателя, наименование, ОГРН, ИНН, место нахождения юридического лица, телефон/факс, наименование, ОГРН, ИНН саморегулируемой организации, членом которой является)

Лицо, осуществляющее строительство, выполнившее работы, подлежащие освидетельствованию:

1. ООО «ШЕЛПРОКК», ОГРН 1237700462427, ИНН 9726048866, 117535, Г.МОСКВА, МУНИЦИПАЛЬНЫЙ ОКРУГ ЧЕРТАНОВО ЮЖНОЕ, ПРОЕЗД 3-Й ДОРОЖНЫЙ, Д. 6, К. 2, член саморегулируемой ассоциации «Архитектурное наследие», регистрационный номер СРО-С-230-07092010

2. ООО «ЭлектроЭнергетика», ОГРН 1175074004698, ИНН 5037011400, 142281, Московская обл., г. Протвино, Кременковское ш., д. 5, член саморегулируемой ассоциации «Объединение Специализированных Организаций Профессиональные Строители», регистрационный номер СРО-С-219-21042010

(фамилия, имя, отчество, адрес места жительства, ОГНИП, ИНН индивидуального предпринимателя, наименование, ОГРН, ИНН, место нахождения юридического лица, телефон/факс, наименование, ОГРН, ИНН саморегулируемой организации, членом которой является)

АКТ**освидетельствования скрытых работ**

№ 131-23-ПЖ-138

"13" октября 2023 г.

(дата составления акта)

Представитель застройщика (технического заказчика, эксплуатирующей организации или регионального оператора) по вопросам строительного контроля:

Ведущий инженер строительного контроля ООО «Проминжиниринг» Дураев В. Ю., приказ №5 от 03.08.2023г.

(должность, фамилия, инициалы, идентификационный номер в национальном реестре специалистов в области строительства, реквизиты распорядительного документа, подтверждающего полномочия, с указанием наименования, ОГРН, ИНН, места нахождения юридического лица, фамилии, имени, отчества, адреса места жительства, ОГНИП, ИНН индивидуального предпринимателя)

Представитель лица, осуществляющего строительство:

Руководитель проекта ООО «КиКГЕОСТРОЙ» Шевчук К.А. приказ №2-МВМ от 01.07.2023г.

(должность, фамилия, инициалы, реквизиты распорядительного документа, подтверждающего полномочия)

Представитель лица, осуществляющего строительство, по вопросам строительного контроля (специалист по организации строительства): Генеральный директор ООО «КиКГЕОСТРОЙ» Кесслер Ю.Ф., приказ №1СК-МВМ от 03.07.2023г., идентификационный номер НОСТРОЙ С-77-118776 от 28.09.2023г.

(должность, фамилия, инициалы, идентификационный номер в национальном реестре специалистов в области строительства, реквизиты распорядительного документа, подтверждающего полномочия)

Представитель лица, осуществляющего подготовку проектной документации:

Руководитель службы управления проектами ООО «КиКГЕОСТРОЙ» Липатов В. Е. приказ № 1-АН от 02.10.2023г.

(должность, фамилия, инициалы, реквизиты распорядительного документа, подтверждающего полномочия, с указанием наименования, ОГРН, ИНН, места нахождения юридического лица, фамилии, имени, отчества, адреса места жительства, ОГНИП, ИНН индивидуального предпринимателя, наименования, ОГРН, ИНН саморегулируемой организации, членом которой является указанное юридическое лицо, индивидуальный предприниматель)

Представитель лица, выполнившего работы, подлежащие освидетельствованию:

1. Начальник участка ООО «ШЕЛПРОКК» Перевизнык А.П., приказ №1 от 01.08.2023г.

2. Главный инженер ООО «ЭлектроЭнергетика» Юрченко В. И., приказ № 1/08 от 04.08.2023г.

(должность, фамилия, инициалы, реквизиты распорядительного документа, подтверждающего полномочия, с указанием наименования, ОГРН, ИНН, места нахождения юридического лица, фамилии, имени, отчества, адреса места жительства, ОГНИП, ИНН индивидуального предпринимателя)

а также иные представители лиц, участвующих в освидетельствовании:

(должность с указанием наименования организации, фамилия, инициалы, реквизиты распорядительного документа, подтверждающего полномочия)

произвели осмотр работ, выполненных

ООО "ШЕЛПРОКК", ООО "ЭлектроЭнергетика"

(наименование лица, выполнившего работы, подлежащие освидетельствованию)

и составили настоящий акт о нижеследующем:

1. К освидетельствованию предъявлены следующие работы:

Монтаж рельсов стрелочного перевода и железнодорожного пути 18

(наименование скрытых работ)

2. Работы выполнены по проектной документации

131-23-ПЖ «Ж/Д пути от испытательного центра до обкаточной линии с удлинением трансбордера, расположенные по адресу: Московская область, г. Мытищи, ул. Колонцова, 4. Железнодорожные пути»

(номер, другие реквизиты чертежа, наименование проектной и/или рабочей документации, сведения о лицах, осуществляющих подготовку раздела проектной и/или рабочей документации)

3. При выполнении работ применены:

--

(наименование строительных материалов (изделий), реквизиты сертификатов и/или других документов, подтверждающих их качество и безопасность)

4. Предъявлены документы, подтверждающие соответствие работ предъявляемым требованиям:

Исполнительная схема №138 Монтаж рельсов стрелочного перевода и железнодорожного пути 18

(исполнительные схемы и чертежи, результаты экспертиз, обследований, лабораторных и иных испытаний выполненных работ, проведенных в процессе строительного контроля)

5. Даты: начала работ: «13» октября 2023 г.

окончания работ: «13» октября 2023 г.

6. Работы выполнены в соответствии:

131-23-ПЖ «Ж/Д пути от испытательного центра до обкаточной линии с удлинением трансбордера, расположенные по адресу: Московская область, г. Мытищи, ул. Колонцова, 4. Железнодорожные пути». СП 37.13330.2012 «Промышленный транспорт», СП 119.13330.2017 «Железные дороги колеи 1520 мм»

(наименования и структурные единицы технических регламентов, иных нормативных правовых актов, разделы проектной и/или рабочей документации)

7. Разрешается производство последующих работ

Рихтовка, выправка, балластировка железнодорожного пути

(наименование работ, конструкций, участков сетей инженерно-технического обеспечения)

Дополнительные сведения: отсутствуют

Акт составлен в 5 (пяти) экземплярах.

Приложения:

1. Исполнительная схема №138 Монтаж рельсов стрелочного перевода и железнодорожного пути 18 – 1 лист.

Представитель застройщика (технического заказчика, эксплуатирующей организации или регионального оператора) по вопросам строительного контроля

Дураев В. Ю.

(фамилия, инициалы, подпись)

Представитель лица, осуществляющего строительство

Шевчук К. А.

(фамилия, инициалы, подпись)

Представитель лица, осуществляющего строительство, по вопросам строительного контроля (специалист по организации строительства)

Кесслер Ю.Ф.

(фамилия, инициалы, подпись)

Представитель лица, осуществляющего подготовку проектной документации

Липатов В. Е.

(фамилия, инициалы, подпись)

Представитель лица, выполнившего работы, подлежащие освидетельствованию

1. Перевизнык А. П.

(фамилия, инициалы, подпись)

2. Юрченко В. И.

(фамилия, инициалы, подпись)

Представители иных лиц

(фамилия, инициалы, подпись)

Полная длина, 31035 мм

		шт	шт., кг	Итого, кг
Шуруп путевой	M24x170	922	0,59	544,0

					2023	131-23-ПЖ			
						Ж/д пути от испытательного центра до обкаточной линии с удлинением трансбордера, расположенные по адресу: Московская область, г.о. Мытищи, ул. Колонцова, 4.			
Изм.	Кол.уч.	Лист	№ док.	Подпись	Дата				
Вед.инженер	Дураев					Железнодорожные пути.	Стадия	Лист	Листов
							ИД	1	1
Рук.проекта	Шевчук					Исполнительная схема №138 Монтаж рельсов стрелочного перевода и железнодорожного пути 18	ООО "КикГЕОСТРОЙ"		
Зам.рук.пр.	Кесслер								
Нач.участка	Перевизный								
Гл.инженер	Юрченко								

Объект капитального строительства:

«Ж/Д пути от испытательного центра до обкаточной линии с удлинением трансбордера, расположенные по адресу: Московская область, г. Мытищи, ул. Колонцова, 4», территория завода АО «МЕТРОВАГОНМАШ»

(наименование проектной документации, почтовый или строительный адрес объекта капитального строительства)

Застройщик (технический заказчик, эксплуатирующая организация или региональный оператор):

ООО «Проминжиниринг», ИНН 7734001650, ОГРН 11477481394406, КПП 770801001, 107140, г. Москва, ул. Русаковская, д.13, помещение ХХ-4, тел. +7(495) 909-93-48, член саморегулируемой Ассоциации строителей «Саморегулируемая организация «Строительные допуски», ИНН 7714322214, ОГРН 107799011045, регистрационный номер СРО-С-187-26012010

(фамилия, имя, отчество, адрес места жительства, ОГНИП, ИНН индивидуального предпринимателя, наименование, ОГРН, ИНН, место нахождения юридического лица, телефон/факс, наименование, ОГРН, ИНН саморегулируемой организации, членом которой является – для индивидуальных предпринимателей и юридических лиц; фамилия, имя, отчество, паспортные данные, адрес места жительства, телефон/факс – для физических лиц, не являющихся индивидуальными предпринимателями)

Лицо, осуществляющее строительство: ООО «КиКГЕОСТРОЙ», ОГРН 1127747247704, ИНН 7709918820, 109004, Г.МОСКВА, УЛ. ЗЕМЛЯНОЙ ВАЛ, Д.65, КВ.59, тел. +7 (495) 915-24-71, член саморегулируемой ассоциации СРО «МАС» регистрационный номер СРО-С-148-24122009

(фамилия, имя, отчество, адрес места жительства, ОГНИП, ИНН индивидуального предпринимателя, наименование, ОГРН, ИНН, место нахождения юридического лица, телефон/факс, наименование, ОГРН, ИНН саморегулируемой организации, членом которой является)

Лицо, осуществляющее подготовку проектной документации: ООО «КиКГЕОСТРОЙ», ОГРН 1127747247704, ИНН 7709918820, 109004, Г.МОСКВА, УЛ. ЗЕМЛЯНОЙ ВАЛ, Д.65, КВ.59, тел. +7 (495) 915-24-71, член саморегулируемой ассоциации СРО «Объединение проектировщиков «УниверсалПроект», регистрационный номер СРО-П-179-12122012

(фамилия, имя, отчество, адрес места жительства, ОГНИП, ИНН индивидуального предпринимателя, наименование, ОГРН, ИНН, место нахождения юридического лица, телефон/факс, наименование, ОГРН, ИНН саморегулируемой организации, членом которой является)

Лицо, осуществляющее строительство, выполнившее работы, подлежащие освидетельствованию:

1. ООО «ШЕЛПРОКК», ОГРН 1237700462427, ИНН 9726048866, 117535, Г.МОСКВА, МУНИЦИПАЛЬНЫЙ ОКРУГ ЧЕРТАНОВО ЮЖНОЕ, ПРОЕЗД 3-Й ДОРОЖНЫЙ, Д. 6, К. 2, член саморегулируемой ассоциации «Архитектурное наследие», регистрационный номер СРО-С-230-07092010

2. ООО «ЭлектроЭнергетика», ОГРН 1175074004698, ИНН 5037011400, 142281, Московская обл., г. Протвино, Кременковское ш., д. 5, член саморегулируемой ассоциации «Объединение Специализированных Организаций Профессиональные Строители», регистрационный номер СРО-С-219-21042010

(фамилия, имя, отчество, адрес места жительства, ОГНИП, ИНН индивидуального предпринимателя, наименование, ОГРН, ИНН, место нахождения юридического лица, телефон/факс, наименование, ОГРН, ИНН саморегулируемой организации, членом которой является)

АКТ

освидетельствования скрытых работ

№ 131-23-ПЖ-139

"15" октября 2023 г.

(дата составления акта)

Представитель застройщика (технического заказчика, эксплуатирующей организации или регионального оператора) по вопросам строительного контроля:

Ведущий инженер строительного контроля ООО «Проминжиниринг» Дураев В. Ю., приказ №5 от 03.08.2023г.

(должность, фамилия, инициалы, идентификационный номер в национальном реестре специалистов в области строительства, реквизиты распорядительного документа, подтверждающего полномочия, с указанием наименования, ОГРН, ИНН, места нахождения юридического лица, фамилии, имени, отчества, адреса места жительства, ОГНИП, ИНН индивидуального предпринимателя)

Представитель лица, осуществляющего строительство:

Руководитель проекта ООО «КиКГЕОСТРОЙ» Шевчук К.А. приказ №2-МВМ от 01.07.2023г.

(должность, фамилия, инициалы, реквизиты распорядительного документа, подтверждающего полномочия)

Представитель лица, осуществляющего строительство, по вопросам строительного контроля (специалист по организации строительства): Генеральный директор ООО «КиКГЕОСТРОЙ» Кесслер Ю.Ф., приказ №1СК-МВМ от 03.07.2023г., идентификационный номер НОСТРОЙ С-77-118776 от 28.09.2023г.

(должность, фамилия, инициалы, идентификационный номер в национальном реестре специалистов в области строительства, реквизиты распорядительного документа, подтверждающего полномочия)

Представитель лица, осуществляющего подготовку проектной документации:

Руководитель службы управления проектами ООО «КиКГЕОСТРОЙ» Липатов В. Е. приказ № 1-АН от 02.10.2023г.

(должность, фамилия, инициалы, реквизиты распорядительного документа, подтверждающего полномочия, с указанием наименования, ОГРН, ИНН, места нахождения юридического лица, фамилии, имени, отчества, адреса места жительства, ОГНИП, ИНН индивидуального предпринимателя, наименования, ОГРН, ИНН саморегулируемой организации, членом которой является указанное юридическое лицо, индивидуальный предприниматель)

Представитель лица, выполнившего работы, подлежащие освидетельствованию:

1. Начальник участка ООО «ШЕЛПРОКК» Перевизнык А.П., приказ №1 от 01.08.2023г.

2. Главный инженер ООО «ЭлектроЭнергетика» Юрченко В. И., приказ № 1/08 от 04.08.2023г.

(должность, фамилия, инициалы, реквизиты распорядительного документа, подтверждающего полномочия, с указанием наименования, ОГРН, ИНН, места нахождения юридического лица, фамилии, имени, отчества, адреса места жительства, ОГНИП, ИНН индивидуального предпринимателя)

а также иные представители лиц, участвующих в освидетельствовании:

(должность с указанием наименования организации, фамилия, инициалы, реквизиты распорядительного документа, подтверждающего полномочия)

произвели осмотр работ, выполненных

ООО "ШЕЛПРОКК", ООО "ЭлектроЭнергетика"

(наименование лица, выполнившего работы, подлежащие освидетельствованию)

и составили настоящий акт о нижеследующем:

1. К освидетельствованию предъявлены следующие работы:

Демонтаж рельсов железнодорожных путей 17 и 19

(наименование скрытых работ)

2. Работы выполнены по проектной документации

131-23-ПЖ «Ж/Д пути от испытательного центра до обкаточной линии с удлинением трансбордера, расположенные по адресу: Московская область, г. Мытищи, ул. Колонцова, 4. Железнодорожные пути»

(номер, другие реквизиты чертежа, наименование проектной и/или рабочей документации, сведения о лицах, осуществляющих подготовку раздела проектной и/или рабочей документации)

3. При выполнении работ применены:

(наименование строительных материалов (изделий), реквизиты сертификатов и/или других документов, подтверждающих их качество и безопасность)

4. Предъявлены документы, подтверждающие соответствие работ предъявляемым требованиям:

Исполнительная схема №139 Демонтаж рельсов железнодорожных путей 17 и 19

(исполнительные схемы и чертежи, результаты экспертиз, обследований, лабораторных и иных испытаний выполненных работ, проведенных в процессе) строительного контроля)

5. Даты: начала работ: «14» октября 2023 г.

окончания работ: «15» октября 2023 г.

6. Работы выполнены в соответствии:

131-23-ПЖ «Ж/Д пути от испытательного центра до обкаточной линии с удлинением трансбордера, расположенные по адресу: Московская область, г. Мытищи, ул. Колонцова, 4. Железнодорожные пути». СП 37.13330.2012 «Промышленный транспорт», СП 119.13330.2017 «Железные дороги колеи 1520 мм»

(наименования и структурные единицы технических регламентов, иных нормативных правовых актов, разделы проектной и/или рабочей документации)

7. Разрешается производство последующих работ

Монтаж рельсов железнодорожных путей 17 и 19

(наименование работ, конструкций, участков сетей инженерно-технического обеспечения)

Дополнительные сведения: отсутствуют

Акт составлен в 5 (пяти) экземплярах.

Приложения:

1. Исполнительная схема №139 Демонтаж рельсов железнодорожных путей 17 и 19 – 1 лист.

Представитель застройщика (технического заказчика, эксплуатирующей организации или регионального оператора) по вопросам строительного контроля

Дураев В. Ю.

(фамилия, инициалы, подпись)

Представитель лица, осуществляющего строительство

Шевчук К. А.

(фамилия, инициалы, подпись)

Представитель лица, осуществляющего строительство, по вопросам строительного контроля (специалист по организации строительства)

Кесслер Ю.Ф.

(фамилия, инициалы, подпись)

Представитель лица, осуществляющего подготовку проектной документации

Липатов В. Е.

(фамилия, инициалы, подпись)

Представитель лица, выполнившего работы, подлежащие освидетельствованию

1. Перевизнык А. П.

(фамилия, инициалы, подпись)

2. Юрченко В. И.

(фамилия, инициалы, подпись)

Представители иных лиц

(фамилия, инициалы, подпись)

Согласовано

Взам. инв. №

Подп. и дата

Инв. № подл.

Участок пути 17 (12,5 м) Демонтаж рельс и креплений на железобетонных шпалах

Длина пути:	12,5			
	Наименование	м., кг	м	Итого,кг
Рельс	Р65	64,88	25	1622

Количество стыков:	2			
	Наименование	шт., кг	шт	Итого,кг
Накладки	Р-65	29,260	8	234,1
Болт стыковой	27х160	0,800	24	19,2
Гайка	М27	0,222	24	5,3
Шайба	М27	0,130	24	3,1
	Всего		80	261,7

Комплект крепления КБ-65 на длину пути	23			
	Наименование	шт., кг	шт	Итого,кг
Скрепления				
Гайка для болтов клеммных и закладных	М22	0,123	184	22,6
Шайба двухвитковая	М25	0,116	184	21,3
Клемма промежуточная	ПК	0,640	92	58,9
Болт клеммный свободный	М22х75	0,345	92	31,7
Шайба-скоба плоская	ЦП-138	0,078	92	7,2
Втулка изолирующая	ЦП-142 (КБ-65)	0,030	92	2,8
Болт закладной свободный	М22х175	0,617	92	56,8
Прокладка подрельсовая (Р65)	ЦП	0,254	46	11,7
Подкладка	КБ-65	6,850	46	315,1
Прокладка нашпальная (КБ-65)	ЦП-328	0,640	46	29,4
	Всего		966	557,5

Участок пути 19 (12,5 м) Демонтаж рельс и креплений на железобетонных шпалах

Длина пути:	12,5			
	Наименование	м., кг	м	Итого,кг
Рельс	Р65	64,88	25	1622

Количество стыков:	2			
	Наименование	шт., кг	шт	Итого,кг
Накладки	Р-65	29,260	8	234,1
Болт стыковой	27х160	0,800	24	19,2
Гайка	М27	0,222	24	5,3
Шайба	М27	0,130	24	3,1
	Всего		80	261,7

Комплект крепления КБ-65 на длину пути	23			
	Наименование	шт., кг	шт	Итого,кг
Скрепления				
Гайка для болтов клеммных и закладных	М22	0,123	184	22,6
Шайба двухвитковая	М25	0,116	184	21,3
Клемма промежуточная	ПК	0,640	92	58,9
Болт клеммный свободный	М22х75	0,345	92	31,7
Шайба-скоба плоская	ЦП-138	0,078	92	7,2
Втулка изолирующая	ЦП-142 (КБ-65)	0,030	92	2,8
Болт закладной свободный	М22х175	0,617	92	56,8
Прокладка подрельсовая (Р65)	ЦП	0,254	46	11,7
Подкладка	КБ-65	6,850	46	315,1
Прокладка нашпальная (КБ-65)	ЦП-328	0,640	46	29,4
	Всего		966	557,5

Условные обозначения:




- Демонтируемые рельсы с креплением КД-65



- Демонтируемые рельсы с креплением КБ-65

Приложение № 1 к Акту № 131-23-ПЖ-139 от

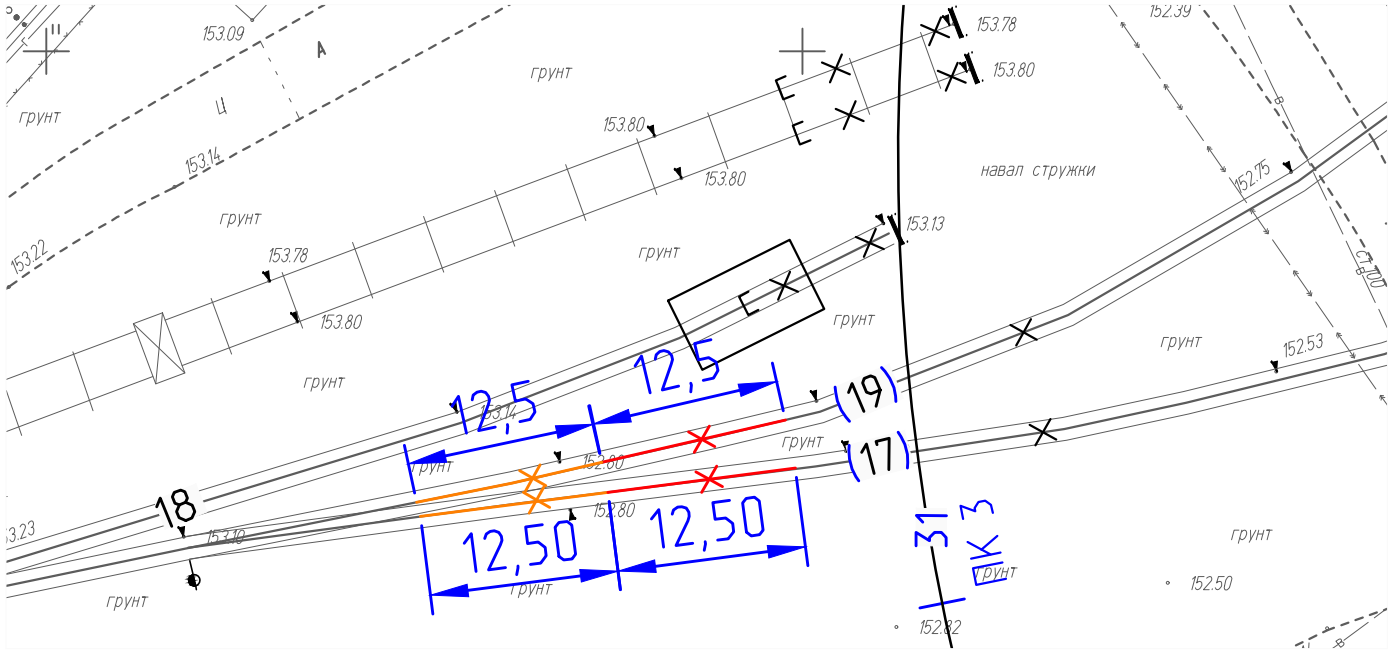

Участок пути 17 (12,5 м) Демонтаж рельс и креплений на деревянных шпалах

Длина пути:	12,5			
	Наименование	м., кг	м	Итого,кг
Рельс	Р65	64,88	25	1622

Количество стыков:	1			
	Наименование	шт., кг	шт	Итого,кг
Накладки	Р-65	29,260	4	117,0
Болт стыковой	27х160	0,800	12	9,6
Гайка	М27	0,222	12	2,7
Шайба	М27	0,130	12	1,6
	Всего		40	130,9

Комплект крепления КБ-65 на длину пути	23			
	Наименование	шт., кг	шт	Итого,кг
Скрепления				
Гайка для болтов клеммных и закладных	М22	0,123	92	11,3
Шайба двухвитковая	М25	0,116	92	10,7
Клемма промежуточная	ПК	0,640	92	58,9
Шуруп путевой	М24х170	0,590	184	108,6
Болт клеммный свободный	М22х75	0,345	92	31,7
Подкладка	КД-65	9,700	46	446,2
Прокладка нашпальная (КД-65)	ЦП-361	0,660	46	30,4
Прокладка подрельсовая (КД-65)	ЦП-363	0,250	46	11,5
	Всего		690	709,2

Участок пути 19 (12,5 м) Демонтаж рельс и креплений на деревянных шпалах

Длина пути:	12,5			
	Наименование	м., кг	м	Итого,кг
Рельс	Р65	64,88	25	1622

Количество стыков:	1			
	Наименование	шт., кг	шт	Итого,кг
Накладки	Р-65	29,260	4	117,0
Болт стыковой	27х160	0,800	12	9,6
Гайка	М27	0,222	12	2,7
Шайба	М27	0,130	12	1,6
	Всего		40	130,9

Комплект крепления КБ-65 на длину пути	23			
	Наименование	шт., кг	шт	Итого,кг
Скрепления				
Гайка для болтов клеммных и закладных	М22	0,123	92	11,3
Шайба двухвитковая	М25	0,116	92	10,7
Клемма промежуточная	ПК	0,640	92	58,9
Шуруп путевой	М24х170	0,590	184	108,6
Болт клеммный свободный	М22х75	0,345	92	31,7
Подкладка	КД-65	9,700	46	446,2
Прокладка нашпальная (КД-65)	ЦП-361	0,660	46	30,4
Прокладка подрельсовая (КД-65)	ЦП-363	0,250	46	11,5
	Всего		690	709,2

					2023	131-23-ПЖ				
						Ж/д пути от испытательного центра до обкаточной линии с удлинением трансбордера, расположенные по адресу: Московская область, г.о. Мытищи, ул. Колонцова, 4.				
Изм.	Кол.уч.	Лист	№ док.	Подпись	Дата					
Вед.инженер	Дураев					Железнодорожные пути.		Стадия	Лист	Листов
								ИД	1	1
Рук.проекта	Шевчук					Исполнительная схема №139 Демонтаж рельсов железнодорожных путей 17 и 19		ООО "КИКГЕОСТРОЙ"		
Зам.рук.пр.	Кесслер									
Нач.участка	Перевизнык									
Гл.инженер	Юрченко									

Объект капитального строительства:

«Ж/Д пути от испытательного центра до обкаточной линии с удлинением трансбордера, расположенные по адресу: Московская область, г. Мытищи, ул. Колонцова, 4», территория завода АО «МЕТРОВАГОНМАШ»

(наименование проектной документации, почтовый или строительный адрес объекта капитального строительства)

Застройщик (технический заказчик, эксплуатирующая организация или региональный оператор):

ООО «Проминжиниринг», ИНН 7734001650, ОГРН 11477481394406, КПП 770801001, 107140, г. Москва, ул. Рукавская, д.13, помещение ХХ-4, тел. +7(495) 909-93-48, член саморегулируемой Ассоциации строителей «Саморегулируемая организация «Строительные допуски», ИНН 7714322214, ОГРН 107799011045, регистрационный номер СРО-С-187-26012010

(фамилия, имя, отчество, адрес места жительства, ОГНИП, ИНН индивидуального предпринимателя, наименование, ОГРН, ИНН, место нахождения юридического лица, телефон/факс, наименование, ОГРН, ИНН саморегулируемой организации, членом которой является – для индивидуальных предпринимателей и юридических лиц; фамилия, имя, отчество, паспортные данные, адрес места жительства, телефон/факс – для физических лиц, не являющихся индивидуальными предпринимателями)

Лицо, осуществляющее строительство: ООО «КиКГЕОСТРОЙ», ОГРН 1127747247704, ИНН 7709918820, 109004, Г.МОСКВА, УЛ. ЗЕМЛЯНОЙ ВАЛ, Д.65, КВ.59, тел. +7 (495) 915-24-71, член саморегулируемой ассоциации СРО «МАС» регистрационный номер СРО-С-148-24122009

(фамилия, имя, отчество, адрес места жительства, ОГНИП, ИНН индивидуального предпринимателя, наименование, ОГРН, ИНН, место нахождения юридического лица, телефон/факс, наименование, ОГРН, ИНН саморегулируемой организации, членом которой является)

Лицо, осуществляющее подготовку проектной документации: ООО «КиКГЕОСТРОЙ», ОГРН 1127747247704, ИНН 7709918820, 109004, Г.МОСКВА, УЛ. ЗЕМЛЯНОЙ ВАЛ, Д.65, КВ.59, тел. +7 (495) 915-24-71, член саморегулируемой ассоциации СРО «Объединение проектировщиков «УниверсалПроект», регистрационный номер СРО-П-179-12122012

(фамилия, имя, отчество, адрес места жительства, ОГНИП, ИНН индивидуального предпринимателя, наименование, ОГРН, ИНН, место нахождения юридического лица, телефон/факс, наименование, ОГРН, ИНН саморегулируемой организации, членом которой является)

Лицо, осуществляющее строительство, выполнившее работы, подлежащие освидетельствованию:

1. ООО «ШЕЛПРОКК», ОГРН 1237700462427, ИНН 9726048866, 117535, Г.МОСКВА, МУНИЦИПАЛЬНЫЙ ОКРУГ ЧЕРТАНОВО ЮЖНОЕ, ПРОЕЗД 3-Й ДОРОЖНЫЙ, Д. 6, К. 2, член саморегулируемой ассоциации «Архитектурное наследие», регистрационный номер СРО-С-230-07092010

2. ООО «ЭлектроЭнергетика», ОГРН 1175074004698, ИНН 5037011400, 142281, Московская обл., г. Протвино, Кременковское ш., д. 5, член саморегулируемой ассоциации «Объединение Специализированных Организаций Профессиональные Строители», регистрационный номер СРО-С-219-21042010

(фамилия, имя, отчество, адрес места жительства, ОГНИП, ИНН индивидуального предпринимателя, наименование, ОГРН, ИНН, место нахождения юридического лица, телефон/факс, наименование, ОГРН, ИНН саморегулируемой организации, членом которой является)

АКТ

освидетельствования скрытых работ

№ 131-23-ПЖ-140

"18" октября 2023 г.

(дата составления акта)

Представитель застройщика (технического заказчика, эксплуатирующей организации или регионального оператора) по вопросам строительного контроля:

Ведущий инженер строительного контроля ООО «Проминжиниринг» Дураев В. Ю., приказ №5 от 03.08.2023г.

(должность, фамилия, инициалы, идентификационный номер в национальном реестре специалистов в области строительства, реквизиты распорядительного документа, подтверждающего полномочия, с указанием наименования, ОГРН, ИНН, места нахождения юридического лица, фамилии, имени, отчества, адреса места жительства, ОГНИП, ИНН индивидуального предпринимателя)

Представитель лица, осуществляющего строительство:

Руководитель проекта ООО «КиКГЕОСТРОЙ» Шевчук К.А. приказ №2-МВМ от 01.07.2023г.

(должность, фамилия, инициалы, реквизиты распорядительного документа, подтверждающего полномочия)

Представитель лица, осуществляющего строительство, по вопросам строительного контроля (специалист по организации строительства): Генеральный директор ООО «КиКГЕОСТРОЙ» Кесслер Ю.Ф., приказ №1СК-МВМ от 03.07.2023г., идентификационный номер НОСТРОЙ С-77-118776 от 28.09.2023г.

(должность, фамилия, инициалы, идентификационный номер в национальном реестре специалистов в области строительства, реквизиты распорядительного документа, подтверждающего полномочия)

Представитель лица, осуществляющего подготовку проектной документации:

Руководитель службы управления проектами ООО «КиКГЕОСТРОЙ» Липатов В. Е. приказ № 1-АН от 02.10.2023г.

(должность, фамилия, инициалы, реквизиты распорядительного документа, подтверждающего полномочия, с указанием наименования, ОГРН, ИНН, места нахождения юридического лица, фамилии, имени, отчества, адреса места жительства, ОГНИП, ИНН индивидуального предпринимателя, наименования, ОГРН, ИНН саморегулируемой организации, членом которой является указанное юридическое лицо, индивидуальный предприниматель)

Представитель лица, выполнившего работы, подлежащие освидетельствованию:

1. Начальник участка ООО «ШЕЛПРОКК» Перевизнык А.П., приказ №1 от 01.08.2023г.

2. Главный инженер ООО «ЭлектроЭнергетика» Юрченко В. И., приказ № 1/08 от 04.08.2023г.

(должность, фамилия, инициалы, реквизиты распорядительного документа, подтверждающего полномочия, с указанием наименования, ОГРН, ИНН, места нахождения юридического лица, фамилии, имени, отчества, адреса места жительства, ОГНИП, ИНН индивидуального предпринимателя)

а также иные представители лиц, участвующих в освидетельствовании:

(должность с указанием наименования организации, фамилия, инициалы, реквизиты распорядительного документа, подтверждающего полномочия)

произвели осмотр работ, выполненных

ООО "ШЕЛПРОКК", ООО "ЭлектроЭнергетика"

(наименование лица, выполнившего работы, подлежащие освидетельствованию)

и составили настоящий акт о нижеследующем:

1. К освидетельствованию предъявлены следующие работы:

Монтаж рельсов железнодорожных путей 17 и 19

(наименование скрытых работ)

2. Работы выполнены по проектной документации

131-23-ПЖ «Ж/Д пути от испытательного центра до обкаточной линии с удлинением трансбордера, расположенные по адресу: Московская область, г. Мытищи, ул. Колонцова, 4. Железнодорожные пути»

(номер, другие реквизиты чертежа, наименование проектной и/или рабочей документации, сведения о лицах, осуществляющих подготовку раздела проектной и/или рабочей документации)

3. При выполнении работ применены:

--

(наименование строительных материалов (изделий), реквизиты сертификатов и/или других документов, подтверждающих их качество и безопасность)

4. Предъявлены документы, подтверждающие соответствие работ предъявляемым требованиям:

Исполнительная схема №140 Монтаж рельсов железнодорожных путей 17 и 19

(исполнительные схемы и чертежи, результаты экспертиз, обследований, лабораторных и иных испытаний выполненных работ, проведенных в процессе строительного контроля)

5. Даты: начала работ: «15» октября 2023 г.

окончания работ: «18» октября 2023 г.

6. Работы выполнены в соответствии:

131-23-ПЖ «Ж/Д пути от испытательного центра до обкаточной линии с удлинением трансбордера, расположенные по адресу: Московская область, г. Мытищи, ул. Колонцова, 4. Железнодорожные пути». СП 37.13330.2012 «Промышленный транспорт», СП 119.13330.2017 «Железные дороги колеи 1520 мм»

(наименования и структурные единицы технических регламентов, иных нормативных правовых актов, разделы проектной и/или рабочей документации)

7. Разрешается производство последующих работ

Рихтовка, выправка, балластировка железнодорожного пути

(наименование работ, конструкций, участков сетей инженерно-технического обеспечения)

Дополнительные сведения: отсутствуют

Акт составлен в 5 (пяти) экземплярах.

Приложения:

1. Исполнительная схема №140 Монтаж рельсов железнодорожных путей 17 и 19 – 1 лист.

Представитель застройщика (технического заказчика, эксплуатирующей организации или регионального оператора) по вопросам строительного контроля

Дураев В. Ю.

(фамилия, инициалы, подпись)

Представитель лица, осуществляющего строительство

Шевчук К. А.

(фамилия, инициалы, подпись)

Представитель лица, осуществляющего строительство, по вопросам строительного контроля (специалист по организации строительства)

Кесслер Ю.Ф.

(фамилия, инициалы, подпись)

Представитель лица, осуществляющего подготовку проектной документации

Липатов В. Е.

(фамилия, инициалы, подпись)

Представитель лица, выполнившего работы, подлежащие освидетельствованию

1. Перевизнык А. П.

(фамилия, инициалы, подпись)

2. Юрченко В. И.

(фамилия, инициалы, подпись)

Представители иных лиц

(фамилия, инициалы, подпись)

Согласовано

Взам. инв. №

Подп. и дата

Инв. № подл.

Участок пути 17 (12,5 м) Монтаж рельс и креплений на железобетонных шпалах

Длина пути:	12,5			
	Наименование	м., кг	м	Итого,кг
Рельс	Р65	64,88	25	1622

Количество стыков:	2			
	Наименование	шт., кг	шт	Итого,кг
Накладки	Р-65	29,260	8	234,1
Болт стыковой	27х160	0,800	24	19,2
Гайка	М27	0,222	24	5,3
Шайба	М27	0,130	24	3,1
	Всего		80	261,7

Комплект крепления КБ-65 на длину пути	23			
	Наименование	шт., кг	шт	Итого,кг
Скрепления				
Гайка для болтов клеммных и закладных	М22	0,123	184	22,6
Шайба двухвитковая	М25	0,116	184	21,3
Клемма промежуточная	ПК	0,640	92	58,9
Болт клеммный свободный	М22х75	0,345	92	31,7
Шайба-скоба плоская	ЦП-138	0,078	92	7,2
Втулка изолирующая	ЦП-142 (КБ-65)	0,030	92	2,8
Болт закладной свободный	М22х175	0,617	92	56,8
Прокладка подрельсовая (Р65)	ЦП	0,254	46	11,7
Подкладка	КБ-65	6,850	46	315,1
Прокладка нашпальная (КБ-65)	ЦП-328	0,640	46	29,4
	Всего		966	557,5

Участок пути 19 (12,5 м) Монтаж рельс и креплений на железобетонных шпалах

Длина пути:	12,5			
	Наименование	м., кг	м	Итого,кг
Рельс	Р65	64,88	25	1622

Количество стыков:	2			
	Наименование	шт., кг	шт	Итого,кг
Накладки	Р-65	29,260	8	234,1
Болт стыковой	27х160	0,800	24	19,2
Гайка	М27	0,222	24	5,3
Шайба	М27	0,130	24	3,1
	Всего		80	261,7


Комплект крепления КБ-65 на длину пути	23			
	Наименование	шт., кг	шт	Итого,кг
Скрепления				
Гайка для болтов клеммных и закладных	М22	0,123	184	22,6
Шайба двухвитковая	М25	0,116	184	21,3
Клемма промежуточная	ПК	0,640	92	58,9
Болт клеммный свободный	М22х75	0,345	92	31,7
Шайба-скоба плоская	ЦП-138	0,078	92	7,2
Втулка изолирующая	ЦП-142 (КБ-65)	0,030	92	2,8
Болт закладной свободный	М22х175	0,617	92	56,8
Прокладка подрельсовая (Р65)	ЦП	0,254	46	11,7
Подкладка	КБ-65	6,850	46	315,1
Прокладка нашпальная (КБ-65)	ЦП-328	0,640	46	29,4
	Всего		966	557,5

Условные обозначения:

————— - Монтируемые рельсы с креплением КД-65

————— - Монтируемые рельсы с креплением КБ-65

Приложение № 1 к Акту № 131-23-ПЖ-140 от

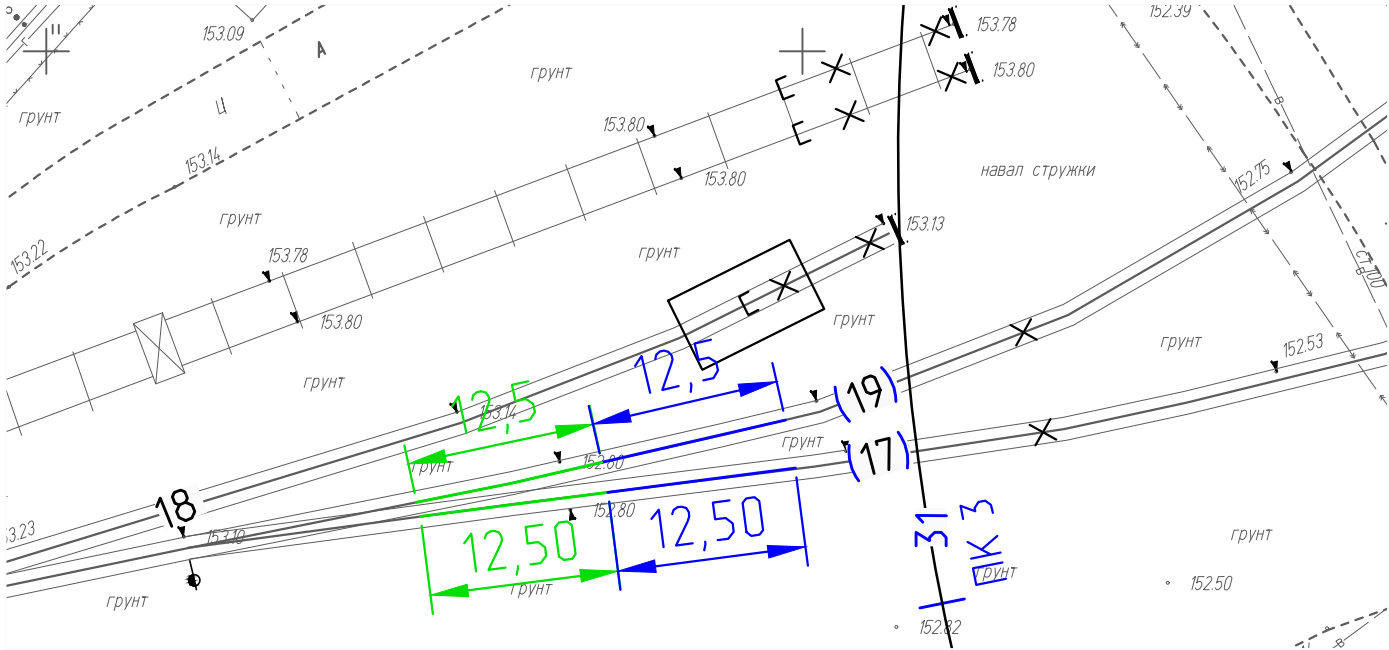

Участок пути 19 (12,5 м) Монтаж рельс и креплений на деревянных шпалах

Длина пути:	12,5			
	Наименование	м., кг	м	Итого,кг
Рельс	Р65	64,88	25	1622

Количество стыков:	1			
	Наименование	шт., кг	шт	Итого,кг
Накладки	Р-65	29,260	4	117,0
Болт стыковой	27х160	0,800	12	9,6
Гайка	М27	0,222	12	2,7
Шайба	М27	0,130	12	1,6
	Всего		40	130,9

Комплект крепления КБ-65 на длину пути	23			
	Наименование	шт., кг	шт	Итого,кг
Скрепления				
Гайка для болтов клеммных и закладных	М22	0,123	92	11,3
Шайба двухвитковая	М25	0,116	92	10,7
Клемма промежуточная	ПК	0,640	92	58,9
Шуруп путевой	М24х170	0,590	184	108,6
Болт клеммный свободный	М22х75	0,345	92	31,7
Подкладка	КД-65	9,700	46	446,2
Прокладка нашпальная (КД-65)	ЦП-361	0,660	46	30,4
Прокладка подрельсовая (КД-65)	ЦП-363	0,250	46	11,5
	Всего		690	709,2

Участок пути 17 (12,5 м) Монтаж рельс и креплений на деревянных шпалах

Длина пути:	12,5			
	Наименование	м., кг	м	Итого,кг
Рельс	Р65	64,88	25	1622

Количество стыков:	1			
	Наименование	шт., кг	шт	Итого,кг
Накладки	Р-65	29,260	4	117,0
Болт стыковой	27х160	0,800	12	9,6
Гайка	М27	0,222	12	2,7
Шайба	М27	0,130	12	1,6
	Всего		40	130,9

Комплект крепления КБ-65 на длину пути	23			
	Наименование	шт., кг	шт	Итого,кг
Скрепления				
Гайка для болтов клеммных и закладных	М22	0,123	92	11,3
Шайба двухвитковая	М25	0,116	92	10,7
Клемма промежуточная	ПК	0,640	92	58,9
Шуруп путевой	М24х170	0,590	184	108,6
Болт клеммный свободный	М22х75	0,345	92	31,7
Подкладка	КД-65	9,700	46	446,2
Прокладка нашпальная (КД-65)	ЦП-361	0,660	46	30,4
Прокладка подрельсовая (КД-65)	ЦП-363	0,250	46	11,5
	Всего		690	709,2

					2023	131-23-ПЖ			
						Ж/д пути от испытательного центра до обкаточной линии с удлинением трансбордера, расположенные по адресу: Московская область, г.о. Мытищи, ул. Колонцова, 4.			
Изм.	Кол.уч.	Лист	№ док.	Подпись	Дата	Вед.инженер Дураев	Стадия	Лист	Листов
							ИД	1	1
Рук.проекта	Шевчук					Зам.рук.пр. Кесслер	Железнодорожные пути.		
Нач.участка	Перевизнык								
Гл.инженер	Юрченко					Исполнительная схема №140 Монтаж рельсов железнодорожных путей 17 и 19			ООО "КИКГЕОСТРОЙ"