Приложение № 1 к Акту № 131-23-ПЖ-54 от

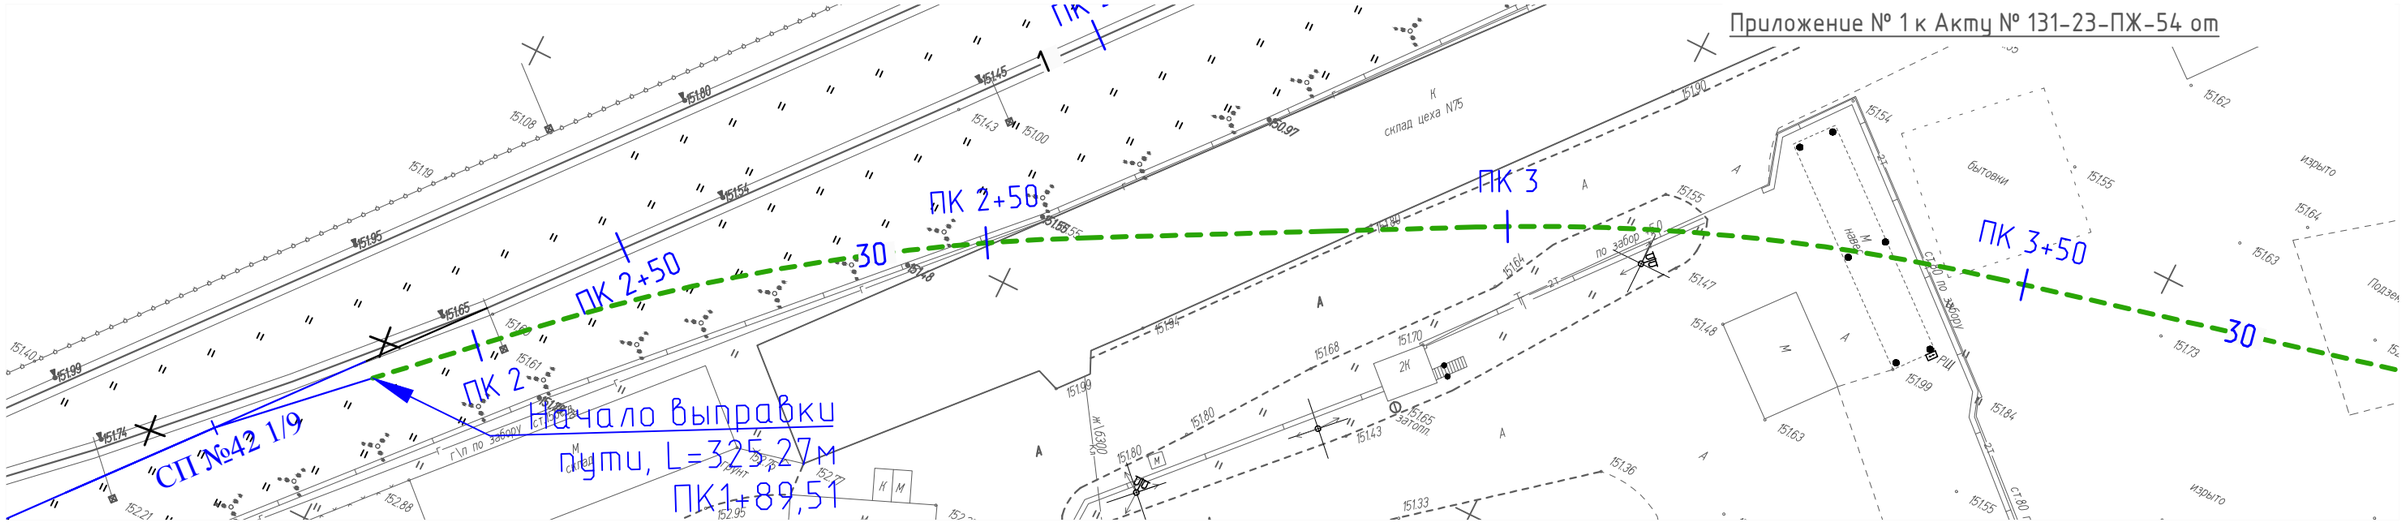

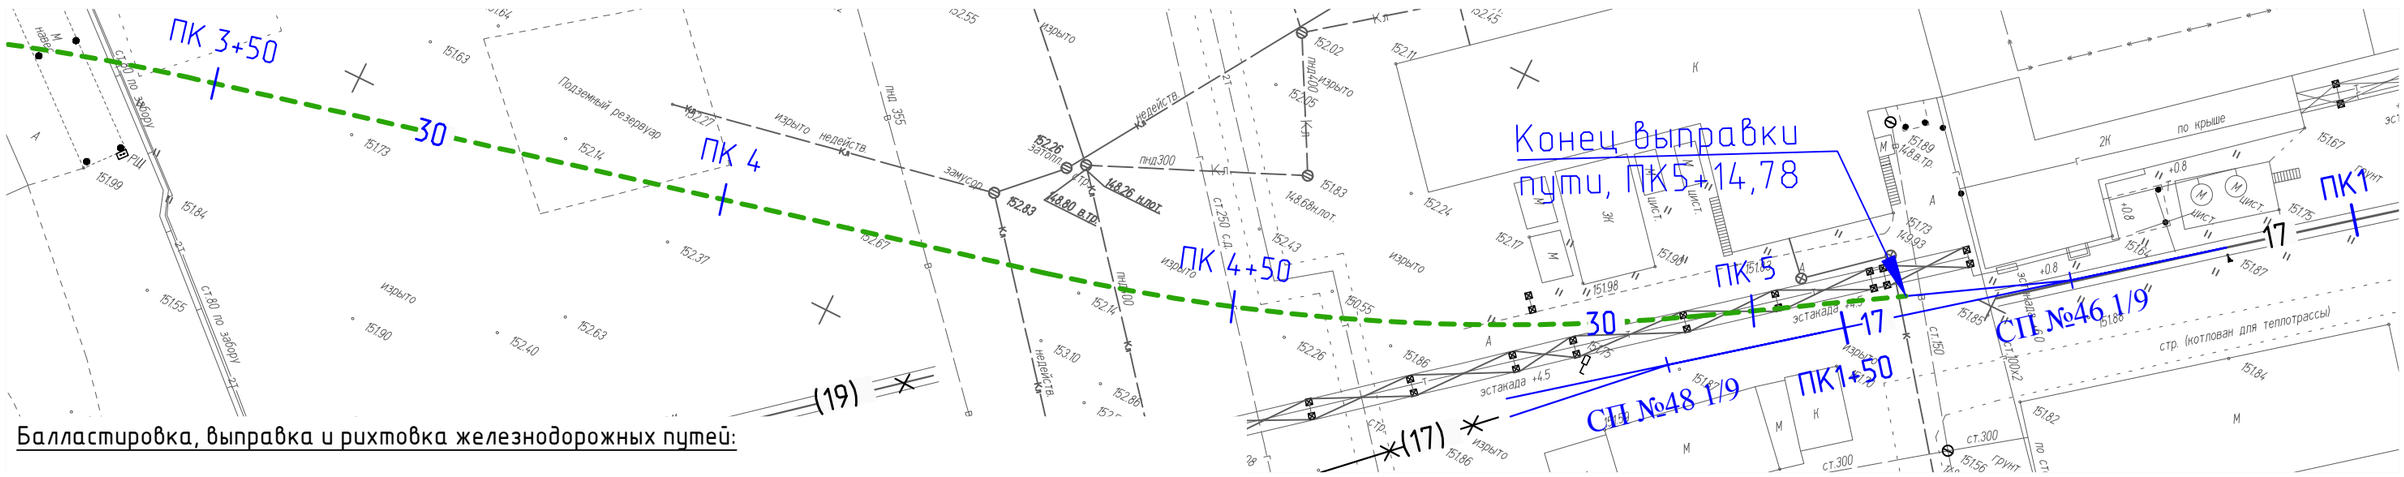

Балластировка, выправка и рихтовка железнодорожных путей:

1. Балластировка железнодорожного пути:

Длина железнодорожных путей: L= 325,27 м
Объем щебня для выправки на 1 м жд. пути: V1= 0,43 м3

Коэффициент уплотнения щебня к=1,17

Общий объем щебня для балластировки железнодорожных путей: Vб = 325,27*0,43*1,17 = 163,64 м3

2. Выправка железнодорожного пути:

Длина железнодорожных путей: L= 325,27 м
Объем щебня для выправки железнодорожного пути составляет 10% от объема щебня, используемого для балластировки железнодорожного пути: V2= Vб*0,1 = 163,64*0,1 = 16,36 м3

Коэффициент уплотнения щебня к=1,17

Общий объем щебня для выправки железнодорожных путей: Vв = 16,36*1,17 = 19,14 м3

3. Рихтовка путей

Длина рихтовки путей: L= 325,27 м

Условные обозначения:

- Выправка и рихтовка железнодорожных путей

Согласовано

Взам. инв. №

Подп. и дата

Инв. № подл.

Изм.	Кол.уч.	Лист	N°док.	Подпись	Дата
					2023
Вед.инженер	Дураев				
Рук.проекта	Шевчук				
Ген.директор	Кесслер				
Нач.участка	Перевизнык				
Гл.инженер	Юрченко				

131-23-ПЖ

Ж/д пути от испытательного центра до обкаточной линии с удлинением трансбордера, расположенные по адресу: Московская область, г.о. Мытищи, ул. Колонцова, 4.

Железнодорожные пути.	Стадия	Лист	Листов
	ИД	1	1
Исполнительная схема №54 Выправка железнодорожного пути №30 с рихтовкой	ООО "КиКГЕОСТРОЙ"		

Формат А3