



АВТОБЫТ

общество с ограниченной ответственностью

ИНН / КПП / ОГРН: 7602001205/760201001 / 1027600509529

Адрес: РФ, 150042, г. Ярославль, ул. Е Колесовой, д.13

тел/факс: +7 4852 73-90-26, +7 4852 74-42-97 сайт: yarsr.ru

Исх. №2 от 29.01.2024 г.

[о выдаче технических условий]

ООО «ЕДСО»

109044, г. Москва, пер. Лавров, д.6,
стр.1

office@edso.pro dgusev@edso.pro
zitev@lrtgroup.ru

ООО «ЕДСО» направило в адрес ООО «Автобыт» письма исх. №ЕДСО-27-Я от 12.01.2024 и исх. №ЕДСО-330-Я от 19.07.2023 г. с просьбой о выдаче технических условий для подключения к сетям холодного водоснабжения и сетям фекальной канализации, а так же согласовать условия строительства над сетями фекальной канализации, трамвайных путей и здания диспетчерской.

Настоящим сообщаем, что ранее выданные технические условия ООО «Автобыт» изложенные в письмах Исх. №32 от 01.08.2023 г. и Исх. №46 от 13.11.2023 г. остаются неизменными и должны быть исполнены при реализации строительных работ.

Дополнительно сообщаем, что фактический напор в точке присоединения к наружной сети хозяйственно-питьевого водопровода составляет 4,5 Мпа

Просим вас в течении 7 рабочих дней, с момента получения настоящего письма, направить письменный ответ о принятии технических условий.

Директор ООО «Автобыт»:

kis@yarsr.ru, тел. +7 980 700-33-64

Кузнецов Илья Сергеевич



Приложение:

Письмо Исх. №32 от 01.08.2023 г.

Письмо Исх. №46 от 13.11.2023 г.

Приложение №1 Ситуационный план к Исх. №46 от 13.11.2023 г.



АВТОБЫТ

общество с ограниченной ответственностью

ИНН / КПП / ОГРН: 7602001205/760201001 / 1027600509529

Адрес: РФ, 150042, г. Ярославль, ул. Е. Колесовой, д.13

тел/факс: +7 4852 73-90-26, +7 4852 74-42-97 сайт: yarsr.ru

Исх. №32 от 01.08.2023 г.

Генеральному директору
ООО «ЕДСО», ИНН 7730262467

Уважаемый Николай Викторович!

В ответ на Ваше письмо №ЕДСО-330-Я от 19.07.2023 г. «О предоставлении технических условий по 1 этапу (КС Ярославль)», мы подготовили перечень мероприятий и технических условий.

1. Предоставить проект застройки земельного участка.

2. Предусмотреть проектом подключение проектируемого объекта к сетям фекальной и ливневой канализации, системе холодного водоснабжения, с выносом из пятна застройки всех существующих коммуникаций. В случае не достаточности проектной мощности действующих сетей общему потреблению с учетом вашего подключения, предусмотреть проектом модернизацию действующих коммуникаций.

3. По окончания строительства привести в нормативное состояние подъездную автомобильную дорогу от ул. Елены Колесовой, до въезда на территорию ООО «Автобыт» общей протяженностью 240 метров.

4. По окончании строительства заключить с ООО «Автобыт» соглашение о совместном использовании и несению расходов по содержанию общих систем и коммуникаций и акты о разграничении балансовой ответственности вновь возводимых систем.

Директор ООО «Автобыт» Кузнецов И. С.

Тел. +7 980 700-33-64

эл. почта: kis@yarsr.ru





АВТОБЫТ

общество с ограниченной ответственностью

ИНН / КПП / ОГРН: 7602001205/760201001 / 1027600509529

Адрес: РФ, 150042, г. Ярославль, ул. Е. Колесовой, д.13

тел/факс: +7 4852 73-90-26, +7 4852 74-42-97 сайт: yarsr.ru

Исх. №46 от 13.11.2023 г.

Генеральному директору
ООО «ЕДСО», ИНН 7730262467

Уважаемый Николай Викторович!

В дополнение к ранее выданным техническим условиям ООО «Автобыт», изложенным в письме Исх. №32 от 01.08.2023 г., по объекту «О создании и эксплуатации объектов транспортной инфраструктуры и технологически связанных с ними транспортных средств, обеспечивающих деятельность, связанную с перевозками пассажиров транспортом общего пользования, в муниципальном образовании городской округ город Ярославль в Ярославской области». 6 этап: «Строительство трамвайного диспетчерского центра».

Принимая во внимание, что существующие сети наружной фекальной канализации, ливневой канализации и наружного водопровода, находятся в ограничено-работоспособном состоянии, направляем Вам требования для учета в разработке проектной документации.

Для подключения к существующим сетям необходимо предварительно выполнить следующий перечень работ:

1. Произвести замену трубопровода наружной фекальной канализации участок 1, участок 2, участок 3 (см. Приложение №1 к настоящему письму).
2. Произвести замену кирпичных колодцев К6, К7, К4 (см. Приложение №1 к настоящему письму) фекальной канализации и ливневой канализации.
3. Провести замену кирпичного водопроводного колодца К5 и замену запорной арматуры. (см. Приложение №1).
4. Установить крышку дождеприемника в колодец ливневой канализации, с опусканием ее до уровня дорожного полотна (см. Приложение №1).
5. Проектную и рабочую документацию согласовать дополнительно с ООО «Автобыт».

Просим вас, отправить в наш адрес письмо о своем согласии с выданными ООО «Автобыт» техническими условиями изложенными в настоящем письме и в письме Исх. №32 от 01.08.2023 г.

Директор ООО «Автобыт»

Тел. +7 980 700-33-64

эл. почта: kis@yarsr.ru



Кузнецов И. С.

Ситуационный
план


Проектируемая
водопроводная сеть

Колодец К5
(водопроводный)
существующий

Замена
колодца

Точка
подключения в
сеть
водопровода

Колодец К4
(ливневая канализация)
существующий

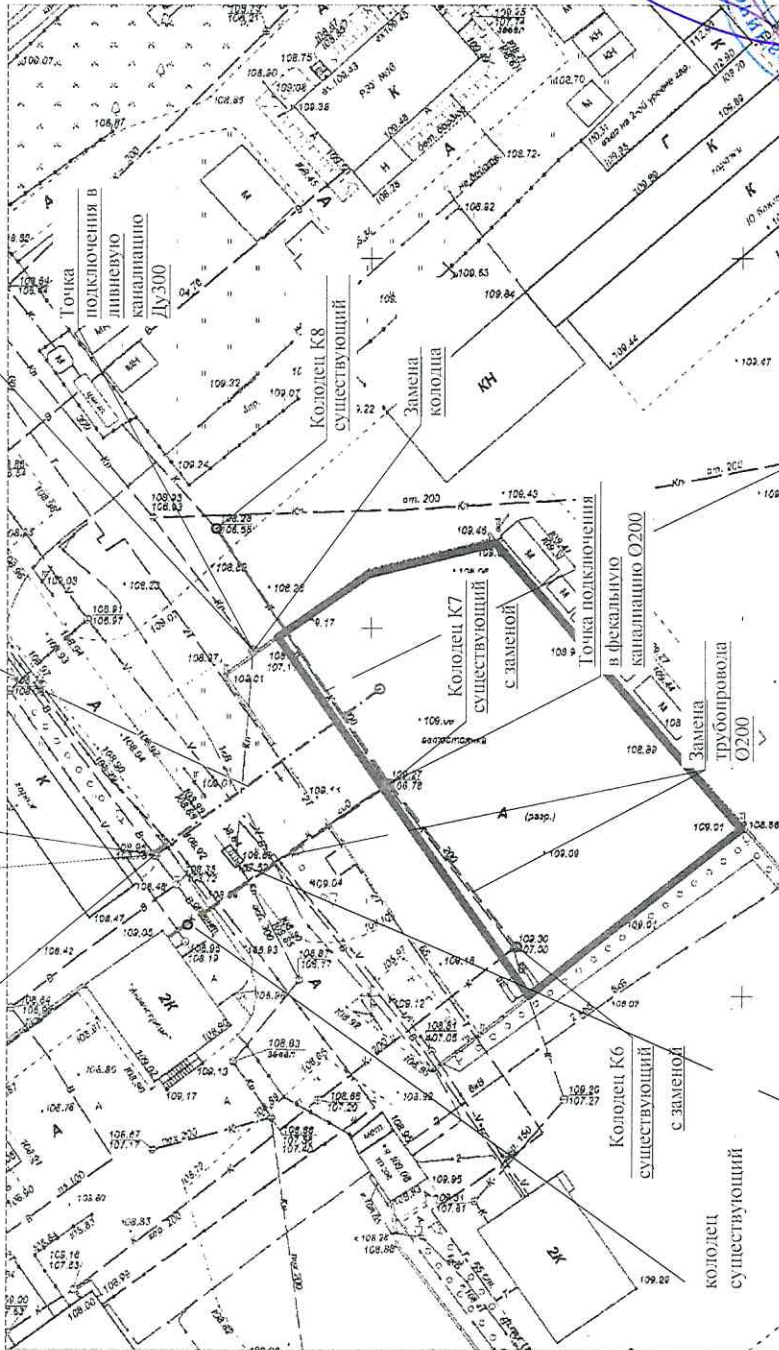

Демонтаж трубы Ø200 с
последующей заменой

Замена крышки дождеприемника ливневой канализации
с опусканием до уровня дорожного полотна

Легенда

- К1 - колодец существующий
- К2 - колодец демонтируемый с последующей заменой
- - колодец проектируемый
- - демонтируемый трубопровод с последующей заменой
- - проектируемый трубопровод

ПРИЛОЖЕНИЕ 1
к исх. №46 от 13.11.23 от ООО "Автобыт"

