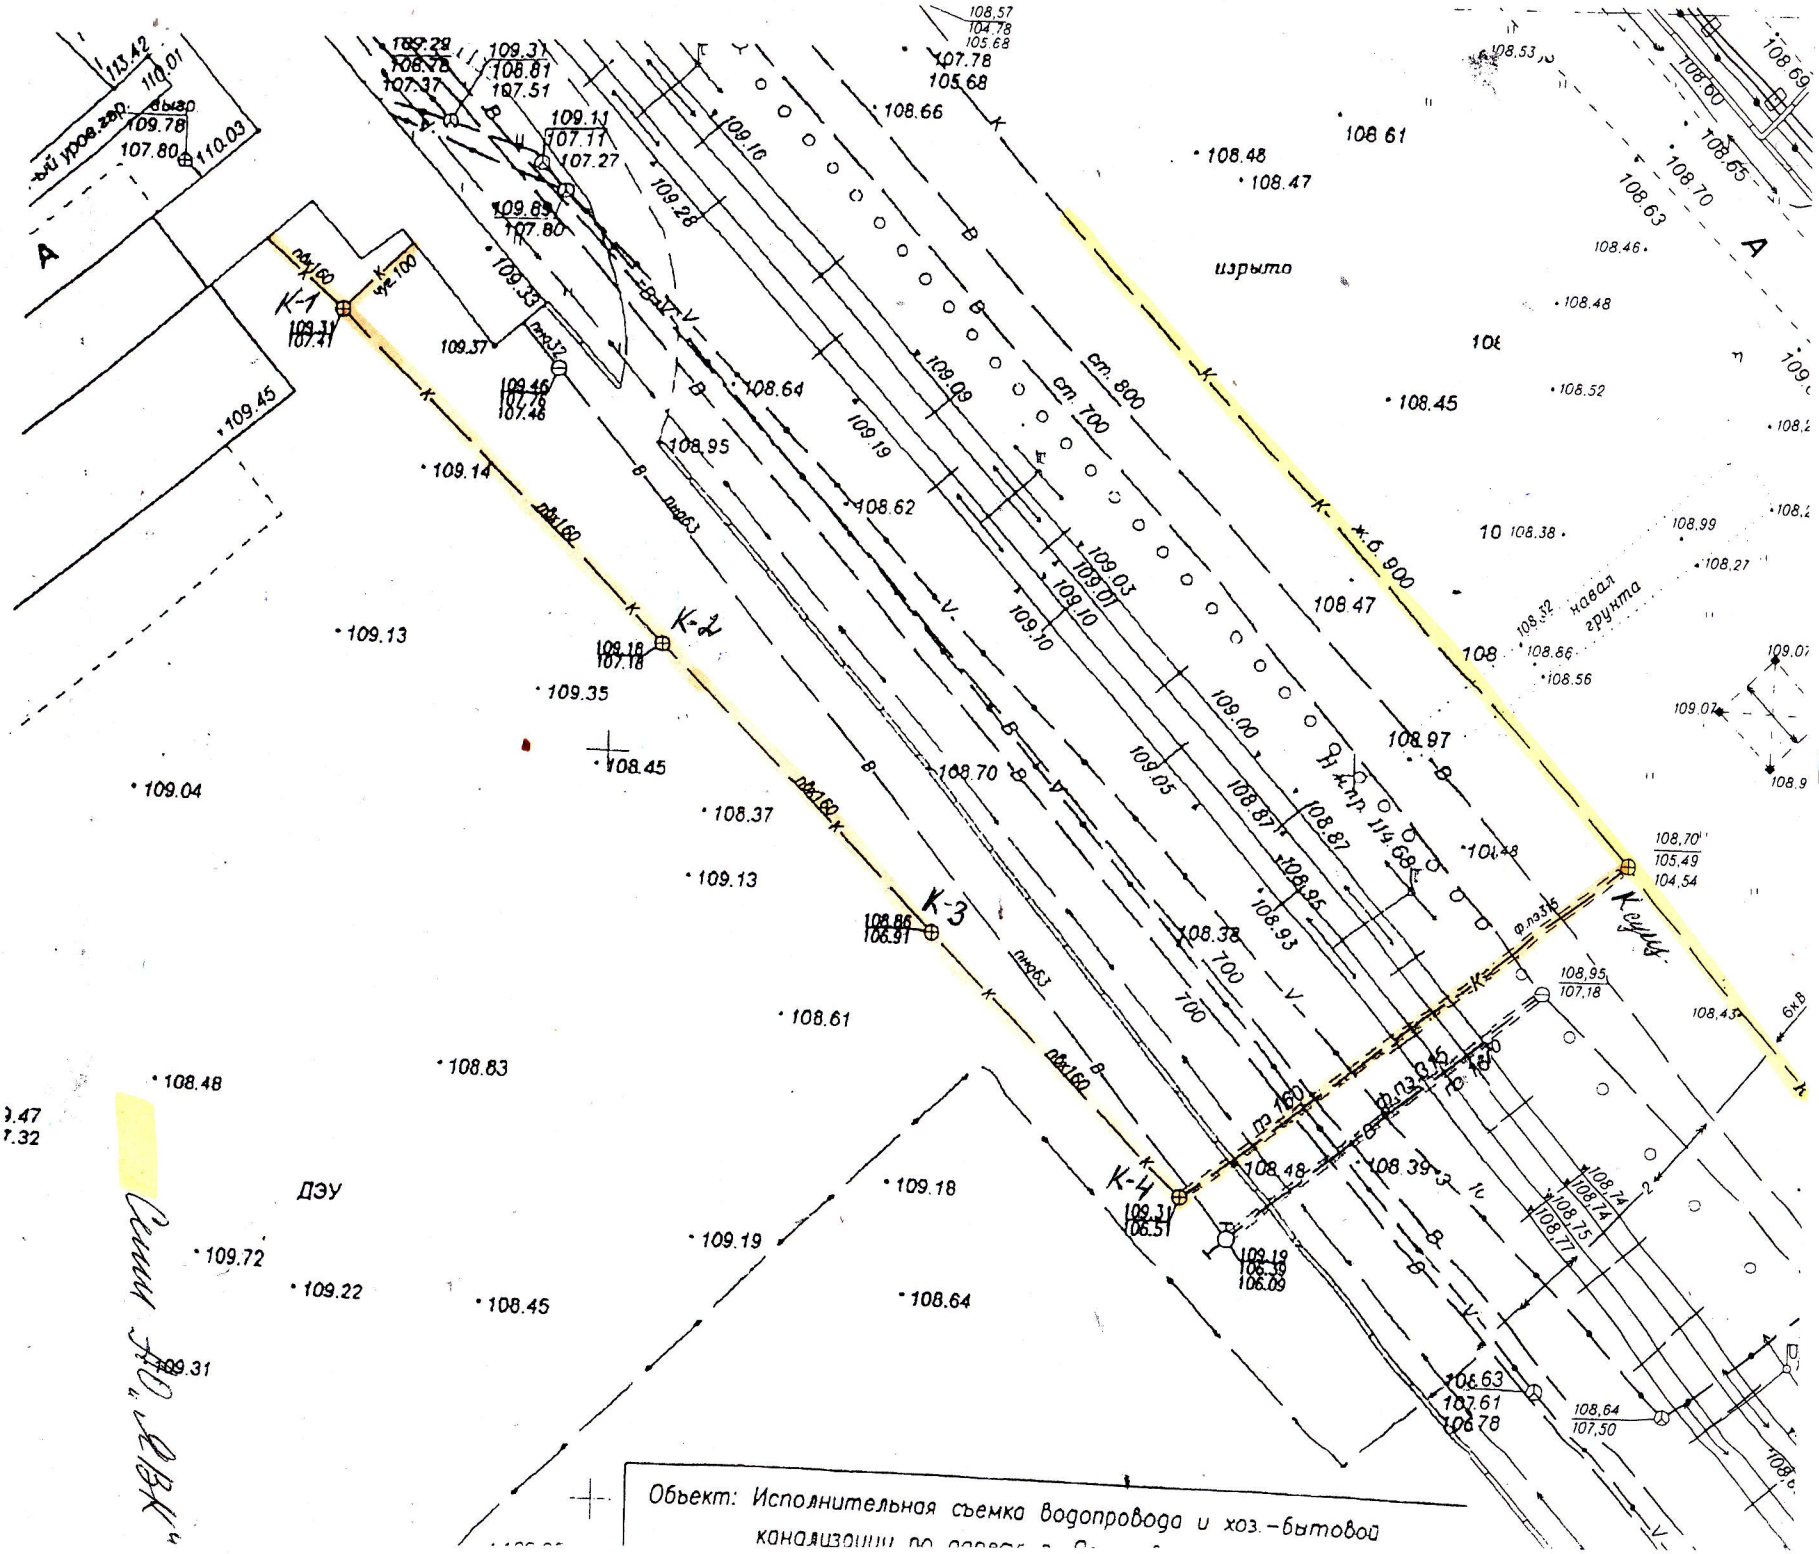


Схема верна, геодезическая съемка выполнена и обработана ООО "Ярпремсервис-2007"
Директор Тесков С.А.

ООО "Ярпремсервис-2007"
г. Ярославль