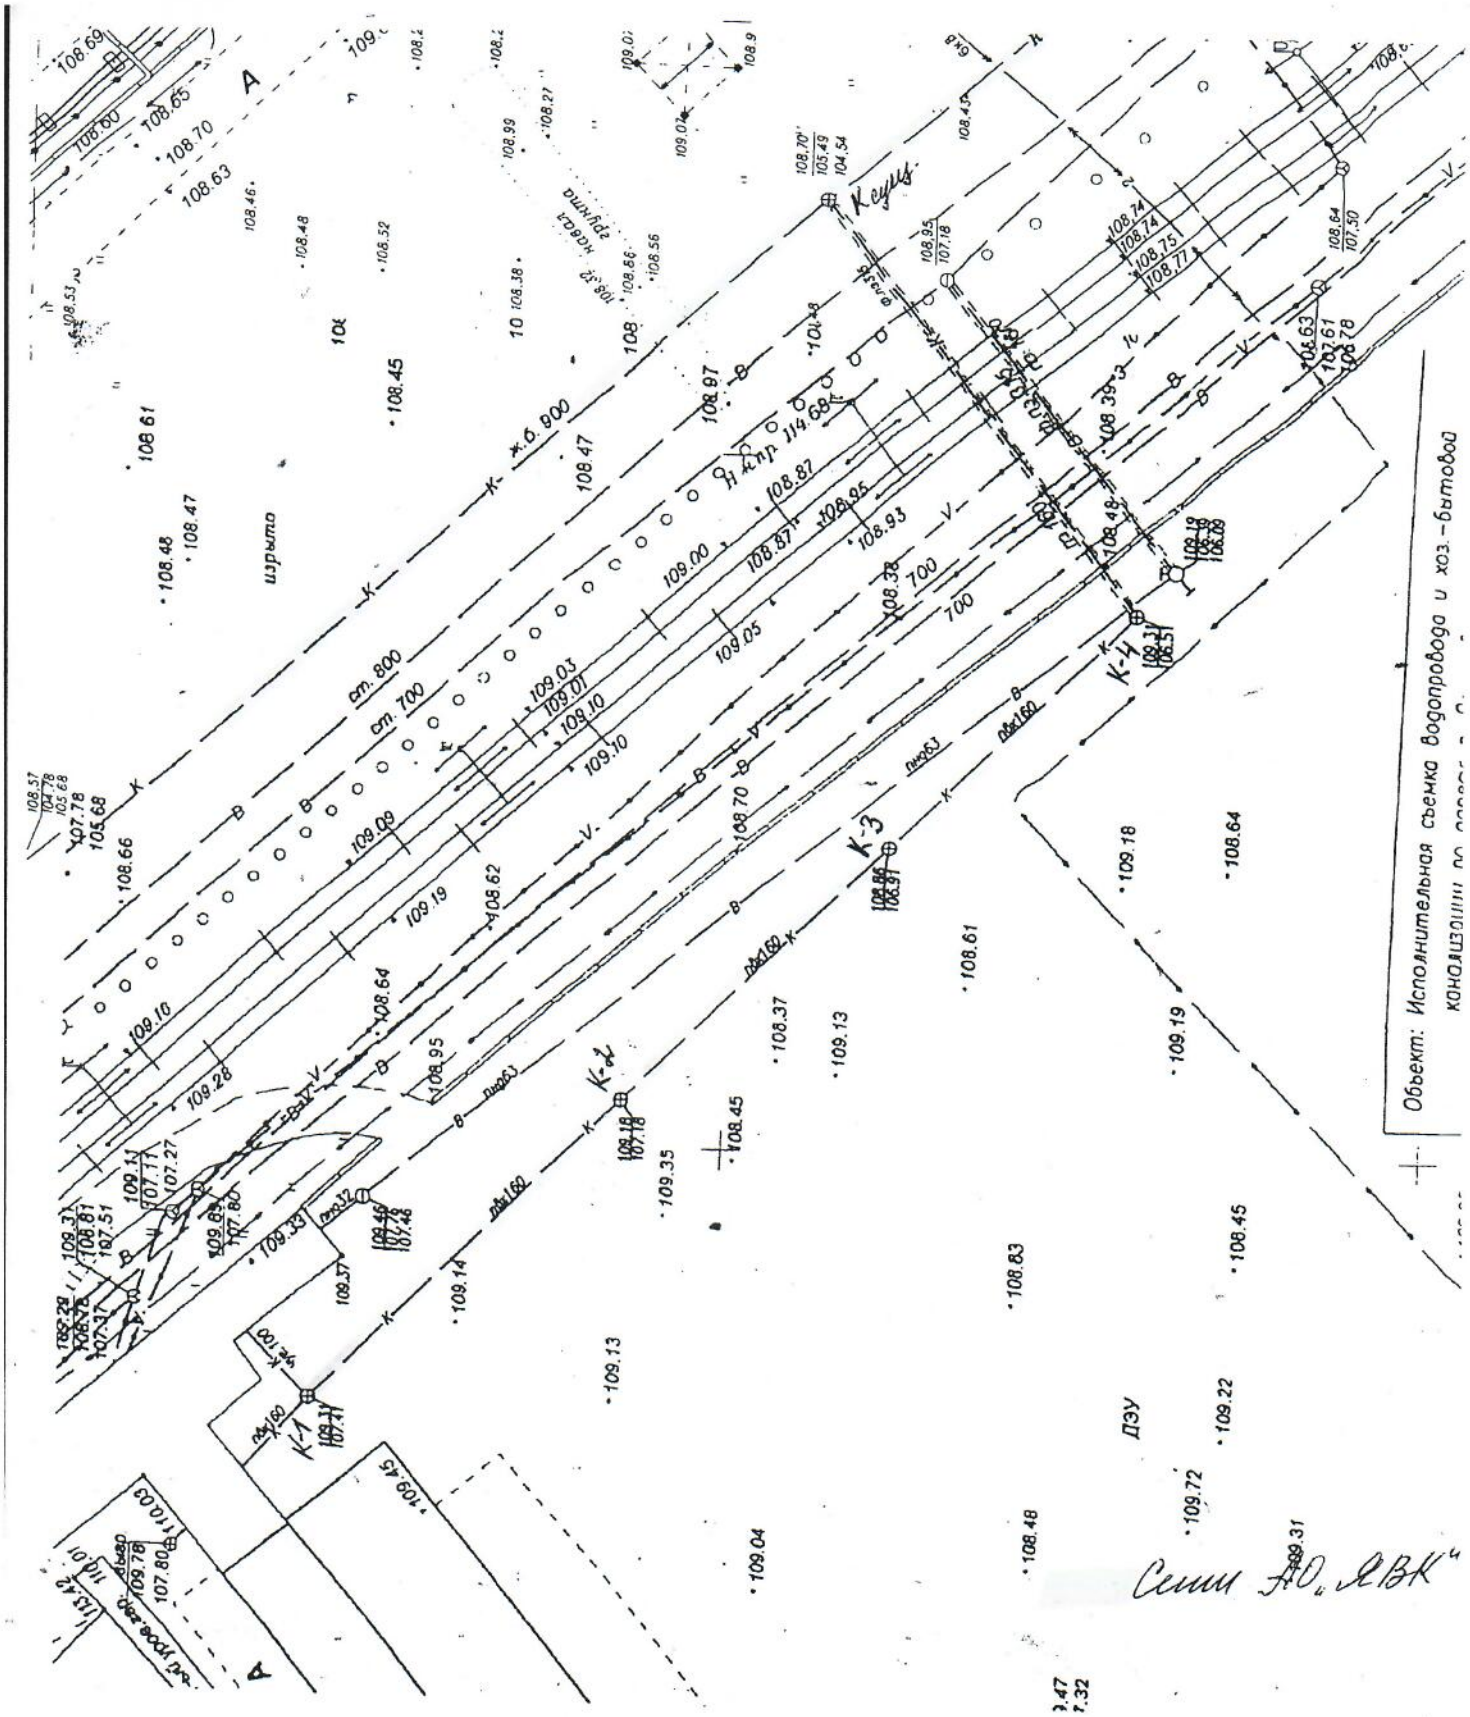

Сети фекальной канализации принадлежат и обслуживаются ООО. "Ярремсервис-2007"
директор Тепосян С.А.

ОБЩЕСТВО С ОГРАНИЧЕННОЙ ОТВЕТСТВЕННОСТЬЮ * Ярремсервис * г. ЯРОСЛАВЛЬ