




Узел примыкания покрытия пола по системе SIKA
к ж.д. путям (для полов типа 1)
М 1:10

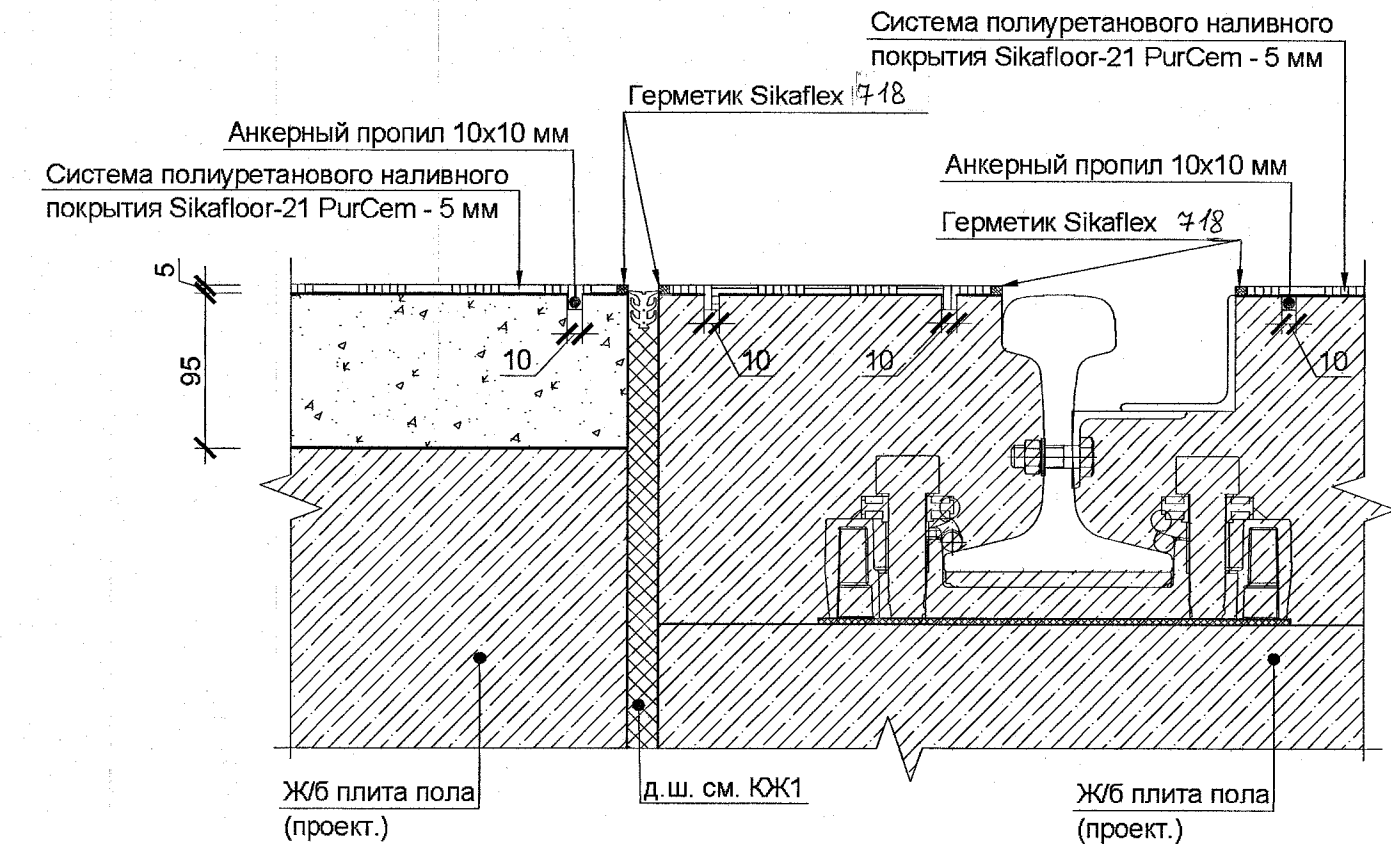

Узел примыкания покрытия пола по системе SIKA
к напольному люку (для пола типа 2.1)
М 1:10

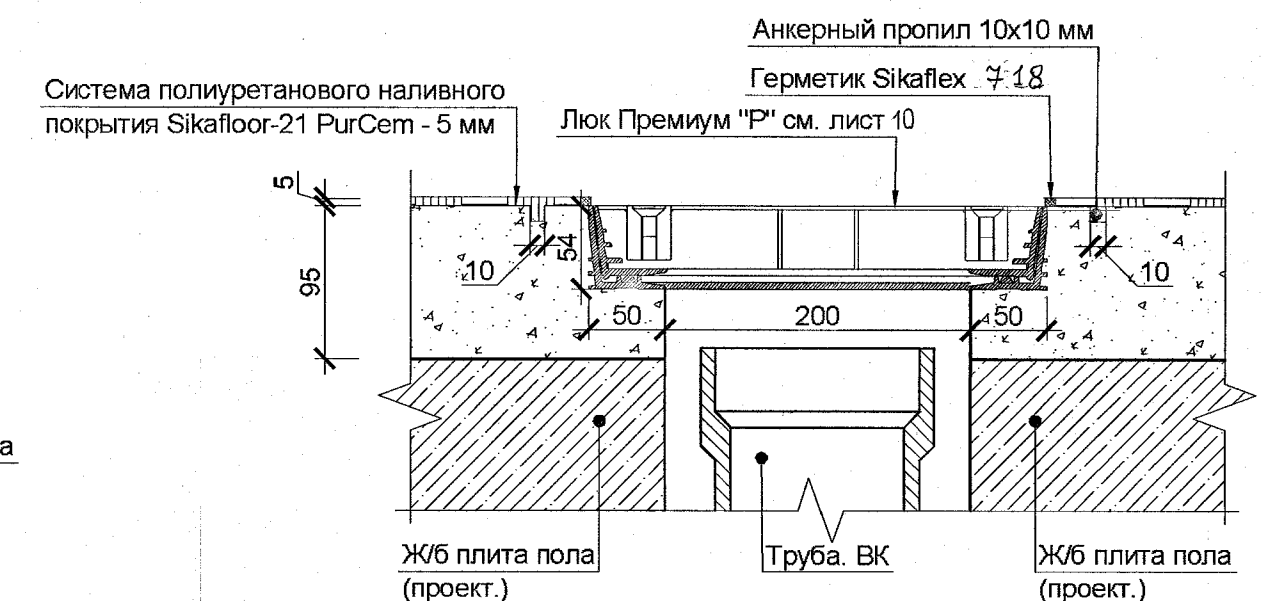

Узел примыкания покрытия пола по системе SIKА
к проегируемым колоннам (для полов типа 2.1)
М 1:10

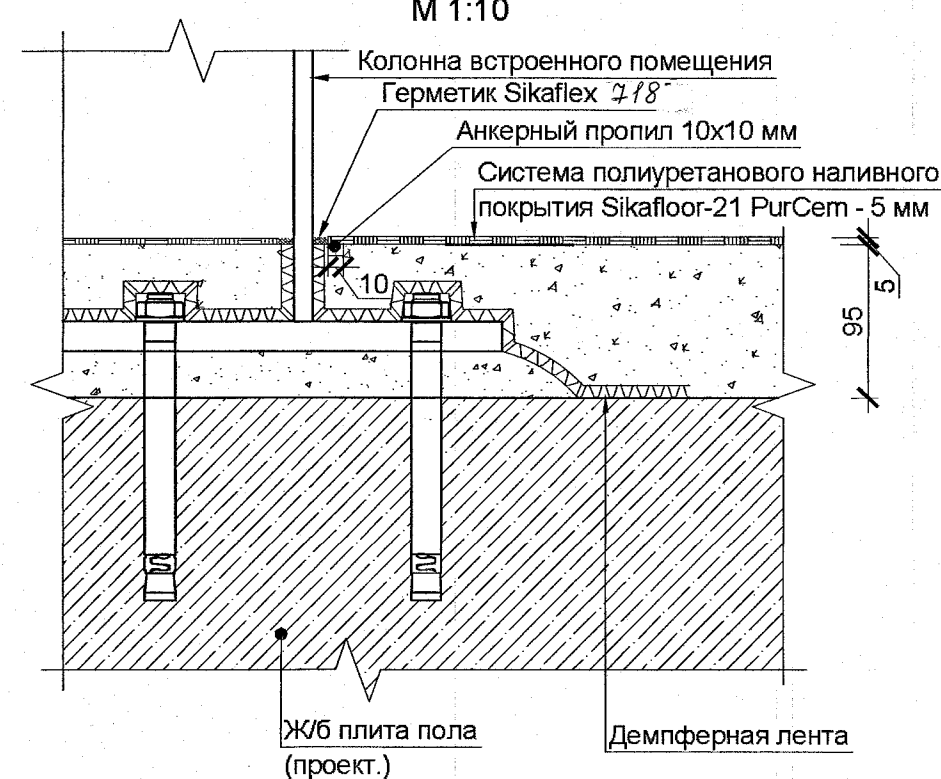

1. Общие указания см. лист 1.
2. Данный лист см. совместно с планами этажей и комплектом 1727-1/9-52-КЖ1
3. При выполнении работ руководствоваться требованиями СП 29.13330.2011 "Полы", СП 71.13330.2017 "Изоляционные и отделочные покрытия".
4. Узлы примыкания наливных полов к элементам строительных конструкций разработаны на основании Альбома технических решений "Руководство по применению материалов и технологий Sikla для устройства покрытий полов", и подлежат обязательному согласованию с фирмой-изготовителем
5. Конструкции полов выполнять после прокладки инженерных коммуникаций.
6. Цветовое решение отделочных материалов определяется Заказчиком.

						1727-1/9-52-AP1			
						АО "МЕТРОВАГОНМАШ"			
Изм.	Кол.уч.	Лист	№ док	Подп.	Дата	«Реконструкция цеха № 417 под размещение испытательного центра» расположенного по адресу: Московская область, г.о. Мытищи, ул. Колонцова, 4» (1-й этап)	Стадия	Лист	Листов
Разработал	Зубарев			<i>Зубарев</i>	24.04.23		Р	11	
Проверил	Степанова			<i>Степанова</i>	24.04.23				
ГАП	Степанова			<i>Степанова</i>	24.04.23				
Н. контр.	Степанова			<i>Степанова</i>	24.04.23				
Рвк. АСО	Степанов			<i>Степанов</i>	24.04.23	Узлы примыкания полов (начало)	АО "ИПРОМАШПРОМ" АСО		

Формат А2

ПОДЛИННИК
В АО "ИПРОМАШПРОМ"