


Лист 1 из 1
Изм. 1
2023.09.13
И.И.И.И.

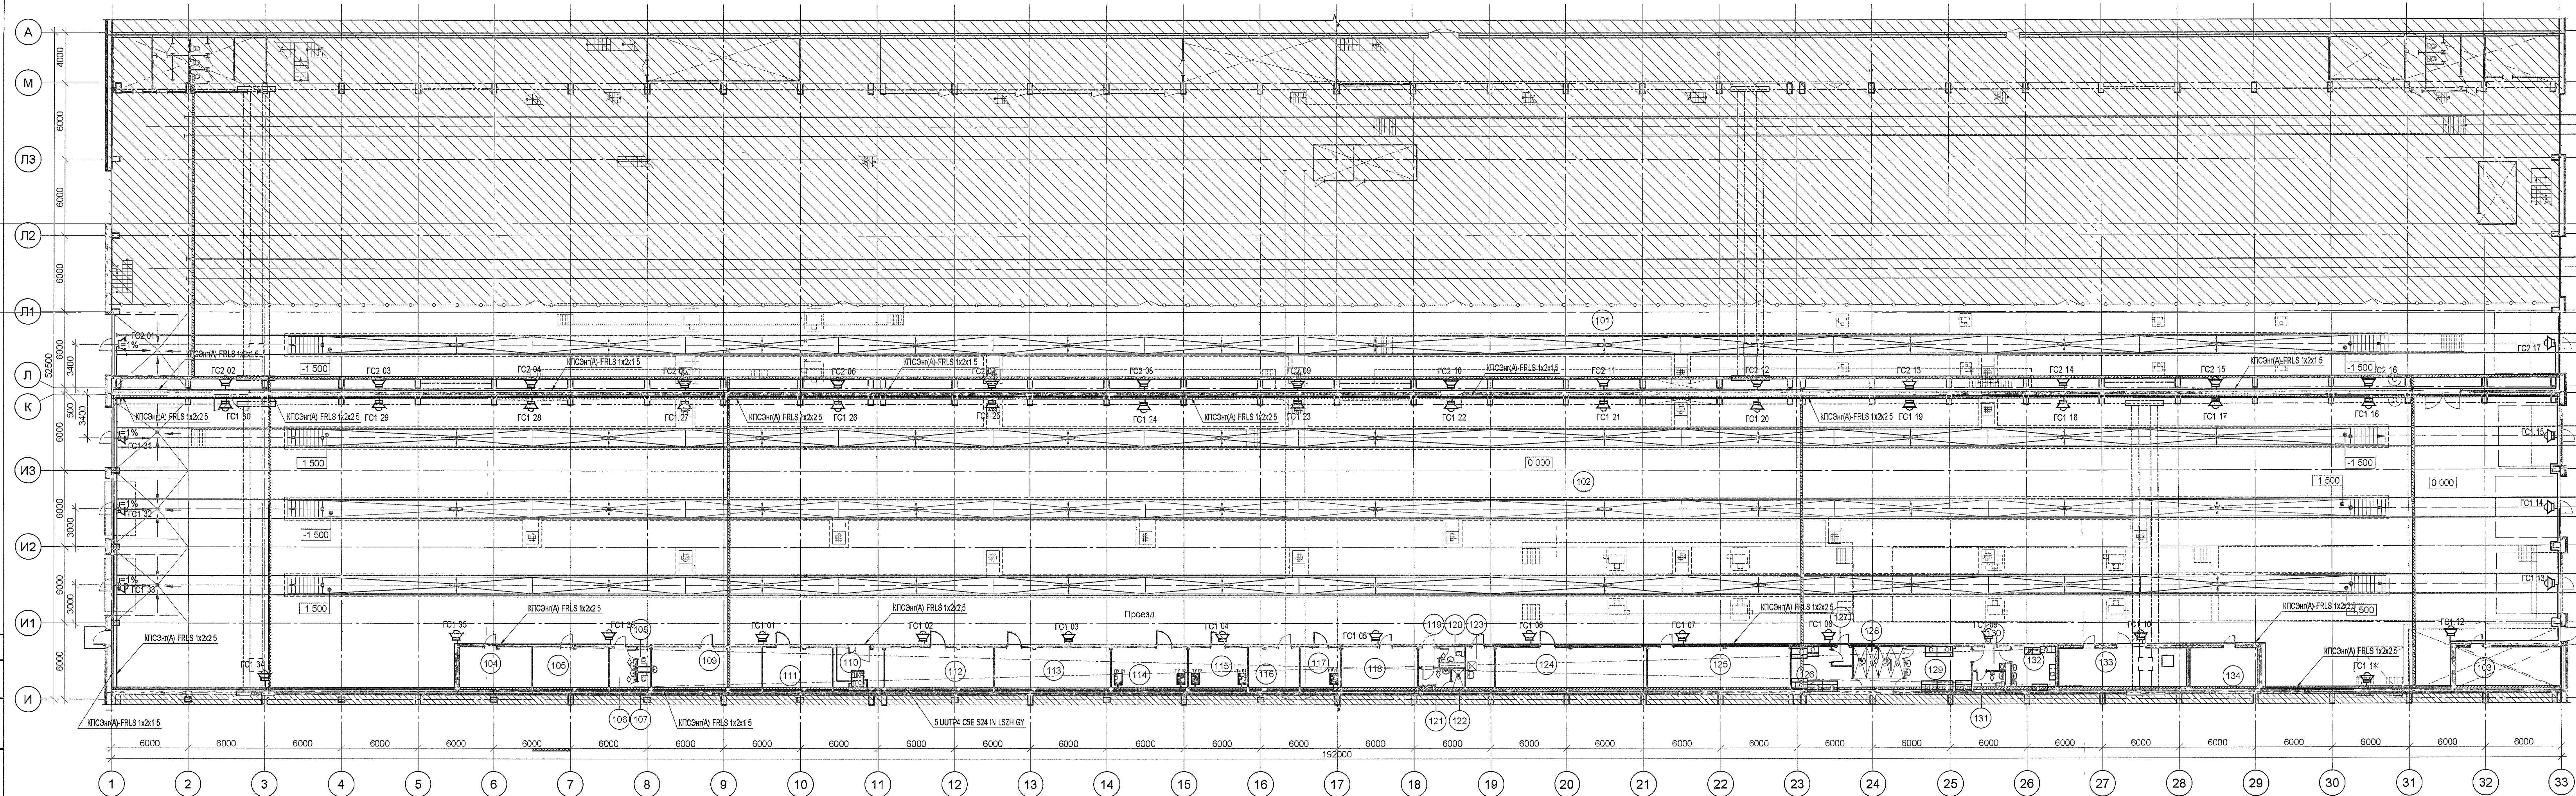

Условные обозначения

- Главный настольный терминал и пульт управления диспетчерской связи с выносным микрофоном
ШКР ГТС
Центральное оборудование громкоговорящей связи
Оповещатель речевой 6 Вт (ГТС)

1727-1/9-52-CC1				
АО «МЕТРОВАГОНМАШ»				
Изм.	Кол. уч.	Лист	№ док.	Подпись
Разработчик	Кузнецова	28.03.23		
Проверен	Тимошина	28.03.23		
Н. контр.	Сухова	28.03.23		
Гл. спец.	Тимошина	28.03.23		
«Реконструкция цеха № 417 под размещение испытательного центра» расположенного по адресу: Московская область г.о. Мытищи ул. Колодезная д. 4				
Громкоговорящая связь				
План расположения оборудования и кабельных трасс				
Стация	Лист	Листов	АО «ИПРОМАШПРОМ»	
Р	13		ЭТО	

Экспликация помещений

Номер помещения	Наименование	Площадь м²	Вид помещения
101	Участок контрольных испытаний рельсовых вагонов	1253,3	БЗ/П.И.
102	Участок контрольных испытаний вагонов метро	3973,1	БЗ/П.И.
103	АУПТ	28,1	БЗ/П.И.
104	Кладовая инструмента и оборудования	20,0	БЗ/П.И.
105	Кладовая расходных материалов	20,6	БЗ/П.И.
106	Тамбур санузла	7,4	-
107	Санузел мужской	1,5	-
108	Санузел мужской	1,5	-
109	Помещение для отдыха	30,1	-
110	Серверная	13,6	БЗ/П.И.
111	ОТК	18,9	-
112	Комната наладчиков 2	36,6	БЗ/П.И.
113	Комната наладчиков 1	32,3	БЗ/П.И.
114	Комната мастеров	20,7	-
115	Кабинет руководителей групп	16,1	-
116	Помещение хранения технической документации	13,8	БЗ/П.И.
117	Кабинет начальника участка	11,0	-
118	Кладовая спецодежды и СИЗ	20,6	БЗ/П.И.
119	Тамбур	2,5	-
120	Санузел женский	2,3	-
121	Гардероб женский	4,5	-
122	Душевая женская	1,8	-
123	КУИ	7,7	БЗ/П.И.
124	Комната наладчиков 3	41,7	БЗ/П.И.
125	Кладовая заказчиков	38,8	БЗ/П.И.
126	Гардероб домашней одежды мужчин 1в и 1б	14,2	-
127	Тамбур гардероба	2,4	-
128	Душевая мужская	13,6	-
129	Гардероб спецодежды мужчин 1в и 1б	18,1	-
130	Тамбур	5,3	-
131	Санузел мужской	3,7	-
132	Гардероб мужчин 1а	12,3	-
133	Компрессорная	33,7	БЗ/П.И.
134	Электроцеховая	17,9	БЗ/П.И.