



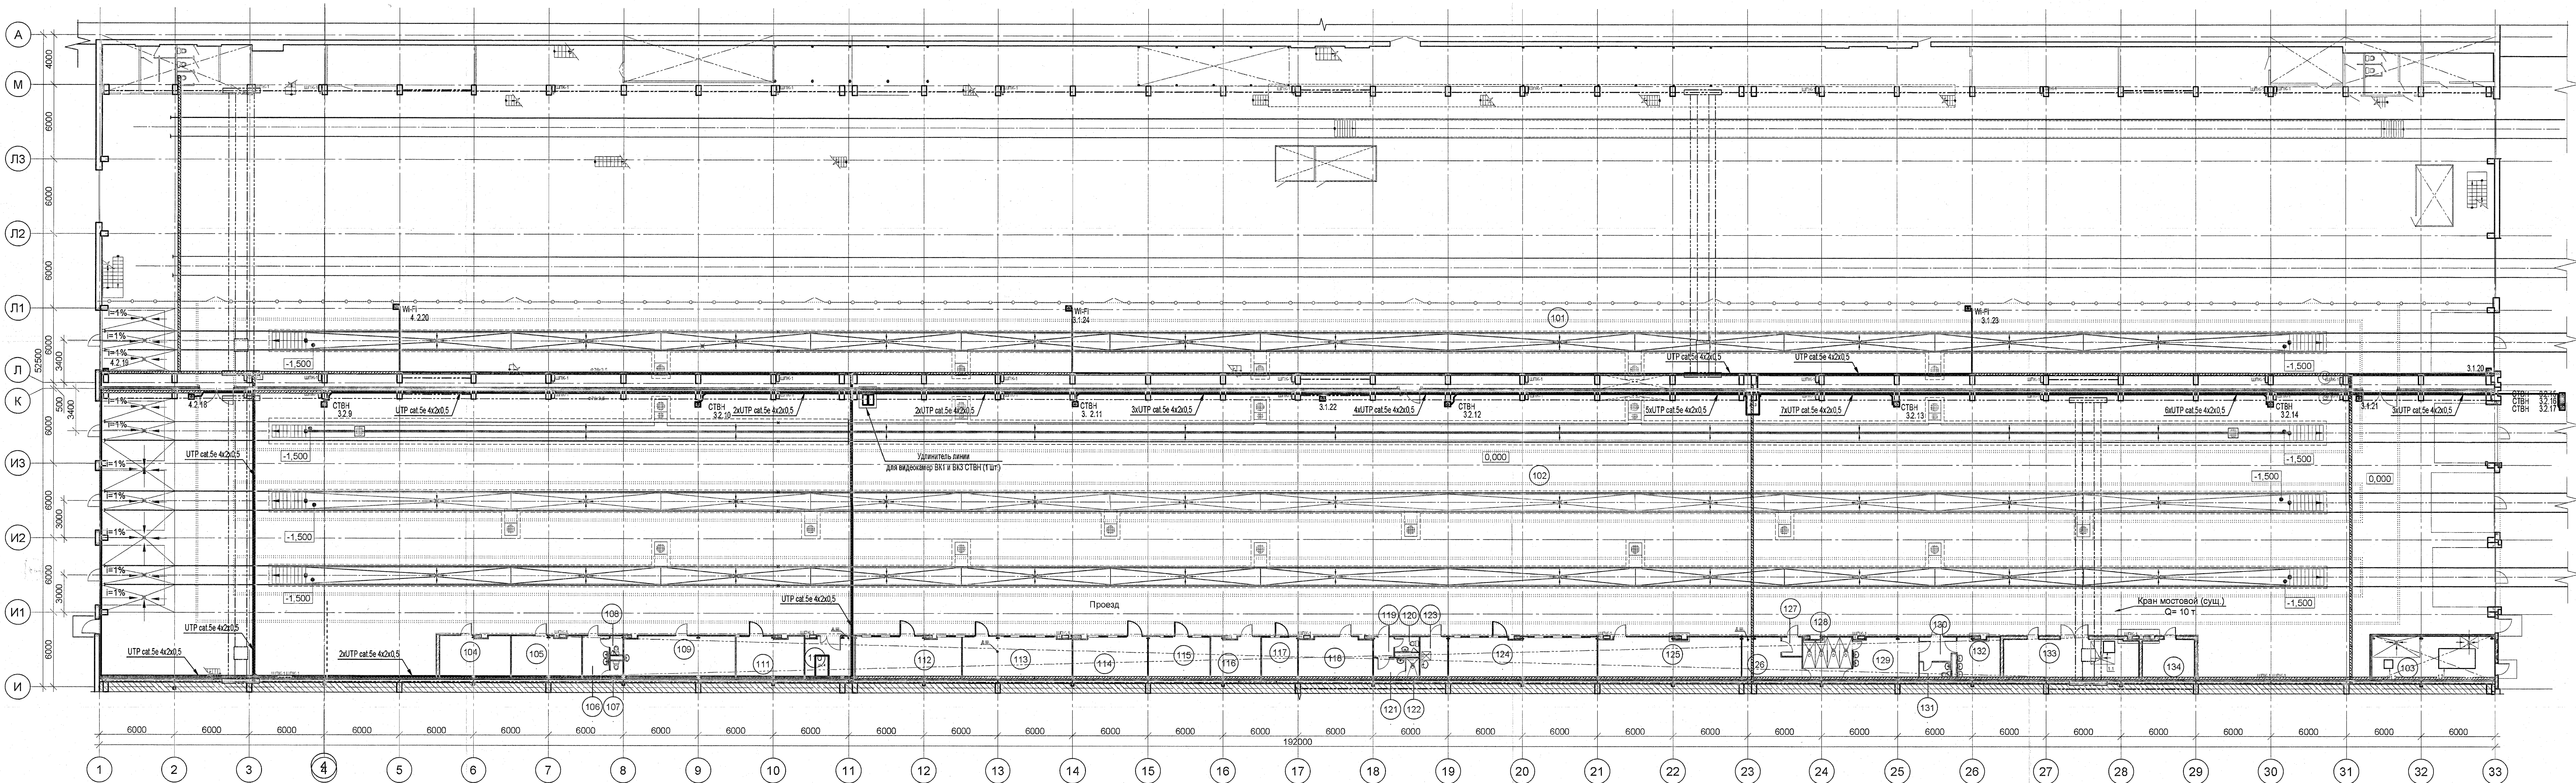

- Условные обозначения
- 2xRJ45 кат. 5е, двойная розетка ЛВС
 - 1xRJ45 кат. 5е, одинарная розетка ЛВС
 - ШК Шкаф телекоммуникационный
 - Удлинитель линии для системы видеонаблюдения DS-1H34-0101P
- Цифровое обозначение розеток ЛВС
- X X X
- номер порта
номер патч-панели
номер шкафа

Экспликация помещений				
Номер помещения	Наименование	Площадь, м²	Кат. помещ.	Значения
101	Участок контрольных испытаний рельсовых автобусов	1316,3	Б2/П-IIa	
102	Участок контрольных испытаний вагонов метро	3922,8	Б2/П-IIa	
103	Насосная станция пожаротушения	34,6	Д	
104	Кладовая инструмента и оборудования	19,6	Б3/П-IIa	
105	Кладовая расходных материалов	20,6	Б3/П-IIa	
106	Тамбур санузла	7,4	-	
107	Санузел мужской	1,5	-	
108	Санузел мужской	1,5	-	
109	Помещение для отдыха	30,9	-	
110	Серверная	13,6	Б3/П-IIa	
111	ОТК	18,9	-	
112	Комната наладчиков 2	28,2	Б3/П-IIa	
113	Комната наладчиков 1	31,3	Б3/П-IIa	
114	Комната мастеров	20,7	-	
115	Кабинет руководителей групп	17,2	-	
116	Помещение хранения технической документации	13,5	Б3/П-IIa	
117	Кабинет начальника участка	10,0	-	
118	Кладовая спецодежды и СИЗ	20,0	Б3/П-IIa	
119	Тамбур	2,5	-	
120	Санузел женский	2,3	-	
121	Гардероб женский	4,5	-	
122	Душевая женская	1,8	-	
123	КУИ	7,7	Б4/П-IIa	
124	Комната наладчиков 3	40,6	Б3/П-IIa	
125	Кладовая заказчика	39,3	Б3/П-IIa	
126	Гардероб домашней одежды мужчин 1в и 1б	14,2	-	
127	Тамбур гардероба	2,4	-	
128	Душевая мужская	13,2	-	
129	Гардероб спецодежды мужчин 1в и 1б	18,1	-	
130	Тамбур	5,3	-	
131	Санузел мужской	3,7	-	
132	Гардероб мужчин 1а	12,3	-	
133	Компрессорная	33,7	Б3/П-IIa	
134	Электрощитовая	13,9	Б3/П-IIa	

ПОДЛИННИК
В АО "ИПРОМАШПРОМ"

1727-1/9-52-CC 2				
АО «МЕТРОВАГОНМАШ»				
Изм.	Кол.уч.	Лист	№ док.	Подпись
Разраб.	Кузнецова	12.04.23		
Проверил	Александров	12.04.23		
«Реконструкция цеха № 417 под размещение испытательного центра» расположенного по адресу: Московская область, г.о. Мытищи, ул. Колонцова, 4» (2-й этап)				
ЛВС				
План расположения оборудования и кабельных трасс				
Н. контр.	Сухова	12.04.23		
Рук.ЭТО	Юрков	12.04.23		
Стадия			Лист	Листов
Р			5	
АО "ИПРОМАШПРОМ"			ЭТО	