С

Ситуационный план

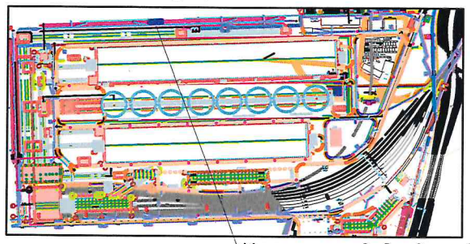

Место производства работ

Исполнительная схема №КГЗ-БЕТ-Б.21-22
Бетонирование ростверков Рм-2.2 в осях Б/21-22 с отм. +1.950 до отм. +3.750.
Конвейерная галерея №3.

Приложение № _____.

К акту № _____.

от «___»_____202__г.

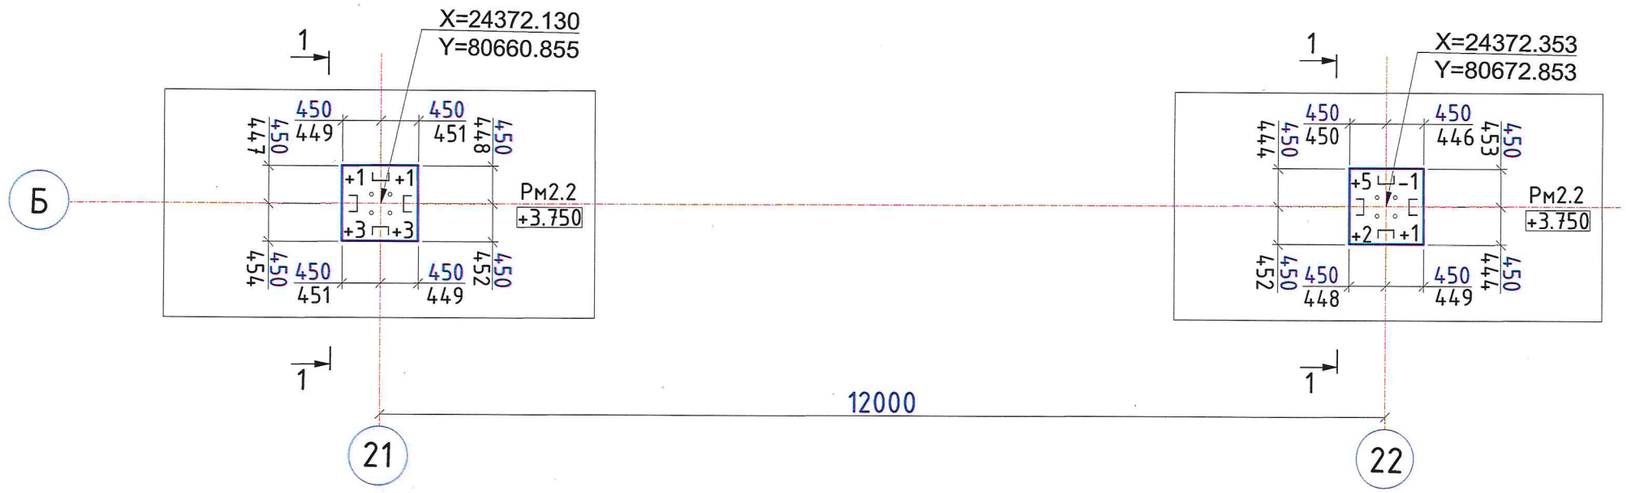

Примечания:

- Исполнительная схема выполнена по рабочему чертежу 1632-2021-2.1.3-КЖ02 в соответствии с ГОСТ Р 51872-2019 "Документация исполнительная геодезическая", ГОСТ Р 21.101-2020 "Основные требования к проектной и рабочей документации".
- Съемка выполнялась тахеометром Leica TS06 plus R500.
- Свидетельство о поверке С-ГКФ/19-11-2024/388402603 от 19.11.2024г.
- Система координат - МСК Усть-Луга.
- Система высот - Балтийская 1977г.
- Все отметки на исполнительной схеме абсолютные.
- В соответствии с СП70.13330.2012 "Несущие и ограждающие конструкции" табл. 5.12:

-отклонение горизонтальных плоскостей на весь выверяемый участок 20 мм;

-отклонение длин или пролетов элементов, размеров в свету ±20 мм.

-п.9 Отметки поверхностей и закладных изделий, служащих опорами для стальных или сборных железобетонных колонн 5мм

-п10. Расположение анкерных болтов:

в плане внутри контура опоры 5мм

по высоте +20мм

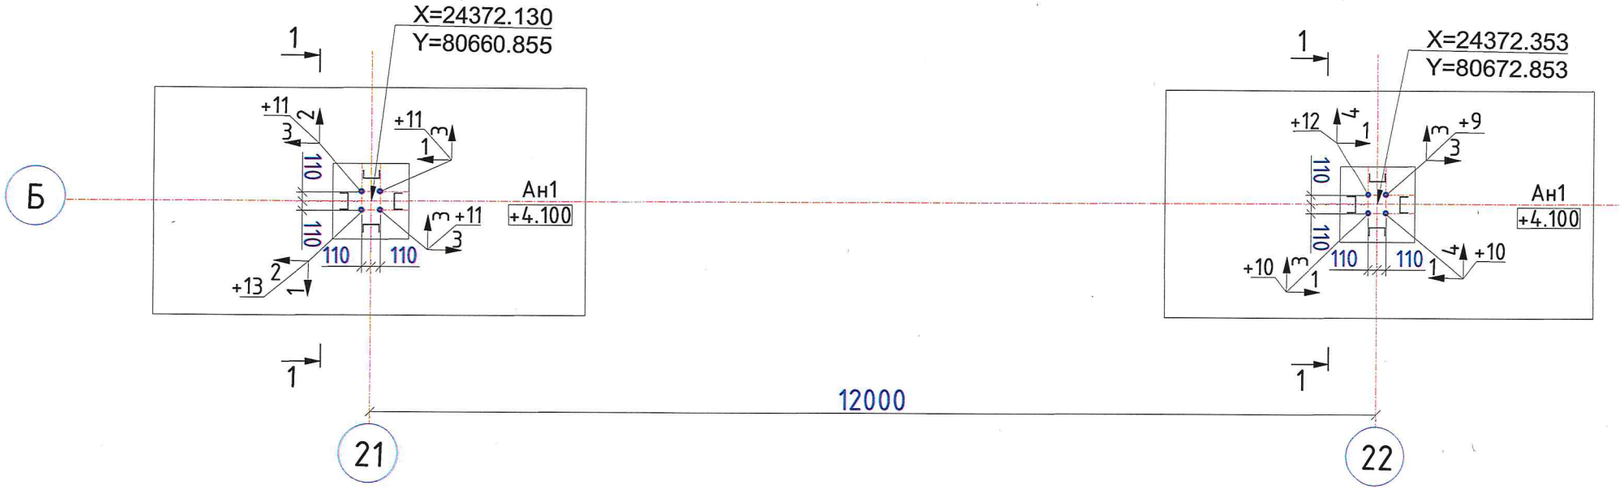

Условные обозначения:

- границы предъявляемого участка;

X= 402866.173
Y= 1269847.145 - проектные координаты;

1 - проектная ось;

+2.85
+1.95 -проектная отметка, м;

255
250 - проектный размер, мм; - фактический размер, мм;

+3 - отклонение отметки поверхности от проектного значения, мм.

5 +1 - величина и направление смещения от проектного положения(в мм);

						1632-2021-2.1.3-КЖ02	
						Терминал по перевалке минеральных удобрений в Морском торговом порту Усть-Луга. Береговые объекты терминала.	
Изм.	Кол. уч.	Лист	№док.	Подпись	Дата	Конвейерная галерея №3. Фундаменты. Ростверки	Стадия: ИД; Лист: 2; Листов: 2
Инж.геодезист		Пудкова О.А.					
Нач. участка		Гюнер Ч.					
Прораб		Экин М.					
ООО"Паркнефть"		Дмитриев Г.В.				Исполнительная схема №КГЗ-БЕТ-Б.21-22 Бетонирование ростверков Рм-2.2 в осях Б/21-22 с отм. +1.950 до отм. +3.750.	ООО "Эра Констракшн"
Геодезист ЕТУ		Боровский Я.С.					