Исполнительная схема № БЕТ-11
Бетонирование ростверков Рм1, в осях Б/31-32 с отм. +1.950 до +3.750.
Конвейерная галерея №3.

Приложение № _____.

К акту № _____.

от «___»_____202__г.

Ситуационный план

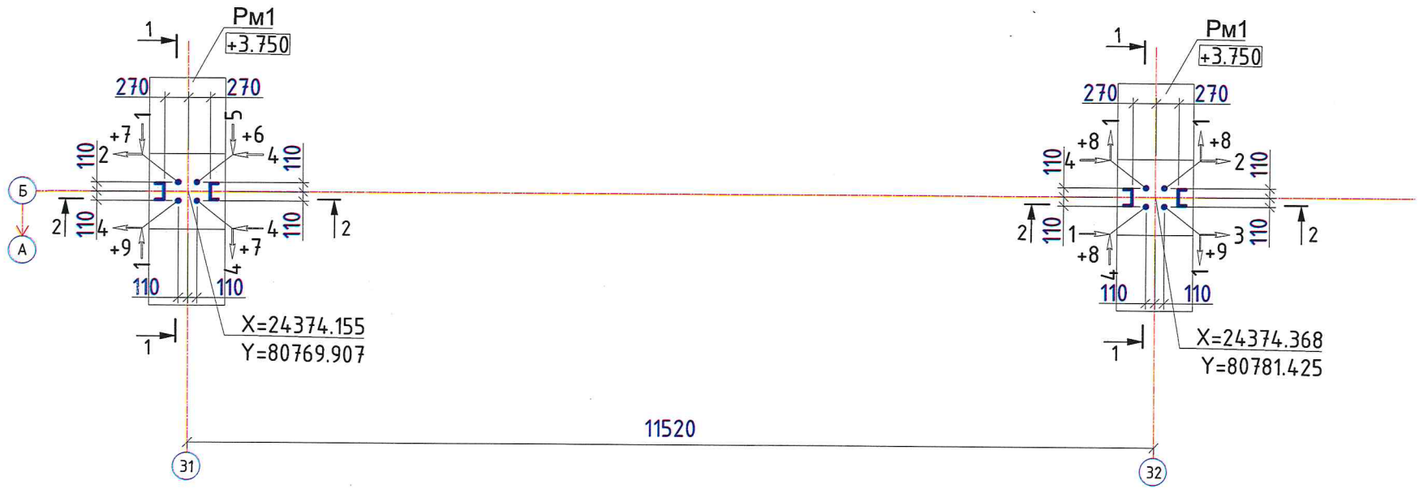

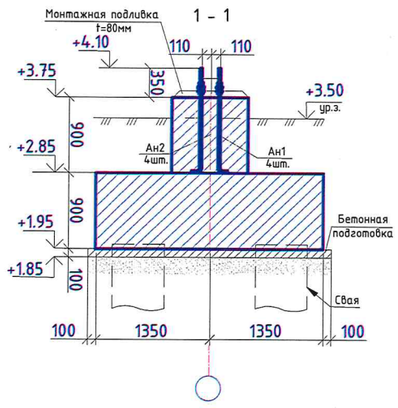

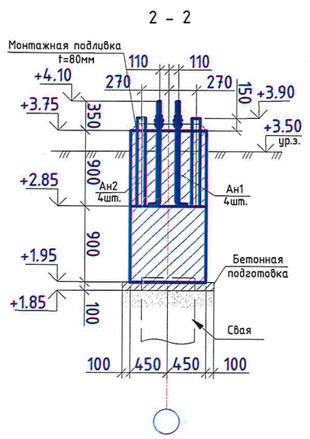

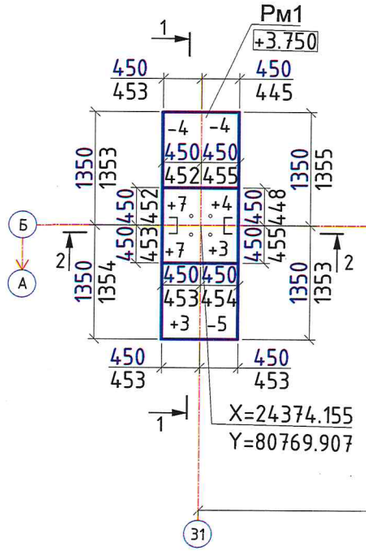

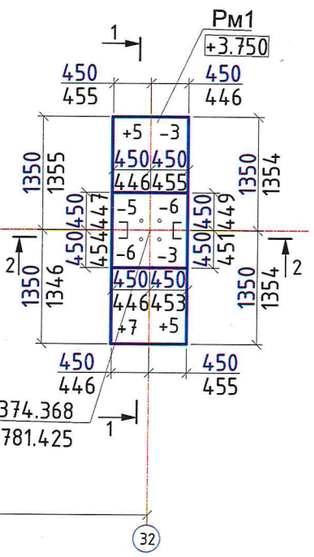

Примечания:

- Исполнительная схема выполнена по рабочему чертежу 1632-2021-2.1.3-КЖ02 в соответствии с ГОСТ Р 51872-2019 "Документация исполнительная геодезическая", ГОСТ Р 21.101-2020 "Основные требования к проектной и рабочей документации".
- Съемка выполнялась тахеометром Leica TS06 plus R500.
- Свидетельство о поверке С-ГКФ/19-11-2024/388402603 от 19.11.2024г.
- Система координат - МСК Усть-Луга.
- Система высот - Балтийская 1977г.
- Все отметки на исполнительной схеме абсолютные.
- В соответствии с СП70.13330.2012 "Несущие и ограждающие конструкции" табл. 5.12:

-отклонение горизонтальных плоскостей на весь выверяемый участок 20 мм;

-отклонение длин или пролетов элементов, размеров в свету ±20 мм.

-п.9 Отметки поверхностей и закладных изделий, служащих опорами для стальных или сборных железобетонных колонн -5мм

-п10. Расположение анкерных болтов:

в плане внутри контура опоры 5мм

по высоте +20мм

Условные обозначения:

- границы предъявляемого участка;
- X= 402866.173 / Y= 1269847.145 - проектные координаты;
- (1) - проектная ось;
- +3.750 / +3.750 - проектная отметка, м;
- 250 / 253 - проектный размер, мм; фактический размер, мм;
- +3 - отклонение отметки поверхности от проектного значения, мм.
- +10 / 3 / 3 - величина и направление смещения от проектного положения(в мм);

$V_{БЕТ}$ = 5,84 м^3

Изм.	Кол. уч.	Лист	№док.	Подпись	Дата
Инж.геодезист		Машарипов Р.Б.			
Нач. участка		Гюнер Ч.			
Прораб		Экин М.			
ООО"Паркнефть"		Дмитриев Г.В.			
Геодезист ЕТУ		Боровский Я.С.			

1632-2021-2.1.3-КЖ02

Терминал по перевалке минеральных удобрений в Морском торговом порту Усть-Луга. Береговые объекты терминала.

Конвейерная галерея №3. Фундаменты. Ростверки

Стадия	Лист	Листов
ИД	1	1

Исполнительная схема № БЕТ-11 Бетонирование ростверков Рм1, в осях Б/31-32 с отм. +1.950 до +3.750.

ООО "Эра Констракшн"

Ситуационный план

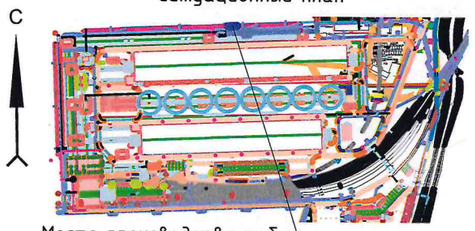

Исполнительная схема № БЕТ-12
Бетонирование ростверка Рм1, в осях Б/33 с отм. +1.950 до +3.750.
Конвейерная галерея №3.

Приложение № _____.

К акту № _____.

от «___»_____202__г.

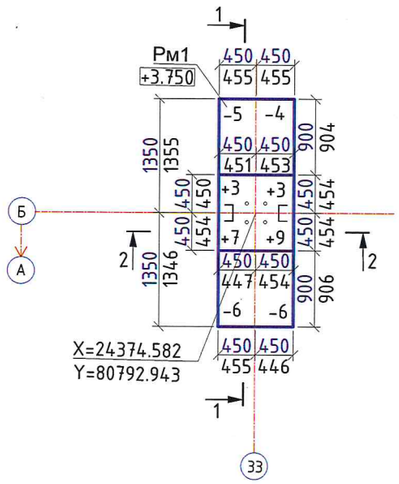

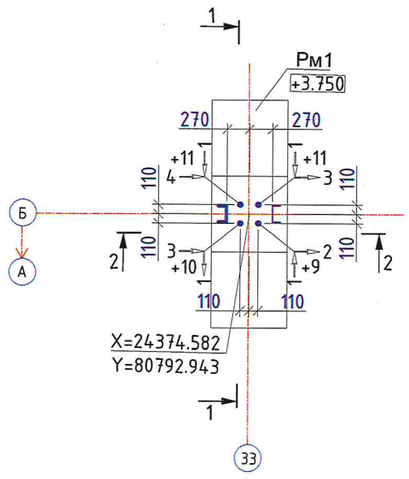

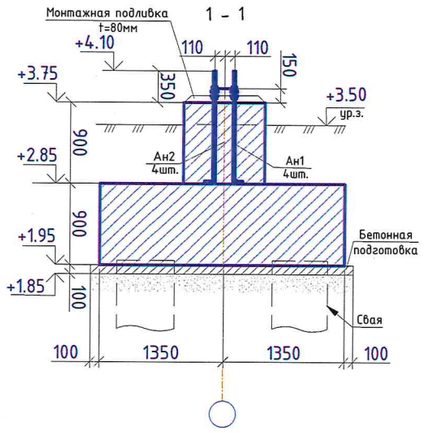

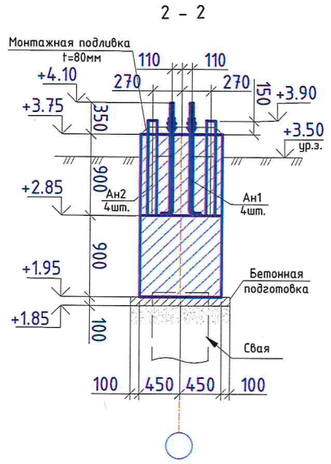

$V_{БЕТ}$ = 2,92 м^3

Примечания:

- Исполнительная схема выполнена по рабочему чертежу 1632-2021-2.1.3-КЖ02 в соответствии с ГОСТ Р 51872-2019 "Документация исполнительная геодезическая", ГОСТ Р 21.101-2020 "Основные требования к проектной и рабочей документации".
- Съемка выполнялась тахеометром Leica TS06 plus R500.
- Свидетельство о поверке С-ГКФ/19-11-2024/388402603 от 19.11.2024г.
- Система координат - МСК Усть-Луга.
- Система высот - Балтийская 1977г.
- Все отметки на исполнительной схеме абсолютные.
- В соответствии с СП70.13330.2012 "Несущие и ограждающие конструкции" табл. 5.12:

-отклонение горизонтальных плоскостей на весь выверяемый участок 20 мм;
-отклонение длин или пролетов элементов, размеров в свету ±20 мм.
-п.9 Отметки поверхностей и закладных изделий, служащих опорами для стальных или сборных железобетонных колонн -5мм
-п10. Расположение анкерных болтов:
в плане внутри контура опоры 5мм
по высоте +20мм

Условные обозначения:

- границы предъявляемого участка;
- X= 402866.173 / Y= 1269847.145 - проектные координаты;
- (1) - проектная ось;
- +2.95 / +1.95 -проектная отметка, м;
- 255 / 250 - проектный размер, мм; фактический размер, мм;
- +3 - отклонение отметки поверхности от проектного значения, мм.
- +10 / 3 / 3 - величина и направление смещения от проектного положения(в мм);

						1632-2021-2.1.3-КЖ02
						Терминал по перевалке минеральных удобрений в Морском торговом порту Усть-Луга. Береговые объекты терминала.
Изм.	Кол. уч.	Лист	№док.	Подпись	Дата	
Инж.геодезист		Машарипов Р.Б.				Конвейерная галерея №3. Фундаменты. Ростверки
Нач. участка		Гюнер Ч.				Стадия: ИД; Лист: 1; Листов: 1
Прораб		Экин М.				
ООО"Паркнефть"		Дмитриев Г.В.				Исполнительная схема № БЕТ-12 Бетонирование ростверка Рм1, в осях Б/33 с отм. +1.950 до +3.750.
Геодезист ЕТУ		Боровский Я.С.				ООО "Эра Констракшн"