


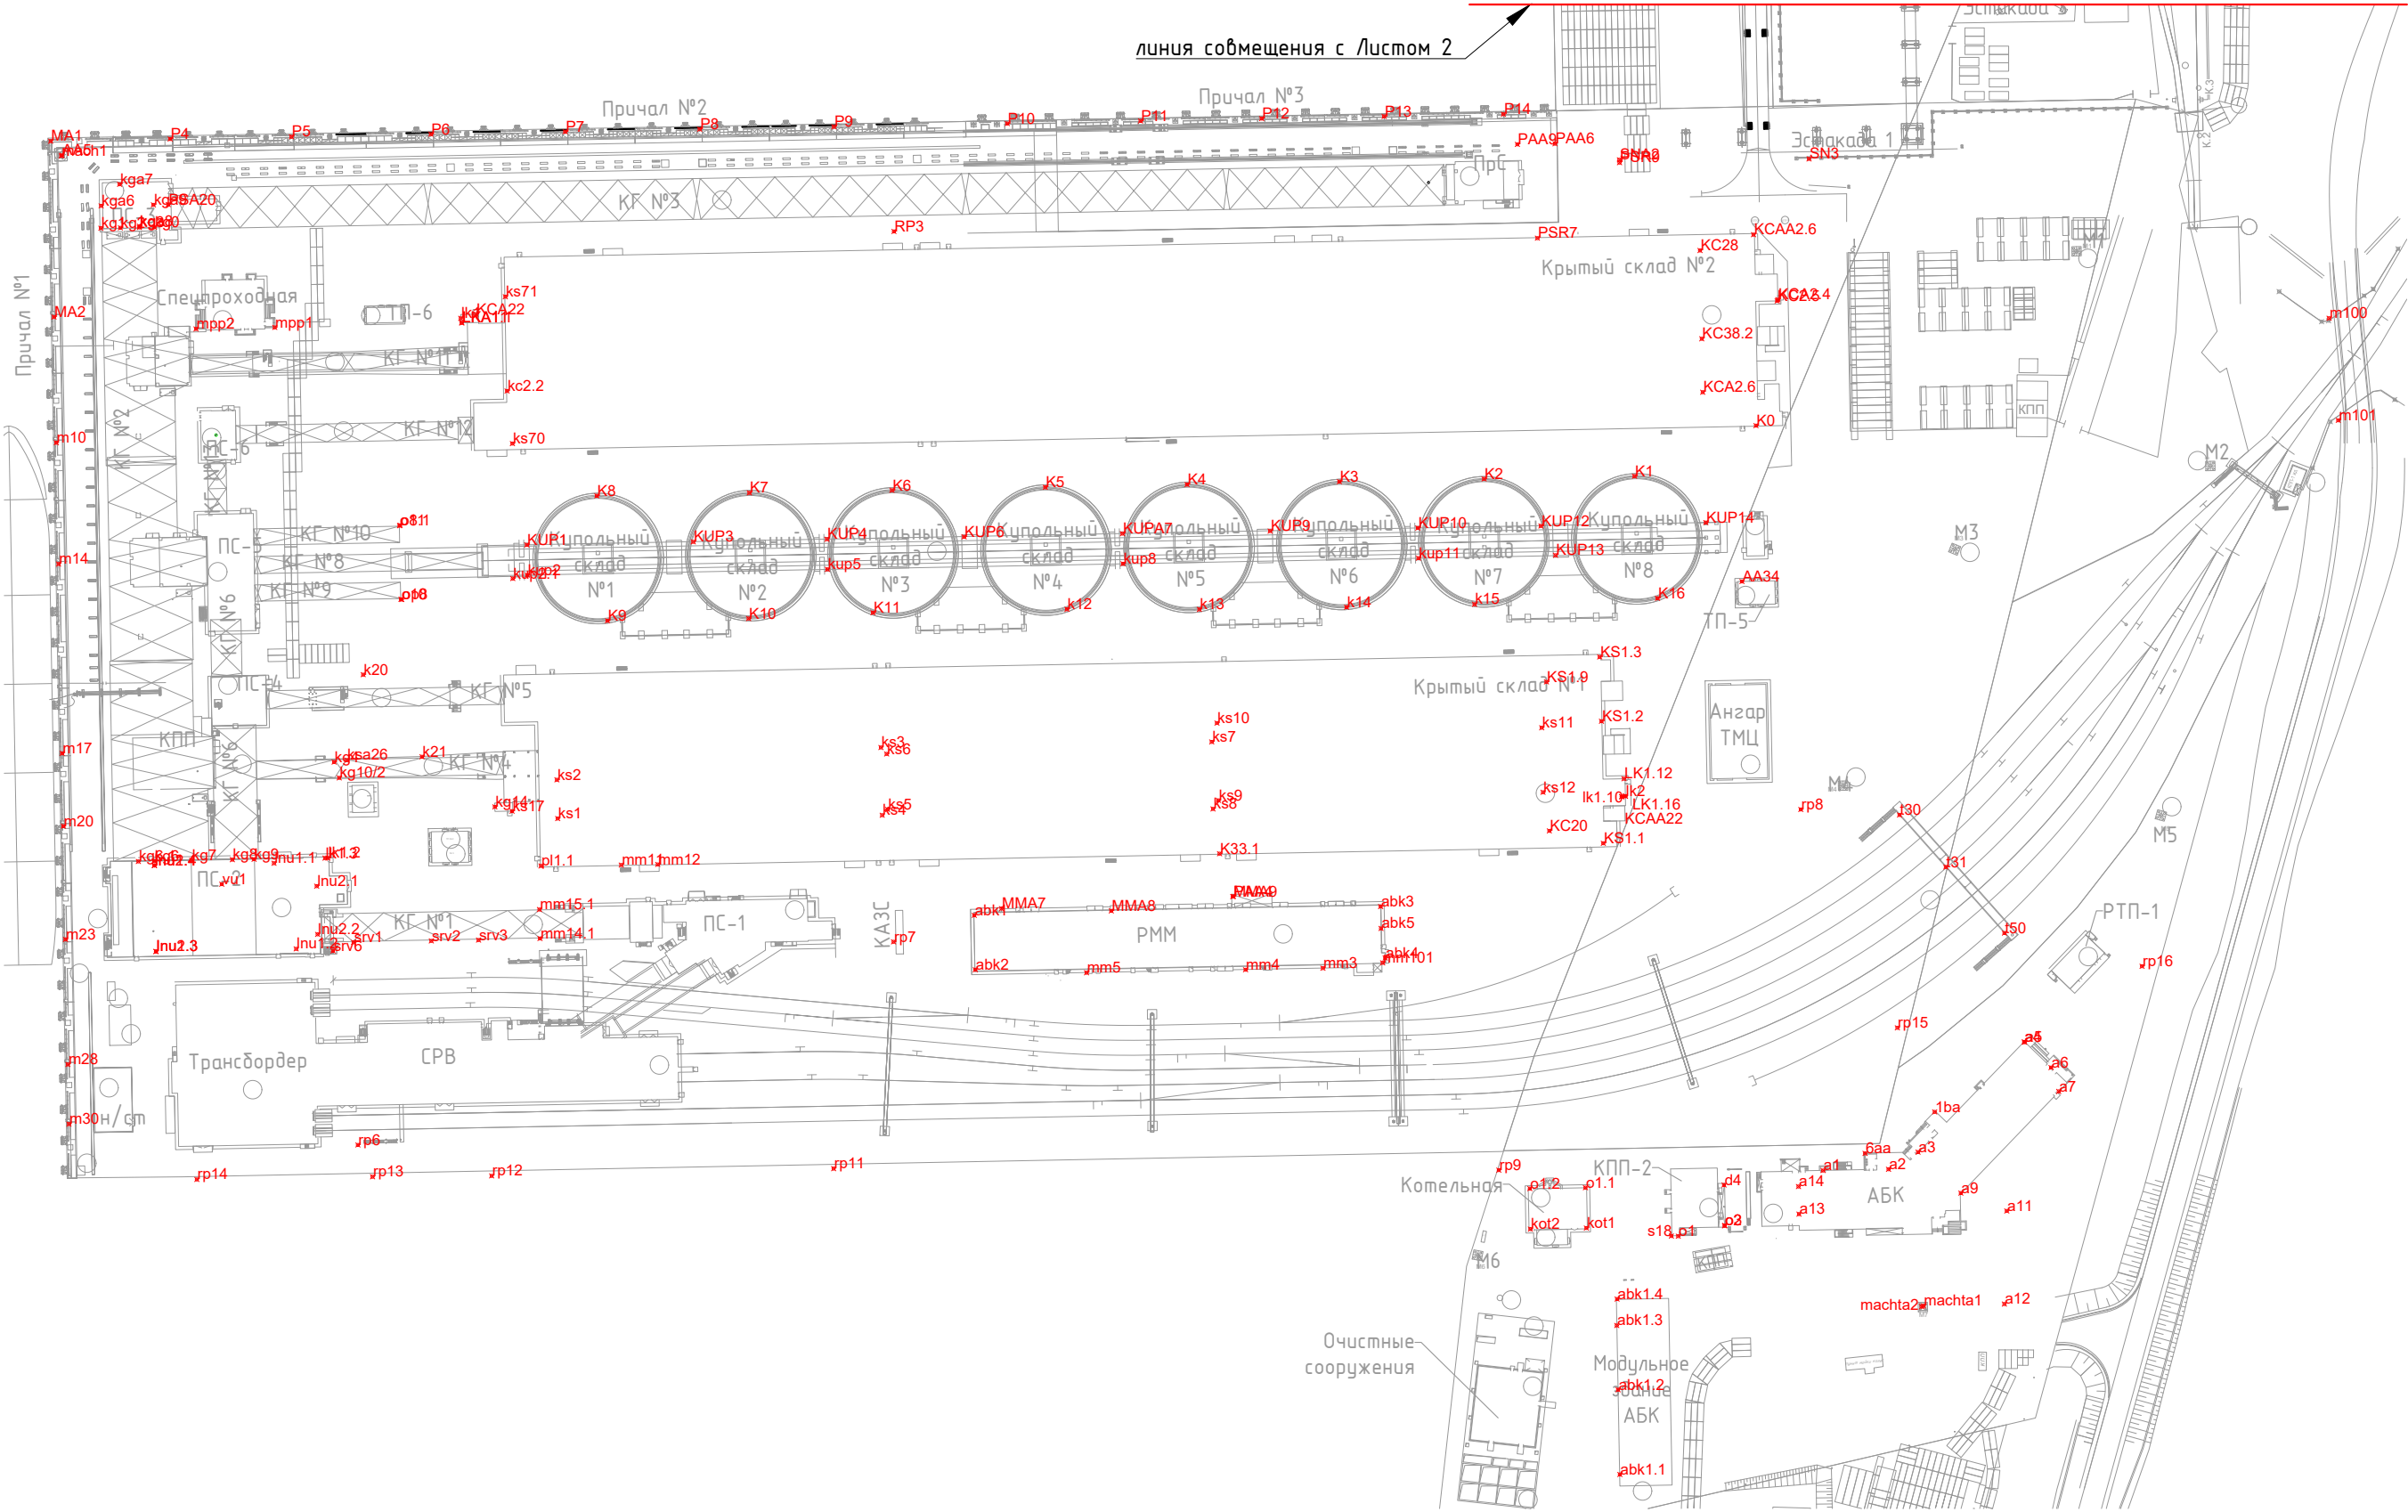

Должность	Ф.И.О.	Подпись	Дата			
Ст. геодезист	Боровский Я С					
					Лист	Листов
					1	2
				Приложение 1 Ведомость координат пунктов ГРО		ООО «ЕТУ»