План участка производства работ
Масштаб 1:250

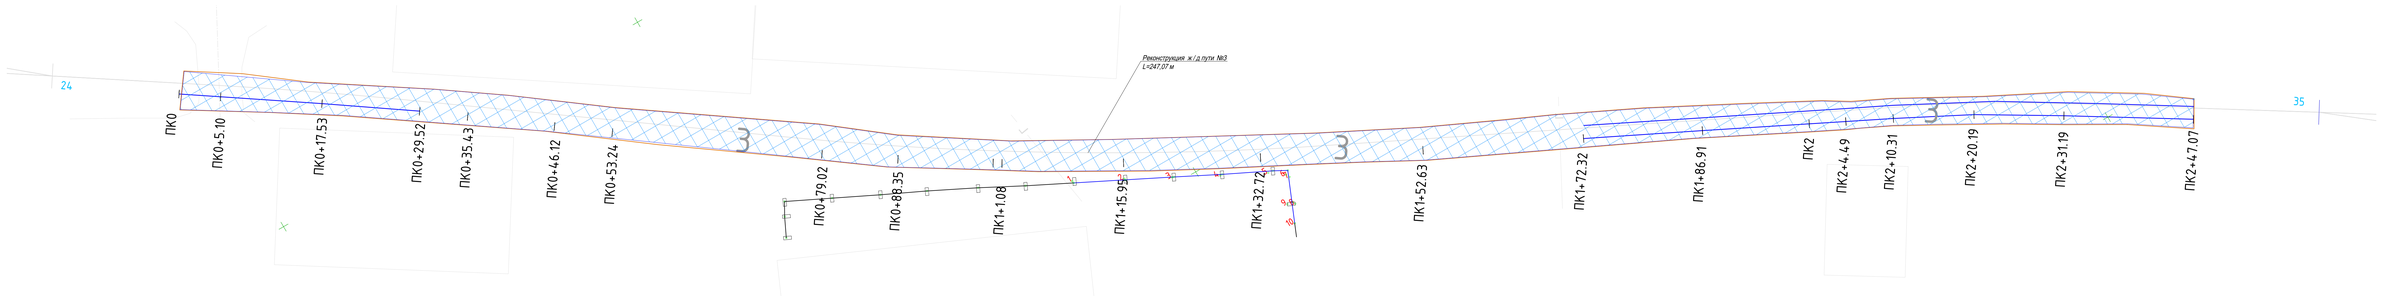

Разрез участка выемки грунта ж/д пути №3

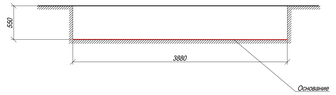

Ведомость работ

№ п.п.	Наименование работ	Ед. изм.	Кол.	Примечание Формула расчета
	Реконструкция пути 3			
1	Уплотнение основания выемки катками послойное (прохождение по одному следу 5 раз), толщина слоя 10см	м3	95,863	247,07*3,88*0,1=95,863

Условные обозначения

ж.д. путь №3

35 Стрелочный перевод

181.67• Отметка грунта - верх

182.42 • Отметка грунта - низ, после разработки

							2025	КЗ /12-07- СП 1	
Изм.	Кол.	Лист	N док.	Подпись	Дата			Московская область , г. Коломна , ул. Партизан , д 42, территория АО "Коломенский Завод "	
Руков.проекта		Арапчев Д.С.			04.02	Ремонт и устройство пути №3 от СП.24 до СП.35.	Стадия	Лист	Листов
Нач.участка		Шинкарев М.В.			04.02		ИД	1	1
Нач.участка		Денисов Д.Н.			04.02	Исполнительная схема №1 Уплотнение основания выемки на участке ПК0 - ПК2+47,07	ООО «ЭлектроЭнергетика»		

Согласовано

Взам. инв. №

Подп. и дата

Инв. № подл.

Формат А4х6