


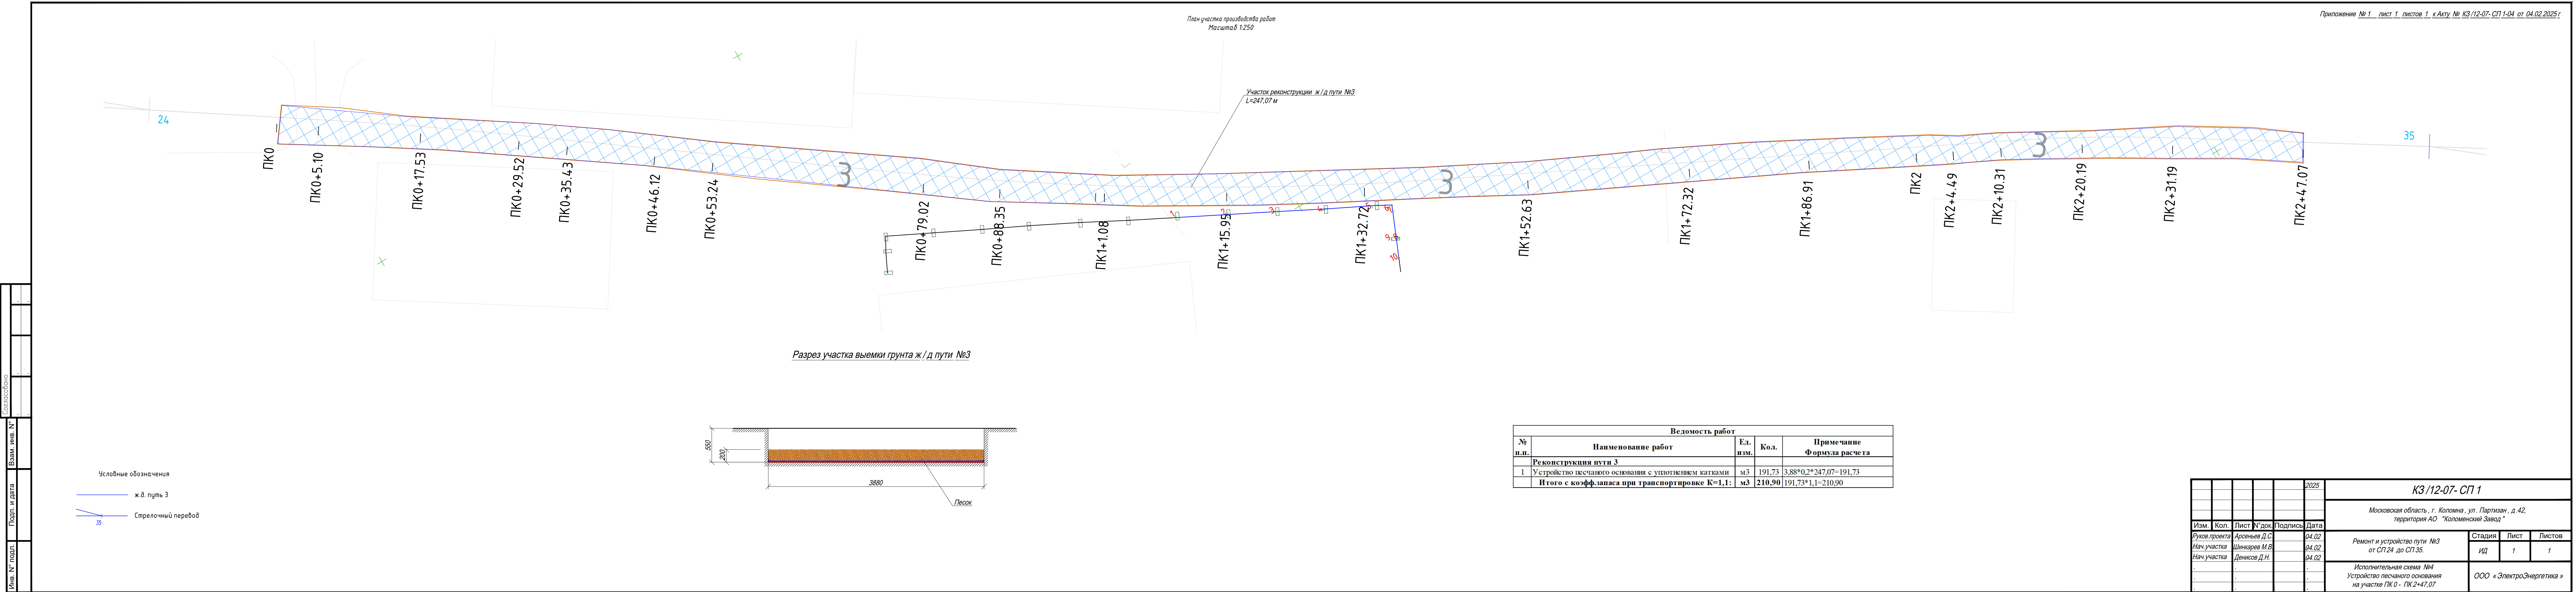

					2025	КЗ/12-07- СП 1			
						Московская область , г. Коломна , ул. Партизан , д.42, территория АО "Коломенский Завод "			
Изм.	Кол.	Лист	№ док.	Подпись	Дата	Ремонт и устройство пути №3 от СП 24 до СП 35.	Стадия	Лист	Листов
Руков. проекта			Арсеньев Д.С.		04.02		ИД	1	1
Нач. участка			Шинкарев М.В.		04.02				
Нач. участка			Денисов Д.Н.		04.02				
.	.	.	.	.	.	Исполнительная схема №4 Устройство песчаного основания на участке ПК 0 - ПК 2+47,07	ООО « ЭлектроЭнергетика »		
.	.	.	.	.	.				
.	.	.	.	.	.				
						Формат: А4х6			