Ситуационный план

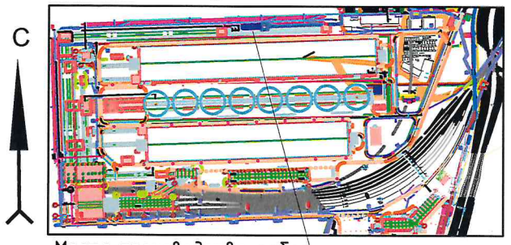

Место производства работ

Исполнительная схема №КГЗ-БЕТ-А.25-26
Бетонирование ростверка Рм4.2 в осях А/25-26 с отм. +1.950 до отм. +3.750.
Конвейерная галерея №3.

Приложение № _____.

К акту № _____.

от «___»_____202__г.

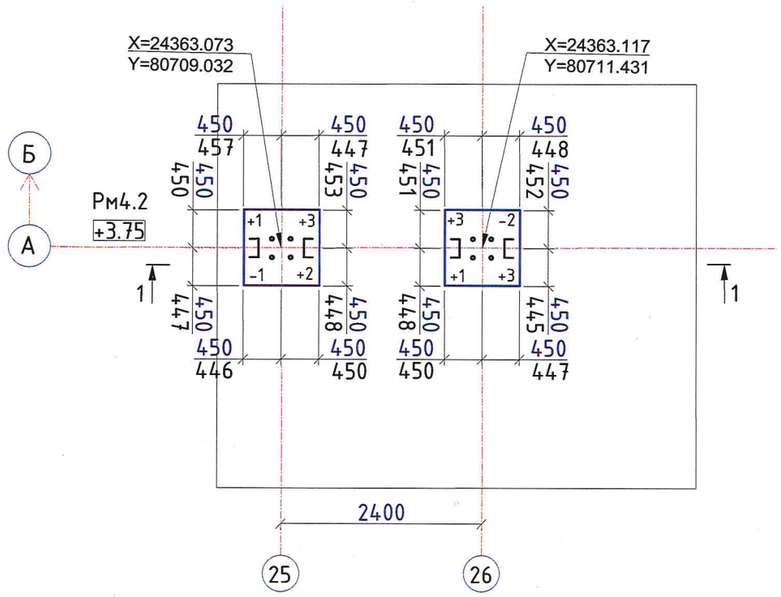

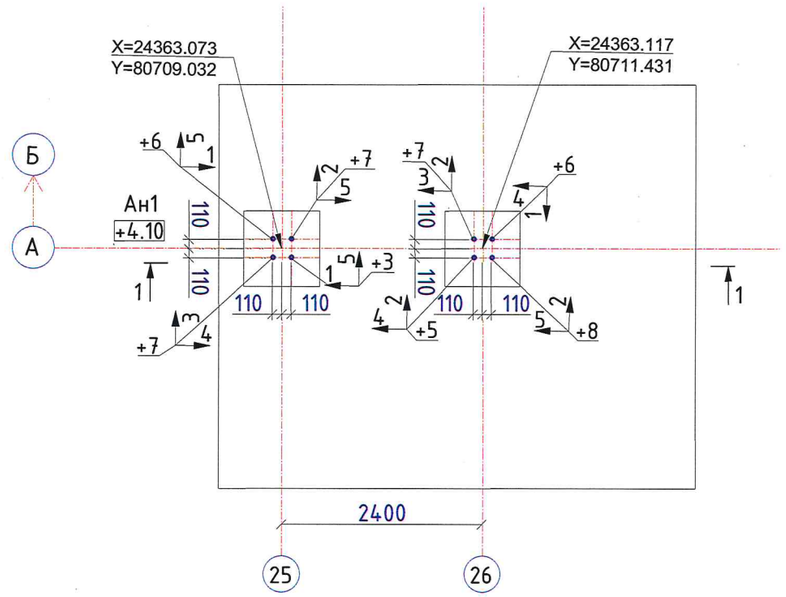

Примечания:

- Исполнительная схема выполнена по рабочему чертежу 1632-2021-2.1.3-КЖ02 в соответствии с ГОСТ Р 51872-2019 "Документация исполнительная геодезическая", ГОСТ Р 21.101-2020 "Основные требования к проектной и рабочей документации".
- Съемка выполнялась тахеометром Leica TS06 plus R500.
- Свидетельство о поверке № С-ГСХ/24-11-2023/297068380 от 24.11.2023г.
- Система координат - МСК Усть-Луга.
- Система высот - Балтийская 1977г.
- Все отметки на исполнительной схеме абсолютные.
- В соответствии с СП70.13330.2012 "Несущие и ограждающие конструкции" табл. 5.12:

-отклонение горизонтальных плоскостей на весь выверяемый участок 20 мм;
-отклонение длин или пролетов элементов, размеров в свету ±20 мм.
-п.9 Отметки поверхностей и закладных изделий, служащих опорами для стальных или сборных железобетонных колонн -5мм
-п10. Расположение анкерных болтов:
в плане внутри контура опоры 5мм
по высоте +20мм

Условные обозначения:

- границы предъявляемого участка;
X= 402866.173
Y= 1269847.145 - проектные координаты;
1 - проектная ось;
+2.85 / +1.95 -проектная отметка, м;
255 / 250 - проектный размер, мм; - фактический размер, мм;
+3 - отклонение отметки поверхности от проектного значения, мм.
5 +1 3 - величина и направление смещения от проектного положения(в мм);

Изм.	Кол. уч.	Лист	№док.	Подпись	Дата	1632-2021-2.1.3-КЖ02
Инж.геодезист		Пудкова О.А.				Терминал по перевалке минеральных удобрений в Морском торговом порту Усть-Луга. Береговые объекты терминала.
Нач. участка		Гюнер Ч.				Конвейерная галерея №3. Фундаменты. Ростверки — Стадия: ИД; Лист: 2; Листов: 2
Прораб		Экин М.				
ООО"Паркнефть"		Дмитриев Г.В.				Исполнительная схема №КГЗ-БЕТ-А.25-26 Бетонирование ростверка Рм4.2 в осях А/25-26 с отм. +1.950 до отм. +3.750. — ООО "Эра Констракшн"
Геодезист ЕТУ		Боровский Я.С.				